



工程指示 / 要求簡箋 ENGINEER INSTRUCTIONS(E.I.)

工程指示編號:	EI- 8459	修改版本:	B
	HK- 1957		
工程編號:	J 861	工程名稱:	己連拿利
收件人:	生統	發件人:	細佬
工程項目:	VMU視覺樣板 鋁板加工圖	日期:	28/10/2024

<input type="checkbox"/> 原合約工程包	<input type="checkbox"/> 原合約工程加 / 減賬 QT-	<input type="checkbox"/> 新工程報價 QT-
---------------------------------	--	------------------------------------

信件批核號碼/圖紙參考編號:	批核模具圖紙編號:
客戶指示附件:	管理內部批簽署:

<input type="checkbox"/> 初步鋁料 B.M.	<input type="checkbox"/> 加工拆圖, 然後生產	<input type="checkbox"/> 尺寸表
<input type="checkbox"/> 正式鋁料 B.M.	<input type="checkbox"/> 技術上資料/指示	<input type="checkbox"/> 報價
<input type="checkbox"/> 配件 B.M.	<input type="checkbox"/> 樣辦或貨品說明書	<input type="checkbox"/> 分判合約
<input type="checkbox"/> 其他:		


內容:  更改加工圖
完成上列要求日期: 04/11/2024

國內

<input type="checkbox"/> 生產技術總監	<input type="checkbox"/> 連附件	<input type="checkbox"/> 技術部	<input type="checkbox"/> 連附件	<input type="checkbox"/> 生產部	<input type="checkbox"/> 連附件
<input type="checkbox"/> 採購部	<input type="checkbox"/> 連附件	<input checked="" type="checkbox"/> 生產統籌部	<input checked="" type="checkbox"/> 連附件	<input type="checkbox"/> 報關組	<input type="checkbox"/> 連附件
<input type="checkbox"/> 質檢部	<input type="checkbox"/> 連附件	<input type="checkbox"/> 會計部	<input type="checkbox"/> 連附件	<input type="checkbox"/> 機械設計部	<input type="checkbox"/> 連附件
<input type="checkbox"/> 香港辦	<input type="checkbox"/> 連附件	<input type="checkbox"/> 其他:			

香港


<input type="checkbox"/> 行政部	<input type="checkbox"/> 連附件	<input type="checkbox"/> 會計部	<input type="checkbox"/> 連附件	<input type="checkbox"/> 統籌部	<input type="checkbox"/> 連附件	<input type="checkbox"/> 工程部	<input type="checkbox"/> 連附件
<input type="checkbox"/> 採購部	<input type="checkbox"/> 連附件	<input type="checkbox"/> QS部	<input type="checkbox"/> 連附件	<input type="checkbox"/> 地盤管理	<input type="checkbox"/> 連附件	<input type="checkbox"/> 維修部	<input type="checkbox"/> 連附件

*發件人簽署: 細佬	*組別成員批核簽署:
傳遞編號: HK-1957	項目經理簽署: 


 美特鋁質 有限公司 MIDI Aluminium Fabricator Ltd.		工程號:	J-861	計算:	刘灿			日期:	2024.10.09		送呈:	施哥	
廠用鋁板B.M.表		地盤名稱:	己连拿利	核對:	徐祥坤			日期:	2024.10.10		副本:		
BM編號:		項目類別:	VMU	批准:	林仁安			日期:	2024.10.18				
		修改版次:	B	A/C Code:	2024.10.28			總V.F.:	60.997		總重量:	567.57	
序號	修改內容	鋁板圖號	鋁板名稱	顏色	實用	後備	總數	總重量	單件展開面積	總展開面積	單件V.F.	總V.F.	圖紙編號
									平方米		平方米		
1		VMU-P1	3mm厚鋁板	LX01963MH(木紋) TM03	4	0	4	10.693	0.329	1.315	0.329	1.315	
2		VMU-P2	3mm厚鋁板	光身	2	2	4	14.205	0.437	1.747	0.000	0.000	
3		VMU-P3	3mm厚鋁板	LX01963MH(木紋) TM03	4	4	8	41.678	0.641	5.126	0.641	5.126	
4		VMU-P4	3mm厚鋁板	LX01963MH(木紋) TM03	4	4	8	24.507	0.377	3.014	0.377	3.014	
5		VMU-P5	3mm厚鋁板	LX01963MH(木紋) TM03	4	4	8	52.604	0.809	6.470	0.809	6.470	
6		VMU-P6	3mm厚鋁板	LX01963MH(木紋) TM03	4	4	8	26.224	0.403	3.226	0.403	3.226	
7		VMU-P7	3mm厚鋁板	LX01963MH(木紋) TM03	4	4	8	5.932	0.091	0.730	0.091	0.730	
8		VMU-P8	3mm厚鋁板	LX01963MH(木紋) TM03	1	1	2	10.576	0.650	1.301	0.650	1.301	
9		VMU-P9	3mm厚鋁板	LX01963MH(木紋) TM03	1	1	2	8.663	0.533	1.066	0.533	1.066	
10		VMU-P10	3mm厚鋁板	LX01963MH(木紋) TM03	1	1	2	10.771	0.662	1.325	0.662	1.325	
11		VMU-P11	3mm厚鋁板	LX01963MH(木紋) TM03	1	1	2	7.415	0.456	0.912	0.456	0.912	
12		VMU-P12	3mm厚鋁板	LX01963MH(木紋) TM03	1	1	2	8.507	0.523	1.046	0.523	1.046	
13	A修改	VMU-P13	3mm厚鋁板	LX01963MH(木紋) TM03	1	1	2	7.571	0.466	0.931	0.466	0.931	
14	A修改	VMU-P14	3mm厚鋁板	LX01963MH(木紋) TM03	1	1	2	2.224	0.137	0.274	0.000	0.000	
15	取消	VMU-P15	3mm厚鋁板	光身	1	1	2	3.668	0.226	0.451	0.000	0.000	
16		VMU-P16	3mm厚鋁板	光身	1	1	2	3.941	0.242	0.485	0.000	0.000	
17		VMU-P17	3mm厚鋁板	光身	1	1	2	5.268	0.324	0.648	0.000	0.000	
18		VMU-P18	3mm厚鋁板	UCT550014XL(B)-3 TM01	2	2	4	23.414	0.720	2.880	0.720	2.880	
19		VMU-P19	3mm厚鋁板	光身	2	2	4	7.805	0.240	0.960	0.000	0.000	
20		VMU-P20	3mm厚鋁板	UCT550014XL(B)-3 TM01	2	2	4	30.595	0.941	3.763	0.941	3.763	
21		VMU-P21	3mm厚鋁板	LX01963MH(木紋) TM03	2	2	4	3.902	0.120	0.480	0.120	0.480	

22		VMU-P22	3mm厚铝板	光身	2	1	3	30.614	1.255	3.766	0.000	0.000
23		VMU-AC01	3mm厚铝板	UCT550014XL (B)-3 TM01	2	0	2	5.467	0.336	0.672	0.336	0.672
24		VMU-AC02	3mm厚铝板	UCT550014XL (B)-3 TM01	2	0	2	9.443	0.581	1.162	0.581	1.162
25		VMU-AC03	3mm厚铝板	UCT550014XL (B)-3 TM01	2	0	2	8.723	0.536	1.073	0.536	1.073
26		VMU-AC04	3mm厚铝板	UCT550014XL (B)-3 TM01	2	0	2	4.873	0.300	0.599	0.300	0.599
27		VMU-AC05	3mm厚铝板	UCT550014XL (B)-3 TM01	2	0	2	9.955	0.612	1.224	0.612	1.224
28	A修改	VMU-AA01	3mm厚铝板	UCT550014XL (B)-3 TM01	1	0	1	2.915	0.359	0.359	0.359	0.359
29	A修改	VMU-AA02	3mm厚铝板	UCT550014XL (B)-3 TM01	1	0	1	4.991	0.614	0.614	0.614	0.614
30	A修改	VMU-AA03	3mm厚铝板	UCT550014XL (B)-3 TM01	1	0	1	4.558	0.561	0.561	0.561	0.561
31	A修改	VMU-AA04	3mm厚铝板	UCT550014XL (B)-3 TM01	1	0	1	2.605	0.320	0.320	0.320	0.320
32	A修改	VMU-AA05	3mm厚铝板	UCT550014XL (B)-3 TM01	1	0	1	5.259	0.647	0.647	0.647	0.647
33		VMU-AB01	3mm厚铝板	UCT550014XL (B)-3 TM01	1	0	1	4.120	0.507	0.507	0.507	0.507
34	B修改	VMU-AB02	3mm厚铝板	UCT550014XL (B)-3 TM01	1	0	1	6.323	0.778	0.778	0.778	0.778
35		VMU-AB03	3mm厚铝板	UCT550014XL (B)-3 TM01	1	0	1	4.120	0.507	0.507	0.507	0.507
36	A改编号	VMU-AH01	3mm厚铝板	UCT550014XL (B)-3 TM01	2	0	2	7.936	0.488	0.976	0.488	0.976
37	B修改	VMU-AH02	3mm厚铝板	UCT550014XL (B)-3 TM01	1	0	1	6.090	0.749	0.749	0.749	0.749
38	B修改	VMU-AD01	3mm厚铝板	UCT550014XL (B)-3 TM01	2	0	2	16.875	1.038	2.076	1.038	2.076
39	B修改	VMU-AD02	3mm厚铝板	UCT550014XL (B)-3 TM01	1	0	1	12.950	1.593	1.593	1.593	1.593
40	B修改	VMU-AE01	3mm厚铝板	UCT550014XL (B)-3 TM01	1	0	1	7.887	0.970	0.970	0.970	0.970
41		VMU-AE02	3mm厚铝板	UCT550014XL (B)-3 TM01	2	0	2	4.149	0.255	0.510	0.255	0.510
42	A修改	VMU-AF01	3mm厚铝板	UCT550014XL (B)-3 TM01	2	0	2	5.549	0.341	0.683	0.341	0.683
43	B修改	VMU-AF02	3mm厚铝板	UCT550014XL (B)-3 TM01	1	0	1	4.258	0.524	0.524	0.524	0.524
44		VMU-AG01	3mm厚铝板	UCT550014XL (B)-3 TM01	2	0	2	13.470	0.828	1.657	0.828	1.657
45	B修改	VMU-AG02	3mm厚铝板	UCT550014XL (B)-3 TM01	1	0	1	10.409	1.280	1.280	1.280	1.280
46		VMU-MP01	3mm厚铝板	UCT550014XL (B)-3 TM01	1	0	1	12.070	1.485	1.485	1.485	1.485
47	A修改	VMU-MP02	3mm厚铝板	UCT550014XL (B)-3 TM01	1	0	1	11.598	1.427	1.427	1.427	1.427
48		VMU-MP03	3mm厚铝板	UCT550014XL (B)-3 TM01	1	0	1	6.284	0.773	0.773	0.773	0.773
49	B新增加	VMU-AB02A	3mm厚铝板	UCT550014XL (B)-3 TM01	1	0	1	3.900	0.480	0.480	0.480	0.480
50	B新增加	VMU-AH03	3mm厚铝板	UCT550014XL (B)-3 TM01	1	0	1	3.756	0.462	0.462	0.462	0.462

51	B新增加	VMU-AD03	3mm厚铝板	UCT550014XL(B)-3 TM01	1	0	1	7.987	0.982	0.982	0.982	0.982	
52	B新增加	VMU-AE03	3mm厚铝板	UCT550014XL(B)-3 TM01	1	0	1	4.864	0.598	0.598	0.598	0.598	
53	B新增加	VMU-AF03	3mm厚铝板	UCT550014XL(B)-3 TM01	1	0	1	2.626	0.323	0.323	0.323	0.323	
54	B新增加	VMU-AG03	3mm厚铝板	UCT550014XL(B)-3 TM01	1	0	1	6.375	0.784	0.784	0.784	0.784	
55	B新增加	VMU-P23	3mm厚铝板	光身	1	1	2	3.941	0.242	0.485	0.000	0.000	
56	B新增加	VMU-P24	3mm厚铝板	LX01963MH(木纹) TM03	1	1	2	0.472	0.029	0.058	0.029	0.058	
				總計:	<b>90</b>		<b>133</b>	<b>567.57</b>	<b>32.890</b>	<b>69.81</b>	<b>29.79</b>	<b>60.997</b>	

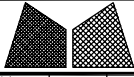 美特鋁質有限公司 MIDI Aluminium Fabricator Ltd.			工程號	J861	類別		物料號	MP1		
修改	-		地盤	已连拿利	制圖	李傳鵬	2024-10-08	圖號	VMU-P24	
日期	-		採用工廠	✓ 地盤	圖紙名稱	復核	練松文	2024-10-08	數量	2
			材料顏色	LX01963MH	材料	批准	林仁安	2024-10-08	單件重量	- (KG)

第一页:共一页

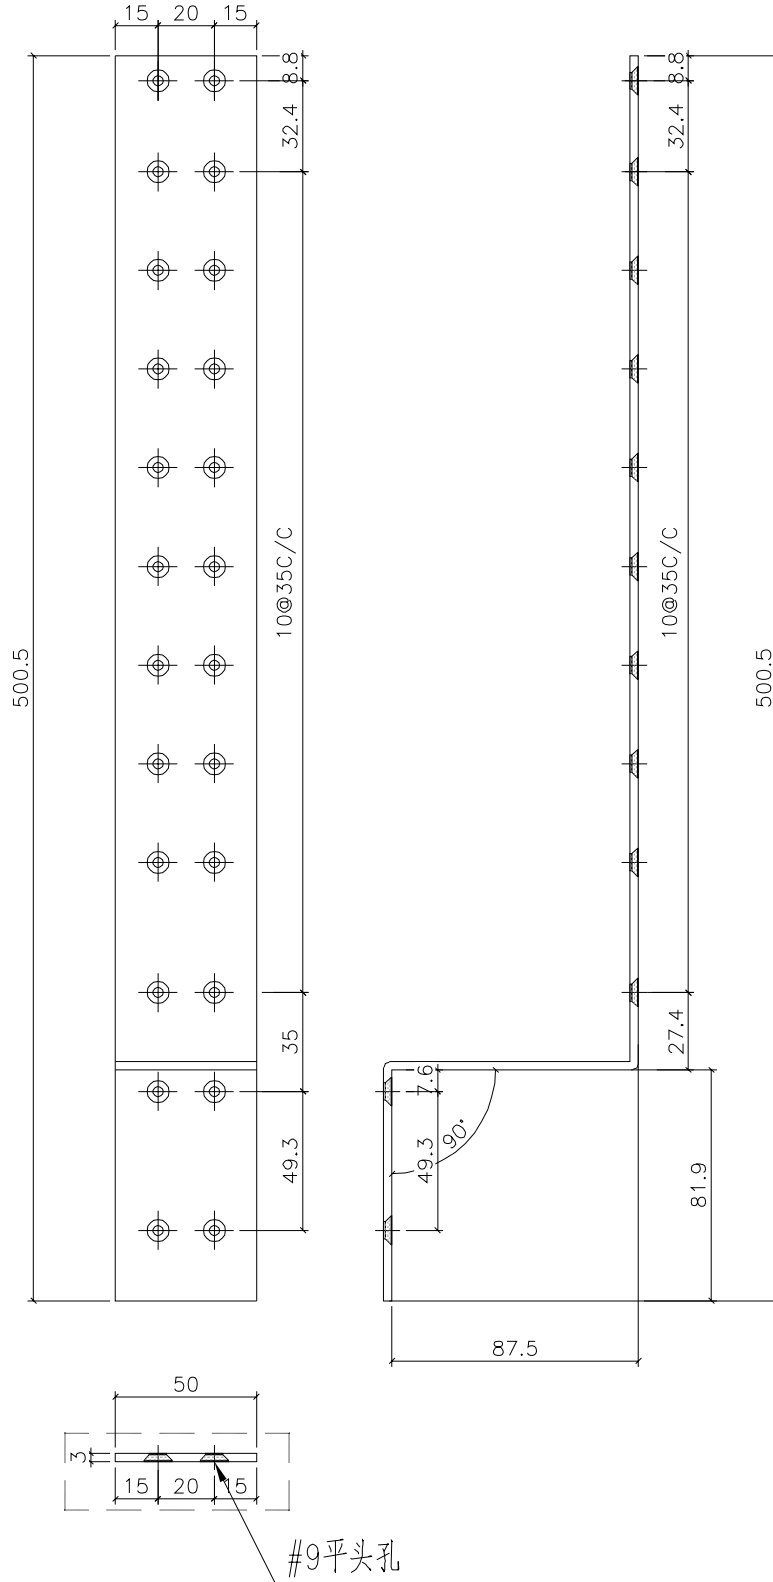


 美特鋁質有限公司 MIDI Aluminium Fabricator Ltd.				工程號	J861	類別		物料號	MP1			
				地盤	已连拿利	制圖	李傳鵬	2024-10-08	圖號	VMU-P23		
修改	-		採用工廠	✓	地盤	圖紙名稱	面板組裝圖	復核	練松文	2024-10-08	數量	2
日期	-		材料顏色	鍍化		材料	3mm鋁板	批准	林仁安	2024-10-08	單件重量	- (KG)

第一页:共一页



 美特鋁質有限公司 MIDI Aluminium Fabricator Ltd.				工程號 J861 地盘 已连拿利	類別 制圖 李傳鵬 復核 練松文 批准 林仁安	物料號 MP1 2024-10-08 圖號 VMU-AB02 數量 1 單件重量 - (KG)
修改 - 日期 -	採用工廠 <input checked="" type="checkbox"/> 地盘	图纸名称 面板组装图 材料颜色 UCT550041XL(B)-3 材料 3mm铝板				


第一页:共一页

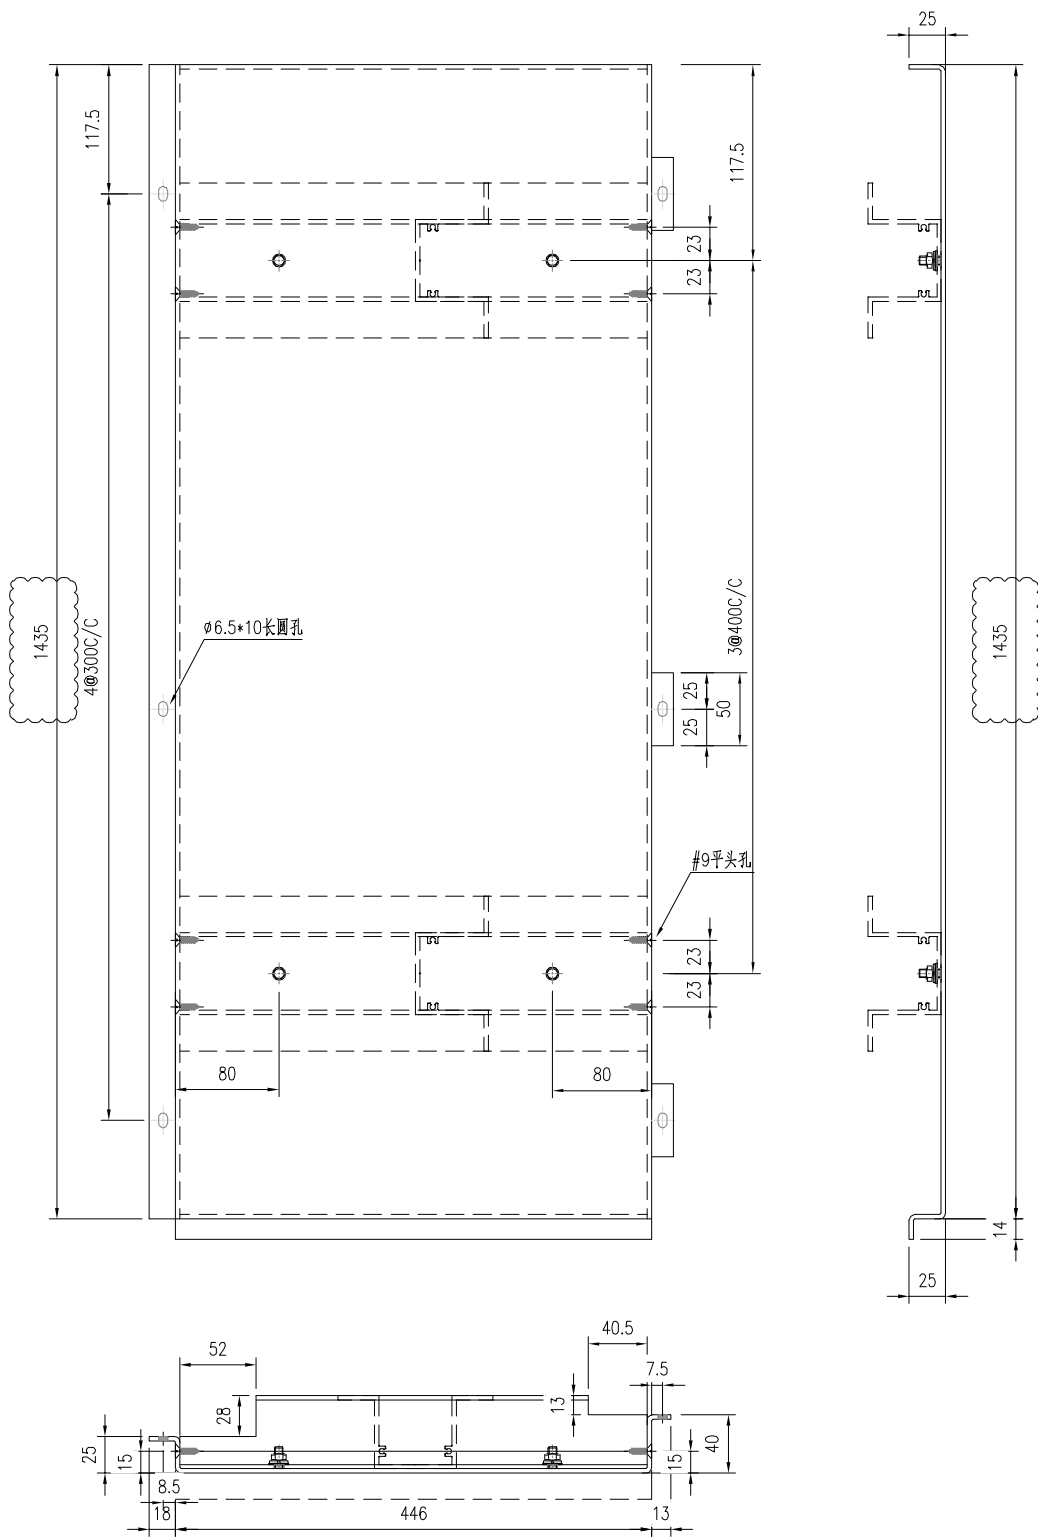

 美特鋁質有限公司 MIDI Aluminium Fabricator Ltd.		工程號 J861 地盤 已连拿利	類別 制圖 李傳鵬 復核 練松文 批准 林仁安	物料號 MP1 2024-10-08 圖號 VMU-AB02A 數量 1 單件重量 - (KG)
修改 - 日期 -	採用工廠 <input checked="" type="checkbox"/> 地盤 材料顏色 UCT550041XL(B)-3	图纸名称 面板组装图 材料 3mm铝板		


第一页:共一页

新增加

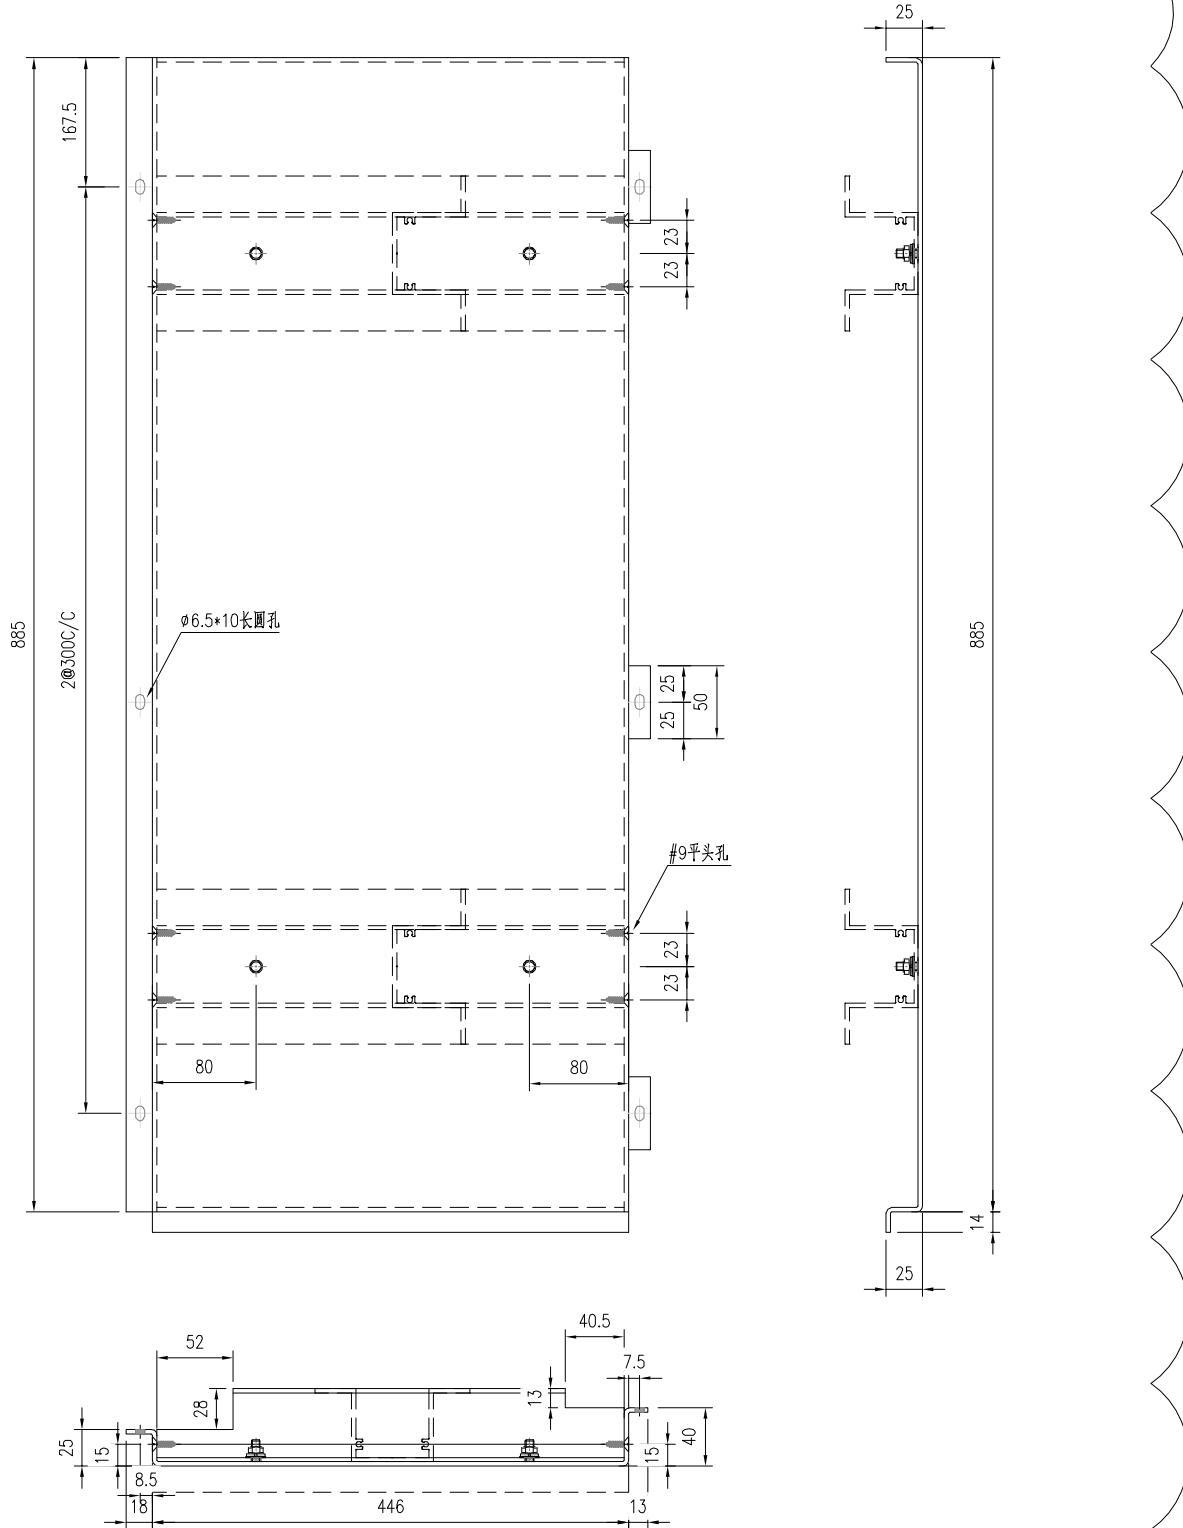

 美特鋁質有限公司 MIDI Aluminium Fabricator Ltd.				工程號 J861	類別 制圖	物料號 MP1		
				地盤 已连拿利	李傳鵬 2024-10-08	圖號 VMU-AH02		
修改 -		採用工廠 ✓	地盤 ✓	图纸名称 面板组装图	復核 練松文 2024-10-08	數量 1		
日期 -		材料颜色 UCT550041XL(B)-3		材料 3mm铝板	批准 林仁安 2024-10-08	單件重量 -	(KG)	


第一页:共一页

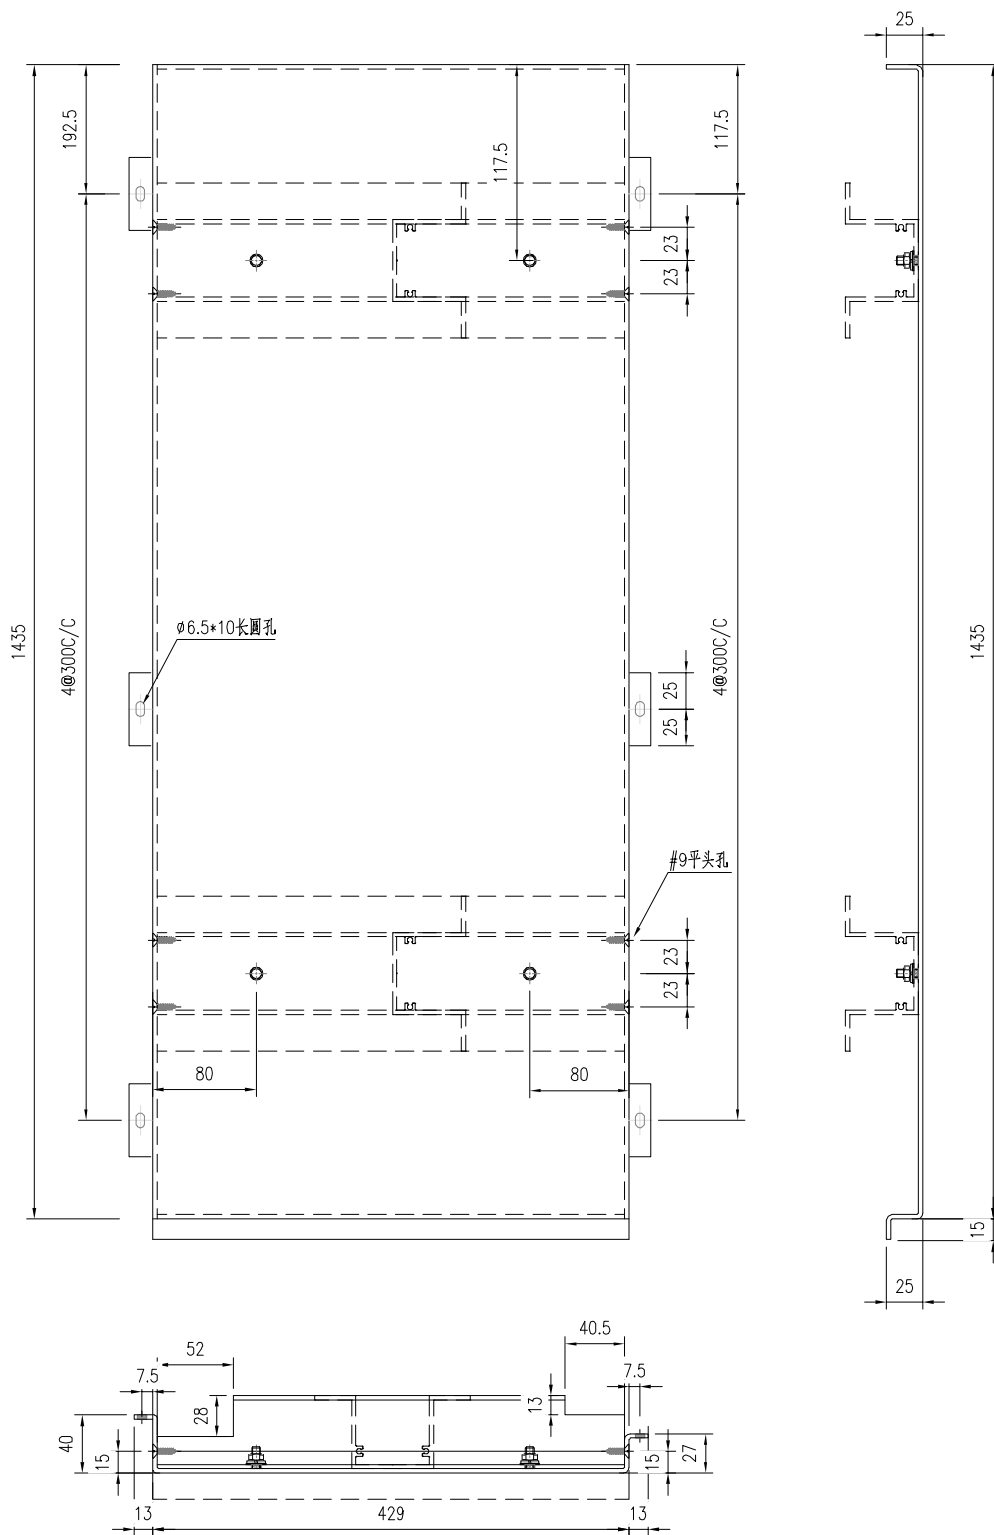

 美特鋁質有限公司 MIDI Aluminium Fabricator Ltd.				工程號 J861 地盘 已连拿利	類別 制圖 李傳鵬 復核 練松文 批准 林仁安	物料號 MP1 2024-10-08 圖號 VMU-AH03 數量 1 單件重量 - (KG)
修改 - 日期 -	採用工廠 <input checked="" type="checkbox"/> 地盘 <input type="checkbox"/> 材料颜色 UCT550041XL(B)-3	图纸名称 面板组装图 材料 3mm铝板				

第一页:共一页


新增加

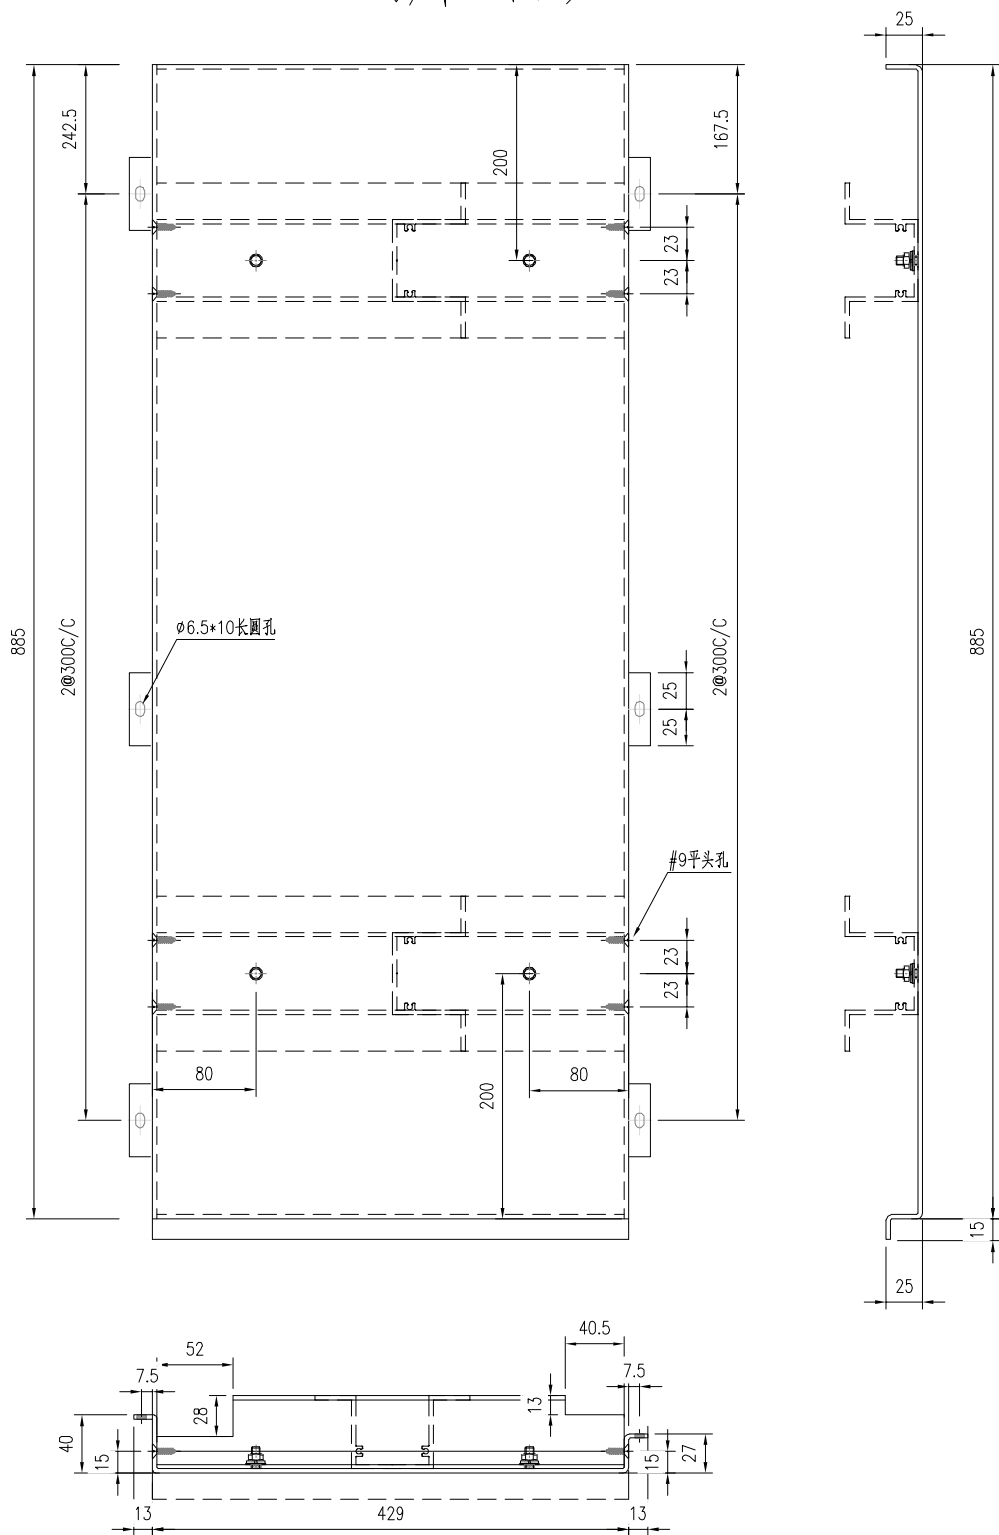




 美特鋁質有限公司 MIDI Aluminium Fabricator Ltd.			工程號 J861 地盤 已连拿利	類別 制圖 李傳鵬 復核 練松文 批准 林仁安	物料號 MP1 2024-10-08 2024-10-08 2024-10-08	圖號 VMU-AD02 數量 1 單件重量 - (KG)
修改 - 日期 -	採用工廠 <input checked="" type="checkbox"/> 地盤 材料颜色 UCT550041XL(B)-3	图纸名称 面板组装图 材料 3mm铝板				

第一页:共一页

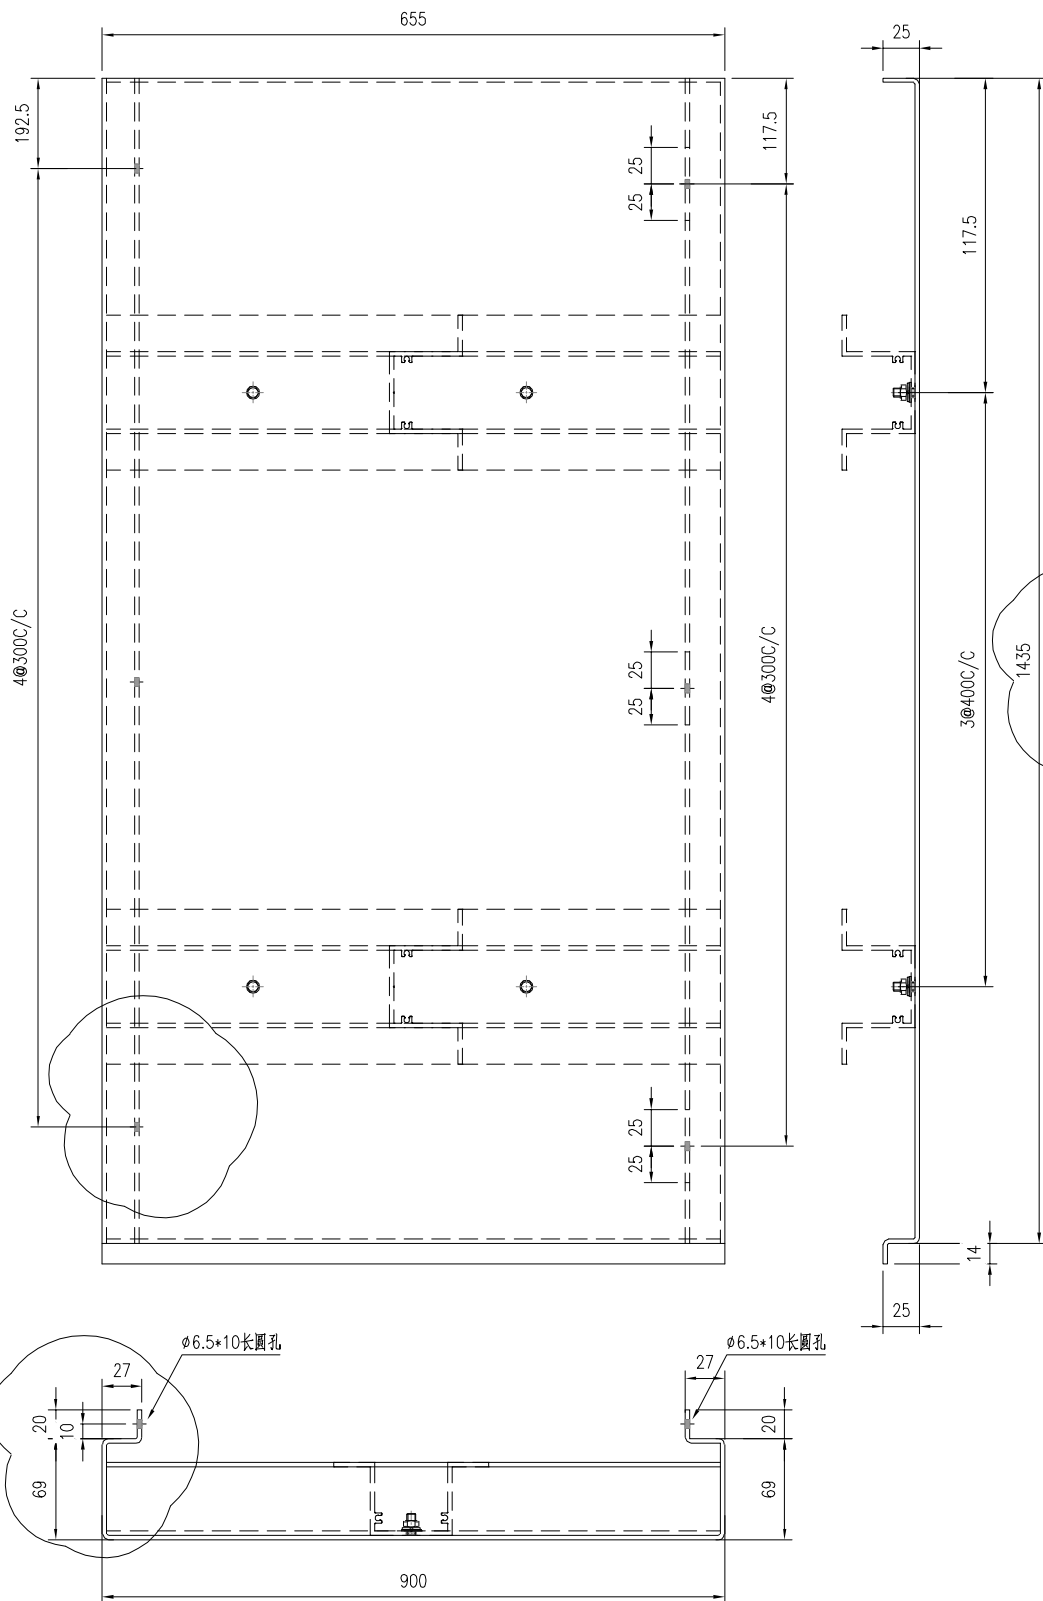

 美特鋁質有限公司 MIDI Aluminium Fabricator Ltd.			工程號 J861	類別 制圖	物料號 2024-10-08	MP1 圖號 VMU-AD03	
修改 -	日期 -	採用工廠 <input checked="" type="checkbox"/> 地盤 <input type="checkbox"/>	圖紙名稱 面板組裝圖	復核 練松文	2024-10-08	數量 1	單件重量 - (KG)
		材料顏色 UCT550041XL(B)-3	材料 3mm鋁板	批准 林仁安	2024-10-08		


第一页:共一页

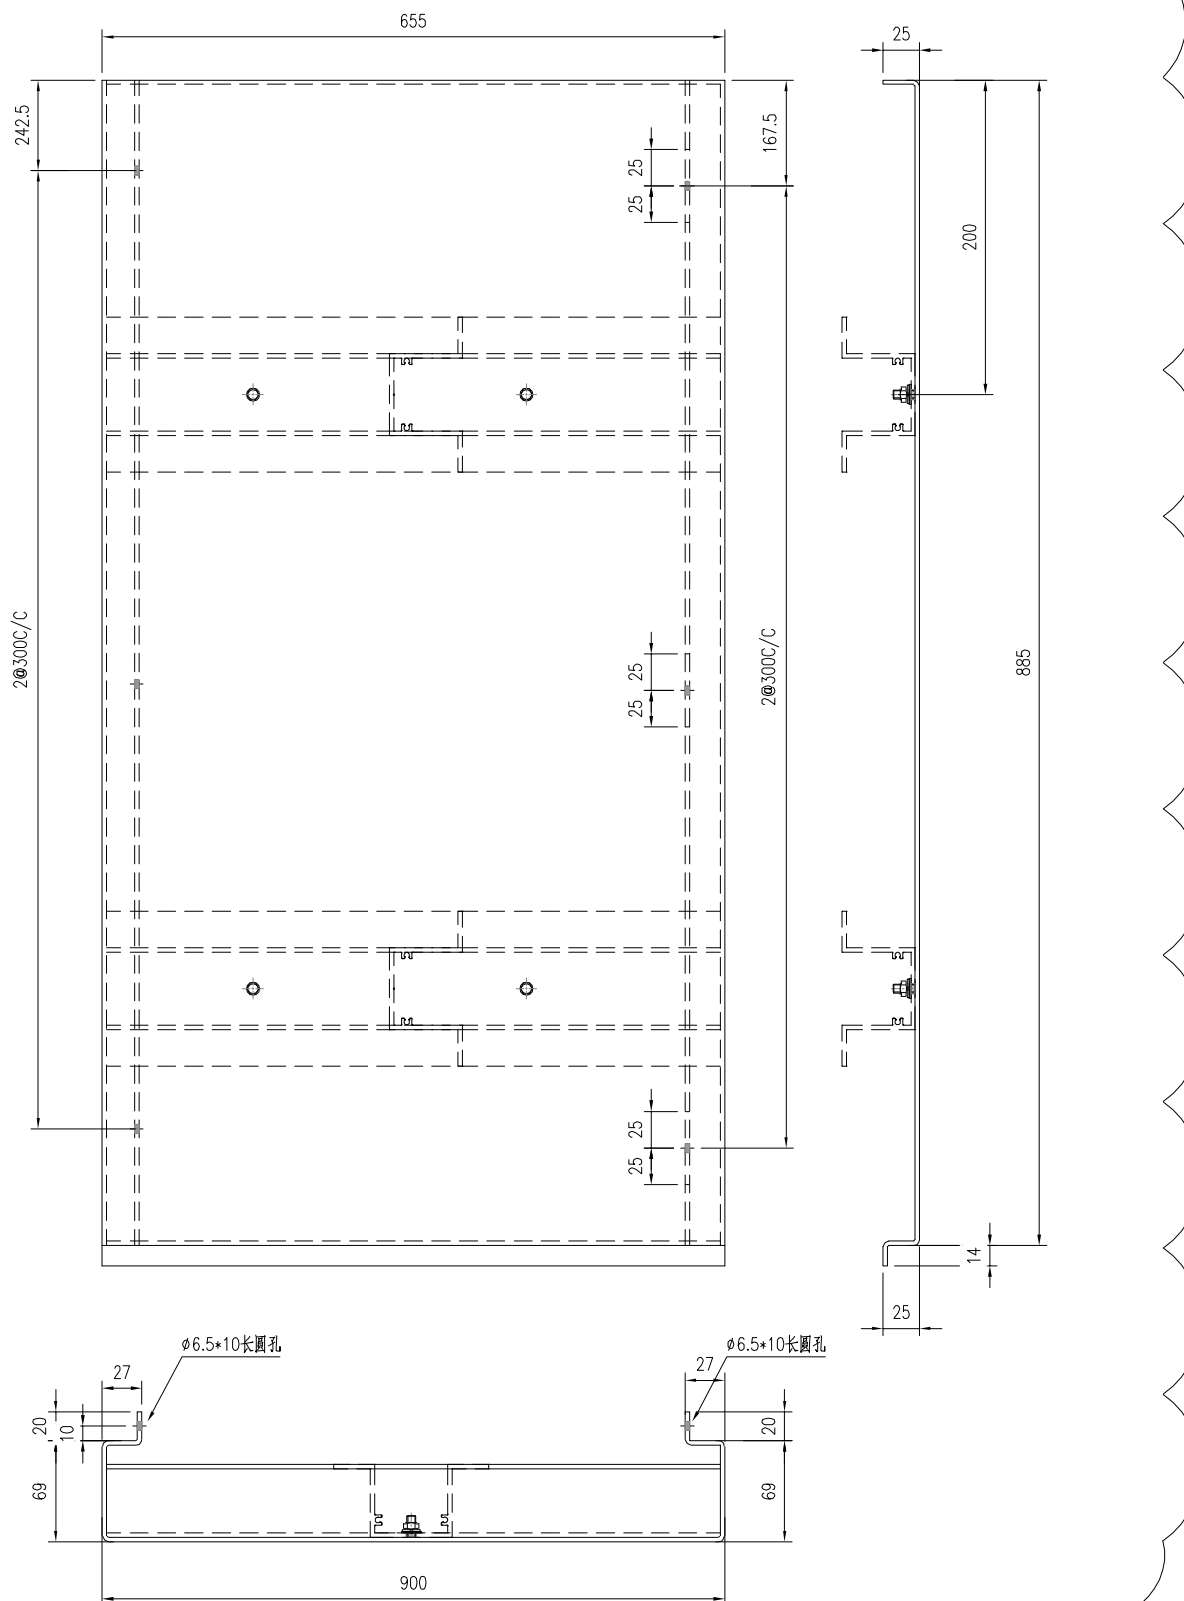

新增加

 美特鋁質有限公司 MIDI Aluminium Fabricator Ltd.				工程號 J861 地盤 已连拿利	類別 制圖 李傳鵬 復核 練松文 批准 林仁安	物料號 MP1 2024-10-08 2024-10-08 2024-10-08	圖號 VMU-AE01 數量 1 單件重量 - (KG)
修改 - 日期 -	採用工廠 <input checked="" type="checkbox"/> 地盤 材料颜色 UCT550041XL(B)-3	图纸名称 面板组装图 材料 3mm铝板					


第一页:共一页

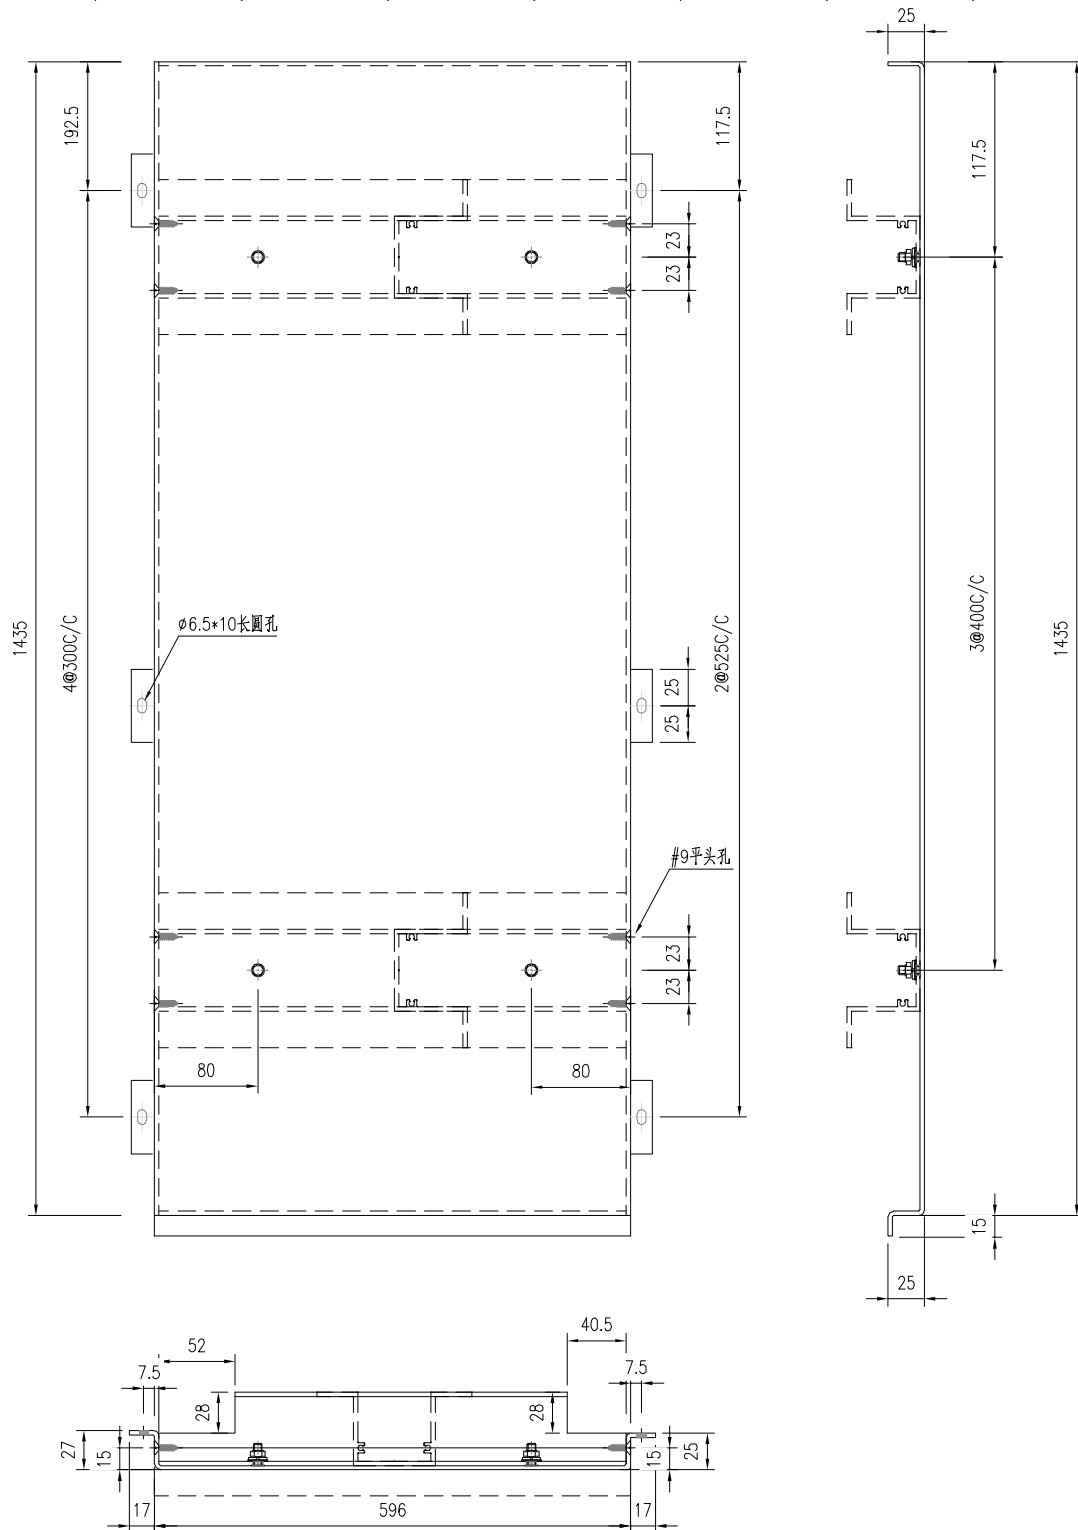



 美特鋁質有限公司 MIDI Aluminium Fabricator Ltd.			工程號 J861 地盤 已连拿利	類別 制圖 李傳鵬 復核 練松文 批准 林仁安	物料號 MP1 2024-10-08 圖號 VMU-AF02 數量 1 單件重量 - (KG)
修改 - 日期 -	採用工廠 <input checked="" type="checkbox"/> 地盤 材料颜色 UCT550041XL(B)-3	图纸名称 面板组装图 材料 3mm铝板			


第一页:共一页

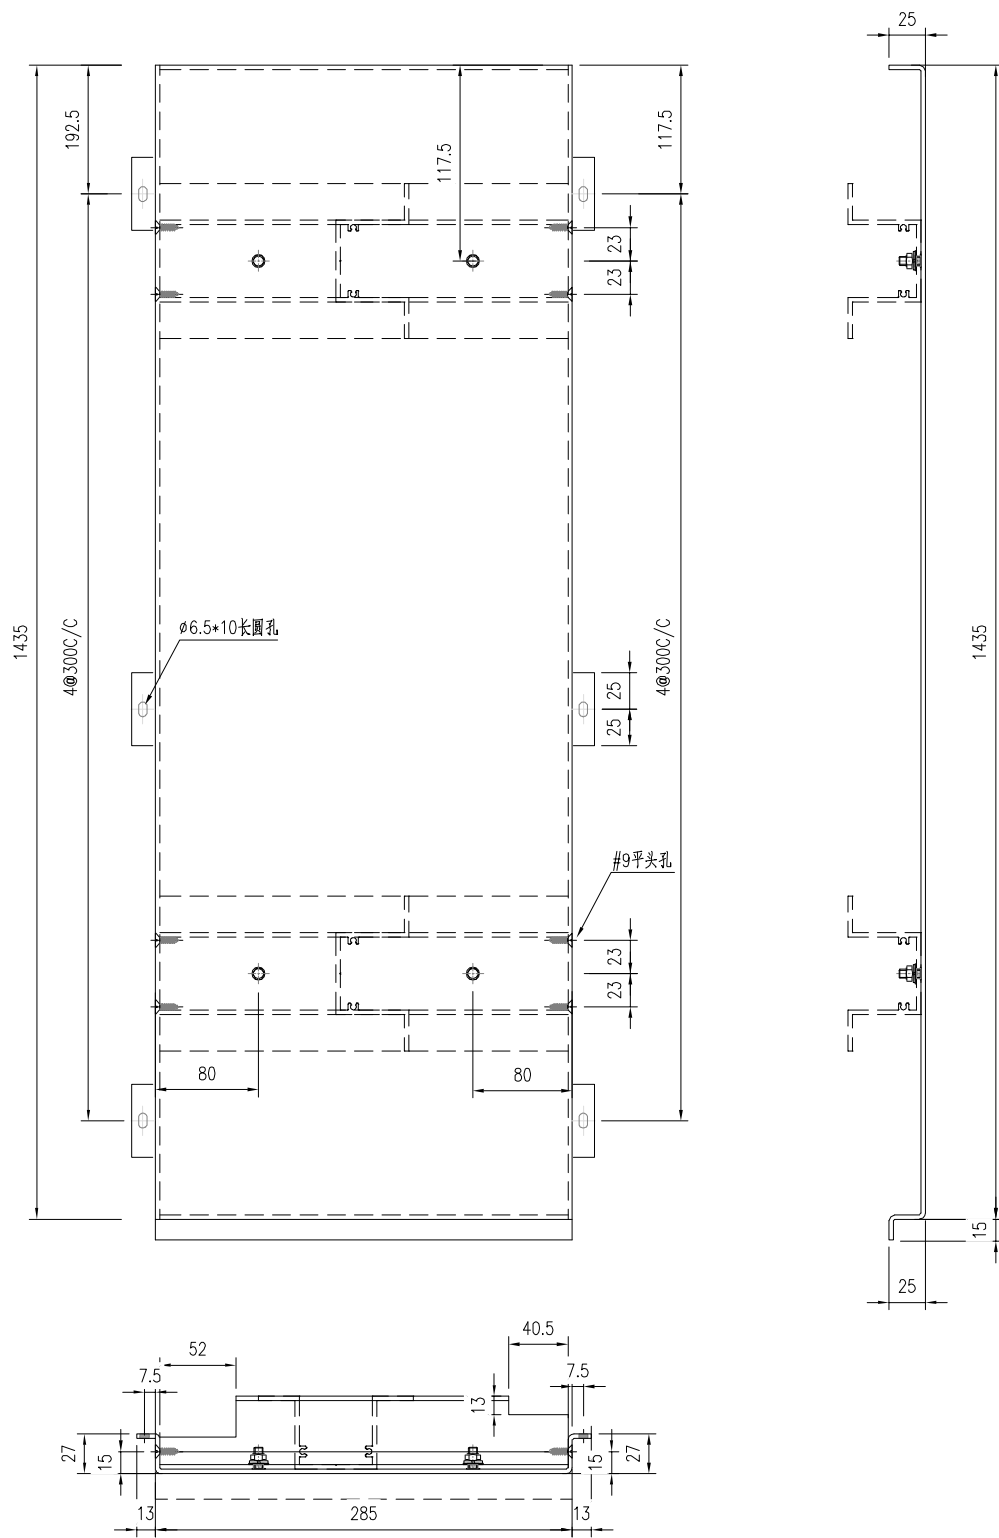

 美特鋁質有限公司 MIDI Aluminium Fabricator Ltd.				工程號 J861 地盤 已连拿利	類別 制圖 李傳鵬 復核 練松文 批准 林仁安	物料號 MP1 2024-10-08 圖號 VMU-AF03 數量 1 單件重量 - (KG)
修改 - 日期 -	採用工廠 <input checked="" type="checkbox"/> 地盤	图纸名称 面板组装图 材料 3mm铝板	材料颜色 UCT550041XL(B)-3			


第一页:共一页

新增加

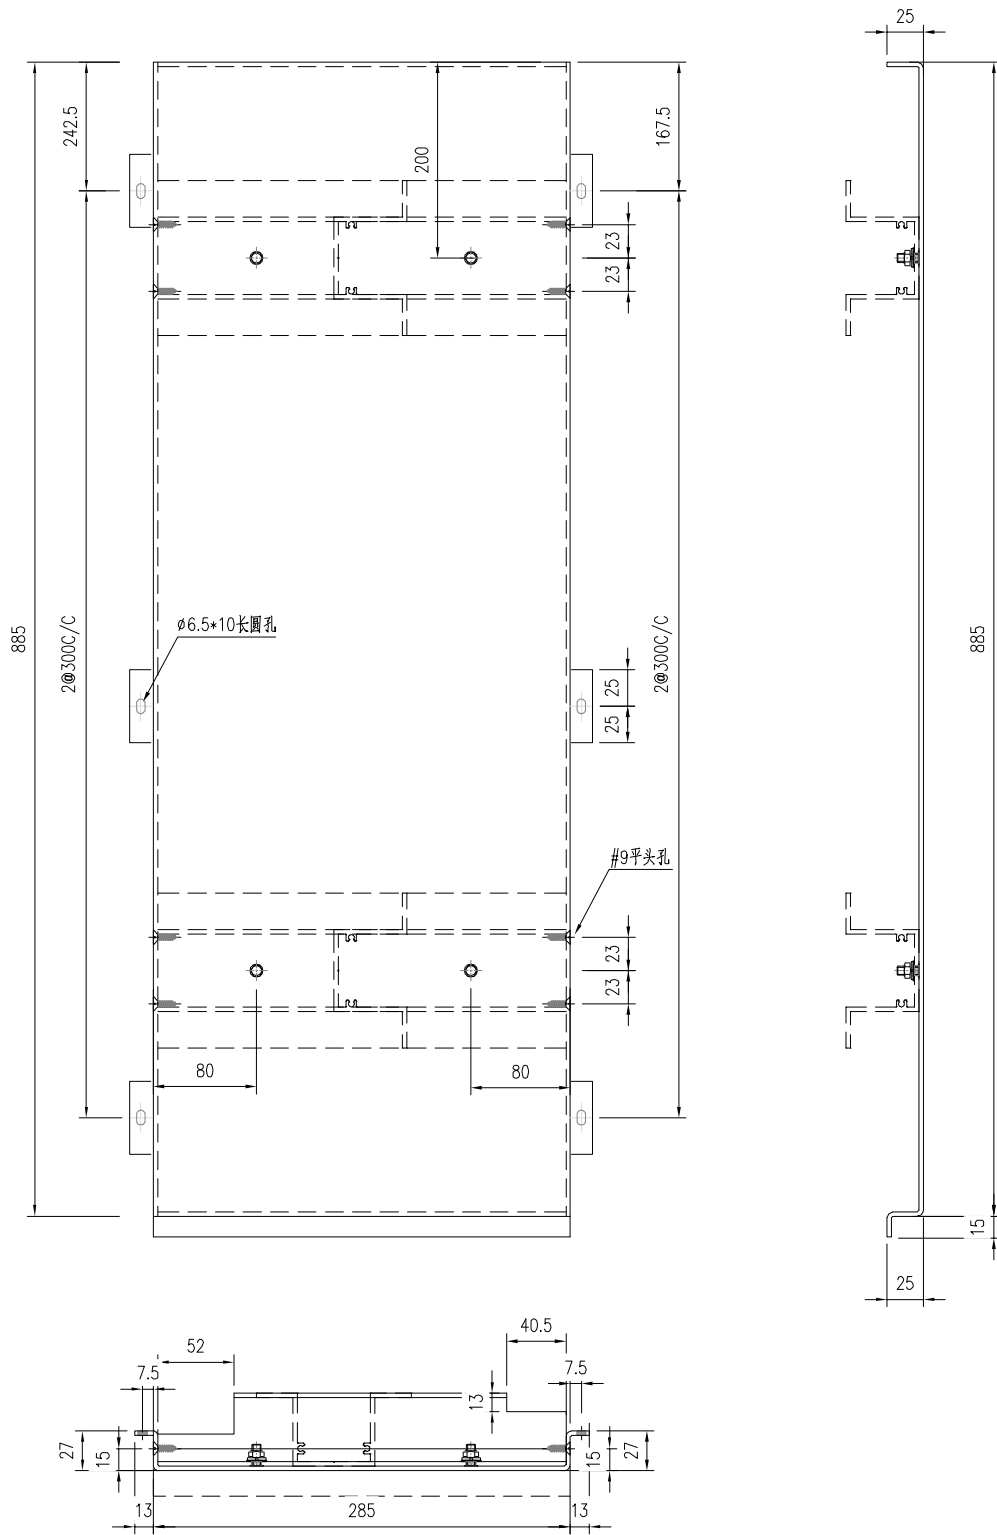


 美特鋁質有限公司 MIDI Aluminium Fabricator Ltd.				工程號 J861	類別 制圖	物料號 2024-10-08	MP1 圖號 VMU-AG02	
修改 -	日期 -	採用工廠 <input checked="" type="checkbox"/>	地盤 <input checked="" type="checkbox"/>	圖紙名稱 面板組裝圖	復核 練松文	2024-10-08	數量 1	單件重量 - (KG)
		材料顏色 UCT550041XL(B)-3	材料 3mm鋁板	批准 林仁安	2024-10-08			

第一页:共一页

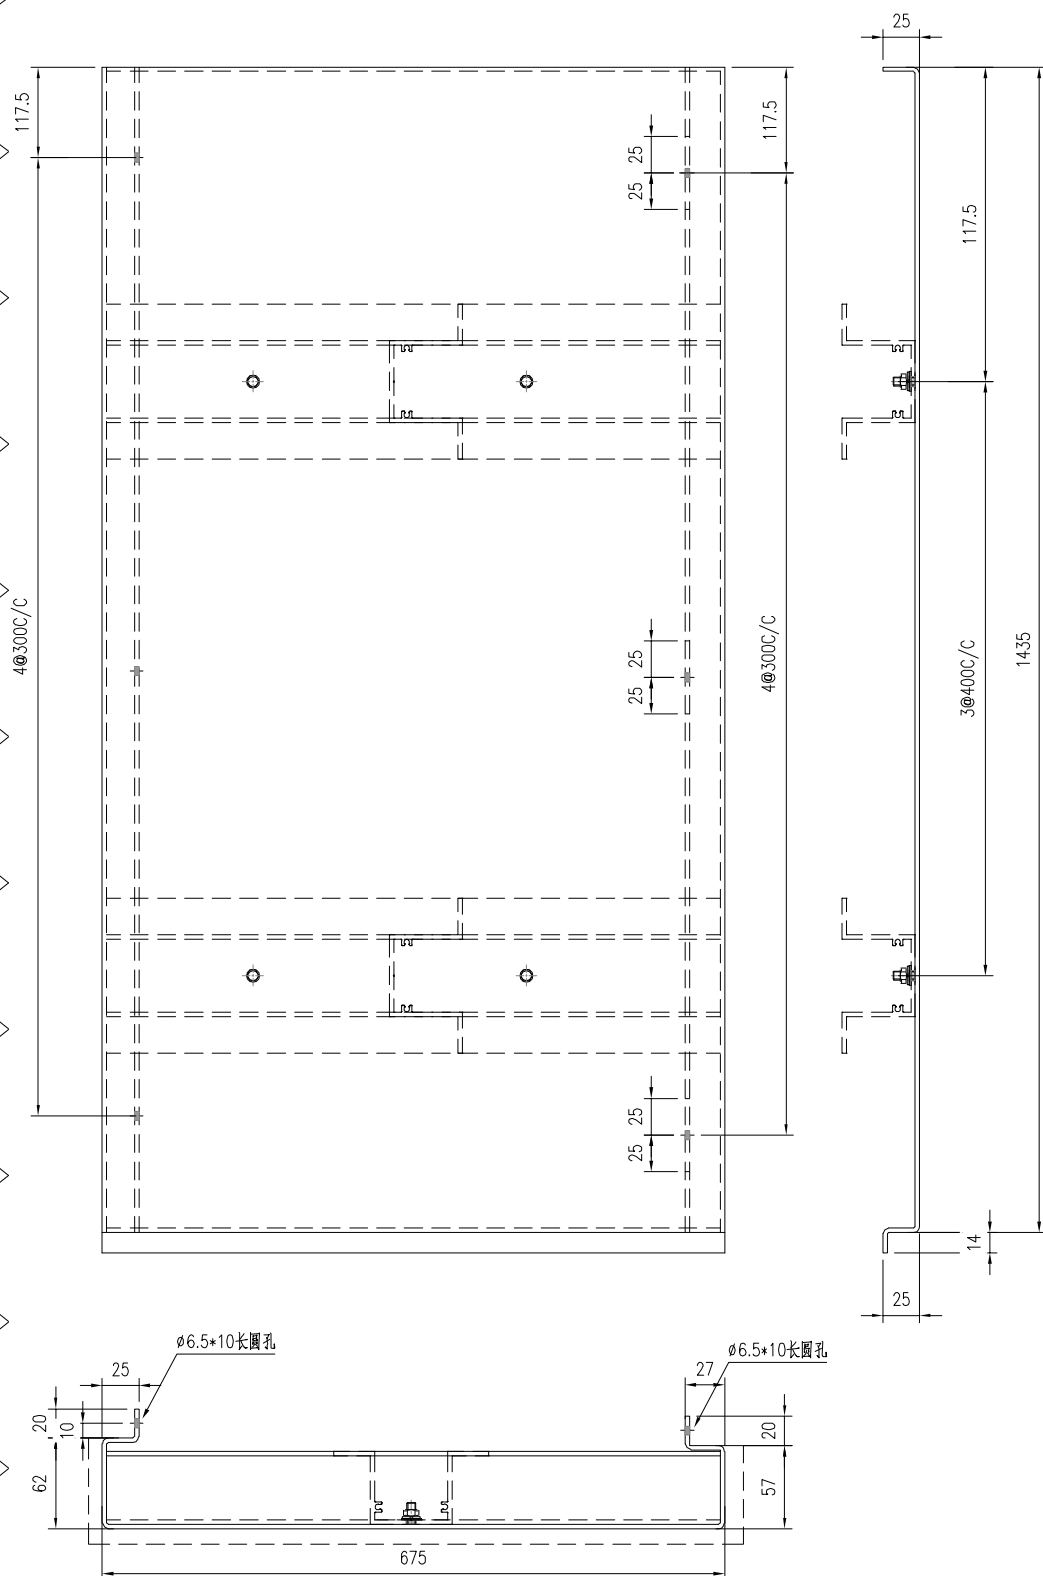

 美特鋁質有限公司 MIDI Aluminium Fabricator Ltd.				工程號 J861	類別 制圖	物料號 2024-10-08	MP1 圖號	VMU-AG03
修改 -	日期 -	採用工廠 <input checked="" type="checkbox"/>	地盤 <input checked="" type="checkbox"/>	图纸名称 面板组装图	復核 練松文	2024-10-08	數量 1	單件重量 - (KG)
		材料颜色 UCT550041XL(B)-3	材料 3mm铝板	批准 林仁安	2024-10-08			

第一页:共一页

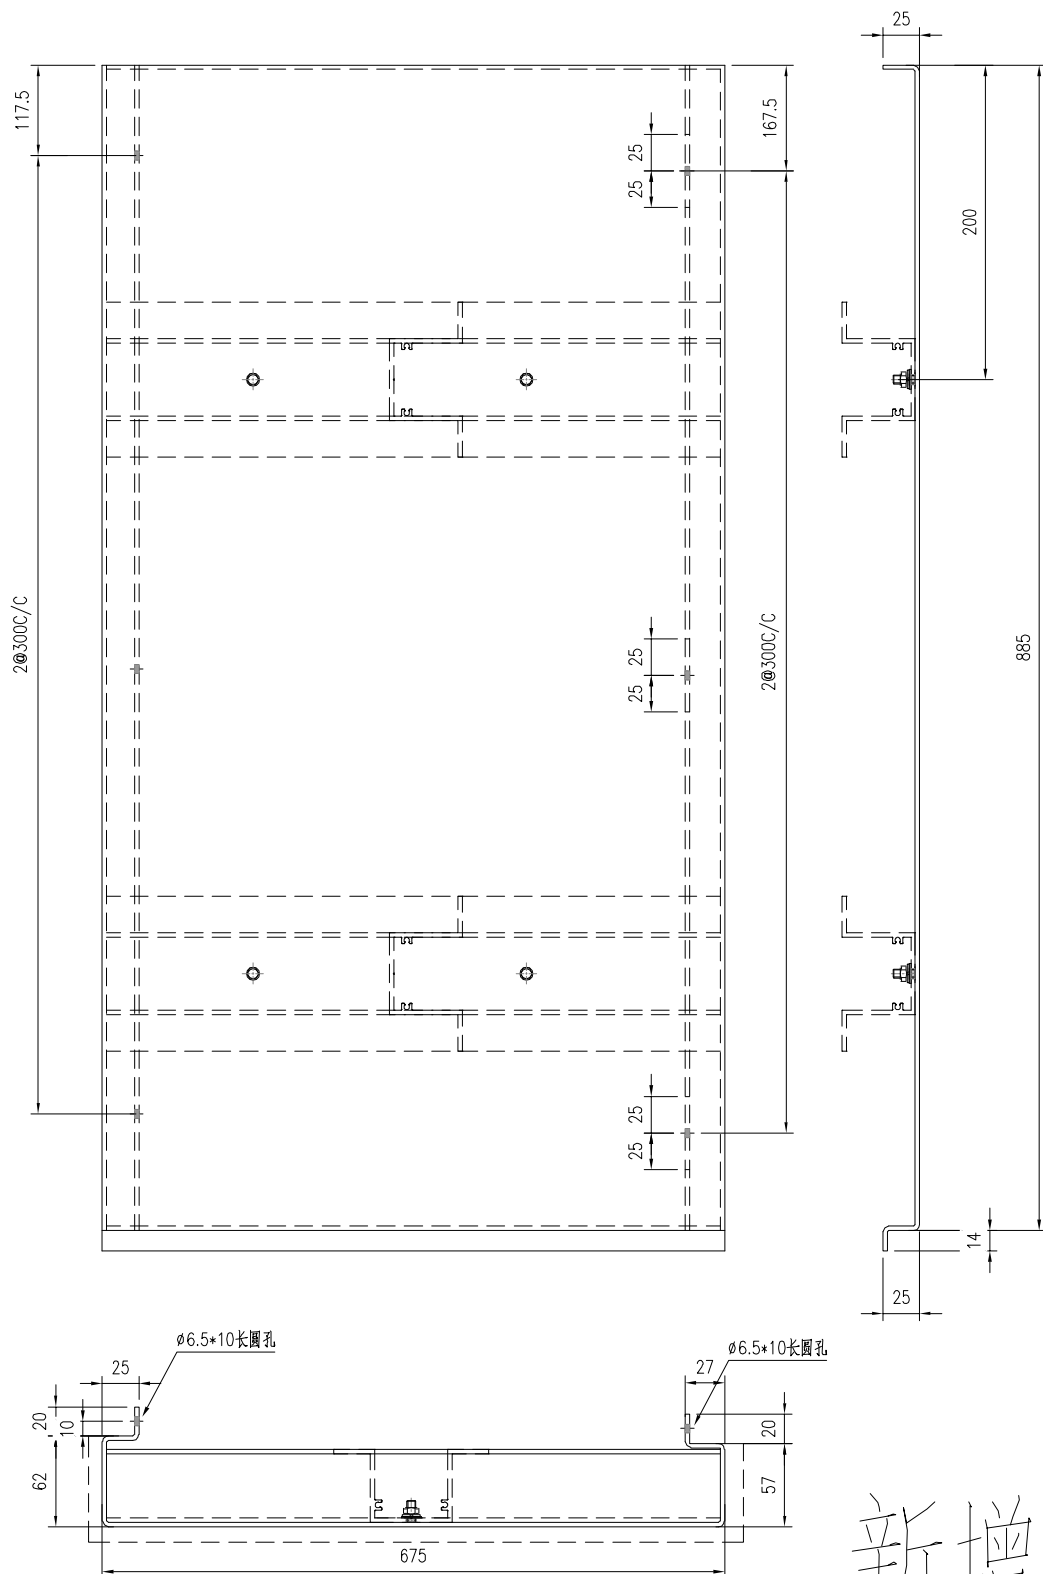

新增加