



工程指示 / 要求簡箋 ENGINEER INSTRUCTIONS(E.I.)

工程指示編號:	EI- 8728	修改版本:	E
	HK- 0385		
工程編號:	J 861	工程名稱:	己連拿利
收件人:	生統	發件人:	細佬
工程項目:	幕牆測試-鋁料加工圖	日期:	06/05/2025

<input type="checkbox"/> 原合約工程包	<input type="checkbox"/> 原合約工程加 / 減賬 QT-	<input type="checkbox"/> 新工程報價 QT-
---------------------------------	--	------------------------------------

信件批核號碼/圖紙參考編號:	批核模具圖紙編號:
客戶指示附件:	管理內部批簽署:

<input type="checkbox"/> 初步鋁料 B.M.	<input type="checkbox"/> 加工拆圖, 然後生產	<input type="checkbox"/> 尺寸表
<input type="checkbox"/> 正式鋁料 B.M.	<input type="checkbox"/> 技術上資料/指示	<input type="checkbox"/> 報價
<input type="checkbox"/> 配件 B.M.	<input type="checkbox"/> 樣辦或貨品說明書	<input type="checkbox"/> 分判合約
<input type="checkbox"/> 其他:		

內容: 修改加工圖, 試水場用 備注: 4月30日在群組通知, 現在出E I作紀錄
完成上列要求日期: 29/04/2025

國內

<input type="checkbox"/> 生產技術總監	<input type="checkbox"/> 連附件	<input checked="" type="checkbox"/> 技術部	<input checked="" type="checkbox"/> 連附件	<input type="checkbox"/> 生產部	<input type="checkbox"/> 連附件
<input type="checkbox"/> 採購部	<input type="checkbox"/> 連附件	<input checked="" type="checkbox"/> 生產統籌部	<input checked="" type="checkbox"/> 連附件	<input type="checkbox"/> 報關組	<input type="checkbox"/> 連附件
<input type="checkbox"/> 質檢部	<input type="checkbox"/> 連附件	<input type="checkbox"/> 會計部	<input type="checkbox"/> 連附件	<input type="checkbox"/> 機械設計部	<input type="checkbox"/> 連附件
<input type="checkbox"/> 香港辦	<input type="checkbox"/> 連附件	<input type="checkbox"/> 其他:			

香港


<input type="checkbox"/> 行政部	<input type="checkbox"/> 連附件	<input type="checkbox"/> 會計部	<input type="checkbox"/> 連附件	<input type="checkbox"/> 統籌部	<input type="checkbox"/> 連附件	<input type="checkbox"/> 工程部	<input type="checkbox"/> 連附件
<input type="checkbox"/> 採購部	<input type="checkbox"/> 連附件	<input type="checkbox"/> QS部	<input type="checkbox"/> 連附件	<input type="checkbox"/> 地盤管理	<input type="checkbox"/> 連附件	<input type="checkbox"/> 維修部	<input type="checkbox"/> 連附件

*發件人簽署:	*組別成員批核簽署:
傳遞編號:	項目經理簽署: 



美特鋁質 有限公司
MIDI Aluminium Fabricator Ltd.

工程號 J-861 地盤 已連拿利

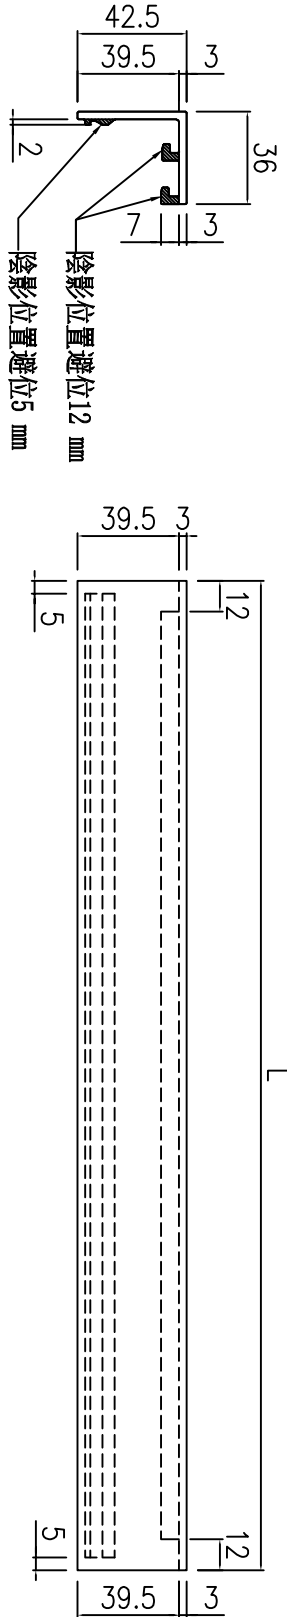


物料編號	L	樓層數	件/層	數量	分格尺寸	使用位置	樓層
ZS-XH01	1353.8	1	3	3	1475	PMU-3001	1/F
	1353.8	1	2	2	1475	PMU-3001	G/F
		小計:		5			
ZS-XH02	2278.8	1	3	3	2400	PMU-3001	1/F
	2278.8	1	1	1	2400	PMU-3001	G/F
		小計:		4			
ZS-XH03	685	1	3	3	700	PMU-3001	1/F
	685	1	2	2	700	PMU-3001	G/F
		小計:		5			
ZS-XH04	1615	1	8	8	1630	PMU-3001	1/F
	1615	1	6	6	1630	PMU-3001	G/F
		小計:		14			

名稱	玻璃扣蓋 (橫)	制圖	周廣志	2024. 12. 30	修改	A	
材料	X86636	復核	謝永林	2025. 01. 14	日期	2025. 04. 10	
顏色	UCT207124XL-3	批准			圖號	ZS-XH01	



美特鋁質 有限公司
MIDI Aluminium Fabricator Ltd.

工程號 J-861 地盤 已連拿利

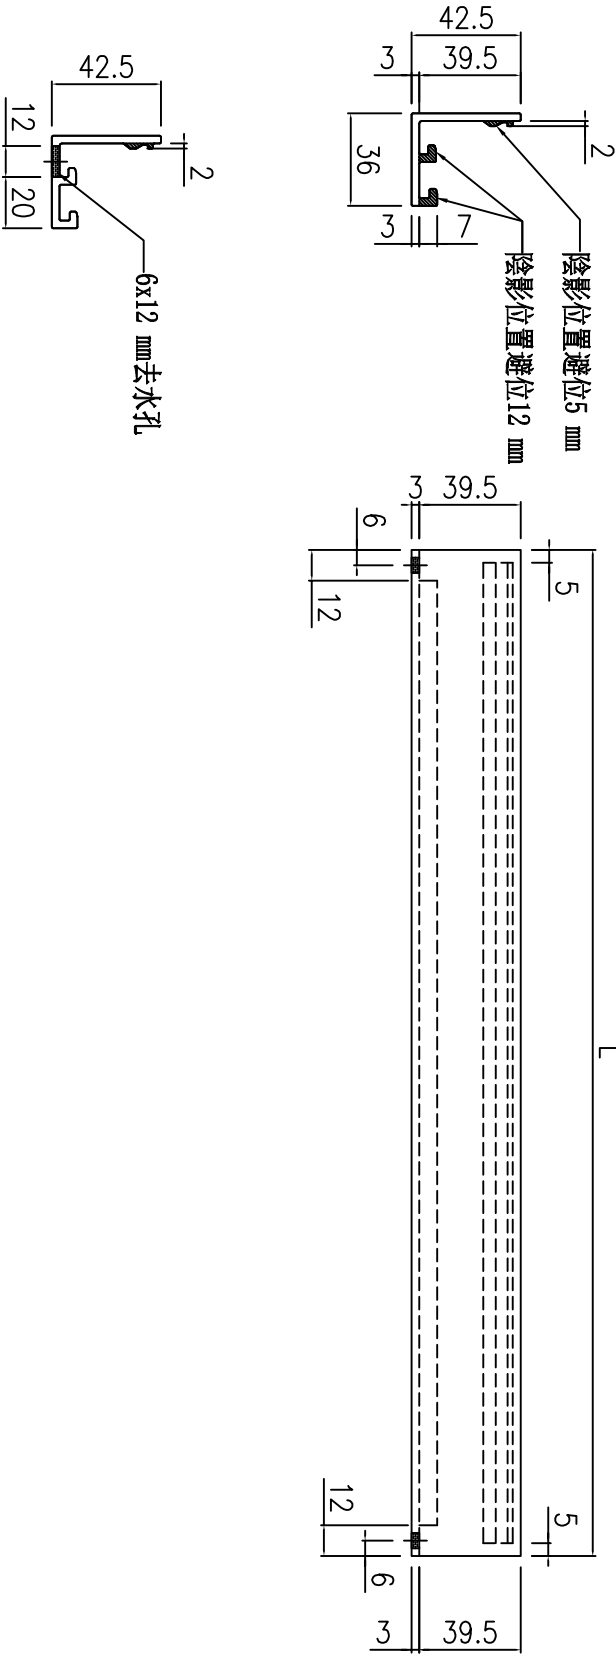

物料編號	L	樓層數	件/層	數量	分格尺寸	使用位置	樓層
ZS-XH01a	1353.8	1	3	3	1475	PMU-3001	1/F
	1353.8	1	2	2	1475	PMU-3001	G/F
		小計:		5			
ZS-XH02a	2278.8	1	3	3	2400	PMU-3001	1/F
	2278.8	1	1	1	2400	PMU-3001	G/F
		小計:		4			
ZS-XH03a	685	1	3	3	700	PMU-3001	1/F
	685	1	2	2	700	PMU-3001	G/F
		小計:		5			
ZS-XH04a	1615	1	8	8	1630	PMU-3001	1/F
	1615	1	6	6	1630	PMU-3001	G/F
		小計:		14			

名稱	玻璃扣蓋 (橫)	制圖	周廣志	2024. 12. 30	修改	A	B	
材料	X86636	復核	謝永林	2025. 01. 14	日期	2025. 03. 05	2025. 04. 10	
顏色	UCT207124XL-3	批准			圖號	ZS-XH01a		