



工程指示 / 要求簡箋 ENGINEER INSTRUCTIONS(E.I.)

工程指示編號:	EI- 8746	修改版本:	A
	HK- 0184		
工程編號:	J 861	工程名稱:	己連拿利
收件人:	Maggie	發件人:	細佬
工程項目:	趟門鐵件，廠用 (樣板層位置)	日期:	04/03/2025

<input type="checkbox"/> 原合約工程包	<input type="checkbox"/> 原合約工程加 / 減賬 QT-	<input type="checkbox"/> 新工程報價 QT-
---------------------------------	--	------------------------------------

信件批核號碼/圖紙參考編號:	批核模具圖紙編號:
客戶指示附件:	管理內部批簽署:

<input type="checkbox"/> 初步鋁料 B.M.	<input type="checkbox"/> 加工拆圖，然後生產	<input type="checkbox"/> 尺寸表
<input type="checkbox"/> 正式鋁料 B.M.	<input type="checkbox"/> 技術上資料/指示	<input type="checkbox"/> 報價
<input type="checkbox"/> 配件 B.M.	<input type="checkbox"/> 樣辦或貨品說明書	<input type="checkbox"/> 分判合約
<input type="checkbox"/> 其他:		


內容:	修改鐵件加工圖，已問廠可以修改，送廠。
	備注：有關的修改是在2月26日收到細咪修改施工圖
完成上列要求日期:	27/03/2025

國內

<input type="checkbox"/> 生產技術總監	<input type="checkbox"/> 連附件	<input checked="" type="checkbox"/> 技術部	<input checked="" type="checkbox"/> 連附件	<input type="checkbox"/> 生產部	<input type="checkbox"/> 連附件
<input type="checkbox"/> 採購部	<input type="checkbox"/> 連附件	<input checked="" type="checkbox"/> 生產統籌部	<input checked="" type="checkbox"/> 連附件	<input type="checkbox"/> 報關組	<input type="checkbox"/> 連附件
<input checked="" type="checkbox"/> 質檢部	<input checked="" type="checkbox"/> 連附件	<input type="checkbox"/> 會計部	<input type="checkbox"/> 連附件	<input type="checkbox"/> 機械設計部	<input type="checkbox"/> 連附件
<input type="checkbox"/> 香港辦	<input type="checkbox"/> 連附件	<input type="checkbox"/> 其他:			

香港


<input type="checkbox"/> 行政部	<input type="checkbox"/> 連附件	<input type="checkbox"/> 會計部	<input type="checkbox"/> 連附件	<input type="checkbox"/> 統籌部	<input type="checkbox"/> 連附件	<input type="checkbox"/> 工程部	<input type="checkbox"/> 連附件
<input type="checkbox"/> 採購部	<input type="checkbox"/> 連附件	<input type="checkbox"/> QS部	<input type="checkbox"/> 連附件	<input type="checkbox"/> 地盤管理	<input type="checkbox"/> 連附件	<input type="checkbox"/> 維修部	<input type="checkbox"/> 連附件

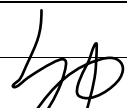*發件人簽署:	*組別成員批核簽署:
傳遞編號: HK0184	項目經理簽署: 




數量	施工圖位置	座數/單位	樓層	窗號
<del>10</del>	<del>J861-SD-IW-1103</del>	<del>FLAT B</del>	<del>2F-12F</del>	<del>TSD-03</del>
<del>10</del>	<del>J861-SD-IW-1103</del>	<del>FLAT C</del>	<del>2F-12F</del>	<del>TSD-03R</del>
<del>9</del>	<del>J861-SD-IW-1104</del>	<del>FLAT A</del>	<del>3F-12F</del>	<del>TSD-04</del>
<del>9</del>	<del>J861-SD-IW-1104</del>	<del>FLAT D</del>	<del>3F-12F</del>	<del>TSD-04R</del>
38	合計			

樣板層用的數量：6

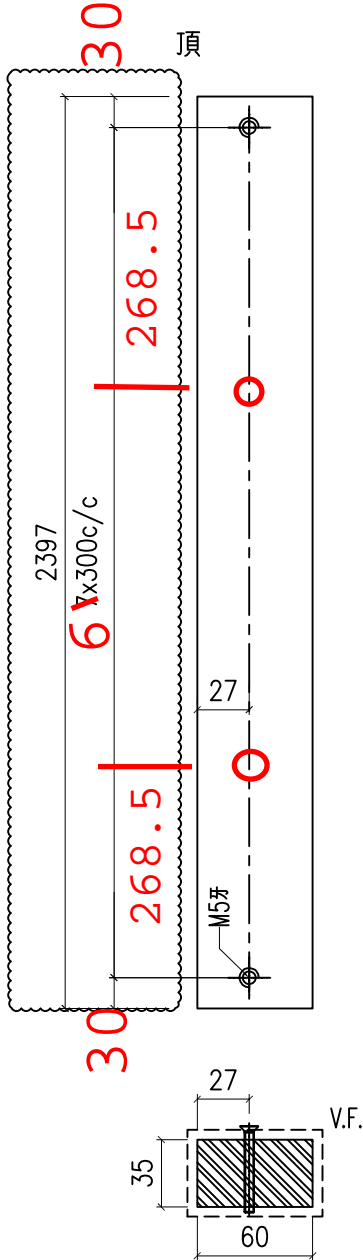

依據EI8777C版修改  
鐵件長度與孔位

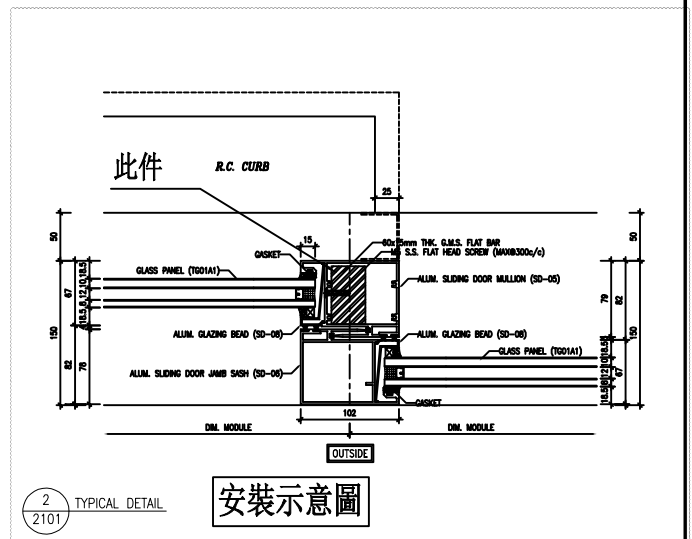

名稱	提升推拉門豎中梃加力巴	制圖	謝永林	2025.01.16	修改	A		
材料	60x35鐵巴	復核	謝永林	2025.01.19	日期	25.02.28		
顏色	熱浸鋅/塗瀝青油	批准			圖號	J861-SD-GS52		