



工程指示 / 要求簡箋 ENGINEER INSTRUCTIONS(E.I.)

工程指示編號:	EI- 8814	修改版本:	B
	HK- 0225		
工程編號:	J 861	工程名稱:	己連拿利
收件人:	Maggie/生統	發件人:	細佬
工程項目:	大樓欄河鋁料BM訂貨	日期:	17/03/2025

<input type="checkbox"/> 原合約工程包	<input type="checkbox"/> 原合約工程加 / 減賬 QT-	<input type="checkbox"/> 新工程報價 QT-
---------------------------------	--	------------------------------------

信件批核號碼/圖紙參考編號:	批核模具圖紙編號:
客戶指示附件:	管理內部批簽署:

<input type="checkbox"/> 初步鋁料 B.M.	<input type="checkbox"/> 加工拆圖, 然後生產	<input type="checkbox"/> 尺寸表
<input type="checkbox"/> 正式鋁料 B.M.	<input type="checkbox"/> 技術上資料/指示	<input type="checkbox"/> 報價
<input type="checkbox"/> 配件 B.M.	<input type="checkbox"/> 樣辦或貨品說明書	<input type="checkbox"/> 分判合約
<input type="checkbox"/> 其他:		


內容: 修改序號33 備注: 林仁安3月14日通知
完成上列要求日期: 09/05/2025


國內

<input type="checkbox"/> 生產技術總監	<input type="checkbox"/> 連附件	<input type="checkbox"/> 技術部	<input type="checkbox"/> 連附件	<input type="checkbox"/> 生產部	<input type="checkbox"/> 連附件
<input type="checkbox"/> 採購部	<input type="checkbox"/> 連附件	<input checked="" type="checkbox"/> 生產統籌部	<input checked="" type="checkbox"/> 連附件	<input type="checkbox"/> 報關組	<input type="checkbox"/> 連附件
<input type="checkbox"/> 質檢部	<input type="checkbox"/> 連附件	<input type="checkbox"/> 會計部	<input type="checkbox"/> 連附件	<input type="checkbox"/> 機械設計部	<input type="checkbox"/> 連附件
<input type="checkbox"/> 香港辦	<input type="checkbox"/> 連附件	<input type="checkbox"/> 其他:			

香港


<input type="checkbox"/> 行政部	<input type="checkbox"/> 連附件	<input type="checkbox"/> 會計部	<input type="checkbox"/> 連附件	<input type="checkbox"/> 統籌部	<input type="checkbox"/> 連附件	<input type="checkbox"/> 工程部	<input type="checkbox"/> 連附件
<input type="checkbox"/> 採購部	<input type="checkbox"/> 連附件	<input type="checkbox"/> QS部	<input type="checkbox"/> 連附件	<input type="checkbox"/> 地盤管理	<input type="checkbox"/> 連附件	<input type="checkbox"/> 維修部	<input type="checkbox"/> 連附件

*發件人簽署:	*組別成員批核簽署:
傳遞編號: HK-0225	項目經理簽署: 

 美特鋁質有限公司 MDT Aluminium Fabricator Ltd.		工程號: J-861	計算:	HXL	日期:	2025.03.02	送呈:	施哥						
		地盤名稱: 己連拿利	核對:	林仁安	日期:	2025.03.03	副本:							
廠用鋁型材B.M表		項目類別: 阳台	批准:		日期:		此BM依據EI/最新版施工圖 計算							
BM編號: 861-W-MD1-X-XXX		A/C Code: -A 2025.03.14	有顏色鋁料(Kg):	34996.49	無顏色鋁料(Kg):	7182.95	V.F總(米 ²):	2934.19						
序號	修改標示	物料編號	鋁料名稱	顏色	合金狀態	長度 (mm)	數量(支)			重量(Kgs)		V.F.(米 ²)		備注
							實用	後備	總數	Kg/M	總重量	米 ² /米	Total_V.F.	
1		X86584	頂冚底座	LX01963MH	6063-T6	5400	109	4	113	2.880	1757.38	0.288	176.0	EMD1
2		X86585	頂冚	LX01963MH	6063-T6	5400	109	4	113	1.954	1192.33	0.293	178.8	EMD1
3		X86586	頂冚裝玻璃槽	LX01963MH	6063-T6	5600	102	4	106	0.858	509.31	0.142	84.0	EMD1
4		X86587	底橫室內裝飾	UCT554575XL-3	6063-T6	5300	67	3	70	2.516	933.44	0.367	136.2	TMD1
5		X86588	底橫室內裝飾托角	UCT554575XL-3	6063-T6	5300	74	3	77	0.606	247.31	0.073	29.8	TMD1
6		X86589	裝玻璃底橫	MLL	6063-T6	5300	110	4	114	4.689	2833.09	0.000	0.0	
7		X86590	底橫室外裝飾	LX01963MH	6063-T6	6000	104	4	108	4.708	3050.78	0.523	338.9	EMD1
8		X86591	企外冚	UCT554575XL-3	6063-T6	5400	35	2	37	2.777	554.84	0.266	53.1	TMD1
9		X86592	企內冚	UCT554575XL-3	6063-T6	5400	35	2	37	1.443	288.31	0.217	43.4	TMD1
10		X86593	企內裝玻璃槽	UCT554575XL-3	6063-T6	5400	122	10	132	0.557	397.03	0.093	66.3	TMD1
11		X86594	頂冚裝玻璃槽冚	UCT554575XL-3	6063-T6	5400	122	10	132	0.094	67.00	0.042	29.9	TMD1
12		X86595	企內冷氣位	UCT554575XL-3	6063-T6	5200	57	3	60	2.384	743.81	0.281	87.7	TMD1
13		X86596	企外冷氣位	UCT554575XL-3	6063-T6	5200	31	3	34	2.895	511.84	0.290	51.3	TMD1
14		X86597	邊位企外	UCT554575XL-3	6063-T6	5400	29	2	31	1.402	234.69	0.212	35.5	TMD1
15		X86598	角位企外1	UCT554575XL-3	6063-T6	5400	13	2	15	1.985	160.79	0.290	23.5	TMD1
16		X86599	角位企外2	UCT554575XL-3	6063-T6	5400	13	2	15	2.028	164.27	0.298	24.1	TMD1
17		X86600	角位企內	UCT554575XL-3	6063-T6	5400	13	2	15	2.555	206.96	0.280	22.7	TMD1
18		X86601	底橫冷氣位冚內	UCT554575XL-3	6063-T6	5500	43	2	45	1.524	377.19	0.222	54.9	TMD1
19		X86602	底橫冷氣位冚	UCT554575XL-3	6063-T6	5500	43	2	45	0.971	240.32	0.133	32.9	TMD1
20		X86603	角位企冷氣位外	UCT554575XL-3	6063-T6	5400	49	3	52	2.169	609.06	0.258	72.4	TMD1
21		X86604	角位企冷氣位內	UCT554575XL-3	6063-T6	5400	49	3	52	2.108	591.93	0.244	68.5	TMD1
22		X86605	底橫冷氣位外冚	LX01963MH	6063-T6	5400	7	1	8	2.113	91.28	0.307	13.3	EMD1
23		X86607	露台底	UCT554575XL-3	6063-T6	5200	64	4	68	2.777	981.95	0.418	147.8	TMD1
24		X86679	燈槽	UCT554575XL-3	6063-T6	5200	64	4	68	3.090	1092.62	0.464	164.1	TMD1

25		X86684	門企	UCT554575XL-3	6063-T6	5500	28	2	30	1.168	192.72	0.216	35.6	TMD1		
26		X86611	50x15通	UCT554575XL-3	6063-T6	5800	675	35	710	1.276	5254.57	0.129	531.2	TMD1		
27		X86612	50x25通	LX01963MH	6063-T6	5400	448	20	468	1.329	3358.65	0.149	376.6	EMD1		
28		X86613	60x50通	UCT554575XL-3	6063-T6	5800	27	2	29	2.005	337.24	0.219	36.8	TMD1		
29		X86669	角位企冷氣位內江	UCT554575XL-3	6063-T6	5400	50	3	53	0.149	42.64	0.066	18.9	TM01		
30		X86680	65x20通	UCT2017124XL-3	6063-T6	5400	213	10	223	1.53	1842.43	0.169	203.5	TM05		
31	A修改	X86685	吊頂碼	MLL	6063-T6	6000	43	2	45	2.902	783.54	0.000	0.0			
32		K071	50X50X3鋁通	UCT554575XL-3	6063-T6	5900	97	4	101	1.523	907.56	0.200	119.2	TMD1		
33	B修改顏色	K125	50X50X5鋁通	UCT554575XL-3	6063-T6	5700	349	15	364	2.43	5041.76	0.070	145.2	TMD1		
34		X86633	加力骨	MLL	6063-T6	5200	301	15	316	1.726	2836.16	0.000	0.0			
35		B820	15X30鋁巴	LX01963MH	6063-T6	5400	307	15	322	1.214	2110.90	0.090	156.5	EM01		
36		N00923	53X28.5X3鋁角	MLL	6063-T6	5600	115	6	121	0.635	430.28	0.000	0.0			
37		H101105	30X30X5鋁角	MLL	6063-T6	5500	61	3	64	0.745	262.24	0.000	0.0			
38		L067	50X50X3鋁角	MLL	6063-T6	5300	8	1	9	0.789	37.64	0.000	0.0			
39		X86551	窗框	UCT554575XL-3	6063-T6	5700	57	2	59	1.023	344.03	0.205	68.9	TM01		
40		K050	60X60X3鋁通	UCT554575XL-3	6063-T6	5200	19	1	20	1.847	192.09	0.240	25.0	TM01		
41		X9318	50X3鋁巴	UCT554575XL-3	6063-T6	5200	24	2	26	0.404	54.62	0.106	14.3	TM01		
42		X86612	50x25通	UCT554575XL-3	6063-T6	5350	42	2	44	1.329	312.85	0.149	35.1	冷氣柵格底		
43		X86594	頂窗裝玻璃槽窗	LX01963MH	6063-T6	5600	45	5	50	0.094	26.32	0.042	11.8	EMD1		
								合計:	2784		42179.44		2934.191			


J-861已連拿利鋁料模圖(一)

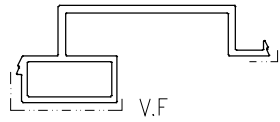


模號: X86584
名稱: 頂山底座
合金狀態: 6063-T6
重量: 2.880KG/M
V.F.: 288.4 mm



模號: X86585
名稱: 頂山
合金狀態: 6063-T6
重量: 1.954KG/M
V.F.: 293.0 mm

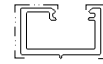


模號: X86586
名稱: 頂山
合金狀態: 6063-T6
重量: 0.858KG/M
V.F.: 141.5 mm

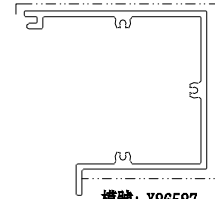


模號: X86587
名稱: 底橫室內裝飾
合金狀態: 6063-T6
重量: 2.516KG/M
V.F.: 367.1 mm




模號: X86588
名稱: 底橫室內裝飾托角
合金狀態: 6063-T6
重量: 0.606KG/M
V.F.: 73.1 mm

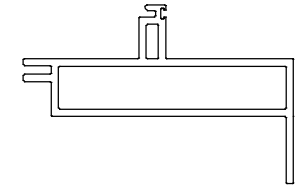


模號: X86589
名稱: 裝玻璃底橫
合金狀態: 6063-T6
重量: 4.689KG/M
V.F.: 0 mm

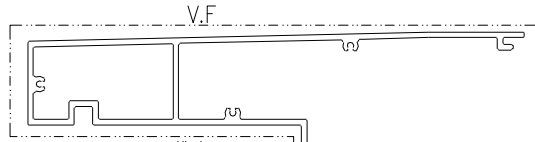

模號: X86590
名稱: 底橫室外裝飾
合金狀態: 6063-T6
重量: 4.708KG/M
V.F.: 523.8 mm

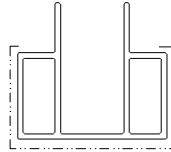

模號: X86591
名稱: 企外山
合金狀態: 6063-T6
重量: 2.777KG/M
V.F.: 266.6 mm

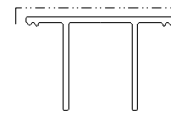


模號: X86592
名稱: 企內山
合金狀態: 6063-T6
重量: 1.443KG/M
V.F.: 217.3 mm




模號: X86593
名稱: 企內裝玻璃槽
合金狀態: 6063-T6
重量: 0.557KG/M
V.F.: 93.7 mm




模號: X86594
名稱: 頂山裝玻璃槽山
合金狀態: 6063-T6
重量: 0.094KG/M
V.F.: 42.4 mm

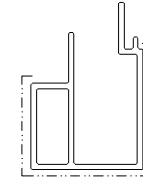


模號: X86595
名稱: 企內冷氣位
合金狀態: 6063-T6
重量: 2.384KG/M
V.F.: 281.8 mm

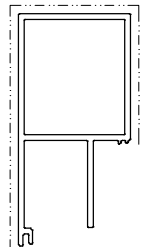


模號: X86596
名稱: 企外冷氣位
合金狀態: 6063-T6
重量: 2.895KG/M
V.F.: 290.5 mm

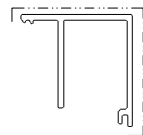


模號: X86597
名稱: 企外冷氣位
合金狀態: 6063-T6
重量: 1.402KG/M
V.F.: 212.9 mm

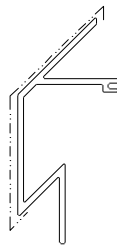


模號: X86598
名稱: 角位企外1
合金狀態: 6063-T6
重量: 1.958KG/M
V.F.: 290.3 mm

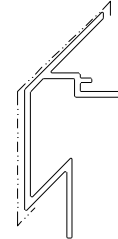

模號: X86599
名稱: 角位企外2
合金狀態: 6063-T6
重量: 2.028KG/M
V.F.: 298.2 mm

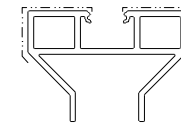

模號: X86600
名稱: 角位企內
合金狀態: 6063-T6
重量: 2.555KG/M
V.F.: 280.1 mm

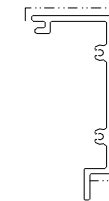


模號: X86601
名稱: 底橫冷氣位山內
合金狀態: 6063-T6
重量: 1.524KG/M
V.F.: 222.5 mm


J-861已連拿利鋁料模圖(二)




模號: X86607
名稱: 露台底
合金狀態: 6063-T6
重量: 2.777 KG/M
V.F.: 418.1 mm

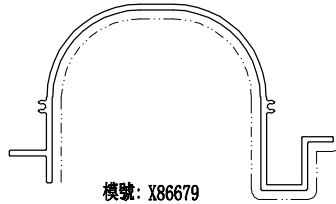


模號: X86679
名稱: 燈槽
合金狀態: 6063-T6
重量: 3.090 KG/M
V.F.: 464.3 mm

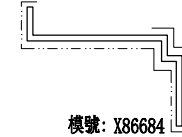


模號: X86684
名稱: 收邊
合金狀態: 6063-T6
重量: 1.168 KG/M
V.F.: 216.5 mm

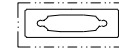

模號: X86611
名稱: 50x15通
合金狀態: 6063-T6
重量: 1.276 KG/M
V.F.: 129.1 mm

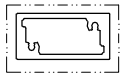


模號: X86612
名稱: 50x25通
合金狀態: 6063-T6
重量: 1.329 KG/M
V.F.: 149.1 mm

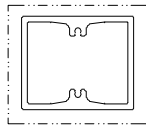

模號: X86613
名稱: 60x50通
合金狀態: 6063-T6
重量: 2.005 KG/M
V.F.: 219.1 mm




模號: X86669
名稱: 60x50通
合金狀態: 6063-T6
重量: 0.149 KG/M
V.F.: 66.4 mm

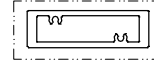


模號: X86680
名稱: 65x20通
合金狀態: 6063-T6
重量: 1.53 KG/M
V.F.: 169.1 mm



模號: X9318
名稱: 50x3鋁巴
合金狀態: 6063-T6
重量: 0.404 KG/M
V.F.: 106 mm

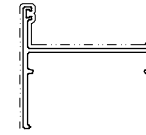

模號: X86551
名稱: 窗框
合金狀態: 6063-T6
重量: 1.023 KG/M
V.F.: 205.7 mm

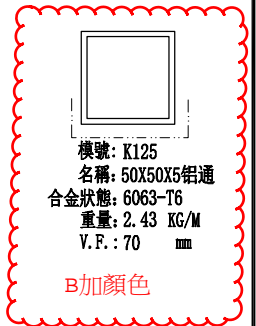


模號: K125
名稱: 50X50X5鋁通
合金狀態: 6063-T6
重量: 2.43 KG/M
V.F.: 70 mm


B加顏色




模號: X86602
名稱: 底橫冷氣位□
合金狀態: 6063-T6
重量: 0.971 KG/M
V.F.: 133.1 mm

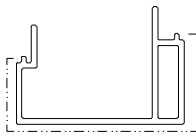


模號: X86603
名稱: 角位企冷氣位外
合金狀態: 6063-T6
重量: 2.169 KG/M
V.F.: 258.4 mm

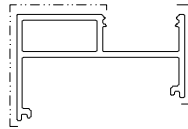


模號: X86604
名稱: 角位企冷氣位內
合金狀態: 6063-T6
重量: 2.108 KG/M
V.F.: 244.6 mm

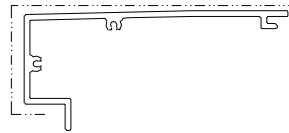


模號: X86605
名稱: 底橫冷氣位外□
合金狀態: 6063-T6
重量: 2.113 KG/M
V.F.: 307.9 mm

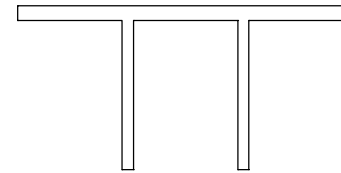

模號: X86685
名稱: 吊頂碼
合金狀態: 6063-T6
重量: 6.504 KG/M
V.F.: 0 mm

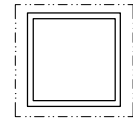


模號: K071
名稱: 50X50X3鋁通
合金狀態: 6063-T6
重量: 1.523 KG/M
V.F.: 200 mm

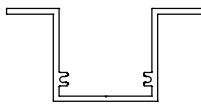

模號: X86633
名稱: 加力骨
合金狀態: 6063-T6
重量: 1.726 KG/M
V.F.: 0 mm




模號: B820
名稱: 15X30鋁巴
合金狀態: 6063-T6
重量: 1.214 KG/M
V.F.: 90 mm

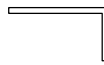

模號: N00923
名稱: 53X28, 5X3鋁角
合金狀態: 6063-T6
重量: 0.635 KG/M
V.F.: 0 mm




模號: H101105
名稱: 30X30X5鋁角
合金狀態: 6063-T6
重量: 0.745 KG/M
V.F.: 0 mm

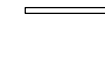

模號: L067
名稱: 50X50X3鋁角
合金狀態: 6063-T6
重量: 0.789 KG/M
V.F.: 0 mm



模號: N00954
名稱: 64.5X22, 5X6鋁角
合金狀態: 6063-T6
重量: 1.312 KG/M
V.F.: 0 mm

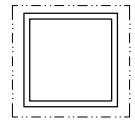


模號: K050
名稱: 60X60X3鋁通
合金狀態: 6063-T6
重量: 1.847 KG/M
V.F.: 240 mm


星期五 下午 2:04



细佬 铝料 BM 有一款铝通应该需要喷油的 我修改了一下 BM

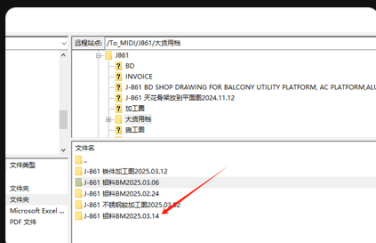


公司好像已落單，修改的地方已另外記下嗎？

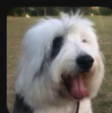


有标 A



吊頂这款 因为会有小部分见光

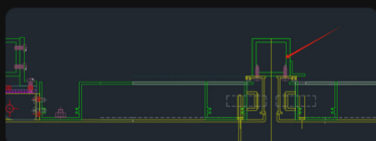

我現在在 J859 工地，要下星期一處理

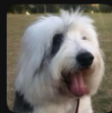

OK

