



工程指示 / 要求簡箋 ENGINEER INSTRUCTIONS(E.I.)

工程指示編號:	EI- 8819	修改版本:	H
	HK- 0636		
工程編號:	J 861	工程名稱:	己連拿利
收件人:	生統	發件人:	細佬
工程項目:	趟門-加工圖	日期:	30/07/2025

<input type="checkbox"/> 原合約工程包	<input type="checkbox"/> 原合約工程加 / 減賬 QT-	<input type="checkbox"/> 新工程報價 QT-
---------------------------------	--	------------------------------------

信件批核號碼/圖紙參考編號:	批核模具圖紙編號:
客戶指示附件:	管理內部批簽署:

<input type="checkbox"/> 初步鋁料 B.M.	<input type="checkbox"/> 加工拆圖, 然後生產	<input type="checkbox"/> 尺寸表
<input type="checkbox"/> 正式鋁料 B.M.	<input type="checkbox"/> 技術上資料/指示	<input type="checkbox"/> 報價
<input type="checkbox"/> 配件 B.M.	<input type="checkbox"/> 樣辦或貨品說明書	<input type="checkbox"/> 分判合約
<input type="checkbox"/> 其他:		


內容: 修改加工圖, 只加工圖號Z-A01, 其他在地盤更改 備注: J861 趟門 門框門玉原EI8819 依據EI9030 B版修改企向節點 (25.07.28林).zip
完成上列要求日期: 20/08/2025

國內

<input type="checkbox"/> 生產技術總監	<input type="checkbox"/> 連附件	<input checked="" type="checkbox"/> 技術部	<input checked="" type="checkbox"/> 連附件	<input type="checkbox"/> 生產部	<input type="checkbox"/> 連附件
<input type="checkbox"/> 採購部	<input type="checkbox"/> 連附件	<input checked="" type="checkbox"/> 生產統籌部	<input checked="" type="checkbox"/> 連附件	<input type="checkbox"/> 報關組	<input type="checkbox"/> 連附件
<input type="checkbox"/> 質檢部	<input type="checkbox"/> 連附件	<input type="checkbox"/> 會計部	<input type="checkbox"/> 連附件	<input type="checkbox"/> 機械設計部	<input type="checkbox"/> 連附件
<input type="checkbox"/> 香港辦	<input type="checkbox"/> 連附件	<input type="checkbox"/> 其他:			

香港

<input type="checkbox"/> 行政部	<input type="checkbox"/> 連附件	<input type="checkbox"/> 會計部	<input type="checkbox"/> 連附件	<input type="checkbox"/> 統籌部	<input type="checkbox"/> 連附件	<input type="checkbox"/> 工程部	<input type="checkbox"/> 連附件
<input type="checkbox"/> 採購部	<input type="checkbox"/> 連附件	<input type="checkbox"/> QS部	<input type="checkbox"/> 連附件	<input type="checkbox"/> 地盤管理	<input type="checkbox"/> 連附件	<input type="checkbox"/> 維修部	<input type="checkbox"/> 連附件

*發件人簽署:	*組別成員批核簽署:
傳遞編號:	項目經理簽署: 

圖則登記表
DRAWING REGISTER

工程名稱 Project Title:	己連拿利 后裝趟門
工程編號 Project No:	J861

分發予 Distributed To

圖則編號 Drg. No.	圖則名稱 Drawing Title
TSD-1R-DS	趟門門玉拆圖
TSD-1R-DS(1)	趟門門玉拆圖
TSD-1R-DS(2)	趟門門玉拆圖
TSD-1-DS	趟門門玉拆圖
TSD-1-DS(1)	趟門門玉拆圖
TSD-1-DS(2)	趟門門玉拆圖
TSD-2R-DS	趟門門玉拆圖
TSD-2R-DS(1)	趟門門玉拆圖
TSD-2R-DS(2)	趟門門玉拆圖
TSD-2-DS	趟門門玉拆圖
TSD-2-DS(1)	趟門門玉拆圖
TSD-2-DS(2)	趟門門玉拆圖
TSD-3-DS	趟門門玉拆圖
TSD-3-DS(1)	趟門門玉拆圖
TSD-3-DS(2)	趟門門玉拆圖
TSD-3R-DS	趟門門玉拆圖
TSD-3R-DS(1)	趟門門玉拆圖
TSD-3R-DS(2)	趟門門玉拆圖
TSD-4-DS	趟門門玉拆圖
TSD-4-DS(1)	趟門門玉拆圖
TSD-4-DS(2)	趟門門玉拆圖
TSD-4R-DS	趟門門玉拆圖
TSD-4R-DS(1)	趟門門玉拆圖
TSD-4R-DS(2)	趟門門玉拆圖
TSD-1R	趟門拆圖

接收日期 Receiving Date (適用於客戶圖則)

年									
月									
日									

發出日期 Issued Date

年	25	25	25	25	25				
月	3	4	5	5	7	7			
日	6	18	5	13	14	25			

頁碼

修訂編號
Revision No.

1	-	-	-	-	A	-			
2	-	-	-	-	-	-			
3	-	-	-	-	A	-			
4	-	-	-	-	A	-			
5	-	-	-	-	-	-			
6	-	-	-	-	A	-			
7	-	-	-	-	-	-			
8	-	-	-	-	-	-			
25	-	-	-	A	B	-			

圖則登記表
DRAWING REGISTER

工程名稱 Project Title:	己連拿利 后裝趟門
工程編號 Project No:	J861

接收日期 Receiving Date (適用於客戶圖則)									
年	月	日							

分發予 Distributed To

發出日期 Issued Date									
年	月	日	25	25	25	25	25		
			3	4	5	5	7	7	
			6	18	5	13	14	25	

圖則編號 Drg. No.	圖則名稱 Drawing Title
TSD-1	趟門拆圖
TSD-2R	趟門拆圖
TSD-2	趟門拆圖
TSD-3	趟門拆圖
TSD-3R	趟門拆圖
TSD-4	趟門拆圖
TSD-4R	趟門拆圖
SD-JD01	趟門節點圖
SD-JD02	趟門膠條位置圖
J861-SD-AP03	封口板-后裝趟門加工圖
J861-SD-AP04	封口板-后裝趟門加工圖
J8561-SD-AP10	限位塊-后裝趟門加工圖
I711-SD09	后裝趟門加工圖
I711-SD10	后裝趟門加工圖
L00127-01	后裝趟門加工圖
L00127-02	后裝趟門加工圖
X86323-SD01	后裝趟門加工圖
X86323-SD02	后裝趟門加工圖
X86327-SD01	后裝趟門加工圖
X86327-SD02	后裝趟門加工圖
X86322-SD51	后裝趟門加工圖
X86322-SD52	后裝趟門加工圖
X86324-SD51	后裝趟門加工圖
X86324-SD52	后裝趟門加工圖
X86325-T1	后裝趟門加工圖

頁碼	修訂編號 Revision No.									
26	-	-	-	A	B	-				
27	-	-	-	A	-	-				
28	-	-	-	A	-	-				
29	-	-	-	A	-	-				
30	-	-	-	A	-	-				
31	-	-	-	A	-	-				
32	-	-	-	A	-	-				
33	-	-	-	A	-	-				
34	-	-	-	-	-	-				
35	-	-	-	-	-	-				
50	-	-	-	-	A	-				

圖則登記表
DRAWING REGISTER

工程名稱 Project Title:	己連拿利
	后裝趟門
工程編號 Project No:	J861

分發予 Distributed To

圖則編號 Drg. No.	圖則名稱 Drawing Title
X86329-T1	后裝趟門加工图
X86330-BL1	后裝趟門底橫加工图
X86330-BR1	后裝趟門底橫加工图
X86330-BL2	后裝趟門底橫加工图
X86330-BR2	后裝趟門底橫加工图
X86330-BL3	后裝趟門底橫加工图
X86330-BR3	后裝趟門底橫加工图
X86330-BL4	后裝趟門底橫加工图
X86330-BR4	后裝趟門底橫加工图
X86330-B-S	后裝趟門底橫(組裝圖)
X86331-BL1	后裝趟門底橫(附加料)
X86332-TL1	后裝趟門頂橫加工图
X86332-TR1	后裝趟門頂橫加工图
X86332-TL2	后裝趟門頂橫加工图
X86332-TR2	后裝趟門頂橫加工图
X86332-TL3	后裝趟門頂橫加工图
X86332-TR3	后裝趟門頂橫加工图
X86332-TL4	后裝趟門頂橫加工图
X86332-TR4	后裝趟門頂橫加工图
X86677-TL1	后裝趟門中橫加工图
X86677-TR1	后裝趟門中橫加工图
X86677-TL2	后裝趟門中橫加工图
X86677-TR2	后裝趟門中橫加工图
X86677-TL3	后裝趟門中橫加工图
X86677-TR3	后裝趟門中橫加工图

接收日期 Receiving Date (適用於客戶圖則)

年								
月								
日								

發出日期 Issued Date

年	25	25	25	25	25			
月	3	4	5	5	7	7		
日	6	18	5	13	14	25		

页码

修訂編號
Revision No.

51	-	-	-	-	A	-		
52	-	A	-	-	B	-		
53	-	A	-	-	B	-		
54	-	-	-	-	-	-		
55	-	-	-	-	-	-		
56	-	A	-	-	-	-		
57	-	A	-	-	-	-		
58	-	A	-	-	-	-		
59	-	A	-	-	-	-		
60	-	-	-	-	A	-		
61	-	-	-	-	A	-		
62	-	-	A	-	B	-		
63	-	-	A	-	B	-		
64	-	-	A	-	-	-		
65	-	-	A	-	-	-		
66	-	-	A	-	-	-		
67	-	-	A	-	-	-		
68	-	-	A	-	-	-		
69	-	-	A	-	-	-		
70	-	-	-	-	A	-		
71	-	-	-	-	A	-		
72	-	-	-	-	-	-		
73	-	-	-	-	-	-		
74	-	-	-	-	-	-		
75	-	-	-	-	-	-		

圖則登記表
DRAWING REGISTER

工程名稱 Project Title:	己連拿利 后裝趟門
工程編號 Project No:	J861

分發予 Distributed To

圖則編號 Drg. No.	圖則名稱 Drawing Title
X86677-TL4	后裝趟門中橫加工图
X86677-TR4	后裝趟門中橫加工图
X86333-SD51	后裝趟門加工图
X86333-SD52	后裝趟門加工图
X86334-SD51	后裝趟門加工图
X86334-SD52	后裝趟門加工图
X86336-TB1	后裝趟門加工图
X86337-SD51	后裝趟門加工图
X86337-SD52	后裝趟門加工图
X86343-SD51LA	后裝趟門加工图
X86343-SD51RA	后裝趟門加工图
X86344-SD51LA	后裝趟門加工图
X86344-SD51RA	后裝趟門加工图
X86344-TL1	后裝趟門加工图
X86344-TR1	后裝趟門加工图
X86344-BL1	后裝趟門加工图
X86344-BR1	后裝趟門加工图
X86345-SD51	后裝趟門加工图
X86345-SD52	后裝趟門加工图
X86345-SD51-S	推拉門豎中梃(鐵件組裝圖)
X86345-SD52-S	推拉門豎中梃(鐵件組裝圖)
X86346-BL1	趟門玉玻線加工图
X86346-TL1	趟門玉玻線加工图
X86346-SD53A	趟門玉玻線加工图
X86678-TL1	趟門框玻線加工图

接收日期 Receiving Date (適用於客戶圖則)

年									
月									
日									

發出日期 Issued Date

年	25	25	25	25	25				
月	3	4	5	5	7	7			
日	6	18	5	13	14	25			

页码

修訂編號
Revision No.

76	-	-	A	-	-	-			
77	-	-	A	-	-	-			
78	-	-	-	-	-	-			
79	-	-	-	-	-	-			
80	-	-	-	-	-	-			
81	-	-	-	-	-	-			
82	-	-	-	-	A	-			
83	-	-	-	-	-	-			
84	-	-	-	-	-	-			
85	-	-	-	-	-	-			
86	-	-	-	-	-	-			
87	-	-	-	-	-	-			
88	-	-	-	-	-	-			
89	-	-	-	-	A	-			
90	-	-	-	-	A	-			
91	-	-	-	-	A	-			
92	-	-	-	-	A	-			
93	-	-	-	-	-	-			
94	-	-	-	-	-	-			
95	-	-	-	-	-	-			
96	-	-	-	-	-	-			
97	-	-	-	-	A	-			
98	-	-	-	-	A	-			
99	-	-	-	-	-	-			
100	-	-	-	-	A	-			

圖則登記表
DRAWING REGISTER

工程名稱 Project Title:	己連拿利
	后裝趟門
工程編號 Project No:	J861

分發予 Distributed To

圖則編號 Drg. No.	圖則名稱 Drawing Title
X86678-BL1	趟門框玻線加工图
X86678-H1	趟門框玻線加工图
BK-AL01	背板位-鋁角加工图
BK-TAL01	背板位-鋁角加工图
BK-AL02	背板位-鋁角加工图
AH-01LL	150X50X5鋁通(企)加工图
AH-01LR	150X50X5鋁通(企)加工图
AH-01RL	150X50X5鋁通(企)加工图
AH-01RR	150X50X5鋁通(企)加工图
AH-01LL-1	150X50X5鋁通(企)加工图
AH-01RR-1	150X50X5鋁通(企)加工图
AH-02LL	150X50X5鋁通(企)加工图
AH-02RR	150X50X5鋁通(企)加工图
AH-02LL-1	150X50X5鋁通(企)加工图
AH-02LR-1	150X50X5鋁通(企)加工图
AH-02RL-1	150X50X5鋁通(企)加工图
AH-02RR-1	150X50X5鋁通(企)加工图
AT-03	150X50X5鋁通(橫)加工图
AT-03R	150X50X5鋁通(橫)加工图
AT-04	150X50X5鋁通(橫)加工图
Z-A01	Z字碼加工图
J861-SD-IW-1101	位置图
J861-SD-IW-1102	位置图
J861-SD-IW-1103	位置图
J861-SD-IW-1104	位置图
LJ-KP-01	框底橫配企-鋁角加工图

接收日期 Receiving Date (適用於客戶圖則)

年								
月								
日								

發出日期 Issued Date

年	25	25	25	25	25			
月	3	4	5	5	7	7		
日	6	18	5	13	14	25		

页码

修訂編號
Revision No.

页码	修訂編號 Revision No.					
101	-	-	-	A	B	-
102	-	-	-	-	-	-
103	-	-	-	-	-	-
104	-	-	-	-	A	-
105	-	-	-	-	-	-
106	-	-	-	-	-	-
107	-	-	-	-	-	A
108	-	-	-	-	-	A
109	-	-	-	-	-	-
110	-	-	-	-	-	-
111	-	-	-	-	-	-
112	-	-	-	-	-	-
113	-	-	-	-	-	-
114	-	-	-	-	-	-
115	-	-	-	-	-	-
116	-	-	-	-	-	-
117	-	-	-	-	-	-
118	-	A	B	C	-	-
119	-	A	B	C	-	-
120	-	A	B	C	-	-
121	-	-	-	-	-	A
122	-	A	-	-	-	-
123	-	-	-	-	-	-
124	-	A	-	-	-	B
125	-	A	-	-	-	-
126	-	-	-	新增	-	-

圖則登記表
DRAWING REGISTER

工程名稱 Project Title:	己連拿利
	后裝趟門
工程編號 Project No:	J861

分發予 Distributed To

圖則編號 Drg. No.	圖則名稱 Drawing Title
X86332-T-S	后裝趟門頂橫(組裝)打膠
AH-01LR-1	150X50X5鋁通(企)加工图
AH-01RL-1	150X50X5鋁通(企)加工图

接收日期 Receiving Date (適用於客戶圖則)

年									
月									
日									

發出日期 Issued Date

年	25	25	25	25	25	25			
月	3	4	5	5	7	7			
日	6	18	5	13	14	25			

页码

修訂編號
Revision No.

127	-	-	-	新增	A	-			
128	-	-	-	-	-	新增			
129	-	-	-	-	-	新增			




 美特鋁質 有限公司 MIDI Aluminium Fabricator Ltd.			
工程號	J861	地盤	己連拿利

數量	施工圖位置	座數/單位	樓層	窗號
10	J861-SD-IW-1103	FLAT B	2F-12F	TSD-03
9	J861-SD-IW-1104	FLAT A	3F-12F	TSD-04
19	合計			

請用AH-01LR分出加孔做
AH-01LR-1

依據EI9030 B版
分出10個數量

在地盤更改

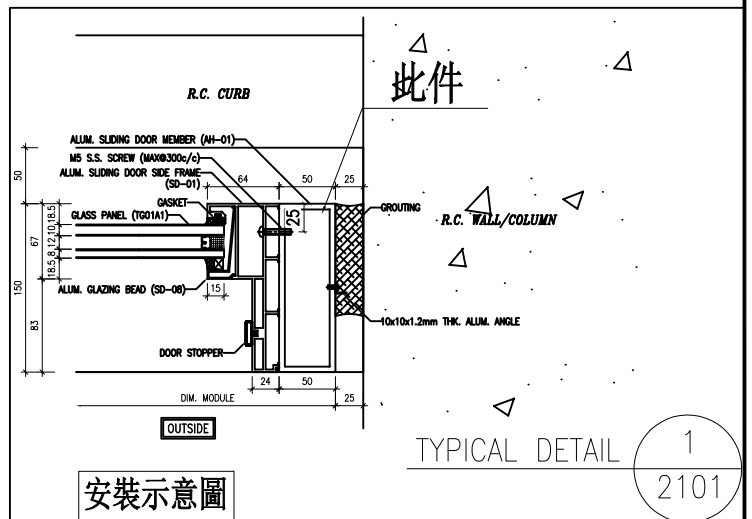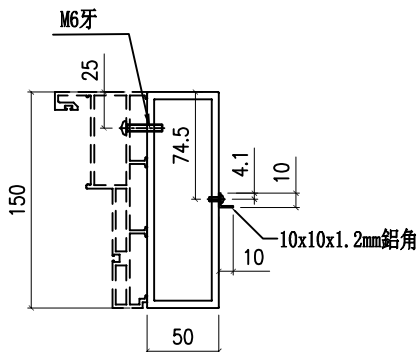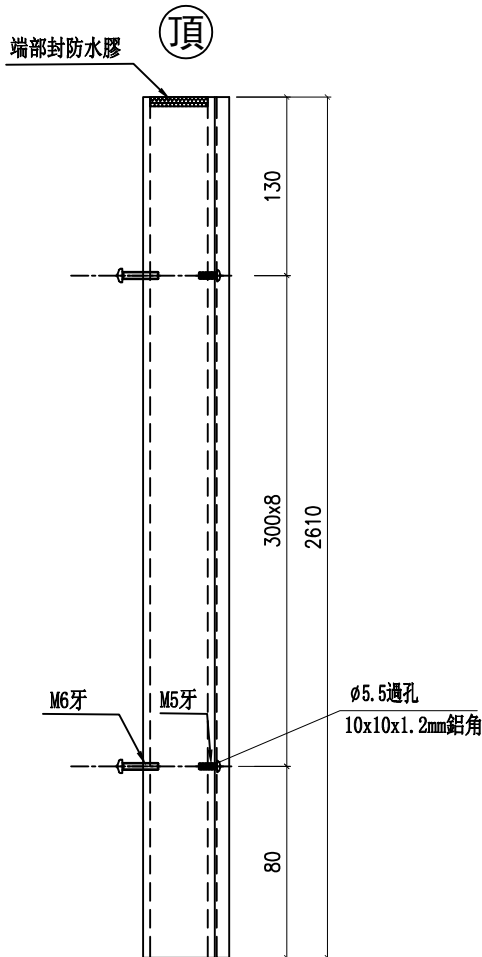

名稱	150X50X5鋁通/10x10x1.2鋁角	制圖	謝永林	2025-02-07	修改	A		
材料	I711/L00128	復核			日期	2025-07-24		
顏色	UCT207124XL-3/鋸化	批准			圖號	AH-01LR		




 美特鋁質 有限公司 MIDI Aluminium Fabricator Ltd.			
工程號	J861	地盤	己連拿利

數量	施工圖位置	座數/單位	樓層	窗號
10	J861-SD-1W-1103	FLAT C	2F-12F	TSD-03R
9	J861-SD-1W-1104	FLAT D	3F-12F	TSD-04R
19	合計			

請用AH-01RL分出加孔做
AH-01RL-1

依據EI9030 B版
分出10個數量

在地盤更改

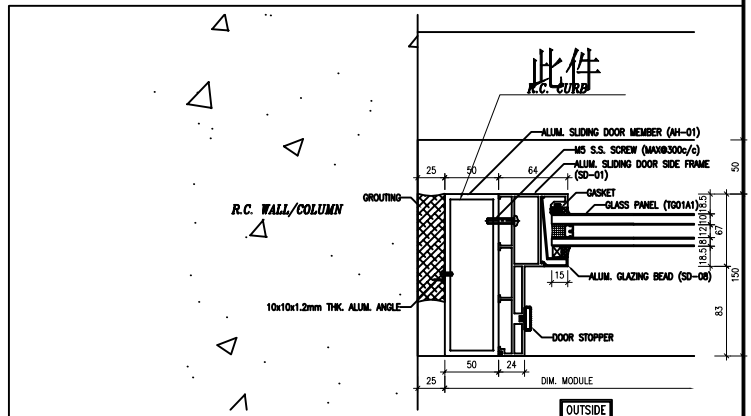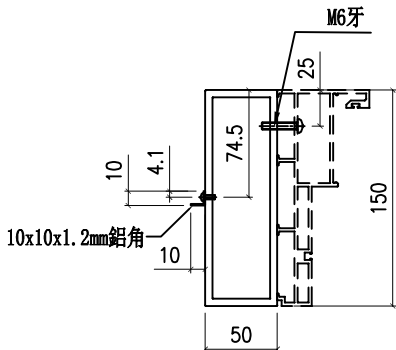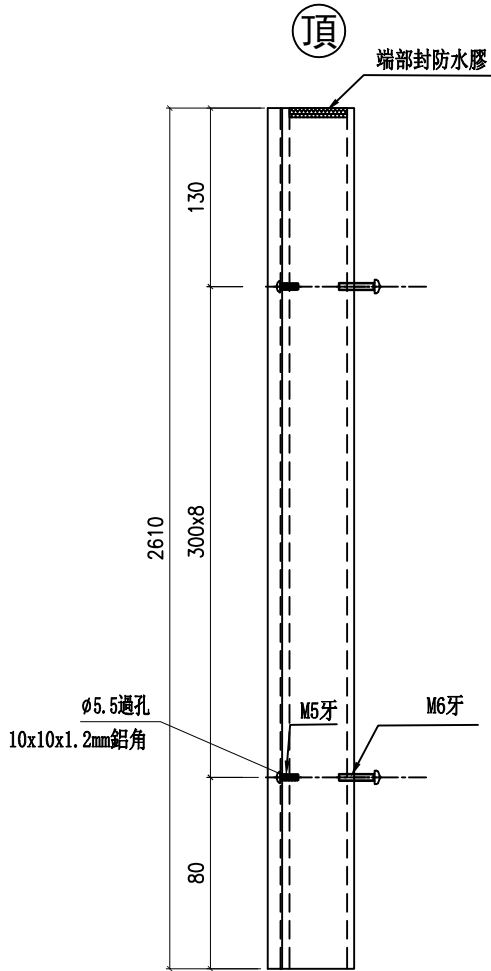

1 TYPICAL DETAIL
2101

安裝示意圖

名稱	150X50X5鋁通/10x10x1.2鋁角	制圖	謝永林	2025-02-07	修改	A		
材料	I711/L00128	復核			日期	2025-07-24		
顏色	UCT207124XL-3/鍍化	批准			圖號	AH-01RL		



美特鋁質 有限公司
MIDI Aluminium Fabricator Ltd.


工程號	J-861	地盤	己連拿利
-----	-------	----	------

物料編號	數量	使用位置
Z-A01	284+(後備)16=300	頂部橫150X50X5鋁通用
Z-A01	84+(後備)6=90	趟門300基臺梗勾企收口
Z-A01	180+(後備)10=190	AH-01LR-1/AH-01RL-1




依據EI9030 B版
增加數量

廠加工

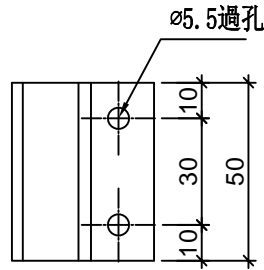




#10x5/8"圓頭鋼牙

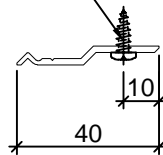

名稱	Z字碼	制圖	謝永林	2024. 12. 28	修改	A		
材料	X86317	復核	謝永林	2024.12.28	日期	25.07.24		
顏色	鉻化	批準			圖號	Z-A01		

REQUIRE	PROVIDED
OPENABLE AREA	GLAZING AREA
GLAZING AREA	OPENABLE AREA
1.953	3.660

依據E19030 B版修改邊鋁板
本圖修改B 2025.07.25

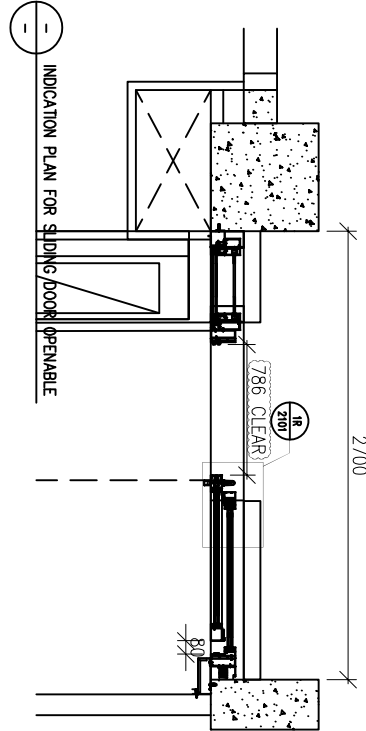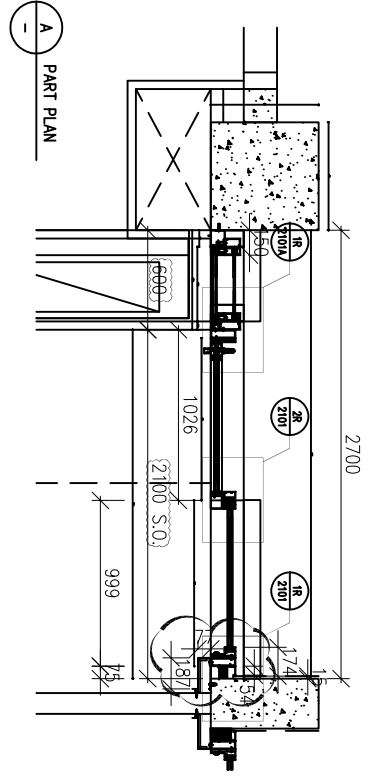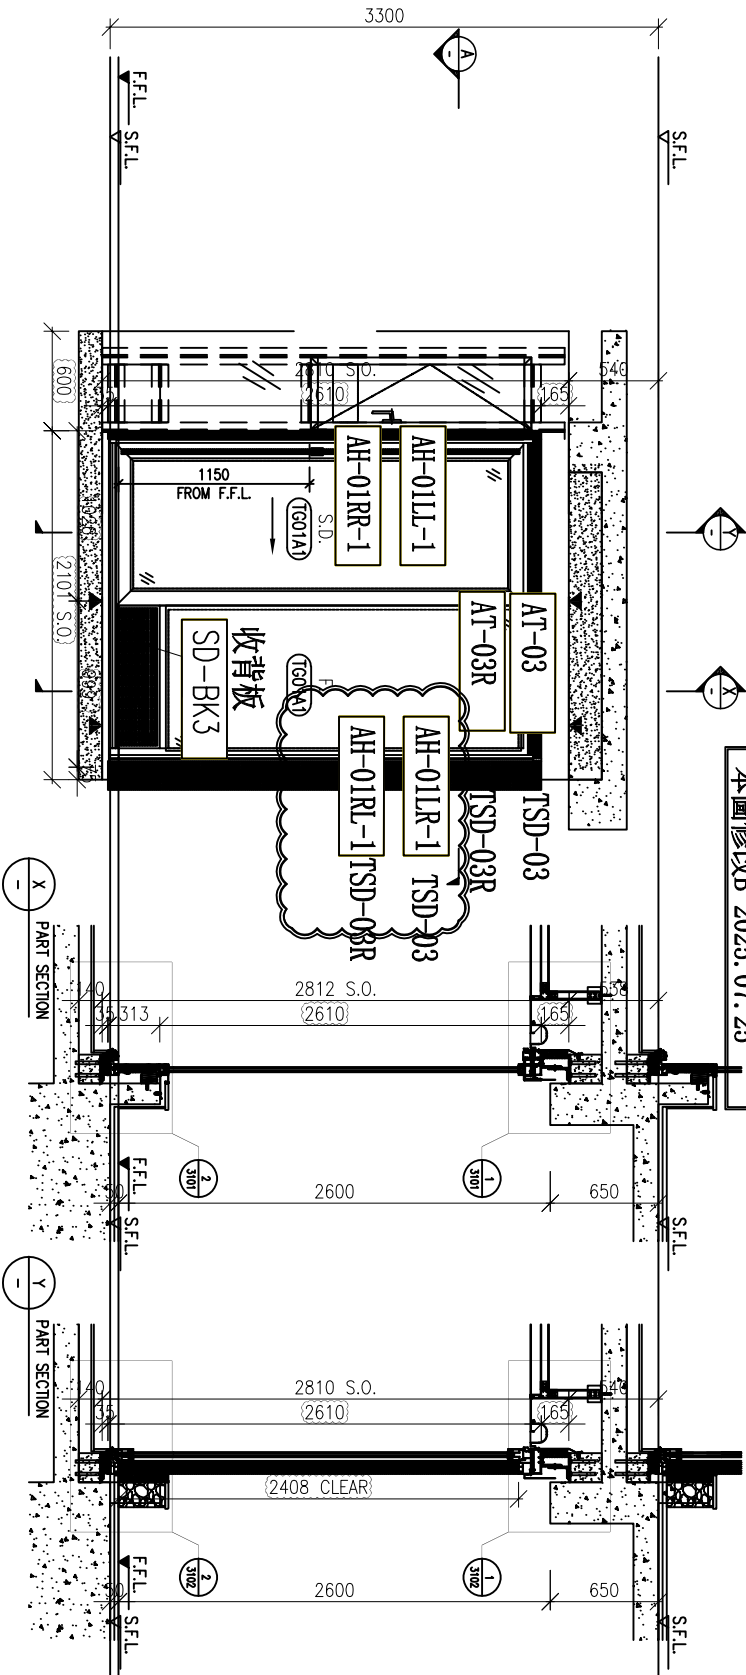

WINDOW MARK	SD-02 10 nos.	REVERSE SLIDING DOOR	SD-03R 10 nos.
LOCATION	(FLAT B LIVING ROOM AT 2/F TO 12/F)		(FLAT C LIVING ROOM AT 2/F TO 12/F)
GLAZING	TG01A1		
WINDOW FRAME	150mm ALUM. SLIDING DOOR SECTION		

BD. REF :
1: J:\Job\A-981\Win stamp_1.dwg

CLIENT :
Pacific Century
Premium Developments
滙豐大行地產發展

ARCHITECT :
WONG TUNG & PARTNERS LIMITED

MAIN CONTRACTOR :
耀利工程有限公司
HIEN LEE ENGINEERING CO., LTD.

STRUCTURAL ENGINEER :
S.Y.W. & ASSOCIATES LTD.
S.Y.W. 謝家榮建築師有限公司

PHONE CONSULTANT:

- NOTE:
1. ALL DIMENSIONS ARE IN MM.
 2. ALL ELEMENTS ARE VERIFIED FROM OUTSIDE.
 3. ALL DIMENSIONS TO BE VERIFIED ON SITE BEFORE PROVISION.

- LEGEND:
- ① DETAIL MARK NO.
 - ② REFER SHEET NO.
 - 1. F.F.L. --- FINISHED FLOOR LEVEL.
 - 2. S.F.L. --- STRUCTURAL FLOOR LEVEL.
 - 3. R --- REVERSED DETAIL.
 - 4. F --- FIXED WINDOW.
 - 5. S --- SLIDING DOOR.
 - 6. GLASS LEADING
- FORMA --- QUALITY TEST RANGE LOW-E COATED GLASS
FORMA --- QUALITY TEST RANGE LOW-E COATED GLASS

JOB NO. : J-861

NO.	DATE	DESCRIPTION	BY	CHKD.
1	26-08-24	ISSUED FOR PERMIT	WVN	
2	07-01-2025	REVISION TO PERMIT COMMENT	WVN	
3	26-09-2024	ISSUED FOR PERMIT	WVN	

PROJECT : PROPOSED RESIDENTIAL DEVELOPMENT AT NOS. 3-6 GLENWAY, CENTRAL, HONG KONG

TITLE : WINDOW SCHEDULE FOR IN-SITU WINDOW




DATE : 26-08-24 SCALE : 1:30 @A3
DRAWN BY : WVN CHECKED BY :
WONG TUNG & PARTNERS LIMITED

 美特鋁質 有限公司 MIDI Aluminium Fabricator Ltd.				數量	施工圖位置	座數/單位	樓層	窗號
工程號	J861	地盤	己連拿利	10	J861-SD-IW-1103	FLAT B	2F-12F	TSD-03
				10	合計			

請用AH-01LR分出加孔做
AH-01LR-1

依據EI9030 B版
增加鋁通配裝鋁件

在地盤更改

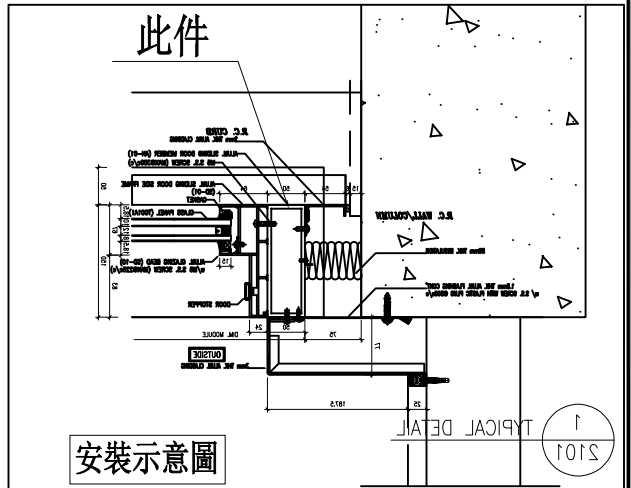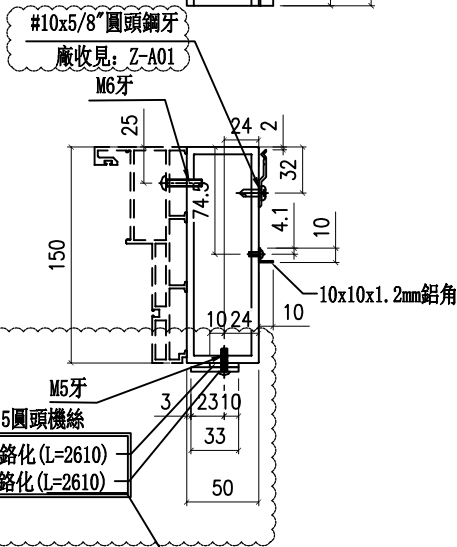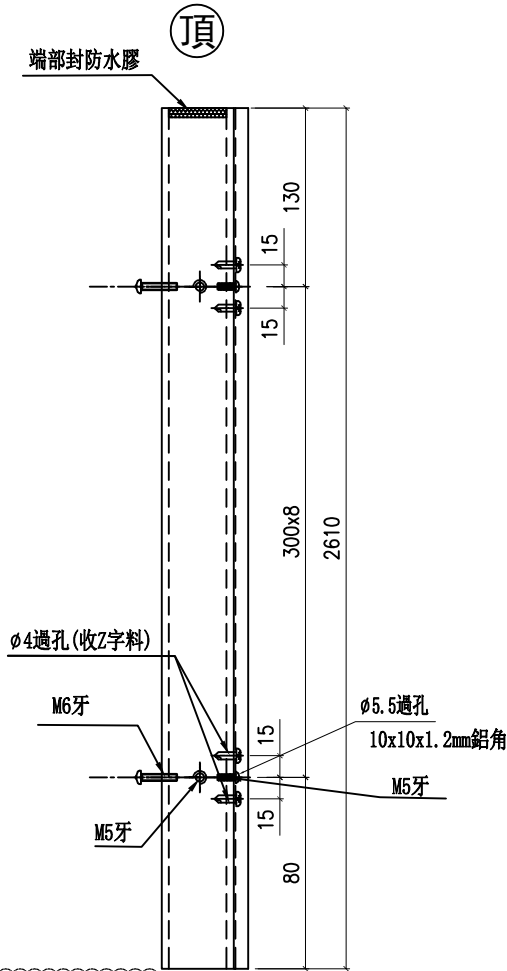

名稱	150X50X5鋁通/10x10x1.2鋁角	制圖	謝永林	2025-07-24	修改	新增		
材料	I711/L00128/	復核			日期	2025-07-24		
顏色	UCT207124XL-3/鍍化	批准			圖號	AH-01LR-1		



 美特鋁質 有限公司 MIDI Aluminium Fabricator Ltd.			
工程號	J861	地盤	己連拿利

數量	施工圖位置	座數/單位	樓層	窗號
10	J861-SD-IW-1103	FLAT C	2F-12F	TSD-03R
10	合計			

請用AH-01RL分出加孔做
AH-01RL-1

依據EI9030 B版
增加鋁通配裝鋁件

在地盤更改

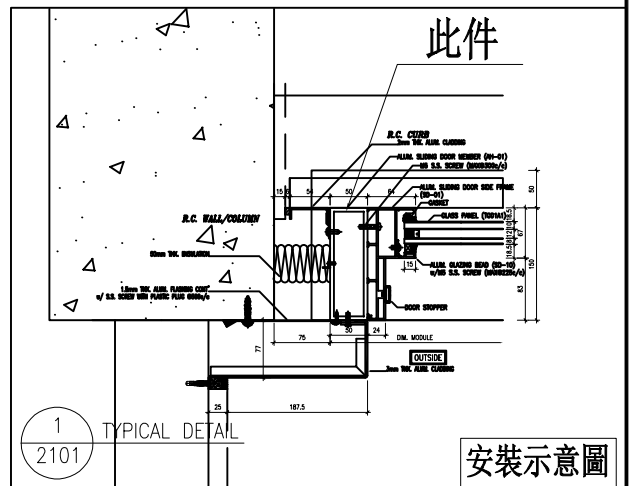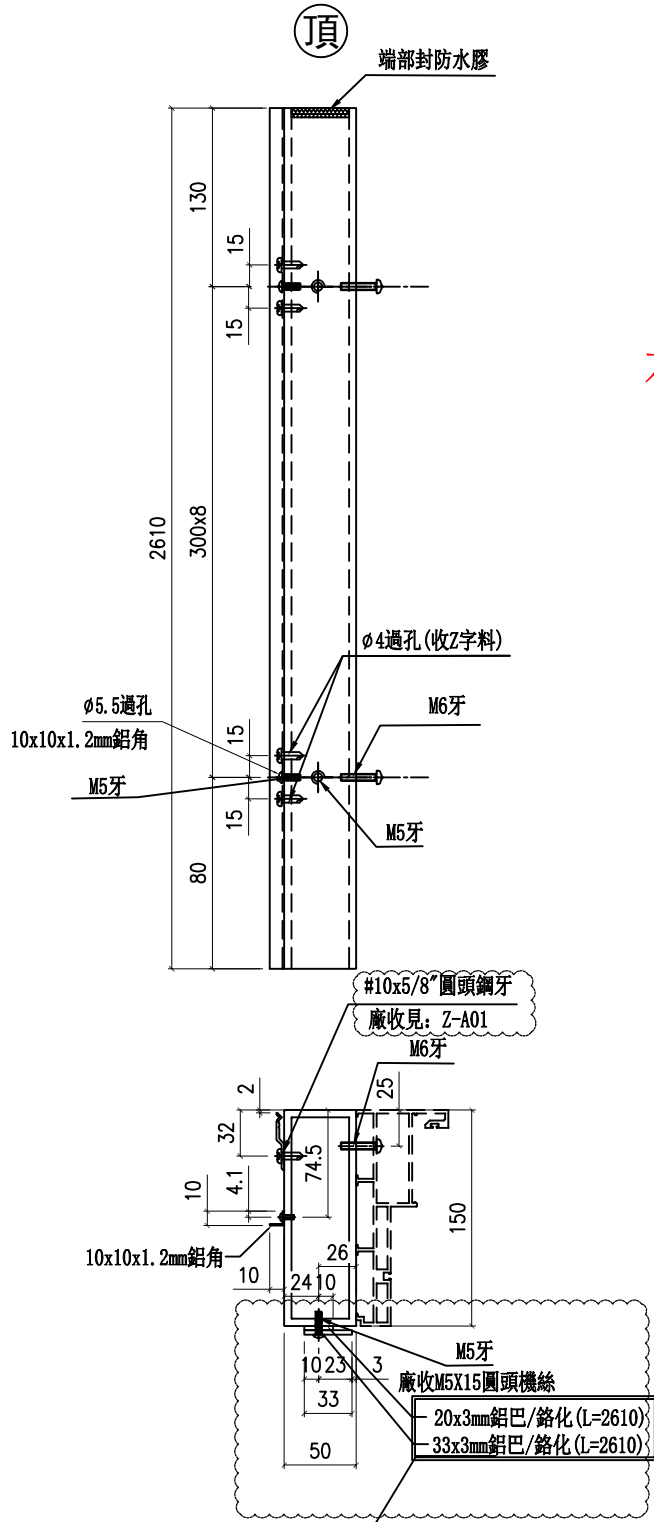

名稱	150X50X5鋁通/10x10x1.2鋁角	制圖	謝永林	2025-07-24	修改	新增		
材料	I711/L00128/	復核			日期	2025-07-24		
顏色	UCT207124XL-3/鍍化	批准			圖號	AH-01RL-1		