



工程指示 / 要求簡箋 ENGINEER INSTRUCTIONS(E.I.)

工程指示編號:	EI- 8829	修改版本:	A
	HK- 0313		
工程編號:	J 861	工程名稱:	己連拿利
收件人:	生統	發件人:	細佬
工程項目:	趟門-鋁板加工圖	日期:	14/04/2025

<input type="checkbox"/> 原合約工程包	<input type="checkbox"/> 原合約工程加 / 減賬 QT-	<input type="checkbox"/> 新工程報價 QT-
---------------------------------	--	------------------------------------

信件批核號碼/圖紙參考編號:	批核模具圖紙編號:
客戶指示附件:	管理內部批簽署:

<input type="checkbox"/> 初步鋁料 B.M.	<input type="checkbox"/> 加工拆圖, 然後生產	<input type="checkbox"/> 尺寸表
<input type="checkbox"/> 正式鋁料 B.M.	<input type="checkbox"/> 技術上資料/指示	<input type="checkbox"/> 報價
<input type="checkbox"/> 配件 B.M.	<input type="checkbox"/> 樣辦或貨品說明書	<input type="checkbox"/> 分判合約
<input type="checkbox"/> 其他:		


內容: 修改加工圖,可全部加工
完成上列要求日期: 06/05/2025

國內

<input type="checkbox"/> 生產技術總監	<input type="checkbox"/> 連附件	<input checked="" type="checkbox"/> 技術部	<input checked="" type="checkbox"/> 連附件	<input type="checkbox"/> 生產部	<input type="checkbox"/> 連附件
<input type="checkbox"/> 採購部	<input type="checkbox"/> 連附件	<input checked="" type="checkbox"/> 生產統籌部	<input checked="" type="checkbox"/> 連附件	<input type="checkbox"/> 報關組	<input type="checkbox"/> 連附件
<input type="checkbox"/> 質檢部	<input type="checkbox"/> 連附件	<input type="checkbox"/> 會計部	<input type="checkbox"/> 連附件	<input type="checkbox"/> 機械設計部	<input type="checkbox"/> 連附件
<input type="checkbox"/> 香港辦	<input type="checkbox"/> 連附件	<input type="checkbox"/> 其他:			

香港



<input type="checkbox"/> 行政部	<input type="checkbox"/> 連附件	<input type="checkbox"/> 會計部	<input type="checkbox"/> 連附件	<input type="checkbox"/> 統籌部	<input type="checkbox"/> 連附件	<input type="checkbox"/> 工程部	<input type="checkbox"/> 連附件
<input type="checkbox"/> 採購部	<input type="checkbox"/> 連附件	<input type="checkbox"/> QS部	<input type="checkbox"/> 連附件	<input type="checkbox"/> 地盤管理	<input type="checkbox"/> 連附件	<input type="checkbox"/> 維修部	<input type="checkbox"/> 連附件

*發件人簽署:	*組別成員批核簽署:
傳遞編號: HK-0313	項目經理簽署: 




美特鋁質有限公司
MIDI Aluminium Fabricator Ltd.

工程號 J-861 地盤 己連拿利

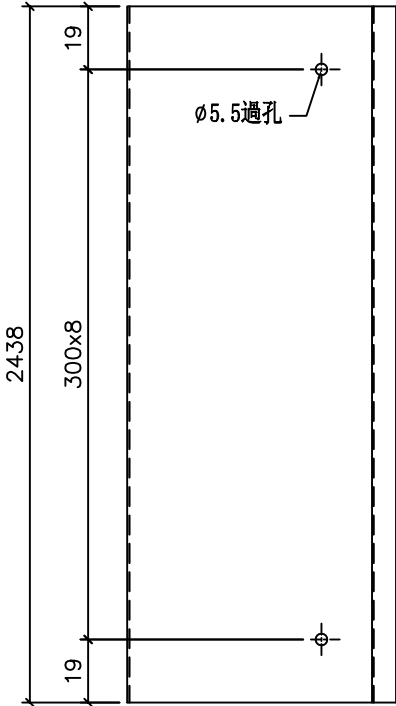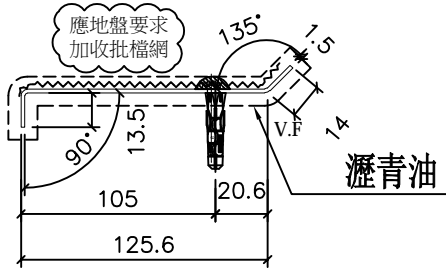

物料編號	數量	施工圖位置	座數/單位	樓層	窗號
SD-PA2	1	J861-SD-IW-1101	FLAT A	2F	TSD-01
SD-PA2	1	J861-SD-IW-1102	FLAT B	2F	TSD-02
SD-PA2	10	J861-SD-IW-1103	FLAT C	2F-12F	TSD-03R
SD-PA2	9	J861-SD-IW-1104	FLAT D	3F-12F	TSD-04R
	21				
物料編號	數量	施工圖位置	座數/單位	樓層	窗號
SD-PA2	1	J861-SD-IW-1101	FLAT D	2F	TSD-01R
SD-PA2	1	J861-SD-IW-1102	FLAT C	2F	TSD-02R
SD-PA2	10	J861-SD-IW-1103	FLAT B	2F-12F	TSD-03
SD-PA2	9	J861-SD-IW-1104	FLAT A	3F-12F	TSD-04
	21				

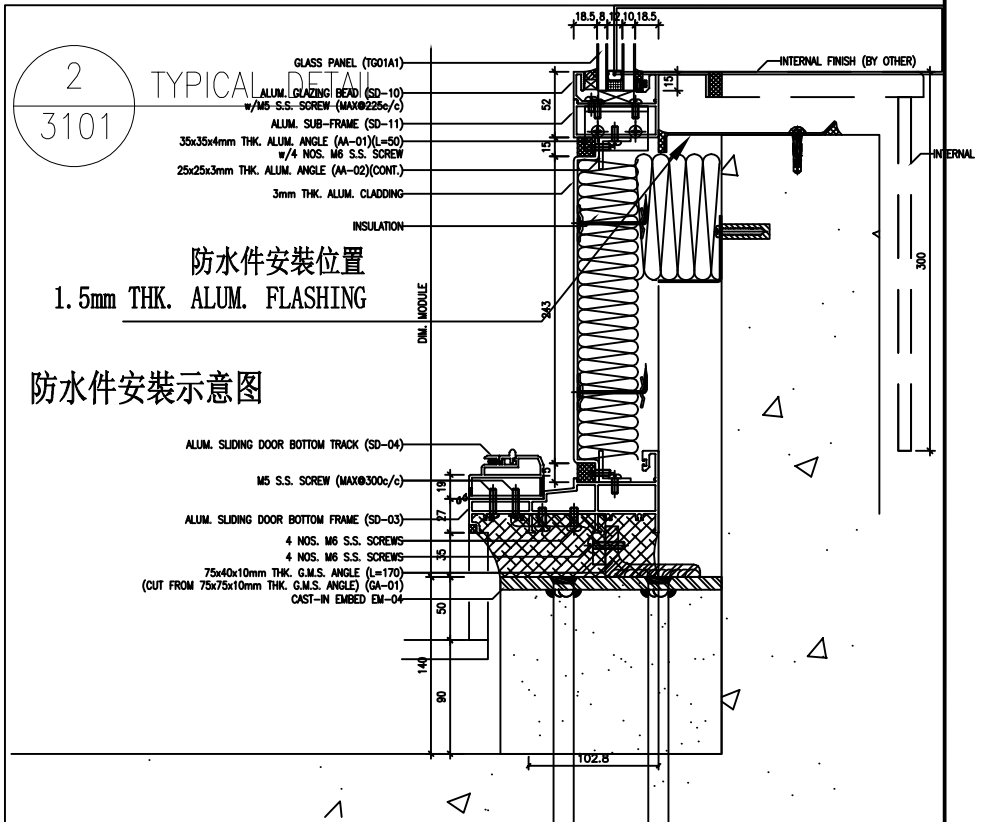

名稱	防水件拆圖	制圖	謝永林	2025-03-10	修改	A		
材料	1.5mm鋁板	復核	謝永林	2025-03-13	日期	25.04.11		
顏色	鉻化/瀝青油	批准			圖號	SD-PA2		