



工程指示 / 要求簡箋 ENGINEER INSTRUCTIONS(E.I.)

工程指示編號:	EI- 8900	修改版本:	C
	HK- 0403		
工程編號:	J 861	工程名稱:	己連拿利
收件人:	生統	發件人:	細佬
工程項目:	幕牆 正立面 (2F-11F) 主企主橫配料	日期:	07/05/2025

<input type="checkbox"/> 原合約工程包	<input type="checkbox"/> 原合約工程加 / 減賬 QT-	<input type="checkbox"/> 新工程報價 QT-
---------------------------------	--	------------------------------------

信件批核號碼/圖紙參考編號:	批核模具圖紙編號:
客戶指示附件:	管理內部批簽署:

<input type="checkbox"/> 初步鋁料 B.M.	<input type="checkbox"/> 加工拆圖, 然後生產	<input type="checkbox"/> 尺寸表
<input type="checkbox"/> 正式鋁料 B.M.	<input type="checkbox"/> 技術上資料/指示	<input type="checkbox"/> 報價
<input type="checkbox"/> 配件 B.M.	<input type="checkbox"/> 樣辦或貨品說明書	<input type="checkbox"/> 分判合約
<input type="checkbox"/> 其他:		

內容: 更新加工圖 要分層出貨
完成上列要求日期: 22/05/2025

國內

<input type="checkbox"/> 生產技術總監	<input type="checkbox"/> 連附件	<input checked="" type="checkbox"/> 技術部	<input checked="" type="checkbox"/> 連附件	<input type="checkbox"/> 生產部	<input type="checkbox"/> 連附件
<input type="checkbox"/> 採購部	<input type="checkbox"/> 連附件	<input checked="" type="checkbox"/> 生產統籌部	<input checked="" type="checkbox"/> 連附件	<input type="checkbox"/> 報關組	<input type="checkbox"/> 連附件
<input checked="" type="checkbox"/> 質檢部	<input checked="" type="checkbox"/> 連附件	<input type="checkbox"/> 會計部	<input type="checkbox"/> 連附件	<input type="checkbox"/> 機械設計部	<input type="checkbox"/> 連附件
<input type="checkbox"/> 香港辦	<input type="checkbox"/> 連附件	<input type="checkbox"/> 其他:			

香港

<input type="checkbox"/> 行政部	<input type="checkbox"/> 連附件	<input type="checkbox"/> 會計部	<input type="checkbox"/> 連附件	<input type="checkbox"/> 統籌部	<input type="checkbox"/> 連附件	<input type="checkbox"/> 工程部	<input type="checkbox"/> 連附件
<input type="checkbox"/> 採購部	<input type="checkbox"/> 連附件	<input type="checkbox"/> QS部	<input type="checkbox"/> 連附件	<input type="checkbox"/> 地盤管理	<input type="checkbox"/> 連附件	<input type="checkbox"/> 維修部	<input type="checkbox"/> 連附件

*發件人簽署:	*組別成員批核簽署:
傳遞編號:	項目經理簽署: 

圖則登記表
DRAWING REGISTER

		接收日期 Receiving Date (適用於客戶圖則)								
工程名稱 Project Title:	己連拿利 2F~11F	年	月	日	年	月	日	年	月	日
框架式幕牆 (主企+主橫+部分小配料拆圖)										
工程編號 Project No:	J-861									
分發予 Distributed To		發出日期 Issued Date								
		25	25	25	25					
		4	4	5	5					
		24	29	5	7					
		修訂編號 Revision No.								
圖則編號 Drg. No.	圖則名稱 Drawing Title	1	-	-	A	-				
SD-ML01	生梗企加工圖	2	-	-	A	-				
SD-ML02	生梗企加工圖	3	-	-	A	B				
SD-ML03	生梗企加工圖	4	-	-	A	-				
SD-ML04	雙梗企加工圖	5	-	-	A	-				
SD-MR01	生梗企加工圖	6	-	-	A	-				
SD-MR02	生梗企加工圖	7	-	-	A	B				
SD-MR03	生梗企加工圖	8	-	-	A	-				
SD-MR04	雙梗企加工圖	9	-	-	A	-				
G-MS01	生梗企加工圖	10	-	-	A	-				
G-MS01a	生梗企加工圖	11	-	-	A	-				
G-MS01R	生梗企加工圖	12	-	-	A	-				
G-MS01aR	生梗企加工圖	13	-	-	A	-				
G-MS02	生梗企加工圖	14	-	-	A	-				
G-MS02a	生梗企加工圖	15	-	-	A	-				
G-MS02R	生梗企加工圖	16	-	-	A	-				
G-MS02aR	生梗企加工圖	17	-	-	A	-				
G-MS03	生梗企加工圖	18	-	-	A	-				
G-MS03a	生梗企加工圖	19	-	-	A	-				
G-MS03R	生梗企加工圖	20	-	-	A	-				
G-MS03aR	生梗企加工圖	21	-	-	A	-				
G-MS04	生梗企加工圖	22	-	-	A	-				
G-MS04R	生梗企加工圖	23	-	-	A	-				
G-MS05	生梗企加工圖	24	-	-	A	-				
G-MS05a	生梗企加工圖	25	-	-	A	-				
G-MS05R	生梗企加工圖	26	-	-	A	-				
G-MS05aR	生梗企加工圖									

圖則登記表
DRAWING REGISTER

		接收日期 Receiving Date (適用於客戶圖則)							
工程名稱 Project Title:	己連拿利 2F~11F	年							
框架式幕牆 (主企+主橫+部分小配料拆圖)		月							
工程編號 Project No:	J-861	日							
分發予 Distributed To		發出日期 Issued Date							
		年	25	25	25	25			
		月	4	4	5	5			
		日	24	29	5	7			
圖則編號 Drg. No.	圖則名稱 Drawing Title	修訂編號 Revision No.							
G-MS06	生梗企加工圖	27	-	-	A	-			
G-MS06a	生梗企加工圖	28	-	-	A	-			
G-MS06R	生梗企加工圖	29	-	-	A	-			
G-MS06aR	生梗企加工圖	30	-	-	A	-			
G-MS07	雙生企加工圖	31	-	-	A	-			
G-MS07a	雙生企加工圖	32	-	A	B	-			
G-MS07R	雙生企加工圖	33	-	-	A	-			
G-MS07aR	雙生企加工圖	34	-	A	B	-			
G-MS08	生梗企加工圖	35	-	-	A	-			
G-MS08R	生梗企加工圖	36	-	-	A	-			
G-MS09	雙梗企加工圖	37	-	-	A	-			
G-MS10	生梗企加工圖	38	-	-	A	-			
G-MS10a	生梗企加工圖	39	-	-	A	-			
G-MS10R	生梗企加工圖	40	-	-	A	-			
G-MS10aR	生梗企加工圖	41	-	-	A	-			
G-MS11	雙生企加工圖	42	-	-	A	B			
G-MS11R	雙生企加工圖	43	-	-	-	A			
UN-SD102R	SD門頂橫 (SD門用)	44	-	-	A	-			
UN-SD104	SD門頂橫 (SD門用)	45	-	-	A	-			
UN-G101a (D)	雙梗橫料 (吊船碼用)	46	-	-	-	-			
UN-G101a (D) -1	雙梗橫料 數據表 (吊船碼用)	47	-	-	-	-			
UN-G102 (D)	雙梗橫料 (吊船碼用)	48	-	-	-	-			
UN-G102 (D) -1	雙梗橫料 數據表 (吊船碼用)	49	-	-	-	-			
UN-G101	雙梗橫料	50	-	-	-	-			
UN-G101-1	雙梗橫料 數據表	51	-	-	-	-			
UN-G101a	雙梗橫料	52	-	-	-	-			

圖則登記表
DRAWING REGISTER

		接收日期 Receiving Date (適用於客戶圖則)							
工程名稱 Project Title:	己連拿利 2F~11F	年							
框架式幕牆 (主企+主橫+部分小配料拆圖)		月							
工程編號 Project No:	J-861	日							
分發予 Distributed To		發出日期 Issued Date							
		年	25	25	25	25			
		月	4	4	5	5			
		日	24	29	5	7			
圖則編號 Drg. No.	圖則名稱 Drawing Title	修訂編號 Revision No.							
UN-G101a-1	雙梗橫料 數據表	53	-	-	-	-			
UN-G101c	雙梗橫料	54	-	-	-	-			
UN-G101c-1	雙梗橫料 數據表	55	-	-	-	-			
UN-G102	雙梗橫料	56	-	-	-	-			
UN-G102-1	雙梗橫料 數據表	57	-	-	-	-			
UN-G102a	雙梗橫料	58	-	-	-	-			
UN-G102a-1	雙梗橫料 數據表	59	-	-	-	-			
UN-L01	生梗橫料 (生窗用)	60	-	-	-	-			
UN-L01a	生梗橫料 (生窗用)	61	-	-	-	-			
UN-L01b	雙梗橫料	62	-	-	-	-			
UN-L01c	雙梗橫料	63	-	-	-	-			
UN-L03	生梗橫料 (生窗用)	64	-	-	-	-			
UN-L03a	生梗橫料 (生窗用)	65	-	-	-	-			
UN-L03b	雙梗橫料	66	-	-	-	-			
UN-L03c	雙梗橫料	67	-	-	-	-			
UN-L04	生梗橫料 (生窗用)	68	-	-	-	-			
UN-L04a	生梗橫料 (生窗用)	69	-	-	-	-			
UN-L04b	雙梗橫料	70	-	-	-	-			
UN-L04c	雙梗橫料	71	-	-	-	-			
UN-R04	生梗橫料 (生窗用)	72	-	-	-	A			
UN-R04a	生梗橫料 (生窗用)	73	-	-	-	A			
UN-R04b	雙梗橫料	74	-	-	-	A			
UN-R04c	雙梗橫料	75	-	-	-	A			
UN-R03	生梗橫料 (生窗用)	76	-	-	-	-			
UN-R03a	生梗橫料 (生窗用)	77	-	-	-	-			
UN-R03b	雙梗橫料	78	-	-	-	-			

圖則登記表
DRAWING REGISTER

		接收日期 Receiving Date (適用於客戶圖則)								
工程名稱 Project Title:	己連拿利 2F~11F	年								
	框架式幕牆 (主企+主橫+部分小配料拆圖)		月							
工程編號 Project No:	J-861			日						
分發予 Distributed To		年	發出日期 Issued Date							
			25	25	25	25				
			4	4	5	5				
		日	24	29	5	7				
		年	修訂編號							
圖則編號 Drg. No.	圖則名稱 Drawing Title		Revision No.							
UN-R03c	雙梗橫料	79	-	-	-	-				
UN-R01	生梗橫料 (生窗用)	80	-	-	-	A				
UN-R01a	生梗橫料 (生窗用)	81	-	-	-	A				
UN-R01b	雙梗橫料	82	-	-	-	A				
UN-R01c	雙梗橫料	83	-	-	-	A				
UN-YX01	雙梗橫料	84	-	-	-	-				
SC-AL03	鋁角加工圖	85	-	-	-	-				
Z-A01	Z字碼加工圖	86	-	-	-	-				
SC-AL04	鋁角加工圖	87	-	-	-	-				
UN-LC01	蘭河槽加工圖	88	-	-	-	-				
UN-LC01R	蘭河槽加工圖	89	-	-	-	-				
DB-01	墊巴加工圖	89a	-	-	-	新增				
W-TX1	生梗企用套芯1	90	-	-	-	-				
W-TX1a	生梗企用套芯2	91	-	-	-	-				
W-TX2	雙生企用套芯	92	-	A	-	-				
W-TX4	雙梗企用套芯	93	-	-	-	-				
SC-AL01	鋁角加工圖	94	-	-	-	-				
L-FK1	鋁角加工圖	95	-	-	-	-				
L-FK2	鋁角加工圖	96	-	-	補出	-				
LJ-101	鋁角加工圖	97	-	-	-	-				
LJ-101a	鋁角加工圖	98	-	-	-	-				
LJ-01	鋁角加工圖	99	-	-	-	-				
LJ-01-1	鋁角加工圖 數據表	100	-	-	-	-				
AP1-A01	背板托角加工圖	101	-	-	-	-				
AP1-A01a	背板托角加工圖	102	-	-	-	-				
AP1-A101	背板托角加工圖	103	-	-	-	-				


圖則登記表
DRAWING REGISTER

		接收日期 Receiving Date (適用於客戶圖則)							
工程名稱 Project Title:	己連拿利 2F~11F	年							
	框架式幕牆 (主企+主橫+部分小配料拆圖)	月							
工程編號 Project No:	J-861	日							
	分發予 Distributed To	發出日期 Issued Date							
		年	25	25	25	25			
		月	4	4	5	5			
		日	24	29	5	7			
圖則編號 Drg. No.	圖則名稱 Drawing Title	修訂編號 Revision No.							
AP1-A101a	背板托角加工圖	104	-	-	-	-			
AP1-A102Sa	背板托角加工圖	105	-	-	-	-			
UN-SM1	生梗企雙玻加工圖 (生窗用)	106	-	-	-	-			
UN-SM1R	生梗企雙玻加工圖 (生窗用)	107	-	-	-	-			
UN-SM2a	生梗企雙玻加工圖 (生窗用)	108	-	-	-	-			
UN-SM2b	生梗企雙玻加工圖 (生窗用)	109	-	-	-	-			
UN-SM2aR	生梗企雙玻加工圖 (生窗用)	110	-	-	-	-			
UN-SM2bR	生梗企雙玻加工圖 (生窗用)	111	-	-	-	-			
UN-SM3	生梗企雙玻加工圖 (生窗用)	112	-	-	-	-			
UN-SM3R	生梗企雙玻加工圖 (生窗用)	113	-	-	-	-			
UN-SM4	生梗企雙玻加工圖 (生窗用)	114	-	-	-	-			
UN-SM4R	生梗企雙玻加工圖 (生窗用)	115	-	-	-	-			
UN-SM5a	生梗企雙玻加工圖 (生窗用)	116	-	-	-	-			
UN-SM5b	生梗企雙玻加工圖 (生窗用)	117	-	-	-	-			
UN-SM5aR	生梗企雙玻加工圖 (生窗用)	118	-	-	-	-			
UN-SM5bR	生梗企雙玻加工圖 (生窗用)	119	-	-	-	-			
UN-SM6	生梗企雙玻加工圖 (生窗用)	120	-	-	-	-			
UN-SM6R	生梗企雙玻加工圖 (生窗用)	121	-	-	-	-			
UN-SM7	生梗企雙玻加工圖 (生窗用)	122	-	-	-	-			
UN-SM7R	生梗企雙玻加工圖 (生窗用)	123	-	-	-	-			
UN-SM8	生梗企雙玻加工圖 (生窗用)	124	-	-	-	-			
UN-SM8R	生梗企雙玻加工圖 (生窗用)	125	-	-	-	-			
UN-SM9	生梗企雙玻加工圖 (生窗用)	126	-	-	-	-			
UN-SM9R	生梗企雙玻加工圖 (生窗用)	127	-	-	-	-			
UN-AM01	單玻線插線加工圖 (企)	128	-	-	-	-			
UN-AM01R	單玻插線加工圖 (企)	129	-	-	-	-			

圖則登記表
DRAWING REGISTER

		接收日期 Receiving Date (適用於客戶圖則)								
工程名稱 Project Title:	己連拿利 2F~11F	年								
	框架式幕牆 (主企+主橫+部分小配料拆圖)		月							
工程編號 Project No:	J-861			日						
分發予 Distributed To		年	發出日期 Issued Date							
			25	25	25	25				
			4	4	5	5				
		日	24	29	5	7				
		年	修訂編號 Revision No.							
圖則編號 Drg. No.	圖則名稱 Drawing Title									
UN-AM02a	單玻插線加工圖 (企)	130	-	-	-	-				
UN-AM02b	單玻插線加工圖 (企)	131	-	-	-	-				
UN-AM02aR	單玻插線加工圖 (企)	132	-	-	-	-				
UN-AM02bR	單玻插線加工圖 (企)	133	-	-	-	-				
UN-AM03	單玻插線加工圖 (企)	134	-	-	-	-				
UN-AM03R	單玻插線加工圖 (企)	135	-	-	-	-				
UN-AM04	單玻插線加工圖 (企)	136	-	-	-	-				
UN-AM04R	單玻插線加工圖 (企)	137	-	-	-	-				
UN-AM05	單玻插線加工圖 (企)	138	-	-	-	-				
UN-AM05R	單玻插線加工圖 (企)	139	-	-	-	-				
UN-HM01	單玻插線加工圖 (橫)	140	-	-	-	-				
UN-HM101	單玻插線加工圖 (橫)	141	-	-	-	-				
UN-HM101-1	單玻插線加工圖 (橫) 數據表	142	-	-	-	-				
UN-HM01a	單玻插線加工圖 (橫)	143	-	-	-	-				
UN-HM101a	單玻插線加工圖 (橫)	144	-	-	-	-				
UN-HM101a-1	單玻插線加工圖 (橫) 數據表	145	-	-	-	-				
UN-HM102Sa	單玻插線加工圖 (橫)	146	-	-	-	-				
UN-HM102Sa-1	單玻插線加工圖 (橫) 數據表	147	-	-	-	-				
ZS-XY01	玻璃扣蓋加工圖 (企)	148	-	-	-	-				
ZS-XY01R	玻璃扣蓋加工圖 (企)	149	-	-	-	-				
ZS-YX01	玻璃扣蓋加工圖 (企)	150	-	-	-	-				
ZS-XH01	玻璃扣蓋加工圖 (橫)	151	-	-	-	-				
ZS-XH01-1	玻璃扣蓋加工圖 (橫) 數據表	152	-	-	-	-				
ZS-XH01a	玻璃扣蓋加工圖 (橫)	153	-	-	-	-				
ZS-XH01a-1	玻璃扣蓋加工圖 (橫) 數據表	154	-	-	-	-				
ZS-YXH01a	玻璃扣蓋加工圖 (橫)	155	-	-	-	-				

圖則登記表 DRAWING REGISTER										
		年 月 日	接收日期 Receiving Date (適用於客戶圖則)							
工程名稱 Project Title: 己連拿利 2F~11F										
框架式幕牆 (主企+主橫+部分小配料拆圖)										
工程編號 Project No: J-861										
分發予 Distributed To		年 月 日	發出日期 Issued Date							
			25	25	25	25				
			4	4	5	5				
		24	29	5	7					
		修訂編號 Revision No.								
圖則編號 Drg. No.	圖則名稱 Drawing Title									
ZS-XHZ01a	玻璃扣蓋加工圖 (橫)	156	-	-	-	-				
ZS-XHZ01a-1	玻璃扣蓋加工圖 (橫) 數據表	157	-	-	-	-				
ZS-FK01	裝飾線封口片加工圖	158	-	-	-	-				
ZS-KG1	框橫料扣蓋加工圖	159	-	-	-	-				
CW-JT01	膠條安裝位置圖	160	-	-	-	-				
CW-JT03	膠條安裝位置圖	161	-	-	-	-				
CW-JT04	膠條安裝位置圖	162	-	-	-	-				
J861-SD-PMU-3001	安裝位置圖	163	-	-	-	-				
J861-SD-PMU-3001-1	扣蓋位置圖	164	-	-	-	-				
J861-SD-PMU-3002	安裝位置圖	165	-	-	-	-				
J861-SD-PMU-3003-1	扣蓋位置圖	166	-	-	-	-				

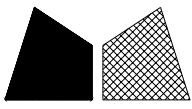

美特鋁質有限公司

MIDI Aluminium Fabricator Ltd.

數量	位置	樓層
9	CW-3002	2/F-11/F

工程號

J-861


地盤

己連拿利


左SD(SHR)

*請用A3紙打印

依據EI8899 G版
頂底開鐵巴避位

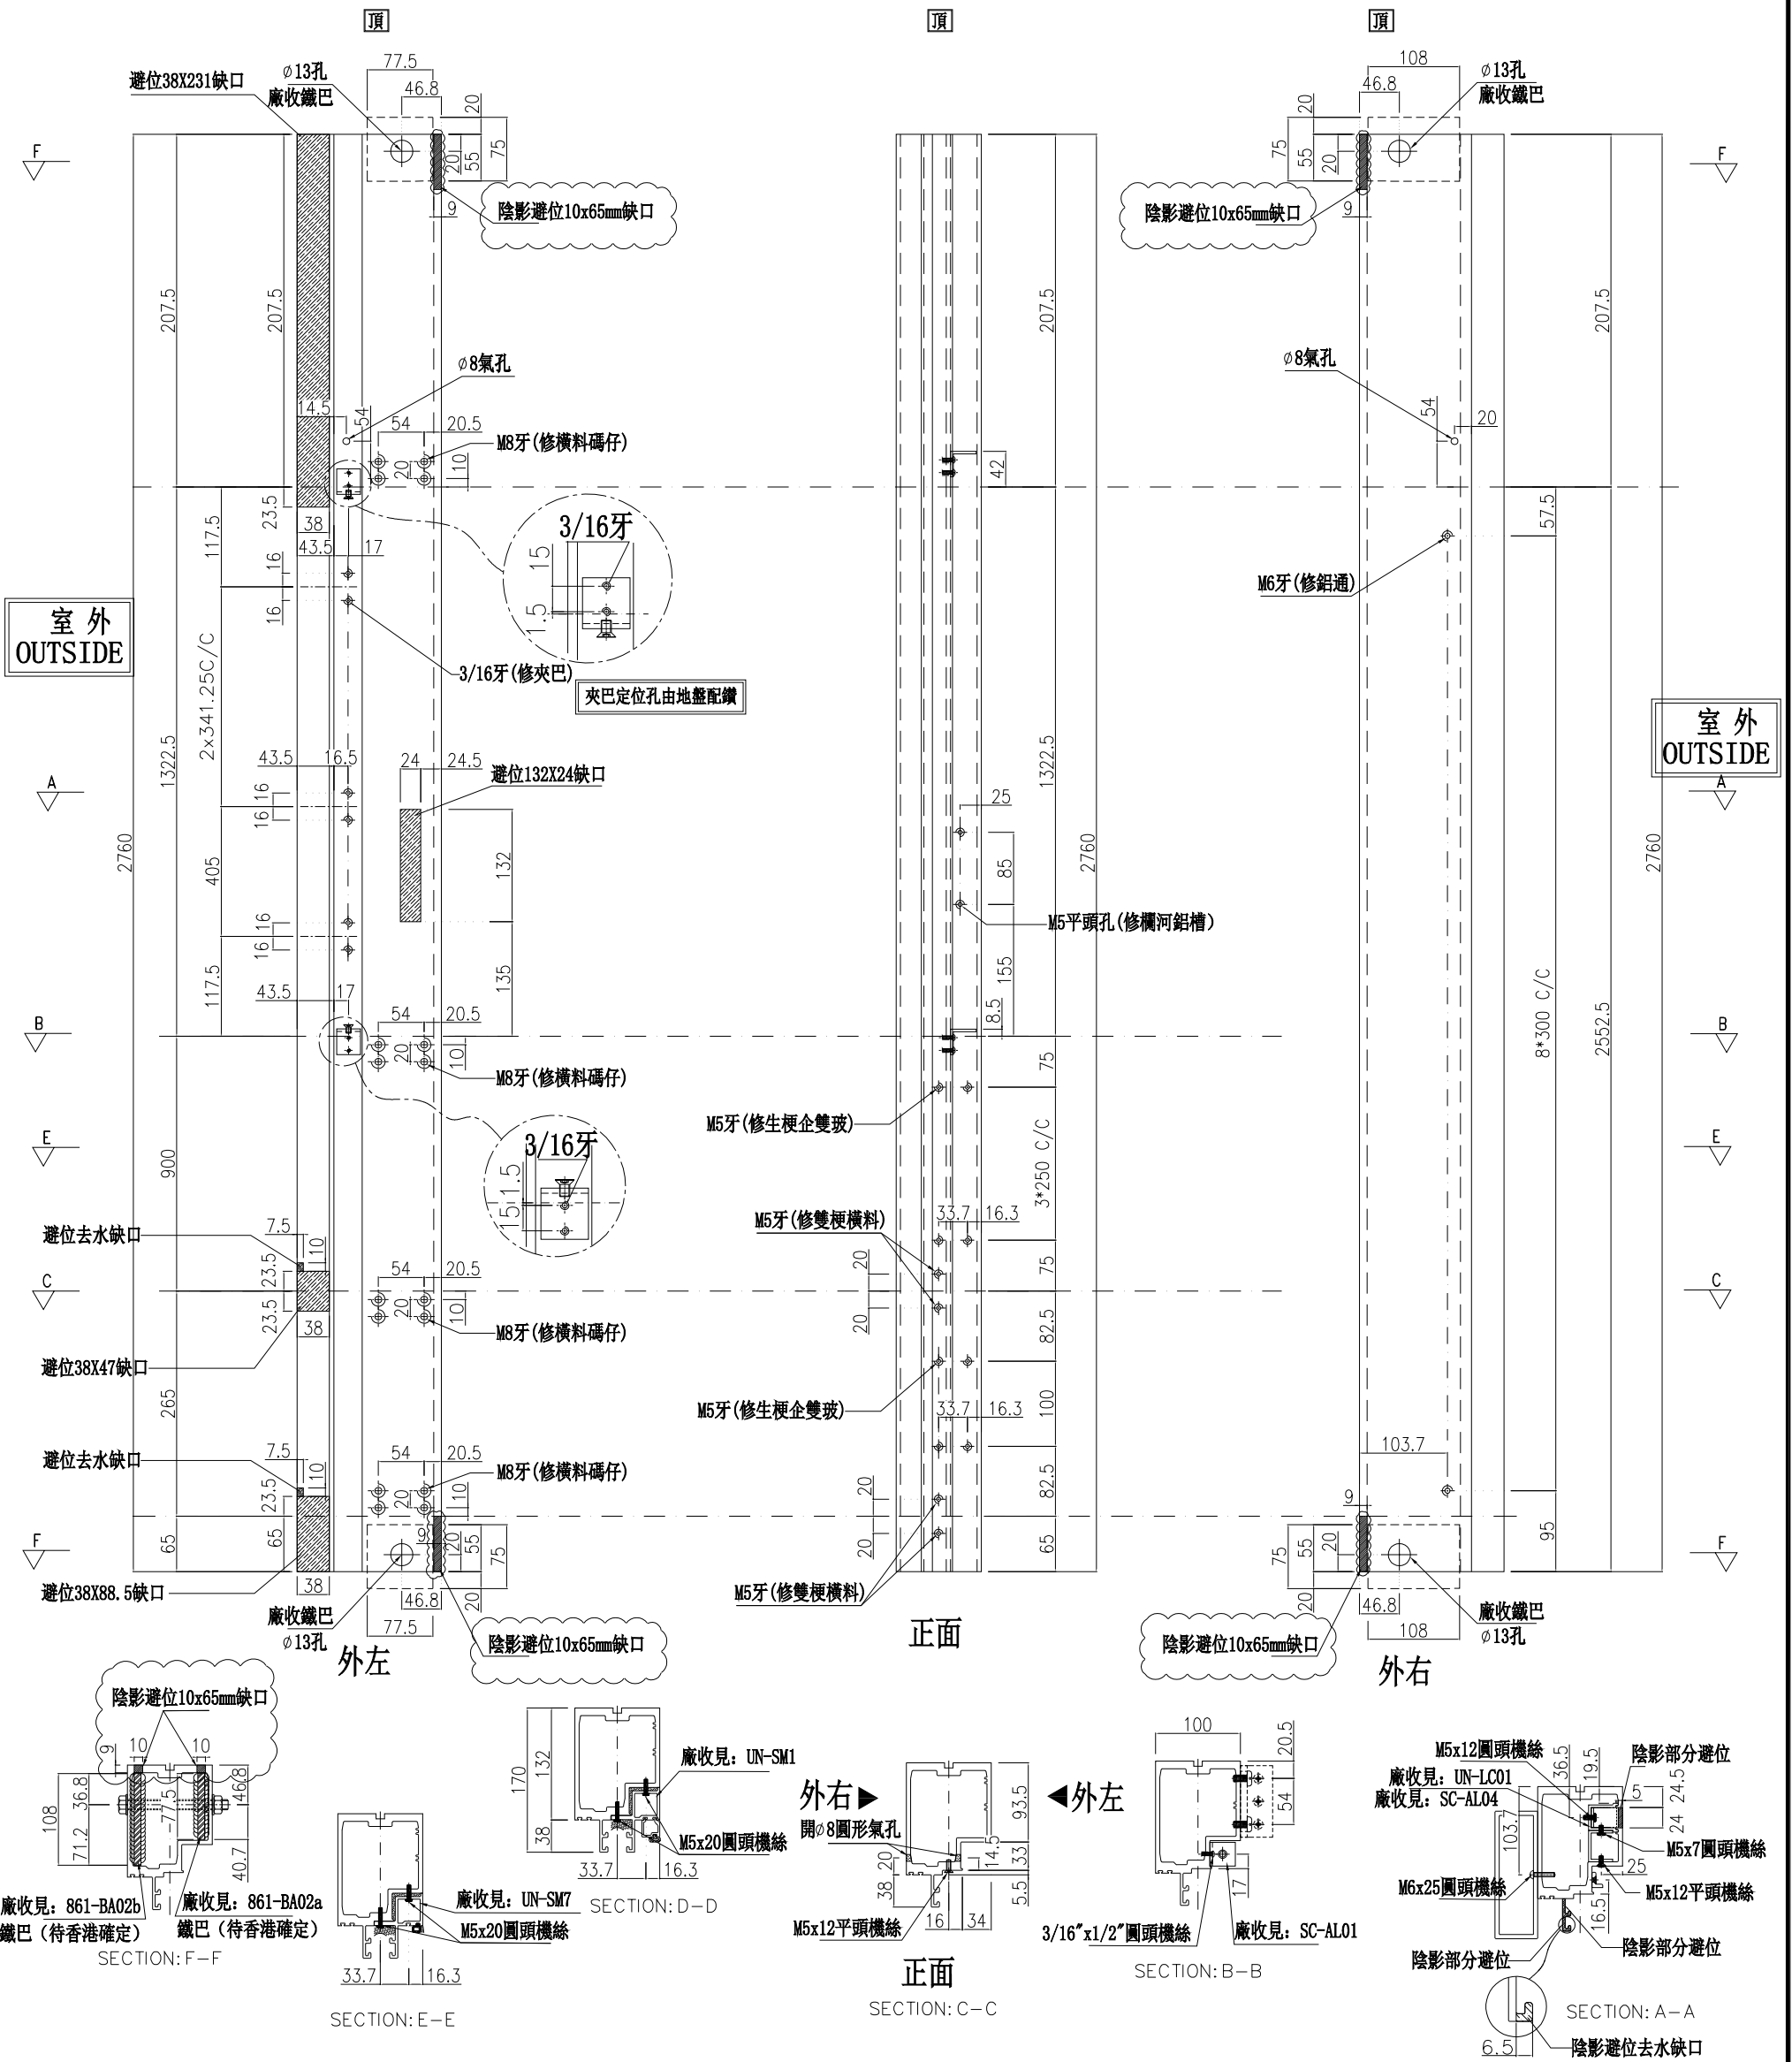

名稱	生梗企	制圖	周廣志	2025.02.10	修改	A	B
材料	X86622	復核	謝永林	2025.04.18	日期	2025.04.30	2025.05.07
顏色	UCT207124XL-3	批准			圖號	SD-ML03	

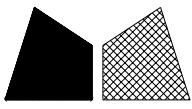

美特鋁質有限公司

MIDI Aluminium Fabricator Ltd.

數量	位置	樓層
9	CW-3001	2/F-11/F

工程號

J-861


地盤

己連拿利


左SHL右梗窗

*請用A3紙打印

依據EI8899 G版
頂底開鐵巴避位

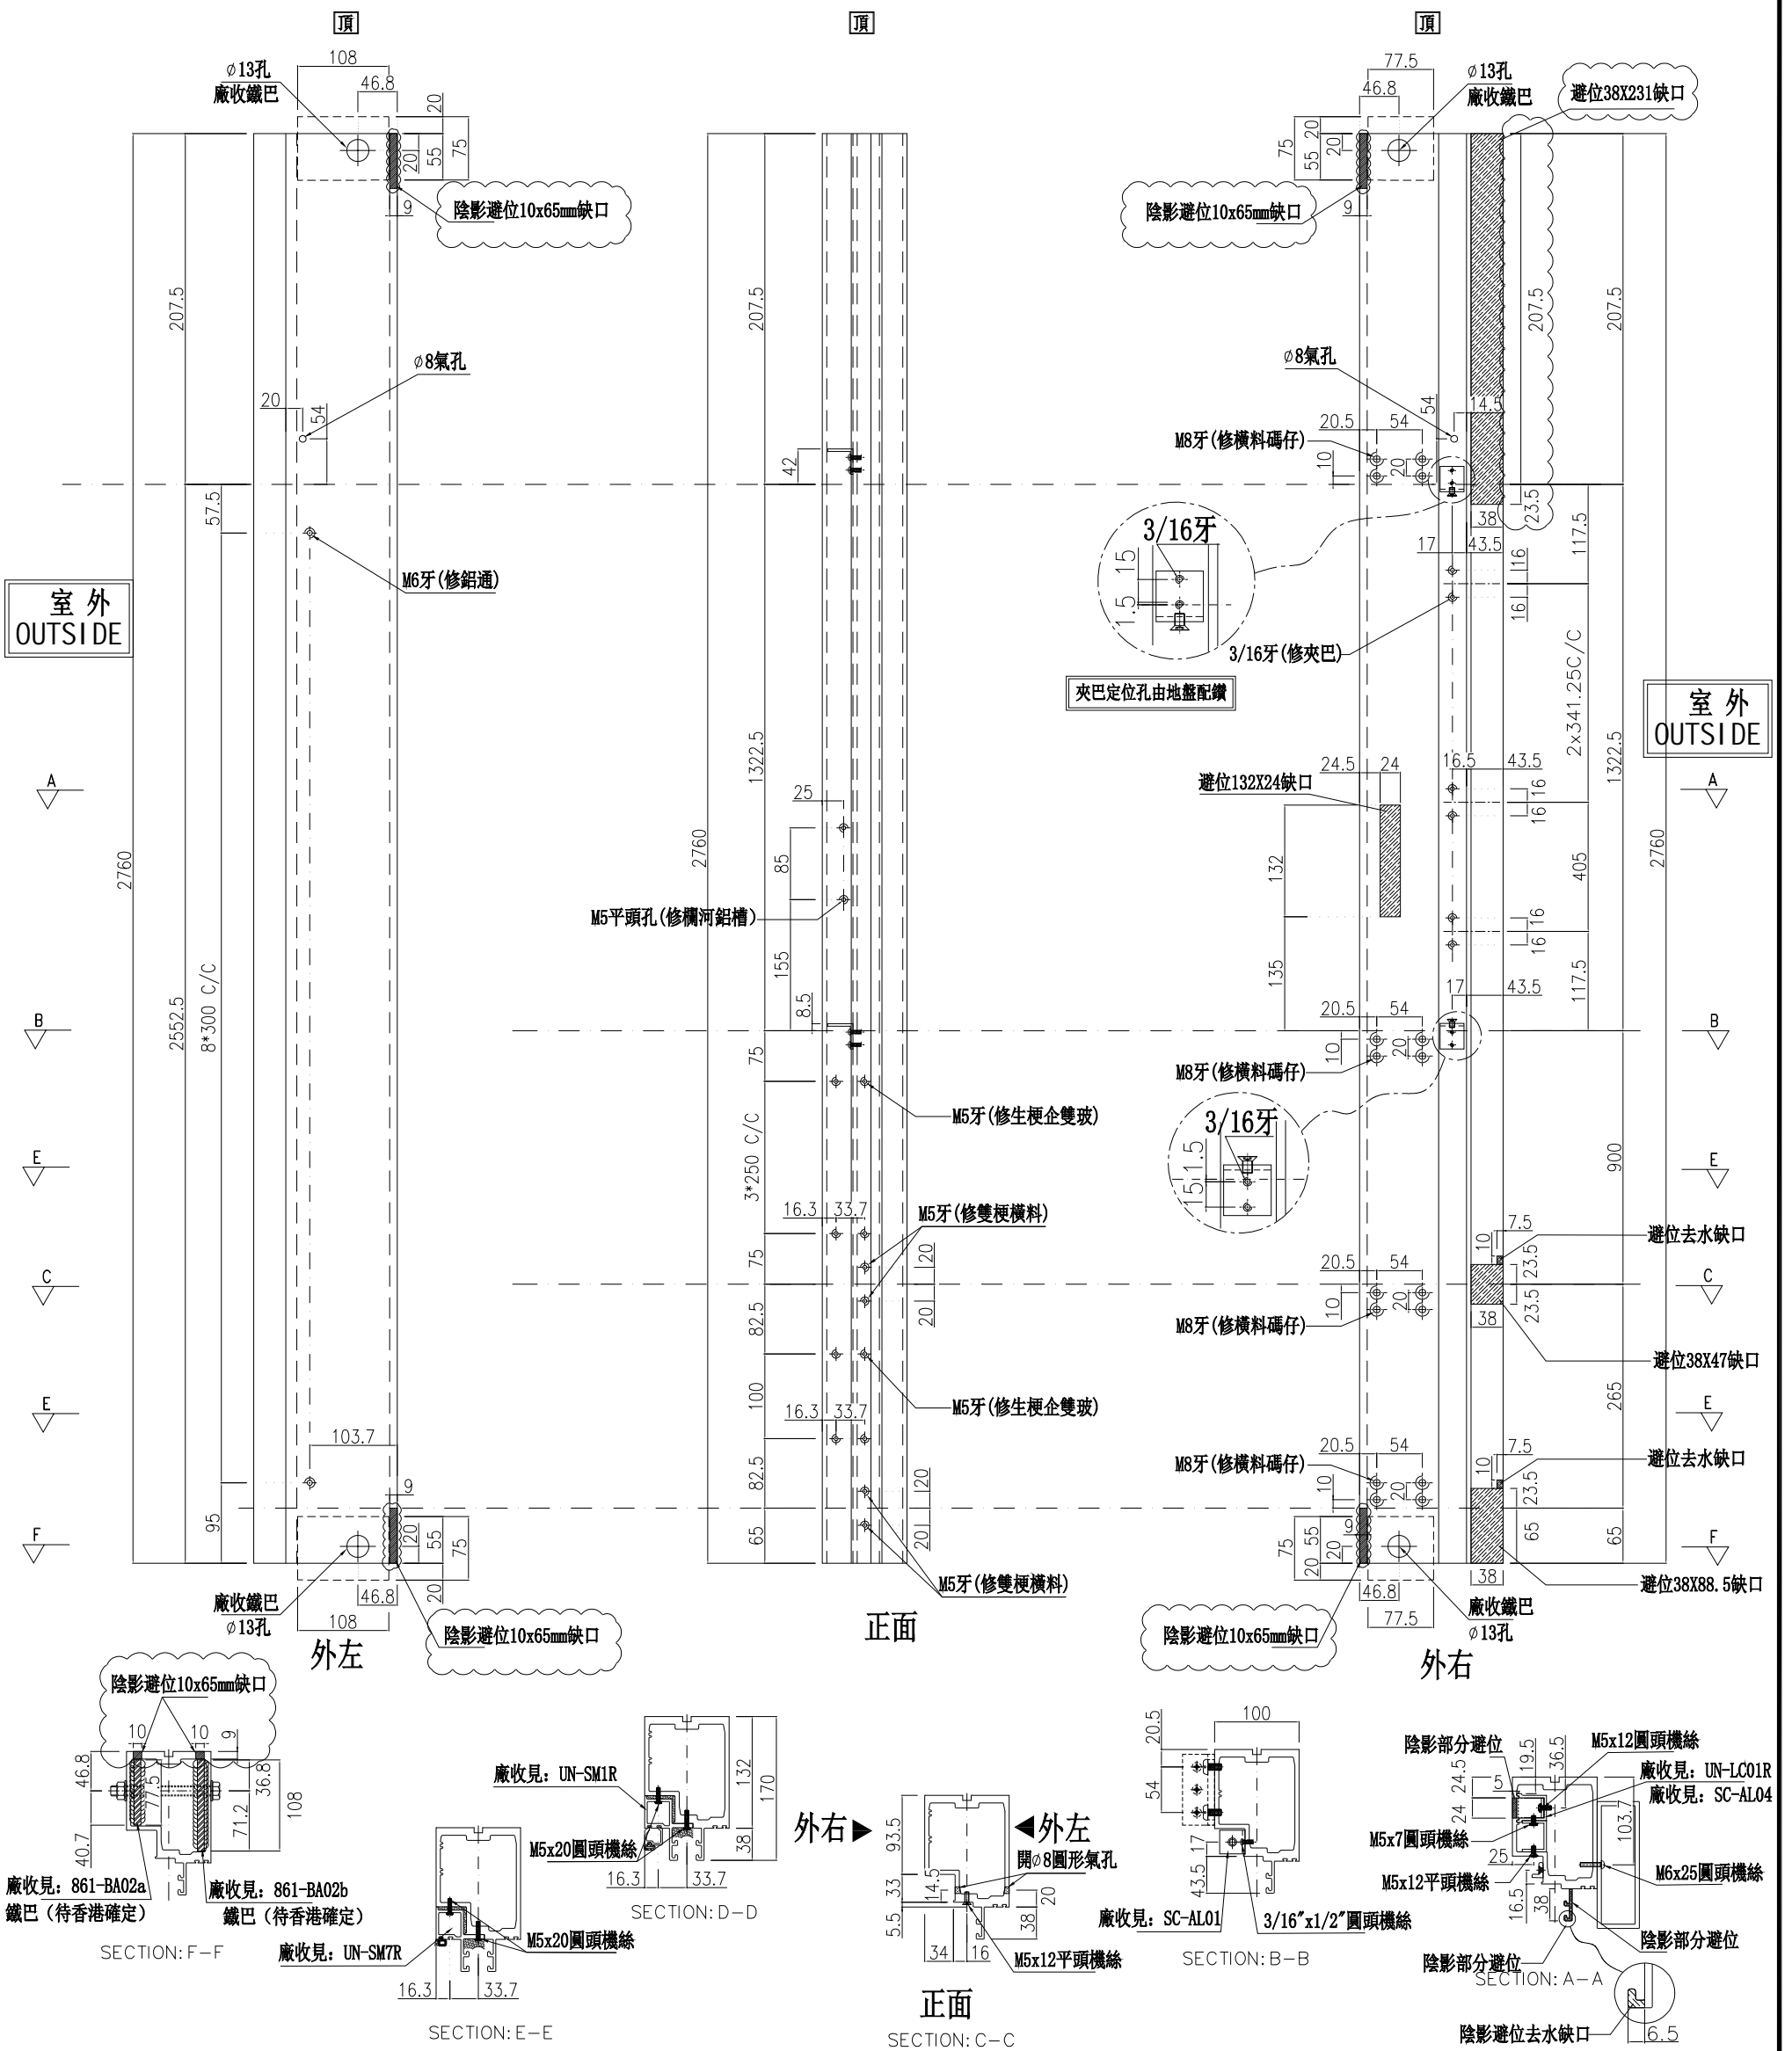

名稱	生梗企	制圖	周廣志	2025.02.10	修改	A	B
材料	X86622	復核	謝永林	2025.04.18	日期	2025.04.30	2025.05.07
顏色	UCT207124XL-3	批准			圖號	SD-MR03	

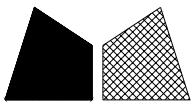

美特鋁質有限公司
MIDI Aluminium Fabricator Ltd.


數量	位置	樓層
9	CW-3001	2/F-11/F

工程號 J-861 地盤 己連拿利


左靠牆 (SHL)

*請用A3紙打印

依據EI8899 G版
頂底開鐵巴避位

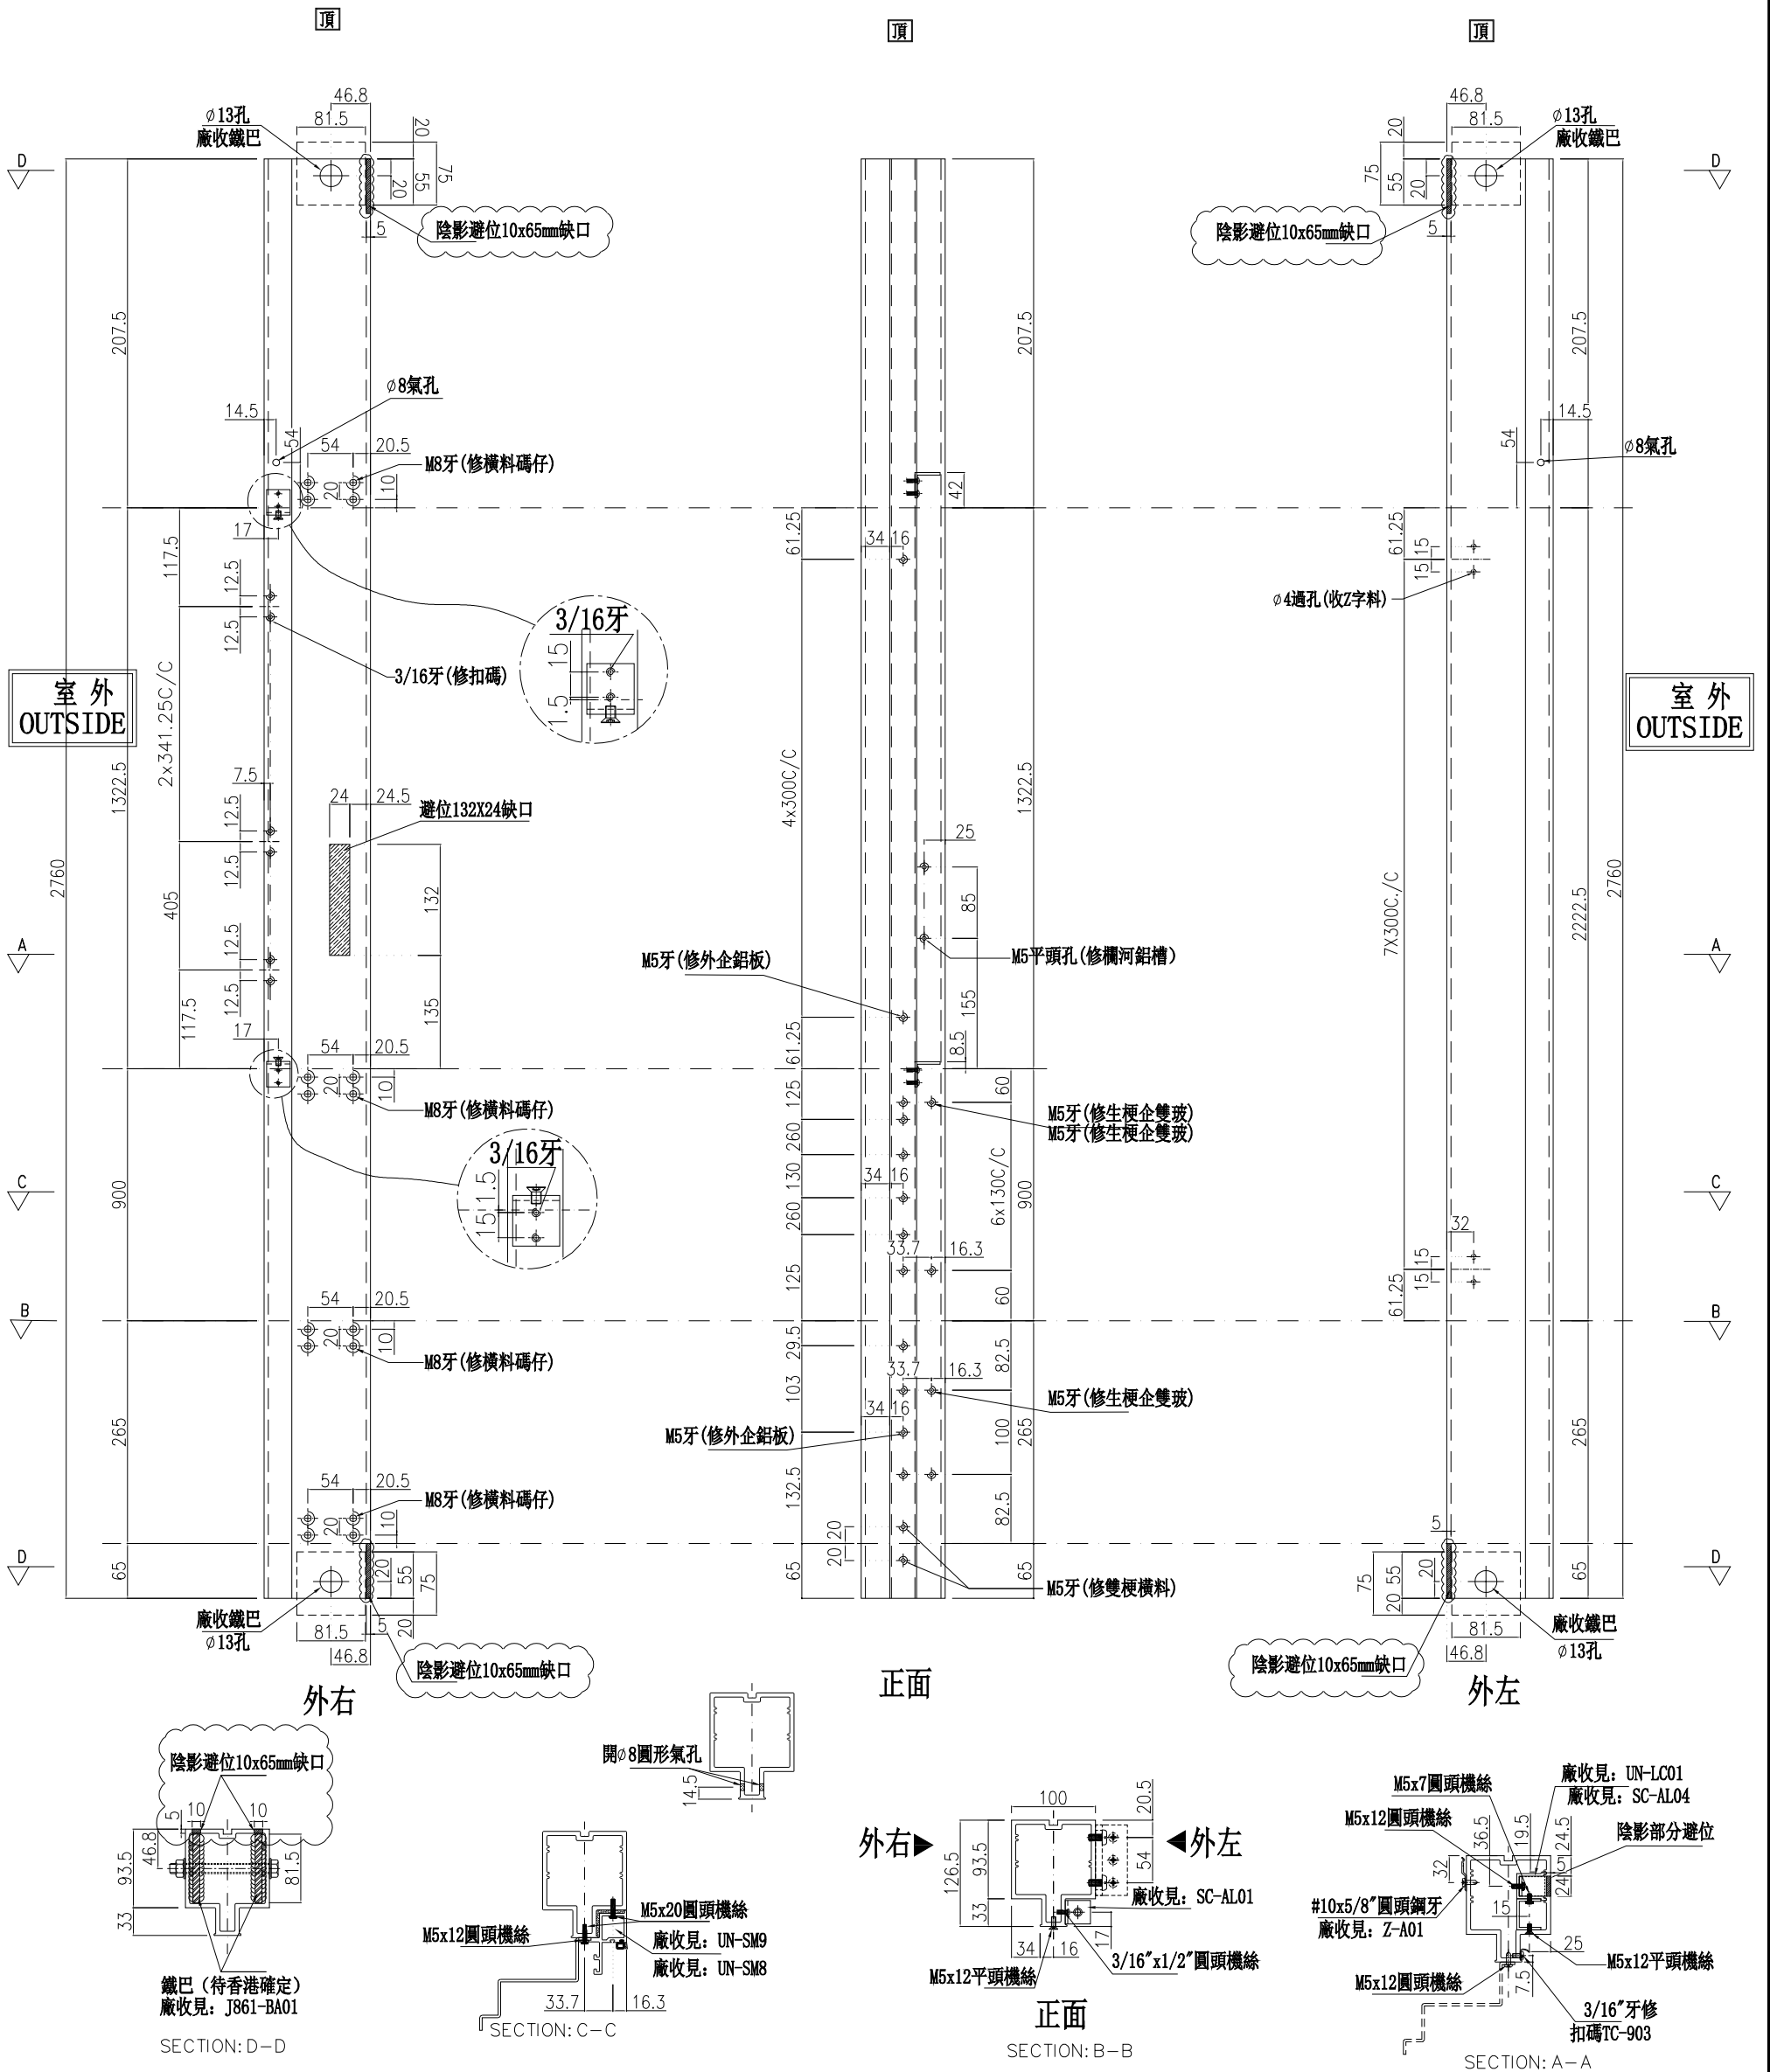

名稱	雙生企	制圖	周廣志	2025.02.10	修改	A	B
材料	X86624	復核	謝永林	2025.04.18	日期	2025.04.30	2025.05.07
顏色	UCT207124XL-3	批准			圖號	G-MS11	

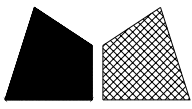


美特鋁質有限公司
MIDI Aluminium Fabricator Ltd.

數量	位置	樓層
9	CW-3002	2/F-11/F

工程號 J-861 地盤 己連拿利

依據EI8899 G版
頂底開鐵巴避位

右靠牆 (SHR) *請用A3紙打印

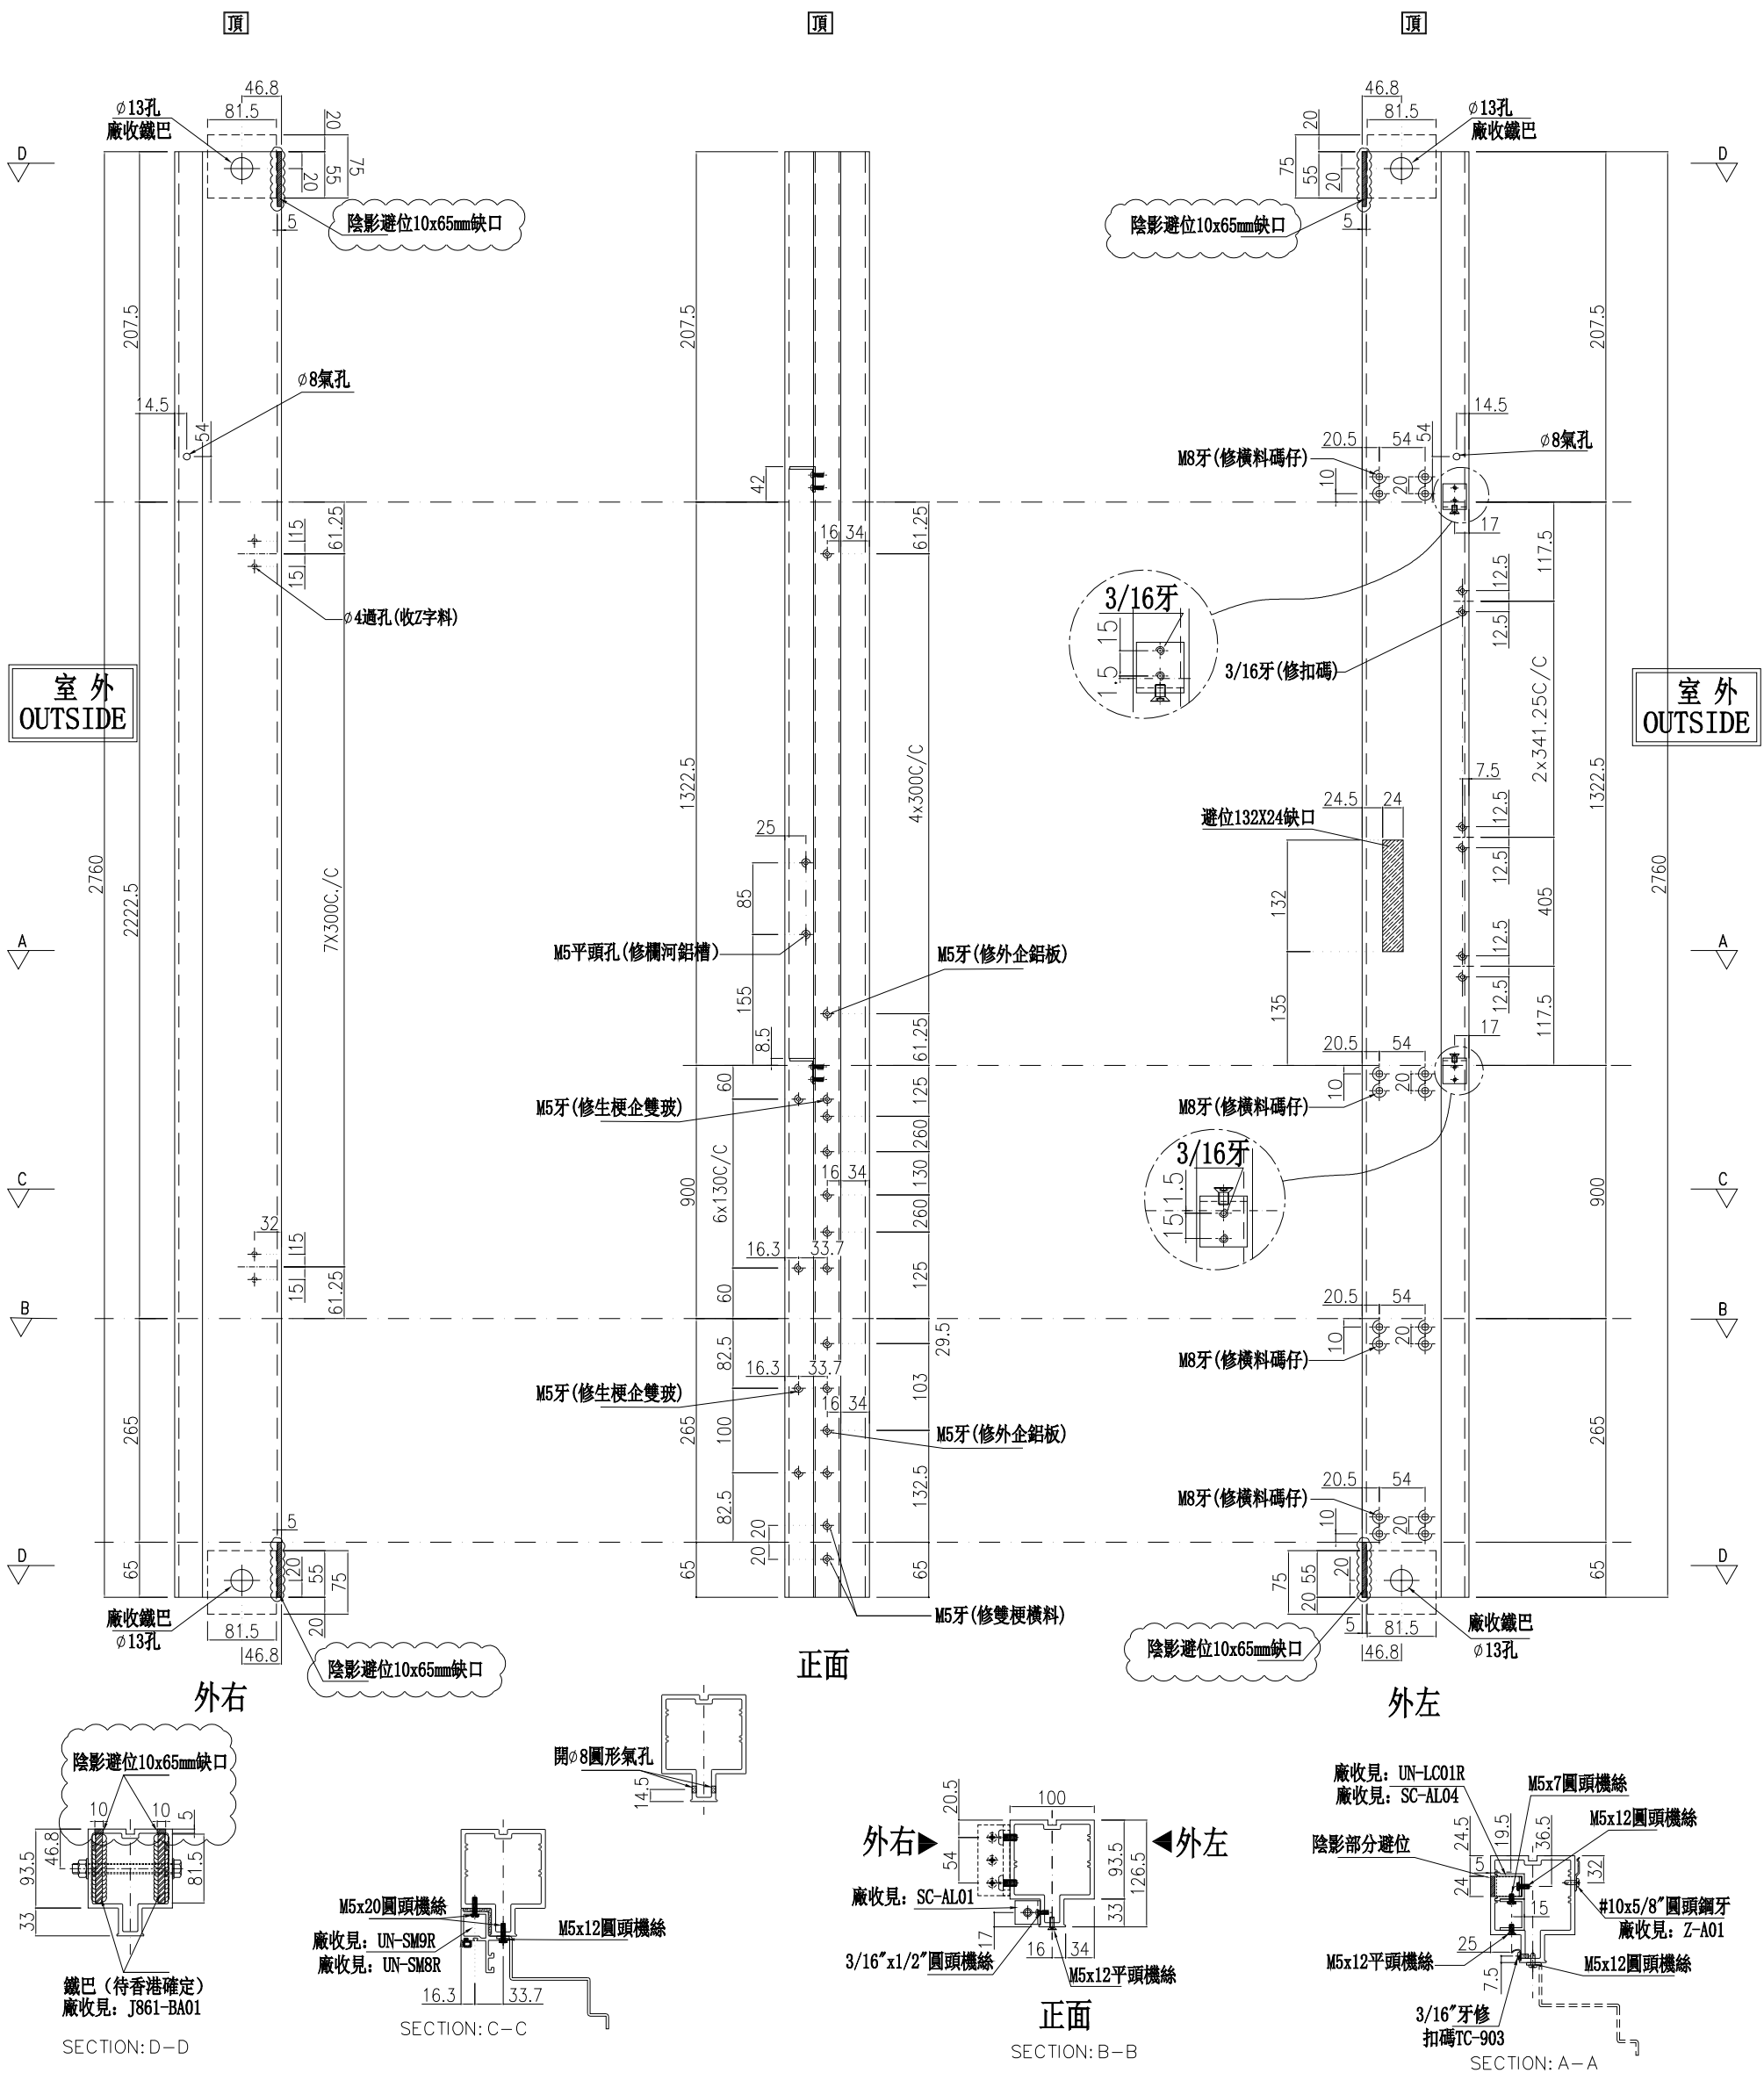

名稱	雙生企	制圖	周廣志	2025.02.10	修改	A
材料	X86624	復核	謝永林	2025.04.18	日期	2025.05.07
顏色	UCT207124XL-3	批准			圖號	G-MS11R



美特鋁質有限公司
MIDI Aluminium Fabricator Ltd.

工程號 J-861 地盤 已連拿利






物料編號	L	數量	分格尺寸	使用位置	樓層
UN-R04a	435	9	450	CW-3002	2F~11F
合計:	9				

*注意:
螺絲鑽平頭孔事宜, 請留意M5及3/16"要
沉頭(90° X Ø10), 供修螺絲后期膠用

A
雲線位修改

A B

主橫收主企鋁碼螺絲不用收緊, 地盤調節用

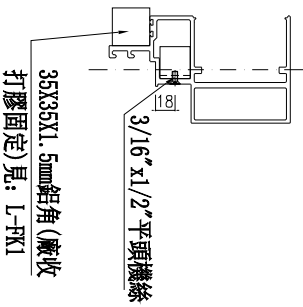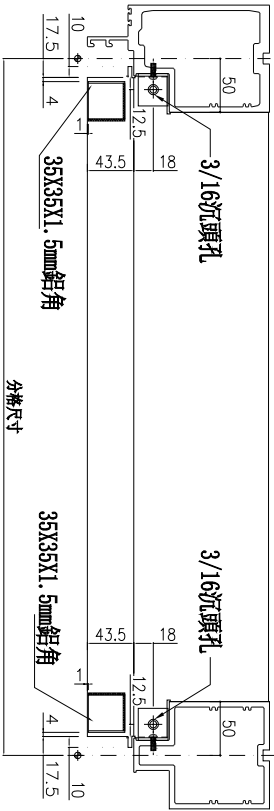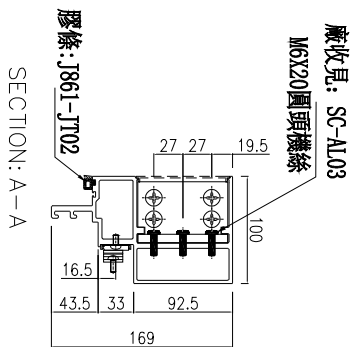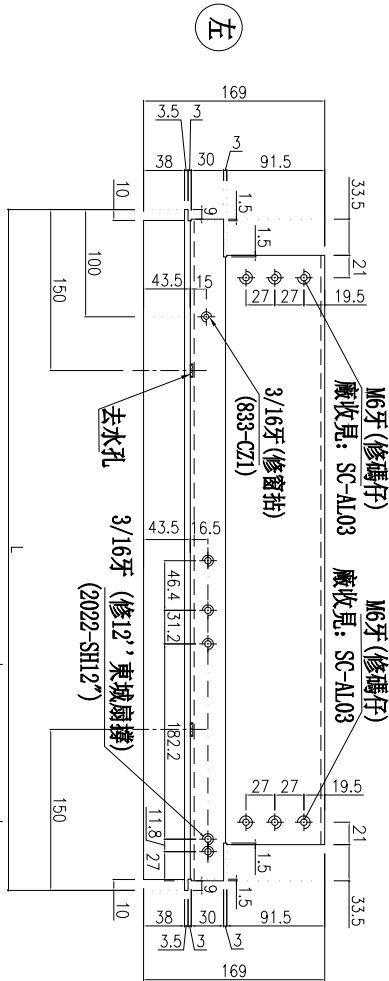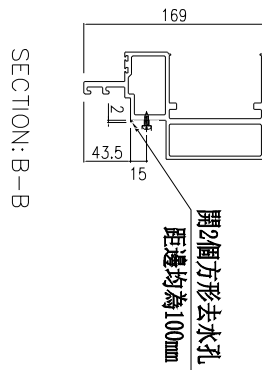

名稱	生梗橫料	制圖	周廣志	2025.02.10	修改	A
材料	X86671	復核	謝永林	2025.04.18	日期	2025.05.07
顏色	UCT207124XL-3	批准			圖號	UN-R04a






美特鋁質 有限公司
MIDI Aluminium Fabricator Ltd.

工程號 J-861 地盤 已連拿利




物料編號	L	數量	M	X	N	EQ	分格尺寸	使用位置	樓層
UN-R04b	464	9	210	X	1	127	450	CW-3002	2F~11F
合計：	9								

A
雲線位修改

*注意：
螺絲鑽平頭孔事宜，請留意M5及3/16"要
沉頭 (90° X Ø10)，俾修螺絲後膠膠用

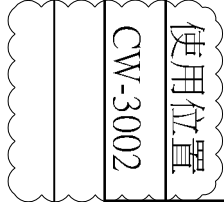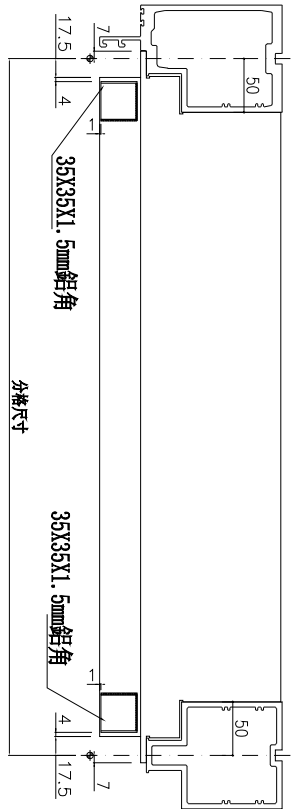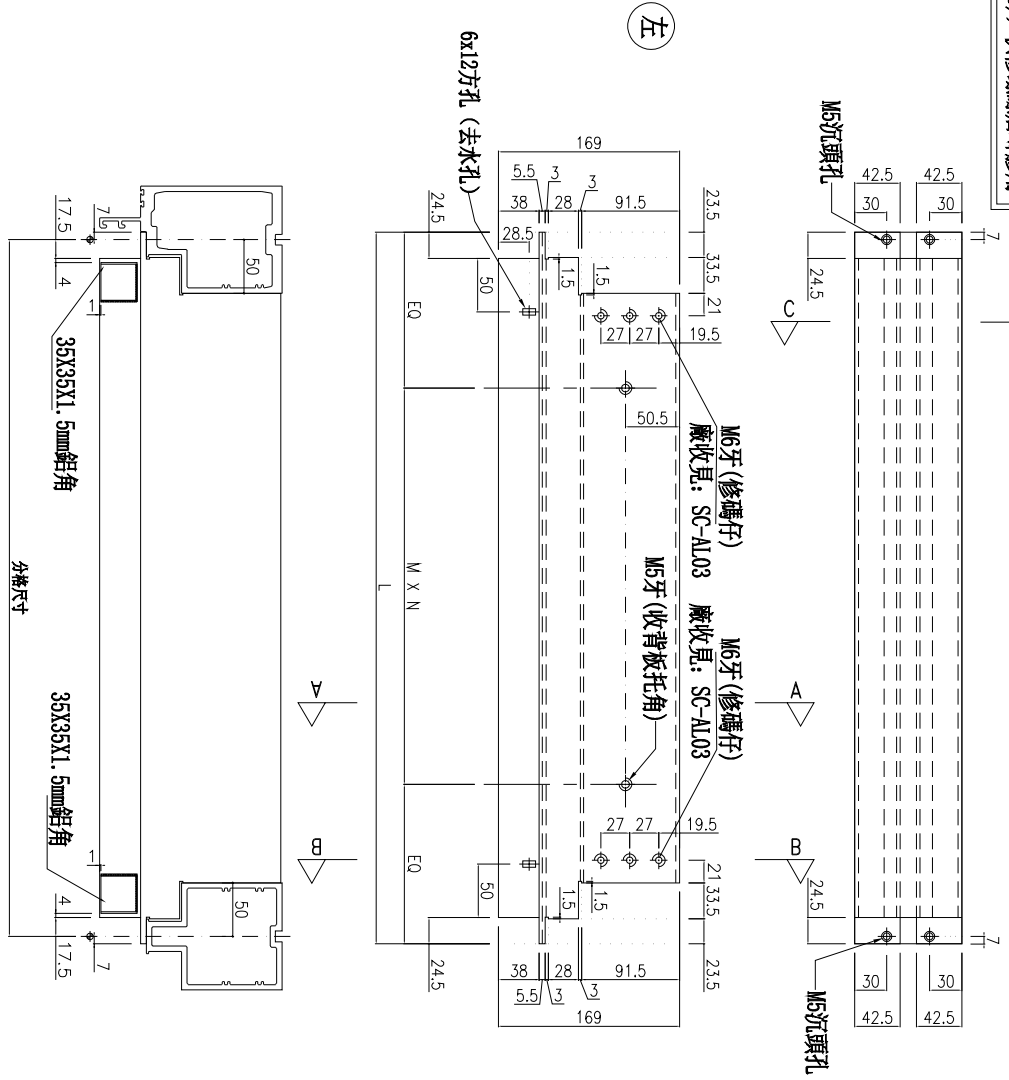

35X35X1.5mm鋁角 (廠收)
打膠固定見: L-FK2

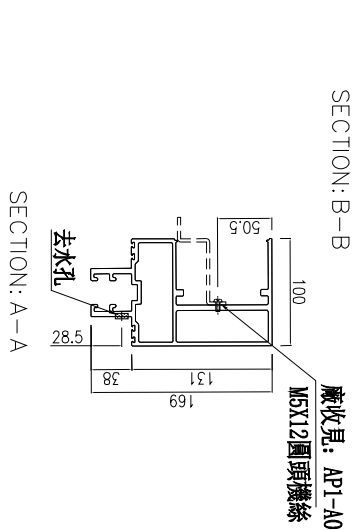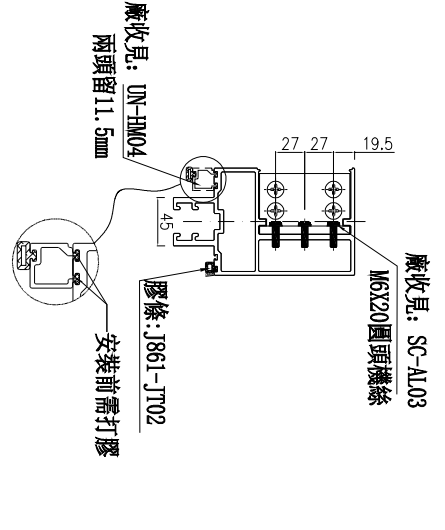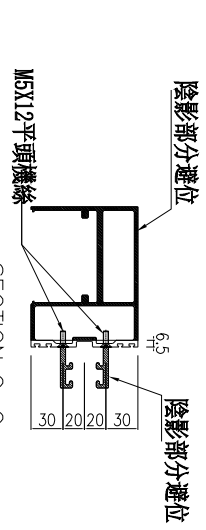

名稱	雙梗橫料	制圖	周廣志	2025.02.10	修改	A
材料	X86670	復核	謝永林	2025.04.18	日期	2025.05.07
顏色	UCT207124XL-3	批准			圖號	UN-R04b



美特鋁質有限公司
MIDI Aluminium Fabricator Ltd.





工程號 J-861 地盤 已連拿利

物料編號	L	數量	M	X	N	EQ	分格尺寸	使用位置	樓層
UN-R01	635	25	200	X	2	117.5	650	CW-3002	2F~11F
合計：	25								

*注意：
螺絲鑽平頭孔事宜，請留意M5及3/16"螺
沉頭(90° X Ø10)，供修螺絲后膠膠用

A
雲線位修改

主橫收主企鋁碼螺絲不用收緊，地盤調節用

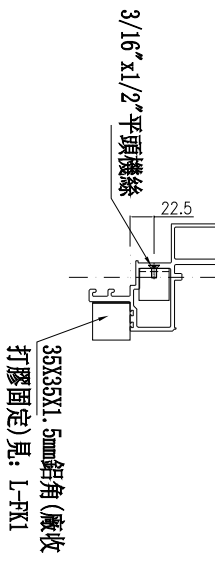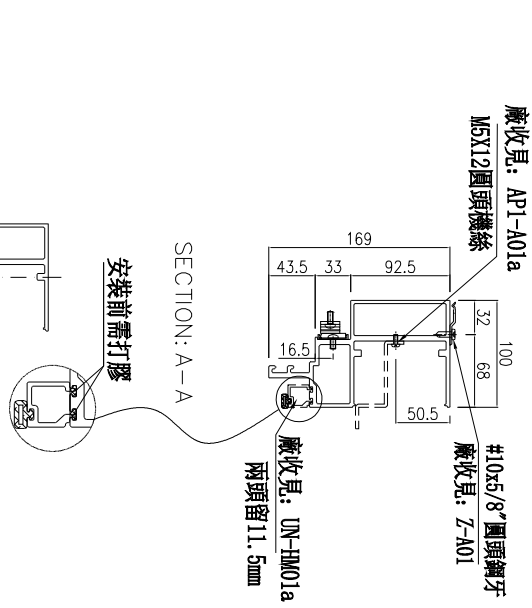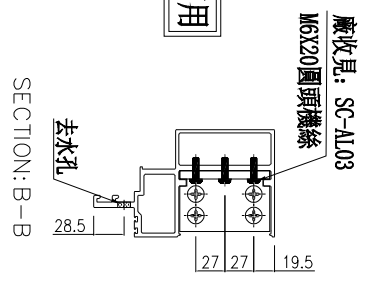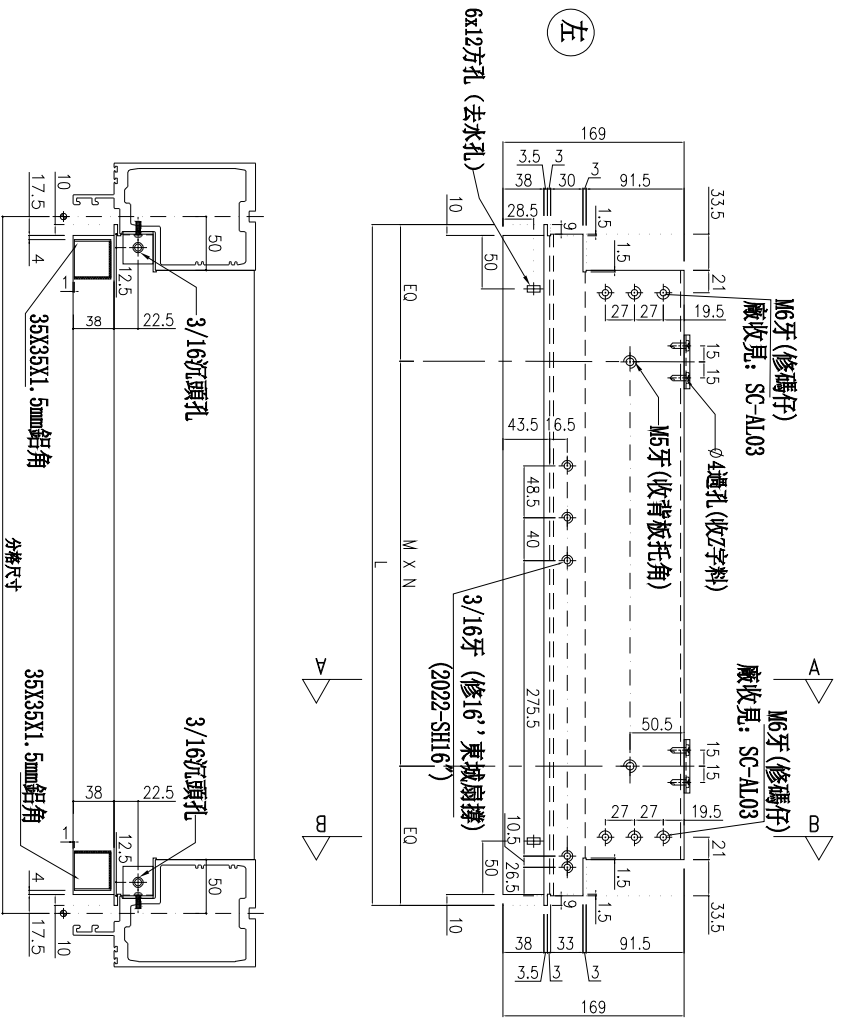

名稱	生梗橫料	制圖	周廣志	2025.02.10	修改	A
材料	X86671	復核	謝永林	2025.04.18	日期	2025.05.07
顏色	UCT207124XL-3	批准			圖號	UN-R01







美特鋁質有限公司
MIDI Aluminium Fabricator Ltd.

工程號 J-861 地盤 已連拿利



物料編號	L	數量	M	X	N	BQ	分格尺寸	使用位置	樓層
UN-R01b	664	25	200	X	2	132	650	CW-3002	2F~11F
合計：		25							

***注意:**
螺絲鑽平頭孔事宜, 請留意M5及3/16"要
沉頭(90° X Ø10), 供修螺絲后膠膠用



A
雲線位修改

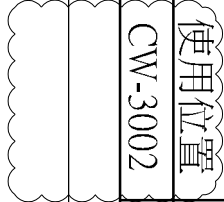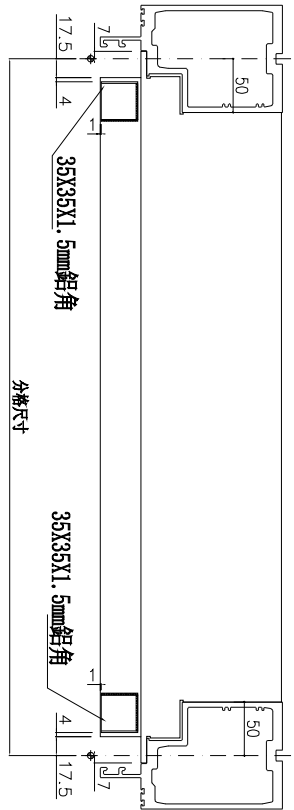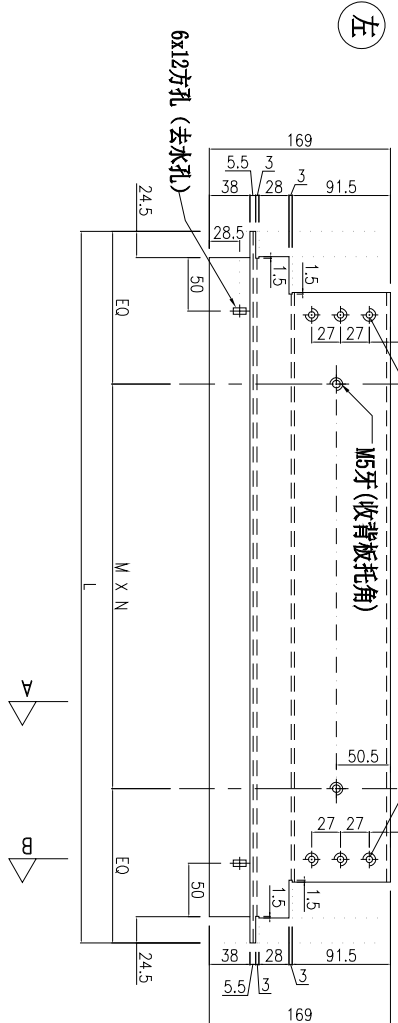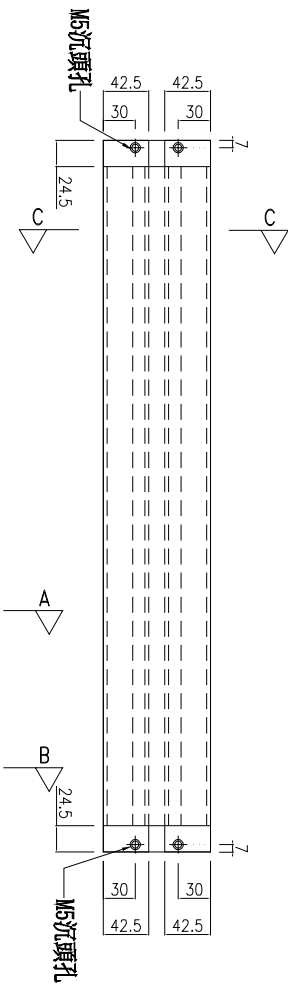

35X35X1.5mm鋁角(廠收打膠固定)見: L-FK2

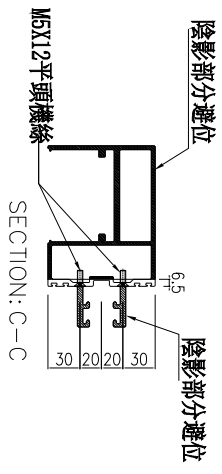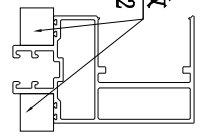

主橫收主企鋁碼螺絲不用收緊, 地盤調節用

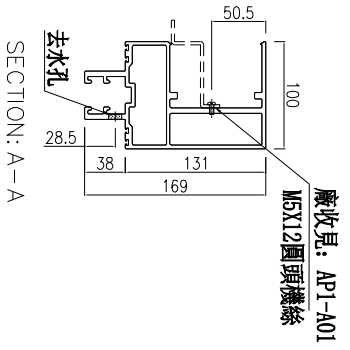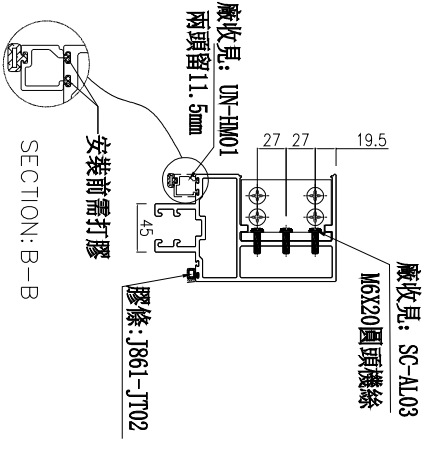

名稱	雙梗橫料	制圖	周廣志	2025.02.10	修改	A
材料	X86670	復核	謝永林	2025.04.18	日期	2025.05.07
顏色	UCT207124XL-3	批准			圖號	UN-R01b



美特鋁質有限公司
MIDI Aluminium Fabricator Ltd.

工程號



J-861

地盤

已連拿利

物料編號	L	數量	M	X	N	EQ	M1	X	N1	EQ1	規格尺寸	使用位置	樓層
UN-R01c	664	1	200	X	2	132	245	X	2	87	650	CW-3002	2F
合計：		1											

***注意：**
螺絲鑽平頭孔事宜，請留意M5及3/16"要沉頭(90° X Ø10)，供修螺絲后膠膠用

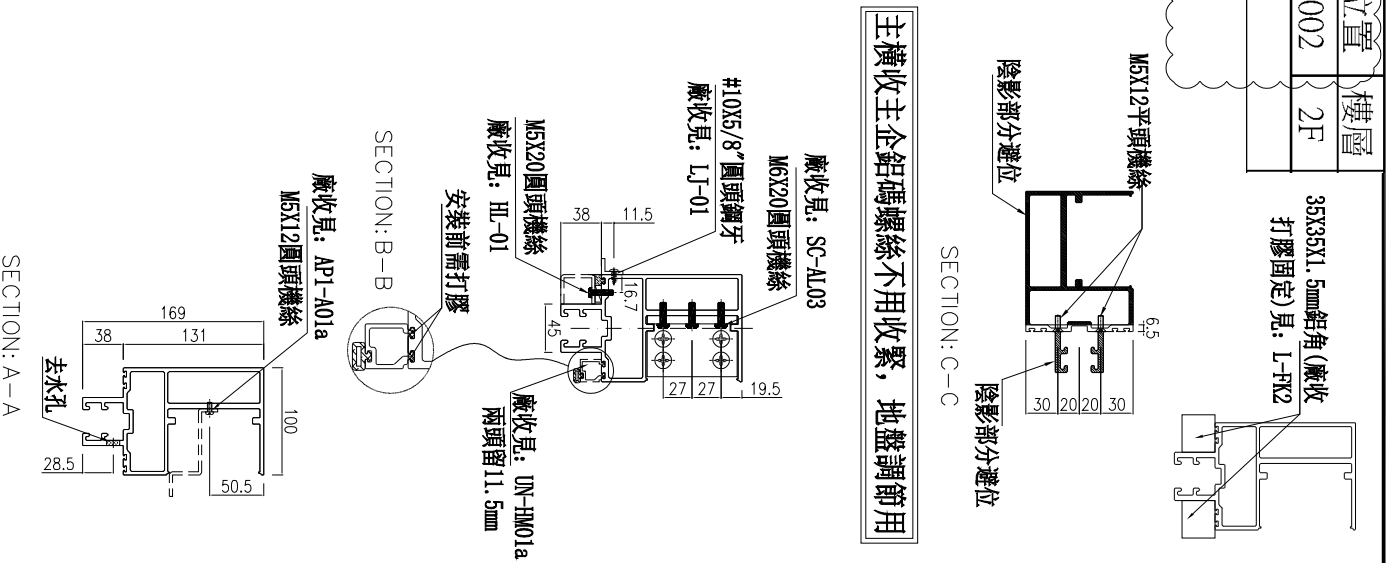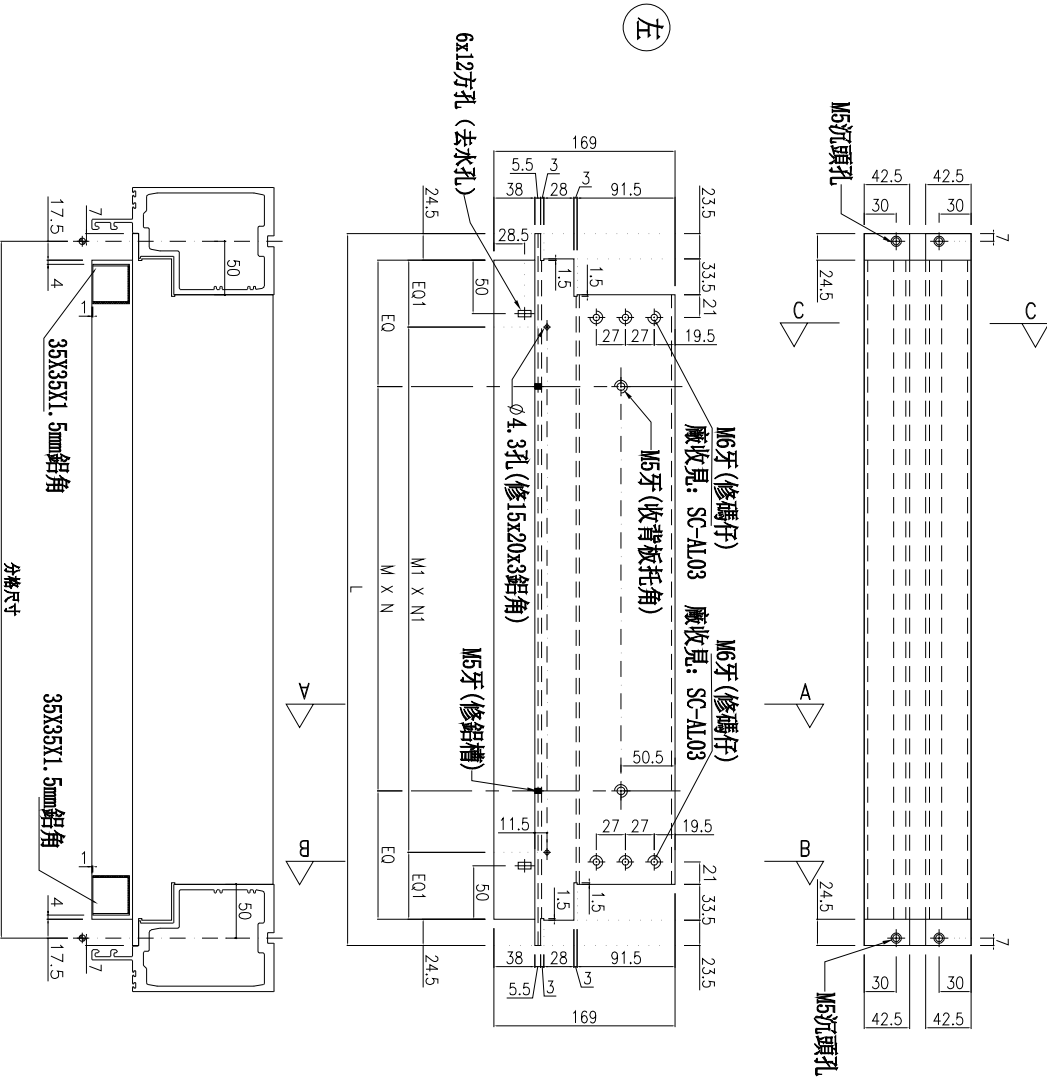

名稱	雙梗橫料	制圖	周廣志	2025.02.10	修改	A
材料	X86670	復核	謝永林	2025.04.18	日期	2025.05.07
顏色	UCT207124XL-3	批准			圖號	UN-R01c



美特鋁質 有限公司
MIDI Aluminium Fabricator Ltd.

工程號

J-861

地盤

己連拿利

物料編號

數量

使用位置

DB-01

44+6(備用)=50

CW-3001



DB-01

44+6(備用)=50


CW-3002

共計:9層

工廠用

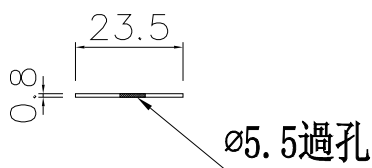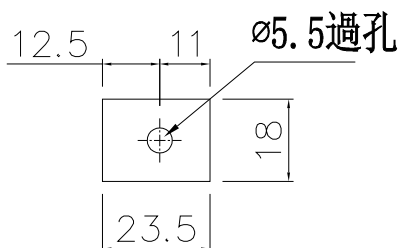

安裝示意圖

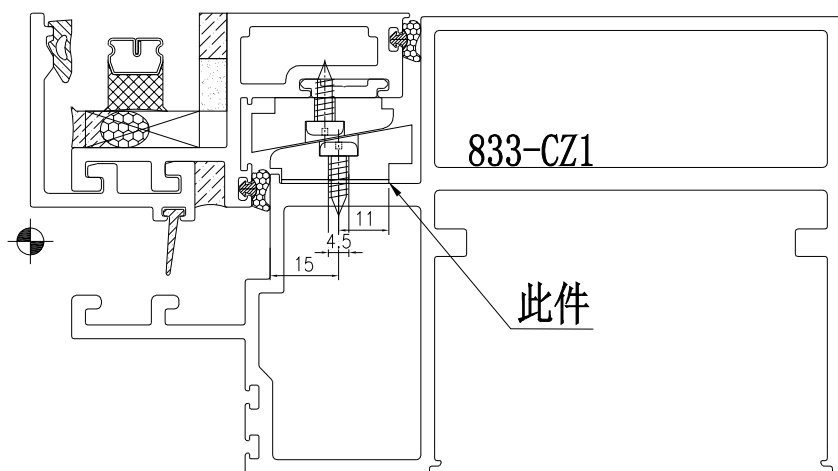

用庫存料

名稱	墊巴加工圖	制圖	周廣志	2025.05.07	修改			
材料	23.5x18x0.8墊巴	復核	謝永林	2025.05.07	日期			
顏色	鉻化	批准			圖號	DB-01		