



工程指示 / 要求簡箋 ENGINEER INSTRUCTIONS(E.I.)

工程指示編號:	EI- 8900	修改版本:	D
	HK- 045		
工程編號:	J 861	工程名稱:	己連拿利
收件人:	生統	發件人:	細佬
工程項目:	幕牆 正立面 (2F-11F) 主企主橫配料	日期:	22/05/2025

<input type="checkbox"/> 原合約工程包	<input type="checkbox"/> 原合約工程加 / 減賬 QT-	<input type="checkbox"/> 新工程報價 QT-
---------------------------------	--	------------------------------------

信件批核號碼/圖紙參考編號:	批核模具圖紙編號:
客戶指示附件:	管理內部批簽署:

<input type="checkbox"/> 初步鋁料 B.M.	<input type="checkbox"/> 加工拆圖, 然後生產	<input type="checkbox"/> 尺寸表
<input type="checkbox"/> 正式鋁料 B.M.	<input type="checkbox"/> 技術上資料/指示	<input type="checkbox"/> 報價
<input type="checkbox"/> 配件 B.M.	<input type="checkbox"/> 樣辦或貨品說明書	<input type="checkbox"/> 分判合約
<input type="checkbox"/> 其他:		

內容:
修改加工圖
要分層出貨
完成上列要求日期: 02/06/2025

國內

<input type="checkbox"/> 生產技術總監	<input type="checkbox"/> 連附件	<input checked="" type="checkbox"/> 技術部	<input checked="" type="checkbox"/> 連附件	<input type="checkbox"/> 生產部	<input type="checkbox"/> 連附件
<input type="checkbox"/> 採購部	<input type="checkbox"/> 連附件	<input checked="" type="checkbox"/> 生產統籌部	<input checked="" type="checkbox"/> 連附件	<input type="checkbox"/> 報關組	<input type="checkbox"/> 連附件
<input checked="" type="checkbox"/> 質檢部	<input checked="" type="checkbox"/> 連附件	<input type="checkbox"/> 會計部	<input type="checkbox"/> 連附件	<input type="checkbox"/> 機械設計部	<input type="checkbox"/> 連附件
<input type="checkbox"/> 香港辦	<input type="checkbox"/> 連附件	<input type="checkbox"/> 其他:			

香港

<input type="checkbox"/> 行政部	<input type="checkbox"/> 連附件	<input type="checkbox"/> 會計部	<input type="checkbox"/> 連附件	<input type="checkbox"/> 統籌部	<input type="checkbox"/> 連附件	<input type="checkbox"/> 工程部	<input type="checkbox"/> 連附件
<input type="checkbox"/> 採購部	<input type="checkbox"/> 連附件	<input type="checkbox"/> QS部	<input type="checkbox"/> 連附件	<input type="checkbox"/> 地盤管理	<input type="checkbox"/> 連附件	<input type="checkbox"/> 維修部	<input type="checkbox"/> 連附件

*發件人簽署:	*組別成員批核簽署:
傳遞編號:	項目經理簽署: 



美特鋁質 有限公司

MIDI Aluminium Fabricator Ltd.



工程號

J-861

地盤

己連拿利

物料編號	L	樓層數	數量	分格尺寸	使用位置	樓層
ZS-XY01	242	9	15	265	CW-3001	2/F-11/F
	242	9	16	265	CW-3002	2/F-11/F
	小計：		31			
ZS-XY02	927	9	80	950	CW-3001	2/F~11/F
	927	9	79	950	CW-3002	2/F~11/F
	小計：		159			
ZS-XY03	877	9	44	900	CW-3001	2/F~11/F
	877	9	44	900	CW-3002	2/F~11/F
	小計：		88			
ZS-XY04	2327	9	42	2350	CW-3001	2/F~11/F
	2327	9	42	2350	CW-3002	2/F~11/F
	小計：		84			

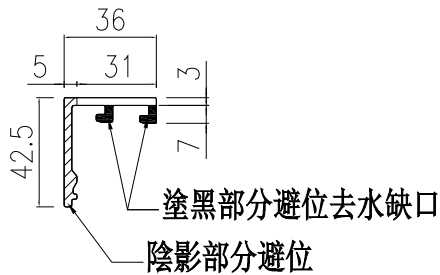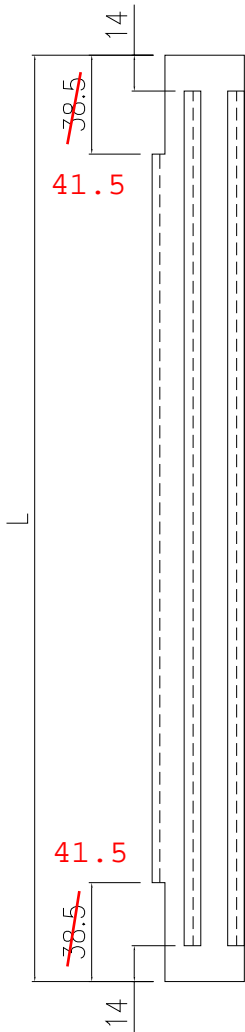

名稱	玻璃扣蓋 (企)	制圖	周廣志	2025. 02. 10	修改			
材料	X86636	復核	謝永林	2025. 04. 18	日期			
顏色	UCT207124XL-3	批准			圖號	ZS-XY01		



美特鋁質 有限公司

MIDI Aluminium Fabricator Ltd.



工程號

J-861

地盤

己連拿利

物料編號	L	樓層數	數量	分格尺寸	使用位置	樓層
ZS-XY01R	242	9	16	265	CW-3001	2/F-11/F
	242	9	15	265	CW-3002	2/F-11/F
	小計：		31			
ZS-XY02R	927	9	79	950	CW-3001	2/F~11/F
	927	9	80	950	CW-3002	2/F~11/F
	小計：		159			
ZS-XY03R	877	9	44	900	CW-3001	2/F~11/F
	877	9	44	900	CW-3002	2/F~11/F
	小計：		88			
ZS-XY04R	2327	9	42	2350	CW-3001	2/F~11/F
	2327	9	42	2350	CW-3002	2/F~11/F
	小計：		84			

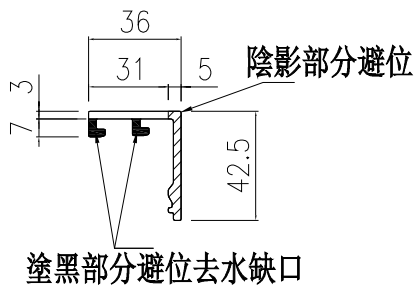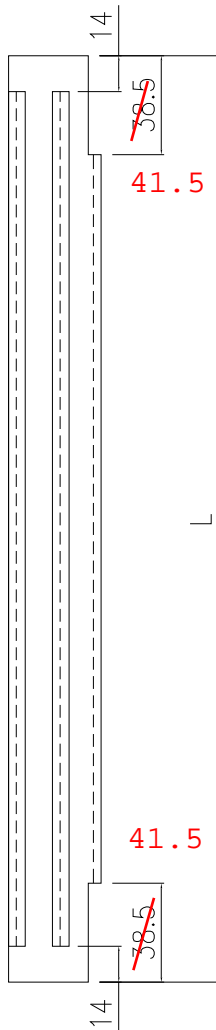

名稱	玻璃扣蓋 (企)	制圖	周廣志	2025. 02. 10	修改			
材料	X86636	復核	謝永林	2025. 04. 18	日期			
顏色	UCT207124XL-3	批准			圖號	ZS-XY01R		



美特鋁質 有限公司

MIDI Aluminium Fabricator Ltd.

工程號

J-861

地盤

己連拿利

物料編號

L

樓層數

數量

分格尺寸

使用位置

樓層

ZS-YX01

681

1

1

950


CW-3002

3/F

小計：

1

*注意：
頂部不避位

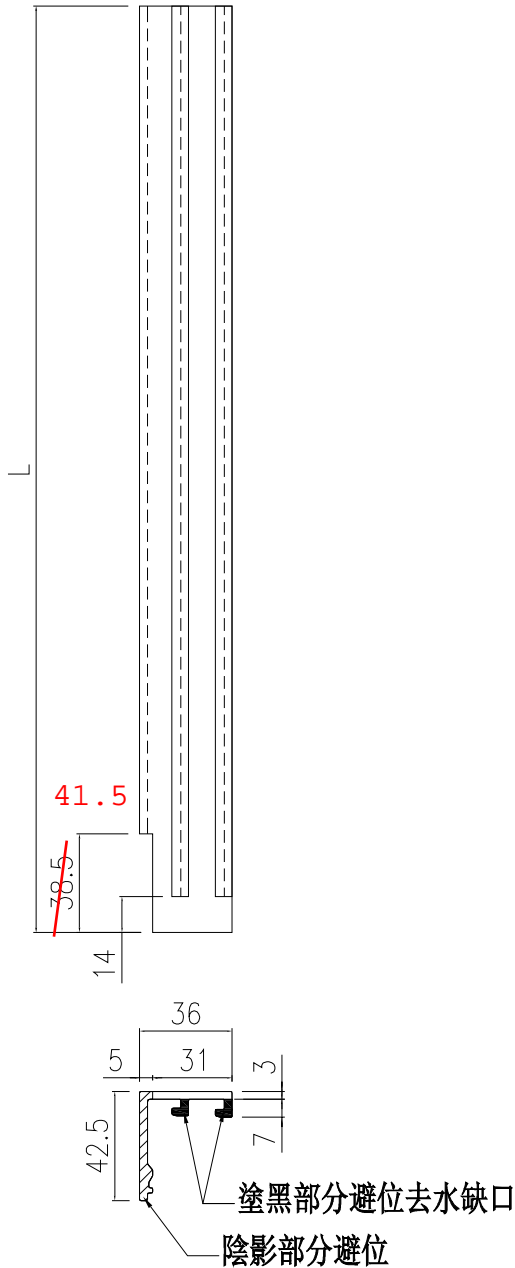

物料編號

L

樓層數

數量

分格尺寸

使用位置

樓層

ZS-YX01R

681

1

1

950


CW-3001

3/F

小計：

1

*注意：
頂部不避位

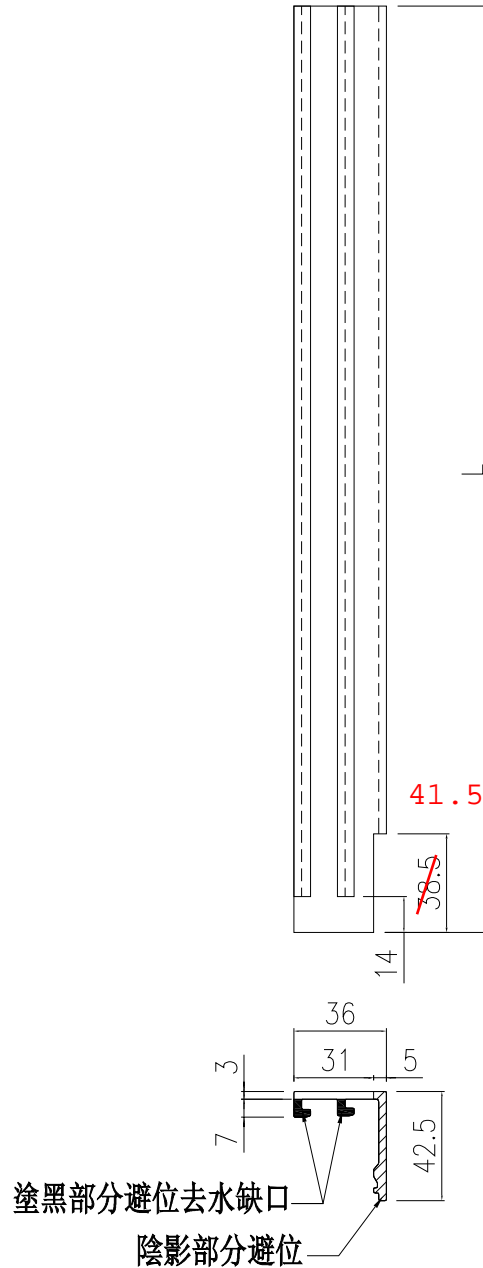

名稱 玻璃扣蓋 (企)

制圖 周廣志

2025. 02. 10

修改

材料 X86636

復核 謝永林

2025. 04. 18

日期

顏色 UCT207124XL-3

批准

圖號

ZS-YX01