



工程指示 / 要求簡箋 ENGINEER INSTRUCTIONS(E.I.)

工程指示編號:	EI- 8900	修改版本:	G
	HK- 0537		
工程編號:	J 861	工程名稱:	己連拿利
收件人:	生統	發件人:	細佬
工程項目:	幕牆 正立面 (2F-11F) 主企主橫配料	日期:	25/06/2025

<input type="checkbox"/> 原合約工程包	<input type="checkbox"/> 原合約工程加 / 減賬 QT-	<input type="checkbox"/> 新工程報價 QT-
---------------------------------	--	------------------------------------

信件批核號碼/圖紙參考編號:	批核模具圖紙編號:
客戶指示附件:	管理內部批簽署:

<input type="checkbox"/> 初步鋁料 B.M.	<input type="checkbox"/> 加工拆圖, 然後生產	<input type="checkbox"/> 尺寸表
<input type="checkbox"/> 正式鋁料 B.M.	<input type="checkbox"/> 技術上資料/指示	<input type="checkbox"/> 報價
<input type="checkbox"/> 配件 B.M.	<input type="checkbox"/> 樣辦或貨品說明書	<input type="checkbox"/> 分判合約
<input type="checkbox"/> 其他:		


內容: 修改加工圖 備注: 2F至5F在香港地盤修改, 6F或以上在廠修改 備注: 檔案名 J-861 幕牆 正立面 (2F-11F) 主企主橫配料 拆圖原EI8900 (依據EI8934G修改橫料分格265底部鐵孔位避位) 2025.06.25志).zip
完成上列要求日期: 16/07/2025

國內

<input type="checkbox"/> 生產技術總監	<input type="checkbox"/> 連附件	<input checked="" type="checkbox"/> 技術部	<input checked="" type="checkbox"/> 連附件	<input type="checkbox"/> 生產部	<input type="checkbox"/> 連附件
<input type="checkbox"/> 採購部	<input type="checkbox"/> 連附件	<input checked="" type="checkbox"/> 生產統籌部	<input checked="" type="checkbox"/> 連附件	<input type="checkbox"/> 報關組	<input type="checkbox"/> 連附件
<input checked="" type="checkbox"/> 質檢部	<input checked="" type="checkbox"/> 連附件	<input type="checkbox"/> 會計部	<input type="checkbox"/> 連附件	<input type="checkbox"/> 機械設計部	<input type="checkbox"/> 連附件
<input type="checkbox"/> 香港辦	<input type="checkbox"/> 連附件	<input type="checkbox"/> 其他:			

香港

<input type="checkbox"/> 行政部	<input type="checkbox"/> 連附件	<input type="checkbox"/> 會計部	<input type="checkbox"/> 連附件	<input type="checkbox"/> 統籌部	<input type="checkbox"/> 連附件	<input type="checkbox"/> 工程部	<input type="checkbox"/> 連附件
<input type="checkbox"/> 採購部	<input type="checkbox"/> 連附件	<input type="checkbox"/> QS部	<input type="checkbox"/> 連附件	<input type="checkbox"/> 地盤管理	<input type="checkbox"/> 連附件	<input type="checkbox"/> 維修部	<input type="checkbox"/> 連附件

*發件人簽署:	*組別成員批核簽署:
傳遞編號:	項目經理簽署: 

圖則登記表
DRAWING REGISTER

				接收日期 Receiving Date (適用於客戶圖則)						
工程名稱 Project Title:	己連拿利 2F~11F	年								
框架式幕牆 (主企+主橫+部分小配料拆圖)			月							
工程編號 Project No:	J-861			日						
分發予 Distributed To		發出日期 Issued Date								
		年	25	25	25	25	25	25		
			月	4	4	5	5	5	6	
				日	24	29	5	7	23	25
		修訂編號 Revision No.								
圖則編號 Drg. No.	圖則名稱 Drawing Title									
UN-R03c	雙梗橫料	79	-	-	-	-	-	A		
UN-R01	生梗橫料 (生窗用)	80	-	-	-	A	-	-		
UN-R01a	生梗橫料 (生窗用)	81	-	-	-	A	-	-		
UN-R01b	雙梗橫料	82	-	-	-	A	-	-		
UN-R01c	雙梗橫料	83	-	-	-	A	-	A		
UN-YX01	雙梗橫料	84	-	-	-	-	A	A		
UN-YX01R	雙梗橫料	84a	-	-	-	-	新增	A		
SC-AL03	鋁角加工圖	85	-	-	-	-	-	-		
Z-A01	Z字碼加工圖	86	-	-	-	-	A	-		
SC-AL04	鋁角加工圖	87	-	-	-	-	-	-		
UN-LC01	蘭河槽加工圖	88	-	-	-	-	-	-		
UN-LC01R	蘭河槽加工圖	89	-	-	-	-	-	-		
DB-01	墊巴加工圖	89a	-	-	-	新增	-	-		
W-TX1	生梗企用套芯1	90	-	-	-	-	-	-		
W-TX1a	生梗企用套芯2	91	-	-	-	-	-	-		
W-TX2	雙生企用套芯	92	-	A	-	-	-	-		
W-TX4	雙梗企用套芯	93	-	-	-	-	-	-		
SC-AL01	鋁角加工圖	94	-	-	-	-	-	-		
L-FK1	鋁角加工圖	95	-	-	-	-	-	-		
L-FK2	鋁角加工圖	96	-	-	補出	-	-	-		
LJ-101	鋁角加工圖	97	-	-	-	-	-	-		
LJ-101a	鋁角加工圖	98	-	-	-	-	-	-		
LJ-01	鋁角加工圖	99	-	-	-	-	-	-		
LJ-01-1	鋁角加工圖 數據表	100	-	-	-	-	-	-		
AP1-A01	背板托角加工圖	101	-	-	-	-	-	-		
AP1-A01a	背板托角加工圖	102	-	-	-	-	-	-		

圖則登記表
DRAWING REGISTER

		接收日期 Receiving Date (適用於客戶圖則)									
工程名稱 Project Title: 己連拿利 2F~11F		年									
框架式幕牆 (主企+主橫+部分小配料拆圖)		月									
工程編號 Project No: J-861		日									
分發予 Distributed To		發出日期 Issued Date									
		年	25	25	25	25	25	25			
		月	4	4	5	5	5	6			
		日	24	29	5	7	23	25			
		修訂編號 Revision No.									
圖則編號 Drg. No.		圖則名稱 Drawing Title									
AP1-A101	背板托角加工圖	103	-	-	-	-	-	-			
AP1-A101a	背板托角加工圖	104	-	-	-	-	-	-			
AP1-A102Sa	背板托角加工圖	105	-	-	-	-	-	-			
UN-SM1	生梗企雙玻加工圖 (生窗用)	106	-	-	-	-	A	-			
UN-SM1R	生梗企雙玻加工圖 (生窗用)	107	-	-	-	-	A	-			
UN-SM2a	生梗企雙玻加工圖 (生窗用)	108	-	-	-	-	-	-			
UN-SM2b	生梗企雙玻加工圖 (生窗用)	109	-	-	-	-	-	-			
UN-SM2aR	生梗企雙玻加工圖 (生窗用)	110	-	-	-	-	-	-			
UN-SM2bR	生梗企雙玻加工圖 (生窗用)	111	-	-	-	-	-	-			
UN-SM3	生梗企雙玻加工圖 (生窗用)	112	-	-	-	-	-	-			
UN-SM3R	生梗企雙玻加工圖 (生窗用)	113	-	-	-	-	-	-			
UN-SM4	生梗企雙玻加工圖 (生窗用)	114	-	-	-	-	A	-			
UN-SM4R	生梗企雙玻加工圖 (生窗用)	115	-	-	-	-	A	-			
UN-SM5a	生梗企雙玻加工圖 (生窗用)	116	-	-	-	-	-	-			
UN-SM5b	生梗企雙玻加工圖 (生窗用)	117	-	-	-	-	-	-			
UN-SM5aR	生梗企雙玻加工圖 (生窗用)	118	-	-	-	-	A	-			
UN-SM5bR	生梗企雙玻加工圖 (生窗用)	119	-	-	-	-	-	-			
UN-SM6	生梗企雙玻加工圖 (生窗用)	120	-	-	-	-	A	-			
UN-SM6R	生梗企雙玻加工圖 (生窗用)	121	-	-	-	-	A	-			
UN-SM7	生梗企雙玻加工圖 (生窗用)	122	-	-	-	-	-	-			
UN-SM7R	生梗企雙玻加工圖 (生窗用)	123	-	-	-	-	-	-			
UN-SM8	生梗企雙玻加工圖 (生窗用)	124	-	-	-	-	A	-			
UN-SM8R	生梗企雙玻加工圖 (生窗用)	125	-	-	-	-	A	-			
UN-SM9	生梗企雙玻加工圖 (生窗用)	126	-	-	-	-	-	-			
UN-SM9R	生梗企雙玻加工圖 (生窗用)	127	-	-	-	-	-	-			
UN-AM01	單玻線插線加工圖 (企)	128	-	-	-	-	-	-			

圖則登記表 DRAWING REGISTER											
工程名稱 Project Title: 己連拿利 2F~11F		年 月 日	接收日期 Receiving Date (適用於客戶圖則)								
框架式幕牆 (主企+主橫+部分小配料拆圖)											
工程編號 Project No: J-861											
分發予 Distributed To											
		年 月 日	發出日期 Issued Date								
			25	25	25	25	25	25			
			4	4	5	5	5	6			
			24	29	5	7	23	25			
圖則編號 Drg. No.		圖則名稱 Drawing Title		修訂編號 Revision No.							
UN-AM01R	單玻插線加工圖 (企)	129	-	-	-	-	-	-			
UN-AM02a	單玻插線加工圖 (企)	130	-	-	-	-	-	-			
UN-AM02b	單玻插線加工圖 (企)	131	-	-	-	-	-	-			
UN-AM02aR	單玻插線加工圖 (企)	132	-	-	-	-	-	-			
UN-AM02bR	單玻插線加工圖 (企)	133	-	-	-	-	-	-			
UN-AM03	單玻插線加工圖 (企)	134	-	-	-	-	-	-			
UN-AM03R	單玻插線加工圖 (企)	135	-	-	-	-	-	-			
UN-AM04	單玻插線加工圖 (企)	136	-	-	-	-	-	-			
UN-AM04R	單玻插線加工圖 (企)	137	-	-	-	-	-	-			
UN-AM05	單玻插線加工圖 (企)	138	-	-	-	-	-	-			
UN-AM05R	單玻插線加工圖 (企)	139	-	-	-	-	-	-			
UN-HM01	單玻插線加工圖 (橫)	140	-	-	-	-	-	-			
UN-HM101	單玻插線加工圖 (橫)	141	-	-	-	-	-	-			
UN-HM101-1	單玻插線加工圖 (橫) 數據表	142	-	-	-	-	-	-			
UN-HM01a	單玻插線加工圖 (橫)	143	-	-	-	-	A	-			
UN-HM101a	單玻插線加工圖 (橫)	144	-	-	-	-	-	-			
UN-HM101a-1	單玻插線加工圖 (橫) 數據表	145	-	-	-	-	-	-			
UN-HM102Sa	單玻插線加工圖 (橫)	146	-	-	-	-	-	-			
UN-HM102Sa-1	單玻插線加工圖 (橫) 數據表	147	-	-	-	-	-	-			
UN-YM01a	單玻插線加工圖 (橫)	147a	-	-	-	-	新增	-			
ZS-XY01	玻璃扣蓋加工圖 (企)	148	-	-	-	-	-	-			
ZS-XY01R	玻璃扣蓋加工圖 (企)	149	-	-	-	-	-	-			
ZS-YX01	玻璃扣蓋加工圖 (企)	150	-	-	-	-	-	-			
ZS-XH01	玻璃扣蓋加工圖 (橫)	151	-	-	-	-	-	-			
ZS-XH01-1	玻璃扣蓋加工圖 (橫) 數據表	152	-	-	-	-	-	-			
ZS-XH01a	玻璃扣蓋加工圖 (橫)	153	-	-	-	-	-	-			

圖則登記表 DRAWING REGISTER											
		年 月 日 年 月 日 年 月 日	接收日期 Receiving Date (適用於客戶圖則)								
工程名稱 Project Title: 己連拿利 2F~11F											
框架式幕牆 (主企+主橫+部分小配料拆圖)											
工程編號 Project No: J-861											
分發予 Distributed To			發出日期 Issued Date								
			25	25	25	25	25	25			
			4	4	5	5	5	6			
			24	29	5	7	23	25			
			修訂編號 Revision No.								
圖則編號 Drg. No.	圖則名稱 Drawing Title										
ZS-XH01a-1	玻璃扣蓋加工圖 (橫) 數據表	154	-	-	-	-	-				
ZS-YXH01a	玻璃扣蓋加工圖 (橫)	155	-	-	-	-	-				
ZS-XHZ01a	玻璃扣蓋加工圖 (橫)	156	-	-	-	-	-				
ZS-XHZ01a-1	玻璃扣蓋加工圖 (橫) 數據表	157	-	-	-	-	-				
ZS-FK01	裝飾線封口片加工圖	158	-	-	-	-	-				
ZS-KG1	框橫料扣蓋加工圖	159	-	-	-	-	-				
CW-JT01	膠條安裝位置圖	160	-	-	-	-	-				
CW-JT03	膠條安裝位置圖	161	-	-	-	-	-				
CW-JT04	膠條安裝位置圖	162	-	-	-	-	-				
J861-SD-PMU-3001	安裝位置圖	163	-	-	-	-	-				
J861-SD-PMU-3001-1	扣蓋位置圖	164	-	-	-	-	-				
J861-SD-PMU-3002	安裝位置圖	165	-	-	-	-	A				
J861-SD-PMU-3003-1	扣蓋位置圖	166	-	-	-	-	-				



工程號



地盤

已連拿利

依據E18934G增加
收鐵螺絲孔避位

數據表見: UN-G101c-1

主橫收主企鋁碼螺絲不用收緊, 地盤調節用

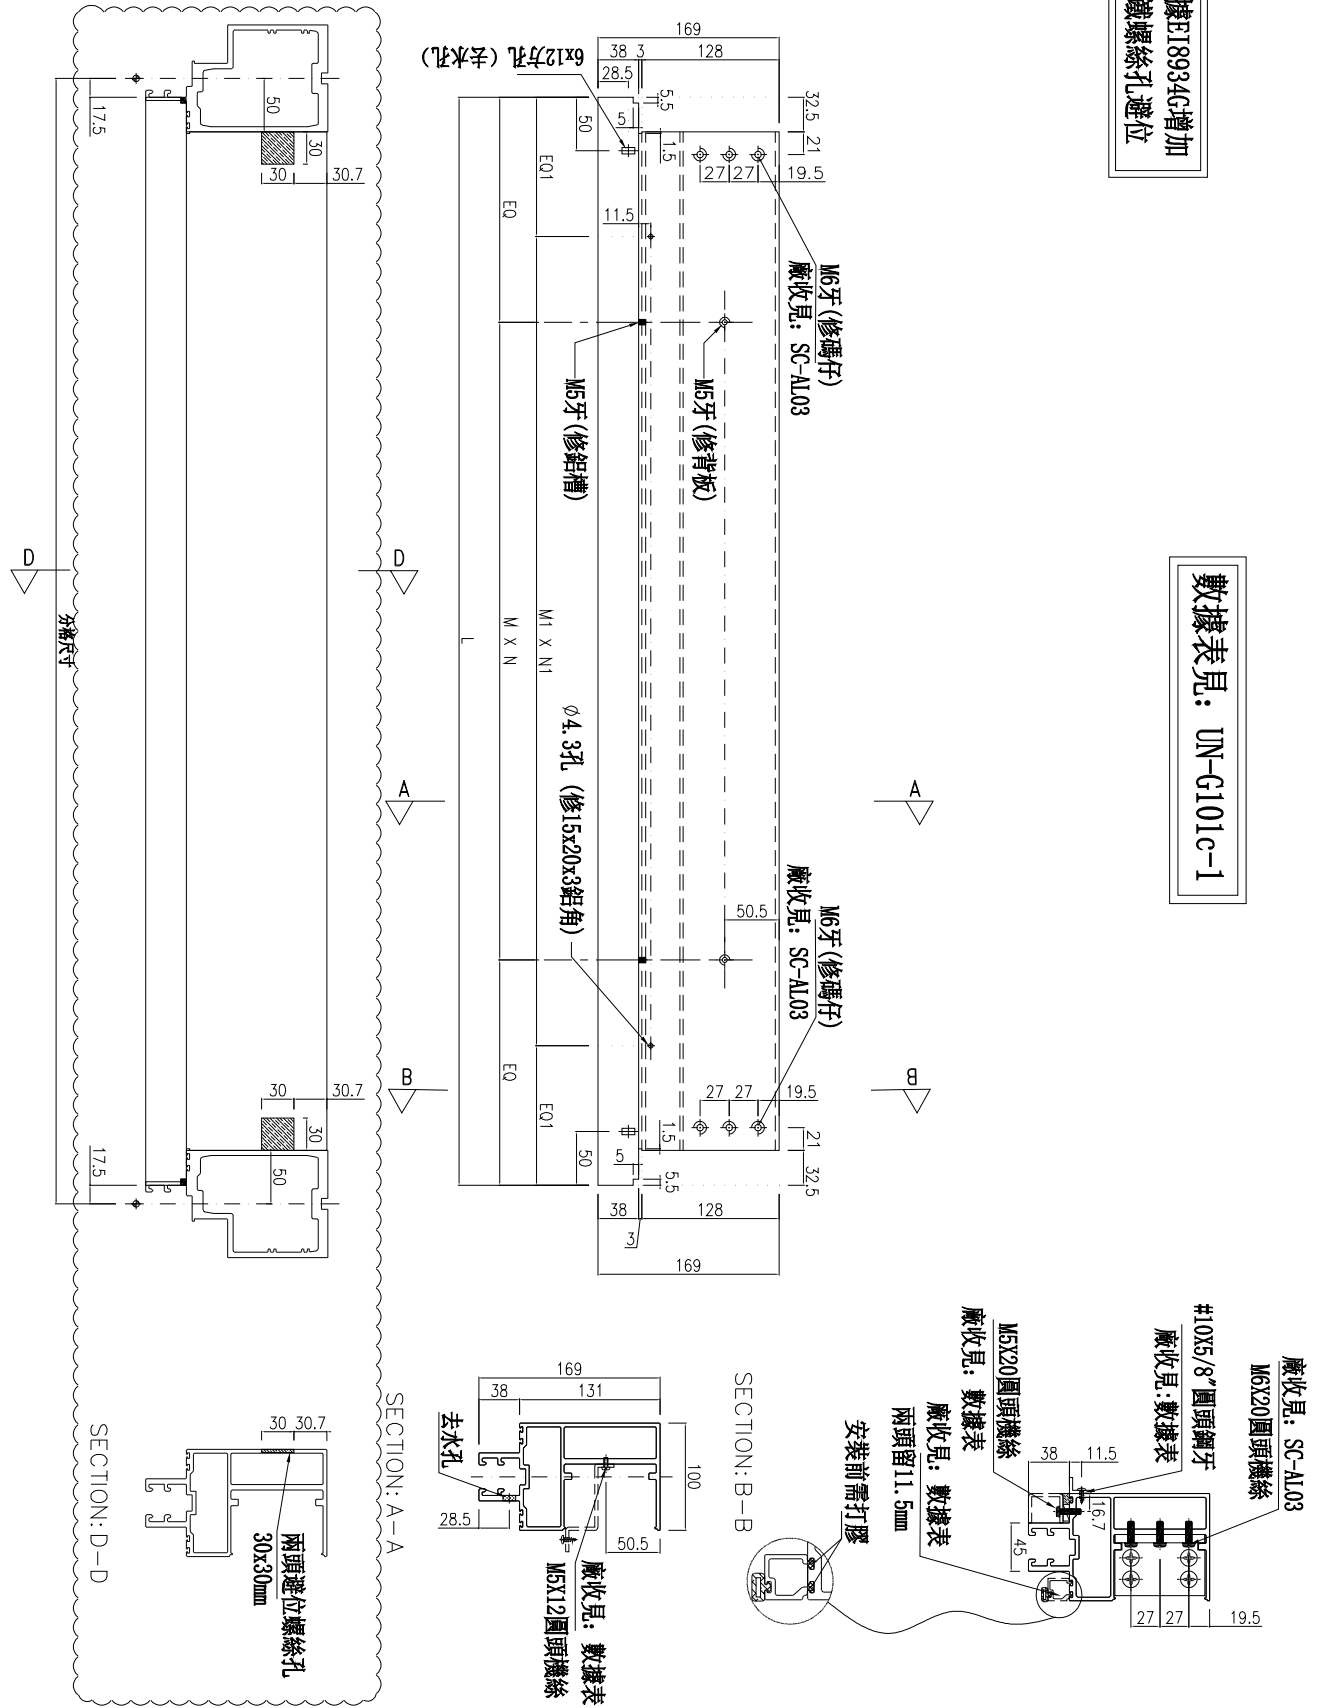

名稱	雙梗橫料	制圖	周廣志	2025.02.10	修改	A
材料	X86670	復核	謝永林	2025.04.18	日期	2025.06.24
顏色	UCT207124XL-3	批准			圖號	UN-G101c




美特鋁質有限公司
MIDI Aluminium Fabricator Ltd.

工程號 J-861 地盤 已連拿利


物料編號	L	數量	M	X	N	EQ	M1	X	N1	EQ1	分格尺寸	使用位置	樓層
UN-L01c	664	1	200	X	2	132	245	X	2	87	650	CW-3001	2F
合計：	1												

*注意：
螺絲鑽平頭孔事宜，請留意M5及3/16"螺絲鑽平頭(90° X Ø10)，供修螺絲后期應用


依據E18934G增加
收鐵螺絲孔避位

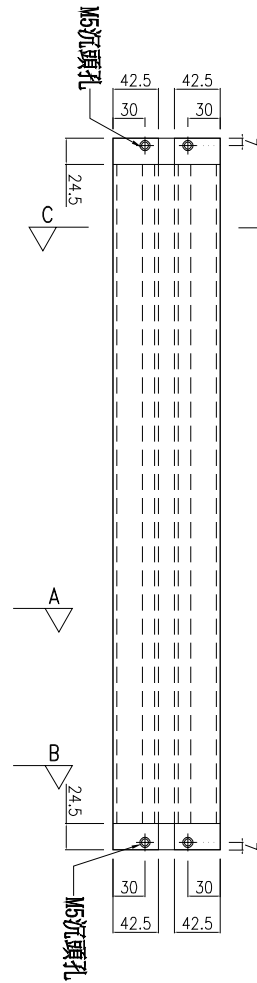


主橫收主企鋁碼螺絲不用收緊，地盤調節用

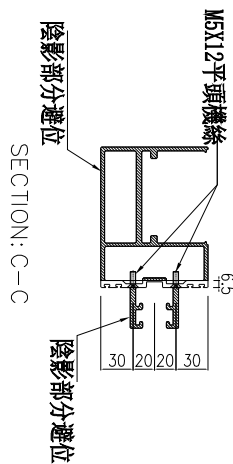



35X35X1.5mm鋁角(廠收打膠固定) 見: L-FK1

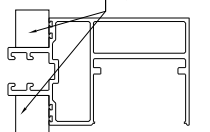



(左)

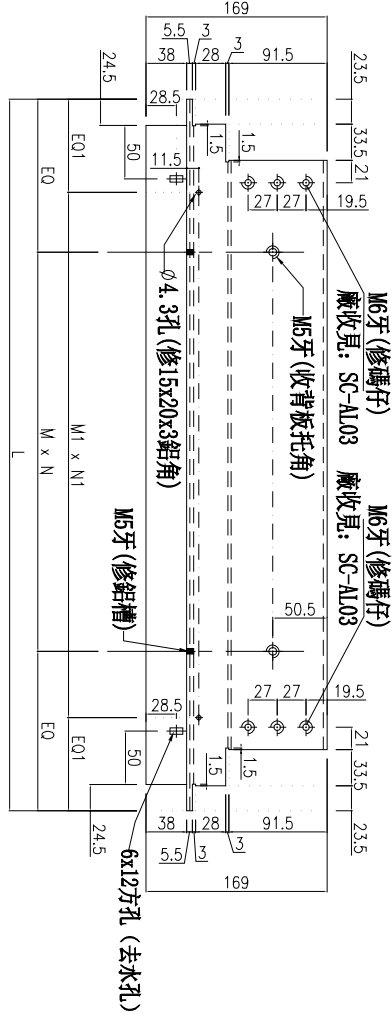

SECTION: B-B

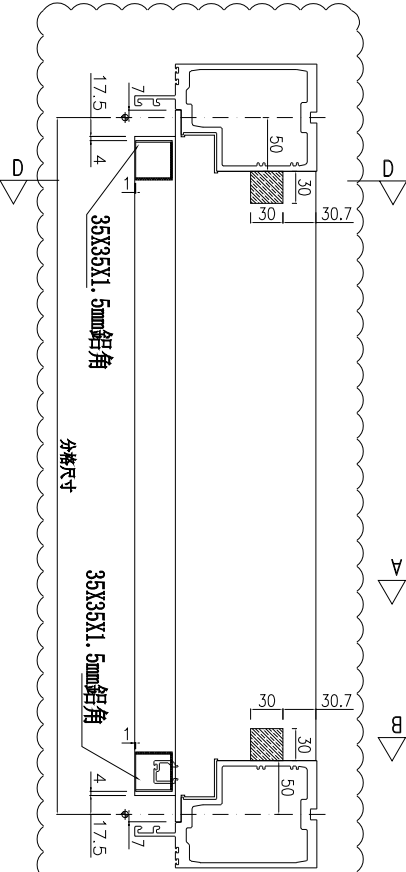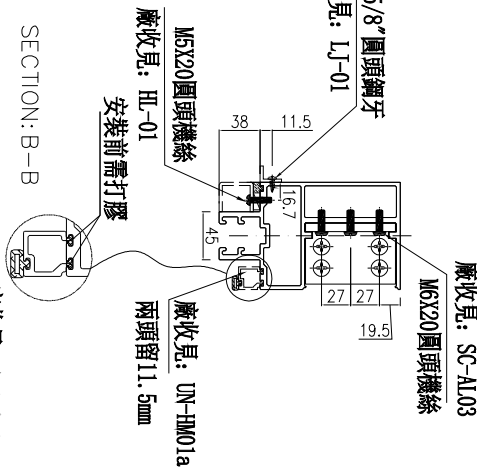

SECTION: D-D

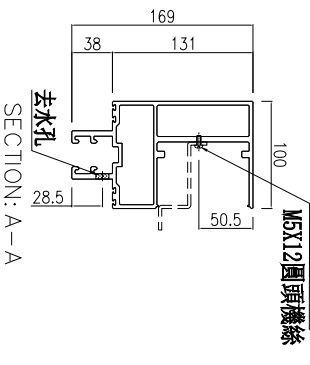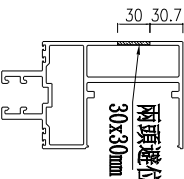

名稱	雙梗橫料	制圖	周廣志	2025.02.10	修改	A
材料	X86670	復核	謝永林	2025.04.18	日期	2025.06.24
顏色	UCT207124XL-3	批准			圖號	UN-L01c



美特鋁質有限公司
MIDI Aluminium Fabricator Ltd.


工程號 J-861 地盤 已連拿利

物料編號	L	數量	M	X	N	EQ	M1	X	N1	EQ1	分格尺寸	使用位置	樓層
UN-R04c	464	9	210	X	1	127	290	X	1	87	450	CW-3002	2F~11F
合計：	9												


*注意：
螺絲鑽尾事宜，請留意M5及3/16"要
沉頭(90° X Ø10)，供修螺絲后膠膠用

依據E18934G增加
收鐵螺絲孔避位


雲線位修改

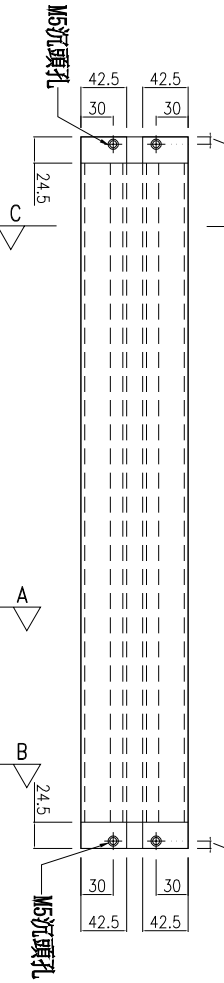


主橫收主企鋁碼螺絲不用收緊，地盤調節用

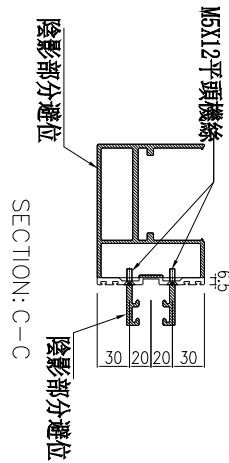


35X35X1.5mm鋁角(廠收)
打膠固定)見: L-FK1

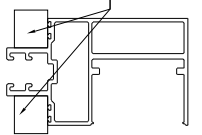


左

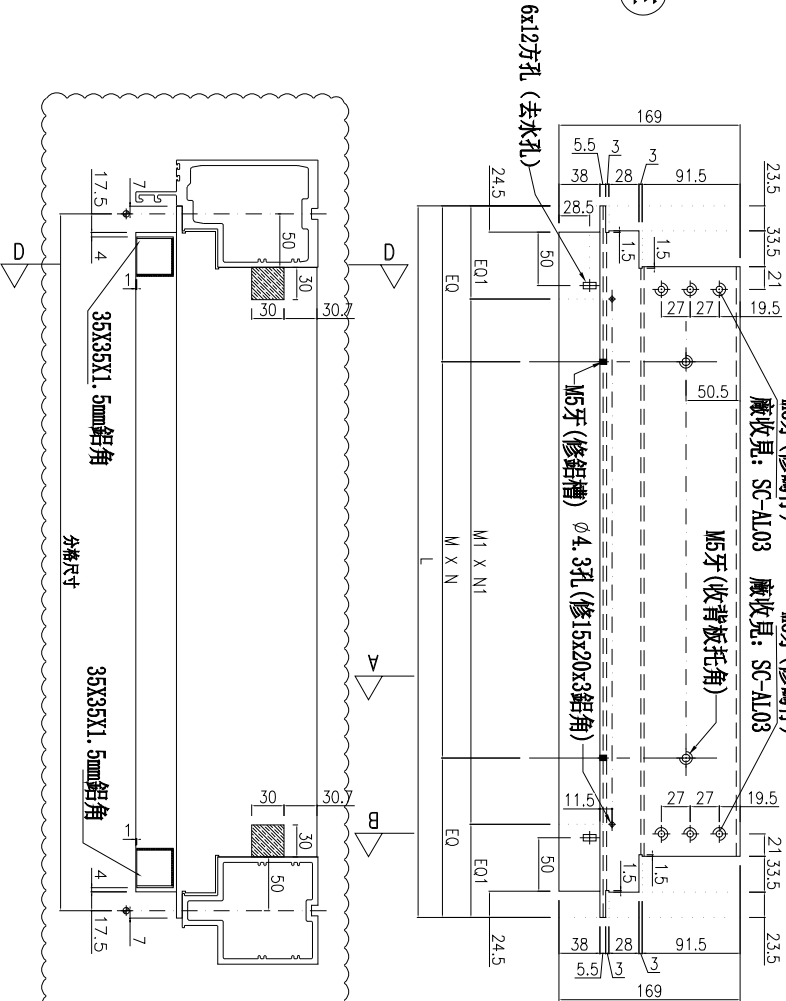


SECTION: B-B

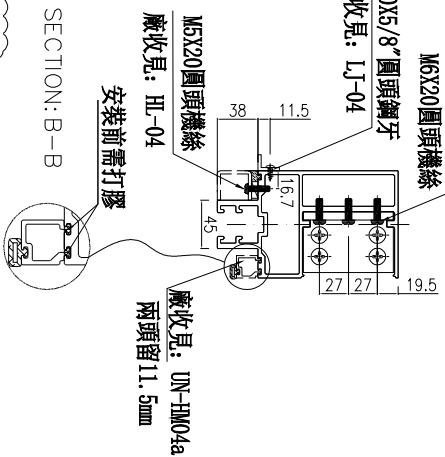


SECTION: D-D

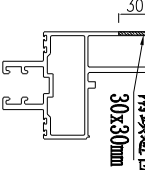

SECTION: A-A

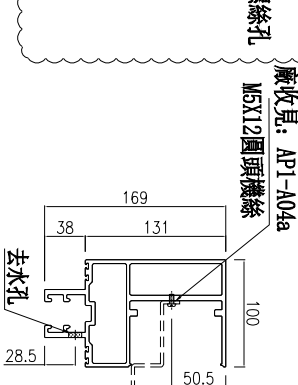

名稱	雙槓橫料	制圖	周廣志	2025.02.10	修改	A	B
材料	X86670	復核	謝永林	2025.04.18	日期	2025.05.07	2025.06.24
顏色	UCT207124XL-3	批准			圖號	UN-R04c	

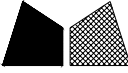


美特鋁質有限公司
MIDI Aluminium Fabricator Ltd.

工程號 J-861 地盤 已連拿利

物料編號	L	數量	M	X	N	EQ	M1	X	N1	EQ1	分格尺寸	使用位置	樓層
UN-R03c	514	1	260	X	1	127	300	X	1	107	500	CW-3001	2F
UN-R03c	514	1	260	X	1	127	300	X	1	107	500	CW-3002	2F
合計：	2												

*注意：
螺絲鑽平頭孔事宜，請留意M5及3/16"要
沉頭(90° X Ø10)，供修螺絲后膠膠用

依據E18934G增加
收鐵螺絲孔避位

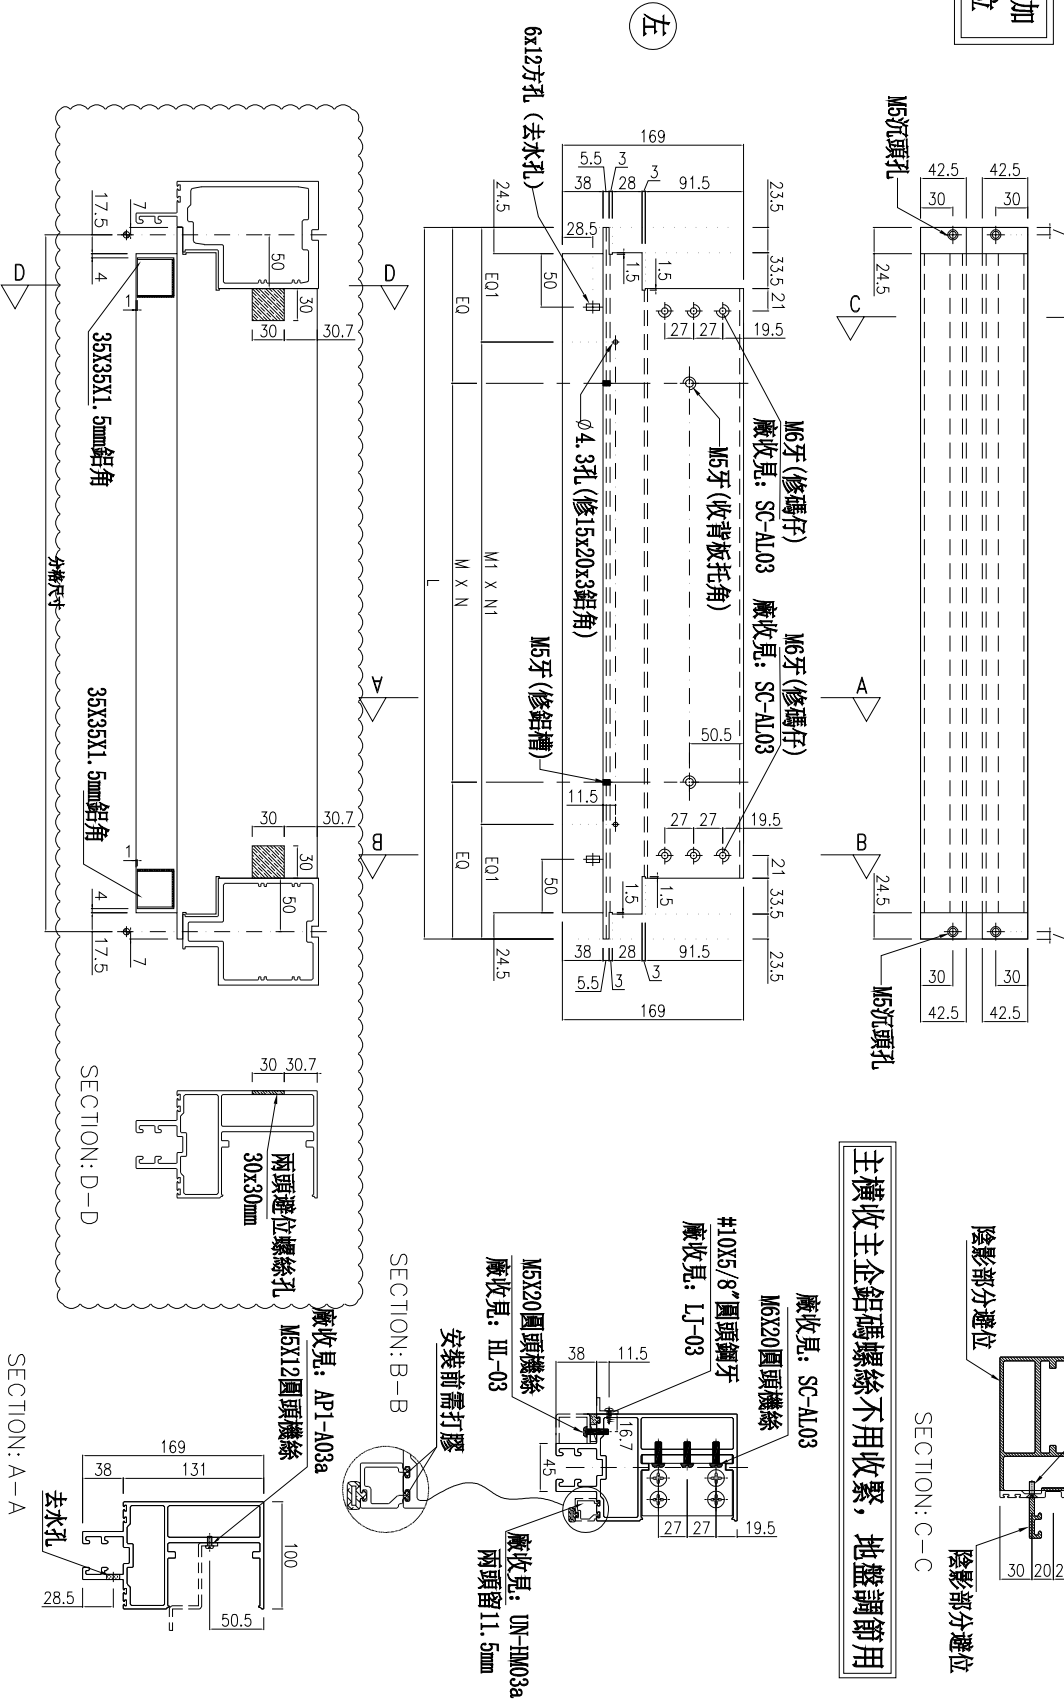

名稱	雙槓橫料	制圖	周廣志	2025.02.10	修改	A
材料	X86670	復核	謝永林	2025.04.18	日期	2025.06.24
顏色	UCT207124XL-3	批准			圖號	UN-R03c



美特鋁質有限公司
MIDI Aluminium Fabricator Ltd.

工程號 J-861 地盤 已連拿利


物料編號	L	數量	M	X	N	EQ	M1	X	N1	EQ1	分格尺寸	使用位置	樓層
UN-R01c	664	1	200	X	2	132	245	X	2	87	650	CW-3002	2F
合計：	1												

***注意:**
螺絲鑽平頭孔事宜, 請留意M5及3/16"螺絲鑽平頭(90° X Ø10), 供修螺絲后膠膠用

依據E18934G增加
收鐵螺絲孔避位

B
雲線位修改

主橫收主企鋁碼螺絲不用收緊, 地盤調節用

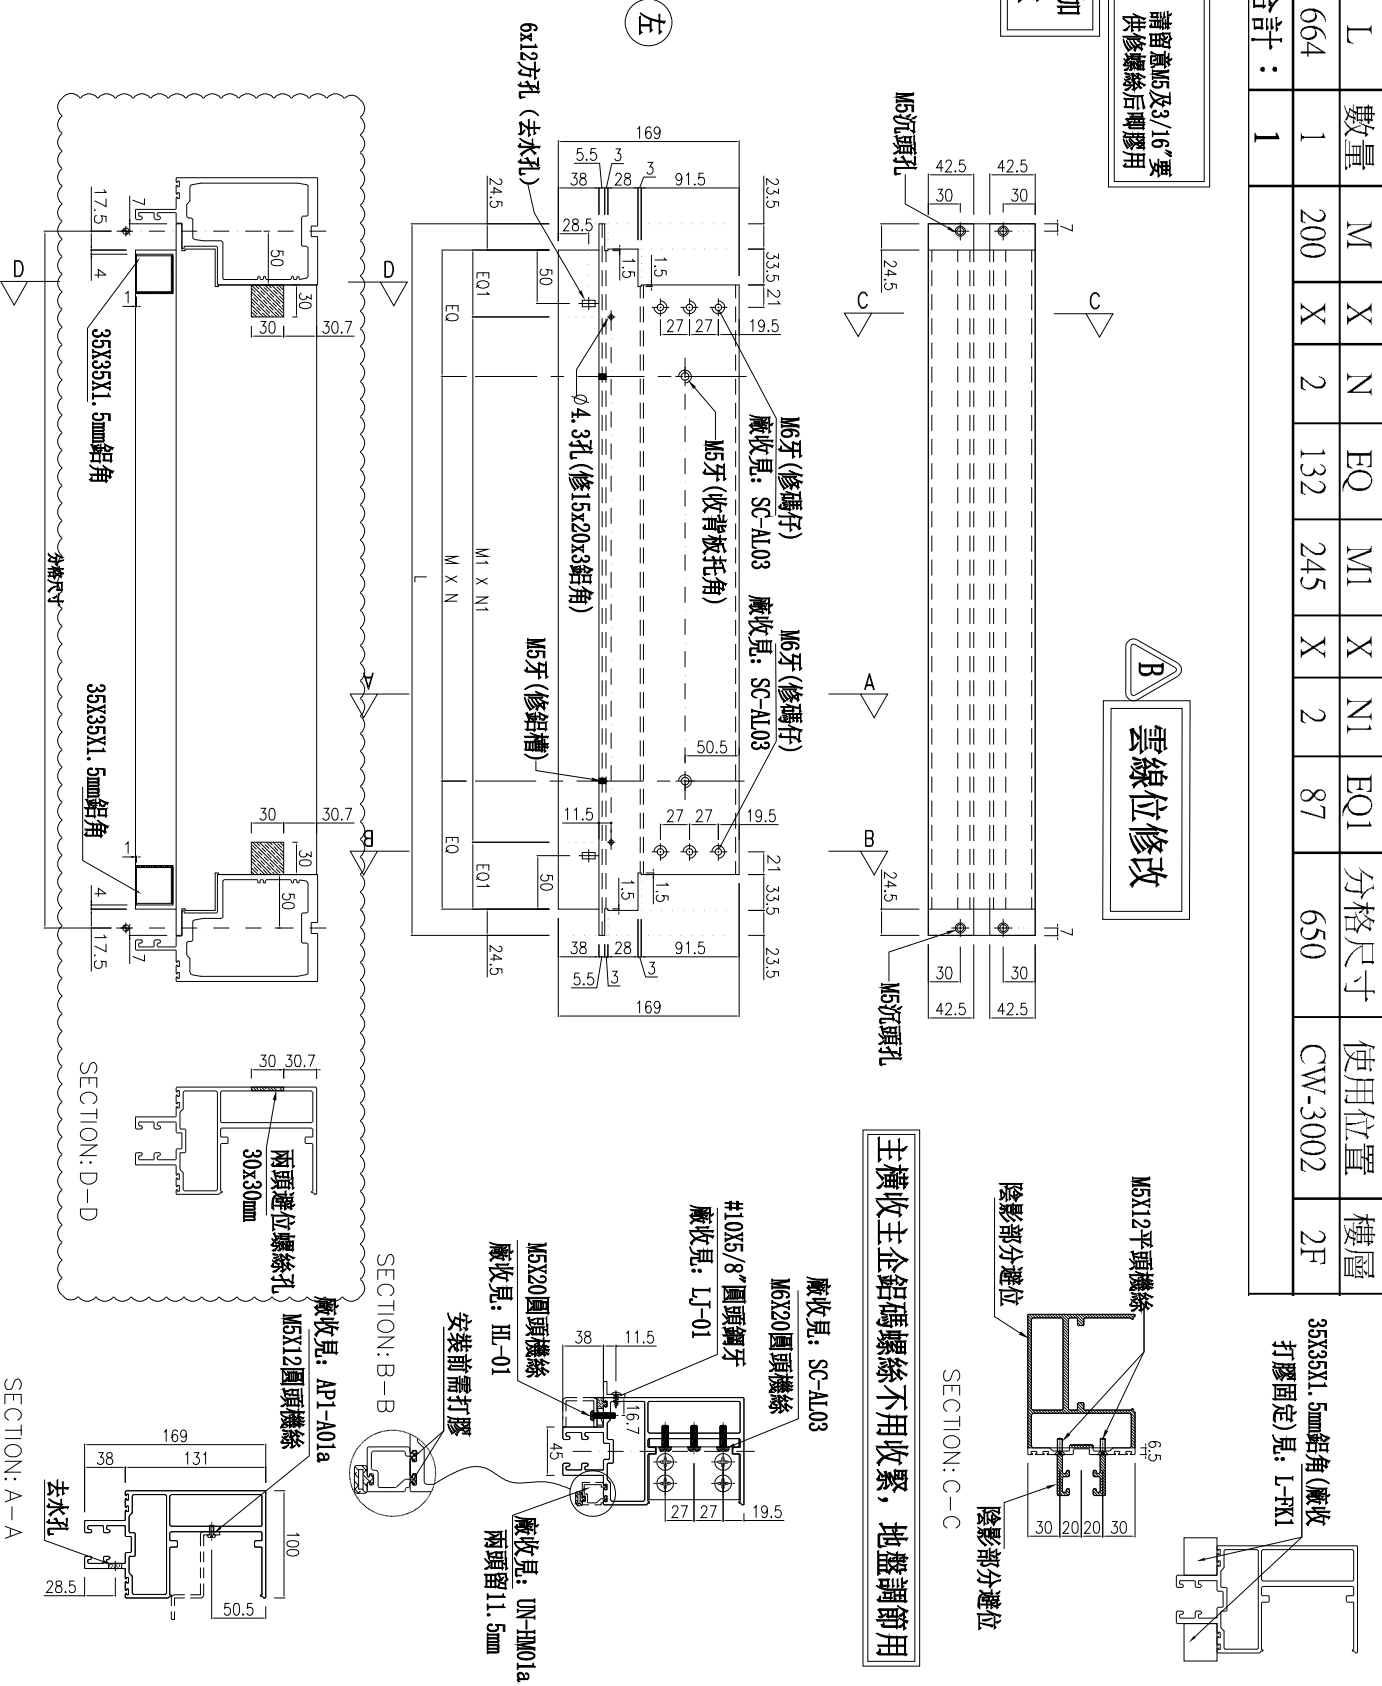

名稱	雙槓橫料	制圖	周廣志	2025.02.10	修改	A	B
材料	X86670	復核	謝永林	2025.04.18	日期	2025.05.07	2025.06.24
顏色	UCT207124XL-3	批准			圖號	UN-R01c	




美特鋁質有限公司
MIDI Aluminium Fabricator Ltd.

工程號 J-861 地盤 已連拿利



物料編號	L	數量	M	X	N	EQ	M1	X	N1	EQ1	分格尺寸	使用位置	樓層
UN-YX01	226.5	1	0	X	0	113.25	52.5	X	1	87	212.5	CW-3001	3F
合計：	1												

*注意：
螺絲鑽平頭孔事宜，請留意M5及3/16"要
沉頭（90° X Ø10），供修螺絲后膠膠用





依據E18934C增加
收鐵螺絲孔避位

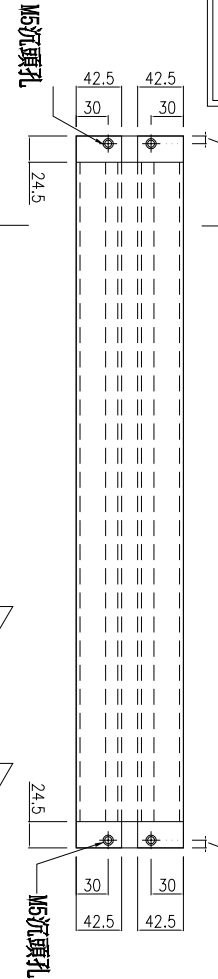

主橫收主企鋁碼螺絲不用收緊，地盤調節用

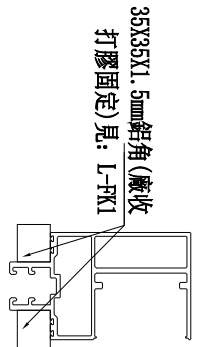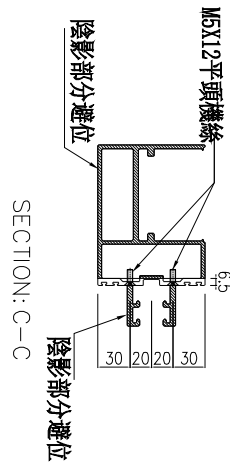

左

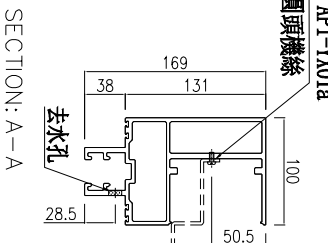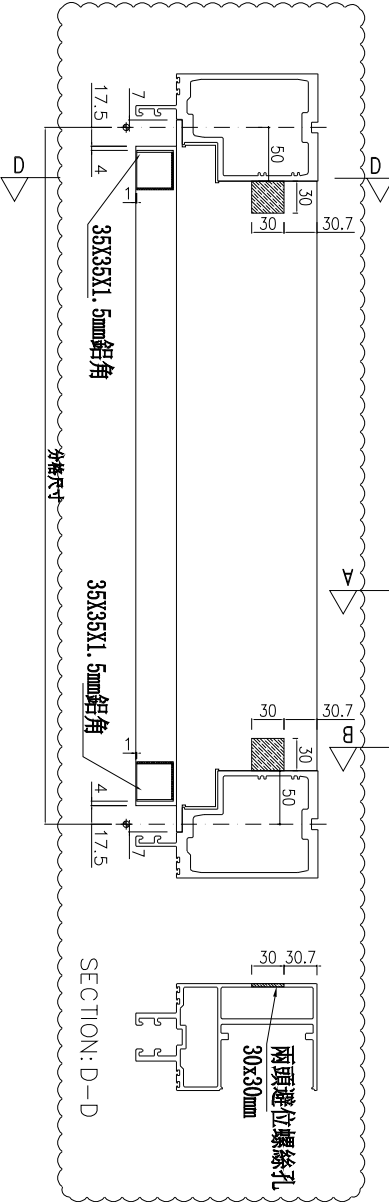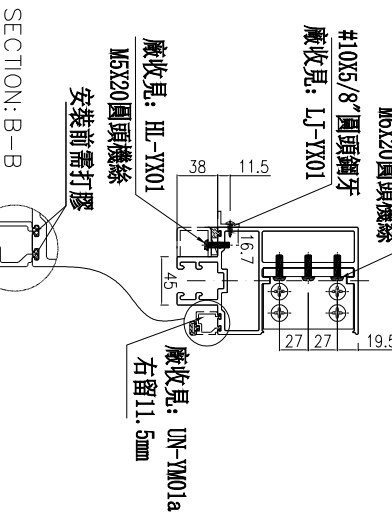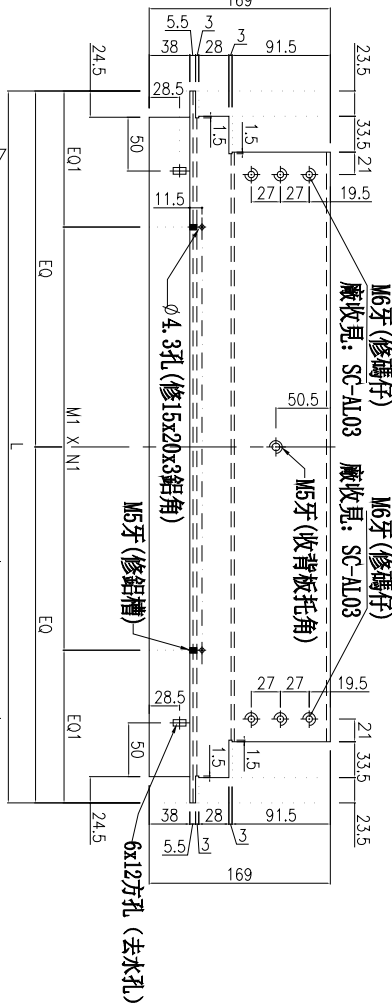

名稱	雙梗橫料	制圖	周廣志	2025.02.10	修改	A	B
材料	X86670	復核	謝永林	2025.04.18	日期	2025.05.22	2025.06.24
顏色	UCT207124XL-3	批准			圖號	UN-YX01	




美特鋁質有限公司
MIDI Aluminium Fabricator Ltd.

工程號 J-861 地盤 已連拿利

物料編號	L	數量	分格尺寸	使用位置	樓層
UN-YX01R	226.5	1	212.5	CW-3002	3F
合計:		1			

*注意:
螺絲鑽平頭孔事宜, 請留意M5及3/16"要
沉頭(90° X Ø10), 俾修螺絲后樽膠用
依據EI8934C增加
收鐵螺絲孔避位

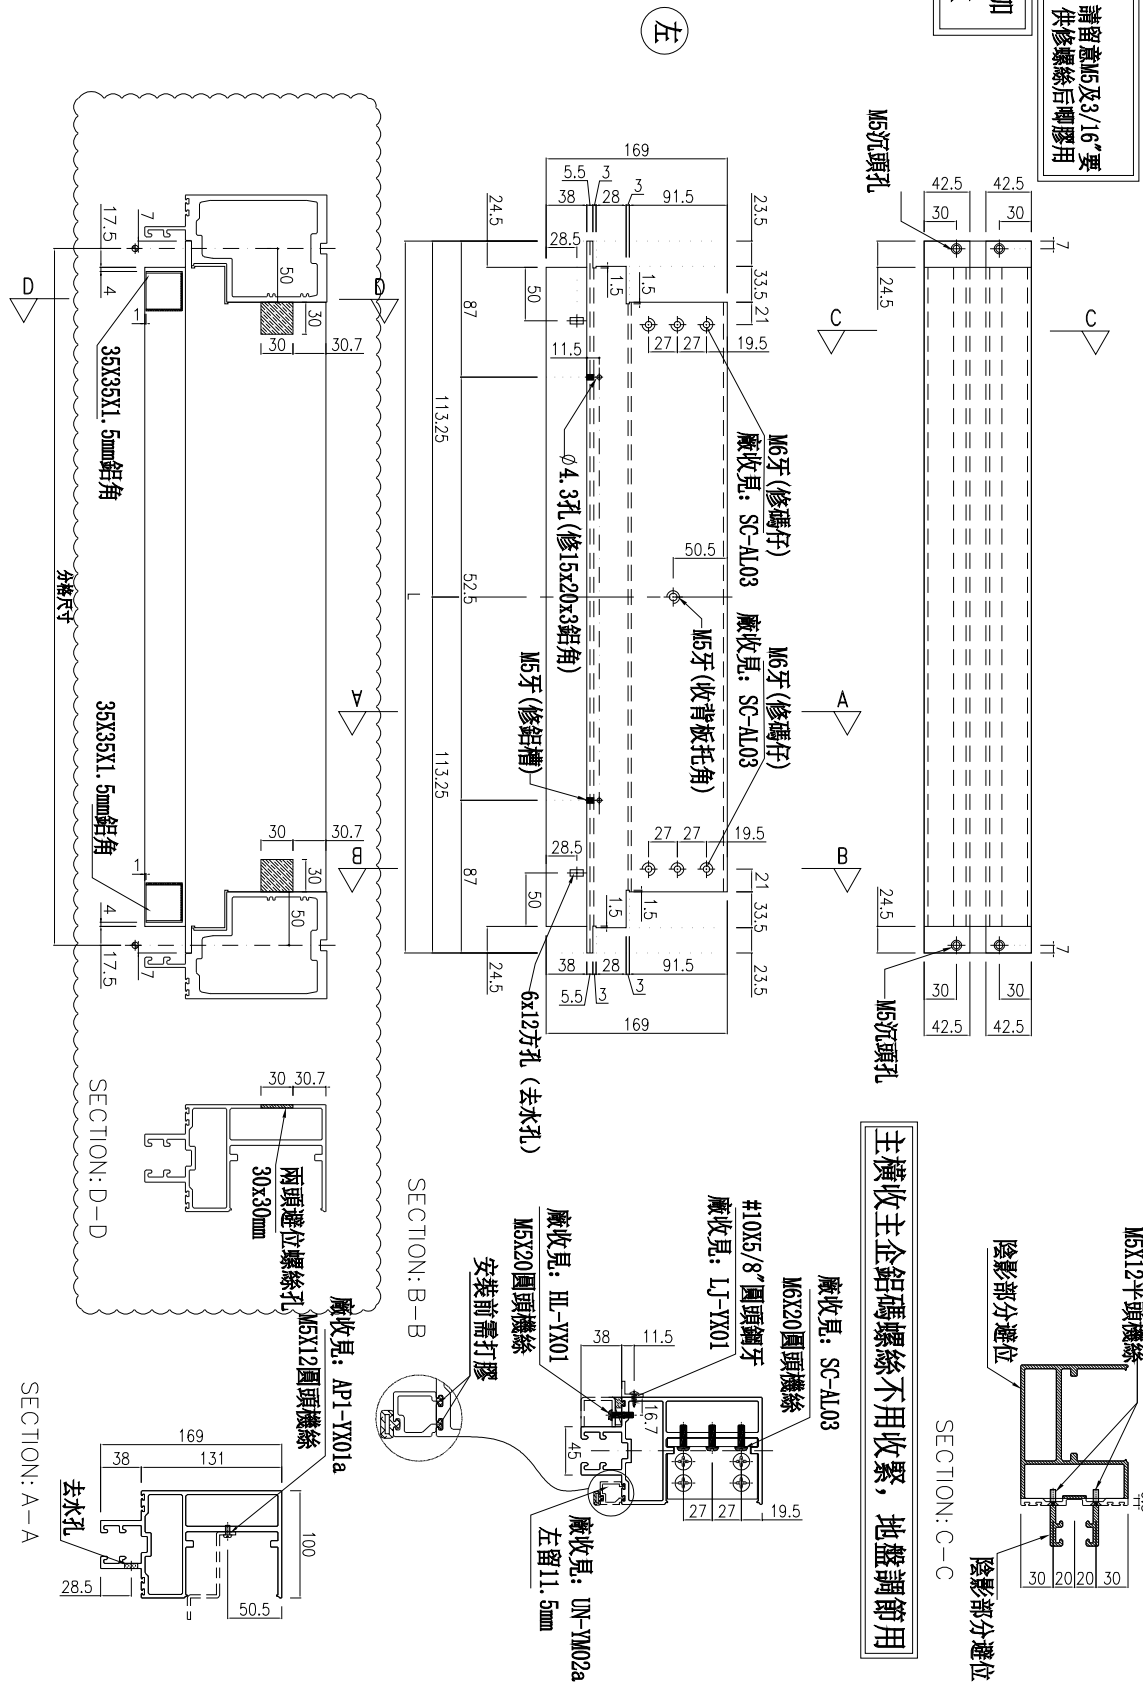

名稱	雙槓橫料	制圖	周廣志	2025.02.10	修改	A
材料	X86670	復核	謝永林	2025.04.18	日期	2025.06.24
顏色	UCT207124XL-3	批准			圖號	UN-YX01R