



工程指示 / 要求簡箋 ENGINEER INSTRUCTIONS(E.I.)

工程指示編號:	EI- 8936	修改版本:	A
	HK- 0479		
工程編號:	J 861	工程名稱:	己連拿利
收件人:	生統	發件人:	細佬
工程項目:	幕牆-地盤用鋁板拆圖	日期:	03/06/2025

<input type="checkbox"/> 原合約工程包	<input type="checkbox"/> 原合約工程加 / 減賬 QT-	<input type="checkbox"/> 新工程報價 QT-
---------------------------------	--	------------------------------------

信件批核號碼/圖紙參考編號:	批核模具圖紙編號:
客戶指示附件:	管理內部批簽署:

<input type="checkbox"/> 初步鋁料 B.M.	<input type="checkbox"/> 加工拆圖, 然後生產	<input type="checkbox"/> 尺寸表
<input type="checkbox"/> 正式鋁料 B.M.	<input type="checkbox"/> 技術上資料/指示	<input type="checkbox"/> 報價
<input type="checkbox"/> 配件 B.M.	<input type="checkbox"/> 樣辦或貨品說明書	<input type="checkbox"/> 分判合約
<input type="checkbox"/> 其他:		

內容: 修改加工圖
備注: 5月27日通知(J861- 幕牆(2F-11F) 地盤用室外鋁板拆圖原EI8936 (依據EI8934B 新增修改 (2025.05.27陳) .zip)
完成上列要求日期: 28/05/2025

國內

<input type="checkbox"/> 生產技術總監	<input type="checkbox"/> 連附件	<input checked="" type="checkbox"/> 技術部	<input checked="" type="checkbox"/> 連附件	<input type="checkbox"/> 生產部	<input type="checkbox"/> 連附件
<input type="checkbox"/> 採購部	<input type="checkbox"/> 連附件	<input checked="" type="checkbox"/> 生產統籌部	<input checked="" type="checkbox"/> 連附件	<input type="checkbox"/> 報關組	<input type="checkbox"/> 連附件
<input checked="" type="checkbox"/> 質檢部	<input checked="" type="checkbox"/> 連附件	<input type="checkbox"/> 會計部	<input type="checkbox"/> 連附件	<input type="checkbox"/> 機械設計部	<input type="checkbox"/> 連附件
<input type="checkbox"/> 香港辦	<input type="checkbox"/> 連附件	<input type="checkbox"/> 其他:			

香港

<input type="checkbox"/> 行政部	<input type="checkbox"/> 連附件	<input type="checkbox"/> 會計部	<input type="checkbox"/> 連附件	<input type="checkbox"/> 統籌部	<input type="checkbox"/> 連附件	<input type="checkbox"/> 工程部	<input type="checkbox"/> 連附件
<input type="checkbox"/> 採購部	<input type="checkbox"/> 連附件	<input type="checkbox"/> QS部	<input type="checkbox"/> 連附件	<input type="checkbox"/> 地盤管理	<input type="checkbox"/> 連附件	<input type="checkbox"/> 維修部	<input type="checkbox"/> 連附件

*發件人簽署:	*組別成員批核簽署:
傳遞編號:	項目經理簽署: 

圖則登記表
DRAWING REGISTER

工程名稱 Project Title:		已連拿利		接收日期 Receiving Date (適用於客戶圖則)	
地盤用幕牆收口鋁板 (2F-11F樣板層)		年	月	日	日
工程編號 Project No:		J-861		年	月
分發予 Distributed To		日	日	日	日
		年	25	25	
		月	4	5	
		日	2	23	
圖則編號 Drg. No.	圖則名稱 Drawing Title	1	修訂編號 Revision No.		
QLD-201	鋁板拆圖	-	-		
QLD-202	鋁板拆圖	-	-		
QLD-203	鋁板拆圖	-	-		
QLD-204	鋁板拆圖	-	-		
QLD-205	鋁板拆圖	-	-		
QLD-206	鋁板拆圖	-	-		
QLD-207	鋁板拆圖	-	-		
QLD-208(TM01)	鋁板拆圖	-	-		
QLD-209(TM01)	鋁板拆圖	-	-		
QLD-210(TM01)	鋁板拆圖	-	-		
QLD-211	鋁板拆圖	-	-		
QLD-212	鋁板拆圖	-	-		
QLD-204R	鋁板拆圖	-	-		
QLD-205R	鋁板拆圖	-	-		
QLD-206R	鋁板拆圖	-	-		
QLD-207R	鋁板拆圖	-	-		
QLD-208R	鋁板拆圖	-	-		
QLD-208AR	鋁板拆圖	-	-		
QLD-209R(TM01)	鋁板拆圖	-	-		
QLD-209AR(TM01)	鋁板拆圖	-	-		
QLD-210R(TM01)	鋁板拆圖	-	-		
QLD-210AR(TM01)	鋁板拆圖	-	-		
QLD-201R	鋁板拆圖	-	-		
QLD-202R	鋁板拆圖	-	-		
QLD-202R(T)	鋁板拆圖	-	-		

圖則登記表
DRAWING REGISTER

工程名稱 Project Title:		己連拿利		接收日期 Receiving Date (適用於客戶圖則)		
地盤用幕牆收口鋁板 (2F-11F樣板層)		年	月	日	日	日
工程編號 Project No:		J-861		年	月	日
分發予 Distributed To		年	月	日	日	日
		25	25			
		4	5			
		2	23			
圖則編號 Drg. No.	圖則名稱 Drawing Title	年	月	日	修訂編號 Revision No.	
QLD-202R(T)(1)	裝飾線安裝示意圖	26	-	-		
QLD-203R	鋁板拆圖	27	-	-		
QLD-203R(T)	鋁板拆圖	28	-	-		
QLD-203R(T)(1)	裝飾線安裝示意圖	29	-	-		
QLD-208(TM03)	鋁板拆圖	30	-	-		
QLD-209(TM03)	鋁板拆圖	31	-	-		
QLD-209B(TM03)	鋁板拆圖	32	-	-		
QLD-210(TM03)	鋁板拆圖	33	-	-		
QLD-210A(TM03)	鋁板拆圖	34	-	-		
QLD-209BR(TM03)	鋁板拆圖	35	-	-		
QLD-210R(TM03)	鋁板拆圖	36	-	-		
QLD-211R	鋁板拆圖	37	-	-		
QLD-212R	鋁板拆圖	38	-	-		
QLD-213	鋁板拆圖	39	-	A		
QLD-214	鋁板拆圖	40	-	A		
QLD-214A	鋁板拆圖	41	-	A		
QLD-215	鋁板拆圖	42	-	A		
QLD-215A	鋁板拆圖	43	-	A		
QLD-216	鋁板拆圖	44	-	-		
QLD-217	鋁板拆圖	45	-	-		
QLD-218	鋁板拆圖	46	-	-		
QLD-219	鋁板拆圖	47	-	-		
QLD-220	鋁板拆圖	48	-	-		
XZ-004	鋁板拆圖	48a	-	新增		
LB-01	鋁板拆圖	48b	-	新增		

圖則登記表
DRAWING REGISTER

工程名稱 Project Title:		已連拿利		地盤用幕牆收口鋁板 (2F-11F樣板層)		接收日期 Receiving Date (適用於客戶圖則)										
工程編號 Project No:		J-861		分發予 Distributed To		年	月	日								
						年	25	25								
						月	4	5								
						日	2	23								
圖則編號 Drg. No.	圖則名稱 Drawing Title	48c	修訂編號 Revision No.													
LB-02	鋁板拆圖		-	新增												
QLD-213R	鋁板拆圖	49	-	A												
QLD-214R	鋁板拆圖	50	-	A												
QLD-214AR	鋁板拆圖	51	-	A												
QLD-215R	鋁板拆圖	52	-	A												
QLD-215AR	鋁板拆圖	53	-	A												
QLD-216R	鋁板拆圖	54	-	-												
QLD-217R	鋁板拆圖	55	-	-												
QLD-218R	鋁板拆圖	56	-	-												
QLD-219R	鋁板拆圖	57	-	-												
XZ-004R	鋁板拆圖	57a	-	新增												
LB-01R	鋁板拆圖	57b	-	新增												
LB-02R	鋁板拆圖	57c	-	新增												
QLD-221	鋁板拆圖	58	-	-												
QLD-222	鋁板拆圖	59	-	-												
QLD-223	鋁板拆圖	60	-	-												
QLD-221R	鋁板拆圖	61	-	-												
QLD-222R	鋁板拆圖	62	-	-												
QLD-223R	鋁板拆圖	63	-	-												
BY-01	鋁板拆圖	64	-	-												
HLB-001	鋁板拆圖	65	-	A												
HLB-002	鋁板拆圖	66	-	-												
HLB-003	鋁板拆圖	67	-	-												
HLB-004	鋁板拆圖	68	-	-												
HLB-005	鋁板拆圖	69	-	-												

圖則登記表
DRAWING REGISTER

工程名稱 Project Title:		已連拿利		接收日期 Receiving Date (適用於客戶圖則)	
地盤用幕牆收口鋁板 (2F-11F樣板層)		年			
工程編號 Project No:		月			
J-861		日			
分發予 Distributed To		年	25	25	
		月	4	5	
		日	2	23	
圖則編號 Drg. No.	圖則名稱 Drawing Title	No.	修訂編號 Revision No.		
HLB-006	鋁板拆圖	70	-	A	
HLB-007	鋁板拆圖	71	-	-	
HLB-001R	鋁板拆圖	72	-	A	
HLB-002R	鋁板拆圖	73	-	-	
HLB-003R	鋁板拆圖	74	-	-	
HLB-004R	鋁板拆圖	75	-	-	
HLB-005R	鋁板拆圖	76	-	-	
HLB-006R	鋁板拆圖	77	-	A	
HLB-007R	鋁板拆圖	78	-	-	
FSP-001	鋁板拆圖	79	-	A	
FSP-002	鋁板拆圖	80	-	-	
FSP-003	鋁板拆圖	81	-	-	
FSP-004	鋁板拆圖	82	-	-	
FSP-005	鋁板拆圖	83	-	-	
FSP-006	鋁板拆圖	84	-	A	
FSP-007	鋁板拆圖	85	-	-	
FSP-001R	鋁板拆圖	86	-	A	
FSP-002R	鋁板拆圖	87	-	-	
FSP-003R	鋁板拆圖	88	-	-	
FSP-004R	鋁板拆圖	89	-	-	
FSP-005R	鋁板拆圖	90	-	-	
FSP-006R	鋁板拆圖	91	-	A	
FSP-007R	鋁板拆圖	92	-	-	
XZ-001	鋁板拆圖	92a	-	新增	
XZ-002	鋁板拆圖	92b	-	新增	

圖則登記表
DRAWING REGISTER

工程名稱 Project Title:		已連拿利		地盤用幕牆收口鋁板 (2F-11F樣板層)		接收日期 Receiving Date (適用於客戶圖則)								
工程編號 Project No:		J-861		分發予 Distributed To		年	月	日						
						年	25	25						
						月	4	5						
						日	2	23						
圖則編號 Drg. No.	圖則名稱 Drawing Title		修訂編號 Revision No.											
XZ-003	鋁板拆圖	92c	-	新增										
XZ-001R	鋁板拆圖	92d	-	新增										
XZ-002R	鋁板拆圖	92e	-	新增										
XZ-003R	鋁板拆圖	92f	-	新增										
LJ-001	鋁角加工圖	93	-	-										
LJ-002	鋁角加工圖	94	-	-										
LJ-003	鋁角加工圖	95	-	-										
LJ-001R	鋁角加工圖	96	-	-										
LJ-002R	鋁角加工圖	97	-	-										
LJ-003R	鋁角加工圖	98	-	-										
ZS-XHZ06	收口鋁板橫外裝飾線拆圖	99	-	-										
ZS-XHZ07	收口鋁板橫外裝飾線拆圖	100	-	-										
ZS-FK02	橫外裝飾線封口片 (直口)	101	-	-										
LJ-004	橫外裝飾線固定鋁角	102	-	-										
J861-SD-CW-3001	鋁件位置圖(TM01)	103	-	-										
J861-SD-CW-3002	鋁件位置圖(TM01)	104	-	-										
J861-SD-CW-3002	鋁件位置圖(TM03)	105	-	-										
J861-SD-CW-3007(1)	鋁件位置圖(TM03)	106	-	-										
J861-SD-CW-3007(2)	鋁件位置圖(TM03)	107	-	-										
J861-SD-CW-3001	鋁件位置圖(TM05)	108	-	A										
J861-SD-CW-3002	鋁件位置圖(TM05)	109	-	A										
J861-SD-CW-3006(1)	鋁件位置圖(TM05)	110	-	A										
J861-SD-CW-3006(2)	鋁件位置圖(TM05)	111	-	A										
J861-SD-CW-3007(1)	鋁件位置圖(TM05)	112	-	A										
J861-SD-CW-3007(2)	鋁件位置圖(TM05)	113	-	A										

圖則登記表
DRAWING REGISTER


接收日期 Receiving Date (適用於客戶圖則)		年							
工程名稱 Project Title: 己連拿利		月							
地盤用幕牆收口鋁板 (2F-11F樣板層)		日							
工程編號 Project No: J-861		年	25	25					
分發予 Distributed To		月	4	5					
		日	2	23					
		年							
		月							
		日							
圖則編號 Drg. No.	圖則名稱 Drawing Title	修訂編號 Revision No.							
J861-SD-CW-3007(1)	鋁件位置圖(防水片)	114	-	-					
J861-SD-CW-3007(2)	鋁件位置圖(防水片)	115	-	-					

 美特鋁質 有限公司 MIDI Aluminium Fabricator Ltd.	工程號:	J-861	計算:	陳福慶	日期:	2025.04.02	送呈:	細佬
	地盤名稱:	己連拿利	核對:	謝永林	日期:	2025.04.18	副本:	
	項目類別:	幕牆收口鋁板(2F-11F樣板層)	批准:		日期:		A/C Code:	
	修改版次:	A版	總V.F.:	170.50	總重量:	1594.33		

序號	修改內容	鋁板圖號	鋁板名稱	顏色	實用	後備	總數	總重量	單件展開面積m ²	總展開面積m ²	單件V.F.m ²	總V.F.m ²	位置圖	樓層	類型
1		QLD-201	3mm厚鋁板	UCT550041XLB-3 (TM01)	1	0	1	1.851	0.228	0.228	0.444	0.444	CW-3001	2/F	
2		QLD-202	3mm厚鋁板	UCT550041XLB-3 (TM01)	9	0	9	126.516	1.729	15.562	1.689	15.198	CW-3001	2/F-11/F	
3		QLD-203	3mm厚鋁板	UCT550041XLB-3 (TM01)	9	0	9	50.661	0.692	6.231	0.693	6.239	CW-3001	2/F-11/F	
4		QLD-204	3mm厚鋁板	UCT550041XLB-3 (TM01)	1	0	1	0.808	0.099	0.099	0.098	0.098	CW-3002	2/F	
5		QLD-205	3mm厚鋁板	UCT550041XLB-3 (TM01)	1	0	1	0.362	0.045	0.045	0.049	0.049	CW-3002	3/F	
6		QLD-206	3mm厚鋁板	UCT550041XLB-3 (TM01)	8	0	8	30.298	0.466	3.727	0.404	3.230	CW-3002	3/F-11/F	
7		QLD-207	3mm厚鋁板	UCT550041XLB-3 (TM01)	8	0	8	8.818	0.136	1.085	0.127	1.014	CW-3002	3/F-11/F	
8		QLD-208(TM01)	3mm厚鋁板	UCT550041XLB-3 (TM01)	1	0	1	0.481	0.059	0.059	0.055	0.055	CW-3001	2/F	
9		QLD-209(TM01)	3mm厚鋁板	UCT550041XLB-3 (TM01)	9	0	9	41.432	0.566	5.096	0.503	4.523	CW-3001	2/F-11/F	
10		QLD-210(TM01)	3mm厚鋁板	UCT550041XLB-3 (TM01)	9	0	9	13.170	0.180	1.620	0.157	1.411	CW-3001	2/F-11/F	
11		QLD-211	3mm厚鋁板	UCT550041XLB-3 (TM01)	9	0	9	5.456	0.075	0.671	0.072	0.645	CW-3001	2/F-11/F	
12		QLD-212	3mm厚鋁板	UCT550041XLB-3 (TM01)	9	0	9	40.190	0.549	4.943	0.488	4.389	CW-3001	2/F-11/F	
13		QLD-204R	3mm厚鋁板	UCT550041XLB-3 (TM01)	1	0	1	0.808	0.099	0.099	0.098	0.098	CW-3001	2/F	
14		QLD-205R	3mm厚鋁板	UCT550041XLB-3 (TM01)	1	0	1	0.362	0.045	0.045	0.049	0.049	CW-3001	3/F	
15		QLD-206R	3mm厚鋁板	UCT550041XLB-3 (TM01)	8	0	8	30.298	0.466	3.727	0.404	3.230	CW-3001	3/F-11/F	
16		QLD-207R	3mm厚鋁板	UCT550041XLB-3 (TM01)	8	0	8	8.818	0.136	1.085	0.127	1.014	CW-3001	3/F-11/F	
17		QLD-208R	3mm厚鋁板	UCT550041XLB-3 (TM01)	1	0	1	0.481	0.059	0.059	0.055	0.055	CW-3001	2/F	
18		QLD-208AR	3mm厚鋁板	UCT550041XLB-3 (TM01)	1	0	1	0.481	0.059	0.059	0.055	0.055	CW-3002	2/F	
19		QLD-209R(TM01)	3mm厚鋁板	UCT550041XLB-3 (TM01)	9	0	9	41.432	0.566	5.096	0.503	4.523	CW-3001	2/F-11/F	
20		QLD-209AR(TM01)	3mm厚鋁板	UCT550041XLB-3 (TM01)	9	0	9	41.432	0.566	5.096	0.503	4.523	CW-3002	2/F-11/F	
21		QLD-210R(TM01)	3mm厚鋁板	UCT550041XLB-3 (TM01)	9	0	9	13.170	0.180	1.620	0.157	1.411	CW-3001	2/F-11/F	
22		QLD-210AR(TM01)	3mm厚鋁板	UCT550041XLB-3 (TM01)	9	0	9	13.170	0.180	1.620	0.157	1.411	CW-3002	2/F-11/F	
23		QLD-201R	3mm厚鋁板	LX01963MH (TM03)	1	0	1	1.851	0.228	0.228	0.444	0.444	CW-3002	2/F	
24		QLD-202R	3mm厚鋁板	LX01963MH (TM03)	5	0	5	70.287	1.729	8.645	1.689	8.443	CW-3002	2,3,6,8,10/F	
25		QLD-202R(T)	3mm厚鋁板	LX01963MH (TM03)	4	0	4	56.229	1.729	6.916	1.689	6.755	CW-3002	5,7,9,11/F	裝飾線

 美特鋁質 有限公司 MIDI Aluminium Fabricator Ltd. 地盤用鋁板B.M.表	工程號:	J-861	計算:	陳福慶	日期:	2025.04.02	送呈:	細佬
	地盤名稱:	己連拿利	核對:	謝永林	日期:	2025.04.18	副本:	
	項目類別:	幕牆收口鋁板(2F-11F樣板層)	批准:		日期:		A/C Code:	
	修改版次:	A版	總V.F.:	170.50	總重量:	1594.33		

序號	修改內容	鋁板圖號	鋁板名稱	顏色	實用	後備	總數	總重量	單件展開面積m ²	總展開面積m ²	單件V.F.m ²	總V.F.m ²	位置圖	樓層	類型
26		QLD-203R	3mm厚鋁板	LX01963MH (TM03)	5	0	5	28.145	0.692	3.462	0.693	3.466	CW-3002	2,5,7,9,11/F	
27		QLD-203R(T)	3mm厚鋁板	LX01963MH (TM03)	4	0	4	22.516	0.692	2.769	0.693	2.773	CW-3002	3,6,8,10/F	裝飾線
28		QLD-208(TM03)	3mm厚鋁板	LX01963MH (TM03)	1	0	1	0.481	0.059	0.059	0.055	0.055	CW-3002	2/F	
29		QLD-209(TM03)	3mm厚鋁板	LX01963MH (TM03)	9	0	9	41.432	0.566	5.096	0.503	4.523	CW-3002	2/F-11/F	
30	待定	QLD-209B(TM03)	3mm厚鋁板	LX01963MH (TM03)	16	0	16	73.656	0.566	9.060	0.503	8.041	CW-3007	3/F-11/F	
31		QLD-210(TM03)	3mm厚鋁板	LX01963MH (TM03)	9	0	9	13.170	0.180	1.620	0.157	1.411	CW-3002	2/F-11/F	
32	待定	QLD-210A(TM03)	3mm厚鋁板	LX01963MH (TM03)	16	0	16	23.413	0.180	2.880	0.157	2.509	CW-3007	3/F-11/F	
33	待定	QLD-209BR(TM03)	3mm厚鋁板	LX01963MH (TM03)	16	0	16	73.656	0.566	9.060	0.503	8.041	CW-3007	3/F-11/F	
34	待定	QLD-210R(TM03)	3mm厚鋁板	LX01963MH (TM03)	16	0	16	23.413	0.180	2.880	0.157	2.509	CW-3007	3/F-11/F	
35		QLD-211R	3mm厚鋁板	LX01963MH (TM03)	9	0	9	5.456	0.075	0.671	0.072	0.645	CW-3002	2/F-11/F	
36		QLD-212R	3mm厚鋁板	LX01963MH (TM03)	9	0	9	40.190	0.549	4.943	0.488	4.389	CW-3002	2/F-11/F	
37	依據EI8934B修改	QLD-213	3mm厚鋁板	UCT206165XLA-3 (TM05)	1	0	1	0.885	0.109	0.109	0.129	0.129	CW-3006	2/F	
38	依據EI8934B修改	QLD-214	3mm厚鋁板	UCT206165XLA-3 (TM05)	1	0	1	6.720	0.827	0.827	0.722	0.722	CW-3006	2/F	
39	依據EI8934B修改	QLD-214A	3mm厚鋁板	UCT206165XLA-3 (TM05)	8	0	8	53.761	0.827	6.613	0.722	5.775	CW-3007	3/F-11/F	
40	依據EI8934B修改	QLD-215	3mm厚鋁板	UCT206165XLA-3 (TM05)	1	0	1	2.691	0.331	0.331	0.295	0.295	CW-3006	2/F	
41	依據EI8934B修改	QLD-215A	3mm厚鋁板	UCT206165XLA-3 (TM05)	8	0	8	21.528	0.331	2.648	0.295	2.359	CW-3007	3/F-11/F	
42		QLD-216	3mm厚鋁板	UCT206165XLA-3 (TM05)	1	0	1	0.499	0.061	0.061	0.064	0.064	CW-3006	2/F	
43		QLD-217	3mm厚鋁板	UCT206165XLA-3 (TM05)	1	0	1	3.718	0.457	0.457	0.402	0.402	CW-3006	2/F	
44	待定	QLD-218	3mm厚鋁板	UCT206165XLA-3 (TM05)	1	0	1	0.955	0.117	0.117	0.115	0.115	CW-3006	2/F	
45	待定	QLD-219	3mm厚鋁板	UCT206165XLA-3 (TM05)	8	0	8	5.305	0.082	0.653	0.078	0.625	CW-3007	3/F-11/F	
46		QLD-220	3mm厚鋁板	UCT206165XLA-3 (TM05)	16	0	16	37.916	0.291	4.664	0.283	4.534	CW-3007	3/F-11/F	
47	依據EI8934B新增	XZ-004	3mm厚鋁板	UCT206165XLA-3 (TM05)	17	0	17	97.961	0.709	12.049	0.655	11.131	CW-3002	2/F-11/F	SD門
48	依據EI8934B新增	LB-01	3mm厚鋁板	鍍化	17	0	17	7.270	0.053	0.894	0.000	0.000	CW-3002	2/F-11/F	SD門鋁巴
49	依據EI8934B新增	LB-02	3mm厚鋁板	鍍化	17	0	17	10.905	0.079	1.341	0.000	0.000	CW-3002	2/F-11/F	SD門鋁巴
50	依據EI8934B修改	QLD-213R	3mm厚鋁板	UCT206165XLA-3 (TM05)	1	0	1	0.885	0.109	0.109	0.129	0.129	CW-3006	2/F	

 美特鋁質 有限公司 MIDI Aluminium Fabricator Ltd.		工程號:	J-861	計算:	陳福慶	日期:	2025.04.02	送呈:			細佬				
		地盤名稱:	己連拿利	核對:	謝永林	日期:	2025.04.18	副本:							
		項目類別:	幕牆收口鋁板(2F-11F樣板層)	批准:		日期:		A/C Code:							
		修改版次:	A版	總V.F.:	170.50	總重量:	1594.33								
序號	修改內容	鋁板圖號	鋁板名稱	顏色	實用	後備	總數	總重量	單件展開面積m ²	總展開面積m ²	單件V.F.m ²	總V.F.m ²	位置圖	樓層	類型
51	依據EI8934B修改	QLD-214R	3mm厚鋁板	UCT206165XLA-3 (TM05)	1	0	1	6.720	0.827	0.827	0.722	0.722	CW-3006	2/F	
52	依據EI8934B修改	QLD-214AR	3mm厚鋁板	UCT206165XLA-3 (TM05)	8	0	8	53.761	0.827	6.613	0.722	5.775	CW-3007	3/F-11/F	
53	依據EI8934B修改	QLD-215R	3mm厚鋁板	UCT206165XLA-3 (TM05)	1	0	1	2.691	0.331	0.331	0.295	0.295	CW-3006	2/F	
54	依據EI8934B修改	QLD-215AR	3mm厚鋁板	UCT206165XLA-3 (TM05)	8	0	8	21.528	0.331	2.648	0.295	2.359	CW-3007	3/F-11/F	
55		QLD-216R	3mm厚鋁板	UCT206165XLA-3 (TM05)	1	0	1	0.499	0.061	0.061	0.064	0.064	CW-3006	2/F	
56		QLD-217R	3mm厚鋁板	UCT206165XLA-3 (TM05)	1	0	1	3.718	0.457	0.457	0.402	0.402	CW-3006	2/F	
57	待定	QLD-218R	3mm厚鋁板	UCT206165XLA-3 (TM05)	1	0	1	0.955	0.117	0.117	0.115	0.115	CW-3006	2/F	
58	待定	QLD-219R	3mm厚鋁板	UCT206165XLA-3 (TM05)	8	0	8	5.446	0.084	0.670	0.080	0.640	CW-3007	3/F-11/F	
59	依據EI8934B新增	XZ-004R	3mm厚鋁板	UCT206165XLA-3 (TM05)	17	0	17	97.961	0.709	12.049	0.655	11.131	CW-3001	2/F-11/F	SD門
60	依據EI8934B新增	LB-01R	3mm厚鋁板	鍍化	17	0	17	7.270	0.053	0.894	0.000	0.000	CW-3001	2/F-11/F	SD門鋁巴
61	依據EI8934B新增	LB-02R	3mm厚鋁板	鍍化	17	0	17	10.905	0.079	1.341	0.000	0.000	CW-3001	2/F-11/F	SD門鋁巴
62		QLD-221	3mm厚鋁板	UCT206165XLA-3 (TM05)	2	0	2	4.486	0.276	0.552	0.242	0.484	CW-3001	2/F	
63		QLD-222	3mm厚鋁板	UCT206165XLA-3 (TM05)	1	0	1	2.243	0.276	0.276	0.242	0.242	CW-3001	2/F	
64		QLD-223	3mm厚鋁板	UCT206165XLA-3 (TM05)	9	0	9	20.572	0.281	2.530	0.247	2.219	CW-3002	2/F-11/F	
65		QLD-221R	3mm厚鋁板	UCT206165XLA-3 (TM05)	2	0	2	4.486	0.276	0.552	0.242	0.484	CW-3002	2/F	
66		QLD-222R	3mm厚鋁板	UCT206165XLA-3 (TM05)	1	0	1	2.243	0.276	0.276	0.242	0.242	CW-3002	2/F	
67		QLD-223R	3mm厚鋁板	UCT206165XLA-3 (TM05)	9	0	9	20.572	0.281	2.530	0.247	2.219	CW-3001	2/F-11/F	
68	備用	BY-01	3mm厚鋁板	UCT206165XLA-3 (TM05)	0	5	5	7.073	0.174	0.870	0.179	0.894		2/F-11/F	
69	依據EI8934B修改	HLB-001	3mm厚鋁板	UCT206165XLA-3 (TM05)	1	0	1	4.694	0.577	0.577	0.680	0.680	CW-3007	3/F	雨棚
70		HLB-002	3mm厚鋁板	UCT206165XLA-3 (TM05)	1	0	1	9.447	1.162	1.162	1.143	1.143	CW-3007	3/F	雨棚
71	待定	HLB-003	3mm厚鋁板	UCT206165XLA-3 (TM05)	1	0	1	3.761	0.463	0.463	0.471	0.471	CW-3007	3/F	雨棚
72	待定	HLB-004	3mm厚鋁板	UCT206165XLA-3 (TM05)	1	0	1	1.412	0.174	0.174	0.184	0.184	CW-3007	3/F	雨棚
73	待定	HLB-005	3mm厚鋁板	UCT206165XLA-3 (TM05)	1	0	1	3.761	0.463	0.463	0.534	0.534	CW-3007	3/F	雨棚
74	依據EI8934B修改	HLB-006	3mm厚鋁板	UCT206165XLA-3 (TM05)	1	0	1	6.074	0.747	0.747	0.761	0.761	CW-3007	3/F	雨棚
75	待定	HLB-007	3mm厚鋁板	UCT206165XLA-3 (TM05)	1	0	1	1.093	0.134	0.134	0.357	0.357	CW-3007	3/F	雨棚

 美特鋁質 有限公司 MIDI Aluminium Fabricator Ltd.	工程號:	J-861	計算:	陳福慶	日期:	2025.04.02	送呈:	細佬
	地盤名稱:	己連拿利	核對:	謝永林	日期:	2025.04.18	副本:	
	項目類別:	幕牆收口鋁板(2F-11F樣板層)	批准:		日期:		A/C Code:	
	修改版次:	A版	總V.F.:	170.50	總重量:	1594.33		

序號	修改內容	鋁板圖號	鋁板名稱	顏色	實用	後備	總數	總重量	單件展開面積m ²	總展開面積m ²	單件V.F. m ²	總V.F. m ²	位置圖	樓層	類型
76	依據EI8934B修改	HLB-001R	3mm厚鋁板	UCT206165XLA-3 (TM05)	1	0	1	4.694	0.577	0.577	0.680	0.680	CW-3007	3/F	雨棚
77		HLB-002R	3mm厚鋁板	UCT206165XLA-3 (TM05)	1	0	1	9.447	1.162	1.162	1.143	1.143	CW-3007	3/F	雨棚
78	待定	HLB-003R	3mm厚鋁板	UCT206165XLA-3 (TM05)	1	0	1	3.761	0.463	0.463	0.471	0.471	CW-3007	3/F	雨棚
79	待定	HLB-004R	3mm厚鋁板	UCT206165XLA-3 (TM05)	1	0	1	1.412	0.174	0.174	0.184	0.184	CW-3007	3/F	雨棚
80	待定	HLB-005R	3mm厚鋁板	UCT206165XLA-3 (TM05)	1	0	1	3.761	0.463	0.463	0.534	0.534	CW-3007	3/F	雨棚
81	依據EI8934B修改	HLB-006R	3mm厚鋁板	UCT206165XLA-3 (TM05)	1	0	1	6.074	0.747	0.747	0.761	0.761	CW-3007	3/F	雨棚
82	待定	HLB-007R	3mm厚鋁板	UCT206165XLA-3 (TM05)	1	0	1	1.093	0.134	0.134	0.357	0.357	CW-3007	3/F	雨棚
83	依據EI8934B修改	FSP-001	1.5mm厚鋁板	鉻化	1	0	1	1.776	0.437	0.437	0.000	0.000	CW-3007	3/F	雨棚防水片
84		FSP-002	1.5mm厚鋁板	鉻化	1	0	1	3.489	0.858	0.858	0.000	0.000	CW-3007	3/F	雨棚防水片
85	待定	FSP-003	1.5mm厚鋁板	鉻化	1	0	1	1.471	0.362	0.362	0.000	0.000	CW-3007	3/F	雨棚防水片
86	待定	FSP-004	1.5mm厚鋁板	鉻化	1	0	1	0.264	0.065	0.065	0.000	0.000	CW-3007	3/F	雨棚防水片
87	待定	FSP-005	1.5mm厚鋁板	鉻化	1	0	1	1.471	0.362	0.362	0.000	0.000	CW-3007	3/F	雨棚防水片
88	依據EI8934B修改	FSP-006	1.5mm厚鋁板	鉻化	1	0	1	2.292	0.564	0.564	0.000	0.000	CW-3007	3/F	雨棚防水片
89	待定	FSP-007	1.5mm厚鋁板	鉻化	1	0	1	0.393	0.097	0.097	0.000	0.000	CW-3007	3/F	雨棚防水片
90	依據EI8934B修改	FSP-001R	1.5mm厚鋁板	鉻化	1	0	1	1.776	0.437	0.437	0.000	0.000	CW-3007	3/F	雨棚防水片
91		FSP-002R	1.5mm厚鋁板	鉻化	1	0	1	3.489	0.858	0.858	0.000	0.000	CW-3007	3/F	雨棚防水片
92	待定	FSP-003R	1.5mm厚鋁板	鉻化	1	0	1	1.471	0.362	0.362	0.000	0.000	CW-3007	3/F	雨棚防水片
93	待定	FSP-004R	1.5mm厚鋁板	鉻化	1	0	1	0.264	0.065	0.065	0.000	0.000	CW-3007	3/F	雨棚防水片
94	待定	FSP-005R	1.5mm厚鋁板	鉻化	1	0	1	1.471	0.362	0.362	0.000	0.000	CW-3007	3/F	雨棚防水片
95	依據EI8934B修改	FSP-006R	1.5mm厚鋁板	鉻化	1	0	1	2.292	0.564	0.564	0.000	0.000	CW-3007	3/F	雨棚防水片
96	待定	FSP-007R	1.5mm厚鋁板	鉻化	1	0	1	0.393	0.097	0.097	0.000	0.000	CW-3007	3/F	雨棚防水片
97					統計:		485	1551.307		193.557		170.499			

 美特鋁質 有限公司 MIDI Aluminium Fabricator Ltd.		工程號:	J-861	計算:	陳福慶	日期:	2025.04.02	送呈:	細佬						
		地盤名稱:	己連拿利	核對:	謝永林	日期:	2025.04.18	副本:							
		項目類別:	幕牆收口鋁板(2F-11F樣板層)	批准:		日期:		A/C Code:							
		修改版次:	A版	總V.F.:	170.50	總重量:	1594.33								
序號	修改內容	鋁板圖號	鋁板名稱	顏色	實用	後備	總數	總重量	單件展開面積m ²	總展開面積m ²	單件V.F.m ²	總V.F.m ²	位置圖	樓層	類型
98	依據EI8934B新增	XZ-001	3mm厚鋁板	鉻化	1	0	1	0.219	0.027	0.027	0.000	0.000	CW-3006	2/F	工廠安裝
99	依據EI8934B新增	XZ-002	3mm厚鋁板	鉻化	1	0	1	1.690	0.208	0.208	0.000	0.000	CW-3006	2/F	工廠安裝
			3mm厚鋁板	鉻化	8	0	8	13.516	0.208	1.663	0.000	0.000	CW-3007	3/F-11/F	工廠安裝
100	依據EI8934B新增	XZ-003	3mm厚鋁板	鉻化	1	0	1	0.677	0.083	0.083	0.000	0.000	CW-3006	2/F	工廠安裝
			3mm厚鋁板	鉻化	8	0	8	5.412	0.083	0.666	0.000	0.000	CW-3007	3/F-11/F	工廠安裝
101	依據EI8934B新增	XZ-001R	3mm厚鋁板	鉻化	1	0	1	0.219	0.027	0.027	0.000	0.000	CW-3006	2/F	工廠安裝
102	依據EI8934B新增	XZ-002R	3mm厚鋁板	鉻化	1	0	1	1.690	0.208	0.208	0.000	0.000	CW-3006	2/F	工廠安裝
			3mm厚鋁板	鉻化	8	0	8	13.516	0.208	1.663	0.000	0.000	CW-3007	3/F-11/F	工廠安裝
103	依據EI8934B新增	XZ-003R	3mm厚鋁板	鉻化	1	0	1	0.677	0.083	0.083	0.000	0.000	CW-3006	2/F	工廠安裝
			3mm厚鋁板	鉻化	8	0	8	5.412	0.083	0.666	0.000	0.000	CW-3007	3/F-11/F	工廠安裝
104					統計:		38	43.027		5.292		0.000			




美特鋁質有限公司
MIDI Aluminium Fabricator Ltd.


物料編號	數量	樓層	施工圖位置
QLD-213	1	2/F	J861-SD-CW-3006
合計:	1		

工程號	J-861	地盤	己連拿利
-----	-------	----	------


地盤用

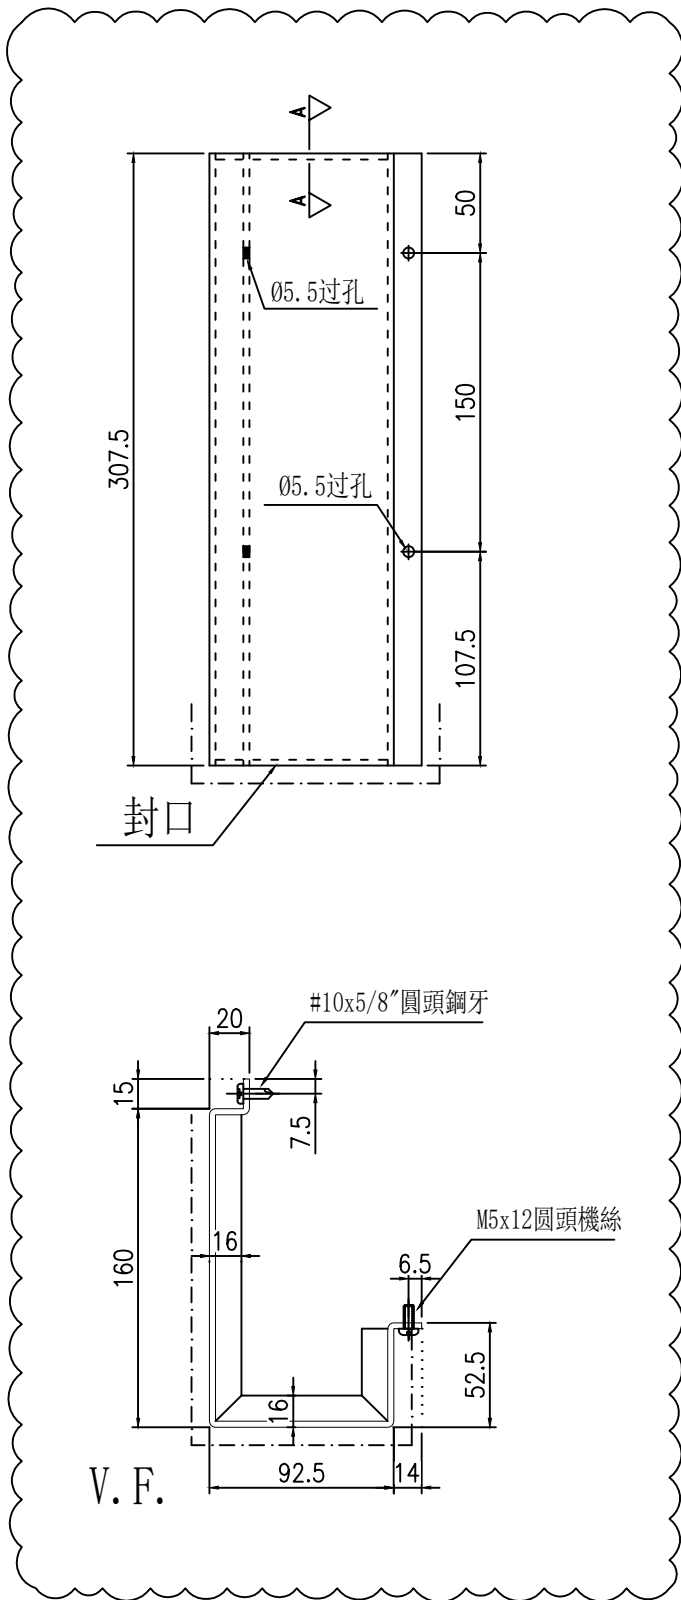


16
A-A

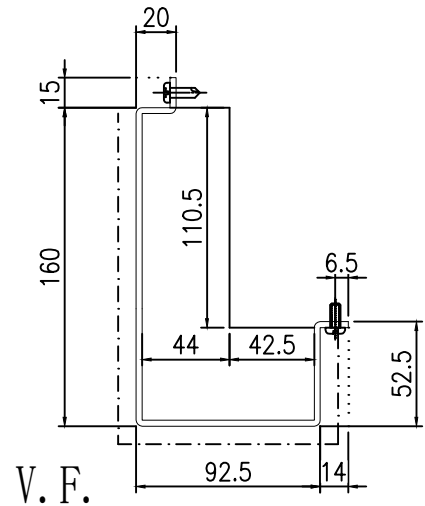

封口示意圖

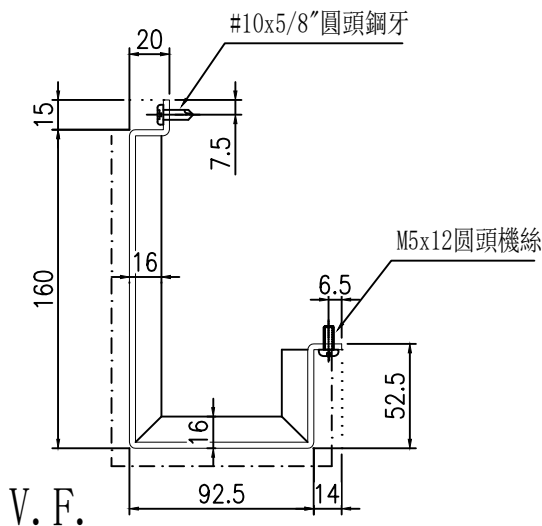

安裝示意圖



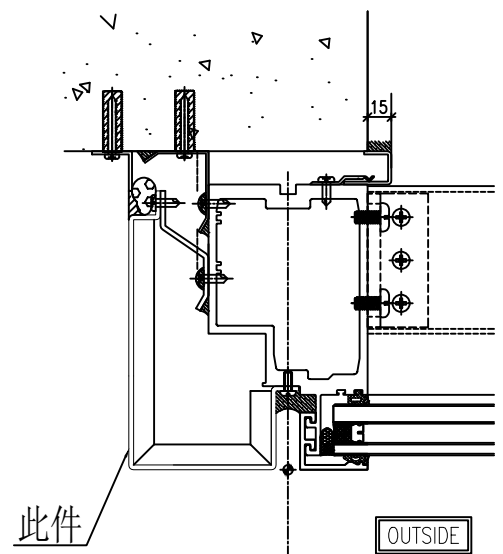


3
5008 TYPICAL MULLION DETAIL
CURTAIN WALL


名稱	鋁板拆圖	制圖	陳福慶	2025-03-21	修改	A	
材料	3mm鋁板	復核	謝永林	2025-04-18	日期	2025-05-23	
顏色	UCT206165XLA-3(TM05)	批准			圖號	QLD-213	

物料編號	數量	樓層	施工圖位置
QLD-214	1	2/F	J861-SD-CW-3006
合計:	1		


工程號	J-861	地盤	己連拿利
-----	-------	----	------

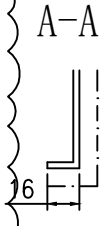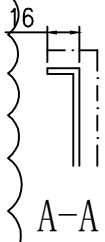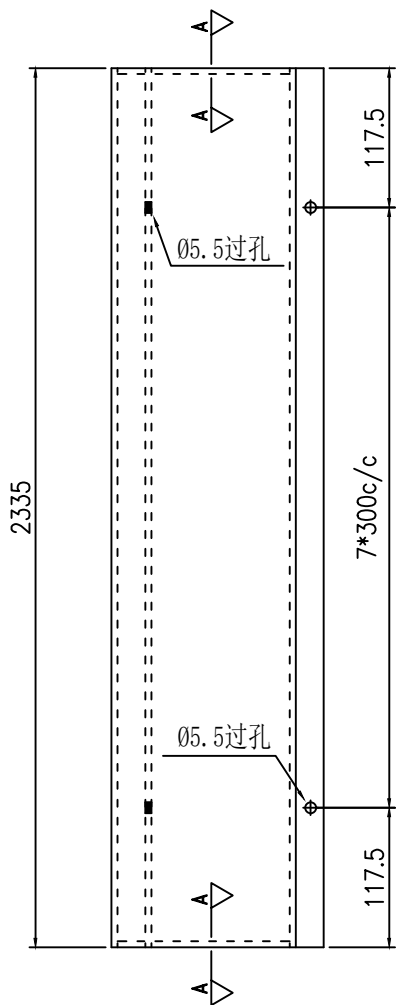

地盤用

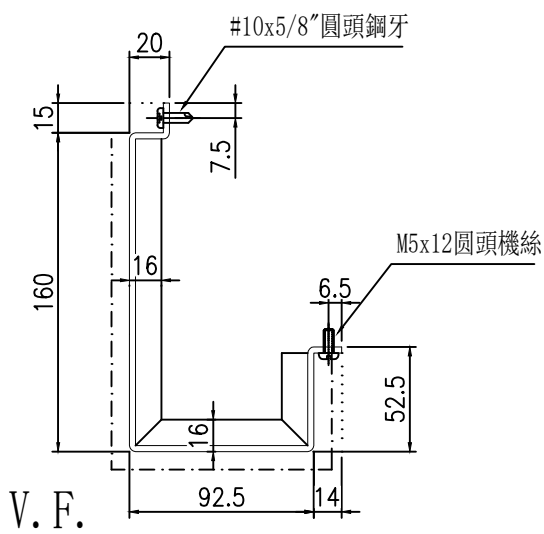

安裝示意圖

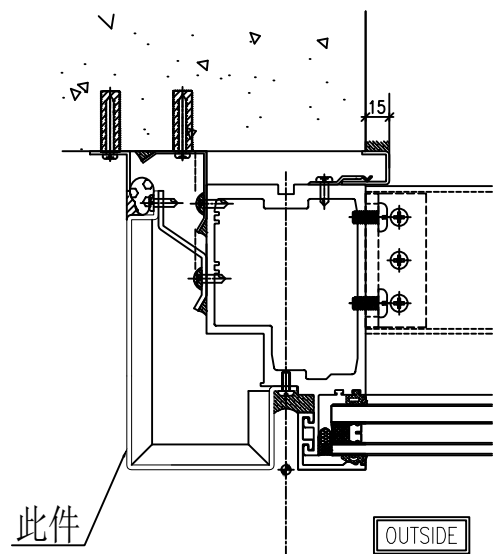


3 TYPICAL MULLION DETAIL
5008 CURTAIN WALL


名稱	鋁板拆圖	制圖	陳福慶	2025-03-21	修改	A	
材料	3mm鋁板	復核	謝永林	2025-04-18	日期	2025-05-23	
顏色	UCT206165XLA-3(TM05)	批準			圖號	QLD-214	

物料編號	數量	樓層	施工圖位置
QLD-214A	8	3/F-11/F	J861-SD-CW-3007
合計:	8		

工程號	J-861	地盤	己連拿利
-----	-------	----	------

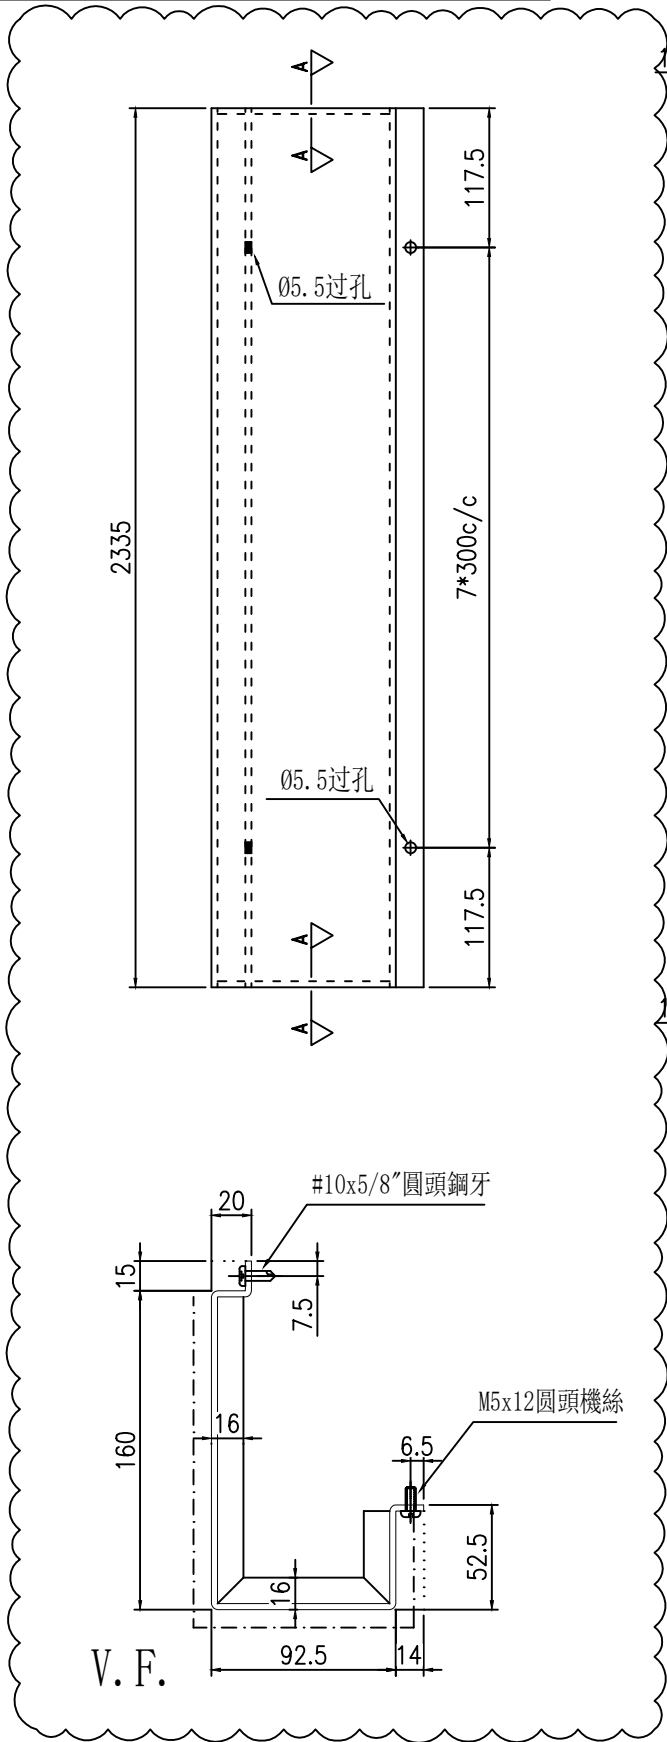

地盤用

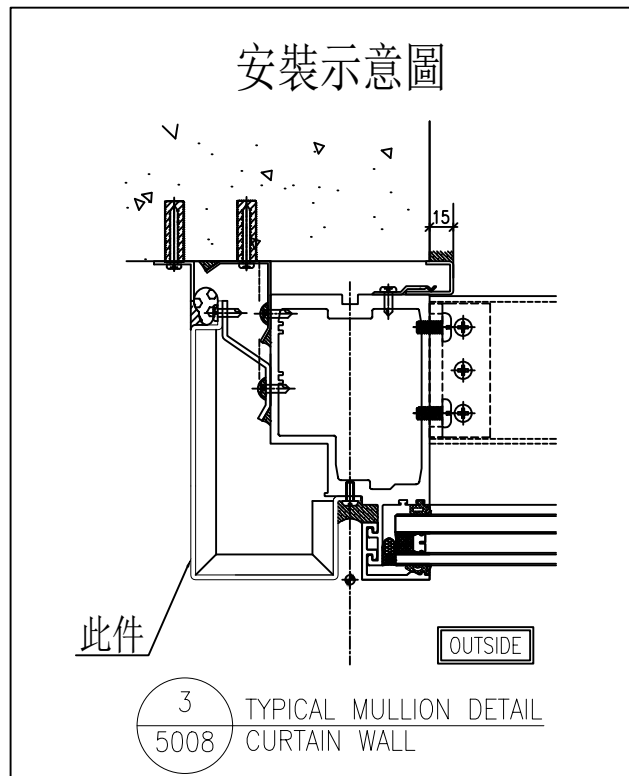


名稱	鋁板拆圖	制圖	陳福慶	2025-03-21	修改	A	
材料	3mm鋁板	復核	謝永林	2025-04-18	日期	2025-05-23	
顏色	UCT206165XLA-3(TM05)	批准			圖號	QLD-214A	




美特鋁質有限公司
MIDI Aluminium Fabricator Ltd.

物料編號	數量	樓層	施工圖位置
QLD-215	1	2/F	J861-SD-CW-3006
合計:	1		

工程號	J-861	地盤	己連拿利
-----	-------	----	------

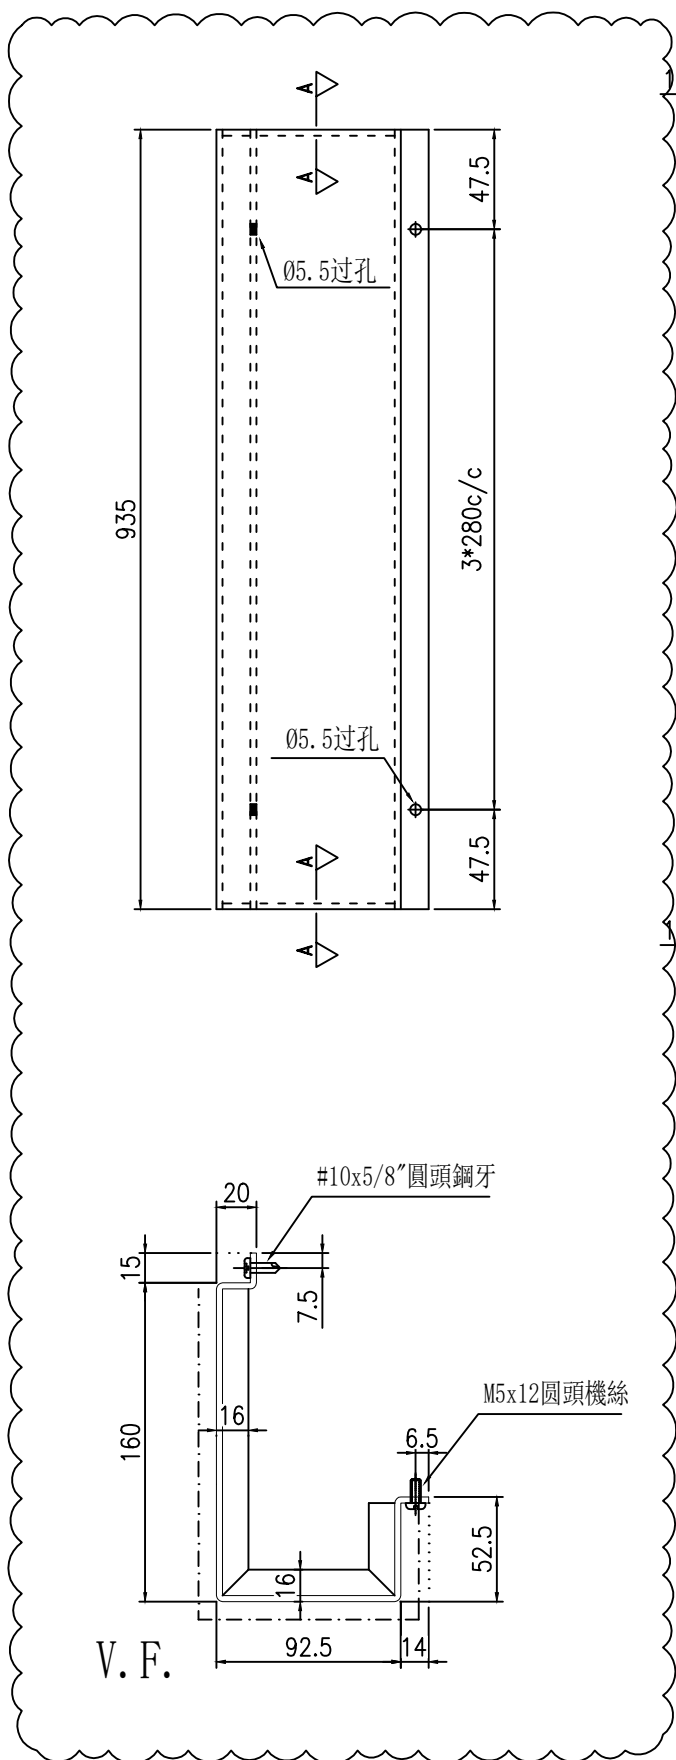

地盤用

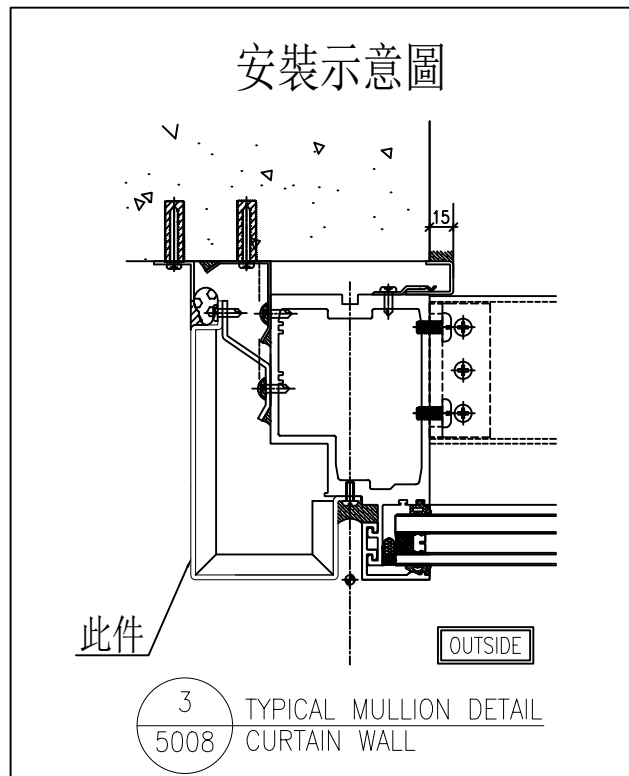

3 TYPICAL MULLION DETAIL
5008 CURTAIN WALL


名稱	鋁板拆圖	制圖	陳福慶	2025-03-21	修改	A	
材料	3mm鋁板	復核	謝永林	2025-04-18	日期	2025-05-23	
顏色	UCT206165XLA-3(TM05)	批准			圖號	QLD-215	




美特鋁質有限公司
MIDI Aluminium Fabricator Ltd.

物料編號	數量	樓層	施工圖位置
QLD-215A	8	3/F-11/F	J861-SD-CW-3007
合計:	8		

工程號	J-861	地盤	己連拿利
-----	-------	----	------

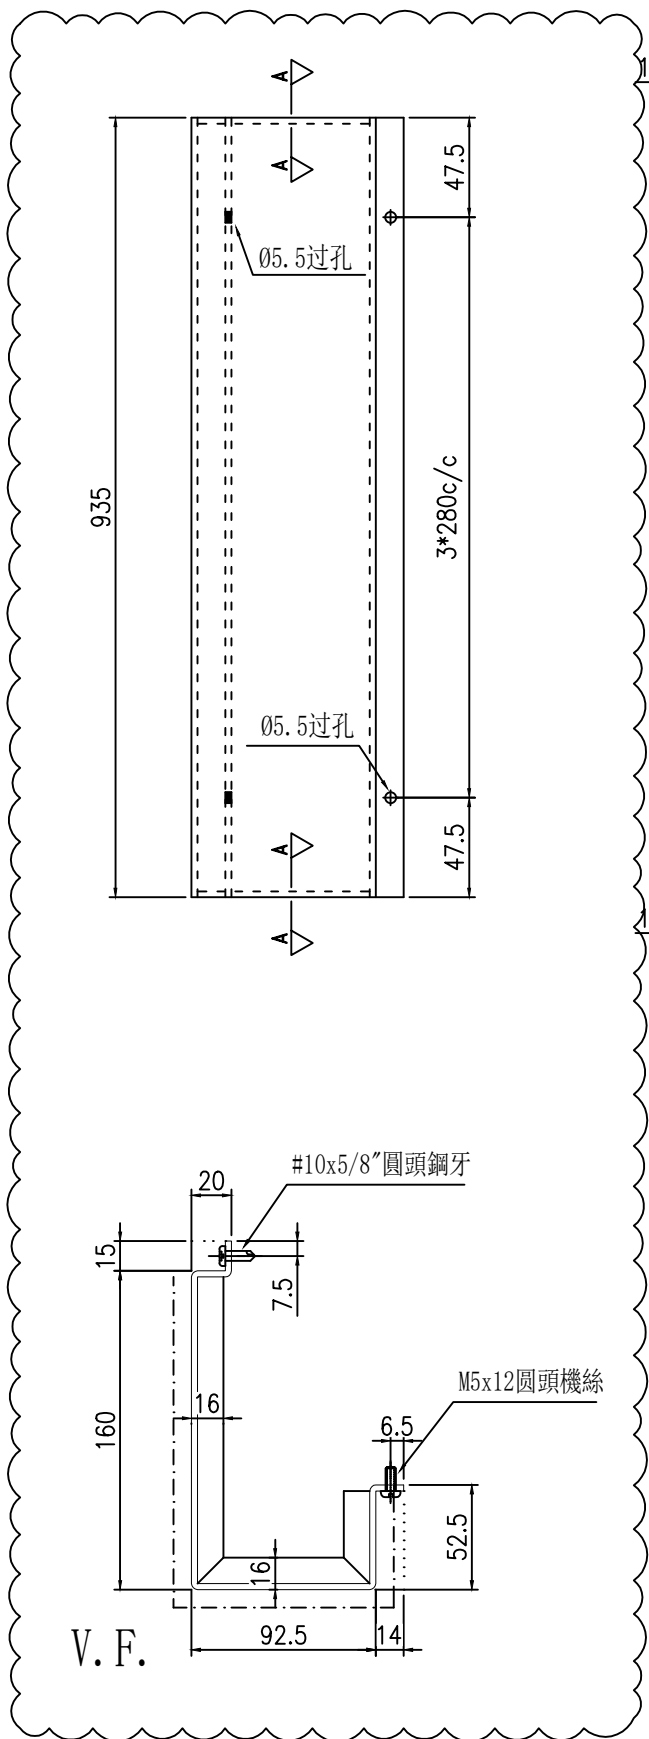

地盤用

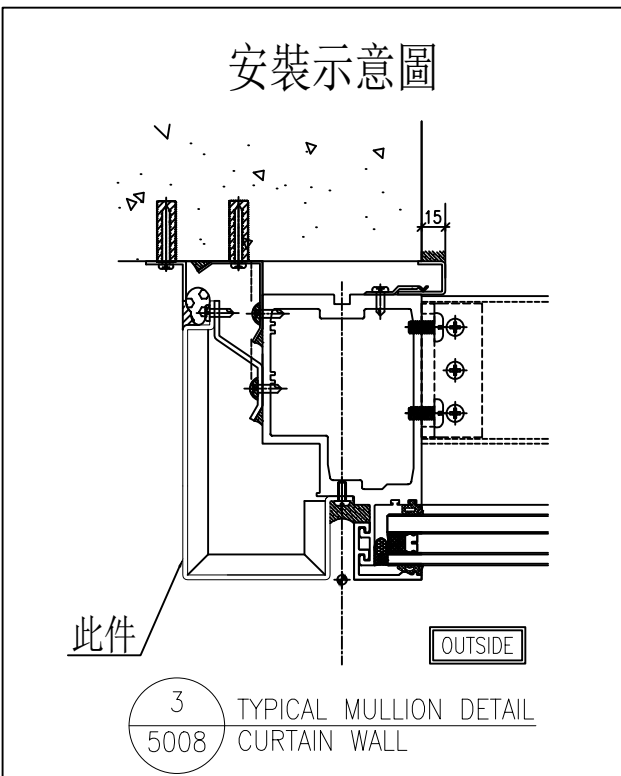

3 TYPICAL MULLION DETAIL
5008 CURTAIN WALL

名稱	鋁板拆圖	制圖	陳福慶	2025-03-21	修改	A	
材料	3mm鋁板	復核	謝永林	2025-04-18	日期	2025-05-23	
顏色	UCT206165XLA-3(TM05)	批准			圖號	QLD-215A	





美特鋁質有限公司
MIDI Aluminium Fabricator Ltd.


物料編號	數量	樓層	施工圖位置
QLD-213R	1	2/F	J861-SD-CW-3006
合計:	1		

工程號	J-861	地盤	己連拿利
-----	-------	----	------



地盤用

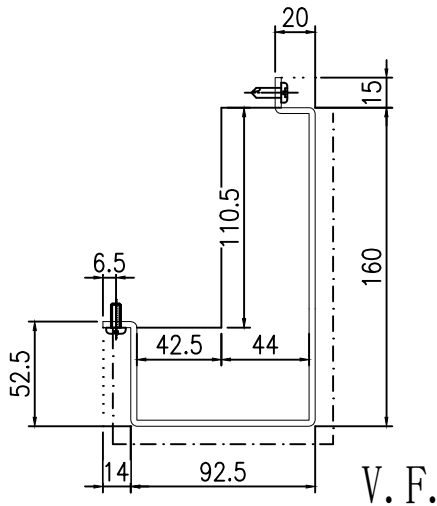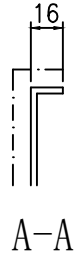

封口示意圖

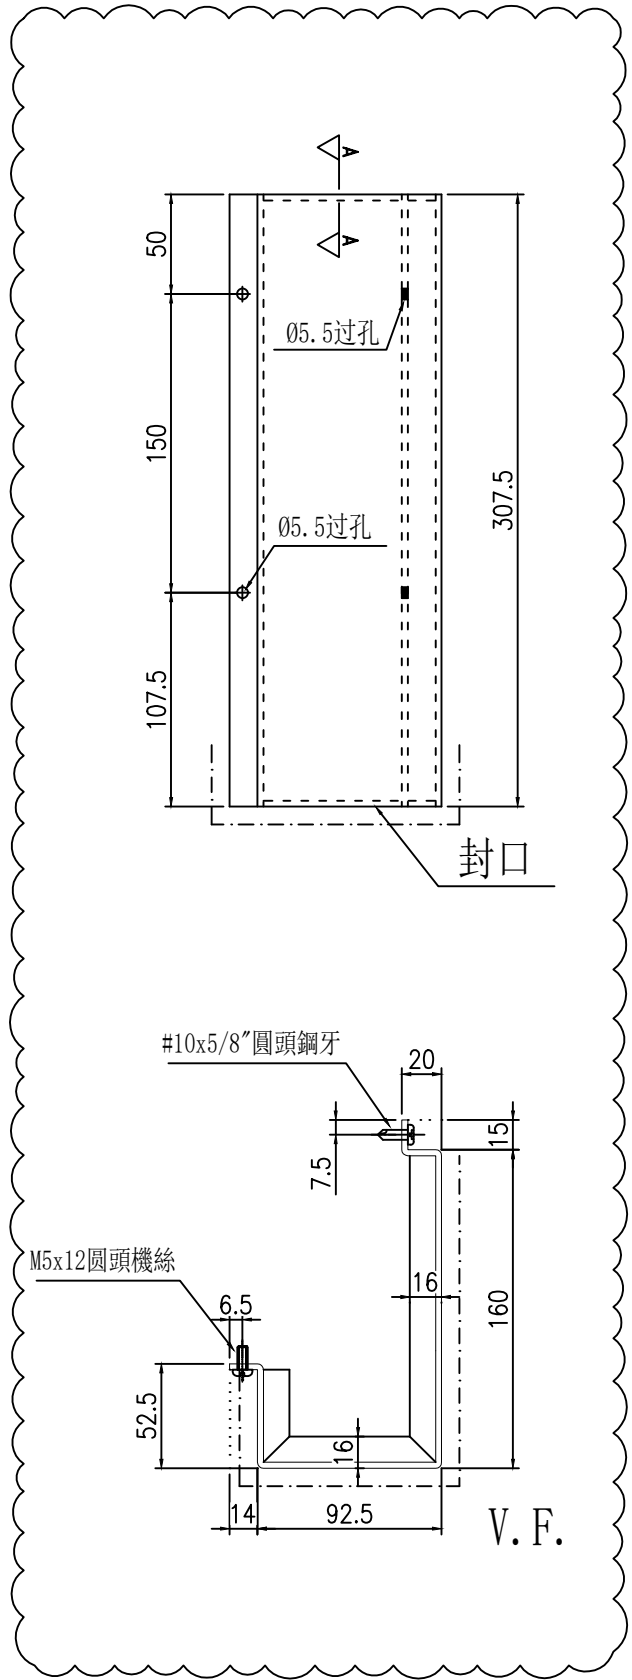


安裝示意圖

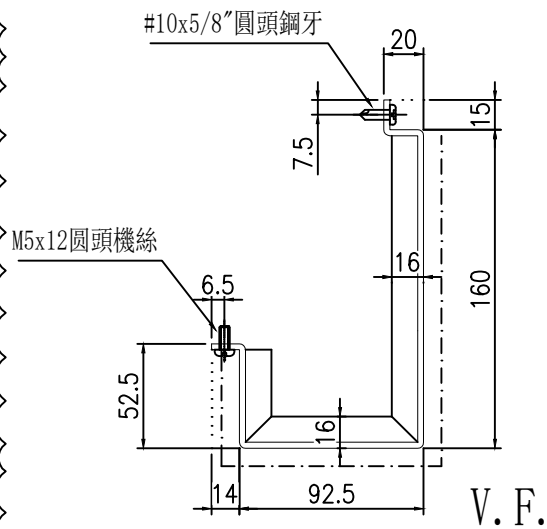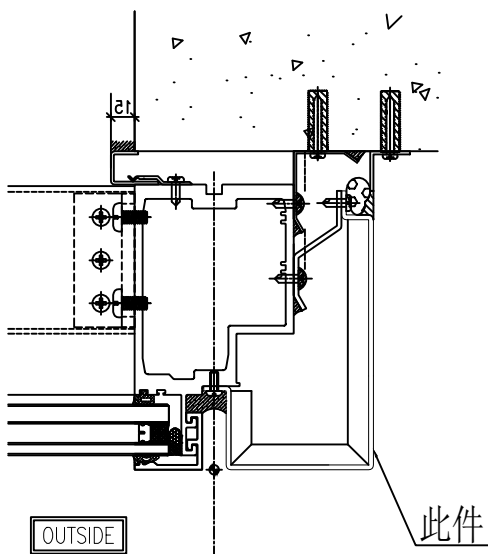


TYPICAL MULLION DETAIL 3R
CURTAIN WALL 5008

名稱	鋁板拆圖	制圖	陳福慶	2025-03-21	修改	A		
材料	3mm鋁板	復核	謝永林	2025-04-18	日期	2025-05-23		
顏色	UCT206165XLA-3(TM05)	批準			圖號	QLD-213R		


 美特鋁質有限公司 MIDI Aluminium Fabricator Ltd.			
工程號	J-861	地盤	己連拿利

物料編號	數量	樓層	施工圖位置
QLD-214R	1	2/F	J861-SD-CW-3006
合計:	1		

地盤用

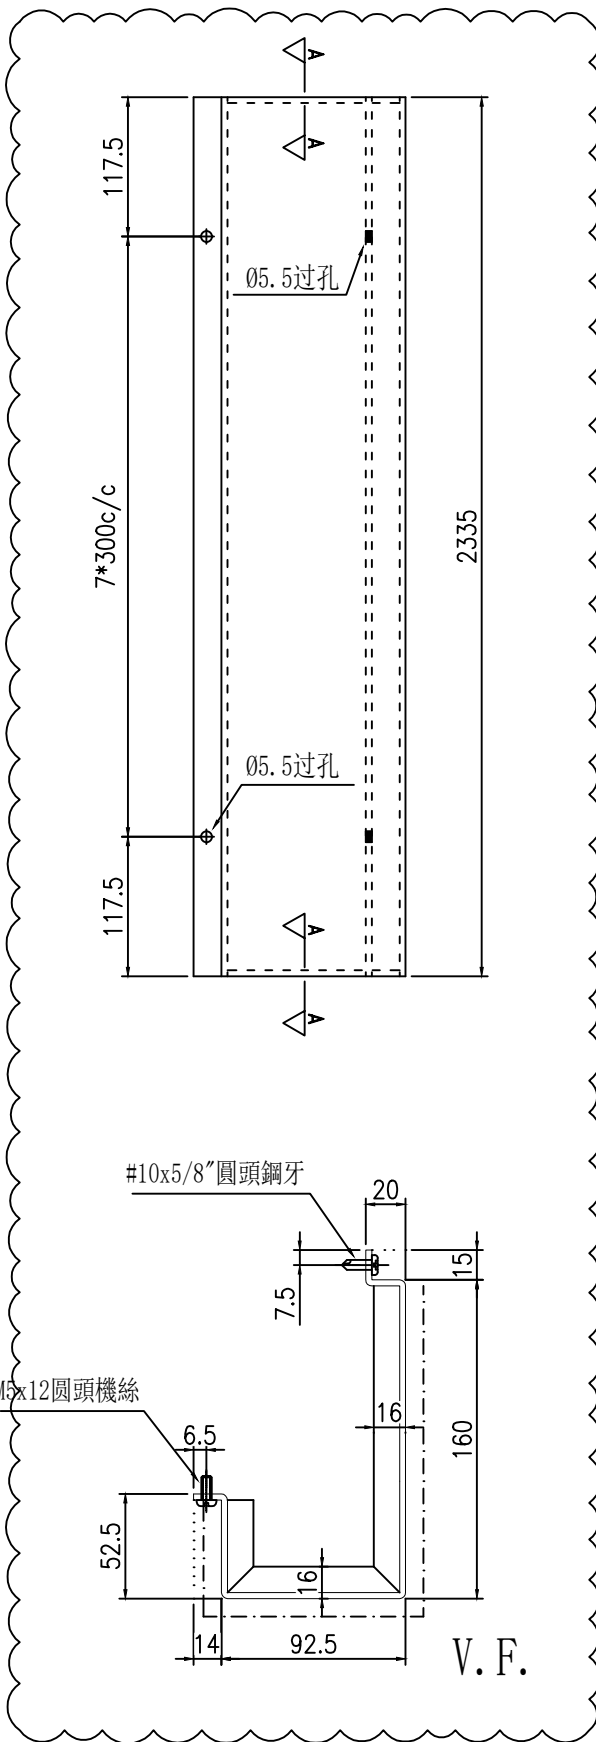

安裝示意圖

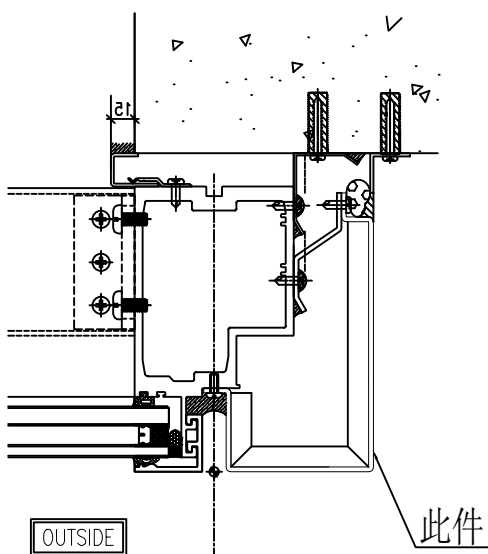

TYPICAL MULLION DETAIL CURTAIN WALL



3R
5008

名稱	鋁板拆圖	制圖	陳福慶	2025-03-21	修改	A		
材料	3mm鋁板	復核	謝永林	2025-04-18	日期	2025-05-23		
顏色	UCT206165XLA-3(TM05)	批准			圖號	QLD-214R		


物料編號	數量	樓層	施工圖位置
QLD-214AR	8	3/F-11/F	J861-SD-CW-3007
合計:	8		

工程號	J-861	地盤	己連拿利
-----	-------	----	------

地盤用

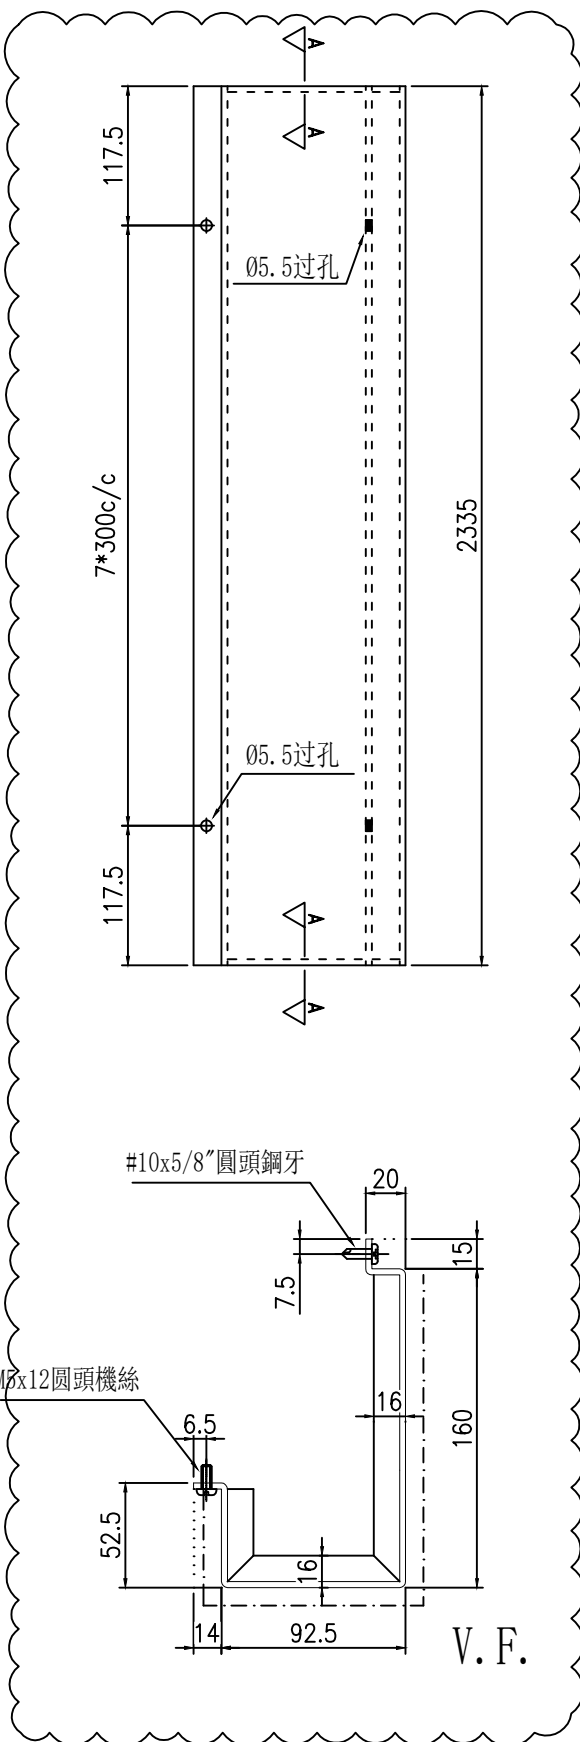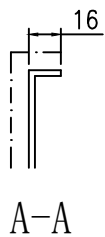


安裝示意圖

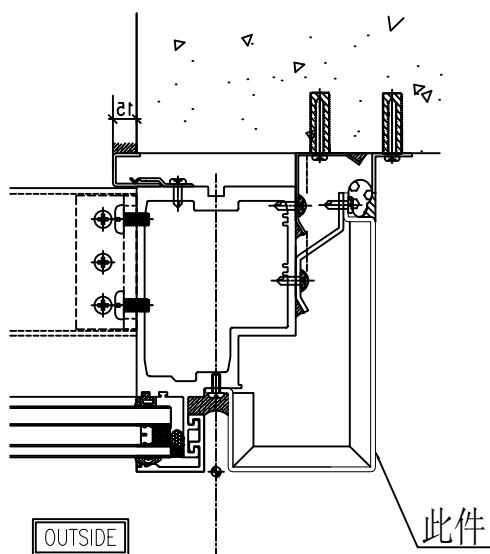



TYPICAL MULLION DETAIL CURTAIN WALL 3R 5008

名稱	鋁板拆圖	制圖	陳福慶	2025-03-21	修改	A	
材料	3mm鋁板	復核	謝永林	2025-04-18	日期	2025-05-23	
顏色	UCT206165XLA-3(TM05)	批准			圖號	QLD-214AR	


 美特鋁質有限公司 MIDI Aluminium Fabricator Ltd.			
工程號	J-861	地盤	己連拿利

物料編號	數量	樓層	施工圖位置
QLD-215R	1	2/F	J861-SD-CW-3006
合計:	1		

地盤用

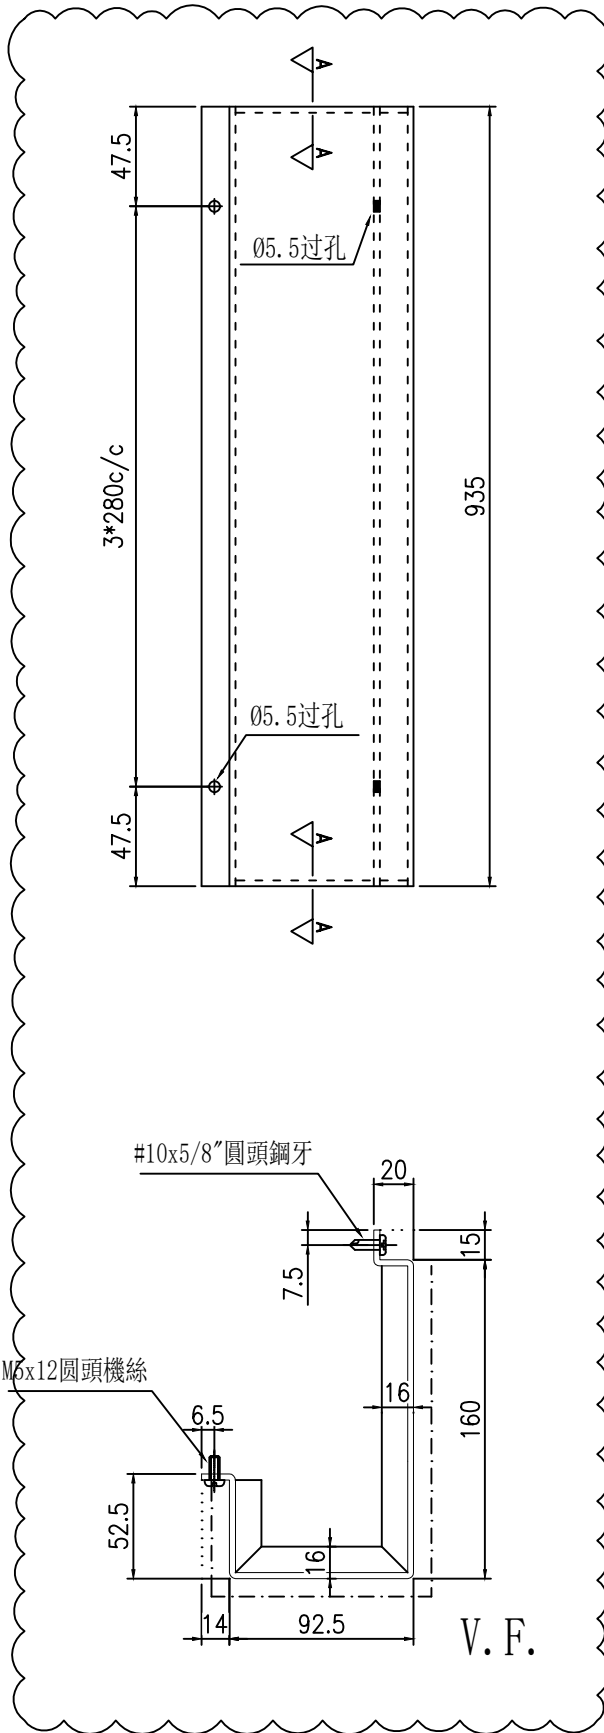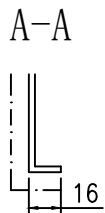

安裝示意圖

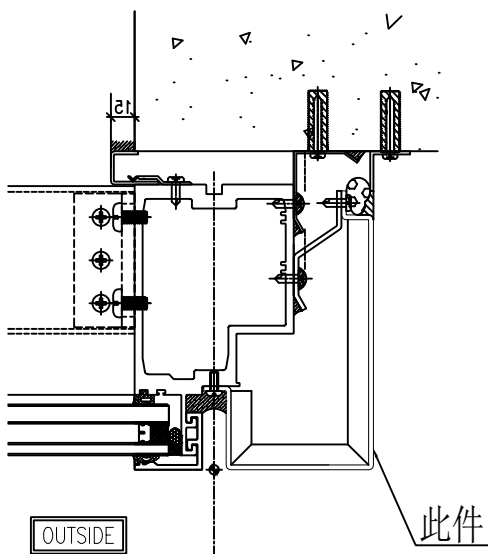

TYPICAL MULLION DETAIL 3R
CURTAIN WALL 5008

名稱	鋁板拆圖	制圖	陳福慶	2025-03-21	修改	A		
材料	3mm鋁板	復核	謝永林	2025-04-18	日期	2025-05-23		
顏色	UCT206165XLA-3(TM05)	批准			圖號	QLD-215R		





美特鋁質有限公司
MIDI Aluminium Fabricator Ltd.


物料編號	數量	樓層	施工圖位置
QLD-215AR	8	3/F-11/F	J861-SD-CW-3007
合計:	8		

工程號	J-861	地盤	己連拿利
-----	-------	----	------


地盤用

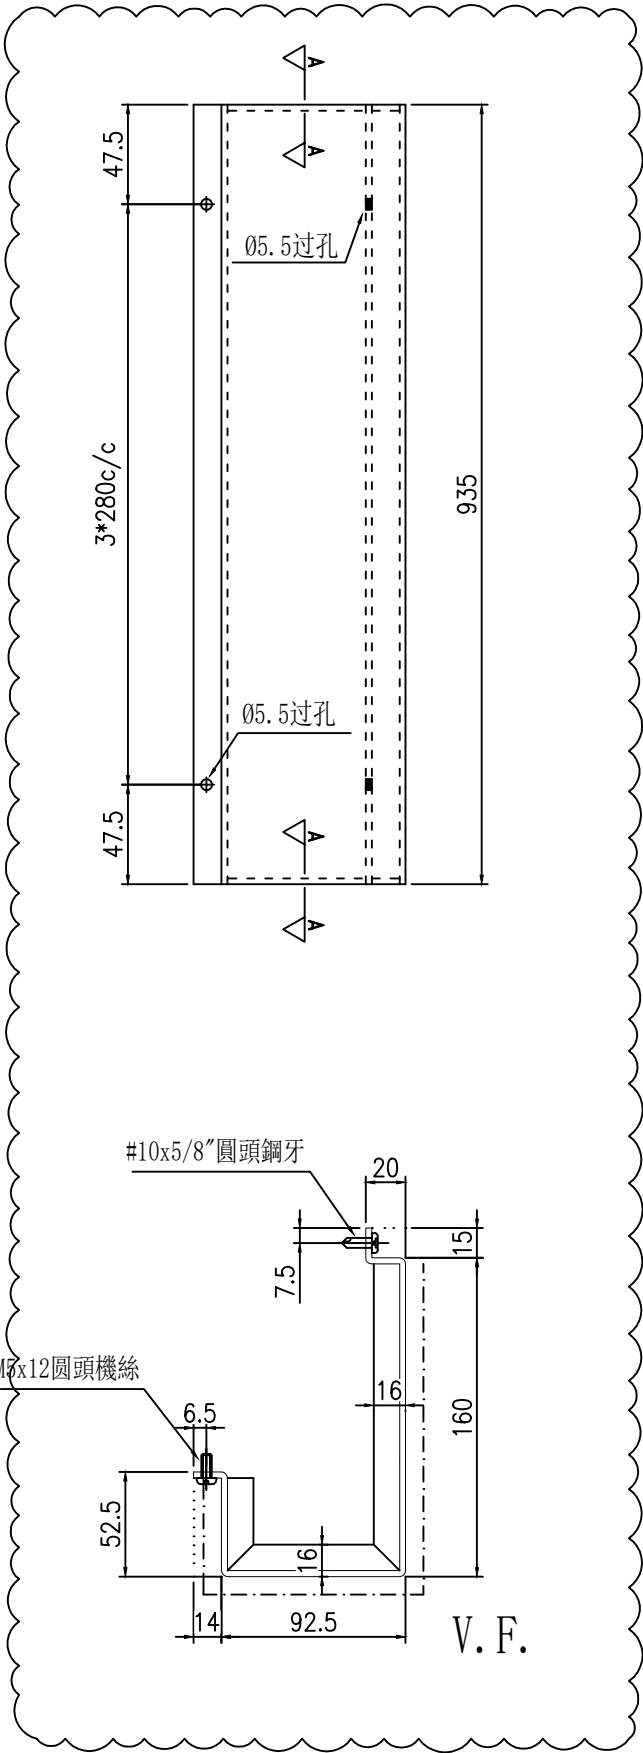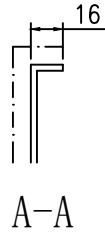

安裝示意圖

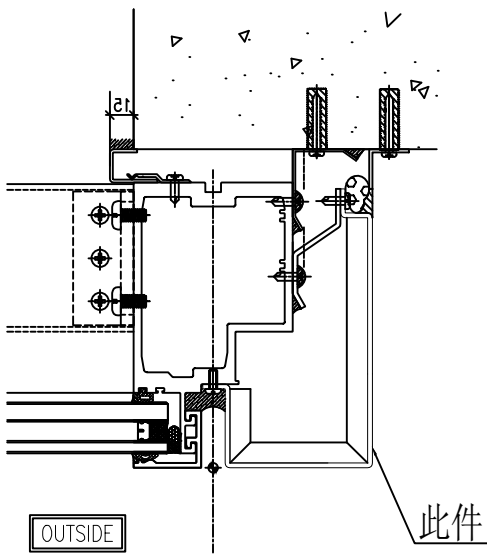

OUTSIDE





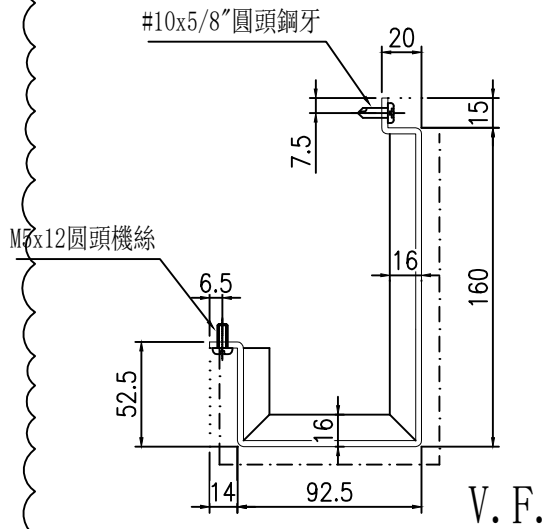


TYPICAL MULLION DETAIL 3R
CURTAIN WALL 5008

名稱	鋁板拆圖	制圖	陳福慶	2025-03-21	修改	A		
材料	3mm鋁板	復核	謝永林	2025-04-18	日期	2025-05-23		
顏色	UCT206165XLA-3(TM05)	批准			圖號	QLD-215AR		

物料編號	數量	樓層	施工圖位置
XZ-004	17	2/F-11/F	J861-SD-CW-3002
合計:	17		

工程號	J-861	地盤	己連拿利
-----	-------	----	------

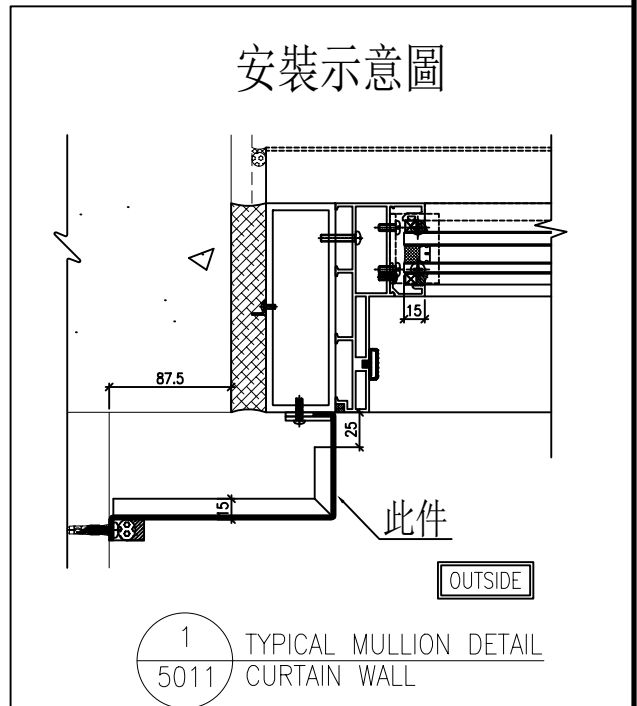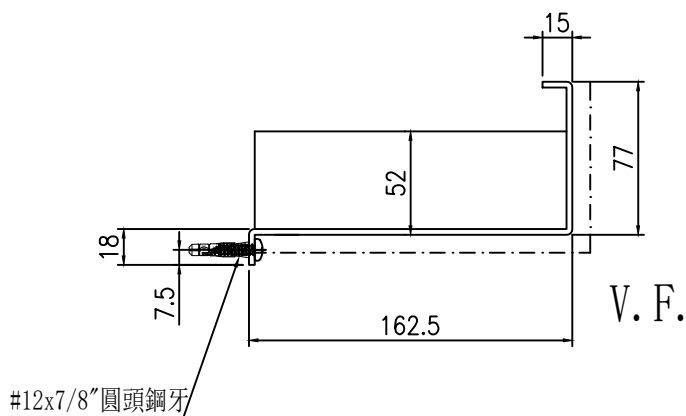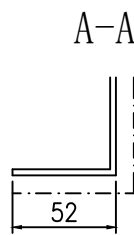
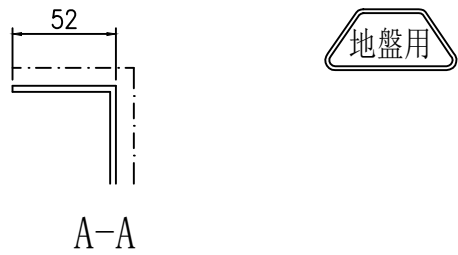
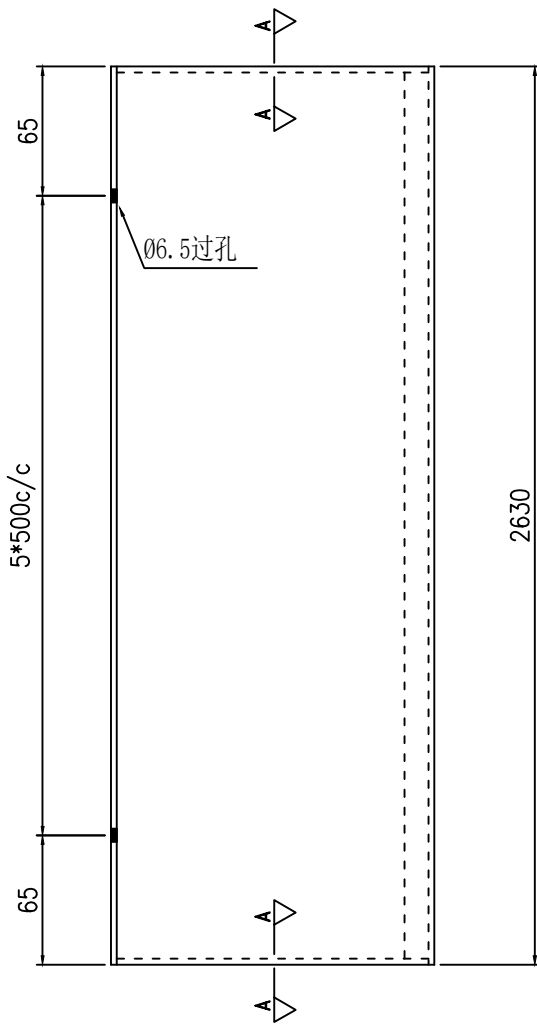


名稱	鋁板拆圖	制圖	陳福慶	2025-05-23	修改		
材料	3mm鋁板	復核	謝永林	2025-05-28	日期		
顏色	UCT206165XLA-3(TM05)	批准			圖號	XZ-004	

物料編號	數量	樓層	施工圖位置
LB-01	17	2/F-11/F	J861-SD-CW-3002
合計:	17		

工程號	J-861	地盤	己連拿利
-----	-------	----	------

地盤用

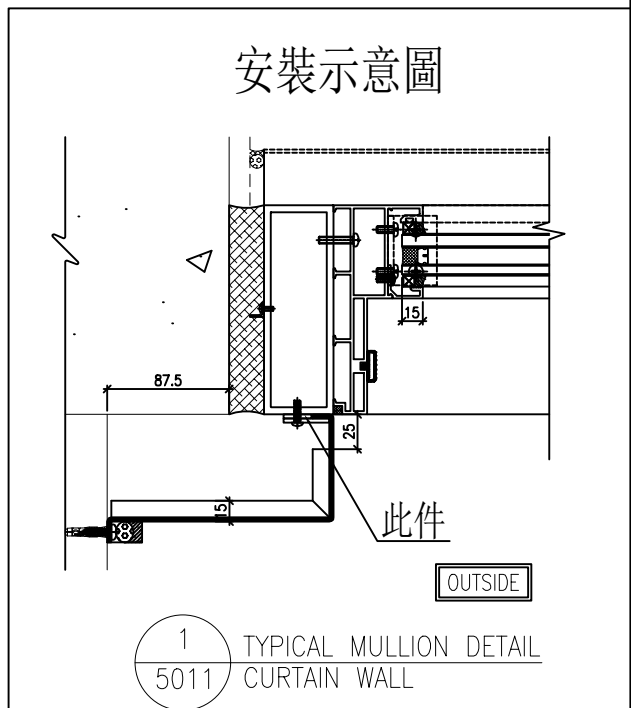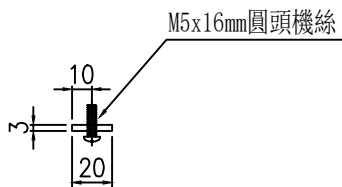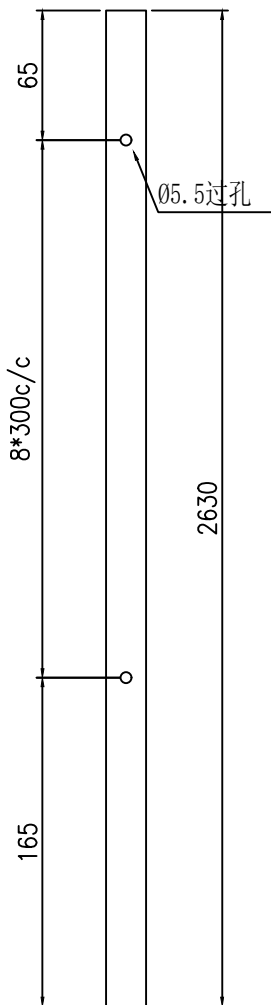

名稱	鋁板拆圖	制圖	陳福慶	2025-05-23	修改			
材料	3mm鋁板	復核	謝永林	2025-05-28	日期			
顏色	鉻化	批準			圖號	LB-01		






美特鋁質有限公司
MIDI Aluminium Fabricator Ltd.

物料編號	數量	樓層	施工圖位置
LB-02	17	2/F-11/F	J861-SD-CW-3002
合計:	17		

工程號	J-861	地盤	己連拿利
-----	-------	----	------

地盤用

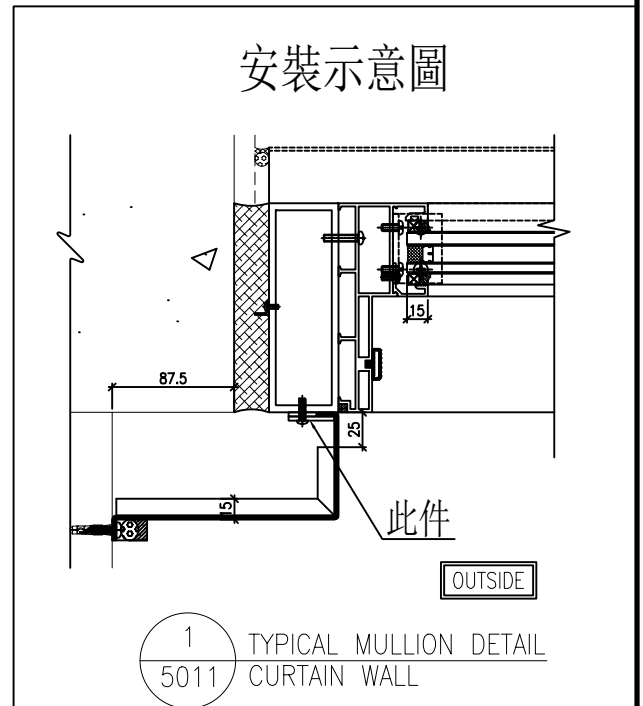
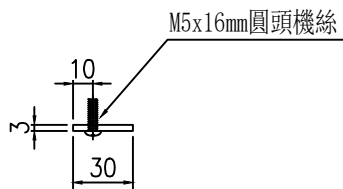
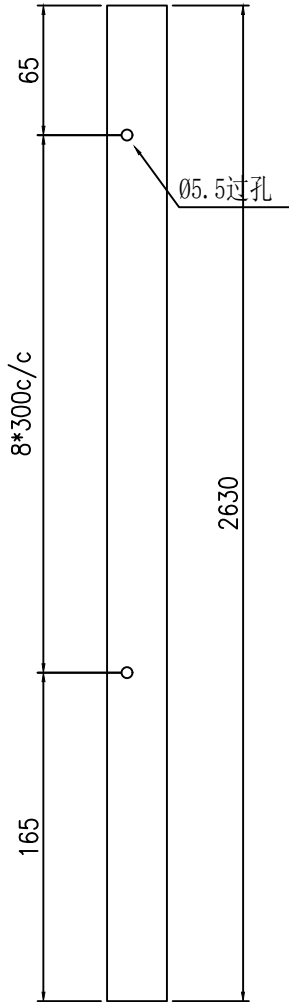


名稱	鋁板拆圖	制圖	陳福慶	2025-05-23	修改			
材料	3mm鋁板	復核	謝永林	2025-05-28	日期			
顏色	鉻化	批准			圖號	LB-02		



物料編號	數量	樓層	施工圖位置
XZ-004R	17	2/F-11/F	J861-SD-CW-3001
合計:	17		

工程號	J-861	地盤	己連拿利
-----	-------	----	------

地盤用

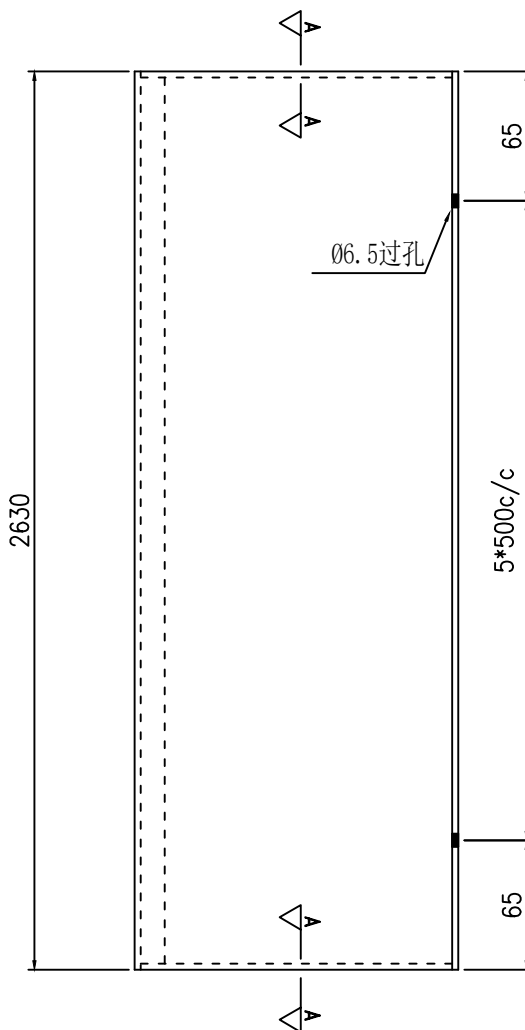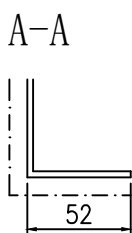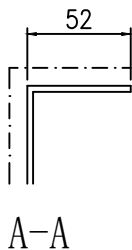

安裝示意圖

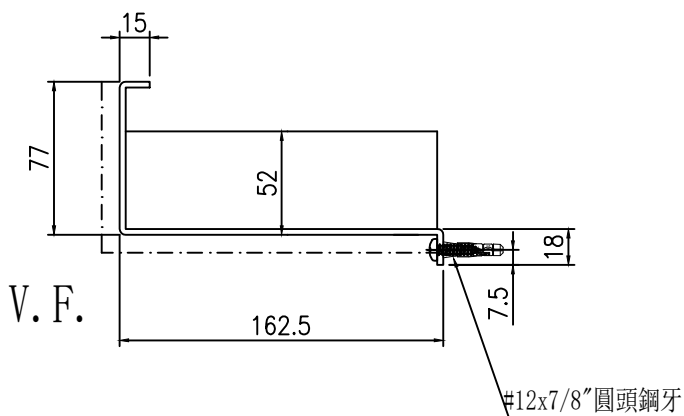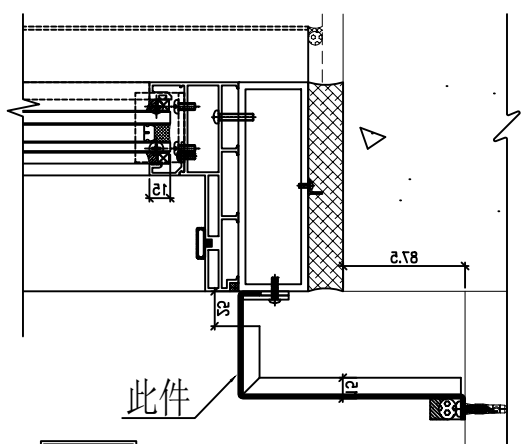


TYPICAL MULLION DETAIL
CURTAIN WALL

1R
5011


名稱	鋁板拆圖	制圖	陳福慶	2025-05-23	修改		
材料	3mm鋁板	復核	謝永林	2025-05-28	日期		
顏色	UCT206165XLA-3(TM05)	批準			圖號	XZ-004R	

物料編號	數量	樓層	施工圖位置
LB-01R	17	2/F-11/F	J861-SD-CW-3001
合計:	17		

工程號	J-861	地盤	己連拿利
-----	-------	----	------

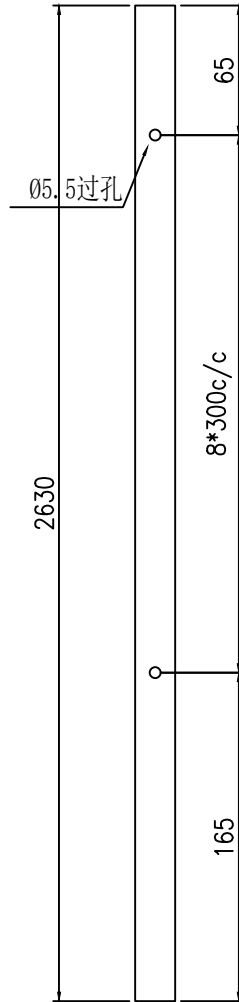


安裝示意圖

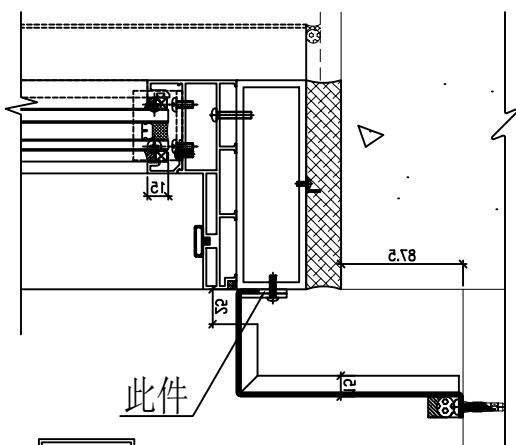

TYPICAL MULLION DETAIL
CURTAIN WALL

1R
5011


M5x16mm圓頭機絲

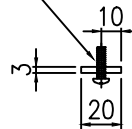


名稱	鋁板拆圖	制圖	陳福慶	2025-05-23	修改			
材料	3mm鋁板	復核	謝永林	2025-05-28	日期			
顏色	鉻化	批準			圖號	LB-01R		

物料編號	數量	樓層	施工圖位置
LB-02R	17	2/F-11/F	J861-SD-CW-3001
合計:	17		

工程號	J-861	地盤	己連拿利
-----	-------	----	------

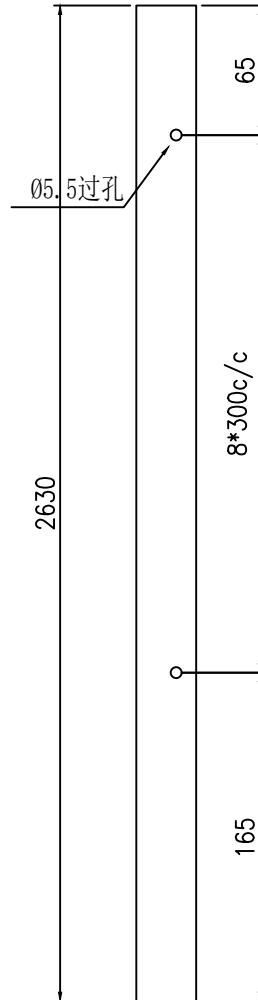


安裝示意圖

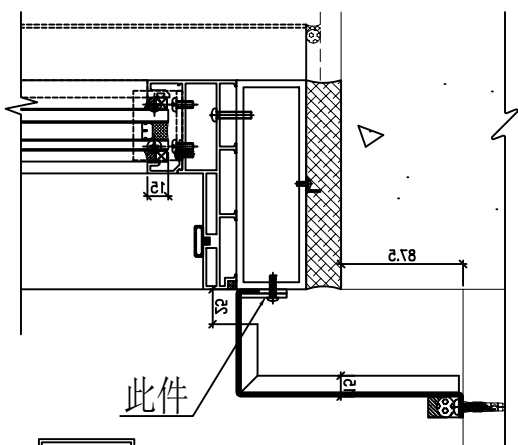


TYPICAL MULLION DETAIL 1R
CURTAIN WALL 5011

M5x16mm 圓頭機絲

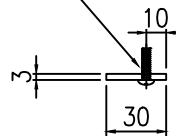


名稱	鋁板拆圖	制圖	陳福慶	2025-05-23	修改		
材料	3mm 鋁板	復核	謝永林	2025-05-28	日期		
顏色	鉻化	批準			圖號	LB-02R	

 美特鋁質有限公司 MIDI Aluminium Fabricator Ltd.	物料編號	數量	樓層	施工圖位置
	HLB-001	1	3/F	J861-SD-CW-3007
	合計:	1		
工程號	J-861	地盤	己連拿利	


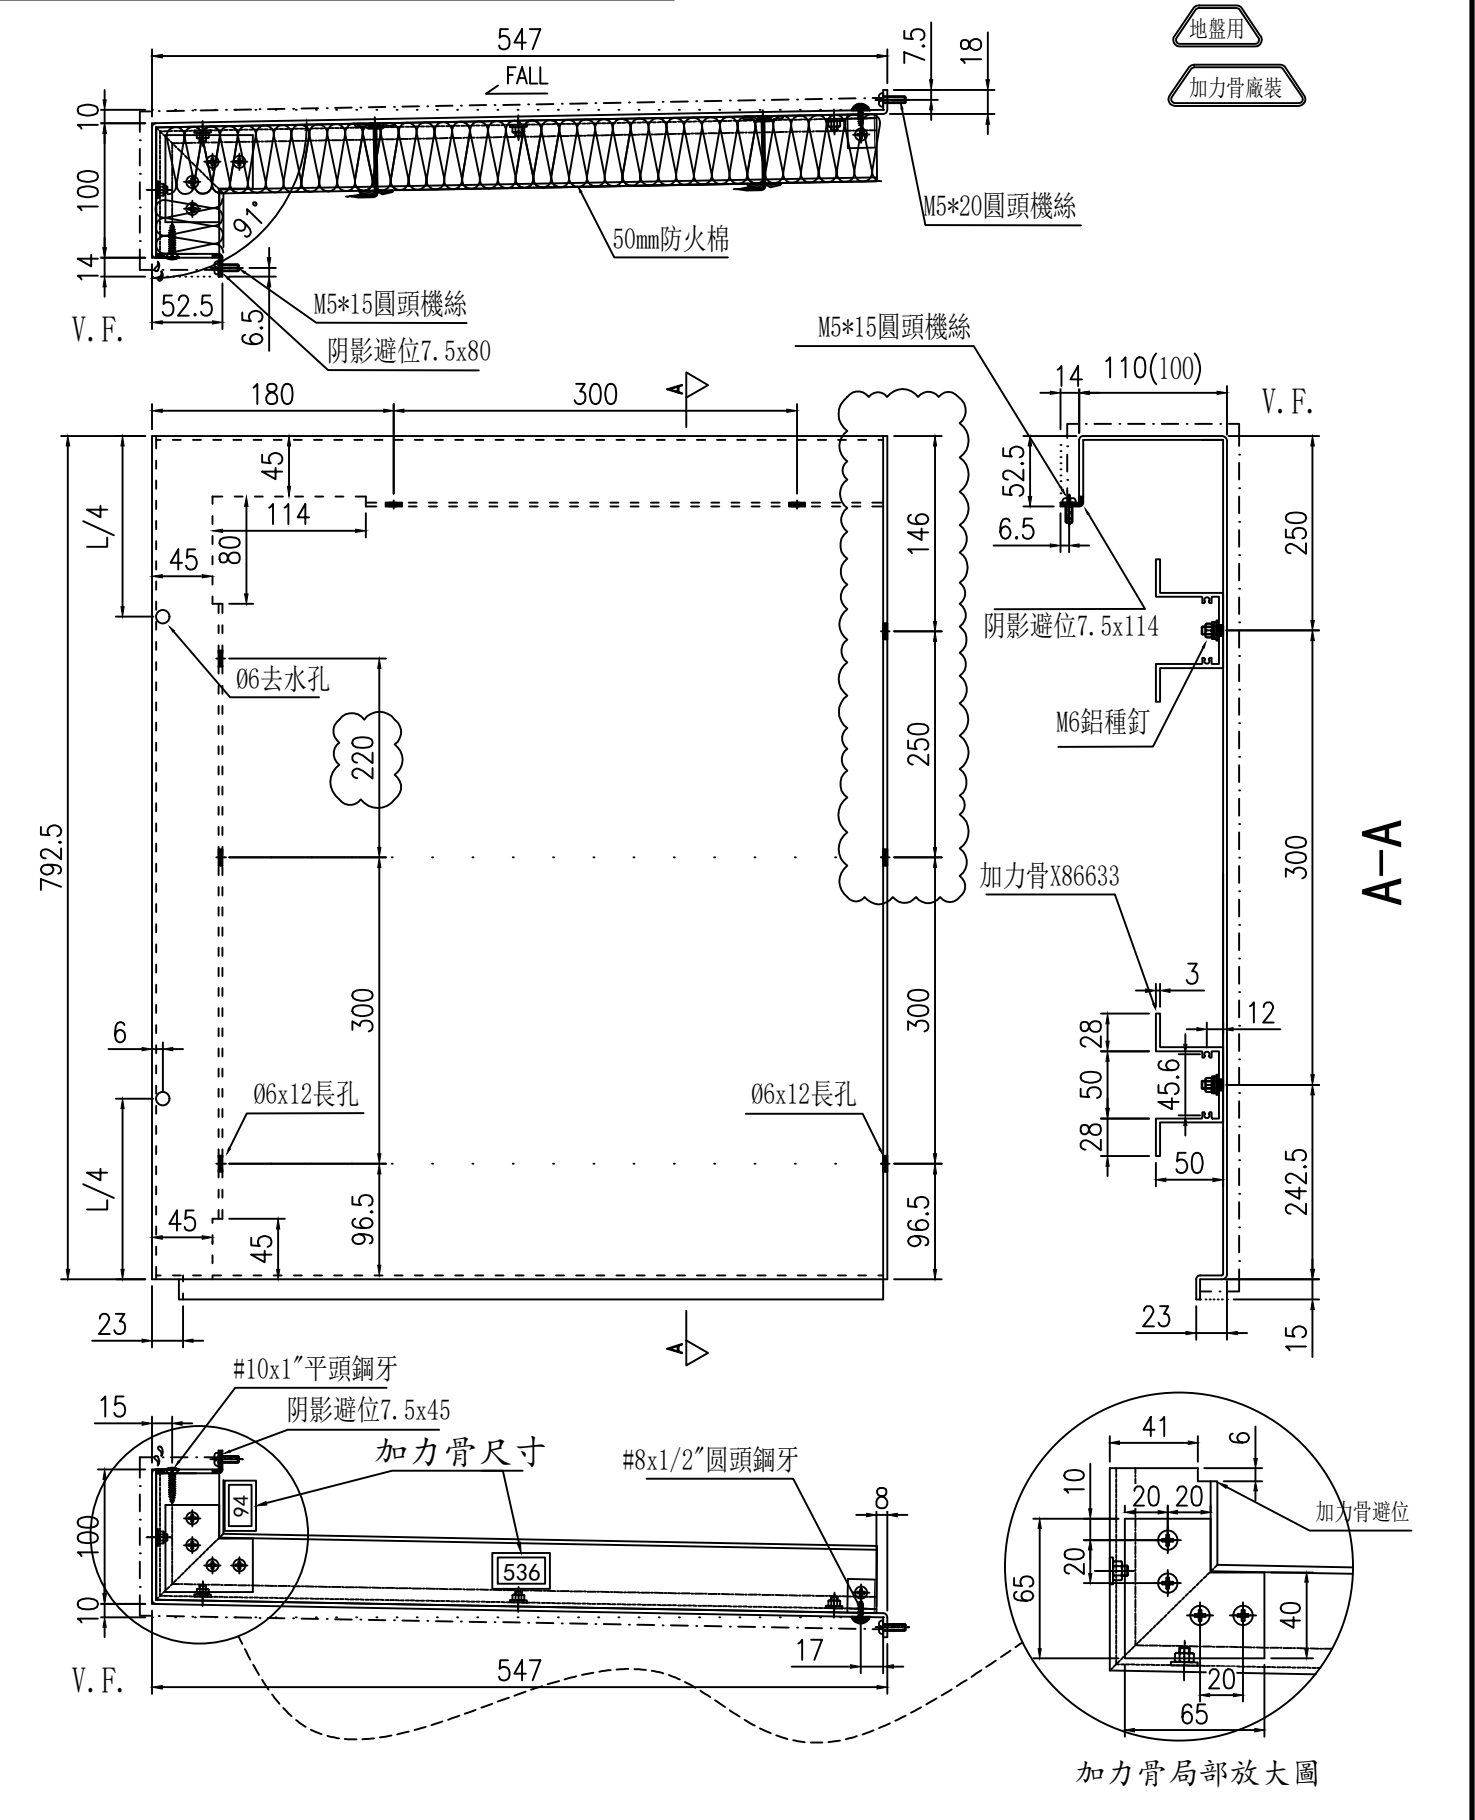


名稱	鋁板拆圖	制圖	陳福慶	2025-03-21	修改	A		
材料	3mm 鋁板	復核	謝永林	2025-04-18	日期	2025-05-23		
顏色	UCT206165XLA-3(TM05)	批准			圖號	HLB-001		

 美特鋁質有限公司 MIDI Aluminium Fabricator Ltd.			
工程號	J-861	地盤	己連拿利

物料編號	數量	樓層	施工圖位置
HLB-006	1	3/F	J861-SD-CW-3007
合計:	1		

地盤用 加力骨廠裝

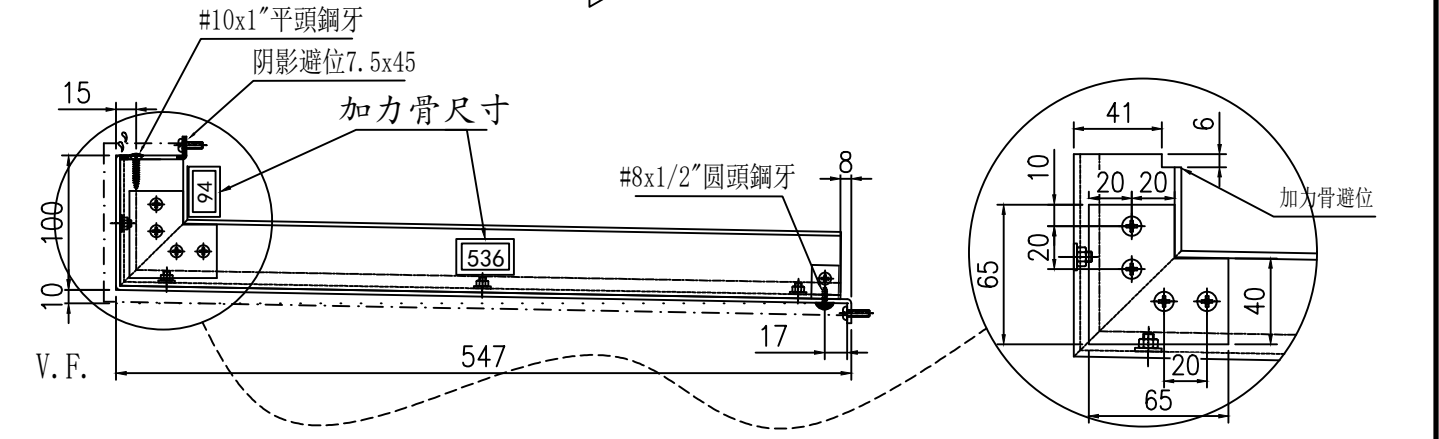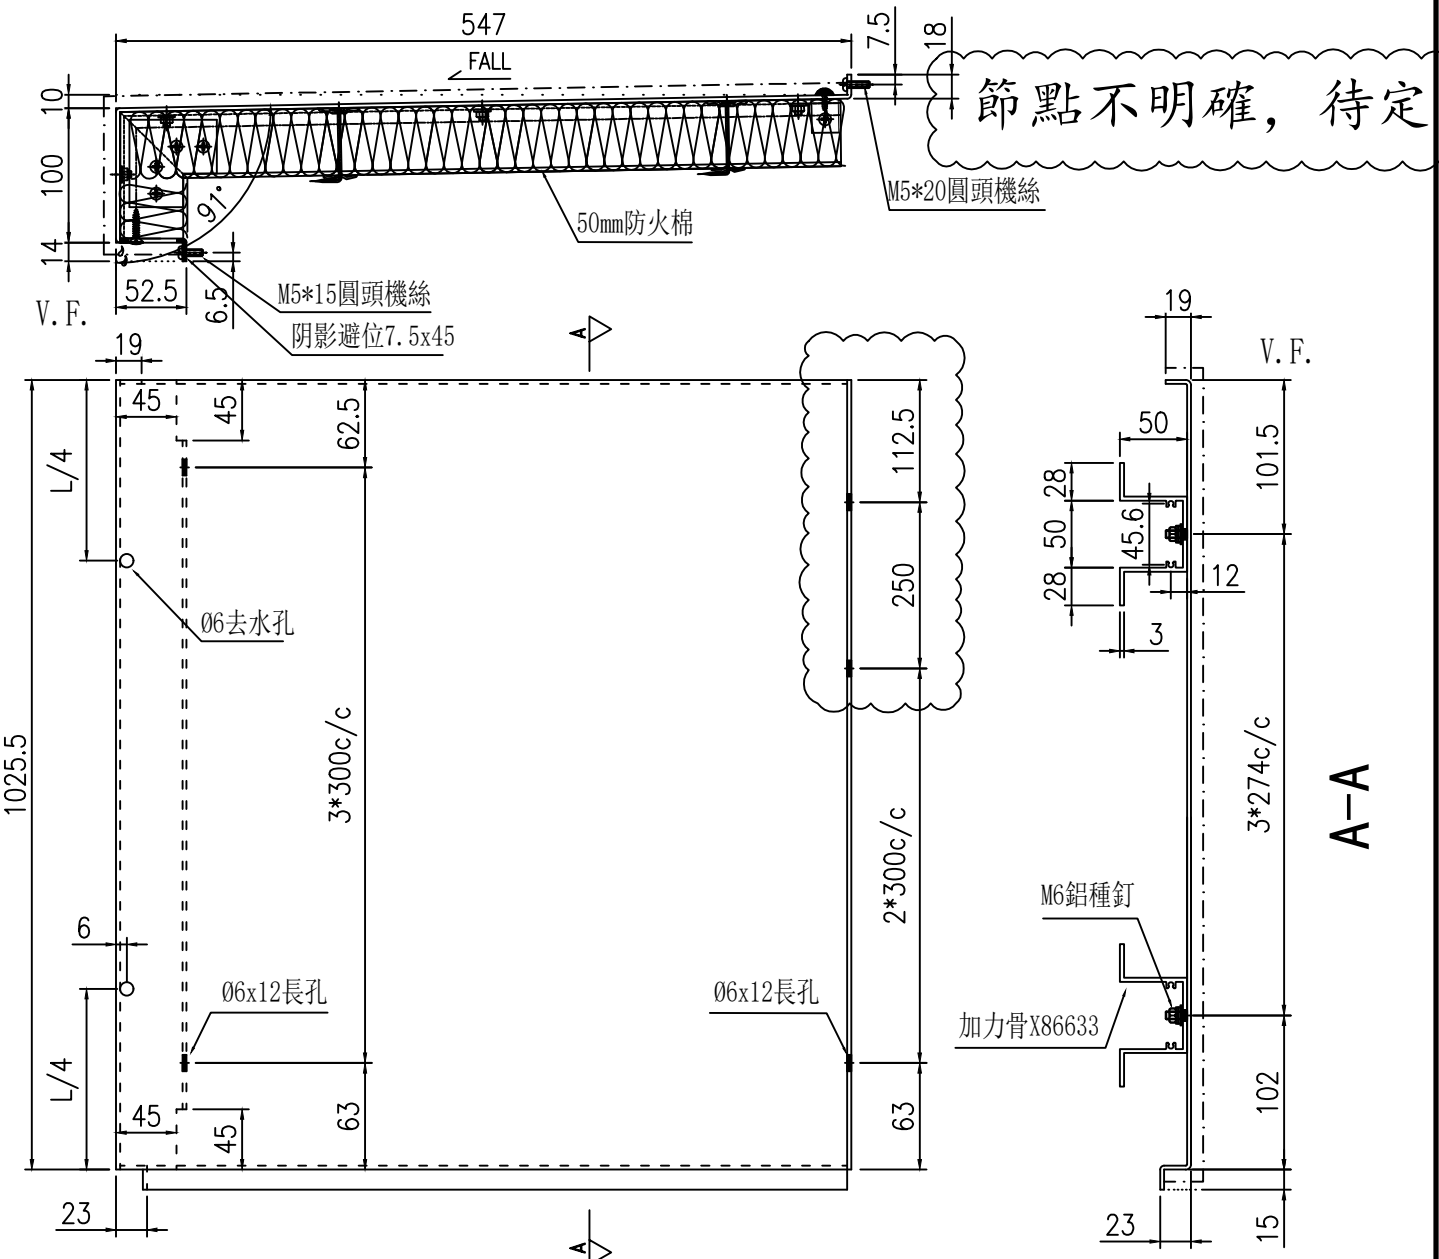

加力骨局部放大圖



名稱	鋁板拆圖	制圖	陳福慶	2025-03-21	修改	A		
材料	3mm鋁板	復核	謝永林	2025-04-18	日期	2025-05-23		
顏色	UCT206165XLA-3(TM05)	批准			圖號	HLB-006		

物料編號	數量	樓層	施工圖位置
HLB-006R	1	3/F	J861-SD-CW-3007
合計:	1		


工程號	J-861	地盤	己連拿利
-----	-------	----	------

加力骨廠裝 地盤用

節點不明確，待定

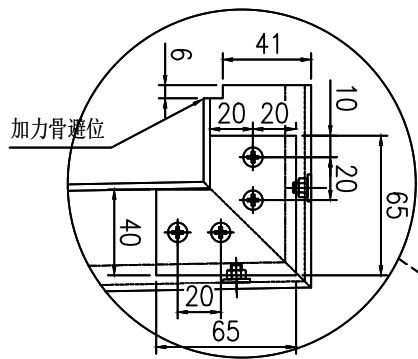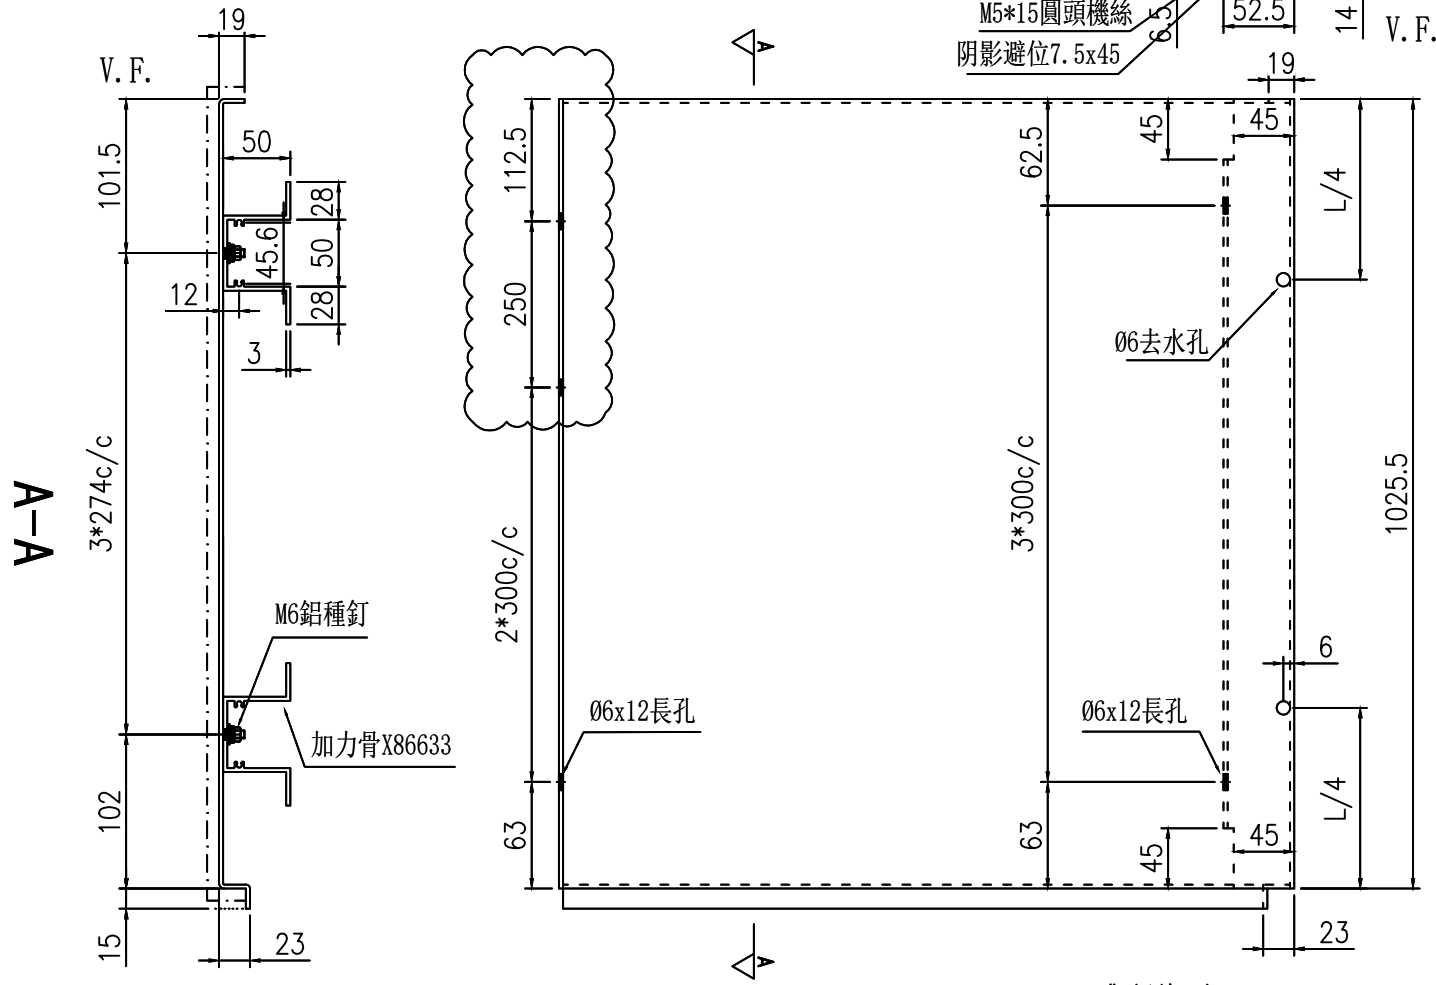

加力骨局部放大圖

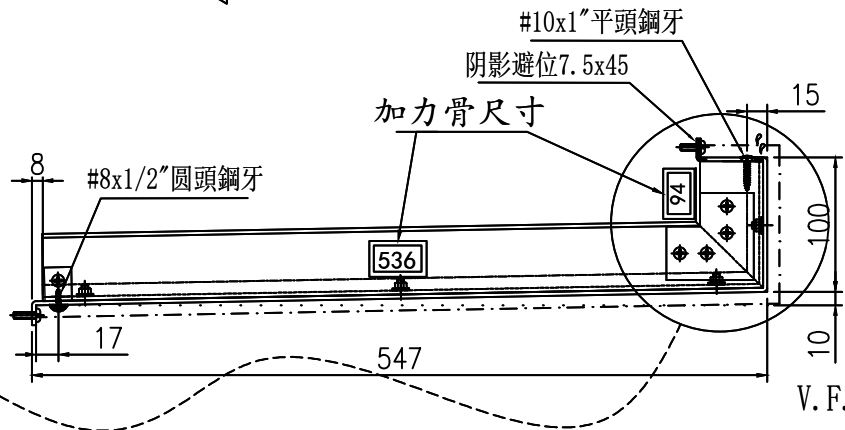



名稱	鋁板拆圖	制圖	陳福慶	2025-03-21	修改	A	
材料	3mm鋁板	復核	謝永林	2025-04-18	日期	2025-05-23	
顏色	UCT206165XLA-3(TM05)	批准			圖號	HLB-006R	

物料編號	數量	樓層	施工圖位置
FSP-001	1	3/F	J861-SD-CW-3007
合計:	1		


工程號	J-861	地盤	己連拿利
-----	-------	----	------

註：頂部已減少5mm, 底部已加長50mm

地盤用

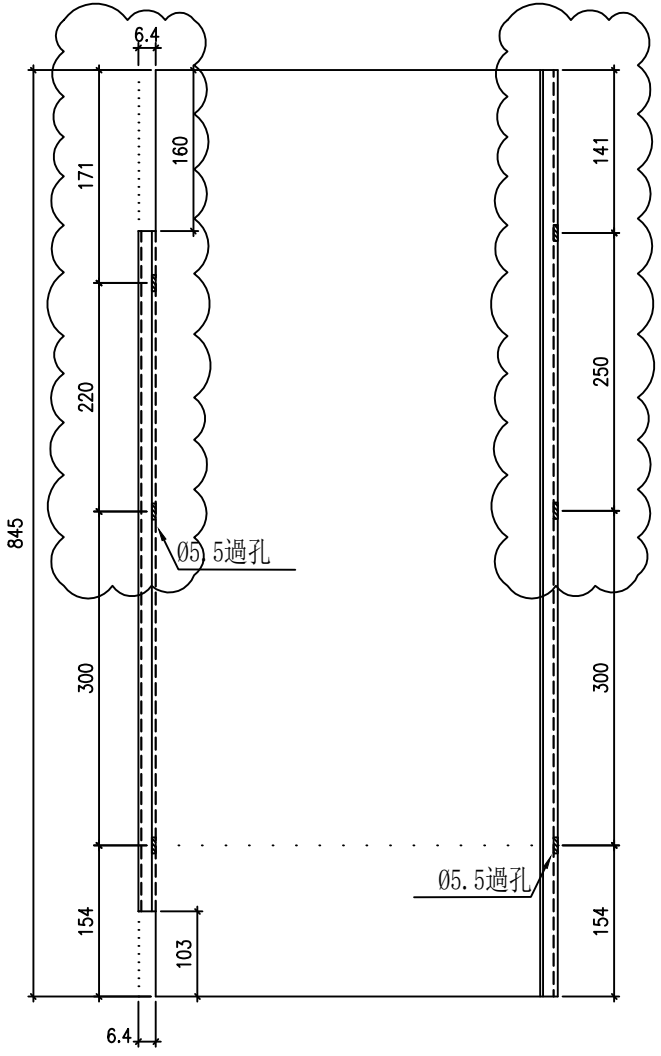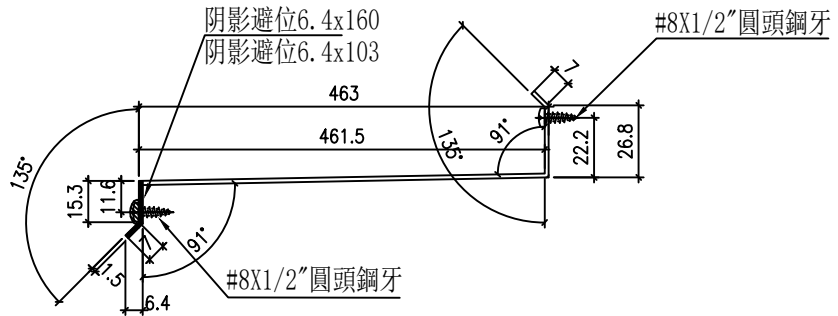

防水件安裝示意图

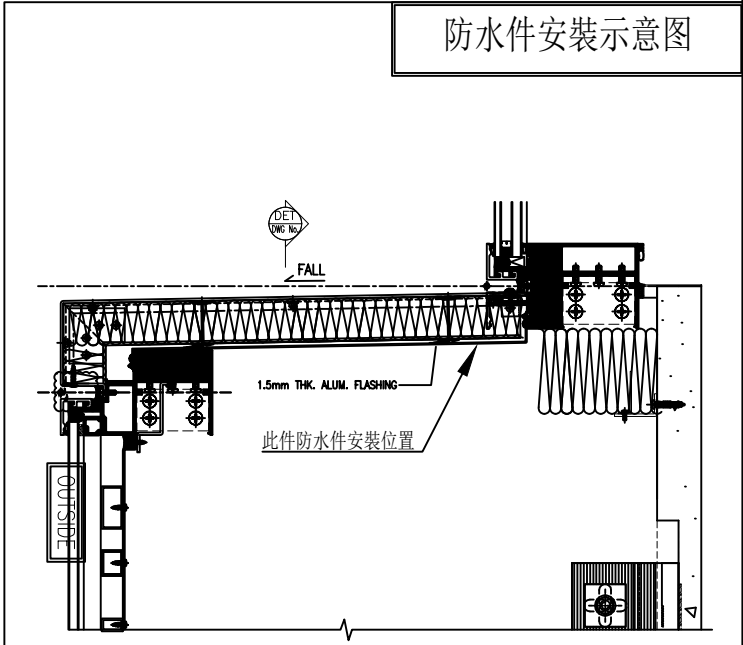

1 TYPICAL TRANSOM DETAIL
6011 CURTAIN WALL

名稱	鋁板拆圖	制圖	陳福慶	2025-03-21	修改	A	
材料	1.5mm鋁板	復核	謝永林	2025-04-18	日期	2025-05-23	
顏色	鉻化	批準			圖號	FSP-001	




美特鋁質有限公司
MIDI Aluminium Fabricator Ltd.

物料編號	數量	樓層	施工圖位置
FSP-006	1	3/F	J861-SD-CW-3007
合計:	1		


工程號	J-861	地盤	己連拿利
-----	-------	----	------

註：底部已加長50mm

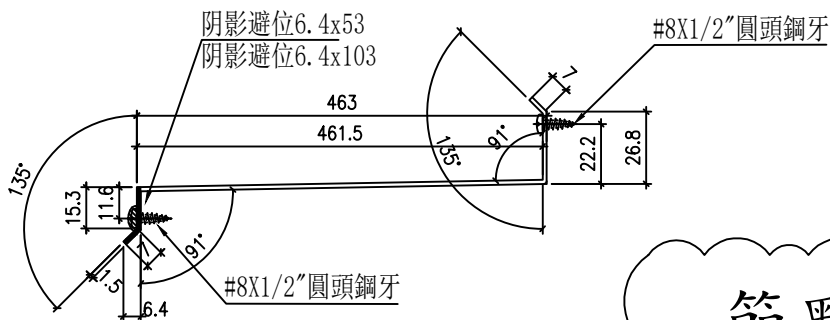


地盤用

節點不明確，待定

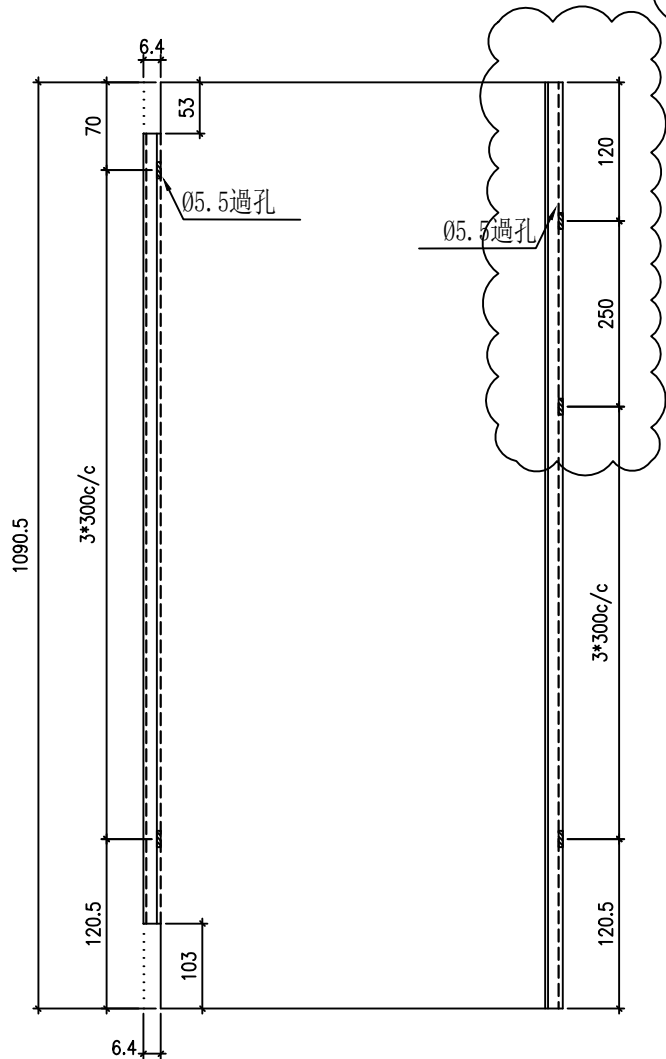

防水件安裝示意图

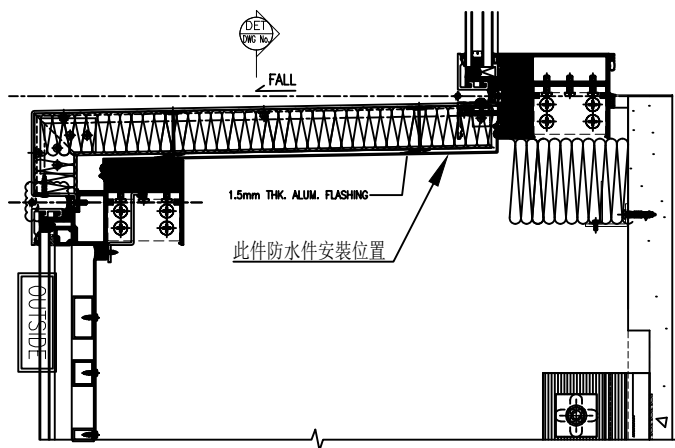

1 TYPICAL TRANSOM DETAIL
6011 CURTAIN WALL



名稱	鋁板拆圖	制圖	陳福慶	2025-03-21	修改	A		
材料	1.5mm鋁板	復核	謝永林	2025-04-18	日期	2025-05-23		
顏色	鉻化	批準			圖號	FSP-006		

物料編號	數量	樓層	施工圖位置
FSP-001R	1	3/F	J861-SD-CW-3007
合計:	1		


工程號	J-861	地盤	已連拿利
-----	-------	----	------

註：頂部已減少5mm, 底部已加長50mm

地盤用

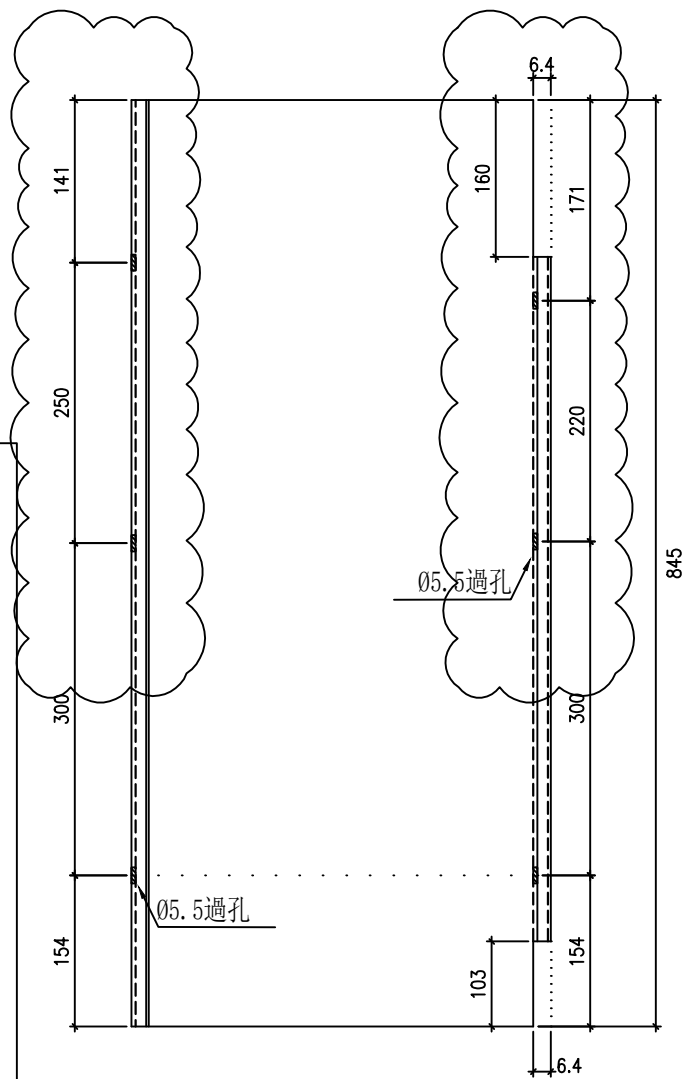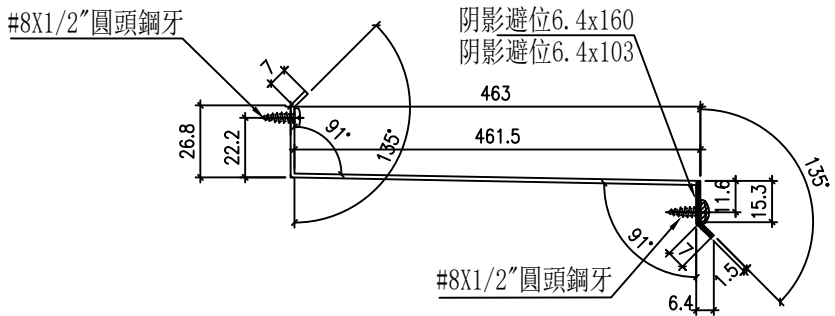

防水件安裝示意图

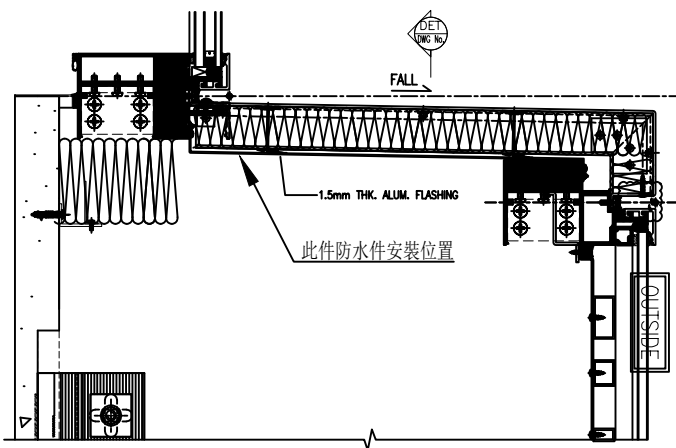

TYPICAL TRANSOM DETAIL
CURTAIN WALL

1R
6011

名稱	鋁板拆圖	制圖	陳福慶	2025-03-21	修改	A		
材料	1.5mm鋁板	復核	謝永林	2025-04-18	日期	2025-05-23		
顏色	鉻化	批准			圖號	FSP-001R		



美特鋁質有限公司
MIDI Aluminium Fabricator Ltd.

物料編號	數量	樓層	施工圖位置
FSP-006R	1	3/F	J861-SD-CW-3007
合計:	1		


工程號	J-861	地盤	己連拿利
-----	-------	----	------

註：底部已加長50mm

地盤用


#8X1/2"圓頭鋼牙

阴影避位6.4x53
阴影避位6.4x103

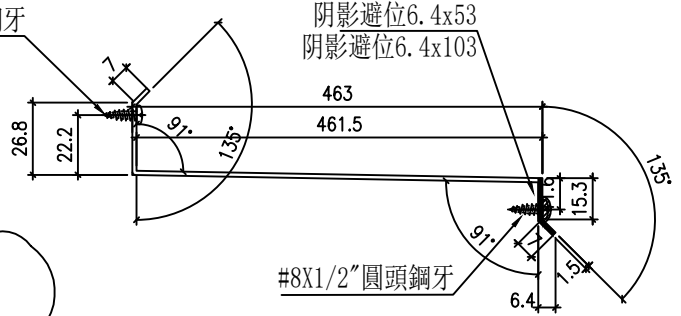


節點不明確，待定

防水件安裝示意图

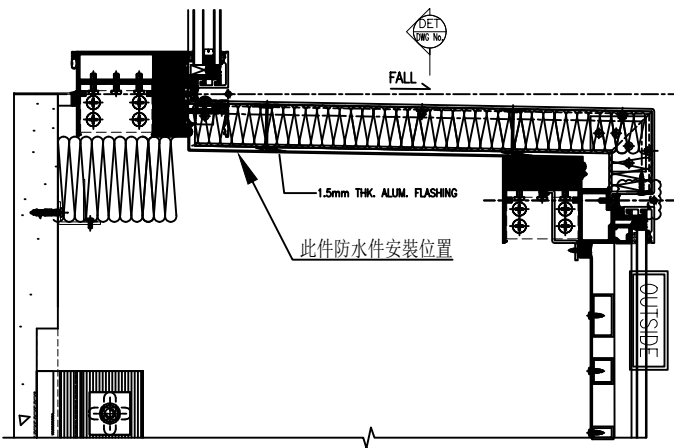

TYPICAL TRANSOM DETAIL
CURTAIN WALL

1R
6011

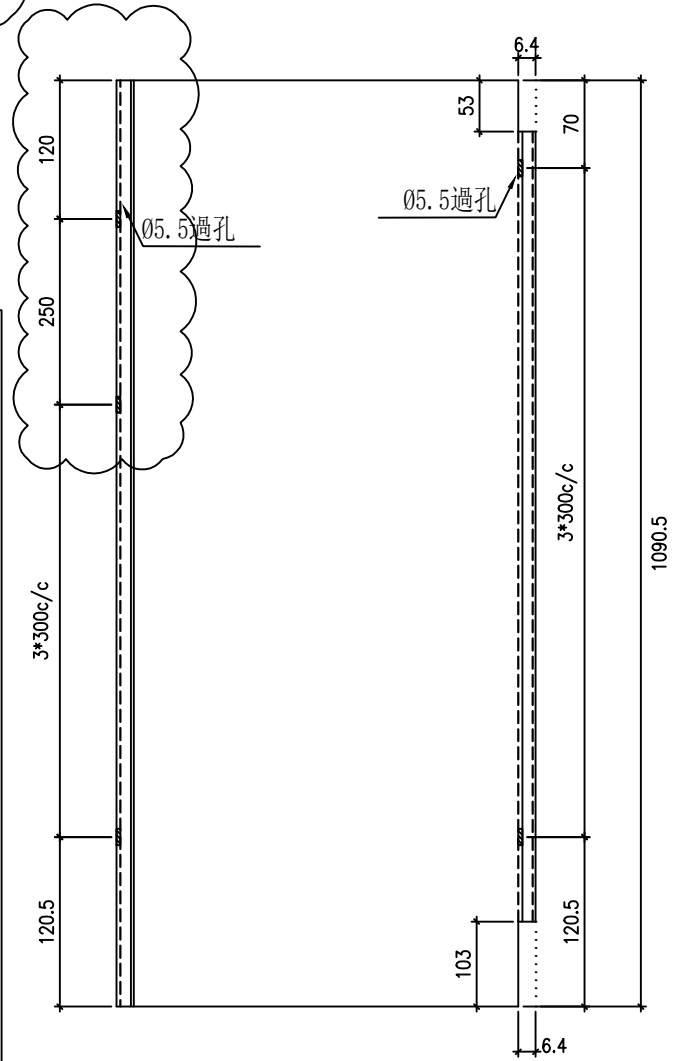

名稱	鋁板拆圖	制圖	陳福慶	2025-03-21	修改	A	
材料	1.5mm鋁板	復核	謝永林	2025-04-18	日期	2025-05-23	
顏色	鉻化	批准			圖號	FSP-006R	





美特鋁質有限公司
MIDI Aluminium Fabricator Ltd.


物料編號	數量	樓層	施工圖位置
XZ-001	1	2/F	J861-SD-CW-3006
合計:	1		

工程號	J-861	地盤	己連拿利
-----	-------	----	------

工廠用

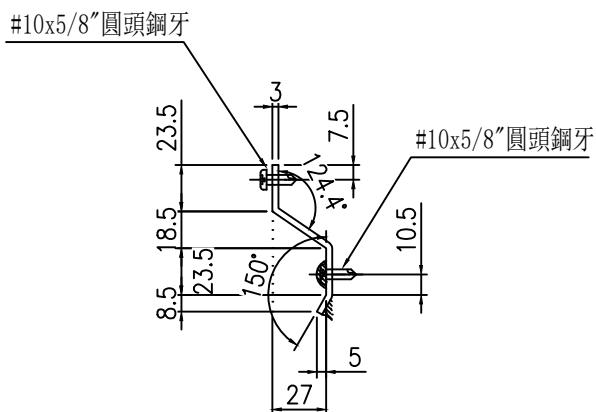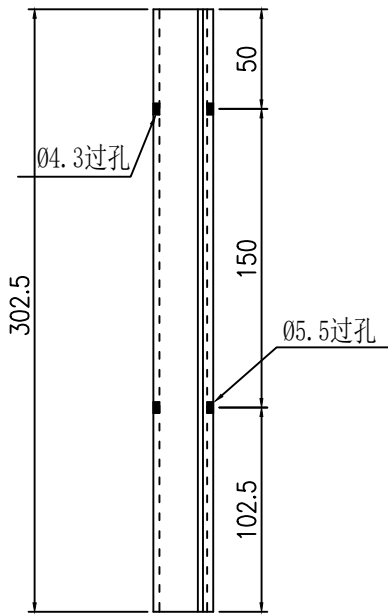

安裝示意圖

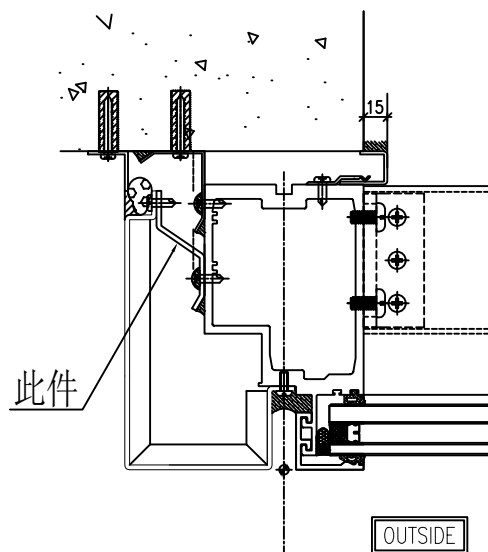



3 TYPICAL MULLION DETAIL
5008 CURTAIN WALL

名稱	鋁板拆圖	制圖	陳福慶	2025-05-23	修改		
材料	3mm鋁板	復核	謝永林	2025-05-28	日期		
顏色	鉻化	批准			圖號	XZ-001	


物料編號	數量	樓層	施工圖位置
XZ-002	1	2/F	J861-SD-CW-3006
	8	3/F-11/F	J861-SD-CW-3007
合計:	9		

工程號	J-861	地盤	己連拿利
-----	-------	----	------

工廠用

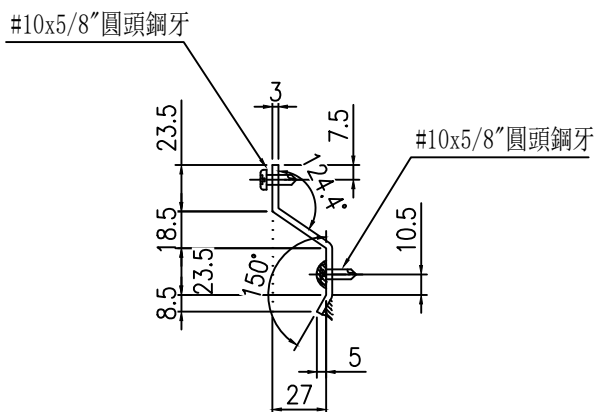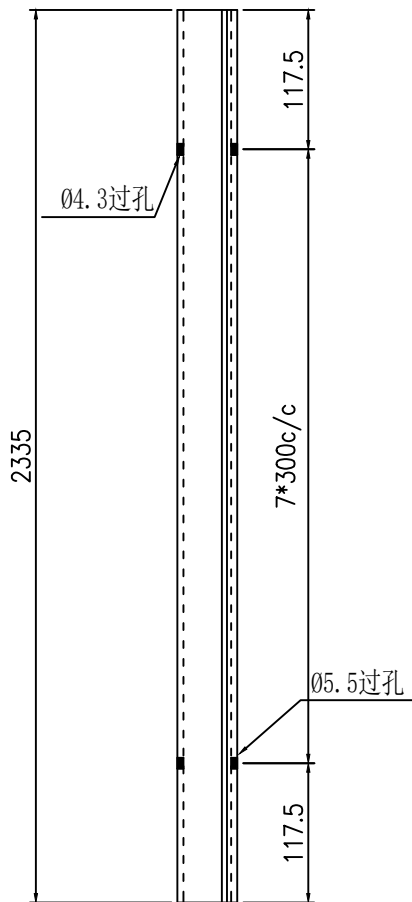

安裝示意圖

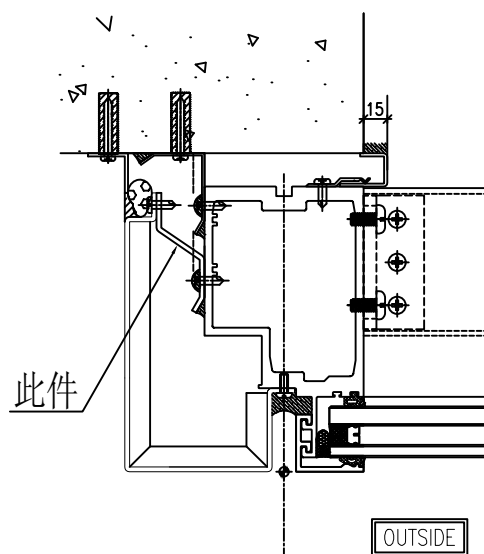

3 TYPICAL MULLION DETAIL
5008 CURTAIN WALL


名稱	鋁板拆圖	制圖	陳福慶	2025-05-23	修改		
材料	3mm鋁板	復核	謝永林	2025-05-28	日期		
顏色	鉻化	批准			圖號	XZ-002	



美特鋁質有限公司
MIDI Aluminium Fabricator Ltd.



物料編號	數量	樓層	施工圖位置
XZ-003	1	2/F	J861-SD-CW-3006
	8	3/F-11/F	J861-SD-CW-3007
合計:	9		

工程號	J-861	地盤	己連拿利
-----	-------	----	------

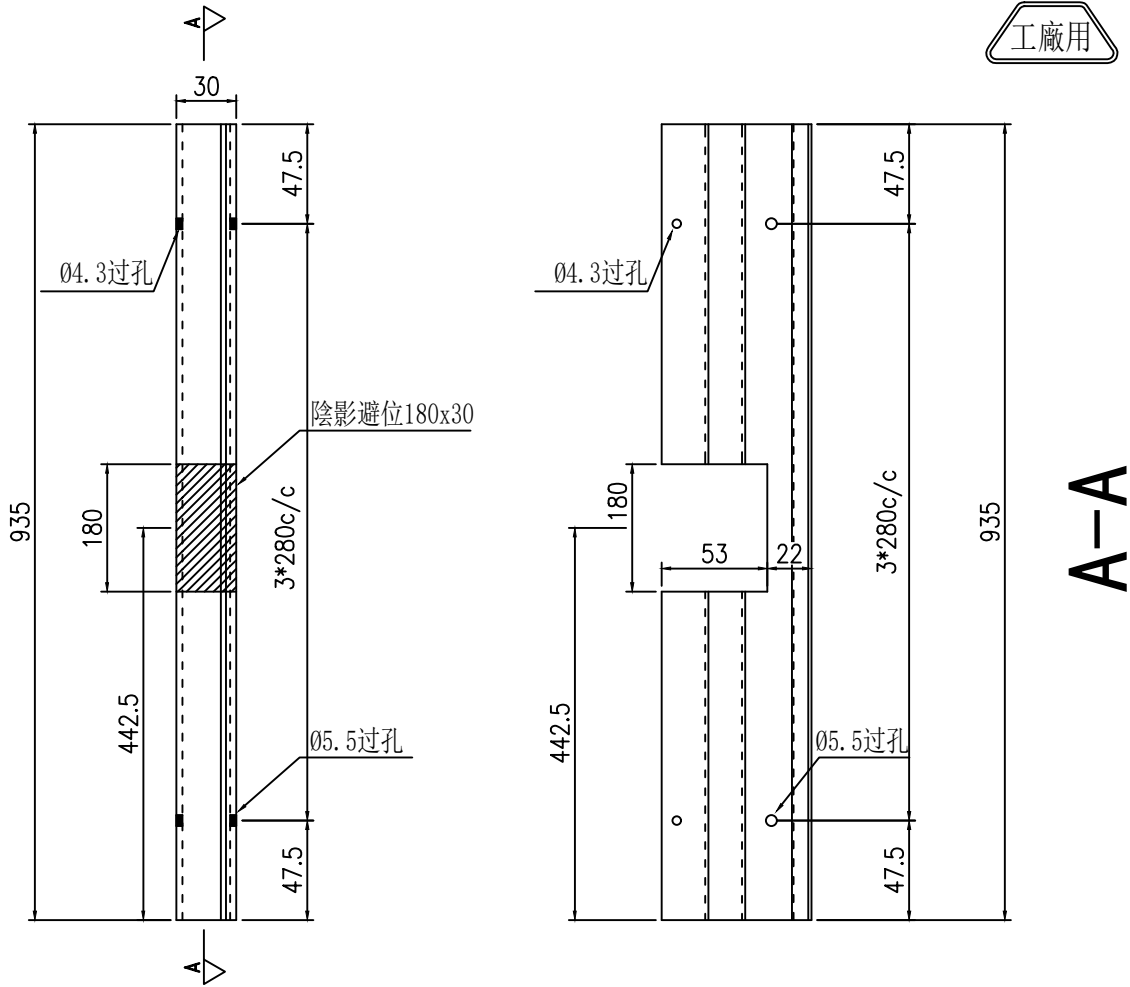

工廠用

A-A

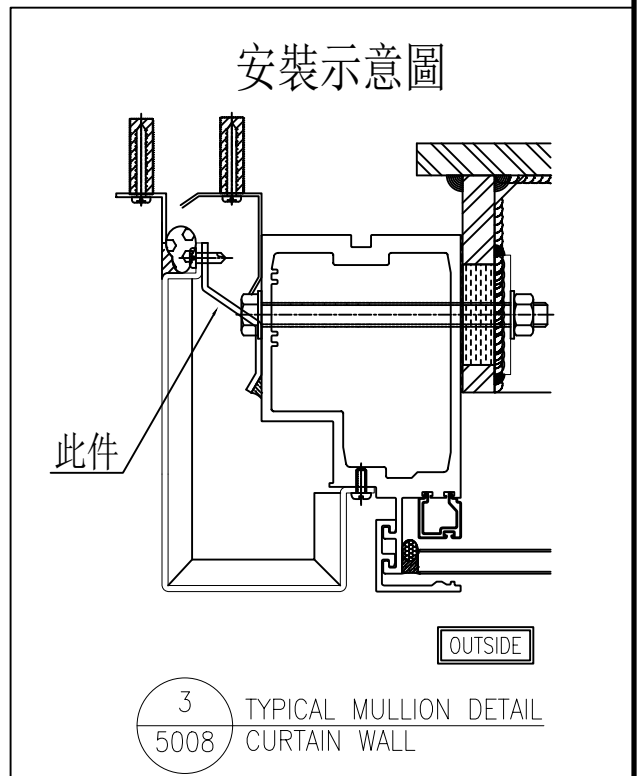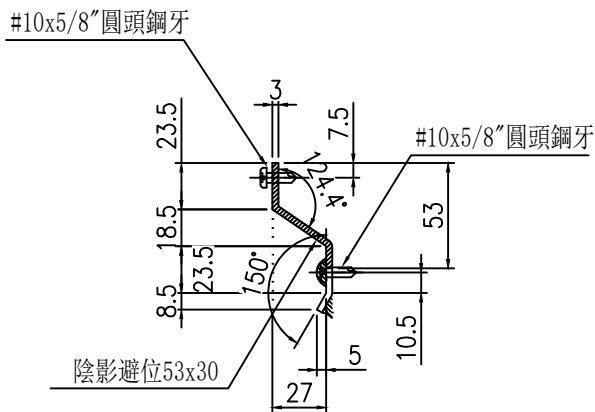

3 TYPICAL MULLION DETAIL
5008 CURTAIN WALL

名稱	鋁板拆圖	制圖	陳福慶	2025-05-23	修改			
材料	3mm鋁板	復核	謝永林	2025-05-28	日期			
顏色	鉻化	批准			圖號	XZ-003		




美特鋁質有限公司
MIDI Aluminium Fabricator Ltd.


物料編號	數量	樓層	施工圖位置
XZ-001R	1	2/F	J861-SD-CW-3006
合計:	1		

工程號	J-861	地盤	己連拿利
-----	-------	----	------


工廠用

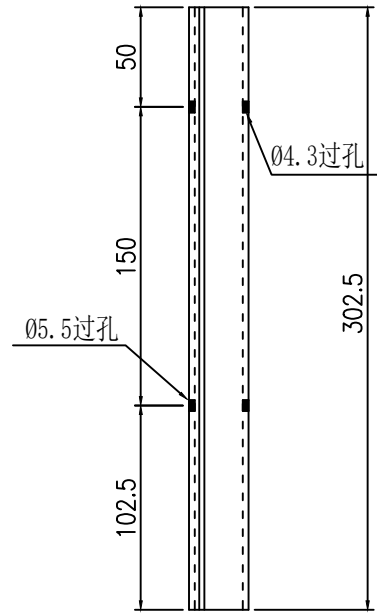

安裝示意圖

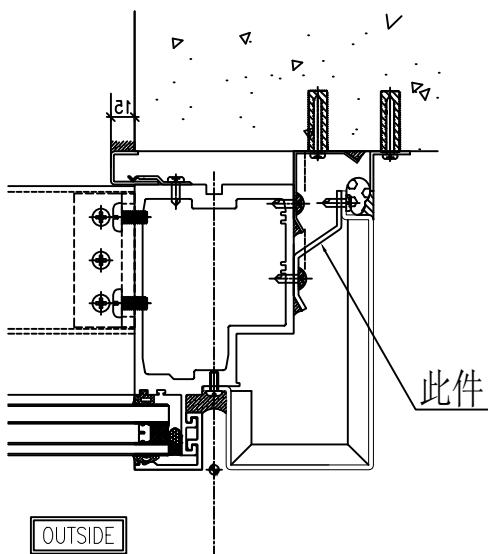

TYPICAL MULLION DETAIL 3R
CURTAIN WALL 5008

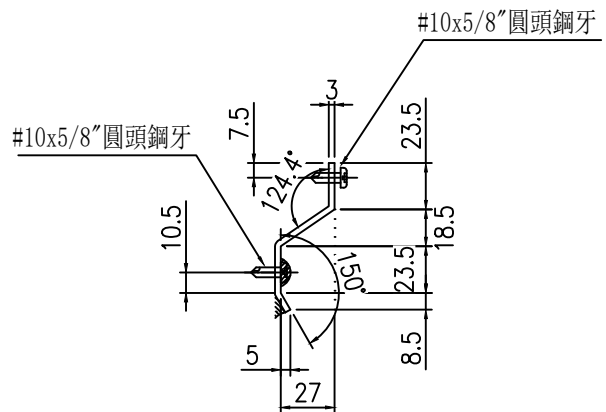


名稱	鋁板拆圖	制圖	陳福慶	2025-05-23	修改		
材料	3mm鋁板	復核	謝永林	2025-05-28	日期		
顏色	鉻化	批準			圖號	XZ-001R	




美特鋁質有限公司
MIDI Aluminium Fabricator Ltd.

物料編號	數量	樓層	施工圖位置
XZ-002R	1	2/F	J861-SD-CW-3006
	8	3/F-11/F	J861-SD-CW-3007
合計:	9		


工程號	J-861	地盤	己連拿利
-----	-------	----	------

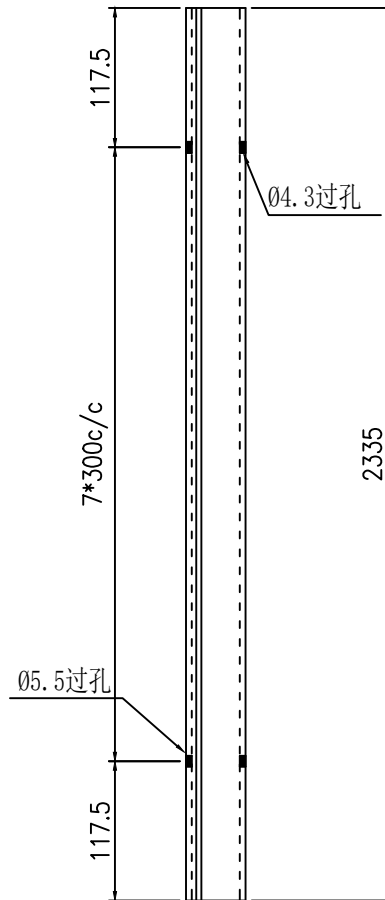

安裝示意圖

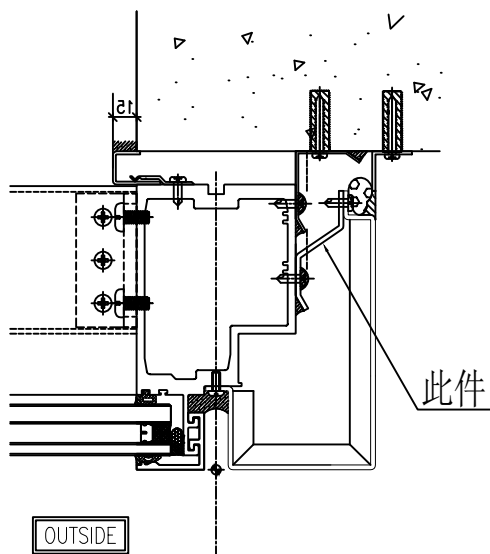

TYPICAL MULLION DETAIL 3R
CURTAIN WALL 5008

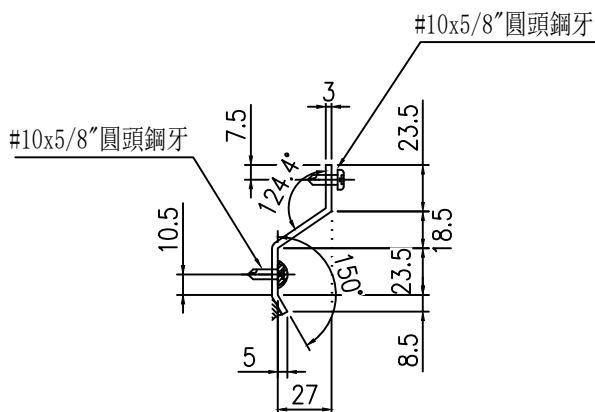



名稱	鋁板拆圖	制圖	陳福慶	2025-05-23	修改		
材料	3mm鋁板	復核	謝永林	2025-05-28	日期		
顏色	鉻化	批准			圖號	XZ-002R	

物料編號	數量	樓層	施工圖位置
XZ-003R	1	2/F	J861-SD-CW-3006
	8	3/F-11/F	J861-SD-CW-3007
合計:	9		



工程號	J-861	地盤	己連拿利
-----	-------	----	------

工廠用

A-A

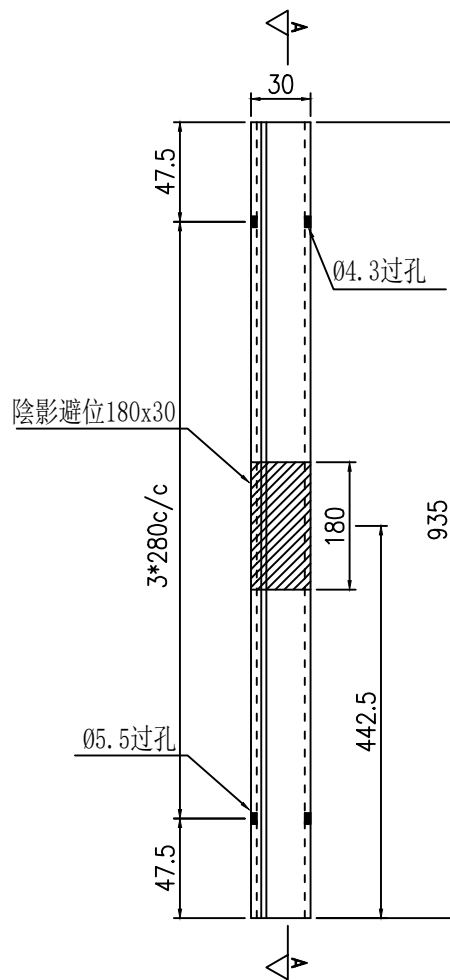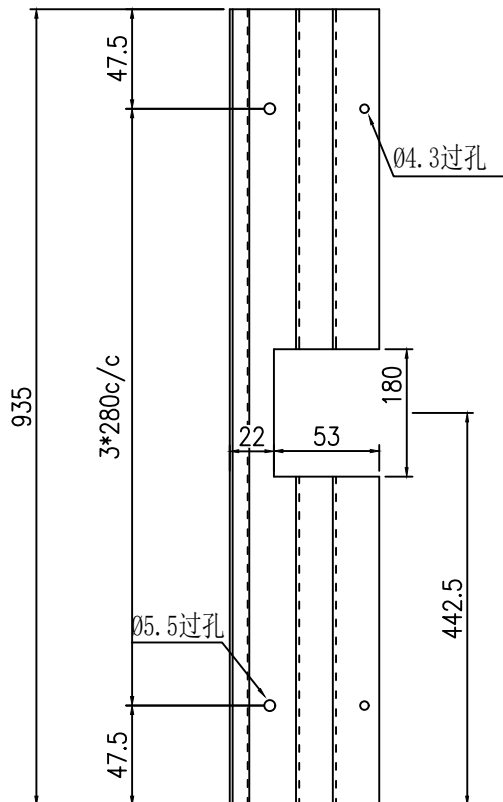


安裝示意圖

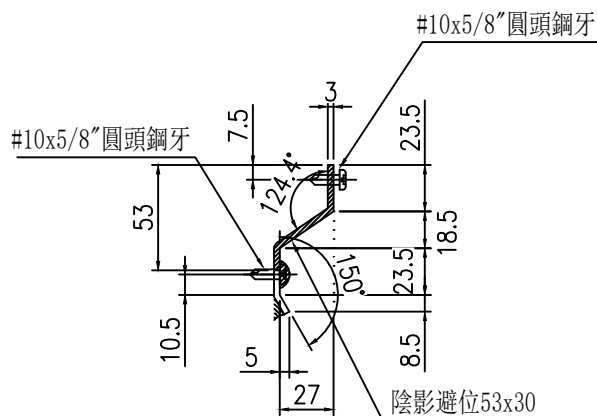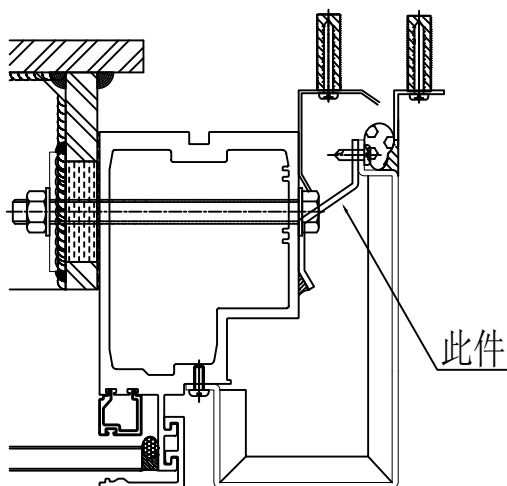

OUTSIDE

TYPICAL MULLION DETAIL 3R
CURTAIN WALL 5008

名稱	鋁板拆圖	制圖	陳福慶	2025-05-23	修改		
材料	3mm鋁板	復核	謝永林	2025-05-28	日期		
顏色	鉻化	批準			圖號	XZ-003R	

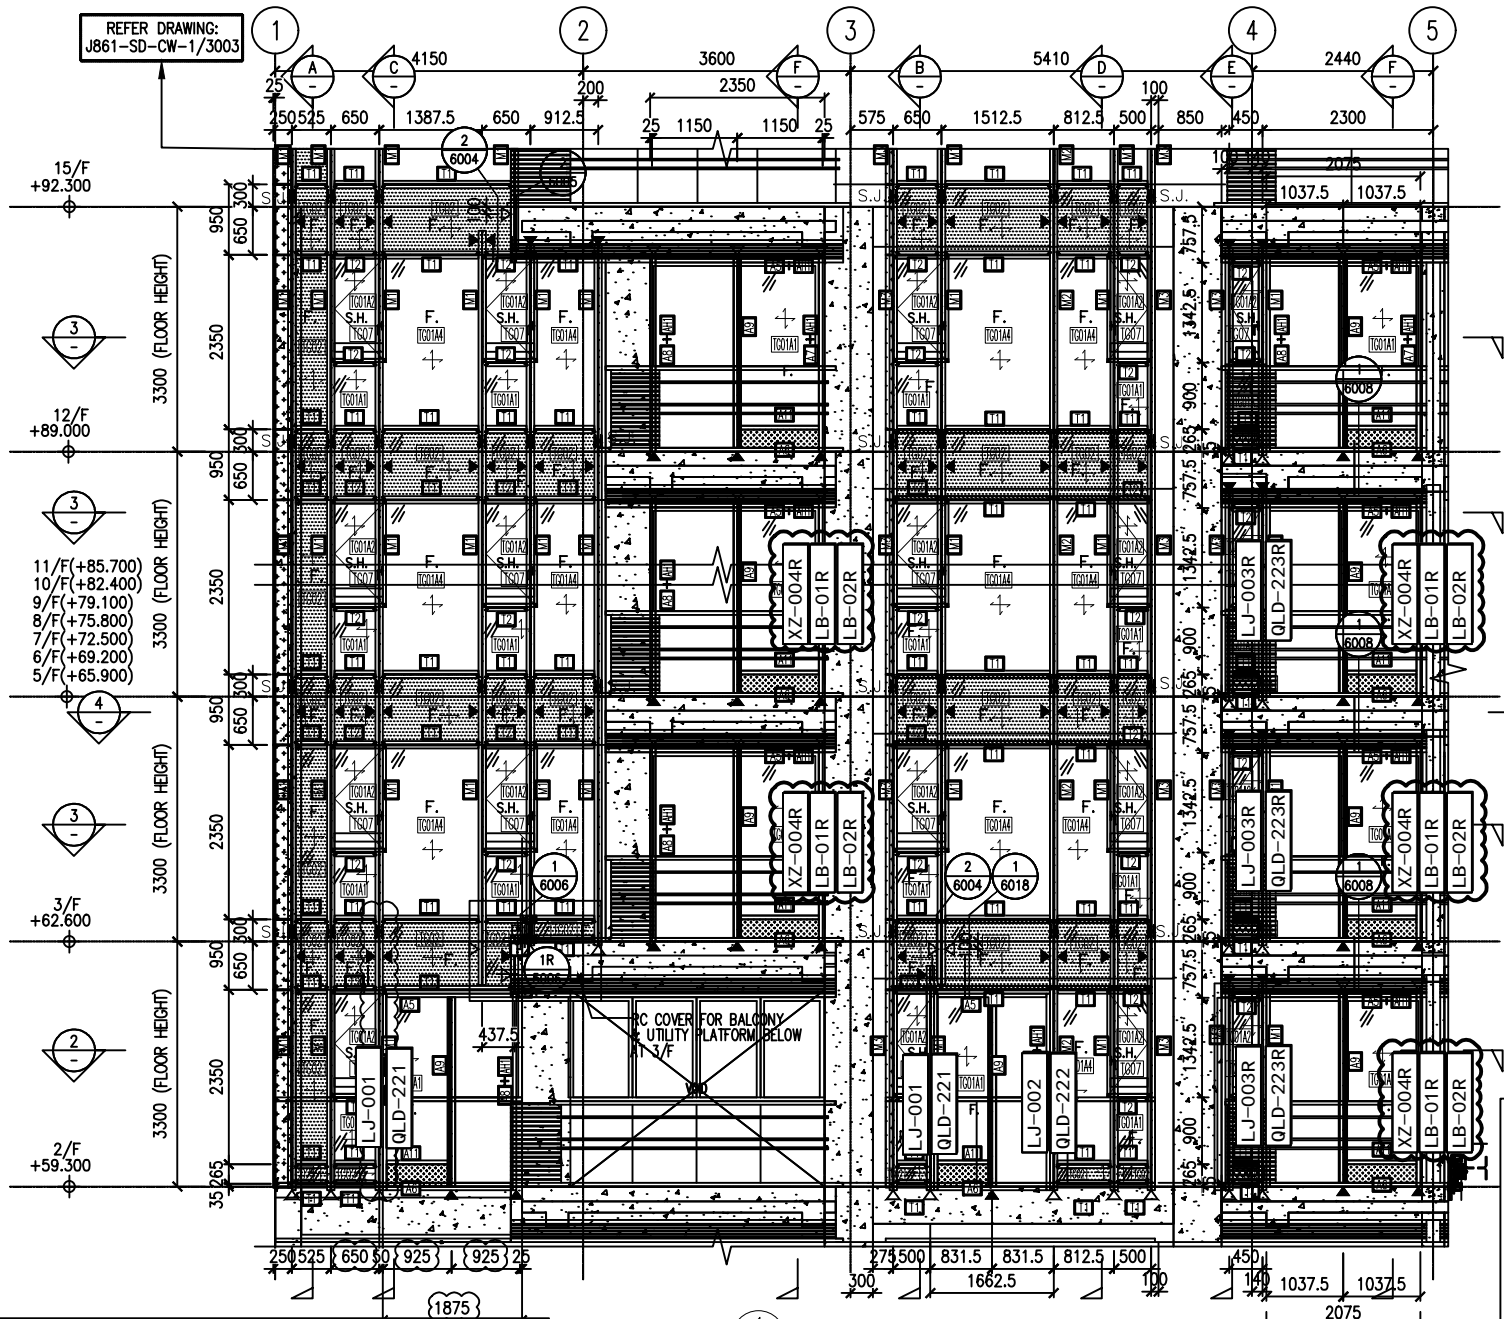

NOTE:
 1. ALL DIMENSIONS ARE IN mm.
 2. ALL ELEVATIONS ARE VIEWED FROM OUTSIDE.
 3. ALL DIMENSIONS TO BE VERIFIED ON SITE BEFORE FABRICATION.

LEGEND:
 (X) DETAIL MARK NO.
 (REF) REFER SHEET NO.

1. F.F.L. --- FINISHED FLOOR LEVEL
 2. S.F.L. --- STRUCTURAL FLOOR LEVEL
 3. (R) --- REVERSED DETAIL

B	8/11/2024	GENERAL	REVISED
A	16/9/2024	GENERAL	REVISED
NO.	DATE	BY	REVISION

CLIENT:
 MILLION BASE PROPERTIES LIMITED

ARCHITECT:
 WONG TUNG & PARTNERS LIMITED
 ARCHITECTS & PLANNERS

STRUCTURAL ENGINEER:
 SYW & ASSOCIATES LTD.
 CONSULTING STRUCTURAL & CIVIL ENGINEERS

MAIN CONTRACTOR:
 顯利工程有限公司
 HIEN LEE ENGINEERING CO., LTD.

MIDI 美特銘寶有限公司
 MIDY ALUMINIUM FABRICATOR LTD.
 Units 6-8, Surrey Industrial Centre, 1/F
 610 Che Kwo Ling Road, Kowloon
 Tel: 23489211-4 Fax: (852) 2727666

JOB NO.: J-861
 PROJECT:
 PROPOSED RESIDENTIAL DEVELOPMENT AT NOS. 3-6 GLENEALY, CENTRAL, HONG KONG

TITLE:
 PART ELEVATION FOR CURTAIN WALL

DATE: 06-Sep.-24 SCALE: 1:60(A1)


DRAWN BY: Aasing CHECKED BY:


DWG NO.: JB61-SD-CW-3001 REV.: B

- LEGEND:
- TG01A1 8mm HEAT STRENGTHENED GLASS + 12mm AIR SPACE + 10mm TEMPERED GLASS (IGU)
 - TG01A2 8mm HEAT STRENGTHENED GLASS + 12mm AIR SPACE + 8mm TEMPERED GLASS (IGU)
 - TG01A3 8mm HEAT STRENGTHENED GLASS WITH (FROSTED) AT SURFACE #3 + 12mm AIR SPACE + 10mm TEMPERED GLASS (IGU)
 - TG01A4 8mm HEAT STRENGTHENED GLASS + 12mm AIR SPACE + 12mm TEMPERED GLASS (IGU)
 - TG02 12mm HEAT STRENGTHENED GLASS W/2mm THK. ALUM. BACK PANEL
 - TG07 10mm CLEAR TEMPERED GLASS
 - CL05 3mm THK ALUM. CLADDING DARK GREY COLOUR CODE: KM3E97023C (W/AL CURTAIN WALL MULLION & TRANSOM FRAME IN DARK GREY COLOUR)
- F. --- FIXED GLASS
 S.H. --- SIDE HUNG OPENABLE WINDOW
 ▲ --- SUPPORT POINT (WIND LOAD + DEAD LOAD)
 △ --- SUPPORT POINT (WIND LOAD)
 S.J. --- STACK JOINT REF TO JB61-SD-CW-3016

鋁板色號為
 UCT206165XLA-3 (TM05) 鋁板位置圖

鋁角位置圖

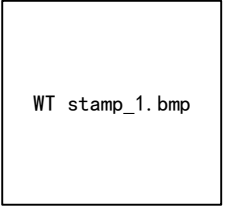

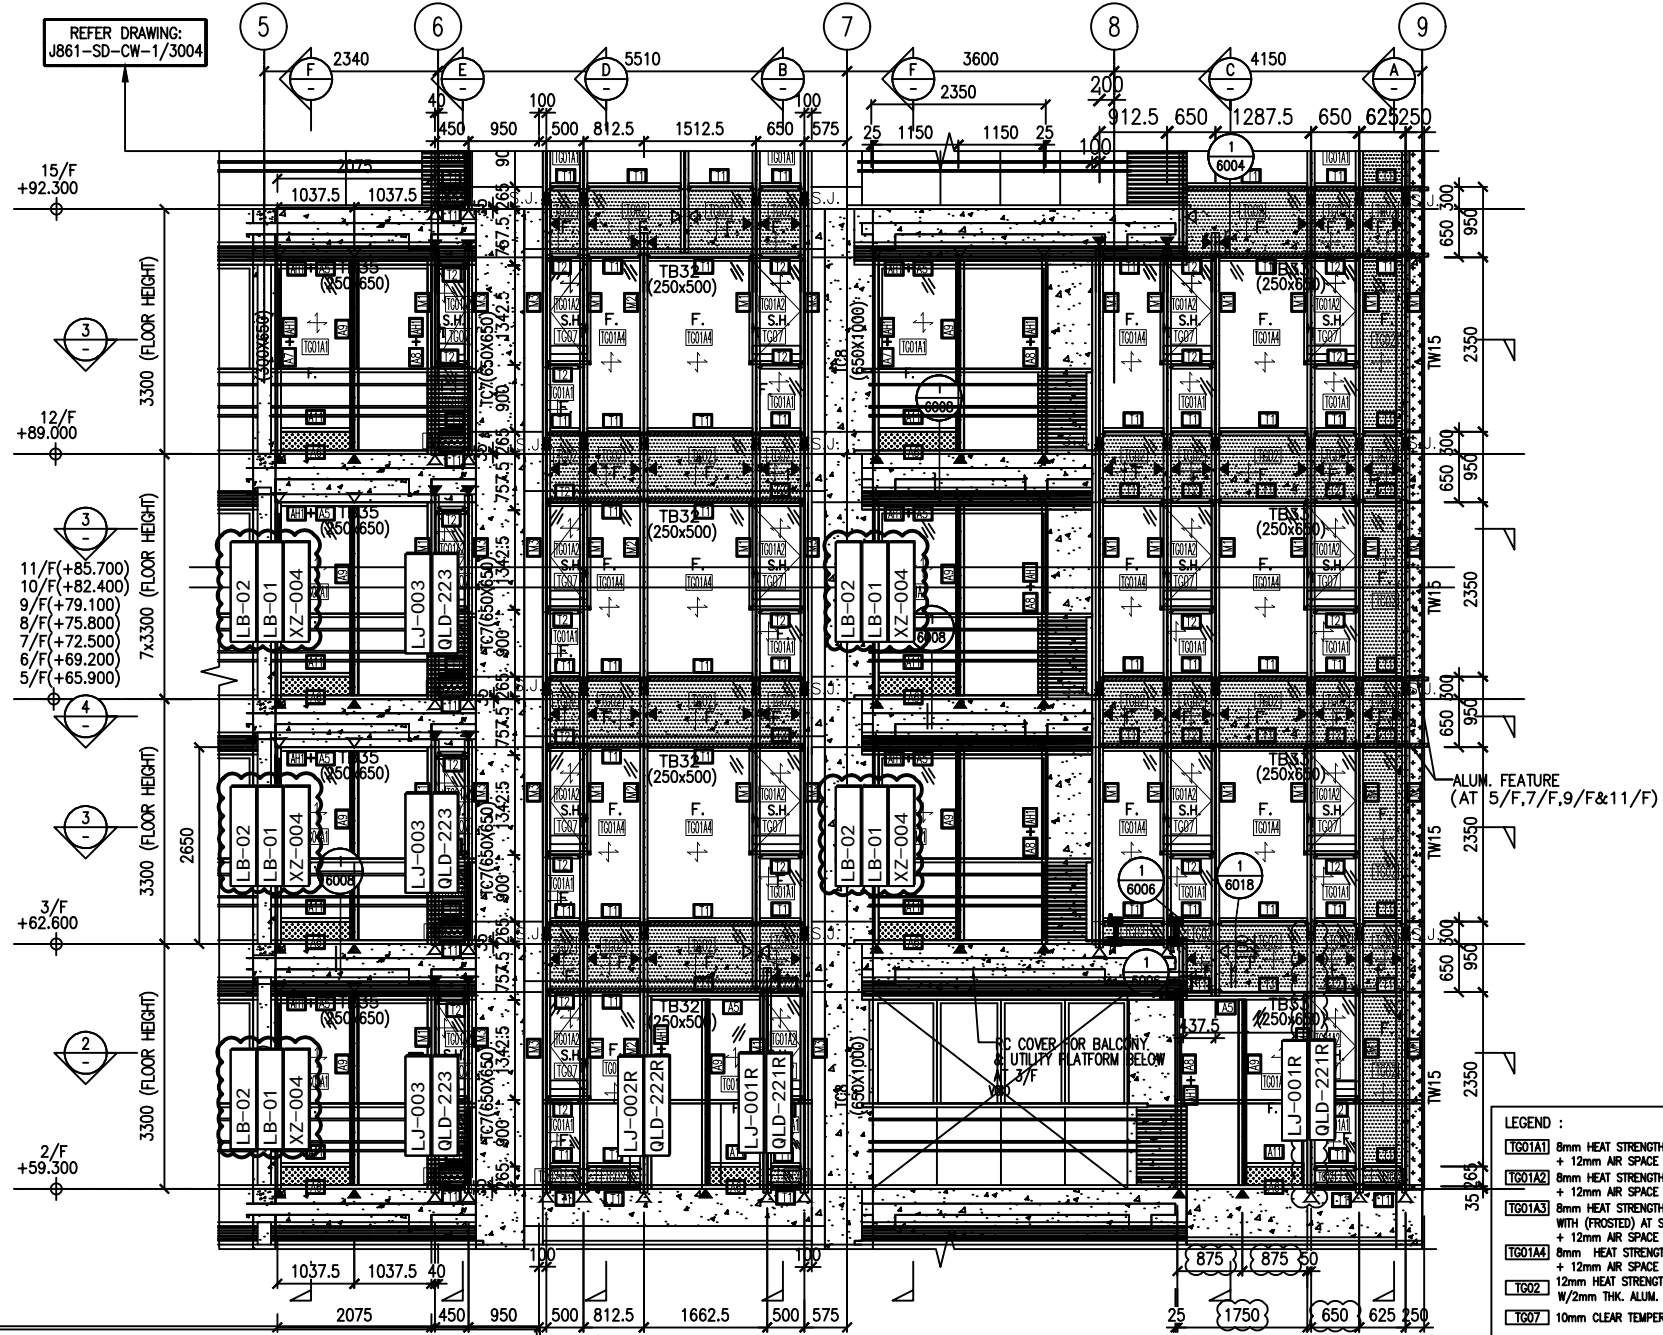

REFER DRAWING:
J861-SD-CW-1/3004

NOTE:
 1. ALL DIMENSIONS ARE IN mm.
 2. ALL ELEVATIONS ARE VIEWED FROM OUTSIDE.
 3. ALL DIMENSIONS TO BE VERIFIED ON SITE BEFORE FABRICATION.

LEGEND:

1. F.F.L. --- FINISHED FLOOR LEVEL
 2. S.F.L. --- STRUCTURAL FLOOR LEVEL
 3. --- REVERSED DETAIL

B	8/11/2024	GENERAL REVISED	
A	16/9/2024	GENERAL REVISED	
NO.	DATE	REVISION	BY

CLIENT:
MILLION BASE PROPERTIES LIMITED

ARCHITECT:
WONG TUNG & PARTNERS LIMITED
ARCHITECTS & PLANNERS

STRUCTURAL ENGINEER:
SWW SWW & ASSOCIATES LTD.
STRUCTURAL ENGINEERING & ARCHITECTURAL SERVICES

MAIN CONTRACTOR:
顯利工程有限公司
HIEN LEE ENGINEERING CO., LTD.

Units 6-8, Surrey Industrial Centre, 1/F
610 Che Kwo Ling Road, Kowloon
Tel: 23489211-4 Fax: (852) 27272666

JOB NO.: J-861

PROJECT:
PROPOSED RESIDENTIAL DEVELOPMENT AT NOS. 3-6 GLENEALY, CENTRAL, HONG KONG

TITLE:
PART ELEVATION FOR CURTAIN WALL

DATE: 06-Sep.-24 SCALE: 1:60(A1)

DRAWN BY: Aaing CHECKED BY:


DWG NO.: J861-SD-CW-3002 REV.: B


- LEGEND:**
- TG01A1 8mm HEAT STRENGTHENED GLASS + 12mm AIR SPACE + 10mm TEMPERED GLASS (IGU)
 - TG01A2 8mm HEAT STRENGTHENED GLASS + 12mm AIR SPACE + 8mm TEMPERED GLASS (IGU)
 - TG01A3 8mm HEAT STRENGTHENED GLASS WITH (FROSTED) AT SURFACE #3 + 12mm AIR SPACE + 10mm TEMPERED GLASS (IGU)
 - TG01A4 8mm HEAT STRENGTHENED GLASS + 12mm AIR SPACE + 12mm TEMPERED GLASS (IGU)
 - TG02 12mm HEAT STRENGTHENED GLASS W/2mm THK. ALUM. BACK PANEL
 - TG07 10mm CLEAR TEMPERED GLASS
 - TC005 3mm THK ALUM. CLADDING DARK GREY COLOUR CODE: KM3E97023C (WALL CURTAIN WALL MULLION & TRANSOM FRAME IN DARK GREY COLOUR)
- F. - FIXED GLASS
 S.H. - SIDE HUNG OPENABLE WINDOW
 ▲ - SUPPORT POINT (WIND LOAD + DEAD LOAD)
 △ - SUPPORT POINT (WIND LOAD)
 S.J. - STACK JOINT REF TO J861-SD-CW-3016

鋁板色號為
UCT206165XLA-3 (TM05) 鋁板位置圖


鋁角位置圖

1 PART ELEVATION CURTAIN WALL

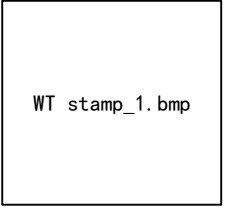

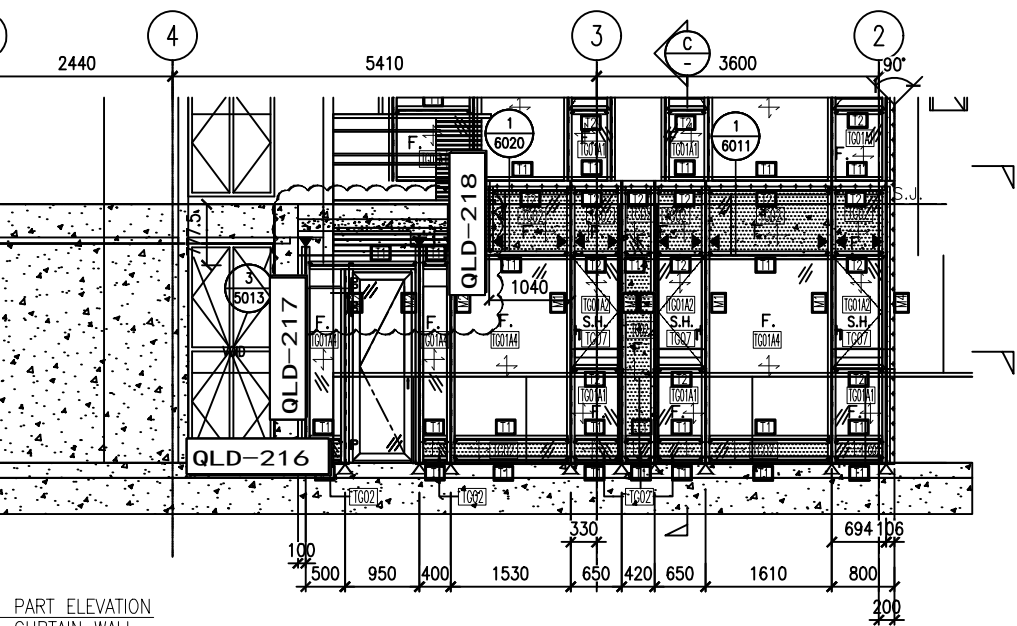

J861-CW-SD-3006(2)

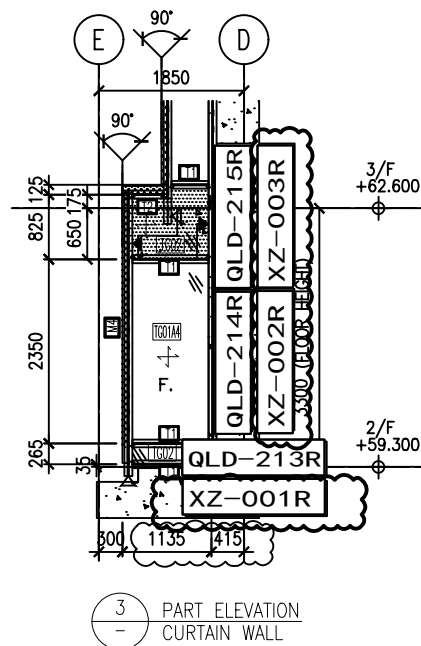

3 PART ELEVATION CURTAIN WALL

NOTE :

1. ALL DIMENSIONS ARE IN mm.
2. ALL ELEVATIONS ARE VIEWED FROM OUTSIDE.
3. ALL DIMENSIONS TO BE VERIFIED ON SITE BEFORE FABRICATION.

LEGEND :

- (X1) — DETAIL MARK NO.
- (X001) — REFER SHEET NO.

1. F.F.L. --- FINISHED FLOOR LEVEL
2. S.F.L. --- STRUCTURAL FLOOR LEVEL
3. (R) --- REVERSED DETAIL

B	8/11/2024	GENERAL REVISED	
A	16/9/2024	GENERAL REVISED	
NO.	DATE	REVISED	BY

CLIENT :

MILLION BASE PROPERTIES LIMITED

ARCHITECT :

WONG TUNG & PARTNERS LIMITED
ARCHITECTS & PLANNERS




STRUCTURAL ENGINEER :


SYW | **SYW & ASSOCIATES LTD.**
CHARTERED ENGINEERS & AUTHORIZED PERSONS
邵賢偉建築工程師

MAIN CONTRACTOR :

鋁板色號為
UCT206165XLA-3 (TM05) 鋁板位置圖

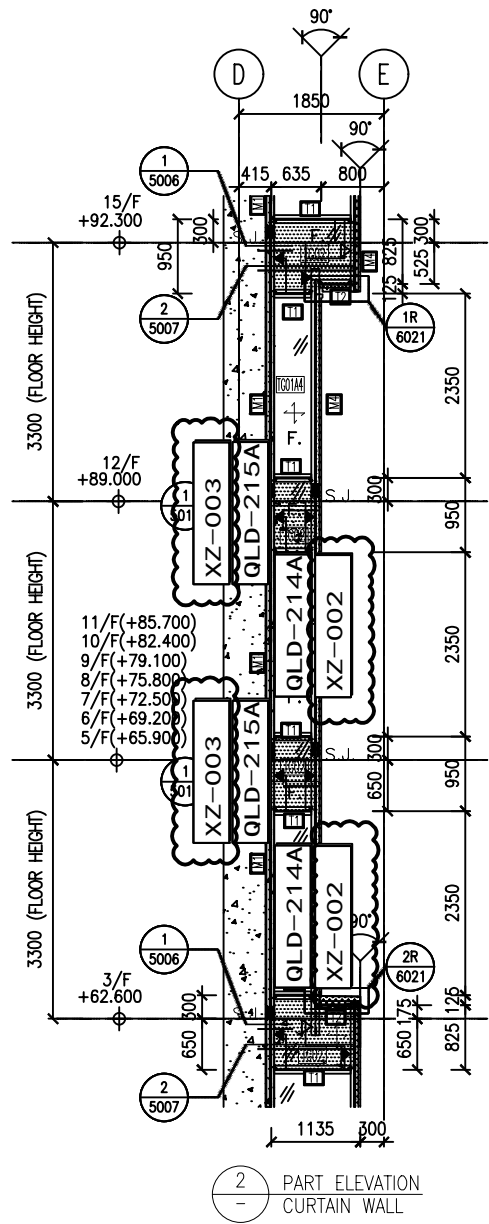

2 - PART ELEVATION CURTAIN WALL

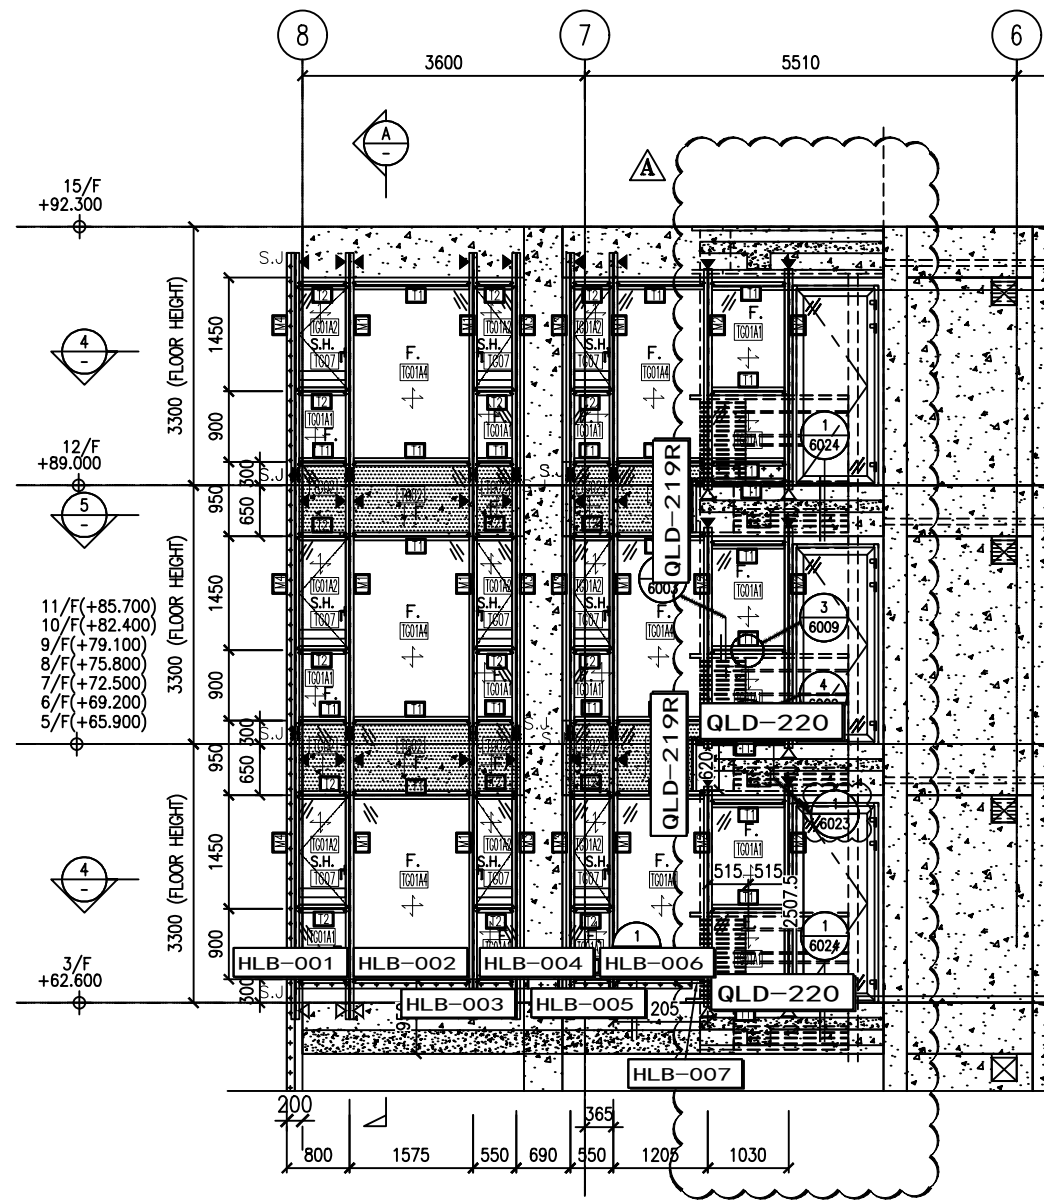

J861-CW-SD-3007(1)

鋁板色號為
UCT206165XLA-3 (TM05) 鋁板位置圖

