



工程指示 / 要求簡箋 ENGINEER INSTRUCTIONS(E.I.)

工程指示編號:	EI- 8941	修改版本:	A
	HK- 0478		
工程編號:	J 861	工程名稱:	己連拿利
收件人:	生統	發件人:	細佬
工程項目:	幕牆 2-3F樣板層生窗	日期:	02/06/2025

<input type="checkbox"/> 原合約工程包	<input type="checkbox"/> 原合約工程加 / 減賬 QT-	<input type="checkbox"/> 新工程報價 QT-
---------------------------------	--	------------------------------------

信件批核號碼/圖紙參考編號:	批核模具圖紙編號:
客戶指示附件:	管理內部批簽署:

<input type="checkbox"/> 初步鋁料 B.M.	<input type="checkbox"/> 加工拆圖, 然後生產	<input type="checkbox"/> 尺寸表
<input type="checkbox"/> 正式鋁料 B.M.	<input type="checkbox"/> 技術上資料/指示	<input type="checkbox"/> 報價
<input type="checkbox"/> 配件 B.M.	<input type="checkbox"/> 樣辦或貨品說明書	<input type="checkbox"/> 分判合約
<input type="checkbox"/> 其他:		

內容: 修改加工圖
備注: 檔案名 J861 幕牆2-3F樣板層生窗 拆圖原EI8941, 依據EI8934C版修改外蓋企碰口留3mm膠縫(2025.05.27林)
完成上列要求日期: 08/05/2025

國內

<input type="checkbox"/> 生產技術總監	<input type="checkbox"/> 連附件	<input checked="" type="checkbox"/> 技術部	<input checked="" type="checkbox"/> 連附件	<input type="checkbox"/> 生產部	<input type="checkbox"/> 連附件
<input type="checkbox"/> 採購部	<input type="checkbox"/> 連附件	<input checked="" type="checkbox"/> 生產統籌部	<input checked="" type="checkbox"/> 連附件	<input type="checkbox"/> 報關組	<input type="checkbox"/> 連附件
<input checked="" type="checkbox"/> 質檢部	<input checked="" type="checkbox"/> 連附件	<input type="checkbox"/> 會計部	<input type="checkbox"/> 連附件	<input type="checkbox"/> 機械設計部	<input type="checkbox"/> 連附件
<input type="checkbox"/> 香港辦	<input type="checkbox"/> 連附件	<input type="checkbox"/> 其他:			

香港

<input type="checkbox"/> 行政部	<input type="checkbox"/> 連附件	<input type="checkbox"/> 會計部	<input type="checkbox"/> 連附件	<input type="checkbox"/> 統籌部	<input type="checkbox"/> 連附件	<input type="checkbox"/> 工程部	<input type="checkbox"/> 連附件
<input type="checkbox"/> 採購部	<input type="checkbox"/> 連附件	<input type="checkbox"/> QS部	<input type="checkbox"/> 連附件	<input type="checkbox"/> 地盤管理	<input type="checkbox"/> 連附件	<input type="checkbox"/> 維修部	<input type="checkbox"/> 連附件

*發件人簽署:	*組別成員批核簽署:
傳遞編號:	項目經理簽署: 

圖則登記表
DRAWING REGISTER

工程名稱 Project Title:	已連拿利 幕牆2-3F樣板生窗玉拆圖	接收日期 Receiving Date (適用於客戶圖則)	年									
工程編號 Project No:	J 861	年										
分發予 Distributed To		月										
		日										
		發出日期 Issued Date	年	25	25							
		年	5	5								
		月	15	27								
		日										

圖則編號 Drg. No.	圖則名稱 Drawing Title	頁碼	修訂編號 Revision No.																	
UN-DL1	生窗玉組裝圖	1	-	-																
UN-DL1-1	窗玉料加工圖	2	-	-																
UN-DL1-2	窗玉料加工圖	3	-	-																
UN-DL1-3	窗玉料加工圖	4	-	-																
UN-DL1-4	窗玉料加工圖	5	-	-																
UN-DR1	生窗玉組裝圖	6	-	-																
UN-DR1-1	窗玉料加工圖	7	-	-																
UN-DR1-2	窗玉料加工圖	8	-	-																
UN-DR1-3	窗玉料加工圖	9	-	-																
UN-DR1-4	窗玉料加工圖	10	-	-																
UN-DL3	生窗玉組裝圖	11	-	-																
UN-DL3-3	窗玉料加工圖	12	-	-																
UN-DL3-4	窗玉料加工圖	13	-	-																
UN-DR3	生窗玉組裝圖	14	-	-																
UN-DR3-3	窗玉料加工圖	15	-	-																
UN-DR3-4	窗玉料加工圖	16	-	-																
UN-DL6	生窗玉組裝圖	17	-	-																
UN-DL6-3	窗玉料加工圖	18	-	-																
UN-DL6-4	窗玉料加工圖	19	-	-																
UN-DR6	生窗玉組裝圖	20	-	-																
UN-DR6-3	窗玉料加工圖	21	-	-																
UN-DR6-4	窗玉料加工圖	22	-	-																
UN-DL7	生窗玉組裝圖	23	-	-																
UN-DL7-3	窗玉料加工圖	24	-	-																

圖則登記表
DRAWING REGISTER

工程名稱 Project Title:		接收日期 Receiving Date (適用於客戶圖則)						
已連拿利 幕牆2-3F樣板生窗玉拆圖		年	月	日				
工程編號 Project No:								
J 861								
分發予 Distributed To		發出日期 Issued Date						
		年	月	日				
		25	5	15	25			
圖則編號 Drg. No.	圖則名稱 Drawing Title	頁碼	修訂編號 Revision No.					
UN-DL7-4	窗玉料加工圖	25	-	-				
UN-DR7	生窗玉組裝圖	26	-	-				
UN-DR7-3	窗玉料加工圖	27	-	-				
UN-DR7-4	窗玉料加工圖	28	-	-				
UN-DL4	生窗玉組裝圖	29	-	-				
UN-DL4-1	窗玉料加工圖	30	-	-				
UN-DL4-2	窗玉料加工圖	31	-	-				
UN-DL4-3	窗玉料加工圖	32	-	-				
UN-DL4-4	窗玉料加工圖	33	-	-				
UN-DR4	生窗玉組裝圖	34	-	-				
UN-DR4-1	窗玉料加工圖	35	-	-				
UN-DR4-2	窗玉料加工圖	36	-	-				
UN-DR4-3	窗玉料加工圖	37	-	-				
UN-DR4-4	窗玉料加工圖	38	-	-				
UN-KG01	窗玉玻璃扣蓋-企向	39	-	A				
UN-KGT-1	窗玉玻璃扣蓋-頂部	40	-	-				
UN-KGB-1	窗玉玻璃扣蓋-底部	41	-	-				
ST-S01	5mm厚加力巴	42	-	-				
ST-S02	5mm厚加力巴	43	-	-				
L058-01	50X50X6鋁角	44	-	-				
CW-LJ01	生窗玉(90度拼合位)連接片	45	-	-				
X86653-01	拉巴	46	-	-				
X86653-02	拉巴	47	-	-				
X86653-03	拉巴	48	-	-				

圖則登記表
DRAWING REGISTER

工程名稱 Project Title:		接收日期 Receiving Date (適用於客戶圖則)							
已連拿利 幕牆2-3F樣板生窗玉拆圖		年							
工程編號 Project No:		月							
J 861		日							
分發予 Distributed To		發出日期 Issued Date							
		年	25	25					
		月	5	5					
		日	15	27					
圖則編號 Drg. No.	圖則名稱 Drawing Title	頁碼	修訂編號 Revision No.						
X86653-04	拉巴	49	-	-					
X86653-16	16"扇撐用墊巴	50	-	-					
X86653-14	14"扇撐用墊巴	51	-	-					
X86653-12	12"扇撐用墊巴	52	-	-					
861-AB-16	16"寸扇撐墊片	53	-	-					
861-AB-14	14"寸扇撐墊片	54	-	-					
861-AB-12	12"寸扇撐墊片	55	-	-					
J861-SD-CW-3001	生窗玉位置圖	56	-	-					
J861-SD-CW-3002	生窗玉位置圖	57	-	-					
J861-SD-CW-3006	生窗玉位置圖	58	-	-					
J861-SD-CW-3007	生窗玉位置圖	59	-	-					





美特鋁質有限公司
MIDI Aluminium Fabricator Ltd.

工程號 J-861 地盤 己連拿利

扣蓋-企向

物料編號	數量	分格尺寸	使用位置
1427	12	1450	UN-DL1
1427	12	1450	UN-DR1
1427	6	1450	UN-DL3
1427	6	1450	UN-DR3
1427	4	1450	UN-DL6
1427	4	1450	UN-DR6
1427	4	1450	UN-DL7
1427	4	1450	UN-DR7
1299.5	4	1322.5	UN-DL4
1299.5	4	1322.5	UN-DR4

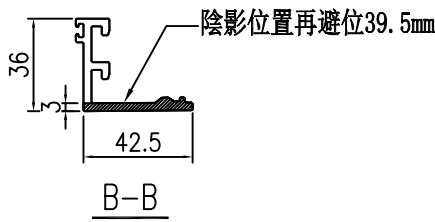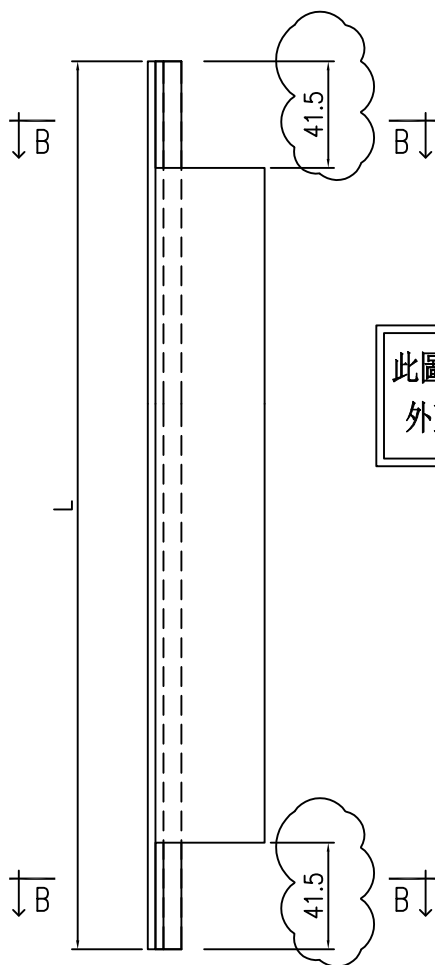

名稱	窗玉玻璃扣蓋	制圖	謝永林	2025.05.05	修改	A		
材料	X86637	復核	謝永林	2025.05.15	日期	25.05.27		
顏色	UCT207124XL-3	批准			圖號	UN-KG01		