



工程指示 / 要求簡箋 ENGINEER INSTRUCTIONS(E.I.)

工程指示編號:	EI- 8945	修改版本:	-
	HK- 0439		
工程編號:	J 861	工程名稱:	己連拿利
收件人:	Maggie	發件人:	細佬
工程項目:	預製窗玻璃 地盤用	日期:	19/05/2025

<input type="checkbox"/> 原合約工程包	<input type="checkbox"/> 原合約工程加 / 減賬 QT-	<input type="checkbox"/> 新工程報價 QT-
---------------------------------	--	------------------------------------

信件批核號碼/圖紙參考編號:	批核模具圖紙編號:
客戶指示附件:	管理內部批簽署:

<input type="checkbox"/> 初步鋁料 B.M.	<input type="checkbox"/> 加工拆圖, 然後生產	<input type="checkbox"/> 尺寸表
<input type="checkbox"/> 正式鋁料 B.M.	<input type="checkbox"/> 技術上資料/指示	<input type="checkbox"/> 報價
<input type="checkbox"/> 配件 B.M.	<input type="checkbox"/> 樣辦或貨品說明書	<input type="checkbox"/> 分判合約
<input type="checkbox"/> 其他:		

內容: 請按附件訂玻璃, 地盤用。 要先出貨2樓至5樓(樣板層), 之後大貨要分樓層包裝 不要印上熱浸標籤。只給「可移除」的標籤 標貼注明尺寸和位置, 所有玻璃標貼在室內面 需做熱浸測試。
完成上列要求日期: 19/06/2025

國內

<input type="checkbox"/> 生產技術總監	<input type="checkbox"/> 連附件	<input checked="" type="checkbox"/> 技術部	<input checked="" type="checkbox"/> 連附件	<input type="checkbox"/> 生產部	<input type="checkbox"/> 連附件
<input type="checkbox"/> 採購部	<input type="checkbox"/> 連附件	<input checked="" type="checkbox"/> 生產統籌部	<input type="checkbox"/> 連附件	<input type="checkbox"/> 報關組	<input type="checkbox"/> 連附件
<input type="checkbox"/> 質檢部	<input type="checkbox"/> 連附件	<input type="checkbox"/> 會計部	<input type="checkbox"/> 連附件	<input type="checkbox"/> 機械設計部	<input type="checkbox"/> 連附件
<input type="checkbox"/> 香港辦	<input type="checkbox"/> 連附件	<input type="checkbox"/> 其他:			

香港

<input type="checkbox"/> 行政部	<input type="checkbox"/> 連附件	<input type="checkbox"/> 會計部	<input type="checkbox"/> 連附件	<input type="checkbox"/> 統籌部	<input type="checkbox"/> 連附件	<input type="checkbox"/> 工程部	<input type="checkbox"/> 連附件
<input type="checkbox"/> 採購部	<input type="checkbox"/> 連附件	<input type="checkbox"/> QS部	<input type="checkbox"/> 連附件	<input type="checkbox"/> 地盤管理	<input type="checkbox"/> 連附件	<input type="checkbox"/> 維修部	<input type="checkbox"/> 連附件

*發件人簽署:	*組別成員批核簽署:
傳遞編號:	項目經理簽署: 

訂貨BM




美特鋁質 有限公司 WDI Aluminium Fabricator Ltd.		工程號: J-861	計算: 郭鈞南	日期: 2025.4.22	送呈: 細佬					
		地盤名稱: 己連拿利	復核: 謝永林	日期: 2025.4.23	副本:					
地盤用玻璃B.M.表		項目類別: 預制窗	批准:		A/C Code:					
		修改版次:	總計玻璃面積 (平方米): 73.331		依據EI8555F版施工圖計算					
序號	修改內容	玻璃編號	顏色與類型/加工圖參考	厚度 (mm)	玻璃尺寸		數量 (塊)	總面積 (平方米)	備註	
					寬度 (W mm)	高度 (H mm)				
1		W04-G01	TG05半強化	8	443	1188.0	19	9.999		
2		W04R-G01	TG05半強化	8	443	1188.0	19	9.999		
3		W25-G01	TG05半強化	8	443	1288.0	6	3.424		
4		W25R-G01	TG05半強化	8	443	1288.0	6	3.424		
5		W04a-G01	TG05半強化	8	343	1188.0	9	3.667		
6		W04a-G01	TG05半強化	8	343	1188.0	9	3.667		
						合計:	68	34.181		
9		W06-G01	TG04半強化	8	455	1300.0	52	30.758		
10						合計:	52	30.758		
		W07-1	TG01A1(8半強化+12A+10強化)	30	935	2402.0	2	4.492		
		W07-2	TG01A1(8半強化+12A+10強化)	30	427	737.0	4	1.259		
						合計:	6	5.751		
		W07-3	TG01A2(8半強化+12A+8強化)	28	425	1554.0	4	2.642		
						合計:	4	2.642		
加工注意事項/玻璃類型描述:		1).本表中所有玻璃對角線尺寸偏差要求不超過負2mm。								
		2).本表中玻璃要求粗磨邊處理並倒棱角，而所有玻璃之入爐方向需保持一致。								
		3).本表中所有玻璃成品均需做雙面保護，用透明靜電膠紙加四周一寸FK白膠紙做雙面加固保護處理。								
		4).本表中所有玻璃成品均需注明室內外及其玻璃編號/使用位置/樓層，以便識別。								
		5).本表中所有強化玻璃均需HEAT SOAK TEST。								
		TG04) 8mmHS LIGHT GREY TINTED GLASS (Sample No. R20240710010)								
TG05) 8mmHS LIGHT GREY TINTED FROSTED GLASS(Sample No. R20240802037)										
TG01A1) (8半強化+12A+10強化)(Sample No. R20241128026)										
TG01A2) (8半強化+12A+8強化)(Sample No. R20241128029)										

工程號:		J-861	計算:	李常海	日期:	2025.4.22	送呈:	細佬	
地盤名稱:		己連拿利	復核:	謝永林	日期:	2025.4.23	副本:		
地盤用玻璃B.M.表		項目類別:	預制窗	批准:			A/C Code:		
修改版次:			總計玻璃面積 (平方米):		73.331	依據EI8555F版施工圖計算			
序號	修改內容	玻璃編號	顏色與類型/加工圖參考	厚度 (mm)	玻璃尺寸		數量 (塊)	總面積 (平方米)	備註
					寬度 (W mm)	高度 (H mm)			
1		W04-G01	TG05半強化	8	443	1188.0	19	9.999	
2		W04R-G01	TG05半強化	8	443	1188.0	19	9.999	
3		W25-G01	TG05半強化	8	443	1288.0	6	3.424	
4		W25R-G01	TG05半強化	8	443	1288.0	6	3.424	
5		W04a-G01	TG05半強化	8	343	1188.0	9	3.667	
6		W04a-G01	TG05半強化	8	343	1188.0	9	3.667	
						合計:	68	34.181	
9		W06-G01	TG04半強化	8	455	1300.0	52	30.758	
10						合計:	52	30.758	
		W07-1	TG01A1(8半強化+12A+10強化)	30	935	2402.0	2	4.492	
		W07-2	TG01A1(8半強化+12A+10強化)	30	427	737.0	4	1.259	
						合計:	6	5.751	
		W07-3	TG01A2(8半強化+12A+8強化)	28	425	1554.0	4	2.642	
						合計:	4	2.642	
加工注意事項/玻璃類型描述:		1).本表中所有玻璃對角線尺寸偏差要求不超過負2mm。							
		2).本表中玻璃要求粗磨邊處理並倒棱角，而所有玻璃之入爐方向需保持一致。							
		3).本表中所有玻璃成品均需做雙面保護，用透明靜電膠紙加四周一寸FK白膠紙做雙面加固保護處理。							
		4).本表中所有玻璃成品均需注明室內外及其玻璃編號/使用位置/樓層，以便識別。							
		5).本表中所有強化玻璃均需HEAT SOAK TEST。							
		TG04) 8mmHS LIGHT GREY TINTED GLASS (Sample No. R20240710010)							
TG05) 8mmHS LIGHT GREY TINTED FROSTED GLASS(Sample No. R20240802037)									
TG01A1) (8半強化+12A+10強化)(Sample No. R20241128026)									
TG01A2) (8半強化+12A+8強化)(Sample No. R20241128029)									

玻璃樓層分布

玻璃編號	顏色與類型/加工圖參考	2F	3F	5F	6F	7F	8F	9F	10F	11F	12F	15F	16F	17F	18F	19F	20F	21F	22F	23F	25F	26F	27F	28F	29F	30F	31F	R/F	总数	
		W04-G01	TG05半強化	1	1	1	1	1	1	1	1	1	1	1	1	1	1	1	1	1	1	1								
W04R-G01	TG05半強化	1	1	1	1	1	1	1	1	1	1	1	1	1	1	1	1	1	1	1										19
W25-G01	TG05半強化																				1	1	1	1	1	1			6	
W25R-G01	TG05半強化																				1	1	1	1	1	1			6	
W04a-G01	TG05半強化		1	1	1	1	1	1	1	1	1																		9	
W04a-G01	TG05半強化		1	1	1	1	1	1	1	1	1																		9	
W06-G01	TG04半強化		4		4		4		4		4		4		4		4		4		4		4		4		4		52	
W07-1	TG01A1(8半強化+12A+10強化)																									1	1		2	
W07-2	TG01A1(8半強化+12A+10強化)																									2	2		4	
W07-3	TG01A2(8半強化+12A+8強化)																									2	2		4	



 美特鋁質有限公司 MIDI Aluminium Fabricator Ltd.				類別		物料號		
修改				制圖	郭鈞南	2025. 4. 22	圖號	TG04
日期				復核	謝永林	2025. 4. 23	數量	見BOM表
				批准			位置	見BOM表

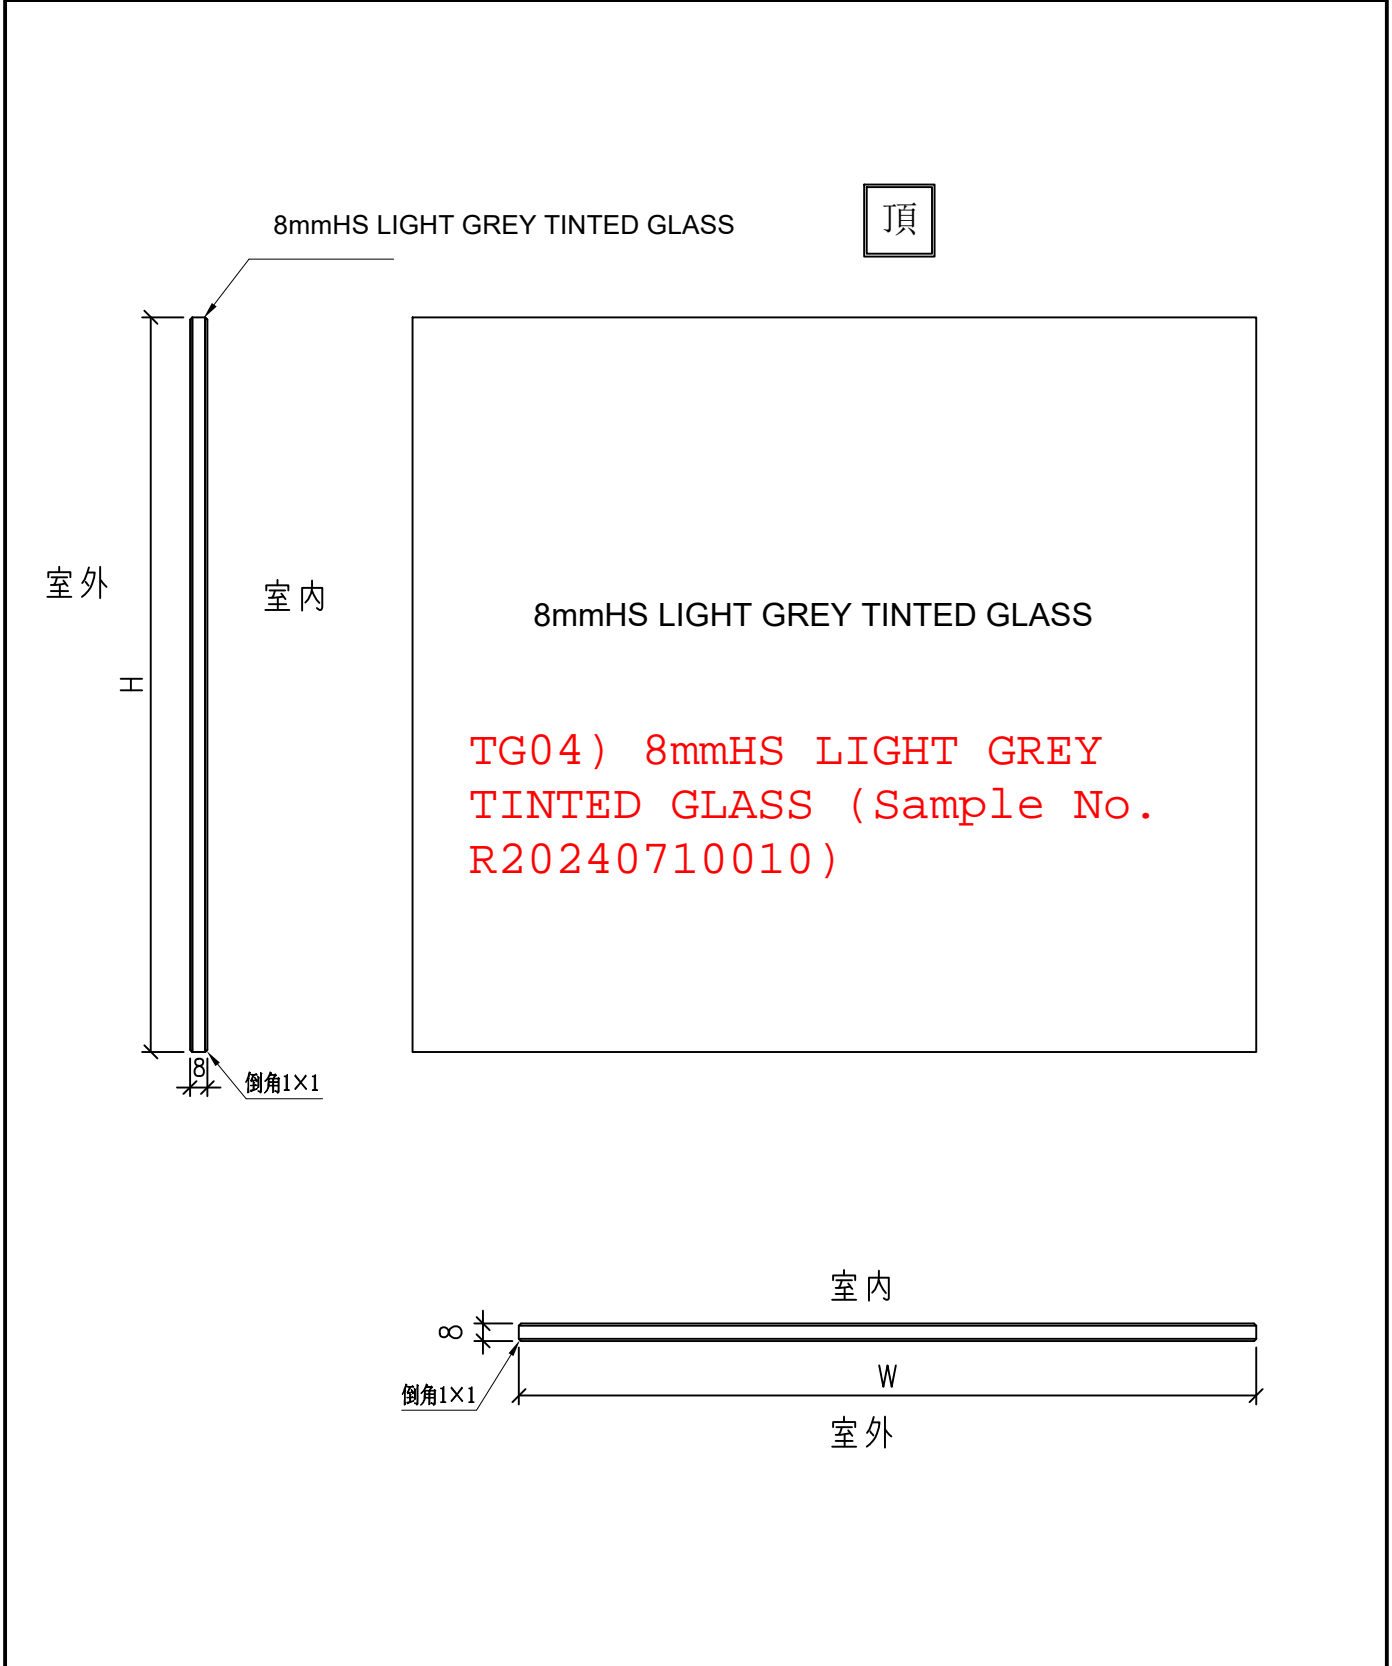

工程號	J-861	地盤	已連拿利	附件	
名稱	玻璃加工圖(70窗)		採用		
材料			地盤		√
顏色	8mmHS LIGHT GREY TINTED GLASS		工廠		


 美特鋁質有限公司 MIDI Aluminium Fabricator Ltd.				類別		物料號		
				制圖	郭鈞南	2025. 4. 22	圖號	TG05
修改日期				復核	謝永林	2025. 4. 23	數量	見BOM表
				批准			位置	見BOM表

頂

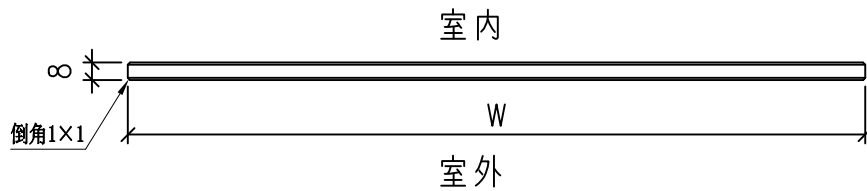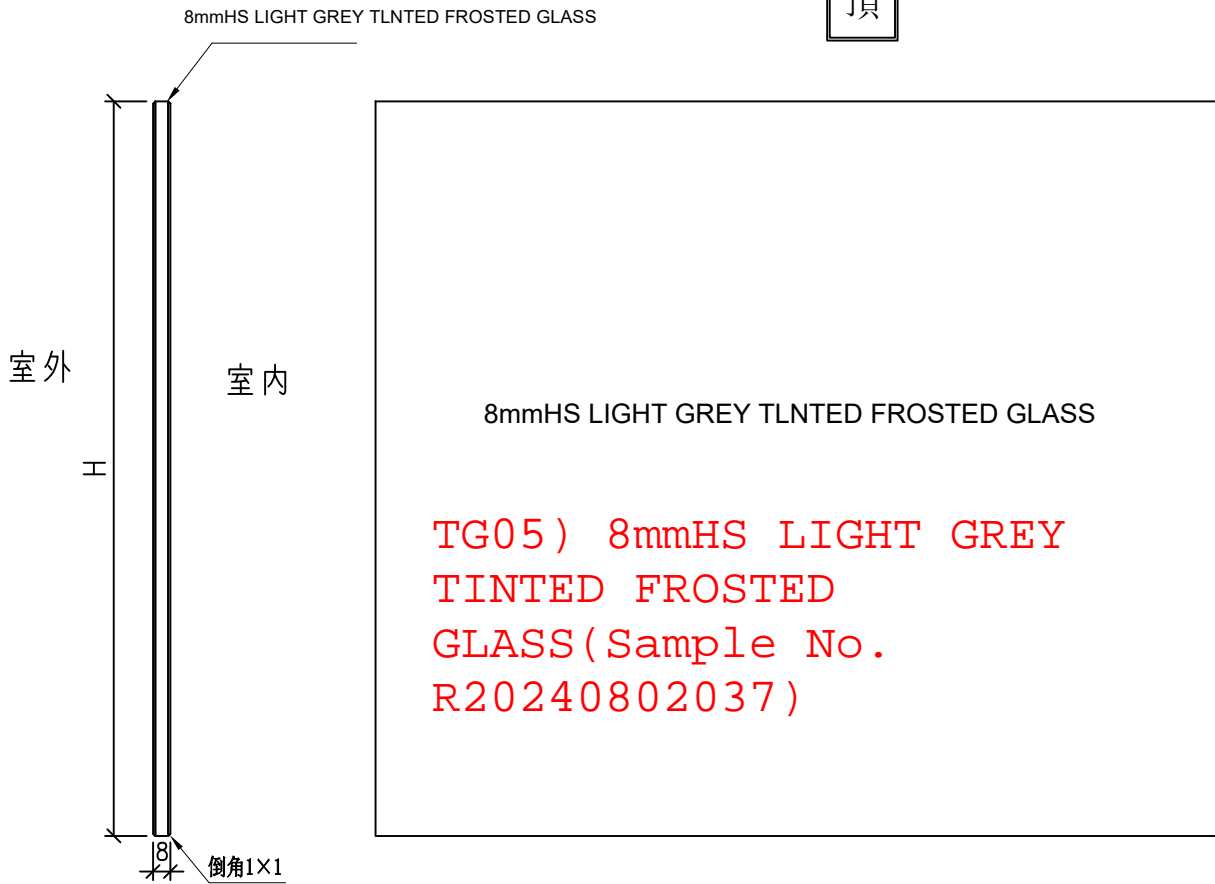

工程號	J-861	地盤	已連拿利	附 件
名稱	玻璃加工圖(50窗)		採用	
材料			地盤	
顏色	8mmHS LIGHT GREY TLNTED FROSTED GLASS		工廠	

 美特鋁質有限公司 MIDI Aluminium Fabricator Ltd.	類別		物料號	
	制圖	匡藝潔	2024.11.28	圖號 TG01A1
修改		復核	謝永林	2024.11.29
日期		批准		數量 見BOM表
				位置

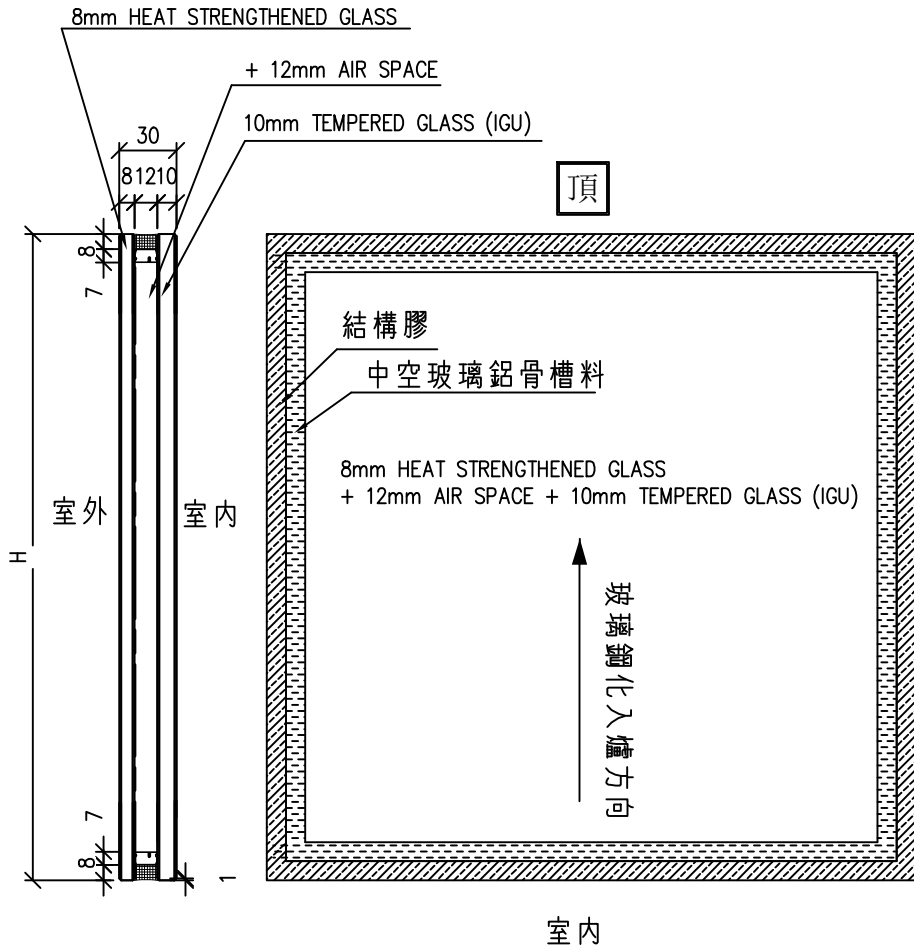


R20241128026

TG01A1: 玻璃樣板編號: ~~R20240716046~~

工程號	J-861	地盤	己連拿利	附 件
名稱	玻璃加工圖		採用	
材料			地盤	
顏色	8 HS+12A+10T中空玻璃		工廠	

 美特鋁質有限公司 MIDI Aluminium Fabricator Ltd.		類別		物料號	
修改		制圖	匡藝潔	2024.11.28	圖號 TG01A2
日期		復核	謝永林	2024.11.29	數量 見BOM表
		批准			位置

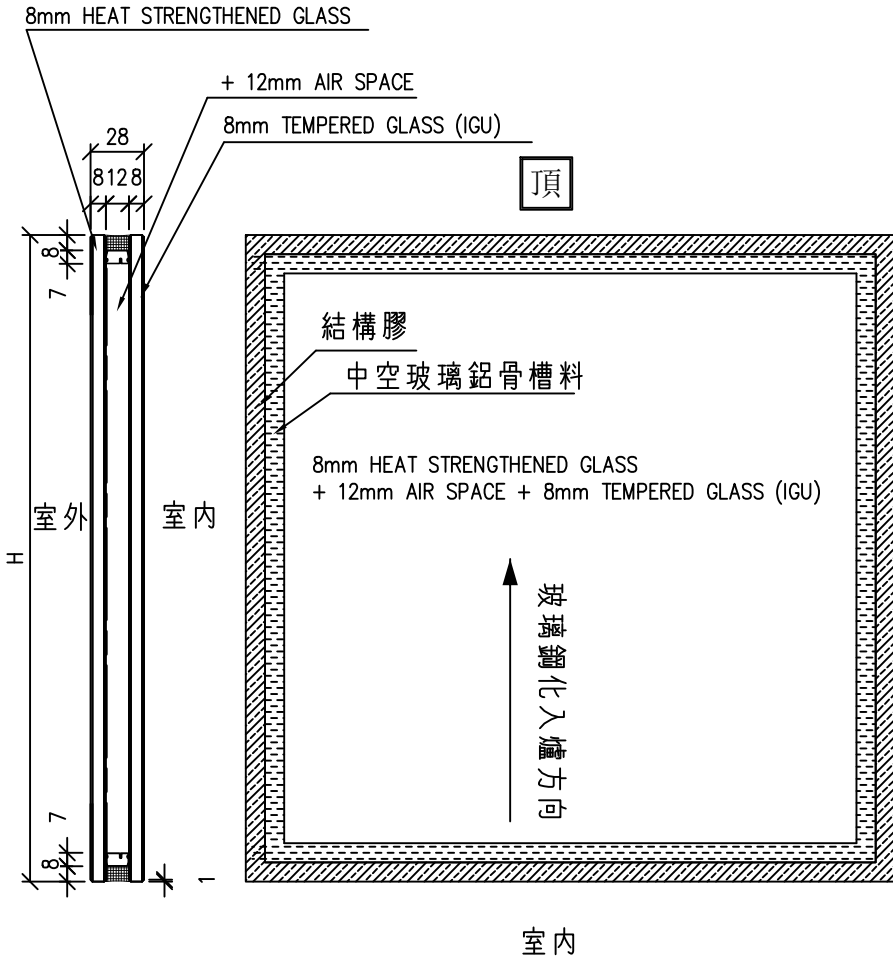

R20241128029

TG01A2玻璃樣板編號：~~R20240802036~~

工程號	J-861	地盤	己連拿利	附 件	①
名稱	玻璃加工圖		採用		
材料		地盤			
顏色	8 HS+12A+8T中空玻璃		工廠		