



工程指示 / 要求簡箋 ENGINEER INSTRUCTIONS(E.I.)

工程指示編號:	EI- 8948	修改版本:	-
	HK- 0446		
工程編號:	J 861	工程名稱:	己連拿利
收件人:	Maggie	發件人:	細佬
工程項目:	後裝窗玻璃 地盤用	日期:	21/05/2025

<input type="checkbox"/> 原合約工程包	<input type="checkbox"/> 原合約工程加 / 減賬 QT-	<input type="checkbox"/> 新工程報價 QT-
---------------------------------	--	------------------------------------

信件批核號碼/圖紙參考編號:	批核模具圖紙編號:
客戶指示附件:	管理內部批簽署:

<input type="checkbox"/> 初步鋁料 B.M.	<input type="checkbox"/> 加工拆圖, 然後生產	<input type="checkbox"/> 尺寸表
<input type="checkbox"/> 正式鋁料 B.M.	<input type="checkbox"/> 技術上資料/指示	<input type="checkbox"/> 報價
<input type="checkbox"/> 配件 B.M.	<input type="checkbox"/> 樣辦或貨品說明書	<input type="checkbox"/> 分判合約
<input type="checkbox"/> 其他:		

內容: 請按附件訂玻璃, 地盤用。 要先出貨2樓至5樓(樣板層), 之後大貨要分樓層包裝 不要印上熱浸標籤。只給「可移除」的標籤 標貼注明尺寸和位置, 所有玻璃標貼在室內面 需做熱浸測試。
完成上列要求日期: 19/06/2025


國內

<input type="checkbox"/> 生產技術總監	<input type="checkbox"/> 連附件	<input checked="" type="checkbox"/> 技術部	<input checked="" type="checkbox"/> 連附件	<input type="checkbox"/> 生產部	<input type="checkbox"/> 連附件
<input type="checkbox"/> 採購部	<input type="checkbox"/> 連附件	<input checked="" type="checkbox"/> 生產統籌部	<input type="checkbox"/> 連附件	<input type="checkbox"/> 報關組	<input type="checkbox"/> 連附件
<input type="checkbox"/> 質檢部	<input type="checkbox"/> 連附件	<input type="checkbox"/> 會計部	<input type="checkbox"/> 連附件	<input type="checkbox"/> 機械設計部	<input type="checkbox"/> 連附件
<input type="checkbox"/> 香港辦	<input type="checkbox"/> 連附件	<input type="checkbox"/> 其他:			


香港

<input type="checkbox"/> 行政部	<input type="checkbox"/> 連附件	<input type="checkbox"/> 會計部	<input type="checkbox"/> 連附件	<input type="checkbox"/> 統籌部	<input type="checkbox"/> 連附件	<input type="checkbox"/> 工程部	<input type="checkbox"/> 連附件
<input type="checkbox"/> 採購部	<input type="checkbox"/> 連附件	<input type="checkbox"/> QS部	<input type="checkbox"/> 連附件	<input type="checkbox"/> 地盤管理	<input type="checkbox"/> 連附件	<input type="checkbox"/> 維修部	<input type="checkbox"/> 連附件

*發件人簽署:	*組別成員批核簽署:
傳遞編號:	項目經理簽署: 

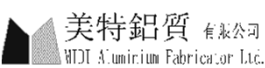			<b>工程號:</b> J-861	<b>計算:</b> 李常海	<b>日期:</b> 2025.4.14	<b>送呈:</b> 細佬			
			<b>地盤名稱:</b> 己連拿利	<b>復核:</b> 謝永林	<b>日期:</b> 2025.4.18	<b>副本:</b>			
<b>地盤用玻璃B.M.表</b>			<b>項目類別:</b> 後裝窗/趟門	<b>批准:</b>		<b>A/C Code:</b> 正式數			
<b>修改版次:</b>			<b>總計玻璃面積 (平方米):</b> 251.484		依據EI8864I版施工圖計算				
序號	修改內容	玻璃編號	顏色與類型/加工圖參考	厚度 (mm)	玻璃尺寸		數量 (塊)	總面積 (平方米)	備注
					寬度 (W mm)	高度 (H mm)			
1		TW-01-1	TG04半強化	8	343	1194	9	3.686	
2		TW-01R-1	TG04半強化	8	343	1194	9	3.686	
3		TW-03-2	TG04半強化	8	642	249	1	0.160	
4		TW-03R-2	TG04半強化	8	642	249	1	0.160	
5		TW-06b	TG04半強化	8	409	1209	12	5.934	
6		TW-06c	TG04半強化	8	334	1209	8	3.230	
7		TW-16-1	TG04強化	8	409	1319	2	1.079	
8		TW-16-2	TG04半強化	8	409	824	2	0.674	
9						合計:	44	18.609	
10									
11		TW-02-1	TG05半強化	8	443	1194	19	10.050	
12		TW-02R-1	TG05半強化	8	443	1194	19	10.050	
13		TW-02a	TG05半強化	8	443	1294	6	3.439	
14		TW-02aR	TG05半強化	8	443	1294	8	4.586	
15						合計:	52	28.125	
16									
17		TW-03-1	TG03強化	10	568	1892	1	1.075	
18		TW-03R-1	TG03強化	10	568	1892	1	1.075	
19		TFD-01-1	TG03強化	10	598	2247	2	2.687	
20		TFD-02-1	TG03強化	10	843	2305	18	34.976	
21						合計:	22	39.813	
22									
23		TSD-01-1	TG01A1(8半強化+12A+10強化)	30	714	2193	2	3.132	
24		TSD-01-2	TG01A1(8半強化+12A+10強化)	30	749	2342	2	3.508	
25		TSD-02-1	TG01A1(8半強化+12A+10強化)	30	623	2193	2	2.732	
26		TSD-02-2	TG01A1(8半強化+12A+10強化)	30	602	2342	2	2.820	
27		TSD-03-1	TG01A1(8半強化+12A+10強化)	30	823	2287	20	37.644	
28		TSD-03-2	TG01A1(8半強化+12A+10強化)	30	864	2138	20	36.945	
29		TSD-04-1	TG01A1(8半強化+12A+10強化)	30	974	2287	18	40.096	
30		TSD-04-2	TG01A1(8半強化+12A+10強化)	30	989	2138	18	38.061	
31						合計:	84	164.937	
32									
<b>加工注意事項/玻璃類型描述:</b>		1).本表中所有玻璃對角線尺寸偏差要求不超過負2mm。							
		2).本表中玻璃要求粗磨邊處理並倒棱角，而所有玻璃之入爐方向需保持一致。							
		3).本表中所有玻璃成品均需做雙面保護，用透明靜電膠紙加四周一寸FK白膠紙做雙面加固保護處理。							
		4).本表中所有玻璃成品均需注明室內外及其玻璃編號/使用位置/樓層，以便識別。							
		5).本表中所有強化玻璃均需HEAT SOAK TEST。							
		TG04) 8mmHS LIGHT GREY TINTED GLASS (Sample No. R20240710010)							
		TG05) 8mmHS LIGHT GREY TINTED FROSTED GLASS(Sample No. R20240802037)							
		TG01A1) (8半強化+12A+10強化)(Sample No. R20241128026)							
		TG03) 10mmHS Clear GLASS (Sample No. R20250221006)							


# 訂貨BM

			<b>工程號:</b> J-861	<b>計算:</b> 郭焯南	<b>日期:</b> 2025.4.14	<b>送呈:</b> 細佬			
			<b>地盤名稱:</b> 己連拿利	<b>復核:</b> 謝永林	<b>日期:</b> 2025.4.18	<b>副本:</b>			
<b>地盤用玻璃B.M.表</b>			<b>項目類別:</b> 後裝窗/趟門	<b>批准:</b>			<b>A/C Code:</b>	<b>正式數</b>	
<b>修改版次:</b>			<b>總計玻璃面積 (平方米):</b>			<b>251.484</b>	<b>依據EI8864I版施工圖計算</b>		
序號	修改內容	玻璃編號	顏色與類型/加工圖參考	厚度 (mm)	玻璃尺寸		數量 (塊)	總面積 (平方米)	備注
					寬度 (W mm)	高度 (H mm)			
1		TW-01-1	TG04半強化	8	343	1194	9	3.686	
2		TW-01R-1	TG04半強化	8	343	1194	9	3.686	
3		TW-03-2	TG04半強化	8	642	249	1	0.160	
4		TW-03R-2	TG04半強化	8	642	249	1	0.160	
5		TW-06b	TG04半強化	8	409	1209	12	5.934	
6		TW-06c	TG04半強化	8	334	1209	8	3.230	
7		TW-16-1	TG04強化	8	409	1319	2	1.079	
8		TW-16-2	TG04半強化	8	409	824	2	0.674	
9						合計:	44	18.609	
10									
11		TW-02-1	TG05半強化	8	443	1194	19	10.050	
12		TW-02R-1	TG05半強化	8	443	1194	19	10.050	
13		TW-02a	TG05半強化	8	443	1294	6	3.439	
14		TW-02aR	TG05半強化	8	443	1294	8	4.586	
15						合計:	52	28.125	
16									
17		TW-03-1	TG03強化	10	568	1892	1	1.075	
18		TW-03R-1	TG03強化	10	568	1892	1	1.075	
19		TFD-01-1	TG03強化	10	598	2247	2	2.687	
20		TFD-02-1	TG03強化	10	843	2305	18	34.976	
21						合計:	22	39.813	
22									
23		TSD-01-1	TG01A1(8半強化+12A+10強化)	30	714	2193	2	3.132	
24		TSD-01-2	TG01A1(8半強化+12A+10強化)	30	749	2342	2	3.508	
25		TSD-02-1	TG01A1(8半強化+12A+10強化)	30	623	2193	2	2.732	
26		TSD-02-2	TG01A1(8半強化+12A+10強化)	30	602	2342	2	2.820	
27		TSD-03-1	TG01A1(8半強化+12A+10強化)	30	823	2287	20	37.644	
28		TSD-03-2	TG01A1(8半強化+12A+10強化)	30	864	2138	20	36.945	
29		TSD-04-1	TG01A1(8半強化+12A+10強化)	30	974	2287	18	40.096	
30		TSD-04-2	TG01A1(8半強化+12A+10強化)	30	989	2138	18	38.061	
31						合計:	84	164.937	
32									
<b>加工注意事項/玻璃類型描述:</b>									
1).本表中所有玻璃對角線尺寸偏差要求不超過負2mm。									
2).本表中玻璃要求粗磨邊處理並倒棱角，而所有玻璃之入爐方向需保持一致。									
3).本表中所有玻璃成品均需做雙面保護，用透明靜電膠紙加四周一寸FK白膠紙做雙面加固保護處理。									
4).本表中所有玻璃成品均需注明室內外及其玻璃編號/使用位置/樓層，以便識別。									
5).本表中所有強化玻璃均需HEAT SOAK TEST。									
TG04) 8mmHS LIGHT GREY TINTED GLASS (Sample No. R20240710010)									
TG05) 8mmHS LIGHT GREY TINTED FROSTED GLASS(Sample No. R20240802037)									
TG01A1) (8半強化+12A+10強化)(Sample No. R20241128026)									
TG03) 10mmHS Clear GLASS (Sample No. R20250221006)									

# 玻璃樓層分布

玻璃編號	顏色與類型/加工圖參考	1F	2F	3F	5F	6F	7F	8F	9F	10F	11F	12F	15F	16F	17F	18F	19F	20F	21F	22F	23F	25F	26F	27F	28F	29F	30F	31F	32F	TMR	LR	IR	总数		
TW-01-1	TG04半強化			1	1	1	1	1	1	1	1	1																						9	
TW-01R-1	TG04半強化			1	1	1	1	1	1	1	1	1																						9	
TW-03-2	TG04半強化		1																															1	
TW-03R-2	TG04半強化		1																															1	
TW-06b	TG04半強化																														4	4	4	12	
TW-06c	TG04半強化																														4	4		8	
TW-16-1	TG04強化	2																																2	
TW-16-2	TG04半強化	2																																2	
TW-02-1	TG05半強化		1	1	1	1	1	1	1	1	1	1	1	1	1	1	1	1	1	1	1													19	
TW-02R-1	TG05半強化		1	1	1	1	1	1	1	1	1	1	1	1	1	1	1	1	1	1	1													19	
TW-02a	TG05半強化																					1	1	1	1	1	1							6	
TW-02aR	TG05半強化																					1	1	1	1	1	1	1	1					8	
TW-03-1	TG03強化		1																																1
TW-03R-1	TG03強化		1																																1
TFD-01-1	TG03強化		2																																2
TFD-02-1	TG03強化			2	2	2	2	2	2	2	2	2																							18
TSD-01-1	TG01A1(8半強化+12A+10強化)		2																															2	
TSD-01-2	TG01A1(8半強化+12A+10強化)		2																																2
TSD-02-1	TG01A1(8半強化+12A+10強化)		2																																2
TSD-02-2	TG01A1(8半強化+12A+10強化)		2																																2
TSD-03-1	TG01A1(8半強化+12A+10強化)		2	2	2	2	2	2	2	2	2	2																							20
TSD-03-2	TG01A1(8半強化+12A+10強化)		2	2	2	2	2	2	2	2	2	2																							20
TSD-04-1	TG01A1(8半強化+12A+10強化)			2	2	2	2	2	2	2	2	2																							18
TSD-04-2	TG01A1(8半強化+12A+10強化)			2	2	2	2	2	2	2	2	2																							18

 美特鋁質有限公司 MIDI Aluminium Fabricator Ltd.	類別		物料號	
	制圖	匡藝潔	2024.11.28	圖號 <b>TG01A1</b>
修改		復核	謝永林	2024.11.29
日期		批准		數量 見BOM表
				位置

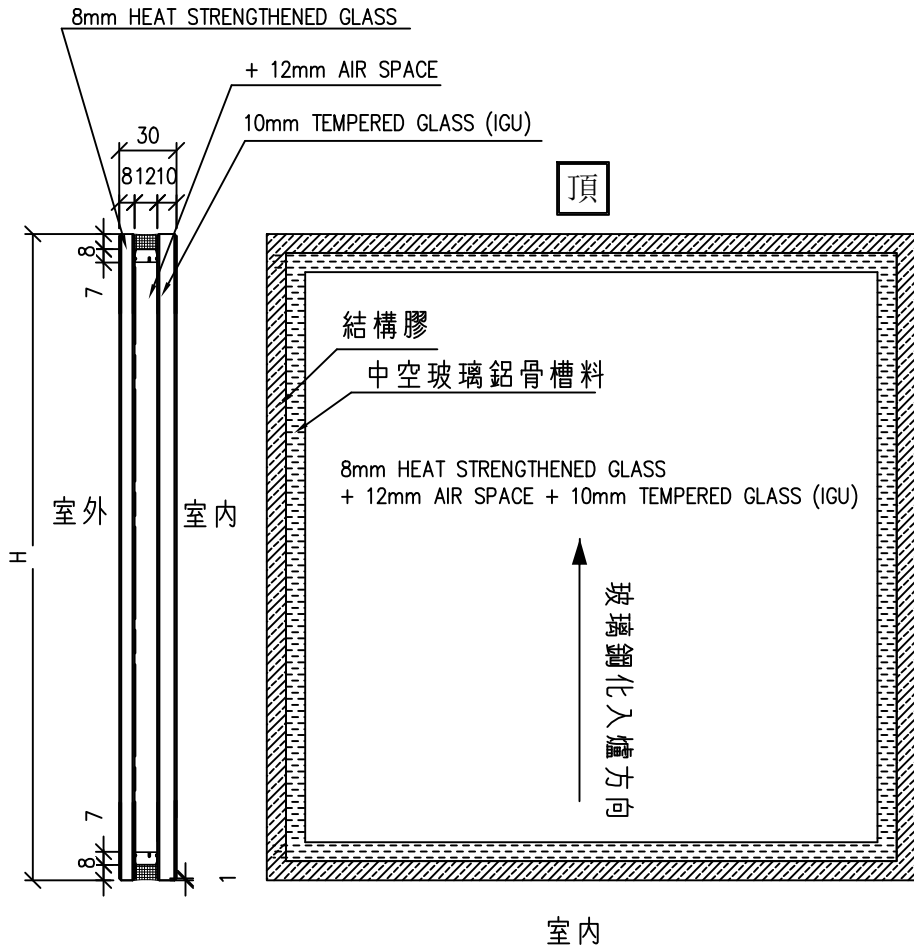


**R20241128026**

TG01A1: 玻璃樣板編號: ~~R20240716046~~


工程號	J-861	地盤	己連拿利	附件
名稱	玻璃加工圖		採用	
材料			地盤	
顏色	8 HS+12A+10T中空玻璃		工廠	

 <b>美特鋁質有限公司</b> MIDI Aluminium Fabricator Ltd.				類別		物料號		
修改				制圖	郭鈞南	2025. 4. 22	圖號	TG03
日期				復核	謝永林	2025. 4. 23	數量	見BOM表
				批准			位置	見BOM表

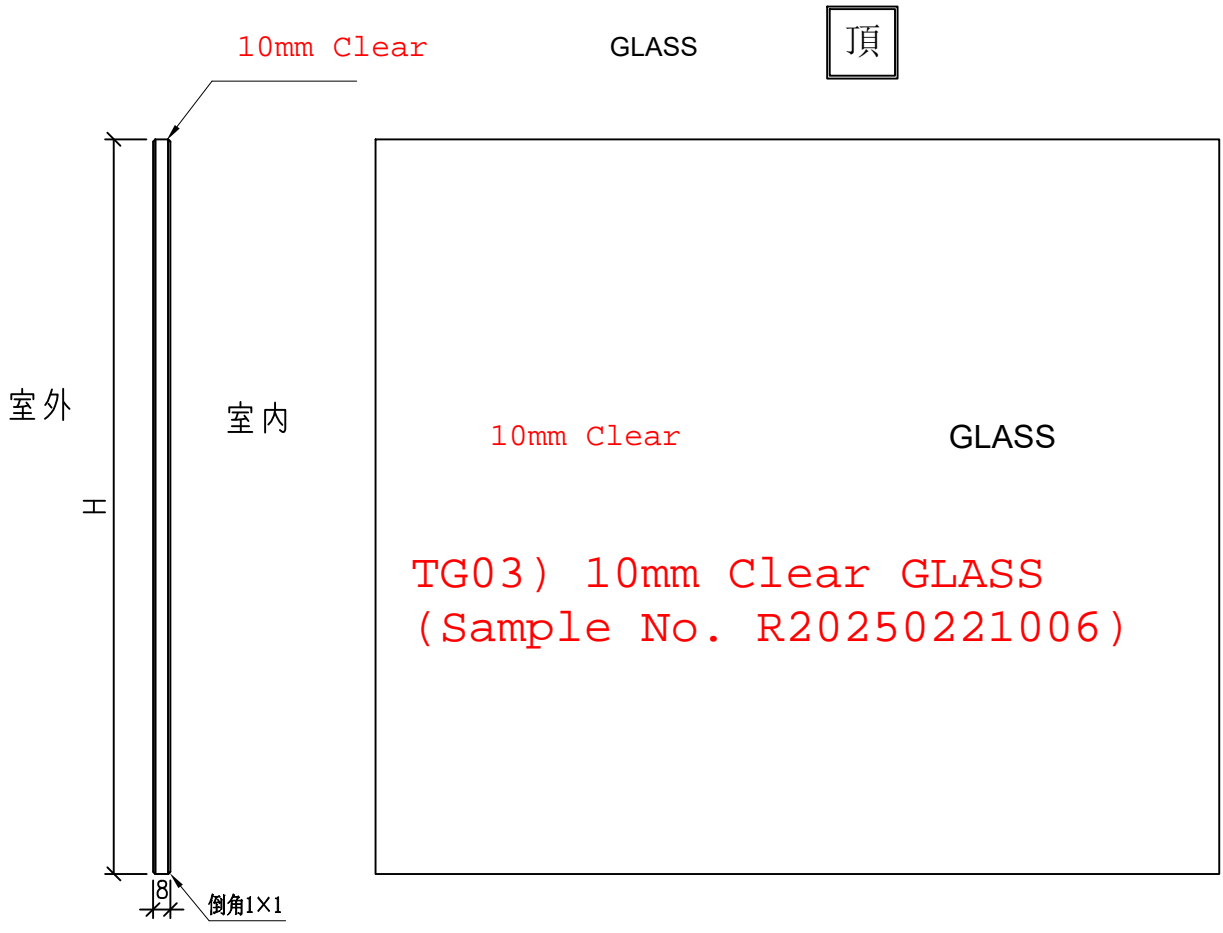

工程號	J-861	地盤	已連拿利	附件		
名稱	玻璃加工圖(70窗)		採用			
材料	10mm Clear		地盤			√
顏色	<del>8mmHS LIGHT GREY TINTED GLASS</del>		工廠			


 <b>美特鋁質有限公司</b> MIDI Aluminium Fabricator Ltd.				類別		物料號		
修改				制圖	郭鈞南	2025. 4. 22	圖號	TG04
日期				復核	謝永林	2025. 4. 23	數量	見BOM表
				批准			位置	見BOM表

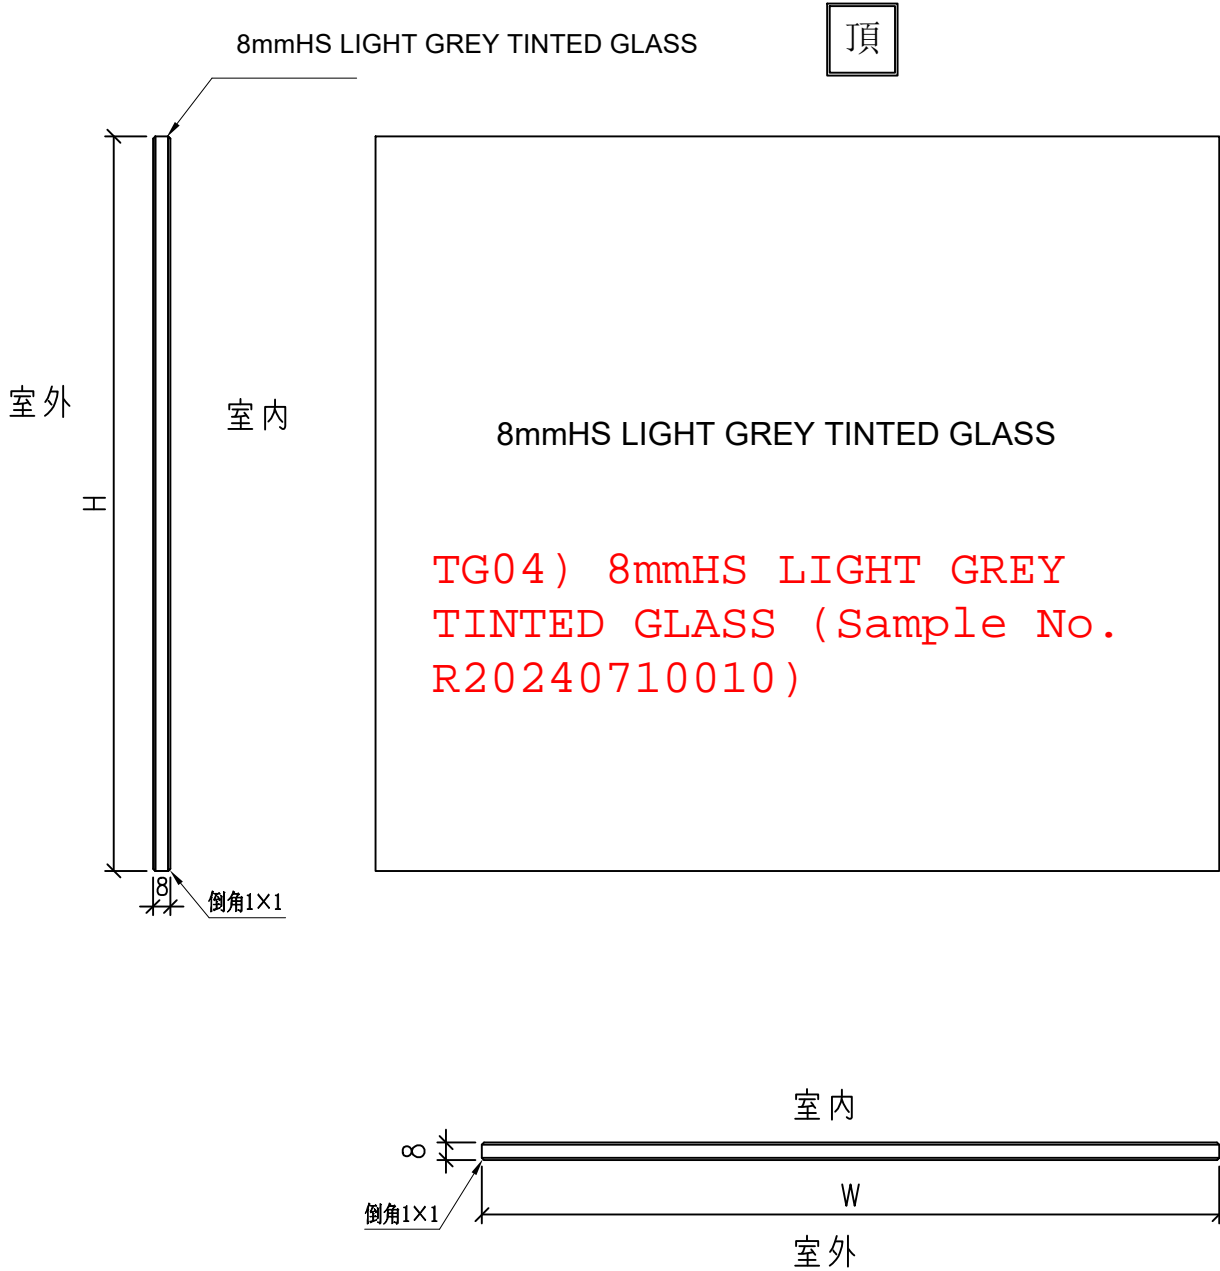

工程號	J-861	地盤	已連拿利	附件	
名稱	玻璃加工圖(70窗)		採用		
材料		地盤	√		
顏色	8mmHS LIGHT GREY TINTED GLASS		工廠		

 <b>美特鋁質有限公司</b> MIDI Aluminium Fabricator Ltd.				類別		物料號		
修改				制圖	郭鈞南	2025. 4. 22	圖號	TG05
日期				復核	謝永林	2025. 4. 23	數量	見BOM表
				批准			位置	見BOM表

頂

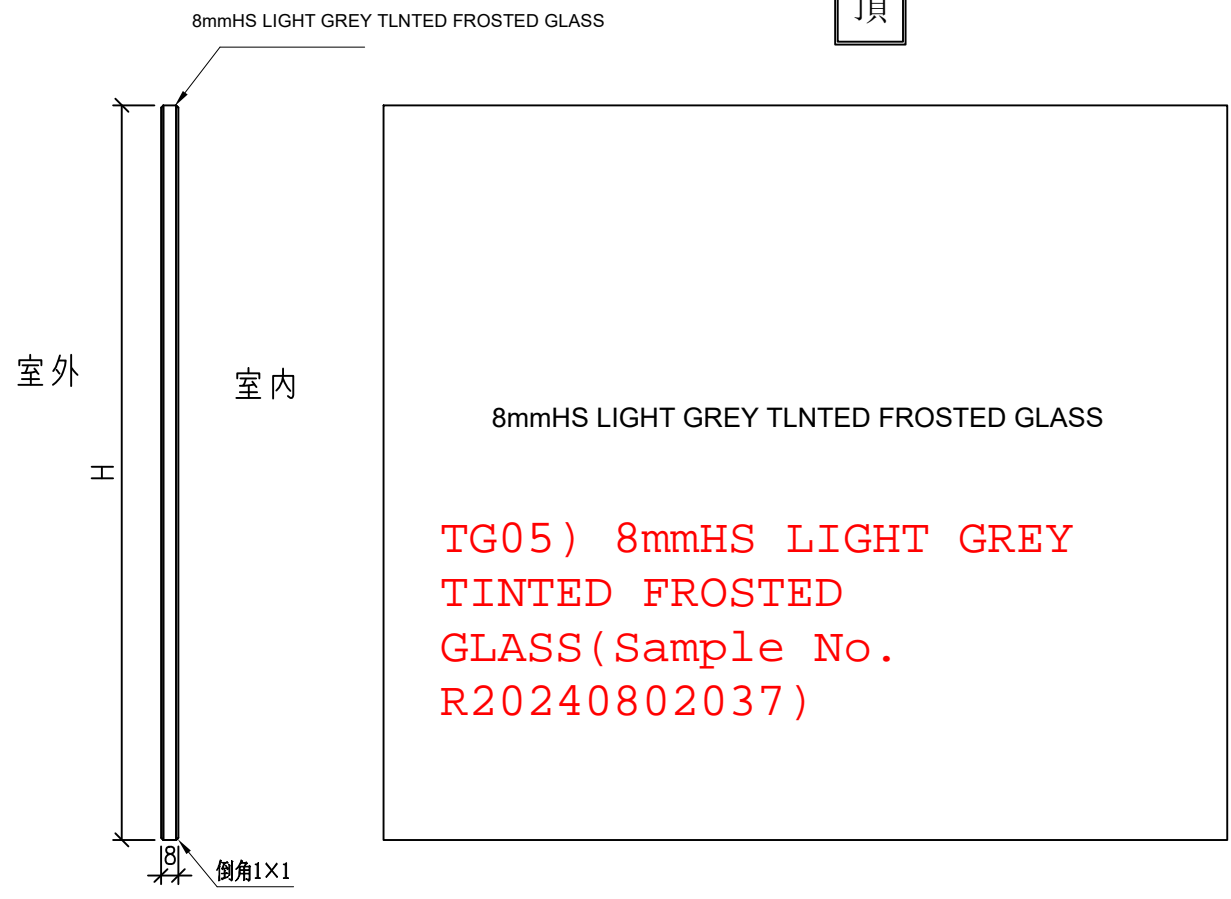

工程號	J-861	地盤	已連拿利	附 件	
名稱	玻璃加工圖(50窗)		採用		
材料			地盤		√
顏色	8mmHS LIGHT GREY TLNTED FROSTED GLASS		工廠		