



工程指示 / 要求簡箋 ENGINEER INSTRUCTIONS(E.I.)

工程指示編號:	EI- 8949	修改版本:	D
	HK- 0712		
工程編號:	J 861	工程名稱:	己連拿利
收件人:	生統	發件人:	細佬
工程項目:	大樓欄河型材加工圖	日期:	09/09/2025

☐ 原合約工程包	☐ 原合約工程加 / 減脹 QT-	☐ 新工程報價 QT-
---------------------------------	--	------------------------------------

信件批核號碼/圖紙參考編號:	批核模具圖紙編號:
客戶指示附件:	管理內部批簽署:

☐ 初步鋁料 B.M.	☐ 加工拆圖, 然後生產	☐ 尺寸表
☐ 正式鋁料 B.M.	☐ 技術上資料/指示	☐ 報價
☐ 配件 B.M.	☐ 樣辦或貨品說明書	☐ 分判合約
☐ 其他:		

內容:
請按附頁生產, 地盤用 B820鋁料刀口處理點J858的油漆
備注: 林仁安9月9日通知(J861 己連拿利阳台型材加工圖(EI8949 D版次)20250908)
完成上列要求日期: 24/09/2025


國內

☐ 生產技術總監	☐ 連附件	☐ 技術部	☐ 連附件	☐ 生產部	☐ 連附件
☐ 採購部	☐ 連附件	☒ 生產統籌部	☒ 連附件	☐ 報關組	☐ 連附件
☒ 質檢部	☒ 連附件	☐ 會計部	☐ 連附件	☐ 機械設計部	☐ 連附件
☐ 香港辦	☐ 連附件	☐ 其他:			

香港

☐ 行政部	☐ 連附件	☐ 會計部	☐ 連附件	☐ 統籌部	☐ 連附件	☐ 工程部	☐ 連附件
☐ 採購部	☐ 連附件	☐ QS部	☐ 連附件	☐ 地盤管理	☐ 連附件	☐ 維修部	☐ 連附件

*發件人簽署:	*組別成員批核簽署:
傳遞編號:	項目經理簽署:

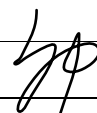

工序明细表									
工程名称		J-861(己連拿利)陽台					施工分区(批次)：		第一批
采购原因		正常采购	工序号	XXXXX		材料发送地:		地盘	2025-9-8
序号	名称	组装件编号	图纸编号	长度L (mm)	宽度W (mm)	厚度T (mm)	数量	单位	备注
1	頂蓋	J861-3401-DG1	J861-3401-DG1	685.5			3	支	5~7F
2	頂蓋	J861-3402-DG1		685.5			1	支	3F
3	頂蓋	J861-3403-DG1		1010.5			4	支	3~7F
4	頂蓋	J861-3403-DG2R		2733			4	支	3~7F
5	頂蓋	J861-3404-DG1		1010.5			1	支	2F
6	頂蓋	J861-3404-DG2R		2733			1	支	2F
7	頂蓋	J861-3405-DG1		685.5			1	支	2F
8	頂蓋	J861-3408-DG1		1435.5			4	支	3~7F
9	頂蓋	J861-3408-DG3		572			4	支	3~7F
10	頂蓋	J861-3401-DG3R		1308.5			3	支	5~7F
11	頂蓋	J861-3402-DG3R		1308.5			1	支	3F
12	頂蓋	J861-3405-DG3R		1330.5			1	支	2F
13	頂蓋	J861-3408-DG2R		630			4	支	3~7F
14	頂蓋	J861-3408-DG4R		1035.5			4	支	3~7F
15	頂蓋	J861-3401-DG2	J861-3401-DG2	3081.5			3	支	5~7F
16	頂蓋	J861-3402-DG2		3081.5			1	支	3F
17	頂蓋	J861-3405-DG2		4206			1	支	2F
18	頂蓋	J861-3401-DG3	J861-3401-DG3	1308.5			3	支	5~7F
19	頂蓋	J861-3402-DG3		1308.5			1	支	3F
20	頂蓋	J861-3403-DG1R		2733			4	支	3~7F
21	頂蓋	J861-3403-DG2		1010.5			4	支	3~7F
22	頂蓋	J861-3404-DG1R		2733			1	支	2F
23	頂蓋	J861-3404-DG2		1010.5			1	支	2F
24	頂蓋	J861-3405-DG3		1330.5			1	支	2F
25	頂蓋	J861-3408-DG2		630			4	支	3~7F
26	頂蓋	J861-3408-DG4		1035.5			4	支	3~7F
27	頂蓋	J861-3401-DG1R		685.5			3	支	5~7F
28	頂蓋	J861-3402-DG1R		685.5			1	支	3F
29	頂蓋	J861-3405-DG1R		685.5			1	支	2F
30	頂蓋	J861-3408-DG1R		1435.5			4	支	3~7F
31	頂蓋	J861-3408-DG3R		572			4	支	3~7F
32	頂蓋2	J861-3401-FSC1	J861-3401-FSC1	548			3	支	5~7F
33	頂蓋2	J861-3402-FSC1		548			1	支	3F
34	頂蓋2	J861-3405-FSC1		548			1	支	2F
35	頂蓋2	J861-3408-FSC1		1298			4	支	3~7F
36	頂蓋2	J861-3401-FSC1R	J861-3401-FSC1R	548			3	支	5~7F
37	頂蓋2	J861-3402-FSC1R		548			1	支	3F
38	頂蓋2	J861-3405-FSC1R		548			1	支	2F
39	頂蓋2	J861-3408-FSC1R		1298			4	支	3~7F
40	頂蓋2	J861-3401-FSC3R	J861-3401-FSC3R	1214			3	支	5~7F
41	頂蓋2	J861-3402-FSC3R		1214			1	支	3F
42	頂蓋2	J861-3403-FSC1		916			4	支	3~7F
43	頂蓋2	J861-3404-FSC1		916			1	支	2F
44	頂蓋2	J861-3405-FSC3R		1236			1	支	2F
45	頂蓋2	J861-3408-FSC4R		941			4	支	3~7F
46	頂蓋2	J861-3401-FSC3	J861-3401-FSC3	1214			3	支	5~7F
47	頂蓋2	J861-3402-FSC3		1214			1	支	3F
48	頂蓋2	J861-3403-FSC1R		916			4	支	3~7F
49	頂蓋2	J861-3404-FSC1R		916			1	支	2F
50	頂蓋2	J861-3405-FSC3		1236			1	支	2F
51	頂蓋2	J861-3408-FSC4		941			4	支	3~7F
52	頂蓋2	J861-3401-FSC2	J861-3401-FSC2	2849			3	支	5~7F
53	頂蓋2	J861-3402-FSC2		2849			1	支	3F
54	頂蓋2	J861-3401-FSC2R	J861-3401-FSC2R	2849			3	支	5~7F

55	頂蓋2	J861-3402-FSC2R		2849			1	支	3F
56	頂蓋2	J861-3403-FSC2	J861-3403-FSC2	2638.5			4	支	3~7F
57	頂蓋2	J861-3404-FSC2		2638.5			1	支	2F
58	頂蓋2	J861-3403-FSC2R	J861-3403-FSC2R	2638.5			4	支	3~7F
59	頂蓋2	J861-3404-FSC2R		2638.5			1	支	2F
60	頂蓋2	J861-3405-FSC2	J861-3405-FSC2	3973.7			1	支	2F
61	頂蓋2	J861-3405-FSC2R	J861-3405-FSC2R	3973.7			1	支	2F
62	頂蓋2	J861-3408-FSC2	J861-3408-FSC2	492.4			4	支	3~7F
63	頂蓋2	J861-3408-FSC2R	J861-3408-FSC2R	492.4			4	支	3~7F
64	頂蓋2	J861-3408-FSC3	J861-3408-FSC3	477.3			4	支	3~7F
65	頂蓋2	J861-3408-FSC3R	J861-3408-FSC3R	477.3			4	支	3~7F
66	主企外蓋	J861-YT-LZ1a	J861-YT-LZ1a	1021			18	支	2~7F
67	主企外蓋	J861-YT-LZ1aR	J861-YT-LZ1aR	1021			18	支	2~7F
68	主企外蓋	J861-YT-LZ2a	J861-YT-LZ2a	1021			14	支	2~7F
69	主企外蓋	J861-YT-LZ2aR	J861-YT-LZ2aR	1021			14	支	2~7F
70	角位企外1	J861-YT-LZ3a	J861-YT-LZ3a	1021			9	支	2~7F
71	角位企外1	J861-YT-LZ3aR	J861-YT-LZ3aR	1021			9	支	2~7F
72	企外蓋	J861-YT-LZ4a	J861-YT-LZ4a	1021			24	支	2~7F
73	角位企冷氣位外	J861-YT-LZ5a	J861-YT-LZ5a	1021			14	支	2~7F
74	角位企冷氣位外	J861-YT-LZ5aR	J861-YT-LZ5aR	1021			14	支	2~7F
75	角位企冷氣位外	J861-YT-LZ6a	J861-YT-LZ6a	1021			14	支	2~7F
76	角位企冷氣位外	J861-YT-LZ6aR	J861-YT-LZ6aR	1021			14	支	2~7F
77	主企內蓋	J861-YT-LZ1b	J861-YT-LZ1b	1021			18	支	2~7F
78	主企內蓋	J861-YT-LZ1bR	J861-YT-LZ1bR	1021			18	支	2~7F
79	企外冷氣位	J861-YT-LZ2b	J861-YT-LZ2b	1186			14	支	2~7F
80	企外冷氣位	J861-YT-LZ2bR	J861-YT-LZ2bR	1186			14	支	2~7F
81	角位企外2	J861-YT-LZ3b	J861-YT-LZ3b	1021			9	支	2~7F
82	角位企外2	J861-YT-LZ3bR	J861-YT-LZ3bR	1021			9	支	2~7F
83	企內蓋	J861-YT-LZ4b	J861-YT-LZ4b	1021			24	支	2~7F
84	角位企冷氣位內	J861-YT-LZ5b	J861-YT-LZ5b	1021			14	支	2~7F
85	角位企冷氣位內	J861-YT-LZ5bR	J861-YT-LZ5bR	1021			14	支	2~7F
86	角位企冷氣位內	J861-YT-LZ6b	J861-YT-LZ6b	1021			14	支	2~7F
87	角位企冷氣位內	J861-YT-LZ6bR	J861-YT-LZ6bR	1021			14	支	2~7F
88	企內裝玻璃槽	J861-YT-LZ1c	J861-YT-LZ1c	1021			28	支	2~7F
89	企內裝玻璃槽	J861-YT-LZ1cR	J861-YT-LZ1cR	1021			28	支	2~7F
90	企內裝玻璃槽	J861-YT-LZ2c	J861-YT-LZ2c	1021			4	支	2~7F
91	企內裝玻璃槽	J861-YT-LZ2cR	J861-YT-LZ2cR	1021			4	支	2~7F
92	角位企內	J861-YT-LZ3c	J861-YT-LZ3c	1021			18	支	2~7F
93	50x25通	J861-3401-ZS1	J861-3401-ZS1	723			9	支	5~7F
94	50x25通	J861-3402-ZS1		723			3	支	3F
95	50x25通	J861-3405-ZS1		723			3	支	2F
96	50x25通	J861-3408-ZS1		1473			12	支	3~7F
97	50x25通	J861-3401-ZS2R		1276.5			9	支	5~7F
98	50x25通	J861-3402-ZS2R		1276.5			3	支	3F
99	50x25通	J861-3405-ZS2R		942.8			3	支	2F
100	50x25通	J861-3401-ZS1R	J861-3401-ZS1R	723			9	支	5~7F
101	50x25通	J861-3402-ZS1R		723			3	支	3F
102	50x25通	J861-3405-ZS1R		723			3	支	2F
103	50x25通	J861-3408-ZS1R		1473			12	支	3~7F
104	50x25通	J861-3401-ZS2		1276.5			9	支	5~7F
105	50x25通	J861-3402-ZS2		1276.5			3	支	3F
106	50x25通	J861-3405-ZS2		942.8			3	支	2F
107	50x25通	J861-3401-ZS4R	J861-3401-ZS5	646.5			9	支	5~7F
108	50x25通	J861-3402-ZS4R		646.5			3	支	3F
109	50x25通	J861-3403-ZS2		646.5			12	支	3~7F
110	50x25通	J861-3404-ZS2		646.5			3	支	2F
111	50x25通	J861-3405-ZS5R		646.5			3	支	2F
112	50x25通	J861-3401-ZS4aR		678			6	支	5~7F
113	50x25通	J861-3402-ZS4aR		678			2	支	3F

114	50x25通	J861-3403-ZS2a		678			8	支	3~7F
115	50x25通	J861-3404-ZS2a		678			2	支	2F
116	50x25通	J861-3405-ZS5aR		678			2	支	2F
117	50x25通	J861-3401-ZS4	J861-3401-ZS5R	646.5			9	支	5~7F
118	50x25通	J861-3402-ZS4		646.5			3	支	3F
119	50x25通	J861-3405-ZS5		646.5			3	支	3~7F
120	50x25通	J861-3403-ZS2R		646.5			12	支	2F
121	50x25通	J861-3404-ZS2R		646.5			3	支	2F
122	50x25通	J861-3401-ZS4a		678			6	支	5~7F
123	50x25通	J861-3402-ZS4a		678			2	支	3F
124	50x25通	J861-3405-ZS5a		678			2	支	3~7F
125	50x25通	J861-3403-ZS2aR		678			8	支	2F
126	50x25通	J861-3404-ZS2aR		678			2	支	2F
127	50x25通	J861-3401-ZS3	J861-3401-ZS3	1227			9	支	5~7F
128	50x25通	J861-3402-ZS3		1227			3	支	3F
129	50x25通	J861-3403-ZS3		1058.2			12	支	3~7F
130	50x25通	J861-3403-ZS4		1059.7			12	支	3~7F
131	50x25通	J861-3404-ZS3		1058.2			3	支	2F
132	50x25通	J861-3404-ZS4		1059.7			3	支	2F
133	50x25通	J861-3405-ZS3		893.3			6	支	2F
134	50x25通	J861-3405-ZS4		893.3			3	支	2F
135	50x25通	J861-3401-ZS3R		1227			9	支	5~7F
136	50x25通	J861-3402-ZS3R		1227			3	支	3F
137	50x25通	J861-3403-ZS3R		1058.2			12	支	3~7F
138	50x25通	J861-3403-ZS4R		1059.7			12	支	3~7F
139	50x25通	J861-3404-ZS3R		1058.2			3	支	2F
140	50x25通	J861-3404-ZS4R		1059.7			3	支	2F
141	50x25通	J861-3405-ZS3R		893.3			6	支	2F
142	50x25通	J861-3405-ZS4R		893.3			3	支	2F
143	50x25通	J861-3408-ZS2	J861-3408-ZS2	624.5			12	支	3~7F
144	50x25通	J861-3408-ZS2R	J861-3408-ZS2R	624.5			12	支	3~7F
145	50x25通	J861-3408-ZS3	J861-3408-ZS3	603			20	支	3~7F
146	50x25通	J861-3408-ZS3R	J861-3408-ZS3R	603			20	支	3~7F
147	15X30鋁巴	J861-3401-LB4R	J861-3401-LB4R	658			27	支	5~7F
148	15X30鋁巴	J861-3402-LB4R		658			9	支	3F
149	15X30鋁巴	J861-3403-LB2		658			36	支	3~7F
150	15X30鋁巴	J861-3404-LB2		658			9	支	2F
151	15X30鋁巴	J861-3405-LB5R		658			9	支	2F
152	15X30鋁巴	J861-3401-LB4	J861-3401-LB4	658			27	支	5~7F
153	15X30鋁巴	J861-3402-LB4		658			9	支	3F
154	15X30鋁巴	J861-3405-LB5		658			36	支	3~7F
155	15X30鋁巴	J861-3403-LB2R		658			9	支	2F
156	15X30鋁巴	J861-3404-LB2R		658			9	支	2F
157	15X30鋁巴	J861-3408-LB3	J861-3408-LB3	583			36	支	3~7F
158	15X30鋁巴	J861-3408-LB3R	J861-3408-LB3R	583			36	支	3~7F
159	側邊裝玻璃槽蓋	J861-LZ-KG1	J861-LZ-KG1	1021			130	支	2~7F
160	格柵組裝圖	J861-3401-ZZ1	J861-3401-ZZ1/1		1346	1021	3	幅	5~7F
161	格柵組裝圖	J861-3402-ZZ1			1346	1021	1	幅	3F
162	格柵組裝圖	J861-3403-ZZ1R			1048	1021	4	幅	3~7F
163	格柵組裝圖	J861-3404-ZZ1R			1048	1021	1	幅	2F
164	格柵組裝圖	J861-3405-ZZ1			1368	1021	1	幅	2F
165	格柵組裝圖	J861-3408-ZZ1			948	1021	4	幅	3~7F
166	格柵組裝圖	J861-3401-ZZ1R	J861-3401-ZZ1R/1		1346	1021	3	幅	5~7F
167	格柵組裝圖	J861-3402-ZZ1R			1346	1021	1	幅	3F
168	格柵組裝圖	J861-3403-ZZ1			1048	1021	4	幅	3~7F
169	格柵組裝圖	J861-3404-ZZ1			1048	1021	1	幅	2F
170	格柵組裝圖	J861-3405-ZZ1R			1368	1021	1	幅	2F
171	格柵組裝圖	J861-3408-ZZ1R			948	1021	4	幅	3~7F
172	頂裝玻璃槽蓋	J861-3401-FSG2R	J861-3401-FSG2R	1050.7			3	支	5~7F

173	頂裝玻璃槽蓋	J861-3401-FSG5		1196.5			3	支	5~7F
174	頂裝玻璃槽蓋	J861-3401-FSG1		400.5			3	支	5~7F
175	頂裝玻璃槽蓋	J861-3401-FSG4R		468			3	支	5~7F
176	頂裝玻璃槽蓋	J861-3402-FSG2R		1050.7			1	支	3F
177	頂裝玻璃槽蓋	J861-3402-FSG5		1196.5			1	支	3F
178	頂裝玻璃槽蓋	J861-3402-FSG1		400.5			1	支	3F
179	頂裝玻璃槽蓋	J861-3402-FSG4R		468			1	支	3F
180	頂裝玻璃槽蓋	J861-3403-FSG2		468			4	支	3~7F
181	頂裝玻璃槽蓋	J861-3403-FSG1R		898.5			4	支	3~7F
182	頂裝玻璃槽蓋	J861-3404-FSG2		468			1	支	2F
183	頂裝玻璃槽蓋	J861-3404-FSG1R		898.5			1	支	2F
184	頂裝玻璃槽蓋	J861-3405-FSG2R		716.8			1	支	2F
185	頂裝玻璃槽蓋	J861-3405-FSG6		1218.5			1	支	2F
186	頂裝玻璃槽蓋	J861-3405-FSG1		400.5			1	支	2F
187	頂裝玻璃槽蓋	J861-3405-FSG5R		468			1	支	2F
188	頂裝玻璃槽蓋	J861-3408-FSG2R		332.5			4	支	3~7F
189	頂裝玻璃槽蓋	J861-3408-FSG4		923.5			4	支	3~7F
190	頂裝玻璃槽蓋	J861-3408-FSG1		1150.5			4	支	3~7F
191	頂裝玻璃槽蓋	J861-3408-FSG3R		393			4	支	3~7F
192	頂裝玻璃槽蓋	J861-3401-FSG1R	J861-3401-FSG1R	400.5			3	支	5~7F
193	頂裝玻璃槽蓋	J861-3401-FSG4		468			3	支	5~7F
194	頂裝玻璃槽蓋	J861-3401-FSG2		1050.7			3	支	5~7F
195	頂裝玻璃槽蓋	J861-3401-FSG5R		1196.5			3	支	5~7F
196	頂裝玻璃槽蓋	J861-3402-FSG1R		400.5			1	支	3F
197	頂裝玻璃槽蓋	J861-3402-FSG4		468			1	支	3F
198	頂裝玻璃槽蓋	J861-3402-FSG2		1050.7			1	支	3F
199	頂裝玻璃槽蓋	J861-3402-FSG5R		1196.5			1	支	3F
200	頂裝玻璃槽蓋	J861-3403-FSG1		898.5			4	支	3~7F
201	頂裝玻璃槽蓋	J861-3403-FSG2R		468			4	支	3~7F
202	頂裝玻璃槽蓋	J861-3404-FSG1		898.5			1	支	2F
203	頂裝玻璃槽蓋	J861-3404-FSG2R		468			1	支	2F
204	頂裝玻璃槽蓋	J861-3405-FSG1R		400.5			1	支	2F
205	頂裝玻璃槽蓋	J861-3405-FSG5		468			1	支	2F
206	頂裝玻璃槽蓋	J861-3405-FSG2		716.8			1	支	2F
207	頂裝玻璃槽蓋	J861-3405-FSG6R		1218.5			1	支	2F
208	頂裝玻璃槽蓋	J861-3408-FSG1R		1150.5			4	支	3~7F
209	頂裝玻璃槽蓋	J861-3408-FSG3		393			4	支	3~7F
210	頂裝玻璃槽蓋	J861-3408-FSG2		332.5			4	支	3~7F
211	頂裝玻璃槽蓋	J861-3408-FSG4R		923.5			4	支	3~7F
212	頂裝玻璃槽蓋	J861-3401-FSG3	J861-3401-FSG	1159			3	支	5~7F
213	頂裝玻璃槽蓋	J861-3401-FSG3R		1159			3	支	5~7F
214	頂裝玻璃槽蓋	J861-3402-FSG3		1159			1	支	3F
215	頂裝玻璃槽蓋	J861-3402-FSG3R		1159			1	支	3F
216	頂裝玻璃槽蓋	J861-3403-FSG3		990.2			4	支	3~7F
217	頂裝玻璃槽蓋	J861-3403-FSG4		885.3			4	支	3~7F
218	頂裝玻璃槽蓋	J861-3403-FSG3R		990.2			4	支	3~7F
219	頂裝玻璃槽蓋	J861-3403-FSG4R		885.3			4	支	3~7F

220	頂裝玻璃槽蓋	J861-3404-FSG3		990. 2			1	支	2F
221	頂裝玻璃槽蓋	J861-3404-FSG4		885. 3			1	支	2F
222	頂裝玻璃槽蓋	J861-3404-FSG3R		990. 2			1	支	2F
223	頂裝玻璃槽蓋	J861-3404-FSG4R		885. 3			1	支	2F
224	頂裝玻璃槽蓋	J861-3405-FSG3		815. 2			2	支	2F
225	頂裝玻璃槽蓋	J861-3405-FSG4		825. 3			1	支	2F
226	頂裝玻璃槽蓋	J861-3405-FSG3R		815. 2			2	支	2F
227	頂裝玻璃槽蓋	J861-3405-FSG4R		825. 3			1	支	2F
228	頂裝玻璃槽蓋	J861-FSG1		75			56	支	2`7F
229	頂裝玻璃槽蓋	J861-FSG2		87. 5			8	支	2`7F
230	格柵組裝圖	J861-3401-ZZ1	J861-3401-ZZ1		723	1021	3	幅	5`7F
231	格柵組裝圖	J861-3402-ZZ1			723	1021	1	幅	3F
232	格柵組裝圖	J861-3405-ZZ1			723	1021	1	幅	2F
233	格柵組裝圖	J861-3408-ZZ1			1473	1021	4	幅	3`7F
234	格柵組裝圖	J861-3401-ZZ2R	J861-3401-ZZ2R		1276. 5	1021	3	幅	5`7F
235	格柵組裝圖	J861-3402-ZZ2R			1276. 5	1021	1	幅	3F
236	格柵組裝圖	J861-3405-ZZ2R			942. 8	1021	1	幅	2F
237	格柵組裝圖	J861-3401-ZZ1R	J861-3401-ZZ1R		723	1021	3	幅	5`7F
238	格柵組裝圖	J861-3402-ZZ1R			723	1021	1	幅	3F
239	格柵組裝圖	J861-3405-ZZ1R			723	1021	1	幅	2F
240	格柵組裝圖	J861-3408-ZZ1R			1473	1021	4	幅	3`7F
241	格柵組裝圖	J861-3401-ZZ2	J861-3401-ZZ2		1276. 5	1021	3	幅	5`7F
242	格柵組裝圖	J861-3402-ZZ2			1276. 5	1021	1	幅	3F
243	格柵組裝圖	J861-3405-ZZ2			942. 8	1021	1	幅	2F
244	格柵組裝圖	J861-3401-ZZ4R	J861-3401-ZZ4R		678	1021	3	幅	5`7F
245	格柵組裝圖	J861-3402-ZZ4R			678	1021	1	幅	3F
246	格柵組裝圖	J861-3403-ZZ2			678	1021	4	幅	3`7F
247	格柵組裝圖	J861-3404-ZZ2			678	1021	1	幅	2F
248	格柵組裝圖	J861-3405-ZZ5R			678	1021	1	幅	2F
249	格柵組裝圖	J861-3401-ZZ4	J861-3401-ZZ4		678	1021	3	幅	5`7F
250	格柵組裝圖	J861-3402-ZZ4			678	1021	1	幅	3F
251	格柵組裝圖	J861-3403-ZZ2R			678	1021	1	幅	3`7F
252	格柵組裝圖	J861-3404-ZZ2R			678	1021	1	幅	2F
253	格柵組裝圖	J861-3405-ZZ5			678	1021	4	幅	2F
254	格柵組裝圖	J861-3401-ZZ3	J861-3401-ZZ3		1227	1021	3	幅	5`7F
255	格柵組裝圖	J861-3402-ZZ3			1227	1021	1	幅	3F
256	格柵組裝圖	J861-3403-ZZ3R			1058. 2	1021	4	幅	3`7F
257	格柵組裝圖	J861-3404-ZZ3R			1058. 2	1021	1	幅	2F
258	格柵組裝圖	J861-3405-ZZ4			893. 3	1021	1	幅	2F
259	格柵組裝圖	J861-3401-ZZ3R	J861-3401-ZZ3R		1227	1021	3	幅	5`7F
260	格柵組裝圖	J861-3402-ZZ3R			1227	1021	1	幅	3F
261	格柵組裝圖	J861-3403-ZZ3			1058. 2	1021	4	幅	3`7F
262	格柵組裝圖	J861-3404-ZZ3			1058. 2	1021	1	幅	2F
263	格柵組裝圖	J861-3405-ZZ4R			893. 3	1021	1	幅	2F
264	格柵組裝圖	J861-3403-ZZ4	J861-3403-ZZ4		1059. 7	1021	4	幅	3`7F
265	格柵組裝圖	J861-3404-ZZ4			1059. 7	1021	1	幅	2F
266	格柵組裝圖	J861-3403-ZZ4R	J861-3403-ZZ4R		1059. 7	1021	4	幅	3

加工明细表									
工程名称		J-861(己連拿利)陽台					施工分區(批次):2~7F		第一批
采购原因		正常采购	工序号	XXXXX		材料发送地:		工厂	2025-9-8
序号	型材模号	物料描述	图号	部件编号	长度 (mm)	数量	单位	颜色	备注
1	X86585	铝料加工图	J861-3401-DG1	J861-3401-DG1	685. 5	3	支	LX01963MH	
2	X86585	铝料加工图		J861-3402-DG1	685. 5	1	支	LX01963MH	
3	X86585	铝料加工图		J861-3403-DG1	1010. 5	4	支	LX01963MH	
4	X86585	铝料加工图		J861-3403-DG2R	2733	4	支	LX01963MH	
5	X86585	铝料加工图		J861-3404-DG1	1010. 5	1	支	LX01963MH	
6	X86585	铝料加工图		J861-3404-DG2R	2733	1	支	LX01963MH	
7	X86585	铝料加工图		J861-3405-DG1	685. 5	1	支	LX01963MH	
8	X86585	铝料加工图		J861-3408-DG1	1435. 5	4	支	LX01963MH	
9	X86585	铝料加工图		J861-3408-DG3	572	4	支	LX01963MH	
10	X86585	铝料加工图		J861-3401-DG3R	1308. 5	3	支	LX01963MH	
11	X86585	铝料加工图		J861-3402-DG3R	1308. 5	1	支	LX01963MH	
12	X86585	铝料加工图		J861-3405-DG3R	1330. 5	1	支	LX01963MH	
13	X86585	铝料加工图		J861-3408-DG2R	630	4	支	LX01963MH	
14	X86585	铝料加工图		J861-3408-DG4R	1035. 5	4	支	LX01963MH	
15	X86585	铝料加工图	J861-3401-DG2	J861-3401-DG2	3081. 5	3	支	LX01963MH	
16	X86585	铝料加工图		J861-3402-DG2	3081. 5	1	支	LX01963MH	
17	X86585	铝料加工图		J861-3405-DG2	4206	1	支	LX01963MH	
18	X86585	铝料加工图	J861-3401-DG3	J861-3401-DG3	1308. 5	3	支	LX01963MH	
19	X86585	铝料加工图		J861-3402-DG3	1308. 5	1	支	LX01963MH	
20	X86585	铝料加工图		J861-3403-DG1R	2733	4	支	LX01963MH	
21	X86585	铝料加工图		J861-3403-DG2	1010. 5	4	支	LX01963MH	
22	X86585	铝料加工图		J861-3404-DG1R	2733	1	支	LX01963MH	
23	X86585	铝料加工图		J861-3404-DG2	1010. 5	1	支	LX01963MH	
24	X86585	铝料加工图		J861-3405-DG3	1330. 5	1	支	LX01963MH	
25	X86585	铝料加工图		J861-3408-DG2	630	4	支	LX01963MH	
26	X86585	铝料加工图		J861-3408-DG4	1035. 5	4	支	LX01963MH	
27	X86585	铝料加工图		J861-3401-DG1R	685. 5	3	支	LX01963MH	
28	X86585	铝料加工图		J861-3402-DG1R	685. 5	1	支	LX01963MH	
29	X86585	铝料加工图		J861-3405-DG1R	685. 5	1	支	LX01963MH	
30	X86585	铝料加工图		J861-3408-DG1R	1435. 5	4	支	LX01963MH	
31	X86585	铝料加工图		J861-3408-DG3R	572	4	支	LX01963MH	
32	X86586	铝料加工图	J861-3401-FSC1	J861-3401-FSC1	548	3	支	LX01963MH	
33	X86586	铝料加工图		J861-3402-FSC1	548	1	支	LX01963MH	
34	X86586	铝料加工图		J861-3405-FSC1	548	1	支	LX01963MH	
35	X86586	铝料加工图		J861-3408-FSC1	1298	4	支	LX01963MH	
36	X86586	铝料加工图	J861-3401-FSC1R	J861-3401-FSC1R	548	3	支	LX01963MH	
37	X86586	铝料加工图		J861-3402-FSC1R	548	1	支	LX01963MH	
38	X86586	铝料加工图		J861-3405-FSC1R	548	1	支	LX01963MH	
39	X86586	铝料加工图		J861-3408-FSC1R	1298	4	支	LX01963MH	
40	X86586	铝料加工图	J861-3401-FSC3R	J861-3401-FSC3R	1214	3	支	LX01963MH	
41	X86586	铝料加工图		J861-3402-FSC3R	1214	1	支	LX01963MH	
57	X86586	铝料加工图		J861-3404-FSC2	2638.5	1	支	LX01963MH	
58	X86586	铝料加工图	J861-3403-FSC2R	J861-3403-FSC2R	2638.5	4	支	LX01963MH	
59	X86586	铝料加工图		J861-3404-FSC2R	2638.5	1	支	LX01963MH	
60	X86586	铝料加工图	J861-3405-FSC2	J861-3405-FSC2	3973.7	1	支	LX01963MH	
61	X86586	铝料加工图	J861-3405-FSC2R	J861-3405-FSC2R	3973.7	1	支	LX01963MH	
62	X86586	铝料加工图	J861-3408-FSC2	J861-3408-FSC2	492.4	4	支	LX01963MH	
63	X86586	铝料加工图	J861-3408-FSC2R	J861-3408-FSC2R	492.4	4	支	LX01963MH	
64	X86586	铝料加工图	J861-3408-FSC3	J861-3408-FSC3	477.3	4	支	LX01963MH	
65	X86586	铝料加工图	J861-3408-FSC3R	J861-3408-FSC3R	477.3	4	支	LX01963MH	
66	X86594	铝料加工图	J861-3401-FSG2R	J861-3401-FSG2R	1050.7	3	支	LX01963MH	A版次
67	X86594	铝料加工图		J861-3401-FSG5	1196.5	3	支	LX01963MH	A版次
68	X86594	铝料加工图		J861-3401-FSG1	400.5	3	支	LX01963MH	A版次
69	X86594	铝料加工图		J861-3401-FSG4R	468	3	支	LX01963MH	
70	X86594	铝料加工图		J861-3402-FSG2R	1050.7	1	支	LX01963MH	A版次
71	X86594	铝料加工图		J861-3402-FSG5	1196.5	1	支	LX01963MH	A版次
72	X86594	铝料加工图		J861-3402-FSG1	400.5	1	支	LX01963MH	A版次
73	X86594	铝料加工图		J861-3402-FSG4R	468	1	支	LX01963MH	
74	X86594	铝料加工图		J861-3403-FSG2	468	4	支	LX01963MH	
75	X86594	铝料加工图		J861-3403-FSG1R	898.5	4	支	LX01963MH	A版次
76	X86594	铝料加工图		J861-3404-FSG2	468	1	支	LX01963MH	
77	X86594	铝料加工图		J861-3404-FSG1R	898.5	1	支	LX01963MH	A版次
78	X86594	铝料加工图		J861-3405-FSG2R	716.8	1	支	LX01963MH	A版次
79	X86594	铝料加工图		J861-3405-FSG6	1218.5	1	支	LX01963MH	A版次
80	X86594	铝料加工图		J861-3405-FSG1	400.5	1	支	LX01963MH	A版次
81	X86594	铝料加工图		J861-3405-FSG5R	468	1	支	LX01963MH	
82	X86594	铝料加工图		J861-3408-FSG2R	332.5	4	支	LX01963MH	A版次
83	X86594	铝料加工图		J861-3408-FSG4	923.5	4	支	LX01963MH	A版次
84	X86594	铝料加工图		J861-3408-FSG1	1150.5	4	支	LX01963MH	A版次
100	X86594	铝料加工图		J861-3405-FSG2	716.8	1	支	LX01963MH	A版次
101	X86594	铝料加工图		J861-3405-FSG6R	1218.5	1	支	LX01963MH	A版次
102	X86594	铝料加工图		J861-3408-FSG1R	1150.5	4	支	LX01963MH	A版次
103	X86594	铝料加工图		J861-3408-FSG3	393	4	支	LX01963MH	
104	X86594	铝料加工图		J861-3408-FSG2	332.5	4	支	LX01963MH	A版次
105	X86594	铝料加工图		J861-3408-FSG4R	923.5	4	支	LX01963MH	A版次
106	X86594	铝料加工图	J861-3401-FSG	J861-3401-FSG3	1159	3	支	LX01963MH	A版次
107	X86594	铝料加工图		J861-3401-FSG3R	1159	3	支	LX01963MH	
108	X86594	铝料加工图		J861-3402-FSG3	1159	1	支	LX01963MH	
109	X86594	铝料加工图		J861-3402-FSG3R	1159	1	支	LX01963MH	
110	X86594	铝料加工图		J861-3403-FSG3	990.2	4	支	LX01963MH	


111	X86594	铝料加工图		J861-3403-FSG4	885. 3	4	支	LX01963MH	
112	X86594	铝料加工图		J861-3403-FSG3R	990. 2	4	支	LX01963MH	
113	X86594	铝料加工图		J861-3403-FSG4R	885. 3	4	支	LX01963MH	
114	X86594	铝料加工图		J861-3404-FSG3	990. 2	1	支	LX01963MH	
115	X86594	铝料加工图		J861-3404-FSG4	885. 3	1	支	LX01963MH	
116	X86594	铝料加工图		J861-3404-FSG3R	990. 2	1	支	LX01963MH	
117	X86594	铝料加工图		J861-3404-FSG4R	885. 3	1	支	LX01963MH	
118	X86594	铝料加工图		J861-3405-FSG3	815. 2	2	支	LX01963MH	
119	X86594	铝料加工图		J861-3405-FSG4	825. 3	1	支	LX01963MH	
120	X86594	铝料加工图		J861-3405-FSG3R	815. 2	2	支	LX01963MH	
121	X86594	铝料加工图		J861-3405-FSG4R	825. 3	1	支	LX01963MH	
122	X86594	铝料加工图		J861-FSG1	75	56	支	LX01963MH	
123	X86594	铝料加工图		J861-FSG2	87. 5	8	支	LX01963MH	
124	X86595	铝料加工图	J861-YT-LZ1a	J861-YT-LZ1a	1021	18	支	UCT554575XL-3	
125	X86595	铝料加工图	J861-YT-LZ1aR	J861-YT-LZ1aR	1021	18	支	UCT554575XL-3	
126	X86595	铝料加工图	J861-YT-LZ2a	J861-YT-LZ2a	1021	14	支	UCT554575XL-3	
127	X86595	铝料加工图	J861-YT-LZ2aR	J861-YT-LZ2aR	1021	14	支	UCT554575XL-3	
128	X86598	铝料加工图	J861-YT-LZ3a	J861-YT-LZ3a	1021	9	支	UCT554575XL-3	
129	X86598	铝料加工图	J861-YT-LZ3aR	J861-YT-LZ3aR	1021	9	支	UCT554575XL-3	
130	X86591	铝料加工图	J861-YT-LZ4a	J861-YT-LZ4a	1021	24	支	UCT554575XL-3	
131	X86603	铝料加工图	J861-YT-LZ5a	J861-YT-LZ5a	1021	14	支	UCT554575XL-3	
132	X86603	铝料加工图	J861-YT-LZ5aR	J861-YT-LZ5aR	1021	14	支	UCT554575XL-3	
133	X86603	铝料加工图	J861-YT-LZ6a	J861-YT-LZ6a	1021	14	支	UCT554575XL-3	
134	X86603	铝料加工图	J861-YT-LZ6aR	J861-YT-LZ6aR	1021	14	支	UCT554575XL-3	
135	X86597	铝料加工图	J861-YT-LZ1b	J861-YT-LZ1b	1021	18	支	UCT554575XL-3	
136	X86597	铝料加工图	J861-YT-LZ1bR	J861-YT-LZ1bR	1021	18	支	UCT554575XL-3	
137	X86596	铝料加工图	J861-YT-LZ2b	J861-YT-LZ2b	1186	14	支	UCT554575XL-3	
138	X86596	铝料加工图	J861-YT-LZ2bR	J861-YT-LZ2bR	1186	14	支	UCT554575XL-3	
139	X86599	铝料加工图	J861-YT-LZ3b	J861-YT-LZ3b	1021	9	支	UCT554575XL-3	
140	X86599	铝料加工图	J861-YT-LZ3bR	J861-YT-LZ3bR	1021	9	支	UCT554575XL-3	
168	X86612	铝料加工图		J861-3402-ZS5	1338. 8	5	支	LX01963MH	

169	X86612	铝料加工图		J861-3403-ZS1R	1040.8	20	支	LX01963MH	
170	X86612	铝料加工图		J861-3404-ZS1R	1040.8	5	支	LX01963MH	
171	X86612	铝料加工图		J861-3405-ZS6	1360.8	5	支	LX01963MH	
172	X86612	铝料加工图		J861-3408-ZS4	940.8	12	支	LX01963MH	
173	X86612	铝料加工图		J861-3401-ZS4R	639.3	9	支	LX01963MH	
174	X86612	铝料加工图		J861-3402-ZS4R	639.3	3	支	LX01963MH	
175	X86612	铝料加工图		J861-3403-ZS2	639.3	12	支	LX01963MH	
176	X86612	铝料加工图		J861-3404-ZS2	639.3	3	支	LX01963MH	
177	X86612	铝料加工图		J861-3405-ZS5R	639.3	3	支	LX01963MH	
178	X86612	铝料加工图		J861-3401-ZS4aR	670.8	6	支	LX01963MH	
179	X86612	铝料加工图		J861-3402-ZS4aR	670.8	2	支	LX01963MH	
180	X86612	铝料加工图		J861-3403-ZS2a	670.8	8	支	LX01963MH	
181	X86612	铝料加工图		J861-3404-ZS2a	670.8	2	支	LX01963MH	
182	X86612	铝料加工图		J861-3405-ZS5aR	670.8	2	支	LX01963MH	
183	X86612	铝料加工图	J861-3401-ZS5R	J861-3401-ZS5R	1338.8	15	支	LX01963MH	
184	X86612	铝料加工图		J861-3402-ZS5R	1338.8	5	支	LX01963MH	
185	X86612	铝料加工图		J861-3403-ZS1	1040.8	20	支	LX01963MH	
186	X86612	铝料加工图		J861-3404-ZS1	1040.8	5	支	LX01963MH	
187	X86612	铝料加工图		J861-3405-ZS6R	1360.8	5	支	LX01963MH	
188	X86612	铝料加工图		J861-3408-ZS4R	940.8	12	支	LX01963MH	
189	X86612	铝料加工图		J861-3401-ZS4	639.3	9	支	LX01963MH	
190	X86612	铝料加工图		J861-3402-ZS4	639.3	3	支	LX01963MH	
191	X86612	铝料加工图		J861-3405-ZS5	639.3	12	支	LX01963MH	
192	X86612	铝料加工图		J861-3403-ZS2R	639.3	3	支	LX01963MH	
193	X86612	铝料加工图		J861-3404-ZS2R	639.3	3	支	LX01963MH	
194	X86612	铝料加工图		J861-3401-ZS4a	670.8	6	支	LX01963MH	
195	X86612	铝料加工图		J861-3402-ZS4a	670.8	2	支	LX01963MH	
196	X86612	铝料加工图		J861-3405-ZS5a	670.8	8	支	LX01963MH	
197	X86612	铝料加工图		J861-3403-ZS2aR	670.8	2	支	LX01963MH	
213	X86612	铝料加工图		J861-3405-ZS3R	887.3	6	支	LX01963MH	
214	X86612	铝料加工图		J861-3405-ZS4R	887.3	3	支	LX01963MH	
215	X86612	铝料加工图	J861-3408-ZS2	J861-3408-ZS2	617.3	12	支	LX01963MH	
216	X86612	铝料加工图	J861-3408-ZS2R	J861-3408-ZS2R	617.3	12	支	LX01963MH	
217	X86612	铝料加工图	J861-3408-ZS3	J861-3408-ZS3	595.8	20	支	LX01963MH	
218	X86612	铝料加工图	J861-3408-ZS3R	J861-3408-ZS3R	595.8	20	支	LX01963MH	
219	B820	铝料加工图	J861-3401-LB5	J861-3401-LB5	1326	27	支	LX01963MH	
220	B820	铝料加工图		J861-3402-LB5	1326	9	支	LX01963MH	
221	B820	铝料加工图		J861-3403-LB1R	1028	36	支	LX01963MH	
222	B820	铝料加工图		J861-3404-LB1R	1028	9	支	LX01963MH	
223	B820	铝料加工图		J861-3405-LB6	1348	9	支	LX01963MH	
224	B820	铝料加工图		J861-3408-LB4	928	36	支	LX01963MH	
225	B820	铝料加工图		J861-3401-LB4R	658	27	支	LX01963MH	
226	B820	铝料加工图		J861-3402-LB4R	658	9	支	LX01963MH	


227	B820	铝料加工图		J861-3403-LB2	658	36	支	LX01963MH	
228	B820	铝料加工图		J861-3404-LB2	658	9	支	LX01963MH	
229	B820	铝料加工图		J861-3405-LB5R	658	9	支	LX01963MH	
230	B820	铝料加工图	J861-3401-LB5R	J861-3401-LB5R	1326	27	支	LX01963MH	
231	B820	铝料加工图		J861-3402-LB5R	1326	9	支	LX01963MH	
232	B820	铝料加工图		J861-3403-LB1	1028	36	支	LX01963MH	
233	B820	铝料加工图		J861-3404-LB1	1028	9	支	LX01963MH	
234	B820	铝料加工图		J861-3405-LB6R	1348	9	支	LX01963MH	
235	B820	铝料加工图		J861-3408-LB4R	928	36	支	LX01963MH	
236	B820	铝料加工图		J861-3401-LB4	658	27	支	LX01963MH	
237	B820	铝料加工图		J861-3402-LB4	658	9	支	LX01963MH	
238	B820	铝料加工图		J861-3405-LB5	658	36	支	LX01963MH	
239	B820	铝料加工图		J861-3403-LB2R	658	9	支	LX01963MH	
240	B820	铝料加工图		J861-3404-LB2R	658	9	支	LX01963MH	
241	B820	铝料加工图	J861-3408-LB3	J861-3408-LB3	583	36	支	LX01963MH	
242	B820	铝料加工图	J861-3408-LB3R	J861-3408-LB3R	583	36	支	LX01963MH	
243	X86594	铝料加工图	J861-LZ-KG1	J861-LZ-KG1	1021	130	支	UCT554575XL-3	C版次, 改颜色
244	X86669	铝料加工图	J861-LZ-KG2	J861-LZ-KG2	1021	56	支	UCT554575XL-3	C版次, 改颜色
245	20x15x3mm铝角	铝料加工图	YT-LZ2a-LJ1	YT-LZ2a-LJ1	1021	14	支	UCT550041XLB-3	D版次, 新增
246	20x15x3mm铝角	铝料加工图	YT-LZ2a-LJ1	YT-LZ2a-LJ1	1021	14	支	UCT550041XLB-3	D版次, 新增
247	20x15x3mm铝角	铝料加工图	YT-LZ2a-LJ1	YT-LZ2a-LJ1	1021	24	支	UCT550041XLB-3	D版次, 新增
以下空白									
说明: 1:注意保护成品, 严禁刻痕、划伤;									
设计: 校对: 审核:									



工程號	J861	地盤	己連拿利
-----	------	----	------

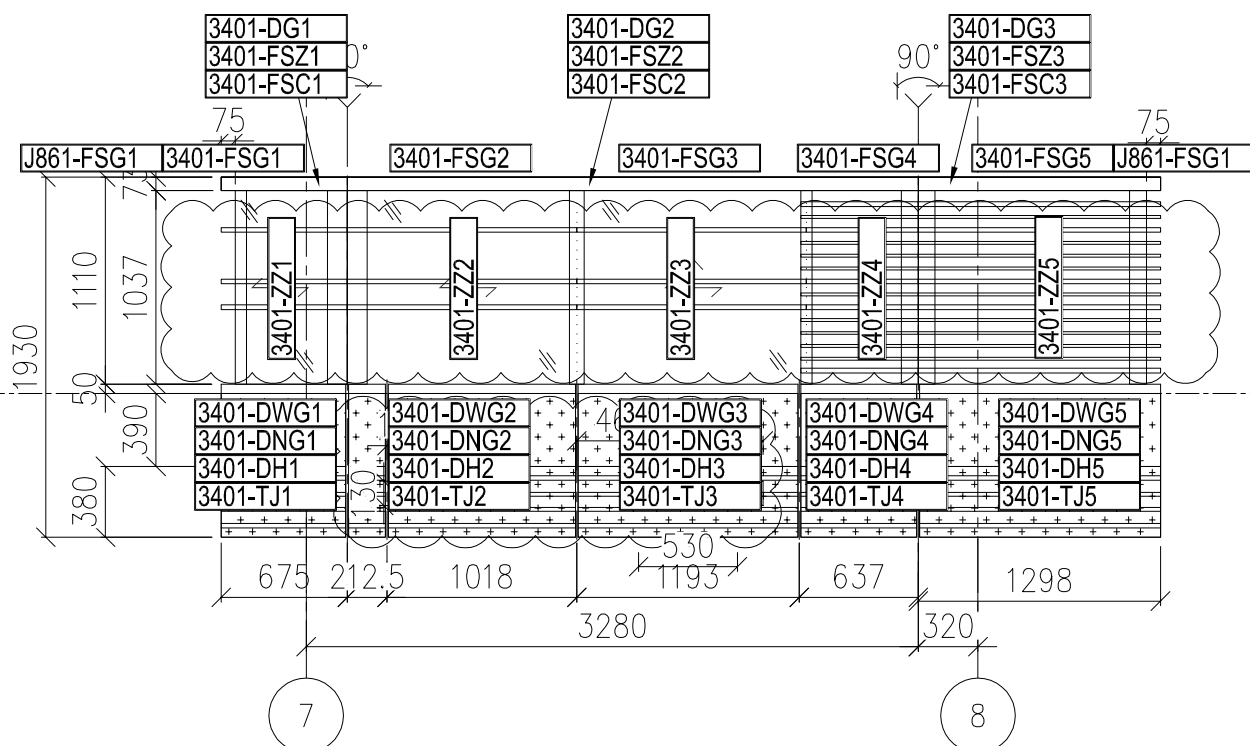

1 PARTIAL ELEVATION
BALCONY TYPE 1

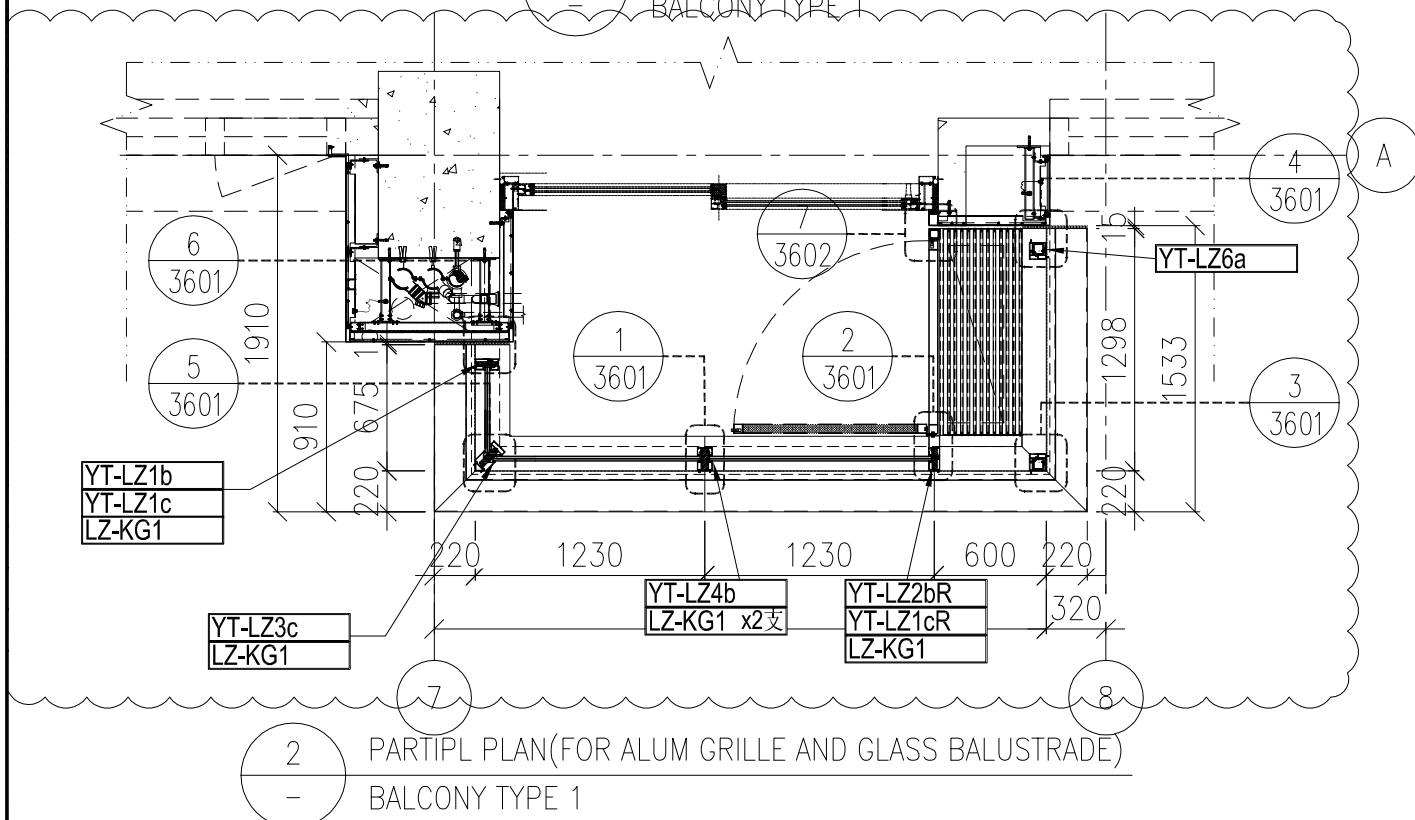

2	PARTIPL PLAN(FOR ALUM GRILLE AND GLASS BALUSTRADE)
-	BALCONY TYPE 1

名稱	鋁型材安裝位置圖	制圖	H	20250515	修改	A		
材料	---	復核	LRA	20250515	日期	20250908		
顏色	---	批准			圖號	J861-PE-3401		




美特鋁質

有限公司


MIDI Aluminium Fabricator Ltd.

編號均省略“J861”字樣

工程號	J861	地盤	己連拿利
-----	------	----	------

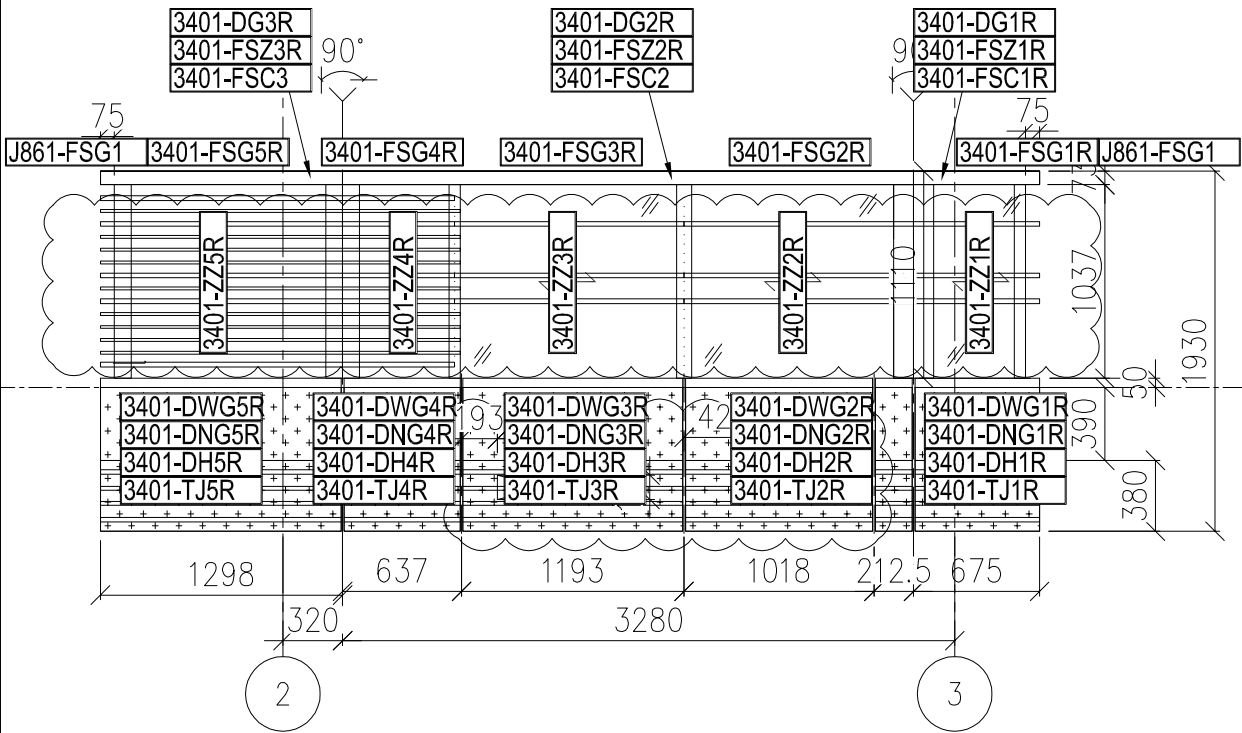

1 PARTIAL ELEVATION
BALCONY TYPE 1R

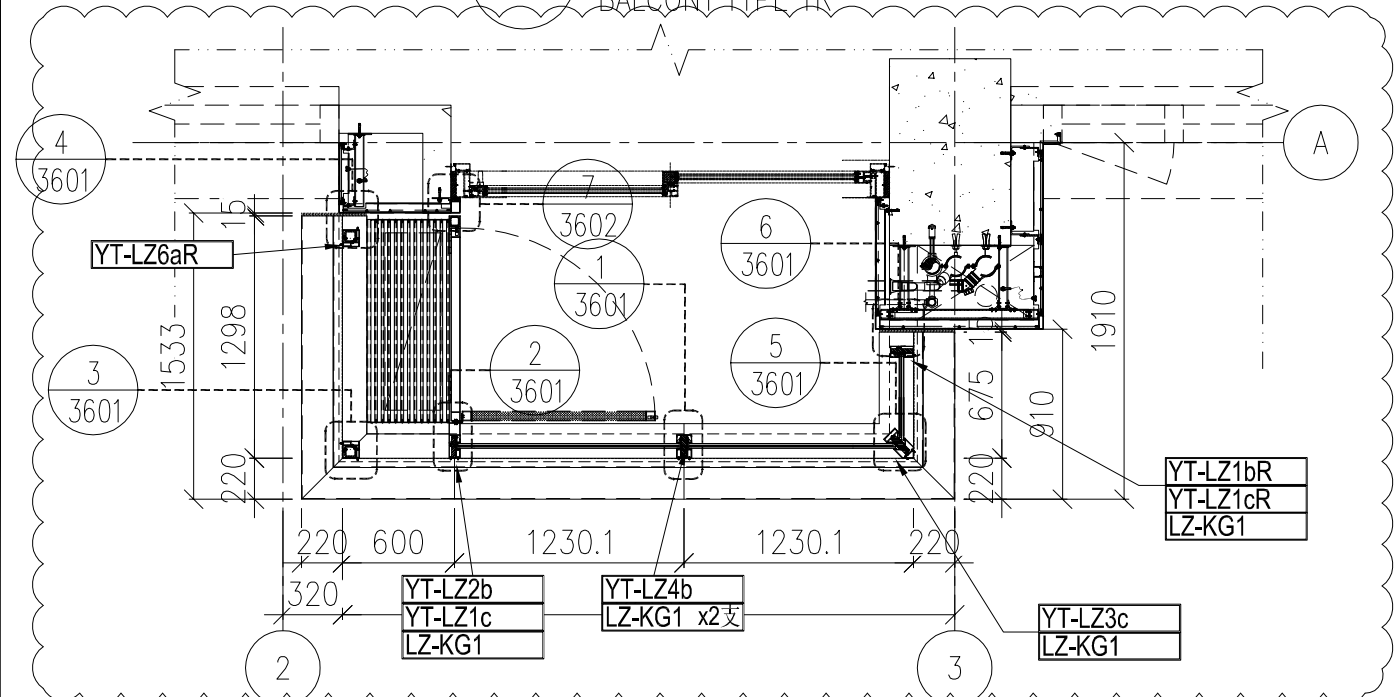

2 PARTIAL PLAN(FOR ALUM GRILLE AND GLASS BALUSTRADE)
BALCONY TYPE 1R

名稱	鋁型材安裝位置圖	制圖	H	20250515	修改	A		
材料	---	復核	LRA	20250515	日期	20250908		
顏色	---	批准			圖號	J861-PE-3401R		




美特鋁質

有限公司


MIDI Aluminium Fabricator Ltd.

編號均省略“J861”字樣

工程號	J861	地盤	己連拿利
-----	------	----	------

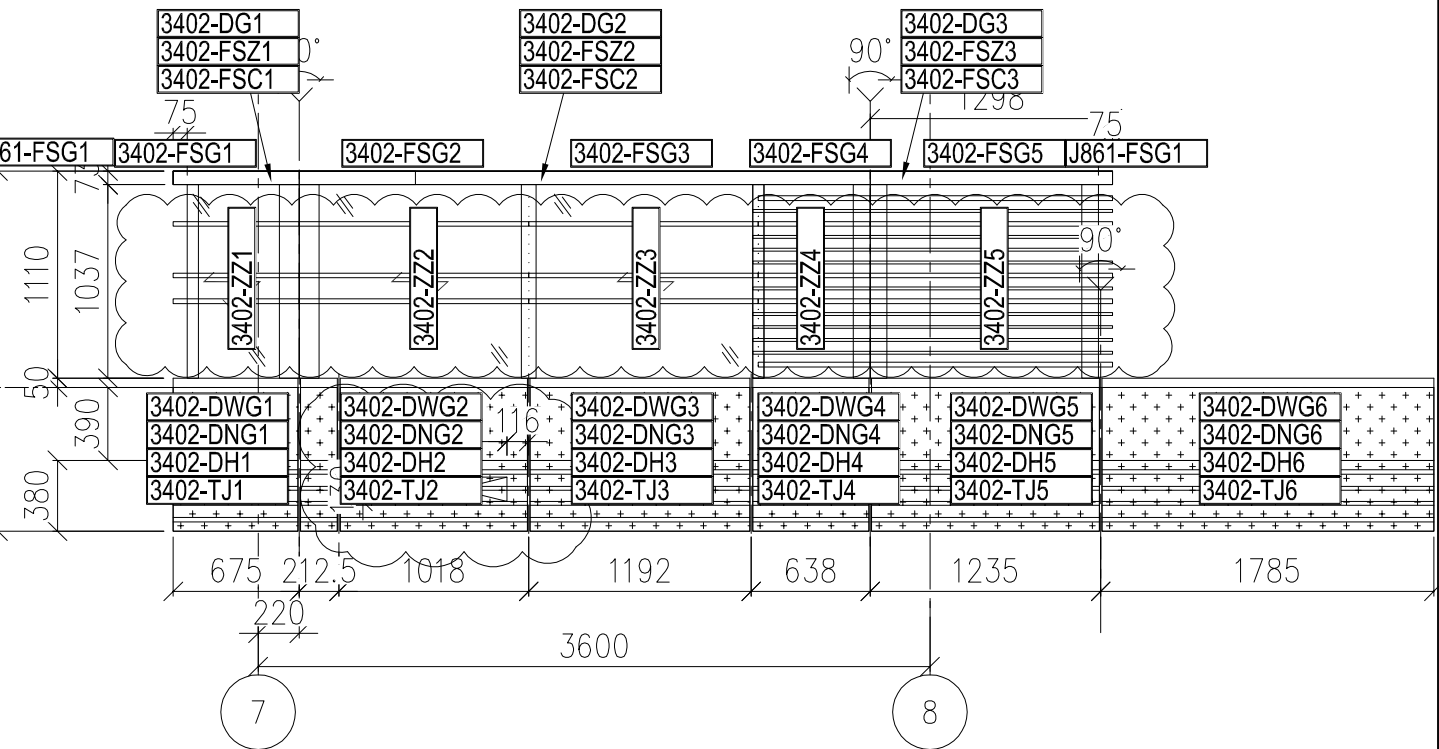

1 PARTIAL ELEVATION
BALCONY TYPE 1R

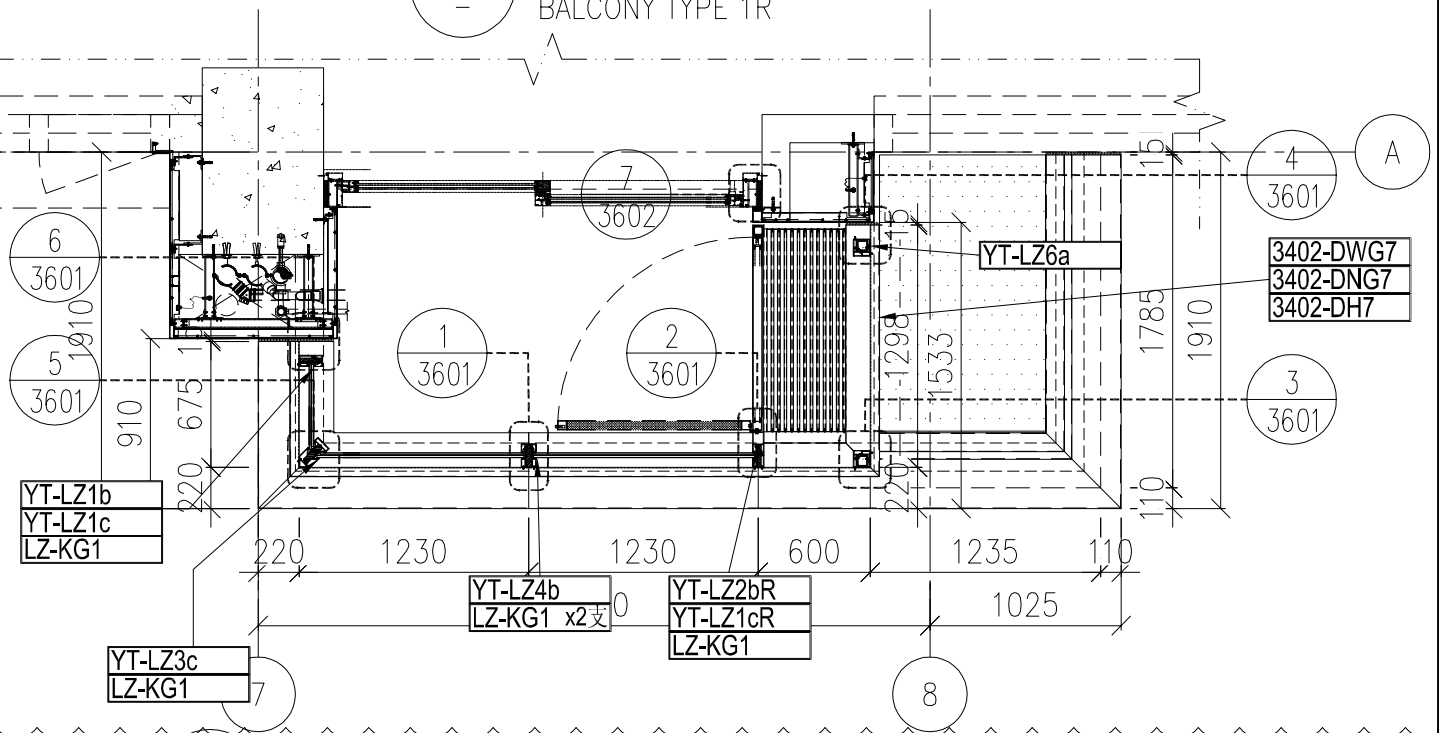

2 PARTIAL PLAN (FOR ALUM GRILLE AND GLASS BALUSTRADE)
BALCONY TYPE 1A

名稱	鋁型材安裝位置圖	制圖	H	20250515	修改	A		
材料	--	復核	LRA	20250515	日期	20250908		
顏色	---	批准			圖號	J861-PE-3402		




工程號


J861

地盤

利拿連己

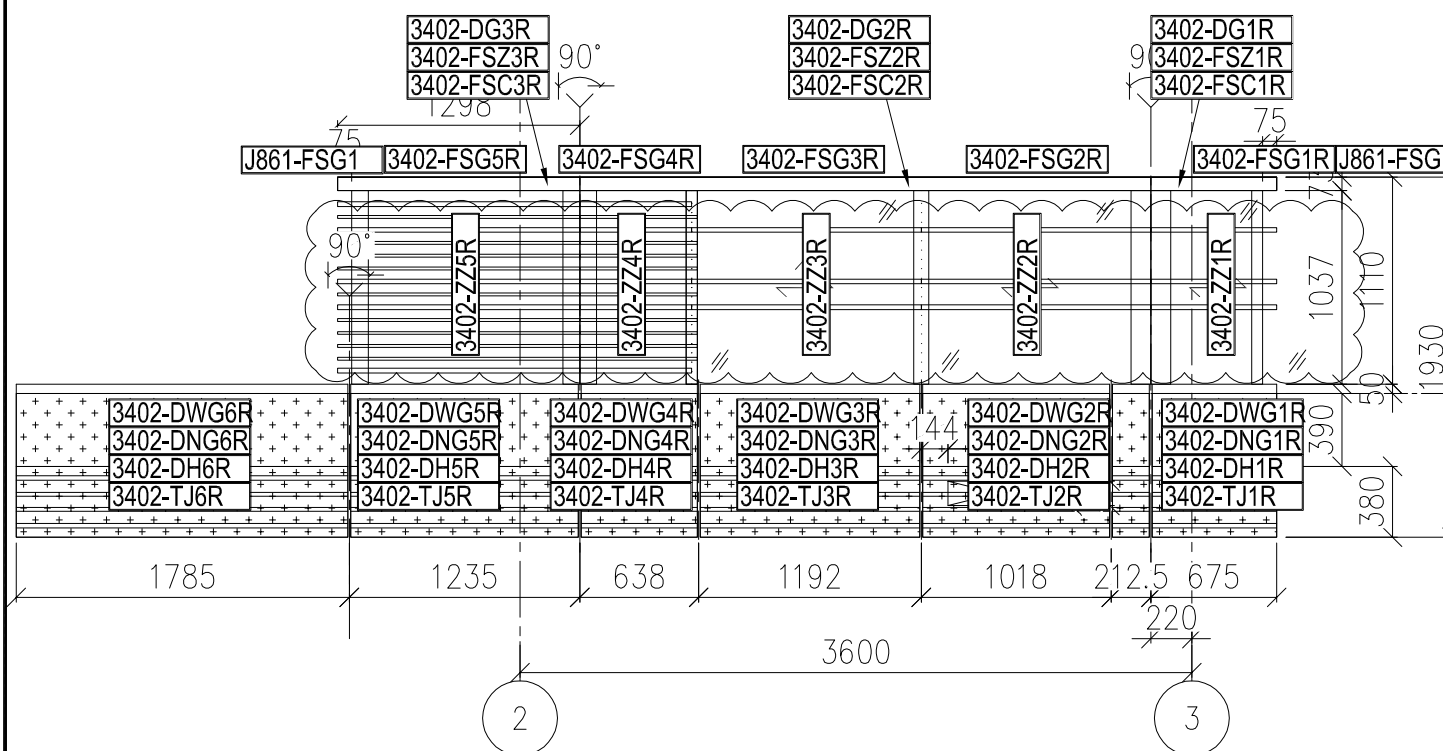

PARTIAL ELEVATION
BALCONY TYPE 1R


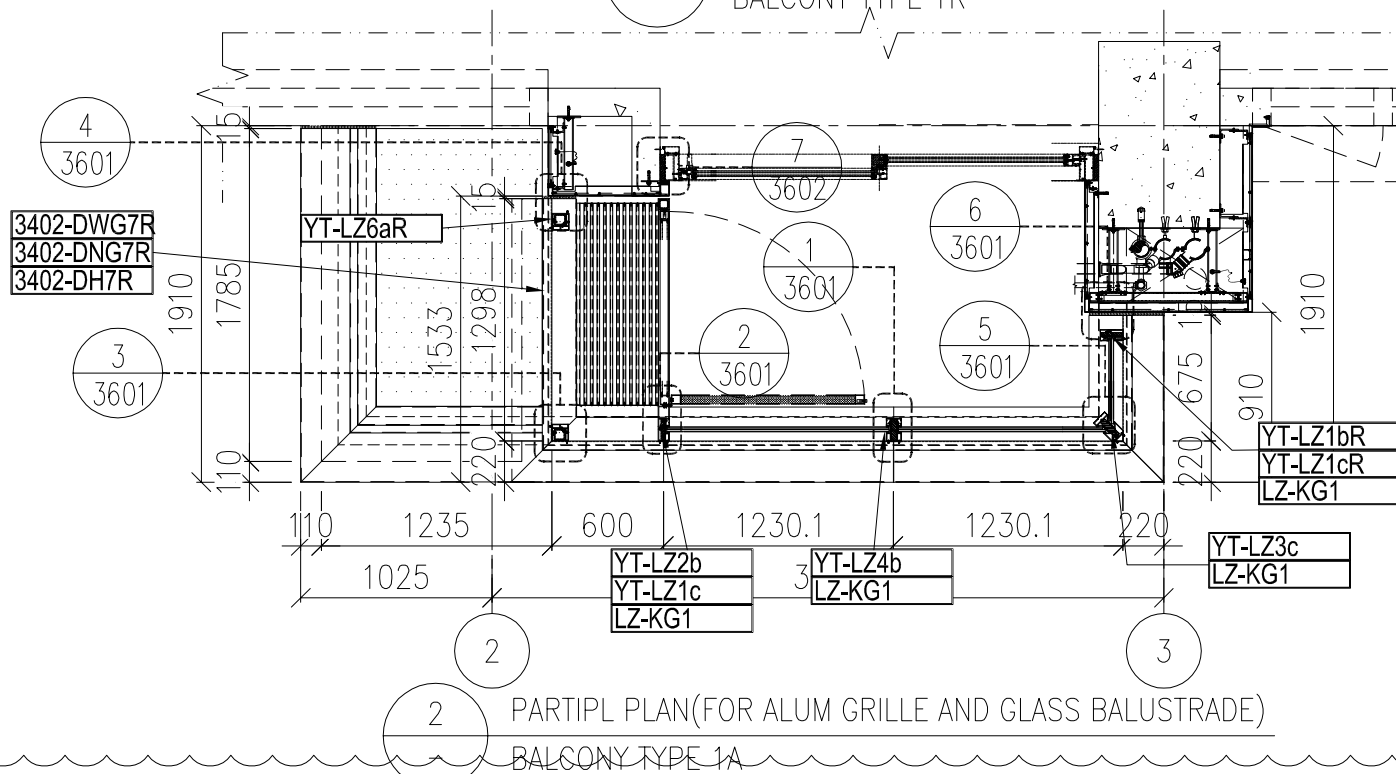


PARTIPL PLAN(FOR ALUM GRILLE AND GLASS BALUSTRADE)
BALCONY TYPE 1A

名稱	鋁型材安裝位置圖	制圖	H	20250515	修改	A		
材料	——	復核	LRA	20250515	日期	20250908		
顏色	---	批准			圖號	J861-PE-3402R		





工程號	J861	地盤	己連拿利
-----	------	----	------

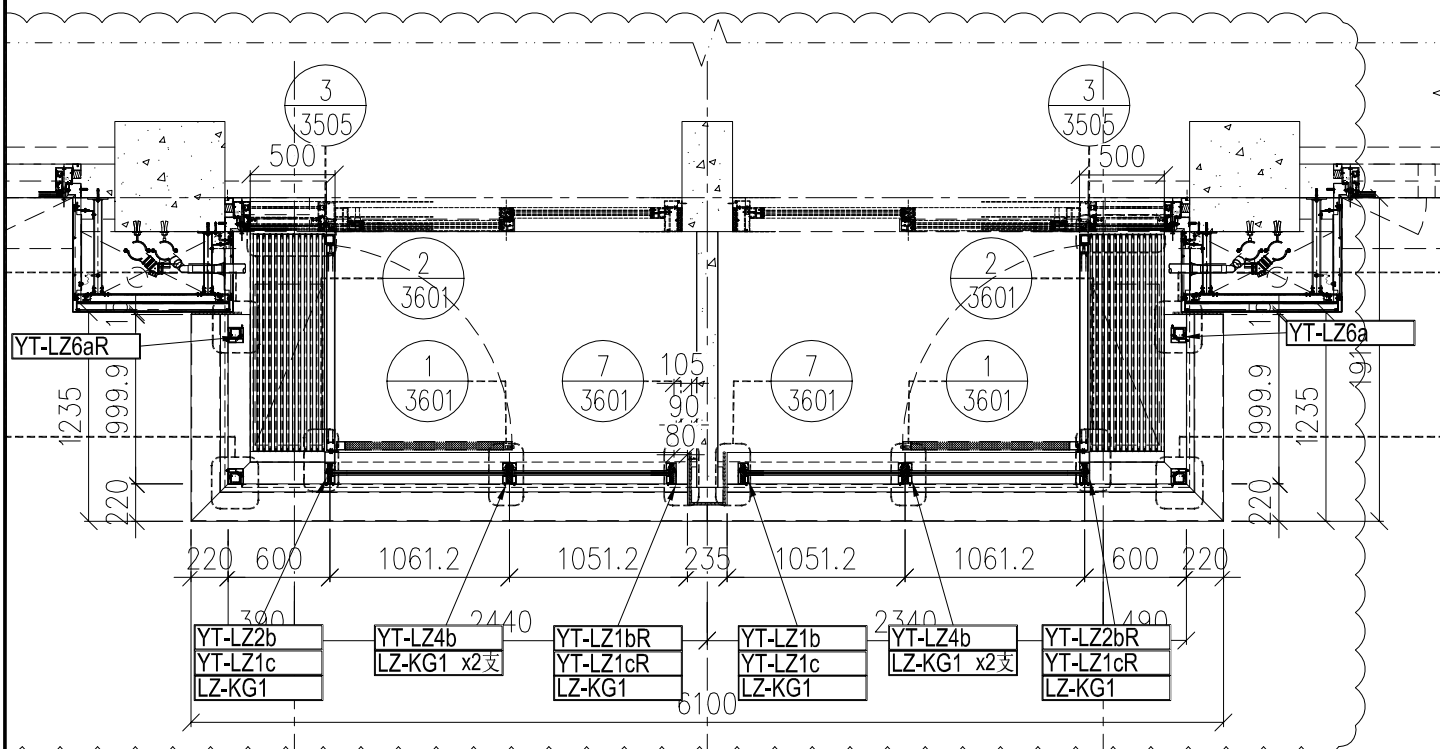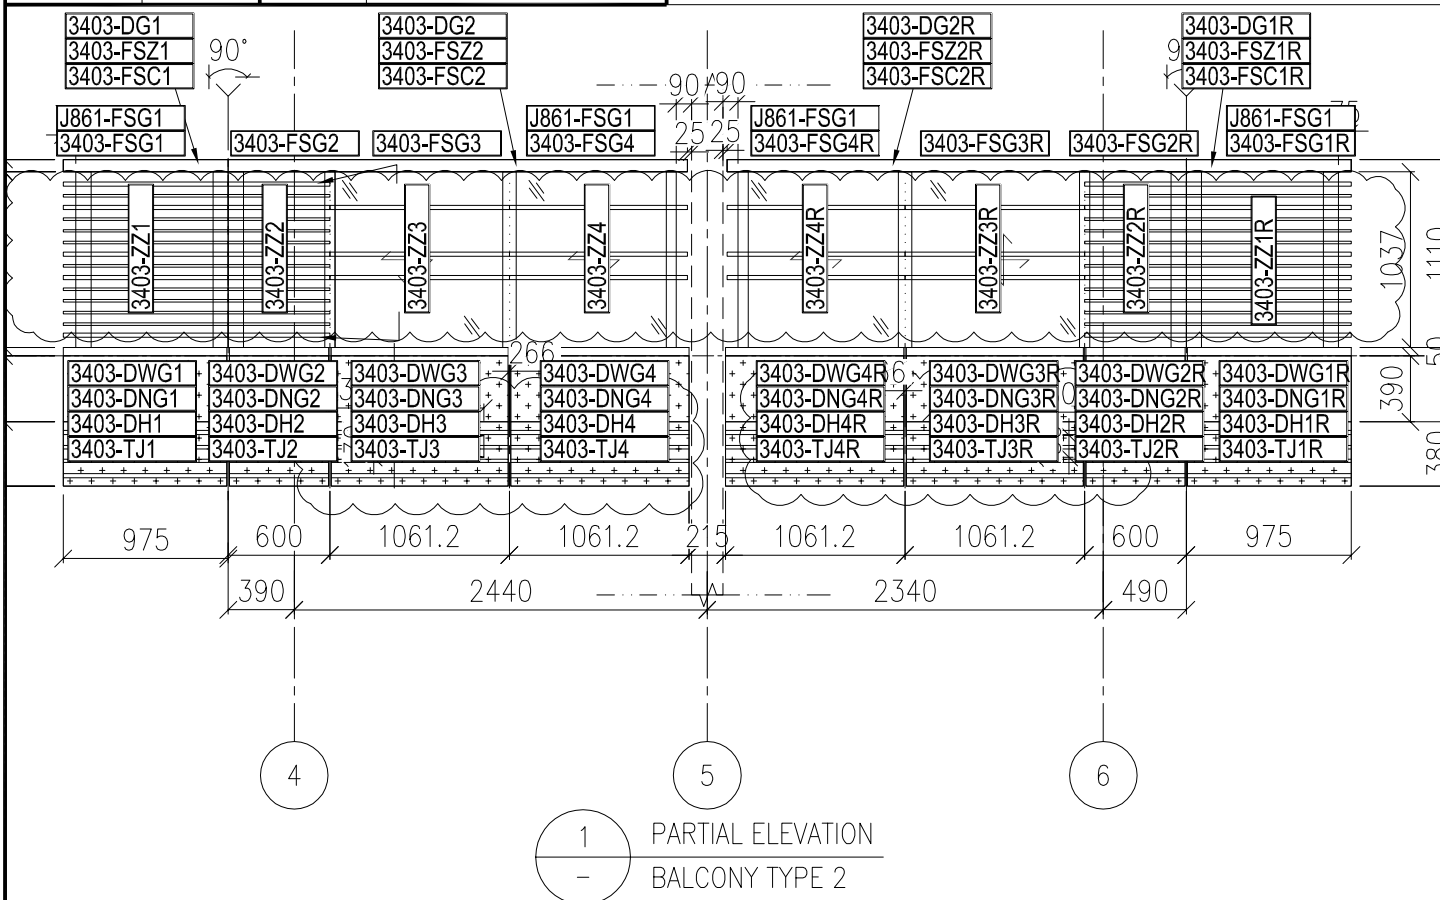


名稱	鋁型材安裝位置圖	制圖	H	20250515	修改	A		
材料	—	復核	LRA	20250515	日期	20250908		
顏色	---	批准			圖號	J861-PE-3403		



工程號	J861	地盤	己連拿利
-----	------	----	------

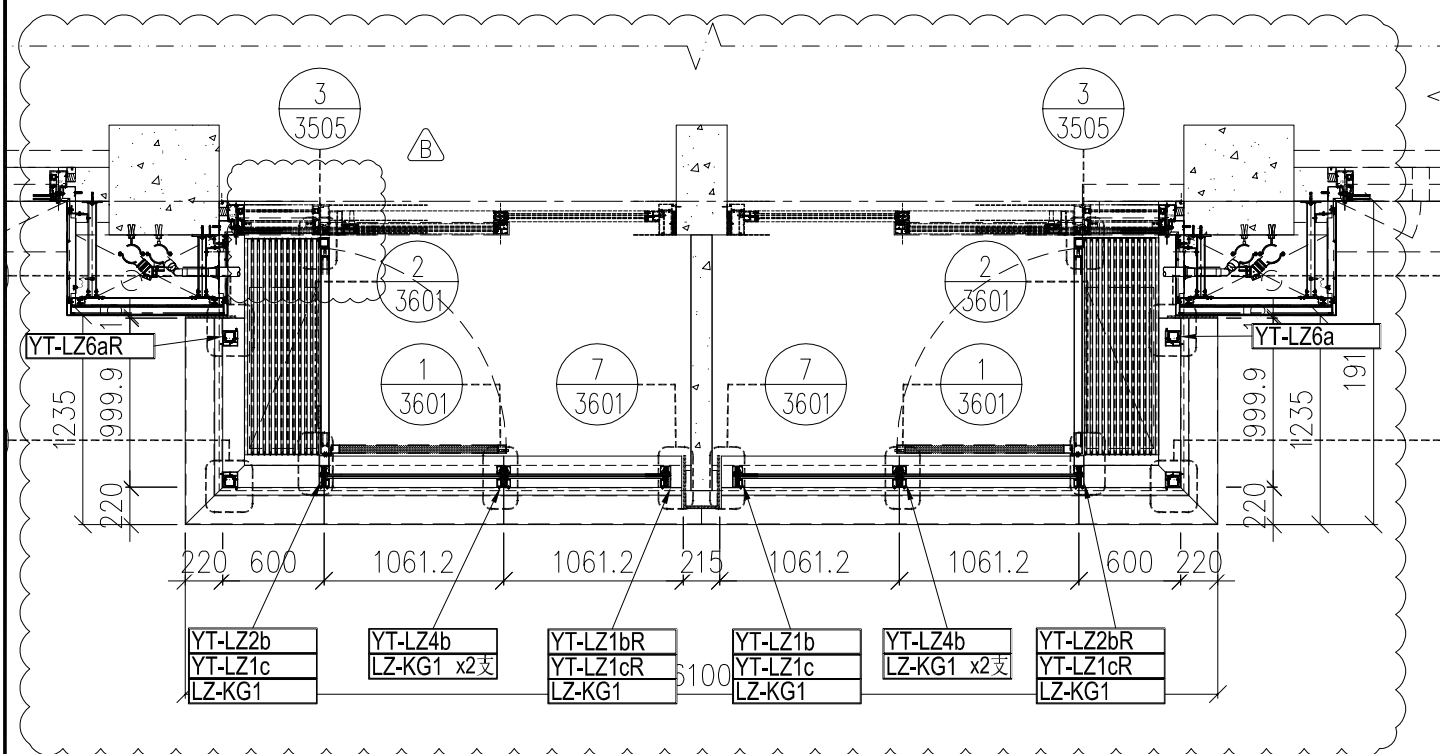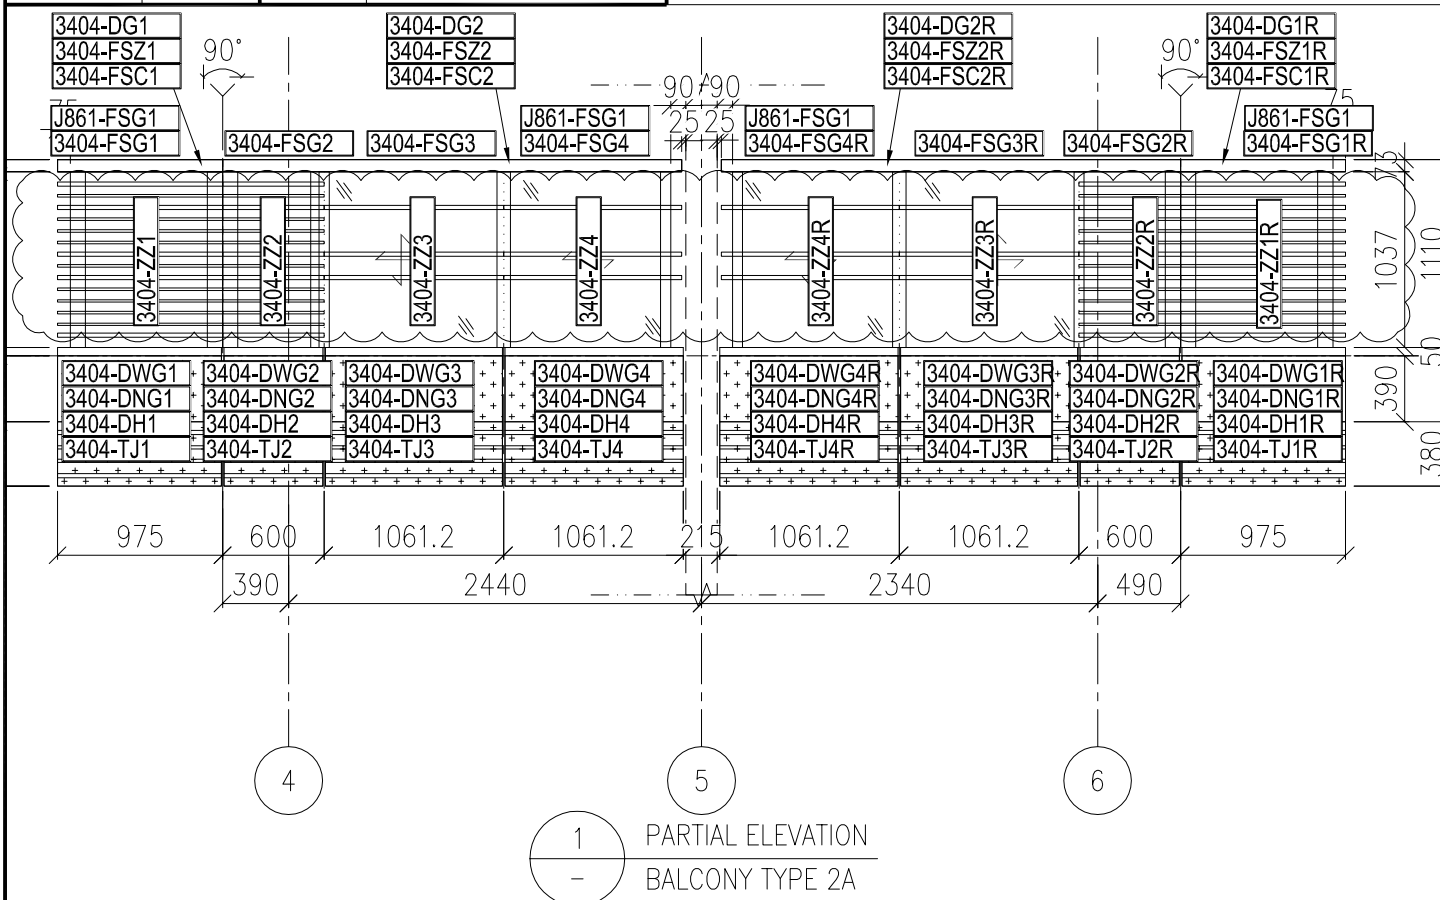


名稱	鋁型材安裝位置圖	制圖	H	20250515	修改	A		
材料	——	復核	LRA	20250515	日期	20250908		
顏色	---	批准			圖號	J861-PE-3404		

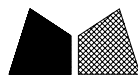


美特鋁質 有限公司
MIDI Aluminium Fabricator Ltd.

編號均省略“J861”字樣

工程號	J861	地盤	己連拿利
-----	------	----	------

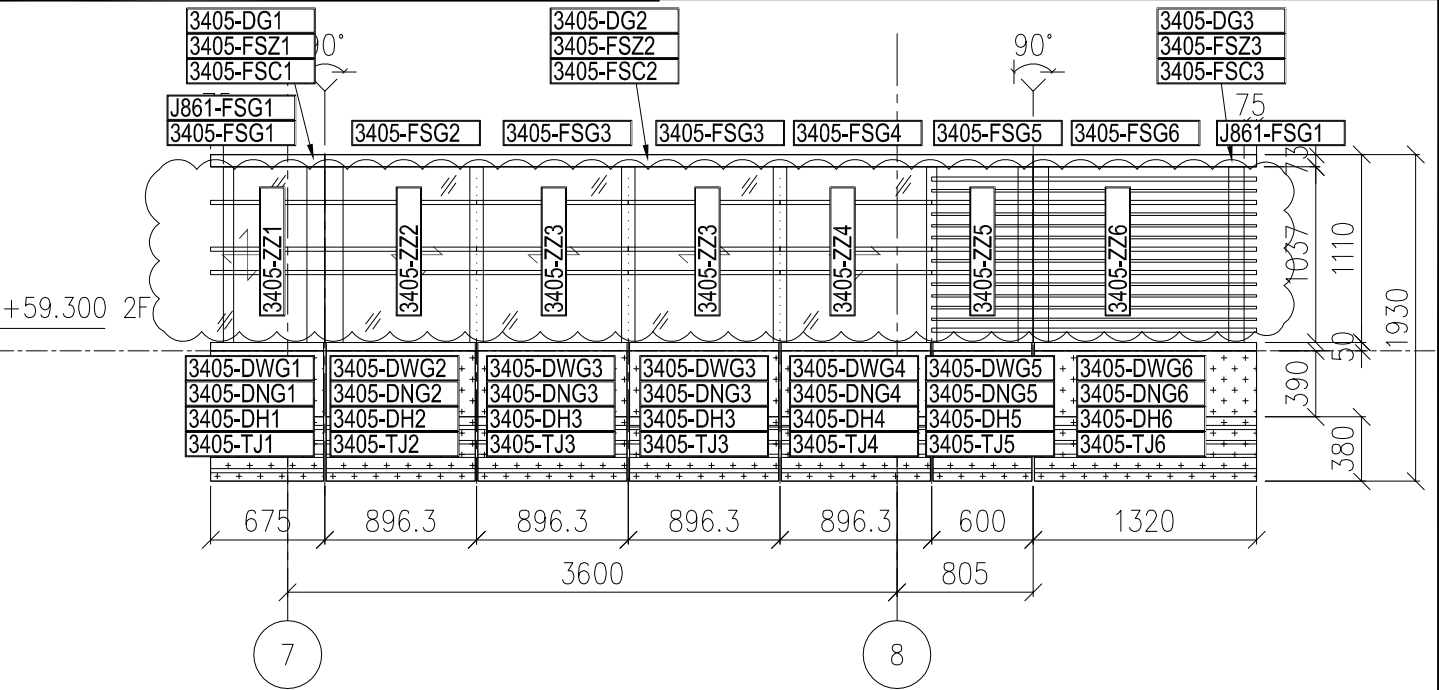

1 PARTIAL ELEVATION
BALCONY TYPE 3

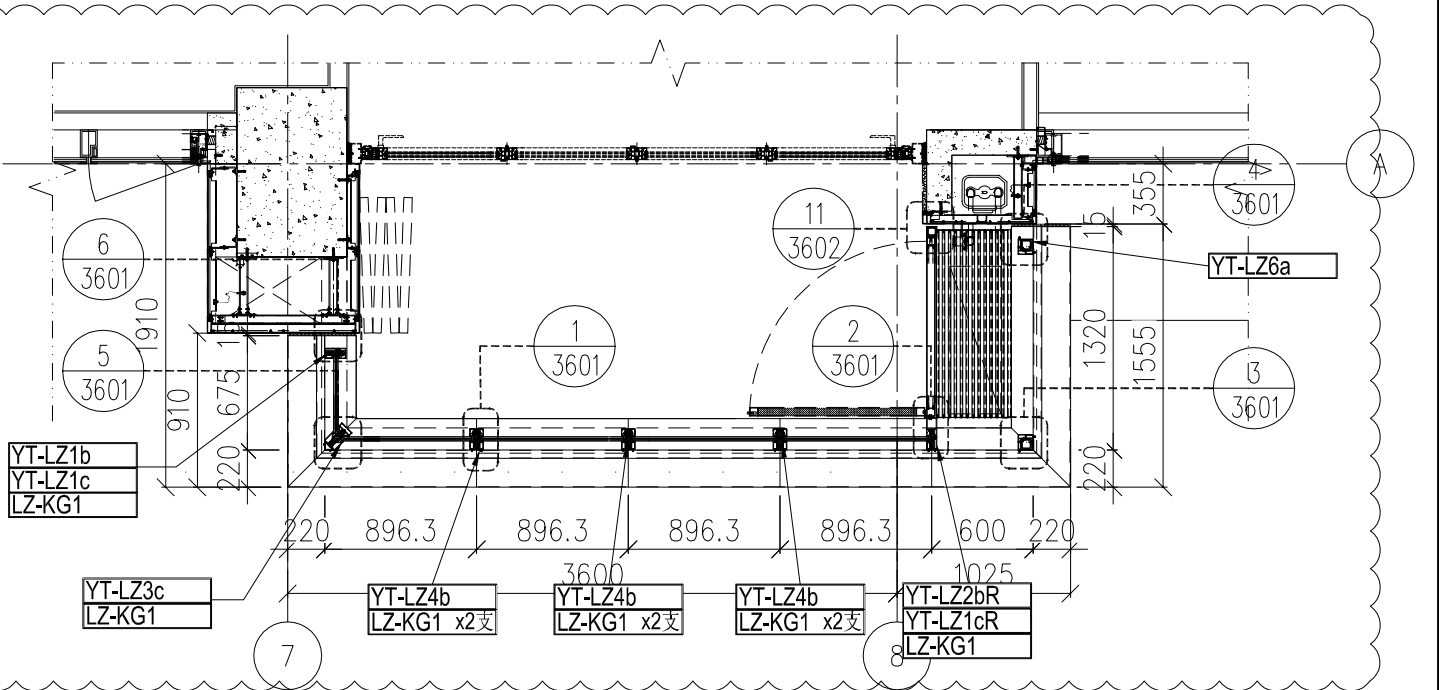


2 PARTIAL PLAN (FOR ALUM GRILLE AND GLASS BALUSTRADE)
BALCONY TYPE 3


名稱	鋁型材安裝位置圖	制圖	H	20250515	修改	A		
材料	---	復核	LRA	20250515	日期	20250908		
顏色	---	批准			圖號	J861-PE-3405		



工程號	J861	地盤	己連拿利
-----	------	----	------

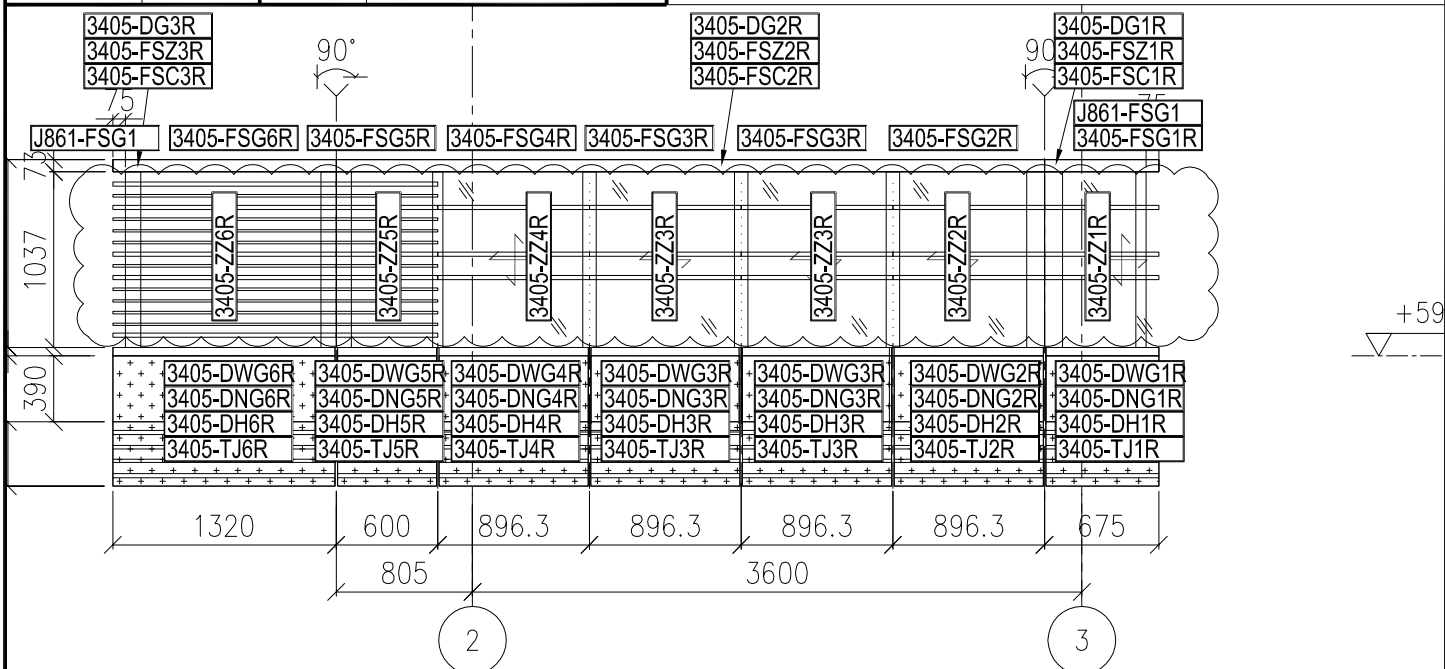

1 PARTIAL ELEVATION
- BALCONY TYPE 3R

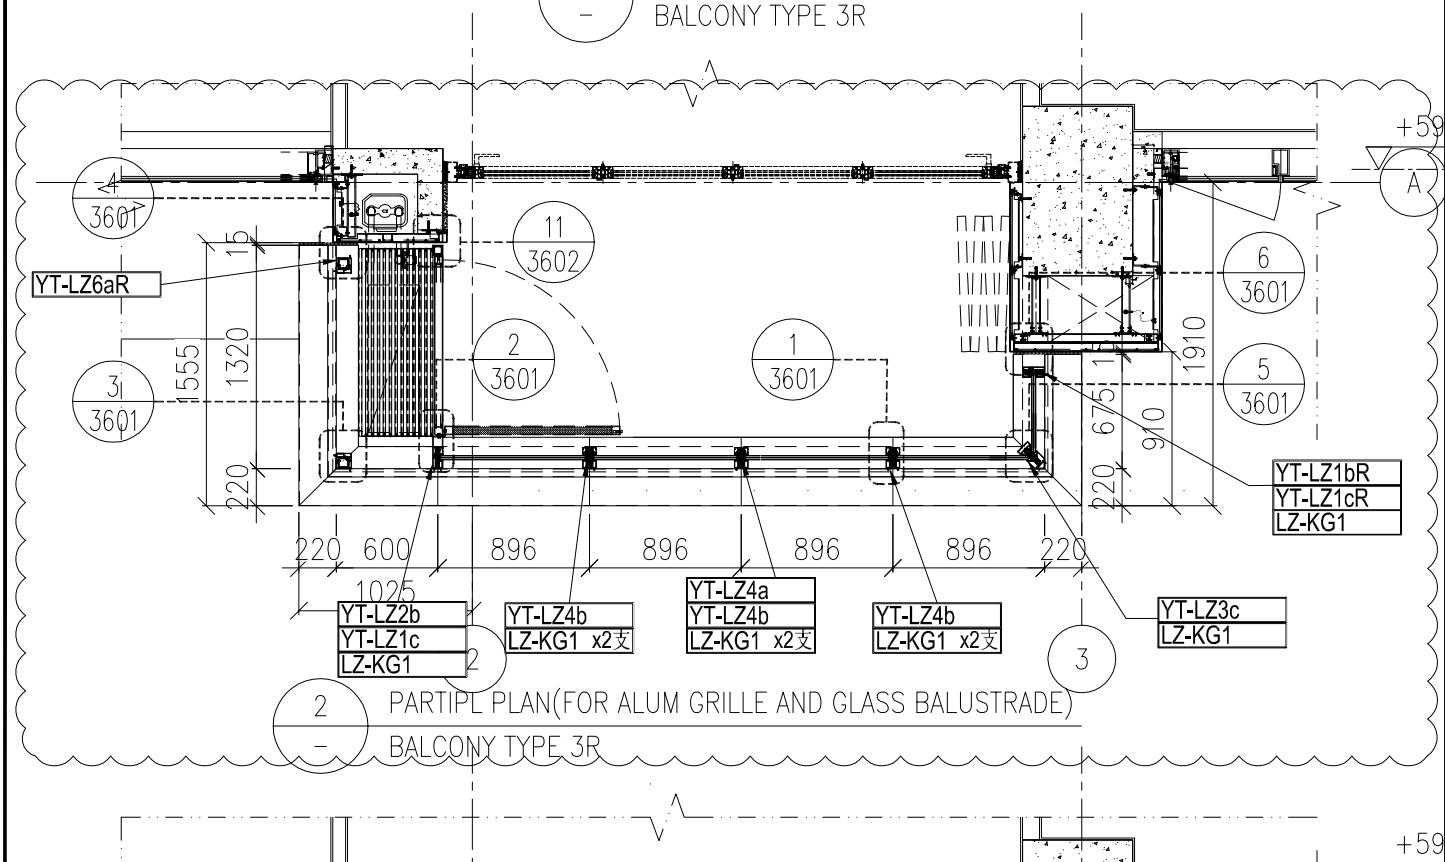

2 PARTIPL PLAN(FOR ALUM GRILLE AND GLASS BALUSTRADE)
- BALCONY TYPE 3R


名稱	鋁型材安裝位置圖	制圖	H	20250515	修改	A		
材料	——	復核	LRA	20250515	日期	20250908		
顏色	---	批准			圖號	J861-PE-3405R		




美特鋁質 有限公司
MIDI Aluminium Fabricator Ltd.

編號均省略“J861”字樣

工程號	J861	地盤	己連拿利
-----	------	----	------

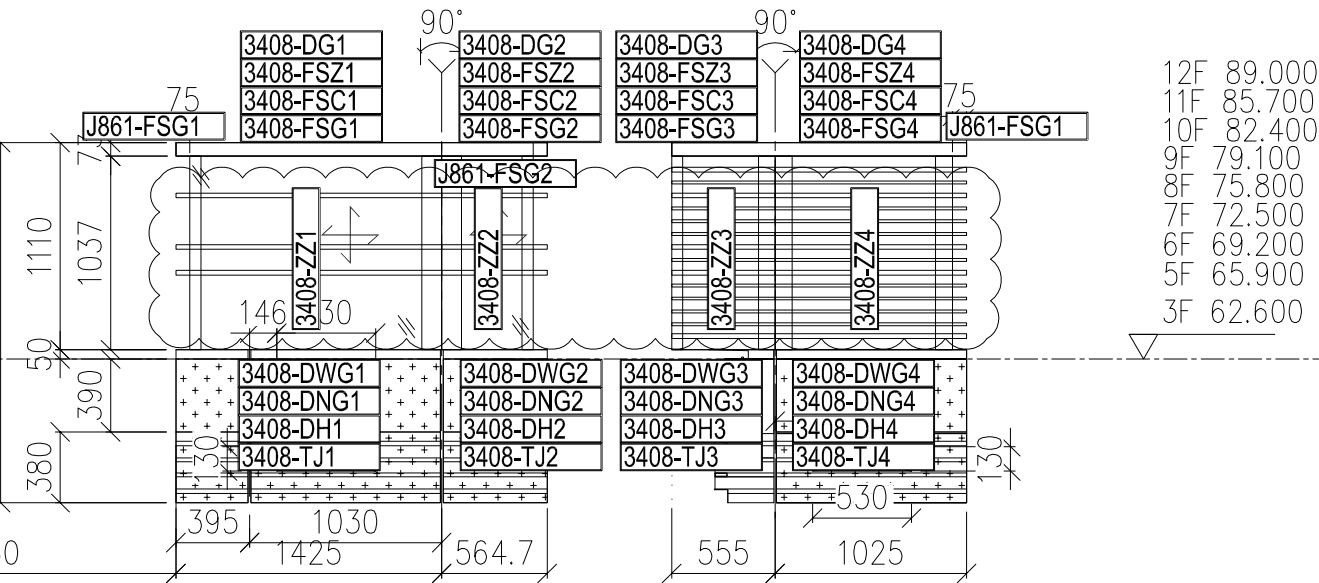


1 PARTIAL ELEVATION
- BALCONY TYPE 5

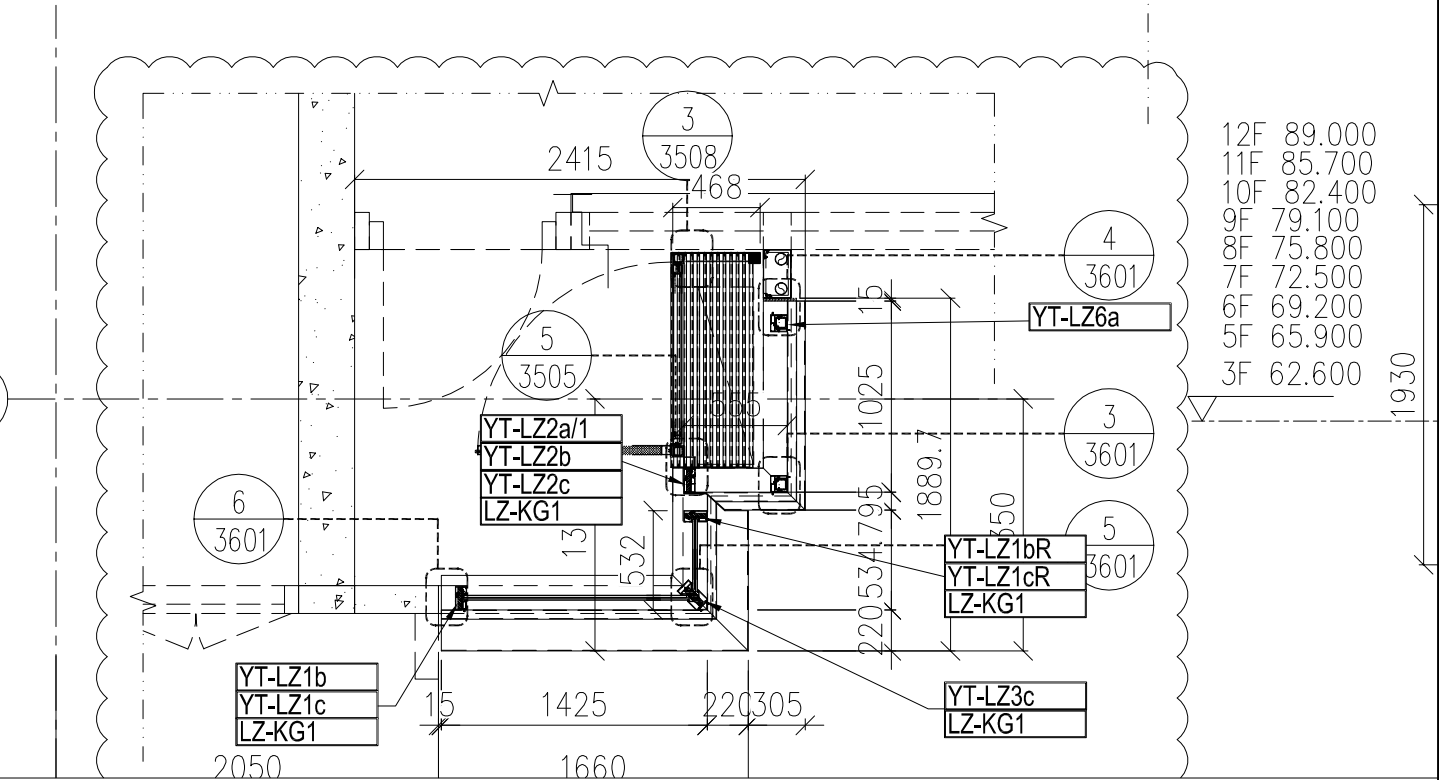


名稱	鋁型材安裝位置圖	制圖	H	20250515	修改	A		
材料	---	復核	LRA	20250515	日期	20250908		
顏色	---	批准			圖號	J861-PE-3408		




工程號	J861	地盤	己連拿利
-----	------	----	------

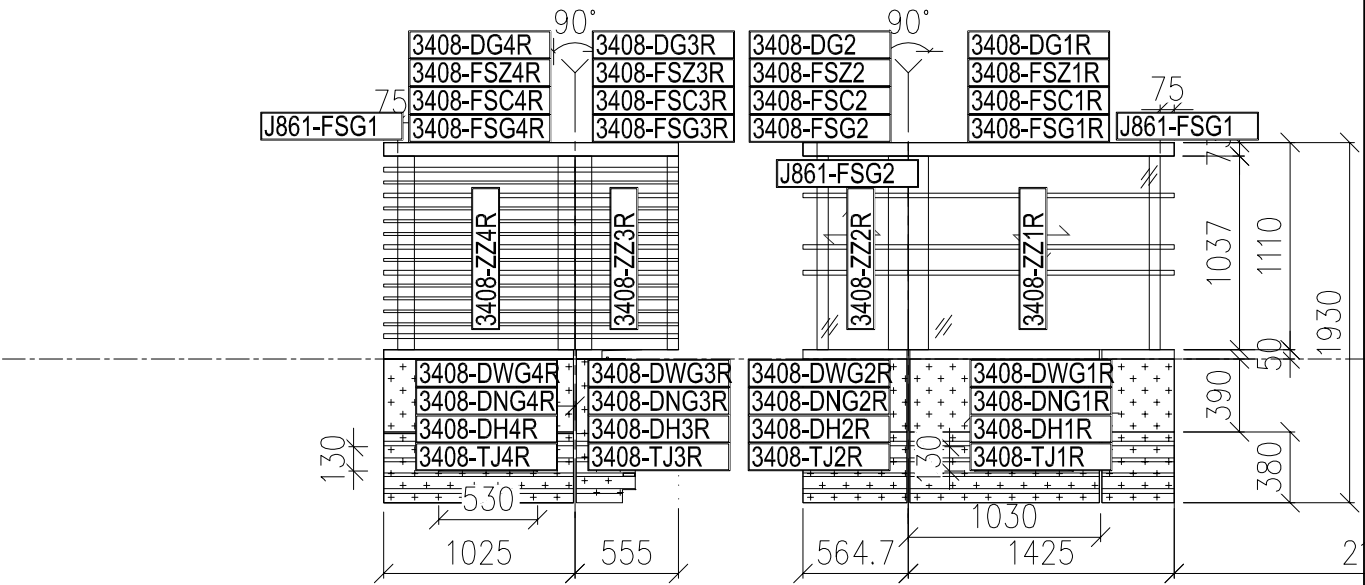

1 PARTIAL ELEVATION
- BALCONY TYPE 5

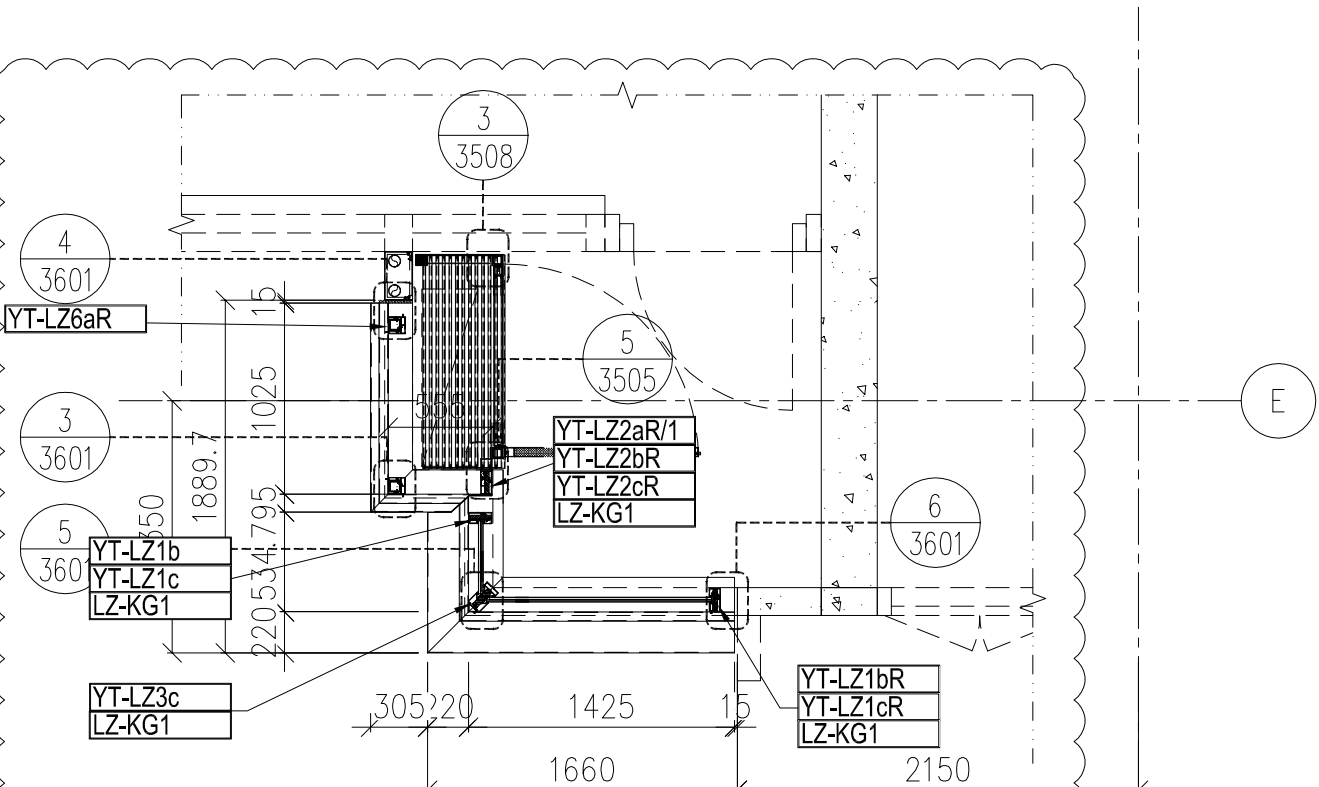

名稱	鋁型材安裝位置圖	制圖	H	20250515	修改	A		
材料	--	復核	LRA	20250515	日期	20250908		
顏色	---	批准			圖號	J861-PE-3408R		

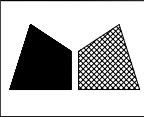

美特鋁質有限公司
MIDI Aluminium Fabricator Ltd.

原EI/8949/25





工程號	J861	地盤	己連拿利
-----	------	----	------

加工數量	立面編號	使用樓層	每層用量
3	PE-3401	5~7F	1
1	PE-3402	3F	1
4	PE-3403	3~7F	1
1	PE-3404	2F	1
1	PE-3405	2F	1
4	PE-3408	3~7F	1


鋁料編號：
J861-YT-LZ2a/1

加工數量	立面編號	使用樓層	每層用量
3	PE-3401	5~7F	1
1	PE-3402	3F	1
4	PE-3403	3~7F	1
1	PE-3404	2F	1
1	PE-3405	2F	1
4	PE-3408	3~7F	1


鋁料編號：
J861-YT-LZ2a/2

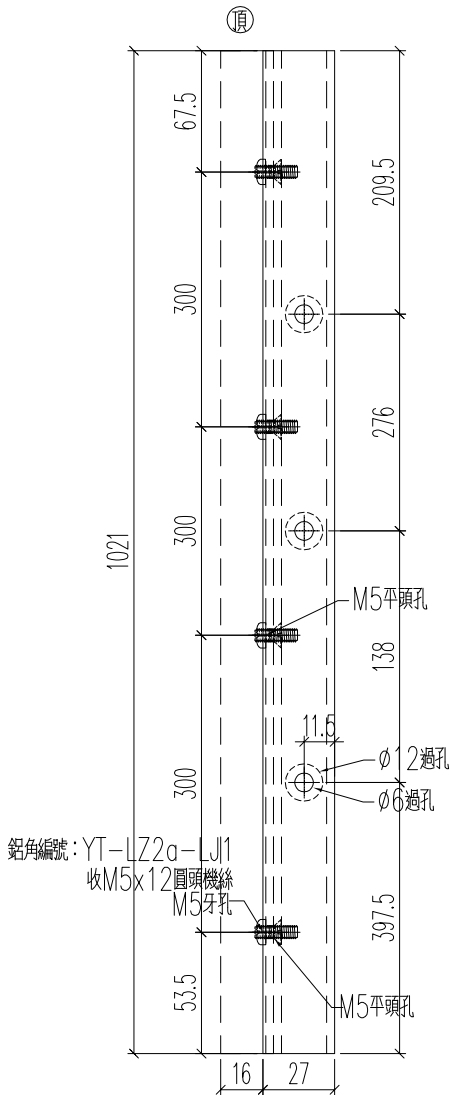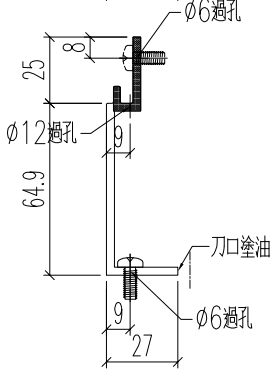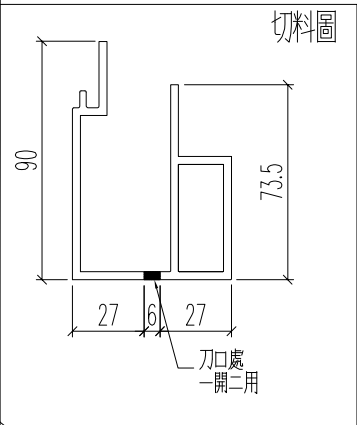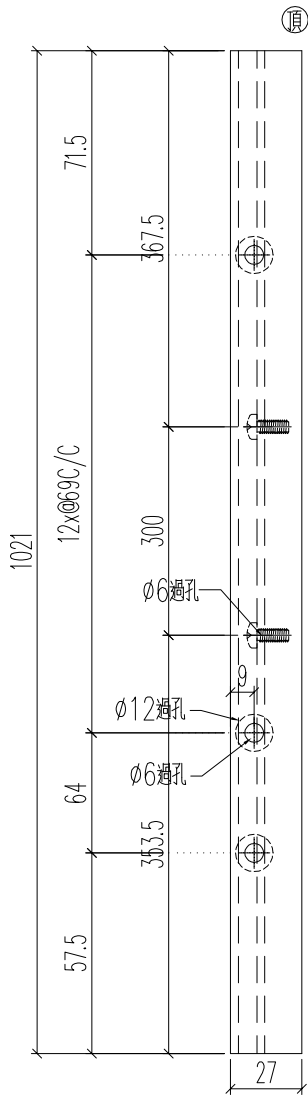

鋁角編號：YT-LZ2a-LJ1
收M5x12圓頭機絲

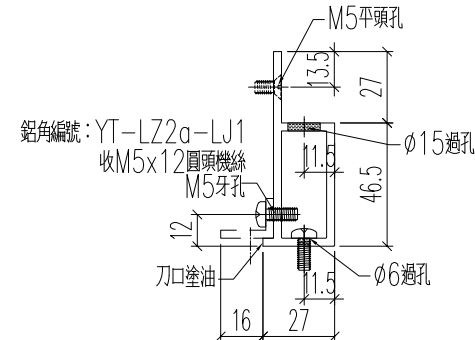

名稱	主企外蓋	制圖	H	20250515	修改	A	
材料	X86595	復核	LRA	20250515	日期	2025.9.8	
顏色	UCT554575XL-3	批准			圖號	J861-YT-LZ2a	

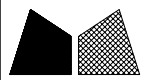

美特鋁質

有限公司

MIDI Aluminium Fabricator Ltd.

原EI/8949/25

加工數量	立面編號	使用樓層	每層用量
3	PE-3401	5~7F	1
1	PE-3402	3F	1
4	PE-3403	3~7F	1
1	PE-3404	2F	1
1	PE-3405	2F	1
4	PE-3408	3~7F	1

工程號	J861	地盤	己連拿利
-----	------	----	------



加工數量	立面編號	使用樓層	每層用量
3	PE-3401	5~7F	1
1	PE-3402	3F	1
4	PE-3403	3~7F	1
1	PE-3404	2F	1
1	PE-3405	2F	1
4	PE-3408	3~7F	1

鋁料編號：


J861-YT-LZ2aR/2

鉛料編號：


J861-YT-LZ2aR/1

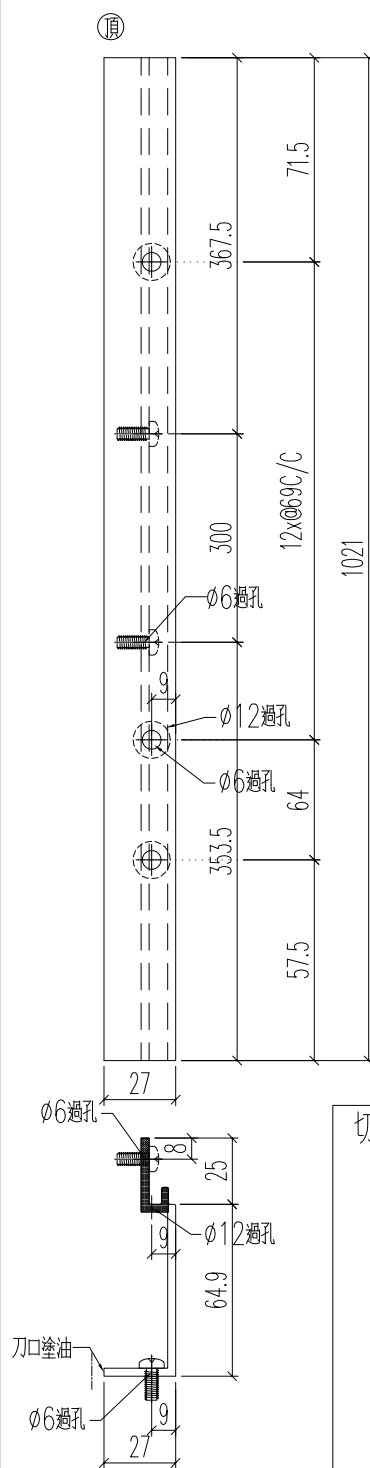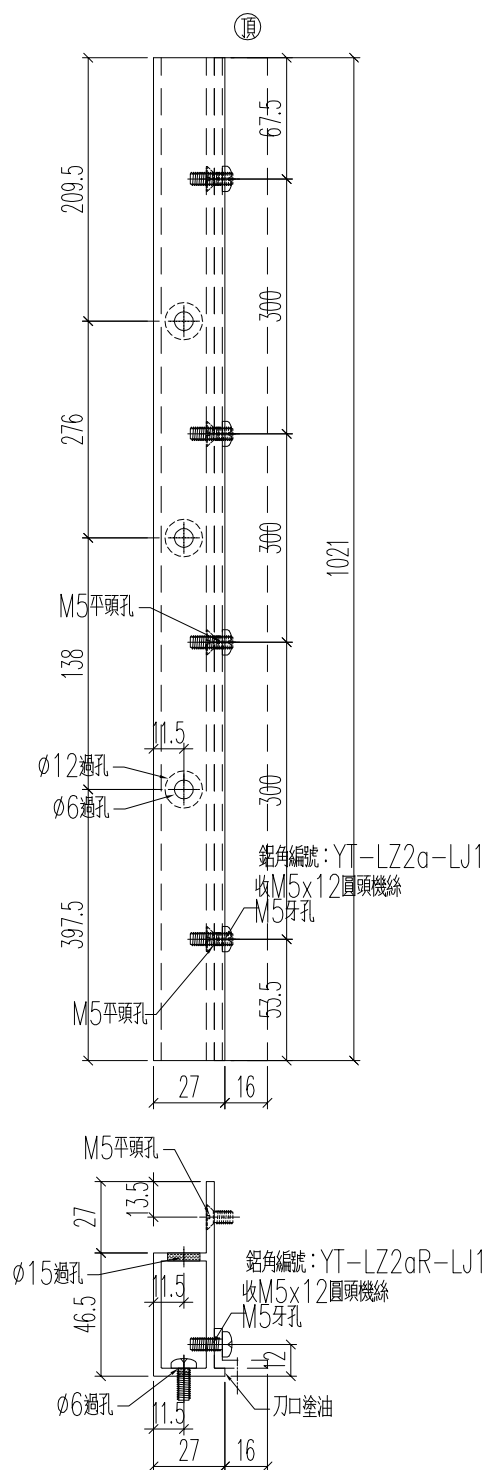

切料圖

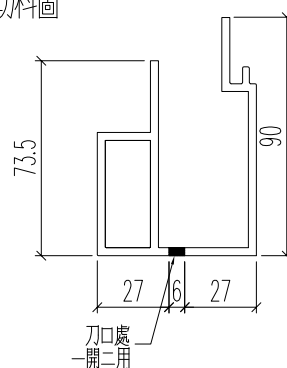

名稱	主企外蓋	制圖	H	20250515	修改	A		
材料	X86595	復核	LRA	20250515	日期	2025.9.8		
顏色	UCT554575XL-3	批准			圖號	J861-YT-LZ2aR		

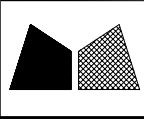

美特鋁質有限公司
MIDI Aluminium Fabricator Ltd.

工程號	J861	地盤	己連拿利
-----	------	----	------



加工數量	立面編號	使用樓層	每層用量
6	PE-3401	5~7F	2
2	PE-3402	3F	2
8	PE-3403	3~7F	2
2	PE-3404	2F	2
6	PE-3405	2F	6

鋁料編號：
J861-YT-LZ4a/1


原EI/8949/25

加工數量	立面編號	使用樓層	每層用量
6	PE-3401	5~7F	2
2	PE-3402	3F	2
8	PE-3403	3~7F	2
2	PE-3404	2F	2
6	PE-3405	2F	6

鋁料編號：
J861-YT-LZ4a/2

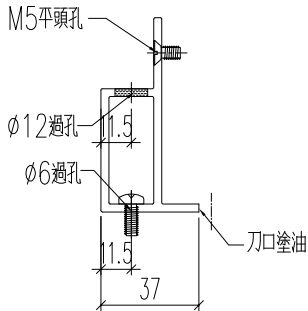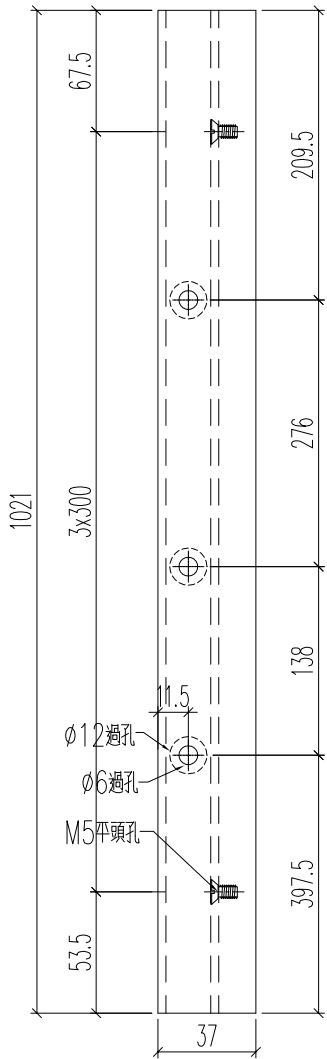


鋁角編號：YT-LZ4a-LJ1
收M5x12圓頭機絲
M5牙孔

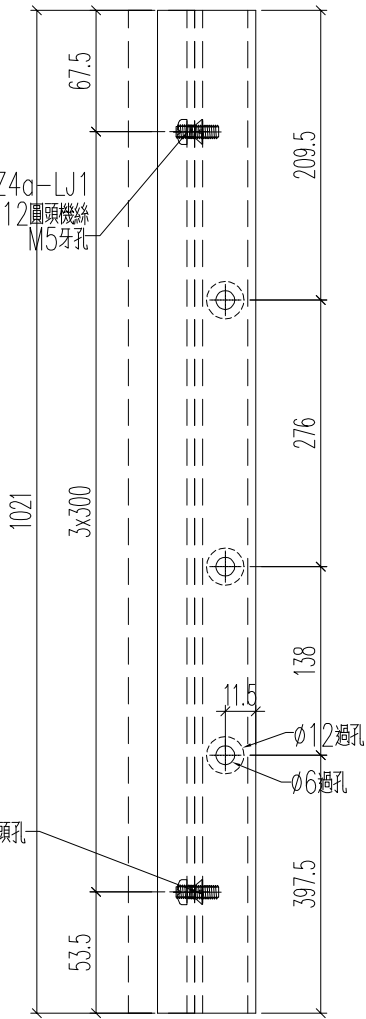


M5平頭孔

鋁角編號：YT-LZ4a-LJ1
收M5x12圓頭機絲
M5牙孔

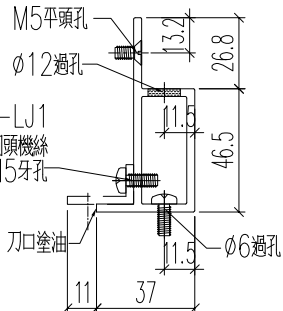

切料圖

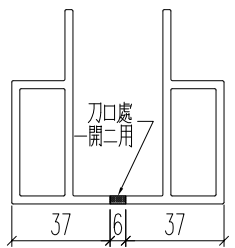


名稱	企外蓋	制圖	H	20250515	修改	A	
材料	X86591	復核	LRA	20250515	日期	2025.9.8	
顏色	UCT554575XL-3	批准			圖號	J861-YT-LZ4a	

工程號	J861	地盤	己連拿利
-----	------	----	------

Technical drawing of a vertical plate with four horizontal slots. The overall height is 1021. The distance between the centers of the slots is 300. The distance from the top edge to the center of the first slot is 53.5, and from the center of the last slot to the bottom edge is 67.5. A detailed view of the slot profile shows a width of 20, a depth of 9, and a total height of 15. The label 'V.F.' is present near the detailed view.

名稱	鋁角加工圖	制圖	H	20250908	修改			
材料	20x15x3mm鋁角	復核	LRA	20250908	日期			
顏色	UCT550041XLB-3	批准			圖號	YT-LZ2g-LJ1		

美特鋁質有限公司 MIDI Aluminium Fabricator Ltd.				加工數量	立面編號	使用樓層	每層用量
工程號J861地盤已連拿利 原EI/8949/25 新增				3	PE-3401	5~7F	1
				1	PE-3402	3F	1
				4	PE-3403	3~7F	1
				1	PE-3404	2F	1
				1	PE-3405	2F	1
				4	PE-3408	3~7F	1
				1021 15 20 V.F Ø6過孔			
名稱	鋁角加工圖	制圖	H	20250908	修改		
材料	20x15x3mm鋁角	復核	LRA	20250908	日期		
顏色	UCT550041XLB-3	批准			圖號	YT-LZ2aR-LJ1	

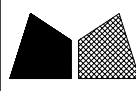

美特鋁質

有限公司

MIDI Aluminium Fabricator Ltd.

工程號


J861

地盤





己連拿利

原EI/8949/25 新增

加工數量	立面編號	使用樓層	每層用量
6	PE-3401	5~7F	2
2	PE-3402	3F	2
8	PE-3403	3~7F	2
2	PE-3404	2F	2
6	PE-3405	2F	6

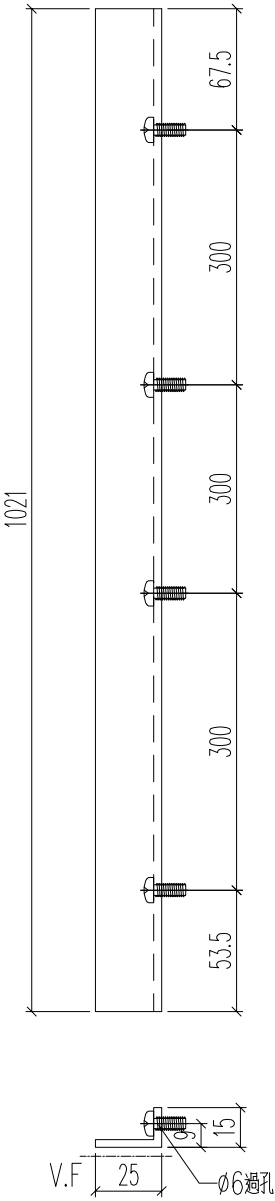

名稱	鋁角加工圖	制圖	H	20250908	修改			
材料	25x15x3mm鋁角	復核	LRA	20250908	日期			
顏色	UCT550041XLB-3	批准			圖號	YT-LZ4a-LJ1		

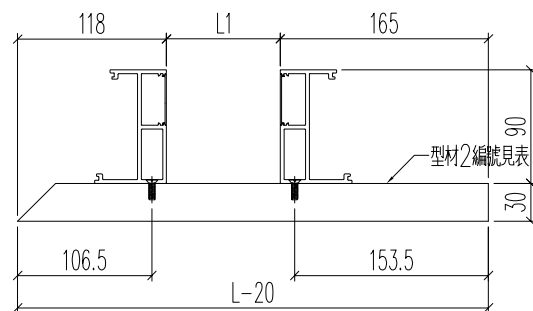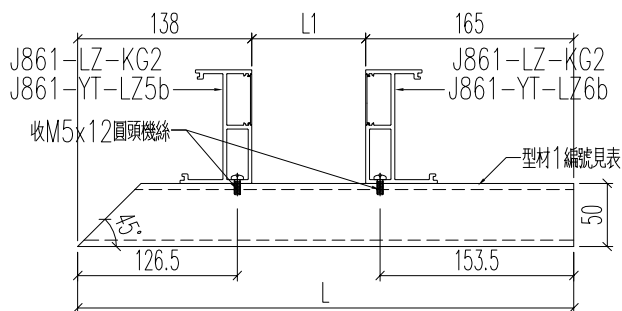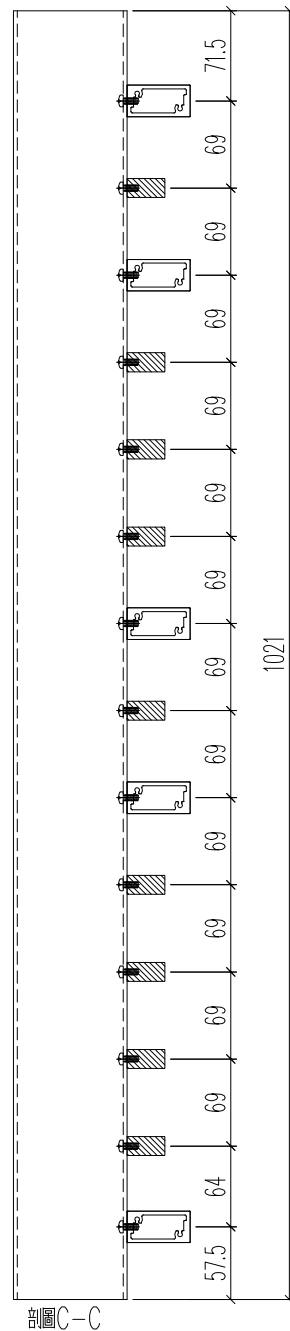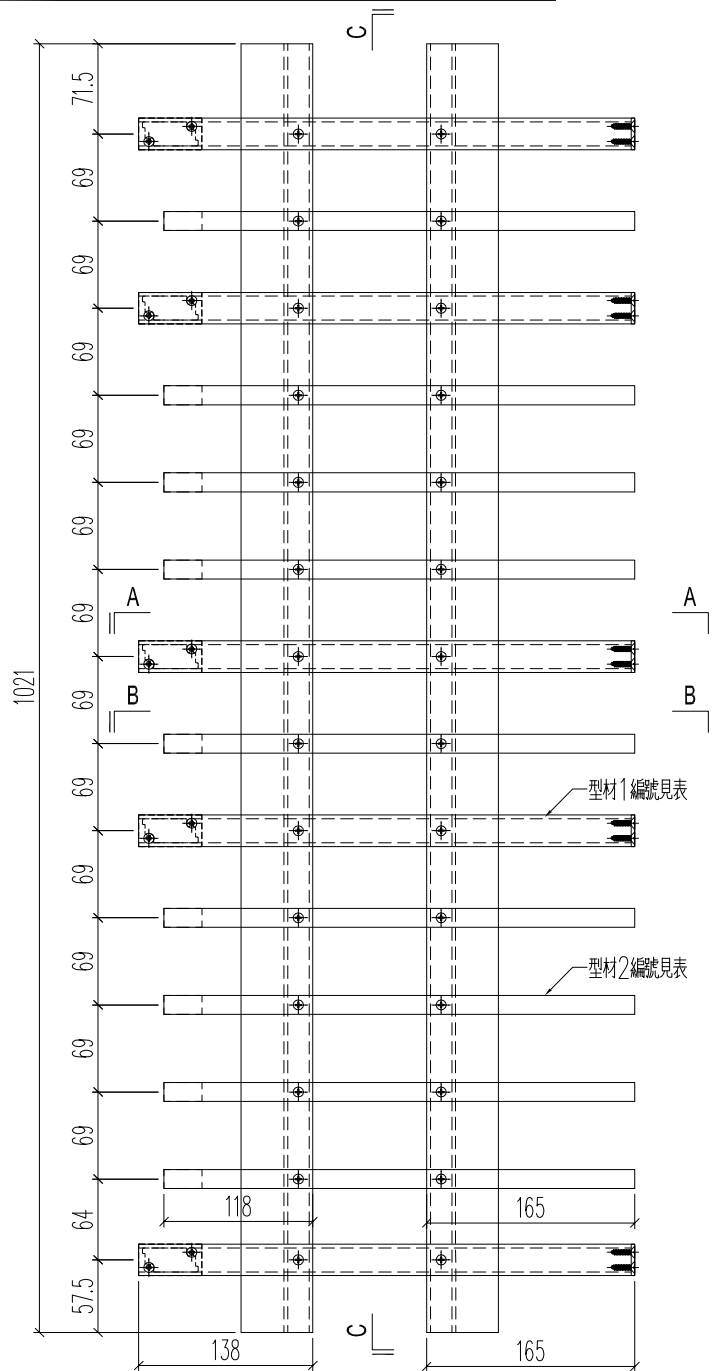

剖面A-A

剖面B-B





名稱	格柵組裝圖	制圖	H	20250515	修改	A		
材料	--	復核	LRA	20250515	日期	2025.9.8		
顏色	--	批准			圖號	J861-3401-ZZ5		

美特鋁質有限公司 MIDI Aluminium Fabricator Ltd.				原EI/8949/25 修改			
工程號	J861	地盤	己連拿利				


加工圖見：J861-3401-ZZ5

組裝圖編號	長度L	加工數	立面號	樓層	每層用量	L1	鋁料1編號	鋁料2編號
J861-3401-ZZ5	1346	3	PE-3401	5~7F	1	1043	J861-3401-ZS5	J861-3401-LB5
J861-3402-ZZ5	1346	1	PE-3402	3F	1	1043	J861-3402-ZS5	J861-3402-LB5
J861-3403-ZZ1R	1048	4	PE-3403	3~7F	1	745	J861-3403-ZS1R	J861-3403-LB1R
J861-3404-ZZ1R	1048	1	PE-3404	2F	1	745	J861-3404-ZS1R	J861-3404-LB1R
J861-3405-ZZ6	1368	1	PE-3405	2F	1	1065	J861-3405-ZS6	J861-3405-LB6
J861-3408-ZZ4	948	4	PE-3408	3~7F	1	645	J861-3408-ZS4	J861-3408-LB4

名稱	格柵組裝圖數據表	制圖	H	20250515	修改	A		
材料	--	復核	LRA	20250515	日期	2025.9.8		
顏色	--	批准			圖號	J861-3401-ZZ5/1		

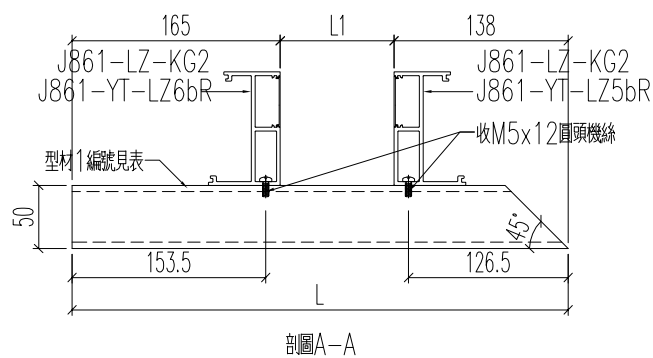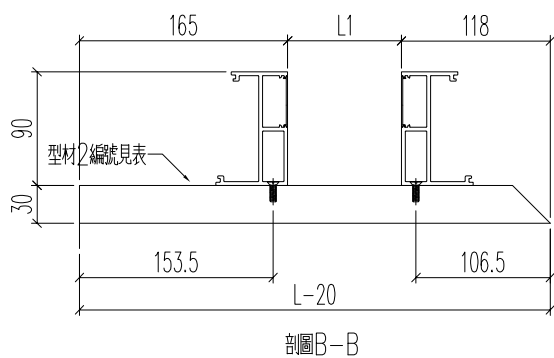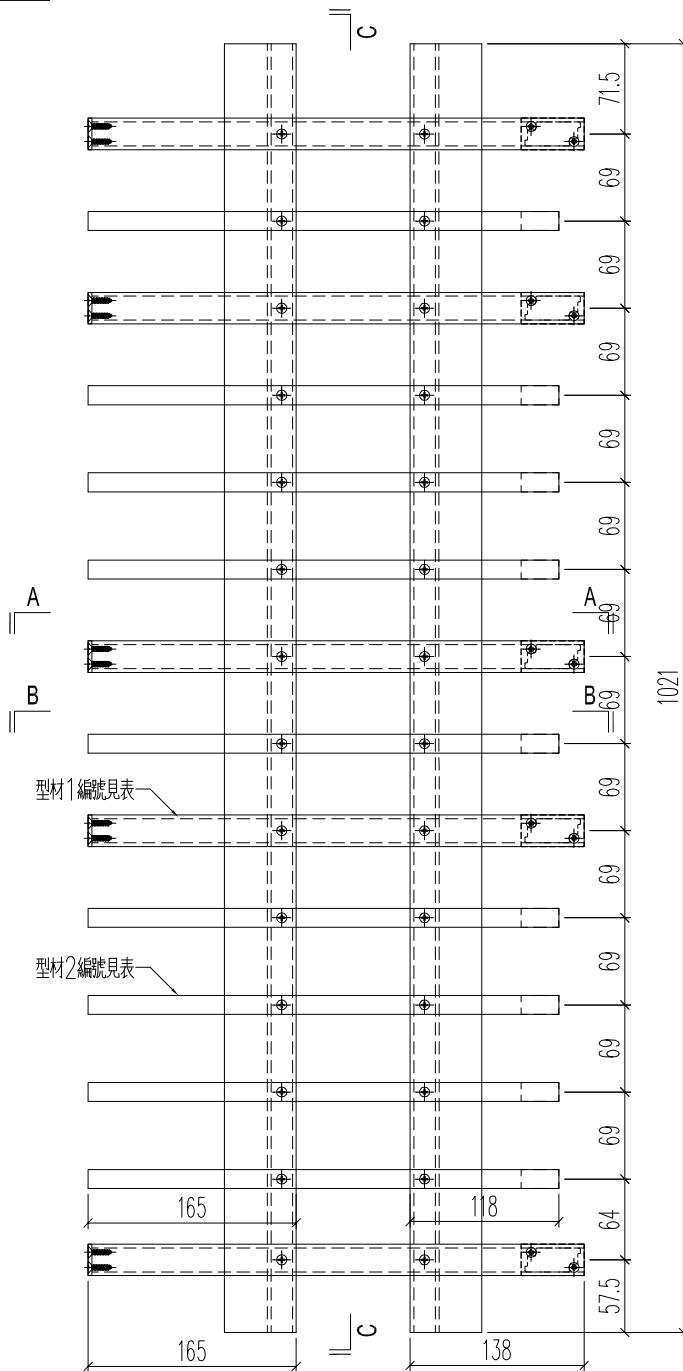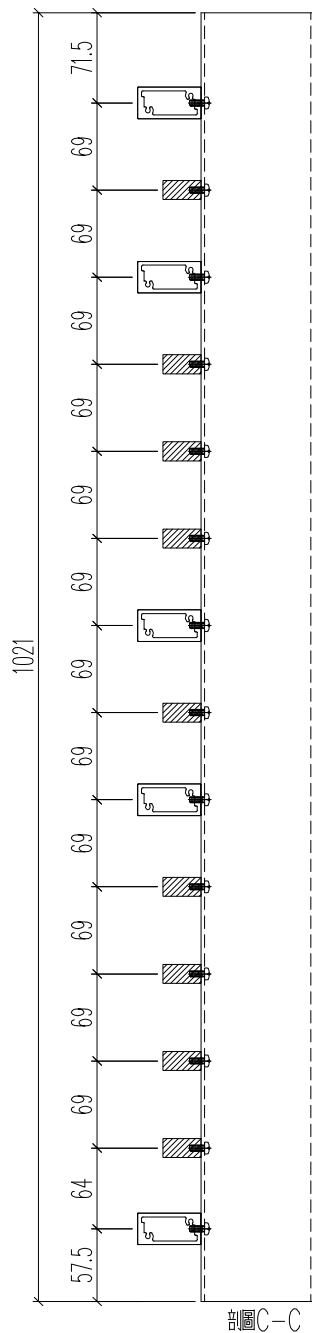




名稱	格柵組裝圖	制圖	H	20250515	修改	A		
材料	--	復核	LRA	20250515	日期	2025.9.8		
顏色	--	批准			圖號	J861-3401-ZZ5R		

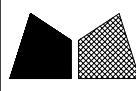 美特鋁質有限公司 MIDI Aluminium Fabricator Ltd.				原EI/8949/25 修改			
工程號	J861	地盤	己連拿利				


加工圖見：J861-3401-ZZ5R


組裝圖編號	長度L	加工數	立面號	樓層	每層用量	L1	鋁料1編號	鋁料2編號
J861-3401-ZZ5R	1346	3	PE-3401	5~7F	1	1043	J861-3401-ZS5R	J861-3401-LB5R
J861-3402-ZZ5R	1346	1	PE-3402	3F	1	1043	J861-3402-ZS5R	J861-3402-LB5R
J861-3403-ZZ1	1048	4	PE-3403	3~7F	1	745	J861-3403-ZS1	J861-3403-LB1
J861-3404-ZZ1	1048	1	PE-3404	2F	1	745	J861-3404-ZS1	J861-3404-LB1
J861-3405-ZZ6R	1368	1	PE-3405	2F	1	1065	J861-3405-ZS6R	J861-3405-LB6R
J861-3408-ZZ4R	948	4	PE-3408	3~7F	1	645	J861-3408-ZS4R	J861-3408-LB4R


名稱	格柵組裝圖數據表	制圖	H	20250515	修改	A		
材料	--	復核	LRA	20250515	日期	2025.9.8		
顏色	--	批准			圖號	J861-3401-ZZ5R/1		

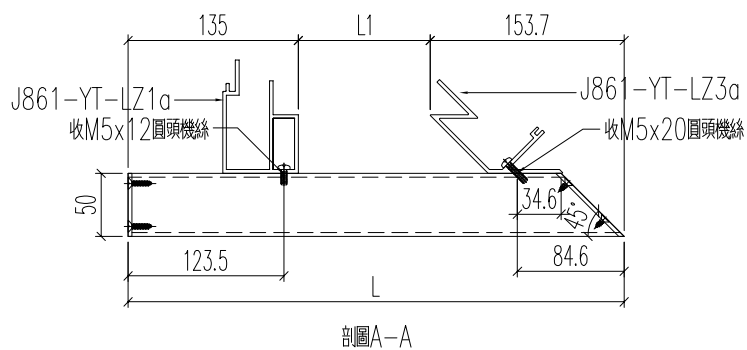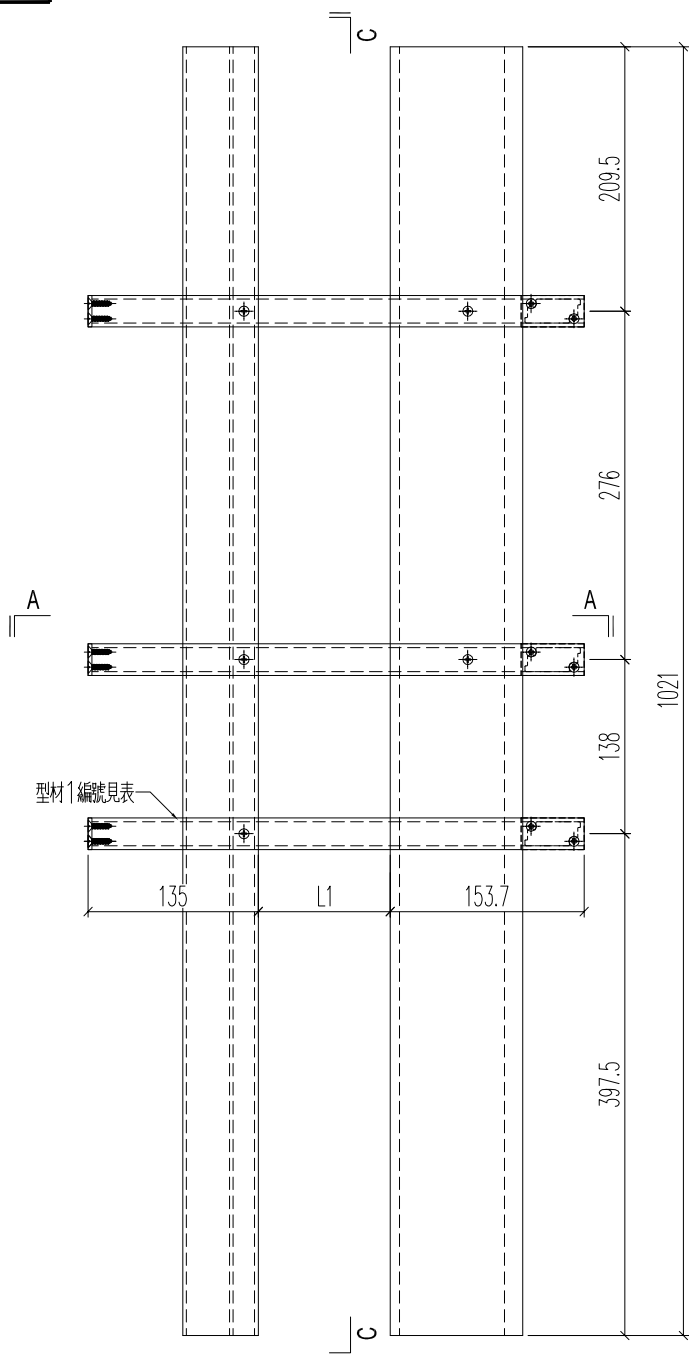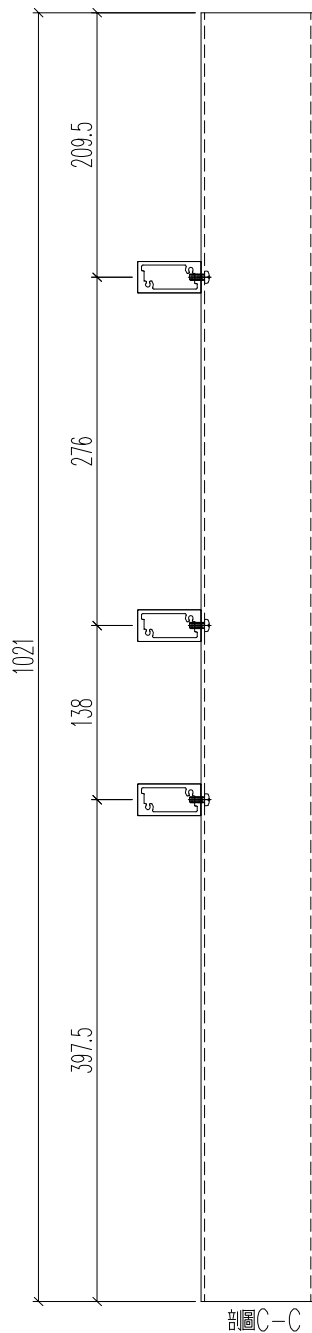



名稱	格柵組裝圖	制圖	H	20250908	修改			
材料	--	復核	LRA	20250908	日期			
顏色	--	批准			圖號	J861-3401-ZZ1		

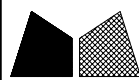
 美特鋁質有限公司 MIDI Aluminium Fabricator Ltd.				原EI/8949/25 新增				
工程號	J861	地盤	已連拿利					
加工圖見：J861-3401-ZZ1								
組裝圖編號	長度L	加工數	立面號	樓層	每層用量	L1	鋁料1編號	
J861-3401-ZZ1	723	3	PE-3401	5~7F	1	434.3	J861-3401-ZS1	
J861-3402-ZZ1	723	1	PE-3402	3F	1	434.3	J861-3402-ZS1	
J861-3405-ZZ1	723	1	PE-3405	2F	1	434.3	J861-3405-ZS1	
J861-3408-ZZ1	1473	4	PE-3408	3~7F	1	1184.3	J861-3408-ZS1	
名稱	格柵組裝圖	制圖	H	20250908	修改			
材料	--	復核	LRA	20250908	日期			
顏色	--	批准			圖號	J861-3401-ZZ1/1		

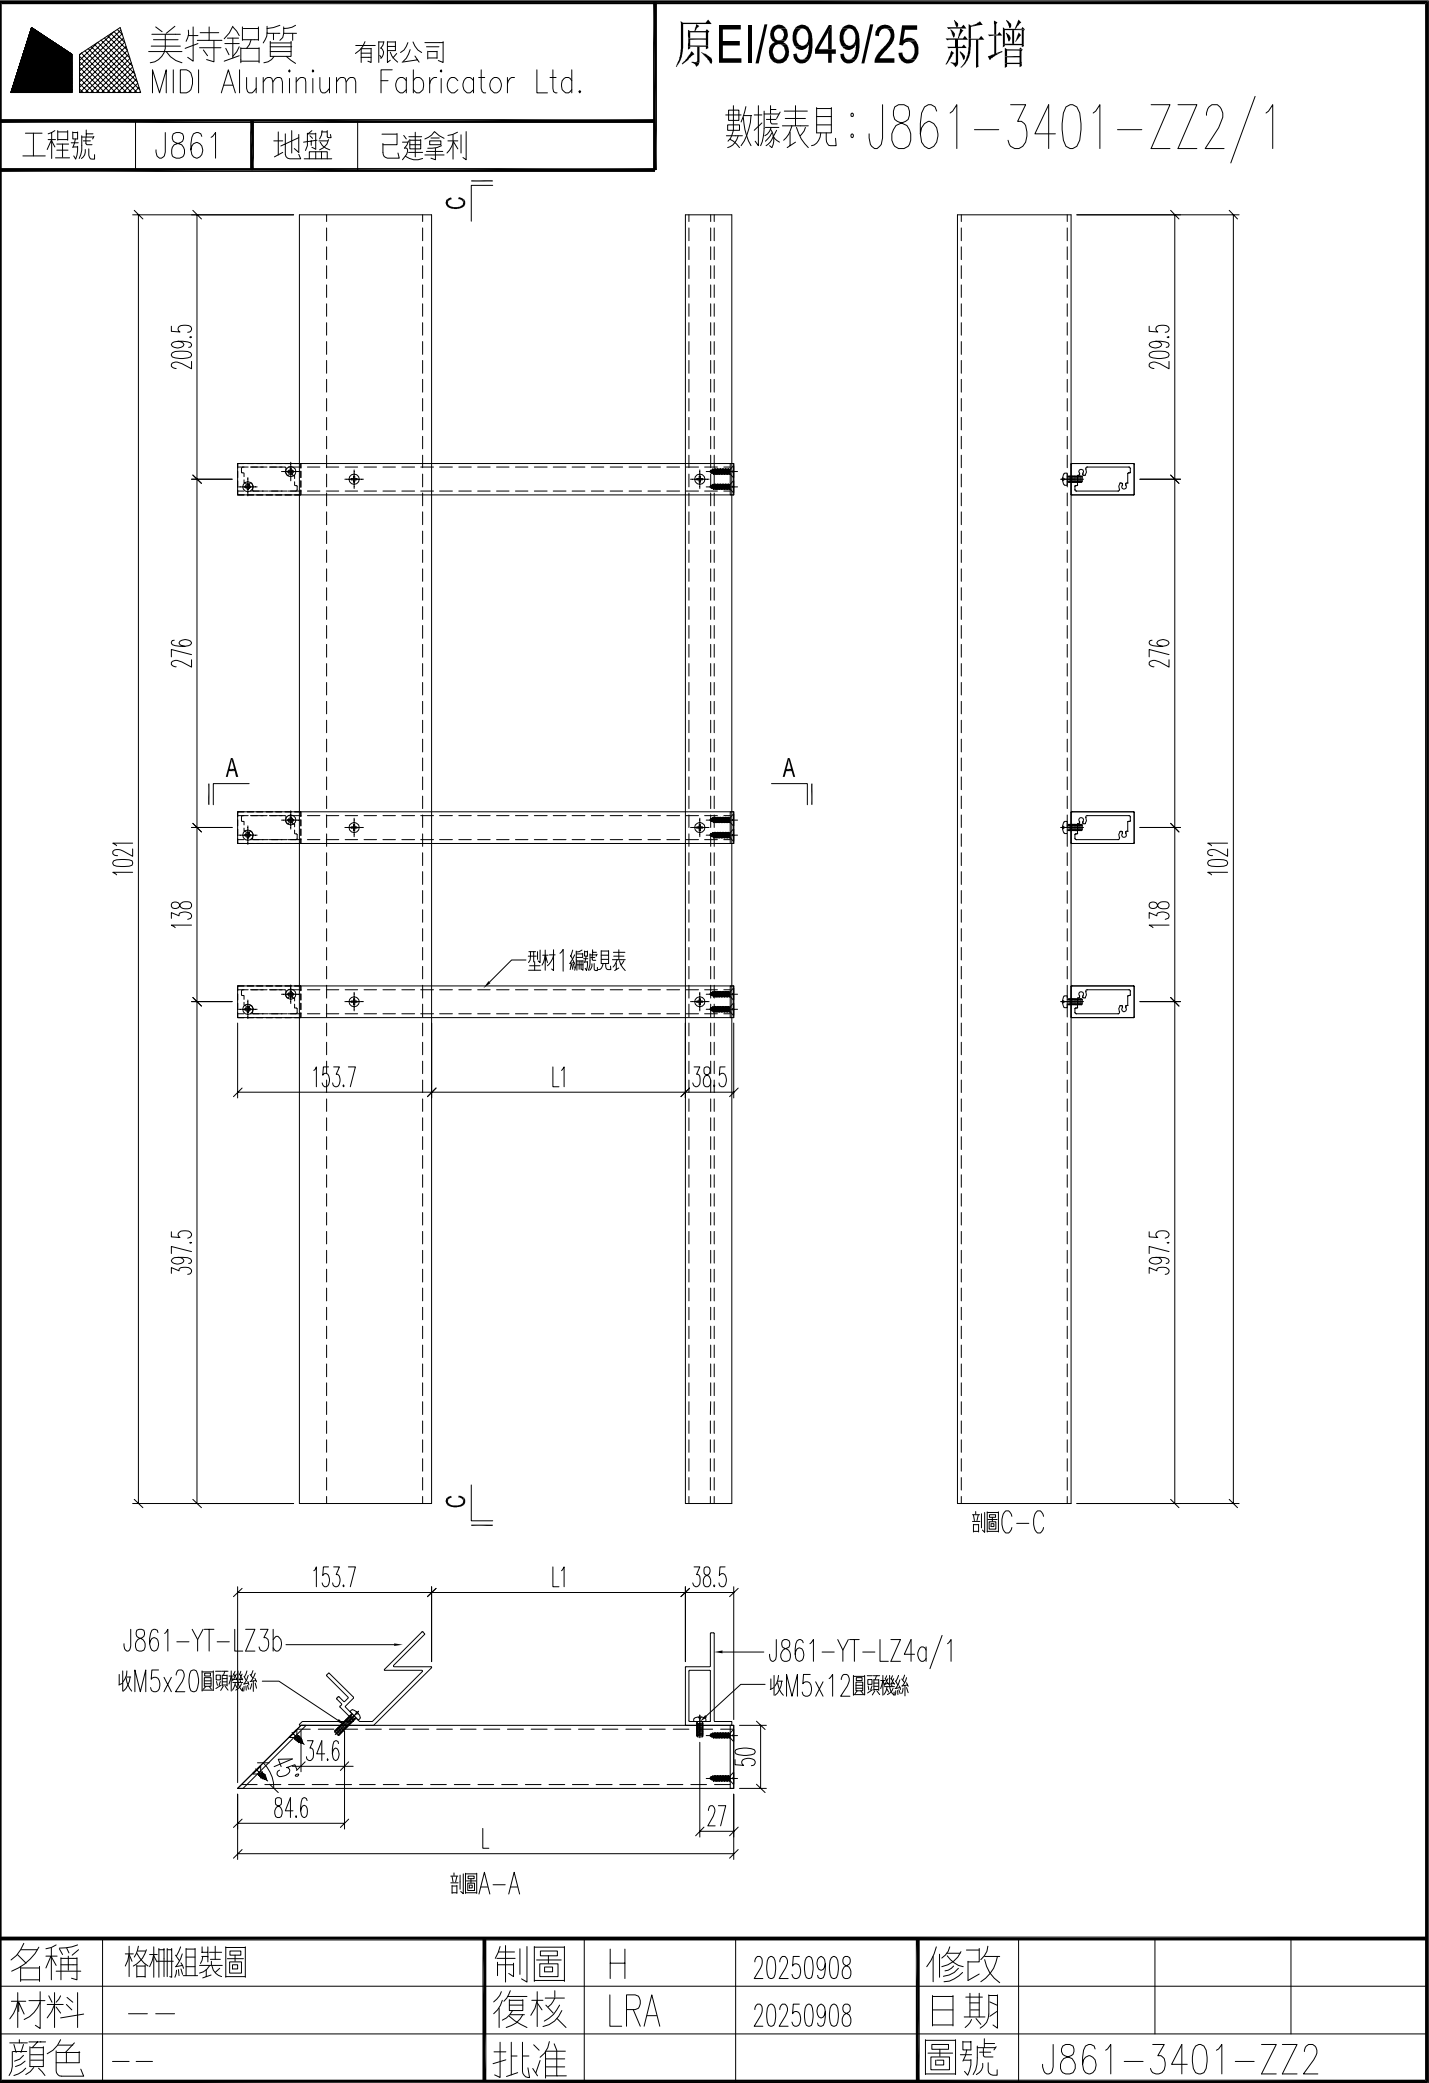

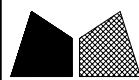 美特鋁質 有限公司 MIDI Aluminium Fabricator Ltd.				原EI/8949/25 新增				
工程號		J861		地盤		已連拿利		
加工圖見：J861-3401-ZZ2								
組裝圖編號		長度L	加工數	立面號	樓層	每層用量	L1	鋁料1編號
J861-3401-ZZ2		1276.5	3	PE-3401	5~7F	1	1084.3	J861-3401-ZS2
J861-3402-ZZ2		1276.5	1	PE-3402	3F	1	1084.3	J861-3402-ZS2
J861-3405-ZZ2		942.8	1	PE-3405	2F	1	750.6	J861-3405-ZS2
名稱		格柵組裝圖		制圖	H	20250908	修改	
材料		--		復核	LRA	20250908	日期	
顏色		--		批准			圖號	J861-3401-ZZ2/1

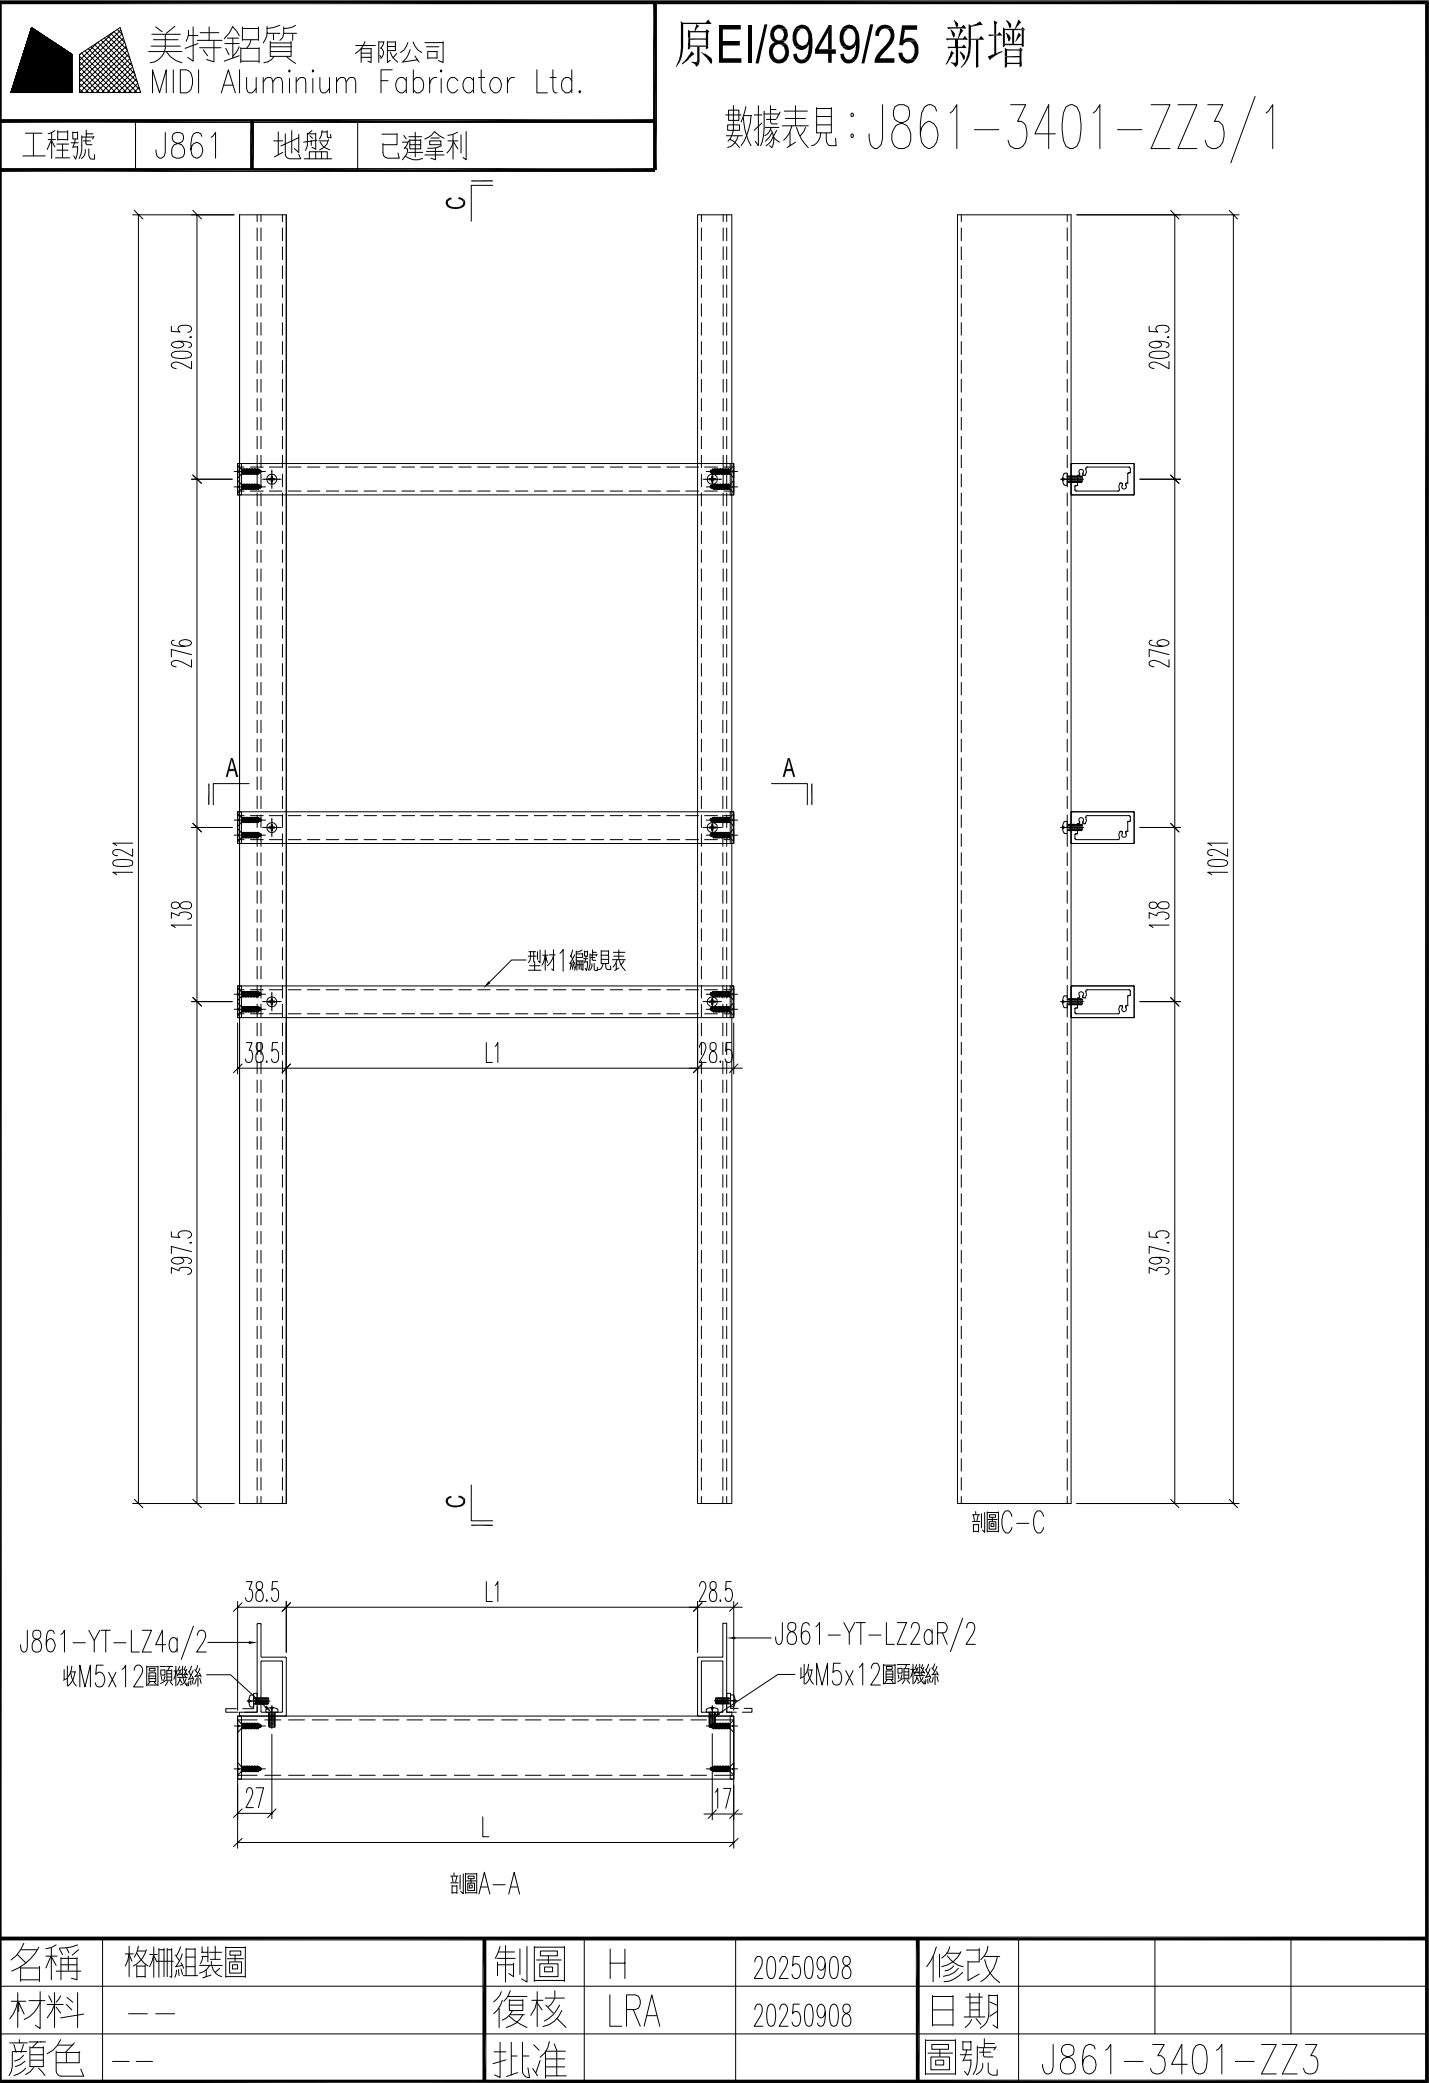

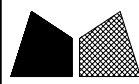 美特鋁質有限公司 MIDI Aluminium Fabricator Ltd.				原EI/8949/25 新增				
工程號	J861	地盤	已連拿利					
加工圖見：J861-3401-ZZ3								
組裝圖編號	長度L	加工數	立面號	樓層	每層用量	L1	鋁料1編號	
J861-3401-ZZ3	1227	3	PE-3401	5~7F	1	1160	J861-3401-ZS3	
J861-3402-ZZ3	1227	1	PE-3402	3F	1	1160	J861-3402-ZS3	
J861-3403-ZZ3R	1058.2	4	PE-3403	3~7F	1	991.2	J861-3403-ZS3R	
J861-3404-ZZ3R	1058.2	1	PE-3404	2F	1	991.2	J861-3404-ZS3R	
J861-3405-ZZ4	893.3	1	PE-3405	2F	1	826.3	J861-3405-ZS4	
名稱	格柵組裝圖		制圖	H	20250908	修改		
材料	--		復核	LRA	20250908	日期		
顏色	--		批准			圖號	J861-3401-ZZ3/1	

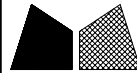


美特鋁質有限公司
MIDI Aluminium Fabricator Ltd.

工程號	J861	地盤	已連拿利
-----	------	----	------

原EI/8949/25 新增


數據表見：J861-3401-ZZ4/1

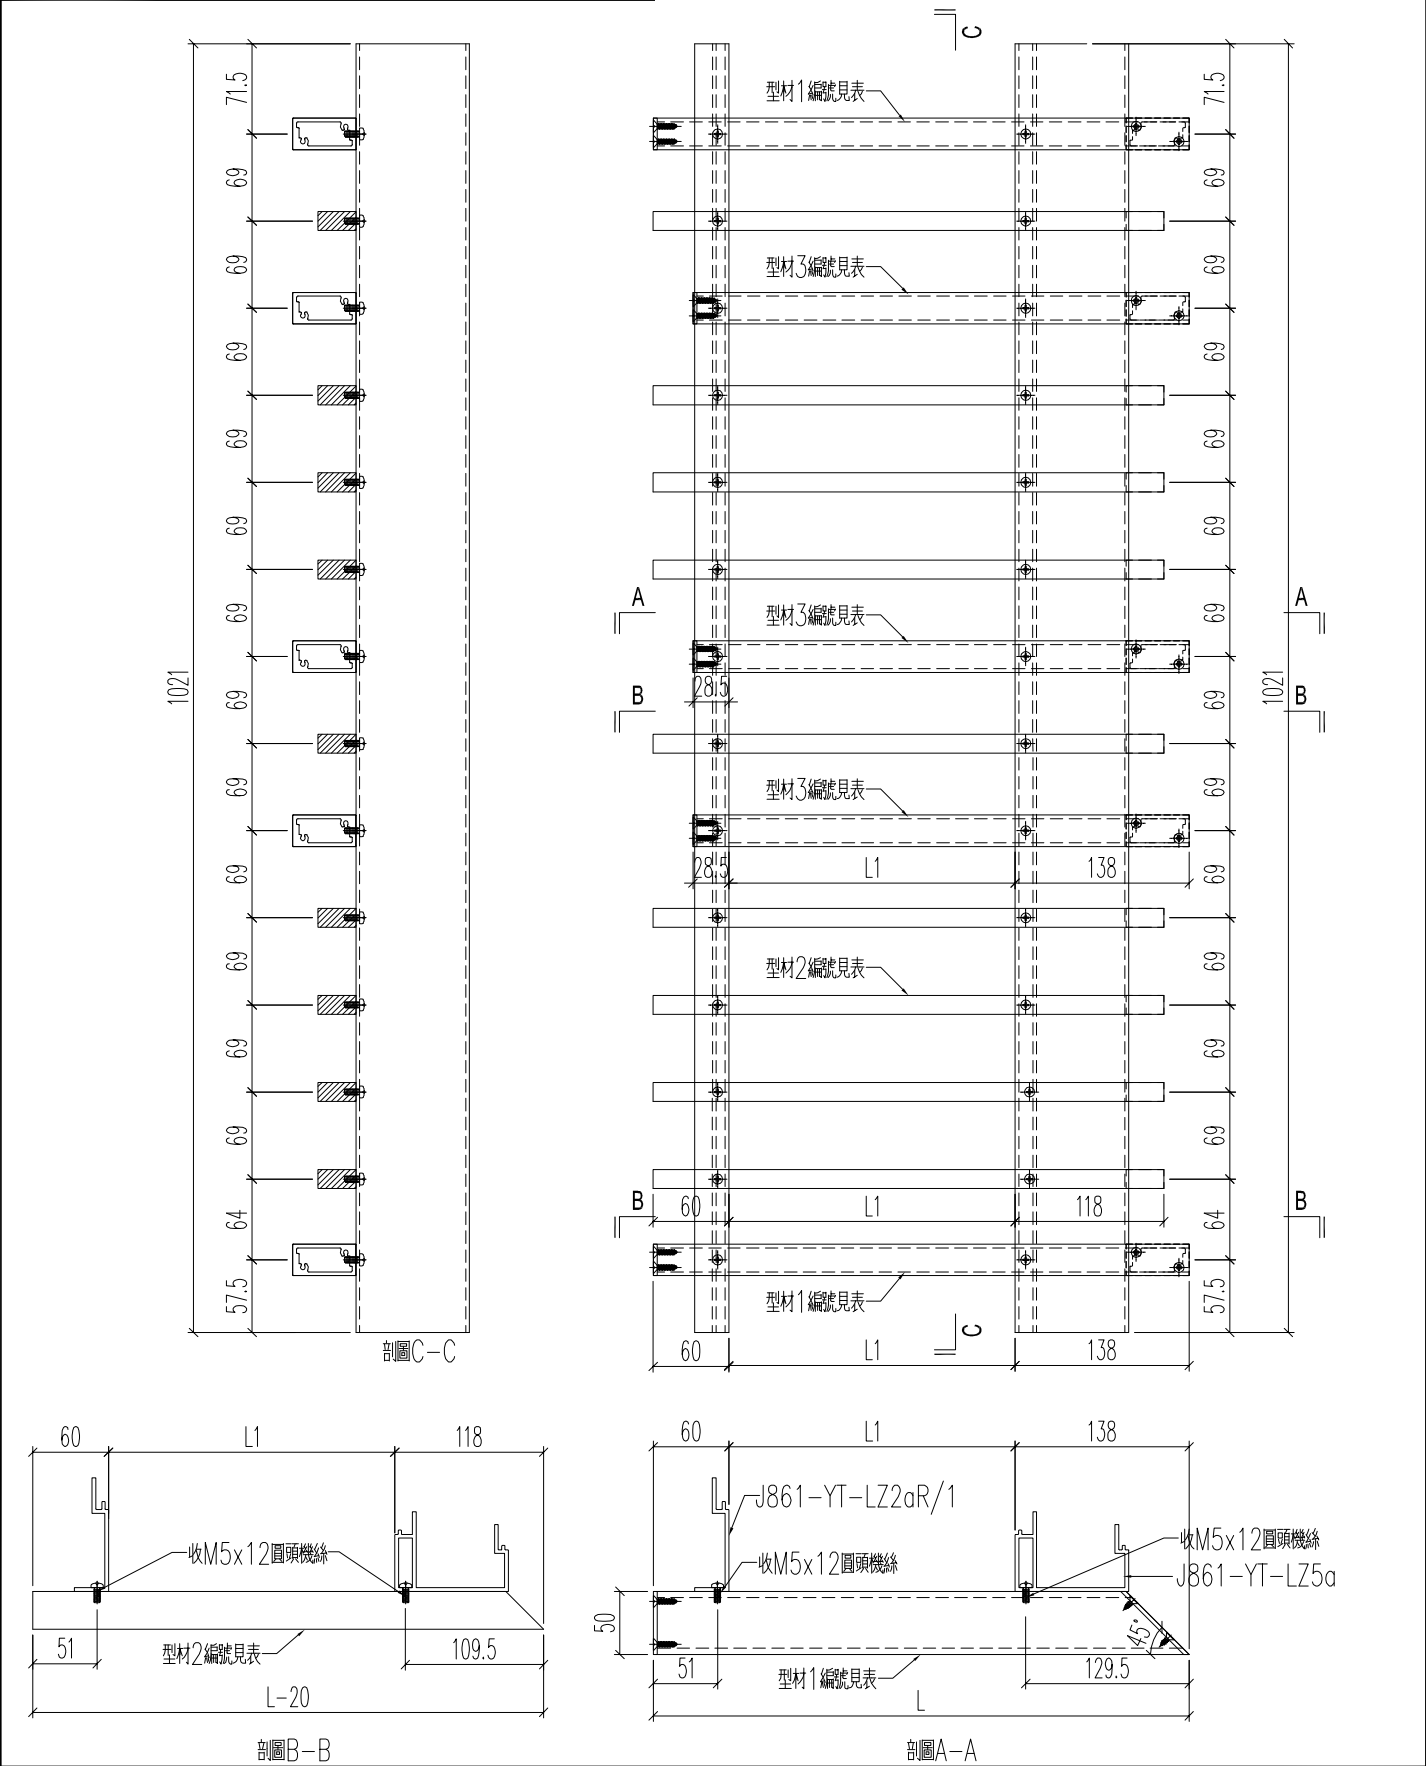

名稱	格柵組裝圖	制圖	H	20250908	修改			
材料	--	復核	LRA	20250908	日期			
顏色	--	批准			圖號	J861-3401-ZZ4		


原E/8949/25 新增

加工圖見：J861-3401-ZZ4

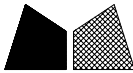 美特鋁質有限公司 MIDI Aluminium Fabricator Ltd.													
工程號	J861	地盤	已連拿利										
				組裝圖編號	長度L	加工數	立面號	樓層	每層用量	L1	铝料1编号	铝料2编号	铝料3编号
				J861-3401-ZZ4	678	3	PE-3401	5~7F	1	480	J861-3401-ZS4a	J861-3401-LB4	J861-3401-ZS4
				J861-3402-ZZ4	678	1	PE-3402	3F	1	480	J861-3402-ZS4a	J861-3402-LB4	J861-3402-ZS4
				J861-3403-ZZ2R	678	1	PE-3403	3~7F	1	480	J861-3403-ZS2aR	J861-3403-LB2R	J861-3403-ZS2R
				J861-3404-ZZ2R	678	1	PE-3404	2F	1	480	J861-3404-ZS2aR	J861-3404-LB2R	J861-3404-ZS2R
				J861-3405-ZZ5	678	4	PE-3405	2F	1	480	J861-3405-ZS5a	J861-3405-LB5	J861-3405-ZS5
名稱	格柵組裝圖		制圖	H	20250908		修改						
材料	--		復核	LRA	20250908		日期						
顏色	--		批准				圖號	J861-3401-ZZ4/1					





名稱	格柵組裝圖	制圖	H	20250908	修改			
材料	--	復核	LRA	20250908	日期			
顏色	--	批准			圖號	J861-3403-ZZ4		

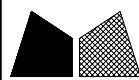 美特鋁質有限公司 MIDI Aluminium Fabricator Ltd.				原EI/8949/25 新增					
工程號	J861	地盤	已連拿利						
加工圖見：J861-3403-ZZ4									
組裝圖編號		長度L	加工數	立面號	樓層	每層用量	L1	鋁料1編號	
J861-3403-ZZ4		1059.7	4	PE-3403	3~7F	1	886.2	J861-3403-ZS4	
J861-3404-ZZ4		1059.7	1	PE-3404	2F	1	886.2	J861-3404-ZS4	
名稱	格柵組裝圖		制圖	H	20250908	修改			
材料	--		復核	LRA	20250908	日期			
顏色	--		批准			圖號	J861-3403-ZZ4/1		



名稱	格柵組裝圖	制圖	H	20250908	修改			
材料	--	復核	LRA	20250908	日期			
顏色	--	批准			圖號	J861-3405-ZZ3		

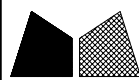 美特鋁質有限公司 MIDI Aluminium Fabricator Ltd.				原EI/8949/25 新增				
工程號	J861	地盤	已連拿利					
加工圖見：J861-3405-ZZ3								
組裝圖編號		長度L	加工數	立面號	樓層	每層用量	L1	鋁料1編號
J861-3405-ZZ3		893.3	2	PE-3405	2F	2	816.3	J861-3405-ZS3
J861-3405-ZZ3R		893.3	2	PE-3405	2F	2	816.3	J861-3405-ZS3R
名稱	格柵組裝圖		制圖	H	20250908	修改		
材料	--		復核	LRA	20250908	日期		
顏色	--		批准			圖號	J861-3405-ZZ3/1	

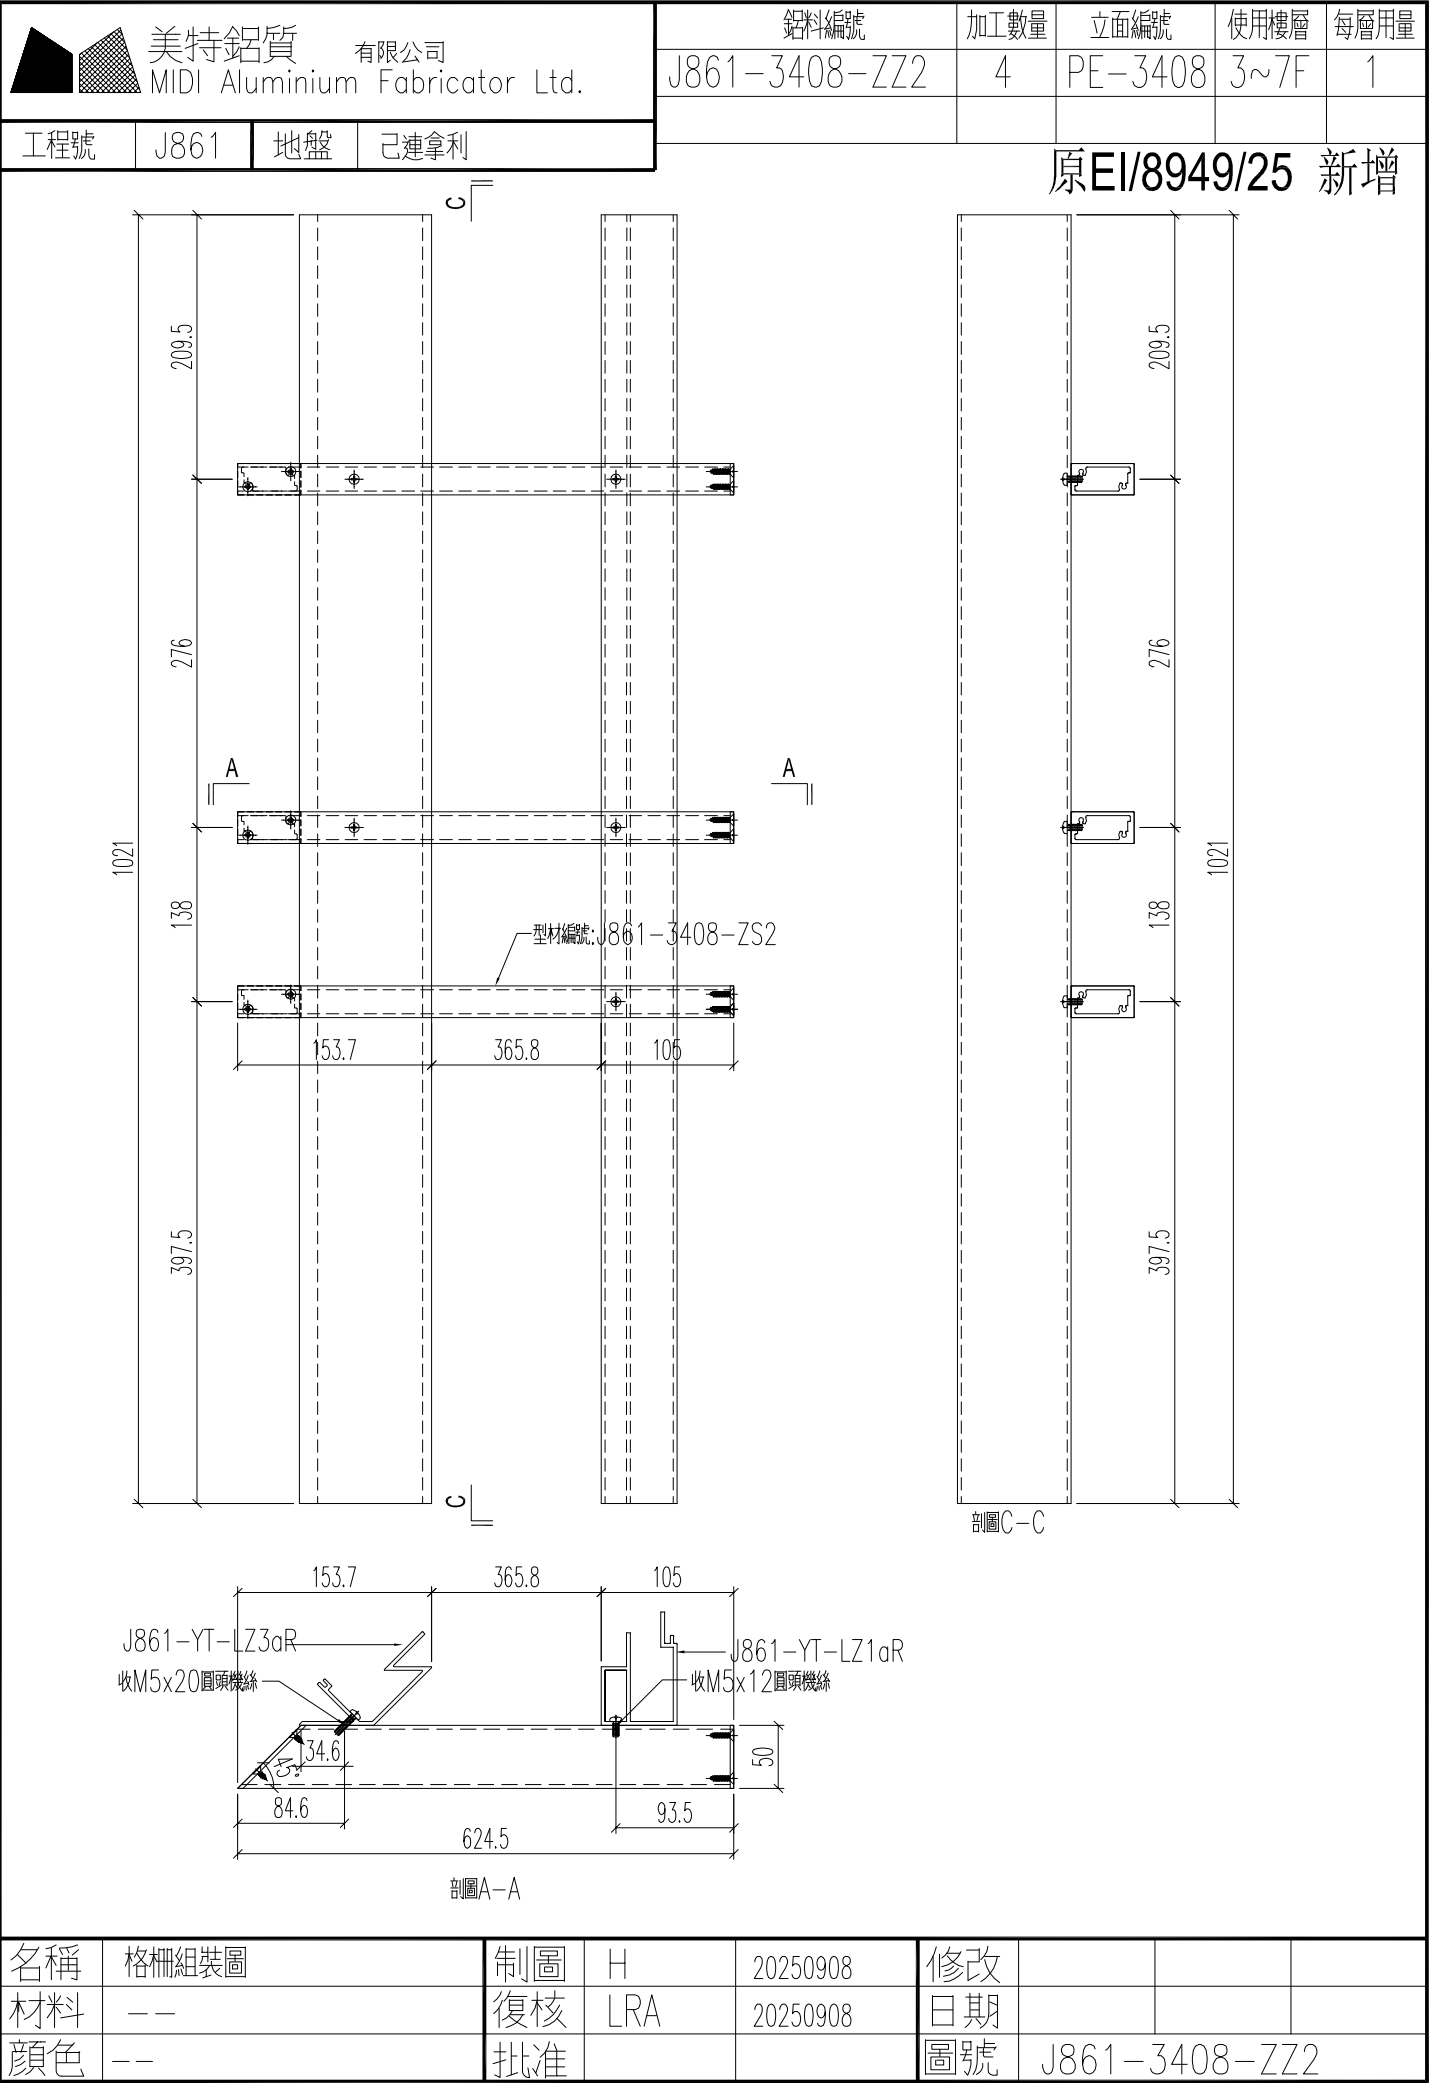



工程號	J861	地盤	己連拿利
-----	------	----	------


|| C



名稱	格柵組裝圖	制圖	H	20250908	修改			
材料	--	復核	LRA	20250908	日期			

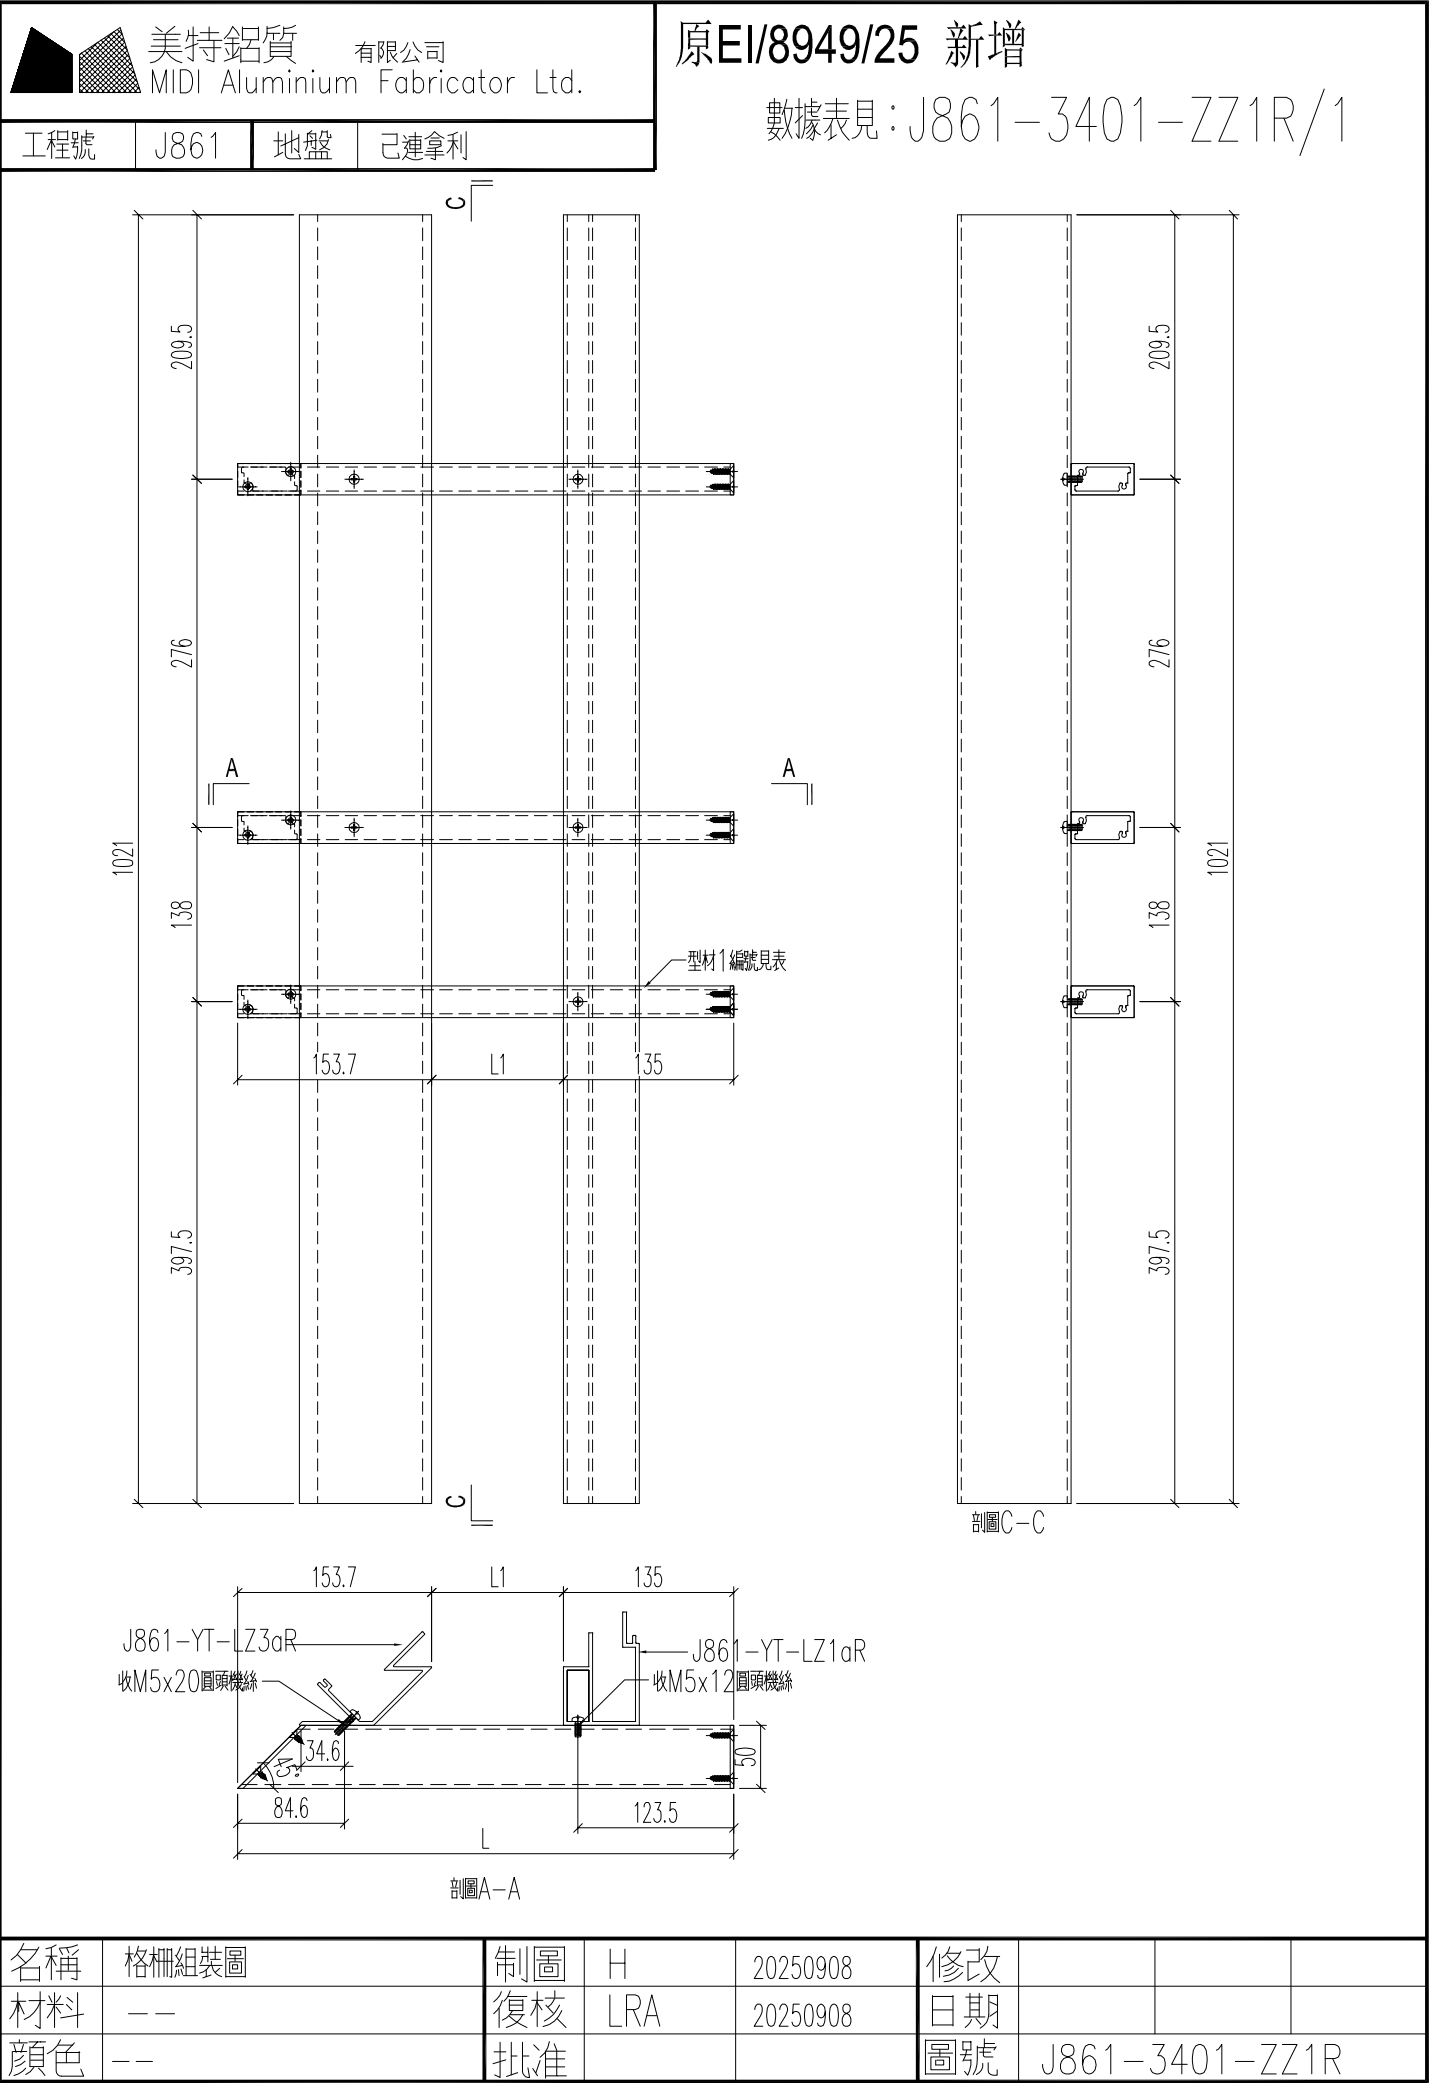


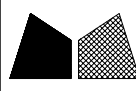
 美特鋁質有限公司 MIDI Aluminium Fabricator Ltd.				原EI/8949/25 新增					
工程號	J861	地盤	已連拿利						
加工圖見：J861—3401—ZZ1R									
組裝圖編號		長度L	加工數	立面號	樓層	每層用量	L1	鋁料1編號	
J861-3401-ZZ1R		723	3	PE-3401	5~7F	1	434.3	J861-3401-ZS1R	
J861-3402-ZZ1R		723	1	PE-3402	3F	1	434.3	J861-3402-ZS1R	
J861-3405-ZZ1R		723	1	PE-3405	2F	1	434.3	J861-3405-ZS1R	
J861-3408-ZZ1R		1473	4	PE-3408	3~7F	1	1184.3	J861-3408-ZS1R	
名稱		格柵組裝圖		制圖	H	20250908	修改		
材料		— —		復核	LRA	20250908	日期		
顏色		— —		批准			圖號	J861—3401—ZZ1R/1	

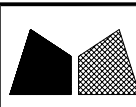


美特鋁質有限公司
MIDI Aluminium Fabricator Ltd.


工程號	J861	地盤	已連拿利
-----	------	----	------

數據表見：J861-3401-ZZ2R/1

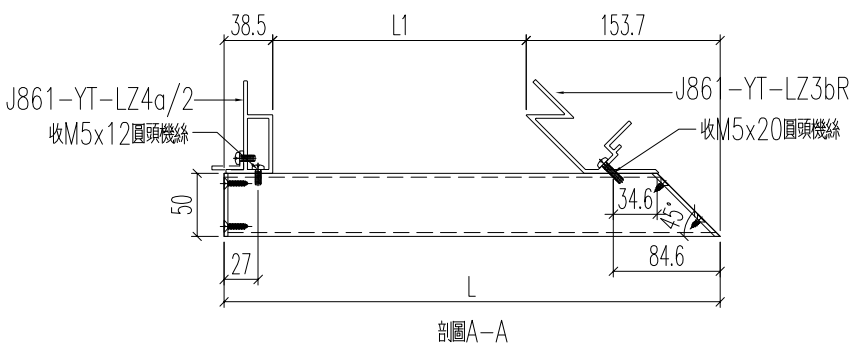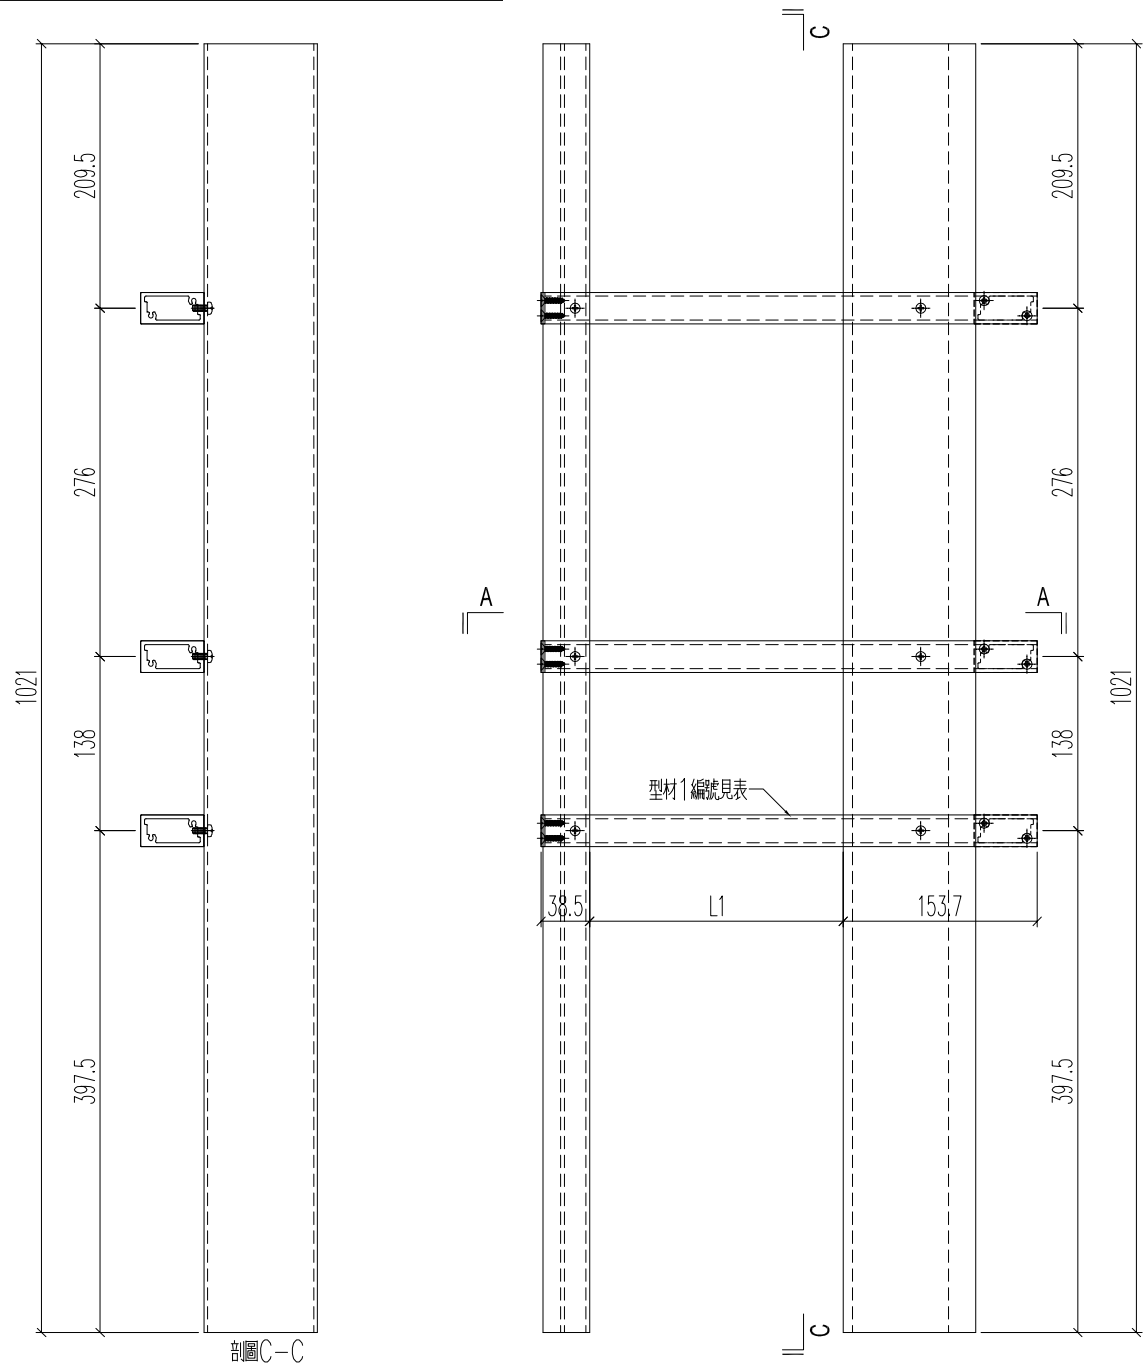







名稱	格柵組裝圖	制圖	H	20250908	修改			
材料	--	復核	LRA	20250908	日期			
顏色	--	批准			圖號	J861-3401-ZZ2R		

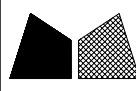美特鋁質有限公司 MIDI Aluminium Fabricator Ltd.				原EI/8949/25 新增	
工程號	J861	地盤	已連拿利	
加工圖見：J861-3401-ZZ2R	
<table><tr><td>組裝圖編號</td><td>長度L</td><td>加工數</td><td>立面號</td><td>樓層</td><td>每層用量</td><td>L1</td><td colspan="2">鋁料1編號</td></tr><tr><td>J861-3401-ZZ2R</td><td>1276.5</td><td>3</td><td>PE-3401</td><td>5~7F</td><td>1</td><td>1084.3</td><td colspan="2">J861-3401-ZS2R</td></tr><tr><td>J861-3402-ZZ2R</td><td>1276.5</td><td>1</td><td>PE-3402</td><td>3F</td><td>1</td><td>1084.3</td><td colspan="2">J861-3402-ZS2R</td></tr><tr><td>J861-3405-ZZ2R</td><td>942.8</td><td>1</td><td>PE-3405</td><td>2F</td><td>1</td><td>750.6</td><td colspan="2">J861-3405-ZS2R</td></tr>
<table><tr><td>名稱</td><td>格柵組裝圖</td><td>制圖</td><td>H</td><td>20250908</td><td>修改</td><td></td><td></td><td></td></tr><tr><td>材料</td><td>--</td><td>復核</td><td>LRA</td><td>20250908</td><td>日期</td><td></td><td></td><td></td></tr><tr><td>顏色</td><td>--</td><td>批准</td><td></td><td></td><td>圖號</td><td colspan="3">J861-3401-ZZ2R/1</td></tr>

 

名稱	格柵組裝圖	制圖	H	20250908	修改			
材料	--	復核	LRA	20250908	日期			
顏色	--	批准			圖號	J861-3401-ZZ3R		

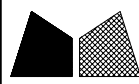 美特鋁質 有限公司 MIDI Aluminium Fabricator Ltd.				原EI/8949/25 新增	
工程號	J861	地盤	已連拿利	
加工圖見：J861-3401-ZZ3R	
<table><tr><td>組裝圖編號</td><td>長度L</td><td>加工數</td><td>立面號</td><td>樓層</td><td>每層用量</td><td>L1</td><td colspan="2">鋁料1編號</td></tr><tr><td>J861-3401-ZZ3R</td><td>1227</td><td>3</td><td>PE-3401</td><td>5~7F</td><td>1</td><td>1160</td><td colspan="2">J861-3401-ZS3R</td></tr><tr><td>J861-3402-ZZ3R</td><td>1227</td><td>1</td><td>PE-3402</td><td>3F</td><td>1</td><td>1160</td><td colspan="2">J861-3402-ZS3R</td></tr><tr><td>J861-3403-ZZ3</td><td>1058.2</td><td>4</td><td>PE-3403</td><td>3~7F</td><td>1</td><td>991.2</td><td colspan="2">J861-3403-ZS3</td></tr><tr><td>J861-3404-ZZ3</td><td>1058.2</td><td>1</td><td>PE-3404</td><td>2F</td><td>1</td><td>991.2</td><td colspan="2">J861-3404-ZS3</td></tr><tr><td>J861-3405-ZZ4R</td><td>893.3</td><td>1</td><td>PE-3405</td><td>2F</td><td>1</td><td>826.3</td><td colspan="2">J861-3405-ZS4R</td></tr>
名稱	格柵組裝圖	制圖	H	20250908	修改	
材料	--	復核	LRA	20250908	日期	
顏色	--	批准			圖號	J861-3401-ZZ3R/1	

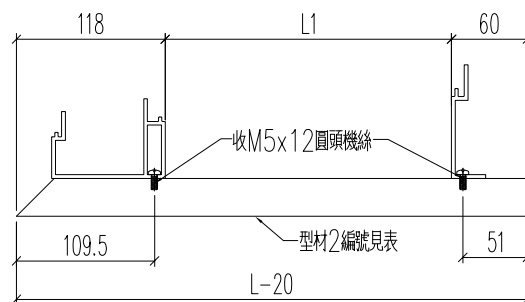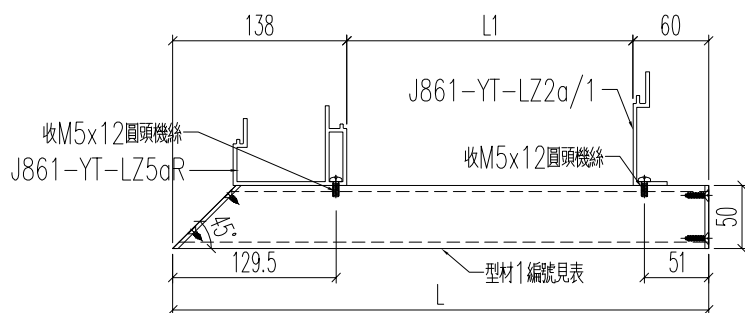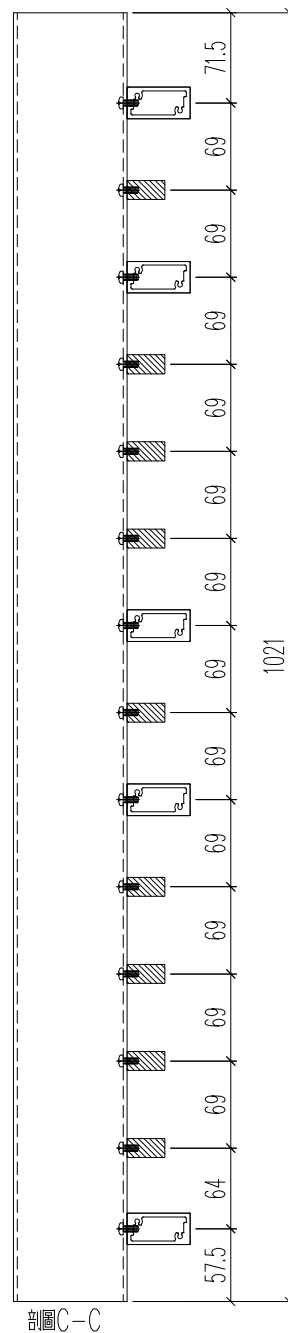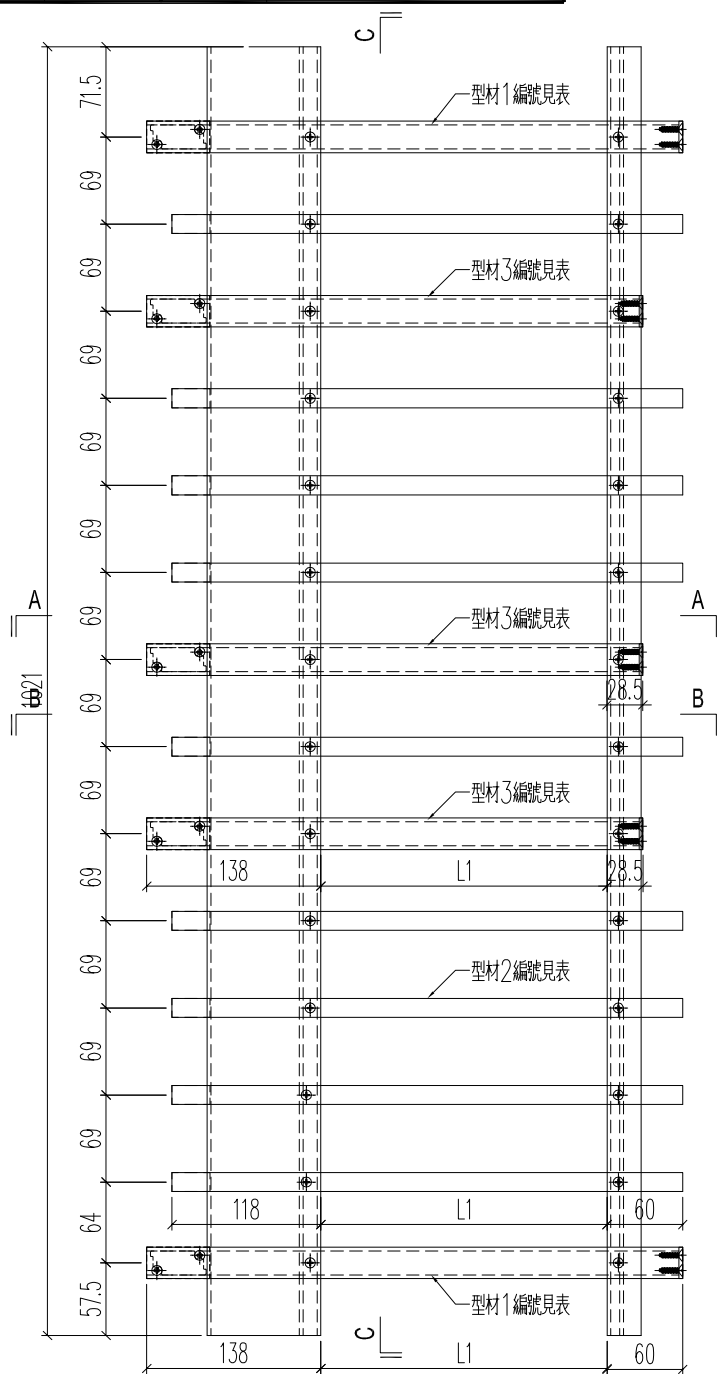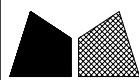


剖圖A-A




剖圖B-B

名稱	格柵組裝圖	制圖	H	20250908	修改			
材料	--	復核	LRA	20250908	日期			
顏色	--	批准			圖號	J861-3401-ZZ4R		


原E/8949/25 新增


加工圖見：J861-3401-ZZ4R

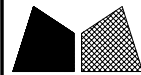
美特鋁質有限公司 MIDI Aluminium Fabricator Ltd.													
工程號	J861	地盤	已連拿利										
				組裝圖編號	長度L	加工數	立面號	樓層	每層用量	L1	鋁料1編號	鋁料2編號	鋁料3編號
				J861-3401-ZZ4R	678	3	PE-3401	5~7F	1	480	J861-3401-ZS4aR	J861-3401-LB4R	J861-3401-ZS4R
				J861-3402-ZZ4R	678	1	PE-3402	3F	1	480	J861-3402-ZS4aR	J861-3402-LB4R	J861-3402-ZS4R
				J861-3403-ZZ2	678	4	PE-3403	3~7F	1	480	J861-3403-ZS2a	J861-3403-LB2	J861-3403-ZS2
				J861-3404-ZZ2	678	1	PE-3404	2F	1	480	J861-3404-ZS2a	J861-3404-LB2	J861-3404-ZS2
				J861-3405-ZZ5R	678	1	PE-3405	2F	1	480	J861-3405-ZS5aR	J861-3405-LB5R	J861-3405-ZS5R
名稱	格柵組裝圖			制圖	H	20250908	修改						
材料	--			復核	LRA	20250908	日期						
顏色	--			批准			圖號	J861-3401-ZZ4R/1					

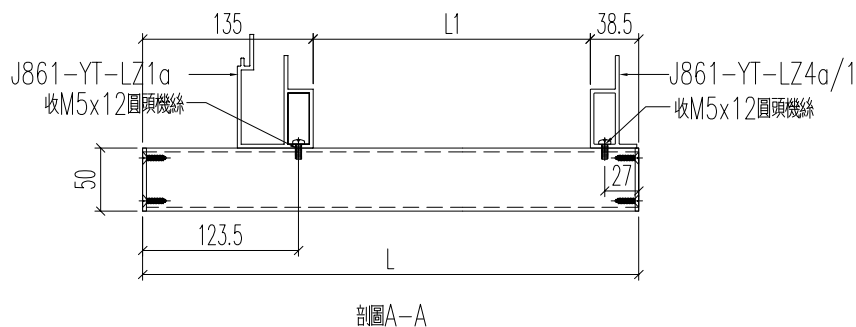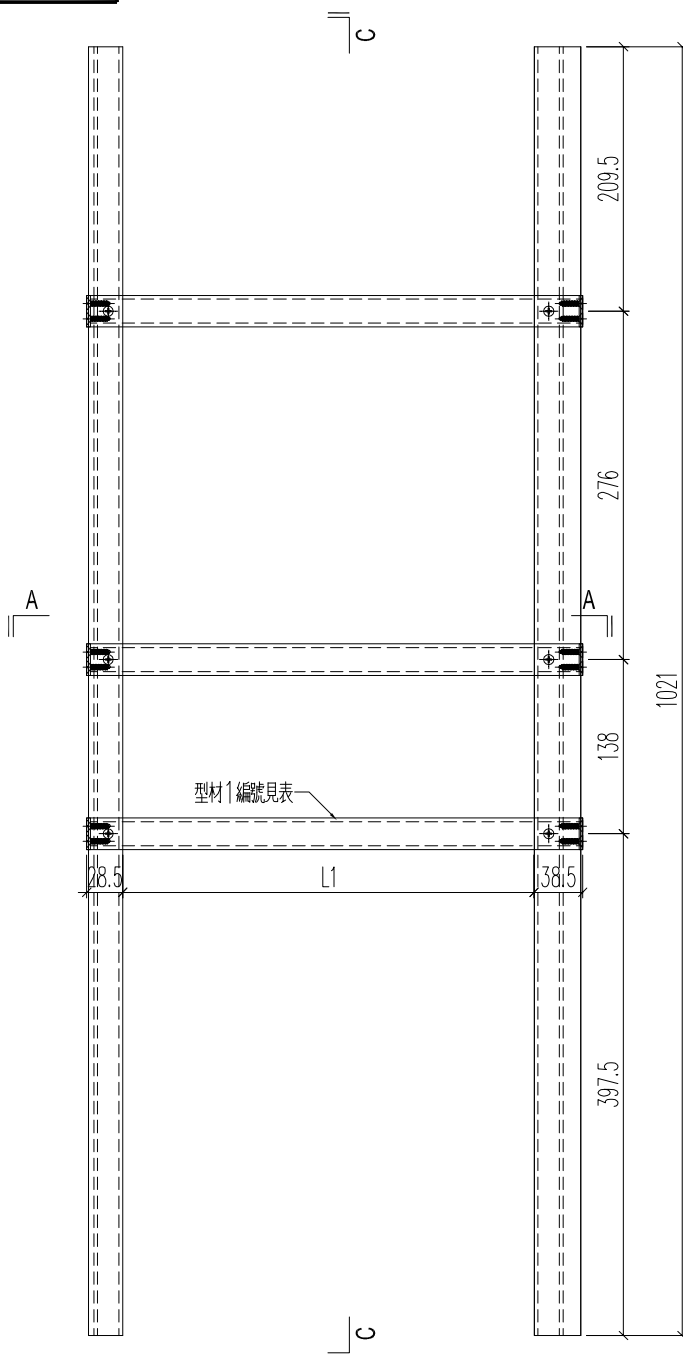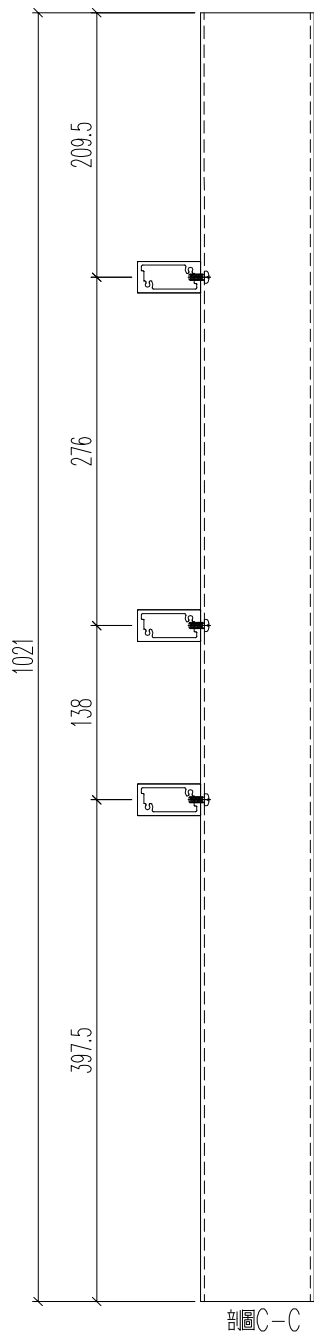





名稱	格柵組裝圖	制圖	H	20250908	修改			
材料	--	復核	LRA	20250908	日期			
顏色	--	批准			圖號	J861—3403—ZZ4R		

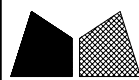 美特鋁質有限公司 MIDI Aluminium Fabricator Ltd.				原EI/8949/25 新增				
工程號	J861	地盤	已連拿利					
加工圖見：J861-3403-ZZ4R								
組裝圖編號	長度L	加工數	立面號	樓層	每層用量	L1	鋁料1編號	
J861-3403-ZZ4R	1059.7	4	PE-3403	3~7F	1	886.2	J861-3403-ZS4R	
J861-3404-ZZ4R	1059.7	1	PE-3404	2F	1	886.2	J861-3404-ZS4R	
名稱	格柵組裝圖	制圖	H	20250908	修改			
材料	--	復核	LRA	20250908	日期			
顏色	--	批准			圖號	J861-3403-ZZ4R/1		

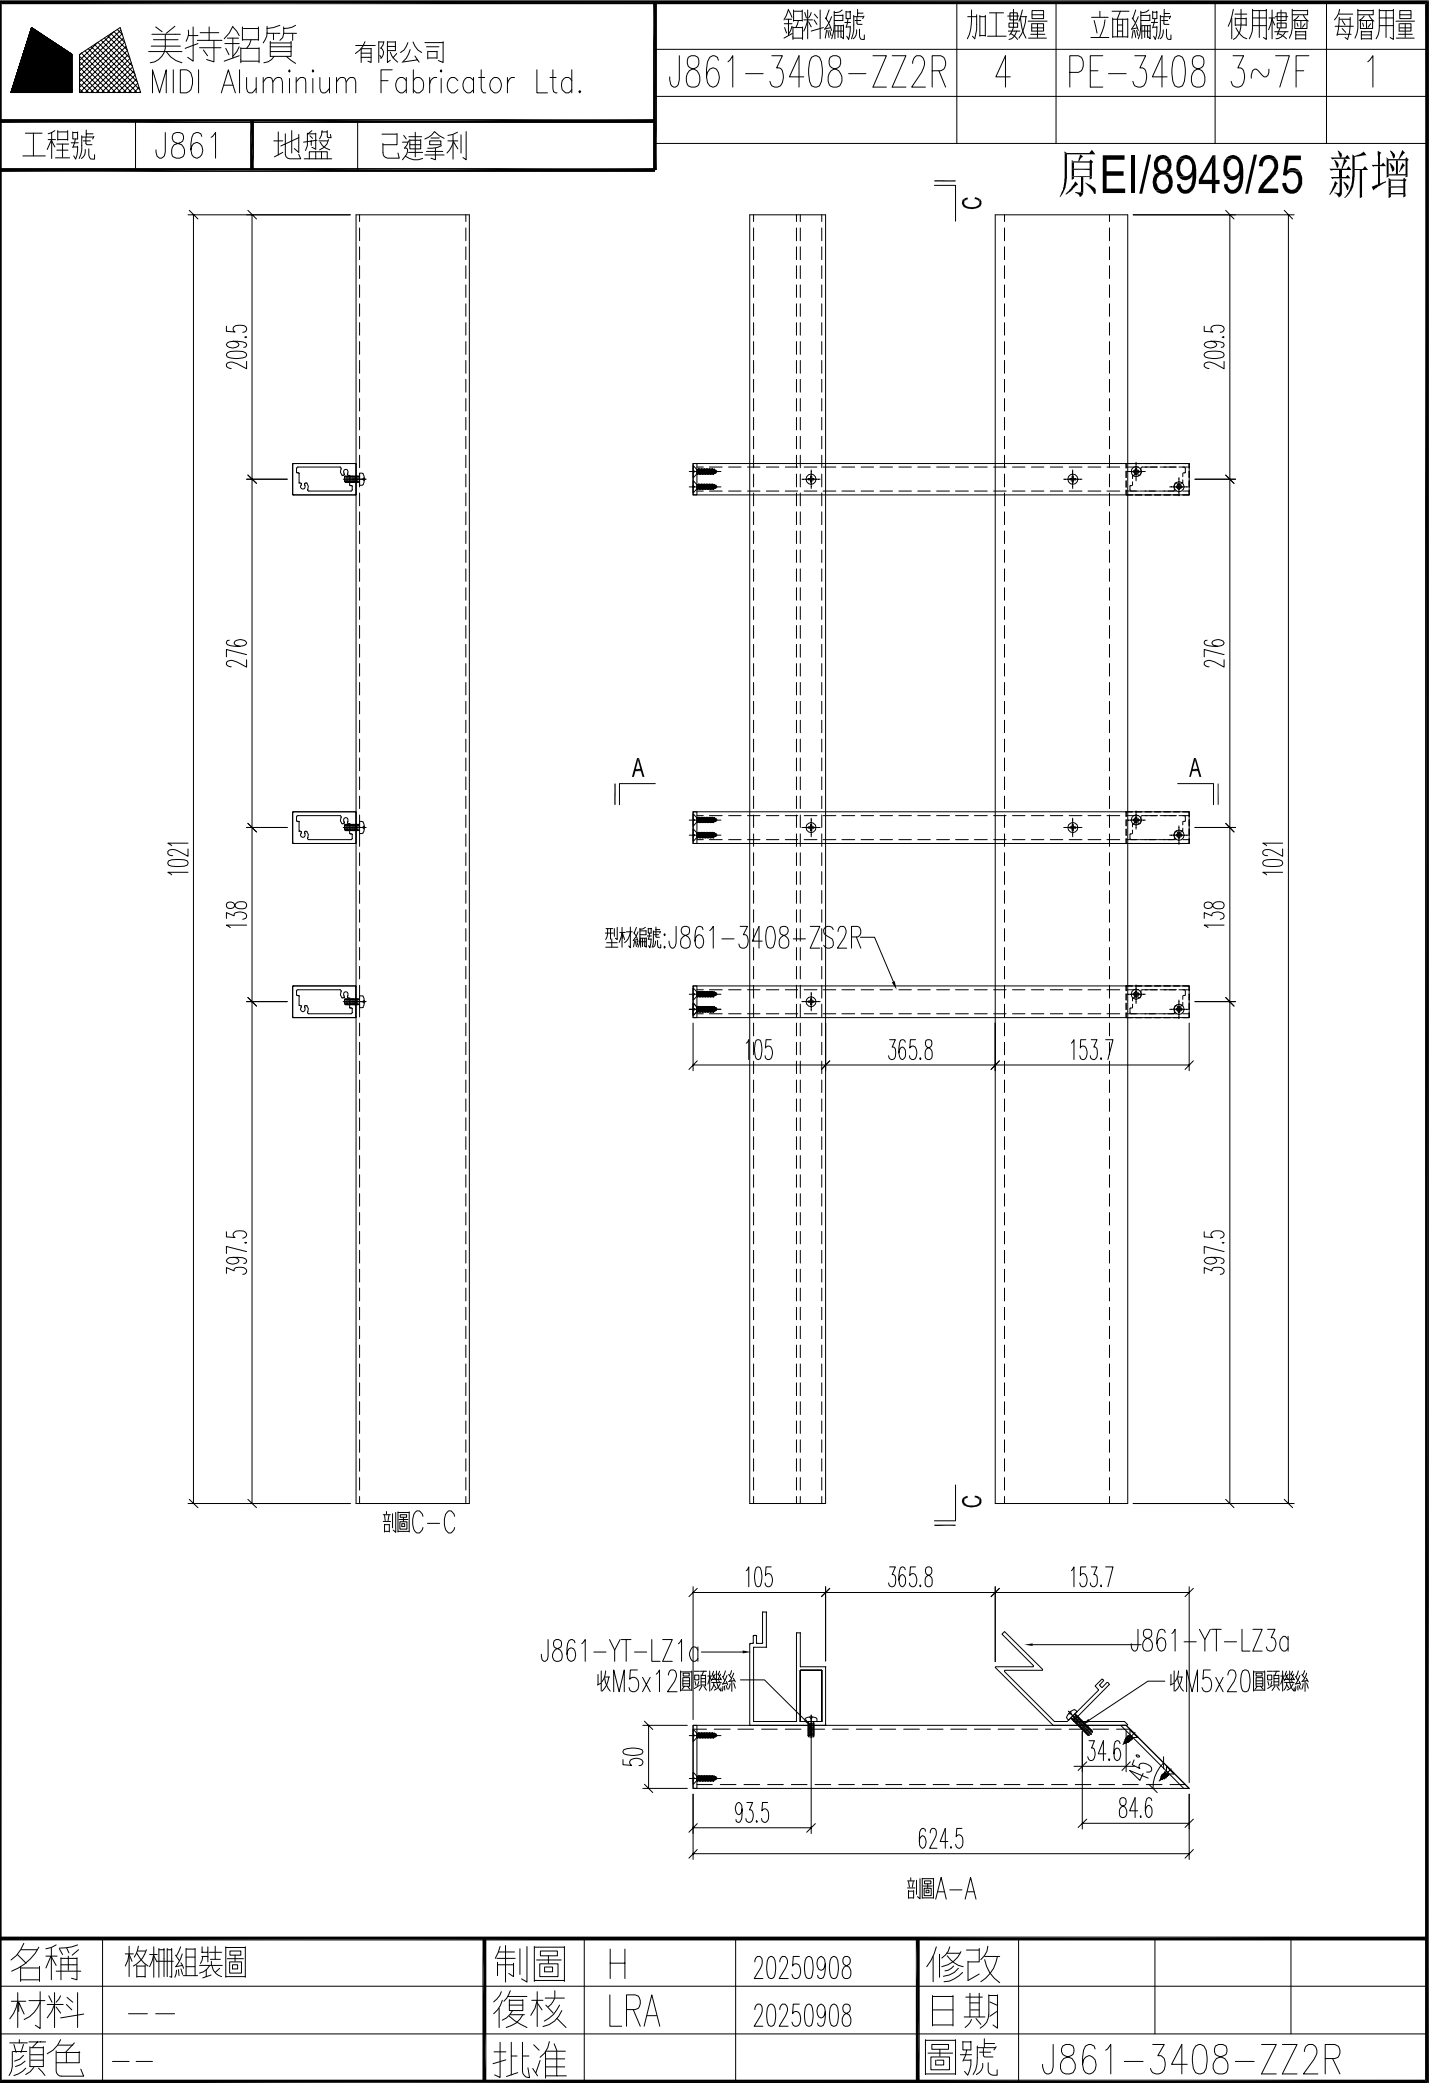

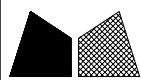

原EI/8949/25 新增

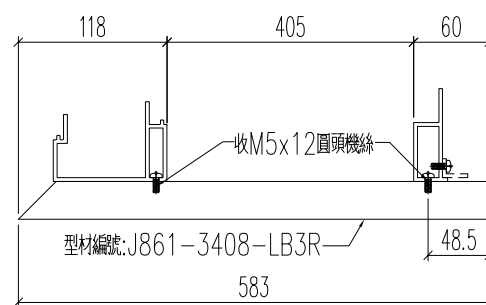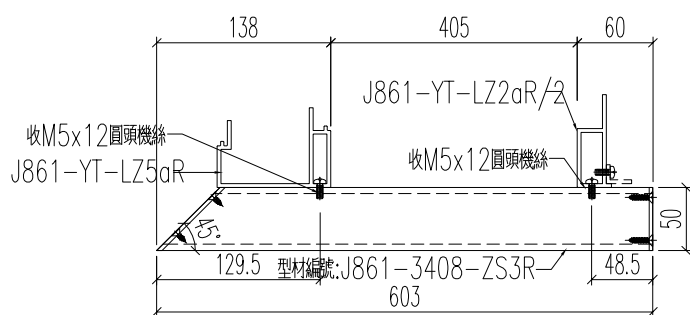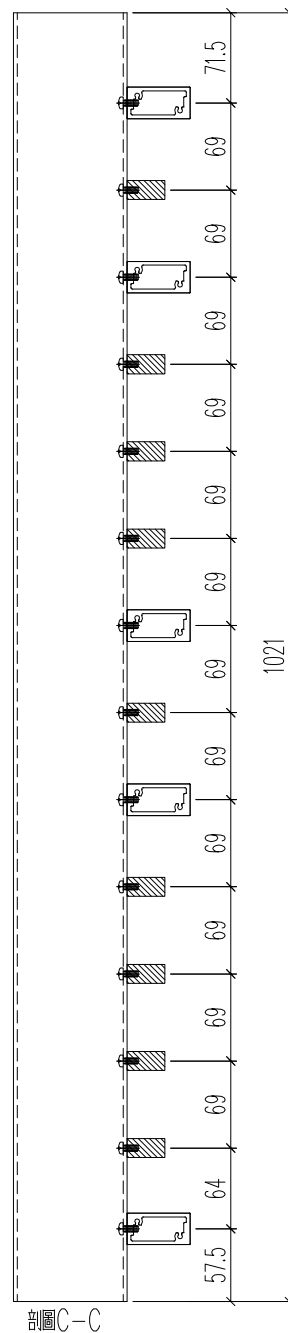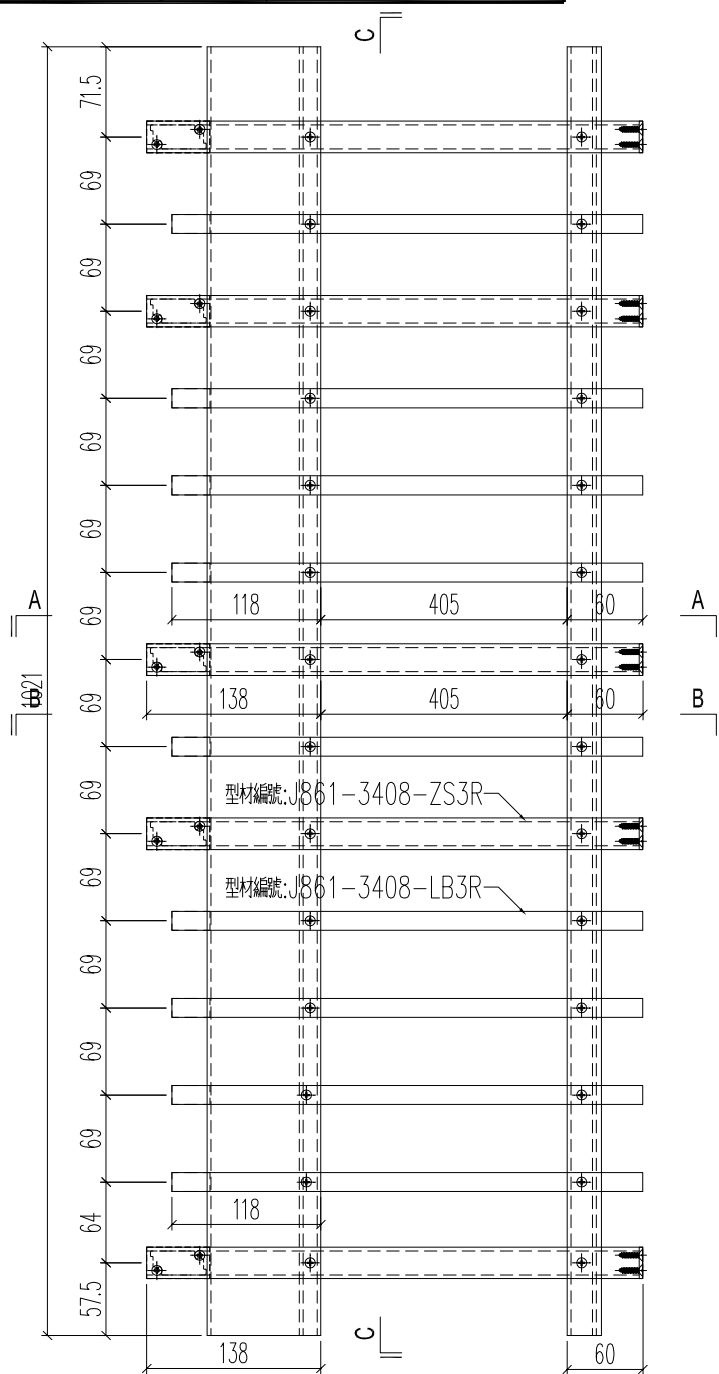

剖圖A-A

剖圖B-B

名稱	格柵組裝圖	制圖	H	20250908	修改			
材料	--	復核	LRA	20250908	日期			
顏色	--	批准			圖號	J861-3408-ZZ3R		