



工程指示 / 要求簡箋 ENGINEER INSTRUCTIONS(E.I.)

工程指示編號:	EI- 8958	修改版本:	A
	HK- 0475		
工程編號:	J 861	工程名稱:	己連拿利
收件人:	生統	發件人:	細佬
工程項目:	阳台项目-廠用鋁折件加工图 廠用	日期:	02/06/2025

<input type="checkbox"/> 原合約工程包	<input type="checkbox"/> 原合約工程加 / 減賬 QT-	<input type="checkbox"/> 新工程報價 QT-
---------------------------------	--	------------------------------------

信件批核號碼/圖紙參考編號:	批核模具圖紙編號:
客戶指示附件:	管理內部批簽署:

<input type="checkbox"/> 初步鋁料 B.M.	<input type="checkbox"/> 加工拆圖, 然後生產	<input type="checkbox"/> 尺寸表
<input type="checkbox"/> 正式鋁料 B.M.	<input type="checkbox"/> 技術上資料/指示	<input type="checkbox"/> 報價
<input type="checkbox"/> 配件 B.M.	<input type="checkbox"/> 樣辦或貨品說明書	<input type="checkbox"/> 分判合約
<input type="checkbox"/> 其他:		

內容: 修改加工圖
備注: 林仁安5月30日通知(J861阳台扶手配套廠用鋁折件加工图EI8958(A版次)2025.05.30)
完成上列要求日期: 10/06/2025


國內

<input type="checkbox"/> 生產技術總監	<input type="checkbox"/> 連附件	<input type="checkbox"/> 技術部	<input type="checkbox"/> 連附件	<input type="checkbox"/> 生產部	<input type="checkbox"/> 連附件
<input type="checkbox"/> 採購部	<input type="checkbox"/> 連附件	<input checked="" type="checkbox"/> 生產統籌部	<input checked="" type="checkbox"/> 連附件	<input type="checkbox"/> 報關組	<input type="checkbox"/> 連附件
<input checked="" type="checkbox"/> 質檢部	<input checked="" type="checkbox"/> 連附件	<input type="checkbox"/> 會計部	<input type="checkbox"/> 連附件	<input type="checkbox"/> 機械設計部	<input type="checkbox"/> 連附件
<input type="checkbox"/> 香港辦	<input type="checkbox"/> 連附件	<input type="checkbox"/> 其他:			


香港

<input type="checkbox"/> 行政部	<input type="checkbox"/> 連附件	<input type="checkbox"/> 會計部	<input type="checkbox"/> 連附件	<input type="checkbox"/> 統籌部	<input type="checkbox"/> 連附件	<input type="checkbox"/> 工程部	<input type="checkbox"/> 連附件
<input type="checkbox"/> 採購部	<input type="checkbox"/> 連附件	<input type="checkbox"/> QS部	<input type="checkbox"/> 連附件	<input type="checkbox"/> 地盤管理	<input type="checkbox"/> 連附件	<input type="checkbox"/> 維修部	<input type="checkbox"/> 連附件

*發件人簽署:	*組別成員批核簽署:
傳遞編號:	項目經理簽署: 

 美特鋁質 有限公司 MIDI Aluminium Fabricator Ltd.	工程號: J-861	計算: AN	日期: 2025/5/27			送呈: 施哥
	地盤名稱: 己連拿利	核對:	日期:			副本:
廠用鋁板B.M.表	項目類別: 阳台鋁板	批准:	日期:			
BM編號:	修改版次:	A/C Code:	總V.F.: 9.71	總重量: 120.54	此BM依據 資料計算	

序號	修改內容	鋁板圖號	鋁板名稱	顏色	實用	後備	總數	總重量	單件展開面積	總展開面積	單件V.F.	總V.F.	備註
									平方米		平方米		
1		3401-FSC2-AP1	3mm厚鋁板	LX01963MH	3	0	3	0.733	0.030	0.090	0.018	0.054	
2		3402-FSC2-AP1	3mm厚鋁板	LX01963MH	1	0	1	0.244	0.030	0.030	0.018	0.018	
3		3401-FSC2R-AP1	3mm厚鋁板	LX01963MH	3	0	3	0.733	0.030	0.090	0.018	0.054	
4		3402-FSC2R-AP1	3mm厚鋁板	LX01963MH	1	0	1	0.244	0.030	0.030	0.018	0.018	
5		3403-FSC2-AP1	3mm厚鋁板	LX01963MH	4	0	4	0.978	0.030	0.120	0.018	0.072	
6		3404-FSC2-AP1	3mm厚鋁板	LX01963MH	1	0	1	0.244	0.030	0.030	0.018	0.018	
7		3403-FSC3-AP1	3mm厚鋁板	LX01963MH	4	0	4	0.978	0.030	0.120	0.018	0.072	
8		3404-FSC3-AP1	3mm厚鋁板	LX01963MH	1	0	1	0.244	0.030	0.030	0.018	0.018	
9		3405-FSC2-AP1	3mm厚鋁板	LX01963MH	1	0	1	0.244	0.030	0.030	0.018	0.018	
10		3405-FSC2R-AP1	3mm厚鋁板	LX01963MH	1	0	1	0.244	0.030	0.030	0.018	0.018	
11		3408-FSZ3-AP1	3mm厚鋁板	LX01963MH	4	0	4	0.848	0.026	0.104	0.016	0.063	
12		3408-FSZ3R-AP1	3mm厚鋁板	LX01963MH	4	0	4	0.848	0.026	0.104	0.016	0.063	
13		3401-FSC3R-AP1	3mm厚鋁板	MILL	3	0	3	1.821	0.075	0.224	0.000	0.000	
14		3402-FSC3R-AP1	3mm厚鋁板	MILL	1	0	1	0.607	0.075	0.075	0.000	0.000	
15		3405-FSC3R-AP1	3mm厚鋁板	MILL	1	0	1	0.618	0.076	0.076	0.000	0.000	
16		3408-FSC4R-AP1	3mm厚鋁板	MILL	4	0	4	1.882	0.058	0.231	0.000	0.000	
17		3401-FSC3-AP1	3mm厚鋁板	MILL	3	0	3	1.821	0.075	0.224	0.000	0.000	
18		3402-FSC3-AP1	3mm厚鋁板	MILL	1	0	1	0.607	0.075	0.075	0.000	0.000	
19		3405-FSC3-AP1	3mm厚鋁板	MILL	1	0	1	0.618	0.076	0.076	0.000	0.000	
20		3408-FSC4-AP1	3mm厚鋁板	MILL	4	0	4	1.882	0.058	0.231	0.000	0.000	
21		3403-FSC1-AP1	3mm厚鋁板	MILL	4	0	4	1.832	0.056	0.225	0.000	0.000	
22		3404-FSC1-AP1	3mm厚鋁板	MILL	1	0	1	0.458	0.056	0.056	0.000	0.000	

 美特鋁質 有限公司 MIDI Aluminium Fabricator Ltd.	工程號: J-861	計算: AN	日期: 2025/5/27		送呈: 施哥
	地盤名稱: 己連拿利	核對:	日期:		副本:
廠用鋁板B.M.表	項目類別: 阳台鋁板	批准:	日期:		
BM編號:	修改版次:	A/C Code:	總V.F.: 9.71	總重量: 120.54	此BM依據 資料計算




序號	修改內容	鋁板圖號	鋁板名稱	顏色	實用	後備	總數	總重量	單件展開面積	總展開面積	單件V.F.	總V.F.	備註
									平方米		平方米		
23		3403-FSC4-AP1	3mm厚鋁板	MILL	4	0	4	1.832	0.056	0.225	0.000	0.000	
24		3404-FSC4-AP1	3mm厚鋁板	MILL	1	0	1	0.458	0.056	0.056	0.000	0.000	
25		3401-FSC3R-AP1a	3mm厚鋁板	LX01963MH	3	0	3	4.047	0.166	0.498	0.282	0.847	
26		3402-FSC3R-AP1a	3mm厚鋁板	LX01963MH	1	0	1	1.349	0.166	0.166	0.282	0.282	
27		3405-FSC3R-AP1a	3mm厚鋁板	LX01963MH	1	0	1	1.375	0.169	0.169	0.288	0.288	
28		3408-FSC4R-AP1a	3mm厚鋁板	LX01963MH	4	0	4	4.129	0.127	0.508	0.216	0.864	
29		3401-FSC3-AP1a	3mm厚鋁板	LX01963MH	3	0	3	4.047	0.166	0.498	0.282	0.847	
30		3402-FSC3-AP1a	3mm厚鋁板	LX01963MH	1	0	1	1.349	0.166	0.166	0.282	0.282	
31		3405-FSC3-AP1a	3mm厚鋁板	LX01963MH	1	0	1	1.375	0.169	0.169	0.288	0.288	
32		3408-FSC4-AP1a	3mm厚鋁板	LX01963MH	4	0	4	4.129	0.127	0.508	0.216	0.864	
33		3403-FSC1-AP1a	3mm厚鋁板	LX01963MH	4	0	4	6.217	0.191	0.765	0.325	1.301	
34		3404-FSC1-AP1a	3mm厚鋁板	LX01963MH	1	0	1	1.554	0.191	0.191	0.325	0.325	
35		3403-FSC4-AP1a	3mm厚鋁板	LX01963MH	4	0	4	6.217	0.191	0.765	0.325	1.301	
36		3404-FSC4-AP1a	3mm厚鋁板	LX01963MH	1	0	1	1.554	0.191	0.191	0.325	0.325	
37		J861-ZS-FK1	3mm厚鋁板	LX01963MH	288	0	288	2.927	0.001	0.360	0.001	0.360	
38		J861-ZS-FK1R	3mm厚鋁板	LX01963MH	288	0	288	2.927	0.001	0.360	0.001	0.360	
39		J861-ZS-FK2	3mm厚鋁板	LX01963MH	186	0	186	2.798	0.002	0.344	0.002	0.344	
40		J861-ZS-FK2R	3mm厚鋁板	LX01963MH	186	0	186	2.798	0.002	0.344	0.002	0.344	
41		J861-ZS-TX1	1.5mm厚鋁板	MILL	10	0	10	4.173	0.103	1.027	0.000	0.000	
42		J861-ZS-TX1R	1.5mm厚鋁板	MILL	10	0	10	4.173	0.103	1.027	0.000	0.000	
43		J861-ZS-TX7	1.5mm厚鋁板	MILL	9	0	9	3.756	0.103	0.924	0.000	0.000	A版新增
44		J861-ZS-TX7R	1.5mm厚鋁板	MILL	9	0	9	3.756	0.103	0.924	0.000	0.000	A版新增


美特鋁質 有限公司
 MIDI Aluminium Fabricator Ltd.


鋁料編號	加工數量	立面編號	使用樓層	每層用量
J861-ZS-TX1	10			
J861-ZS-TX1R	10			
J861-ZS-TX7	9			
J861-ZS-TX7R	9			



工程號	J861	地盤	已連拿利
-----	------	----	------

新增編號
 新增編號

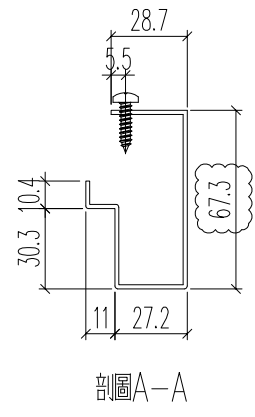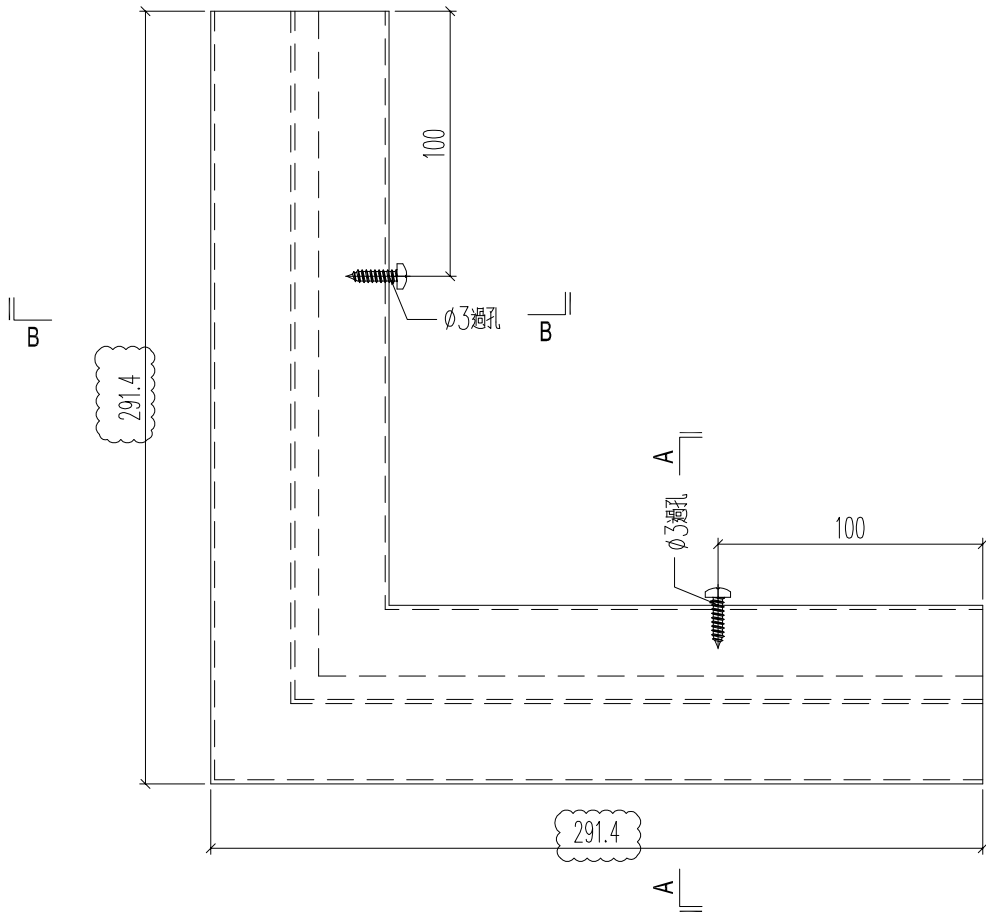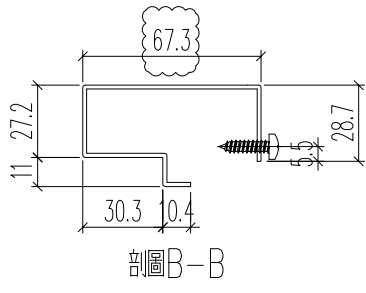

名稱	套芯加工圖	制圖	H	20250527	修改	A		
材料	1.5mm厚鋁板	復核	LRA	20250527	日期	2025.5.30		
顏色	MILL	批准			圖號	J861-ZS-TX1		

 美特鋁質 有限公司 MIDI Aluminium Fabricator Ltd.				鋁料編號	加工數量	立面編號	使用樓層	每層用量		
				J861-NG-TX2	10					
工程號	J861	地盤	已連拿利							

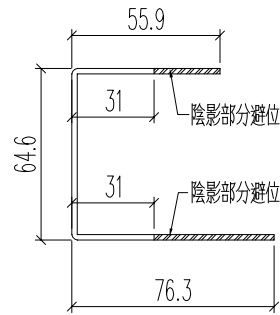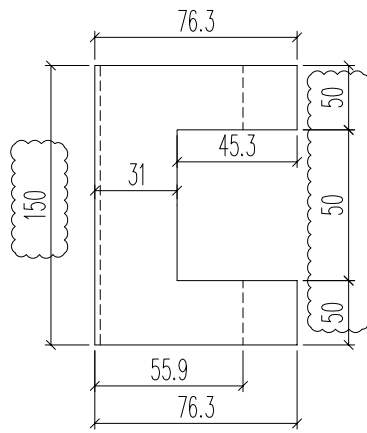


名稱	套芯加工圖	制圖	H	20250527	修改	A		
材料	1.5mm厚鋁板	復核	LRA	20250527	日期	2025.5.30		
顏色	MILL	批准			圖號	J861-NG-TX2		


 美特鋁質 有限公司 MIDI Aluminium Fabricator Ltd.	鋁料編號	加工數量	立面編號	使用樓層	每層用量	
	J861-ZS-TX3	5				



工程號	J861	地盤	已連拿利
-----	------	----	------

J861-ZS-TX3R	5				新增編號
J861-ZS-TX5	11				新增編號
J861-ZS-TX5R	11				新增編號
J861-ZS-TX9	1				新增編號
J861-ZS-TX9R	1				新增編號

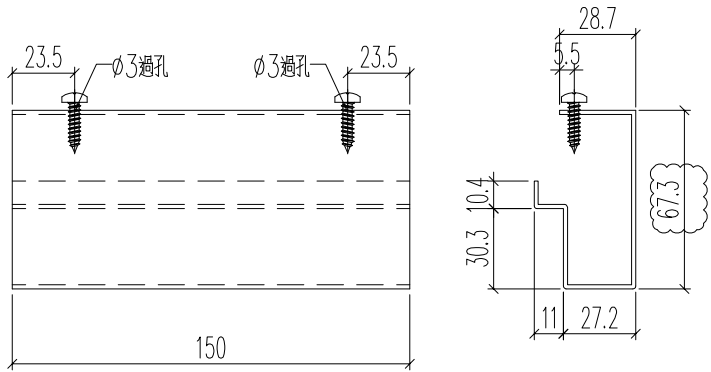

名稱	套芯加工圖	制圖	H	20250527	修改	A		
材料	1.5mm厚鋁板	復核	LRA	20250527	日期	2025.5.30		
顏色	MILL	批准			圖號	J861-ZS-TX3		




 美特鋁質 有限公司 MIDI Aluminium Fabricator Ltd.				鋁料編號	加工數量	立面編號	使用樓層	每層用量	
				J861-ZS-TX4	5				
工程號 J861 地盤 已連拿利				J861-ZS-TX4R	5				新增編號
				J861-ZS-TX6	11				新增編號
				J861-ZS-TX6R	11				新增編號

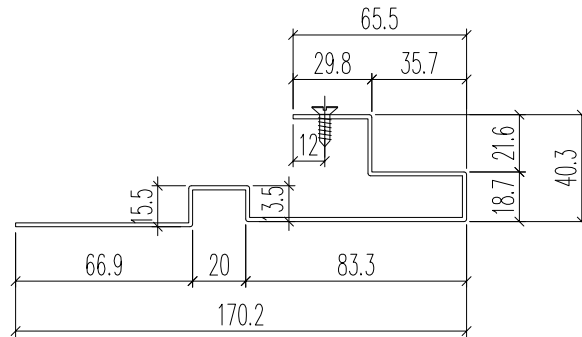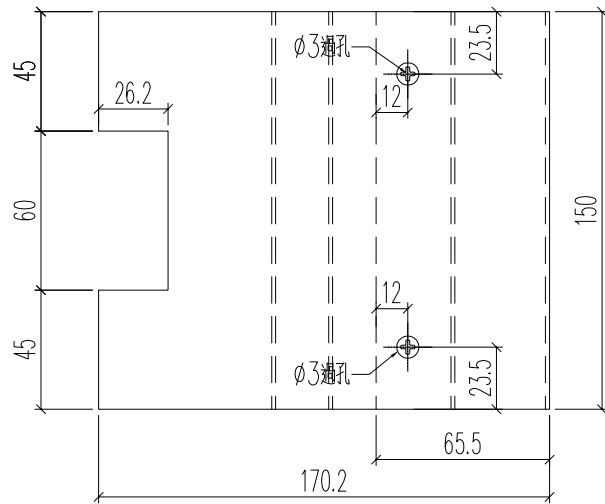

名稱	套芯加工圖	制圖	H	20250527	修改	A		
材料	1.5mm厚鋁板	復核	LRA	20250527	日期	2025.5.30		
顏色	MILL	批准			圖號	J861-ZS-TX4		

 美特鋁質 有限公司 MIDI Aluminium Fabricator Ltd.			
工程號	J861	地盤	已連拿利

鋁料編號	加工數量	立面編號	使用樓層	每層用量
J861-ZS-TX2	10			
J861-ZS-TX2R	10			

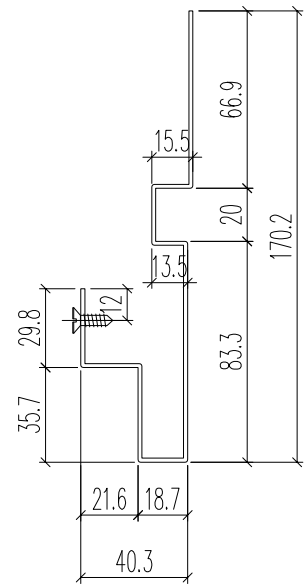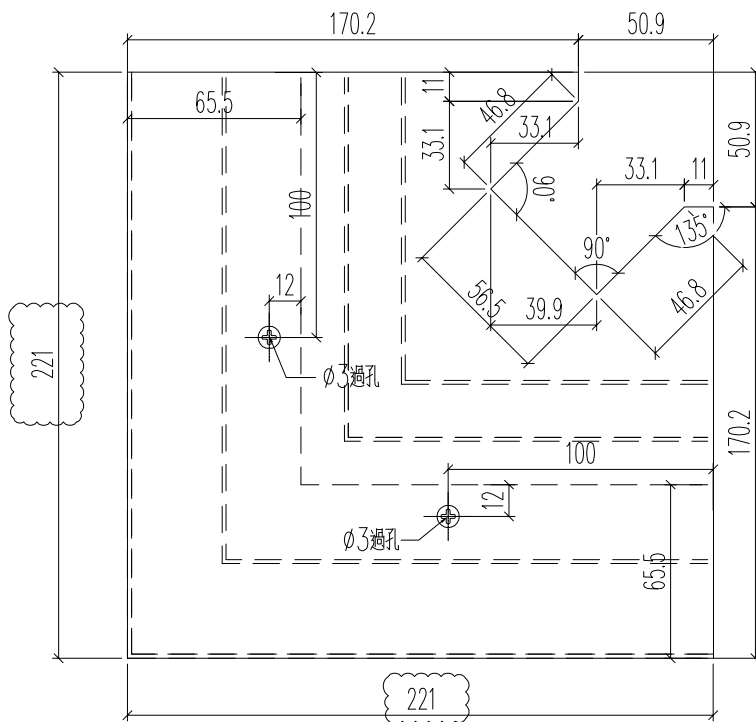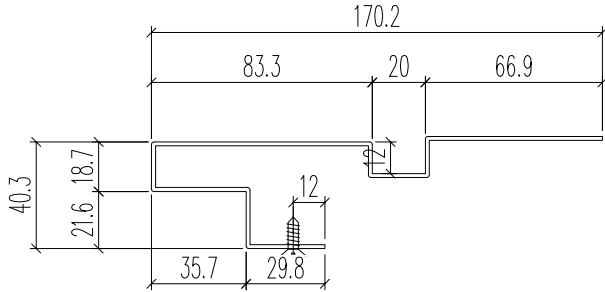

名稱	套芯加工圖	制圖	H	20250527	修改	A	
材料	1.5mm厚鋁板	復核	LRA	20250527	日期	2025.5.30	
顏色	MILL	批准			圖號	J861-ZS-TX2	






美特鋁質 有限公司
MIDI Aluminium Fabricator Ltd.


鋁料編號	加工數量	立面編號	使用樓層	每層用量		
J861-ZS-TX8	9					
J861-ZS-TX8R	9					

工程號	J861	地盤	已連拿利
-----	------	----	------



新增

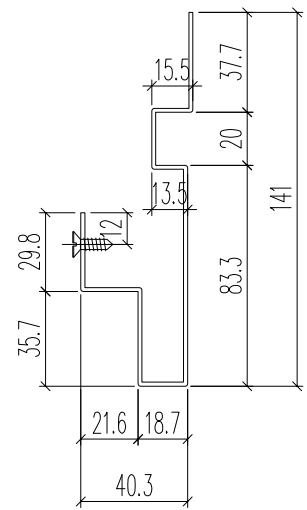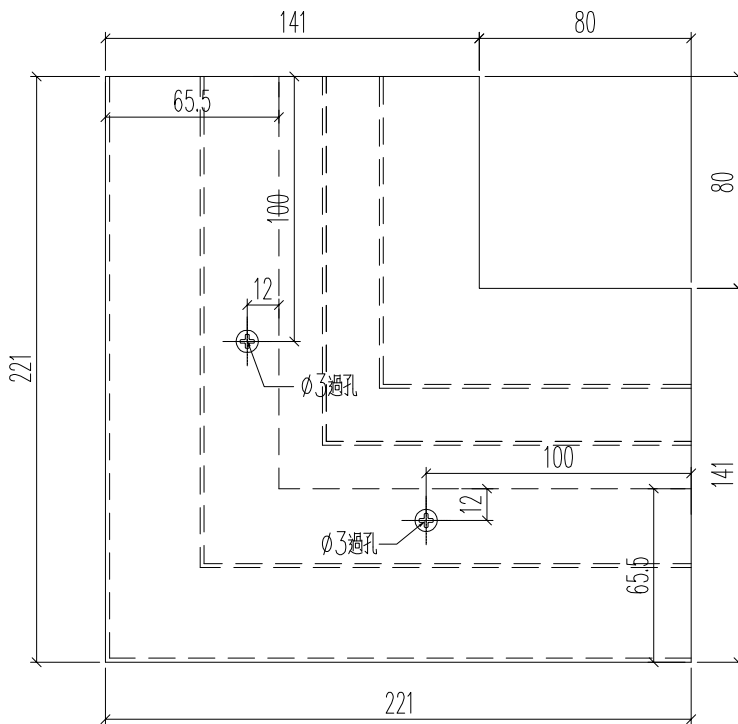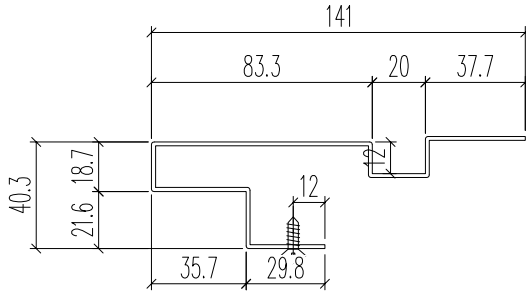

名稱	套芯加工圖	制圖	H	20250530	修改			
材料	1.5mm厚鋁板	復核	LRA	20250530	日期			
顏色	MILL	批准			圖號	J861-ZS-TX8		

 美特鋁質 有限公司 MIDI Aluminium Fabricator Ltd.				鋁料編號	加工數量	立面編號	使用樓層	每層用量
				J861-ZS-TX10	1			
工程號 J861 地盤 已連拿利				J861-ZS-TX10R	1			

新增

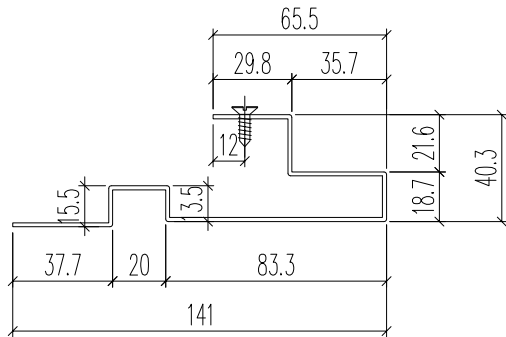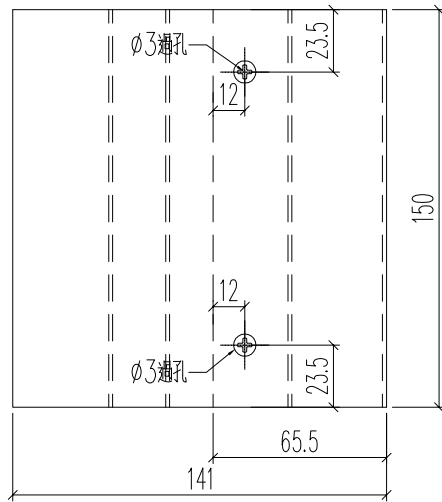

名稱	套芯加工圖	制圖	H	20250530	修改			
材料	1.5mm厚鋁板	復核	LRA	20250530	日期			
顏色	MILL	批准			圖號	J861-ZS-TX10		