



工程指示 / 要求簡箋 ENGINEER INSTRUCTIONS(E.I.)

工程指示編號:	EI- 8959	修改版本:	C
	HK- 0754		
工程編號:	J 861	工程名稱:	己連拿利
收件人:	生統	發件人:	細佬
工程項目:	阳台项目-廠用鋁折件加工圖 地盤用	日期:	26/09/2025

<input type="checkbox"/> 原合約工程包	<input type="checkbox"/> 原合約工程加 / 減賬 QT-	<input type="checkbox"/> 新工程報價 QT-
---------------------------------	--	------------------------------------

信件批核號碼/圖紙參考編號:	批核模具圖紙編號:
客戶指示附件:	管理內部批簽署:

<input type="checkbox"/> 初步鋁料 B.M.	<input type="checkbox"/> 加工拆圖, 然後生產	<input type="checkbox"/> 尺寸表
<input type="checkbox"/> 正式鋁料 B.M.	<input type="checkbox"/> 技術上資料/指示	<input type="checkbox"/> 報價
<input type="checkbox"/> 配件 B.M.	<input type="checkbox"/> 樣辦或貨品說明書	<input type="checkbox"/> 分判合約
<input type="checkbox"/> 其他:		

內容: 修改加工圖
備注: 林仁安9月26日通知(J861 阳台项目 地盤用铝板加工圖 (EI8595 C版次 2025.09.25).pdf)
完成上列要求日期: 06/10/2025

國內

<input type="checkbox"/> 生產技術總監	<input type="checkbox"/> 連附件	<input type="checkbox"/> 技術部	<input type="checkbox"/> 連附件	<input type="checkbox"/> 生產部	<input type="checkbox"/> 連附件
<input type="checkbox"/> 採購部	<input type="checkbox"/> 連附件	<input checked="" type="checkbox"/> 生產統籌部	<input checked="" type="checkbox"/> 連附件	<input type="checkbox"/> 報關組	<input type="checkbox"/> 連附件
<input type="checkbox"/> 質檢部	<input type="checkbox"/> 連附件	<input type="checkbox"/> 會計部	<input type="checkbox"/> 連附件	<input type="checkbox"/> 機械設計部	<input type="checkbox"/> 連附件
<input type="checkbox"/> 香港辦	<input type="checkbox"/> 連附件	<input type="checkbox"/> 其他:			

香港

<input type="checkbox"/> 行政部	<input type="checkbox"/> 連附件	<input type="checkbox"/> 會計部	<input type="checkbox"/> 連附件	<input type="checkbox"/> 統籌部	<input type="checkbox"/> 連附件	<input type="checkbox"/> 工程部	<input type="checkbox"/> 連附件
<input type="checkbox"/> 採購部	<input type="checkbox"/> 連附件	<input type="checkbox"/> QS部	<input type="checkbox"/> 連附件	<input type="checkbox"/> 地盤管理	<input type="checkbox"/> 連附件	<input type="checkbox"/> 維修部	<input type="checkbox"/> 連附件


*發件人簽署:	*組別成員批核簽署:
傳遞編號:	項目經理簽署: 



美特鋁質 有限公司
MIDI Aluminium Fabricator Ltd.

产品编号	L(MM)	数量	A	N	M	B	N1	M1	备注
J861-TH-LB08-1		3	312			280			
J861-TH-LB08-5		1	108.5			76.5			

工程號	J861	地盤	己連拿利
-----	------	----	------

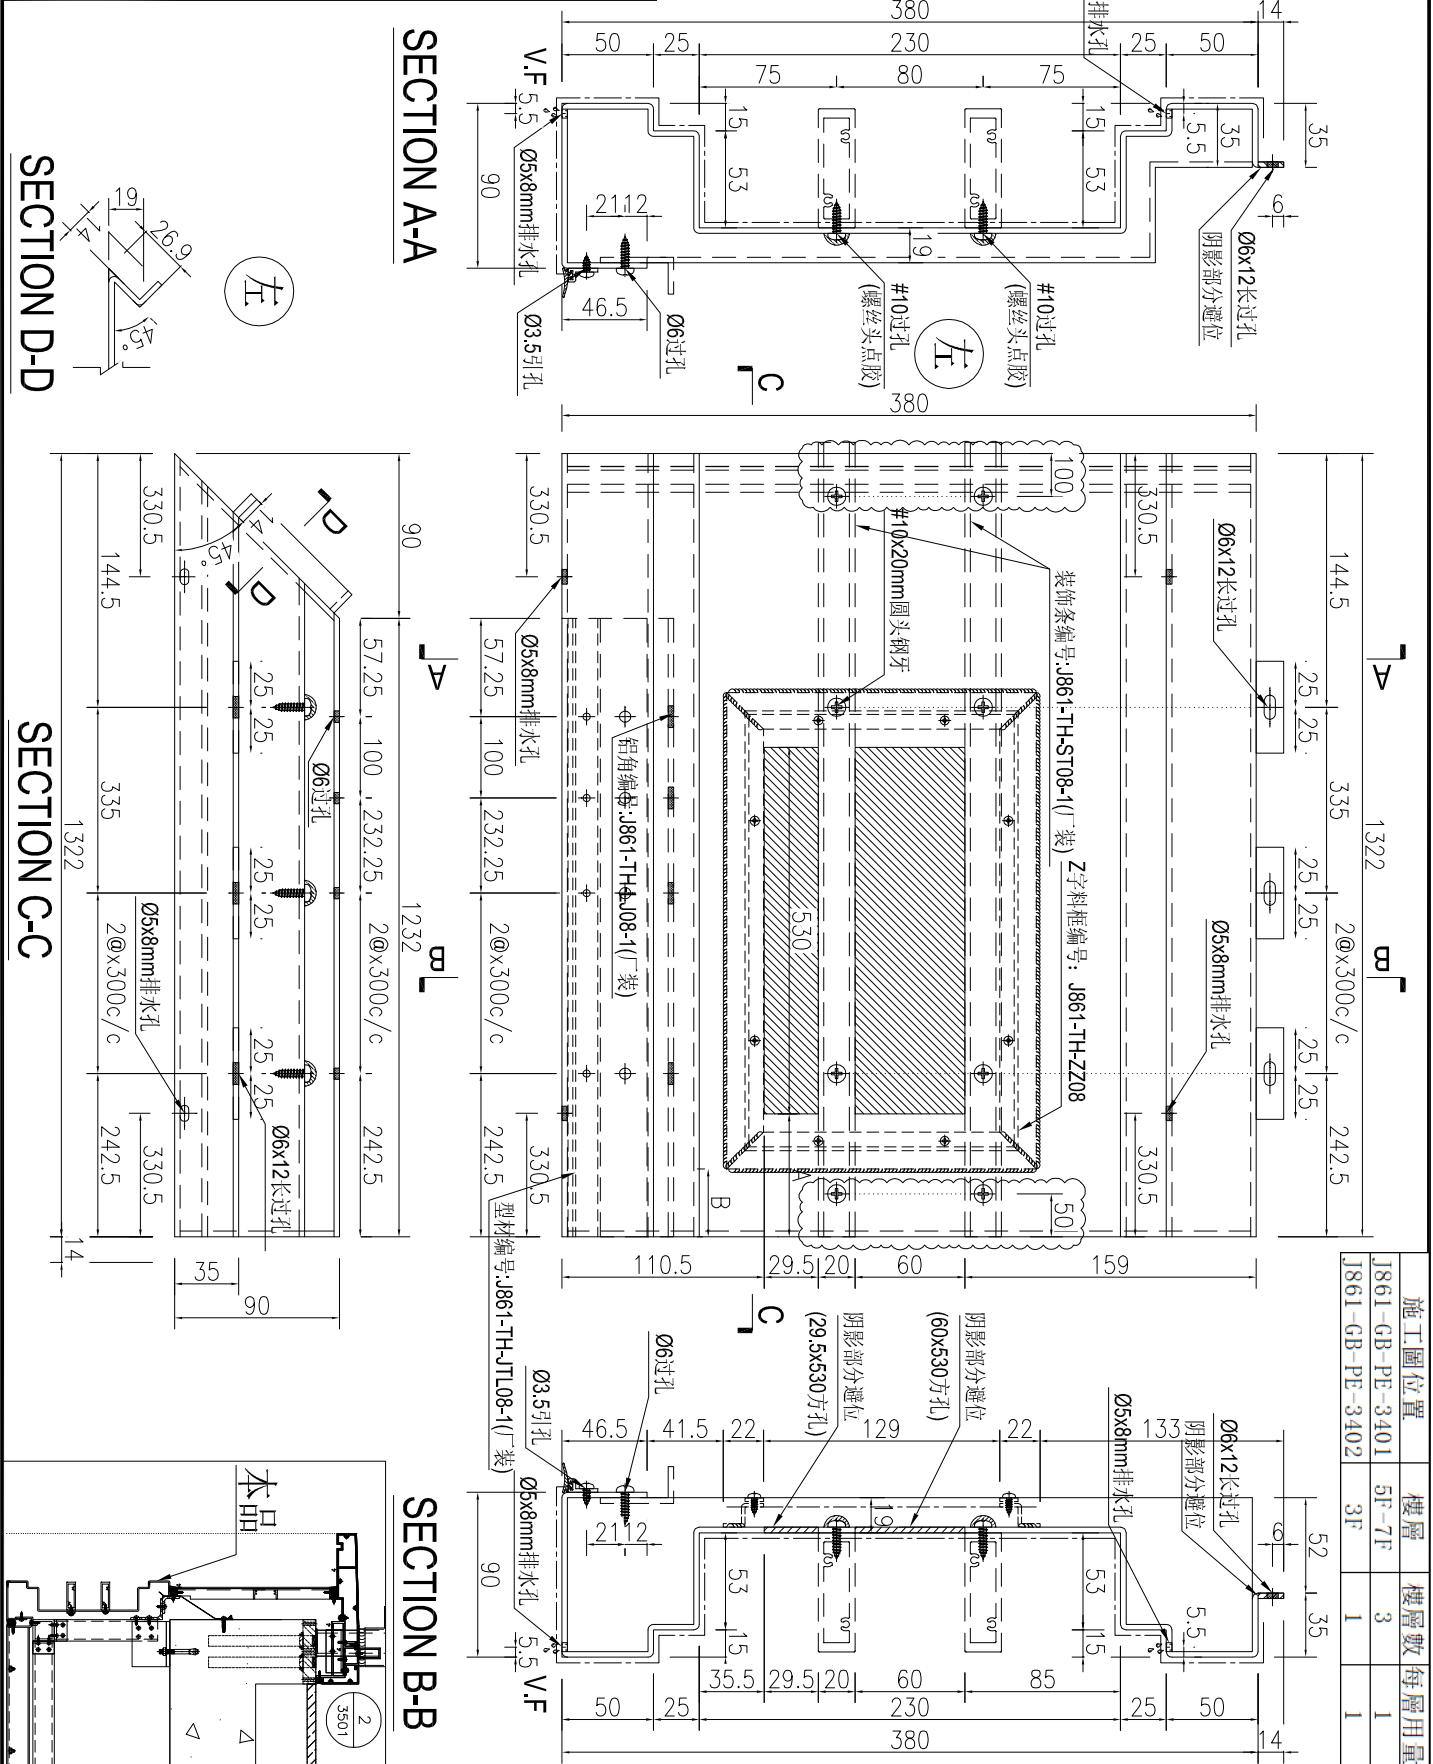

施工圖位置	樓層	樓層數	每層用量
J861-GB-PE-3401	5F-7F	3	1
J861-GB-PE-3402	3F	1	1


名稱	鋁板加工圖	制圖	AN	2025-05-08	修改	A	B
材料	3mm厚鋁板	復核			日期	2025.5.28	2025.9.25
顏色	UCT550041XLB-3	批准			圖號	J861-TH-LB08A	



美特鋁質有限公司
MIDI Aluminium Fabricator Ltd.

工程號	J861	地盤	已連拿利
-----	------	----	------

产品编号	L(MM)	数量	A	N	M	B	N1	M1	备注
J861-TH-LB08-4		3	412.5			380.5			
J861-TH-LB08-6		1	136.5			104.5			

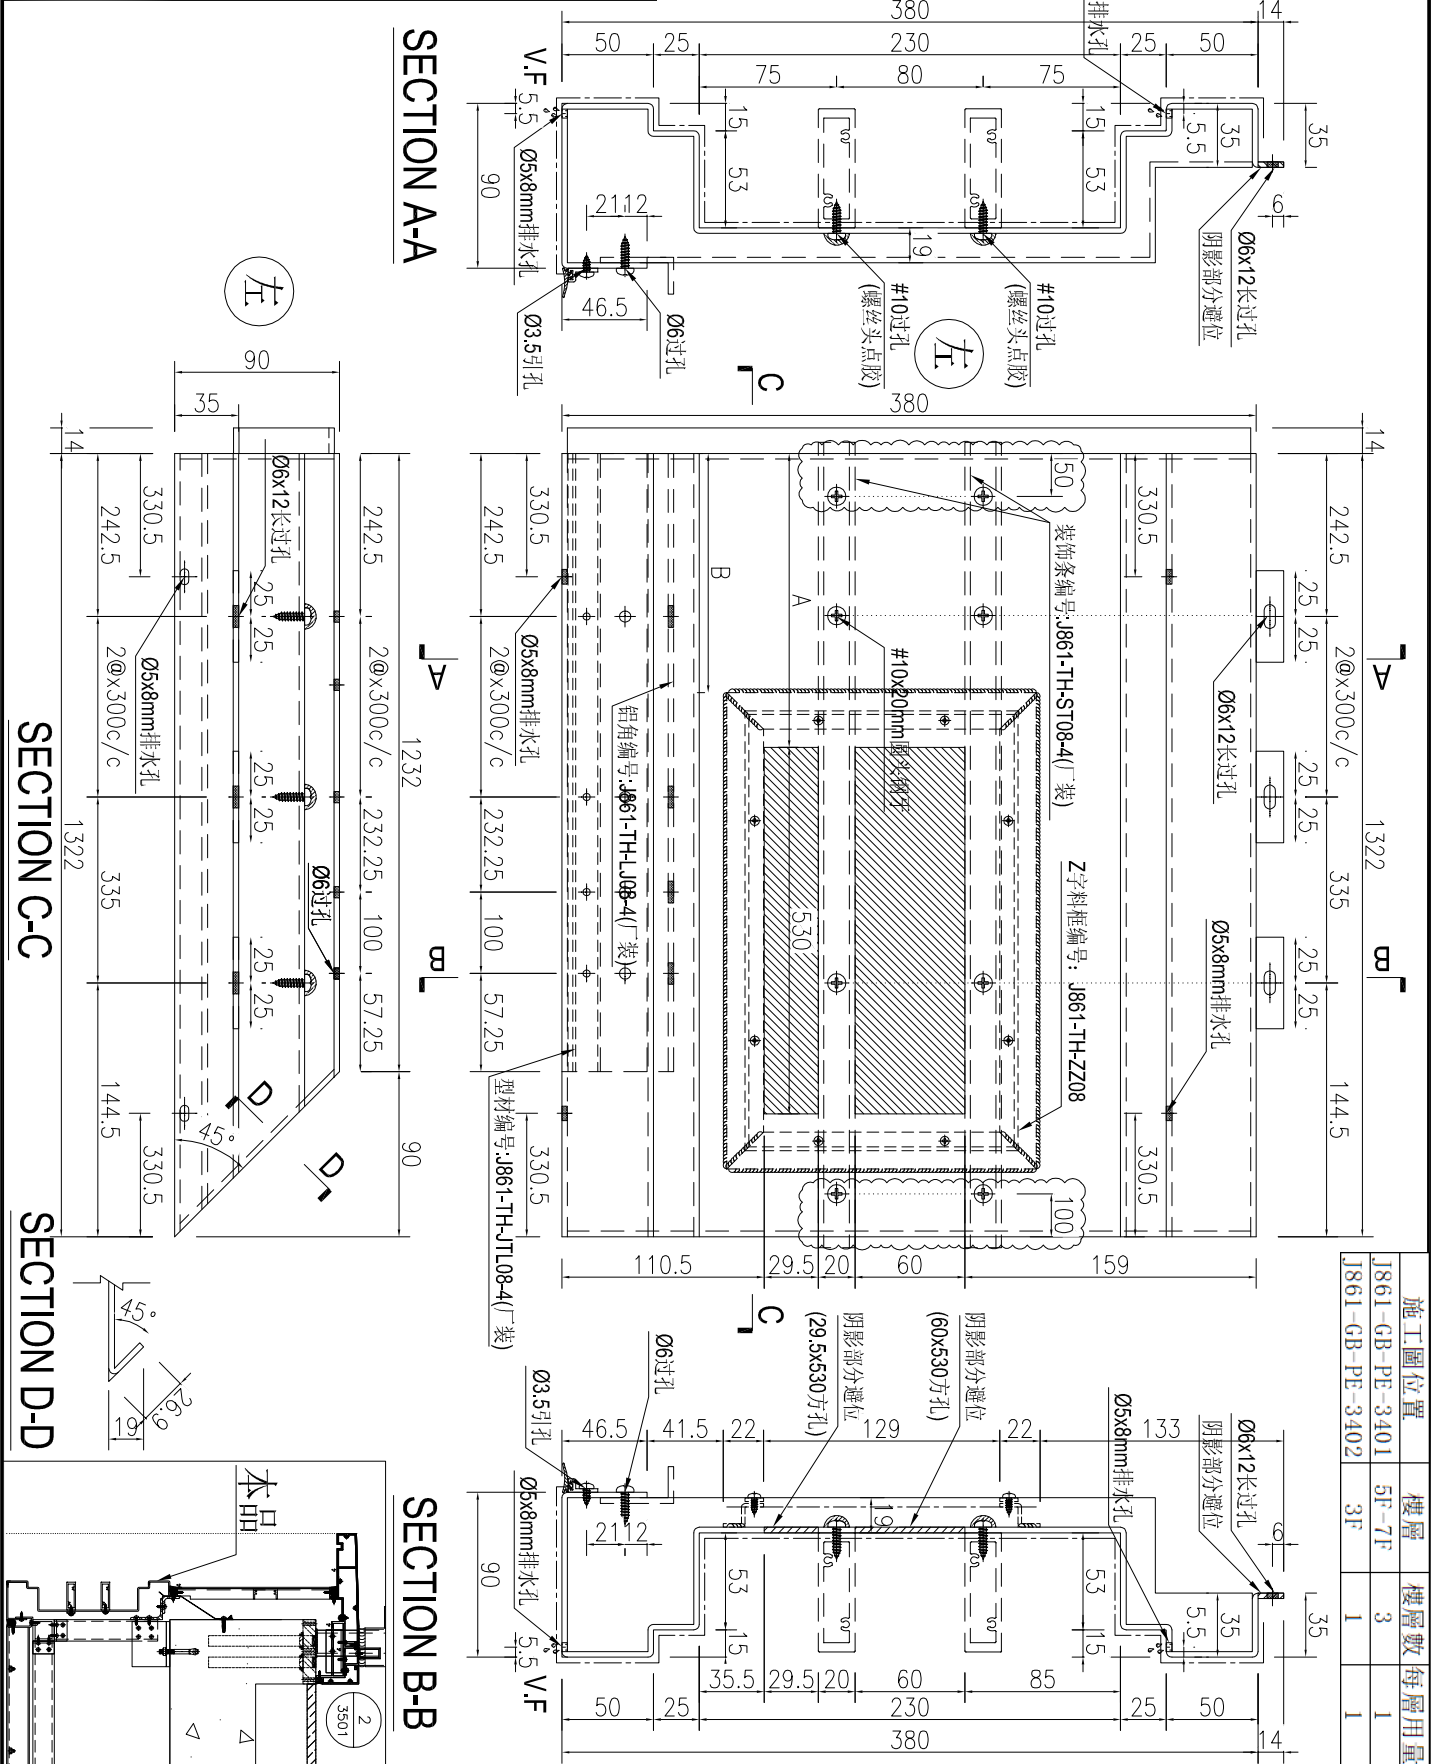

施工圖位置	樓層	樓層數	每層用量
J861-GB-PE-3401	5F-7F	3	1
J861-GB-PE-3402	3F	1	1


名稱	鋁板加工圖	制圖	AN	日期	2025-05-08	修改	A	B
材料	3mm厚鋁板	復核		日期	2025.5.28	日期	2025.9.25	
顏色	UCT550041XLB-3	批准		圖號	J861-TH-LB08RA			



美特鋁質有限公司
MIDI Aluminium Fabricator Ltd.

产品编号	L(MM)	数量	A	N	M	B	N1	M1	备注
		4							

工程號	J861	地盤	己連拿利
-----	------	----	------

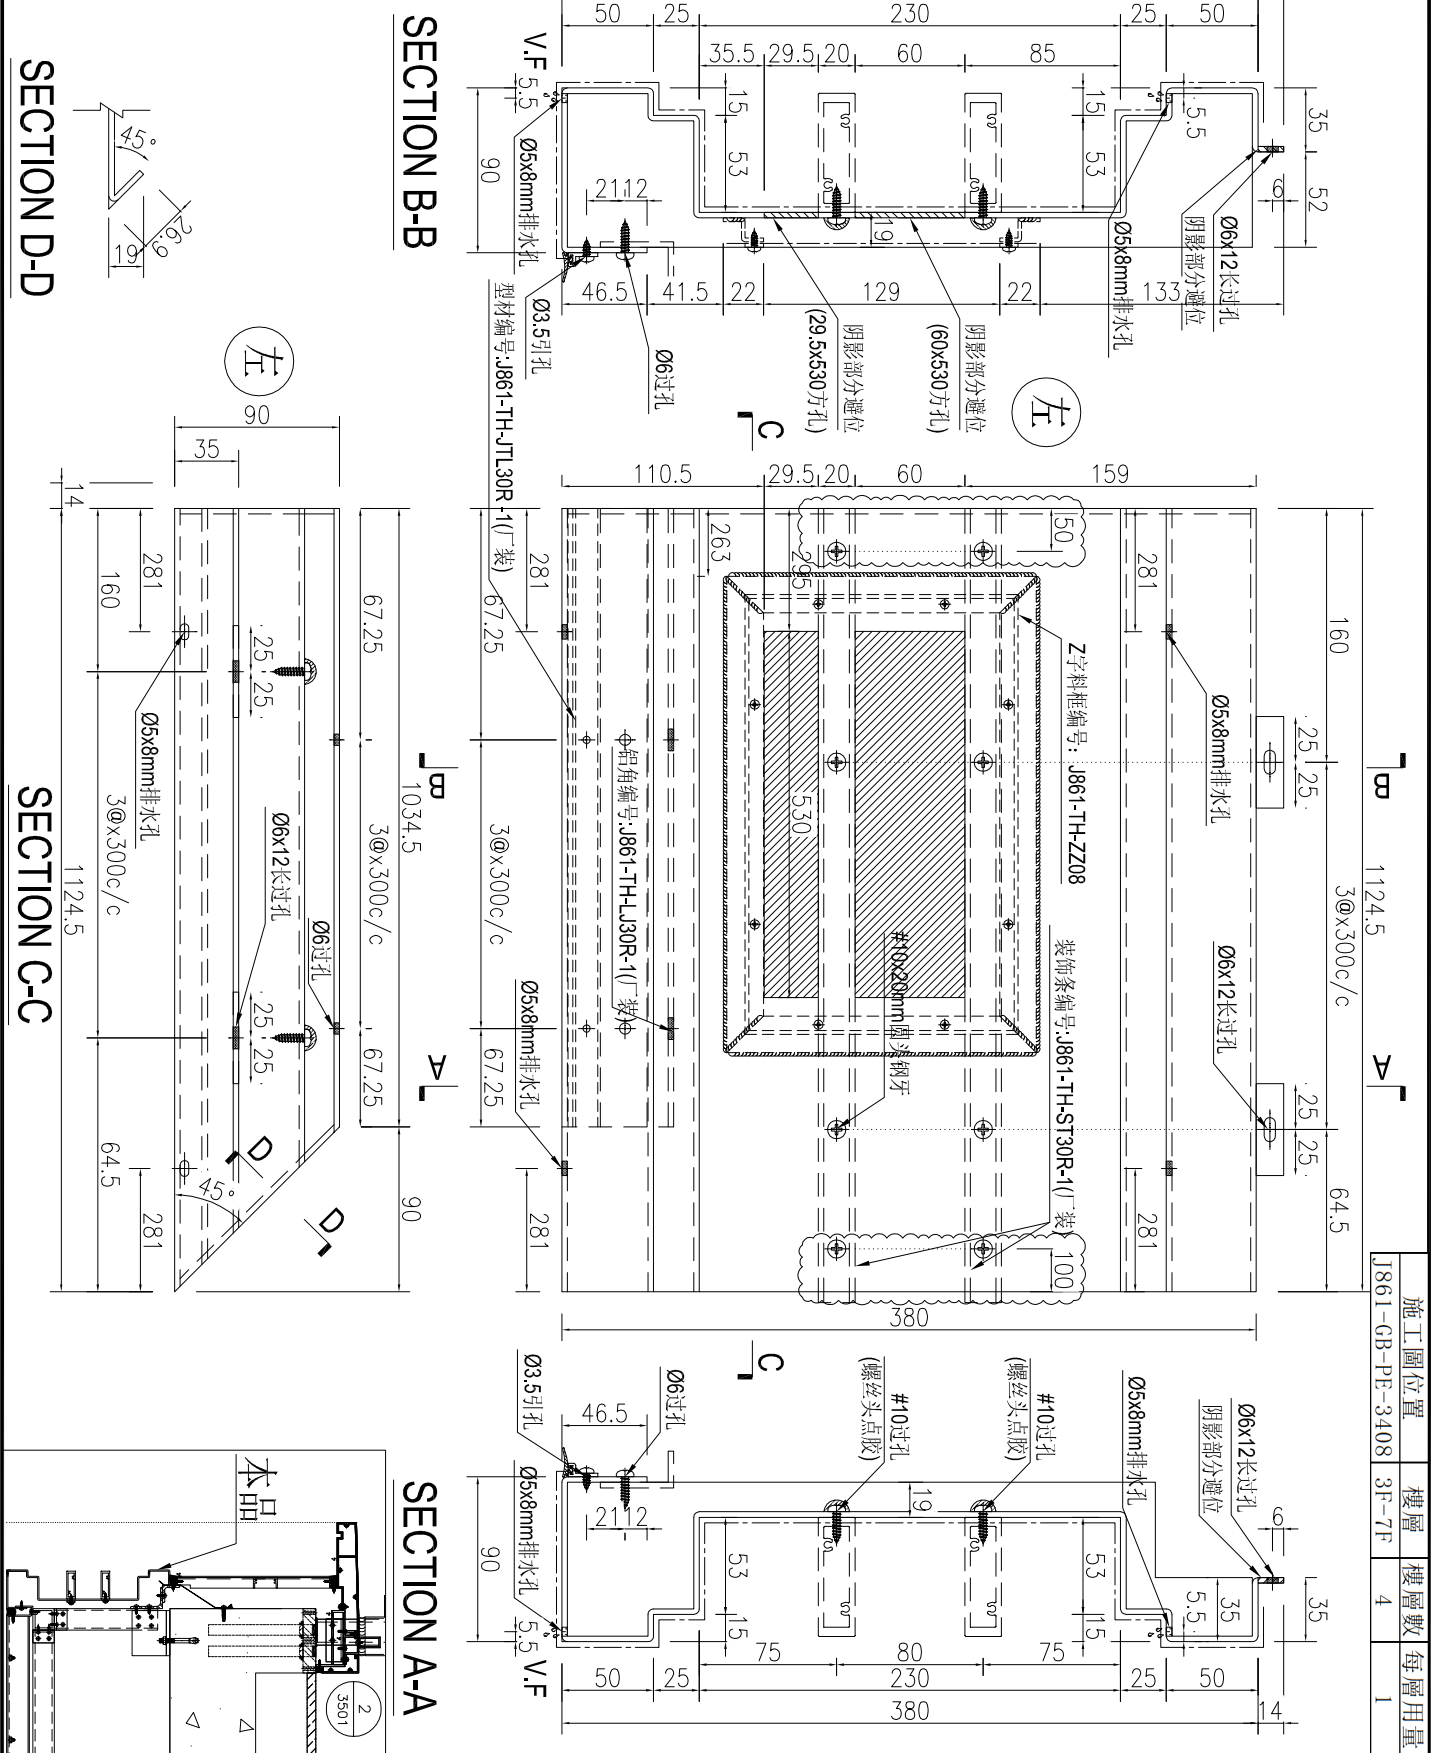

名稱	鋁板加工圖	制圖	AN	2025-05-08	修改	A	B	
材料	3mm厚鋁板	復核			日期	2025.5.28	2025.9.25	
顏色	UCT550041XLB-3	批准			圖號	J861-TH-LB30R		

施工圖位置	樓層	樓層數	每層用量
J861-GB-PE-3408	3F-7F	4	1