



工程指示 / 要求簡箋 ENGINEER INSTRUCTIONS(E.I.)

工程指示編號:	EI- 8961	修改版本:	A
	HK- 0498		
工程編號:	J 861	工程名稱:	己連拿利
收件人:	生統	發件人:	細佬
工程項目:	管道項目-地盤用鋁折件加工圖	日期:	10/06/2025

<input type="checkbox"/> 原合約工程包	<input type="checkbox"/> 原合約工程加 / 減賬 QT-	<input type="checkbox"/> 新工程報價 QT-
---------------------------------	--	------------------------------------

信件批核號碼/圖紙參考編號:	批核模具圖紙編號:
客戶指示附件:	管理內部批簽署:

<input type="checkbox"/> 初步鋁料 B.M.	<input type="checkbox"/> 加工拆圖, 然後生產	<input type="checkbox"/> 尺寸表
<input type="checkbox"/> 正式鋁料 B.M.	<input type="checkbox"/> 技術上資料/指示	<input type="checkbox"/> 報價
<input type="checkbox"/> 配件 B.M.	<input type="checkbox"/> 樣辦或貨品說明書	<input type="checkbox"/> 分判合約
<input type="checkbox"/> 其他:		

內容: 修改加工圖
備注: 林仁安6月10日通知(J-861 管道鋁板修改 EI8961 A 2025.06.10)
完成上列要求日期: 29/06/2025

國內

<input type="checkbox"/> 生產技術總監	<input type="checkbox"/> 連附件	<input type="checkbox"/> 技術部	<input type="checkbox"/> 連附件	<input type="checkbox"/> 生產部	<input type="checkbox"/> 連附件
<input type="checkbox"/> 採購部	<input type="checkbox"/> 連附件	<input checked="" type="checkbox"/> 生產統籌部	<input checked="" type="checkbox"/> 連附件	<input type="checkbox"/> 報關組	<input type="checkbox"/> 連附件
<input checked="" type="checkbox"/> 質檢部	<input checked="" type="checkbox"/> 連附件	<input type="checkbox"/> 會計部	<input type="checkbox"/> 連附件	<input type="checkbox"/> 機械設計部	<input type="checkbox"/> 連附件
<input type="checkbox"/> 香港辦	<input type="checkbox"/> 連附件	<input type="checkbox"/> 其他:			

香港

<input type="checkbox"/> 行政部	<input type="checkbox"/> 連附件	<input type="checkbox"/> 會計部	<input type="checkbox"/> 連附件	<input type="checkbox"/> 統籌部	<input type="checkbox"/> 連附件	<input type="checkbox"/> 工程部	<input type="checkbox"/> 連附件
<input type="checkbox"/> 採購部	<input type="checkbox"/> 連附件	<input type="checkbox"/> QS部	<input type="checkbox"/> 連附件	<input type="checkbox"/> 地盤管理	<input type="checkbox"/> 連附件	<input type="checkbox"/> 維修部	<input type="checkbox"/> 連附件



*發件人簽署:	*組別成員批核簽署:
傳遞編號:	項目經理簽署: 


美特鋁質 有限公司
 MIDI Aluminium Fabricator Ltd.

产品编号	L(MM)	数量	A	N	M	B	N1	M1	备注
		1							

工程號	J861	地盤	已連拿利
-----	------	----	------

施工圖位置	樓層	樓層數	每層用量
J861-AF-EL202A	3F	1	1

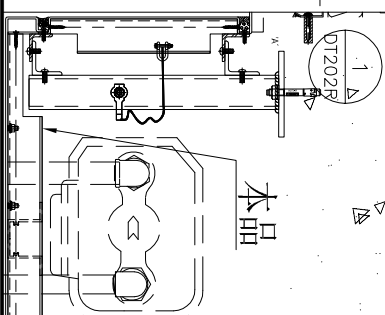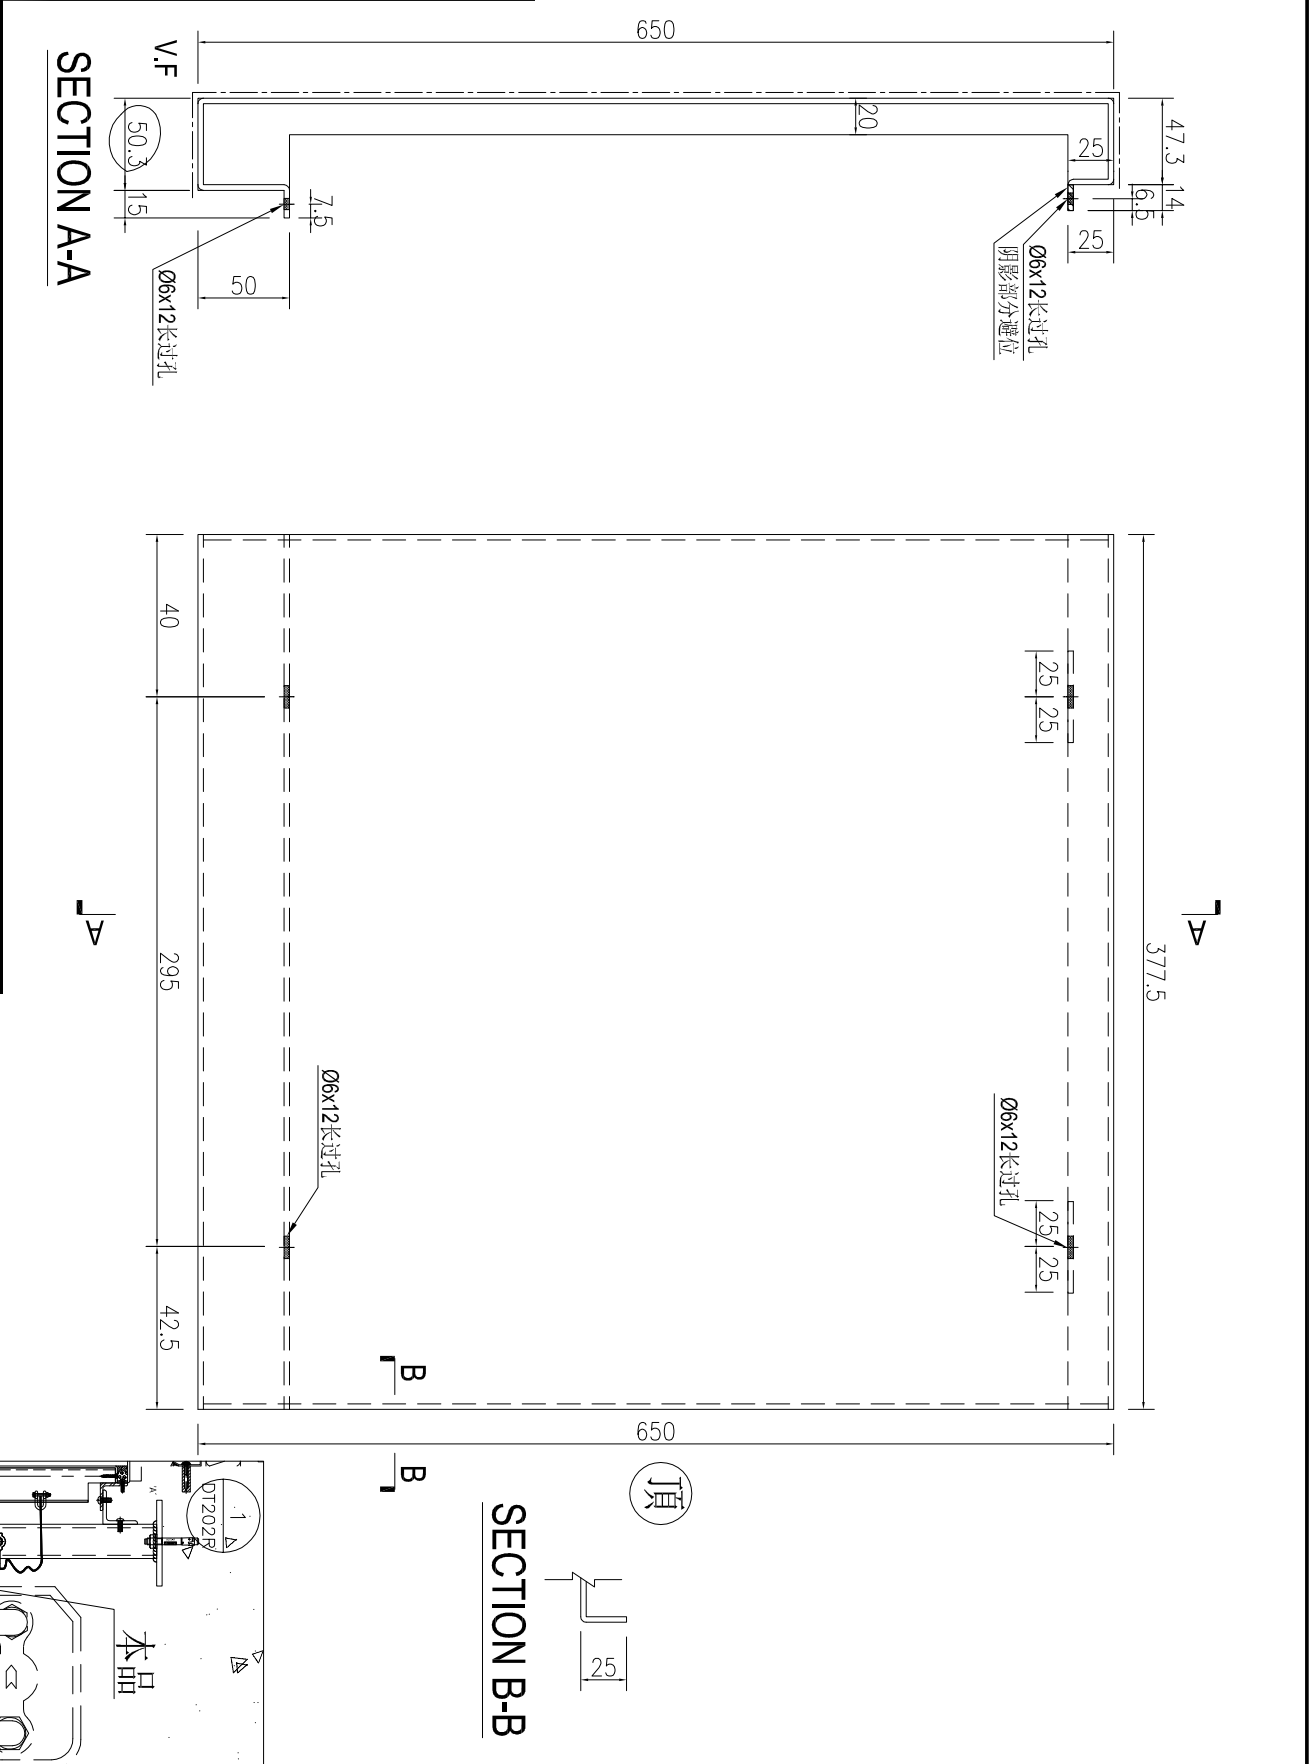


名稱	鋁板加工圖	制圖	AN	2025-04-20	修改	A	B
材料	3mm厚鋁板	復核			日期	2025.6.04	2025.6.10
顏色	UCT550041XLB-3	批准			圖號	J861-GD-LB11	




工程號 J861 地盤 已連拿利

序號	物料編號	長度L	數量	A	N	B	C	M	D	施工圖位置	樓層	樓層數	每層用量
1	J861-GD-LB12-1	885	9	40	x 300	245	142.5	x 300	142.5	J861-AF-EL202A	3F-12F	9	1

SECTION A-A

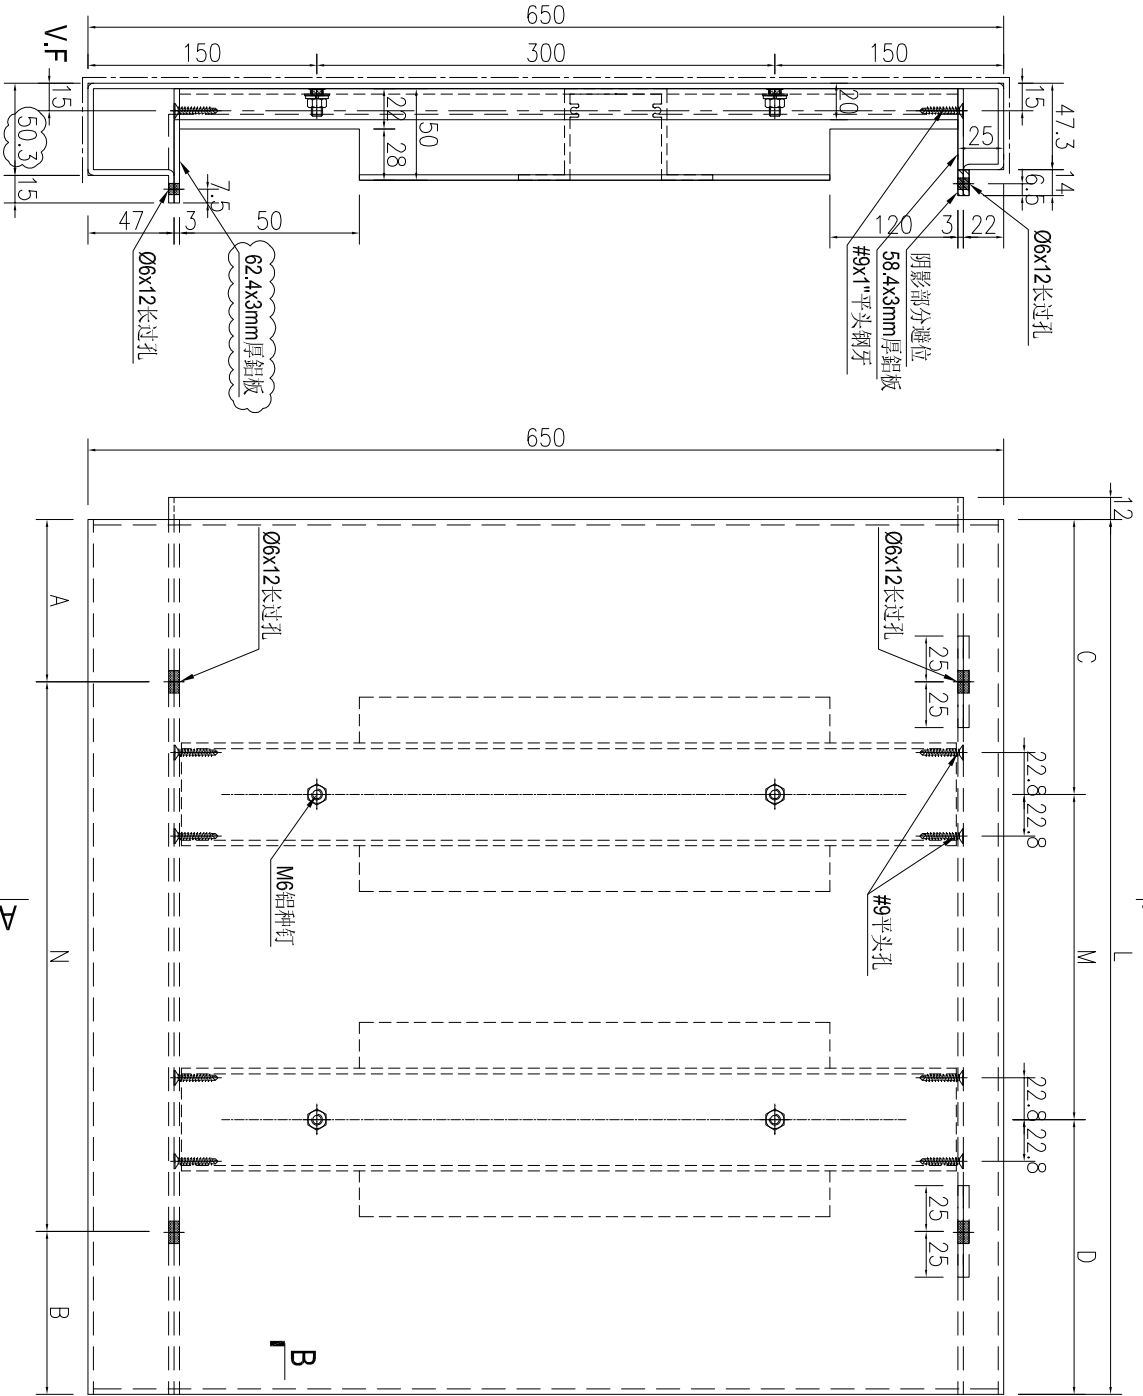

SECTION B-B

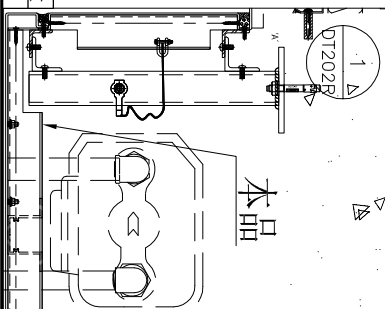

名稱	鋁板加工圖	制圖	AN	2025-04-20	修改	A	B	
材料	3mm厚鋁板	復核			日期	2025.6.04	2025.6.10	
顏色	UCT550041XLB-3	批准			圖號	J861-GD-LB12		





美特鋁質有限公司
MIDI Aluminium Fabricator Ltd.

工程號 J861 地盤 已連拿利


序號	物料編號	長度L	數量	A	N	B	C	M	D	施工圖位置	樓層	樓層數	每層用量			
1	J861-GD-LB13-1	1435	9	40	4	300	195	117.5	4	x	300	117.5	J861-AF-EL202A	3F-12F	9	1

SECTION A-A

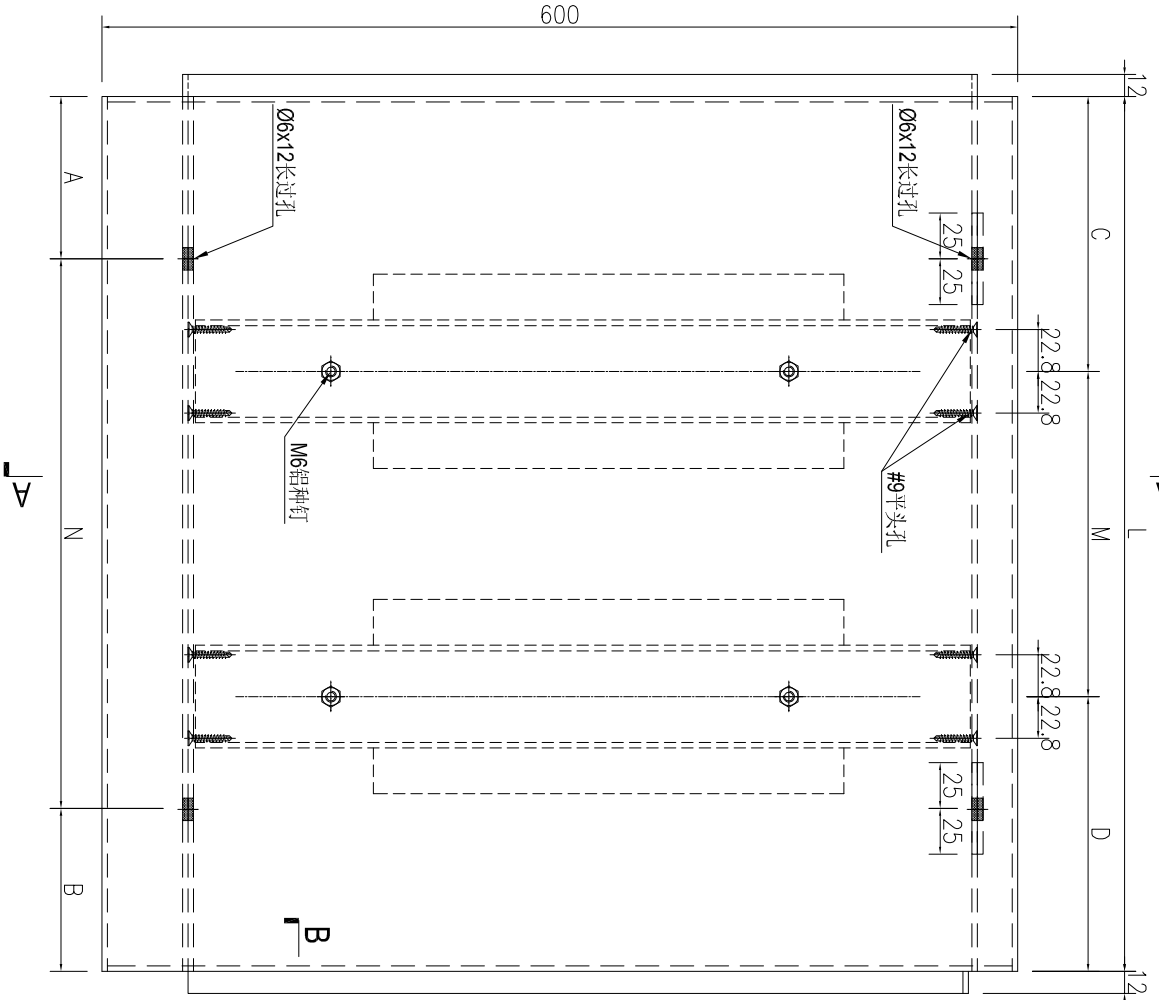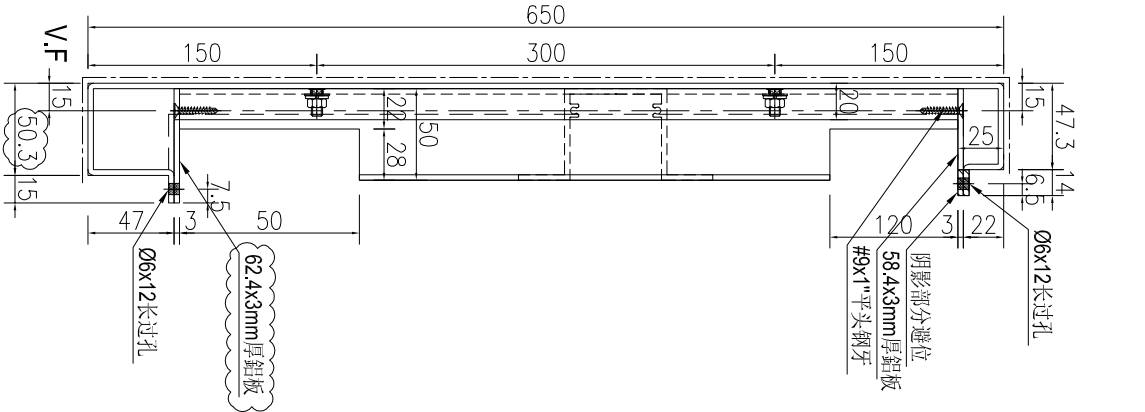

SECTION B-B

頂

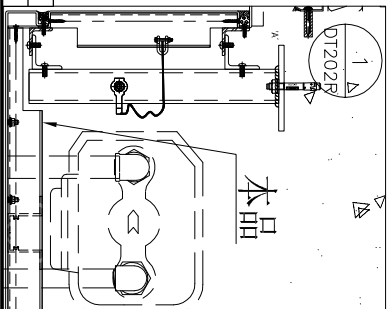

名稱	鋁板加工圖	制圖	AN	2025-04-20	修改	A	B	
材料	3mm厚鋁板	復核			日期	2025.6.04	2025.6.10	
顏色	UCT550041XLB-3	批准			圖號	J861-GD-LB13		





美特鋁質 有限公司
MIDI Aluminium Fabricator Ltd.

产品编号	L(MM)	数量	A	N	M	B	N1	M1	备注
		8							

工程號	J861	地盤	已連拿利
-----	------	----	------



施工圖位置	樓層	樓層數	每層用量
J861-AF-EL202A	4F-12F	8	1

SECTION A-A

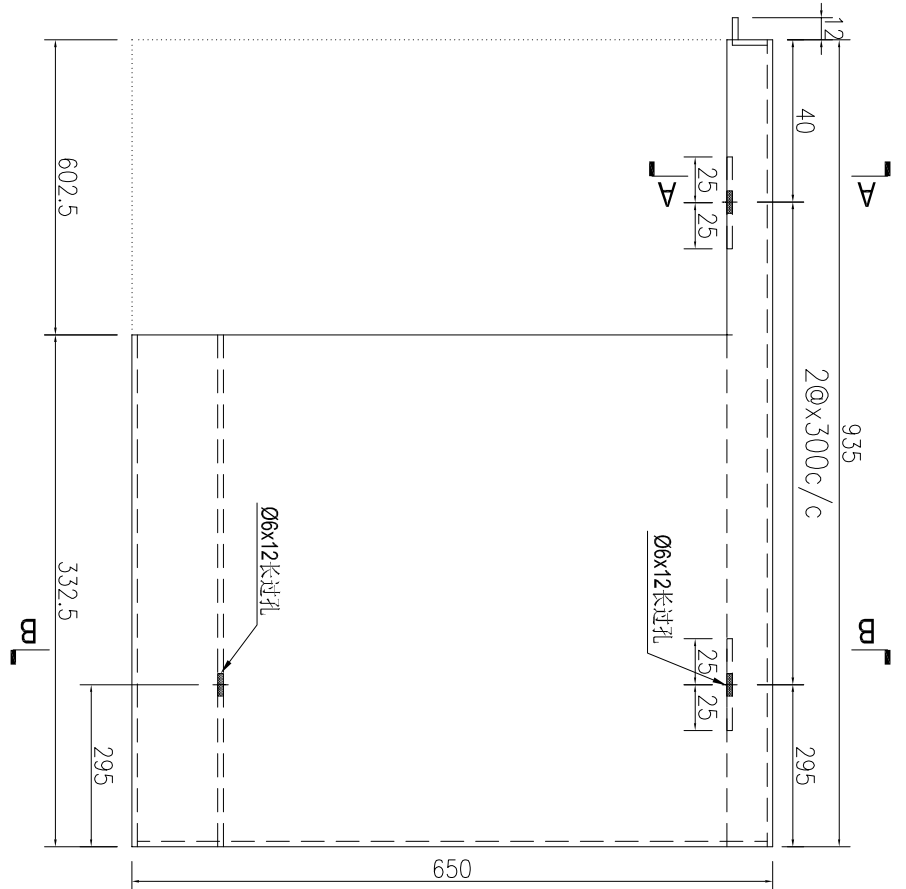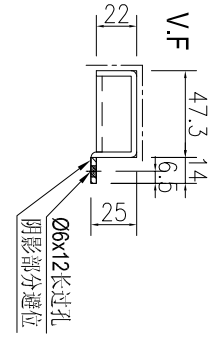

頂

SECTION B-B

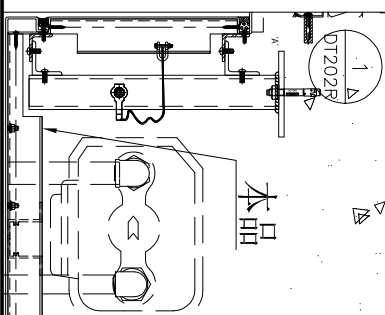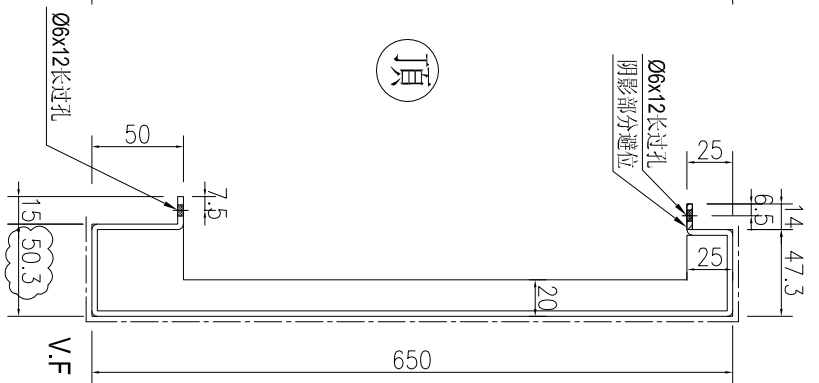


名稱	鋁板加工圖	制圖	AN	2025-04-20	修改	A	B
材料	3mm厚鋁板	復核			日期	2025.6.04	2025.6.10
顏色	UCT550041XLB-3	批准			圖號	J861-GD-LB14	


美特鋁質 有限公司
 MIDI Aluminium Fabricator Ltd.

产品编号	L(MM)	数量	A	N	M	B	N1	M1	备注
		1							

工程號	J861	地盤	已連拿利
-----	------	----	------

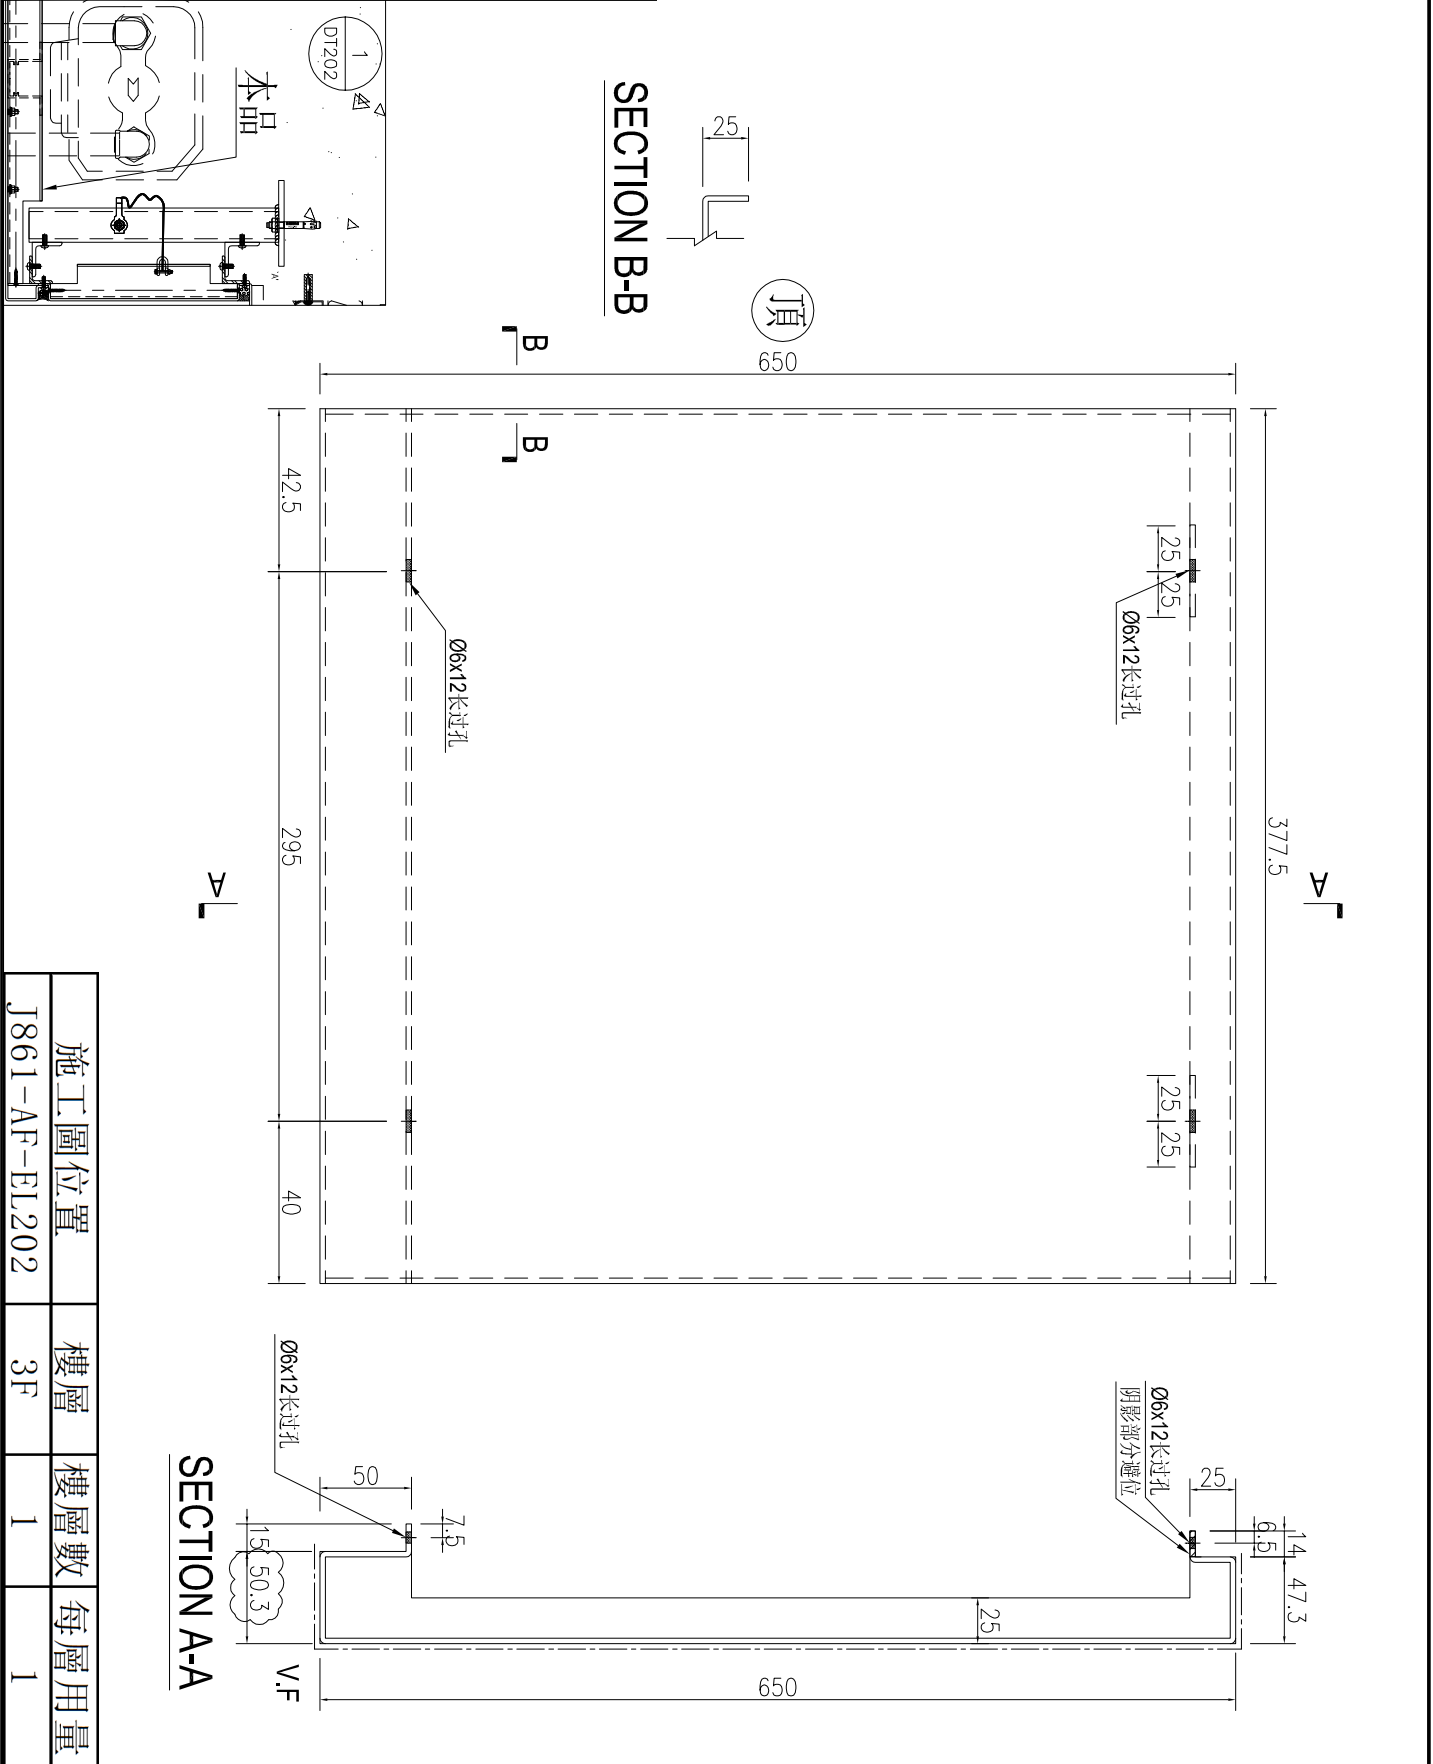


施工圖位置	樓層	樓層數	每層用量
J861-AF-EL202	3F	1	1

名稱	鋁板加工圖	制圖	AN	2025-04-20	修改	A	B
材料	3mm厚鋁板	復核			日期	2025.6.04	2025.6.10
顏色	UCT550041XLB-3	批准			圖號	J861-GD-LB11R	



工程號 J861 地盤 已連拿利

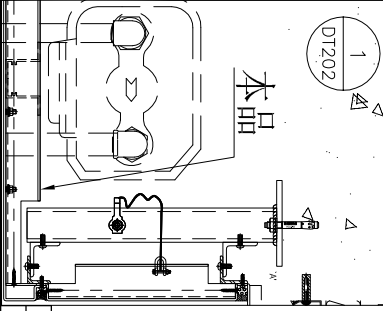


本品

SECTION B-B



頂

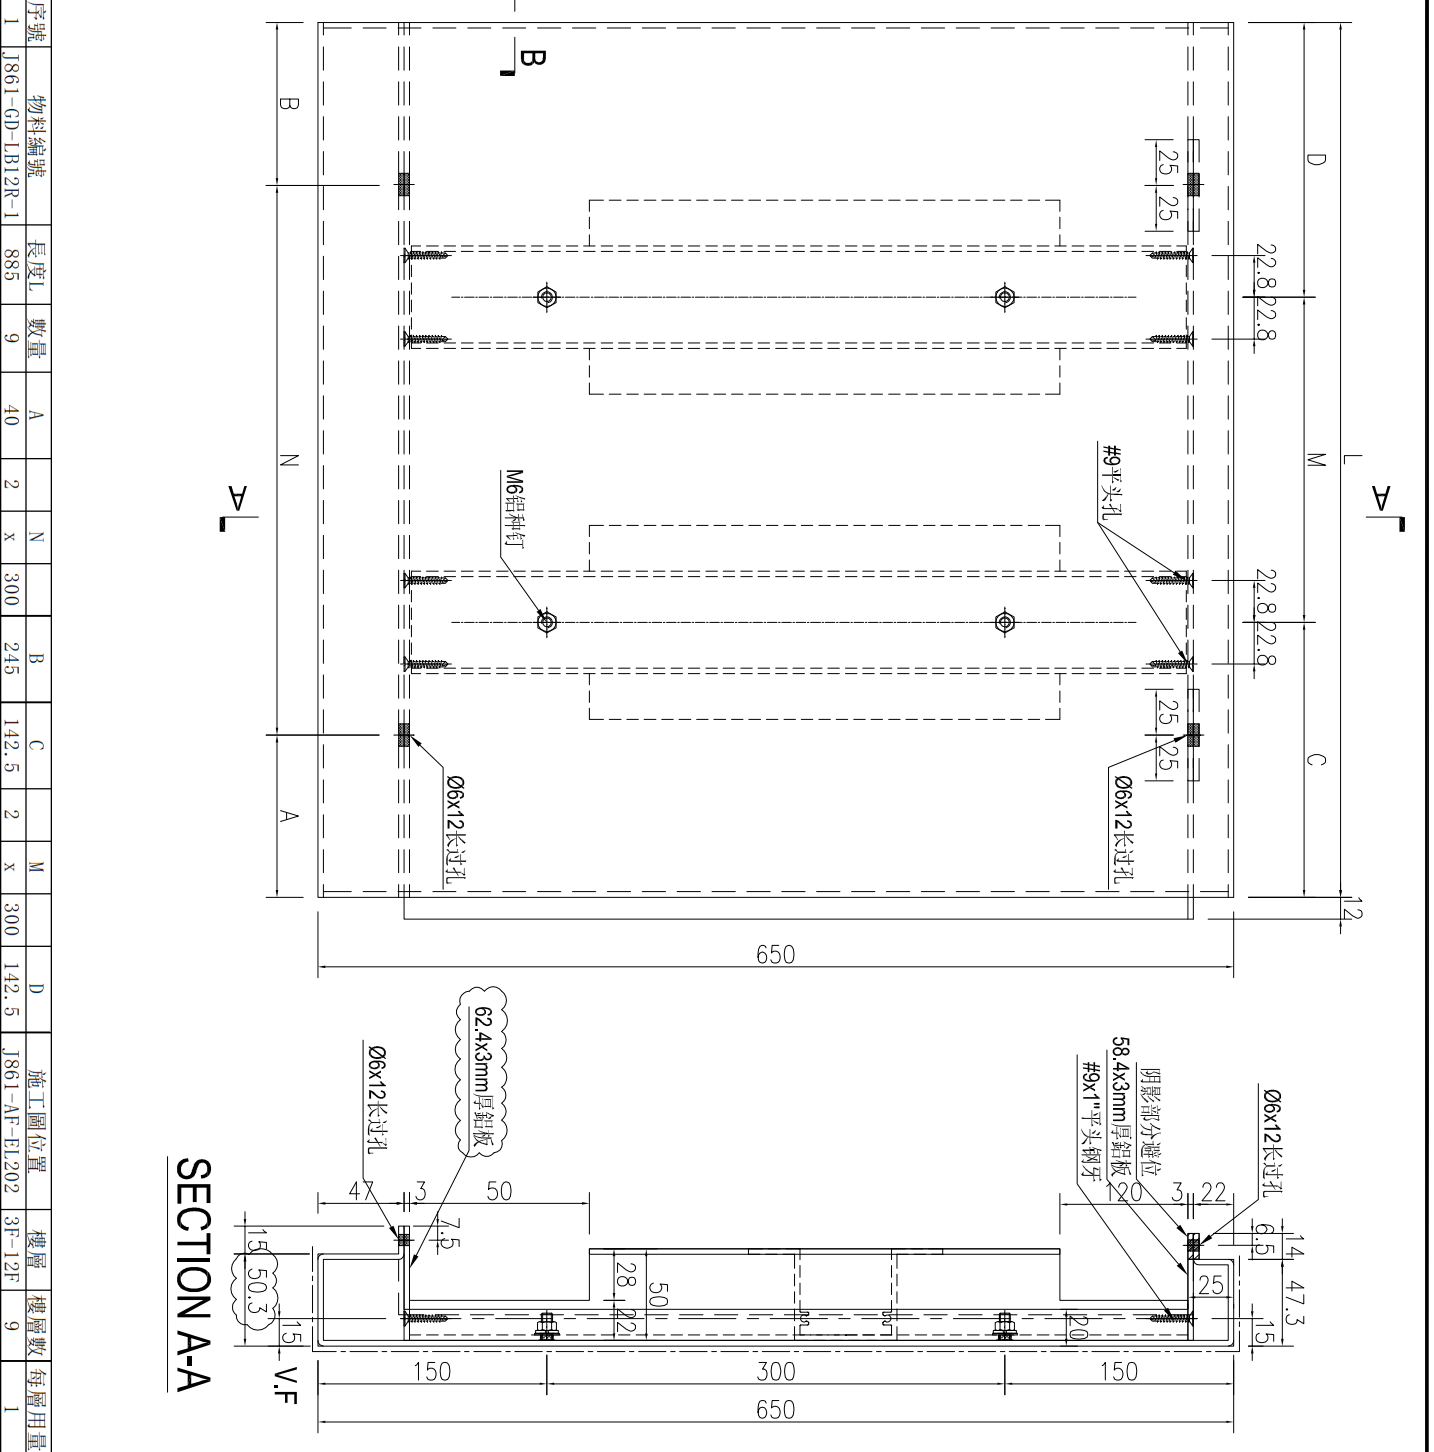

名稱	鋁板加工圖	制圖	AN	2025-04-20	修改	A	B
材料	3mm厚鋁板	復核			日期	2025.6.04	2025.6.10
顏色	UCT550041XLB-3	批准			圖號	J861-GD-LB12R	



序號	物料編號	長度L	數量	A	N	B	C	M	D	施工圖位置	層層	層層數	層層用量
1	J861-GD-LB12R-1	885	9	40	x	245	142.5	x	142.5	J861-AF-EI.202	3F-12F	9	1


美特鋁質 有限公司
 MIDI Aluminium Fabricator Ltd.

工程號: J861 | 地盤: 已連拿利


		8							

施工圖位置	樓層	樓層數	每層用量
J861-AF-EL202	4F-12F	8	1

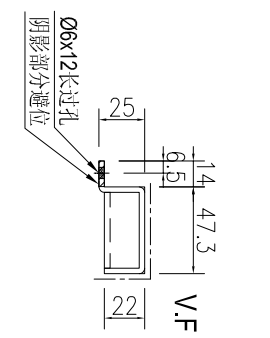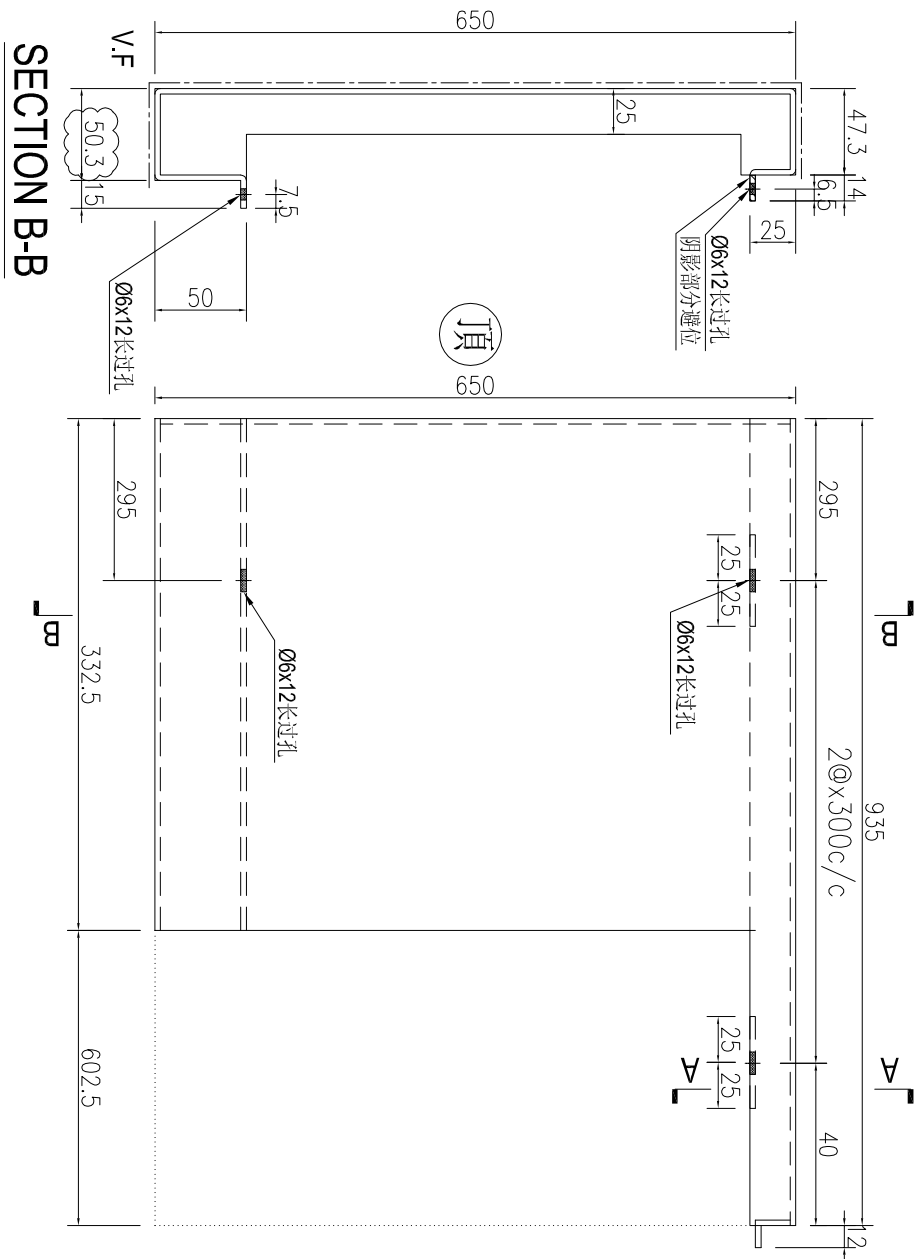

SECTION A-A

SECTION B-B

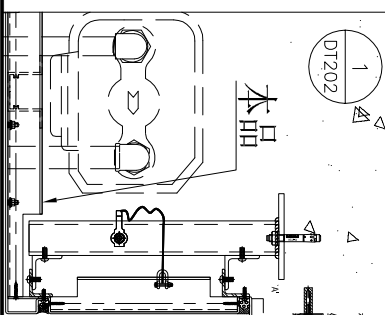

名稱	鋁板加工圖	制圖	AN	2025-04-20	修改	A	B	
材料	3mm厚鋁板	復核			日期	2025.6.04	2025.6.10	
顏色	UCT550041XLB-3	批准			圖號	J861-GD-LB14R		