



工程指示 / 要求簡箋 ENGINEER INSTRUCTIONS(E.I.)

工程指示編號:	EI- 8972	修改版本:	-
	HK- 0487		
工程編號:	J 861	工程名稱:	己連拿利
收件人:	Maggie	發件人:	細佬
工程項目:	幕牆(樣板層)玻璃, 地盤用收口	日期:	04/06/2025

<input type="checkbox"/> 原合約工程包	<input type="checkbox"/> 原合約工程加 / 減賬 QT-	<input type="checkbox"/> 新工程報價 QT-
---------------------------------	--	------------------------------------

信件批核號碼/圖紙參考編號:	批核模具圖紙編號:
客戶指示附件:	管理內部批簽署:

<input checked="" type="checkbox"/> 初步鋁料 B.M.	<input type="checkbox"/> 加工拆圖, 然後生產	<input type="checkbox"/> 尺寸表
<input type="checkbox"/> 正式鋁料 B.M.	<input type="checkbox"/> 技術上資料/指示	<input type="checkbox"/> 報價
<input type="checkbox"/> 配件 B.M.	<input type="checkbox"/> 樣辦或貨品說明書	<input type="checkbox"/> 分判合約
<input type="checkbox"/> 其他:		

內容: 請訂附頁玻璃BM, 地盤用 不要印上熱浸標籤。只給「可移除」的標籤 標貼注明尺寸和位置, 單片: 標貼在室外面, IGU:標貼在室外面 需做熱浸測試
完成上列要求日期: 02/07/2025

國內


<input type="checkbox"/> 生產技術總監	<input type="checkbox"/> 連附件	<input checked="" type="checkbox"/> 技術部	<input checked="" type="checkbox"/> 連附件	<input type="checkbox"/> 生產部	<input type="checkbox"/> 連附件
<input type="checkbox"/> 採購部	<input type="checkbox"/> 連附件	<input checked="" type="checkbox"/> 生產統籌部	<input type="checkbox"/> 連附件	<input type="checkbox"/> 報關組	<input type="checkbox"/> 連附件
<input type="checkbox"/> 質檢部	<input type="checkbox"/> 連附件	<input type="checkbox"/> 會計部	<input type="checkbox"/> 連附件	<input type="checkbox"/> 機械設計部	<input type="checkbox"/> 連附件
<input type="checkbox"/> 香港辦	<input type="checkbox"/> 連附件	<input type="checkbox"/> 其他:			

香港

<input type="checkbox"/> 行政部	<input type="checkbox"/> 連附件	<input type="checkbox"/> 會計部	<input type="checkbox"/> 連附件	<input type="checkbox"/> 統籌部	<input type="checkbox"/> 連附件	<input type="checkbox"/> 工程部	<input type="checkbox"/> 連附件
<input type="checkbox"/> 採購部	<input type="checkbox"/> 連附件	<input type="checkbox"/> QS部	<input type="checkbox"/> 連附件	<input type="checkbox"/> 地盤管理	<input type="checkbox"/> 連附件	<input type="checkbox"/> 維修部	<input type="checkbox"/> 連附件


*發件人簽署:	*組別成員批核簽署:
傳遞編號:	項目經理簽署: 

訂貨BM

 美特鋁質 有限公司 MIDI Aluminium Fabricator Ltd.	工程號:	J861	計算:	謝永林	2025.5.8	送呈:	細佬	計算參考數值/所屬位置分格	註明：分樓層參考數據
	地盤名稱:	己連拿利	核對:			副本:			
	地盤用玻璃B.M.表	項目類別:	幕牆	批准:		A/C Code:			
修改版次:		總計玻璃面積(平方米):			14.28	正式數			

序號	修改內容	玻璃圖號	顏色與類型	厚度 (mm)	玻璃尺寸		數量 (塊)	總面積 (平方)	使用位置	單位	樓層	分屬類型	分格寬度	分格高度	2F (1層)	3F(1層)	合計	備註
					寬度 (W)	高度 (H)												
1	依據E18899F新增	TG02-117N	TG02	12.0	471.8	882	1	0.42	CW-3007	D	3F	梗頂死梗	635.0	950.0		1	1	轉角
2	依據E18899F新增	TG02-117N	TG02	12.0	471.8	882	1	0.42	CW-3007	A	3F	梗頂死梗	635.0	950.0		1	1	轉角
3	依據E18899F新增	TG02-127N	TG02	12.0	971.8	197	1	0.19	CW-3006	D	2F	梗底小梗	1135.0	265.0	1		1	轉角位
4	依據E18899F新增	TG02-127N	TG02	12.0	971.8	197	1	0.19	CW-3006	A	2F	梗底小梗	1135.0	265.0	1		1	轉角位
5	依據E18899F新增	TG02-YX3N	TG02-YX3N	12.0	972	757	1	0.74	CW-3006	D	2F	梗頂死梗	1135.0	825.0	1		1	異形玻璃轉角位
6	依據E18899F新增	TG02-YX4N	TG02-YX4N	12.0	972	757	1	0.74	CW-3006	A	2F	梗頂死梗	1135.0	825.0	1		1	異形玻璃轉角位
7						合計:	6	2.69								合計:	6	
8	依據E18899A新增	G1A1-201N	TG01A1	30.0	973	832.0	1	0.81	CW-3007	D	3F	梗窗小梗	1030.0	900.0		1	1	
9	依據E18899A新增	G1A1-201N	TG01A1	30.0	973	832.0	1	0.81	CW-3007	A	3F	梗窗小梗	1030.0	900.0		1	1	
10						合計:	2	1.62								合計:	2	
11	依據E18899F新增	G1A4-117N	TG01A4	32.0	471.8	2282.0	1	1.08	CW-3007	D	3F	梗窗	635.0	2350.0		1	1	轉角位
12	依據E18899F新增	G1A4-117N	TG01A4	32.0	471.8	2282.0	1	1.08	CW-3007	A	3F	梗窗	635.0	2350.0		1	1	轉角位
13	依據E18899F新增	G1A4-127N	TG01A4	32.0	971.8	2282.0	1	2.22	CW-3006	D	2F	梗窗	1135.0	2350.0	1		1	轉角位
14	依據E18899F新增	G1A4-127N	TG01A4	32.0	971.8	2282.0	1	2.22	CW-3006	A	2F	梗窗	1135.0	2350.0	1		1	轉角位
15	依據E18899A新增	G1A4-131N	TG01A4	32.0	343	2154.5	1	0.74	CW-3006	D	2F	梗窗	400.0	2222.5	1		1	
16	依據E18899A新增	G1A4-131N	TG01A4	32.0	343	2154.5	1	0.74	CW-3006	A	2F	梗窗	400.0	2222.5	1		1	
17	依據E18899A新增	G1A4-132N	TG01A4	32.0	443	2154.5	1	0.95	CW-3006	D	2F	梗窗	500.0	2222.5	1		1	
18	依據E18899A新增	G1A4-132N	TG01A4	32.0	443	2154.5	1	0.95	CW-3006	A	2F	梗窗	500.0	2222.5	1		1	
19						合計:	8	9.98								合計:	8	
20						總計:	16	14.28								總計:	16	

加工注意事項/玻璃類 型描述：	1).按玻璃樣板執行。
	2).本表中所有玻璃對角線尺寸偏差要求不超過負2mm。
	3).本表中玻璃要求粗磨邊處理並倒棱角，而所有玻璃之入爐方向需保持一致。
	4).本表中所有玻璃成品均需做雙面保護，用透明靜電膠紙加四周一寸FK白膠紙做雙面加固保護處理。
	5).本表中所有玻璃成品均需注明室內外及其玻璃編號/使用位置/樓層，以便識別。
	(TG01A1: 玻璃樣板編號：R20241128026) 8mm HEAT STRENGTHENED GLASS+ 12mm AIR SPACE + 10mm TEMPERED GLASS (IGU)
	(TG01A3: 玻璃樣板編號：R20240716047) 8mmHS+12mmA+10mmTP Description: low E,IGU ,with forsted frit(#3)
(TG01A4：玻璃樣板編號：R20241128030) 8mm HEAT STRENGTHENED GLASS+ 12mm AIR SPACE + 12mm TEMPERED GLASS (IGU)	
(TG02: 玻璃樣板編號：R20241128031) 12mm HEAT STRENGTHENED GLASSW	
LH-攔河 (TG07: 玻璃樣板編號：R20250221006) 10mm CLEAR TEMPERED GLASS	

 美特鋁質 有限公司 MIDI Aluminium Fabricator Ltd.	工程號:	J861	計算:	郭鈺南	2025.5.8	送呈:	細佬	計算參考數值/所屬位置分格	註明：分樓層參考數據
	地盤名稱:	己連拿利	核對:			副本:			
地盤用玻璃B.M.表	項目類別:	幕牆	批准:			A/C Code:			
	修改版次:		總計玻璃面積 (平方米):	14.28		正式數			


序號	修改內容	玻璃圖號	顏色與類型	厚度 (mm)	玻璃尺寸		數量 (塊)	總面積 (平方)	使用位置	單位	樓層	分屬類型	分格寬度	分格高度	2F (1層)	3F(1層)	合計	備註
					寬度 (W)	高度 (H)												
1	依據E18899F新增	TG02-117N	TG02	12.0	471.8	882	1	0.42	CW-3007	D	3F	梗頂死梗	635.0	950.0		1	1	轉角
2	依據E18899F新增	TG02-117N	TG02	12.0	471.8	882	1	0.42	CW-3007	A	3F	梗頂死梗	635.0	950.0		1	1	轉角
3	依據E18899F新增	TG02-127N	TG02	12.0	971.8	197	1	0.19	CW-3006	D	2F	梗底小梗	1135.0	265.0	1		1	轉角位
4	依據E18899F新增	TG02-127N	TG02	12.0	971.8	197	1	0.19	CW-3006	A	2F	梗底小梗	1135.0	265.0	1		1	轉角位
5	依據E18899F新增	TG02-YX3N	TG02-YX3N	12.0	972	757	1	0.74	CW-3006	D	2F	梗頂死梗	1135.0	825.0	1		1	異形玻璃轉角位
6	依據E18899F新增	TG02-YX4N	TG02-YX4N	12.0	972	757	1	0.74	CW-3006	A	2F	梗頂死梗	1135.0	825.0	1		1	異形玻璃轉角位
7						合計:	6	2.69								合計:	6	
8	依據E18899A新增	G1A1-201N	TG01A1	30.0	973	832.0	1	0.81	CW-3007	D	3F	梗窗小梗	1030.0	900.0		1	1	
9	依據E18899A新增	G1A1-201N	TG01A1	30.0	973	832.0	1	0.81	CW-3007	A	3F	梗窗小梗	1030.0	900.0		1	1	
10						合計:	2	1.62								合計:	2	
11	依據E18899F新增	G1A4-117N	TG01A4	32.0	471.8	2282.0	1	1.08	CW-3007	D	3F	梗窗	635.0	2350.0		1	1	轉角位
12	依據E18899F新增	G1A4-117N	TG01A4	32.0	471.8	2282.0	1	1.08	CW-3007	A	3F	梗窗	635.0	2350.0		1	1	轉角位
13	依據E18899F新增	G1A4-127N	TG01A4	32.0	971.8	2282.0	1	2.22	CW-3006	D	2F	梗窗	1135.0	2350.0	1		1	轉角位
14	依據E18899F新增	G1A4-127N	TG01A4	32.0	971.8	2282.0	1	2.22	CW-3006	A	2F	梗窗	1135.0	2350.0	1		1	轉角位
15	依據E18899A新增	G1A4-131N	TG01A4	32.0	343	2154.5	1	0.74	CW-3006	D	2F	梗窗	400.0	2222.5	1		1	
16	依據E18899A新增	G1A4-131N	TG01A4	32.0	343	2154.5	1	0.74	CW-3006	A	2F	梗窗	400.0	2222.5	1		1	
17	依據E18899A新增	G1A4-132N	TG01A4	32.0	443	2154.5	1	0.95	CW-3006	D	2F	梗窗	500.0	2222.5	1		1	
18	依據E18899A新增	G1A4-132N	TG01A4	32.0	443	2154.5	1	0.95	CW-3006	A	2F	梗窗	500.0	2222.5	1		1	
19						合計:	8	9.98								合計:	8	
20						總計:	16	14.28								總計:	16	

加工注意事項/玻璃類型描述:	1).按玻璃樣板執行。
	2).本表中所有玻璃對角線尺寸偏差要求不超過負2mm。
	3).本表中玻璃要求粗磨邊處理並倒棱角，而所有玻璃之入爐方向需保持一致。
	4).本表中所有玻璃成品均需做雙面保護，用透明靜電膠紙加四周一寸FK白膠紙做雙面加固保護處理。
	5).本表中所有玻璃成品均需注明室內外及其玻璃編號/使用位置/樓層，以便識別。
	(TG01A1: 玻璃樣板編號: R20241128026) 8mm HEAT STRENGTHENED GLASS+ 12mm AIR SPACE + 10mm TEMPERED GLASS (IGU)
	(TG01A3: 玻璃樣板編號: R20240716047) 8mmHS+12mmA+10mmTP Description: low E,IGU ,with forsted frit(#3)
	(TG01A4: 玻璃樣板編號: R20241128030) 8mm HEAT STRENGTHENED GLASS+ 12mm AIR SPACE + 12mm TEMPERED GLASS (IGU)
(TG02: 玻璃樣板編號: R20241128031) 12mm HEAT STRENGTHENED GLASSW	
LH-攔河 (TG07: 玻璃樣板編號: R20250221006) 10mm CLEAR TEMPERED GLASS	

圖則登記表
DRAWING REGISTER

工程名稱 Project Title:		已連拿利 (2F3F) 樣板層		接收日期 Receiving Date (適用於客戶圖則)																
新增幕牆梗窗玻璃 (加工圖/位置圖)		年																		
工程編號 Project No:		J-861		月																
分發予 Distributed To		日																		
		發出日期 Issued Date																		
		年	25																	
		月	5																	
		日	8																	
圖則編號 Drg. No.	圖則名稱 Drawing Title	修訂編號 Revision No.																		
G1A1	玻璃加工圖	1	-																	
G1A4	玻璃加工圖	2	-																	
TG02	玻璃加工圖	3	-																	
TG02-YX3N	玻璃加工圖	4	-																	
TG02-YX4N	玻璃加工圖	5	-																	
J861-CW-3006D	玻璃位置圖	6	-																	
J861-CW-3006A	玻璃位置圖	7	-																	
J861-CW-3007D	玻璃位置圖	8	-																	
J861-CW-3007A	玻璃位置圖	9	-																	

 美特鋁質有限公司 MIDI Aluminium Fabricator Ltd.				類別		物料號	
修改				制圖	郭鈺南	2025.5.8	圖號 G1A1
日期				復核	謝永林	2025.5.9	數量 見BOM表
				批准			位置

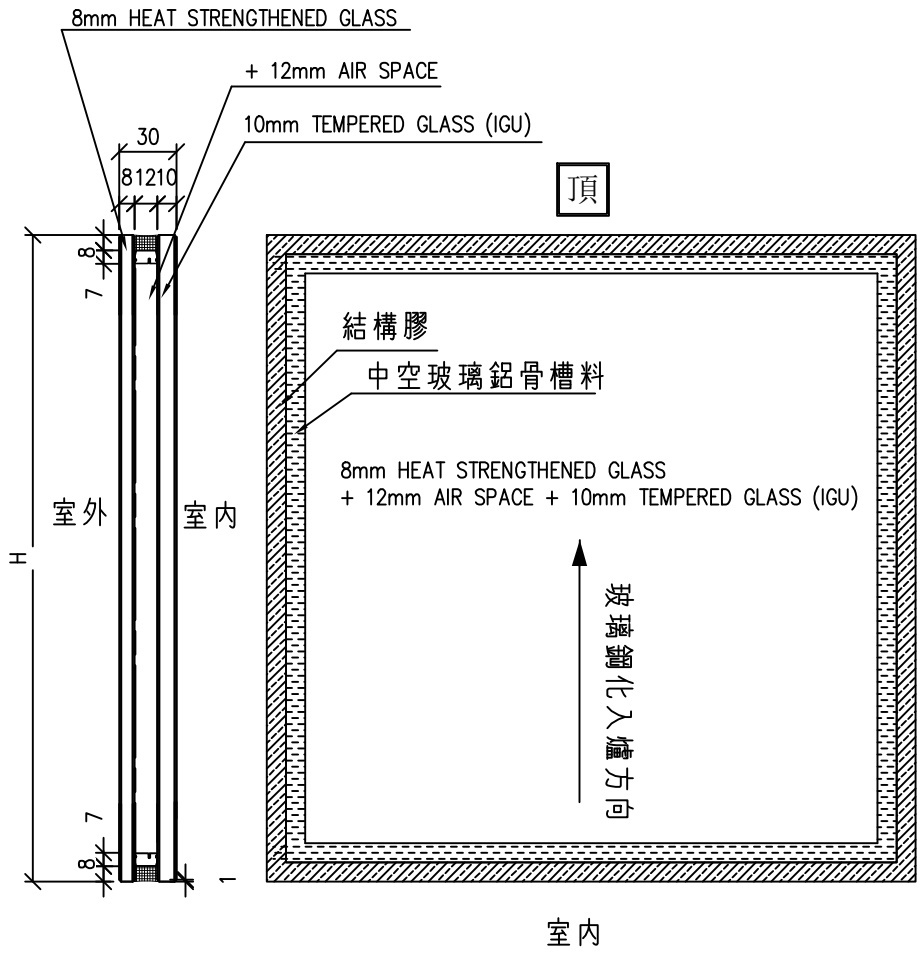


依據EI8899A新增
玻璃

TG01A1: 玻璃樣板編號: R20241128026

工程號	J-861	地盤	己連拿利	附 件
名稱	玻璃加工圖		採用	
材料			地盤	
顏色	8 HS+12A+10T中空玻璃		工廠	

 美特鋁質有限公司 MIDI Aluminium Fabricator Ltd.				類別		物料號	
				制圖	郭鈺南	2025.5.8	圖號 G1A4
修改				復核	謝永林	2025.5.9	數量 見BOM表
日期				批准			位置

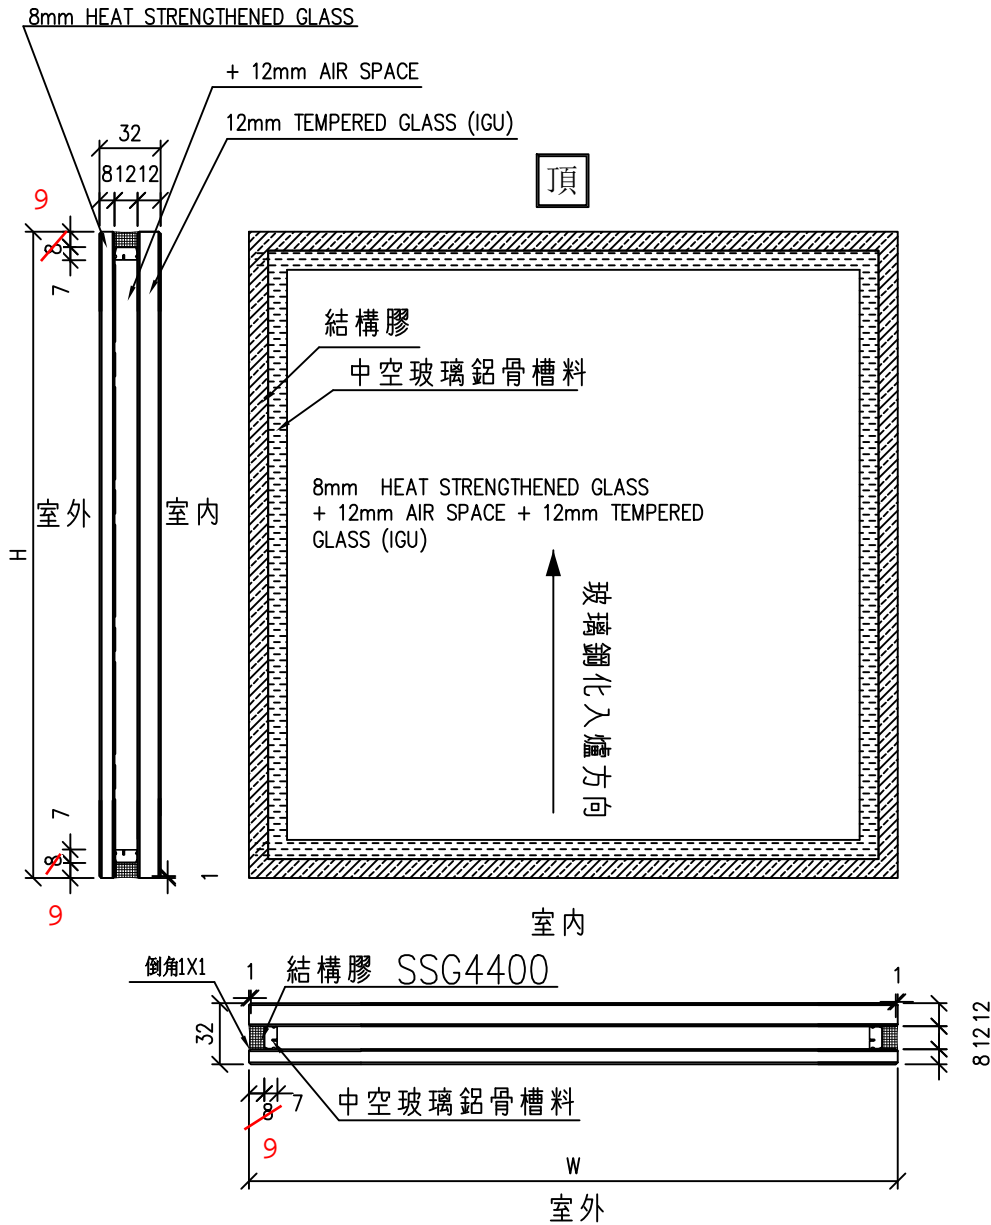


依據EI8899A新
增玻璃

TG01A4: 玻璃樣板編號: R20241128030

工程號	J-861	地盤	己連拿利	附 件
名稱	玻璃加工圖		採用	
材料			地盤	
顏色	8 HS+12A+12T中空玻璃		工廠	

 美特鋁質有限公司 MIDI Aluminium Fabricator Ltd.				類別		物料號	
修改				制圖	郭鈺南	2025.5.8	圖號 TG02
日期				復核	謝永林	2025.5.9	數量 見BOM表
				批准			位置

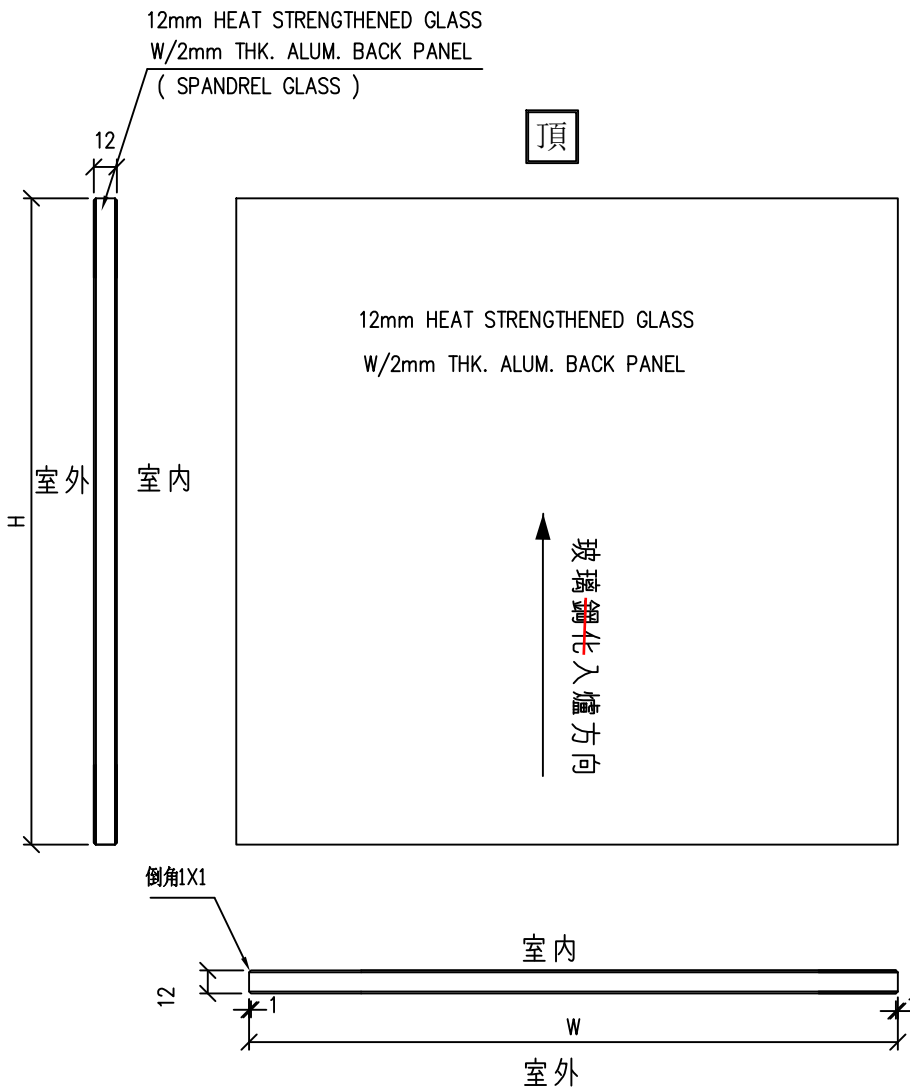


依據E I8899F新增
玻璃

TG02: 玻璃樣板編號: R20241128031

工程號	J-861	地盤	己連拿利	附 件
名稱	玻璃加工圖		採用	
材料		地盤		
顏色	12mm HEAT STRENGTHENED GLASS	工廠		

 美特鋁質有限公司 MIDI Aluminium Fabricator Ltd.	類別		物料號	
	制圖	郭鈺南	2025.5.8	圖號 TG02-YX3N
修改				數量 見BOM表
日期				位置
	復核	謝永林	2025.5.9	
	批准			

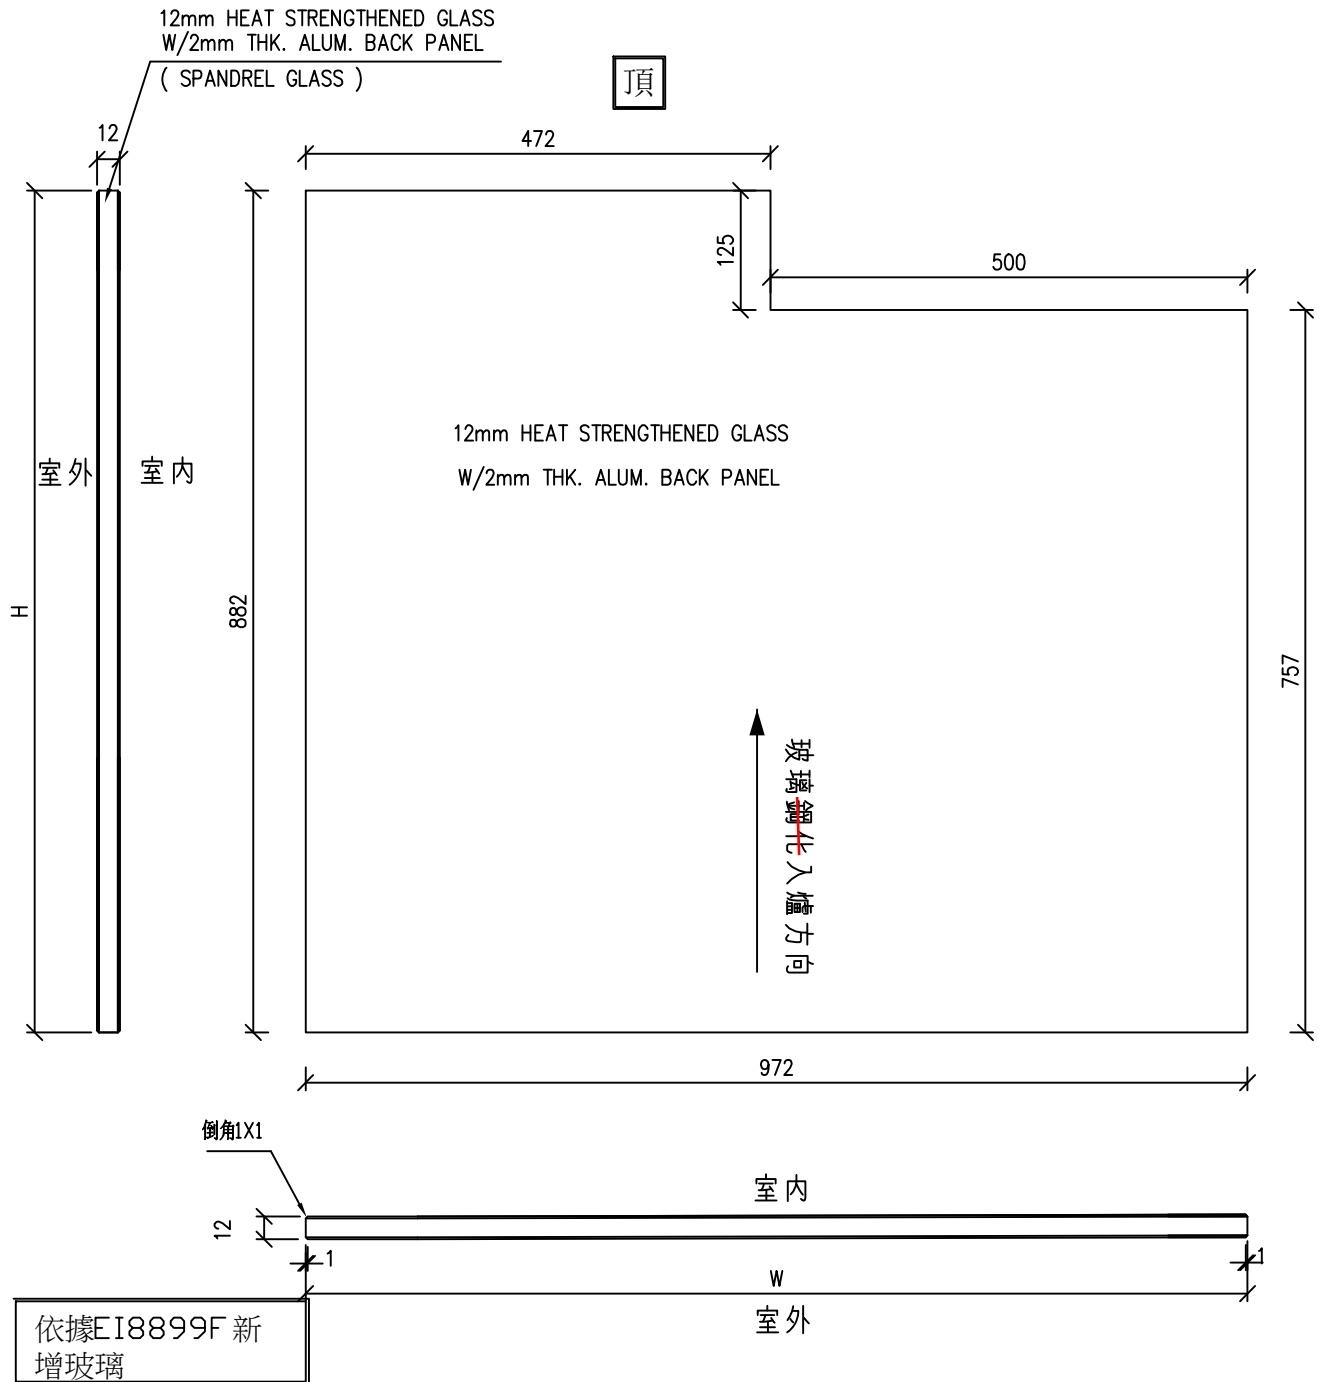


依據E18899F新
增玻璃

TG02: 玻璃樣板編號: R20241128031

工程號	J-861	地盤	己連拿利	附 件
名稱	玻璃加工圖		採用	
材料		地盤		
顏色	12mm HEAT STRENGTHENED GLASS	工廠		

 美特鋁質有限公司 MIDI Aluminium Fabricator Ltd.				類別		物料號		
				制圖	郭鈺南	2025.5.8	圖號	TG02-YX4N
修改				復核	謝永林	2025.5.9	數量	見BOM表
日期				批准			位置	

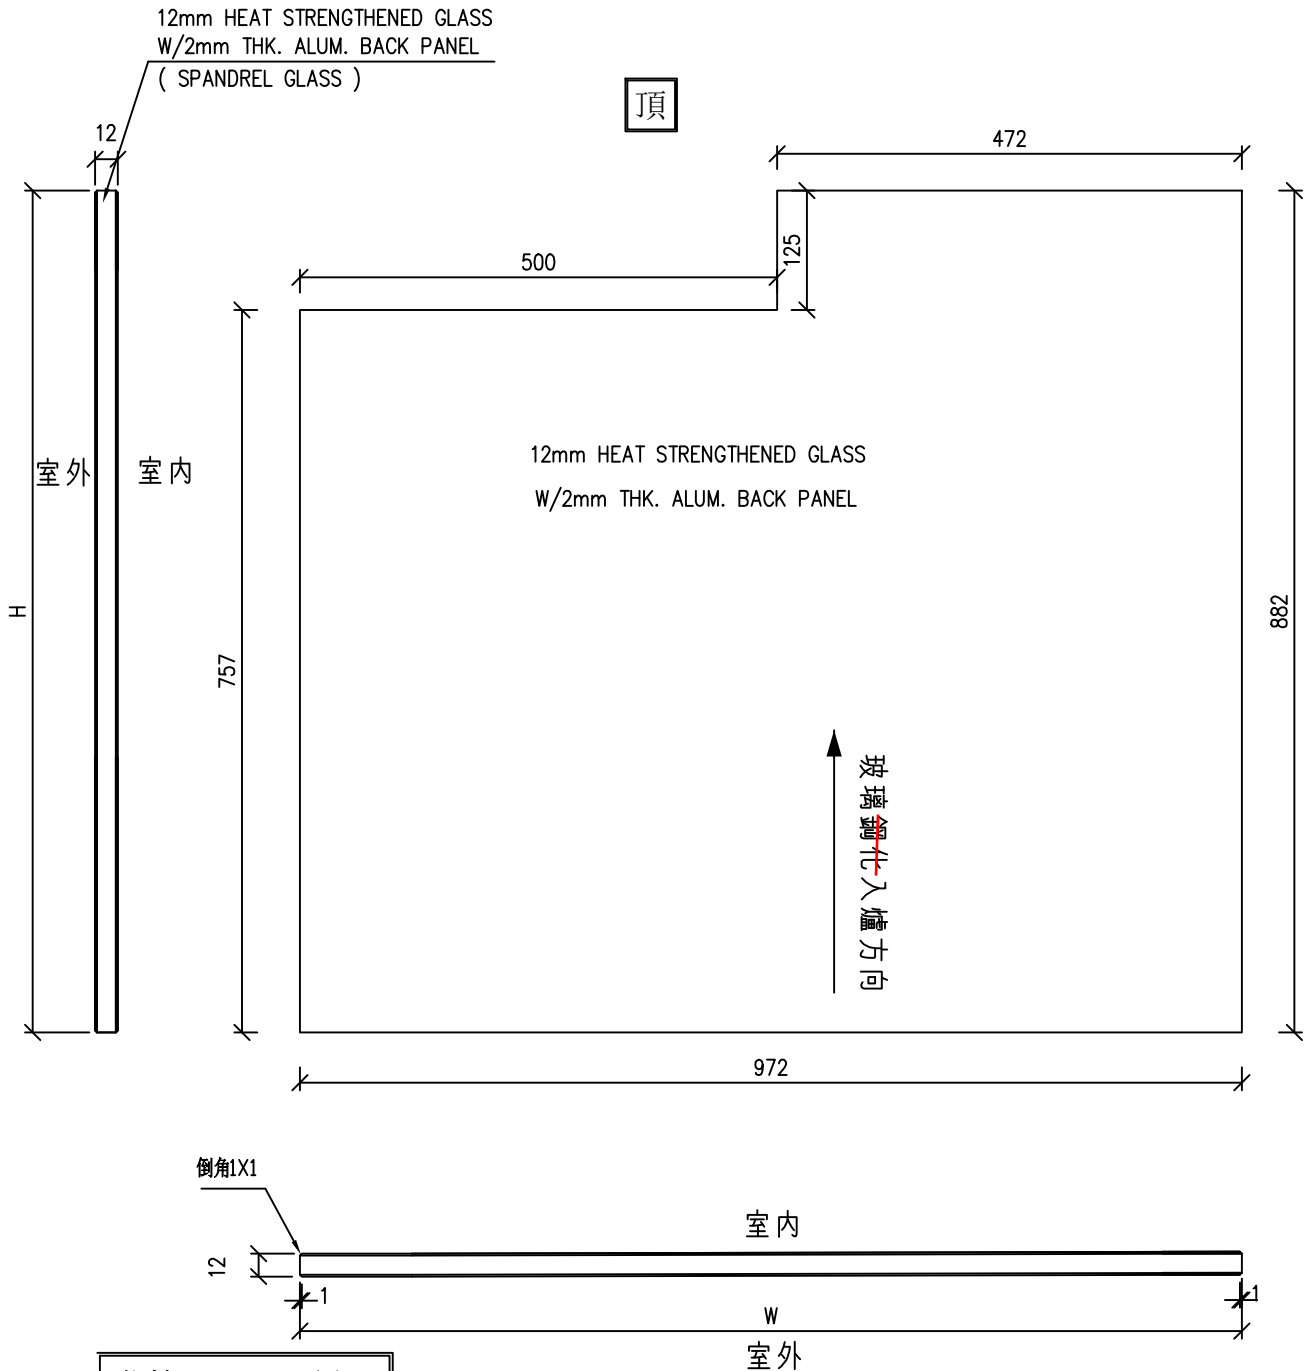

依據EI8899F新
增玻璃

TG02: 玻璃樣板編號: R20241128031

工程號	J-861	地盤	己連拿利	附 件
名稱	玻璃加工圖		採用	
材料		地盤		
顏色	12mm HEAT STRENGTHENED GLASS	工廠		