



工程指示 / 要求簡箋 ENGINEER INSTRUCTIONS(E.I.)

工程指示編號:	EI- 8980	修改版本:	A
	HK- 0524		
工程編號:	J 861	工程名稱:	己連拿利
收件人:	生統	發件人:	細佬
工程項目:	幕牆 背立面 (2F-11F) 主企主橫配料	日期:	19/06/2025

<input type="checkbox"/> 原合約工程包	<input type="checkbox"/> 原合約工程加 / 減賬 QT-	<input type="checkbox"/> 新工程報價 QT-
---------------------------------	--	------------------------------------

信件批核號碼/圖紙參考編號:	批核模具圖紙編號:
客戶指示附件:	管理內部批簽署:

<input type="checkbox"/> 初步鋁料 B.M.	<input type="checkbox"/> 加工拆圖, 然後生產	<input type="checkbox"/> 尺寸表
<input type="checkbox"/> 正式鋁料 B.M.	<input type="checkbox"/> 技術上資料/指示	<input type="checkbox"/> 報價
<input type="checkbox"/> 配件 B.M.	<input type="checkbox"/> 樣辦或貨品說明書	<input type="checkbox"/> 分判合約
<input type="checkbox"/> 其他:		

內容: 修改加工圖
備注: 檔案名 J-861 幕牆(3006,3007) 背立面 (2F-11F) 原EI8980 主企主橫配料 拆圖 配件數量修改 部分孔位修改(2025.06.19 志)
完成上列要求日期: 08/07/2025

國內

<input type="checkbox"/> 生產技術總監	<input type="checkbox"/> 連附件	<input checked="" type="checkbox"/> 技術部	<input checked="" type="checkbox"/> 連附件	<input type="checkbox"/> 生產部	<input type="checkbox"/> 連附件
<input type="checkbox"/> 採購部	<input type="checkbox"/> 連附件	<input checked="" type="checkbox"/> 生產統籌部	<input checked="" type="checkbox"/> 連附件	<input type="checkbox"/> 報關組	<input type="checkbox"/> 連附件
<input checked="" type="checkbox"/> 質檢部	<input checked="" type="checkbox"/> 連附件	<input type="checkbox"/> 會計部	<input type="checkbox"/> 連附件	<input type="checkbox"/> 機械設計部	<input type="checkbox"/> 連附件
<input type="checkbox"/> 香港辦	<input type="checkbox"/> 連附件	<input type="checkbox"/> 其他:			

香港

<input type="checkbox"/> 行政部	<input type="checkbox"/> 連附件	<input type="checkbox"/> 會計部	<input type="checkbox"/> 連附件	<input type="checkbox"/> 統籌部	<input type="checkbox"/> 連附件	<input type="checkbox"/> 工程部	<input type="checkbox"/> 連附件
<input type="checkbox"/> 採購部	<input type="checkbox"/> 連附件	<input type="checkbox"/> QS部	<input type="checkbox"/> 連附件	<input type="checkbox"/> 地盤管理	<input type="checkbox"/> 連附件	<input type="checkbox"/> 維修部	<input type="checkbox"/> 連附件

*發件人簽署:	*組別成員批核簽署:
傳遞編號:	項目經理簽署: 

圖則登記表 DRAWING REGISTER										
工程名稱 Project Title:		已連拿利 2F~11F			年	接收日期 Receiving Date (適用於客戶圖則)				
框架式幕牆 (主企+主橫+部分小配料拆圖)		月								
工程編號 Project No:			J-861							
分發予 Distributed To		日	發出日期 Issued Date							
			25	25						
			6	6						
		11	18							
圖則編號 Drg. No.		圖則名稱 Drawing Title			修訂編號 Revision No.					
FD-MS1	雙梗企加工圖	1	-	-						
FD-MS4	雙梗企加工圖	2	-	-						
FD-MS1a	雙梗企加工圖	3	-	-						
FD-MS2a	雙梗企加工圖	4	-	-						
FD-MS3a	雙梗企加工圖	5	-	-						
FD-MS4a	雙梗企加工圖	6	-	-						
G-MS1	生梗企加工圖	7	-	-						
G-MS1a	生梗企加工圖	8	-	-						
G-MS1b	生梗企加工圖	9	-	-						
G-ES1	轉角企加工圖	10	-	-						
G-ES1a	轉角企加工圖	11	-	A						
G-ES1b	轉角企加工圖	12	-	-						
G-MS2	生梗企加工圖	13	-	A						
G-MS2a	生梗企加工圖	14	-	-						
G-MS2b	生梗企加工圖	15	-	-						
G-MS3	生梗企加工圖	16	-	A						
G-MS3a	生梗企加工圖	17	-	-						
G-MS3b	生梗企加工圖	18	-	-						
G-MS4	雙生企加工圖	19	-	A						
G-MS4a	雙生企加工圖	20	-	A						
G-MS4b	生梗企加工圖	21	-	-						
G-MS5	雙生企加工圖	22	-	A						
G-MS5a	雙生企加工圖	23	-	A						
G-MS5b	生梗企加工圖	24	-	-						
G-MS6	生梗企加工圖	25	-	-						
G-MS6a	生梗企加工圖	26	-	-						
G-MS7	雙梗企加工圖	27	-	A						
G-MS7a	雙梗企加工圖	28	-	-						
G-MS7b	雙梗企加工圖	29	-	-						

圖則登記表 DRAWING REGISTER									
工程名稱 Project Title:		己連拿利 2F~11F			接收日期 Receiving Date (適用於客戶圖則)				
工程編號 Project No:		J-861			發出日期 Issued Date				
分發予 Distributed To					25 25				
					6 6				
					11 18				
圖則編號 Drg. No.		圖則名稱 Drawing Title			修訂編號 Revision No.				
G-MS8	生梗企加工圖			30	-	-			
G-MS9	生梗企加工圖			31	-	-			
G-MS10	雙梗企加工圖			32	-	A			
G-MS10a	雙梗企加工圖			33	-	-			
G-MS10b	雙梗企加工圖			34	-	-			
G-MS11	生梗企加工圖			35	-	-			
G-MS11a	生梗企加工圖			36	-	-			
G-ES2	轉角企加工圖			37	-	A			
G-ES2a	轉角企加工圖			38	-	A			
G-ES2b	轉角企加工圖			39	-	A			
G-MS12	生梗企加工圖			40	-	-			
G-MS12a	生梗企加工圖			41	-	-			
G-MS12b	生梗企加工圖			42	-	-			
SC-AL03	鋁角加工圖			43	-	A			
SC-BL01	鋁角加工圖			44	-	-			
SC-BL02	鋁角加工圖			45	-	-			
SC-BL03	鋁角加工圖			46	-	-			
SC-BL04	鋁角加工圖			47	-	-			
Z-A01	Z字碼加工圖			48	-	-			
SC-AL04	鋁角加工圖			49	-	-			
SC-AL05	鋁角加工圖			50	-	A			
UN-LC01	蘭河槽加工圖			51	-	-			
UN-LC02	蘭河槽加工圖			52	-	-			
UN-LC03	蘭河槽加工圖			53	-	-			
UN-LC04	蘭河槽加工圖			54	-	-			
W-TX1	生梗企用套芯1			55	-	-			
W-TX1a	生梗企用套芯2			56	-	-			
W-TX2	雙生企用套芯			57	-	-			
W-TX3	轉角企套芯			58	-	-			

圖則登記表 DRAWING REGISTER									
工程名稱 Project Title:		己連拿利 2F~11F			接收日期 Receiving Date (適用於客戶圖則)				
工程編號 Project No:		J-861			發出日期 Issued Date				
分發予 Distributed To					25 25				
					6 6				
					11 18				
圖則編號 Drg. No.		圖則名稱 Drawing Title			修訂編號 Revision No.				
ZS-Y01	轉角室內蓋托角	59	-	-					
ZS-Y01a	轉角室內蓋	60	-	-					
DB-02	墊巴加工圖	61	-	A					
DB-03	墊巴加工圖	62	-	A					
SC-AL01	鋁角加工圖	63	-	-					
L-FK1	鋁角加工圖	64	-	A					
UN-SM1	生梗企雙玻加工圖	65	-	-					
UN-SM1R	生梗企雙玻加工圖	66	-	-					
UN-SM2a	生梗企雙玻加工圖	67	-	A					
UN-SM2b	生梗企雙玻加工圖	68	-	A					
UN-SM2aR	生梗企雙玻加工圖	69	-	A					
UN-SM2bR	生梗企雙玻加工圖	70	-	A					
UN-SM3	生梗企雙玻加工圖	71	-	-					
UN-SM3R	生梗企雙玻加工圖	72	-	-					
UN-SM4	生梗企雙玻加工圖	73	-	A					
UN-SM4R	生梗企雙玻加工圖	74	-	A					
UN-SM5a	生梗企雙玻加工圖	75	-	-					
UN-SM5b	生梗企雙玻加工圖	76	-	-					
UN-SM6a	生梗企雙玻加工圖	77	-	-					
UN-SM6b	生梗企雙玻加工圖	78	-	-					
UN-SM6aR	生梗企雙玻加工圖	79	-	-					
UN-SM6bR	生梗企雙玻加工圖	80	-	-					
UN-SM7	生梗企雙玻加工圖	81	-	-					
UN-SM7R	生梗企雙玻加工圖	82	-	-					
UN-SM8	生梗企雙玻加工圖	83	-	-					
UN-SM8R	生梗企雙玻加工圖	84	-	-					
UN-SM9a	生梗企雙玻加工圖	84a	-	新增					
UN-SM9b	生梗企雙玻加工圖	84b	-	新增					
UN-SM9aR	生梗企雙玻加工圖	84c	-	新增					

圖則登記表 DRAWING REGISTER									
		年 月 日	接收日期 Receiving Date (適用於客戶圖則)						
工程名稱 Project Title: 己連拿利 2F~11F									
框架式幕牆 (主企+主橫+部分小配料拆圖)									
工程編號 Project No: J-861									
分發予 Distributed To		年 月 日	發出日期 Issued Date						
			25	25					
			6	6					
		年 月 日	11	18					
圖則編號 Drg. No.		圖則名稱 Drawing Title		修訂編號 Revision No.					
UN-SM9bR	生梗企雙玻加工圖	84d	-	新增					
UN-SM10	生梗企雙玻加工圖	84e	-	新增					
UN-SM10R	生梗企雙玻加工圖	84f	-	新增					
UN-AM01	單玻線插線加工圖 (企)	85	-	A					
UN-AM01R	單玻插線加工圖 (企)	86	-	A					
UN-AM02a	單玻插線加工圖 (企)	87	-	A					
UN-AM02b	單玻插線加工圖 (企)	88	-	A					
UN-AM02aR	單玻插線加工圖 (企)	89	-	A					
UN-AM02bR	單玻插線加工圖 (企)	90	-	A					
UN-AM03a	單玻插線加工圖 (企)	91	-	-					
UN-AM03b	單玻插線加工圖 (企)	92	-	-					
UN-AM03aR	單玻插線加工圖 (企)	93	-	-					
UN-AM03bR	單玻插線加工圖 (企)	94	-	-					
UN-AM04	單玻插線加工圖 (企)	95	-	A					
UN-AM04R	單玻插線加工圖 (企)	96	-	A					
UN-AM05	單玻插線加工圖 (企)	97	-	-					
UN-AM05R	單玻插線加工圖 (企)	98	-	-					
UN-AM06	單玻插線加工圖 (企)	99	-	-					
UN-AM06R	單玻插線加工圖 (企)	100	-	-					
UN-AM07	單玻插線加工圖 (企)	101	-	-					
UN-AM07R	單玻插線加工圖 (企)	102	-	-					
ZS-XY01	玻璃扣蓋加工圖 (企)	103	-	-					
ZS-XY01-1	玻璃扣蓋加工圖 (企) 數據表	104	-	-					
ZS-XY01R	玻璃扣蓋加工圖 (企)	105	-	-					
ZS-XY01R-1	玻璃扣蓋加工圖 (企) 數據表	106	-	-					
ZS-YX01	玻璃扣蓋加工圖 (企)	107	-	-					
ZS-YX03	玻璃扣蓋加工圖 (企)	108	-	-					
ZS-XY01F	玻璃扣蓋加工圖 (企)	109	-	-					
ZS-XY03F	玻璃扣蓋加工圖 (企)	110	-	-					




圖則登記表 DRAWING REGISTER											
		年 月 日  年 月 日	接收日期 Receiving Date (適用於客戶圖則)								
工程名稱 Project Title:			己連拿利 2F~11F								
框架式幕牆 (主企+主橫+部分小配料拆圖)											
工程編號 Project No:			J-861								
分發予 Distributed To			發出日期 Issued Date								
			25	25							
			6	6							
			11	18							
圖則編號 Drg. No.			圖則名稱 Drawing Title							修訂編號 Revision No.	
UN-R01d	生梗橫料	140	-	-							
UN-L06	生梗橫料	141	-	-							
UN-L06a	生梗橫料	142	-	-							
UN-L06b	雙梗橫料	143	-	-							
UN-L06c	雙梗橫料	144	-	-							
UN-L06d	生梗橫料	145	-	-							
UN-L06e	雙梗橫料	146	-	-							
UN-R06	生梗橫料	147	-	-							
UN-R06a	生梗橫料	148	-	-							
UN-R06b	雙梗橫料	149	-	-							
UN-R06c	雙梗橫料	150	-	-							
UN-R06d	生梗橫料	151	-	-							
UN-R06e	雙梗橫料	152	-	-							
UN-L07	生梗橫料	153	-	-							
UN-L07a	生梗橫料	154	-	-							
UN-L07b	雙梗橫料	155	-	-							
UN-L07e	雙梗橫料	156	-	-							
UN-R07	生梗橫料	157	-	-							
UN-R07a	生梗橫料	158	-	-							
UN-R07b	雙梗橫料	159	-	-							
UN-R07e	雙梗橫料	160	-	-							
UN-G117	雙梗橫料	161	-	-							
UN-G117b	雙梗橫料	162	-	-							
UN-G117R	雙梗橫料	163	-	-							
UN-G117Rb	雙梗橫料	164	-	-							
UN-G127	雙梗橫料	165	-	-							
UN-G127b	雙梗橫料	166	-	-							
UN-G127c	雙梗橫料	167	-	-							
UN-G127R	雙梗橫料	168	-	-							

圖則登記表 DRAWING REGISTER											
		年 月 日  年 月 日	接收日期 Receiving Date (適用於客戶圖則)								
工程名稱 Project Title:			己連拿利 2F~11F								
框架式幕牆 (主企+主橫+部分小配料拆圖)											
工程編號 Project No:			J-861								
分發予 Distributed To			發出日期 Issued Date								
			25	25							
			6	6							
			11	18							
圖則編號 Drg. No.			圖則名稱 Drawing Title							修訂編號 Revision No.	
UN-G127Rb	雙梗橫料	169	-	-							
UN-G127Rc	雙梗橫料	170	-	-							
UN-G128	雙梗橫料	171	-	-							
UN-G128b	雙梗橫料	172	-	-							
UN-G128c	雙梗橫料	173	-	-							
UN-G128d	雙梗橫料	174	-	-							
UN-G130	雙梗橫料	175	-	-							
UN-G130R	雙梗橫料	176	-	-							
UN-G134(D)9F	雙梗橫料	177	-	-							
UN-G134e	雙梗橫料	178	-	-							
UN-G129	雙梗橫料	179	-	-							
UN-G129b	雙梗橫料	180	-	-							
UN-G129c	雙梗橫料	181	-	-							
UN-G129d	生梗橫料	182	-	-							
UN-G131	雙梗橫料	183	-	-							
UN-G131b	雙梗橫料	184	-	A							
UN-G131c	雙梗橫料	185	-	A							
UN-G950	雙梗橫料	186	-	-							
UN-G132	雙梗橫料	187	-	-							
UN-G132b	雙梗橫料	188	-	A							
UN-G132c	雙梗橫料	189	-	A							
UN-G135	雙梗橫料	190	-	-							
UN-G135R	雙梗橫料	191	-	-							
UN-G135(D)9F	雙梗橫料	192	-	-							
UN-G135R(D)9F	雙梗橫料	193	-	-							
UN-G135b	雙梗橫料	194	-	-							
UN-G135e	雙梗橫料	195	-	-							
UN-G135Re	雙梗橫料	196	-	-							
UN-G201	雙梗橫料	197	-	-							

圖則登記表 DRAWING REGISTER										
		年 月 日	接收日期 Receiving Date (適用於客戶圖則)							
工程名稱 Project Title:										
工程編號 Project No:										
分發予 Distributed To										
		年 月 日	發出日期 Issued Date							
			25	25						
			6	6						
		年 月 日	11	18						
圖則編號 Drg. No.		圖則名稱 Drawing Title		修訂編號 Revision No.						
UN-G201a	雙梗橫料	198	-	-						
UN-G201b	雙梗橫料	199	-	-						
UN-G201c	雙梗橫料	200	-	-						
UN-YX03	雙梗橫料	201	-	-						
UN-YX04	雙梗橫料	202	-	-						
UN-YX07	雙梗橫料	203	-	-						
UN-YX08	雙梗橫料	204	-	-						
LJ-01	鋁角加工圖	205	-	-						
LJ-01-1	鋁角加工圖	206	-	-						
LJ-06	鋁角加工圖	207	-	-						
LJ-129	鋁角加工圖	208	-	-						
LJ-129a	鋁角加工圖	209	-	-						
AP1-A01	背板托角加工圖	210	-	-						
AP1-A01a	背板托角加工圖	211	-	-						
AP1-A128	背板托角加工圖	212	-	-						
AP1-A128a	背板托角加工圖	213	-	-						
AP1-A135a	背板托角加工圖	214	-	-						
AP1-L06	背板托角加工圖	215	-	-						
AP1-R06	背板托角加工圖	216	-	-						
AP1-R117	背板托角加工圖	217	-	-						
AP1-L117	背板托角加工圖	218	-	-						
UN-HM01	單玻插線(橫)	219	-	A						
UN-HM01a	單玻插線(橫)	220	-	-						
UN-HM127	單玻插線(橫)	221	-	A						
UN-HM127a	單玻插線(橫)	222	-	-						
UN-HMYX3	單玻插線(橫)	223	-	-						
UN-HMYX7a1	單玻插線(橫)	224	-	-						
ZS-KG1	框橫料扣蓋	225	-	-						
ZS-KG6L	框橫料扣蓋	226	-	-						

圖則登記表 DRAWING REGISTER										
		接收日期 Receiving Date (適用於客戶圖則)								
工程名稱 Project Title:		年								
已連拿利 2F~11F		月								
框架式幕牆 (主企+主橫+部分小配料拆圖)		日								
工程編號 Project No:		發出日期 Issued Date								
J-861		年								
分發予 Distributed To		月								
		日								
		25 25								
		6 6								
		11 18								
圖則編號 Drg. No.		修訂編號 Revision No.								
圖則名稱 Drawing Title										
ZS-KG6R	框橫料扣蓋	227	-	-						
J861-SD-CW-3006(T1)	橫料位置圖	228	-	-						
J861-SD-CW-3006(T2)	橫料位置圖	229	-	-						
J861-SD-CW-3007(T1)	橫料位置圖	230	-	-						
J861-SD-CW-3007(T2)	橫料位置圖	231	-	-						

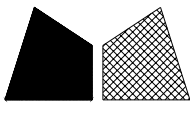

美特鋁質有限公司  
MIDI Aluminium Fabricator Ltd.



數量	位置	樓層
1	CW-3007	3/F

工程號 J-861 地盤 己連拿利

左右轉角梗窗


\*請用A3紙打印

A 雲線位修改

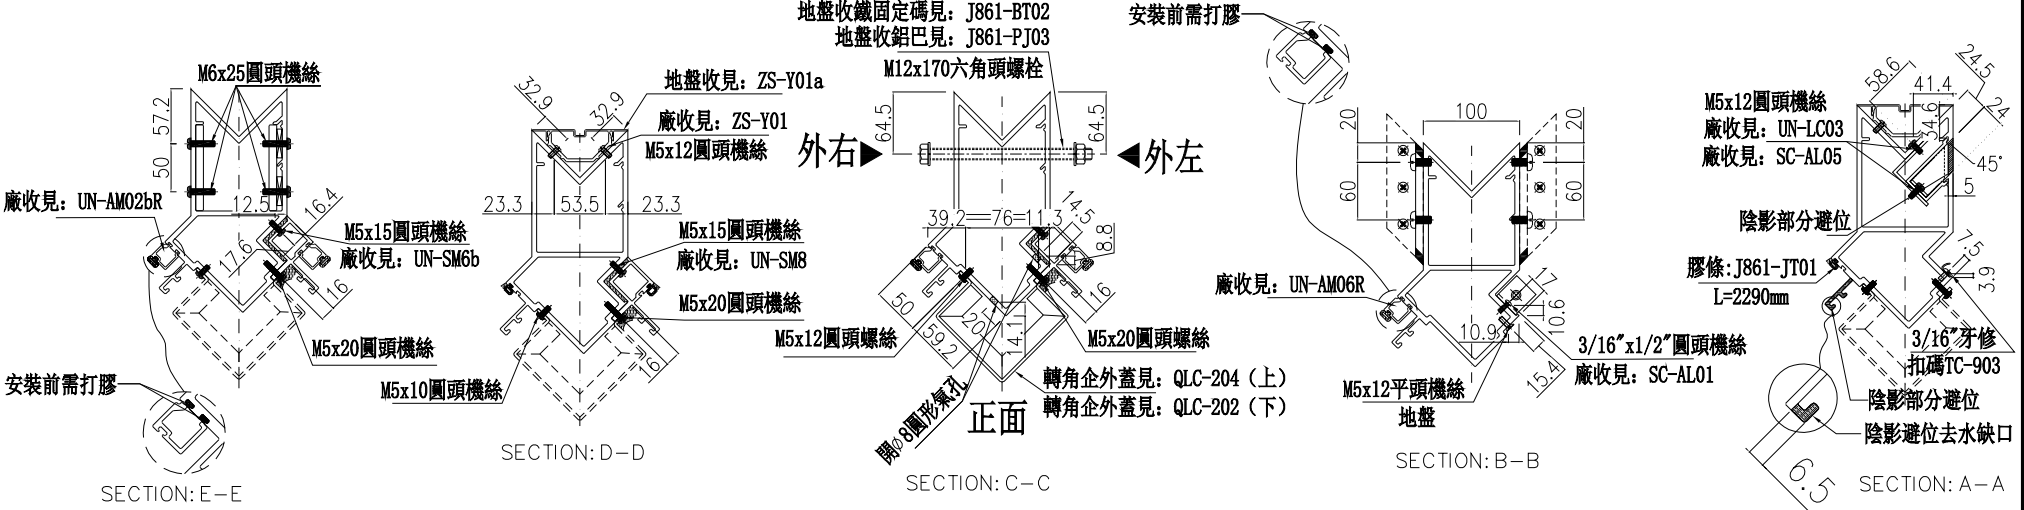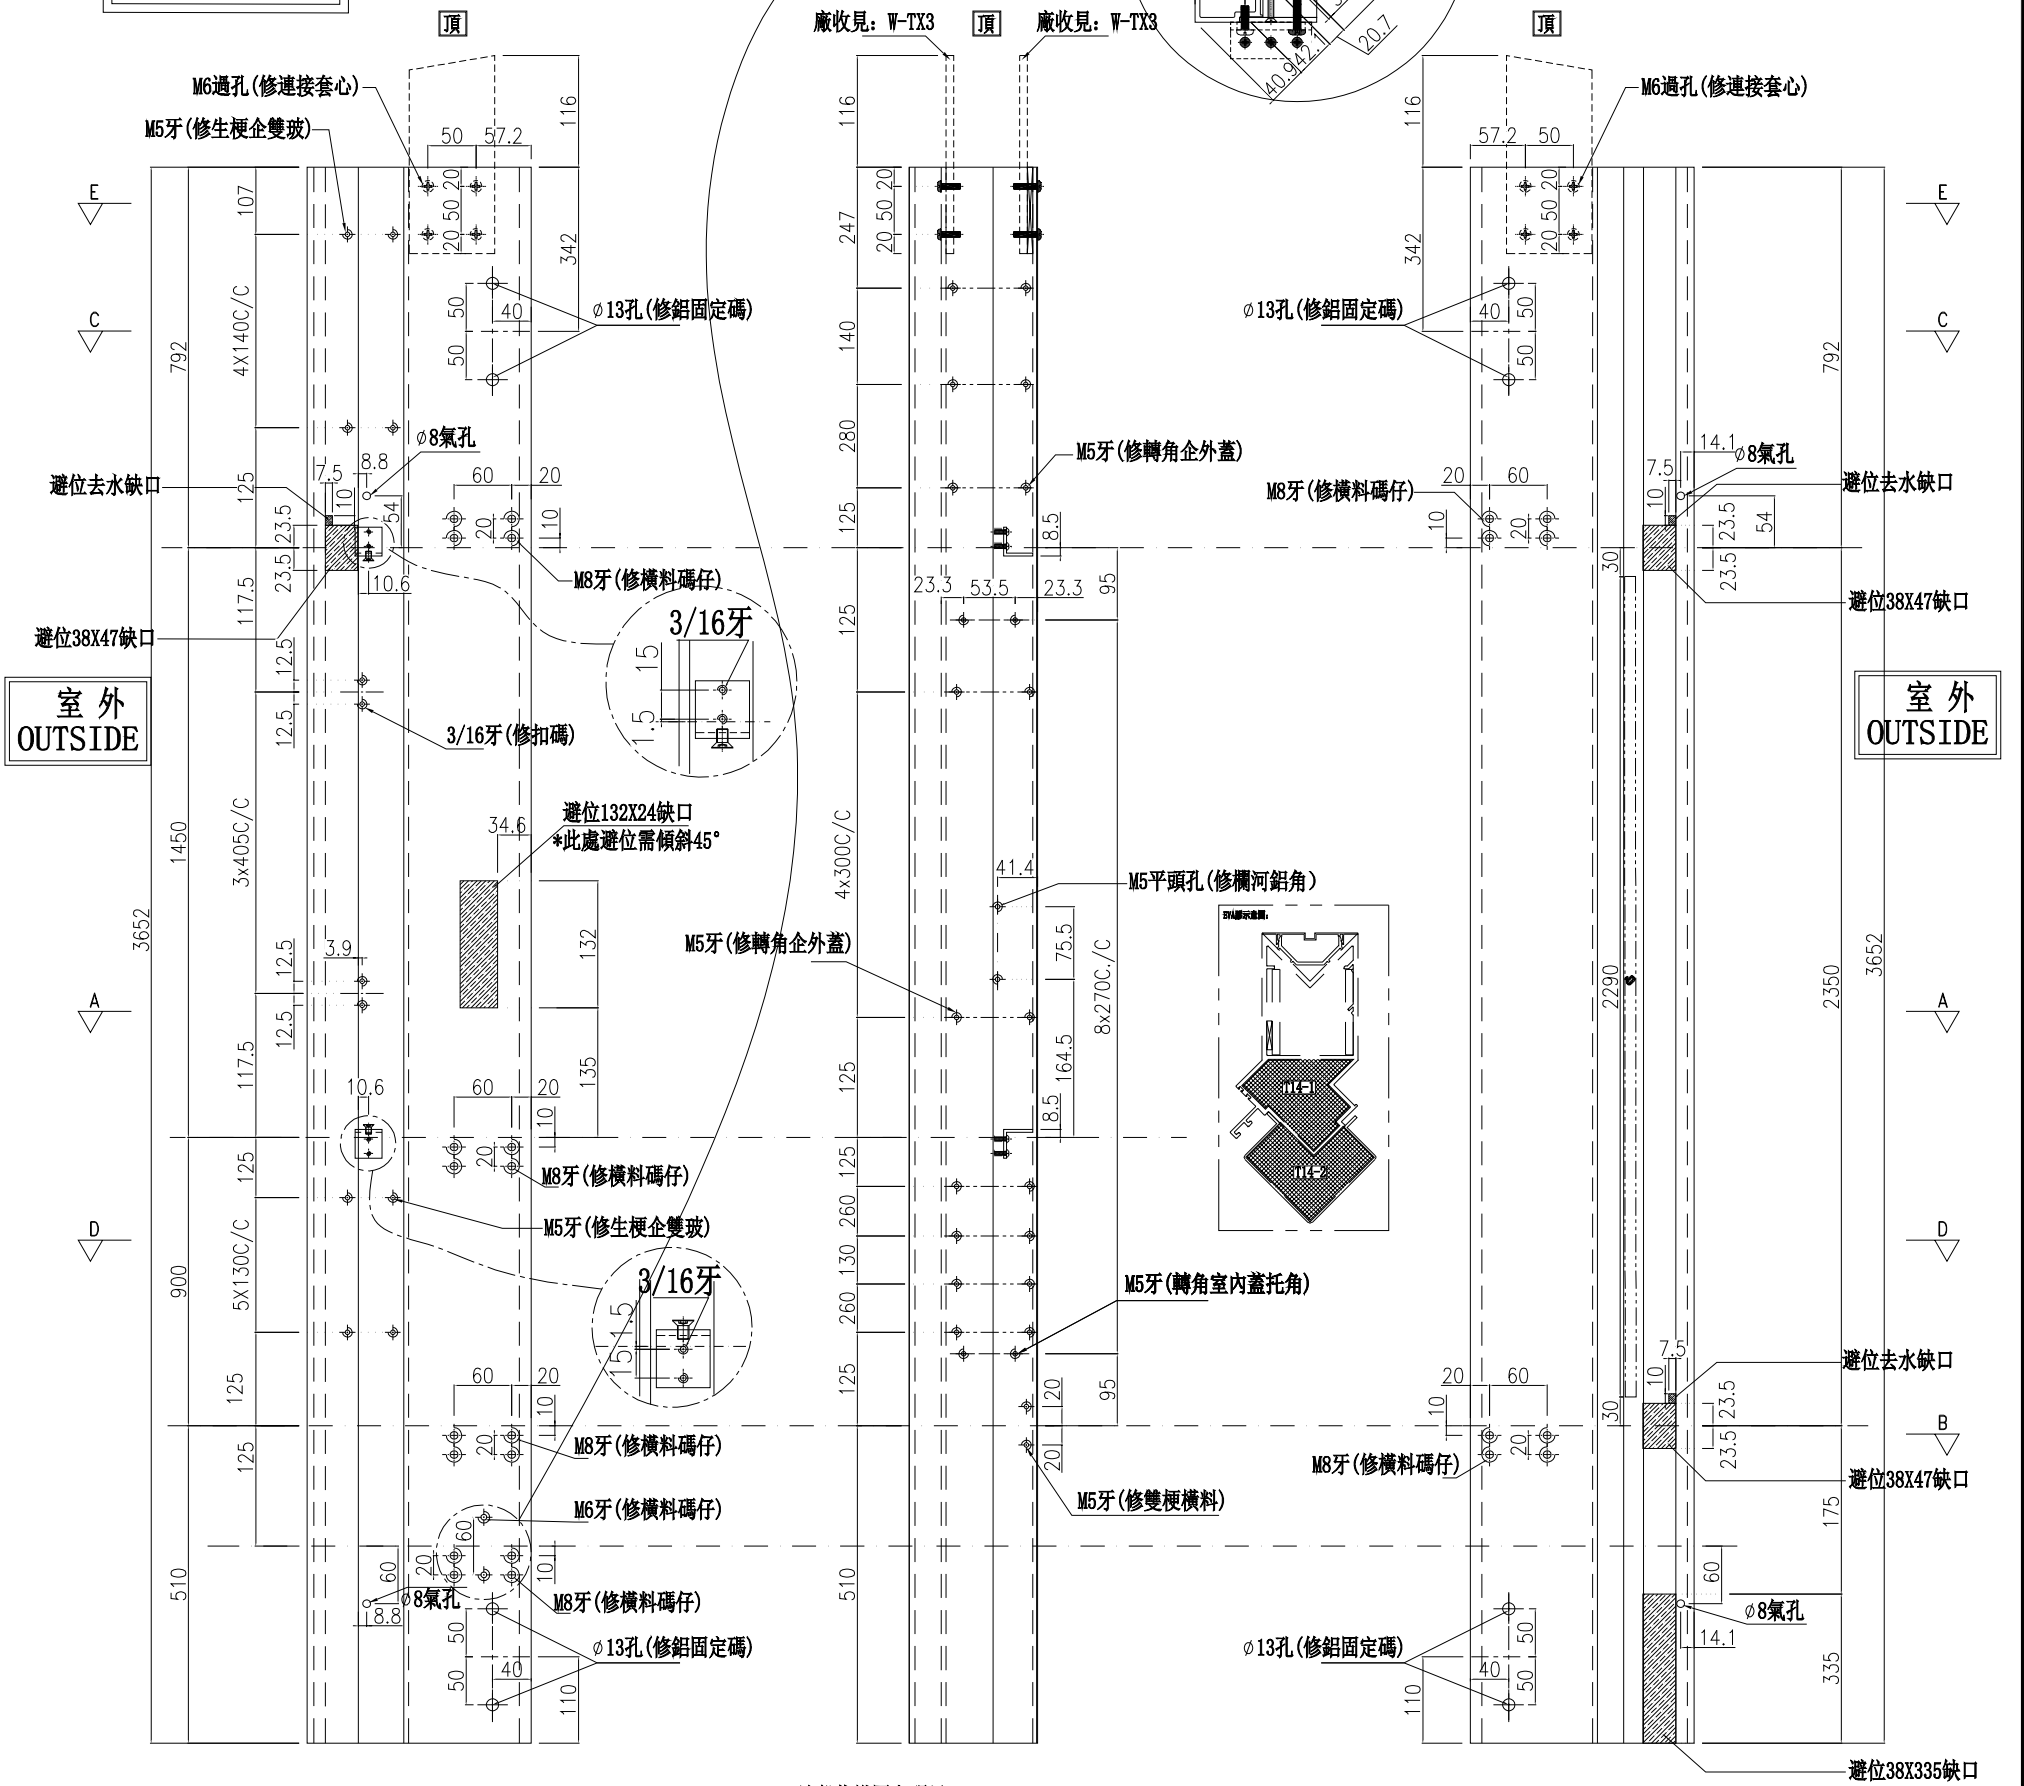

名稱	轉角企	制圖	周廣志	2025.05.07	修改	A
材料	X86625	復核	謝永林	2025.06.11	日期	2025.06.18
顏色	UCT207124XL-3	批准			圖號	G-ES1a



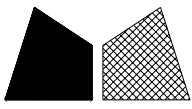

美特鋁質有限公司  
MIDI Aluminium Fabricator Ltd.


數量	位置	樓層
21	CW-3007	5/F-11/F

工程號 J-861 地盤 己連拿利

左梗窗右SHR

\*請用A3紙打印

A 雲線位修改

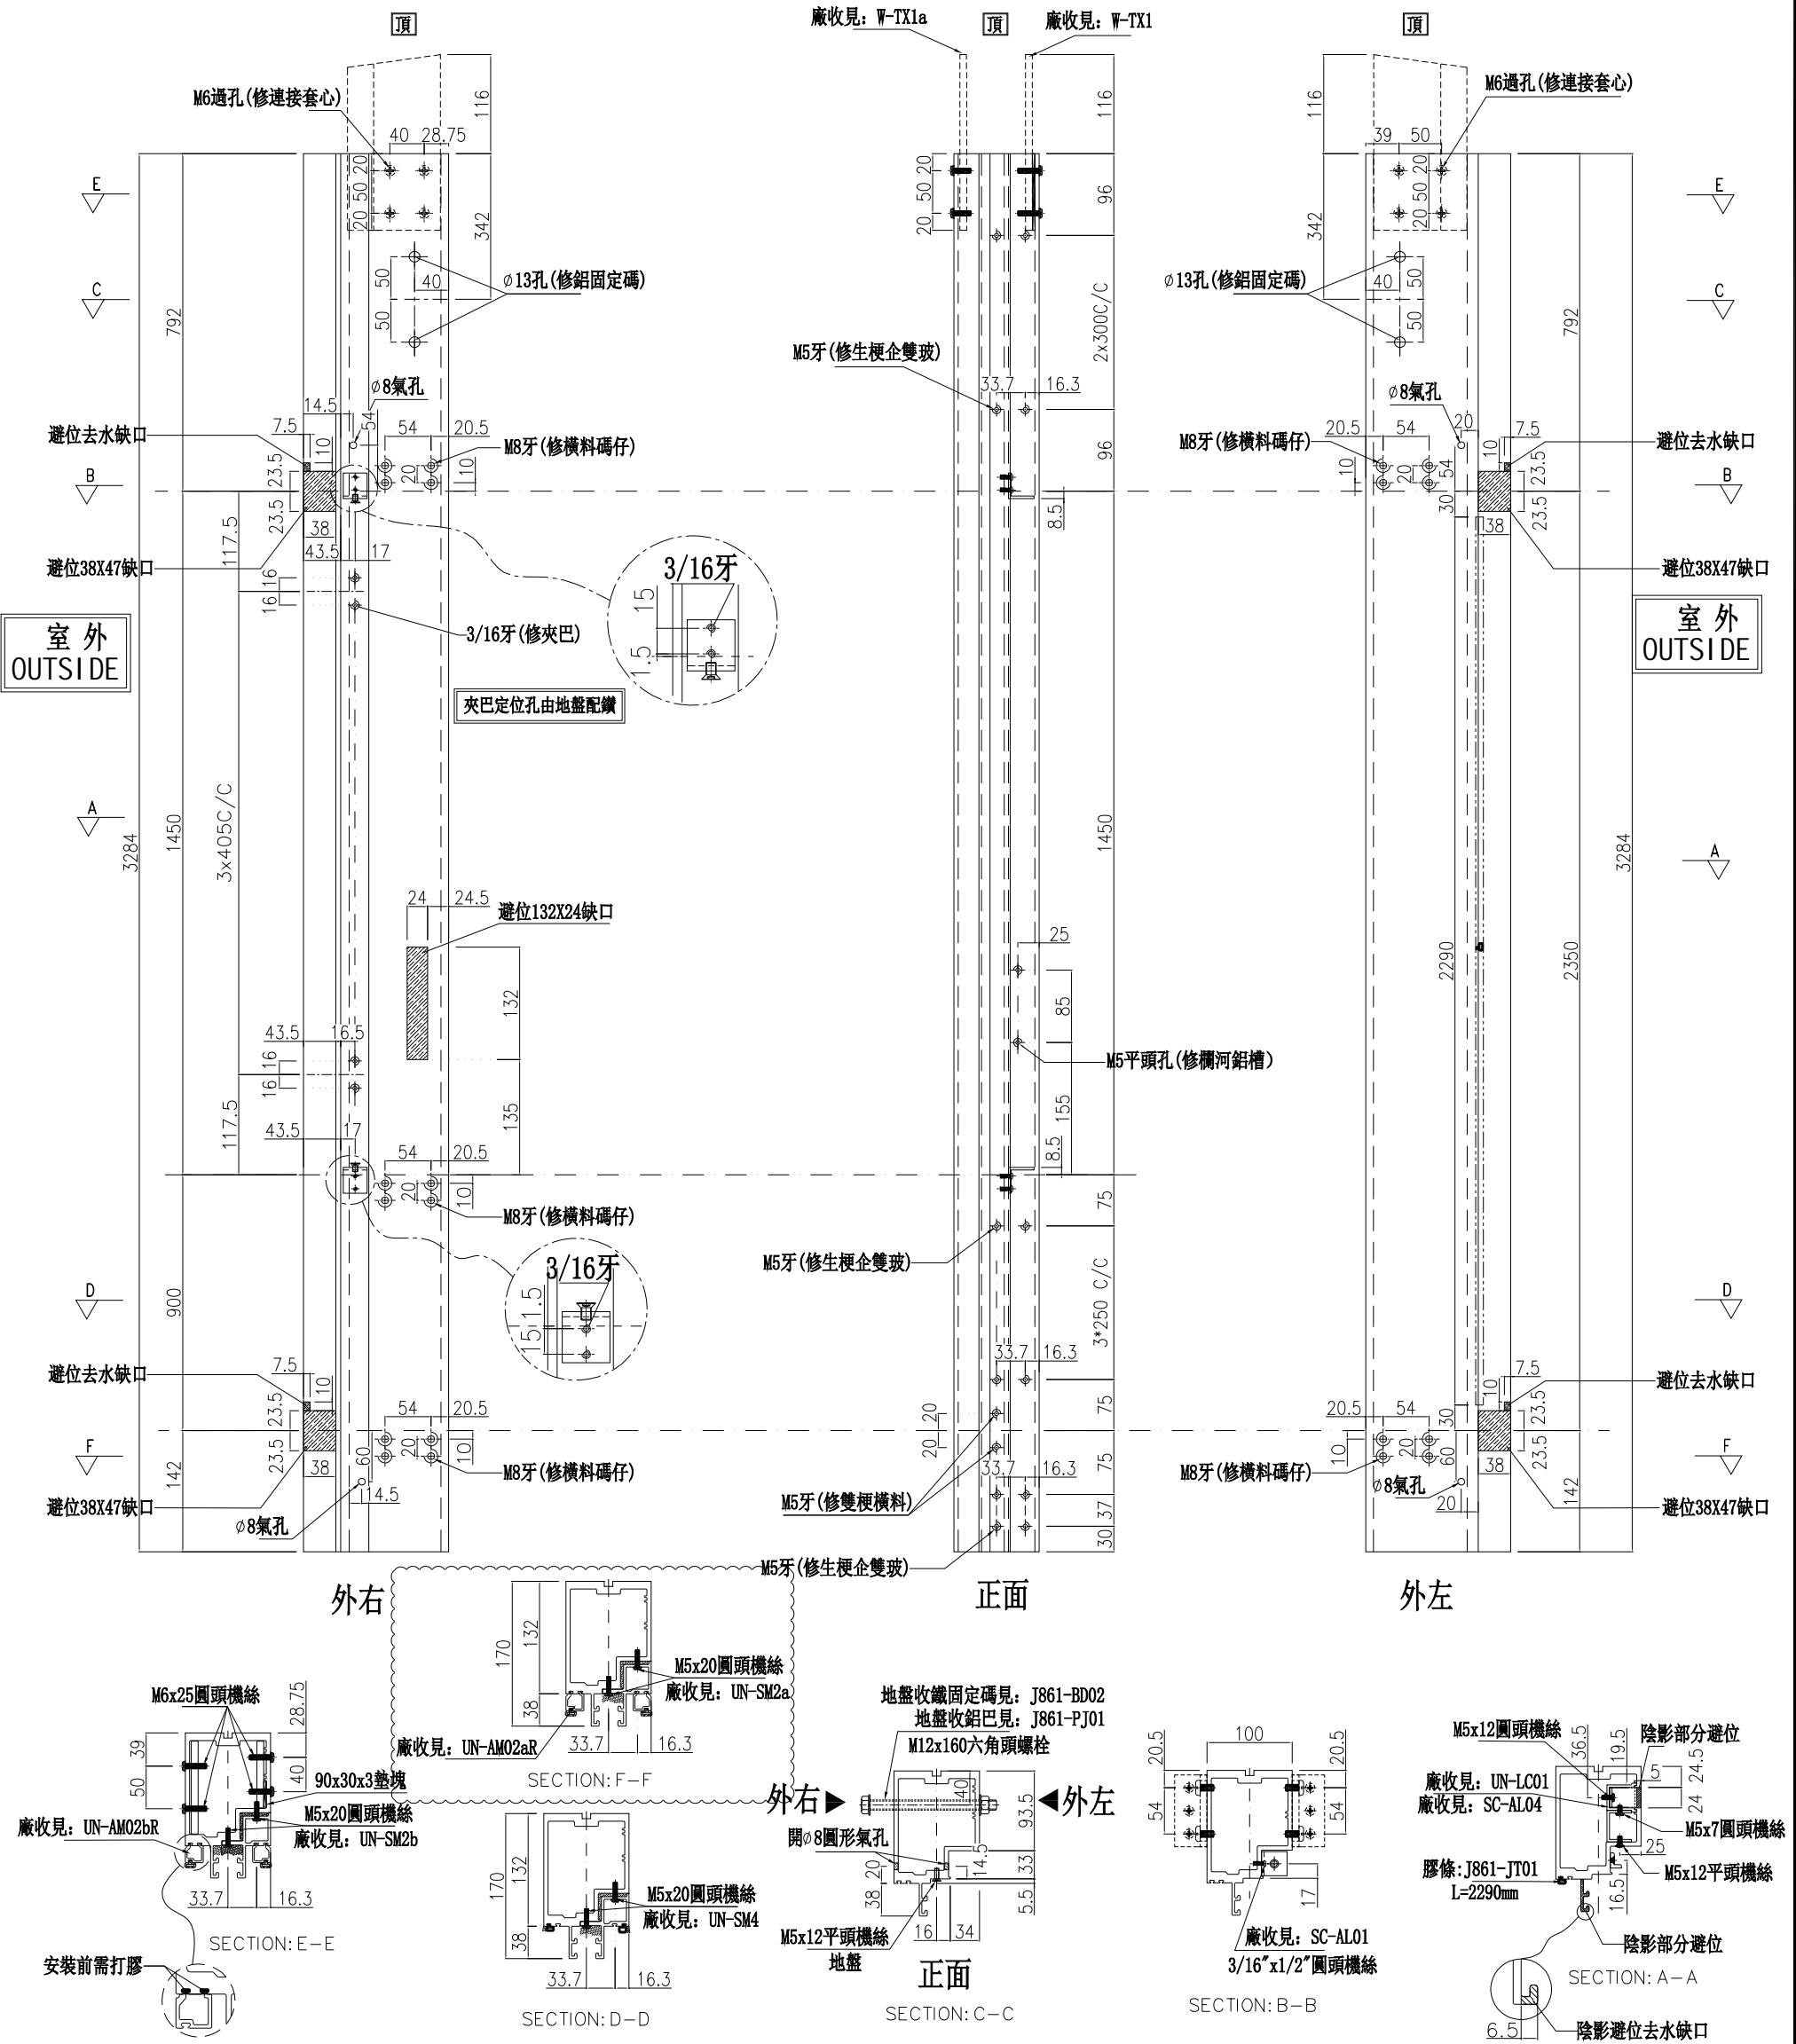


名稱	生梗企	制圖	周廣志	2025.05.07	修改	A
材料	X86622	復核	謝永林	2025.06.11	日期	2025.06.18
顏色	UCT207124XL-3	批准			圖號	G-MS3







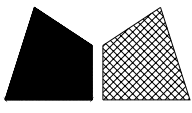


美特鋁質有限公司  
MIDI Aluminium Fabricator Ltd.

數量	位置	樓層
2	CW-3007	3/F


工程號 J-861 地盤 己連拿利

**A** 雲線位修改

左梗窗右SHL \*請用A3紙打印

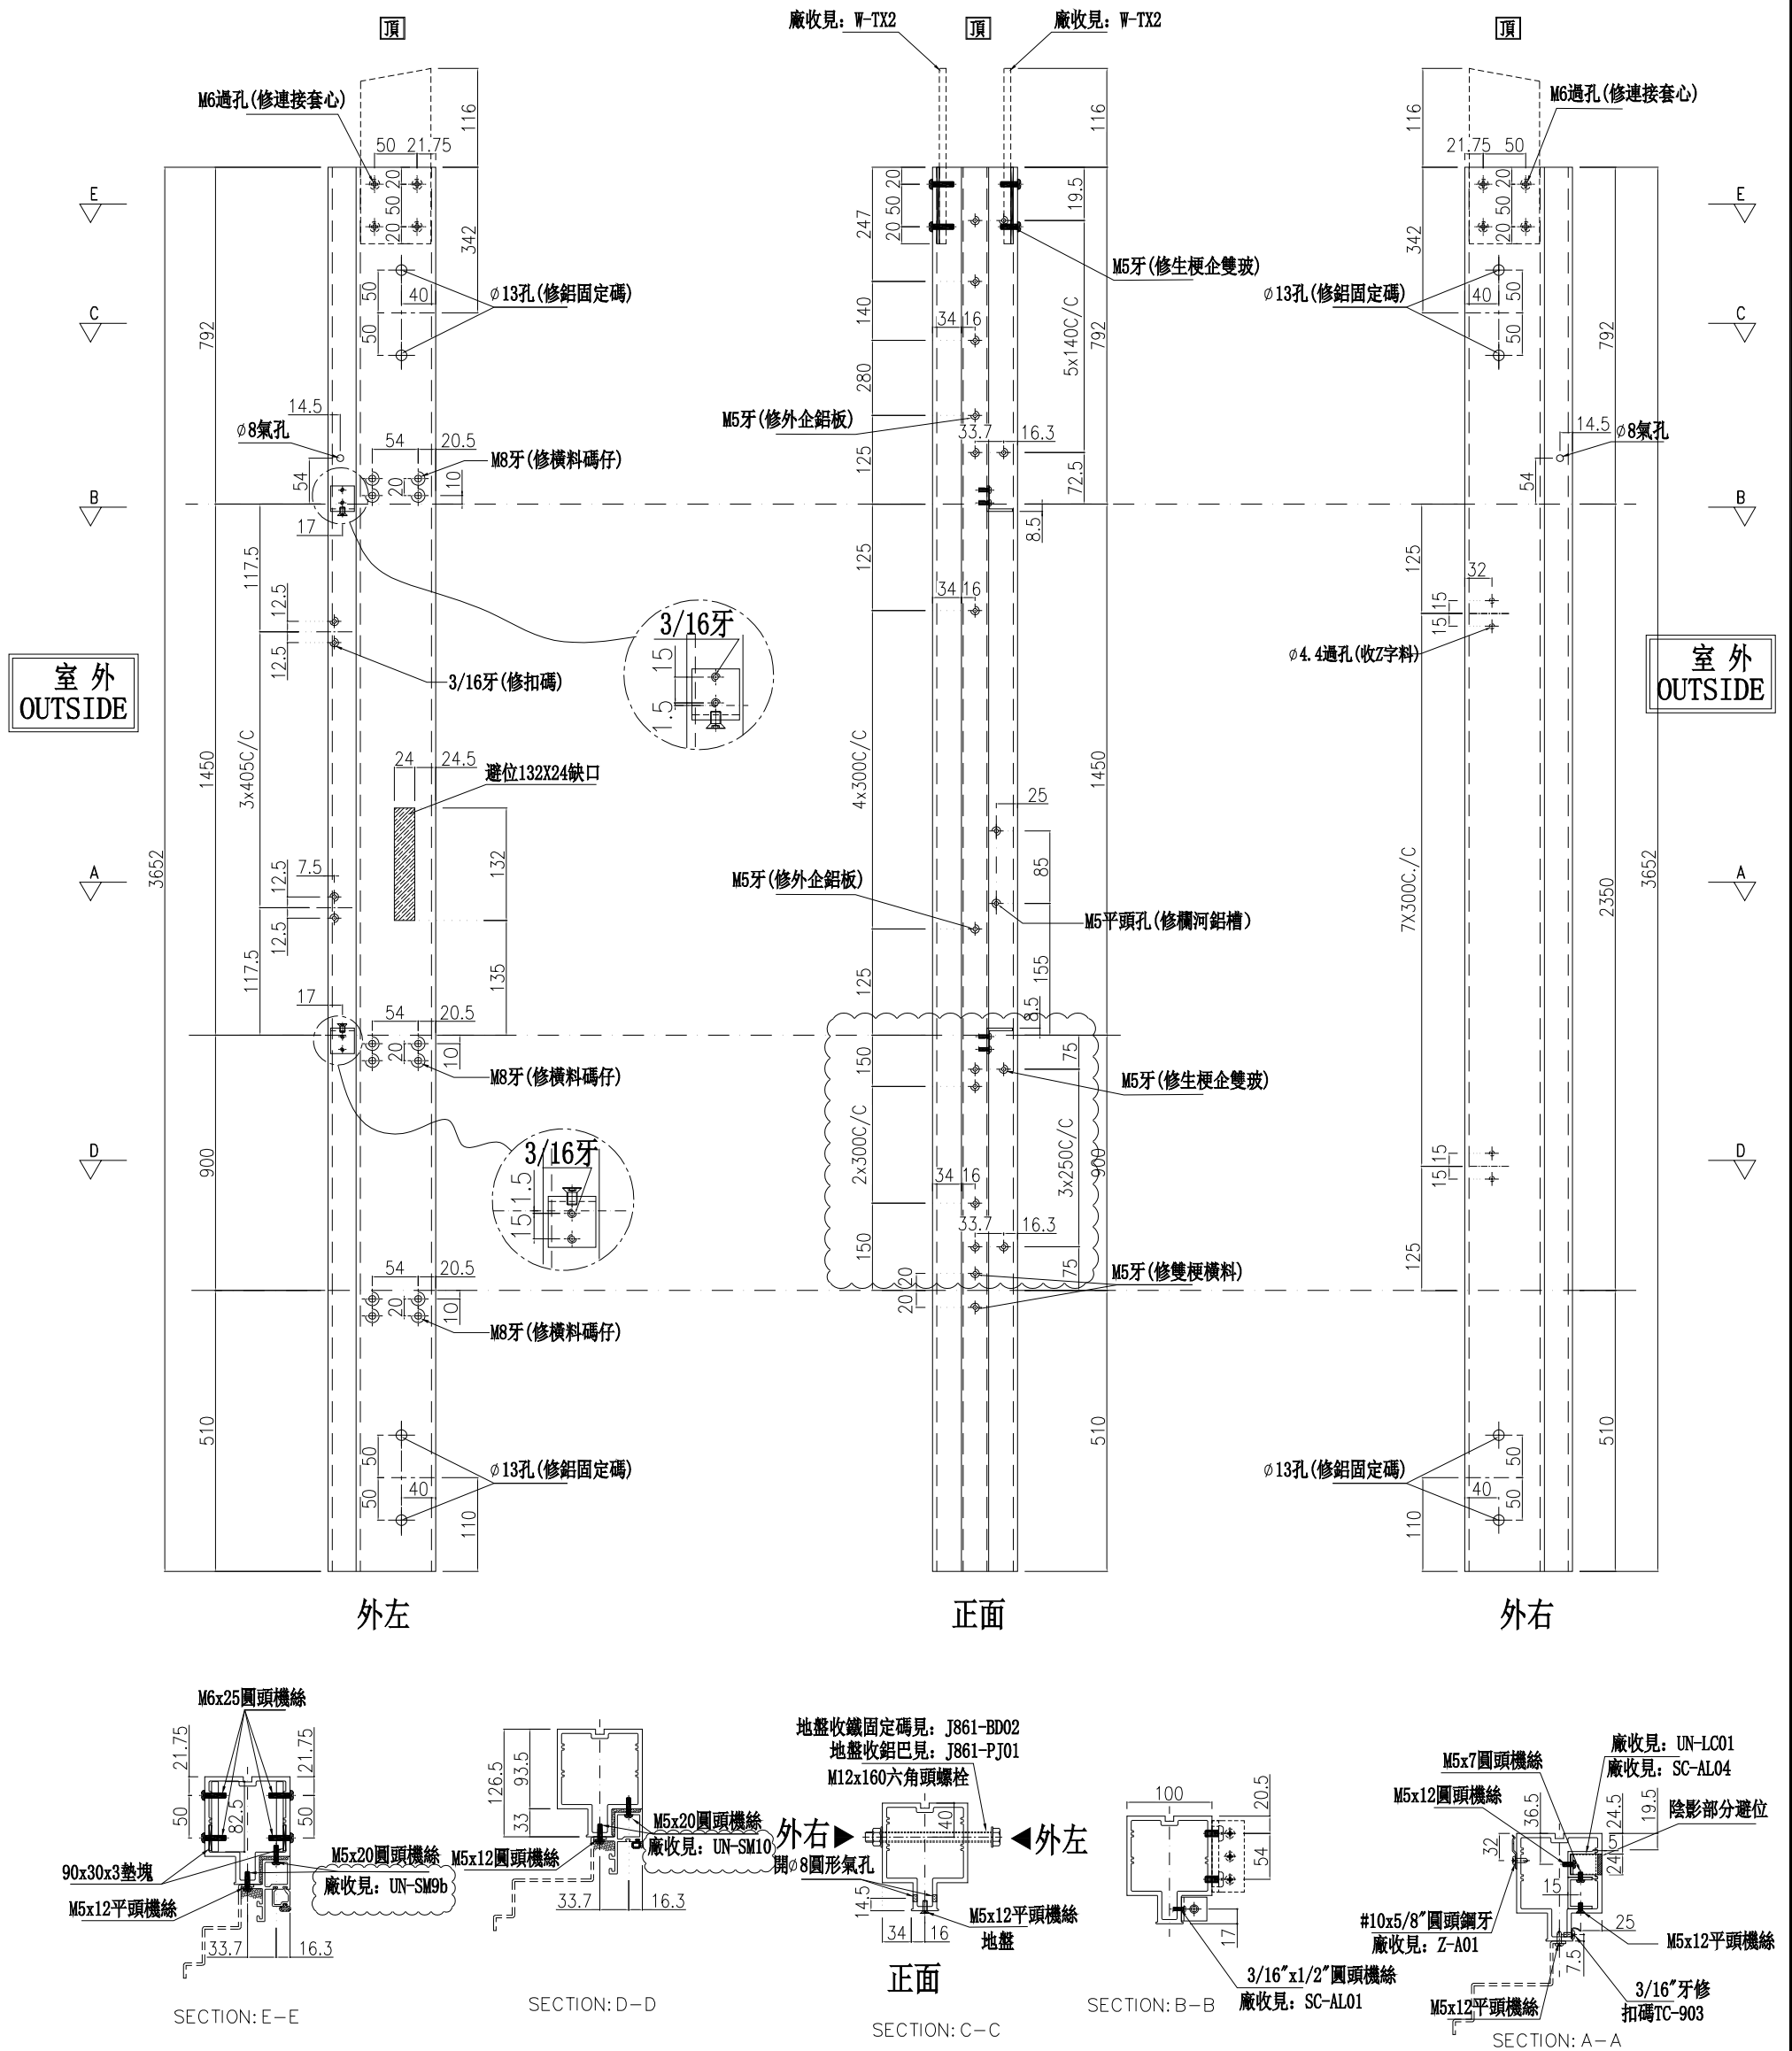

名稱	雙生企	制圖	周廣志	2025.05.07	修改	A	
材料	X86624	復核	謝永林	2025.06.11	日期	2025.06.18	
顏色	UCT207124XL-3	批准			圖號	G-MS5a	

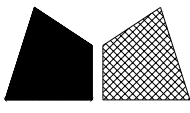


美特鋁質有限公司  
MIDI Aluminium Fabricator Ltd.

數量	位置	樓層
7	CW-3007	5/F-11/F


工程號 J-837 地盤 己連拿利

A 雲線位修改

左梗窗右梗窗 \*請用A3紙打印

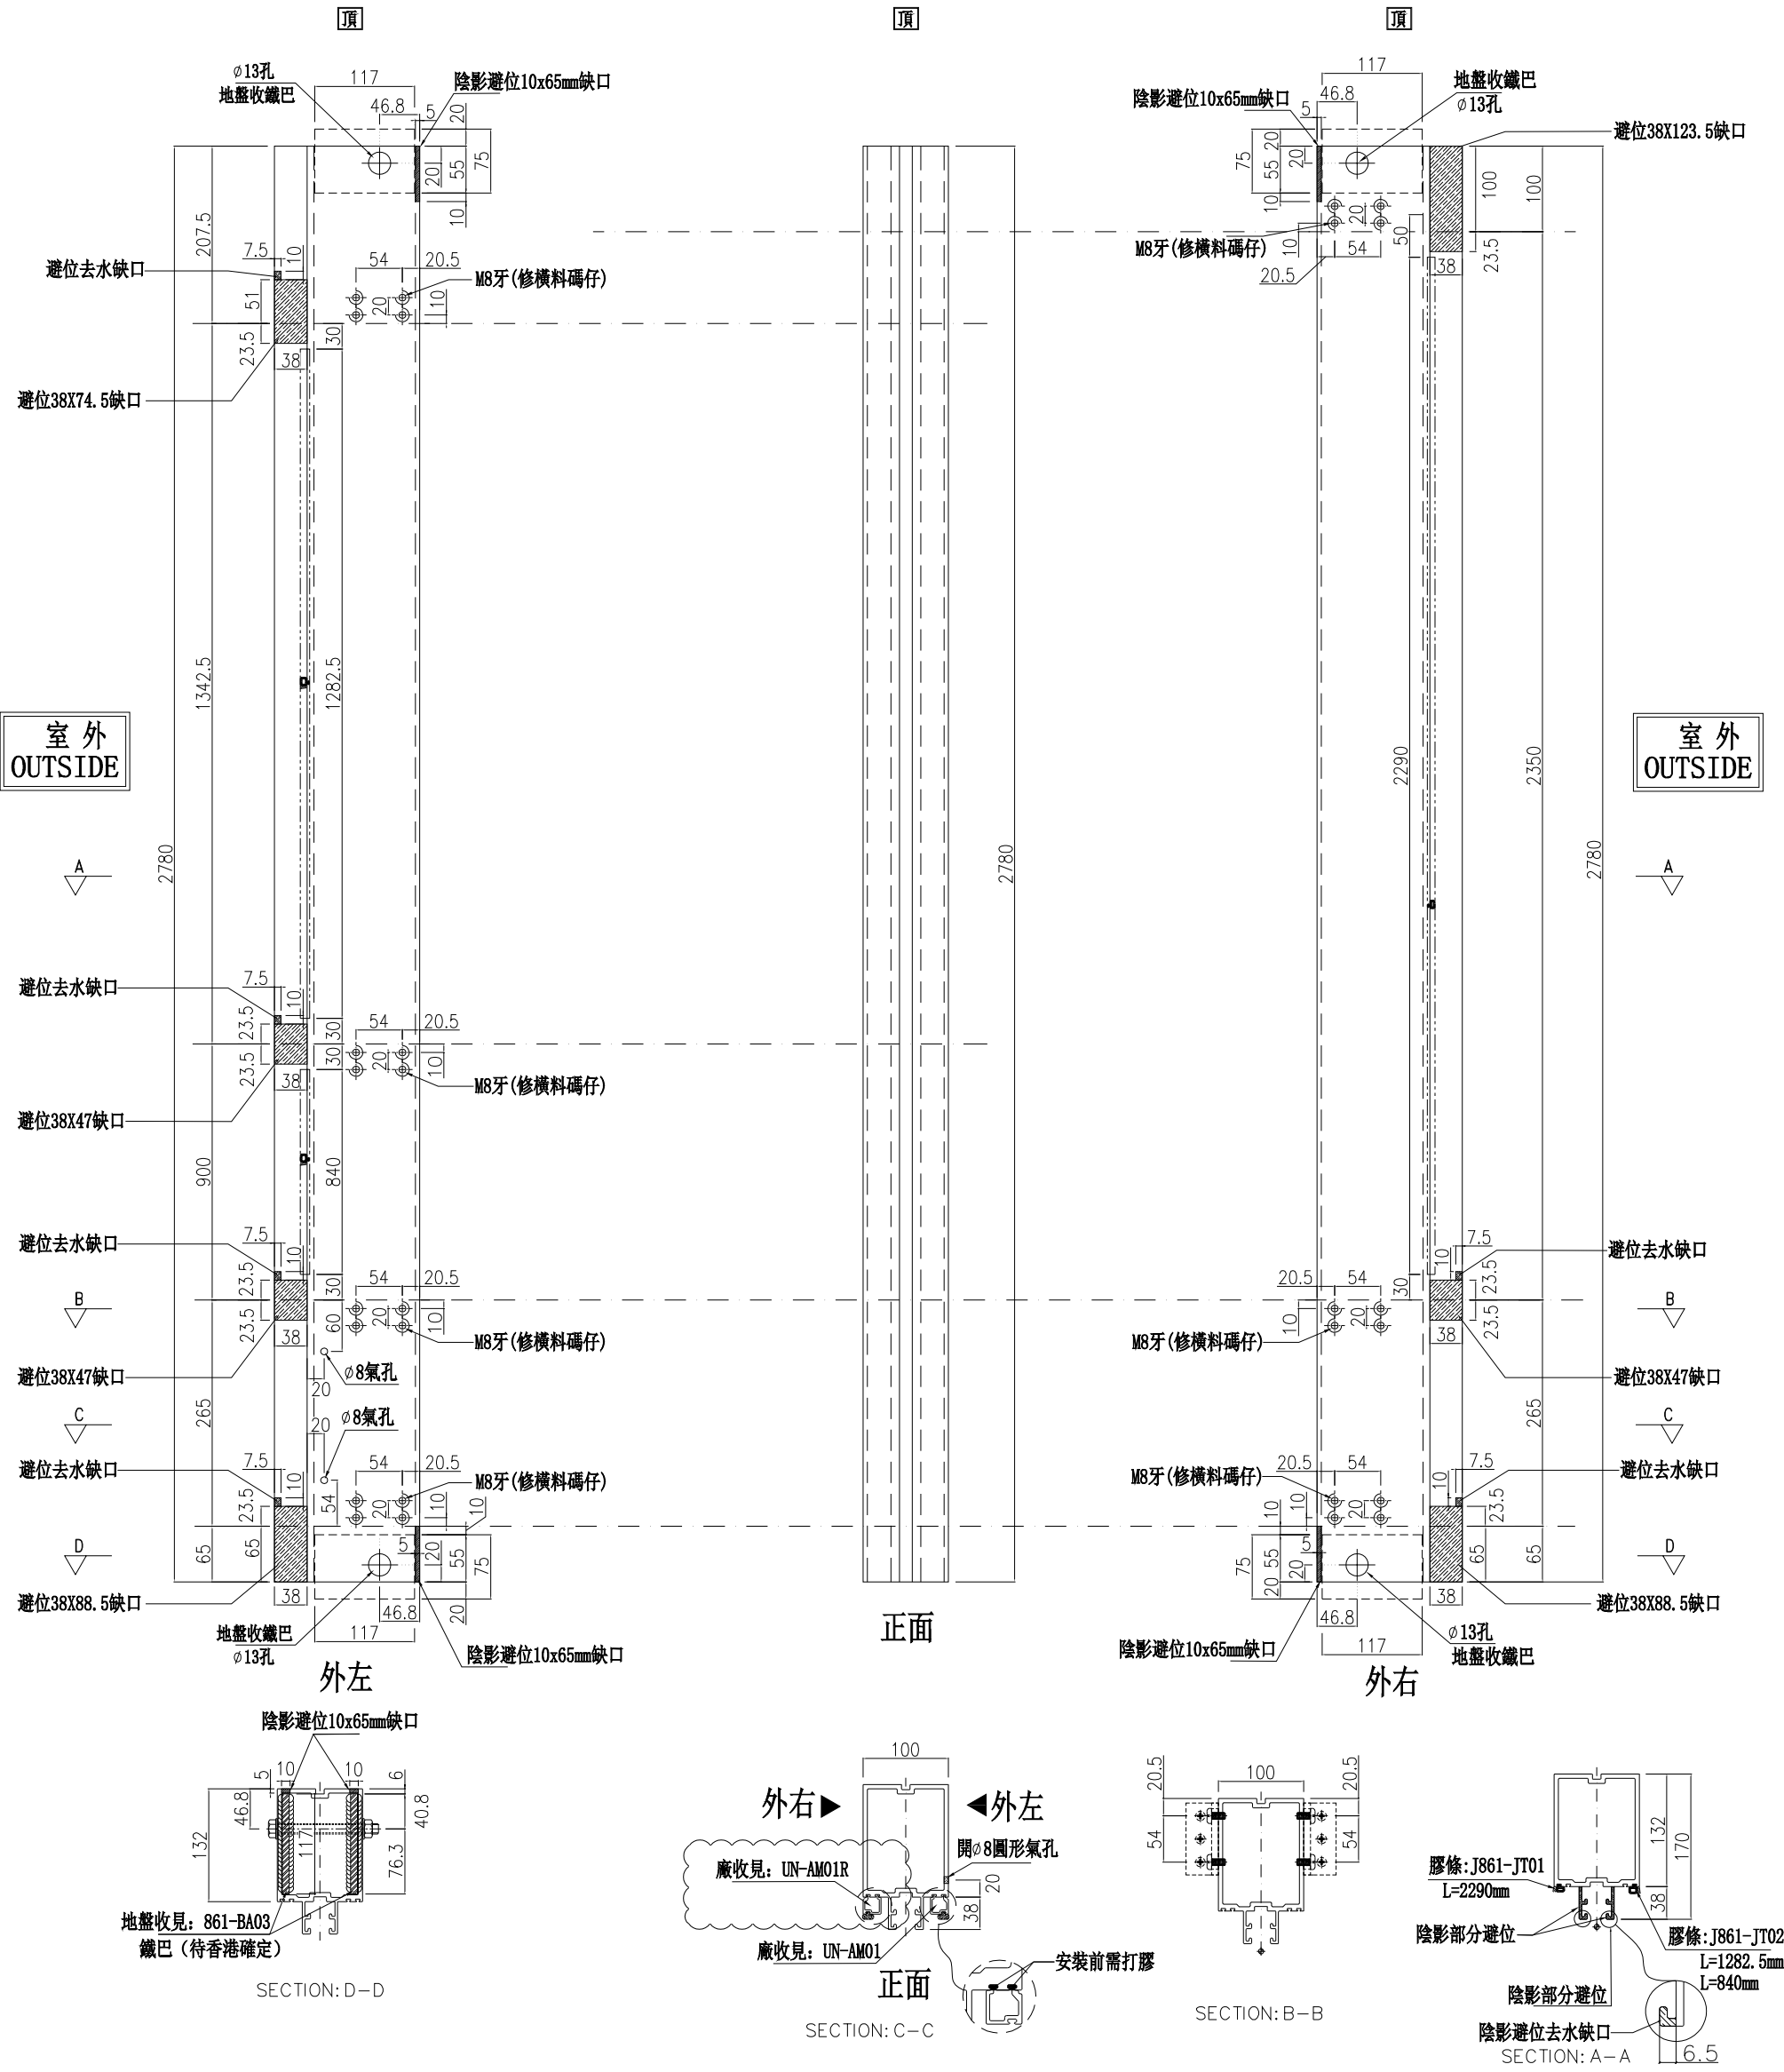

名稱	雙梗企	制圖	周廣志	2025.05.07	修改	A
材料	X86623	復核	謝永林	2025.06.11	日期	2025.06.18
顏色	UCT207124XL-3	批准			圖號	G-MS7

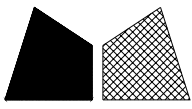

美特鋁質有限公司

MIDI Aluminium Fabricator Ltd.

數量	位置	樓層
7	CW-3007	5/F-11/F

工程號

J-837

地盤


己連拿利




雲線位修改

左梗窗右梗窗

\*請用A3紙打印

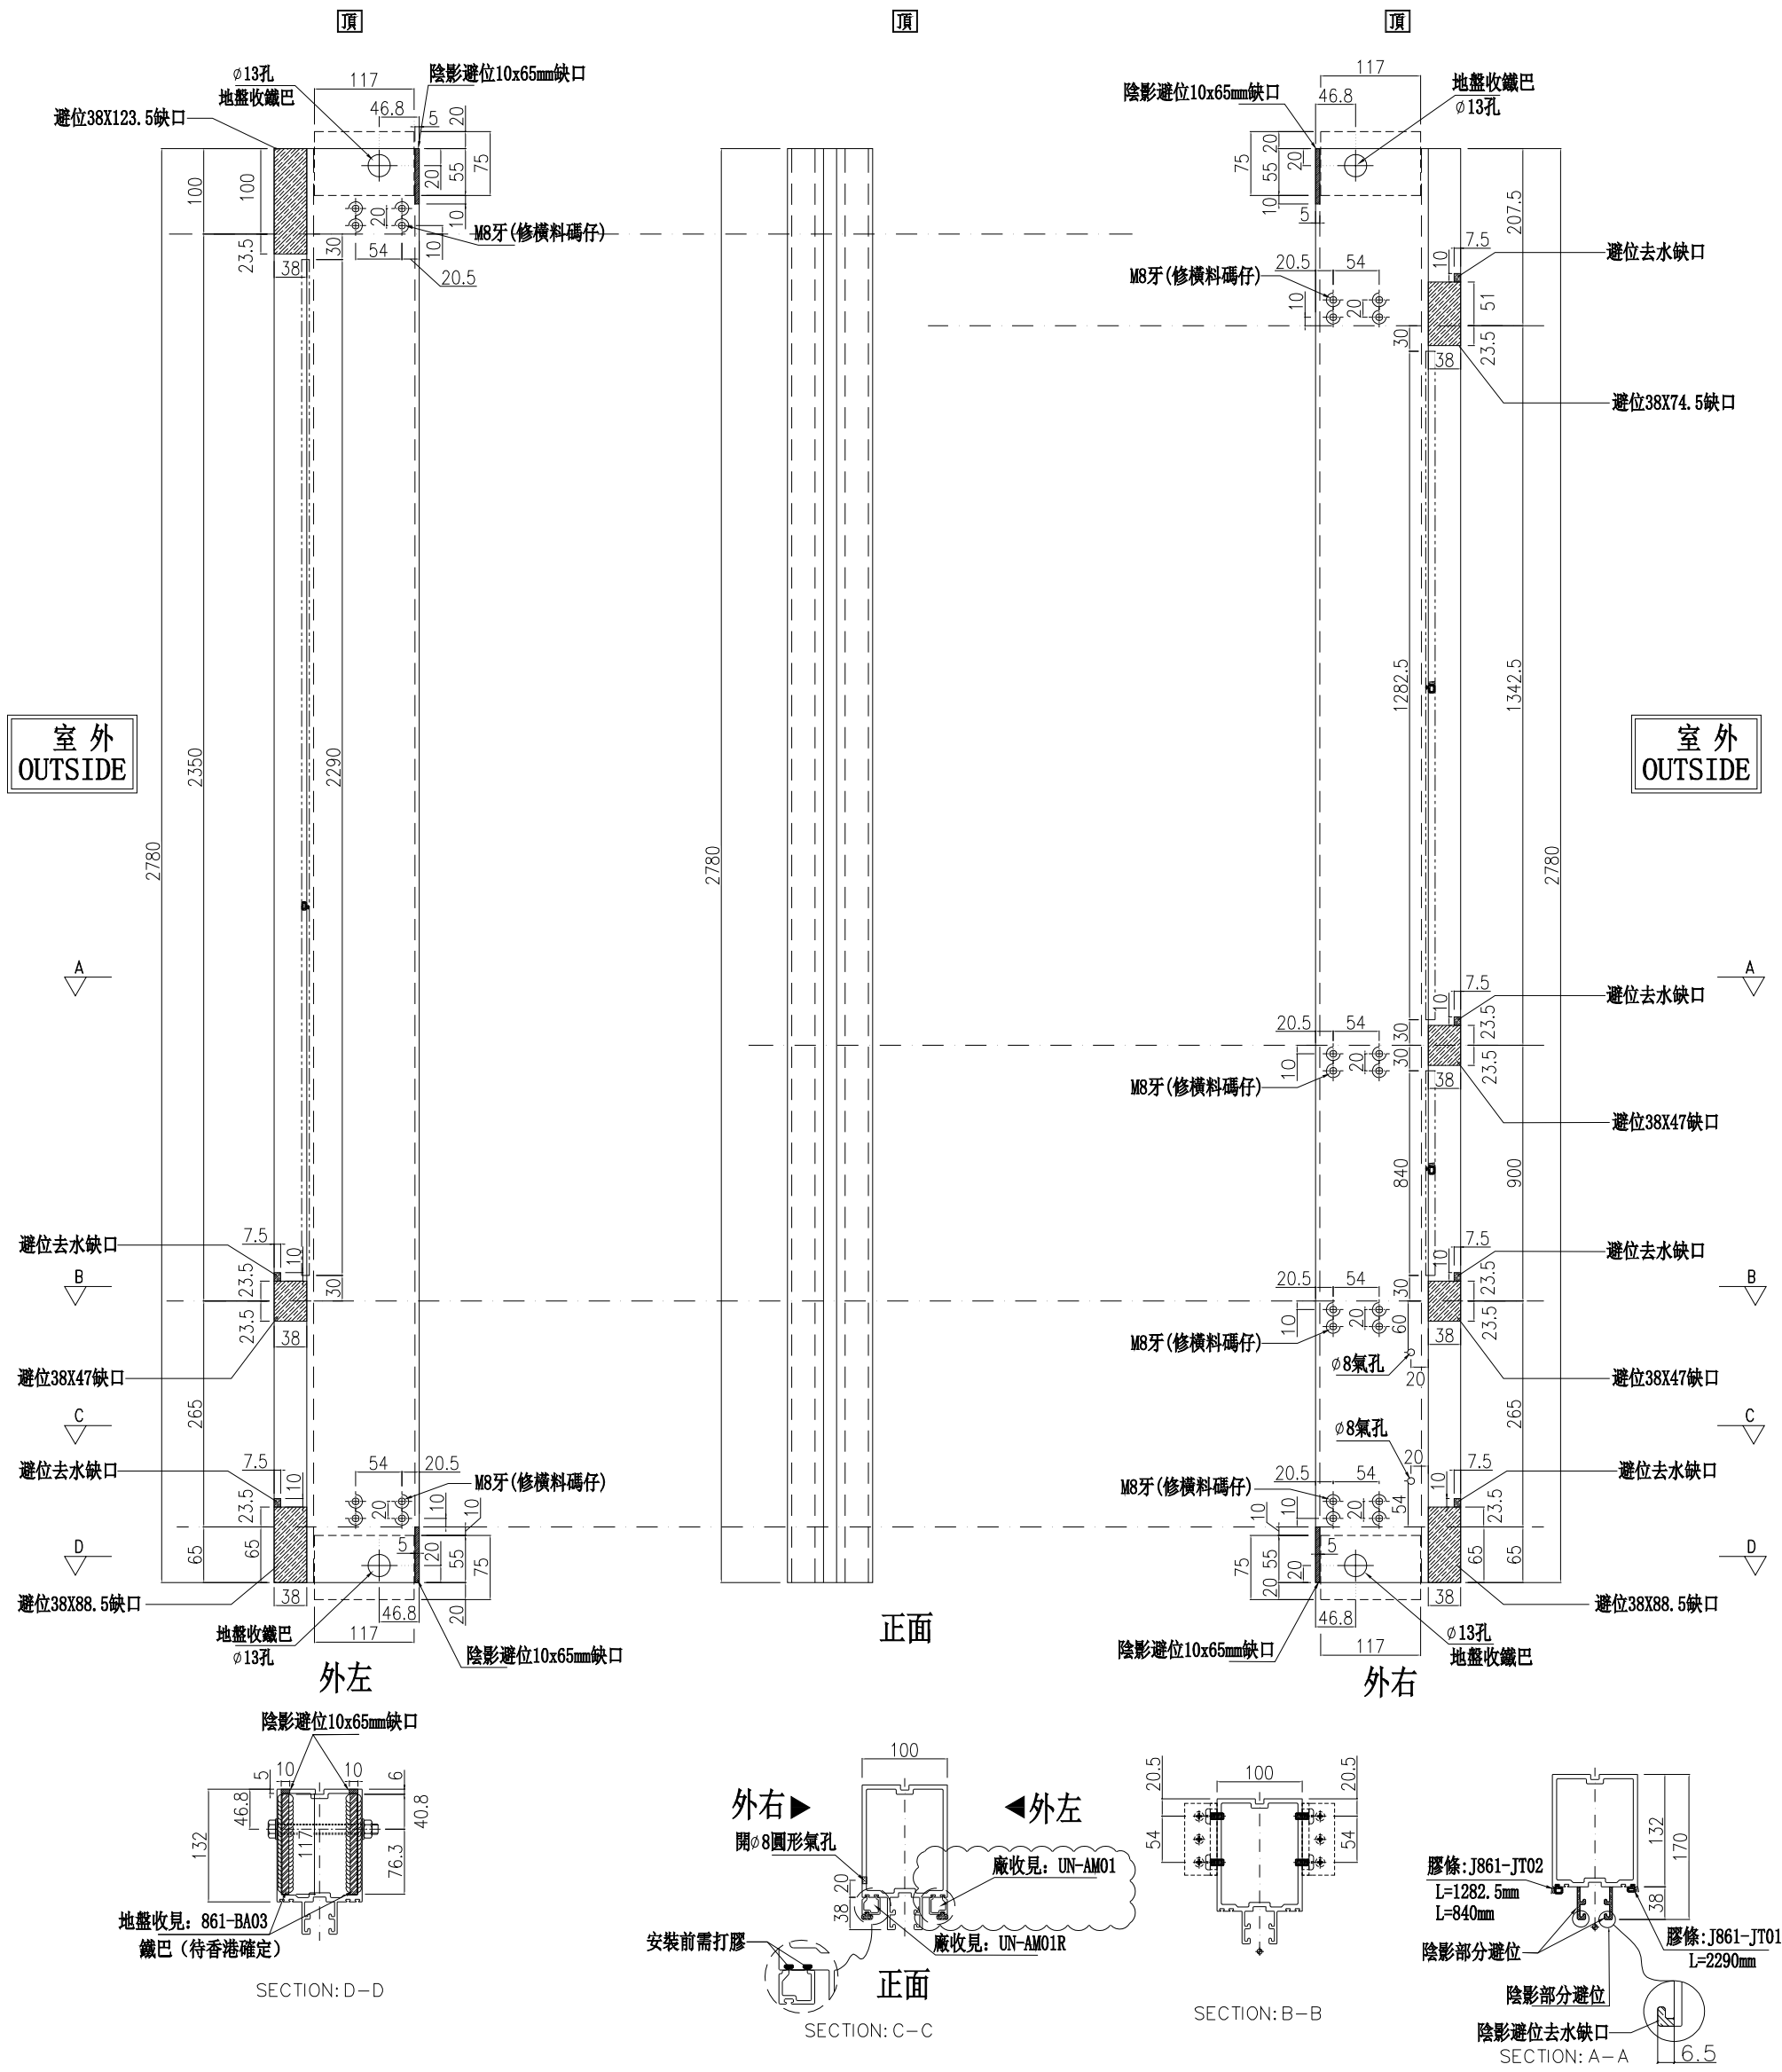

名稱	雙梗企	制圖	周廣志	2025.05.07	修改	A	
材料	X86623	復核	謝永林	2025.06.11	日期	2025.06.18	
顏色	UCT207124XL-3	批准			圖號	G-MS10	

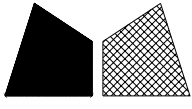

美特鋁質有限公司  
MIDI Aluminium Fabricator Ltd.


數量	位置	樓層
7	CW-3007	5/F-11/F

工程號	J-861	地盤	己連拿利
-----	-------	----	------

左右轉角梗窗


\*請用A3紙打印

A 雲線位修改

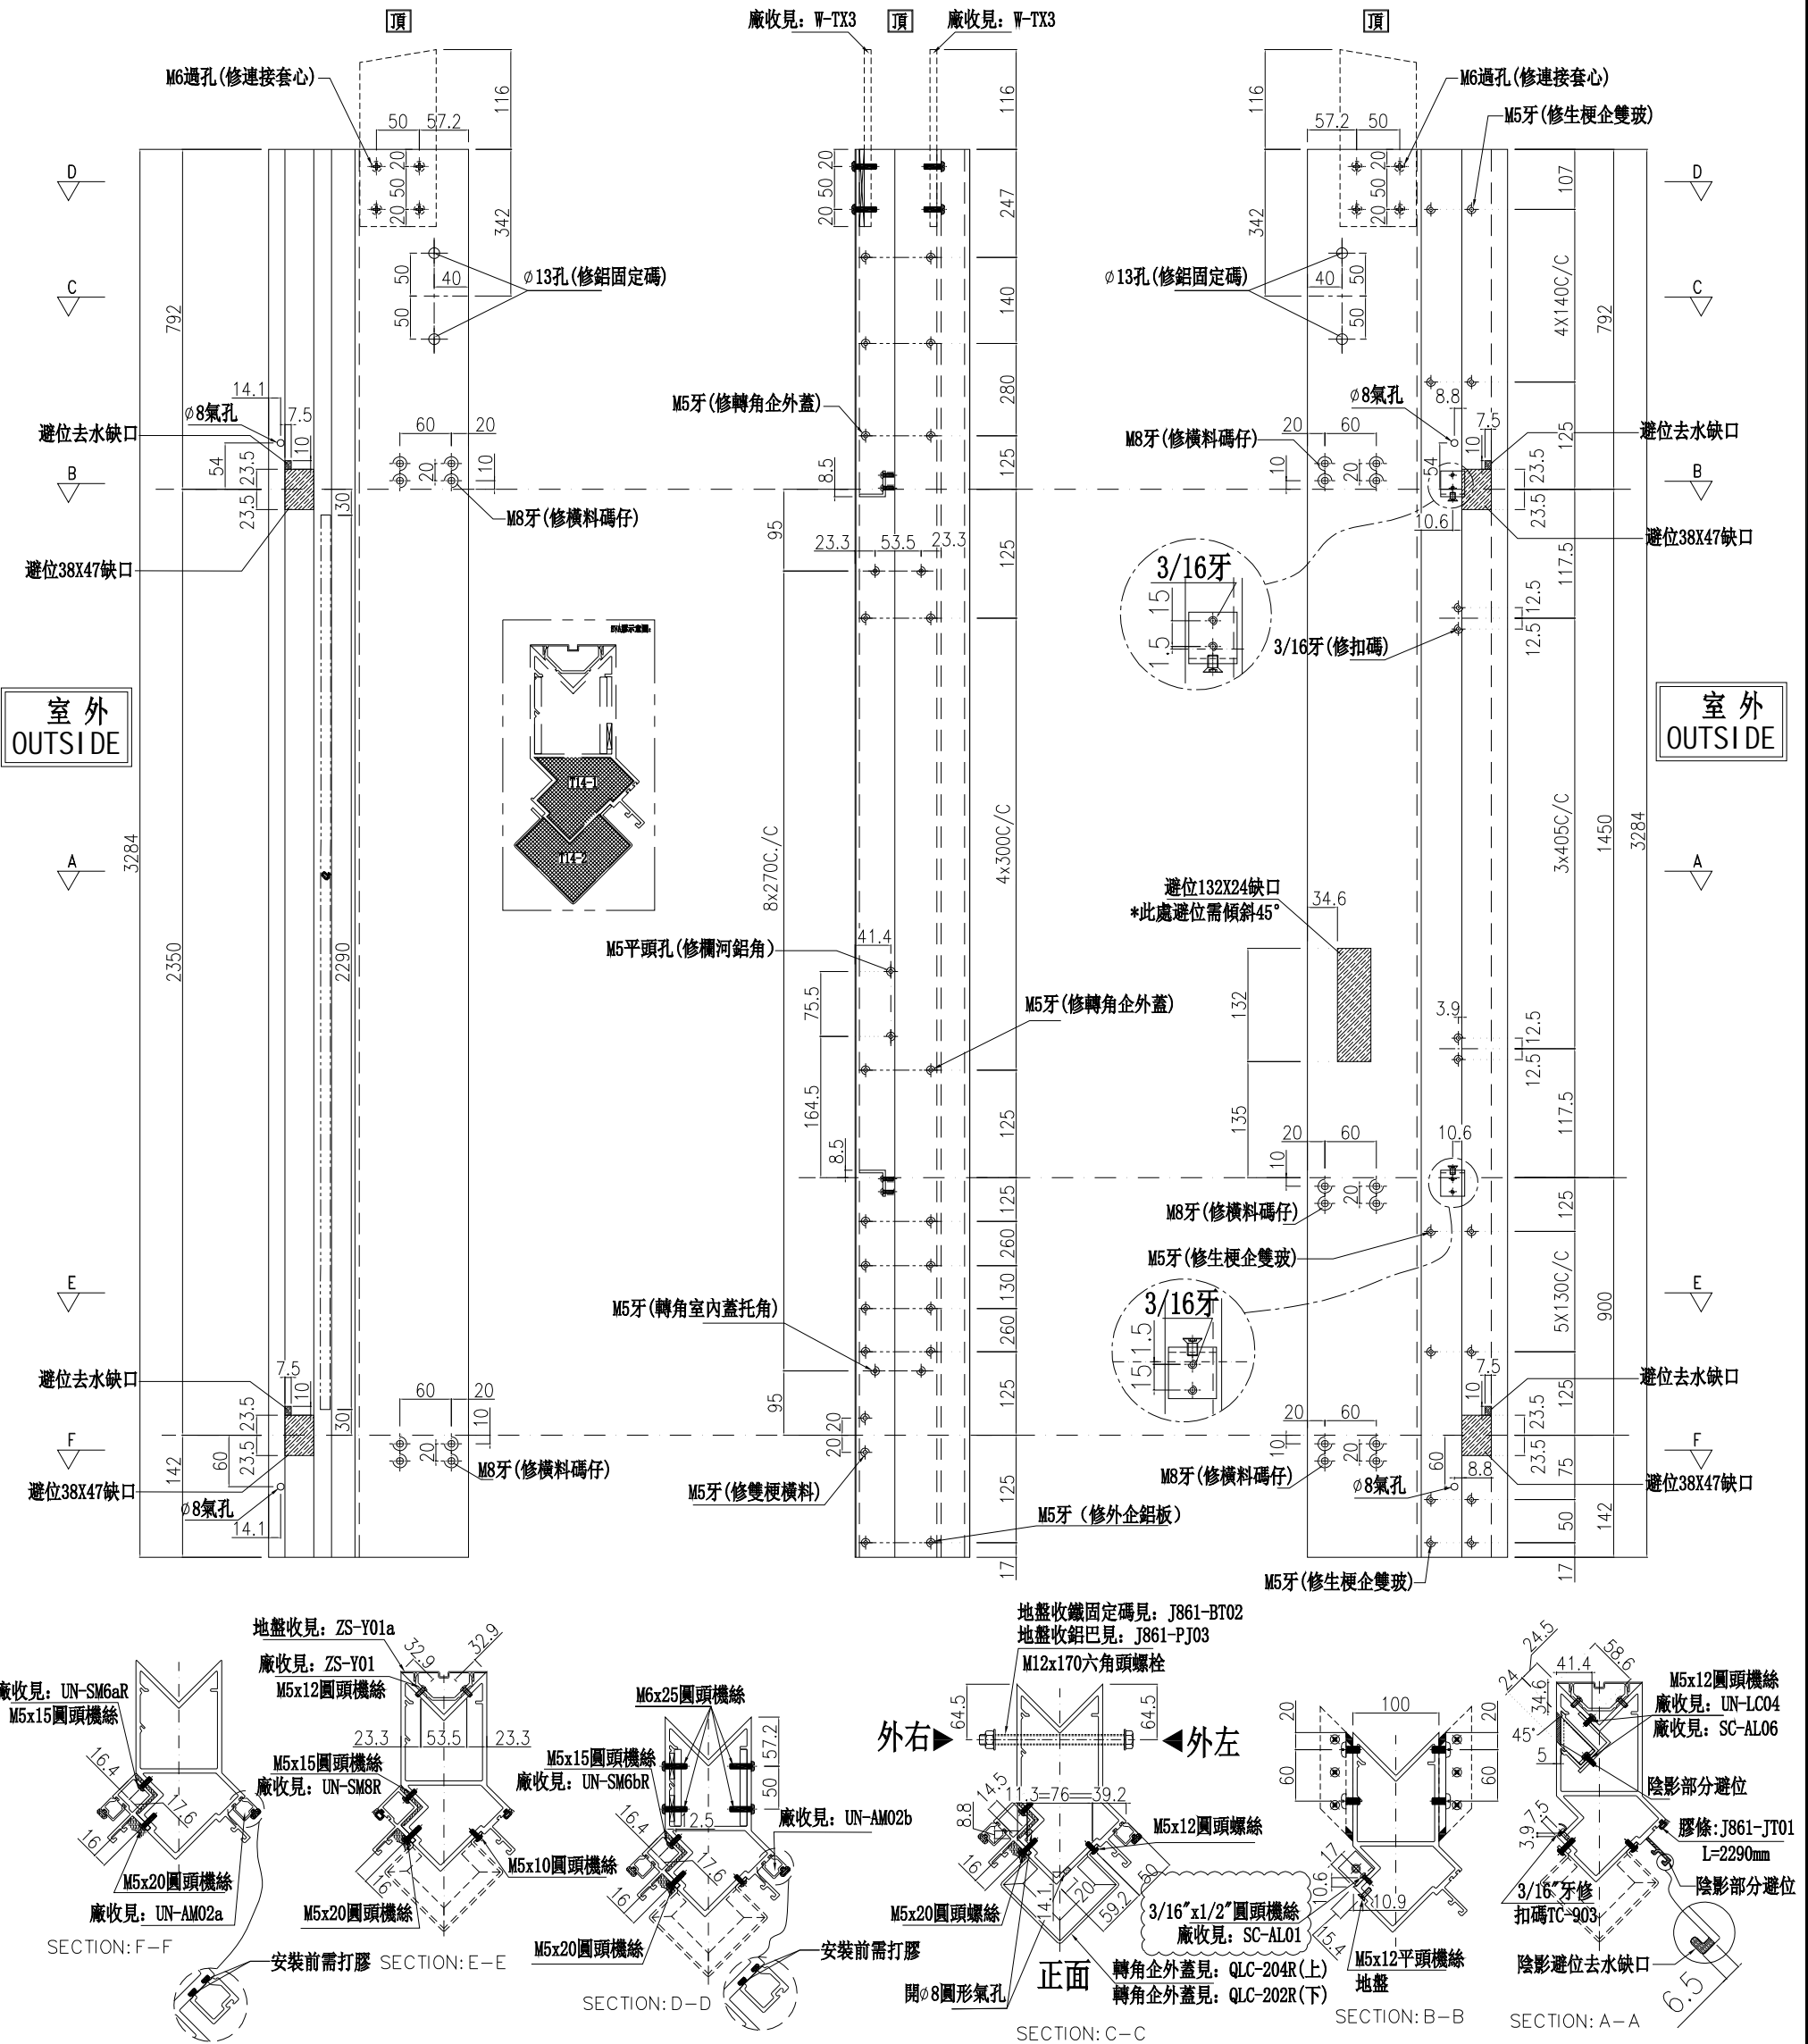

名稱	轉角企	制圖	周廣志	2025.05.07	修改	A
材料	X86625	復核	謝永林	2025.06.11	日期	2025.06.18
顏色	UCT207124XL-3	批准			圖號	G-ES2



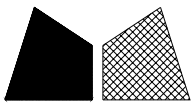

美特鋁質有限公司

MIDI Aluminium Fabricator Ltd.

數量	位置	樓層
1	CW-3006	2/F


工程號	J-861	地盤	己連拿利
-----	-------	----	------



雲線位修改

左右轉角梗窗

\*請用A3紙打印

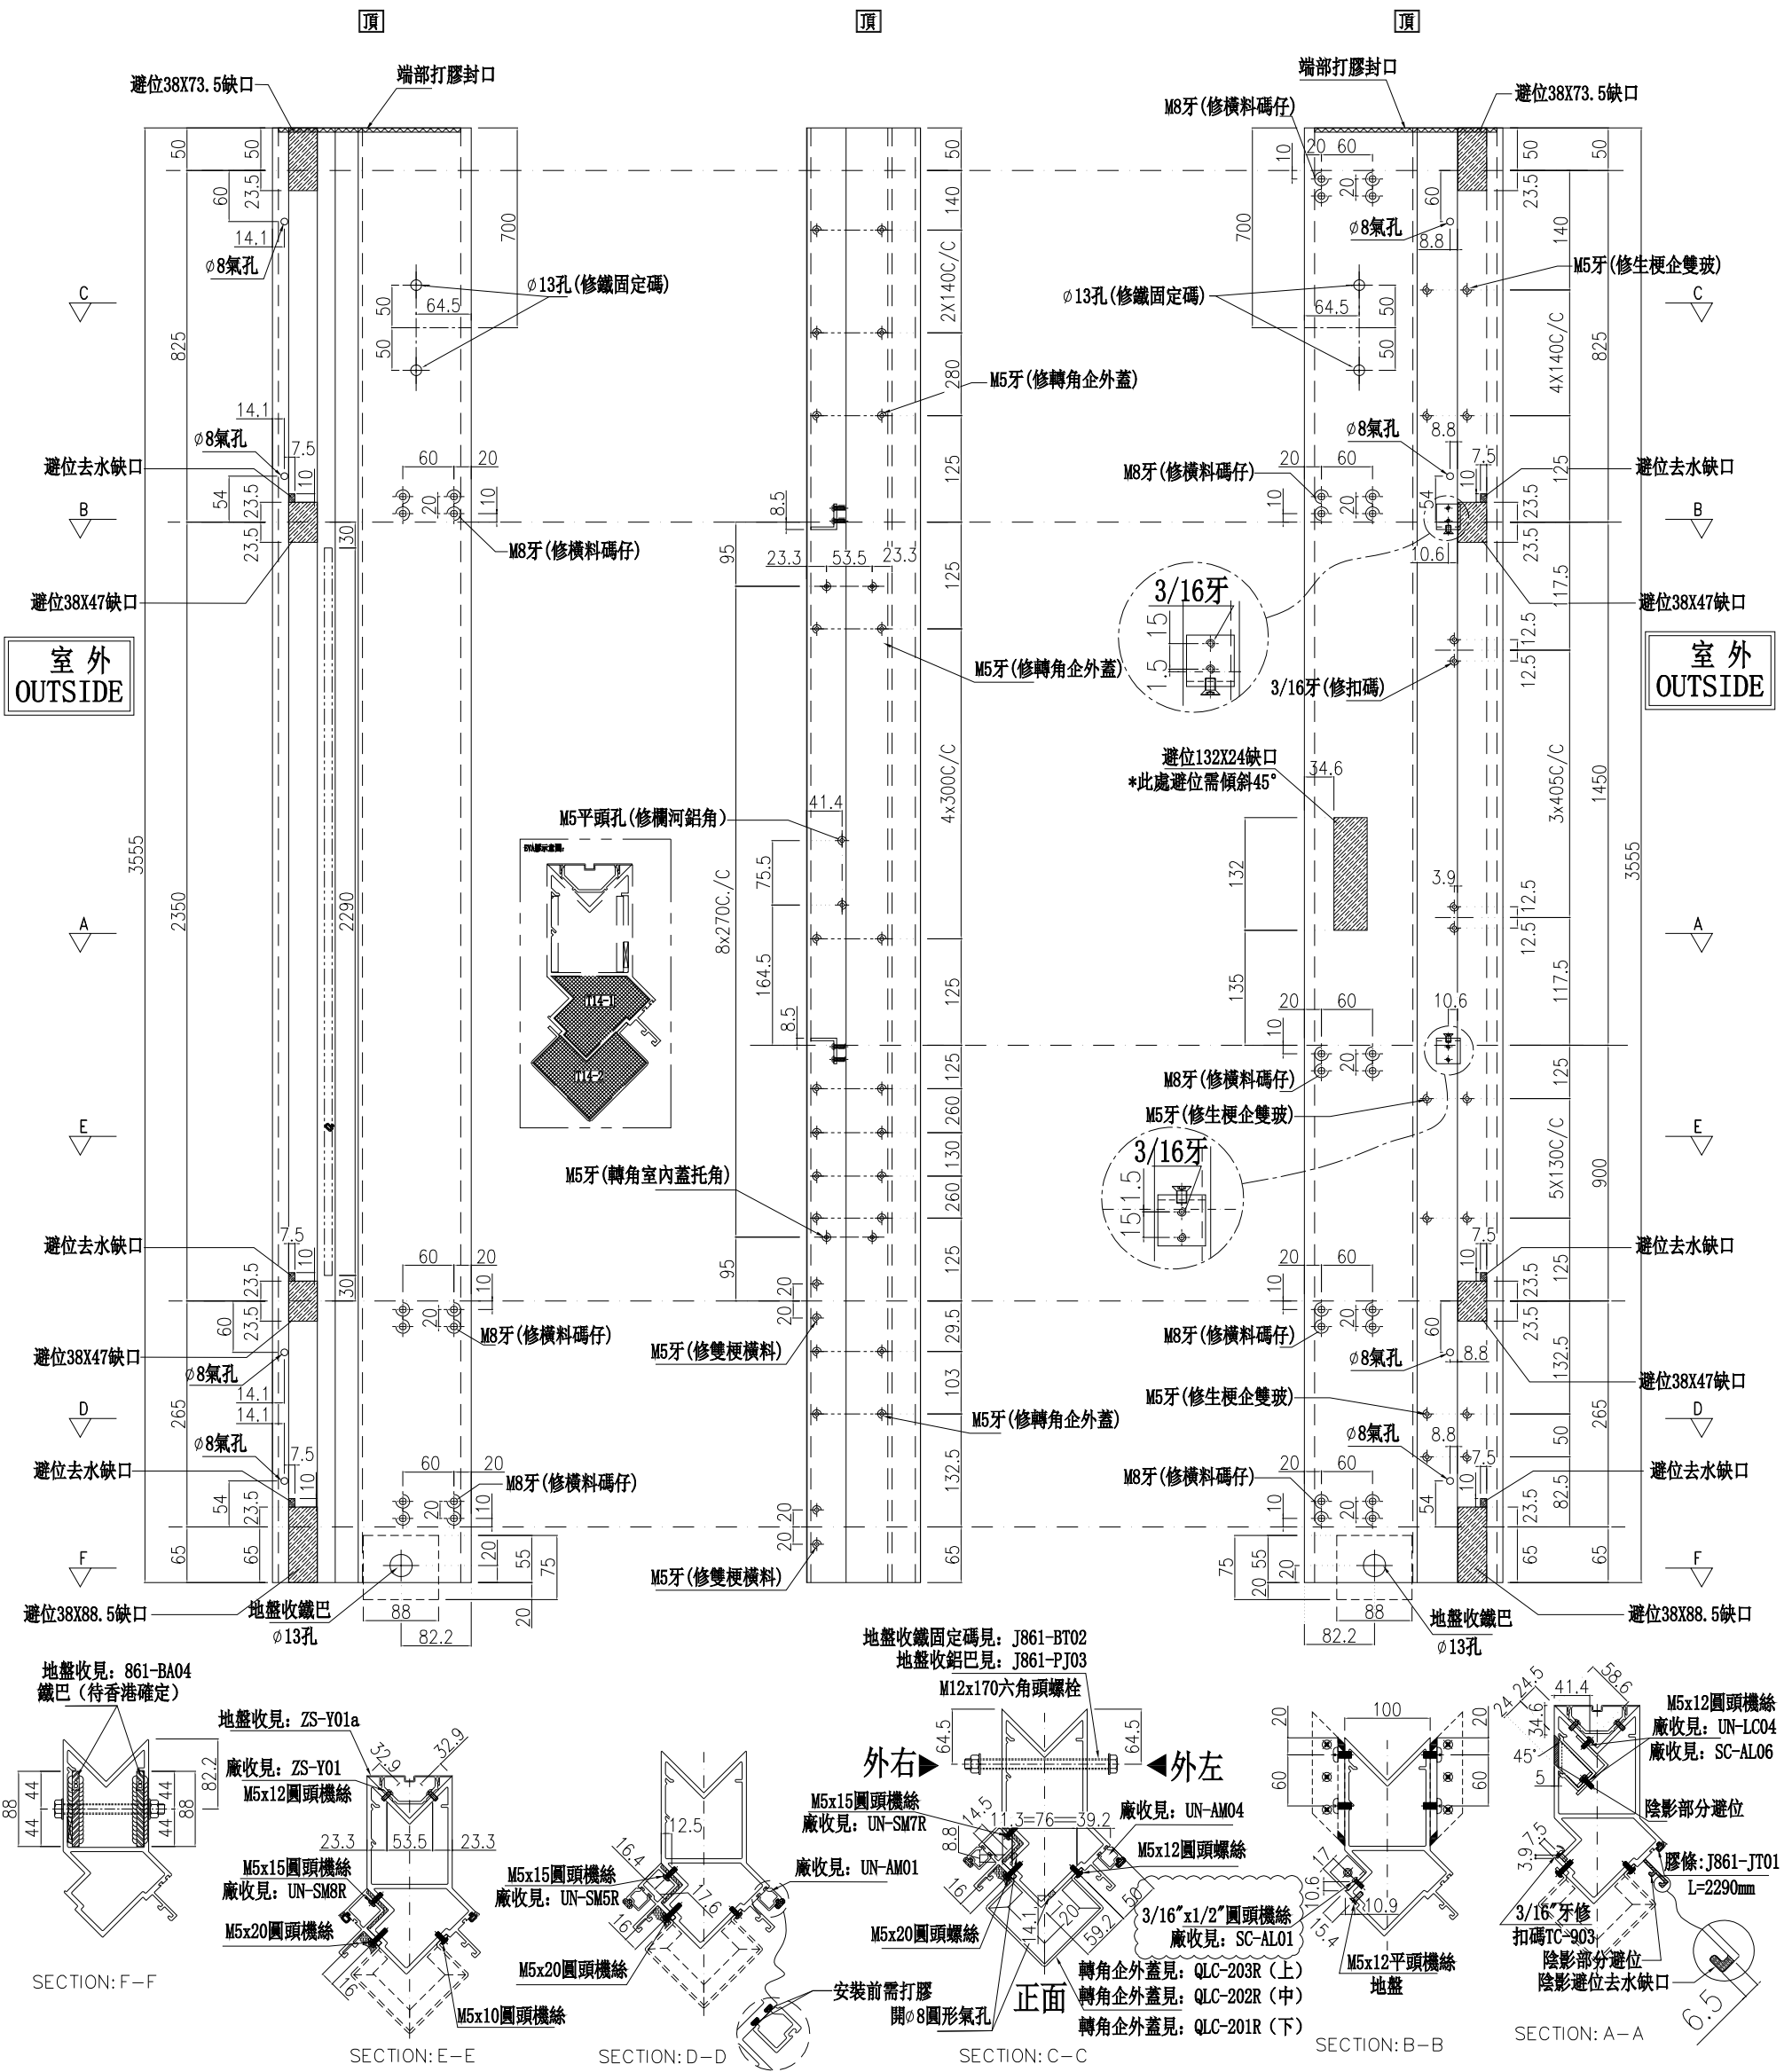

名稱	轉角企	制圖	周廣志	2025.05.07	修改	A
材料	X86625	復核	謝永林	2025.06.11	日期	2025.06.18
顏色	UCT207124XL-3	批准			圖號	G-ES2b



美特鋁質 有限公司  
MIDI Aluminium Fabricator Ltd.

物料編號

SC-AL03

數量

694+6(備用)=700

使用位置

主企主橫組裝用

工程號

J-861

地盤



己連拿利

共計:9層

工廠用

A

雲線位修改

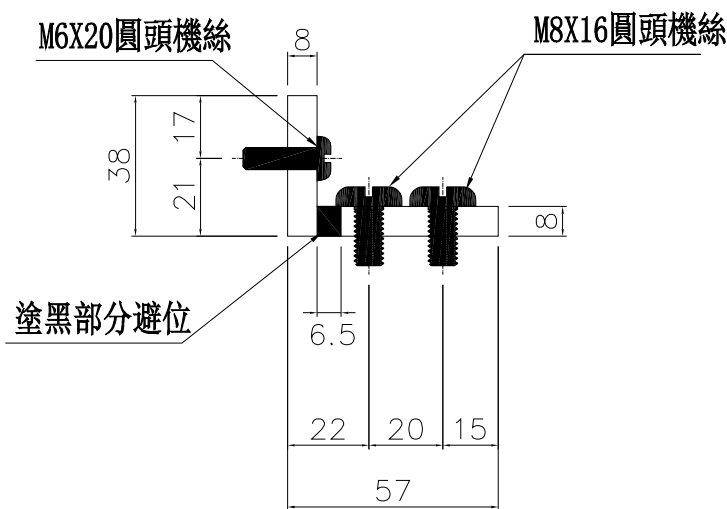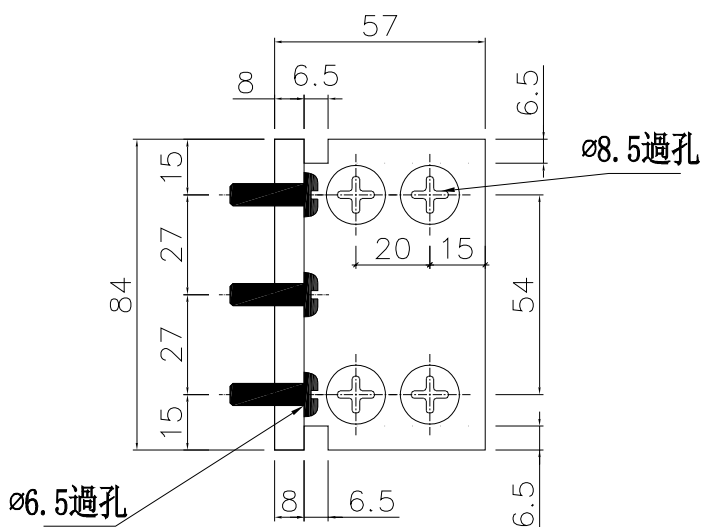

名稱	57x38x8鋁角	制圖	周廣志	2025.02.10	修改	A		
材料	X86652	復核	謝永林	2025.04.18	日期	2025.06.18		
顏色	鉻化	批准			圖號	SC-AL03		



美特鋁質 有限公司  
MIDI Aluminium Fabricator Ltd.

工程號 J-861 地盤 己連拿利

物料編號	數量	使用位置
SC-AL06	9	欄河轉角位用

共計:9層,每層用1支

物料編號	數量	使用位置
SC-AL05	9	欄河轉角位用





共計:9層,每層用1支

工廠用

A

雲線位修改

工廠用

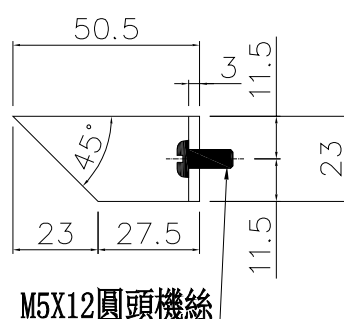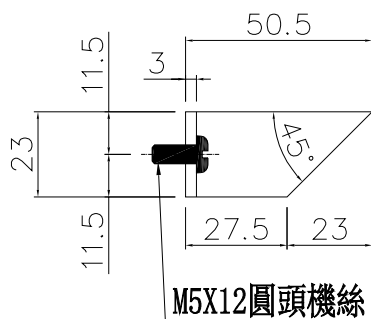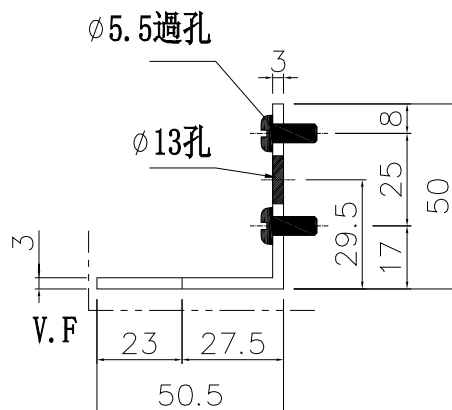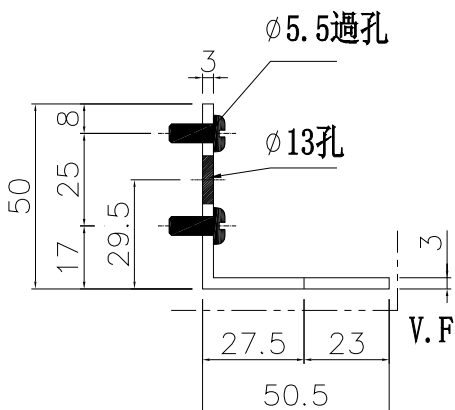

名稱	鋁角加工圖	制圖	周廣志	2025.05.07	修改	A		
材料	50*50.5*3鋁角	復核	謝永林	2025.06.11	日期	2025.06.18		
顏色	鍍化	批准			圖號	SC-AL05		



美特鋁質有限公司  
MIDI Aluminium Fabricator Ltd.

物料編號

DB-02

數量

1

使用位置

轉角位用

工程號

J-861






地盤

己連拿利


工廠用

A


雲線位修改

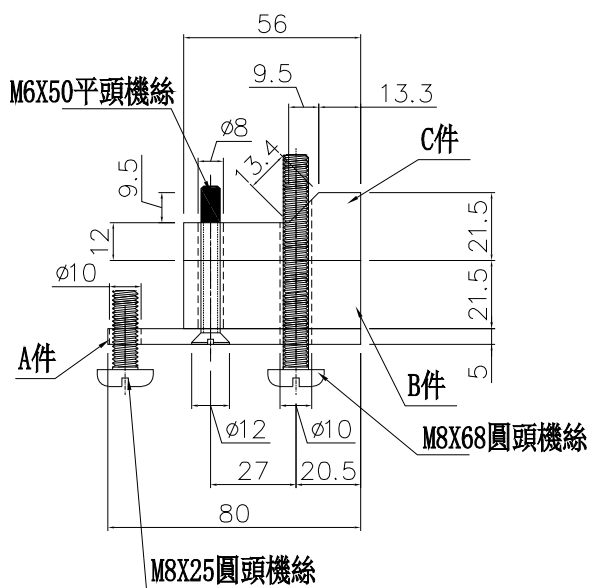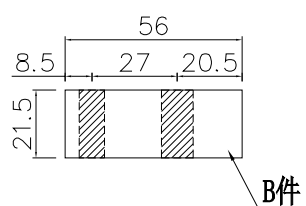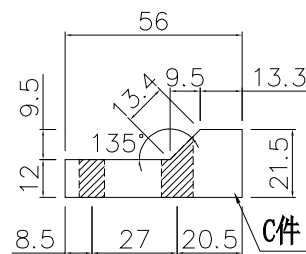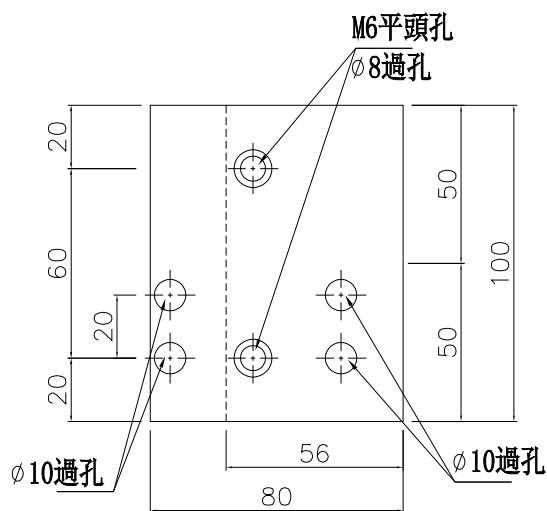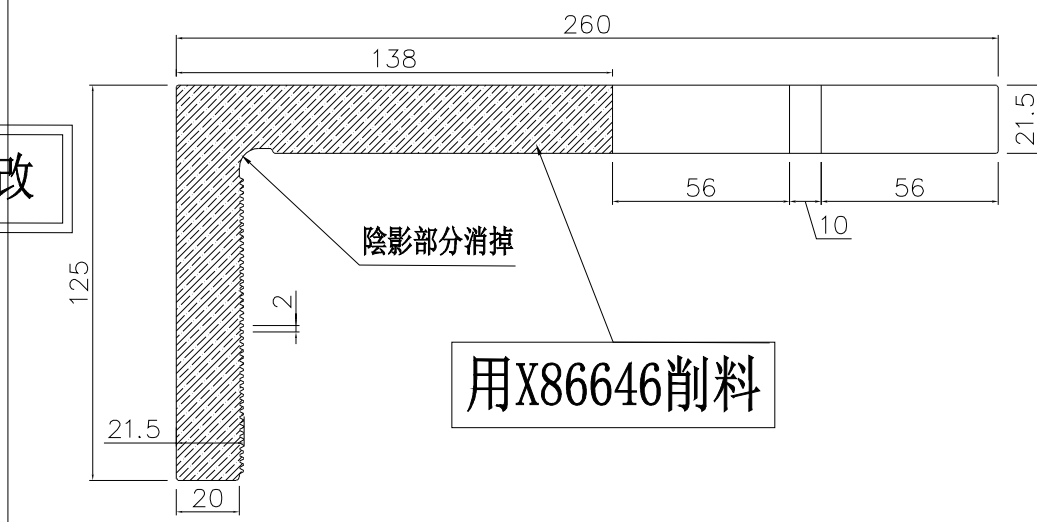

80x5mm鋁巴  
(用庫存料)

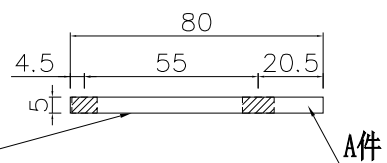

安裝示意圖

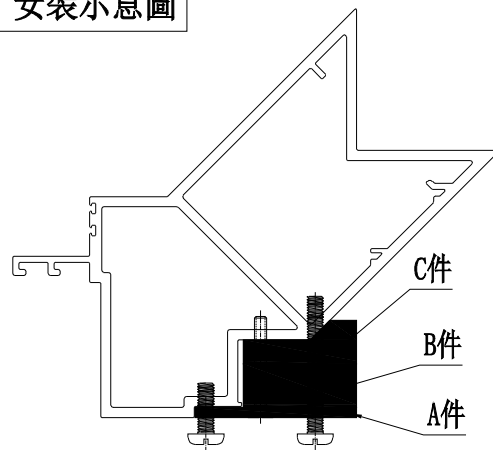

名稱	墊巴加工圖	制圖	周廣志	2025.05.07	修改	A	
材料	X86646	復核	謝永林	2025.06.11	日期	2025.06.18	
顏色	鉻化	批准			圖號	DB-02	



美特鋁質 有限公司  
MIDI Aluminium Fabricator Ltd.

物料編號

DB-03

數量

1

使用位置

轉角位用

工程號

J-861







地盤

己連拿利


工廠用

A

雲線位修改

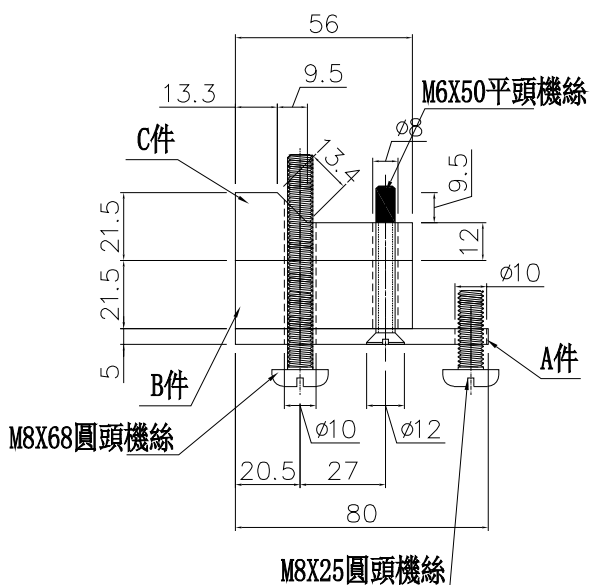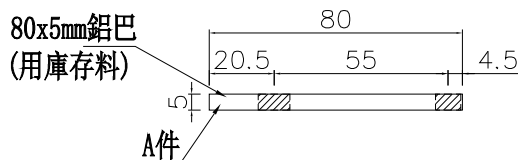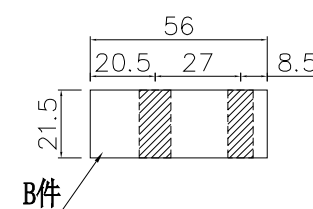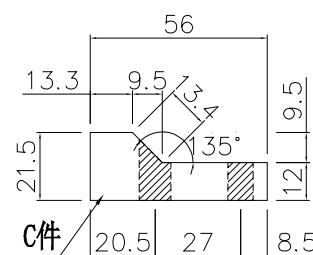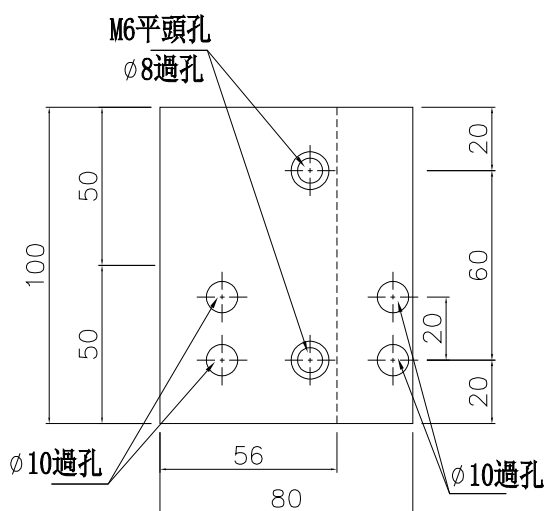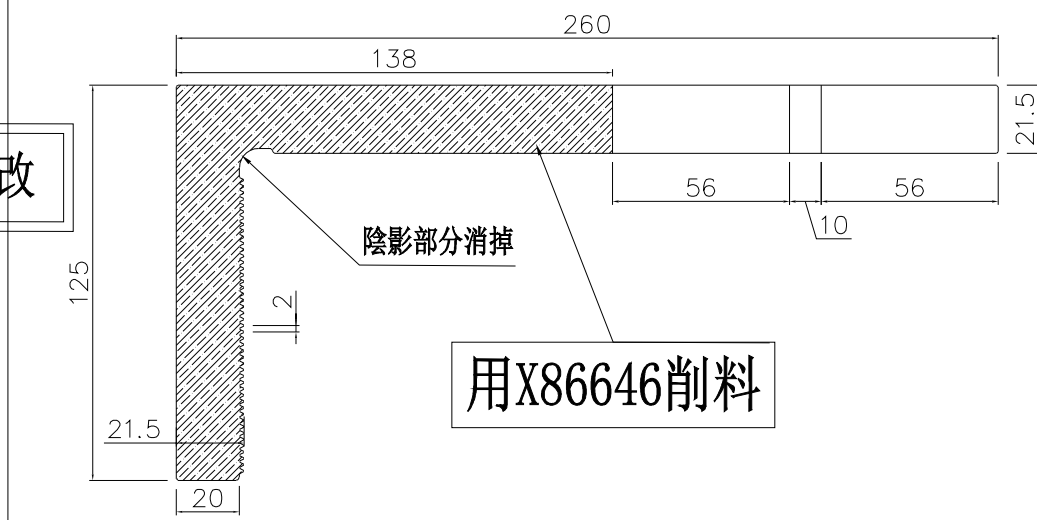

安裝示意圖

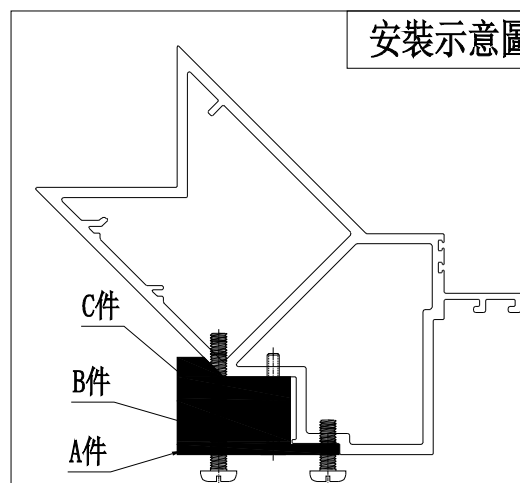

名稱	墊巴加工圖	制圖	周廣志	2025.05.07	修改	A		
材料	X86646	復核	謝永林	2025.06.11	日期	2025.06.18		
顏色	鉻化	批准			圖號	DB-03		



美特鋁質 有限公司  
MIDI Aluminium Fabricator Ltd.

工程號

J-861

地盤

己連拿利

物料編號

數量

使用位置

L-FK1

48+24=72

CW-3006

L-FK1



384+16=400

CW-3007

共計: 2F6窗X(12個/窗)X1層=72

共計: 每層6窗X(8個/窗)X8層=384+16=400

工廠用

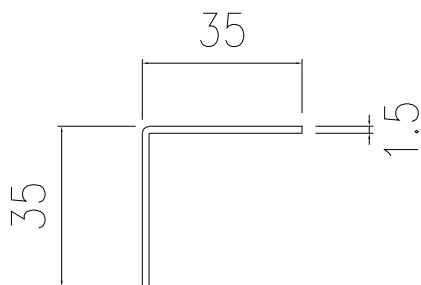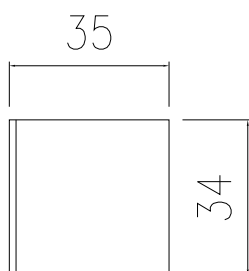

雲線位修改

用庫存料

名稱	鋁角加工圖	制圖	周廣志	2025.05.07	修改	A		
材料	35x35x1.5鋁角	復核	謝永林	2025.06.11	日期	2025.06.18		
顏色	鉻化	批准			圖號	L-FK1		






美特鋁質有限公司  
MIDI Aluminium Fabricator Ltd.

物料編號	樓層數	件/層	數量	分格尺寸	使用位置	樓層
UN-SM2a	7	3	21	950	CW-3007	5/F-11/F
合計：			21			


工程號	J-861	地盤	己連拿利
-----	-------	----	------

工廠用

A 雲線位修改

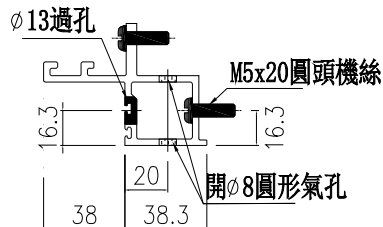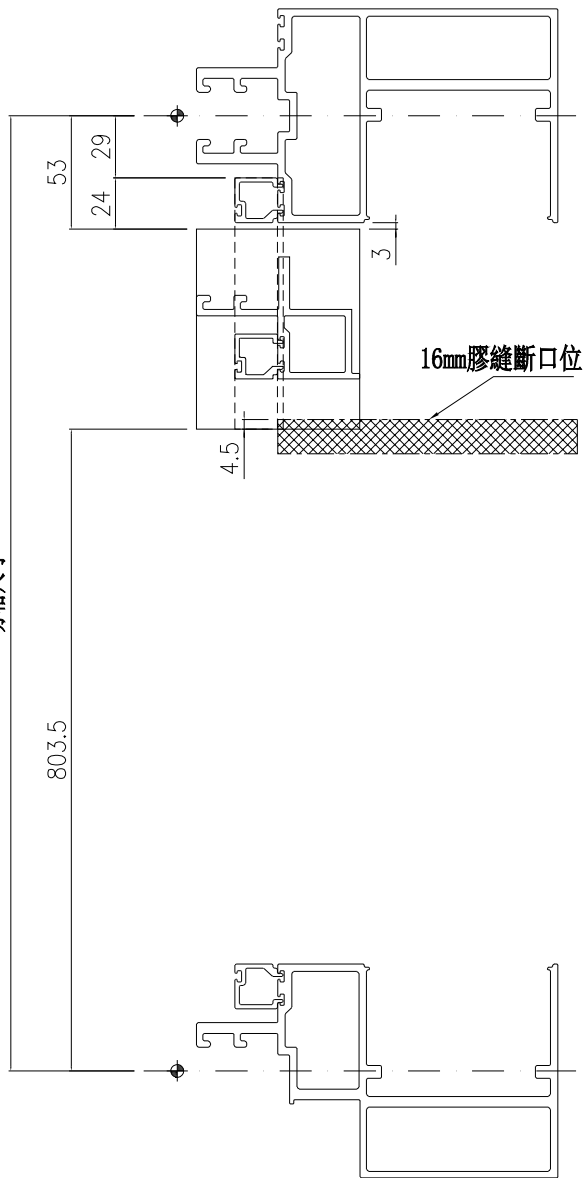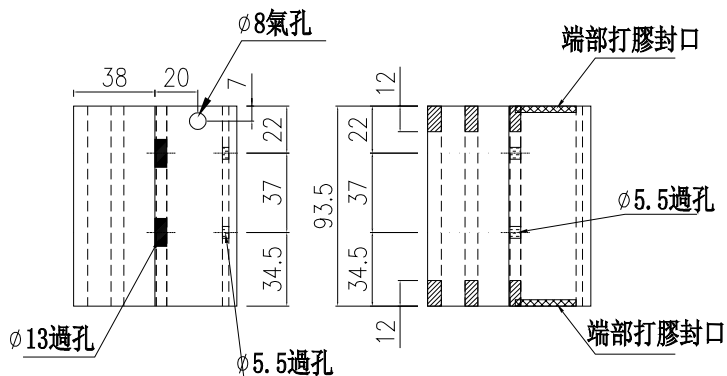


示意圖：B

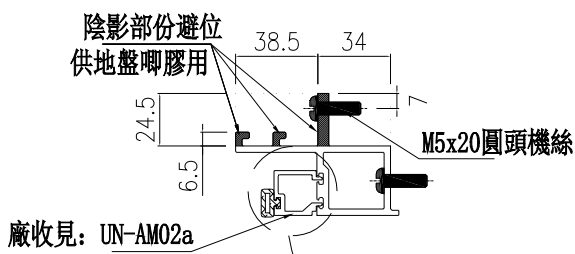

示意圖：A

安裝前需打膠

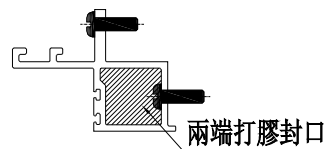

端部打膠示意圖

名稱	生梗企雙玻	制圖	周廣志	2025.02.10	修改	A	
材料	X86629	復核	謝永林	2025.04.18	日期	2025.06.18	
顏色	UCT207124XL-3	批准			圖號	UN-SM2a	




美特鋁質 有限公司  
MIDI Aluminium Fabricator Ltd.

物料編號	樓層數	件/層	數量	分格尺寸	使用位置	樓層
UN-SM2b	8	3	24	950	CW-3007	3/F-11/F
		合計:	24			

工程號	J-861	地盤	已連拿利
-----	-------	----	------

工廠用

A 雲線位修改

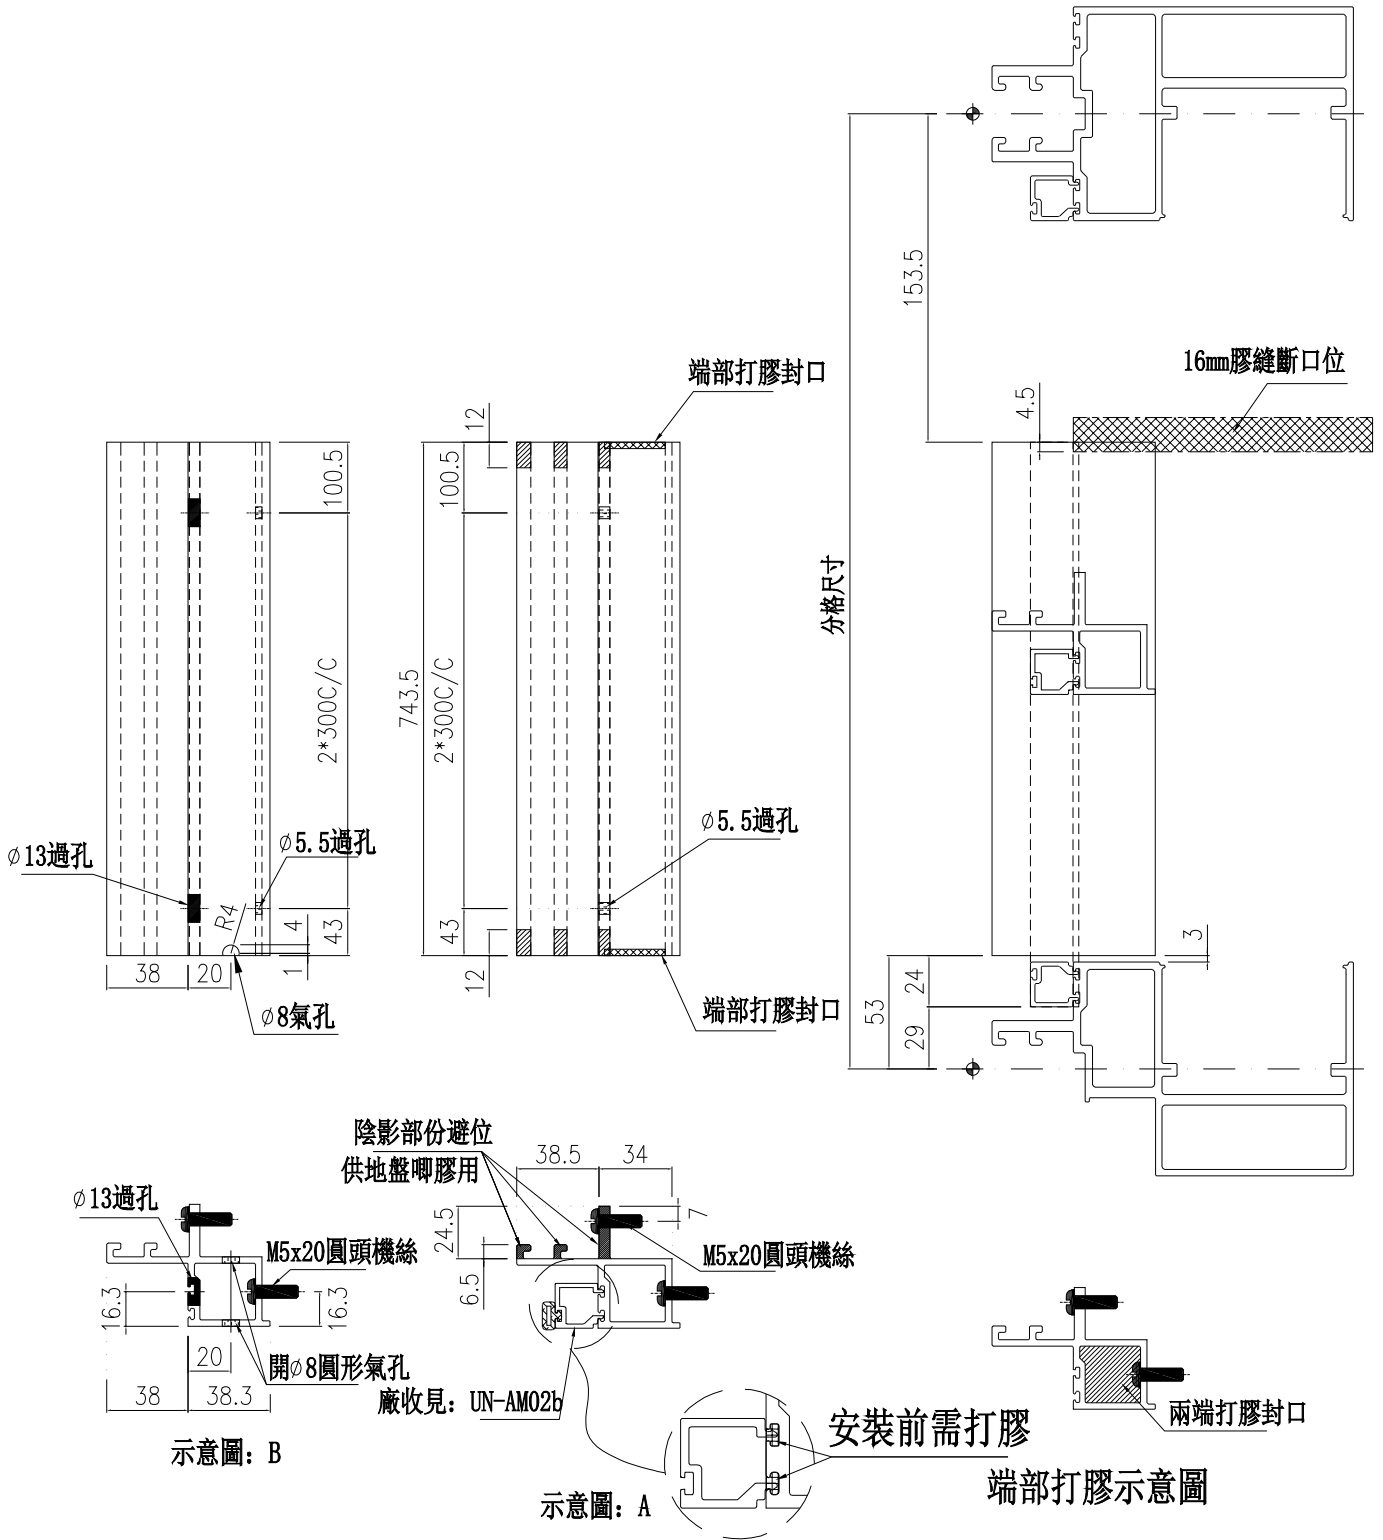

名稱	生梗企雙玻	制圖	周廣志	2025.02.10	修改	A	
材料	X86629	復核	謝永林	2025.04.18	日期	2025.06.18	
顏色	UCT207124XL-3	批准			圖號	UN-SM2b	




美特鋁質 有限公司  
MIDI Aluminium Fabricator Ltd.

物料編號	樓層數	件/層	數量	分格尺寸	使用位置	樓層
UN-SM2aR	7	3	21	950	CW-3001	5/F-11/F
合計：			21			

工程號	J-861	地盤	已連拿利
-----	-------	----	------

工廠用

A 雲線位修改

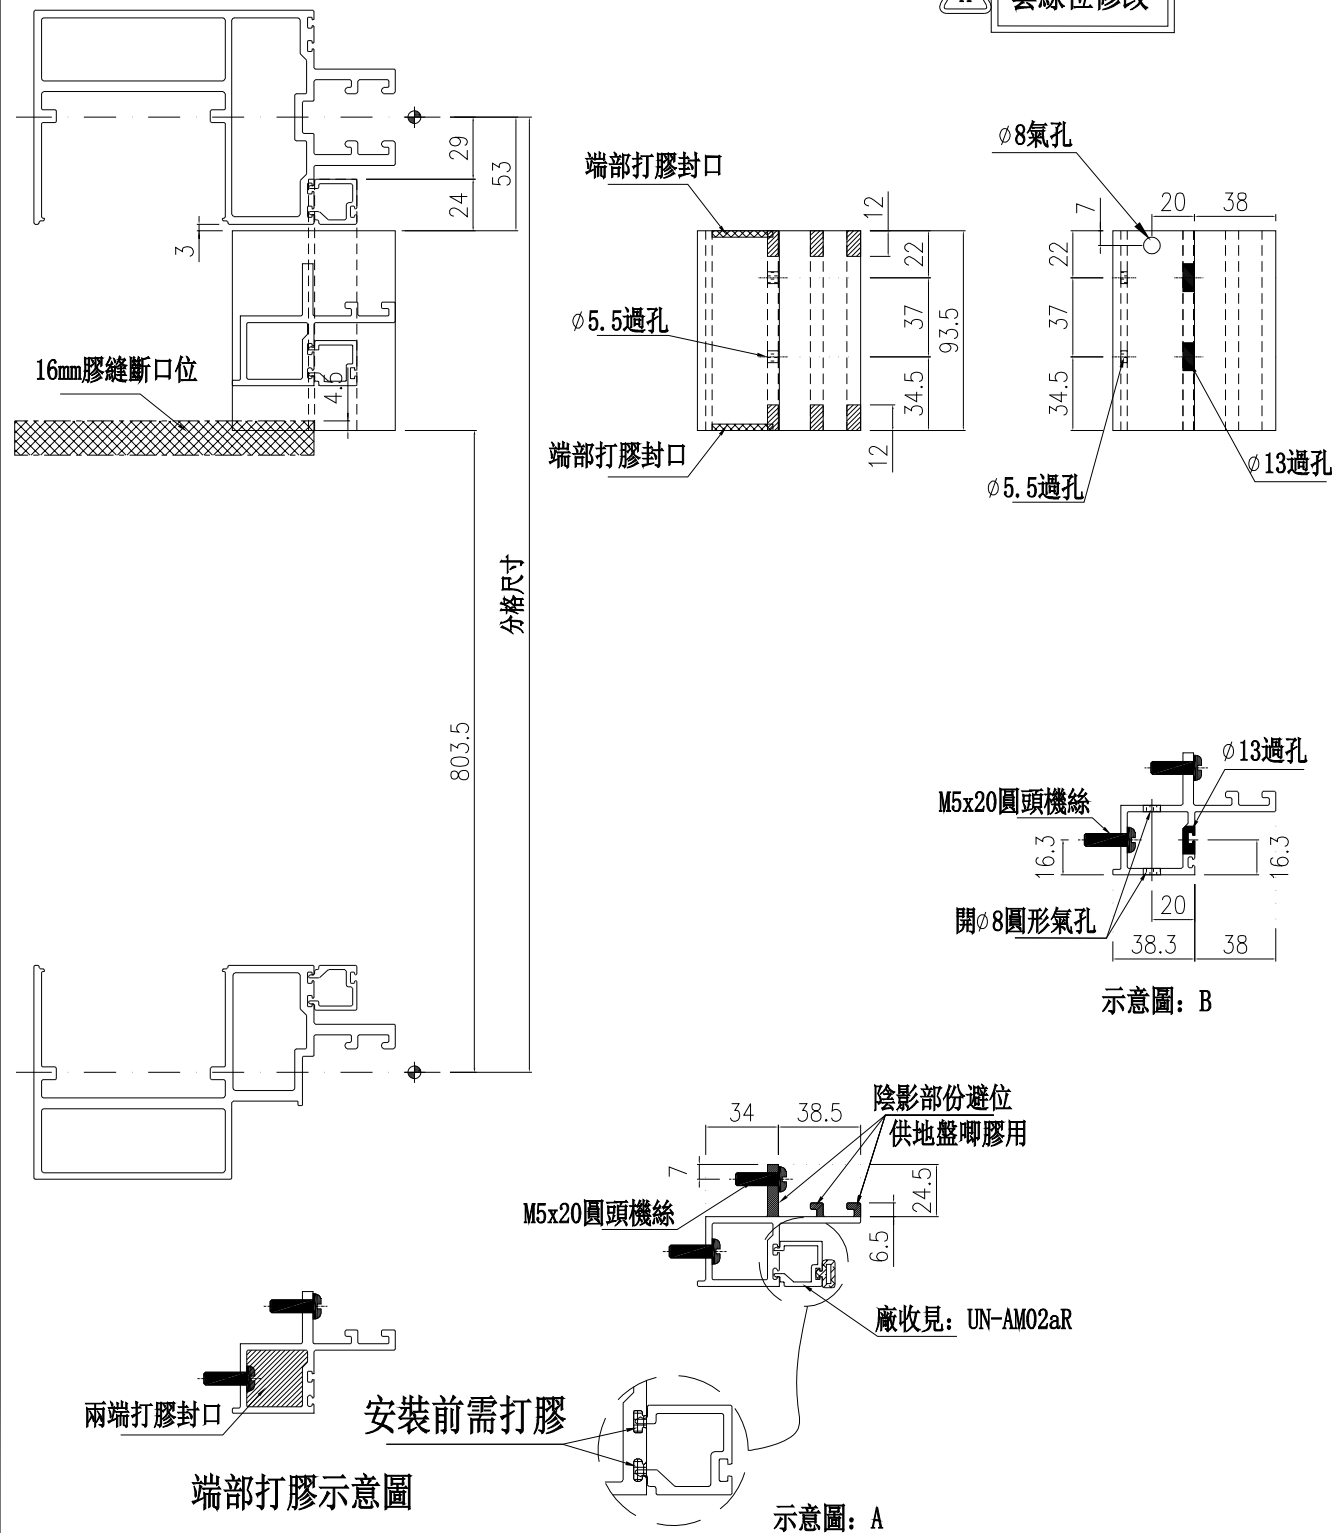

名稱	生梗企雙玻	制圖	周廣志	2025.02.10	修改	A	
材料	X86629	復核	謝永林	2025.04.18	日期	2025.06.18	
顏色	UCT207124XL-3	批准			圖號	UN-SM2aR	




美特鋁質有限公司  
MIDI Aluminium Fabricator Ltd.

物料編號	樓層數	件/層	數量	分格尺寸	使用位置	樓層
UN-SM2bR	8	3	24	950	CW-3007	3/F-11/F
		合計:	24			

工程號	J-861	地盤	己連拿利
-----	-------	----	------

工廠用

A 雲線位修改

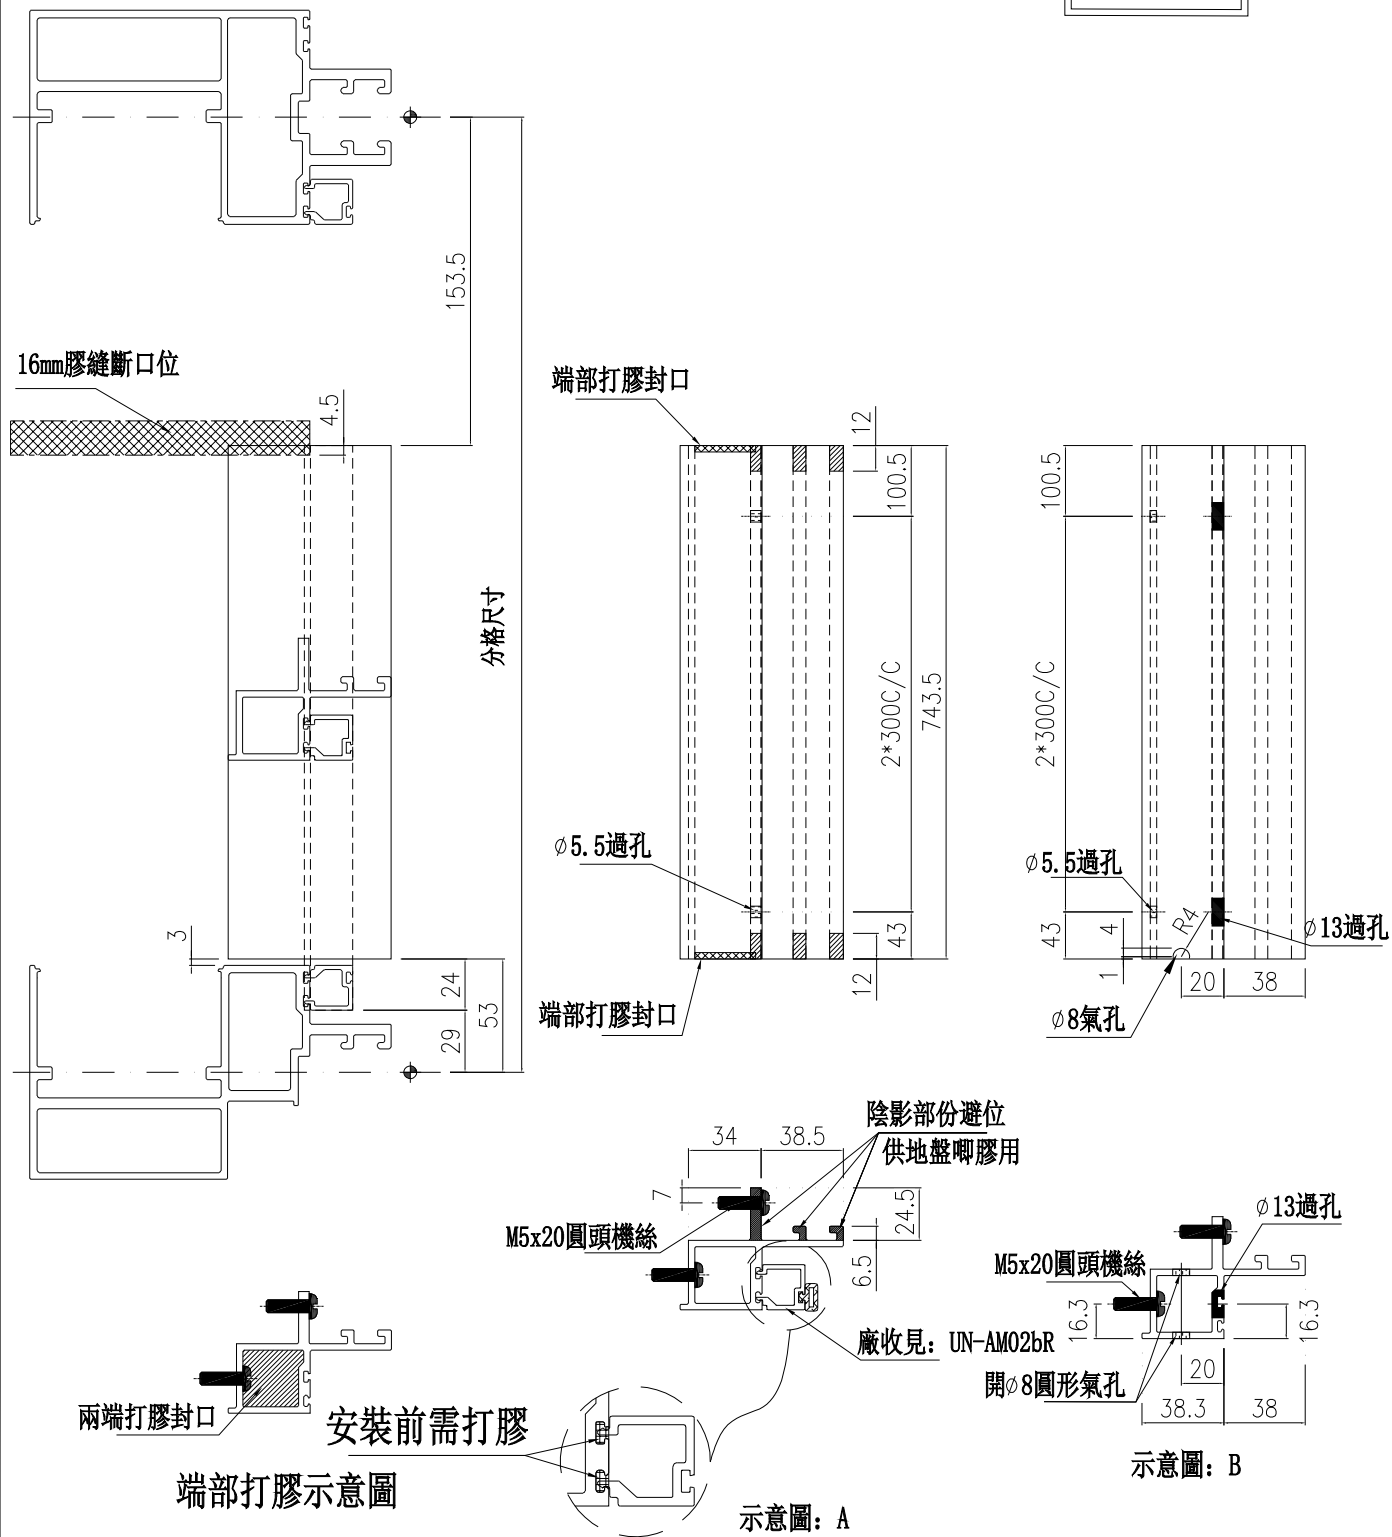

名稱	生梗企雙玻	制圖	周廣志	2025.02.10	修改	A	
材料	X86629	復核	謝永林	2025.04.18	日期	2025.06.18	
顏色	UCT207124XL-3	批准			圖號	UN-SM2bR	




美特鋁質 有限公司  
MIDI Aluminium Fabricator Ltd.

物料編號	樓層數	件/層	數量	分格尺寸	使用位置	樓層
UN-SM4	1	5	5	900	CW-3006	2/F
UN-SM4	8	3	24	900	CW-3007	3/F-11/F
		合計：	29			

工程號 J-861 地盤 己連拿利

工廠用

A 雲線位修改

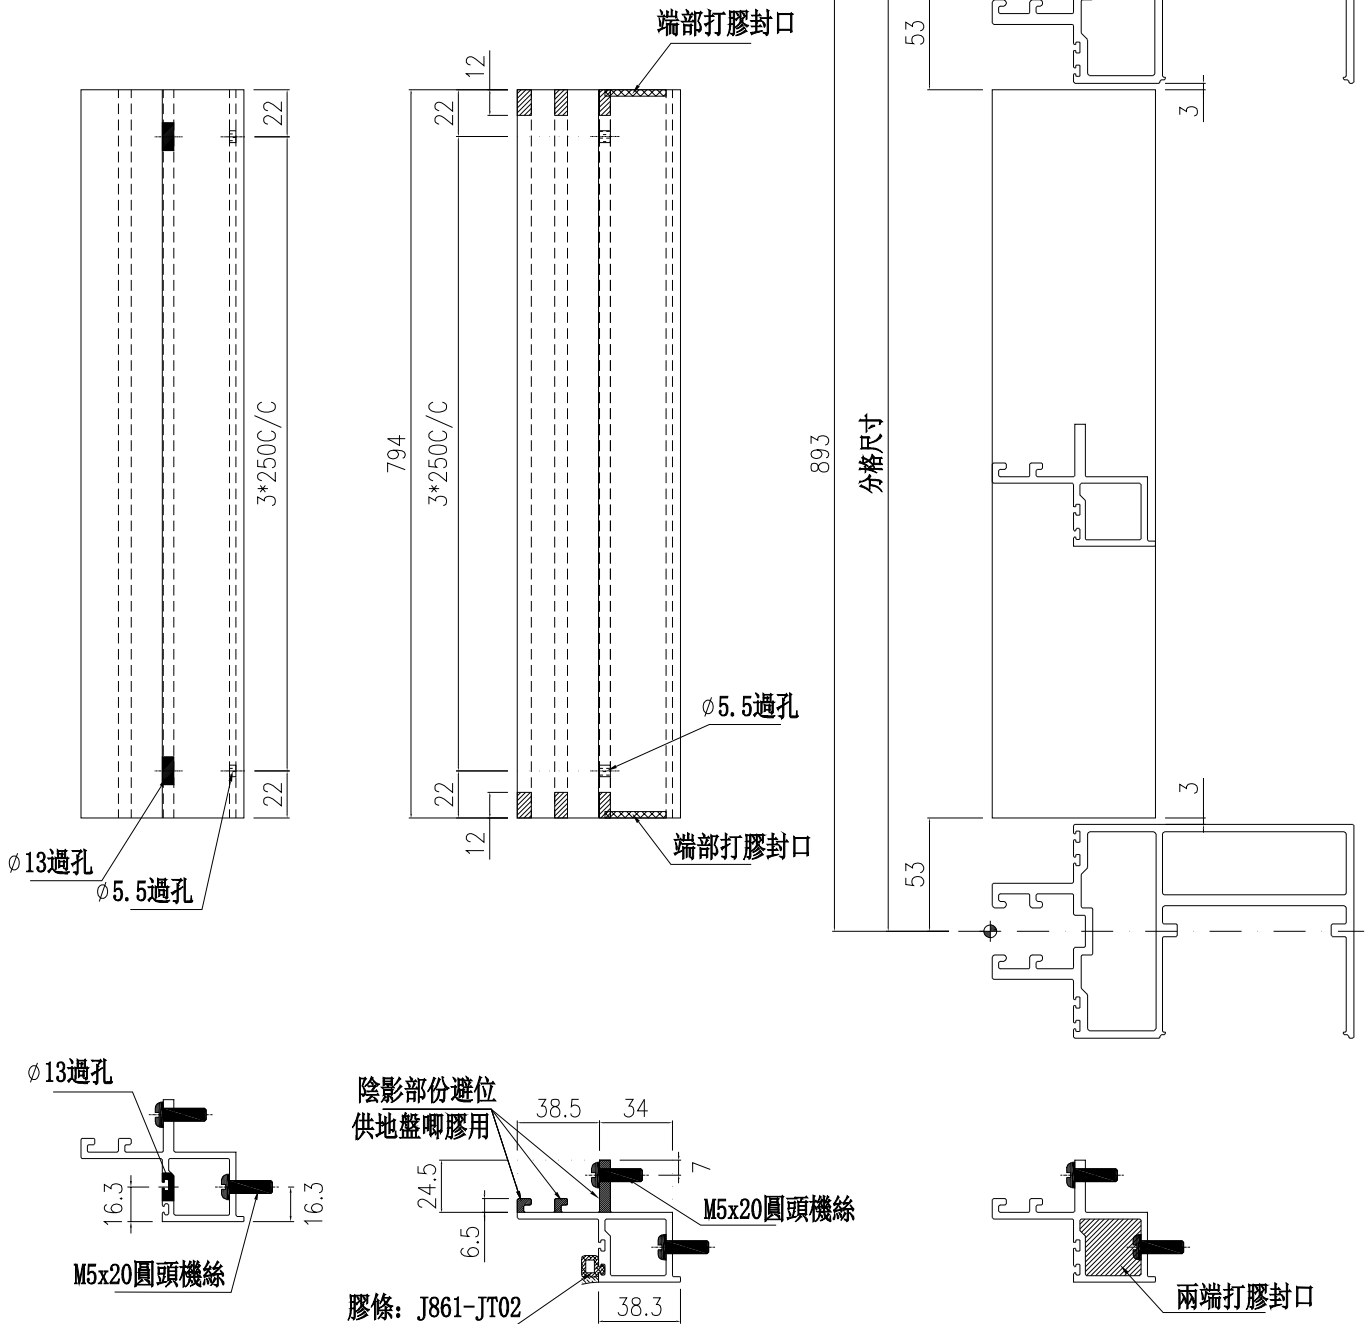


示意圖：B

示意圖：A

端部打膠示意圖

名稱	生梗企雙玻	制圖	周廣志	2025.05.07	修改	A	
材料	X86629	復核	謝永林	2025.06.11	日期	2025.06.18	
顏色	UCT207124XL-3	批准			圖號	UN-SM4	

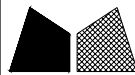


美特鋁質 有限公司  
MIDI Aluminium Fabricator Ltd.

物料編號	樓層數	件/層	數量	分格尺寸	使用位置	樓層
UN-SM4R	1	5	5	900	CW-3006	2/F
UN-SM4R	8	3	24	900	CW-3007	3/F-11/F
		合計：	29			

工程號 J-861 地盤 己連拿利

工廠用



A 雲線位修改

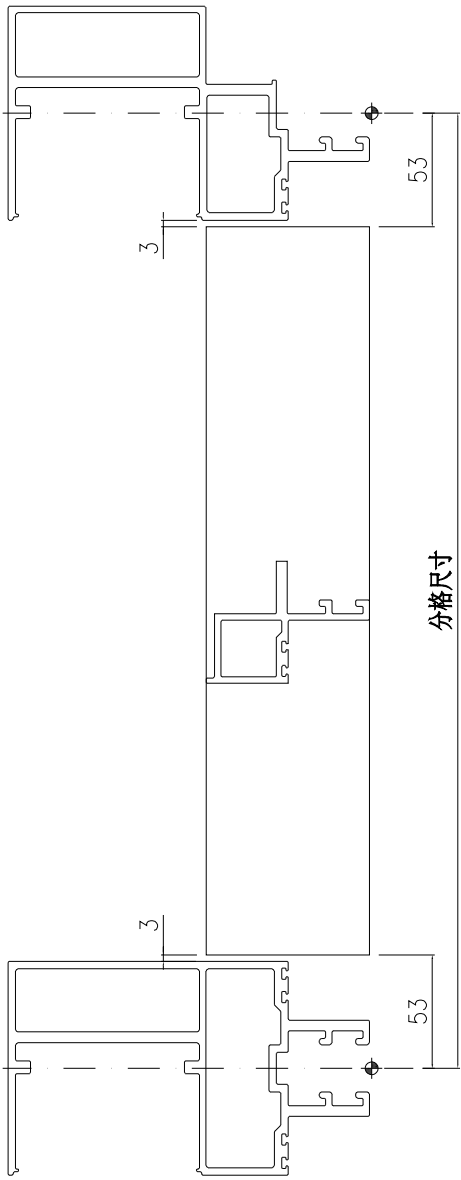

端部打膠封口


Ø 5.5 過孔

端部打膠封口

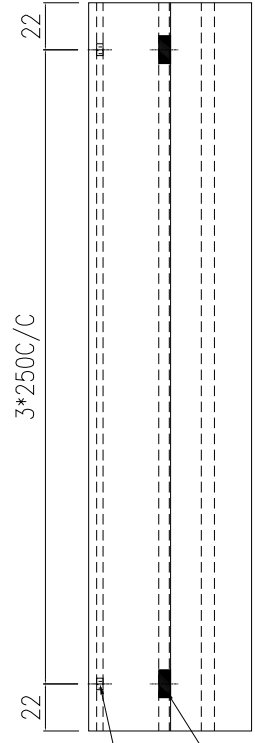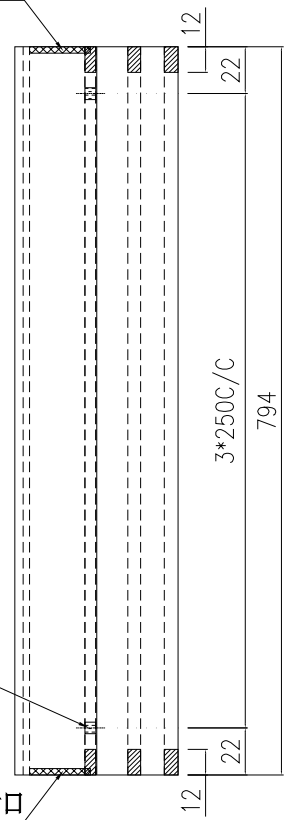


Ø 5.5 過孔


Ø 13 過孔

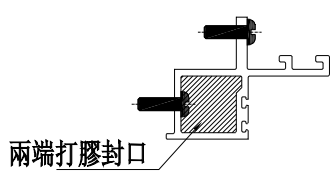

端部打膠示意圖

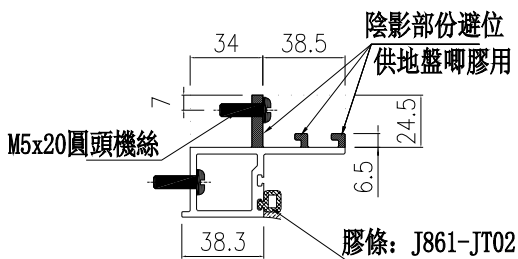

示意圖：A

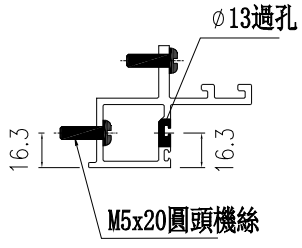

示意圖：B

名稱	生梗企雙玻	制圖	周廣志	2025.05.07	修改	A	
材料	X86629	復核	謝永林	2025.06.11	日期	2025.06.18	
顏色	UCT207124XL-3	批准			圖號	UN-SM4R	




美特鋁質 有限公司  
MIDI Aluminium Fabricator Ltd.

物料編號	樓層數	件/層	數量	分格尺寸	使用位置	樓層
UN-SM9a	7	2	14	950	CW-3007	5F-11F
合計：			14			

工程號	J-861	地盤	己連拿利
-----	-------	----	------

工廠用

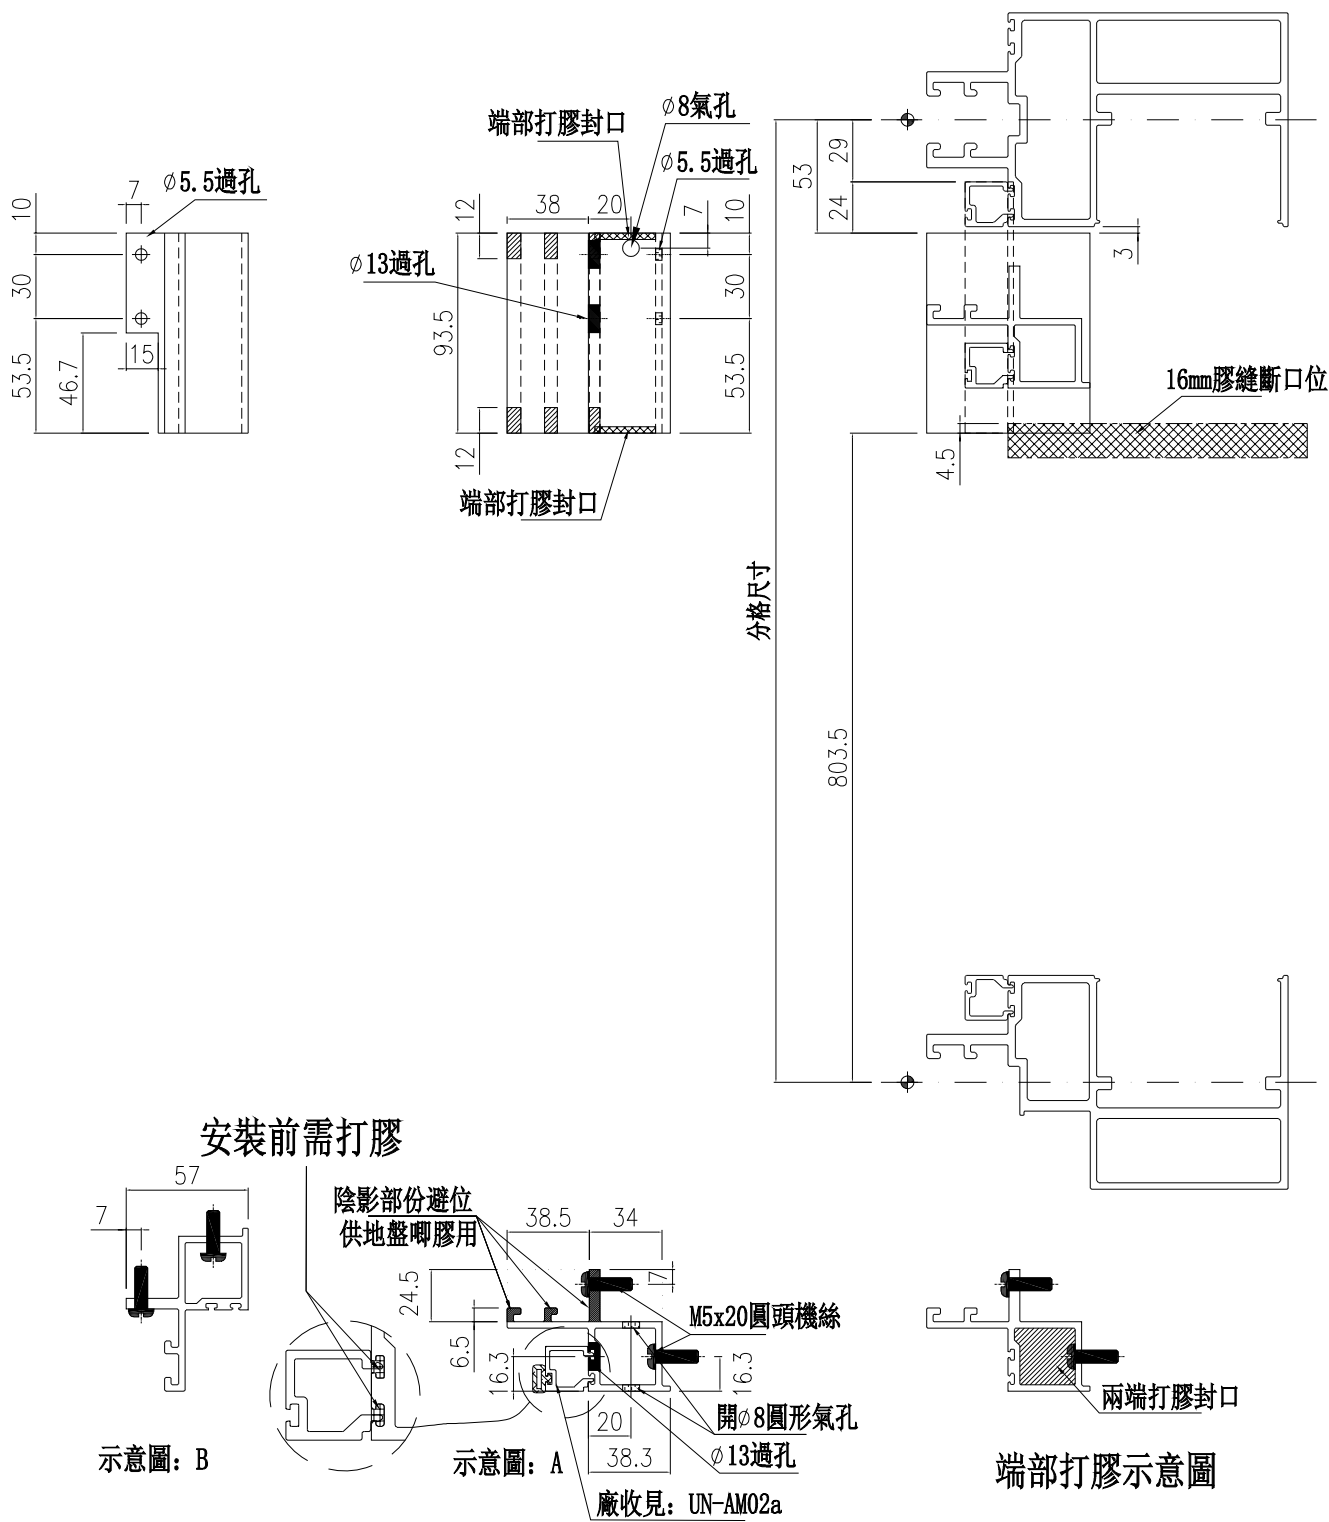

名稱	生梗企雙玻	制圖	周廣志	2025.06.11	修改		
材料	X86629	復核	謝永林	2025.06.12	日期		
顏色	UCT207124XL-3	批准			圖號	UN-SM9a	




美特鋁質有限公司  
MIDI Aluminium Fabricator Ltd.



物料編號	樓層數	件/層	數量	分格尺寸	使用位置	樓層
UN-SM9b	8	2	16	950	CW-3007	3F-11F
合計：			16			

工程號	J-861	地盤	己連拿利
-----	-------	----	------

工廠用

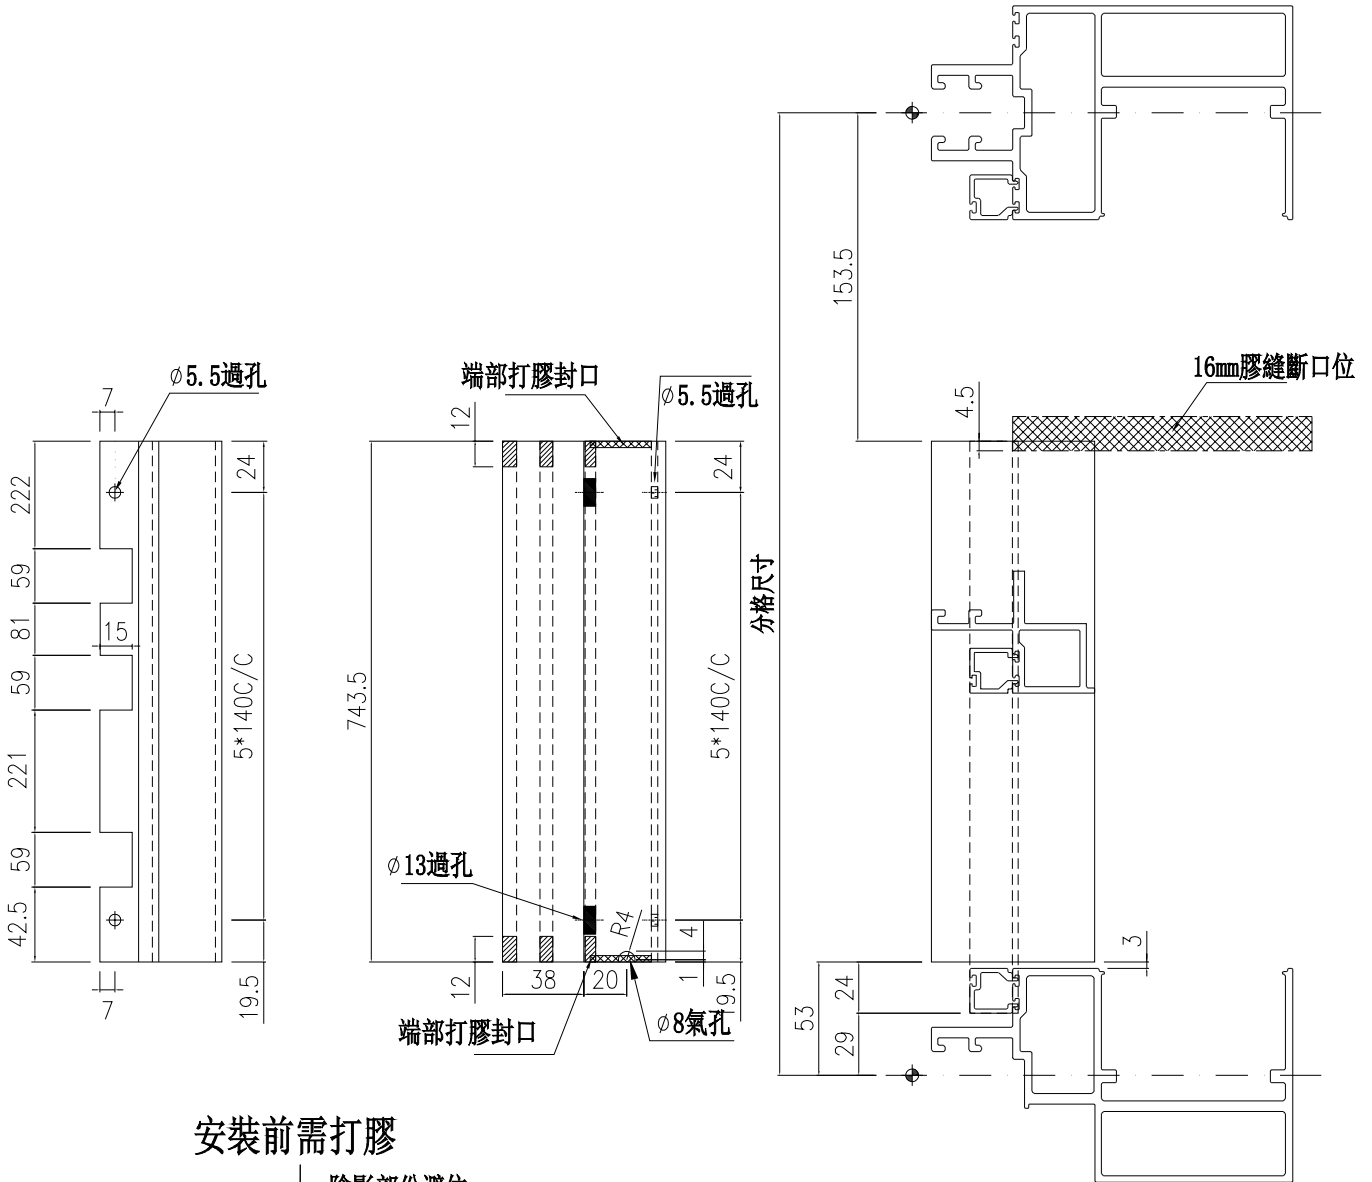

安裝前需打膠

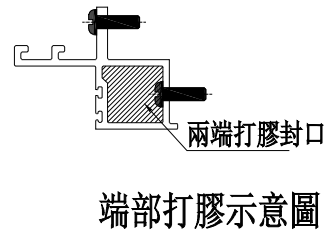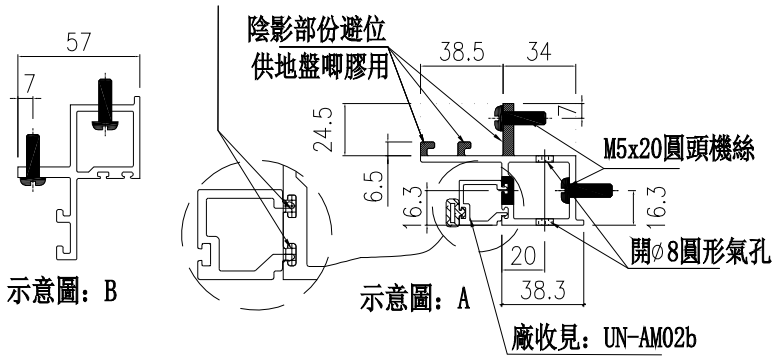

名稱	生梗企雙玻	制圖	周廣志	2025.06.11	修改		
材料	X86629	復核	謝永林	2025.06.12	日期		
顏色	UCT207124XL-3	批准			圖號	UN-SM9b	




美特鋁質 有限公司  
MIDI Aluminium Fabricator Ltd.

物料編號	樓層數	件/層	數量	分格尺寸	使用位置	樓層
UN-SM9aR	7	2	14	950	CW-3007	5F-11F
合計：			14			

工程號	J-861	地盤	己連拿利
-----	-------	----	------

工廠用

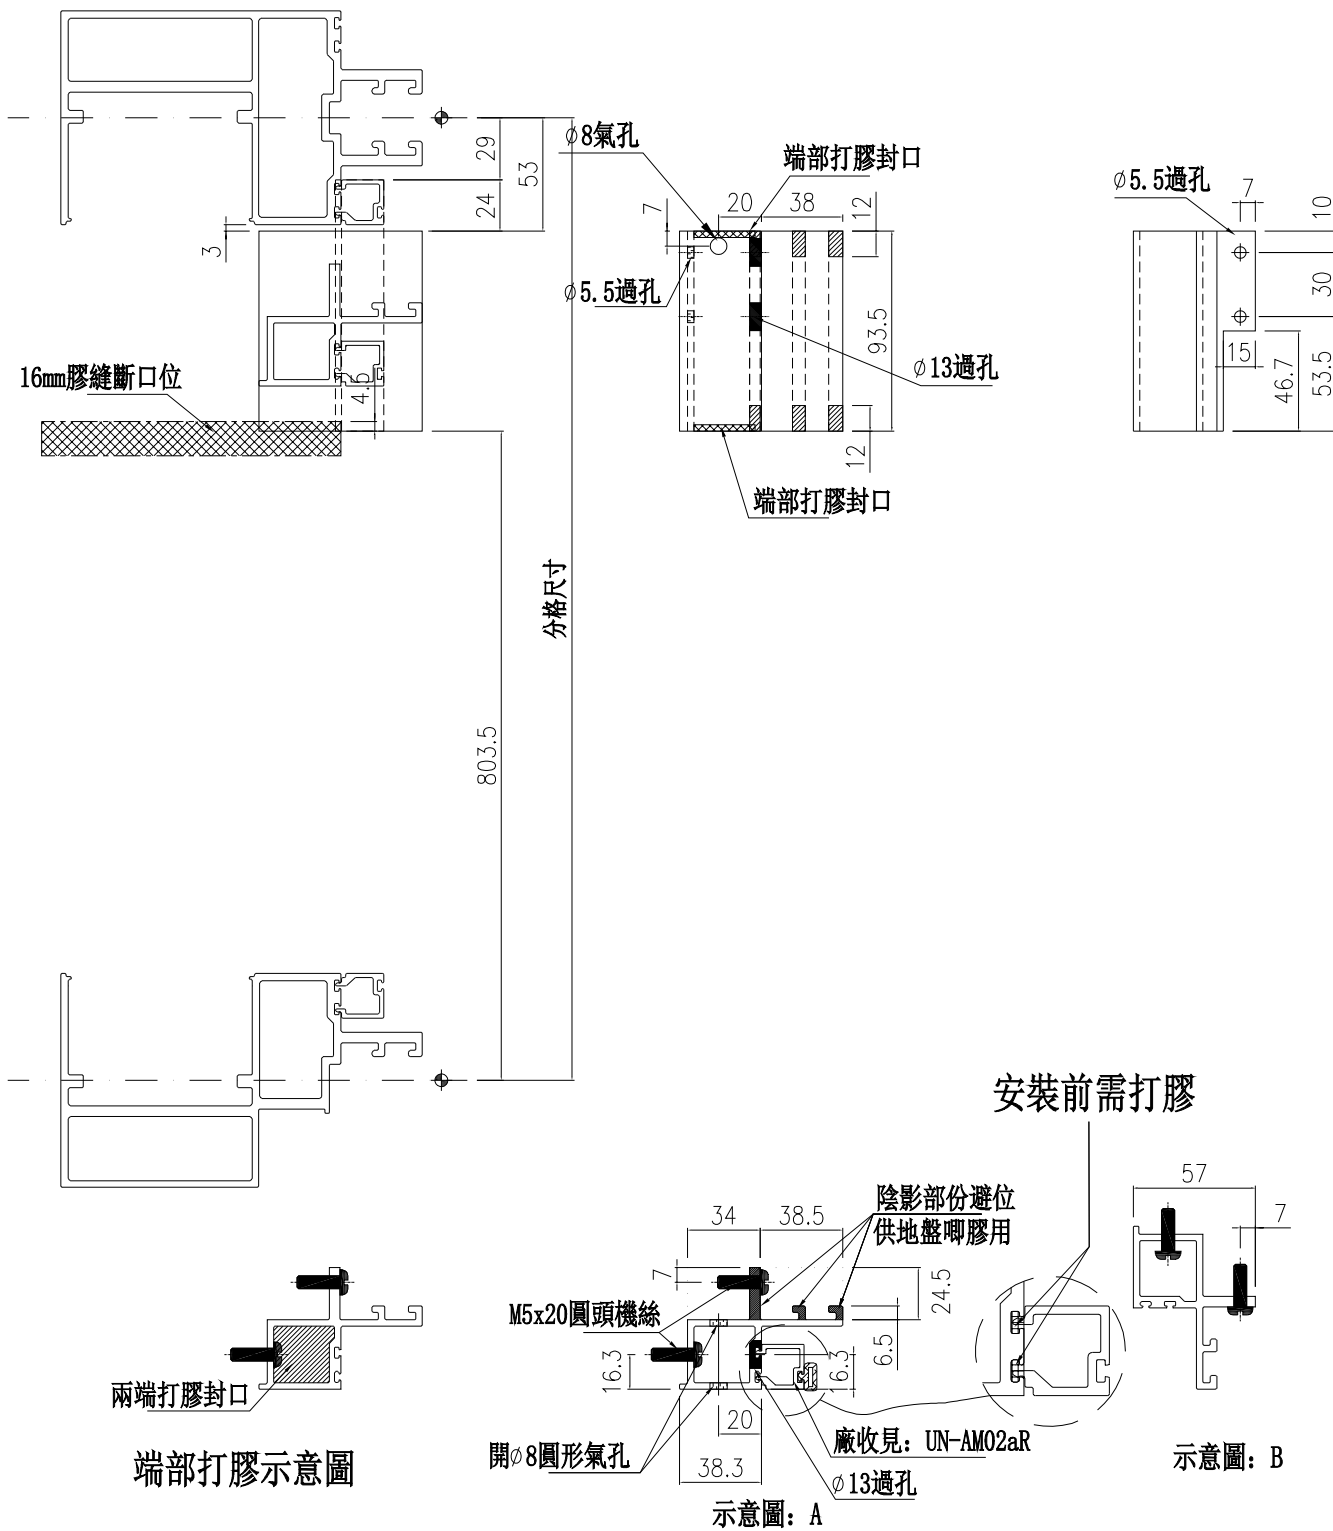

名稱	生梗企雙玻	制圖	周廣志	2025.06.11	修改		
材料	X86629	復核	謝永林	2025.06.12	日期		
顏色	UCT207124XL-3	批准			圖號	UN-SM9aR	




美特鋁質 有限公司  
MIDI Aluminium Fabricator Ltd.

物料編號	樓層數	件/層	數量	分格尺寸	使用位置	樓層
UN-SM9bR	8	2	16	950	CW-3007	3F-11F
合計：			16			

工程號 J-861 地盤 己連拿利

工廠用

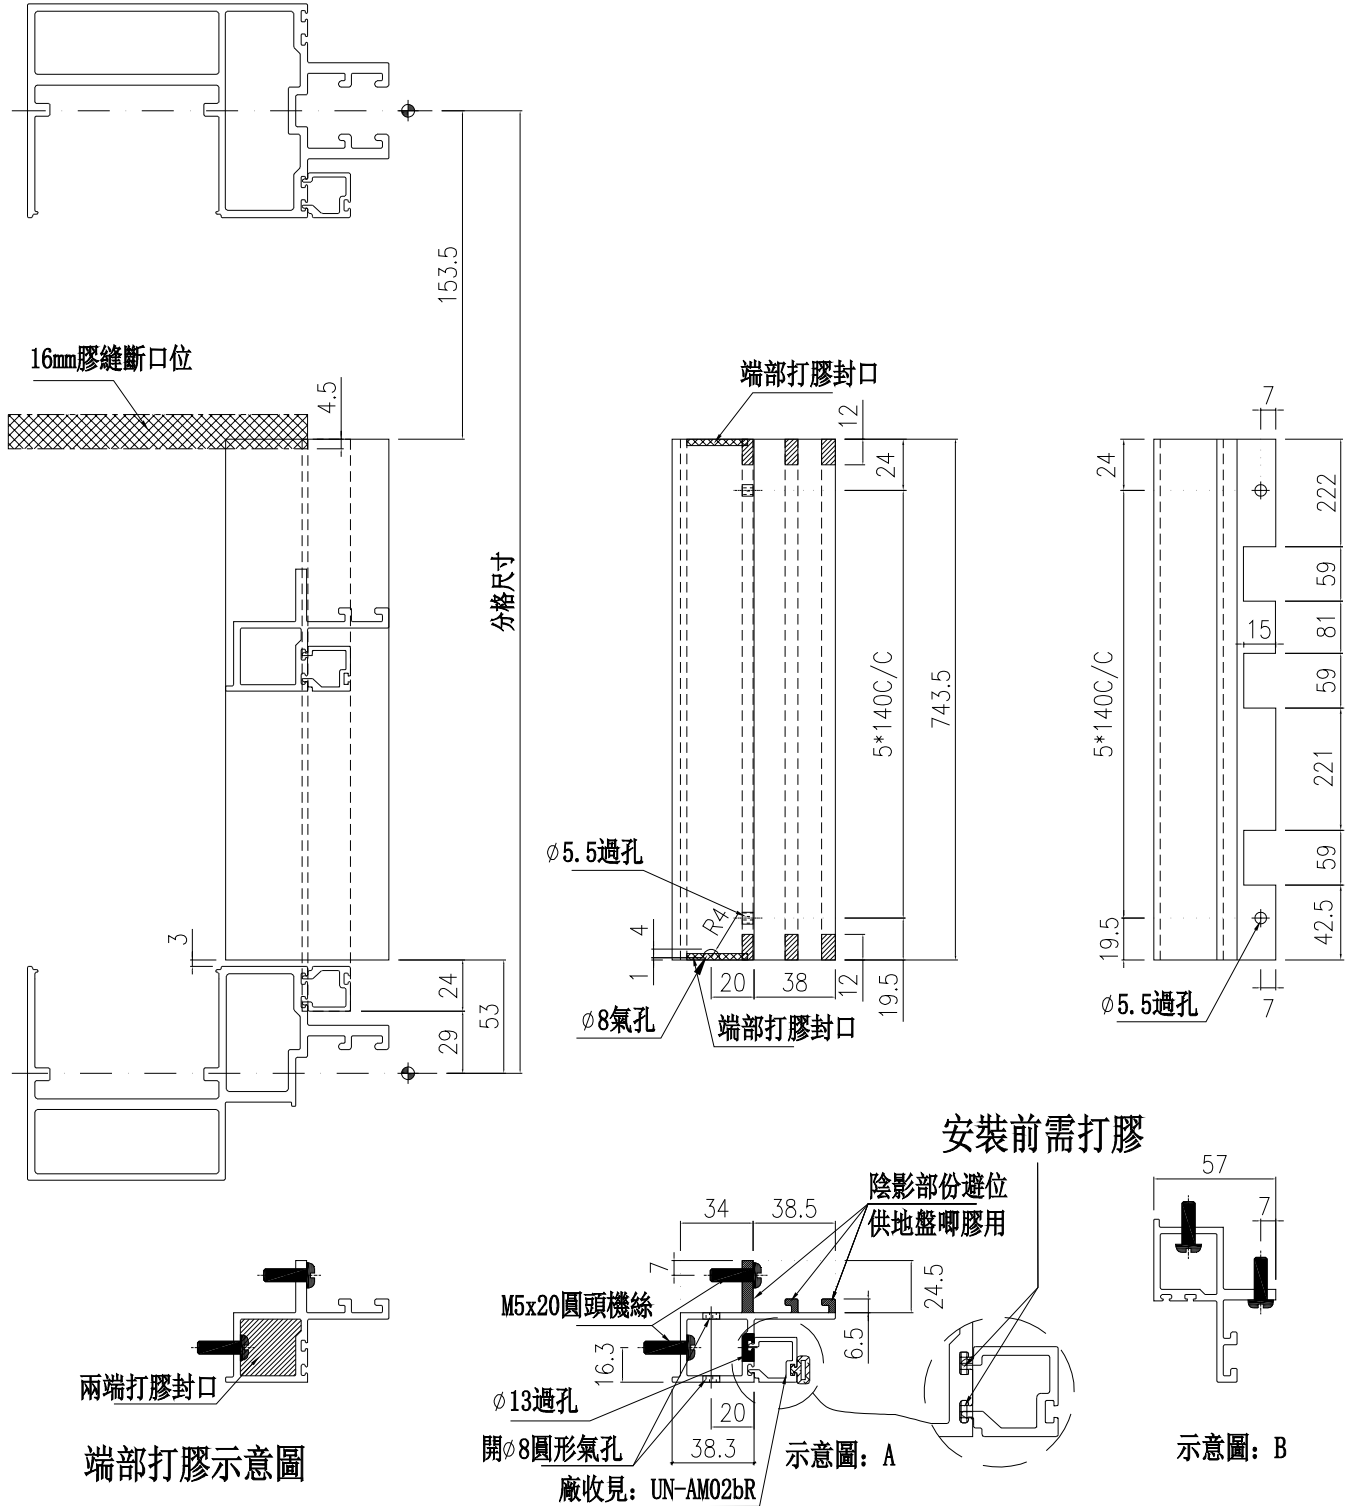

名稱	生梗企雙玻	制圖	周廣志	2025.06.11	修改		
材料	X86629	復核	謝永林	2025.06.12	日期		
顏色	UCT207124XL-3	批准			圖號	UN-SM9bR	



美特鋁質 有限公司  
MIDI Aluminium Fabricator Ltd.

物料編號	樓層數	件/層	數量	分格尺寸	使用位置	樓層
UN-SM10	8	2	16	900	CW-3007	3F-11F
合計：			16			

工程號	J-861	地盤	己連拿利
-----	-------	----	------

工廠用

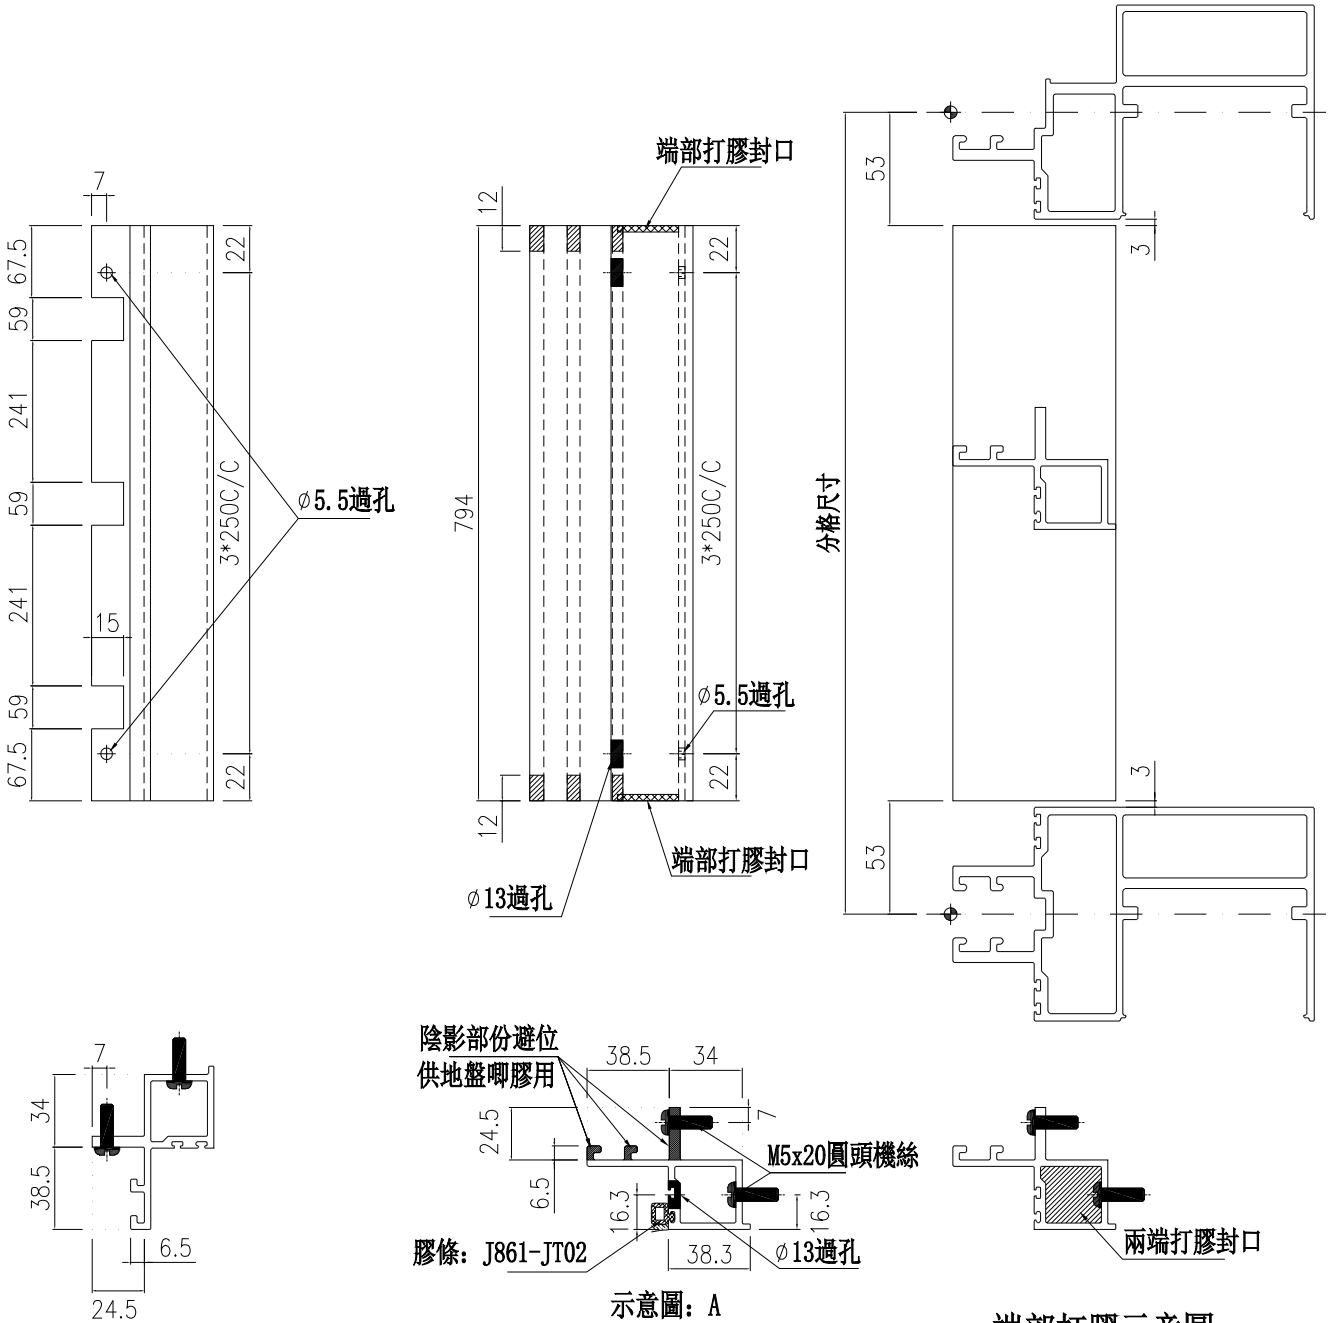


示意圖: B

示意圖: A

端部打膠示意圖

名稱	生梗企雙玻	制圖	周廣志	2025.06.11	修改		
材料	X86629	復核	謝永林	2025.06.12	日期		
顏色	UCT207124XL-3	批准			圖號	UN-SM10	







美特鋁質 有限公司  
MIDI Aluminium Fabricator Ltd.

物料編號	樓層數	件/層	數量	分格尺寸	使用位置	樓層
UN-SM10R	8	2	16	900	CW-3007	3F~11F
合計：			16			

工程號	J-861	地盤	已連拿利
-----	-------	----	------

工廠用

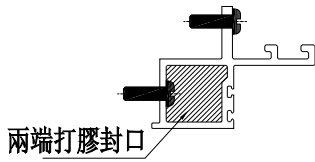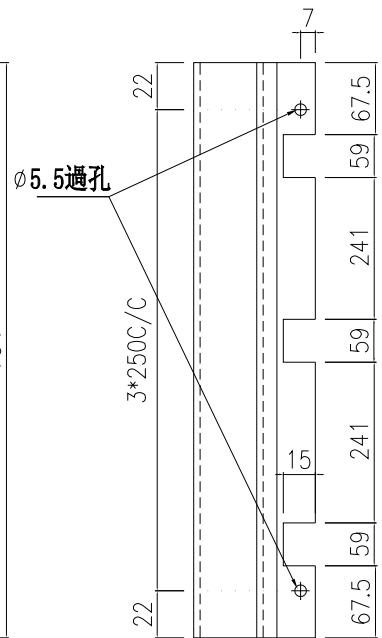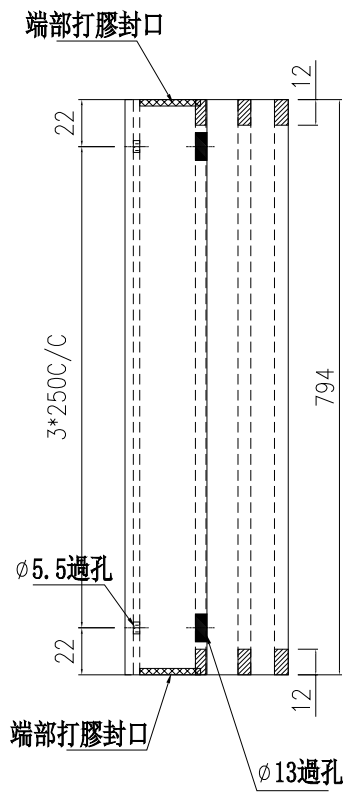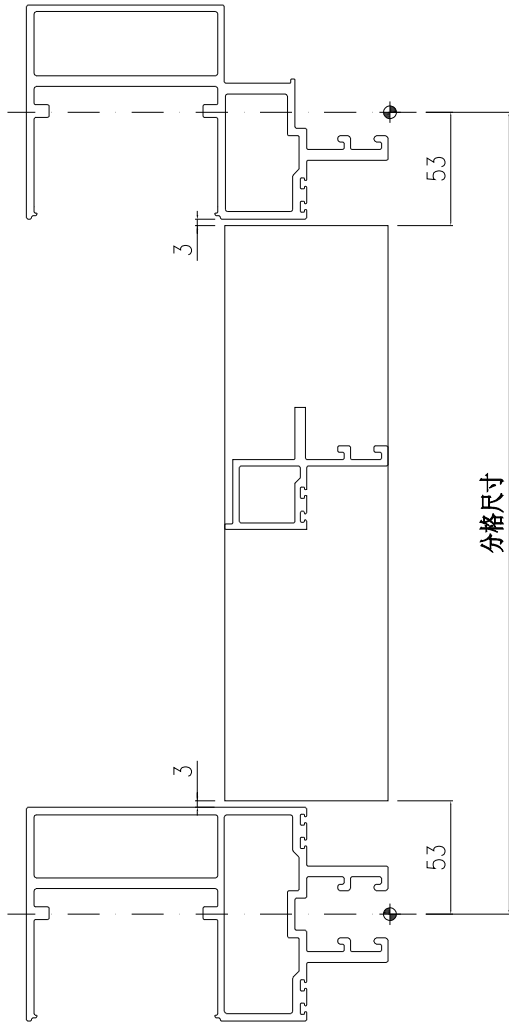

端部打膠示意圖

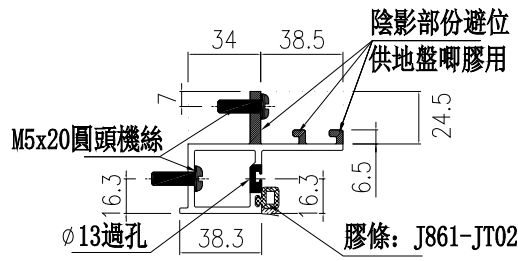


示意圖: A

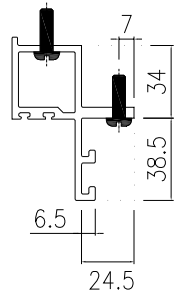


示意圖: B

名稱	生梗企雙玻	制圖	周廣志	2025.06.11	修改		
材料	X86629	復核	謝永林	2025.06.12	日期		
顏色	UCT207124XL-3	批准			圖號	UN-SM10R	




美特鋁質 有限公司  
MIDI Aluminium Fabricator Ltd.

物料編號	L	樓層數	件/層	數量	分格尺寸	使用位置	樓層
UN-AM01	159	1	18	18	265	CW-3006	2/F
UN-AM01	159	1	2	2	265	CW-3007	3/F
UN-AM01	159	7	3	21	265		5/F-11/F
合計:				41			

工程號	J-861	地盤	已連拿利
-----	-------	----	------

工廠用

A 雲線位修改

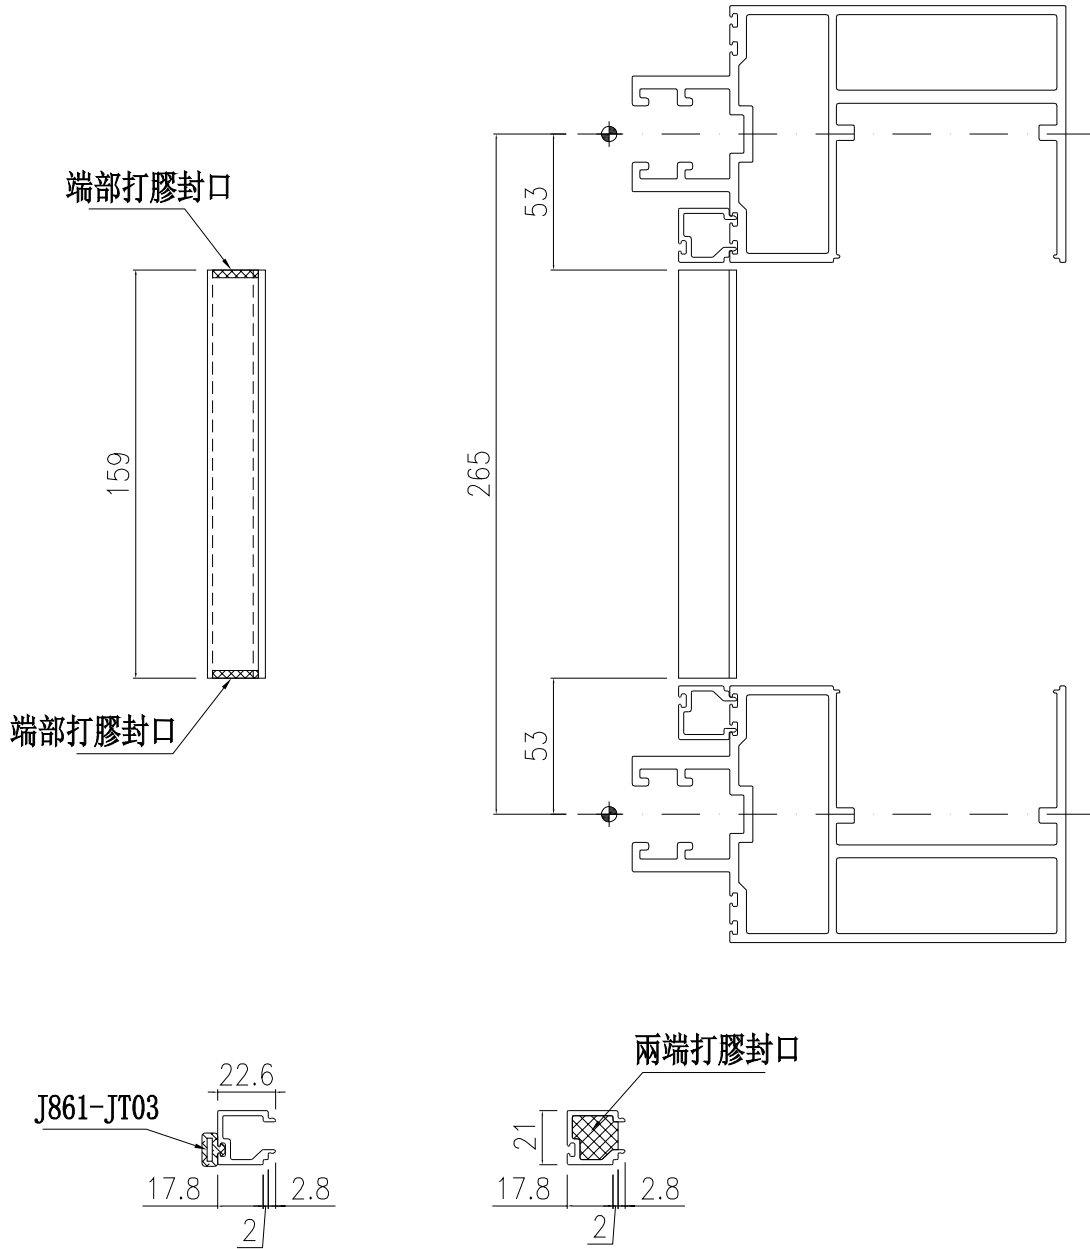

端部打膠示意圖

名稱	單玻線插線 (企)	制圖	周廣志	2025.05.07	修改	A		
材料	X86630	復核	謝永林	2025.06.11	日期	2025.06.18		
顏色	UCT207124XL-3	批准			圖號	UN-AM01		




美特鋁質 有限公司  
MIDI Aluminium Fabricator Ltd.

物料編號	L	樓層數	件/層	數量	分格尺寸	使用位置	樓層
UN-AM01R	159	1	18	18	265	CW-3006	2/F
UN-AM01R	159	1	2	2	265	CW-3007	3/F
UN-AM01R	159	7	3	21	265		5/F-11/F
合計：				41			


工程號 J-861 地盤 己連拿利

工廠用


A 雲線位修改

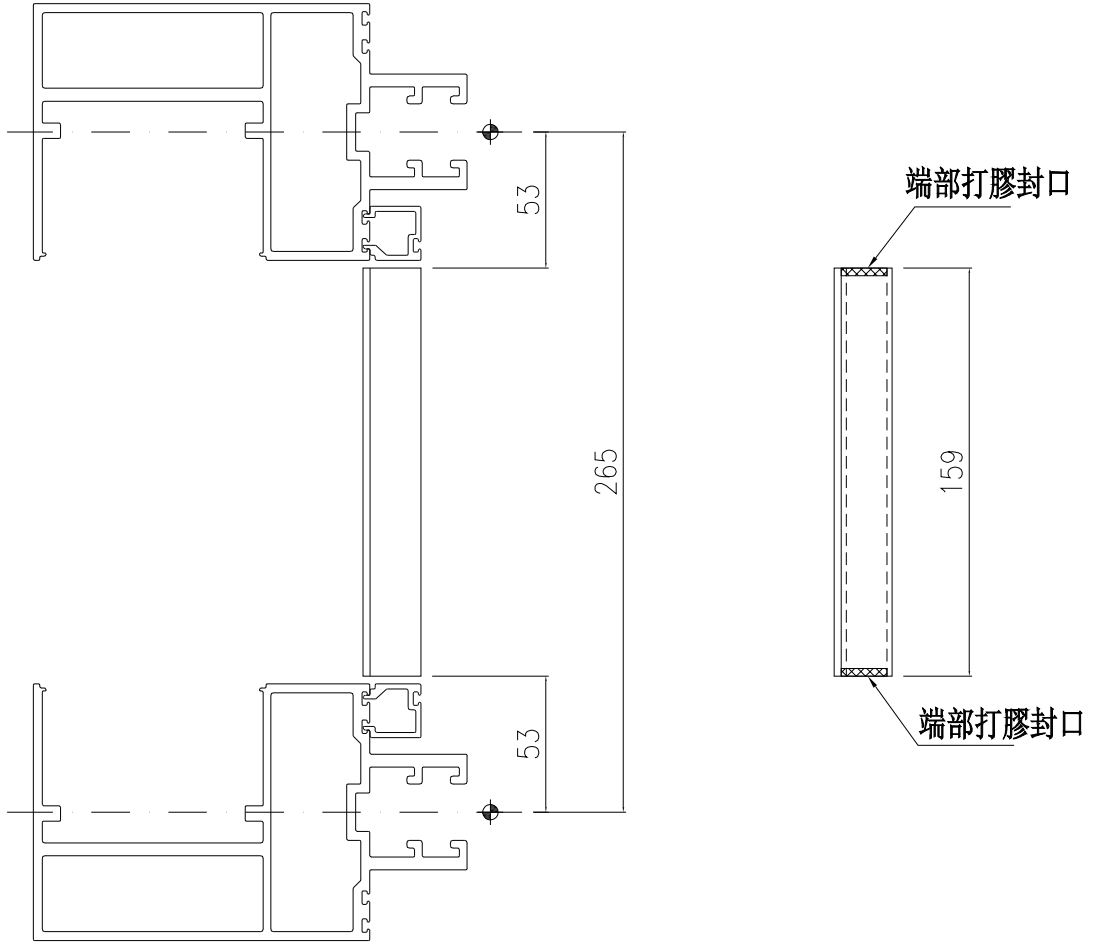

兩端打膠封口

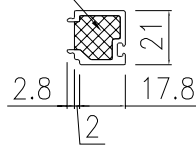

J861-JT03

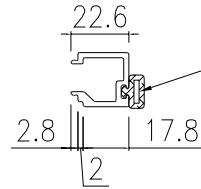

端部打膠示意圖

名稱	單玻線插線 (企)	制圖	周廣志	2025. 05. 07	修改	A		
材料	X86630	復核	謝永林	2025. 06. 11	日期	2025.06.18		
顏色	UCT207124XL-3	批准			圖號	UN-AM01R		





美特鋁質 有限公司  
MIDI Aluminium Fabricator Ltd.

物料編號	L	樓層數	件/層	數量	分格尺寸	使用位置	樓層
UN-AM02a	93.5	7	11	77	950	CW-3007	5/F-11/F
			合計：	77			

工程號	J-861	地盤	己連拿利
-----	-------	----	------

工廠用

A 雲線位修改

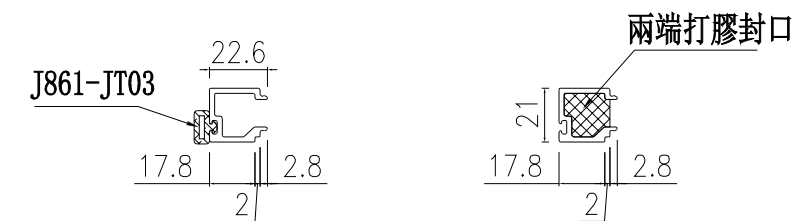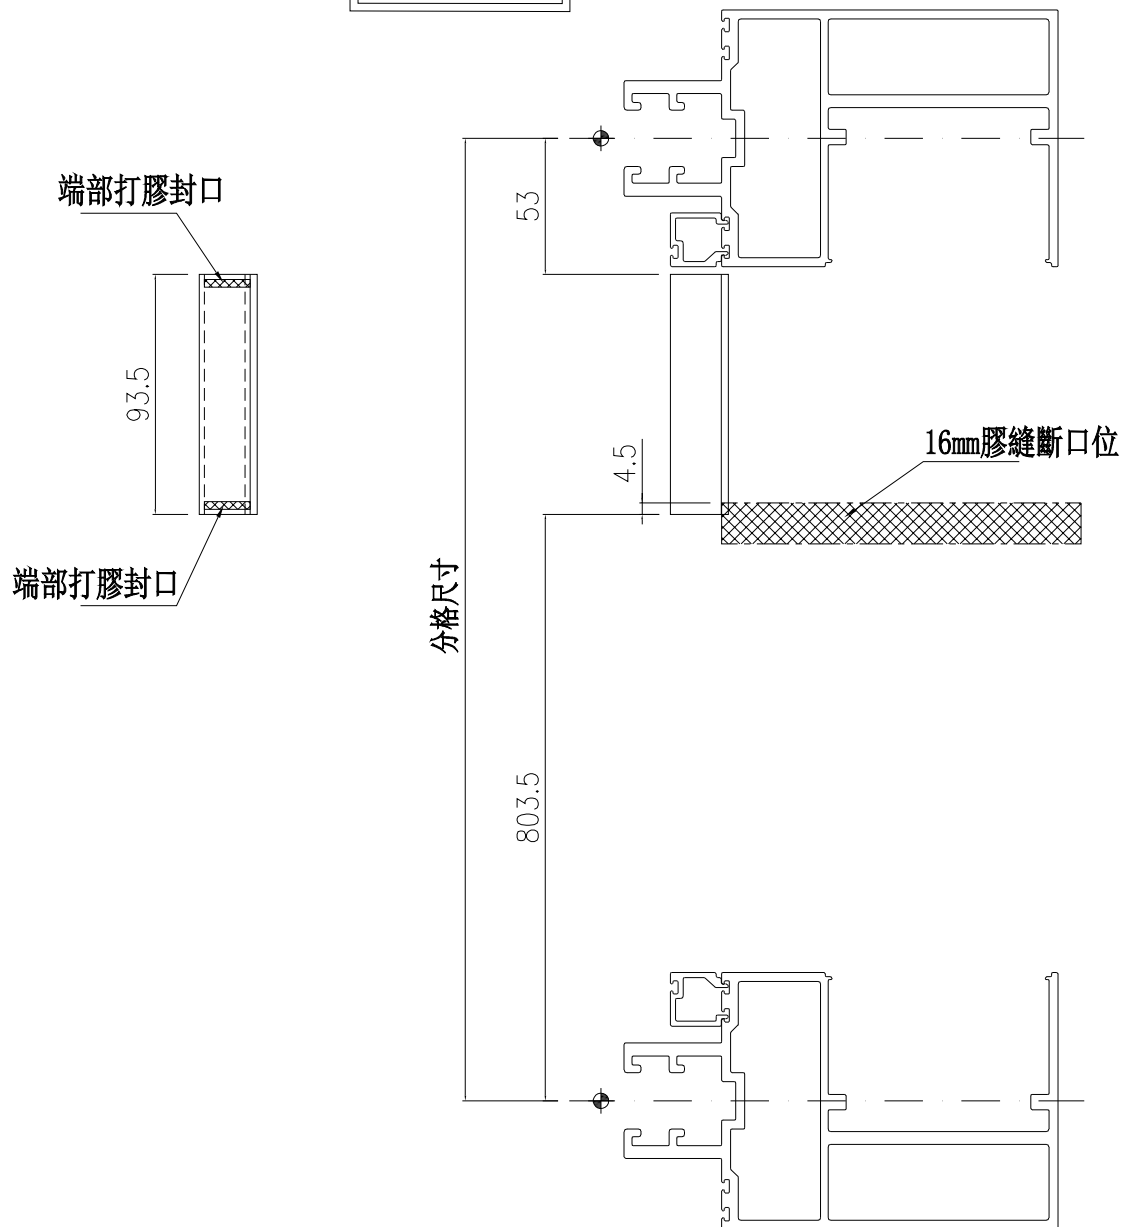

端部打膠示意圖

名稱	單玻線插線 (企)	制圖	周廣志	2025. 05. 07	修改	A		
材料	X86630	復核	謝永林	2025. 06. 11	日期	2025.06.18		
顏色	UCT207124XL-3	批准			圖號	UN-AM02a		






美特鋁質有限公司  
MIDI Aluminium Fabricator Ltd.

物料編號	L	樓層數	件/層	數量	分格尺寸	使用位置	樓層
UN-AM02b	743.5	8	11	88	950	CW-3007	3/F-11/F
合計：				88			

工程號	J-861	地盤	己連拿利
-----	-------	----	------

工廠用

A 雲線位修改

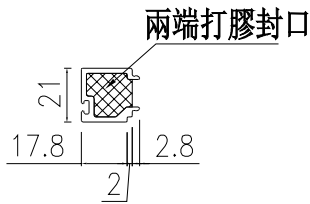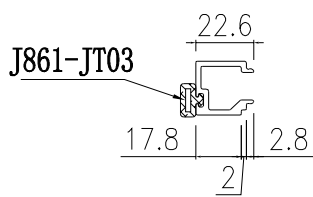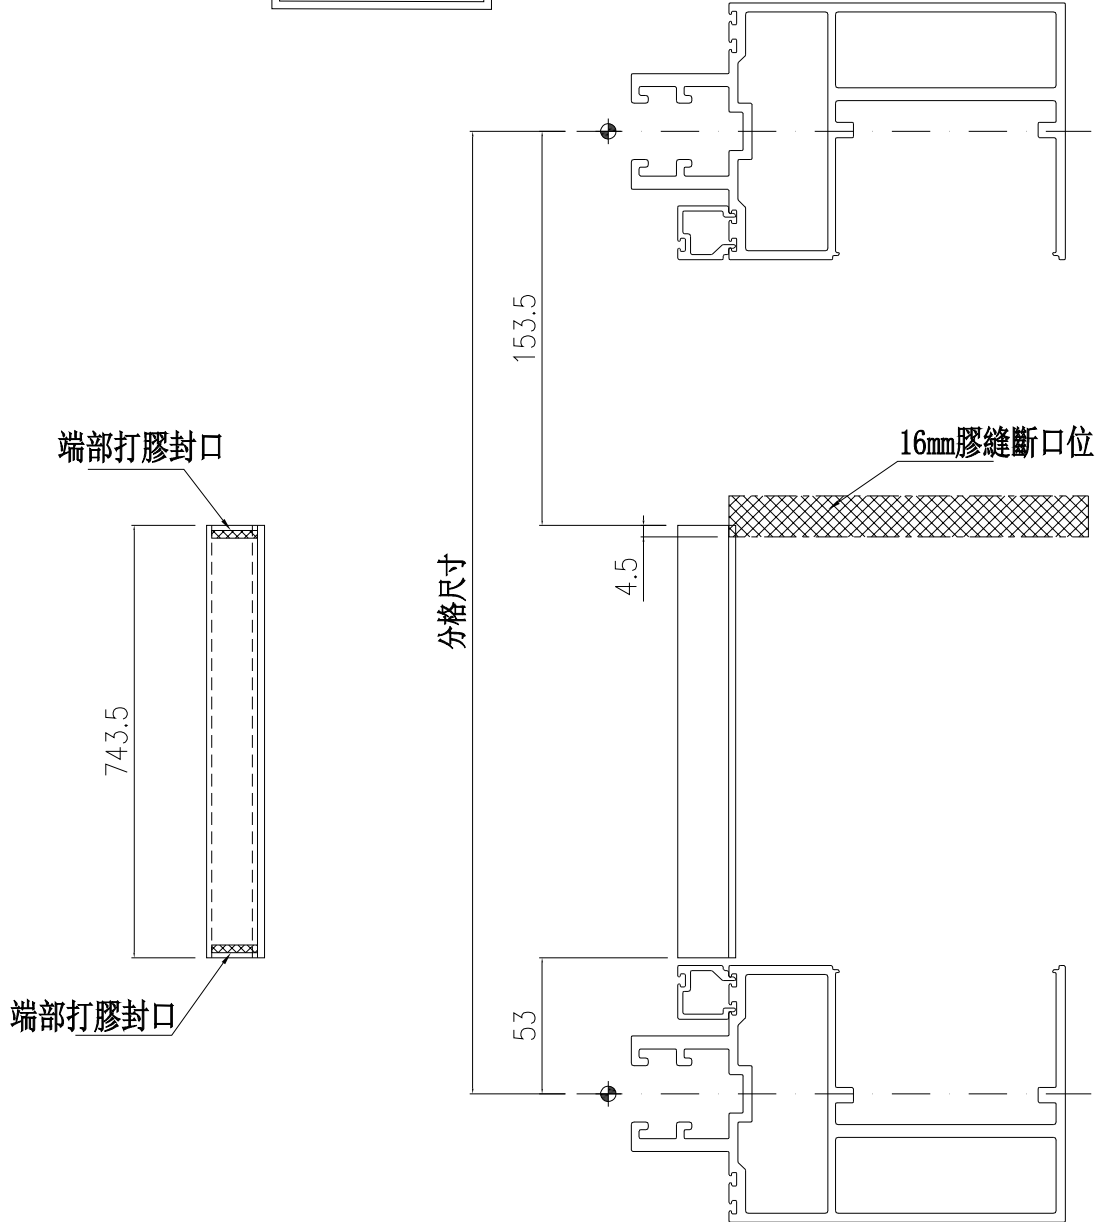

端部打膠示意圖

名稱	單玻線插線 (企)	制圖	周廣志	2025. 05. 07	修改	A		
材料	X86630	復核	謝永林	2025. 06. 11	日期	2025.06.18		
顏色	UCT207124XL-3	批准			圖號	UN-AM02b		






美特鋁質 有限公司  
MIDI Aluminium Fabricator Ltd.

物料編號	L	樓層數	件/層	數量	分格尺寸	使用位置	樓層
UN-AM02aR	93.5	7	11	77	950	CW-3007	5/F-11/F
合計:				77			

工程號	J-861	地盤	己連拿利
-----	-------	----	------

工廠用

A 雲線位修改

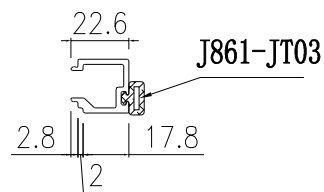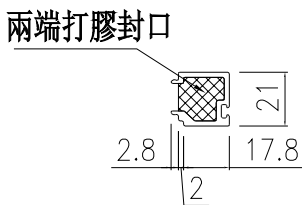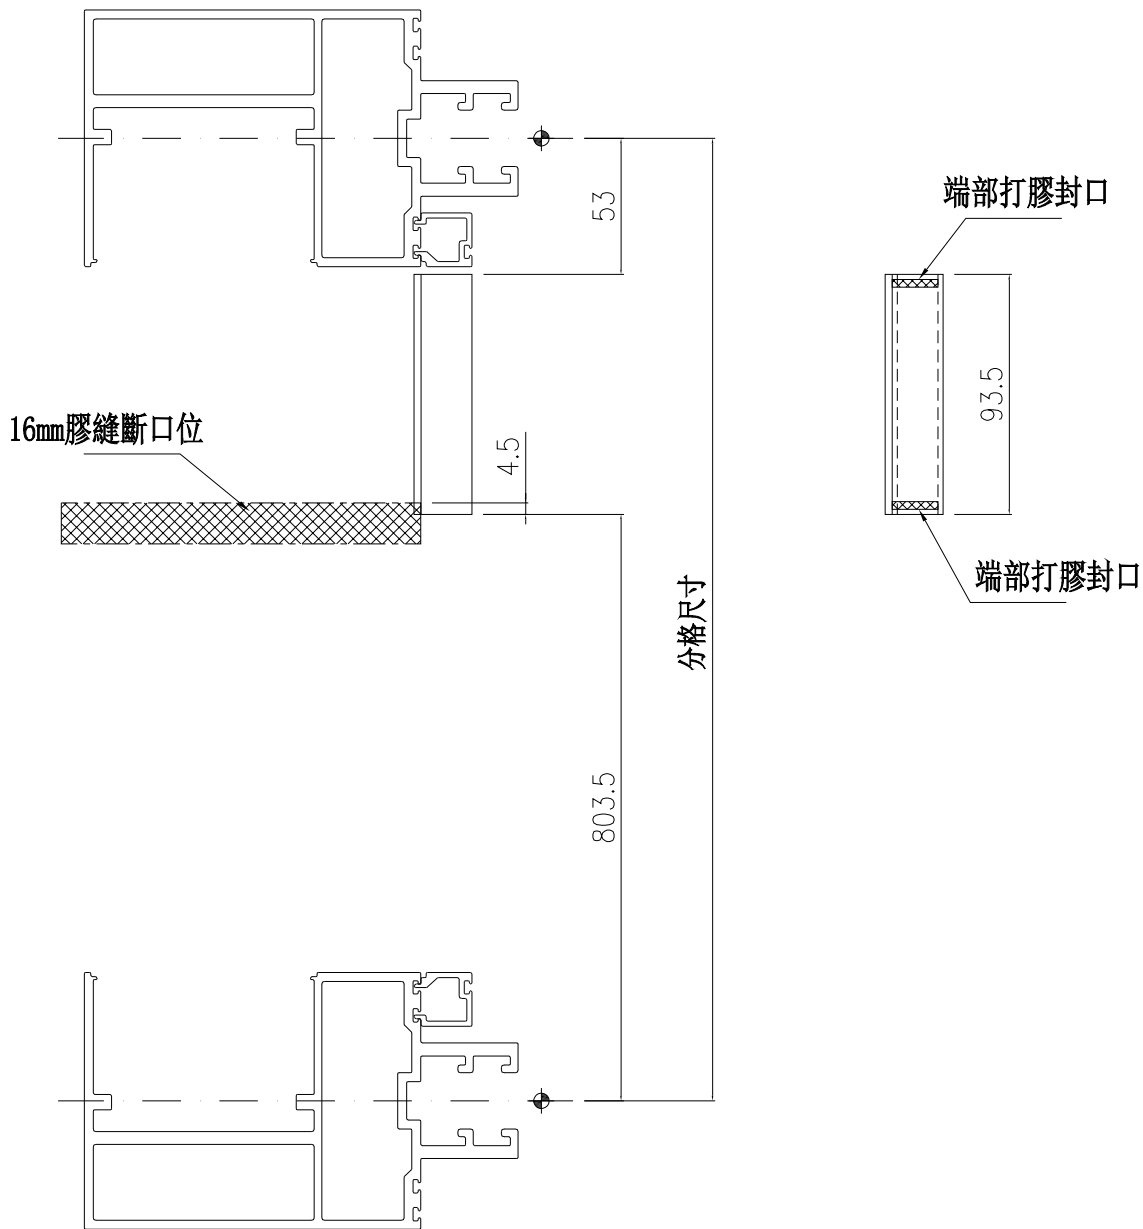

端部打膠示意圖

名稱	單玻線插線 (企)	制圖	周廣志	2025.05.07	修改	A	
材料	X86630	復核	謝永林	2025.06.11	日期	2025.06.18	
顏色	UCT207124XL-3	批准			圖號	UN-AM02aR	




美特鋁質 有限公司  
MIDI Aluminium Fabricator Ltd.

物料編號	L	樓層數	件/層	數量	分格尺寸	使用位置	樓層
UN-AM02bR	743.5	8	11	88	950	CW-3007	3/F-11/F
合計:				88			

工程號	J-861	地盤	己連拿利
-----	-------	----	------

工廠用

A 雲線位修改

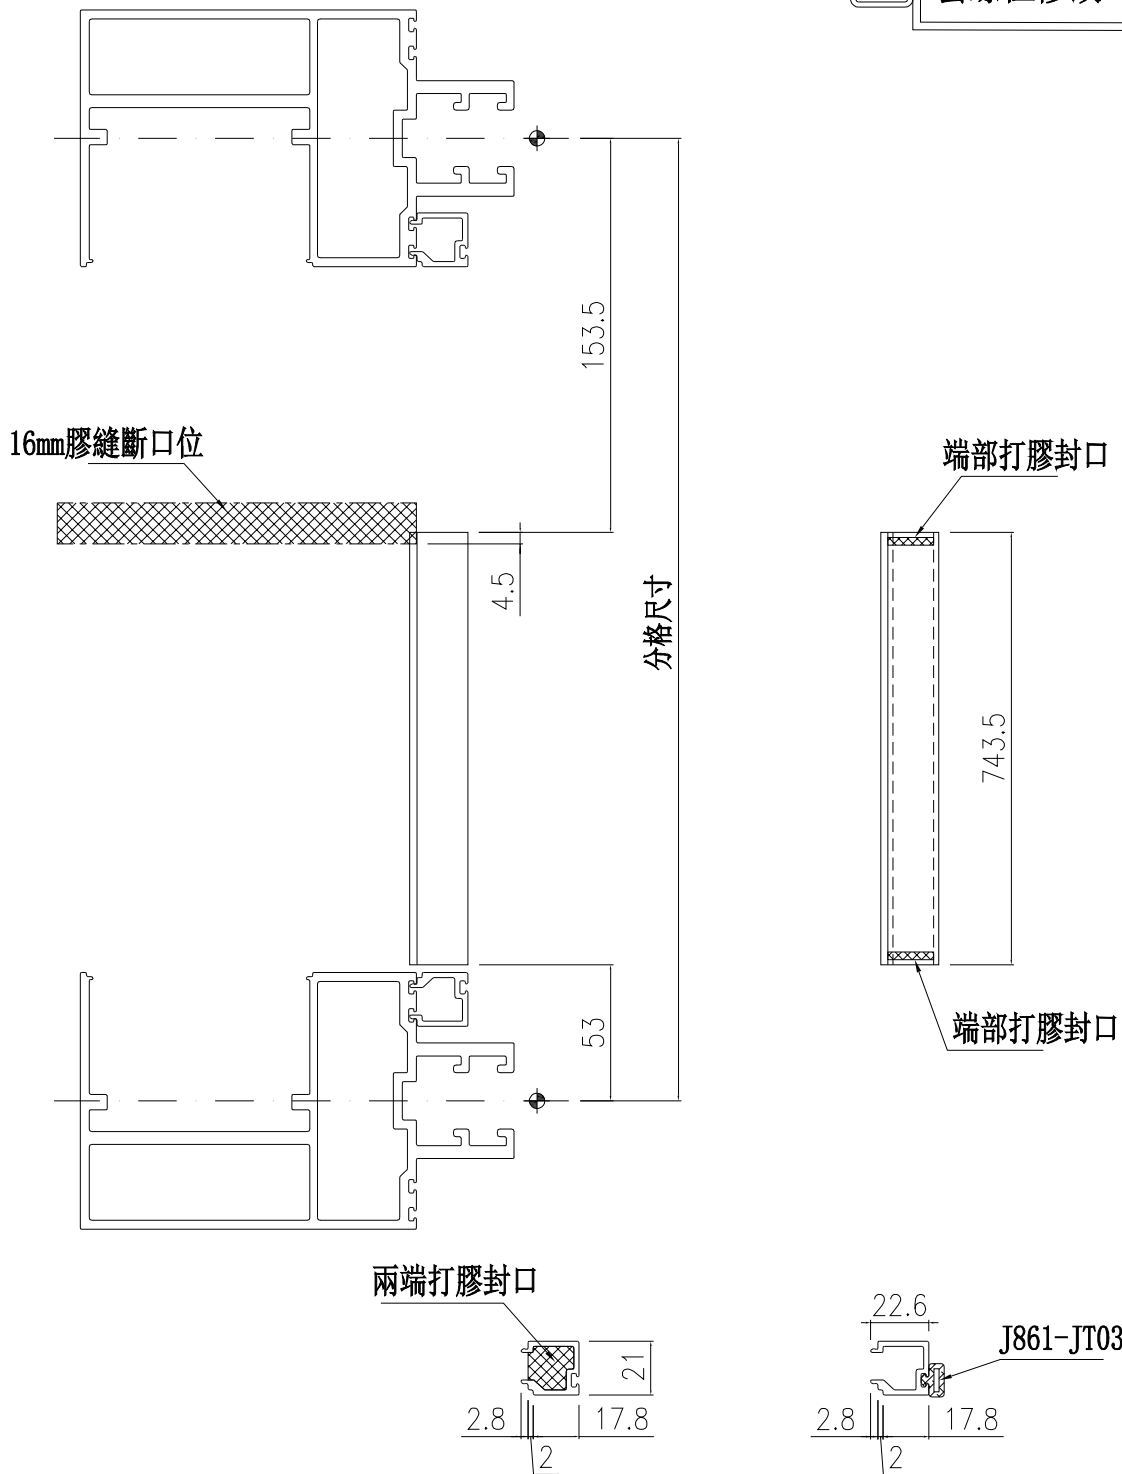

端部打膠示意圖

名稱	單玻線插線 (企)	制圖	周廣志	2025.05.07	修改	A		
材料	X86630	復核	謝永林	2025.06.11	日期	2025.06.18		
顏色	UCT207124XL-3	批准			圖號	UN-AM02bR		



美特鋁質 有限公司  
MIDI Aluminium Fabricator Ltd.

物料編號	L	樓層數	件/層	數量	分格尺寸	使用位置	樓層
UN-AM04	719	1	13	13	825	CW-3006	2/F
			合計:	13			

工程號	J-861	地盤	己連拿利
-----	-------	----	------


工廠用

A


雲線位修改

\*注意:  
企料頂部往下留103mm


端部打膠封口

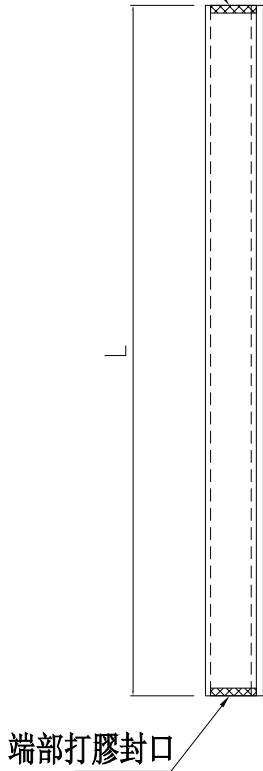


分格尺寸

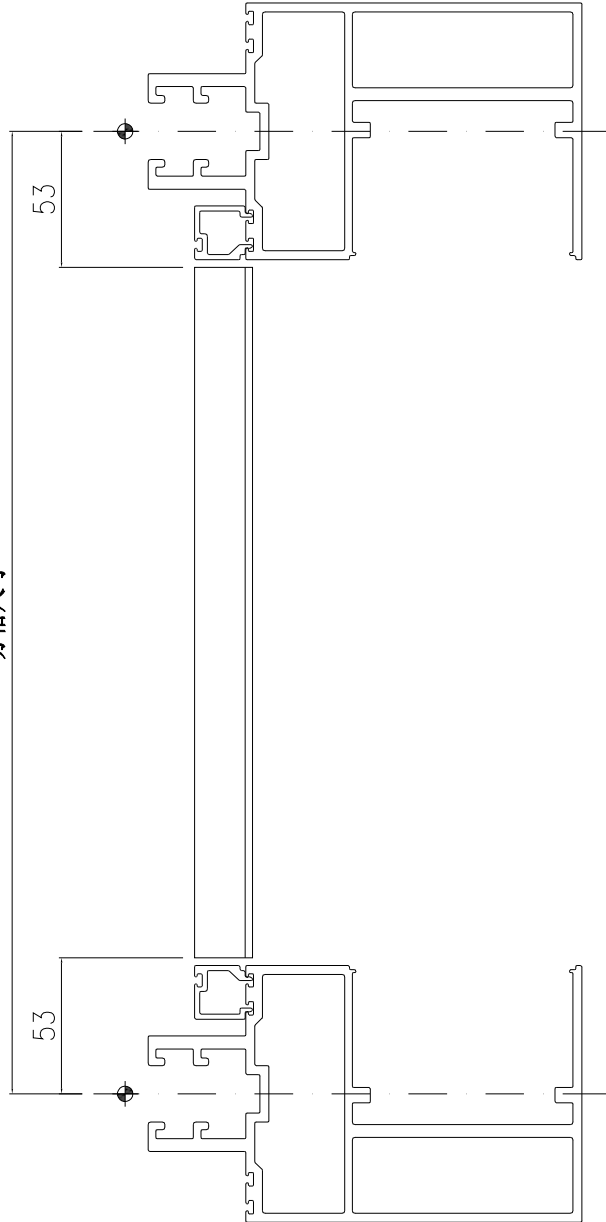

J861-JT03

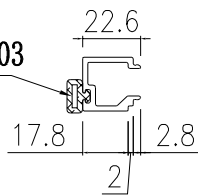

兩端打膠封口

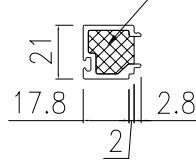

端部打膠示意圖

名稱	單玻線插線(企)	制圖	周廣志	2025.05.07	修改	A		
材料	X86630	復核	謝永林	2025.06.11	日期	2025.06.18		
顏色	UCT207124XL-3	批准			圖號	UN-AM04		



美特鋁質 有限公司  
MIDI Aluminium Fabricator Ltd.





物料編號	L	樓層數	件/層	數量	分格尺寸	使用位置	樓層
UN-AM04R	719	1	13	13	825	CW-3006	2/F
			合計:	13			

工程號	J-861	地盤	己連拿利
-----	-------	----	------

工廠用

A 雲線位修改

\*注意:  
企料頂部往下留103mm

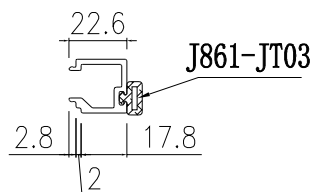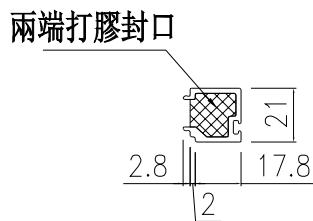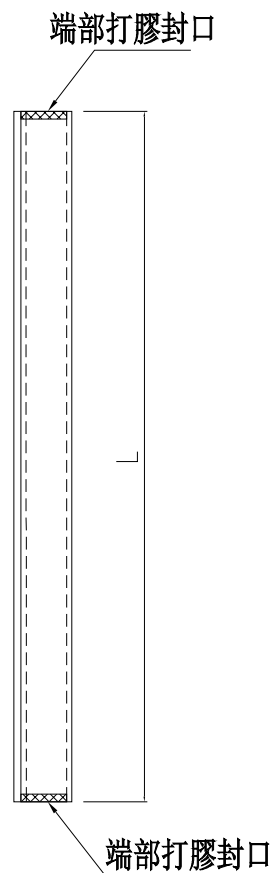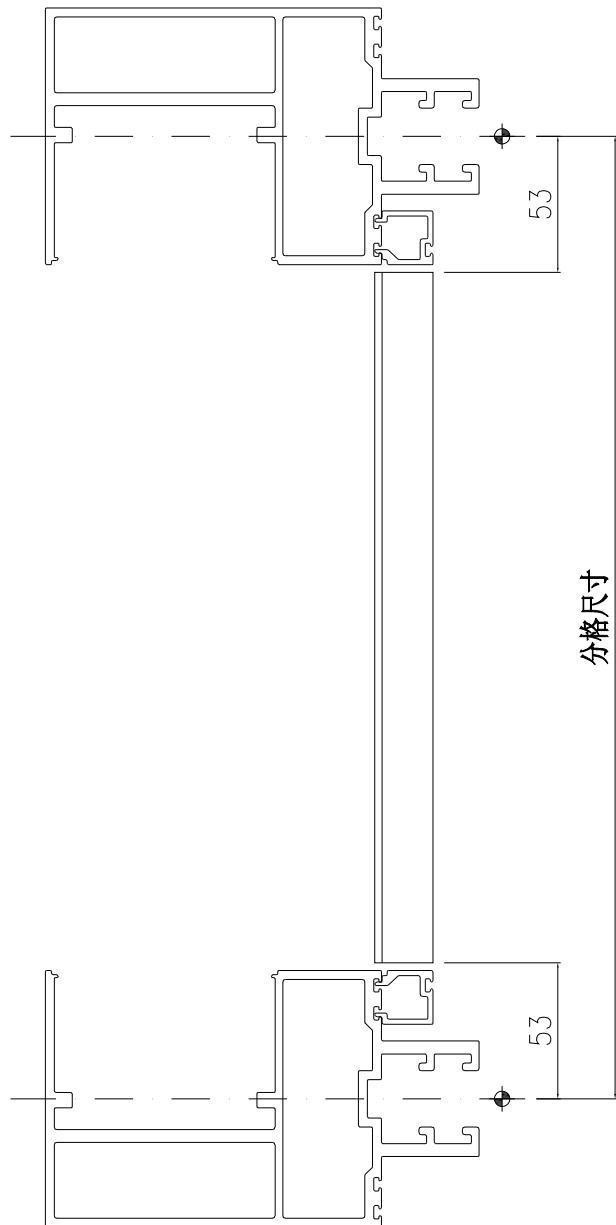

端部打膠示意圖

名稱	單玻線插線 (企)	制圖	周廣志	2025.05.07	修改	A		
材料	X86630	復核	謝永林	2025.06.11	日期	2025.06.18		
顏色	UCT207124XL-3	批准			圖號	UN-AM04R		




美特鋁質有限公司  
MIDI Aluminium Fabricator Ltd.

工程號 J-861 地盤 已連拿利

\*注意：  
螺絲鑽孔事宜，請留意M5及3/16"要  
沉頭(90° X Ø10)，供修螺絲后腳膠用



物料編號	UN-G131b	L	數量	365	2	分格尺寸	400	使用位置	CW-3006	樓層	2F
------	----------	---	----	-----	---	------	-----	------	---------	----	----

左

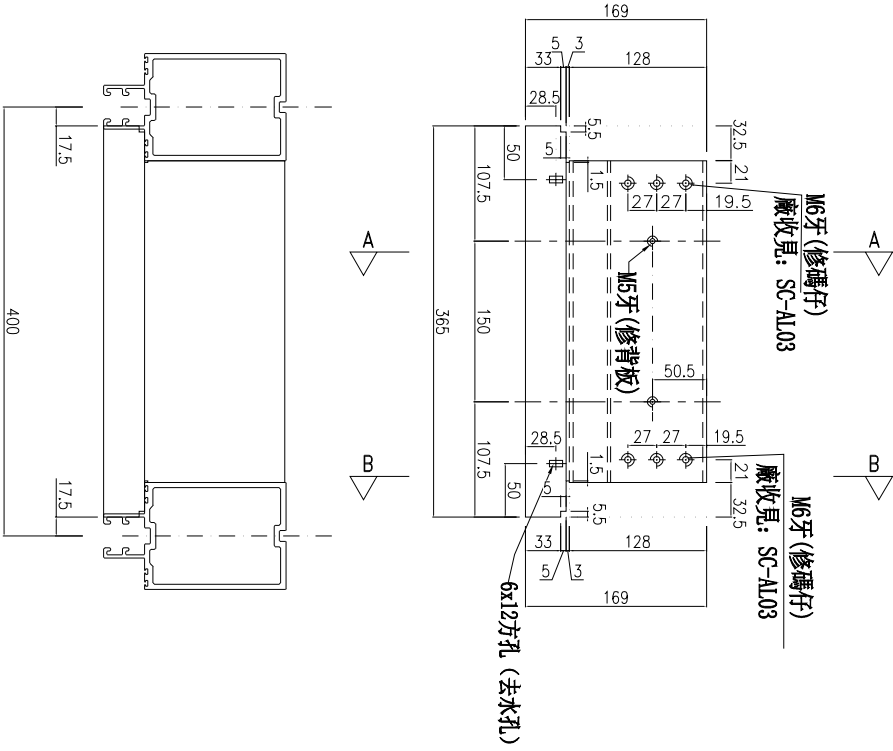

**A**  
雲線位修改

主橫收主企鋁碼螺絲不用收緊，地盤調節用

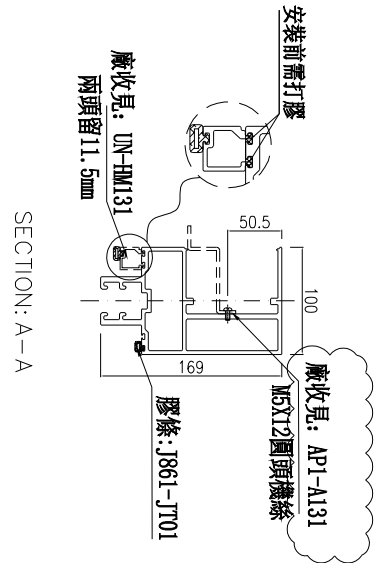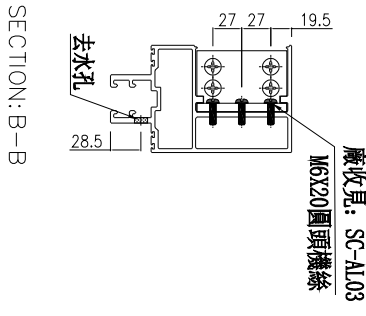

名稱	雙梗橫料	制圖	李常海	2025.05.10	修改	A
材料	X86670	復核	謝永林	2025.06.11	日期	2025.06.18
顏色	UCT207124XL-3	批准			圖號	UN-G131b




美特鋁質 有限公司  
MIDI Aluminium Fabricator Ltd.

工程號 J-861 地盤 已連拿利

物料編號	L	數量	分格尺寸	使用位置	樓層
UN-G131c	365	2	400	CW-3006	2F


**\*注意:**  
螺絲鑽平頭孔事宜, 請留意M5及3/16"要  
沉頭 (90° X Ø10), 供修螺絲后膠膠用

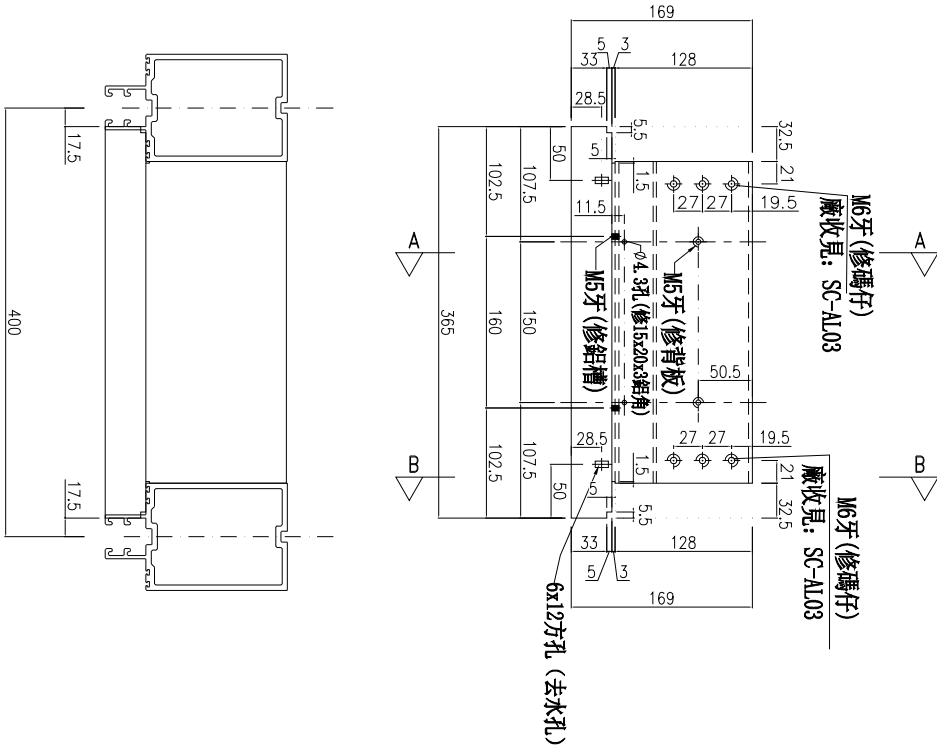

左

**A**  
雲線位修改

主橫收主企鋁碼螺絲不用收緊, 地盤調節用

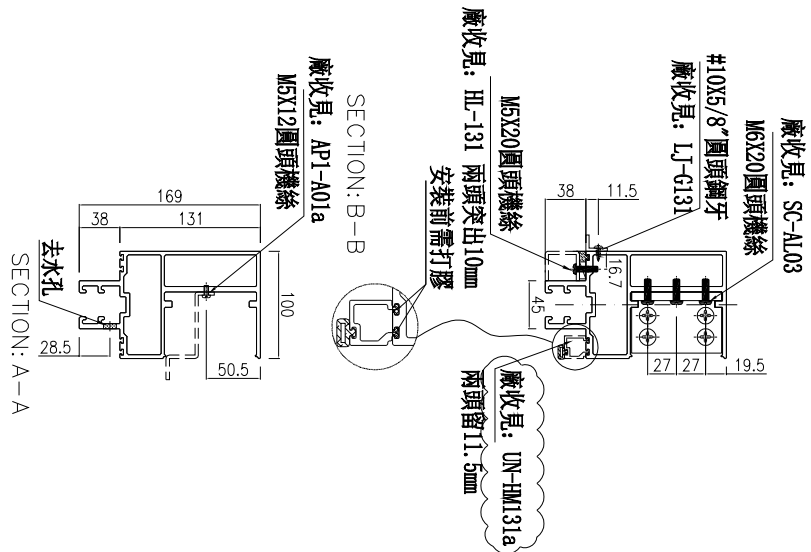

名稱	雙梗橫料	制圖	李常海	2025.05.10	修改	A
材料	X86670	復核	謝永林	2025.06.11	日期	2025.06.18
顏色	UCT207124XL-3	批准			圖號	UN-G131c




美特鋁質 有限公司  
MIDI Aluminium Fabricator Ltd.

工程號 J-861 地盤 已連拿利

物料編號	UN-G132b	L	數量	2	分格尺寸	500	使用位置	CW-3006	樓層	2F
------	----------	---	----	---	------	-----	------	---------	----	----



\*注意：  
螺絲鑽孔事宜，請留意M5及3/16"要  
鑽絲鑽(90° X Ø10)，供修螺絲后膠膠用

左

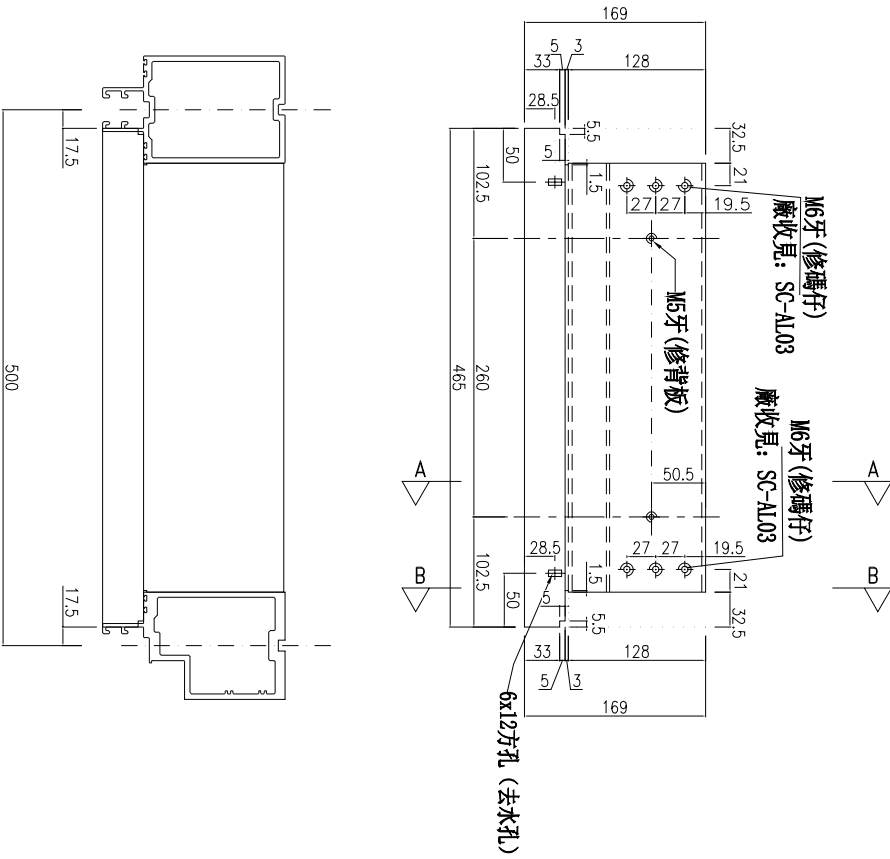

**A**  
雲線位修改

主橫收主企鋁碼螺絲不用收緊，地盤調節用

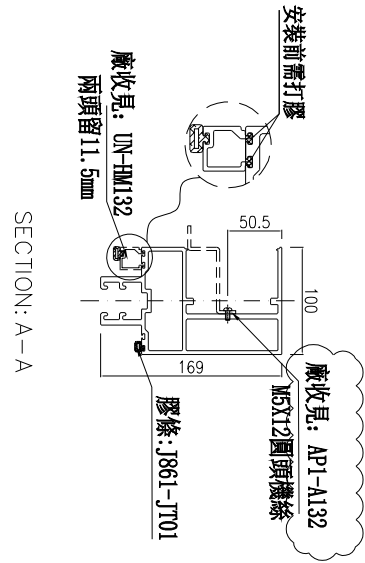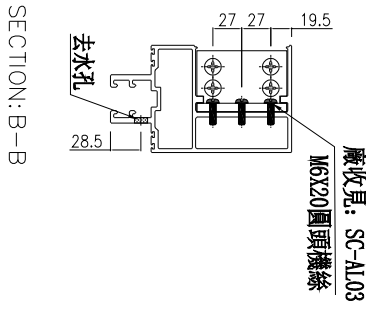

名稱	雙梗橫料	制圖	李常海	2025.05.10	修改	A
材料	X86670	復核	謝永林	2025.06.11	日期	2025.06.18
顏色	UCT207124XL-3	批准			圖號	UN-G132b




美特鋁質 有限公司  
MIDI Aluminium Fabricator Ltd.

工程號 J-861 地盤 已連拿利

物料編號	L	數量	2	分格尺寸	500	使用位置	CW-3006	樓層	2F
------	---	----	---	------	-----	------	---------	----	----


\*注意:  
螺絲鑽平頭孔事宜, 請留意M5及3/16"要  
沉頭(90° X Ø10), 供修螺絲后期膠用

左

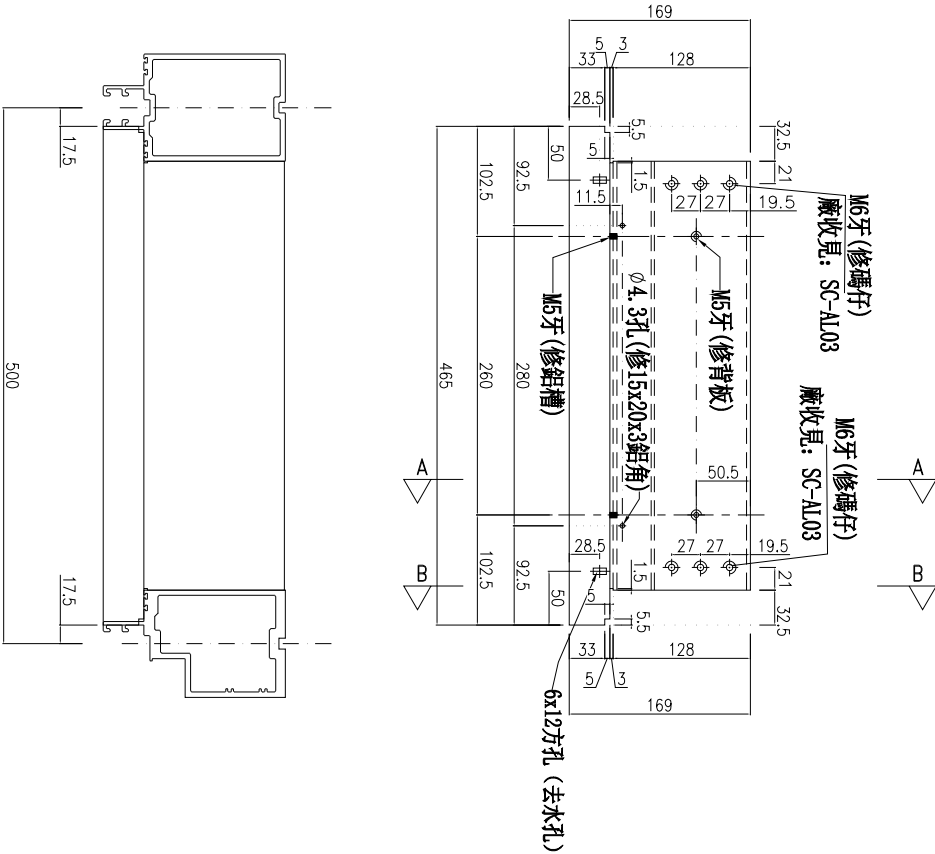

**A**  
雲線位修改

主橫收主企鋁碼螺絲不用收緊, 地盤調節用

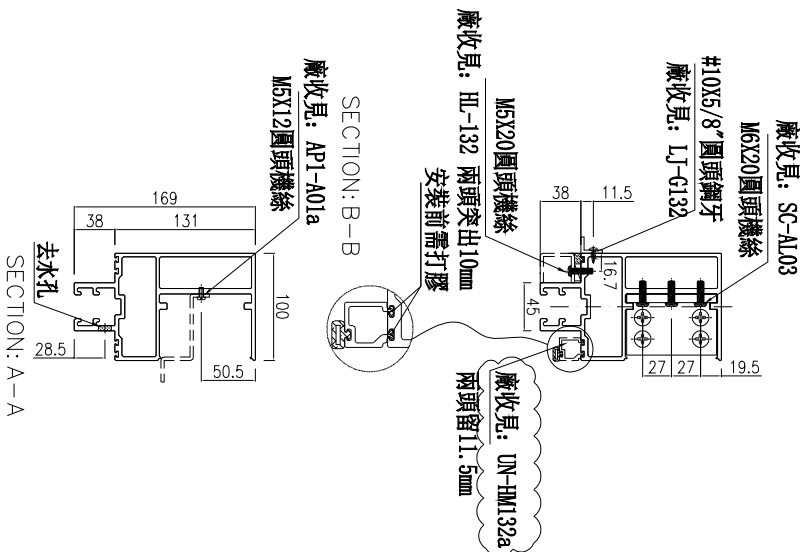

名稱	雙梗橫料	制圖	李常海	2025.05.10	修改	A	
材料	X86670	復核	謝永林	2025.06.11	日期	2025.06.18	
顏色	UCT207124XL-3	批准			圖號	UN-G132c	




美特鋁質 有限公司  
MIDI Aluminium Fabricator Ltd.



工廠用

工程號 J-861 地盤 己連拿利

物料編號	樓層數	每層數量	合計數量	L	使用位置	樓層	分格尺寸
UN-HM01	1	8	8	592	CW-3006	2/F	650
UN-HM07	7	4	28	492	CW-3007	5/F-11/F	550
UN-HM06	1	4	4	635.8	CW-3006	2/F	800
UN-HM06	7	2	14	635.8	CW-3007	5/F-11/F	800

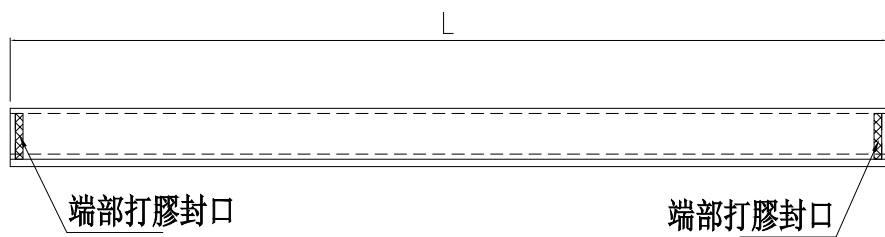

膠條: J861-JT03

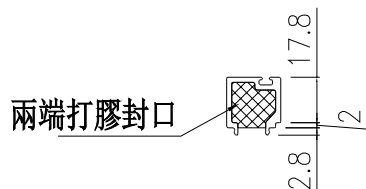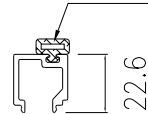



兩端打膠封口

端部打膠示意圖

生窗死牆位頂用

名稱	單玻插線 (橫)	制圖	李常海	2025. 05. 10	修改	A		
材料	X86630	復核	謝永林	2025. 06. 11	日期	2025.06.18		
顏色	UCT207124XL-3	批准			圖號	UN-HM01		

梗窗死牆位頂用

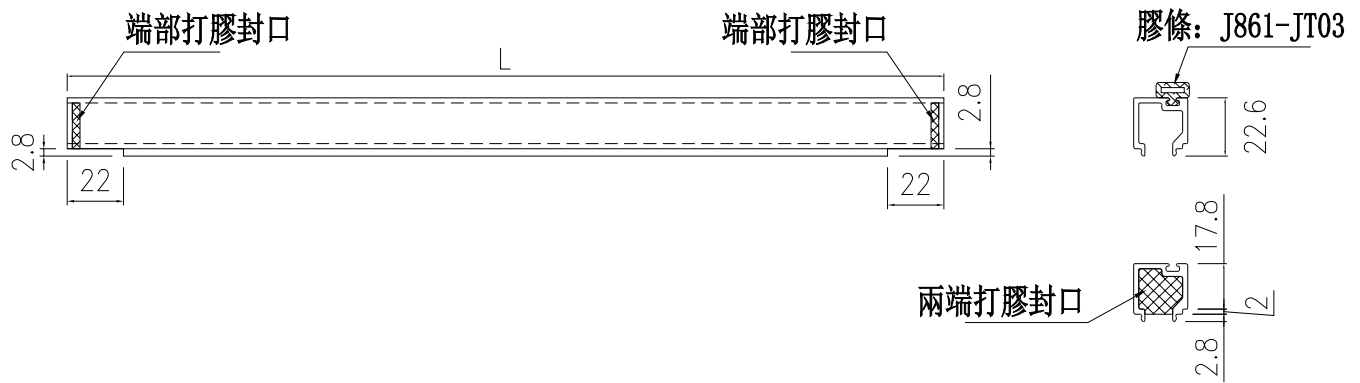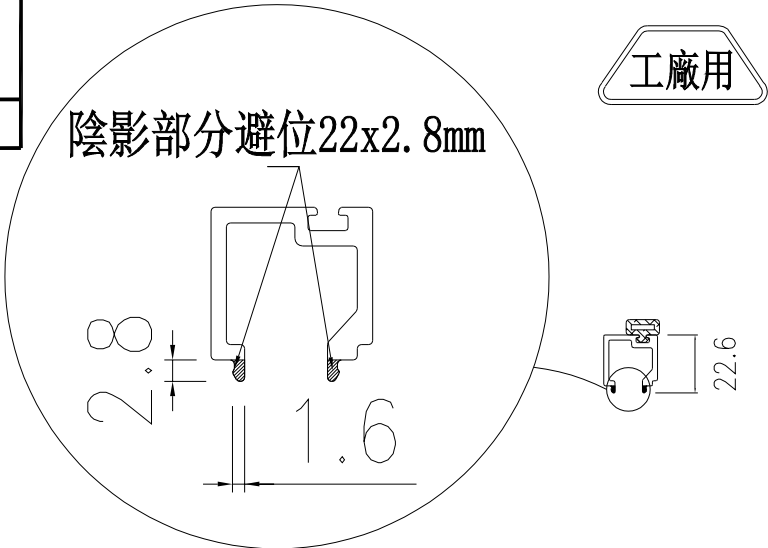

端部打膠示意圖

物料編號	樓層數	每層數量	合計數量	L	使用位置	樓層	分格尺寸	類型
UN-HM127	1	2	2	970.8	CW-3006	2/F	1135	轉角
UN-HM128	1	4	4	1552	CW-3006	2/F	1610	
UN-HM129	1	6	6	362	CW-3006	2/F	420	
UN-HM130	1	2	2	1472	CW-3006	2/F	1530	
UN-HM130E	1	2	2	982	CW-3006	2/F	1040	
UN-HM131	1	2	2	342	CW-3006	2/F	400	
UN-HM132	1	2	2	442	CW-3006	2/F	500	
UN-HM134	7	2	14	1517	CW-3007	5/F-11/F	1575	
UN-HM135	7	1	7	1147	CW-3007	5/F-11/F	1205	
UN-HM135	7	1	7	1147	CW-3007	5/F-11/F	1205	
UN-HM117	1	2	2	470.8	CW-3007	3/F	635	轉角
UN-HM117	7	2	14	470.8	CW-3007	5/F-11/F	635	轉角
		合計	64					

名稱	單玻插線 (橫)	制圖	李常海	2025.05.10	修改	A	
材料	X86630	復核	謝永林	2025.06.11	日期	2025.06.18	
顏色	UCT207124XL-3	批准			圖號	UN-HM127	