



工程指示 / 要求簡箋 ENGINEER INSTRUCTIONS(E.I.)

工程指示編號:	EI- 8996	修改版本:	D
	HK- 0626		
工程編號:	J 861	工程名稱:	己連拿利
收件人:	生統	發件人:	細佬
工程項目:	大樓天花框架型材加工圖 (第二批)	日期:	30/07/2025

<input type="checkbox"/> 原合約工程包	<input type="checkbox"/> 原合約工程加 / 減賬 QT-	<input type="checkbox"/> 新工程報價 QT-
---------------------------------	--	------------------------------------

信件批核號碼/圖紙參考編號:	批核模具圖紙編號:
客戶指示附件:	管理內部批簽署:

<input type="checkbox"/> 初步鋁料 B.M.	<input type="checkbox"/> 加工拆圖, 然後生產	<input type="checkbox"/> 尺寸表
<input type="checkbox"/> 正式鋁料 B.M.	<input type="checkbox"/> 技術上資料/指示	<input type="checkbox"/> 報價
<input type="checkbox"/> 配件 B.M.	<input type="checkbox"/> 樣辦或貨品說明書	<input type="checkbox"/> 分判合約
<input type="checkbox"/> 其他:		

內容: 修改加工圖
備注: 林仁安7月29日通知(J861 己連拿利阳台型材加工圖 (EI8996 C版次) 20250729)
完成上列要求日期: 06/08/2025

國內

<input type="checkbox"/> 生產技術總監	<input type="checkbox"/> 連附件	<input type="checkbox"/> 技術部	<input type="checkbox"/> 連附件	<input type="checkbox"/> 生產部	<input type="checkbox"/> 連附件
<input type="checkbox"/> 採購部	<input type="checkbox"/> 連附件	<input checked="" type="checkbox"/> 生產統籌部	<input checked="" type="checkbox"/> 連附件	<input type="checkbox"/> 報關組	<input type="checkbox"/> 連附件
<input checked="" type="checkbox"/> 質檢部	<input type="checkbox"/> 連附件	<input type="checkbox"/> 會計部	<input type="checkbox"/> 連附件	<input type="checkbox"/> 機械設計部	<input type="checkbox"/> 連附件
<input type="checkbox"/> 香港辦	<input type="checkbox"/> 連附件	<input type="checkbox"/> 其他:			

香港

<input type="checkbox"/> 行政部	<input type="checkbox"/> 連附件	<input type="checkbox"/> 會計部	<input type="checkbox"/> 連附件	<input type="checkbox"/> 統籌部	<input type="checkbox"/> 連附件	<input type="checkbox"/> 工程部	<input type="checkbox"/> 連附件
<input type="checkbox"/> 採購部	<input type="checkbox"/> 連附件	<input type="checkbox"/> QS部	<input type="checkbox"/> 連附件	<input type="checkbox"/> 地盤管理	<input type="checkbox"/> 連附件	<input type="checkbox"/> 維修部	<input type="checkbox"/> 連附件

*發件人簽署:	*組別成員批核簽署:
傳遞編號:	項目經理簽署: 

加工明细表

工程名称		J-861(己連拿利)陽台				施工分區(批次):15~32F			第二批
采购原因		正常采购	工序号	XXXX	材料发送地:		工厂	2025/7/29	
序号	型材模号	物料描述	图号	部件编号	长度 (mm)	数量	单位	颜色	备注
1	X86685	铝料加工图	J861-YT-MJ1	J861-YT-MJ1	105	508	支	MILL	A版修改
2	X86685	铝料加工图	J861-YT-MJ2	J861-YT-MJ2	105	309	支	MILL	B版修改
3	H101105	铝料加工图	861-YT-LJ1	861-YT-LJ1	50	1190	支	MILL	A版修改
4	H101105	铝料加工图	861-YT-LJ2	861-YT-LJ2	50	1650	支	MILL	A版修改
5	L067	铝料加工图	861-YT-LJ3	861-YT-LJ3	100	140	支	MILL	A版修改
6	K125	铝料加工图	J861-YT-FT1	J861-YT-FT1	191	129	支	UCT554575XL-3	C版修改
7	K125	铝料加工图	J861-YT-FT2	J861-YT-FT2	91	186	支	UCT554575XL-3	C版修改
8	K125	铝料加工图	J861-YT-FT3	J861-YT-FT3	91	24	支	UCT554575XL-3	C版修改
9	K125	铝料加工图	J861-YT-FT4	J861-YT-FT4	91	3	支	UCT554575XL-3	C版修改
10	K125	铝料加工图	J861-YT-FT5	J861-YT-FT5	291	419	支	UCT554575XL-3	C版修改
11	K125	铝料加工图	J861-YT-FT6	J861-YT-FT6	196	73	支	UCT554575XL-3	C版修改
12	K125	铝料加工图	J861-YT-FT7	J861-YT-FT7	196	57	支	UCT554575XL-3	C版修改
13	K125	铝料加工图	J861-YT-FT8	J861-YT-FT8	191	1	支	UCT554575XL-3	C版修改
14	K125	铝料加工图	J861-YT-FT9	J861-YT-FT9	191	16	支	UCT554575XL-3	C版修改
15	K125	铝料加工图	J861-YT-FT10	J861-YT-FT10	291	2	支	UCT554575XL-3	C版修改
16	K125	铝料加工图	J861-YT-FT11	J861-YT-FT11	291	2	支	UCT554575XL-3	C版修改
17	K125	铝料加工图	J861-YT-FT12	J861-YT-FT12	96	1	支	UCT554575XL-3	C版修改
18	K125	铝料加工图	J861-YT-FT13	J861-YT-FT13	91	1	支	UCT554575XL-3	C版修改
19	K125	铝料加工图	J861-3406A-FT1	J861-3406A-FT1	610	1	支	UCT554575XL-3	
20	K125	铝料加工图		J861-3406-FT1	610	14	支	UCT554575XL-3	
21	K125	铝料加工图		J861-3410-FT1	610	1	支	UCT554575XL-3	
22	K125	铝料加工图	J861-3406A-FT2		1008	1	支	UCT554575XL-3	
23	K125	铝料加工图	J861-3406A-FT3		1008	1	支	UCT554575XL-3	
24	K125	铝料加工图	J861-3406A-FT4		1233	1	支	UCT554575XL-3	
25	K125	铝料加工图	J861-3406A-FT5		1610	1	支	UCT554575XL-3	
26	K125	铝料加工图	J861-3406A-FT6		1610	1	支	UCT554575XL-3	
27	K125	铝料加工图	J861-3406A-FT7	J861-3406A-FT7 分段1	2459	1	支	UCT554575XL-3	C版修改
27	K125	铝料加工图	J861-3406A-FT7	J861-3406A-FT7 分段2	1764	1	支	UCT554575XL-3	C版修改
28	K125	铝料加工图	J861-3406A-FT8	J861-3406A-FT8	225	1	支	UCT554575XL-3	
29	K125	铝料加工图		J861-3406-FT9	225	14	支	UCT554575XL-3	
30	K125	铝料加工图		J861-3410-FT9	225	1	支	UCT554575XL-3	
31	K125	铝料加工图	J861-3406A-FT9		2210	1	支	UCT554575XL-3	
32	K125	铝料加工图	J861-3406A-FT10		665	1	支	UCT554575XL-3	
33	K125	铝料加工图	J861-3406A-FT11		1125	1	支	UCT554575XL-3	
34	K125	铝料加工图	J861-3406A-FT1R	J861-3406A-FT1R	610	1	支	UCT554575XL-3	
35	K125	铝料加工图		J861-3406-FT1R	610	7	支	UCT554575XL-3	A版修改
36	K125	铝料加工图		J861-3410-FT1R	610	1	支	UCT554575XL-3	
37	K125	铝料加工图		J861-3406B-FT1R	610	1	支	UCT554575XL-3	A版新增
38	K125	铝料加工图	J861-3406A-FT2R		1008	1	支	UCT554575XL-3	
39	K125	铝料加工图	J861-3406A-FT3R		1008	1	支	UCT554575XL-3	
40	K125	铝料加工图	J861-3406A-FT4R		1233	1	支	UCT554575XL-3	
41	K125	铝料加工图	J861-3406A-FT5R		1610	1	支	UCT554575XL-3	
42	K125	铝料加工图	J861-3406A-FT6R		1610	1	支	UCT554575XL-3	
43	K125	铝料加工图	J861-3406A-FT7R	J861-3406A-FT7R 分段1	2459	1	支	UCT554575XL-3	C版修改
43	K125	铝料加工图	J861-3406A-FT7R	J861-3406A-FT7R 分段2	1764	1	支	UCT554575XL-3	C版修改
44	K125	铝料加工图	J861-3406A-FT8R	J861-3406A-FT8R	225	1	支	UCT554575XL-3	
45	K125	铝料加工图		J861-3406-FT9R	225	7	支	UCT554575XL-3	A版修改
46	K125	铝料加工图		J861-3410-FT9R	225	1	支	UCT554575XL-3	
47	K125	铝料加工图		J861-3406B-FT9R	225	1	支	UCT554575XL-3	A版新增
48	K125	铝料加工图	J861-3406A-FT9R		2210	1	支	UCT554575XL-3	
49	K125	铝料加工图	J861-3406A-FT10R		665	1	支	UCT554575XL-3	
50	K125	铝料加工图	J861-3406A-FT11R		1125	1	支	UCT554575XL-3	
51	K125	铝料加工图	J861-3406-FT2	J861-3406-FT2	1303	14	支	UCT554575XL-3	

加工明细表

工程名称		J-861(己連拿利)陽台				施工分區(批次) :15~32F			第二批
采购原因		正常采购	工序号	XXXX		材料发送地:		工厂	2025/7/29
序号	型材模号	物料描述	图号	部件编号	长度 (mm)	数量	单位	颜色	备注
52	K125	铝料加工图		J861-3410-FT2	1303	1	支	UCT554575XL-3	
53	K125	铝料加工图	J861-3406-FT3	J861-3406-FT3	1303	14	支	UCT554575XL-3	
54	K125	铝料加工图		J861-3410-FT3	1303	1	支	UCT554575XL-3	
55	K125	铝料加工图	J861-3406-FT4	J861-3406-FT4	1303	14	支	UCT554575XL-3	
56	K125	铝料加工图		J861-3410-FT4	1303	1	支	UCT554575XL-3	
57	K125	铝料加工图	J861-3406-FT5	J861-3406-FT5	1303	14	支	UCT554575XL-3	
58	K125	铝料加工图		J861-3410-FT5	1303	1	支	UCT554575XL-3	
59	K125	铝料加工图	J861-3406-FT6	J861-3406-FT6	1303	14	支	UCT554575XL-3	
60	K125	铝料加工图		J861-3410-FT6	1303	1	支	UCT554575XL-3	
61	K125	铝料加工图	J861-3406-FT7	J861-3406-FT7	1255	14	支	UCT554575XL-3	
62	K125	铝料加工图		J861-3410-FT7	1255	1	支	UCT554575XL-3	
63	K125	铝料加工图	J861-3406-FT8	J861-3406-FT8 分段1	1811.5	14	支	UCT554575XL-3	C版修改
63	K125	铝料加工图		J861-3406-FT8 分段2	2411.5	14	支	UCT554575XL-3	C版修改
64	K125	铝料加工图	J861-3406-FT10	J861-3406-FT10 分段1	1586.5	14	支	UCT554575XL-3	C版修改
64	K125	铝料加工图		J861-3406-FT10 分段2	1686.5	14	支	UCT554575XL-3	C版修改
65	K125	铝料加工图	J861-3406-FT11		675	14	支	UCT554575XL-3	
66	K125	铝料加工图	J861-3406-FT2R	J861-3406-FT2R	1303	7	支	UCT554575XL-3	A版修改
67	K125	铝料加工图		J861-3410-FT2R	1303	1	支	UCT554575XL-3	
68	K125	铝料加工图		J861-3406B-FT2R	1303	1	支	UCT554575XL-3	A版新增
69	K125	铝料加工图	J861-3406-FT3R	J861-3406-FT3R	1303	7	支	UCT554575XL-3	A版修改
70	K125	铝料加工图		J861-3410-FT3R	1303	1	支	UCT554575XL-3	
71	K125	铝料加工图		J861-3406B-FT3R	1303	1	支	UCT554575XL-3	A版新增
72	K125	铝料加工图	J861-3406-FT4R	J861-3406-FT4R	1303	7	支	UCT554575XL-3	A版修改
73	K125	铝料加工图		J861-3410-FT4R	1303	1	支	UCT554575XL-3	
74	K125	铝料加工图		J861-3406B-FT4R	1303	1	支	UCT554575XL-3	A版新增
75	K125	铝料加工图	J861-3406-FT5R	J861-3406-FT5R	1303	7	支	UCT554575XL-3	A版修改
76	K125	铝料加工图		J861-3410-FT5R	1303	1	支	UCT554575XL-3	
77	K125	铝料加工图		J861-3406B-FT5R	1303	1	支	UCT554575XL-3	A版新增
78	K125	铝料加工图	J861-3406-FT6R	J861-3406-FT6R	1303	7	支	UCT554575XL-3	A版修改
79	K125	铝料加工图		J861-3410-FT6R	1303	1	支	UCT554575XL-3	
80	K125	铝料加工图		J861-3406B-FT6R	1303	1	支	UCT554575XL-3	A版新增
81	K125	铝料加工图	J861-3406-FT7R	J861-3406-FT7R	1255	7	支	UCT554575XL-3	A版修改
82	K125	铝料加工图		J861-3410-FT7R	1255	1	支	UCT554575XL-3	
83	K125	铝料加工图		J861-3406B-FT7R	1255	1	支	UCT554575XL-3	A版新增
91	K125	铝料加工图	J861-3410-FT10	J861-3410-FT10 分段1	1586.5	1	支	UCT554575XL-3	C版修改
91	K125	铝料加工图		J861-3410-FT10 分段2	1686.5	1	支	UCT554575XL-3	C版修改
92	K125	铝料加工图	J861-3410-FT11		675	1	支	UCT554575XL-3	
93	K125	铝料加工图	J861-3410-FT8R	J861-3410-FT8R 分段1	1811.5	1	支	UCT554575XL-3	C版修改
93	K125	铝料加工图		J861-3410-FT8R 分段2	2411.5	1	支	UCT554575XL-3	C版修改
94	K125	铝料加工图	J861-3410-FT10R	J861-3410-FT10R 分段1	1586.5	1	支	UCT554575XL-3	C版修改
94	K125	铝料加工图		J861-3410-FT10R 分段2	1686.5	1	支	UCT554575XL-3	C版修改

加工明细表

工程名称		J-861(己連拿利)陽台					施工分區(批次) :15~32F		第二批
采购原因		正常采购	工序号	XXXX		材料发送地:		工厂	2025/7/29
序号	型材模号	物料描述	图号	部件编号	长度 (mm)	数量	单位	颜色	备注
95	K125	铝料加工图	J861-3410-FT11R		675	1	支	UCT554575XL-3	
96	K125	铝料加工图	J861-3407-FT1		933.5	15	支	UCT554575XL-3	
97	K125	铝料加工图	J861-3407-FT2		1103	15	支	UCT554575XL-3	
98	K125	铝料加工图	J861-3407-FT3		1103	75	支	UCT554575XL-3	
99	K125	铝料加工图	J861-3407-FT4		1103	15	支	UCT554575XL-3	
100	K125	铝料加工图	J861-3407-FT5		933.5	15	支	UCT554575XL-3	
101	K125	铝料加工图	J861-3407-FT6	J861-3407-FT6 分段1	2849	15	支	UCT554575XL-3	C版修改
101	K125	铝料加工图		J861-3407-FT6 分段2	2849	15	支	UCT554575XL-3	C版修改
102	K125	铝料加工图	J861-3407-FT7	J861-3407-FT7 分段1	2799	15	支	UCT554575XL-3	C版修改
102	K125	铝料加工图		J861-3407-FT7 分段2	2799	15	支	UCT554575XL-3	C版修改
103	K125	铝料加工图	J861-3409-FT1		1110	2	支	UCT554575XL-3	
104	K125	铝料加工图	J861-3409-FT2		1303	2	支	UCT554575XL-3	
105	K125	铝料加工图	J861-3409-FT3		1303	10	支	UCT554575XL-3	
106	K125	铝料加工图	J861-3409-FT4		1303	2	支	UCT554575XL-3	
107	K125	铝料加工图	J861-3409-FT5		1101	2	支	UCT554575XL-3	
108	K125	铝料加工图	J861-3409-FT6	J861-3409-FT6 分段1	3054	2	支	UCT554575XL-3	C版修改
108	K125	铝料加工图		J861-3409-FT6 分段2	2644	2	支	UCT554575XL-3	C版修改
109	K125	铝料加工图	J861-3409-FT7		201	2	支	UCT554575XL-3	
136	K125	铝料加工图	J861-3412-FT5R		1060	1	支	UCT554575XL-3	
137	K125	铝料加工图	J861-3412-FT6R		210	1	支	UCT554575XL-3	
138	K125	铝料加工图	J861-3412-FT7R		210	1	支	UCT554575XL-3	
139	K125	铝料加工图	J861-3412-FT8R		420	1	支	UCT554575XL-3	
140	K125	铝料加工图	J861-3412-FT9R		1460	1	支	UCT554575XL-3	
141	K125	铝料加工图	J861-3412-FT10R		380	1	支	UCT554575XL-3	


加工明细表

工程名称		J-861(己連拿利)陽台					施工分區(批次):15~32F		第二批
采购原因		正常采购	工序号	XXXXX		材料发送地:		工厂	2025/7/29
序列号	型材模号	物料描述	图号	部件编号	长度 (mm)	数量	单位	颜色	备注
142	K125	铝料加工图	J861-3412-FT11R		1830	1	支	UCT554575XL-3	
143	K125	铝料加工图	J861-3412-FT12R		380	1	支	UCT554575XL-3	
144	K125	铝料加工图	J861-3412-FT13R		295	1	支	UCT554575XL-3	
以下空白									
说明: 1:注意保护成品, 严禁刻痕、划伤;									
设计: 校对: 审核:									




工程號 J861 地盤 己連拿利

框架组装好后送地盘

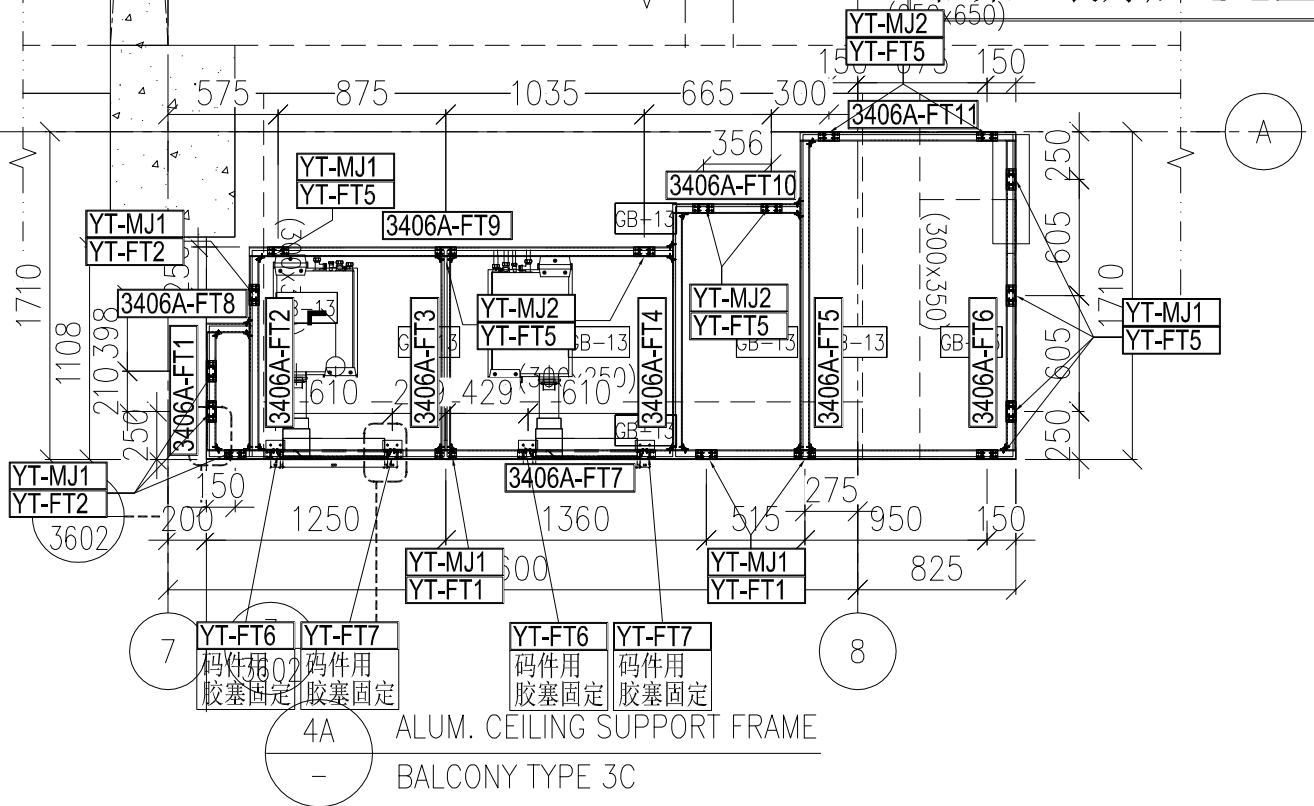

散出到地盘

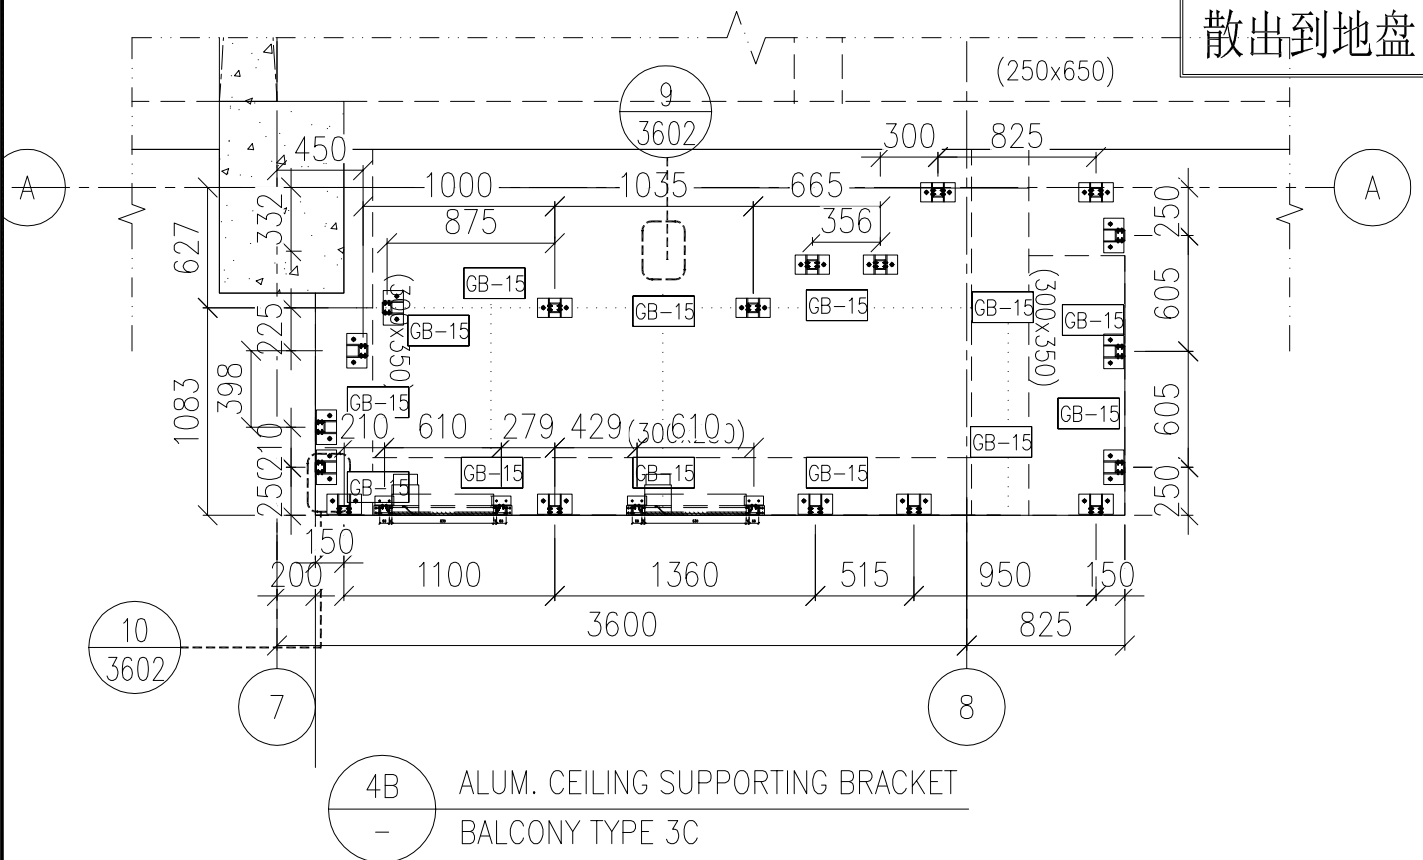


名稱	框架組裝圖及散料安裝位置圖	制圖	H	2025.6.19	修改	A	
材料	-----	復核	LRA	2025.6.19	日期	7.29	
顏色	--	批准			圖號	J861-PE-3406A	




工程號 J861 地盤 己連拿利

框架组装好后送地盘

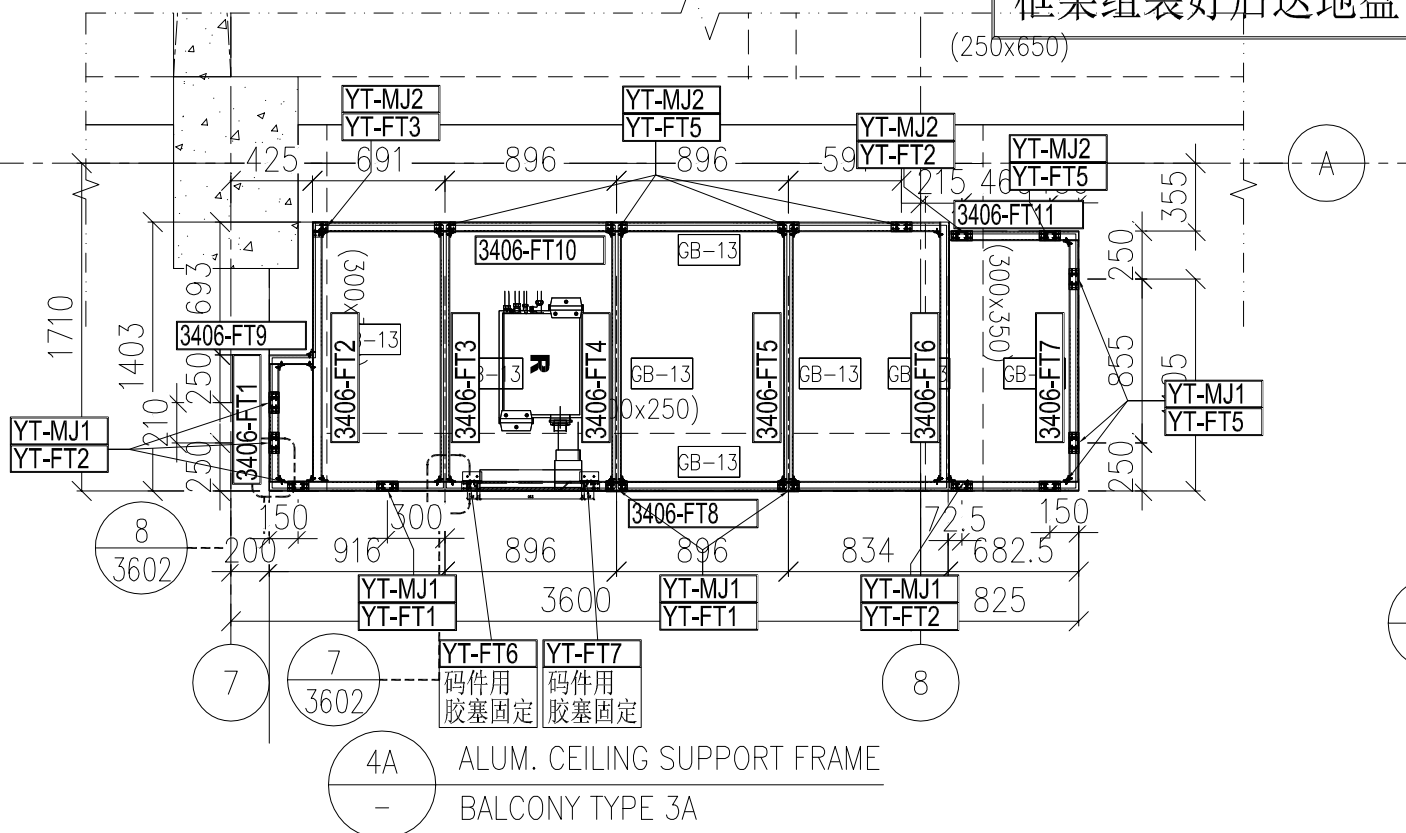


散出到地盘

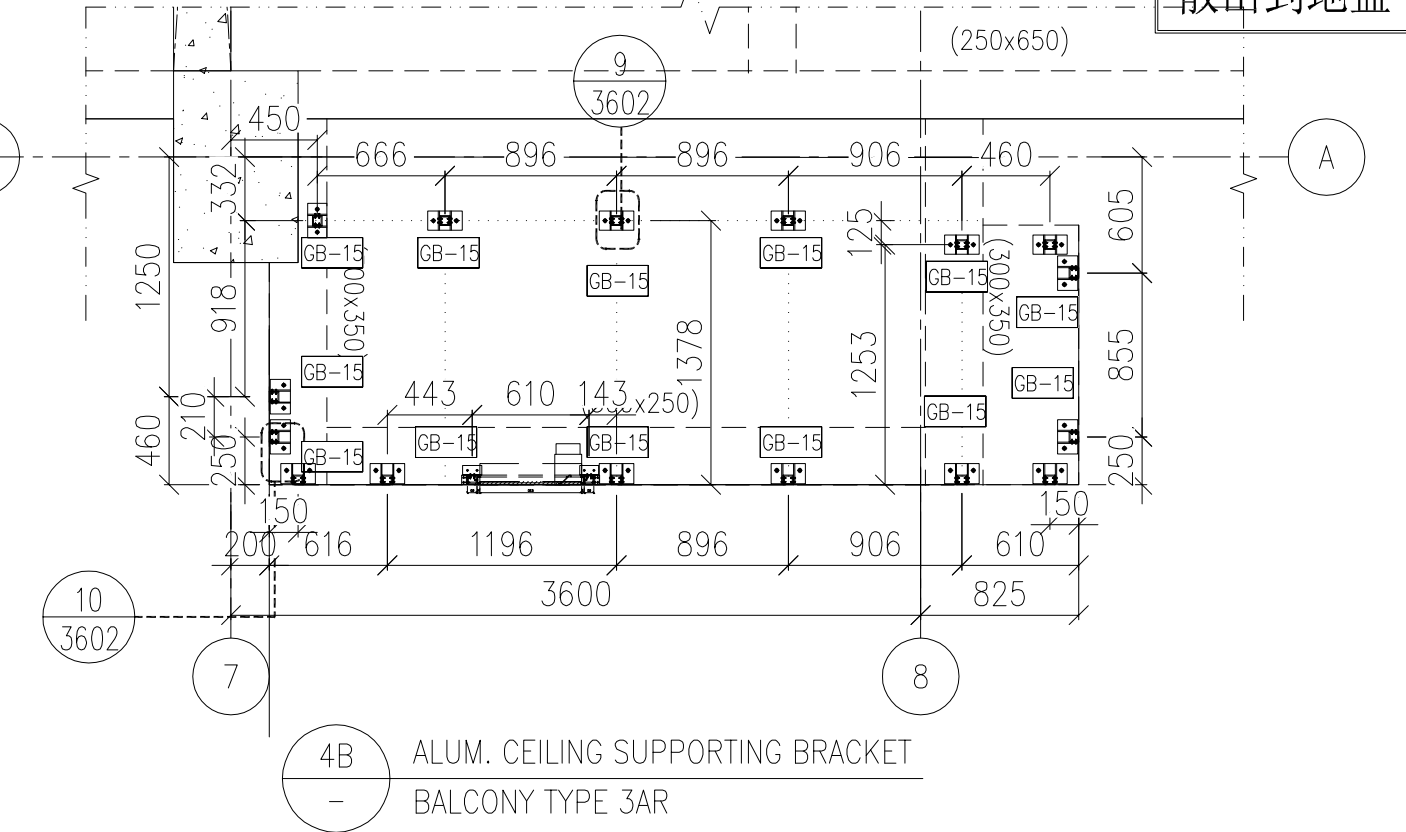


名稱	框架組裝圖及散料安裝位置圖	制圖	H	2025.6.19	修改	A	
材料	-----	復核	LRA	2025.6.19	日期	7.29	
顏色	--	批准			圖號	J861-PE-3406	

工程號 J861 地盤 己連拿利

框架组装好后送地盘

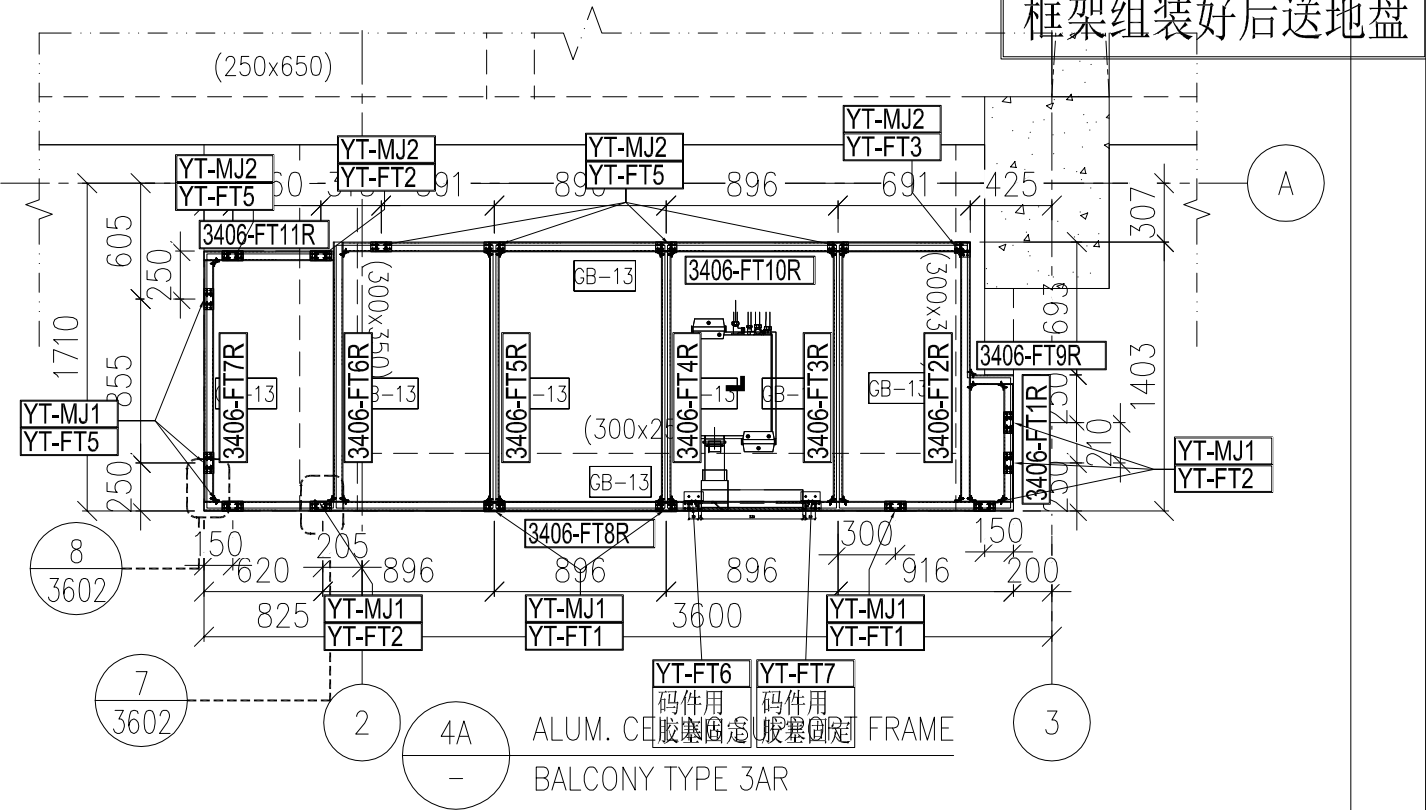

散出到地盘

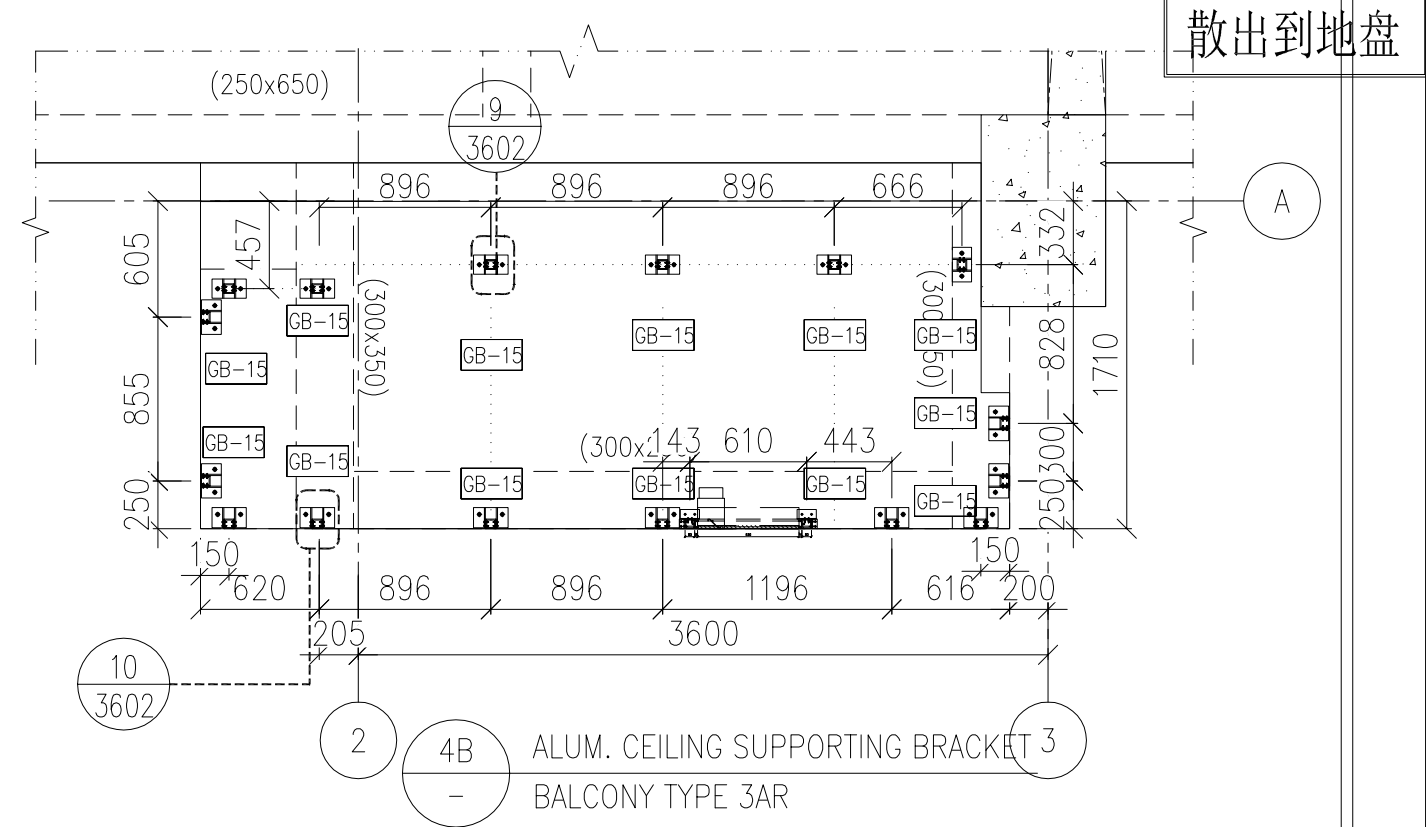


名稱	框架組裝圖及散料安裝位置圖	制圖	H	2025.6.19	修改	A	
材料	-----	復核	LRA	2025.6.19	日期	7.29	
顏色	--	批准			圖號	J861-PE-3406R	


工程號 J861 地盤 己連拿利

EI8996/25 新增
(250x650)

框架组装好后送地盘

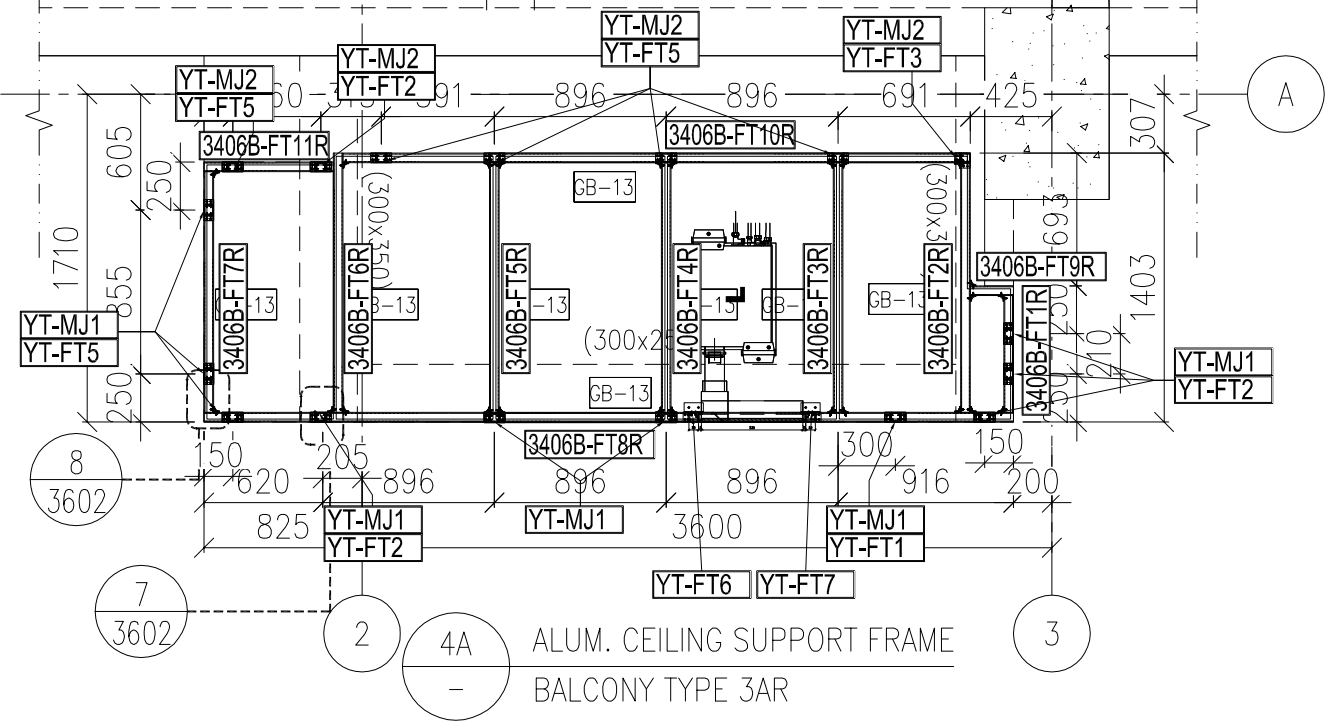


散出到地盘

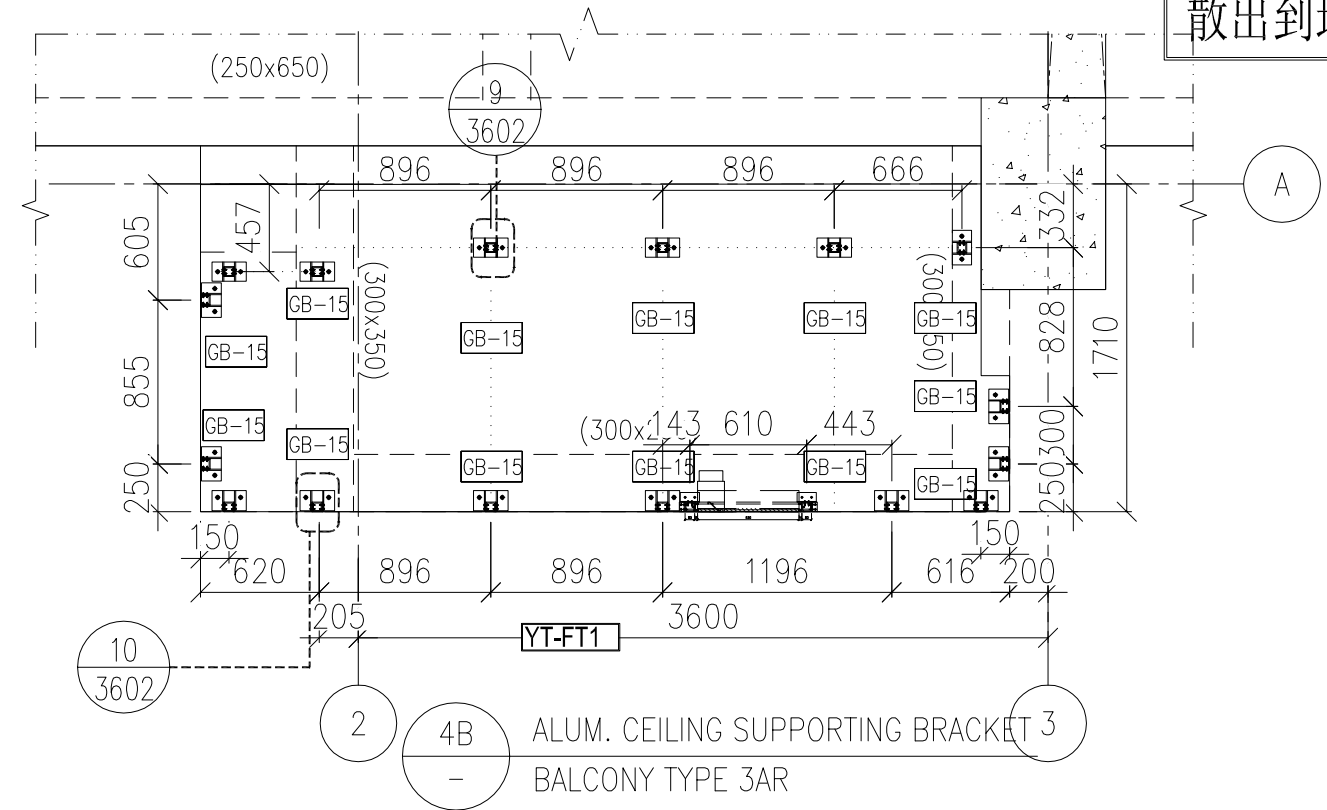


名稱	框架組裝圖及散料安裝位置圖	制圖	H	2025.6.19	修改	A	
材料	-----	復核	LRA	2025.6.19	日期	7.29	
顏色	--	批准			圖號	J861-PE-3406B	

工程號 J861 地盤 己連拿利

框架组装好后送地盤

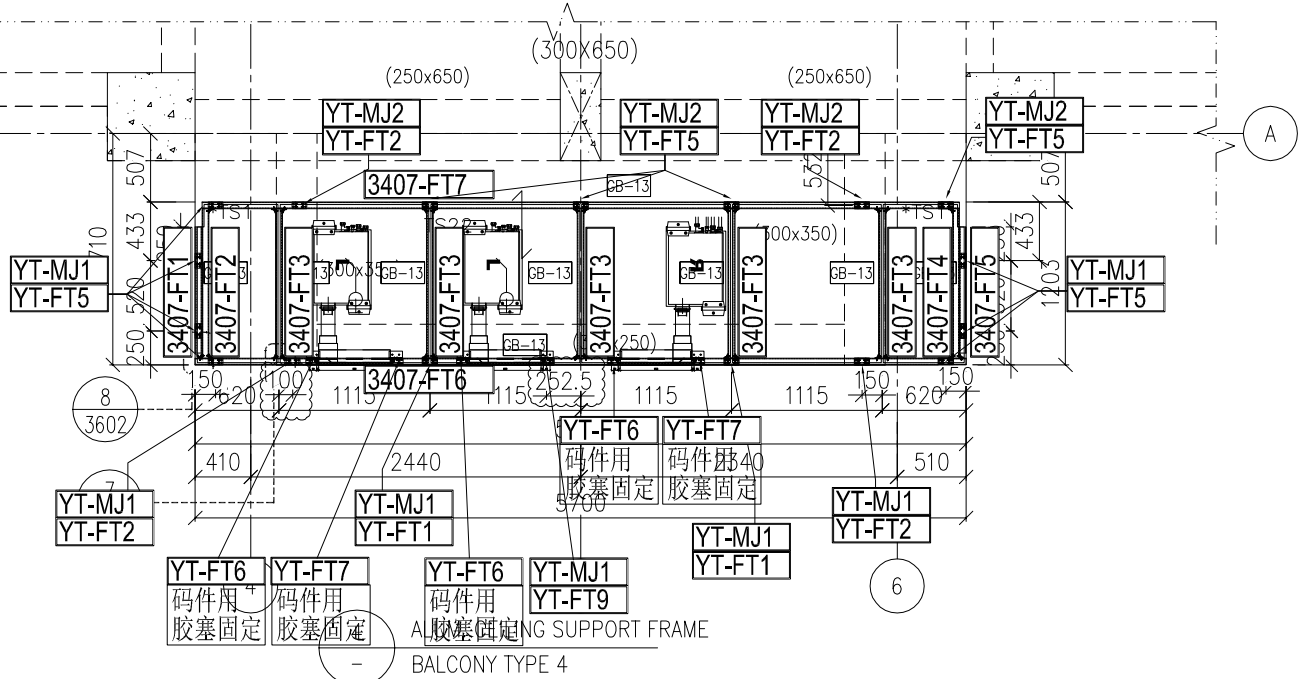

散出到地盤

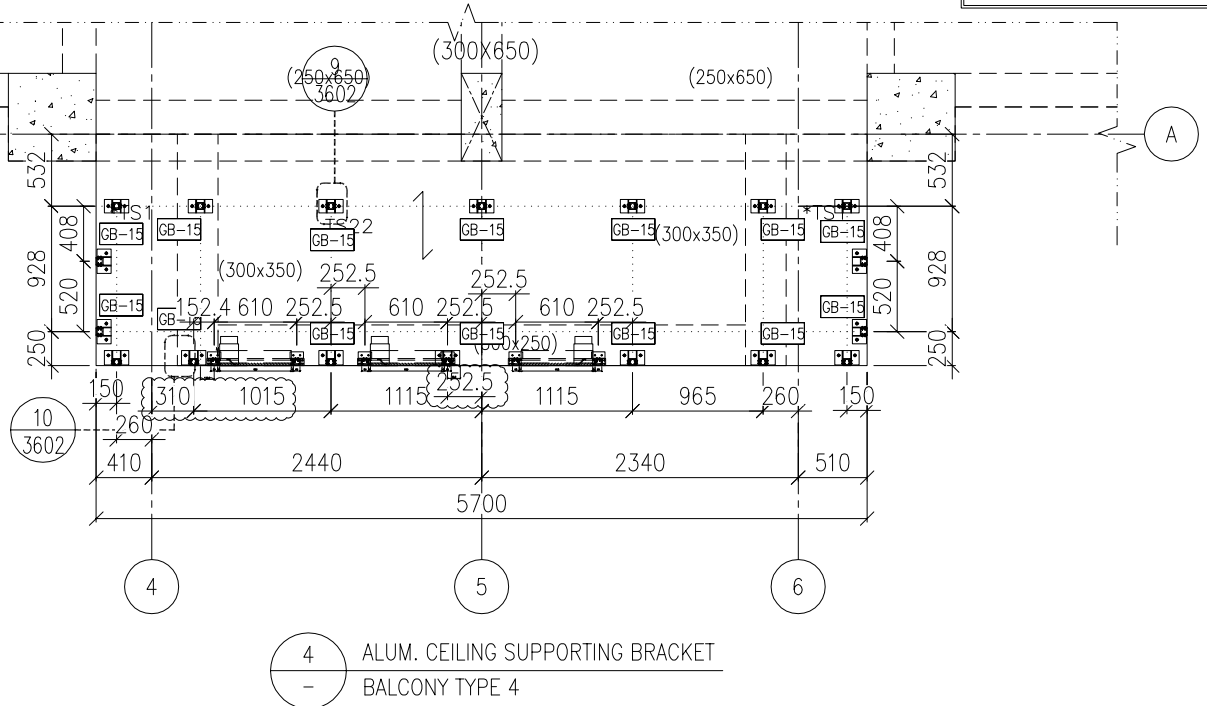


名稱	框架組裝圖及散料安裝位置圖	制圖	H	2025.6.19	修改	A	
材料	-----	復核	LRA	2025.6.19	日期	7.29	
顏色	--	批准			圖號	J861-PE-3407	




所有編號省略“J861-”字樣

框架组装好后送地盘


工程號	J861	地盘	己連拿利
-----	------	----	------

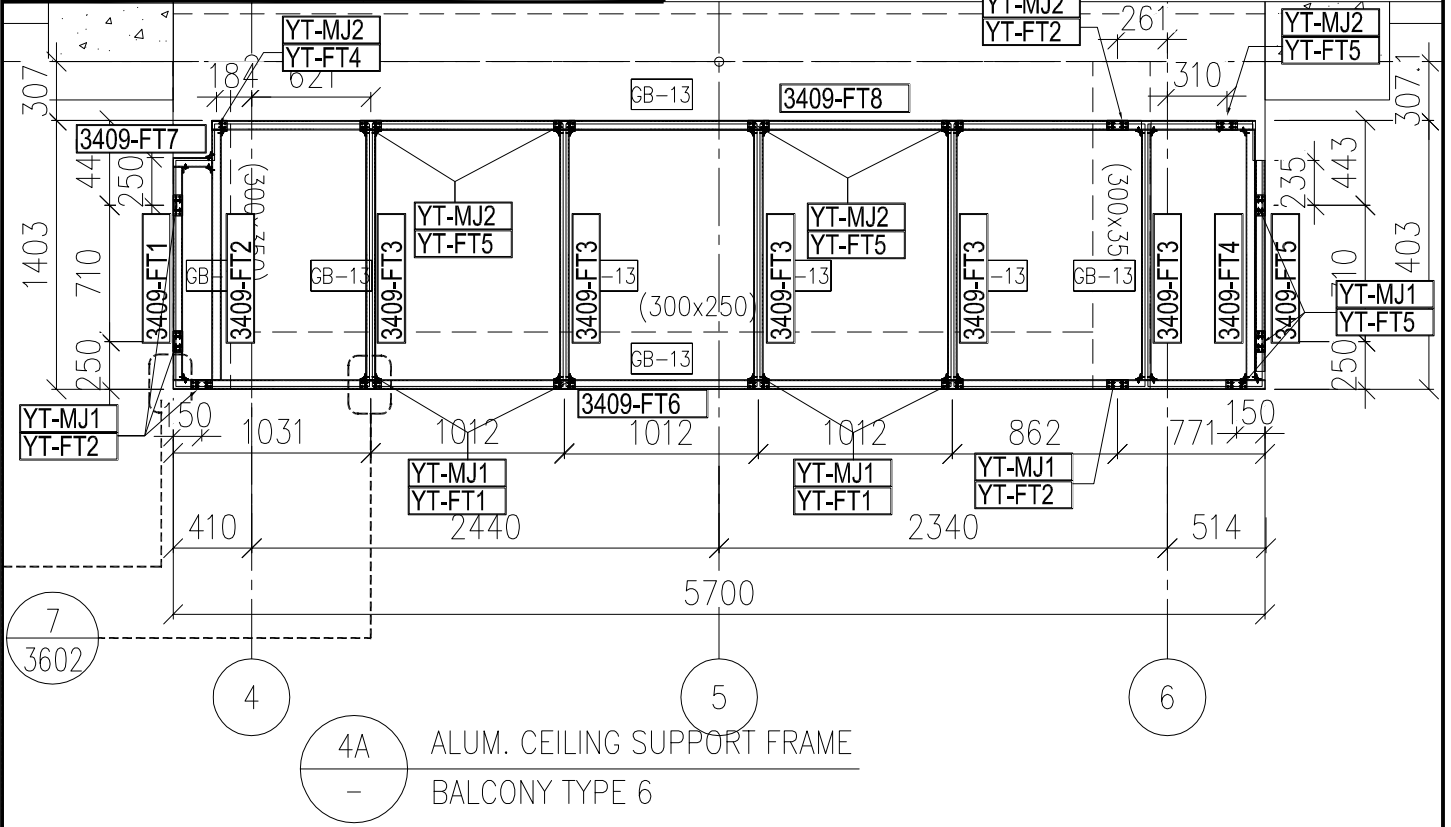

散出到地盘

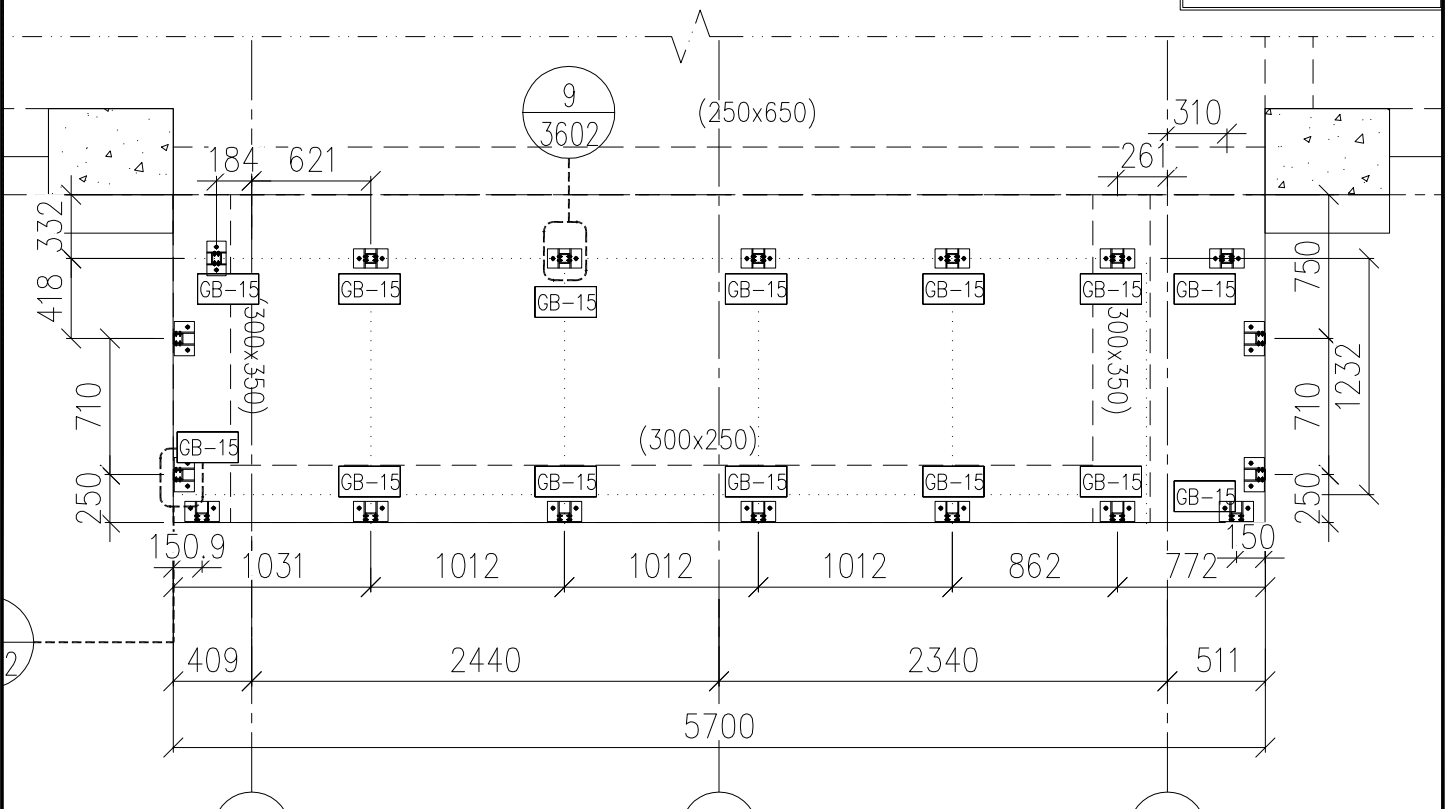


名稱	框架組裝圖及散料安裝位置圖	制圖	H	2025.6.19	修改	A	
材料	-----	復核	LRA	2025.6.19	日期	7.29	
顏色	--	批准			圖號	J861-PE-3409	

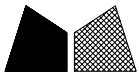


工程號 J861 地盤 己連拿利

框架组装好后送地盘

(250x650)

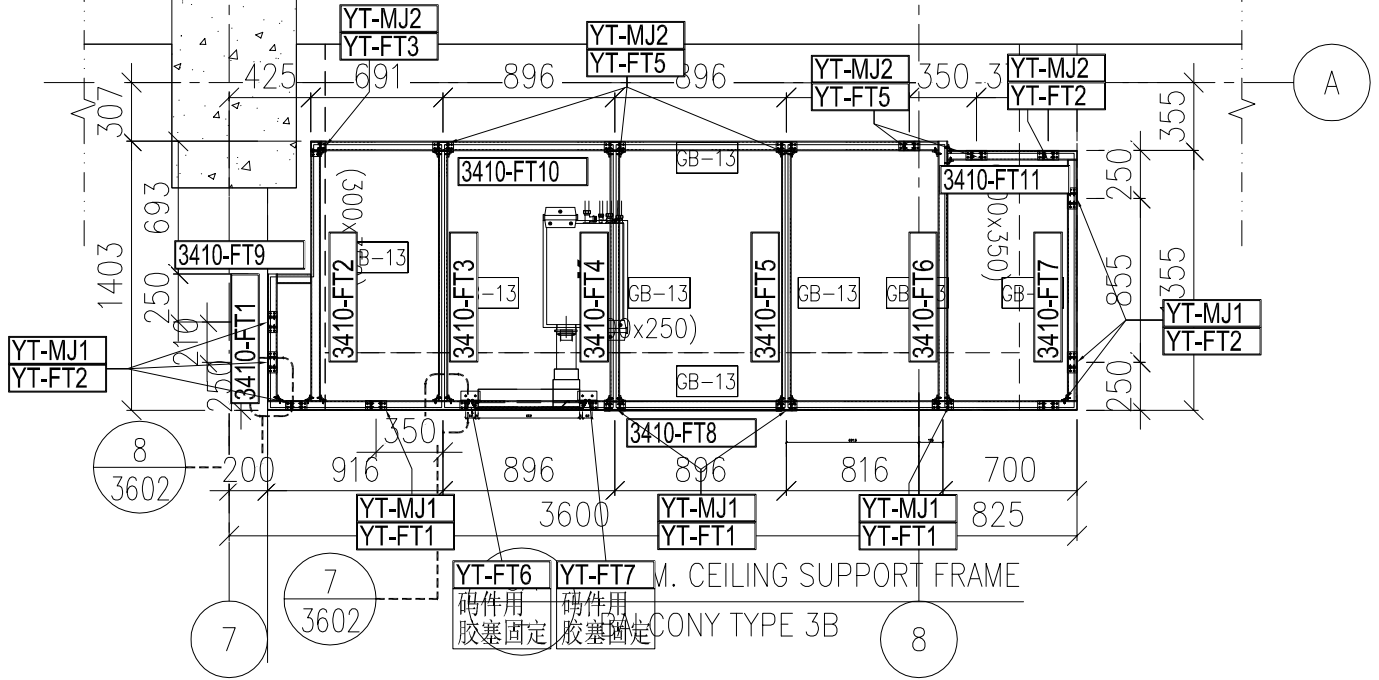



散出到地盘

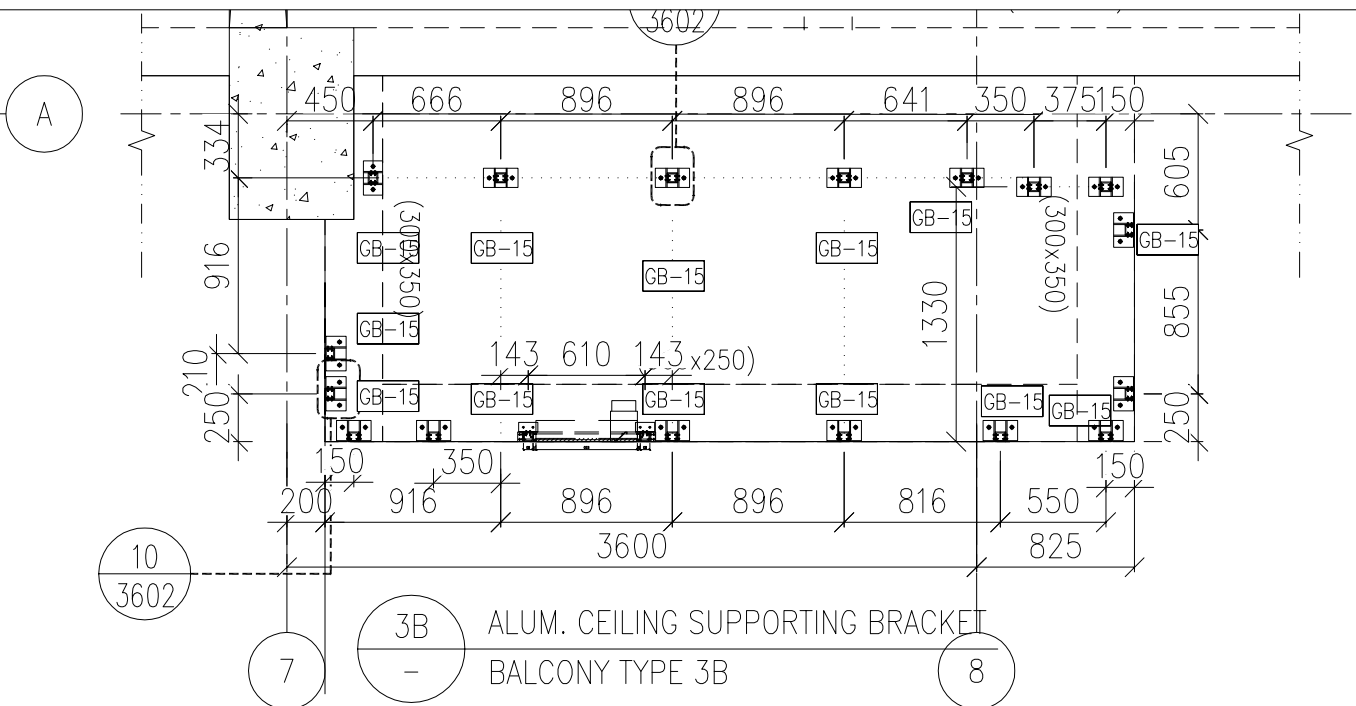

名稱	框架組裝圖及散料安裝位置圖	制圖	H	2025.6.19	修改	A	
材料	-----	復核	LRA	2025.6.19	日期	7.29	
顏色	--	批准			圖號	J861-PE-3410	

工程號 J861 地盤 己連拿利


框架组装好后送地盘

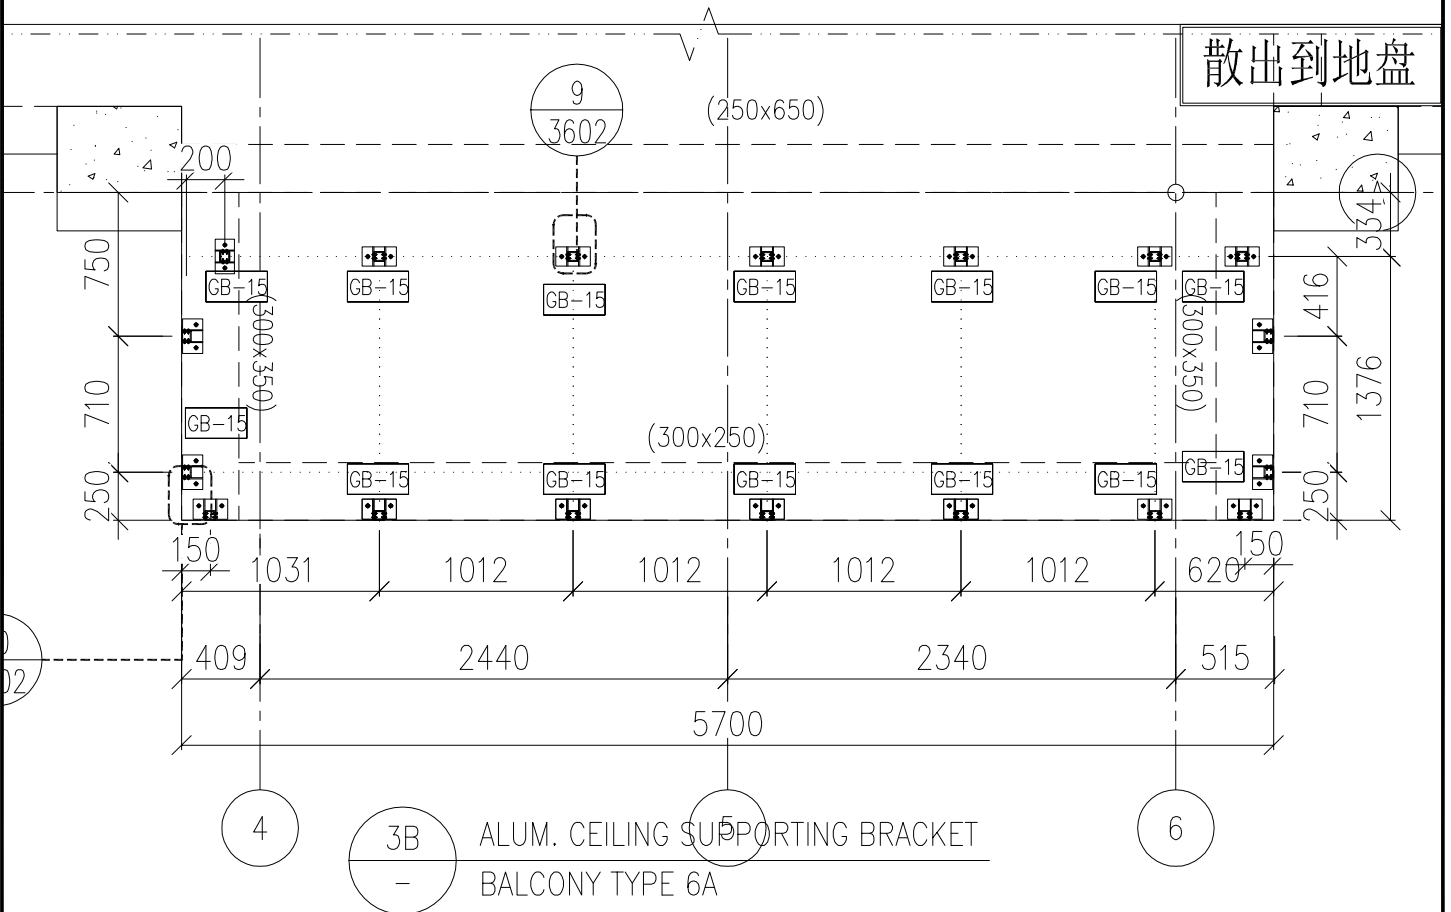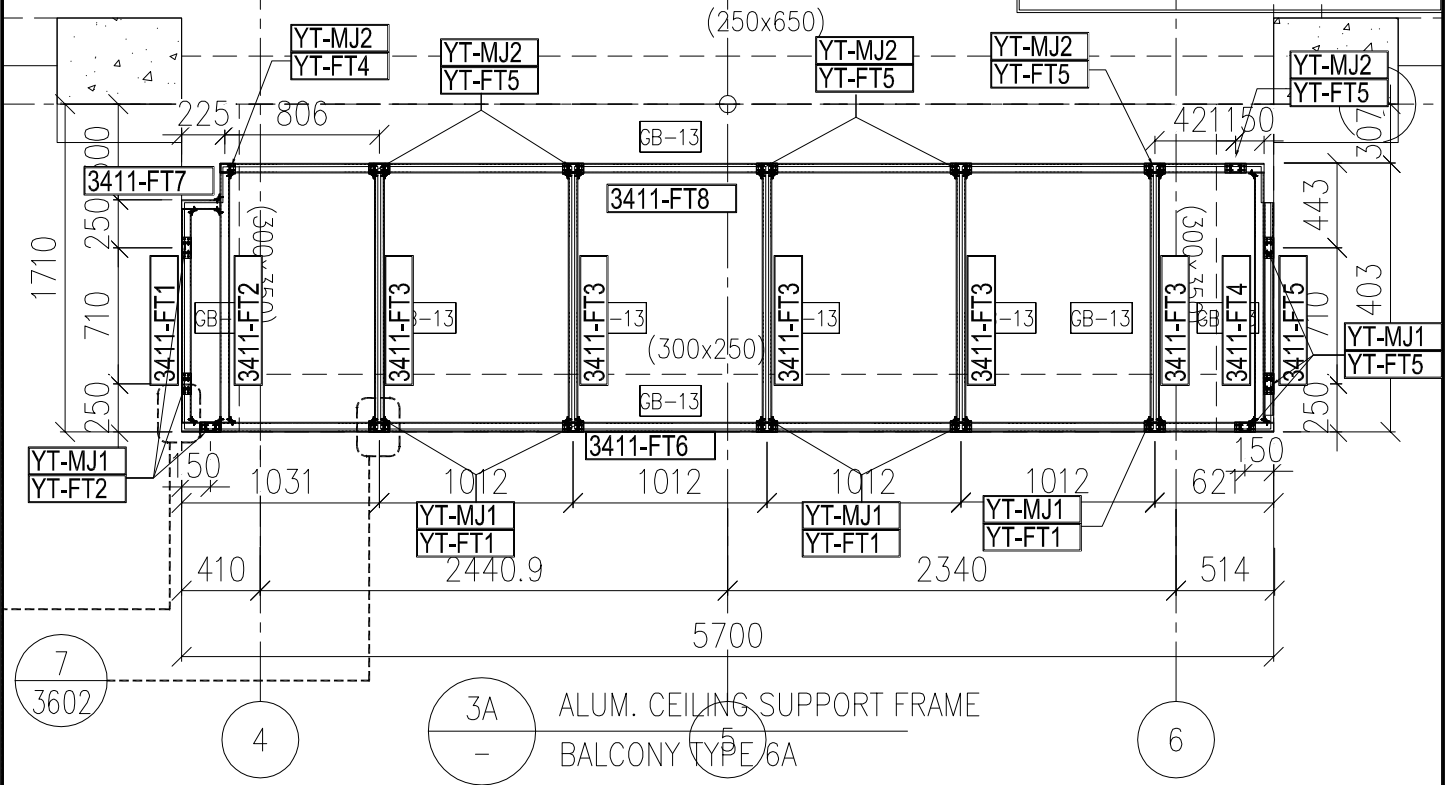


名稱	框架組裝圖及散料安裝位置圖	制圖	H	2025.6.19	修改	A	
材料	-----	復核	LRA	2025.6.19	日期	7.29	
顏色	--	批准			圖號	J861-PE-3411	

工程號 J861 地盤 己連拿利

框架組裝好后送地盤

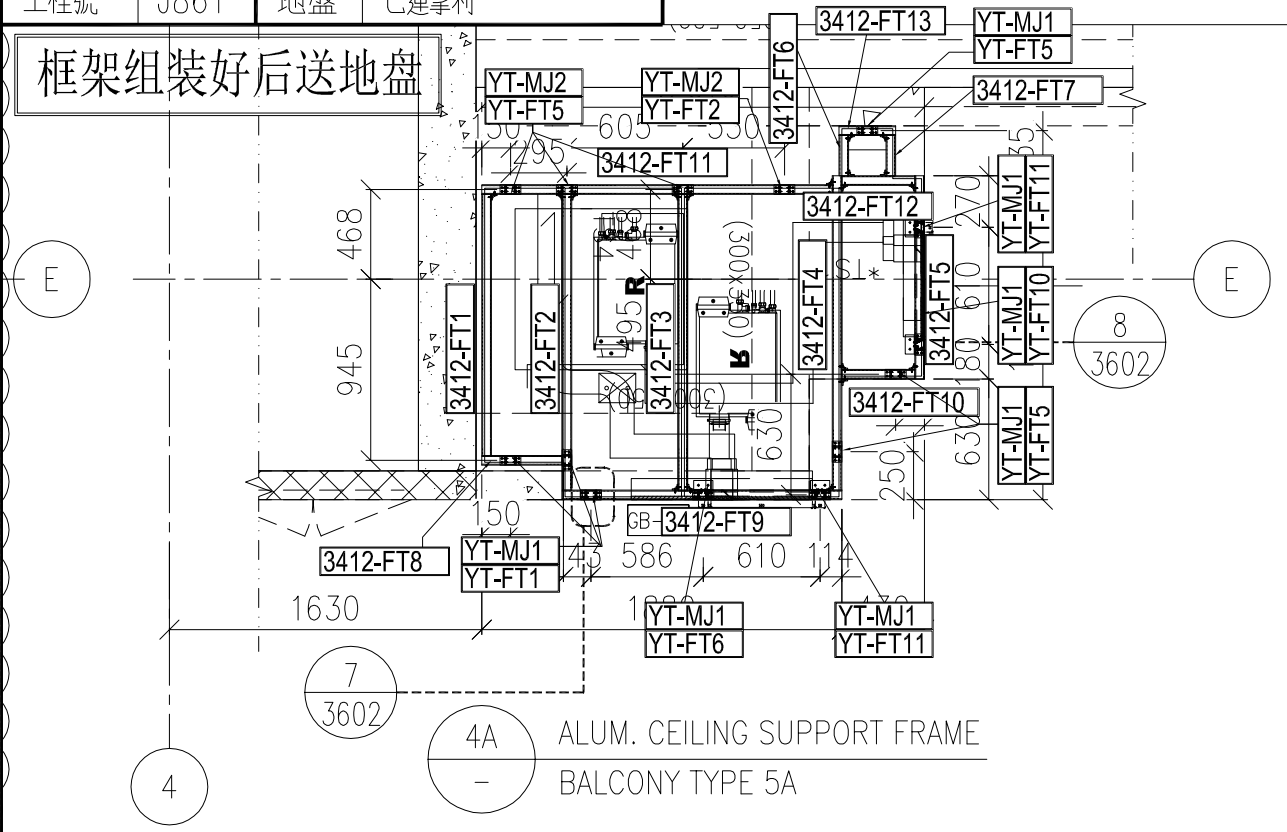

散出到地盤

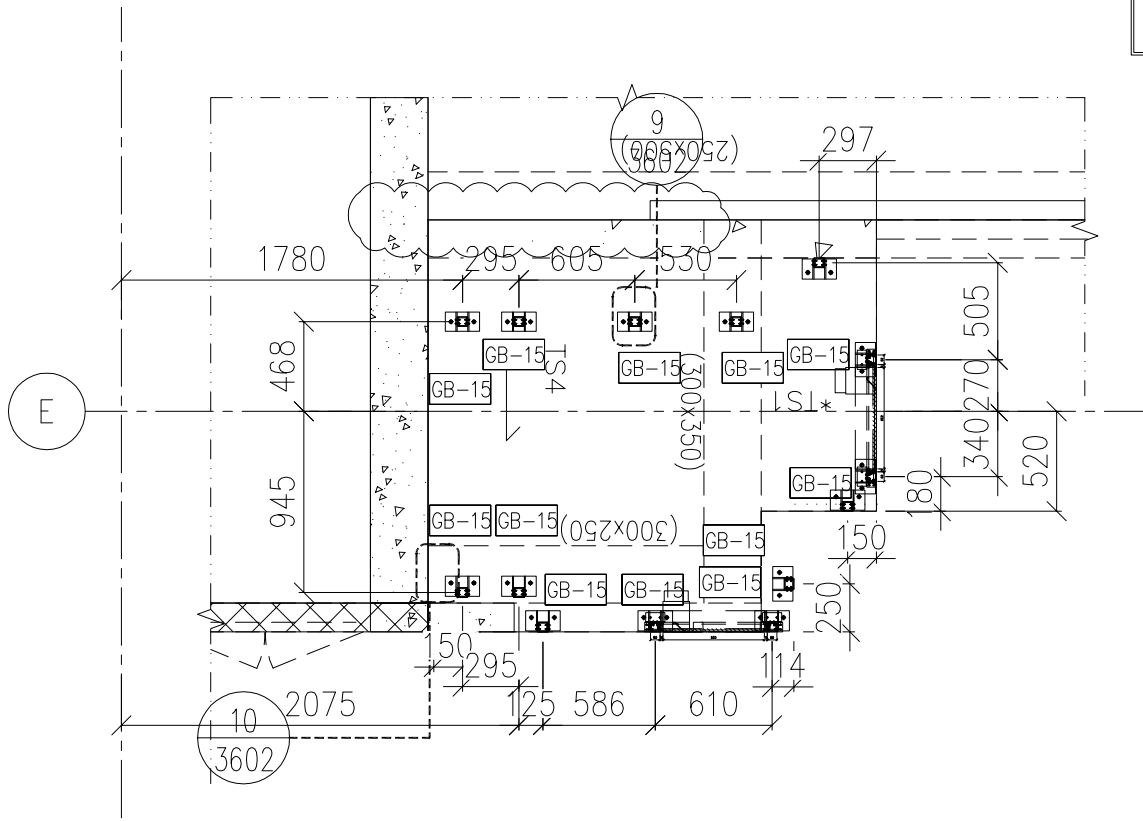

名稱	框架組裝圖及散料安裝位置圖	制圖	H	2025.6.19	修改	A	
材料	-----	復核	LRA	2025.6.19	日期	7.29	
顏色	--	批准			圖號	J861-PE-3412	





美特鋁質 有限公司
MIDI Aluminium Fabricator Ltd.

鋁料編號	加工數量	立面編號	使用樓層	每層用量
J861-3406-FT10	14	PE-3406	16~30F	1


工程號	J861	地盤	己連拿利
-----	------	----	------

EI8996/25

分為兩段
請標明左右
兩支料一起打包出貨

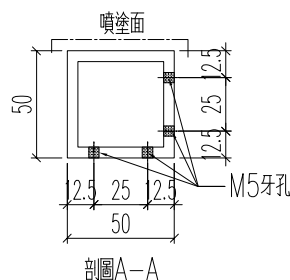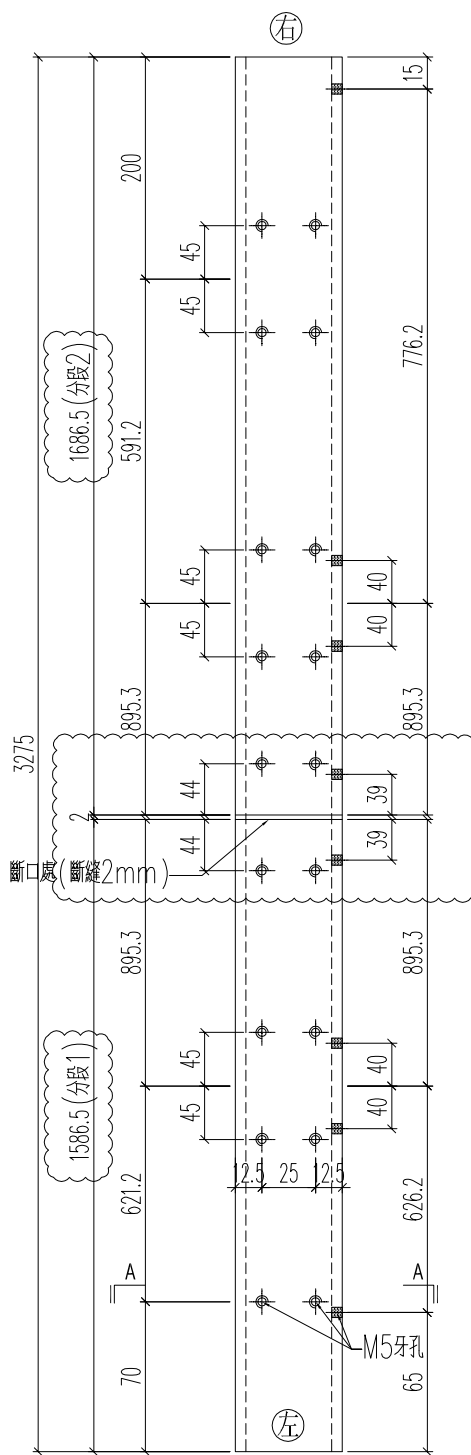

名稱	型材加工圖	制圖	H	2025.6.19	修改	A	
材料	K125(50x50x5mm鋁通)	復核	LRA	2025.6.19	日期	7.28	
顏色	UCT554575XL-3	批准			圖號	J861-3406-FT10	

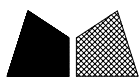


美特鋁質 有限公司
MIDI Aluminium Fabricator Ltd.


工程號	J861	地盤	己連拿利
鋁料編號	J861-3406-FT8R	加工數量	7
	J861-3406B-FT8R	加工數量	1
立面編號	PE-3406	使用樓層	16~23F
	PE-3406B	使用樓層	22F
每層用量	1		1

EI8996/25

分為兩段
請標明左右
兩支料一起打包出貨

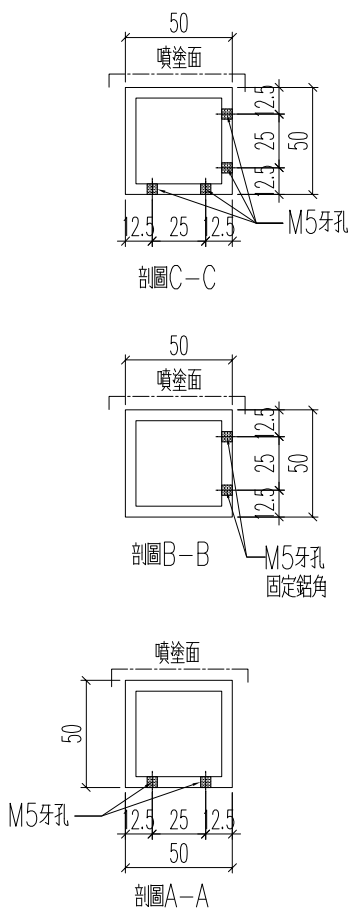

4225

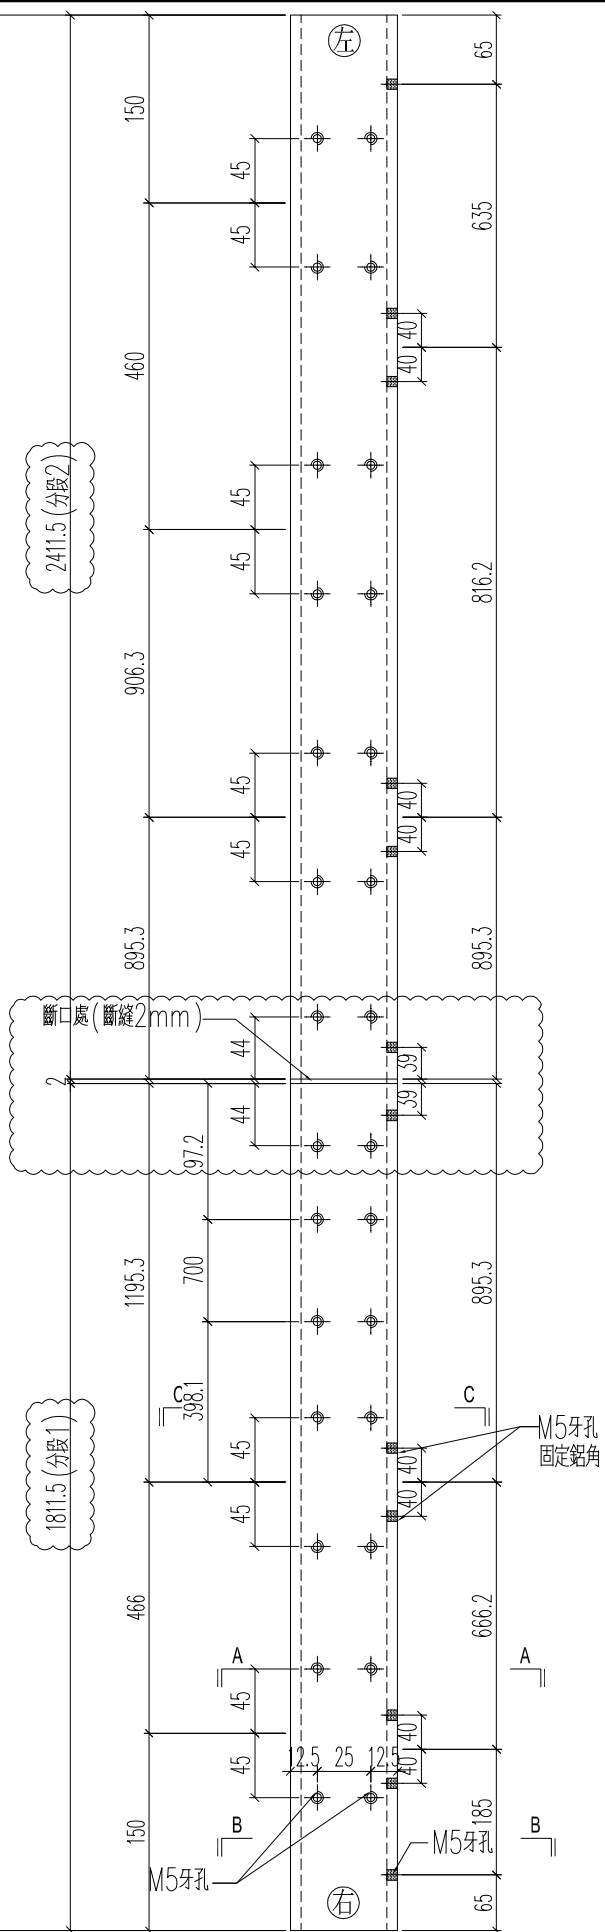

名稱	型材加工圖	制圖	H	2025.6.19	修改	A
材料	K125(50x50x5mm鋁通)	復核	LRA	2025.6.19	日期	7.28
顏色	UCT554575XL-3	批准			圖號	J861-3406-FT8R





美特鋁質 有限公司
MIDI Aluminium Fabricator Ltd.

鋁料編號	加工數量	立面編號	使用樓層	每層用量
J861-3406-FT10R	7	PE-3406	16~23F	1
J861-3406B-FT10R	1	PE-3406B	22F	1


工程號	J861	地盤	己連拿利
-----	------	----	------

EI8996/25

分為兩段
請標明左右
兩支料一起打包出貨

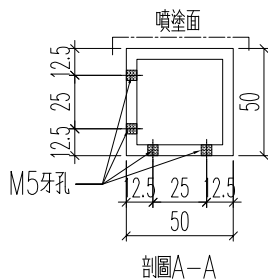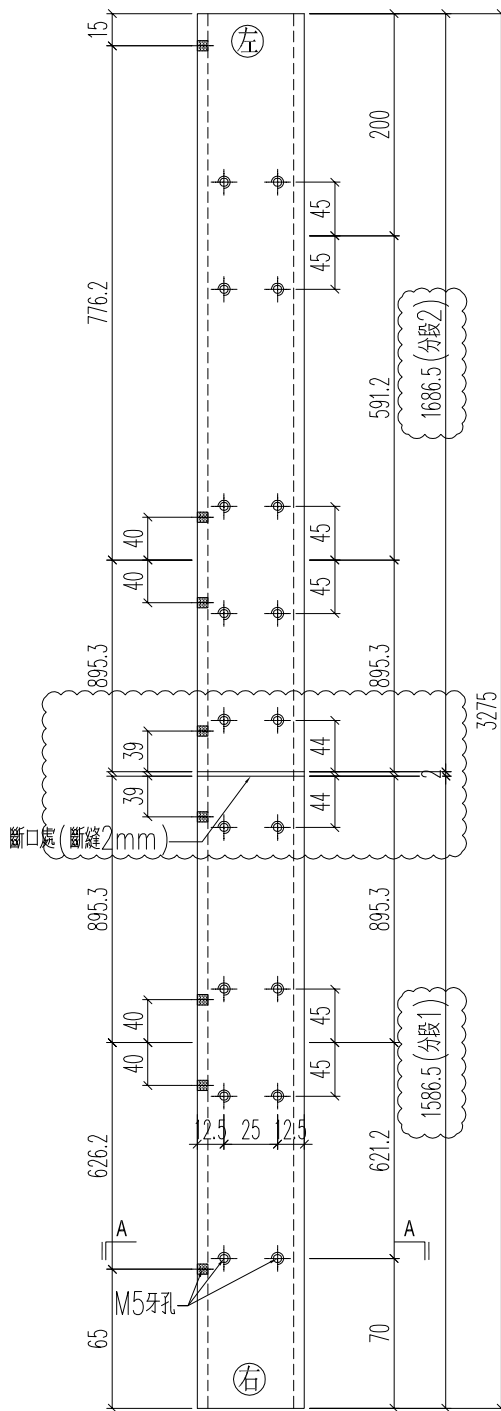

名稱	型材加工圖	制圖	H	2025.6.19	修改	A	
材料	K125(50x50x5mm鋁通)	復核	LRA	2025.6.19	日期	7.28	
顏色	UCT554575XL-3	批准			圖號	J861-3406-FT10R	

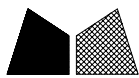


美特鋁質 有限公司
MIDI Aluminium Fabricator Ltd.


工程號	J861	地盤	己連拿利
鋁料編號		加工數量	
		立面編號	
		使用樓層	
		每層用量	
J861-3410-FT8	1	PE-3410	31F
			1

EI8996/25


分為兩段
請標明左右
兩支料一起打包出貨

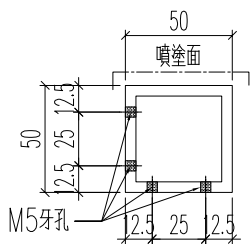


剖面C-C

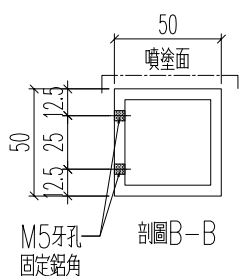


剖面B-B

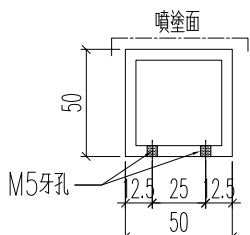

剖面A-A

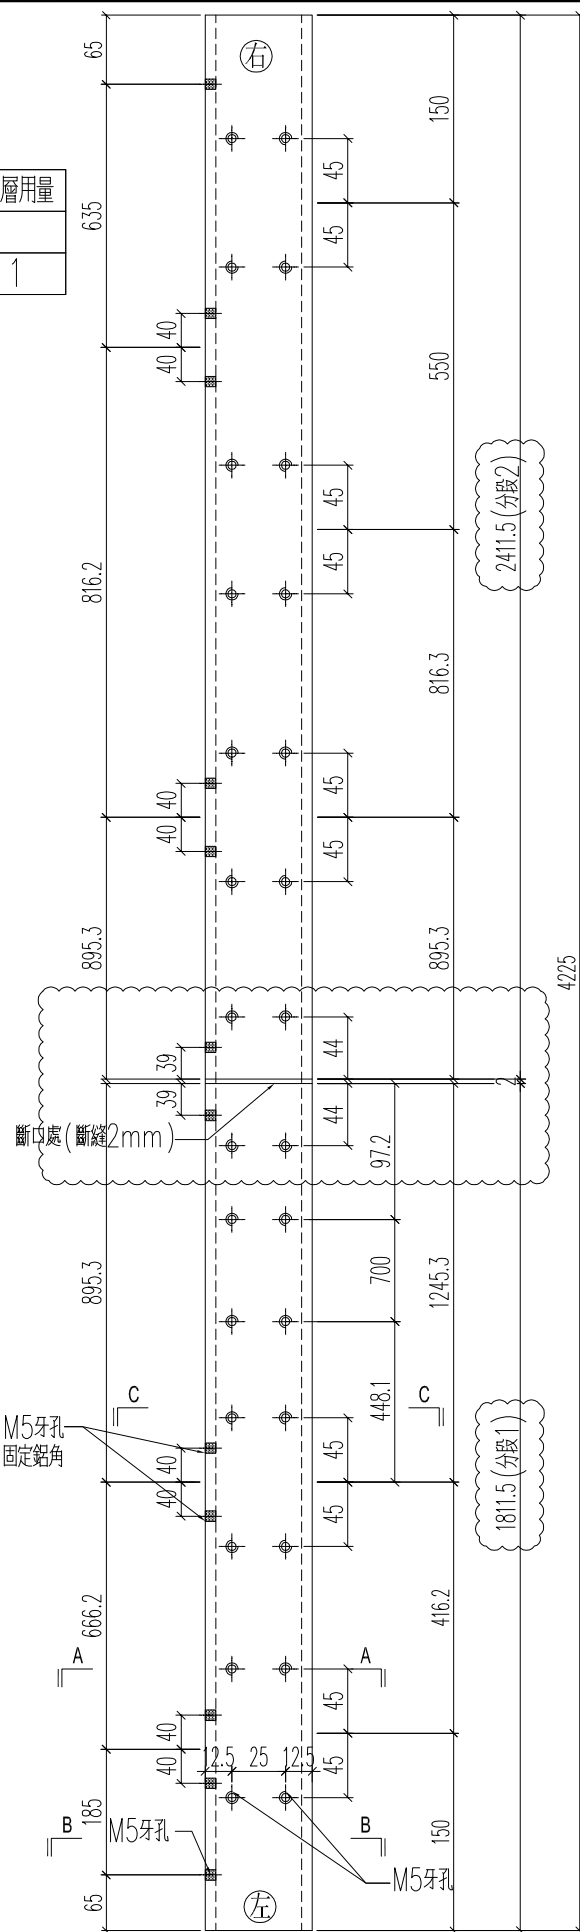

名稱	型材加工圖	制圖	H	2025.6.19	修改	A
材料	K125(50x50x5mm鋁通)	復核	LRA	2025.6.19	日期	7.28
顏色	UCT554575XL-3	批准			圖號	J861-3410-FT8

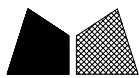



美特鋁質 有限公司
MIDI Aluminium Fabricator Ltd.

鋁料編號	加工數量	立面編號	使用樓層	每層用量
J861-3410-FT10R	1	PE-3410	25F	1


工程號 J861 地盤 己連拿利

EI8996/25

分為兩段
請標明左右
兩支料一起打包出貨

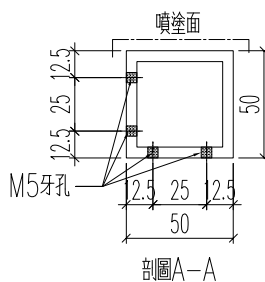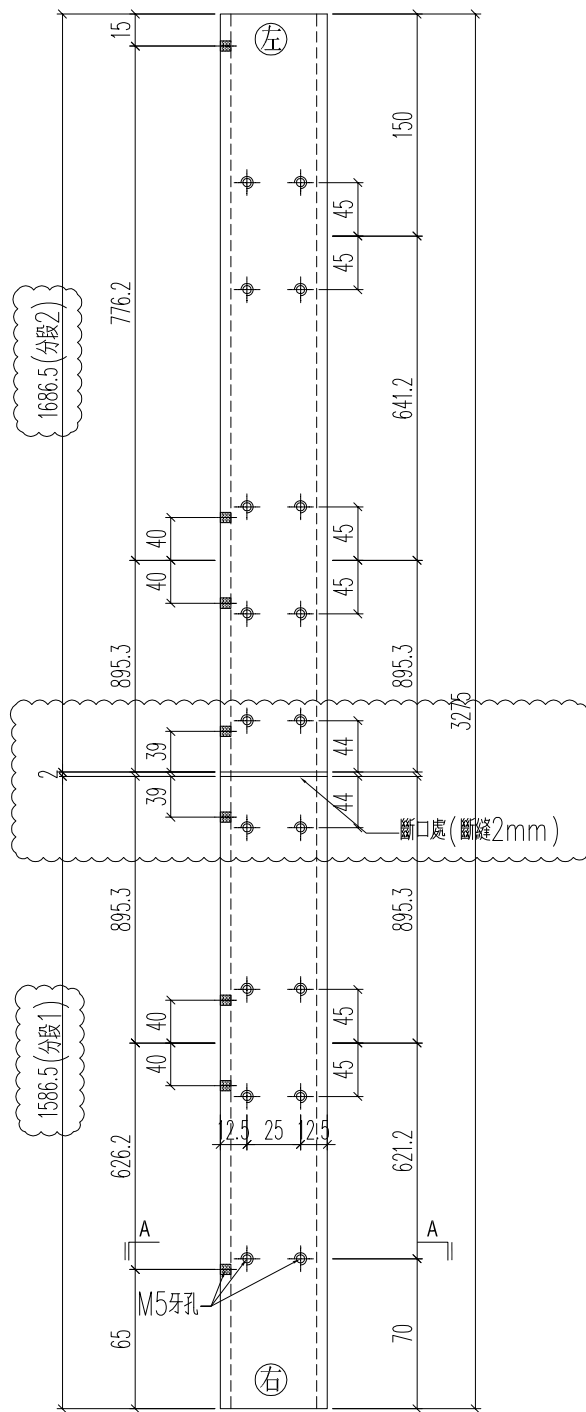

名稱	型材加工圖	制圖	H	2025.6.19	修改	A		
材料	K125(50x50x5mm鋁通)	復核	LRA	2025.6.19	日期	7.28		
顏色	UCT554575XL-3	批准			圖號	J861-3410-FT10R		


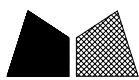


美特鋁質 有限公司
MIDI Aluminium Fabricator Ltd.


工程號	J861	地盤	己連拿利
鋁料編號	J861-3409-FT6	加工數量	2
立面編號	PE-3409	使用樓層	31~32F
每層用量	1		

EI8996/25

分為兩段
請標明左右
兩支料一起打包出貨

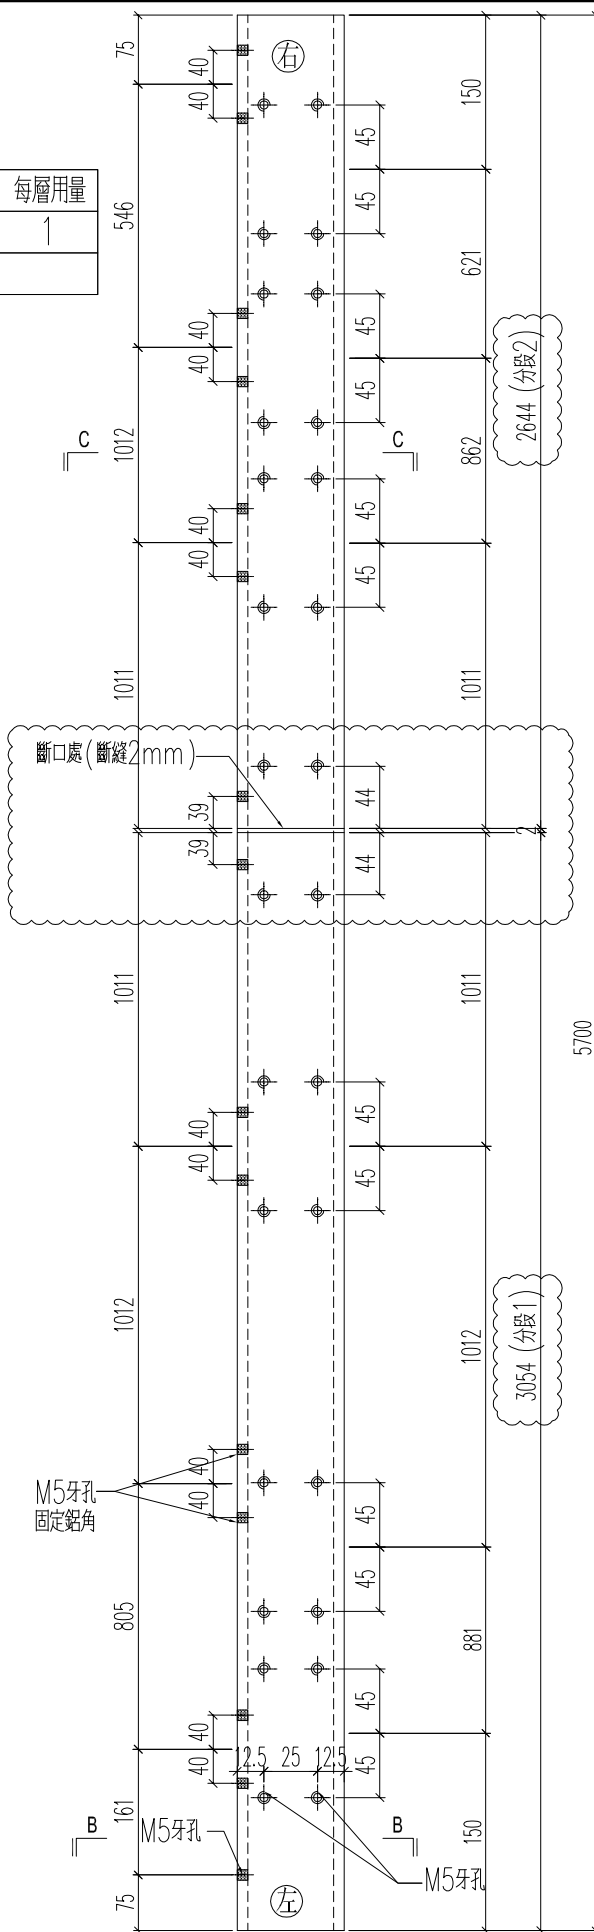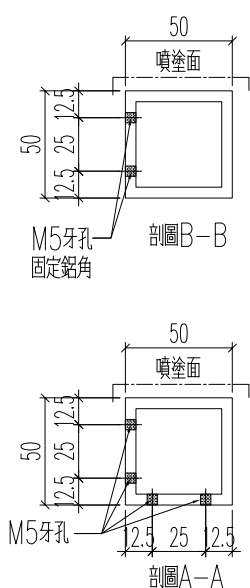

名稱	型材加工圖	制圖	H	2025.6.19	修改	A
材料	K125(50x50x5mm鋁通)	復核	LRA	2025.6.19	日期	7.28
顏色	UCT554575XL-3	批准			圖號	J861-3409-FT6


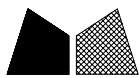


美特鋁質 有限公司
MIDI Aluminium Fabricator Ltd.

工程號	J861	地盤	己連拿利
鋁料編號		加工數量	
		立面編號	
		使用樓層	
		每層用量	
J861-3411-FT8	1	PE-3411	31F
			1

EI8996/25

分為兩段
請標明左右
兩支料一起打包出貨

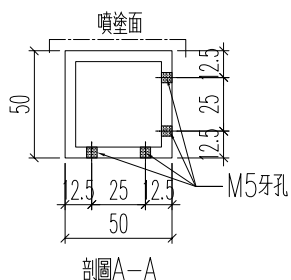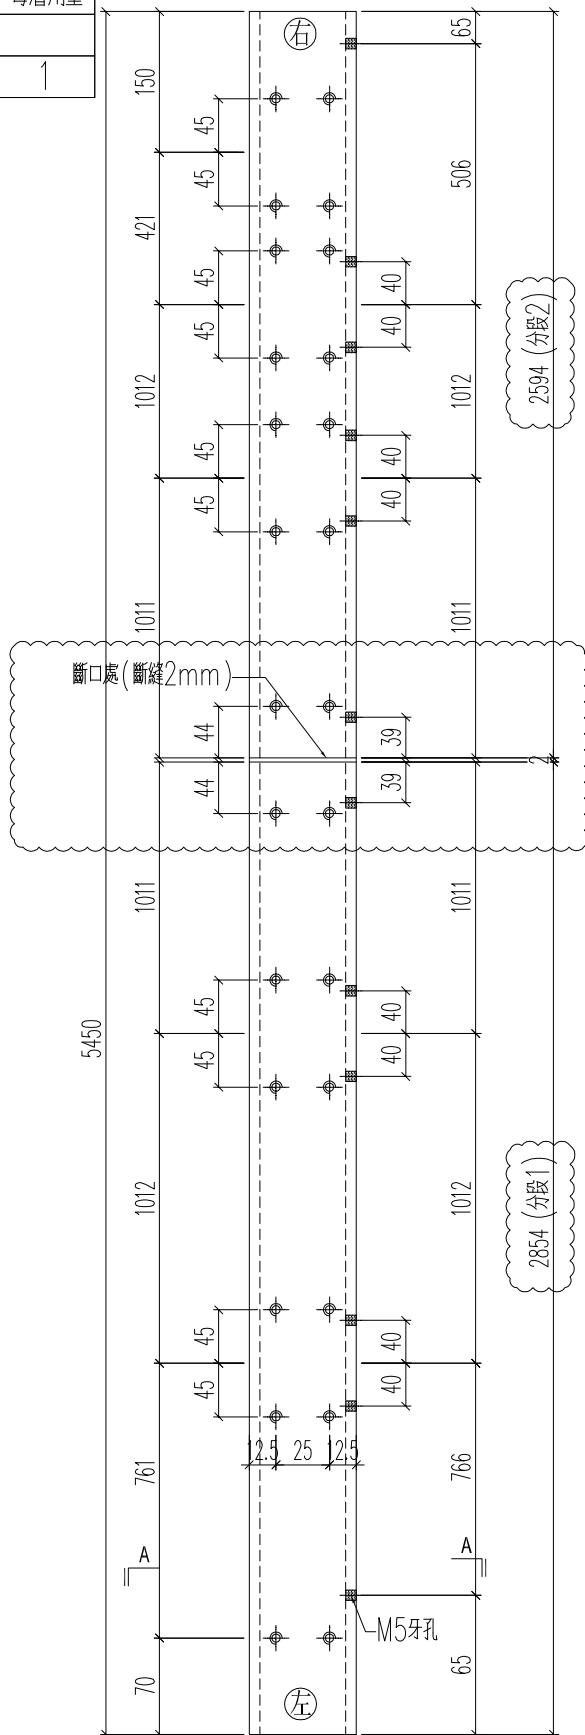

名稱	型材加工圖	制圖	H	2025.6.19	修改	A
材料	K125(50x50x5mm鋁通)	復核	LRA	2025.6.19	日期	7.28
顏色	UCT554575XL-3	批准			圖號	J861-3411-FT8