



工程指示 / 要求簡箋 ENGINEER INSTRUCTIONS(E.I.)

工程指示編號:	EI- 9011	修改版本:	A
	HK- 0948		
工程編號:	J 861	工程名稱:	己連拿利
收件人:	生統/技術部	發件人:	細佬
工程項目:	幕牆-地盤用鋁板拆圖 內鋁板 (12F-30F)	日期:	03/12/2025

<input type="checkbox"/> 原合約工程包	<input type="checkbox"/> 原合約工程加 / 減賬 QT-	<input type="checkbox"/> 新工程報價 QT-
---------------------------------	--	------------------------------------

信件批核號碼/圖紙參考編號:	批核模具圖紙編號:
客戶指示附件:	管理內部批簽署:

<input type="checkbox"/> 初步鋁料 B.M.	<input type="checkbox"/> 加工拆圖, 然後生產	<input type="checkbox"/> 尺寸表
<input type="checkbox"/> 正式鋁料 B.M.	<input type="checkbox"/> 技術上資料/指示	<input type="checkbox"/> 報價
<input type="checkbox"/> 配件 B.M.	<input type="checkbox"/> 樣辦或貨品說明書	<input type="checkbox"/> 分判合約
<input type="checkbox"/> 其他:		

內容:
給板金: 此EI需要修改, 要暫停加工。 給技術部: 請按附件資料修改加工圖。
備注: 資料是按大明11月27日更新幕牆圖
完成上列要求日期: 23/12/2025

國內

<input type="checkbox"/> 生產技術總監	<input type="checkbox"/> 連附件	<input checked="" type="checkbox"/> 技術部	<input checked="" type="checkbox"/> 連附件	<input type="checkbox"/> 生產部	<input type="checkbox"/> 連附件
<input type="checkbox"/> 採購部	<input type="checkbox"/> 連附件	<input checked="" type="checkbox"/> 生產統籌部	<input checked="" type="checkbox"/> 連附件	<input type="checkbox"/> 報關組	<input type="checkbox"/> 連附件
<input type="checkbox"/> 質檢部	<input type="checkbox"/> 連附件	<input type="checkbox"/> 會計部	<input type="checkbox"/> 連附件	<input type="checkbox"/> 機械設計部	<input type="checkbox"/> 連附件
<input type="checkbox"/> 香港辦	<input type="checkbox"/> 連附件	<input type="checkbox"/> 其他:			


香港

<input type="checkbox"/> 行政部	<input type="checkbox"/> 連附件	<input type="checkbox"/> 會計部	<input type="checkbox"/> 連附件	<input type="checkbox"/> 統籌部	<input type="checkbox"/> 連附件	<input type="checkbox"/> 工程部	<input type="checkbox"/> 連附件
<input type="checkbox"/> 採購部	<input type="checkbox"/> 連附件	<input type="checkbox"/> QS部	<input type="checkbox"/> 連附件	<input type="checkbox"/> 地盤管理	<input type="checkbox"/> 連附件	<input type="checkbox"/> 維修部	<input type="checkbox"/> 連附件

*發件人簽署:	*組別成員批核簽署:
傳遞編號:	項目經理簽署: 



物料編號	數量	樓層	施工圖位置
QLD-311R	1	12/F	J861-SD-CW-3001
合計:	1		

地盤用

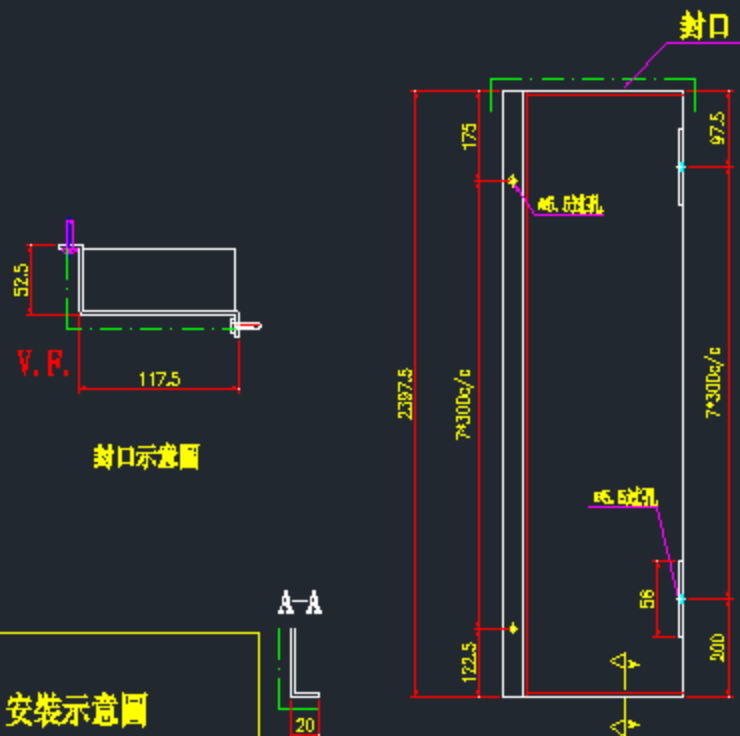

封口示意圖

安裝示意圖

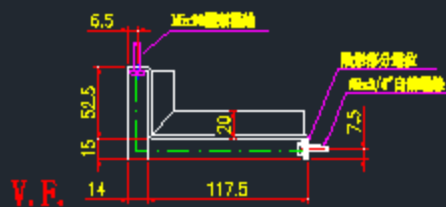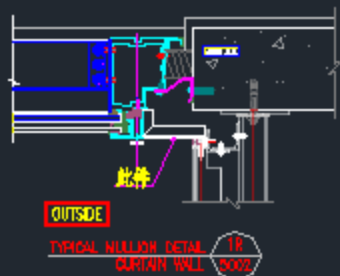


沒有修改

名稱	銅板拆圖	制圖	謝福慶	2025.06.19	修改
材料	3mm銅板	審核	謝永林	2025.06.27	日期
顏色	UC7560M1313-3 (TMB1)	批准			圖號 QLD-311R


物料編號	數量	樓層	施工圖位置
QLD-312R	1	12/F	J861-SD-CW-3001
合計:	1		

地盤用

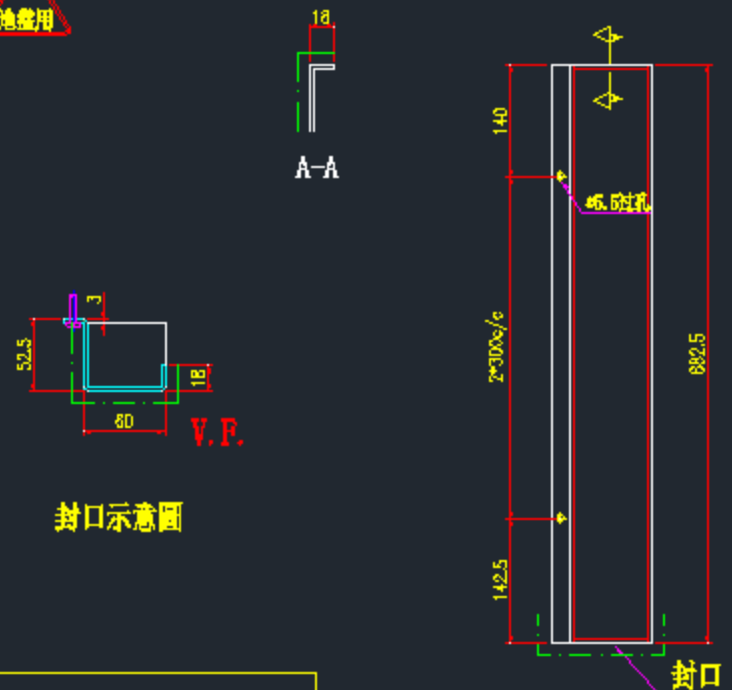

封口示意圖

安裝示意圖

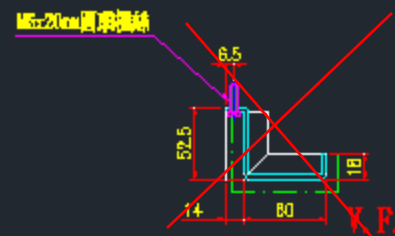


按QLD-311R做法和尺寸修改，但鋁板高度不變


名稱	銅板拆圖	制圖	謝福慶	2025.06.19	修改
材料	3mm銅板	審核	謝永林	2025.06.27	日期
顏色	UC7560M1313-3 (TMB1)	批准			圖號 QLD-312R

美特鋁業有限公司 MIDI Aluminium Fabricator Ltd.		物料編號	數量	樓層	施工圖位置
		QLD-313R	9	15/F-23/F	J861-SD-CW-3003
工程號 J-081 地盤 已進水利		合計:	9		

地盤用

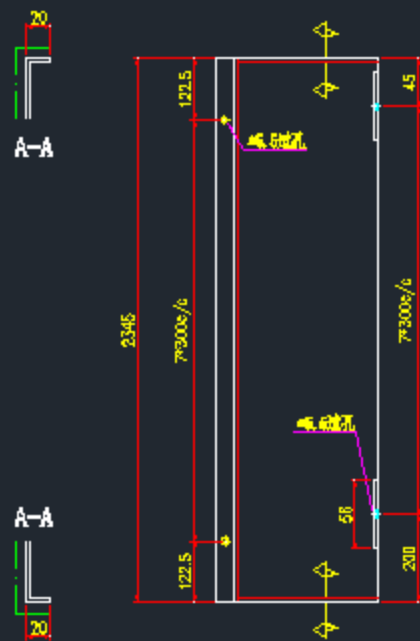

安裝示意圖

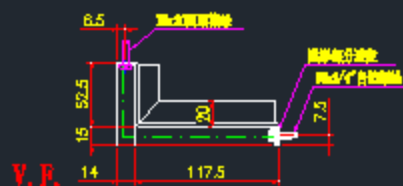


沒有修改



名稱	鋁板安裝	制圖	陳永林	2025.06.19	修改			
材料	3mm鋁板	復核	謝永林	2025.06.27	日期			
顏色	DC7550M41JLB-3(DM1)	標準			圖號	QLD-313R		

美特鋁業有限公司 MIDI Aluminium Fabricator Ltd.		物料編號	數量	樓層	施工圖位置
		QLD-314R	8	15/F-22/F	J861-SD-CW-3003
工程號 J-081 地盤 已進水利		合計:	8		

地盤用

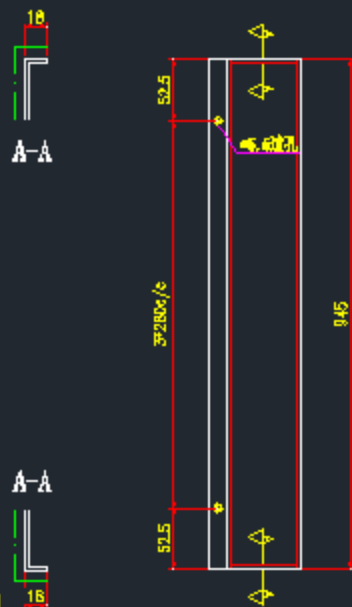

安裝示意圖

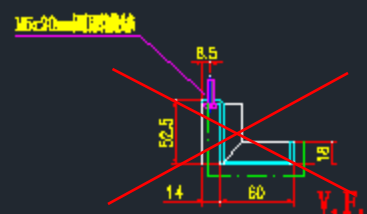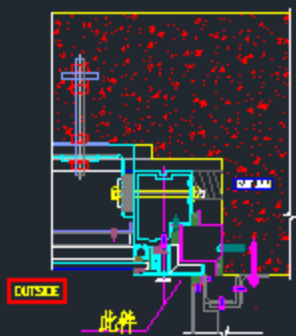


按QLD-313R做法和尺寸修改，但鋁板高度不變



名稱	鋁板安裝	制圖	陳永林	2025.06.19	修改			
材料	3mm鋁板	復核	謝永林	2025.06.27	日期			
顏色	DC7550M41JLB-3(DM1)	標準			圖號	QLD-314R		

美特鋁業有限公司 MIDI Aluminium Fabricator Ltd.		物料編號	數量	樓層	施工圖位置
		QLD-315R	1	23/F	J861-SD-CW-3003
工程號 J-081 地盤 已進水利		合計:	1		

地盤用

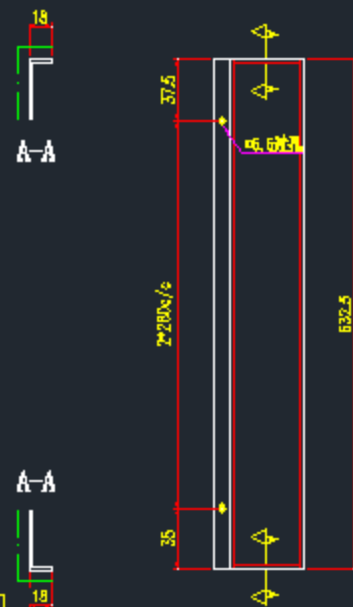

安裝示意圖

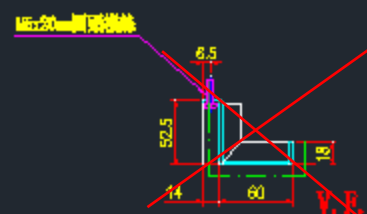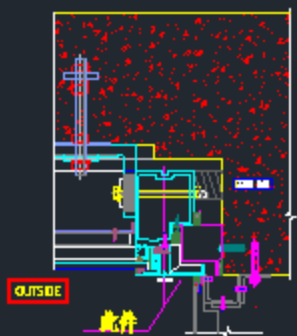


按QLD-313R做法和尺寸修改，但鋁板高度不變

名稱	鋁板安裝	制圖	陳永林	2025.06.19	修改			
材料	3mm鋁板	復核	謝永林	2025.06.27	日期			
顏色	DC7550M41JLB-3(DM1)	標準			圖號	QLD-315R		



物料編號	數量	樓層	施工圖位置
QLD-316R	6	25/F-30/F	J861-SD-CW-3003
合計:	6		

工程號 J-801 地盤 已匯交

地盤用

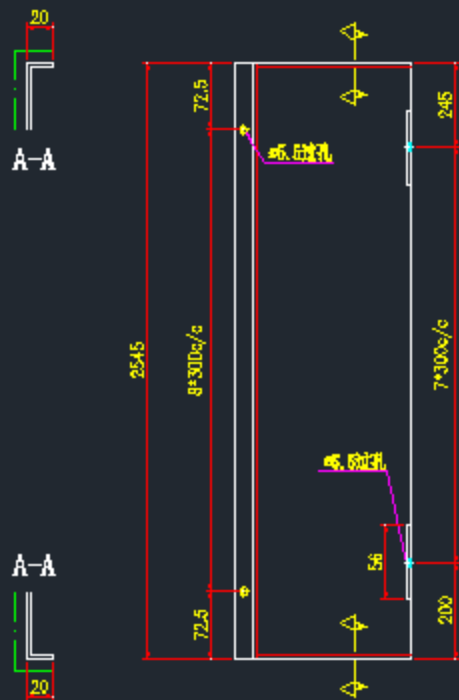

安裝示意圖

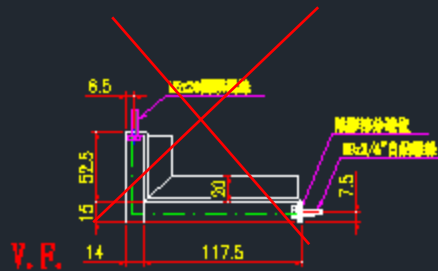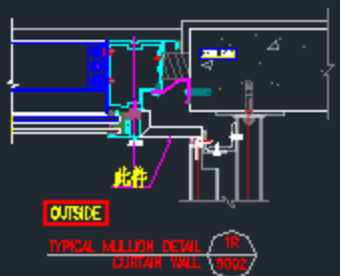


按AA01做法和尺寸修改，
但鋁板高度不變

名稱	鋁板拆圖	制圖	謝福慶	2025.06.19	修改		
材料	3mm鋁板	審核	謝永林	2025.06.27	日期		
顏色	DC75500413LB-3(TW01)	批准			圖號	QLD-316R	



物料編號	數量	樓層	施工圖位置
QLD-317R	6	25/F-30/F	J861-SD-CW-3003
合計:	6		

工程號 J-801 地盤 已匯交

地盤用

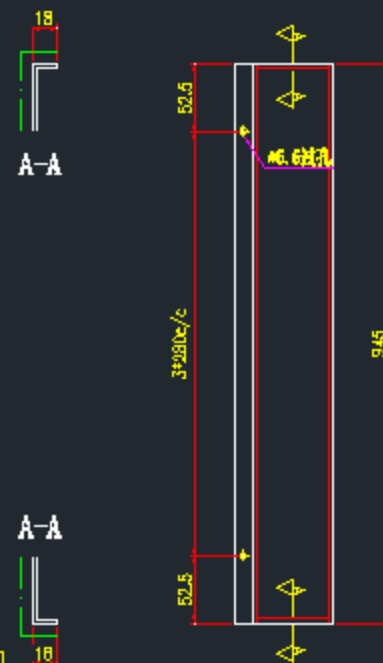


安裝示意圖

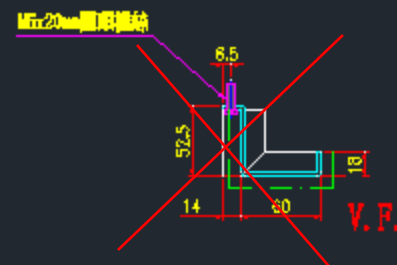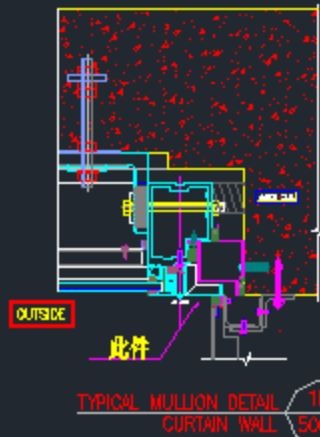

按AA01做法和尺寸修改，
但鋁板高度不變


名稱	鋁板拆圖	制圖	謝福慶	2025.06.19	修改		
材料	3mm鋁板	審核	謝永林	2025.06.27	日期		
顏色	DC75500413LB-3(TW01)	批准			圖號	QLD-317R	

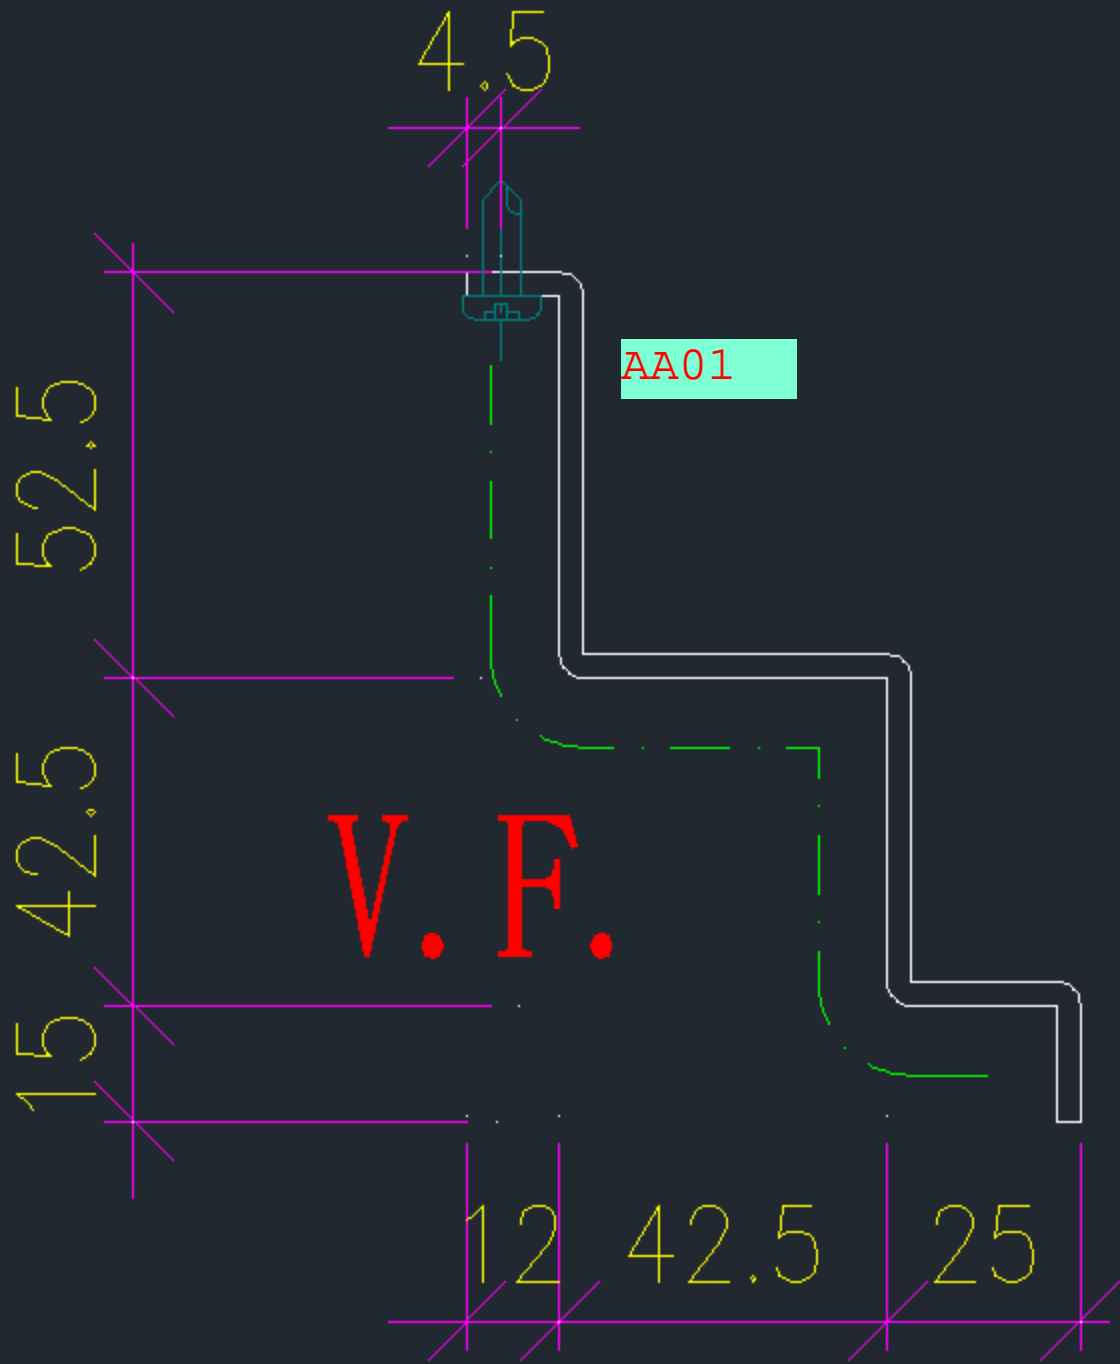

物料編號	數量	樓層	施工圖位置
QLD-316	6	25/F-30/F	J861-SD-CW-3003
合計:	6		



工程號 J-801 地盤 已達拿利

地盤用

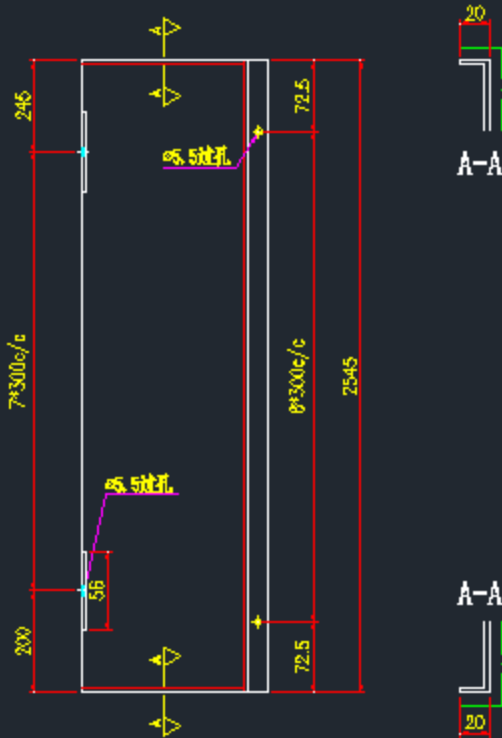

A-A
20

安裝示意圖

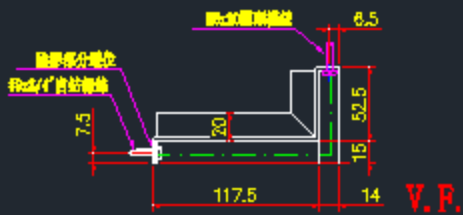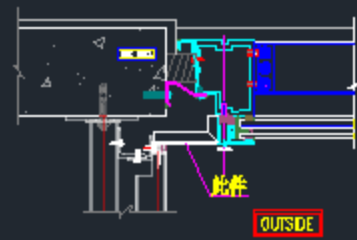


按AA02做法和尺寸修改，
但鋁板高度不變

名稱	鋁板拆圖	制圖	陳福慶	2025.06.19	修改		
材料	3mm鋁板	復核	謝永林	2025.06.27	日期		
顏色	UCT6500413LB-3(TD01)	批准			圖號	QLD-316	

物料編號	數量	樓層	施工圖位置
QLD-317	6	25/F-30/F	J861-SD-CW-3003
合計:	6		



工程號 J-801 地盤 已達拿利

地盤用

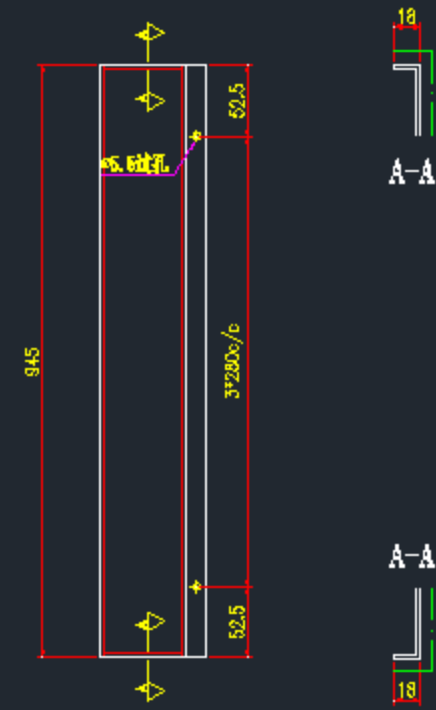

A-A
18

安裝示意圖

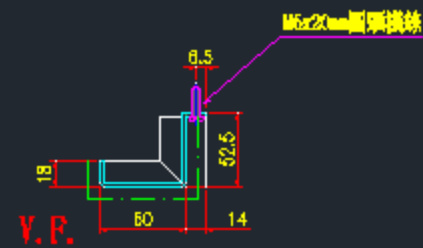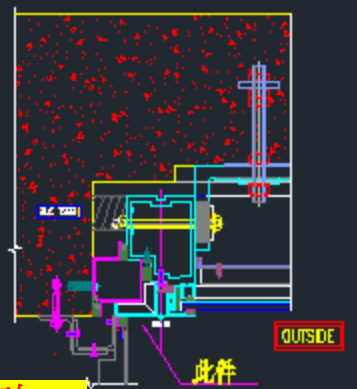


按AA02做法和尺寸修改，
但鋁板高度不變

名稱	鋁板拆圖	制圖	陳福慶	2025.06.19	修改		
材料	3mm鋁板	復核	謝永林	2025.06.27	日期		
顏色	UCT6500413LB-3(TD01)	批准			圖號	QLD-317	

AA02

M5x12圆頭機絲/平頭機絲

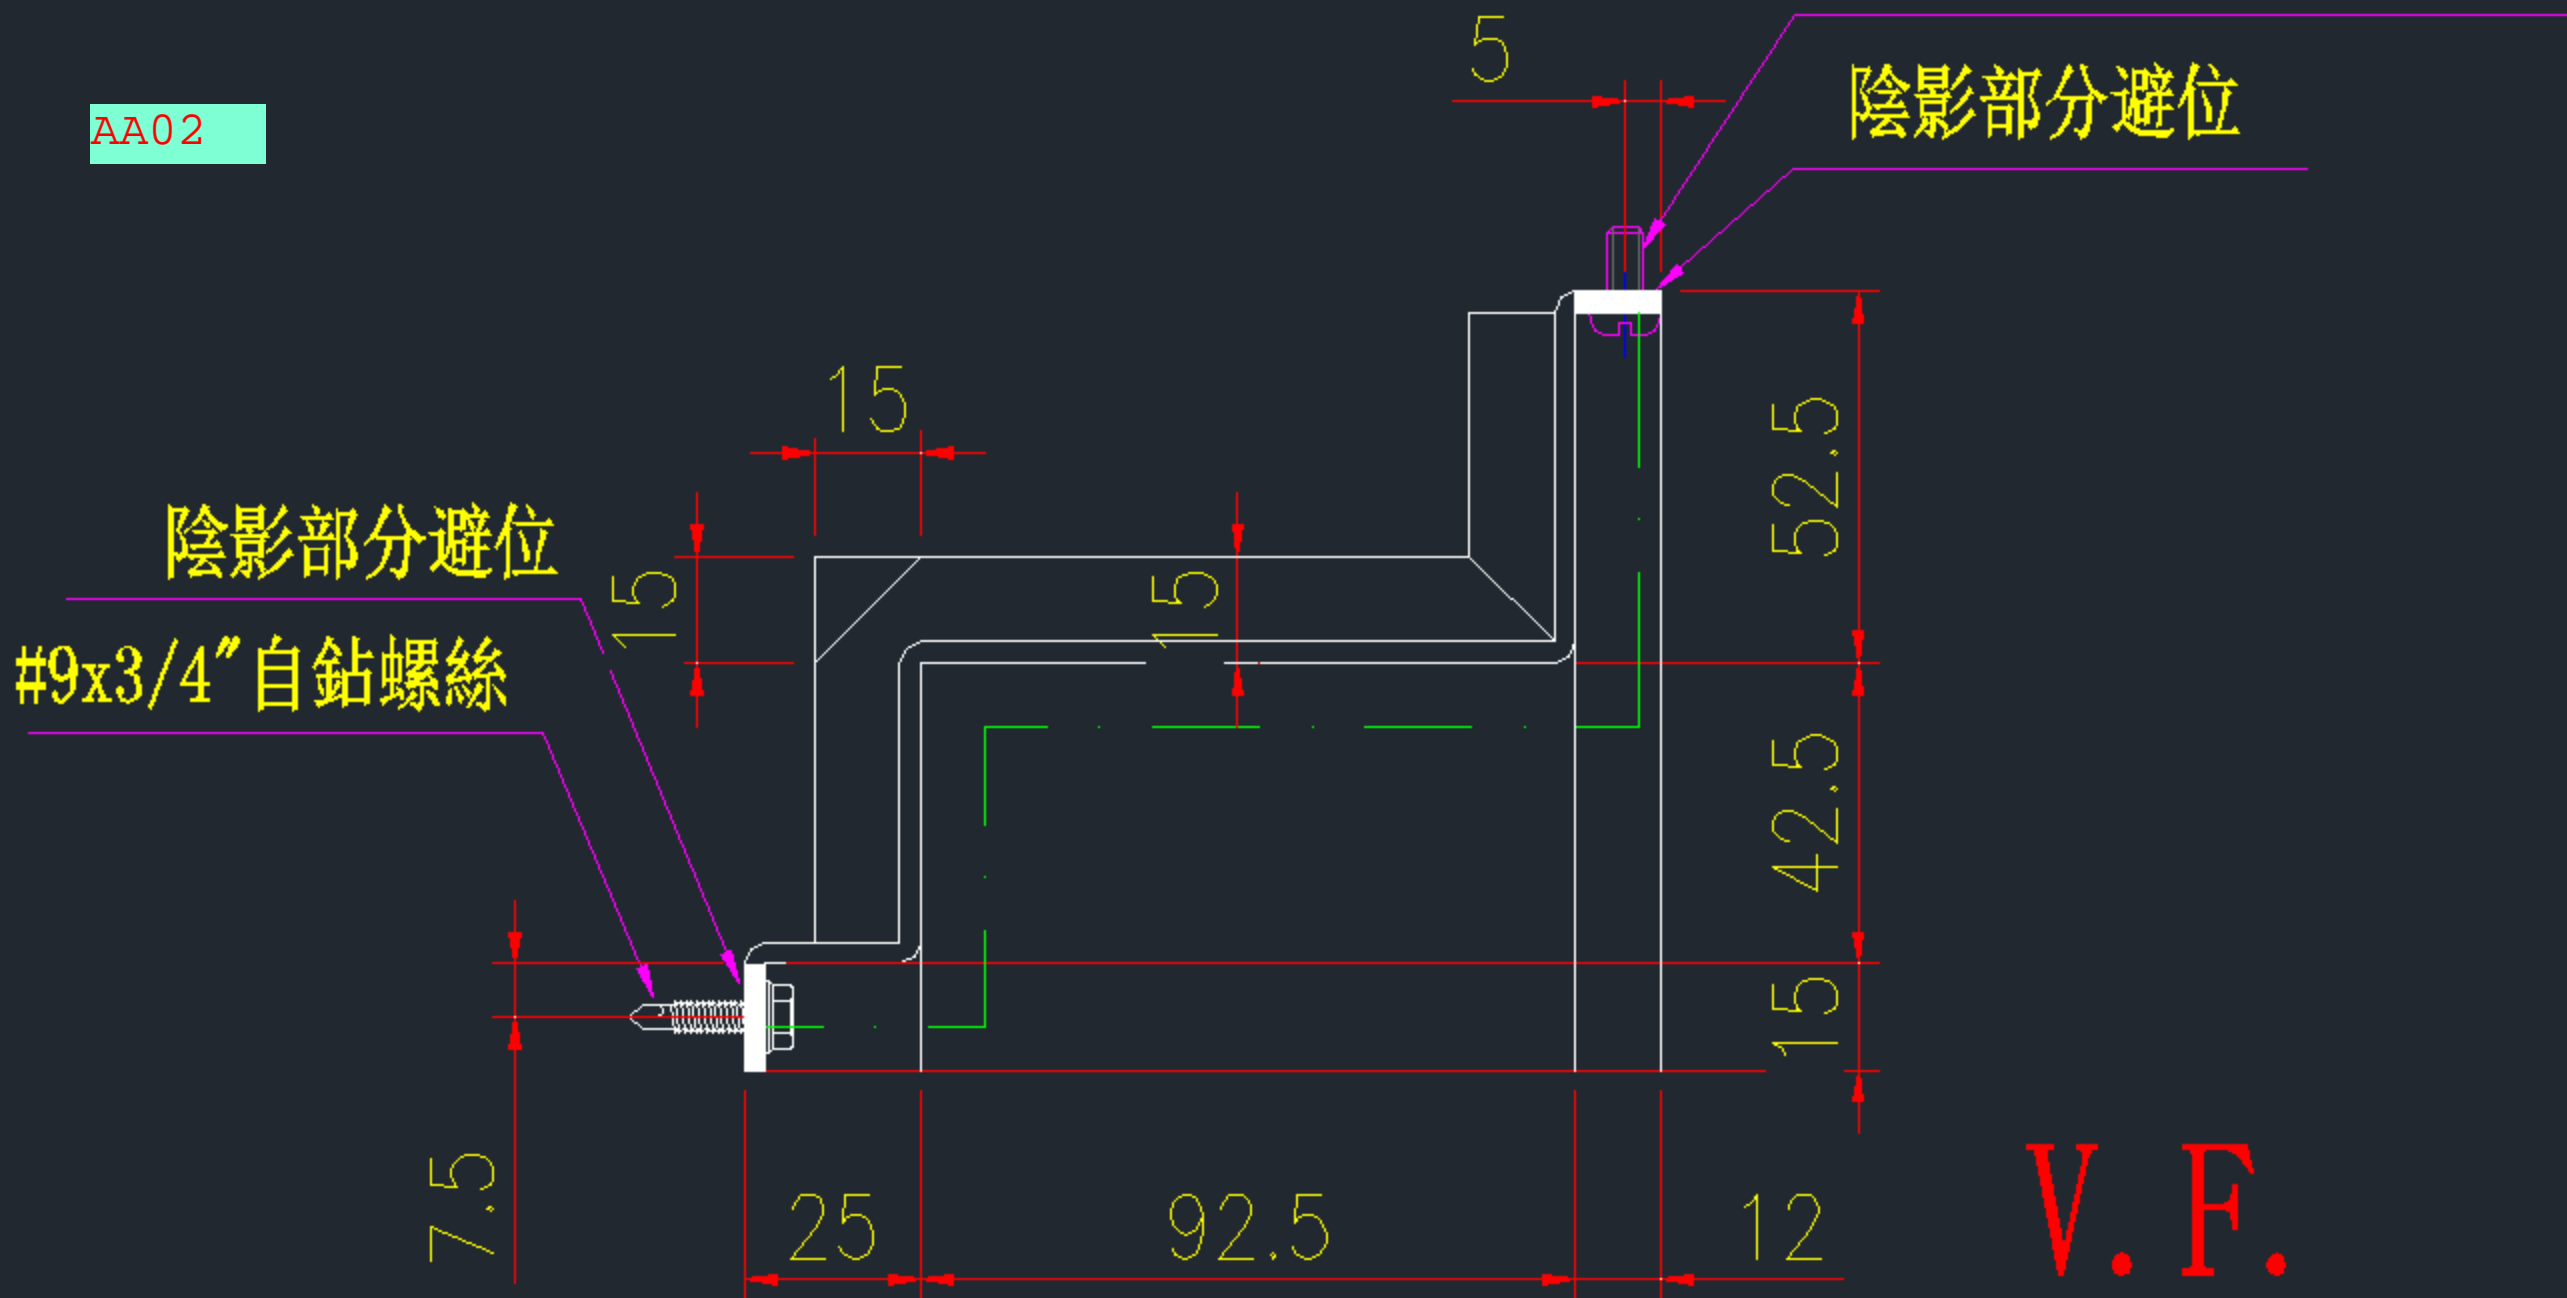


V.F.



物料編號	數量	樓層	施工圖位置
QLD-321R	1	25/F	J861-SD-CW-3003
合計:	1		

工程號 J-881 地盤 己達拿利

地盤用

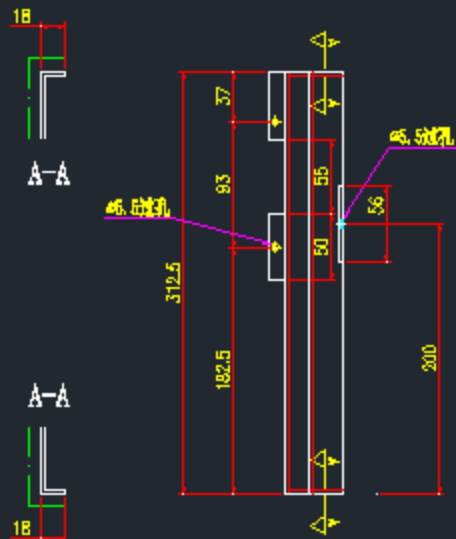

安裝示意圖

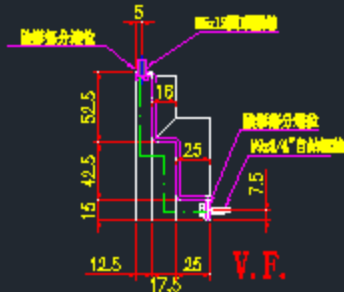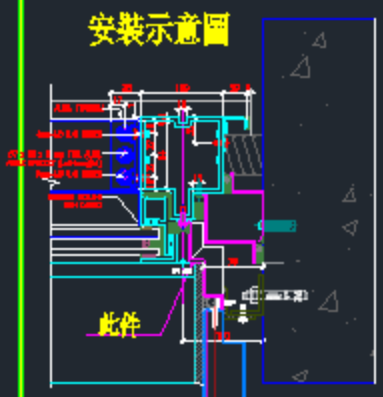


沒有修改

名稱	鋁板折邊	制圖	陳福康	2025.06.19	修改		
材料	3mm鋁板	校核	謝永林	2025.06.27	日期		
顏色	UC755004133-B-3(TMC1)	批准			圖號	QLD-321R	


物料編號	數量	樓層	施工圖位置
QLD-322R	6	25/F-30/F	J861-SD-CW-3003
合計:	6		

工程號 J-881 地盤 己達拿利

地盤用

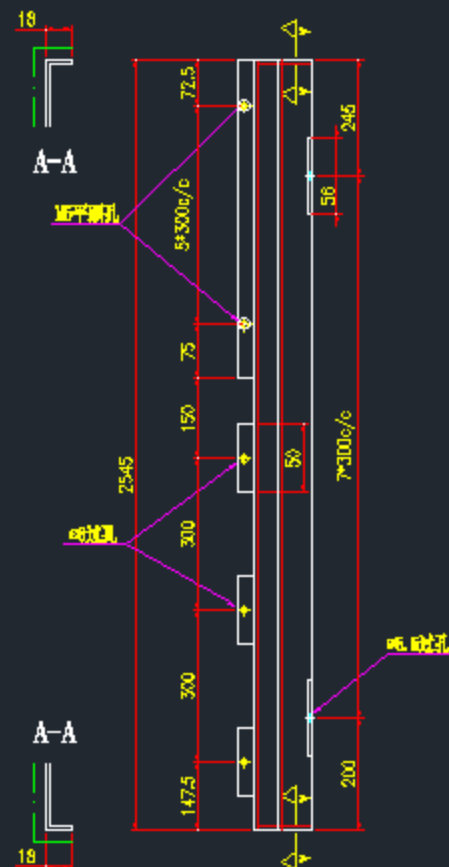

安裝示意圖

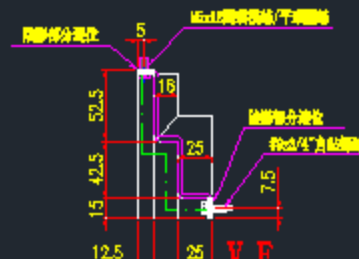


沒有修改

名稱	鋁板折邊	制圖	陳福康	2025.06.19	修改		
材料	3mm鋁板	校核	謝永林	2025.06.27	日期		
顏色	UC755004133-B-3(TMC1)	批准			圖號	QLD-322R	



物料編號	數量	樓層	施工圖位置
QLD-323R	5	25/F-29/F	J861-SD-CW-3003
合計:	5		

工程號 J-881 地盤 己遷拿利

地盤用

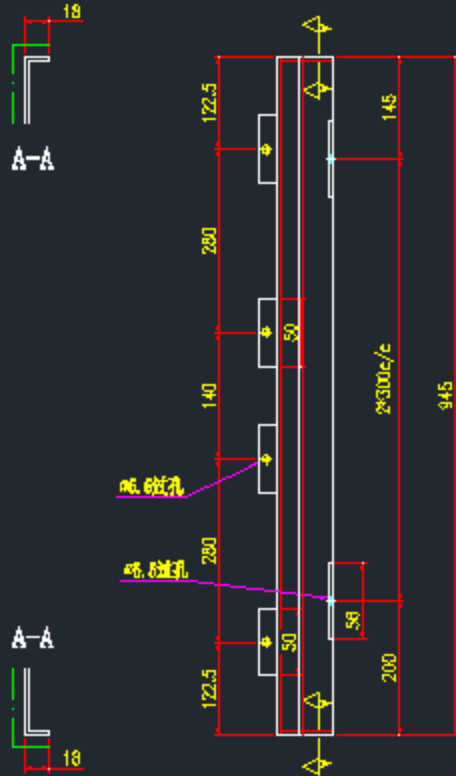

安裝示意圖

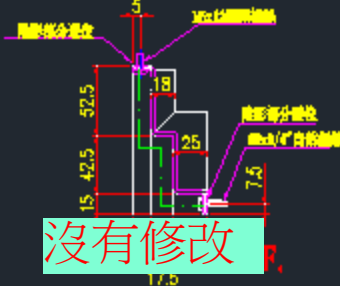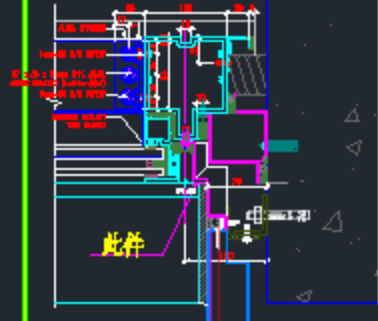


名稱	鋁板拆圖	制圖	陳耀康	2025.06.19	修改			
材料	3mm鋁板	復核	謝水林	2025.06.27	日期			
顏色	UC755004131B-3(TM01)	批准			圖號	QLD-323R		



物料編號	數量	樓層	施工圖位置
QLD-324R	1	30/F	J861-SD-CW-3003
合計:	1		

工程號 J-881 地盤 己遷拿利

地盤用

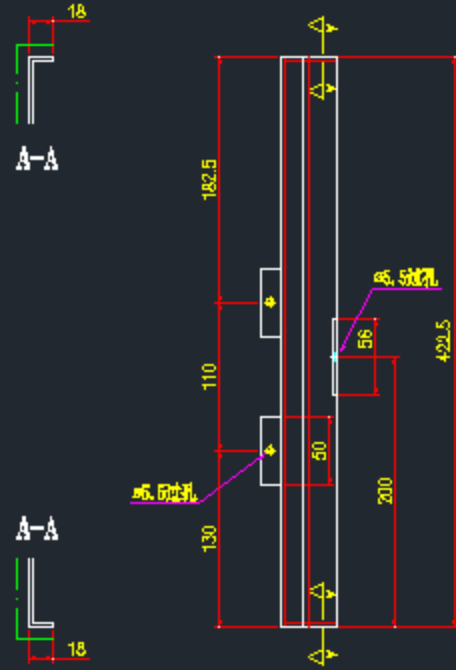


安裝示意圖

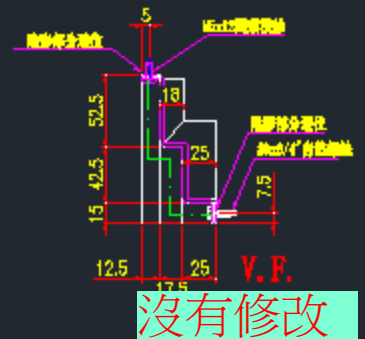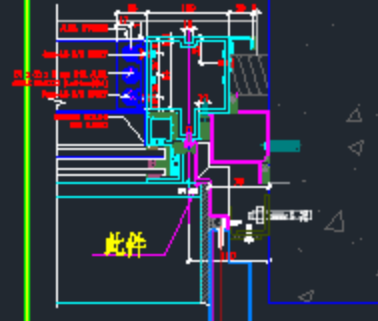

名稱	鋁板拆圖	制圖	陳耀康	2025.06.19	修改			
材料	3mm鋁板	復核	謝水林	2025.06.27	日期			
顏色	UC755004131B-3(TM01)	批准			圖號	QLD-324R		

物料編號	數量	樓層	施工圖位置
QLD-331	1	12/F	J861-SD-CW-3001
	9	15/F-23/F	J861-SD-CW-3003
合計:	10		

工程號 J-861 地盤 已連拿利

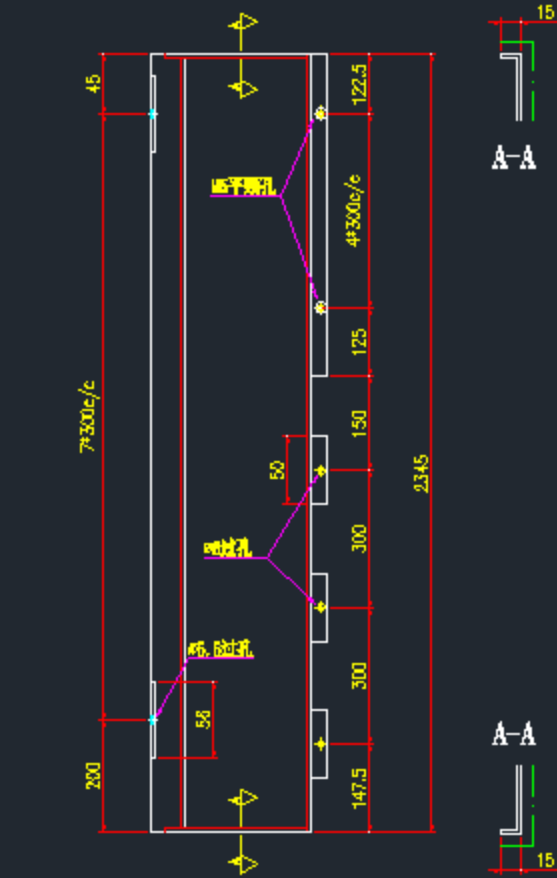


地盤用


A-A

A-A

15

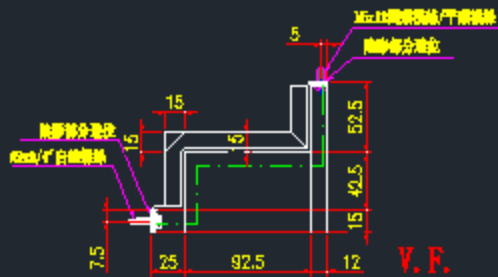

安裝示意圖

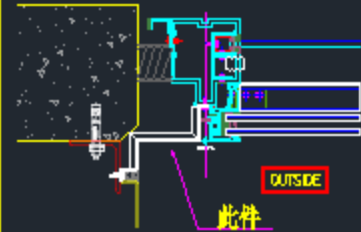


1 TYPICAL MULLION DETAIL CURTAIN WALL 5001

沒有修改

名稱	鋁板拆圖	圖號	圖版本	2025.06.19	修改	
材料	3mm鋁板	審核	謝永林	2025.06.27	日期	
顏色	UC765004(1)ALB-3(TWO)	批准			圖號	QLD-331

物料編號	數量	樓層	施工圖位置
QLD-332	1	12/F	J861-SD-CW-3001
	9	15/F-23/F	J861-SD-CW-3003
合計:	10		

工程號 J-861 地盤 已連拿利

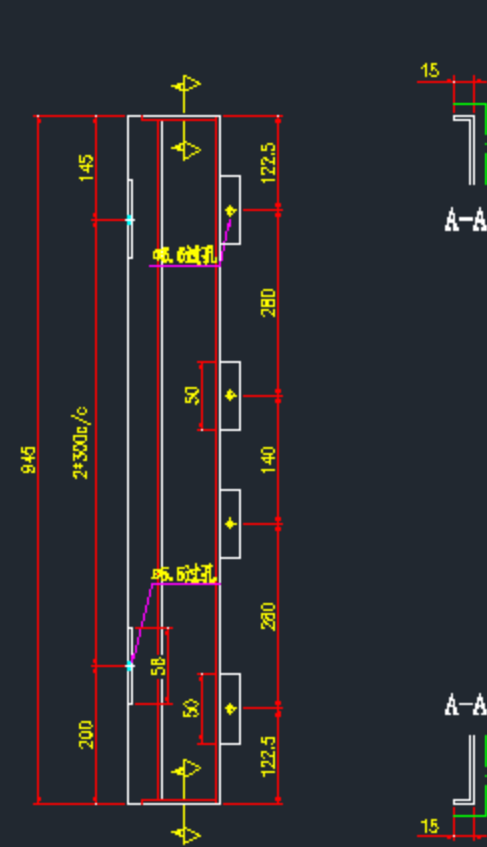


地盤用


A-A

A-A

15

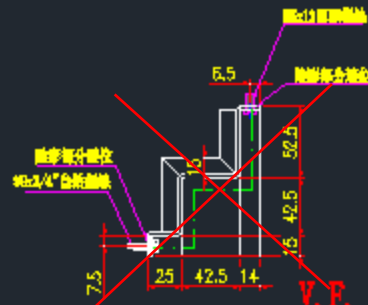

安裝示意圖

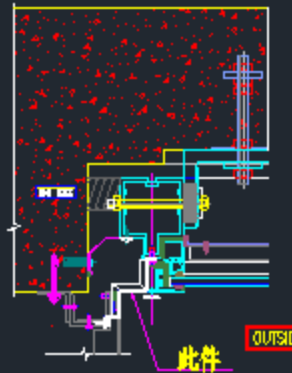

1 TYPICAL MULLION DETAIL CURTAIN WALL


按QLD-311做法和尺寸修改，但鋁板高度不變

名稱	鋁板拆圖	圖號	圖版本		修改	
材料	3mm鋁板	審核			日期	
顏色	UC765004(1)ALB-3(TWO)	批准			圖號	QLD-332



物料編號	數量	樓層	施工圖位置
QLD-331R	1	12/F	J861-SD-CW-3001
	9	15/F-23/F	J861-SD-CW-3003
合計:	10		

工程號 J-001 地盤 已獲拿利

地盤用

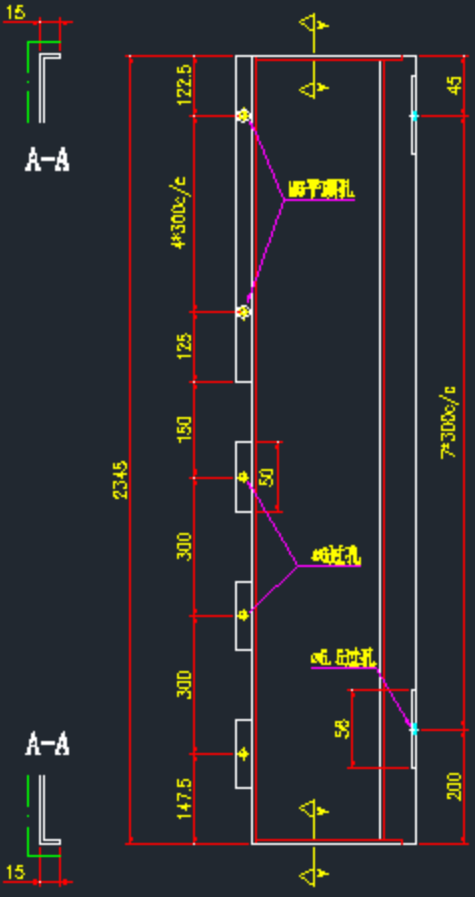

安裝示意圖

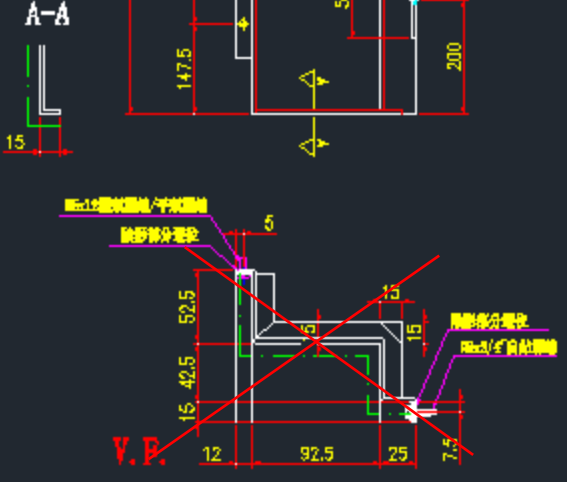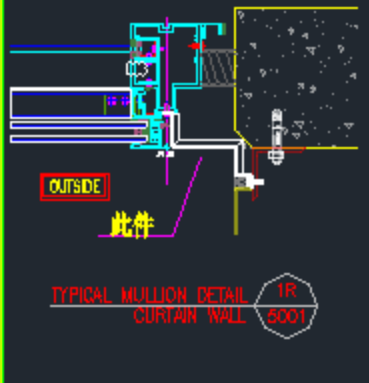


名稱	鋁板封圈
材料	3mm鋁板
顏色	UC7550M413LB-3 (DND1)

按QLD-332R做法和尺寸修改，
但鋁板高度不變



物料編號	數量	樓層	施工圖位置
QLD-332R	1	12/F	J861-SD-CW-3001
	9	15/F-23/F	J861-SD-CW-3003
合計:	10		

工程號 J-001 地盤 已獲拿利

地盤用

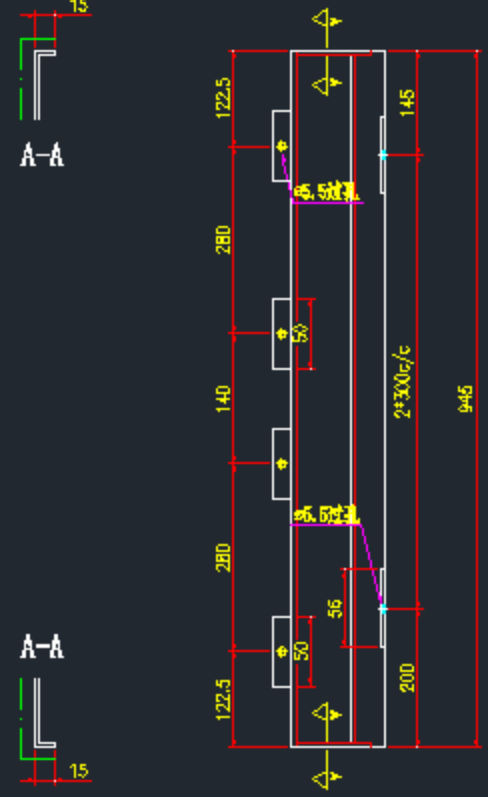

安裝示意圖


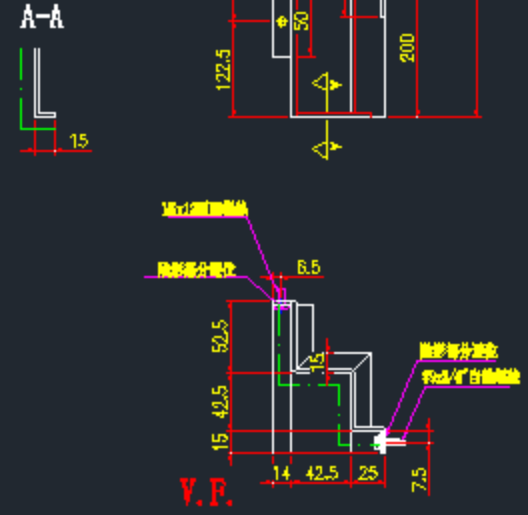
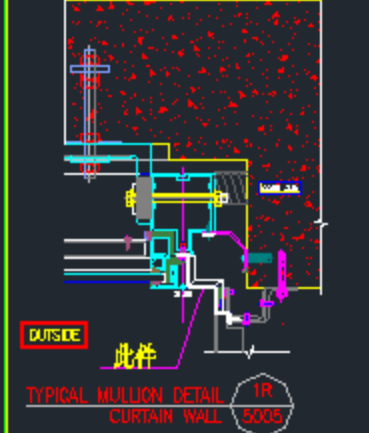


名稱	鋁板封圈
材料	3mm鋁板
顏色	UC7550M413LB-3 (DND1)

制圖	歐潤康	日期	2025.06.27
復核	謝永林	圖號	QLD-332R
批准			

沒有修改




美特鋁質有限公司 MIDI Aluminium Fabricator Ltd.		物料編號	數量	樓層	施工圖位置		
工程號	J-001	地盤	己過拿利	QLD-341	1	12/F	J861-SD-CW-3001
				合計:	15	15/F-30/F	J861-SD-CW-3003
				合計:	16		

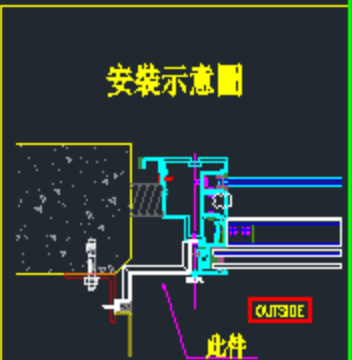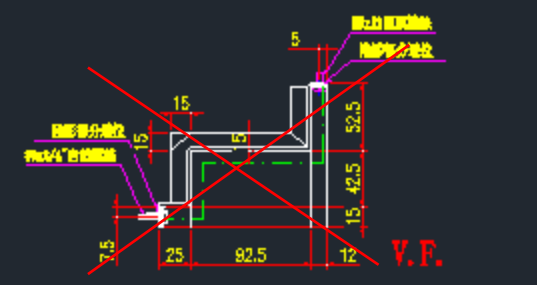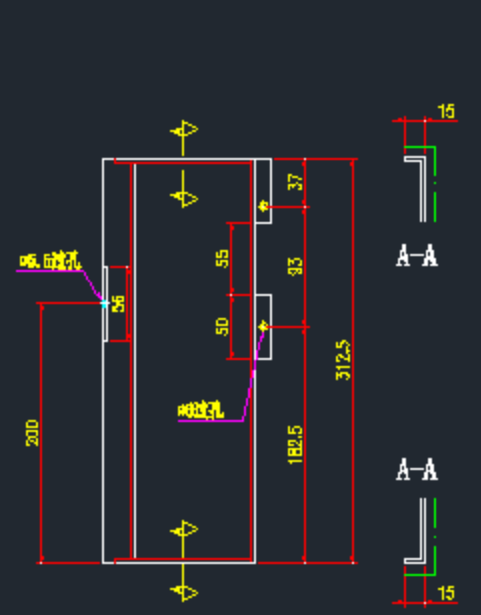

按AA04做法和尺寸修改，
但鋁板高度不變

名稱	鋁板封邊	制圖	陳漢康	2025.06.19	修改		
材料	3mm鋁板	審核	謝永林	2025.06.27	日期		
顏色	UK758004133B-S(TM01)	標準			圖號	QLD-341	




美特鋁質有限公司 MIDI Aluminium Fabricator Ltd.		物料編號	數量	樓層	施工圖位置		
工程號	J-001	地盤	己過拿利	QLD-342	1	12/F	J861-SD-CW-3001
				合計:	9	15/F-23/F	J861-SD-CW-3003
				合計:	10		

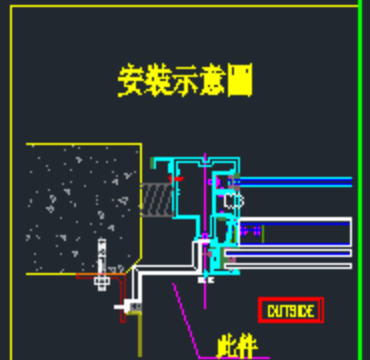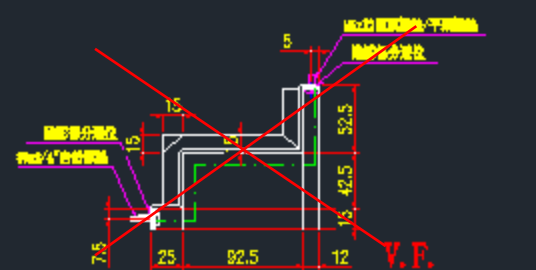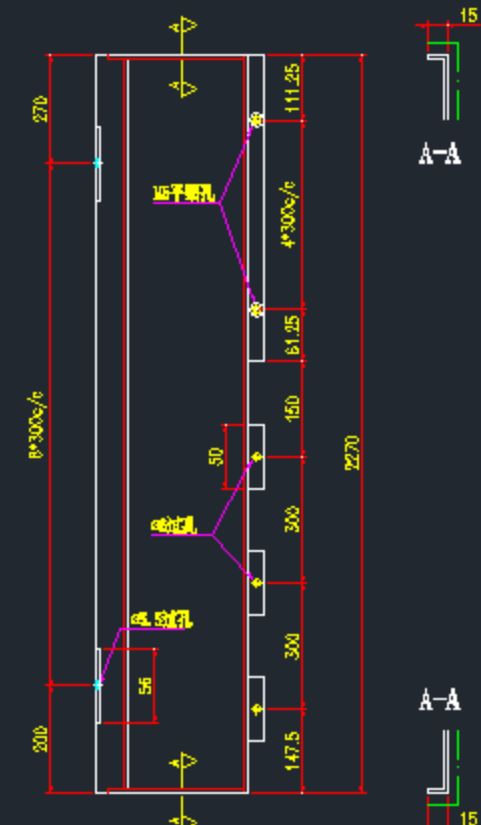

按AA04做法和尺寸修改，
但鋁板高度不變

名稱	鋁板封邊	制圖	陳漢康	2025.06.19	修改		
材料	3mm鋁板	審核	謝永林	2025.06.27	日期		
顏色	UK758004133B-S(TM01)	標準			圖號	QLD-342	

美特鋁質有限公司 MIDI Aluminium Fabricator Ltd.		物料編號	數量	樓層	施工圖位置		
工程號	J-001	地盤	己過拿利	QLD-343	6	25/F-30/F	J861-SD-CW-3003
				合計:	6		

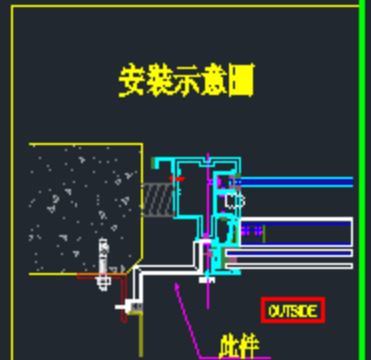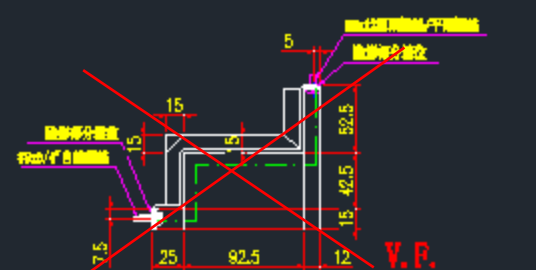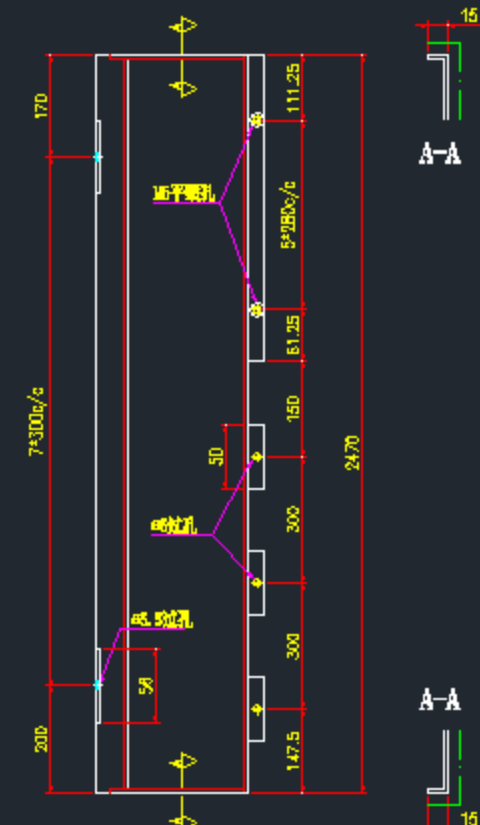

按AA04做法和尺寸修改，
但鋁板高度不變

名稱	鋁板封邊	制圖	陳漢康	2025.06.19	修改		
材料	3mm鋁板	審核	謝永林	2025.06.27	日期		
顏色	UK758004133B-S(TM01)	標準			圖號	QLD-343	

AA04

M5x12圓頭機絲

6.5

陰影部分避位

陰影部分避位

#9x3/4"自鉋螺絲

15

52.5

42.5

15


7.5

25

42.5

14

V.F.


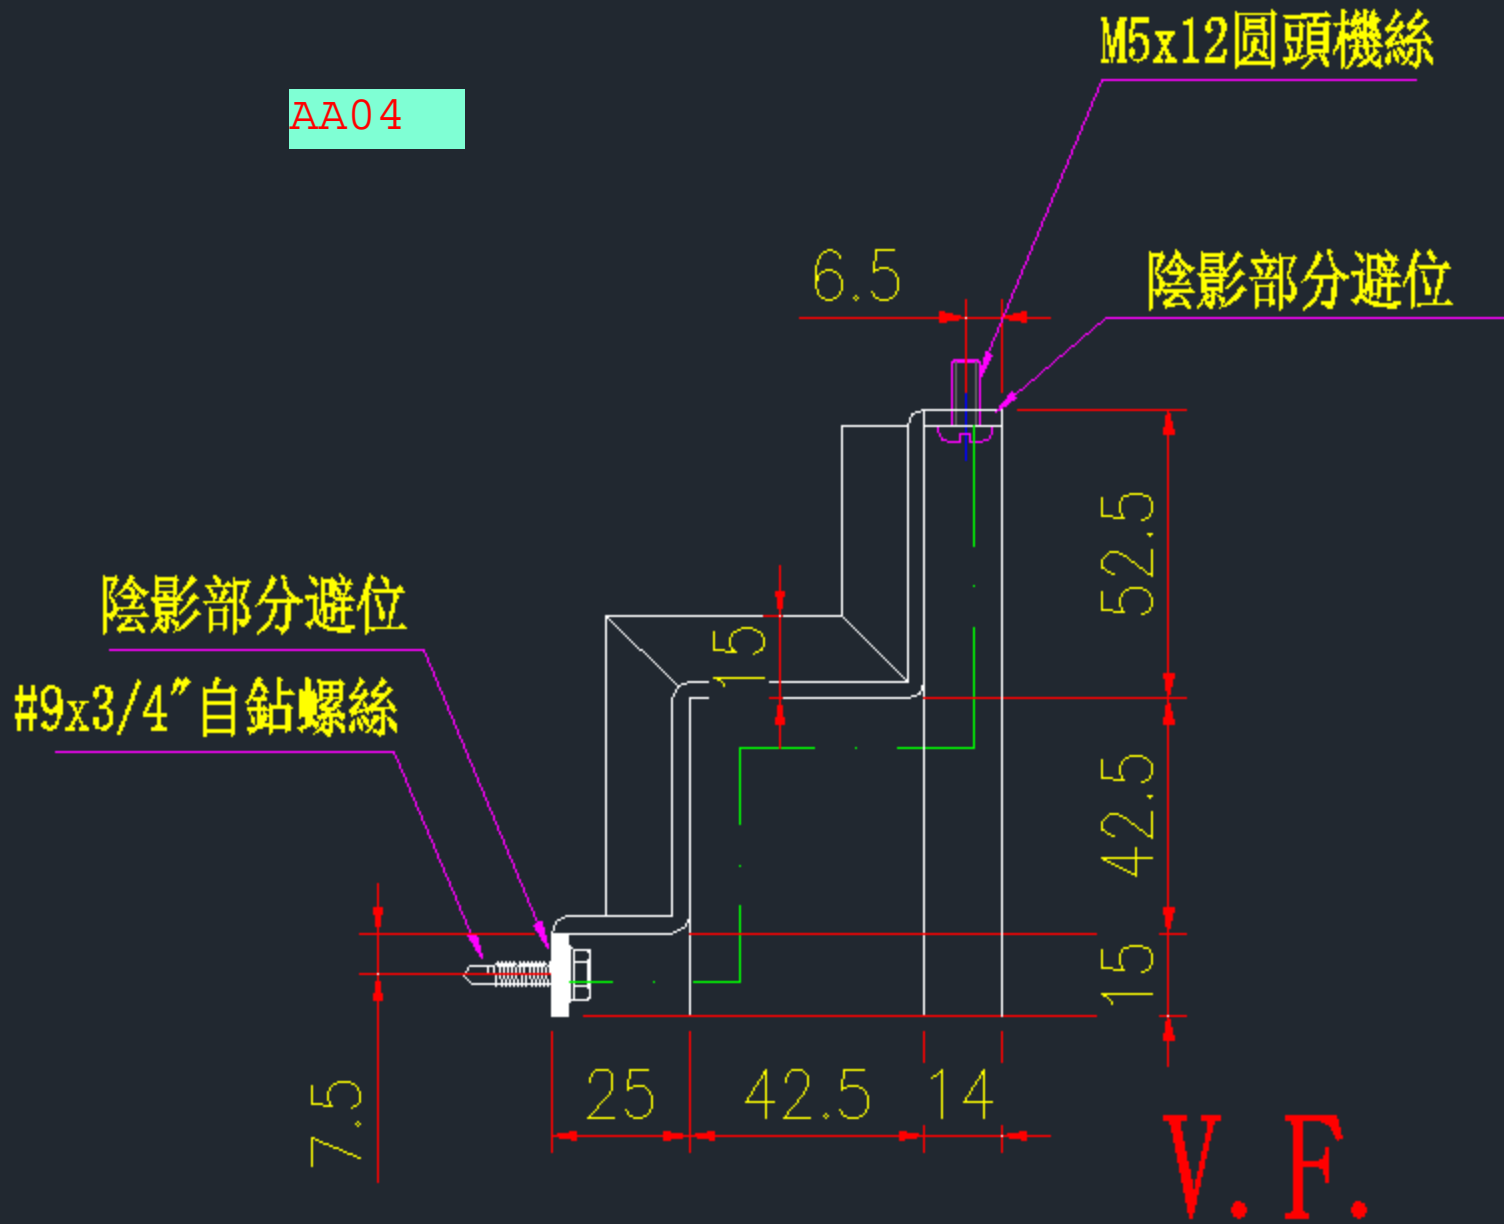


物料編號	數量	樓層	施工圖位置
QLD-311	1	12/F	J861-SD-CW-3002
合計:	1		

工程號 J-861 地盤 已過審判

地盤用



封口

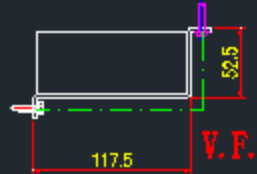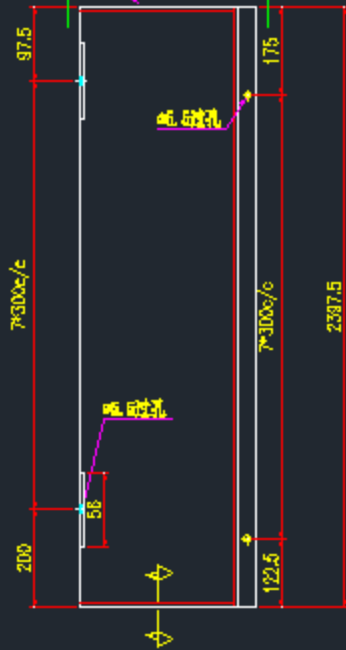

封口示意圖



安裝示意圖

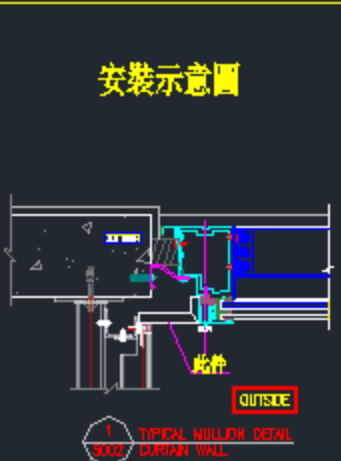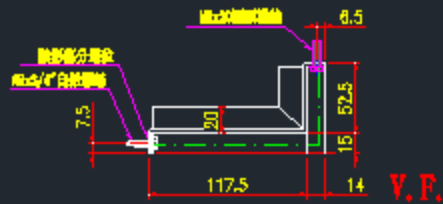



沒有修改

名稱	鋁板封窗	制圖	歐福慶	2025.06.19	修改		
材料	3mm鋁板	復核	謝永林	2025.06.27	日期		
顏色	UC1560041XLB-3 (DM1)	批准			圖號	QLD-311	

物料編號	數量	樓層	施工圖位置
QLD-312	1	12/F	J861-SD-CW-3002
合計:	1		



工程號 J-861 地盤 已過審判

地盤用

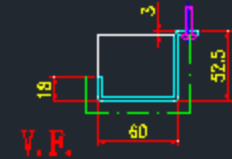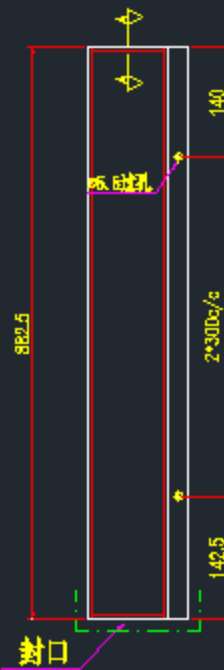

封口示意圖

安裝示意圖

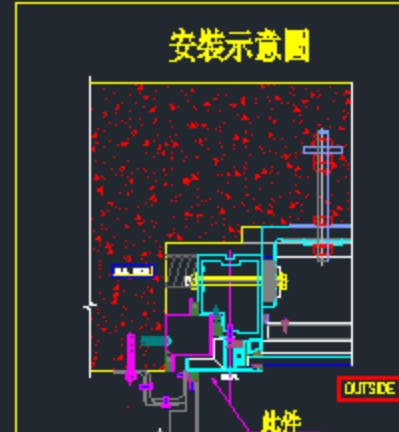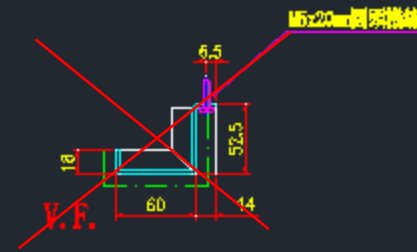



按QLD-311做法和尺寸修改，但鋁板高度不變

名稱	鋁板封窗	制圖	歐福慶	2025.06.19	修改		
材料	3mm鋁板	復核	謝永林	2025.06.27	日期		
顏色	UC1560041XLB-3 (DM1)	批准			圖號	QLD-312	

物料編號	數量	樓層	施工圖位置
QLD-313	9	15/F-23/F	J861-SD-CW-3004
合計:	9		

工程號: J-861 地區: 己連拿利

地盤用

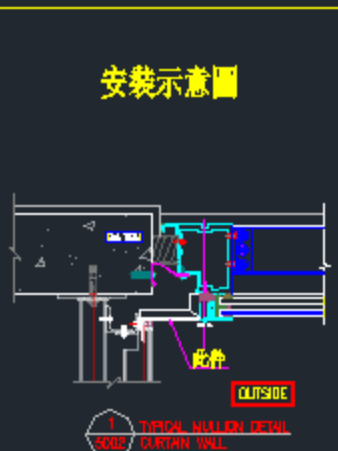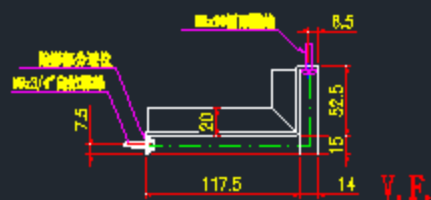




沒有修改

名稱	鋁板鋁圈	制圖	陳福慶	2025.06.19	修改		
材料	3mm鋁板	復核	謝永林	2025.06.27	日期		
顏色	DCT5004(1313-3(YMC))	批准			圖號	QLD-313	

物料編號	數量	樓層	施工圖位置
QLD-314	14	15/F-29F	J861-SD-CW-3004
合計:	14		

工程號: J-861 地區: 己連拿利

地盤用

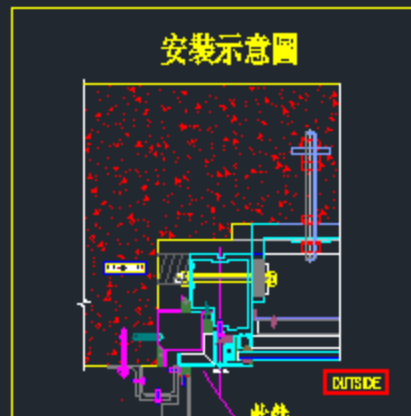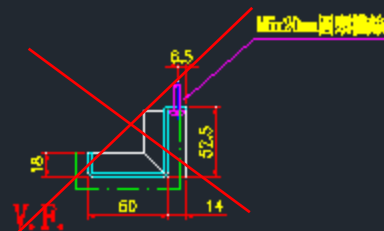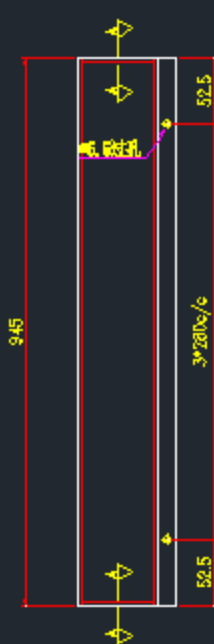


按QLD-313做法和尺寸修改，
但鋁板高度不變



名稱	鋁板鋁圈	制圖	陳福慶	2025.06.19	修改		
材料	3mm鋁板	復核	謝永林	2025.06.27	日期		
顏色	UCT5004(1313-3(YMC))	批准			圖號	QLD-314	

物料編號	數量	樓層	施工圖位置
QLD-315	1	30/F	J861-SD-CW-3004
合計:	1		

工程號 J-861 地盤 已獲准

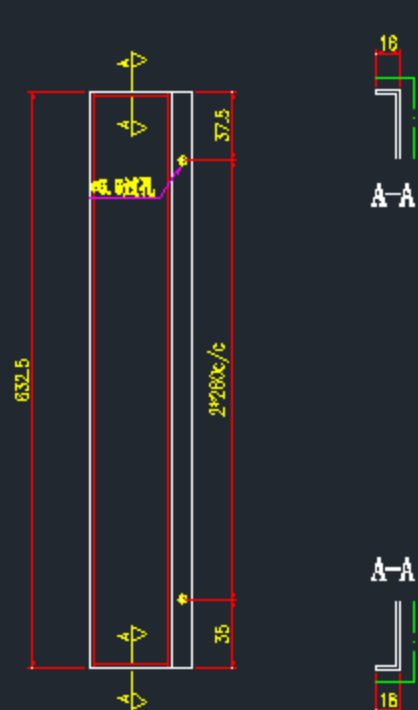

安裝示意圖

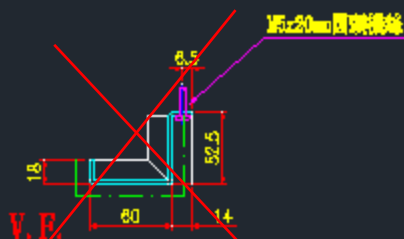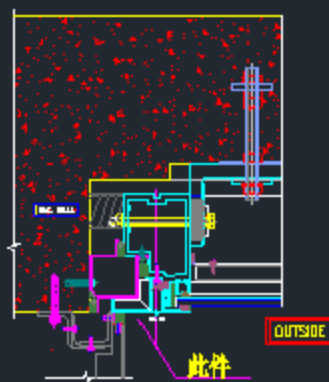


按QLD-318做法和尺寸修改，
但鋁板高度不變



名稱	鋁板封圈	圖號	QLD-315
材料	3mm鋁板	日期	2025.06.27
顏色	UC75500413LB-3(TM01)	批准	

物料編號	數量	樓層	施工圖位置
QLD-318	6	25/F-30/F	J861-SD-CW-3004
合計:	6		

工程號 J-861 地盤 已獲准

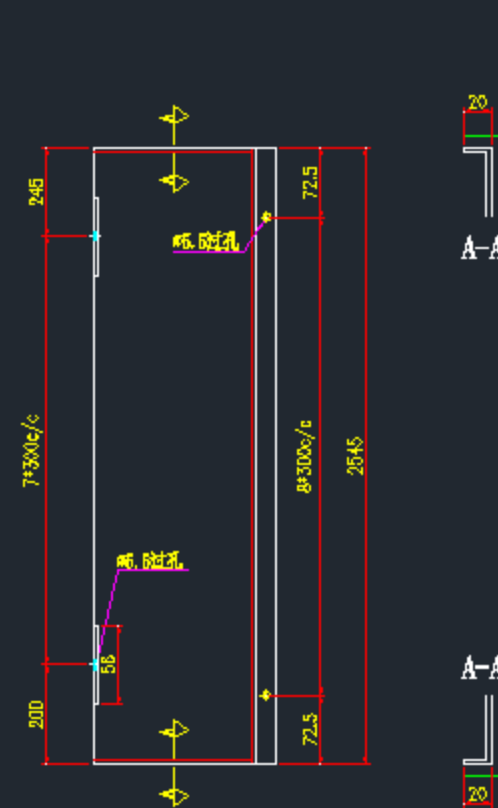



安裝示意圖

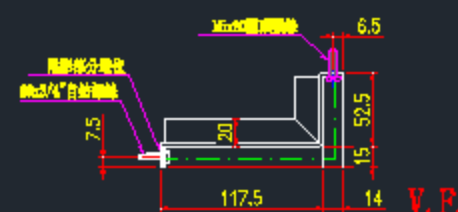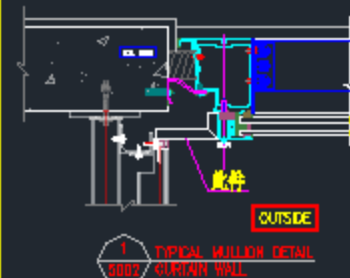

沒有修改



名稱	鋁板封圈	制圖	陳潔華	日期	2025.06.19
材料	3mm鋁板	校核	謝永林	日期	2025.08.27
顏色	UC75500413LB-3(TM01)	批准		圖號	QLD-318

		物料編號	數量	樓層	施工圖位置		
工程號	J-001	地盤	已送審	QLD-351R	1	12/F	J861-SD-CW-3002
				9	15/F-23/F	J861-SD-CW-3004	
				合計:	10		

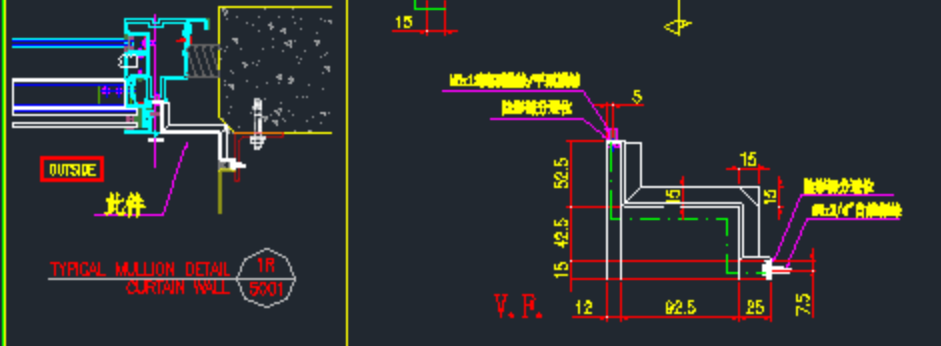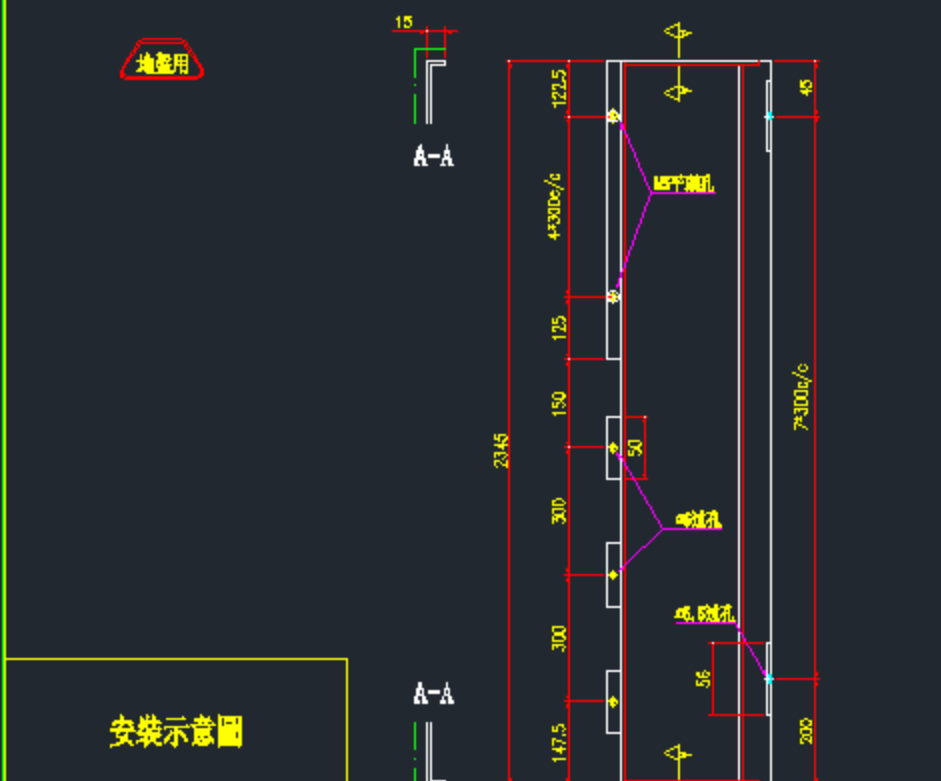



名稱	鋁板	圖號	QLD-351R	日期	2025.05.19	沒有修改
材料	3mm 鋁板	審核	謝永林	日期	2025.05.27	
顏色	UCY6004(3.0-3(TMO))	批准		圖號	QLD-351R	

		物料編號	數量	樓層	施工圖位置		
工程號	J-001	地盤	已送審	QLD-352R	1	12/F	J861-SD-CW-3002
				15	15/F-30/F	J861-SD-CW-3004	
				合計:	16		

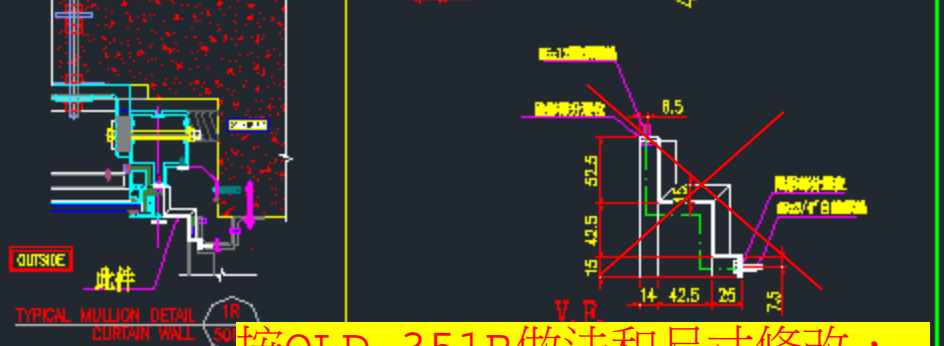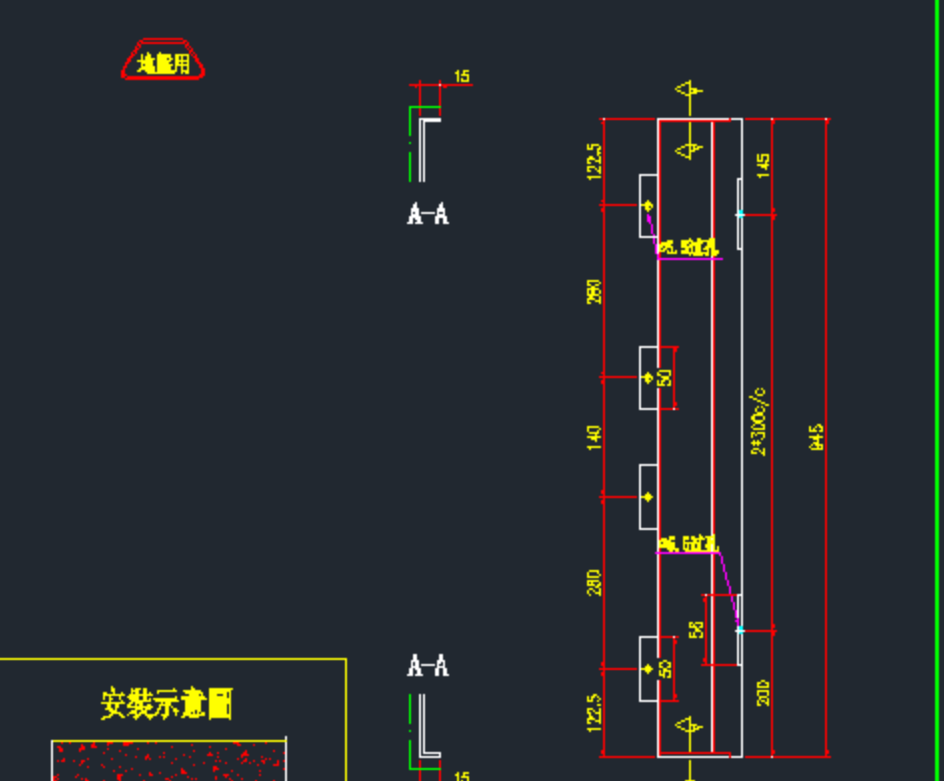


名稱	鋁板	圖號	QLD-352R	日期	2025.05.19	按QLD-351R做法和尺寸修改，但鋁板高度不變
材料	3mm 鋁板	審核	謝永林	日期	2025.05.27	
顏色	UCY6004(3.0-3(TMO))	批准		圖號	QLD-352R	

		物料編號	數量	樓層	施工圖位置		
工程號	J-001	地盤	已送審	QLD-353R	6	25/F-30/F	J861-SD-CW-3004
				合計:	6		

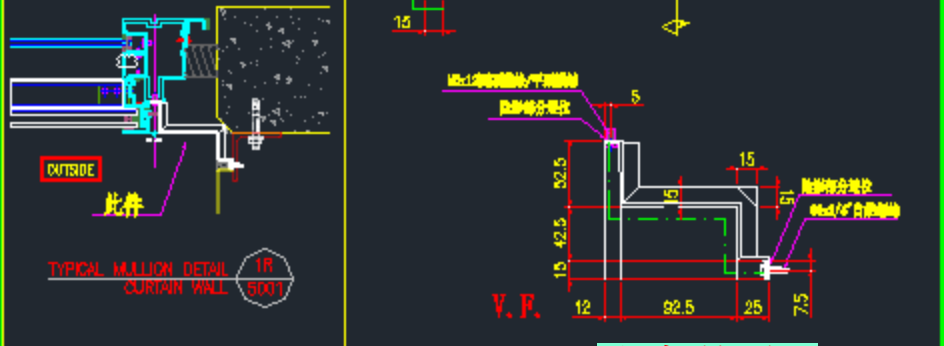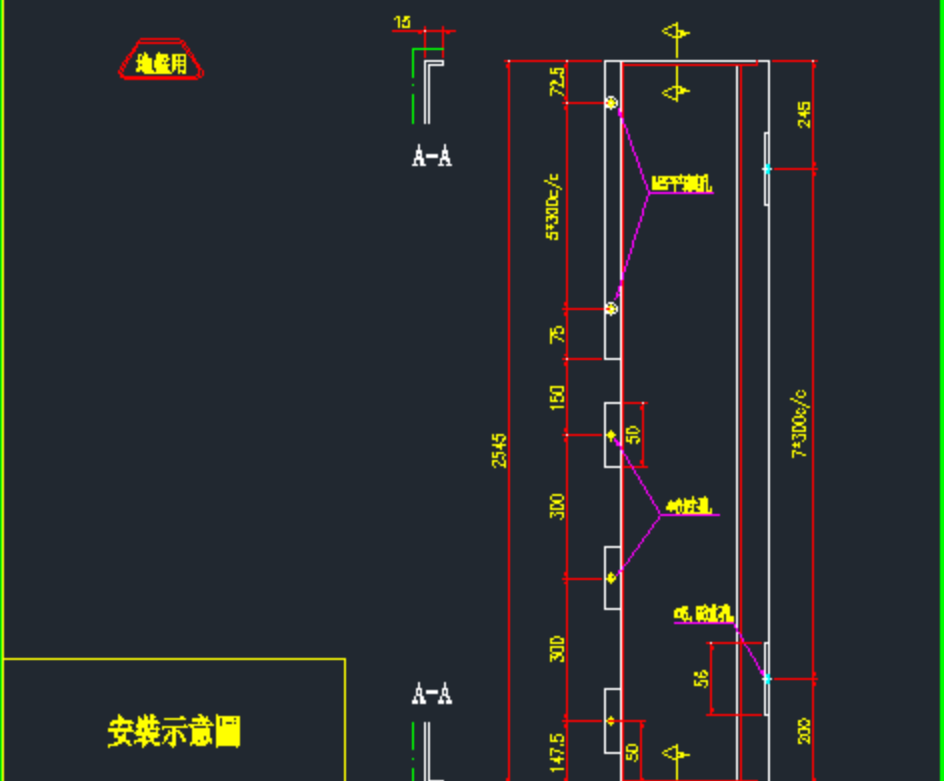


名稱	鋁板	圖號	QLD-353R	日期	2025.05.19	沒有修改
材料	3mm 鋁板	審核	謝永林	日期	2025.05.27	
顏色	UCY6004(3.0-3(TMO))	批准		圖號	QLD-353R	

美特鋁業有限公司 MIDI Aluminium Fabricator Ltd.		物料編號	數量	樓層	施工圖位置		
工程號	J-881	地盤	已過審判	QLD-351	1	12/F	J861-SD-CW-3002
				9	15/F-23/F	J861-SD-CW-3004	
				合計:	10		

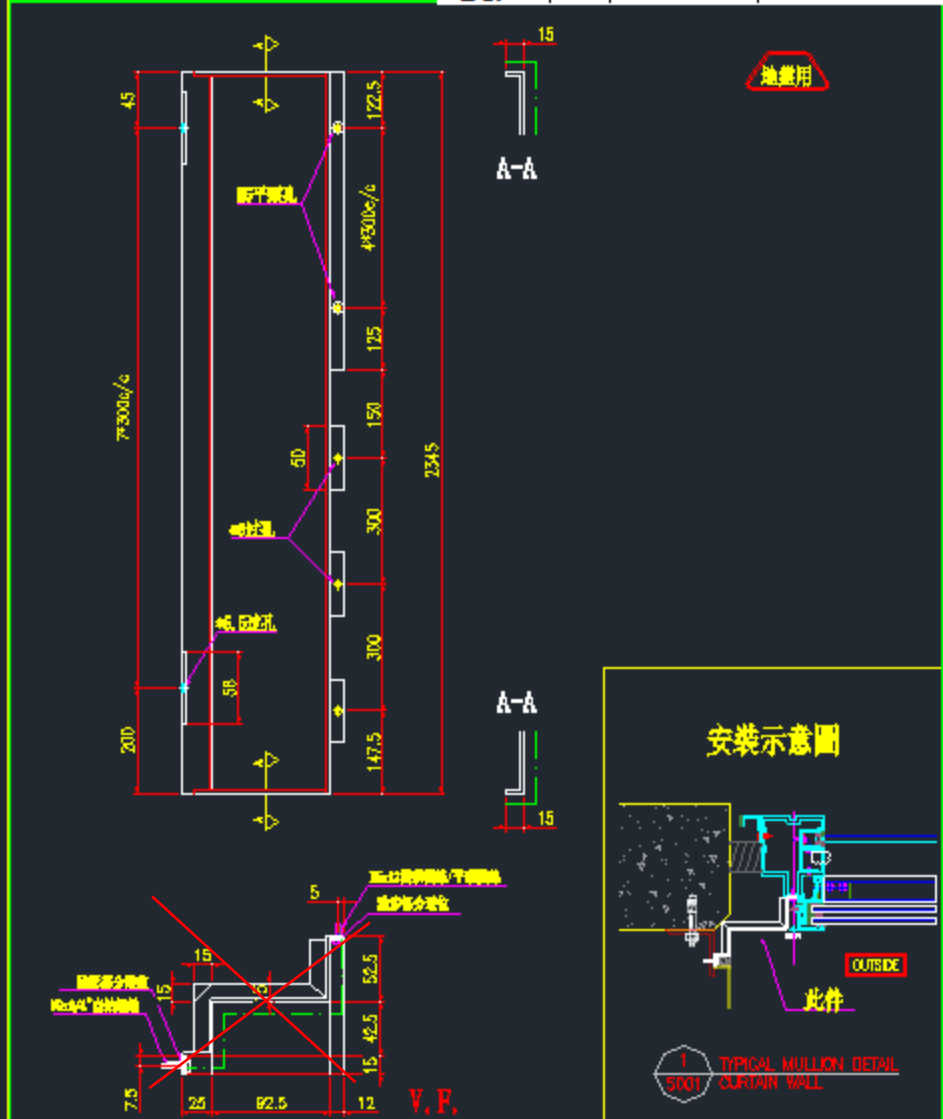


名稱	材料	顏色	標準	圖號
	3mm鋁板	130198800(TMG)	批準	QLD-351

美特鋁業有限公司 MIDI Aluminium Fabricator Ltd.		物料編號	數量	樓層	施工圖位置		
工程號	J-881	地盤	已過審判	QLD-352	1	12/F	J861-SD-CW-3002
				15	15/F-30/F	J861-SD-CW-3004	
				合計:	16		

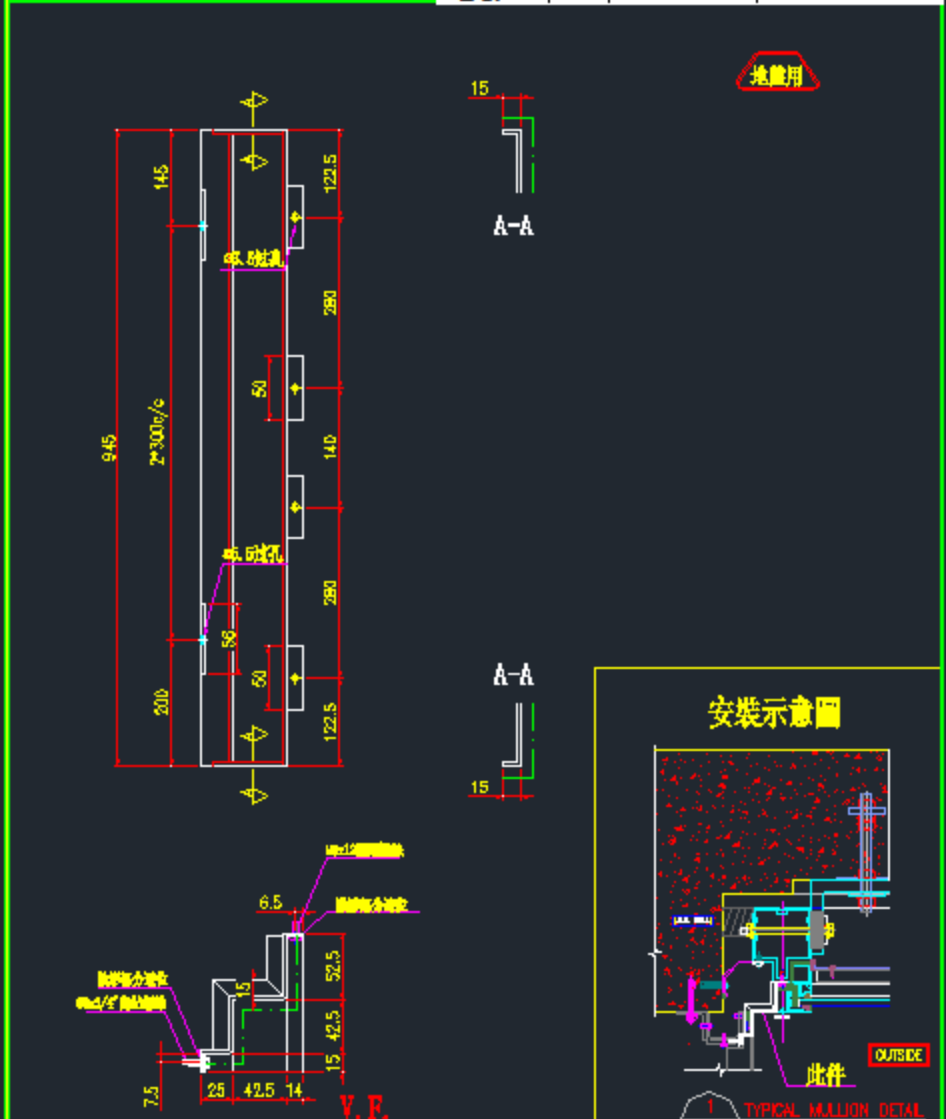

名稱	材料	顏色	標準	圖號
	3mm鋁板	130198800(TMG)	批準	QLD-352

美特鋁業有限公司 MIDI Aluminium Fabricator Ltd.		物料編號	數量	樓層	施工圖位置		
工程號	J-881	地盤	已過審判	QLD-353	6	25/F-30/F	J861-SD-CW-3004
				合計:	6		

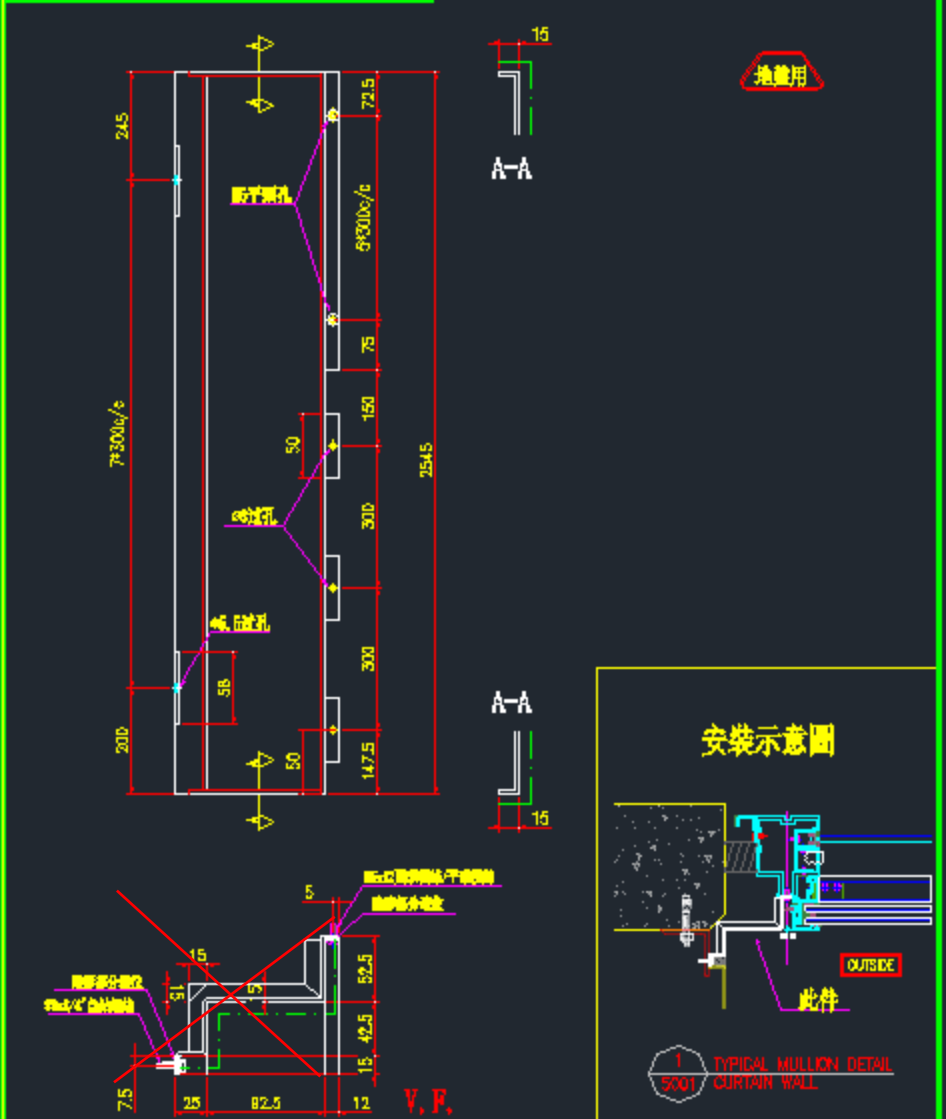


名稱	材料	顏色	標準	圖號
	3mm鋁板	130198800(TMG)	批準	QLD-353


物料編號	數量	樓層	施工圖位置
QLD-341R	1	12/F	J861-SD-CW-3002
	15	15/F-30/F	J861-SD-CW-3004
合計:	16		

工程號: J-881 地點: 地鐵 已過水測

地盤用

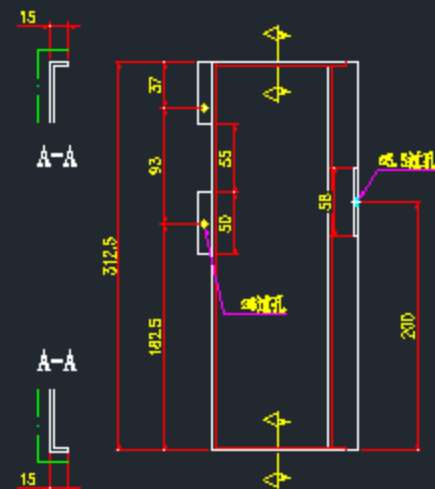

安裝示意圖

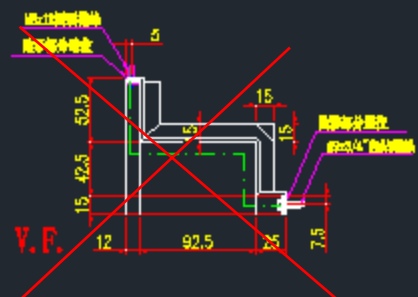

按AA05做法和尺寸修改，
但鋁板高度不變


名稱	鋁板封閉
材料	3mm鋁板
顏色	EX198346(CMG)

批準: 圖號: QLD-341R



物料編號	數量	樓層	施工圖位置
QLD-342R	1	12/F	J861-SD-CW-3002
	9	15/F-23/F	J861-SD-CW-3004
合計:	10		

工程號: J-881 地點: 地鐵 已過水測

地盤用

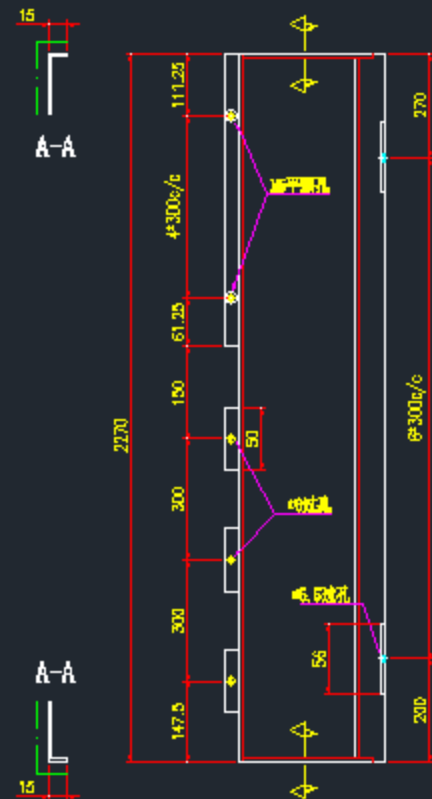

安裝示意圖

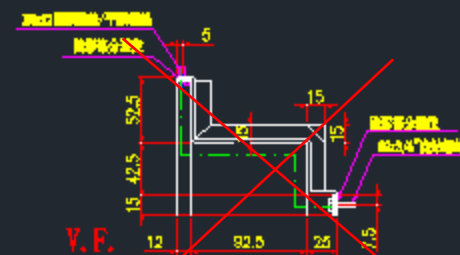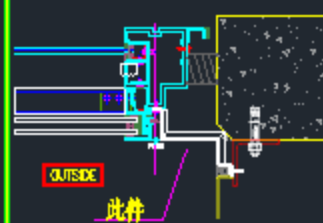

按AA05做法和尺寸修改，
但鋁板高度不變


名稱	鋁板封閉
材料	3mm鋁板
顏色	EX198346(CMG)

制圖	陳澤康	2025.06.19	修改
審核	鍾永祥	2025.08.27	日期
批準			



物料編號	數量	樓層	施工圖位置
QLD-343R	6	25/F-30/F	J861-SD-CW-3004
合計:	6		

工程號: J-881 地點: 地鐵 已過水測

地盤用

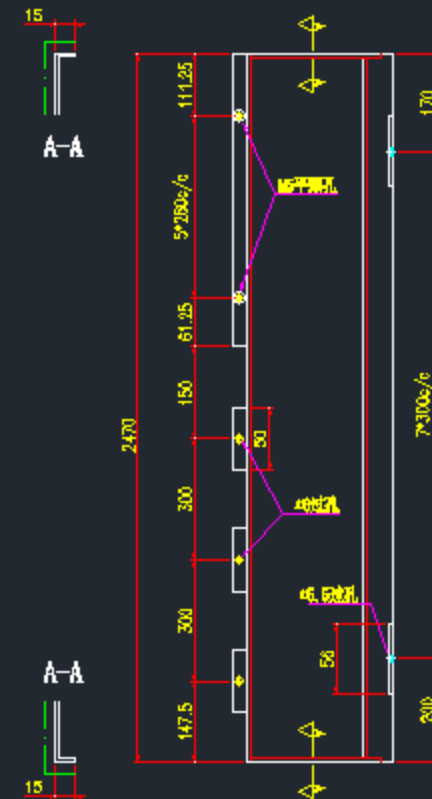

安裝示意圖

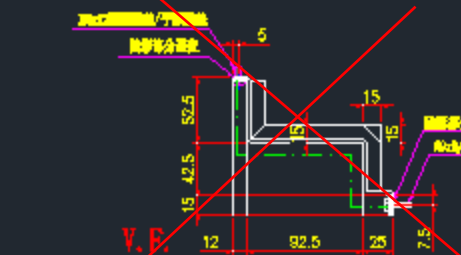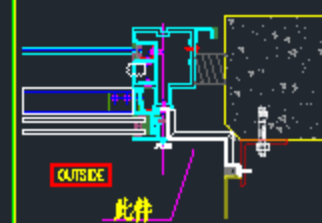

按AA05做法和尺寸修改，
但鋁板高度不變


名稱	鋁板封閉
材料	3mm鋁板
顏色	EX198346(CMG)

制圖	陳澤康	2025.06.19	修改
審核	鍾永祥	2025.08.27	日期
批準			

M5x12圆頭機絲

陰影部分避位

AA05

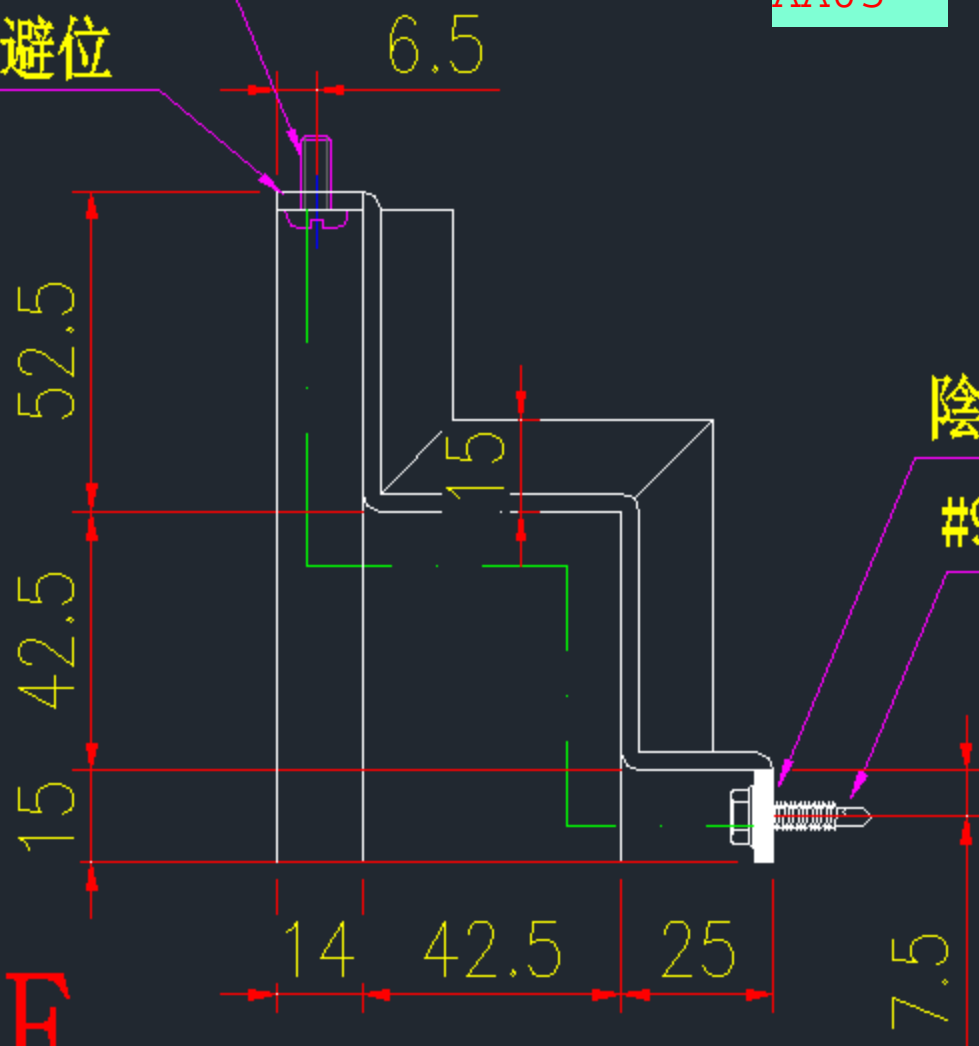

陰影部分避位

#9x3/4"自鉗螺絲

V.F.