



工程指示 / 要求簡箋 ENGINEER INSTRUCTIONS(E.I.)

工程指示編號:	EI- 9011	修改版本:	B
	HK- 0998		
工程編號:	J 861	工程名稱:	己連拿利
收件人:	生統/技術部	發件人:	細佬
工程項目:	幕牆-地盤用鋁板拆圖 內鋁板 (12F-30F)	日期:	22/12/2025

<input type="checkbox"/> 原合約工程包	<input type="checkbox"/> 原合約工程加 / 減賬 QT-	<input type="checkbox"/> 新工程報價 QT-
---------------------------------	------------------------------------------	------------------------------------

信件批核號碼/圖紙參考編號:	批核模具圖紙編號:
客戶指示附件:	管理內部批簽署:

<input type="checkbox"/> 初步鋁料 B.M.	<input type="checkbox"/> 加工拆圖, 然後生產	<input type="checkbox"/> 尺寸表
<input type="checkbox"/> 正式鋁料 B.M.	<input type="checkbox"/> 技術上資料/指示	<input type="checkbox"/> 報價
<input type="checkbox"/> 配件 B.M.	<input type="checkbox"/> 樣辦或貨品說明書	<input type="checkbox"/> 分判合約
<input type="checkbox"/> 其他:		

內容: 修改加工圖, 可繼續生產。 備注: J861- (幕牆12F-30F) 正立面地盤用鋁板拆圖原EI9011(依據EI9168G J修改增加鋁板) (2025.12.22陳).zip
完成上列要求日期: 13/01/2026

國內

<input type="checkbox"/> 生產技術總監	<input type="checkbox"/> 連附件	<input checked="" type="checkbox"/> 技術部	<input checked="" type="checkbox"/> 連附件	<input type="checkbox"/> 生產部	<input type="checkbox"/> 連附件
<input type="checkbox"/> 採購部	<input type="checkbox"/> 連附件	<input checked="" type="checkbox"/> 生產統籌部	<input checked="" type="checkbox"/> 連附件	<input type="checkbox"/> 報關組	<input type="checkbox"/> 連附件
<input type="checkbox"/> 質檢部	<input type="checkbox"/> 連附件	<input type="checkbox"/> 會計部	<input type="checkbox"/> 連附件	<input type="checkbox"/> 機械設計部	<input type="checkbox"/> 連附件
<input type="checkbox"/> 香港辦	<input type="checkbox"/> 連附件	<input type="checkbox"/> 其他:			

香港

<input type="checkbox"/> 行政部	<input type="checkbox"/> 連附件	<input type="checkbox"/> 會計部	<input type="checkbox"/> 連附件	<input type="checkbox"/> 統籌部	<input type="checkbox"/> 連附件	<input type="checkbox"/> 工程部	<input type="checkbox"/> 連附件
<input type="checkbox"/> 採購部	<input type="checkbox"/> 連附件	<input type="checkbox"/> QS部	<input type="checkbox"/> 連附件	<input type="checkbox"/> 地盤管理	<input type="checkbox"/> 連附件	<input type="checkbox"/> 維修部	<input type="checkbox"/> 連附件

*發件人簽署:	*組別成員批核簽署:
傳遞編號:	項目經理簽署: 

圖則登記表
DRAWING REGISTER

工程名稱 Project Title: 己連拿利

3001-3004地盤用幕牆收口鋁板 (12F-30F)

工程編號 Project No: J-861

分發予 Distributed To

圖則編號 Drg. No.	圖則名稱 Drawing Title
------------------	-----------------------

QLD-301	鋁板拆圖
---------	------

QLD-302	鋁板拆圖
---------	------

QLD-303	鋁板拆圖
---------	------

QLD-304	鋁板拆圖
---------	------

QLD-311R	鋁板拆圖
----------	------

QLD-312R	鋁板拆圖
----------	------

QLD-313R	鋁板拆圖
----------	------

QLD-314R	鋁板拆圖
----------	------

QLD-315R	鋁板拆圖
----------	------

QLD-316R	鋁板拆圖
----------	------

QLD-317R	鋁板拆圖
----------	------

QLD-316	鋁板拆圖
---------	------

QLD-317	鋁板拆圖
---------	------

QLD-321R	鋁板拆圖
----------	------

QLD-322R	鋁板拆圖
----------	------

QLD-323R	鋁板拆圖
----------	------

QLD-324R	鋁板拆圖
----------	------

QLD-331	鋁板拆圖
---------	------

QLD-332	鋁板拆圖
---------	------

QLD-331R	鋁板拆圖
----------	------

QLD-332R	鋁板拆圖
----------	------

QLD-341	鋁板拆圖
---------	------

QLD-342	鋁板拆圖
---------	------

QLD-343	鋁板拆圖
---------	------

QLD-311	鋁板拆圖
---------	------

接收日期 Receiving Date (適用於客戶圖則)							
年							
月							
日							

年	25	25					
月	6	12					
日	27	18					

	修訂編號 Revision No.						
	1	-	-				
2	-	-					
3	-	-					
4	-	-					
5	-	A					
6	-	A					
7	-	-					
8	-	-					
22	-	A					
23	-	-					
24	-	-					
25	-	A					

圖則登記表
DRAWING REGISTER

工程名稱 Project Title: 己連拿利	年	接收日期 Receiving Date (適用於客戶圖則)						
3001-3004地盤用幕牆收口鋁板 (12F-30F)	月							
工程編號 Project No: J-861	日							
分發予 Distributed To	年	25	25					
	月	6	12					
	日	27	18					

圖則編號 Drg. No.	圖則名稱 Drawing Title		修訂編號 Revision No.							
QLD-312	鋁板拆圖	26	-	A						
QLD-313	鋁板拆圖	27	-	-						
QLD-314	鋁板拆圖	28	-	-						
QLD-315	鋁板拆圖	29	-	-						
QLD-318	鋁板拆圖	30	-	-						
QLD-351R	鋁板拆圖	31	-	-						
QLD-352R	鋁板拆圖	32	-	-						
QLD-353R	鋁板拆圖	33	-	-						
HL-001	鋁板拆圖	34	-	A						
HL-002	鋁板拆圖	35	-	A						
HL-003	鋁板拆圖	36	-	A						
HL-004	鋁板拆圖	37	-	A						
HL-005	鋁板拆圖	38	-	A						
QLD-301R	鋁板拆圖	39	-	-						
QLD-301R(T)	鋁板拆圖	40	-	-						
QLD-301R(T)(1)	裝飾線安裝示意圖	41	-	-						
QLD-302R	鋁板拆圖	42	-	-						
QLD-302R(T)	鋁板拆圖	43	-	-						
QLD-302R(T)(1)	裝飾線安裝示意圖	44	-	-						
QLD-303R	鋁板拆圖	45	-	-						
QLD-303R(T)	鋁板拆圖	46	-	-						
QLD-303R(T)(1)	裝飾線安裝示意圖	47	-	-						
QLD-351	鋁板拆圖	48	-	-						
QLD-352	鋁板拆圖	49	-	-						
QLD-353	鋁板拆圖	50	-	-						

圖則登記表
DRAWING REGISTER

工程名稱 Project Title: 己連拿利	年	接收日期 Receiving Date (適用於客戶圖則)						
3001-3004地盤用幕牆收口鋁板 (12F-30F)	月							
工程編號 Project No: J-861	日							
分發予 Distributed To	年	25	25					
	月	6	12					
	日	27	18					

圖則編號 Drg. No.	圖則名稱 Drawing Title		修訂編號 Revision No.							
QLD-341R	鋁板拆圖	51	-	A						
QLD-342R	鋁板拆圖	52	-	-						
QLD-343R	鋁板拆圖	53	-	-						
XZ-LB01	鋁板拆圖	53a	-	新增						
XZ-LB02	鋁板拆圖	53b	-	新增						
XZ-LB03	鋁板拆圖	53c	-	新增						
XZ-LB04	鋁板拆圖	53d	-	新增						
QLD-361R	鋁板拆圖	54	-	-						
QLD-362R	鋁板拆圖	55	-	-						
QLD-361	鋁板拆圖	56	-	-						
QLD-362	鋁板拆圖	57	-	-						
XZ-LB11	鋁板拆圖	57a	-	新增						
BY-01	鋁板拆圖	58	-	-						
BA-01R	鋁板拆圖	59	-	-						
BA-02R	鋁板拆圖	60	-	-						
BA-01	鋁板拆圖	61	-	-						
BA-02	鋁板拆圖	62	-	-						
TP-A7	鋁板拆圖	63	-	-						
XZ-TX01	鋁板拆圖	63a	-	新增						
XZ-TX01(1)	套芯安裝示意圖	63b	-	新增						
LJ-003	鋁角加工圖	64	-	-						
LJ-003R	鋁角加工圖	65	-	-						
ZS-XHZ06	收口鋁板橫外裝飾線拆圖	66	-	-						
ZS-XHZ07	收口鋁板橫外裝飾線拆圖	67	-	-						
ZS-FK11	橫外裝飾線封口片 (直口位)	68	-	-						

圖則登記表
DRAWING REGISTER

工程名稱 Project Title: 己連拿利

3001-3004地盤用幕牆收口鋁板 (12F-30F)

工程編號 Project No: J-861

分發予 Distributed To

圖則編號 Drg. No.	圖則名稱 Drawing Title
------------------	-----------------------

LJ-004	橫外裝飾線固定鋁角
--------	-----------

J861-SD-CW-3001	鋁件位置圖(TM01)
-----------------	-------------

J861-SD-CW-3002	鋁件位置圖(TM01)
-----------------	-------------

J861-SD-CW-3003	鋁件位置圖(TM01)
-----------------	-------------

J861-SD-CW-3004	鋁件位置圖(TM01)
-----------------	-------------

J861-SD-CW-3002	鋁件位置圖(TM03)
-----------------	-------------

J861-SD-CW-3003	鋁件位置圖(TM03)
-----------------	-------------

J861-SD-CW-3004	鋁件位置圖(TM03)
-----------------	-------------

J861-SD-CW-3001	鋁件位置圖(TM05)
-----------------	-------------

J861-SD-CW-3002	鋁件位置圖(TM05)
-----------------	-------------

J861-SD-CW-3003	防水件位置圖
-----------------	--------

--	--

--	--

接收日期 Receiving Date (適用於客戶圖則)							
年							
月							
日							

年	25	25					
月	6	12					
日	27	18					

修訂編號 Revision No.							
----------------------	--	--	--	--	--	--	--

69	-	-					
----	---	---	--	--	--	--	--

70	-	-					
----	---	---	--	--	--	--	--

71	-	-					
----	---	---	--	--	--	--	--

72	-	A					
----	---	---	--	--	--	--	--

73	-	-					
----	---	---	--	--	--	--	--

74	-	-					
----	---	---	--	--	--	--	--

74a	-	新增					
-----	---	----	--	--	--	--	--

75	-	A					
----	---	---	--	--	--	--	--

76	-	A					
----	---	---	--	--	--	--	--

77	-	A					
----	---	---	--	--	--	--	--

78	-	-					
----	---	---	--	--	--	--	--

--	--	--	--	--	--	--	--

--	--	--	--	--	--	--	--


--	--	--	--	--	--	--	--

		工程號:	J-861	計算:	陳福慶	日期:	2025.06.27	送呈:	細佬						
		地盤名稱:	己連拿利	核對:	謝永林	日期:	2025.06.30	副本:							
地盤用鋁板B.M.表 (3001~3004)		項目類別:	幕牆收口鋁板 (12F~30F)	批准:		日期:		A/C Code:							
		修改版次:	A版-2025.12.18	總V.F.:	165.53	總重量:	1483.93								
序號	修改內容	鋁板圖號	鋁板名稱	顏色	實用	後備	總數	總重量	單件展開面積m ²	總展開面積m ²	單件V.F.m ²	總V.F.m ²	位置圖	樓層	類型
1		QLD-301	3mm厚鋁板	UCT550041XLB-3 (TM01)	1	0	1	14.358	1.766	1.766	1.696	1.696	CW-3001	12F	
2			3mm厚鋁板	UCT550041XLB-3 (TM01)	9	0	9	129.225	1.766	15.895	1.696	15.262	CW-3003	15F-23F	
3		QLD-302	3mm厚鋁板	UCT550041XLB-3 (TM01)	1	0	1	5.930	0.729	0.729	0.700	0.700	CW-3001	12F	
4			3mm厚鋁板	UCT550041XLB-3 (TM01)	14	0	14	83.019	0.729	10.211	0.700	9.805	CW-3003	15F-29F	
5		QLD-303	3mm厚鋁板	UCT550041XLB-3 (TM01)	6	0	6	93.374	1.914	11.485	1.838	11.028	CW-3003	25F-30F	
6		QLD-304	3mm厚鋁板	UCT550041XLB-3 (TM01)	1	0	1	2.438	0.300	0.300	0.288	0.288	CW-3003	30F	
7	依據EI9168J修改	QLD-311R	3mm厚鋁板	UCT550041XLB-3 (TM01)	1	0	1	3.785	0.466	0.466	0.398	0.398	CW-3001	12F	
8	依據EI9168J修改	QLD-312R	3mm厚鋁板	UCT550041XLB-3 (TM01)	1	0	1	1.726	0.212	0.212	0.197	0.197	CW-3001	12F	
9		QLD-313R	3mm厚鋁板	UCT550041XLB-3 (TM01)	9	0	9	34.728	0.475	4.272	0.405	3.649	CW-3003	15F-23F	
10	依據EI9011A修改	QLD-314R	3mm厚鋁板	UCT550041XLB-3 (TM01)	8	0	8	12.749	0.196	1.568	0.182	1.458	CW-3003	15F-22F	
11	依據EI9011A修改	QLD-315R	3mm厚鋁板	UCT550041XLB-3 (TM01)	1	0	1	1.136	0.140	0.140	0.130	0.130	CW-3003	23F	
12	依據EI9011A修改	QLD-316R	3mm厚鋁板	UCT550041XLB-3 (TM01)	6	0	6	24.054	0.493	2.959	0.418	2.511	CW-3003	25F-30F	
13	依據EI9011A修改	QLD-317R	3mm厚鋁板	UCT550041XLB-3 (TM01)	6	0	6	9.108	0.187	1.120	0.173	1.038	CW-3003	25F-30F	
14	依據EI9011A修改	QLD-316	3mm厚鋁板	UCT550041XLB-3 (TM01)	6	0	6	30.334	0.622	3.731	0.547	3.283	CW-3003	25F-30F	
15	依據EI9011A修改	QLD-317	3mm厚鋁板	UCT550041XLB-3 (TM01)	6	0	6	11.486	0.235	1.413	0.222	1.331	CW-3003	25F-30F	
16		QLD-321R	3mm厚鋁板	UCT550041XLB-3 (TM01)	1	0	1	0.486	0.060	0.060	0.050	0.050	CW-3003	25F	
17		QLD-322R	3mm厚鋁板	UCT550041XLB-3 (TM01)	6	0	6	20.886	0.428	2.569	0.357	2.141	CW-3003	25F-30F	
18		QLD-323R	3mm厚鋁板	UCT550041XLB-3 (TM01)	5	0	5	6.674	0.164	0.821	0.137	0.684	CW-3003	25F-29F	
19		QLD-324R	3mm厚鋁板	UCT550041XLB-3 (TM01)	1	0	1	0.634	0.078	0.078	0.065	0.065	CW-3003	30F	
20		QLD-331	3mm厚鋁板	UCT550041XLB-3 (TM01)	1	0	1	4.624	0.569	0.569	0.505	0.505	CW-3001	12F	
21			3mm厚鋁板	UCT550041XLB-3 (TM01)	9	0	9	41.620	0.569	5.119	0.505	4.542	CW-3003	15F-23F	
22	依據EI9011A修改	QLD-332	3mm厚鋁板	UCT550041XLB-3 (TM01)	1	0	1	1.898	0.234	0.234	0.205	0.205	CW-3001	12F	
23			3mm厚鋁板	UCT550041XLB-3 (TM01)	9	0	9	17.086	0.234	2.102	0.205	1.847	CW-3003	15F-23F	
24	依據EI9011A修改	QLD-331R	3mm厚鋁板	UCT550041XLB-3 (TM01)	1	0	1	3.659	0.450	0.450	0.386	0.386	CW-3001	12F	
25			3mm厚鋁板	UCT550041XLB-3 (TM01)	9	0	9	32.931	0.450	4.051	0.386	3.473	CW-3003	15F-23F	
26		QLD-332R	3mm厚鋁板	UCT550041XLB-3 (TM01)	1	0	1	1.518	0.187	0.187	0.158	0.158	CW-3001	12F	
27			3mm厚鋁板	UCT550041XLB-3 (TM01)	9	0	9	13.662	0.187	1.680	0.158	1.426	CW-3003	15F-23F	

		工程號:	J-861	計算:	陳福慶	日期:	2025.06.27	送呈:	細佬						
		地盤名稱:	己連拿利	核對:	謝永林	日期:	2025.06.30	副本:							
地盤用鋁板B.M.表(3001~3004)		項目類別:	幕牆收口鋁板(12F~30F)	批准:		日期:		A/C Code:							
		修改版次:	A版-2025.12.18	總V.F.:	165.53	總重量:	1483.93								
序號	修改內容	鋁板圖號	鋁板名稱	顏色	實用	後備	總數	總重量	單件展開面積m ²	總展開面積m ²	單件V.F.m ²	總V.F.m ²	位置圖	樓層	類型
28	依據EI9168J修改/減少數量	QLD-341	3mm厚鋁板	UCT550041XLB-3(TM01)	1	0	1	0.528	0.065	0.065	0.056	0.056	CW-3001	12F	
29			3mm厚鋁板	UCT550041XLB-3(TM01)	9	0	9	4.749	0.065	0.584	0.056	0.501	CW-3003	15F-23F	
29a	依據EI9168J新增	QLD-341A	3mm厚鋁板	UCT550041XLB-3(TM01)	6	0	6	3.166	0.065	0.389	0.056	0.334	CW-3003	25F-30F	
30	依據EI9011A修改	QLD-342	3mm厚鋁板	UCT550041XLB-3(TM01)	1	0	1	3.543	0.436	0.436	0.374	0.374	CW-3001	12F	
31			3mm厚鋁板	UCT550041XLB-3(TM01)	9	0	9	31.891	0.436	3.923	0.374	3.364	CW-3003	15F-23F	
32	依據EI9011A修改	QLD-343	3mm厚鋁板	UCT550041XLB-3(TM01)	6	0	6	23.110	0.474	2.843	0.406	2.438	CW-3003	25F-30F	
33	依據EI9168J修改	QLD-311	3mm厚鋁板	UCT550041XLB-3(TM01)	1	0	1	3.785	0.466	0.466	0.398	0.398	CW-3002	12F	
34	依據EI9168J修改	QLD-312	3mm厚鋁板	UCT550041XLB-3(TM01)	1	0	1	1.726	0.212	0.212	0.197	0.197	CW-3002	12F	
35		QLD-313	3mm厚鋁板	UCT550041XLB-3(TM01)	9	0	9	34.728	0.475	4.272	0.405	3.649	CW-3004	15F-23F	
36	依據EI9011A修改	QLD-314	3mm厚鋁板	UCT550041XLB-3(TM01)	14	0	14	22.310	0.196	2.744	0.182	2.551	CW-3004	15F-29F	
37	依據EI9011A修改	QLD-315	3mm厚鋁板	UCT550041XLB-3(TM01)	1	0	1	1.136	0.140	0.140	0.130	0.130	CW-3004	30F	
38		QLD-318	3mm厚鋁板	UCT550041XLB-3(TM01)	6	0	6	25.093	0.514	3.086	0.439	2.637	CW-3004	25F-30F	
39		QLD-351R	3mm厚鋁板	UCT550041XLB-3(TM01)	1	0	1	4.624	0.569	0.569	0.505	0.505	CW-3002	12F	
40			3mm厚鋁板	UCT550041XLB-3(TM01)	9	0	9	41.620	0.569	5.119	0.505	4.542	CW-3004	15F-23F	
41	依據EI9011A修改	QLD-352R	3mm厚鋁板	UCT550041XLB-3(TM01)	1	0	1	1.898	0.234	0.234	0.205	0.205	CW-3002	12F	
42			3mm厚鋁板	UCT550041XLB-3(TM01)	15	0	15	28.477	0.234	3.503	0.205	3.079	CW-3004	15F-30F	
43		QLD-353R	3mm厚鋁板	UCT550041XLB-3(TM01)	6	0	6	30.083	0.617	3.700	0.547	3.283	CW-3004	25F-30F	
44	依據EI9168G修改	HL-001	3mm厚鋁板	UCT550041XLB-3(TM01)	1	0	1	8.891	1.094	1.094	1.041	1.041	CW-3003	30F	攔河
45	依據EI9168G修改	HL-002	3mm厚鋁板	UCT550041XLB-3(TM01)	2	0	2	12.011	0.739	1.477	0.703	1.407	CW-3003	30F	攔河
46	依據EI9168G修改	HL-003	3mm厚鋁板	UCT550041XLB-3(TM01)	1	0	1	20.868	2.567	2.567	2.444	2.444	CW-3003	30F	攔河
47	依據EI9168G修改	HL-004	3mm厚鋁板	UCT550041XLB-3(TM01)	1	0	1	5.515	0.678	0.678	0.646	0.646	CW-3003	30F	攔河
48	依據EI9168G修改	HL-005	3mm厚鋁板	UCT550041XLB-3(TM01)	1	0	1	22.882	2.815	2.815	2.675	2.675	CW-3003	30F	攔河
49		QLD-301R	3mm厚鋁板	LX01963MH(TM03)	1	0	1	14.358	1.766	1.766	1.696	1.696	CW-3002	12F	
50			3mm厚鋁板	LX01963MH(TM03)	4	0	4	57.433	1.766	7.064	1.696	6.783	CW-3004	16,18,20,22F	
51		QLD-301R(T)	3mm厚鋁板	LX01963MH(TM03)	5	0	5	71.792	1.766	8.830	1.696	8.479	CW-3004	15,17,19,21,23F	裝飾線用
52		QLD-302R	3mm厚鋁板	LX01963MH(TM03)	8	0	8	47.440	0.729	5.835	0.700	5.603	CW-3004	15,17,19,21,23,26,28,30F	

 美特鋁質有限公司 MIDI Aluminium Fabricator Ltd.		工程號:	J-861	計算:	陳福慶	日期:	2025.06.27	送呈:	細佬						
		地盤名稱:	己連拿利	核對:	謝永林	日期:	2025.06.30	副本:							
		地盤用鋁板B.M.表(3001~3004)	項目類別:	幕牆收口鋁板(12F~30F)	批准:		日期:		A/C Code:						
		修改版次:	A版-2025.12.18	總V.F.:	165.53		總重量:	1483.93							
序號	修改內容	鋁板圖號	鋁板名稱	顏色	實用	後備	總數	總重量	單件展開面積m ²	總展開面積m ²	單件V.F.m ²	總V.F.m ²	位置圖	樓層	類型
53		QLD-302R(T)	3mm厚鋁板	LX01963MH(TM03)	1	0	1	5.930	0.729	0.729	0.700	0.700	CW-3002	12F	裝飾線用
54			3mm厚鋁板	LX01963MH(TM03)	7	0	7	41.510	0.729	5.106	0.700	4.902	CW-3004	16,18,20,22,25,27,29F	裝飾線用
55		QLD-303R	3mm厚鋁板	LX01963MH(TM03)	3	0	3	46.687	1.914	5.743	1.838	5.514	CW-3004	25,27,29F	
56		QLD-303R(T)	3mm厚鋁板	LX01963MH(TM03)	3	0	3	46.687	1.914	5.743	1.838	5.514	CW-3004	26,28,30F	裝飾線用
57	依據EI9011A修改	QLD-351	3mm厚鋁板	LX01963MH(TM03)	1	0	1	3.659	0.450	0.450	0.386	0.386	CW-3002	12F	
58			3mm厚鋁板	LX01963MH(TM03)	9	0	9	32.931	0.450	4.051	0.386	3.473	CW-3004	15F-23F	
59		QLD-352	3mm厚鋁板	LX01963MH(TM03)	1	0	1	1.518	0.187	0.187	0.158	0.158	CW-3002	12F	
60			3mm厚鋁板	LX01963MH(TM03)	15	0	15	22.770	0.187	2.801	0.158	2.377	CW-3004	15F-30F	
61	依據EI9011A修改	QLD-353	3mm厚鋁板	LX01963MH(TM03)	6	0	6	23.803	0.488	2.928	0.418	2.511	CW-3004	25F-30F	
62	依據EI9168J修改/ 減少數量	QLD-341R	3mm厚鋁板	LX01963MH(TM03)	1	0	1	0.528	0.065	0.065	0.056	0.056	CW-3002	12F	
63			3mm厚鋁板	LX01963MH(TM03)	9	0	9	4.749	0.065	0.584	0.056	0.501	CW-3004	15F-23F	
63a	依據EI9168J新增	QLD-341AR	3mm厚鋁板	LX01963MH(TM03)	6	0	6	3.166	0.065	0.389	0.056	0.334	CW-3004	25F-30F	
64	依據EI9011A修改	QLD-342R	3mm厚鋁板	LX01963MH(TM03)	1	0	1	3.543	0.436	0.436	0.374	0.374	CW-3002	12F	
65			3mm厚鋁板	LX01963MH(TM03)	9	0	9	31.891	0.436	3.923	0.374	3.364	CW-3004	15F-23F	
66	依據EI9011A修改	QLD-343R	3mm厚鋁板	LX01963MH(TM03)	6	0	6	23.110	0.474	2.843	0.406	2.438	CW-3004	25F-30F	
66a	依據EI9168G新增	XZ-LB01	3mm厚鋁板	LX01963MH(TM03)	1	0	1	2.038	0.251	0.251	0.226	0.226	CW-3003	30F	
66b	依據EI9168G新增	XZ-LB02	3mm厚鋁板	LX01963MH(TM03)	2	0	2	3.071	0.189	0.378	0.170	0.340	CW-3003	30F	
66c	依據EI9168G新增	XZ-LB03	3mm厚鋁板	LX01963MH(TM03)	1	0	1	5.587	0.687	0.687	0.619	0.619	CW-3003	30F	
66d	依據EI9168G新增	XZ-LB04	3mm厚鋁板	LX01963MH(TM03)	1	0	1	1.454	0.179	0.179	0.161	0.161	CW-3003	30F	
67		QLD-361R	3mm厚鋁板	UCT206165XLA-3(TM05)	2	0	2	11.981	0.737	1.474	0.655	1.310	CW-3001	12F	SD門
68		QLD-362R	3mm厚鋁板	UCT206165XLA-3(TM05)	1	0	1	2.239	0.275	0.275	0.241	0.241	CW-3001	12F	
69		QLD-361	3mm厚鋁板	UCT206165XLA-3(TM05)	2	0	2	11.981	0.737	1.474	0.655	1.310	CW-3002	12F	SD門
70		QLD-362	3mm厚鋁板	UCT206165XLA-3(TM05)	1	0	1	2.239	0.275	0.275	0.241	0.241	CW-3002	12F	
70a	依據EI9168J新增	XZ-LB11	3mm厚鋁板	UCT206165XLA-3(TM05)	1	0	1	0.634	0.078	0.078	0.064	0.064	CW-3001	12F	
70b	依據EI9168J新增		3mm厚鋁板	UCT206165XLA-3(TM05)	1	0	1	0.634	0.078	0.078	0.064	0.064	CW-3002	12F	
71		BY-01	3mm厚鋁板	UCT206165XLA-3(TM05)	5	0	5	8.824	0.217	1.085	0.217	1.085		12F-30F	備用

 美特鋁質 有限公司 MIDI Aluminium Fabricator Ltd.		工程號:	J-861	計算:	陳福慶	日期:	2025.06.27	送呈:	細佬						
		地盤名稱:	己連拿利	核對:	謝永林	日期:	2025.06.30	副本:							
地盤用鋁板B.M.表 (3001~3004)		項目類別:	幕牆收口鋁板 (12F-30F)	批准:		日期:		A/C Code:							
		修改版次:	A版-2025.12.18	總V.F.:	165.53	總重量:	1483.93								
序號	修改內容	鋁板圖號	鋁板名稱	顏色	實用	後備	總數	總重量	單件展開面積m ²	總展開面積m ²	單件V.F.m ²	總V.F.m ²	位置圖	樓層	類型
72		BA-01R	3mm厚鋁板	鉻化	2	0	2	0.855	0.053	0.105	0.000	0.000	CW-3001	12F	SD門鋁巴
73		BA-02R	3mm厚鋁板	鉻化	2	0	2	1.283	0.079	0.158	0.000	0.000	CW-3001	12F	SD門鋁巴
74		BA-01	3mm厚鋁板	鉻化	2	0	2	0.855	0.053	0.105	0.000	0.000	CW-3002	12F	SD門鋁巴
75		BA-02	3mm厚鋁板	鉻化	2	0	2	1.283	0.079	0.158	0.000	0.000	CW-3002	12F	SD門鋁巴
76		TP-A7	1.5mm厚鋁板	鉻化/瀝青油	5	0	5	9.200	0.453	2.263	0.000	0.000	CW-3003	30F	防水片
76a	依據EI9168G新增	XZ-TX01	2mm厚鋁板	MILL	4	0	4	0.499	0.023	0.092	0.000	0.000	CW-3003	30F	套芯
77					統計:		362	1483.926		183.687		165.532			

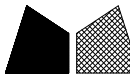


美特鋁質有限公司
MIDI Aluminium Fabricator Ltd.


物料編號	數量	樓層	施工圖位置
QLD-311R	1	12/F	J861-SD-CW-3001
合計:	1		

工程號	J-861	地盤	己連拿利
-----	-------	----	------

地盤用


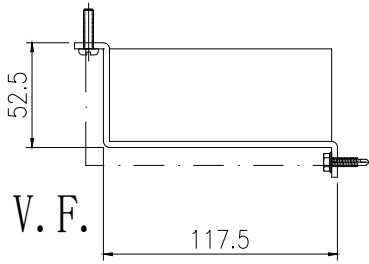


B-B封口示意圖

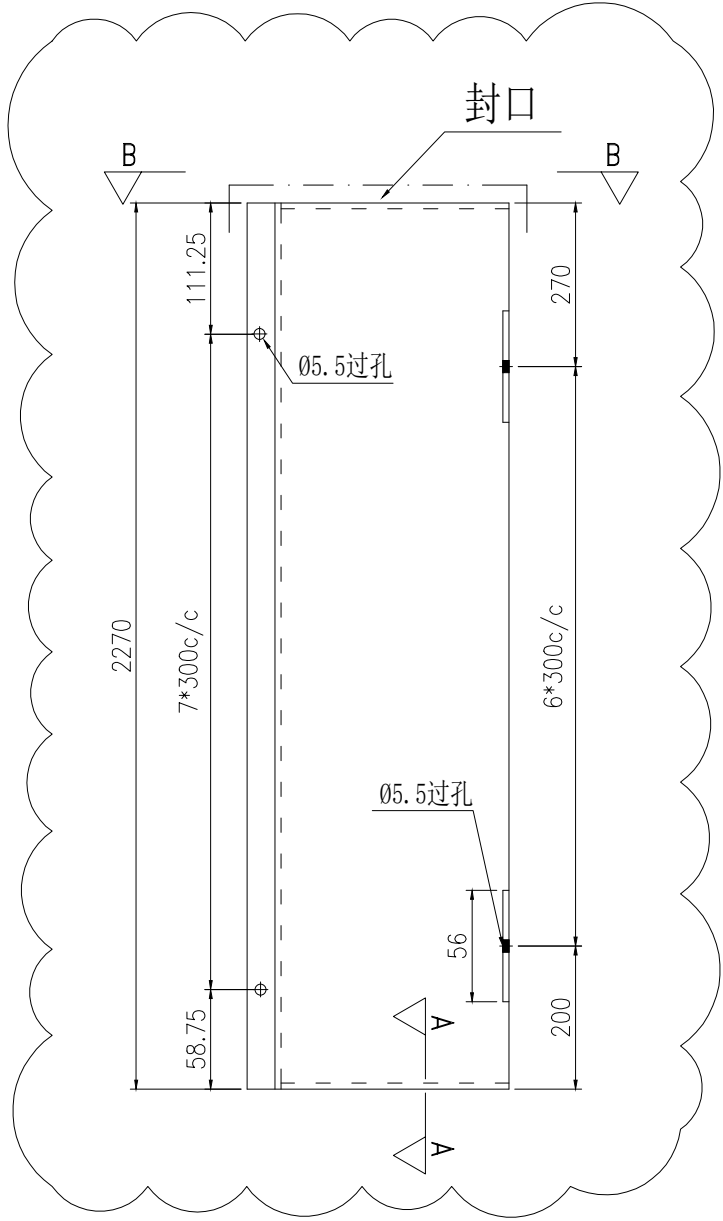


依據EI9168J修改

安裝示意圖

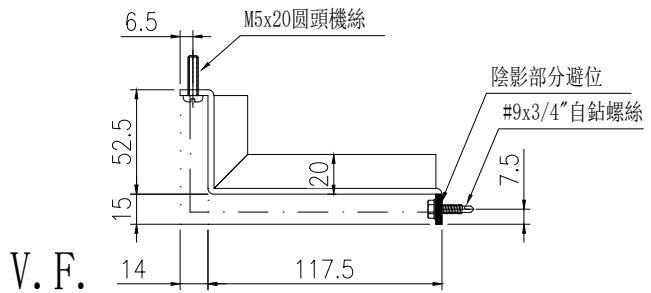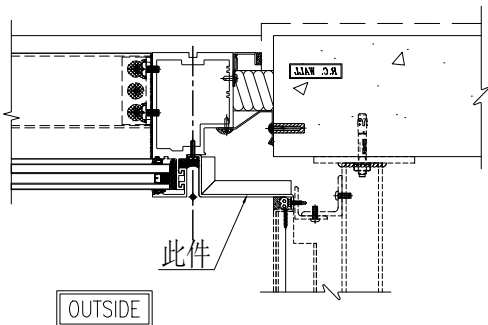

名稱	鋁板拆圖	制圖	陳福慶	2025.06.19	修改	A		
材料	3mm鋁板	復核	謝永林	2025.06.27	日期	2025.12.10		
顏色	UCT550041XLB-3(TM01)	批准			圖號	QLD-311R		


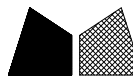


美特鋁質有限公司
MIDI Aluminium Fabricator Ltd.


物料編號	數量	樓層	施工圖位置
QLD-312R	1	12/F	J861-SD-CW-3001
合計:	1		

工程號	J-861	地盤	己連拿利
-----	-------	----	------

地盤用

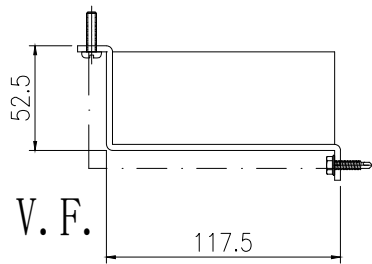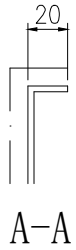


B-B封口示意圖

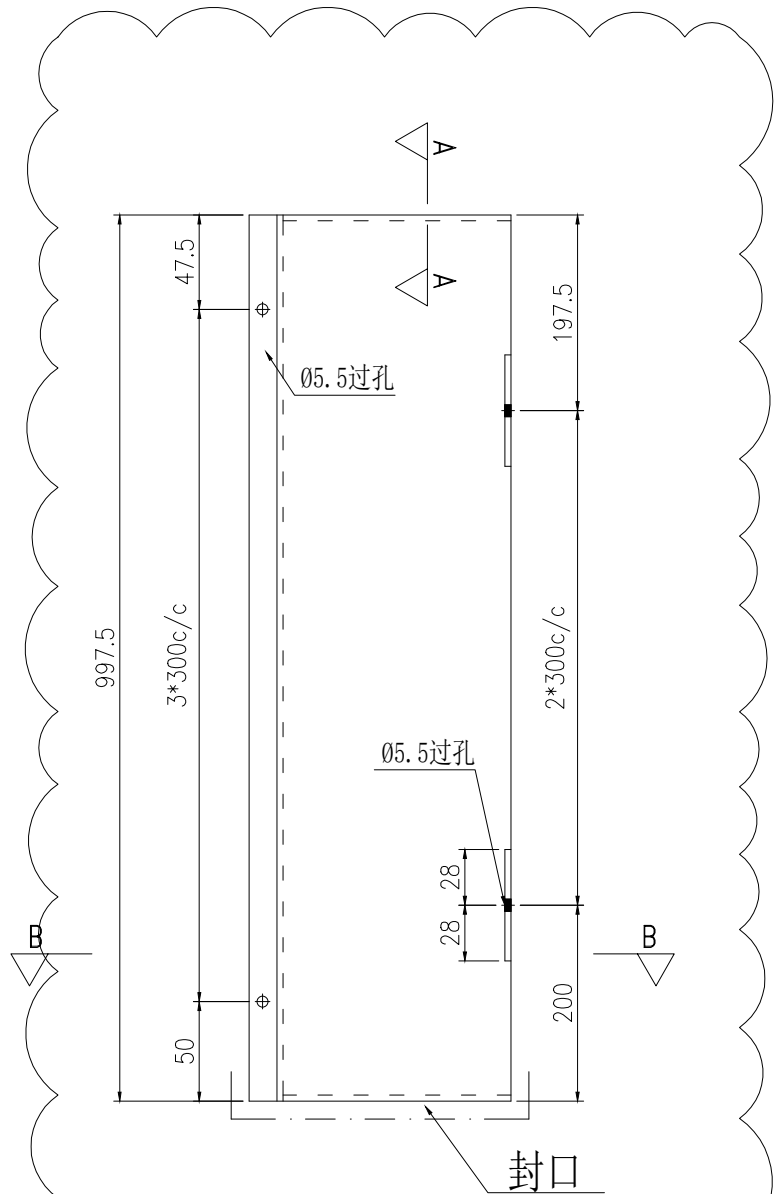


依據EI9168J修改

安裝示意圖

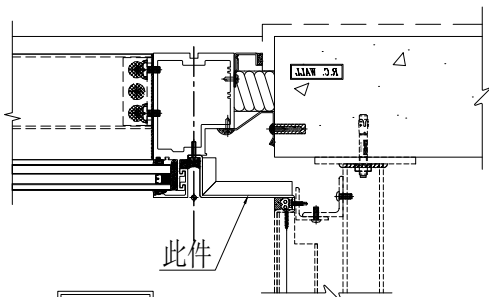



OUTSIDE

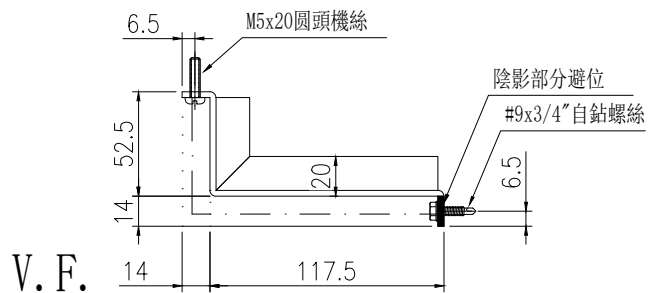

名稱	鋁板拆圖	制圖	陳福慶	2025.06.19	修改	A		
材料	3mm鋁板	復核	謝永林	2025.06.27	日期	2025.12.10		
顏色	UCT550041XLB-3(TM01)	批准			圖號	QLD-312R		

物料編號	數量	樓層	施工圖位置
QLD-311	1	12/F	J861-SD-CW-3002
合計:	1		



地盤用

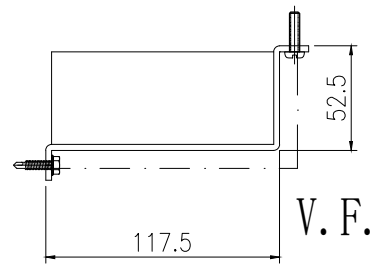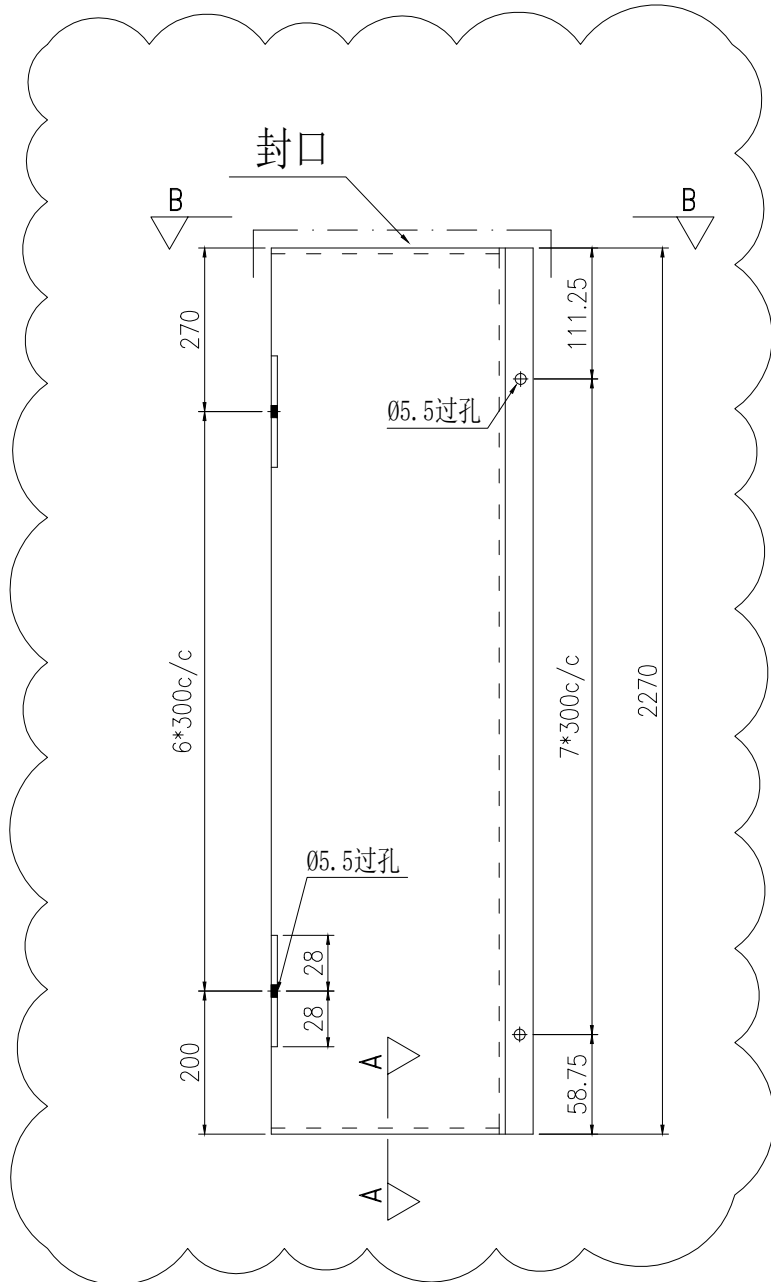


B-B封口示意圖



依據EI9168J修改

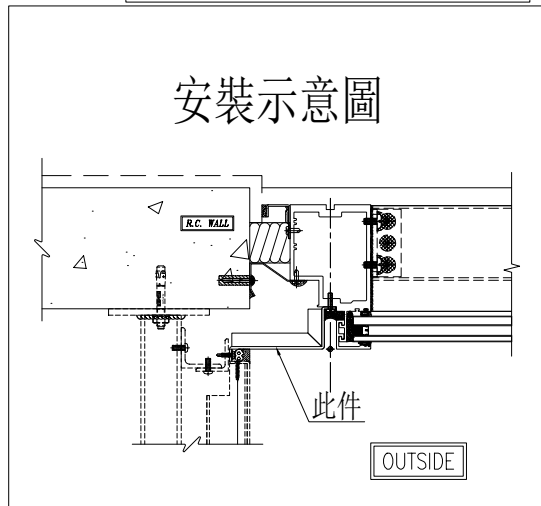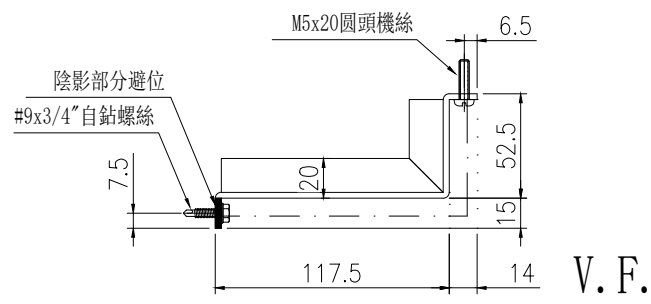

名稱	鋁板拆圖	制圖	陳福慶	2025.06.19	修改	A		
材料	3mm鋁板	復核	謝永林	2025.06.27	日期	2025.12.10		
顏色	UCT550041XLB-3(TM01)	批準			圖號	QLD-311		


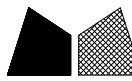


美特鋁質有限公司
MIDI Aluminium Fabricator Ltd.


物料編號	數量	樓層	施工圖位置
QLD-312	1	12/F	J861-SD-CW-3002
合計:	1		

工程號	J-861	地盤	己連拿利
-----	-------	----	------

地盤用

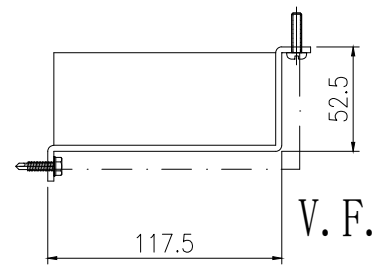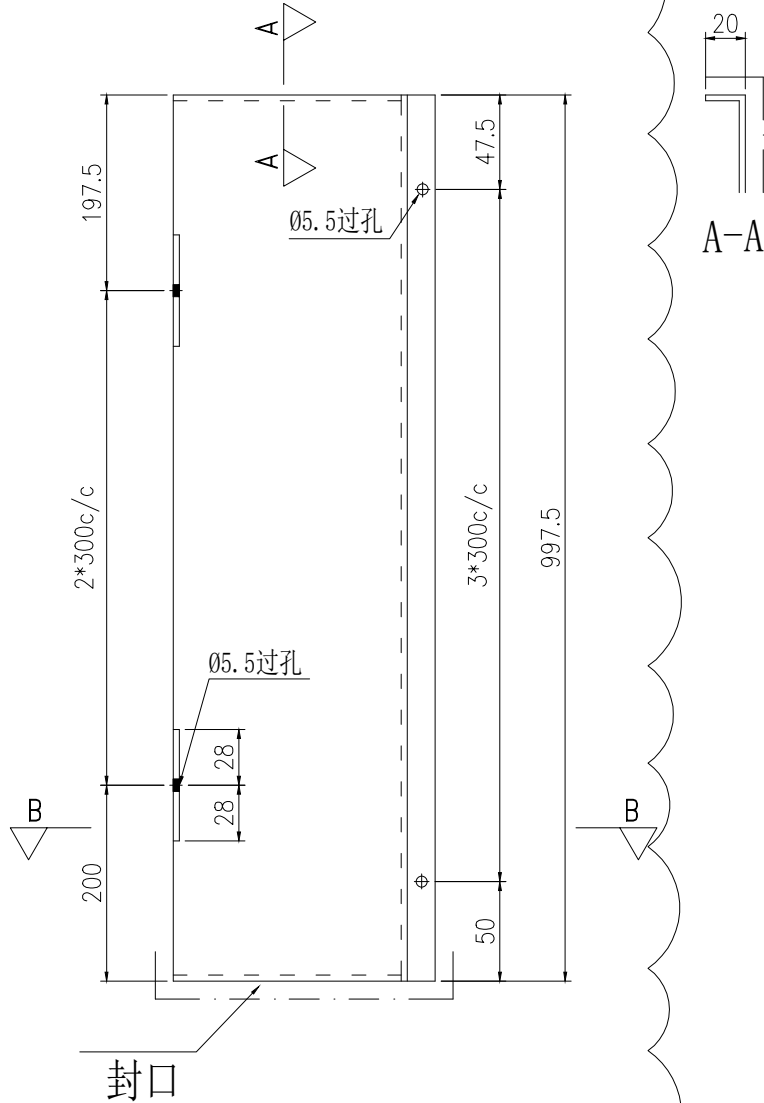


B-B封口示意圖

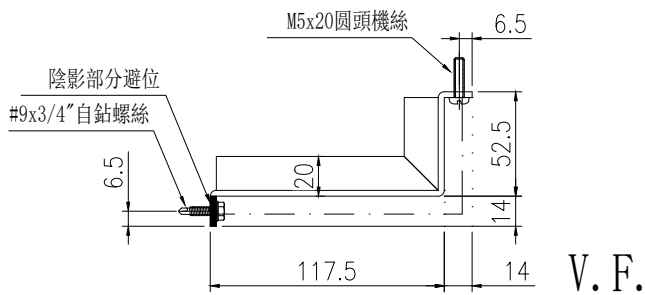


V.F.

依據EI9168J修改

安裝示意圖

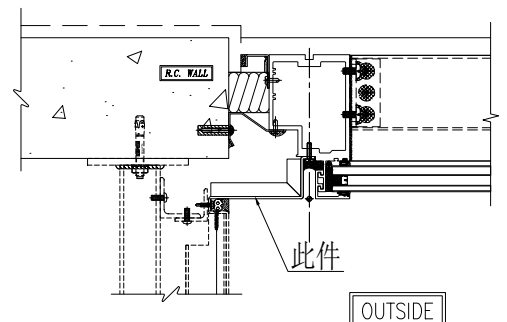

名稱	鋁板拆圖	制圖	陳福慶	2025.06.19	修改	A		
材料	3mm鋁板	復核	謝永林	2025.06.27	日期	2025.12.10		
顏色	UCT550041XLB-3(TM01)	批准			圖號	QLD-312		

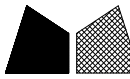

美特鋁質有限公司
MIDI Aluminium Fabricator Ltd.

工程號



J-861

地盤

己連拿利


物料編號	數量	A	B	樓層	施工圖位置
QLD-341	1	103	27	12F	CW-3001
	9	103	27	15F-23F	CW-3003
QLD-341A	6	93	37	25F-30F	CW-3003
合計:	16				

地盤用

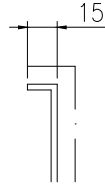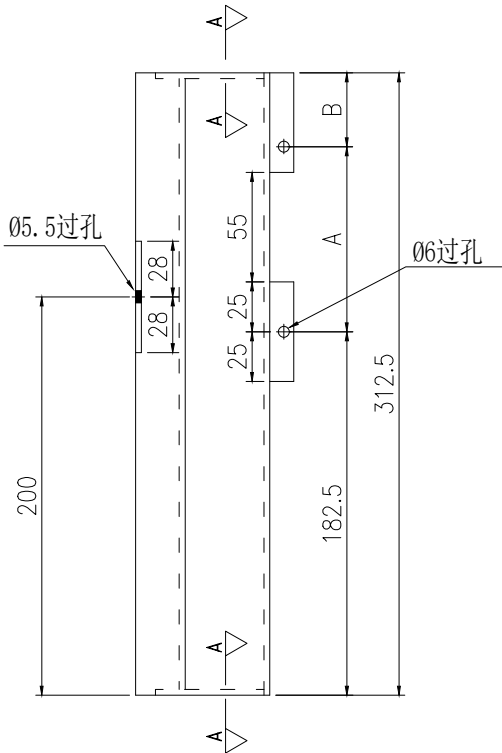



A-A

A-A

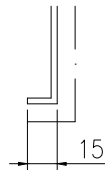


依據EI9168J修改

安裝示意圖

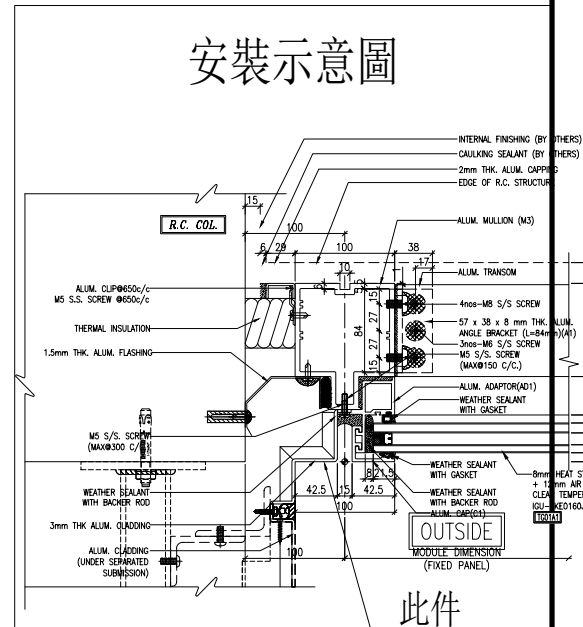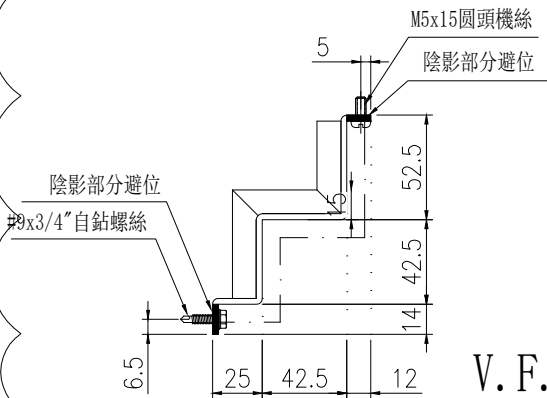

此件

名稱	鋁板拆圖	制圖	陳福慶	2025.06.19	修改	A	
材料	3mm鋁板	復核	謝永林	2025.06.27	日期	2025.12.04	
顏色	UCT550041XLB-3(TM01)	批准			圖號	QLD-341	





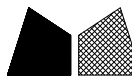


美特鋁質有限公司
MIDI Aluminium Fabricator Ltd.

物料編號	數量	樓層	施工圖位置
HL-002	2	30/F	J861-SD-CW-3003
合計:	2		

工程號 J-861 地盤 已連拿利

依據EI9168G修改

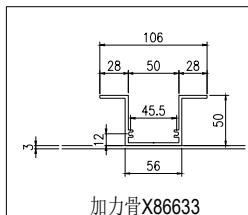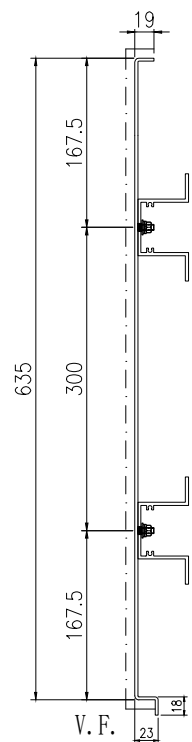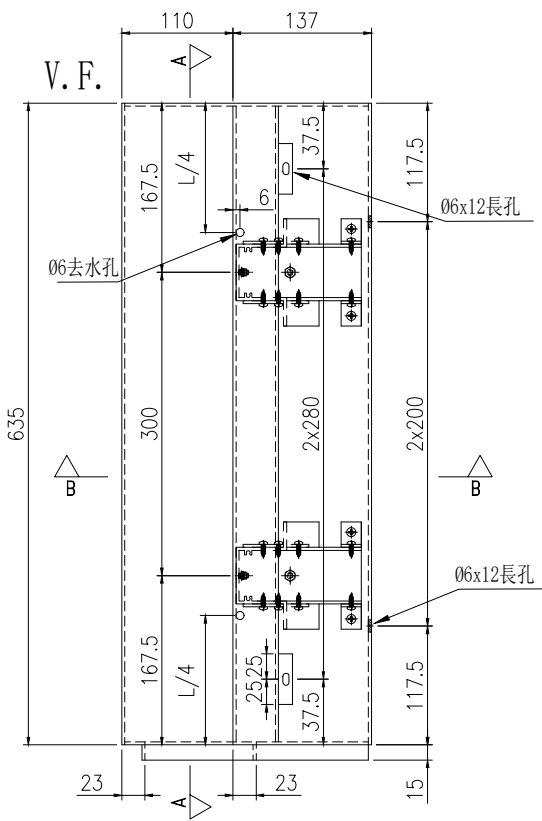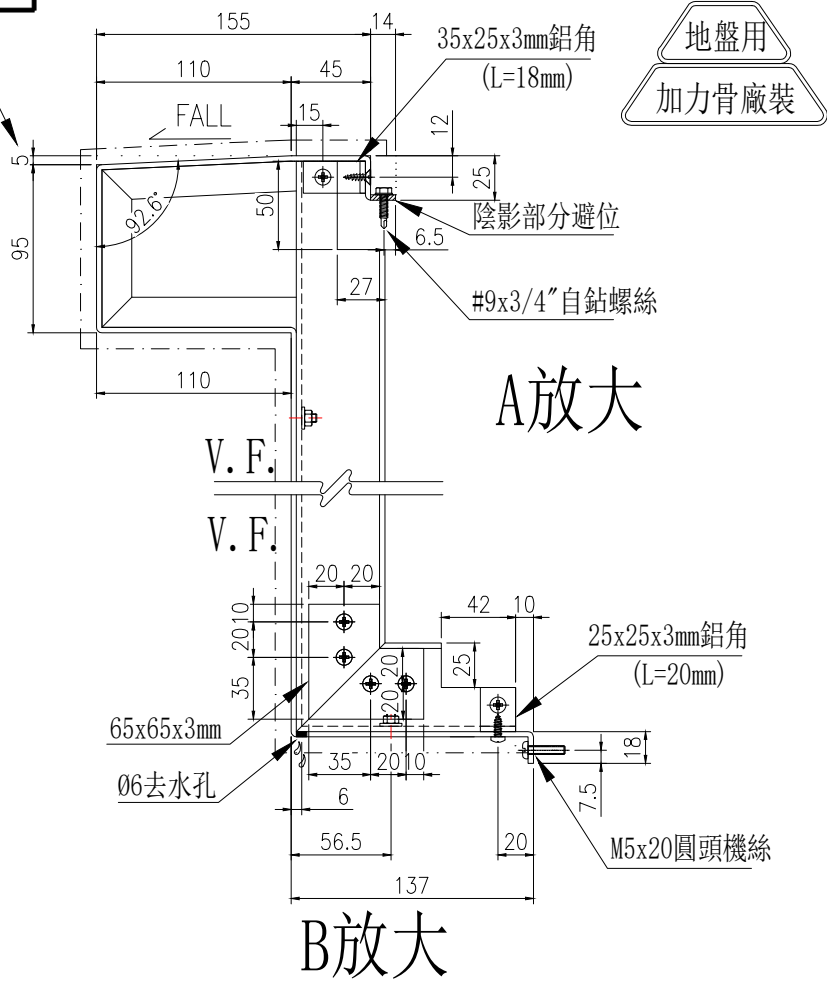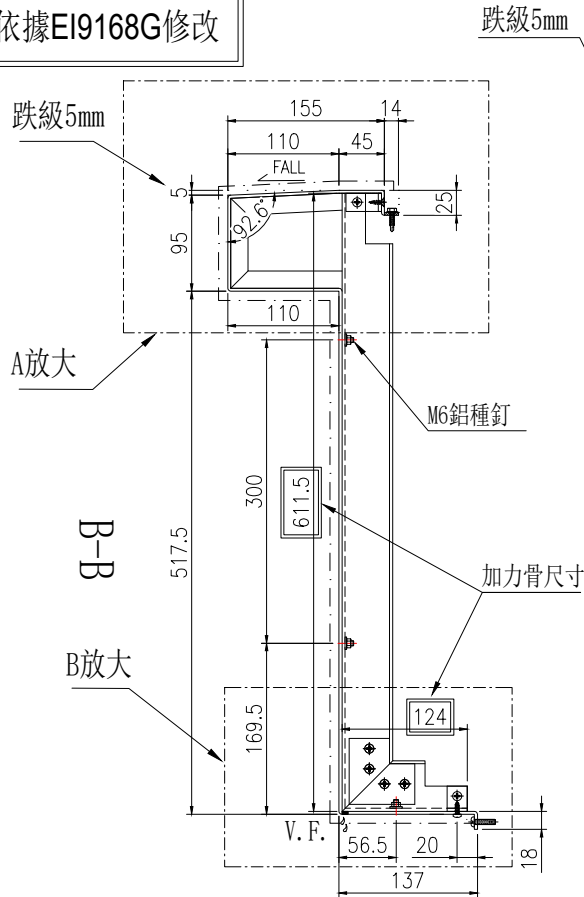

地盤用
加力骨廠裝

名稱	鉛板拆圖	制圖	陳福慶	2025.06.19	修改	A
材料	3mm鋁板/X86633	復核	謝永林	2025.06.27	日期	2025.12.04
顏色	UCT550041XLB-3(TM01)	批准			圖號	HL-002








美特鋁質有限公司
MIDI Aluminium Fabricator Ltd.

物料編號	數量	樓層	施工圖位置
HL-003	1	30/F	J861-SD-CW-3003
合計:	1		

工程號 J-861 地盤 已連拿利

依據EI9168G修改

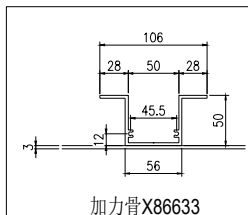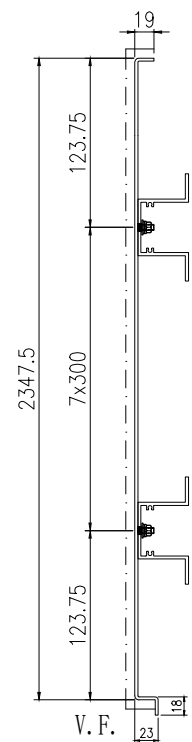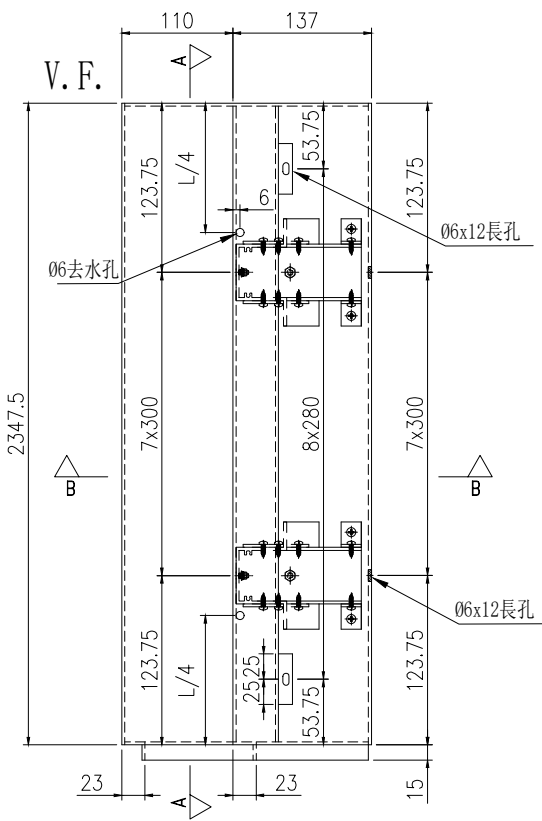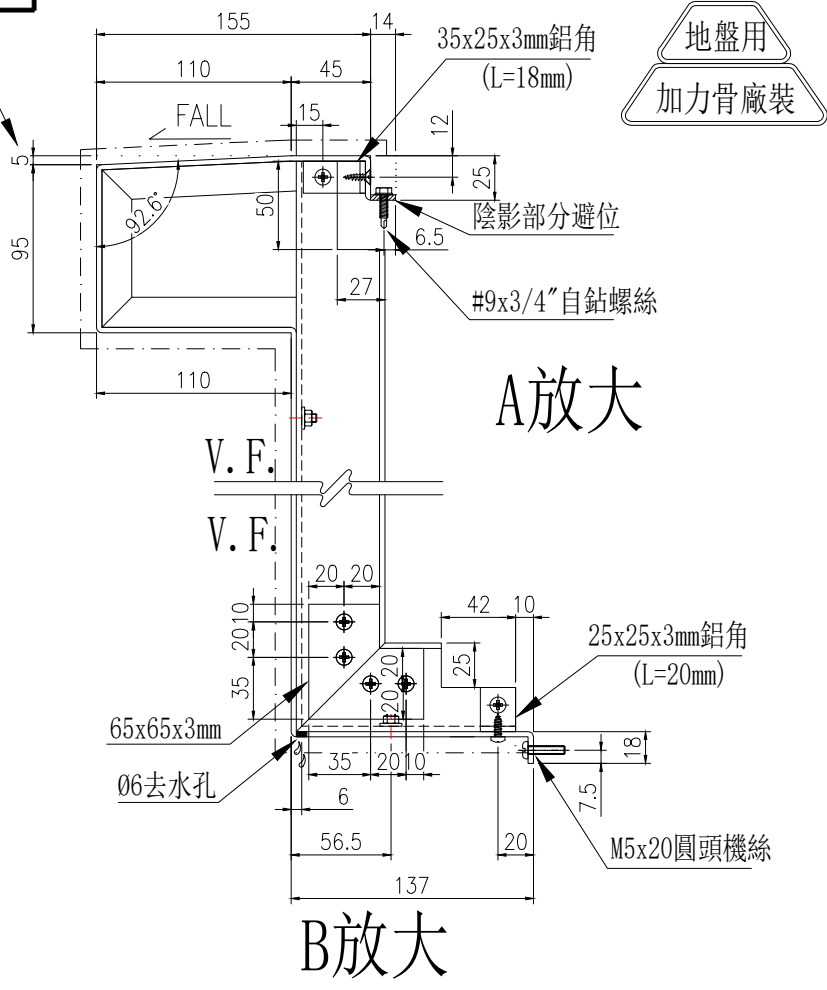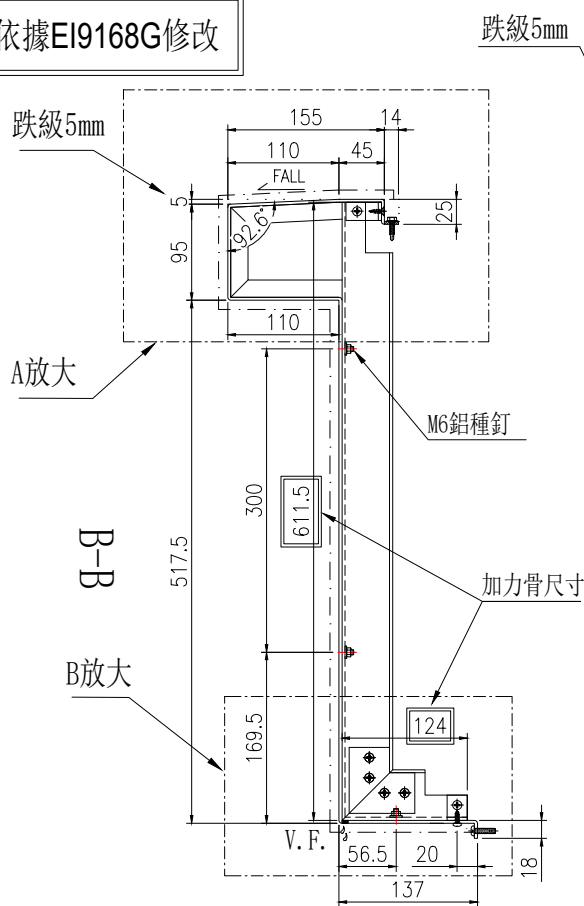

名稱	鉛板拆圖	制圖	陳福慶	2025.06.19	修改	A
材料	3mm鋁板/X86633	復核	謝永林	2025.06.27	日期	2025.12.04
顏色	UCT550041XLB-3(TM01)	批準			圖號	HL-003








美特鋁質有限公司
MIDI Aluminium Fabricator Ltd.


物料編號	數量	樓層	施工圖位置
HL-004	1	30/F	J861-SD-CW-3003
合計:	1		

工程號 J-861 地盤 已連拿利

依據EI9168G修改

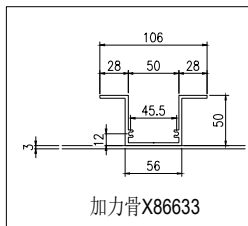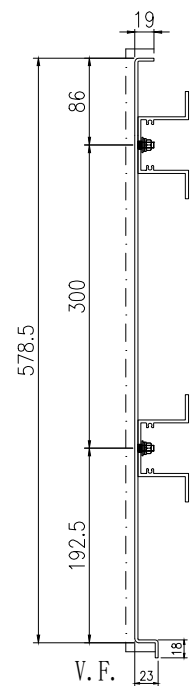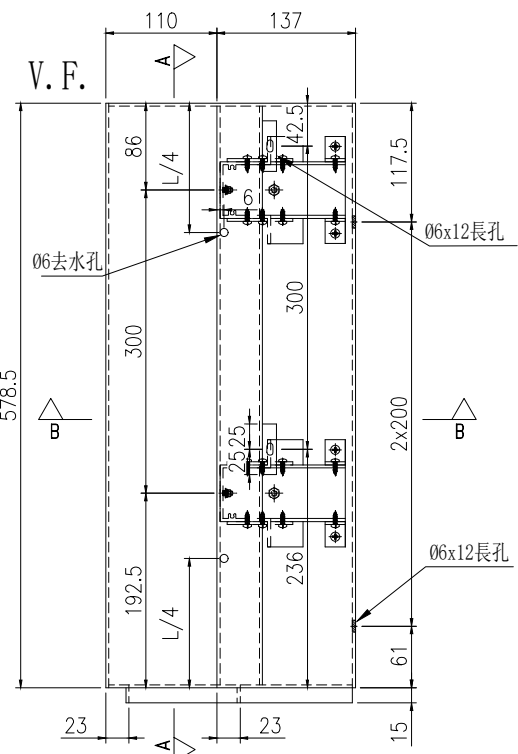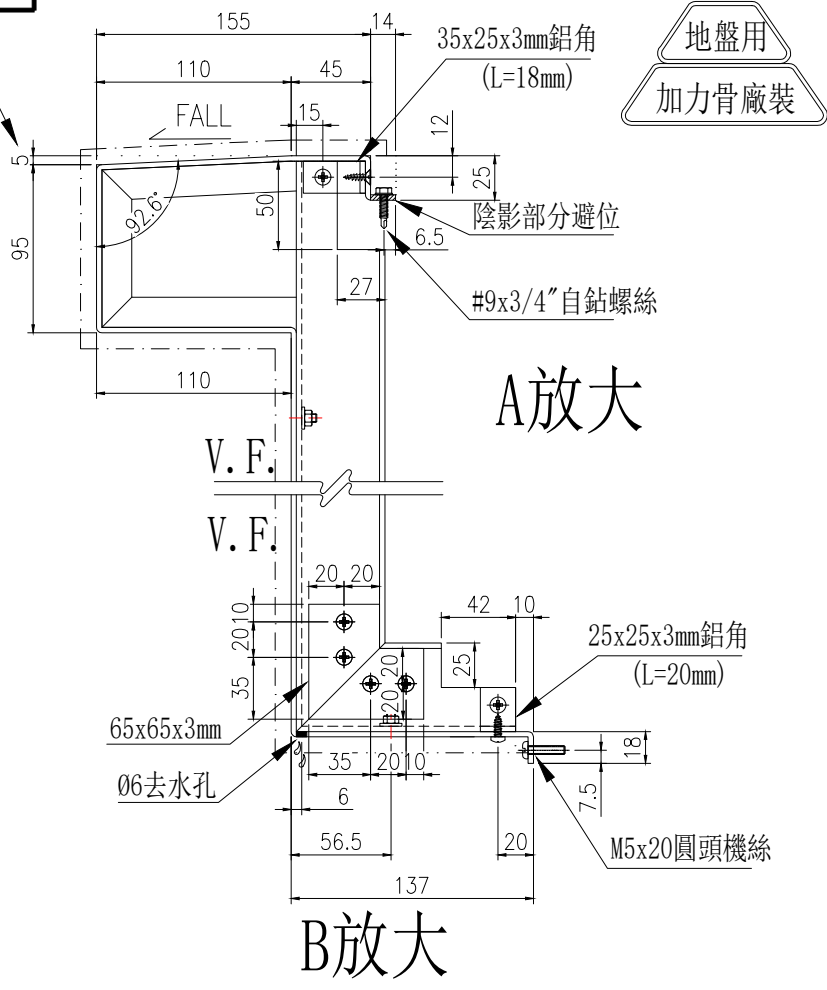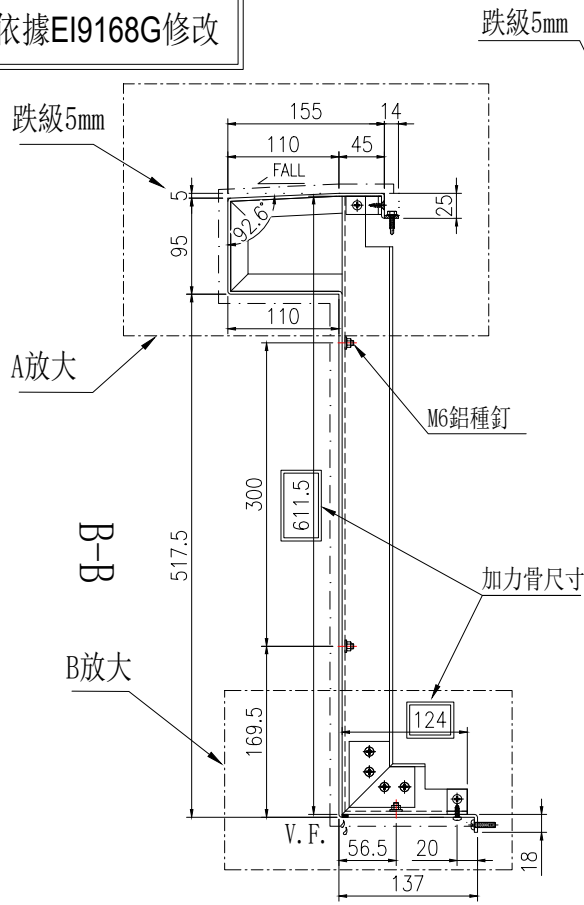

名稱	鉛板拆圖	制圖	陳福慶	2025.06.19	修改	A
材料	3mm鋁板/X86633	復核	謝永林	2025.06.27	日期	2025.12.04
顏色	UCT550041XLB-3(TM01)	批準			圖號	HL-004


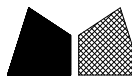


美特鋁質有限公司
MIDI Aluminium Fabricator Ltd.




物料編號	數量	樓層	施工圖位置
HL-005	1	30/F	J861-SD-CW-3003
合計:	1		

工程號 J-861 地盤 已連拿利


依據EI9168G修改

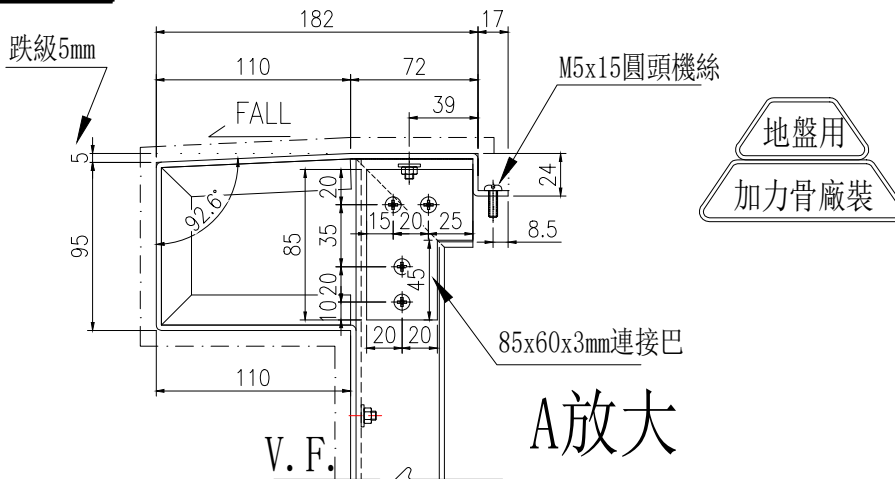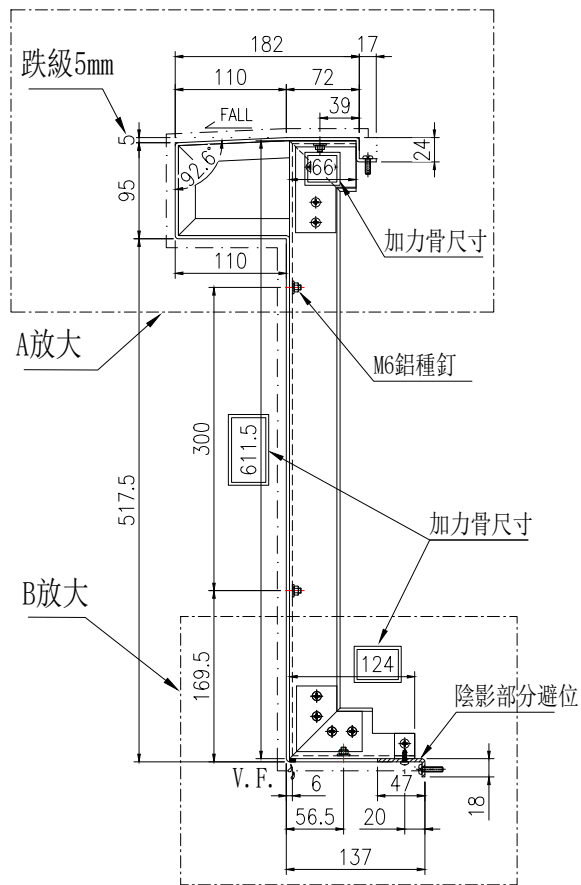


地盤用
加力骨廠裝

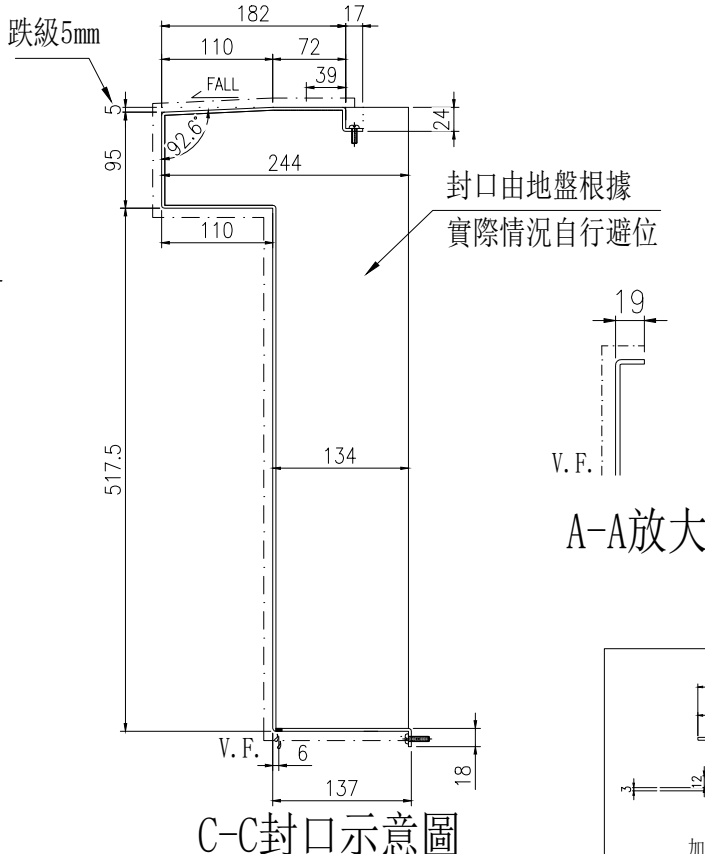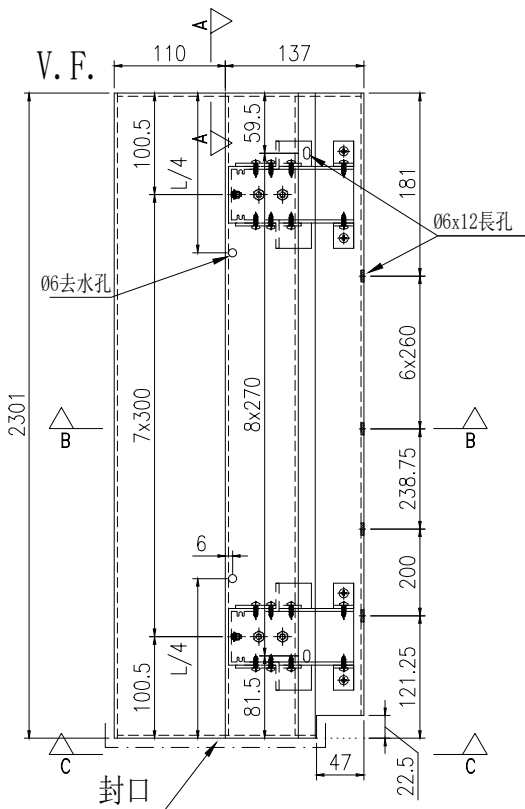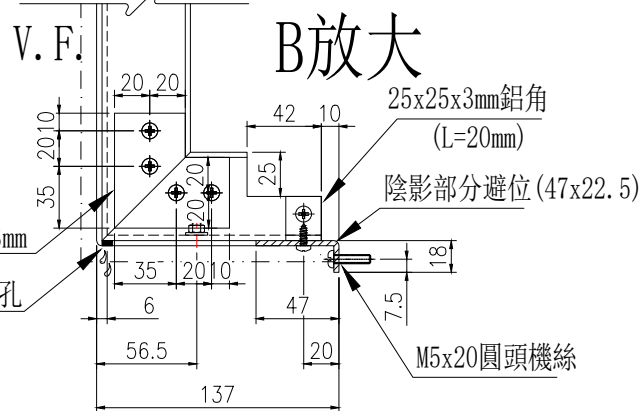

封口由地盤根據
實際情況自行避位

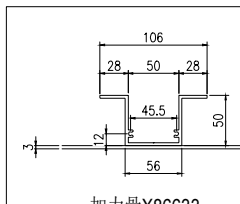

名稱	鉛板拆圖	制圖	陳福慶	2025.06.19	修改	A
材料	3mm鋁板/X86633	復核	謝永林	2025.06.27	日期	2025.12.04
顏色	UCT550041XLB-3(TM01)	批準			圖號	HL-005



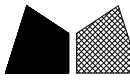


美特鋁質有限公司
MIDI Aluminium Fabricator


物料編號	數量	樓層	單位	分格	施工圖位置
XZ-LB01	1	30F	A	525	CW-3003
合計:	1				

工程號	J-861	地盤	己連拿利
-----	-------	----	------


地盤用

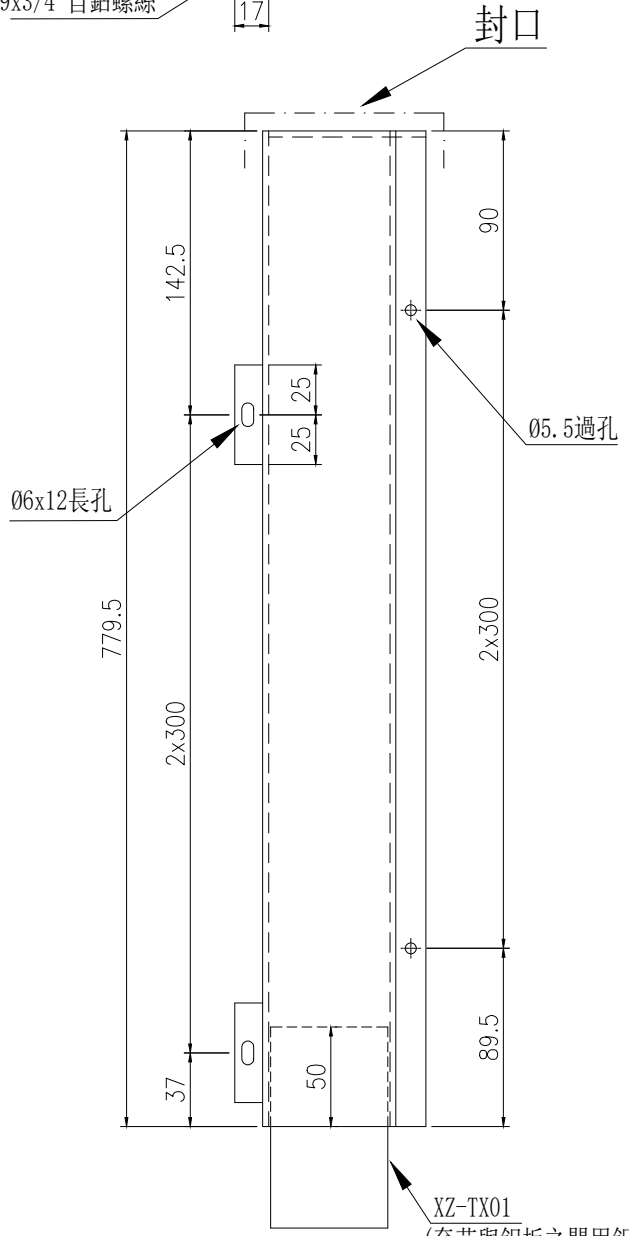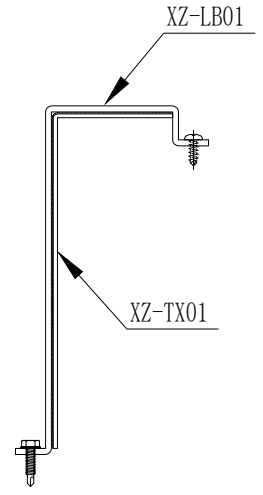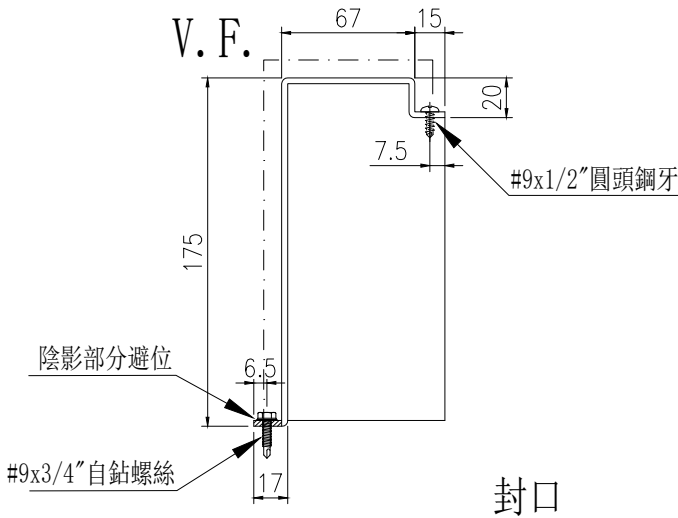

依據E19168G新增

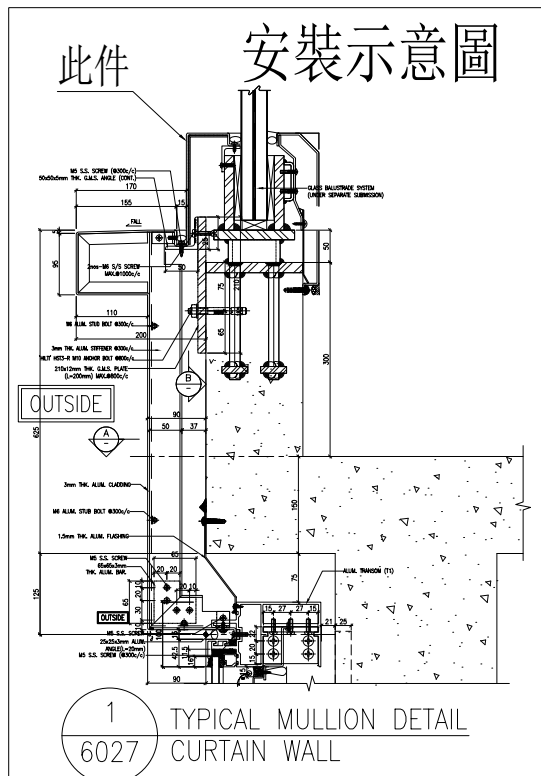

名稱	鋁板拆圖	制圖	陳福慶	2025.12.04	修改		
材料	3mm鋁板	復核	謝永林	2025.12.18	日期		
顏色	LX01963MH(TM03)	批准			圖號	XZ-LB01	



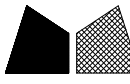


美特鋁質有限公司
MIDI Aluminium Fabricator

物料編號	數量	樓層	單位	分格	施工圖位置
XZ-LB02	2	30F	A	650	CW-3003
合計:		2			


工程號	J-861	地盤	已連拿利
-----	-------	----	------

地盤用

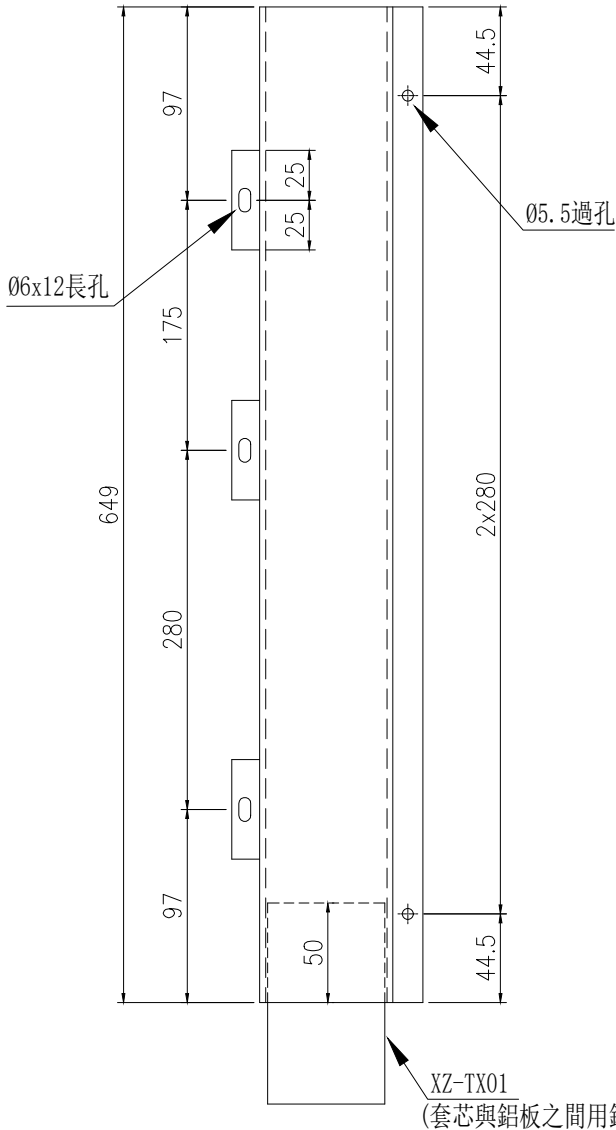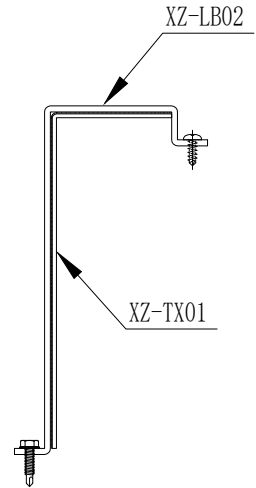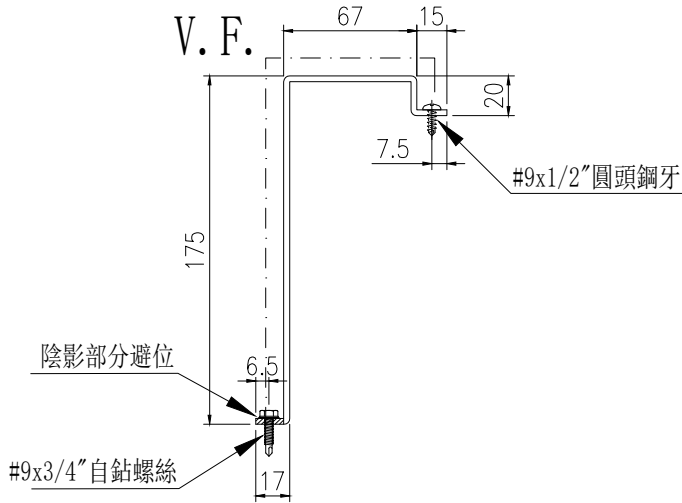


依據E19168G新增

此件 安裝示意圖

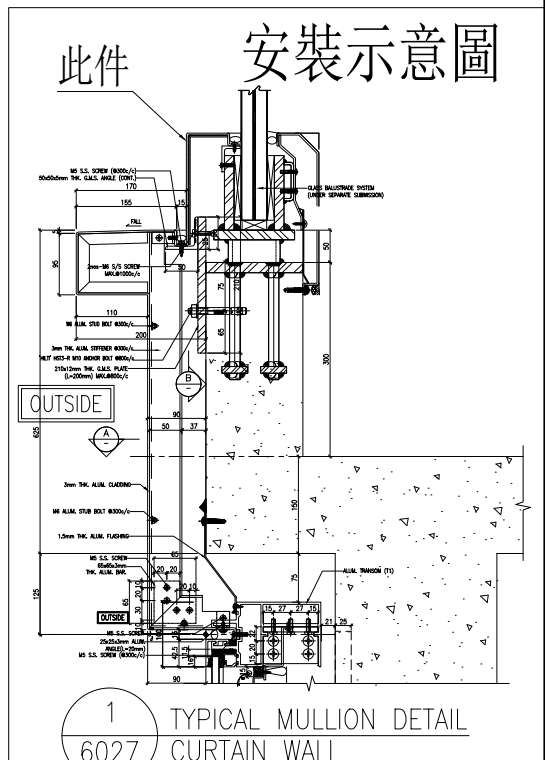

名稱	鋁板拆圖	制圖	陳福慶	2025.12.04	修改		
材料	3mm鋁板	復核	謝永林	2025.12.18	日期		
顏色	LX01963MH(TM03)	批准			圖號	XZ-LB02	



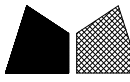


美特鋁質有限公司
MIDI Aluminium Fabricator

物料編號	數量	樓層	單位	分格	施工圖位置
XZ-LB03	1	30F	A	2362.5	CW-3003
合計:	1				


工程號	J-861	地盤	己連拿利
-----	-------	----	------

地盤用

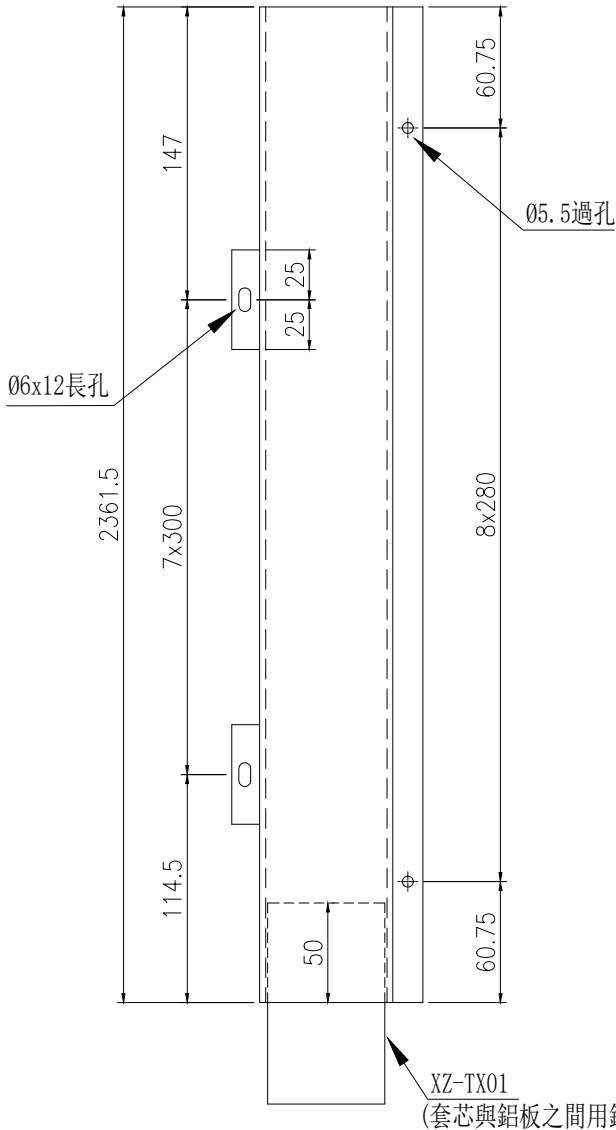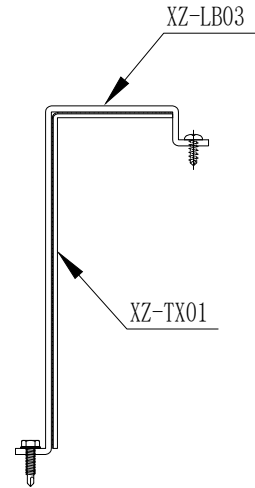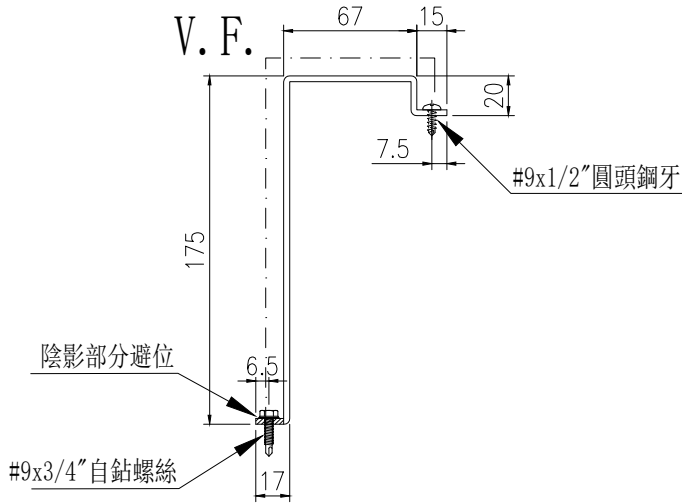

依據E19168G新增

此件 安裝示意圖

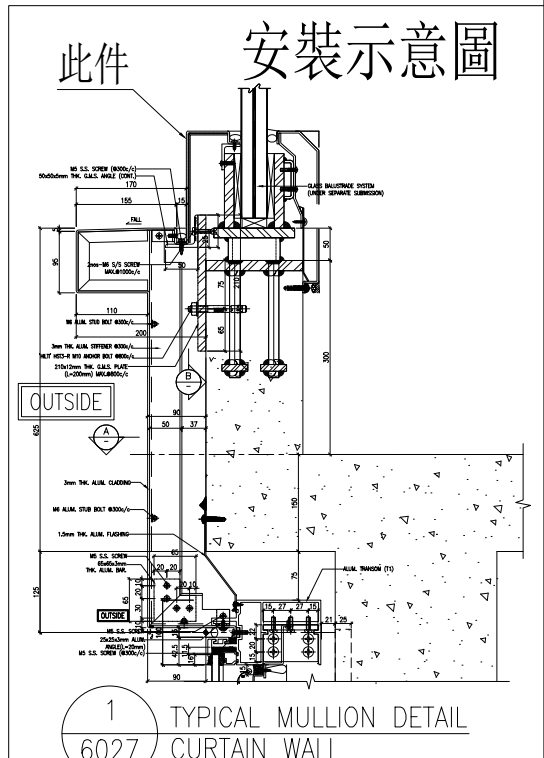

名稱	鋁板拆圖	制圖	陳福慶	2025.12.04	修改		
材料	3mm鋁板	復核	謝永林	2025.12.18	日期		
顏色	LX01963MH(TM03)	批准			圖號	XZ-LB03	





美特鋁質有限公司
MIDI Aluminium Fabricator



物料編號	數量	樓層	單位	分格	施工圖位置
XZ-LB04	1	30F	A	593.5	CW-3003
合計:	1				

工程號	J-861	地盤	己連拿利
-----	-------	----	------

地盤用

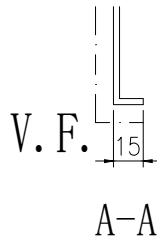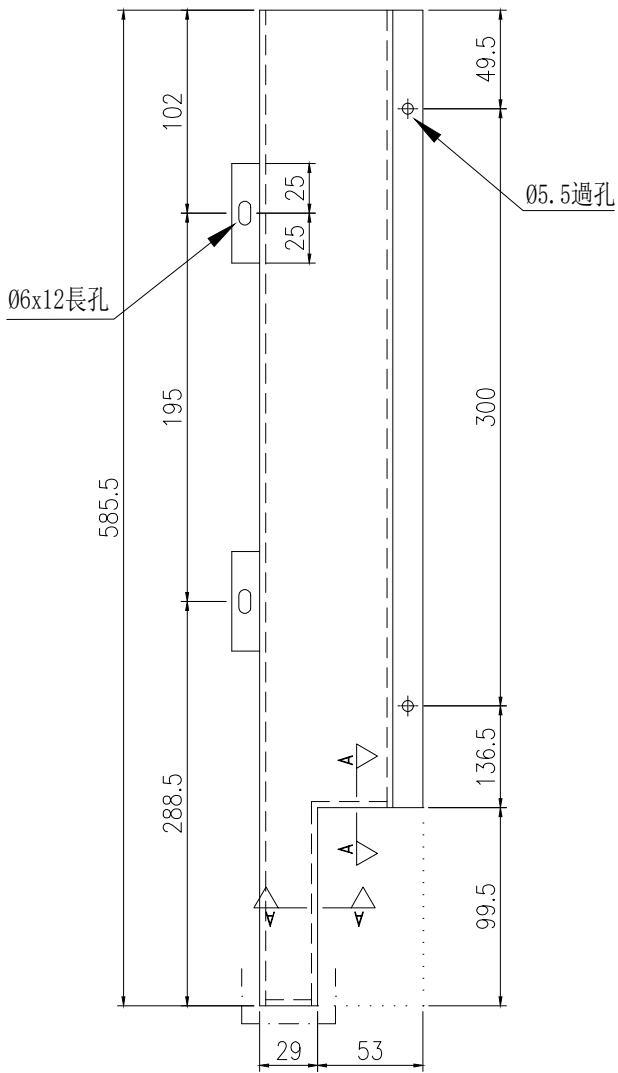

依據EI9168G新增

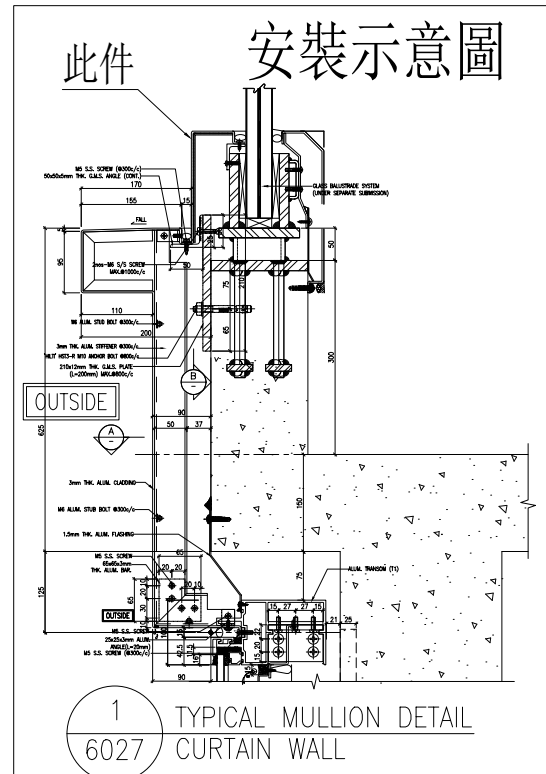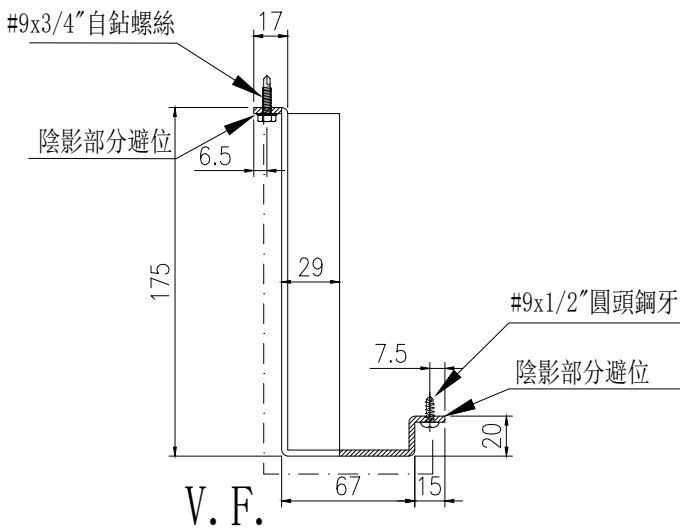

名稱	鋁板拆圖	制圖	陳福慶	2025.12.04	修改		
材料	3mm鋁板	復核	謝永林	2025.12.18	日期		
顏色	LX01963MH(TM03)	批準			圖號	XZ-LB04	





美特鋁質有限公司
MIDI Aluminium Fabricator Ltd.

物料編號	數量	樓層	單位	分格	施工圖位置
XZ-LB11	1	12F	A	437.5	CW-3001
XZ-LB11	1	12F	D	437.5	CW-3002
合計:	2				


工程號	J-861	地盤	己連拿利
-----	-------	----	------

地盤用

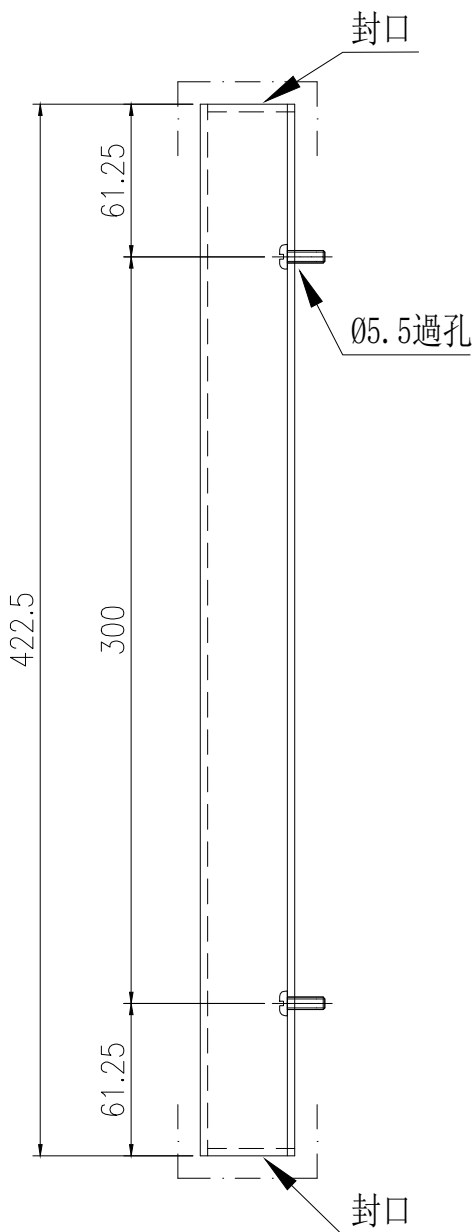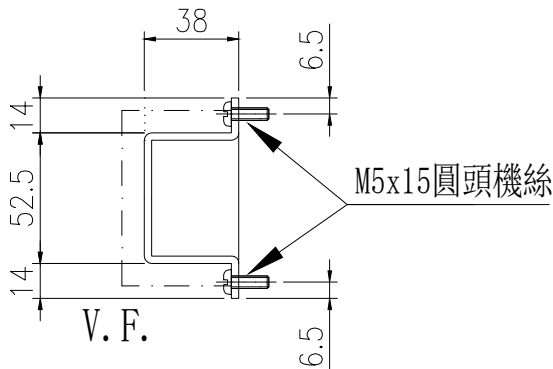


依據EI9168J新增

安裝示意圖

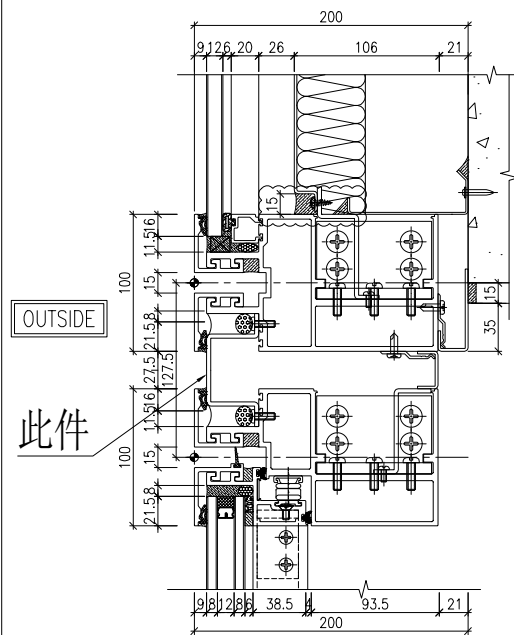

名稱	鋁板拆圖	制圖	陳福慶	2025.12.04	修改		
材料	3mm鋁板	復核	謝永林	2025.12.18	日期		
顏色	UCT206165XLA-3(TM05)	批准			圖號	XZ-LB11	

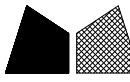


美特鋁質 有限公司
MIDI Aluminium Fabricator Ltd.


物料編號	數量	樓層	單位	施工圖位置
XZ-TX01	4	30F	A	CW-3003
合計:	4			

工程號	J-861	地盤	己連拿利
-----	-------	----	------

工廠用

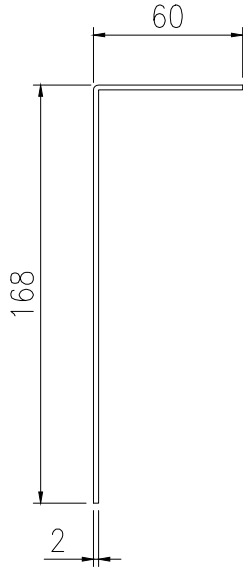


注：套芯要先點焊在XZ-LX01/02/03鋁板上再出地盤。

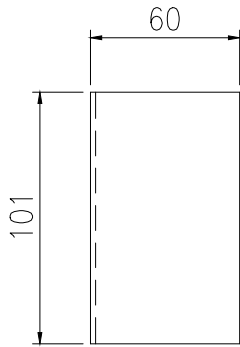

依據EI9168G新增



安裝示意圖

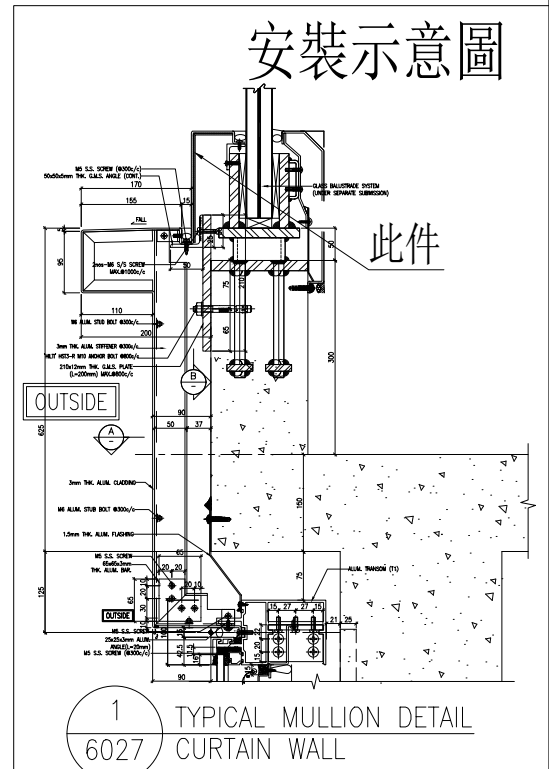

名稱	鋁板拆圖	制圖	陳福慶	2025. 12. 04	修改			
材料	2mm鋁板	復核	謝永林	2025. 12. 18	日期			
顏色	MILL	批准			圖號	XZ-TX01		

套芯安裝示意圖

依據EI9168G新增

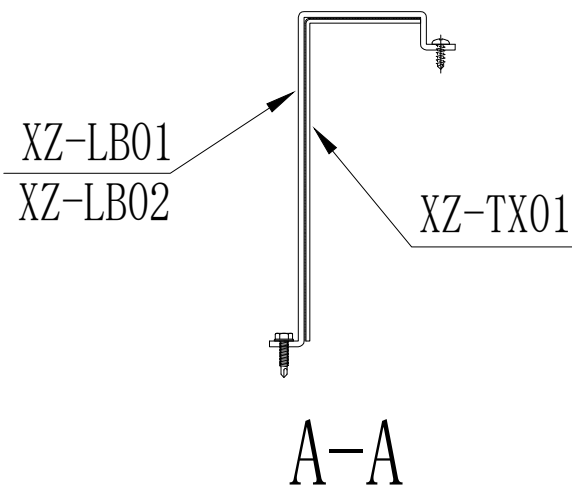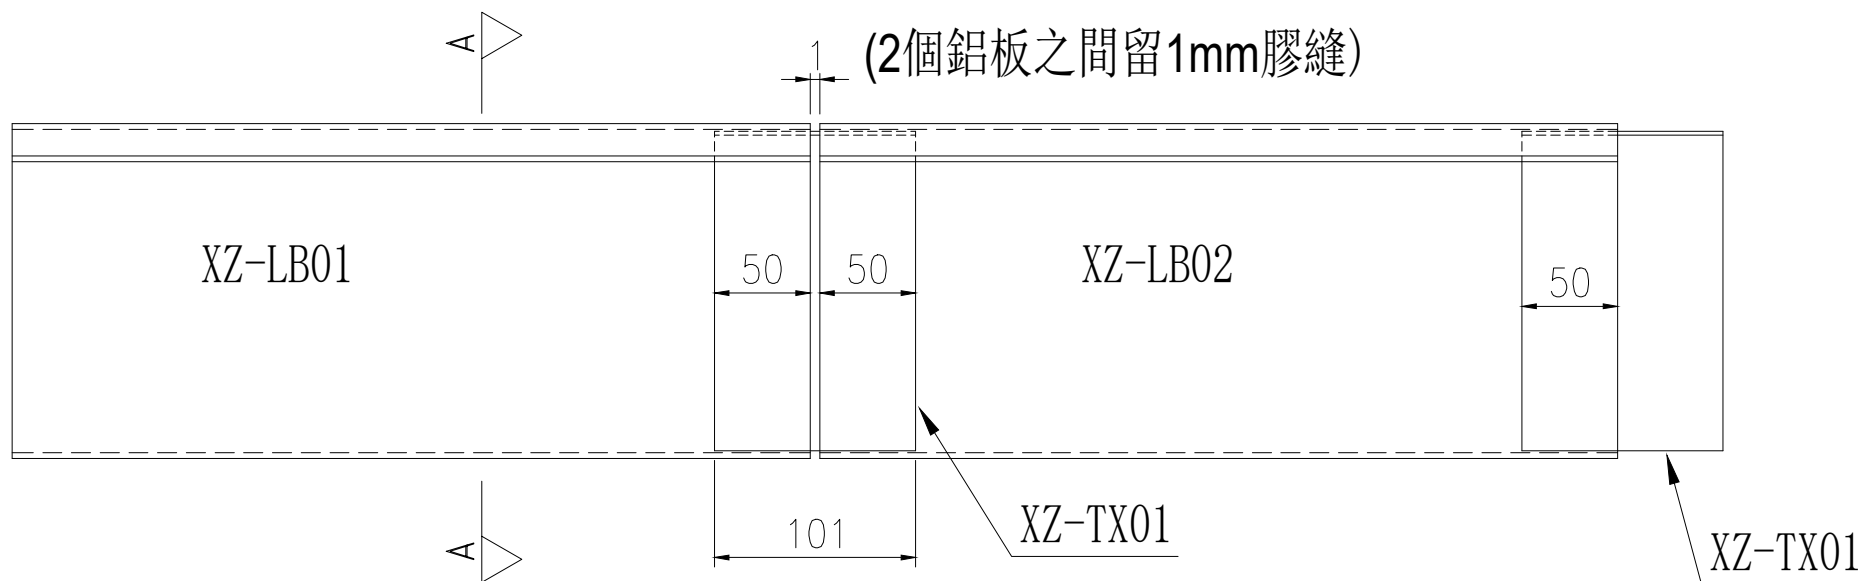

美特鋁質有限公司
MIDI Aluminium Fabricator Ltd.


工程號
J-861

地盤
已連拿利

名稱	套芯安裝示意圖	制圖	陳福慶	2025.12.04	修改
材料		復核	謝永林	2025.12.18	日期
顏色		批准			圖號
					XZ-TX01 (1)

* ◆ = RESTRAINT SOCKET

REFER DRAWING
J861-SD-CW-1

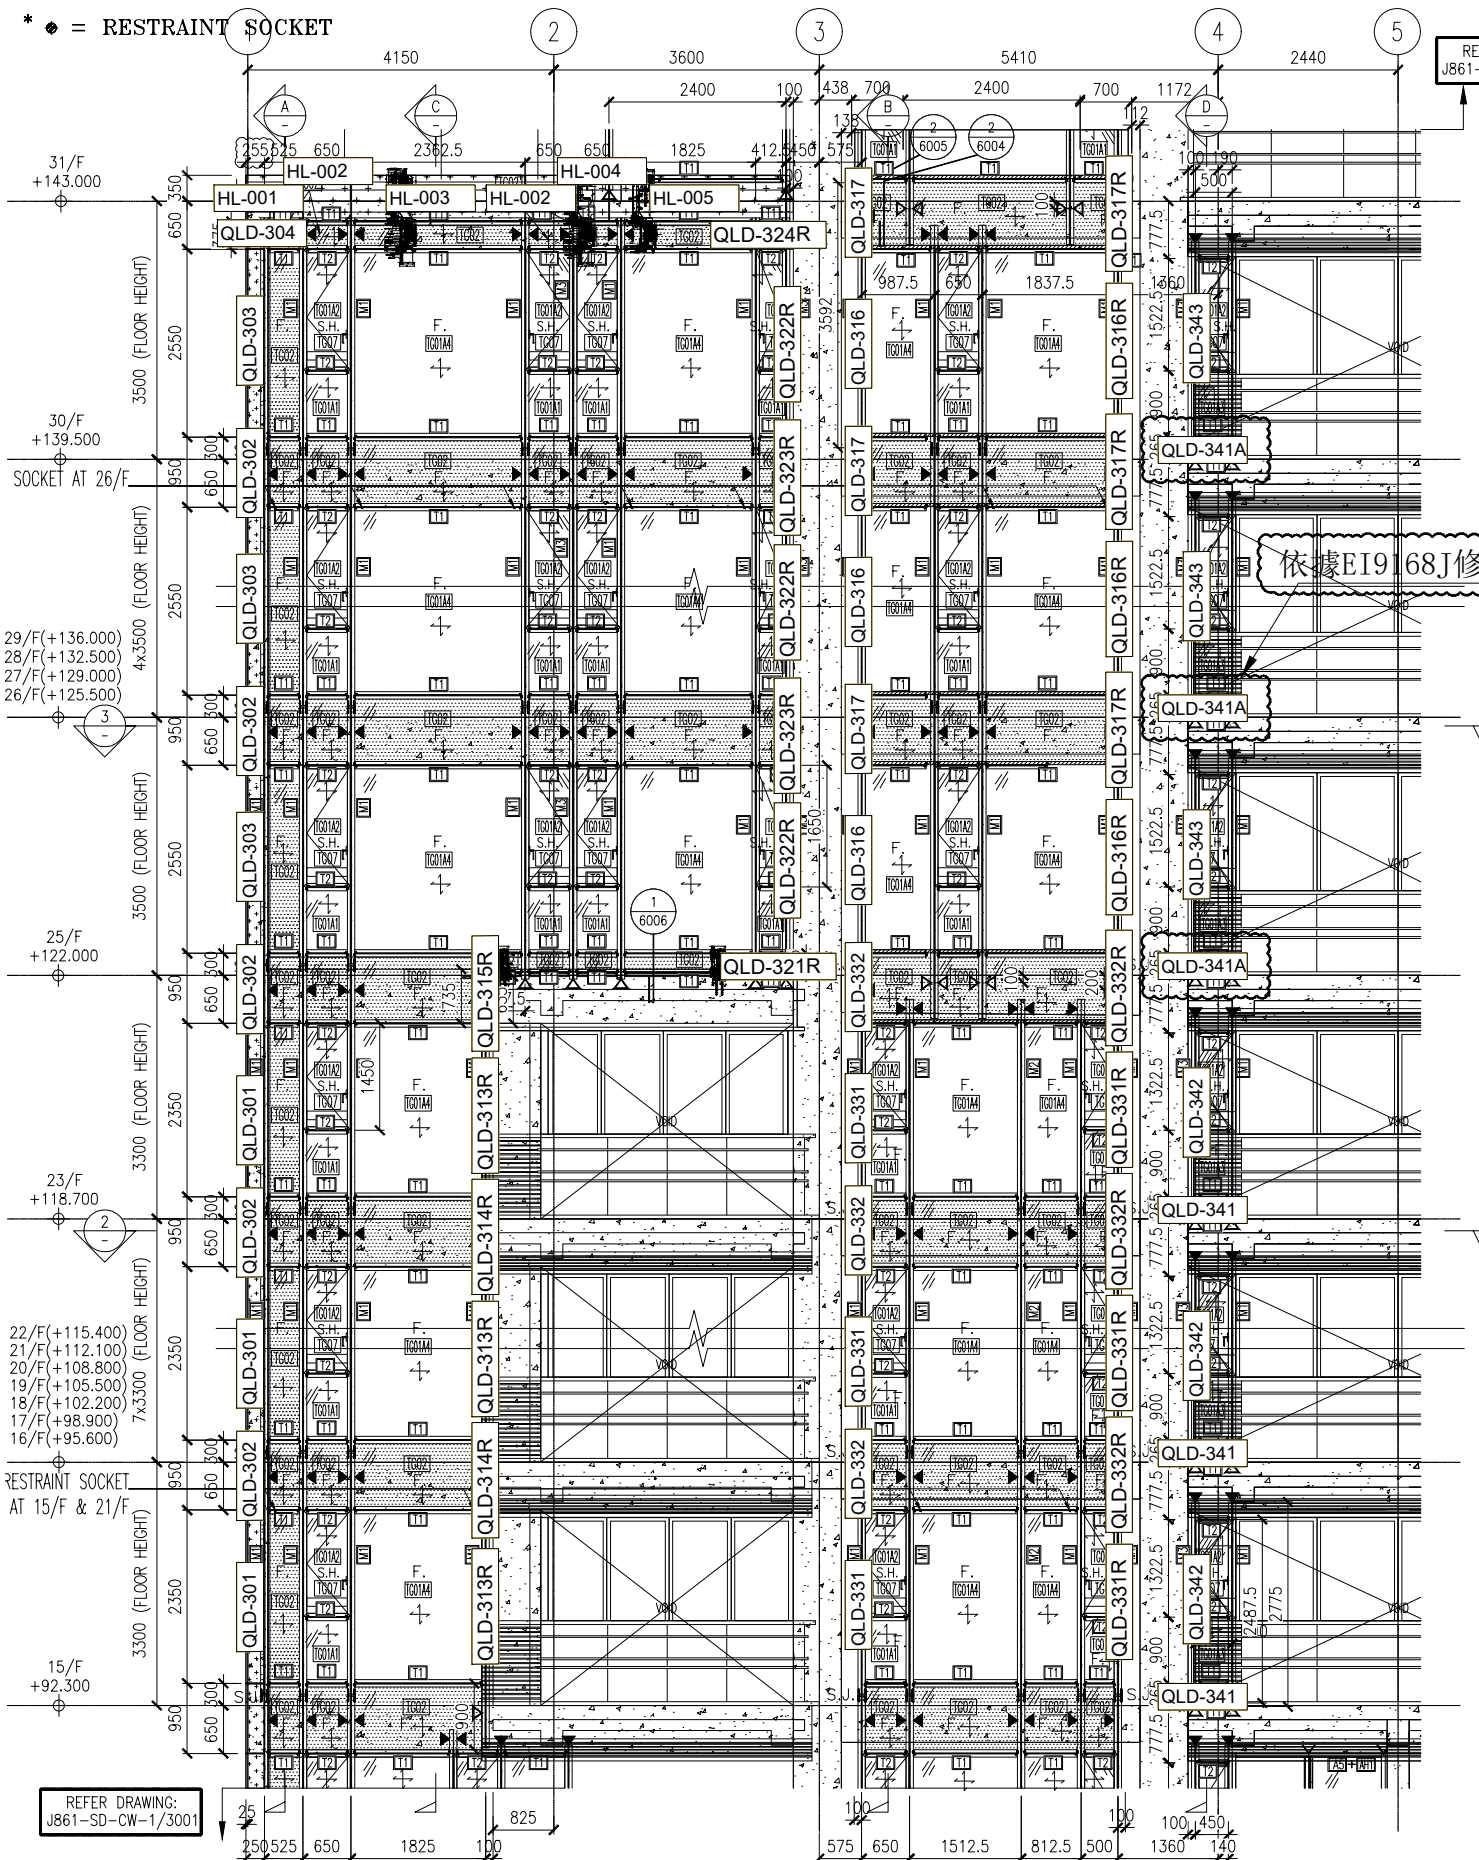

1 PART ELEVATION
CURTAIN WALL


鋁板色號為
UCT550041XLB-3 (TM01) 鋁板位置圖

J861-CW-SD-3003

* ◆ = RESTRAINT SOCKET

依據EI9168G新增

REFER DRAWING
J861-SD-CW-1,

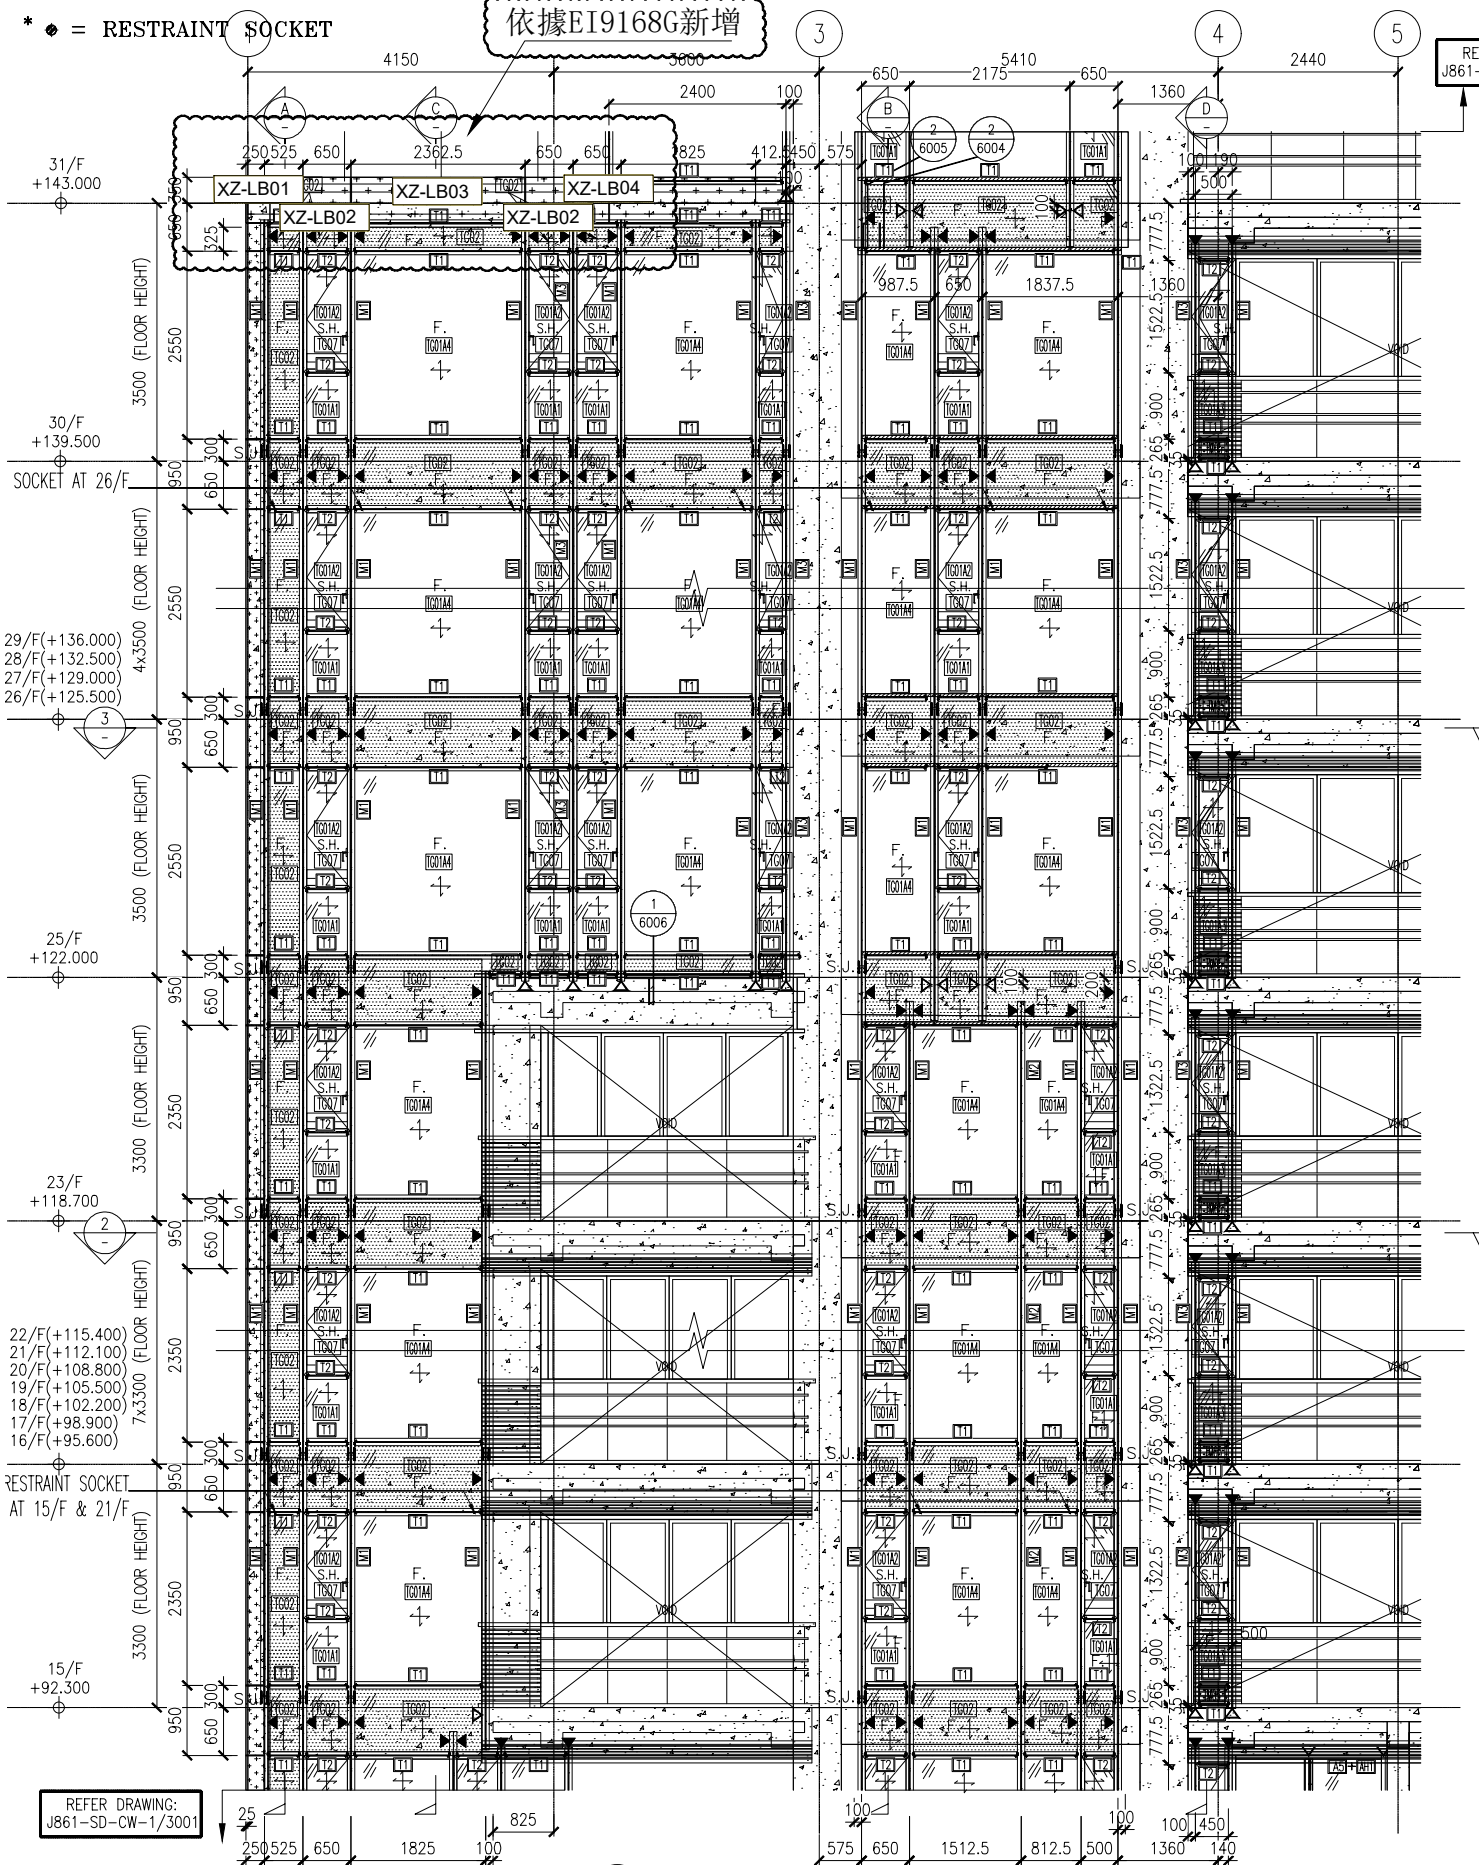

1 PART ELEVATION
CURTAIN WALL


REFER DRAWING:
J861-SD-CW-1/3001

鋁板色號為
LX01963MH (TM03) 鋁板位置圖

J861-CW-SD-3003

RESTRAINT SOCKET

依據EI9168J新增

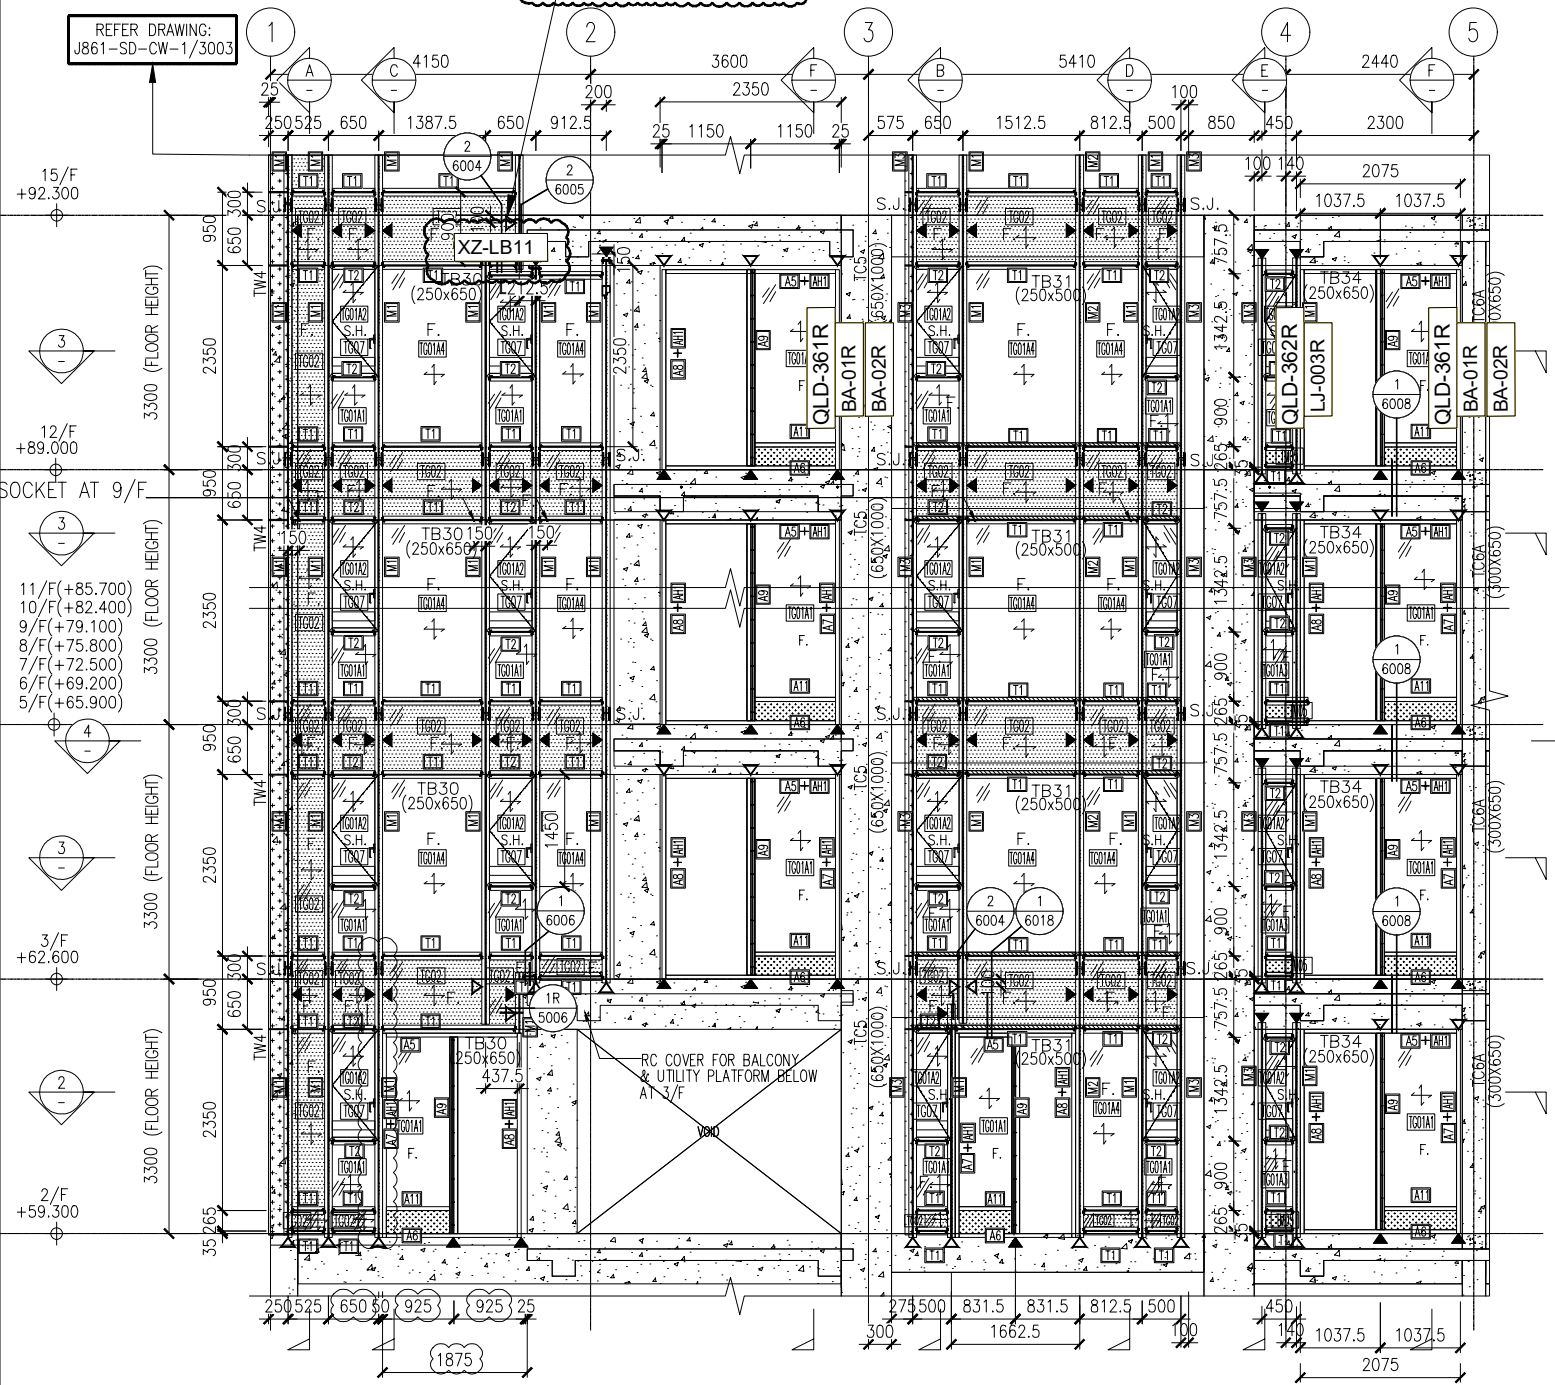

鋁板色號為JCT206165XLA-3 (TM05)
鋁板及其它位置圖

1 PART ELEVATION
CURTAIN WALL

J861-CW-SD-3001

