



工程指示 / 要求簡箋 ENGINEER INSTRUCTIONS(E.I.)

工程指示編號:	EI- 9014	修改版本:	A
	HK- 0583		
工程編號:	J 861	工程名稱:	己連拿利
收件人:	生統	發件人:	細佬
工程項目:	管道項目-地盤用鋁折件加工圖 (标准层)	日期:	11/07/2025

<input type="checkbox"/> 原合約工程包	<input type="checkbox"/> 原合約工程加 / 減賬 QT-	<input type="checkbox"/> 新工程報價 QT-
---------------------------------	--	------------------------------------

信件批核號碼/圖紙參考編號:	批核模具圖紙編號:
客戶指示附件:	管理內部批簽署:

<input type="checkbox"/> 初步鋁料 B.M.	<input type="checkbox"/> 加工拆圖, 然後生產	<input type="checkbox"/> 尺寸表
<input type="checkbox"/> 正式鋁料 B.M.	<input type="checkbox"/> 技術上資料/指示	<input type="checkbox"/> 報價
<input type="checkbox"/> 配件 B.M.	<input type="checkbox"/> 樣辦或貨品說明書	<input type="checkbox"/> 分判合約
<input type="checkbox"/> 其他:		

內容: 修改加工圖
備注: 林仁安7月11日通知(铝板加工圖 (标准层) EI9014A版次 2025.07.11.pdf)
完成上列要求日期: 12/08/2025

國內

<input type="checkbox"/> 生產技術總監	<input type="checkbox"/> 連附件	<input type="checkbox"/> 技術部	<input type="checkbox"/> 連附件	<input type="checkbox"/> 生產部	<input type="checkbox"/> 連附件
<input type="checkbox"/> 採購部	<input type="checkbox"/> 連附件	<input checked="" type="checkbox"/> 生產統籌部	<input checked="" type="checkbox"/> 連附件	<input type="checkbox"/> 報關組	<input type="checkbox"/> 連附件
<input checked="" type="checkbox"/> 質檢部	<input checked="" type="checkbox"/> 連附件	<input type="checkbox"/> 會計部	<input type="checkbox"/> 連附件	<input type="checkbox"/> 機械設計部	<input type="checkbox"/> 連附件
<input type="checkbox"/> 香港辦	<input type="checkbox"/> 連附件	<input type="checkbox"/> 其他:			

香港

<input type="checkbox"/> 行政部	<input type="checkbox"/> 連附件	<input type="checkbox"/> 會計部	<input type="checkbox"/> 連附件	<input type="checkbox"/> 統籌部	<input type="checkbox"/> 連附件	<input type="checkbox"/> 工程部	<input type="checkbox"/> 連附件
<input type="checkbox"/> 採購部	<input type="checkbox"/> 連附件	<input type="checkbox"/> QS部	<input type="checkbox"/> 連附件	<input type="checkbox"/> 地盤管理	<input type="checkbox"/> 連附件	<input type="checkbox"/> 維修部	<input type="checkbox"/> 連附件

*發件人簽署:	*組別成員批核簽署:
傳遞編號:	項目經理簽署: 


美特鋁質 有限公司
 MIDI Aluminium Fabricator Ltd.



产品编号	L(MM)	数量	A	N	M	B	N1	M1	备注
J861-GD-LB34R-2		9							

工程號	J861	地盤	已連拿利
-----	------	----	------


施工圖位置	樓層	樓層數	每層用量
J861-AF-EL205	15F-23F	9	1

注：頂底的加力骨各需安裝一條防墜繩。


SECTION B-B

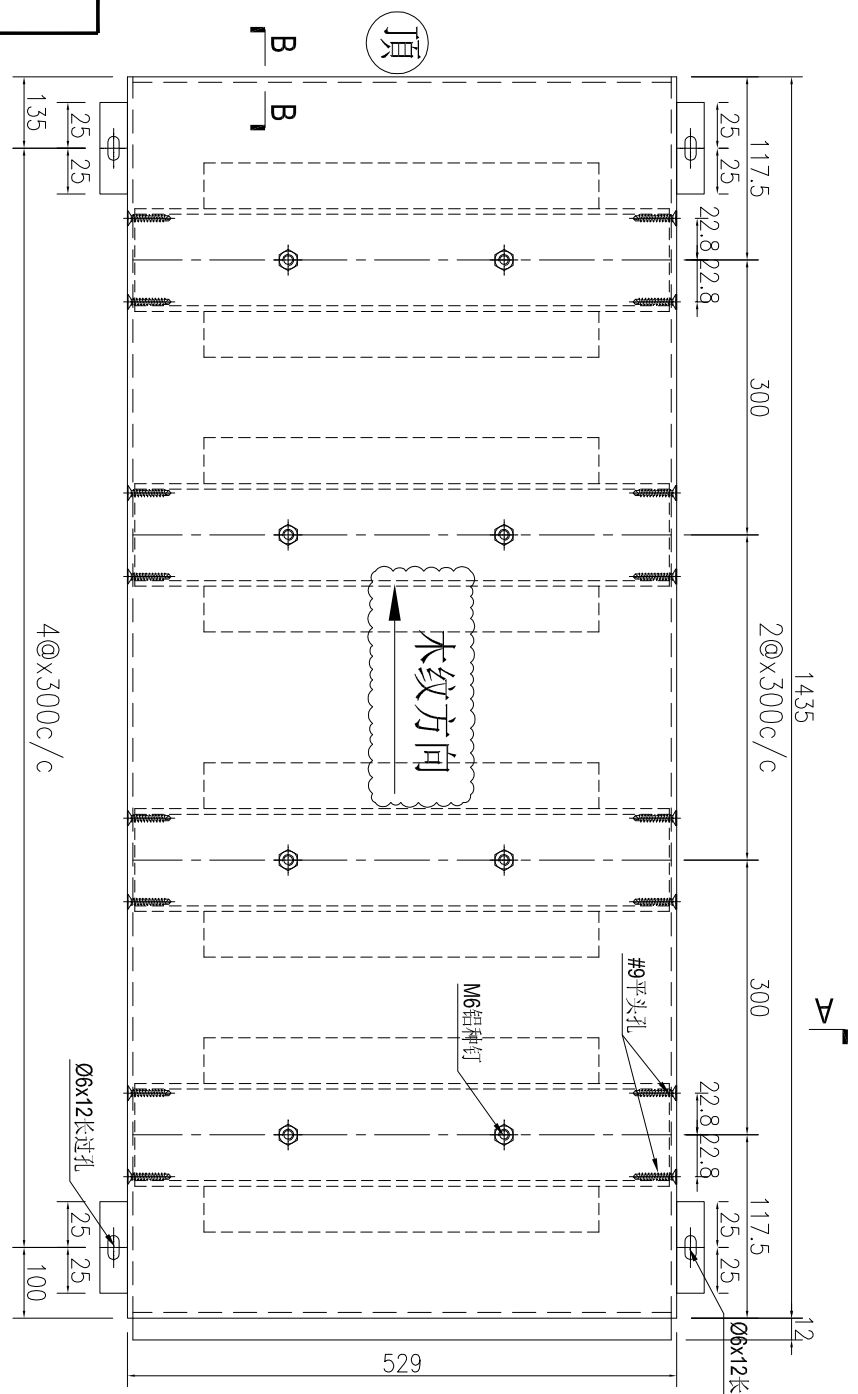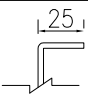

SECTION A-A

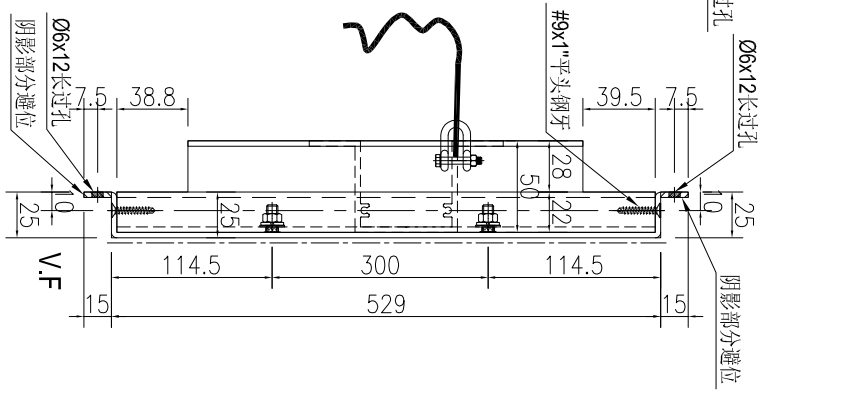

原EI/9014

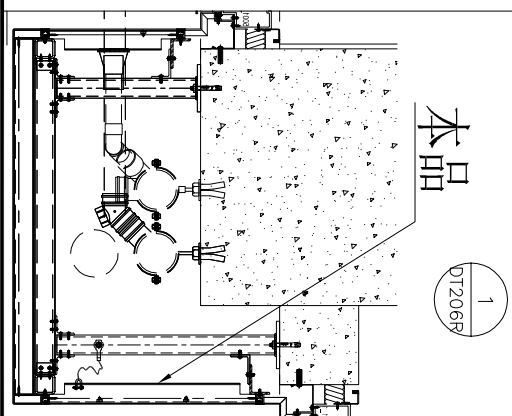



名稱	鋁板加工圖	制圖	AN	2025-06-30	修改	A
材料	3mm厚鋁板	復核			日期	2025.7.09
顏色	LX01963MH	批准			圖號	J861-GD-LB34RA





工程號 J861 地盤 已連拿利

序號	物料編號	長度L	數量	A	N	B	C	M	D	施工圖位置	樓層	樓層數	每層用量
1	J861-GD-LB33R-3	885	15	100	2	300	142.5	x	300	1861-AR-EI.205	15F-30F	15	1
2	J861-GD-LB33R-4	935	15	100	2	300	167.5	x	300	1861-AR-EI.205	15F-30F	15	1

SECTION B-B

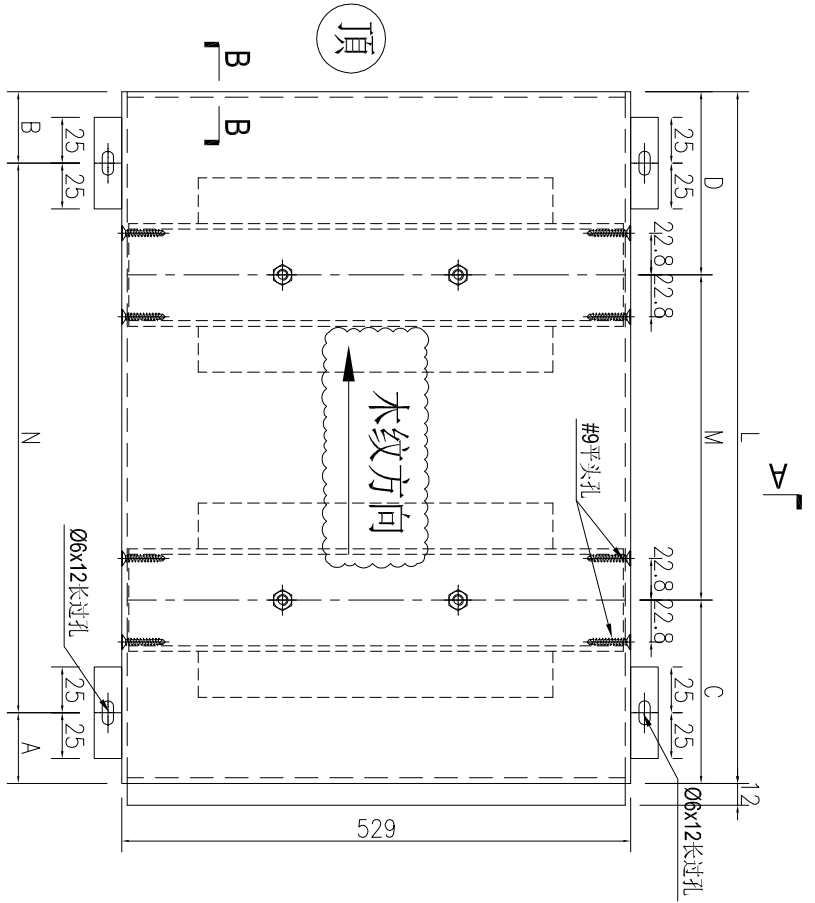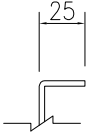

SECTION A-A

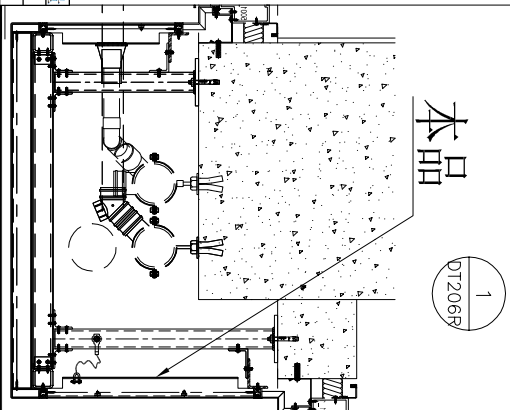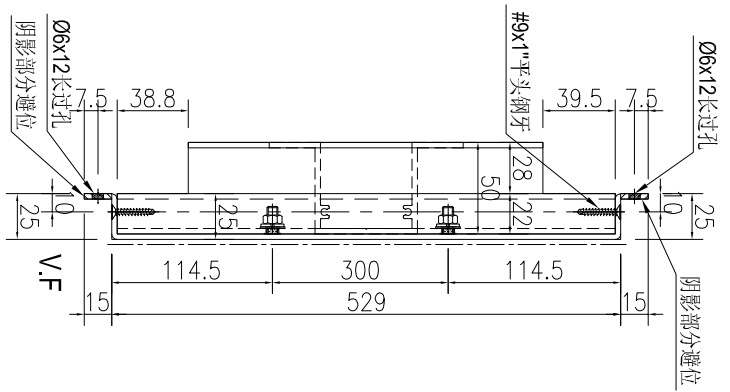

原EI/9014


名稱	鋁板加工圖	制圖	AN	2025-06-30	修改	A
材料	3mm厚鋁板	復核			日期	2025.7.09
顏色	LX01963MH	批准			圖號	J861-GD-LB33RA





工程號 J861 地盤 已連拿利

原EI/9014

SECTION B-B

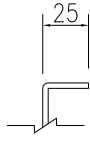

頂

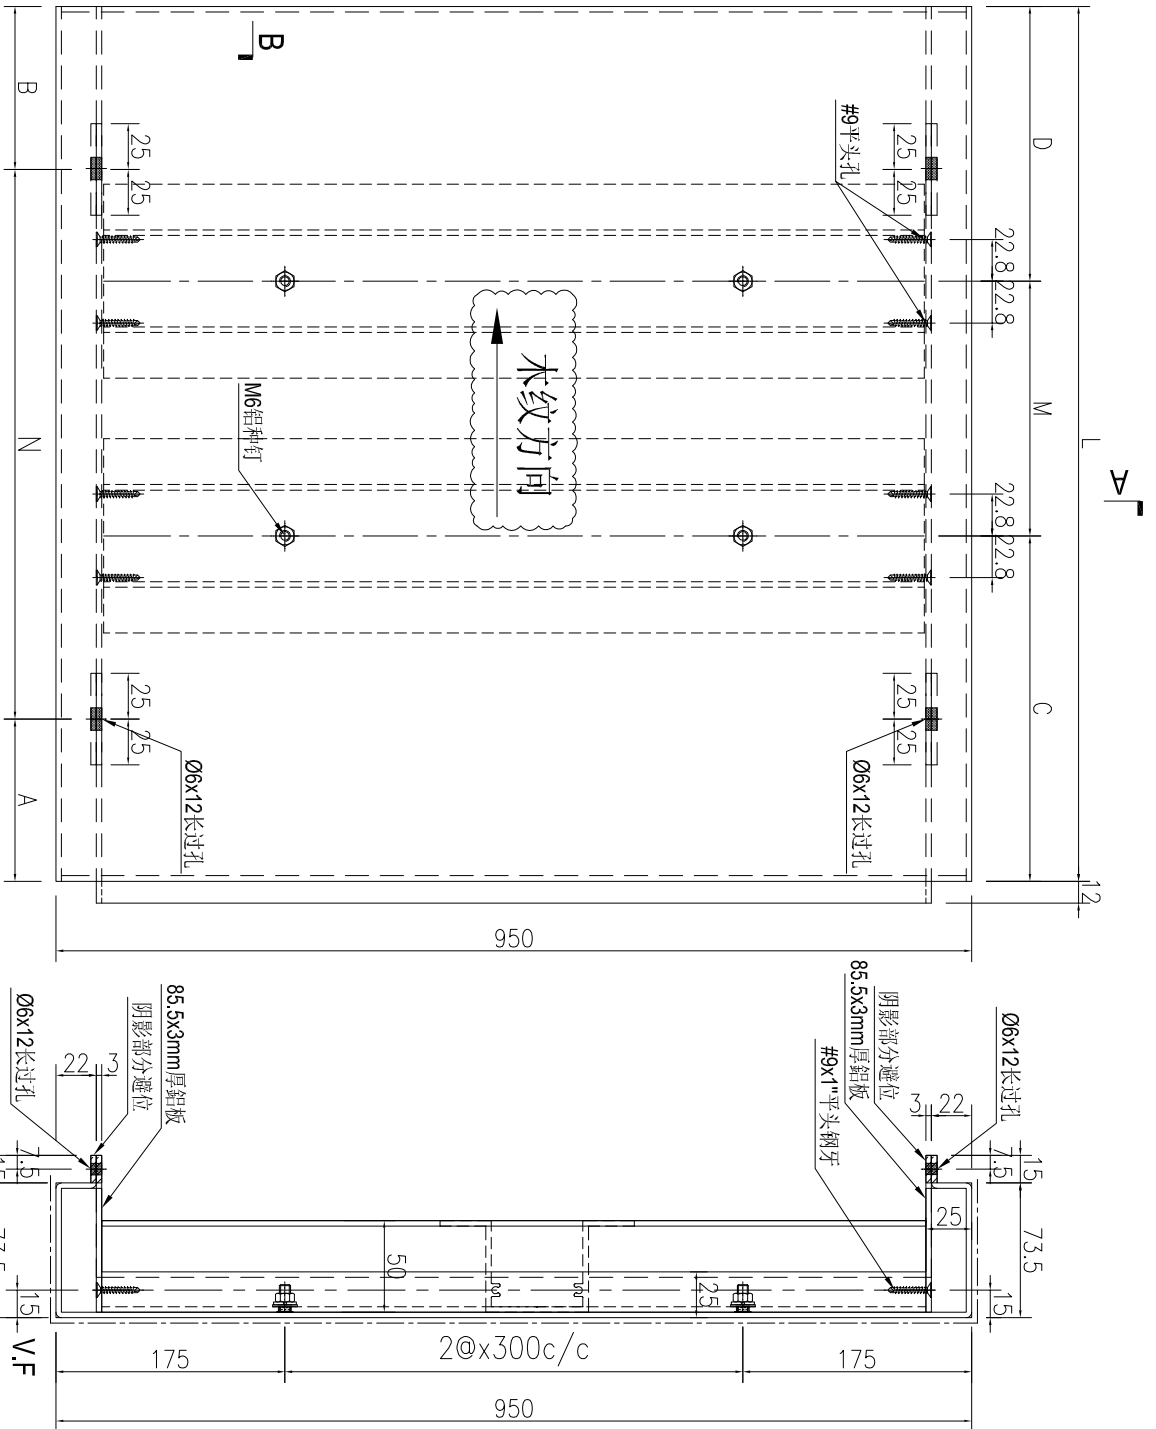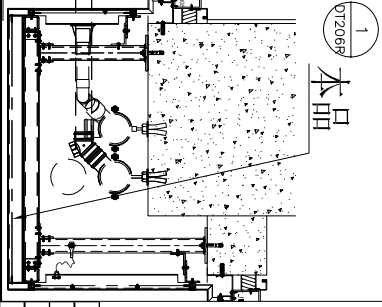

SECTION A-A

序號	物料編號	長度L	數量	A	N	B	C	M	D	施工圖位置	樓層	樓層數	每層用量
1	1861-GD-LB37R-2	885	15	40	x	300	245	x	300	1861-AF-EL205	15F-30F	15	1
2	1861-GD-LB37R-3	1435	9	40	x	300	195	x	300	1861-AF-EL205	15F-23F	9	1
3	1861-GD-LB37R-4	1635	6	40	x	300	95	x	300	1861-AF-EL205	25F-30F	6	1


名稱	鋁板加工圖	制圖	AN	2025-06-30	修改	A
材料	3mm厚鋁板	復核			日期	2025.7.09
顏色	LX01963MH	批准			圖號	J861-GD-LB37R

美特鋁質 有限公司
MIDI Aluminium Fabricator Ltd.

产品编号	L(MM)	数量	A	N	M	B	N1	M1	备注
		15							

工程號	J861	地盤	已連拿利
-----	------	----	------

原EI/9014

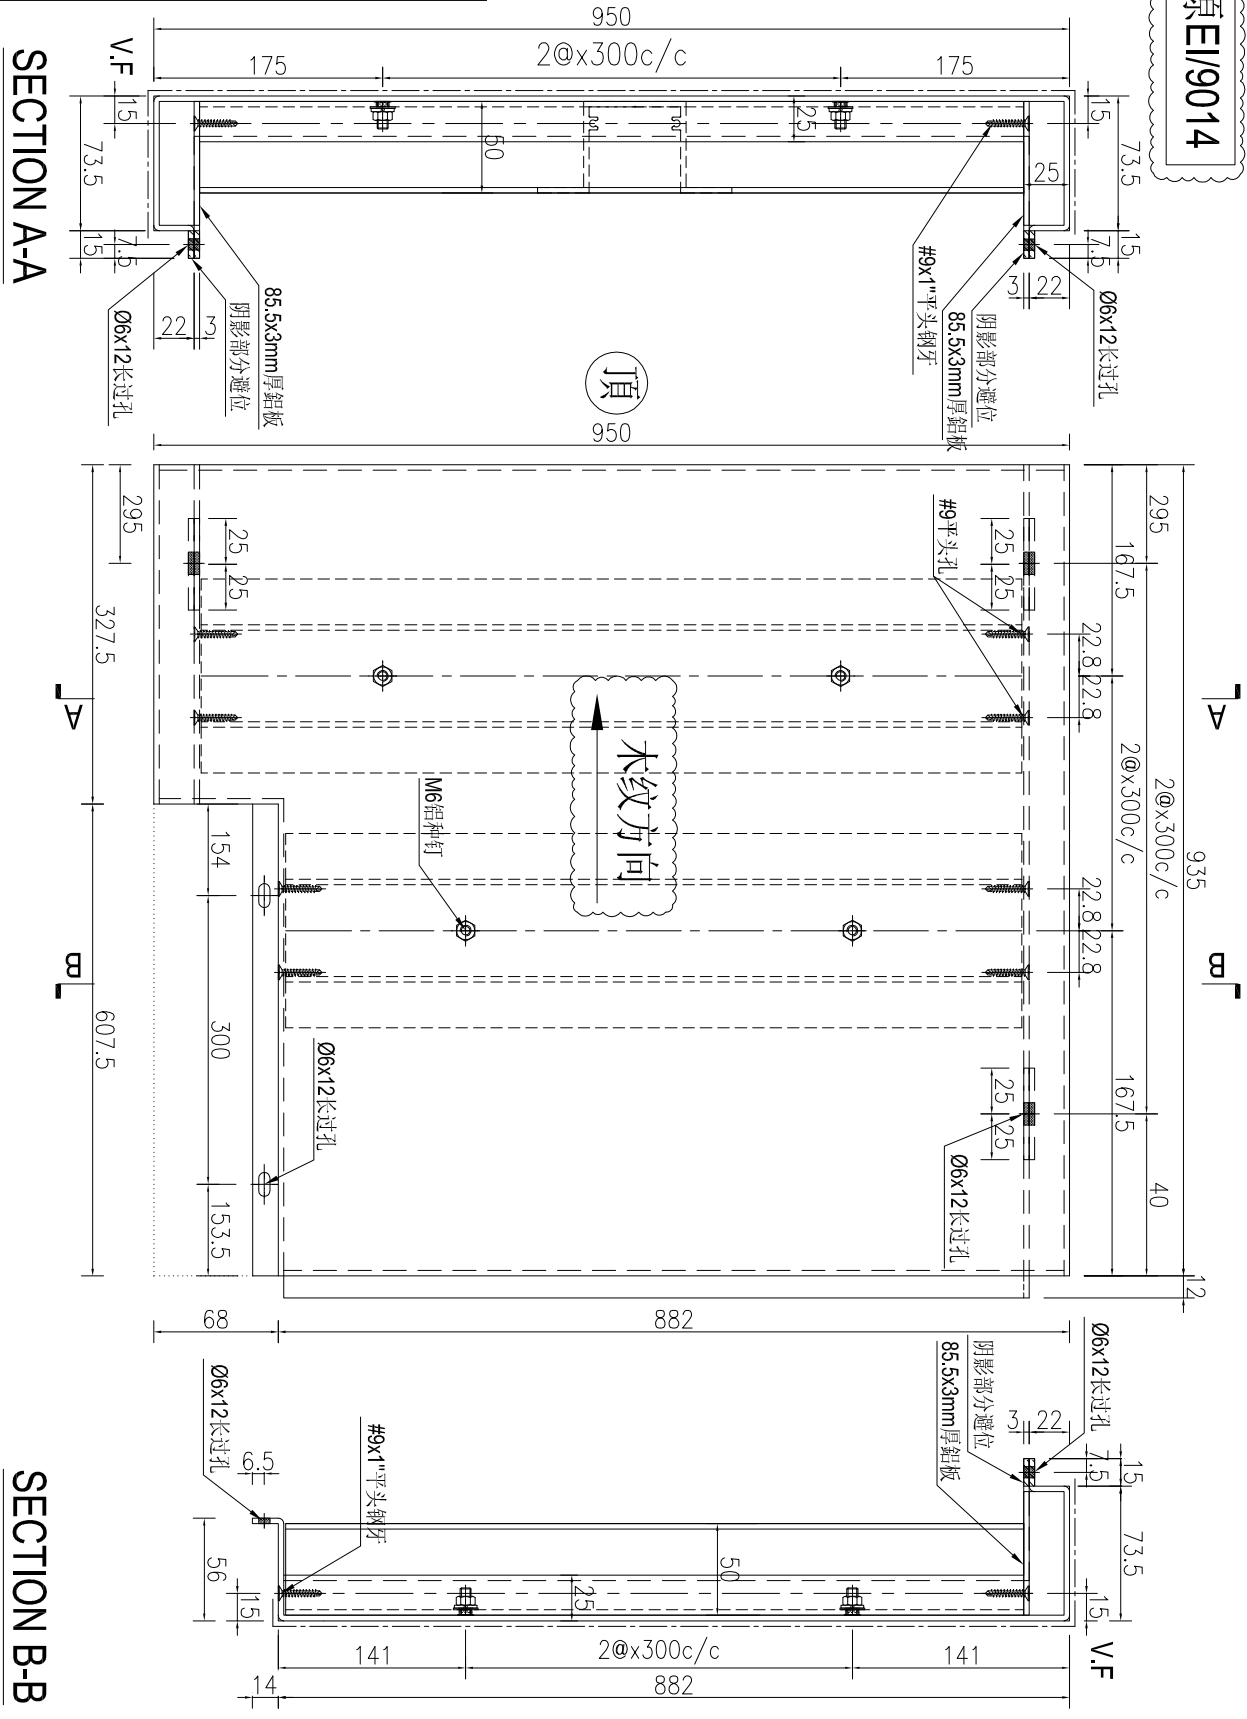

施工圖位置	樓層	樓層數	每層用量
J861-AF-EL205	15F-30F	15	1

名稱	鋁板加工圖	制圖	AN	2025-06-30	修改	A
材料	3mm厚鋁板	復核			日期	2025.7.09
顏色	LX01963MH	批准			圖號	J861-GD-LB38R




美特鋁質 有限公司
MIDI Aluminium Fabricator Ltd.


产品编号	L(MM)	数量	A	N	M	B	N1	M1	备注
		15							

工程號	J861	地盤	已連拿利
-----	------	----	------



施工圖位置	樓層	樓層數	每層用量
J861-AF-EL205	15F-30F	15	1

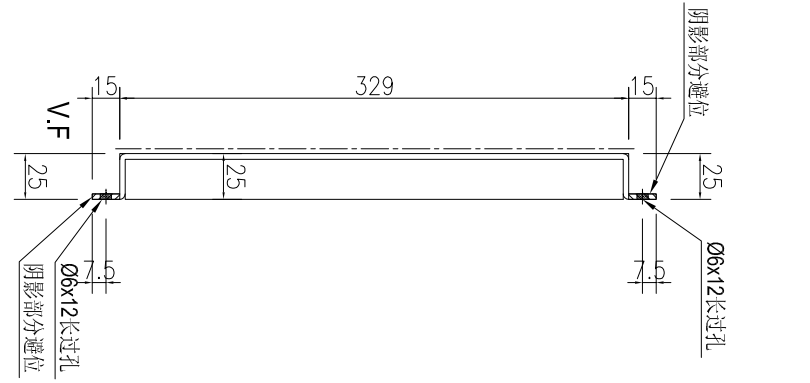

SECTION A-A

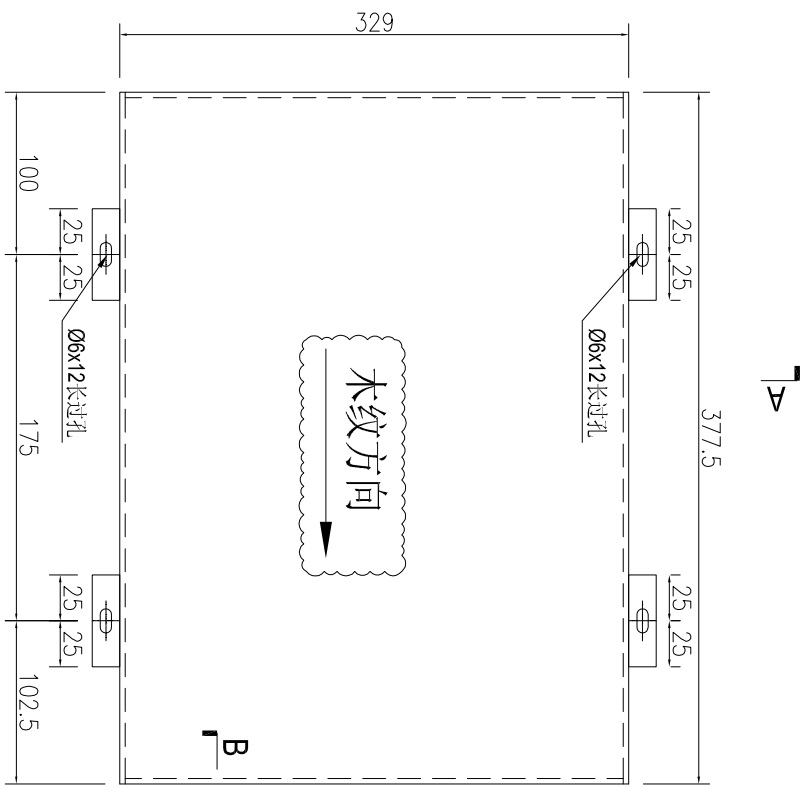

SECTION B-B

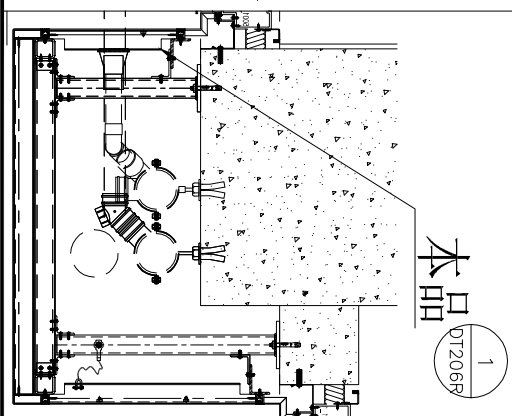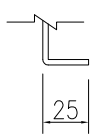

原EI/9014


名稱	鋁板加工圖	制圖	AN	2025-06-30	修改	A		
材料	3mm厚鋁板	復核			日期	2025.7.09		
顏色	LX01963MH	批准			圖號	J861-GD-LB39R		




工程號 J861 地盤 已連拿利

原EI/9014

SECTION B-B

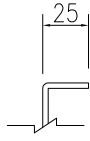


頂

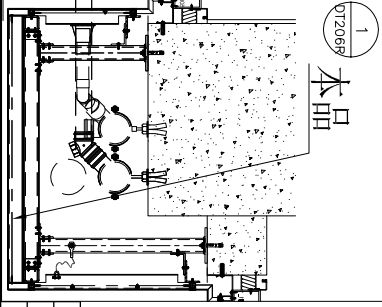

本品

1
Q12069

序號	物料編號	長度L	數量	A	N	B	C	M	D	施工圖位置	樓層	樓層數	每層用量
1	1861-GD-LB37R-5	885	2	40	x	245	142.5	x	142.5	J861-AE-EI.2017/219	31F-32F	2	1
2	1861-GD-LB37R-6	1635	2	40	x	95	67.5	x	67.5	J861-AE-EI.2017/219	31F-32F	2	1

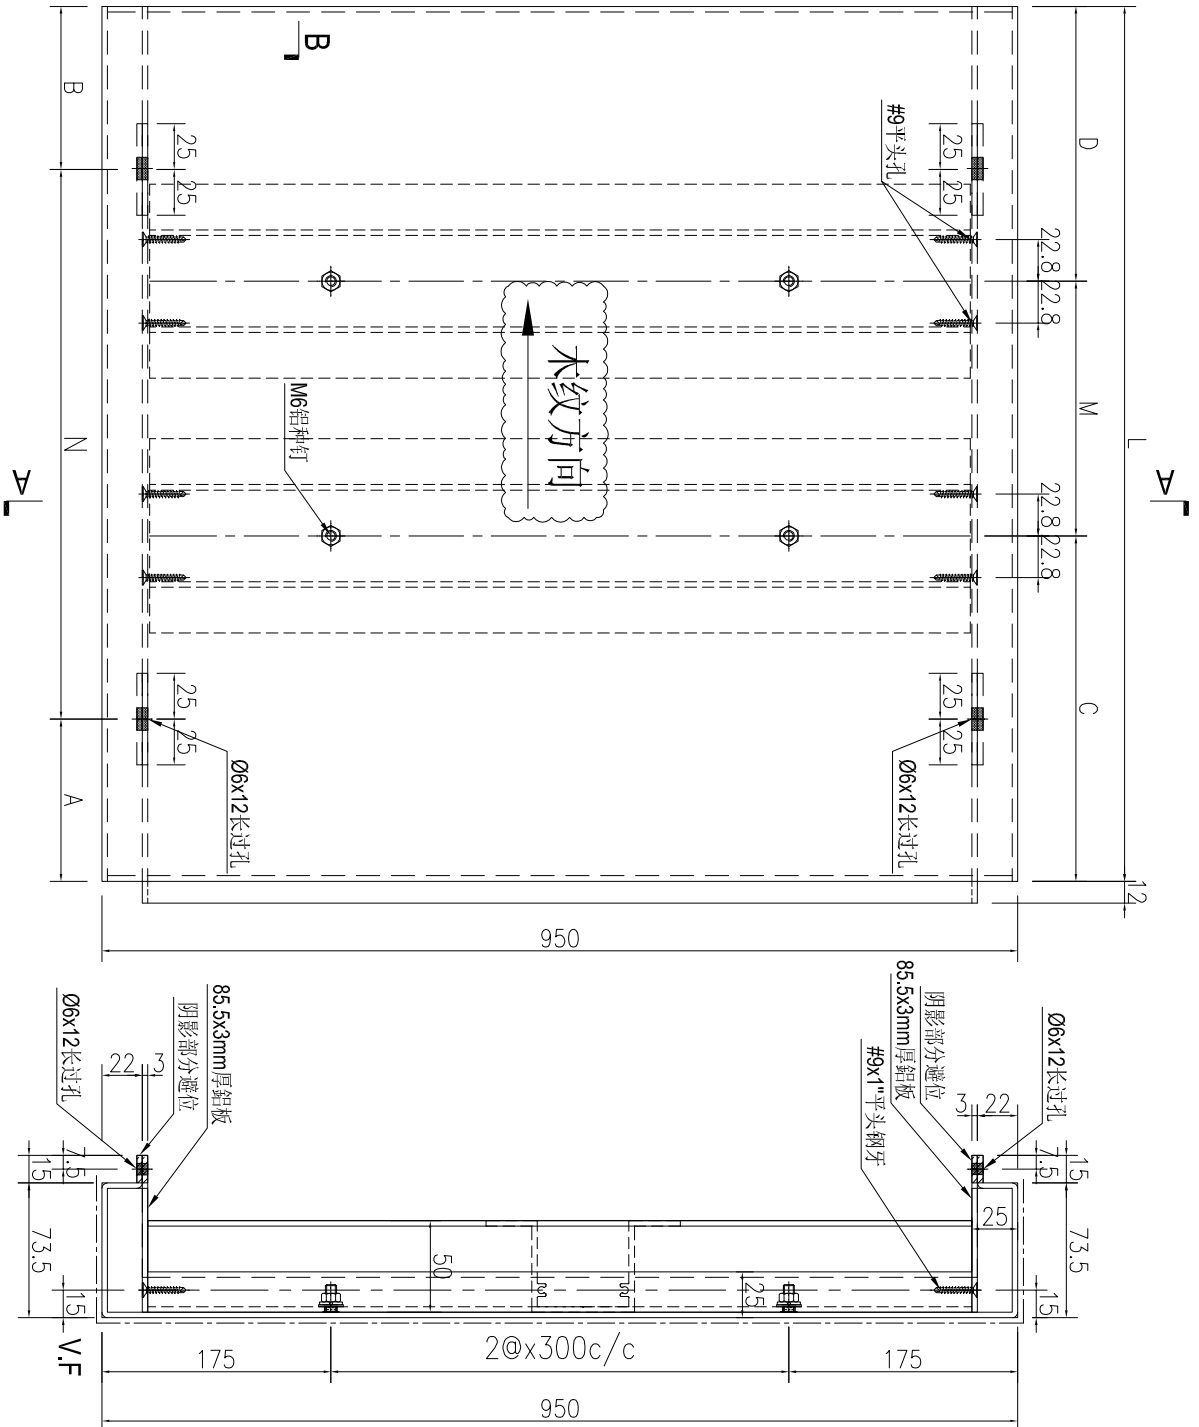

SECTION A-A


名稱	鋁板加工圖	制圖	AN	2025-06-30	修改	A
材料	3mm厚鋁板	復核			日期	2025.7.09
顏色	UCT550041XLB-3	批准			圖號	J861-GD-LB37RA


美特鋁質 有限公司
 MIDI Aluminium Fabricator Ltd.

工程號: J861 | 地盤: 已連拿利

产品编号	L(MM)	数量	A	N	M	B	N1	M1	备注
J861-GD-LB38R-1		1							

原EI/9014

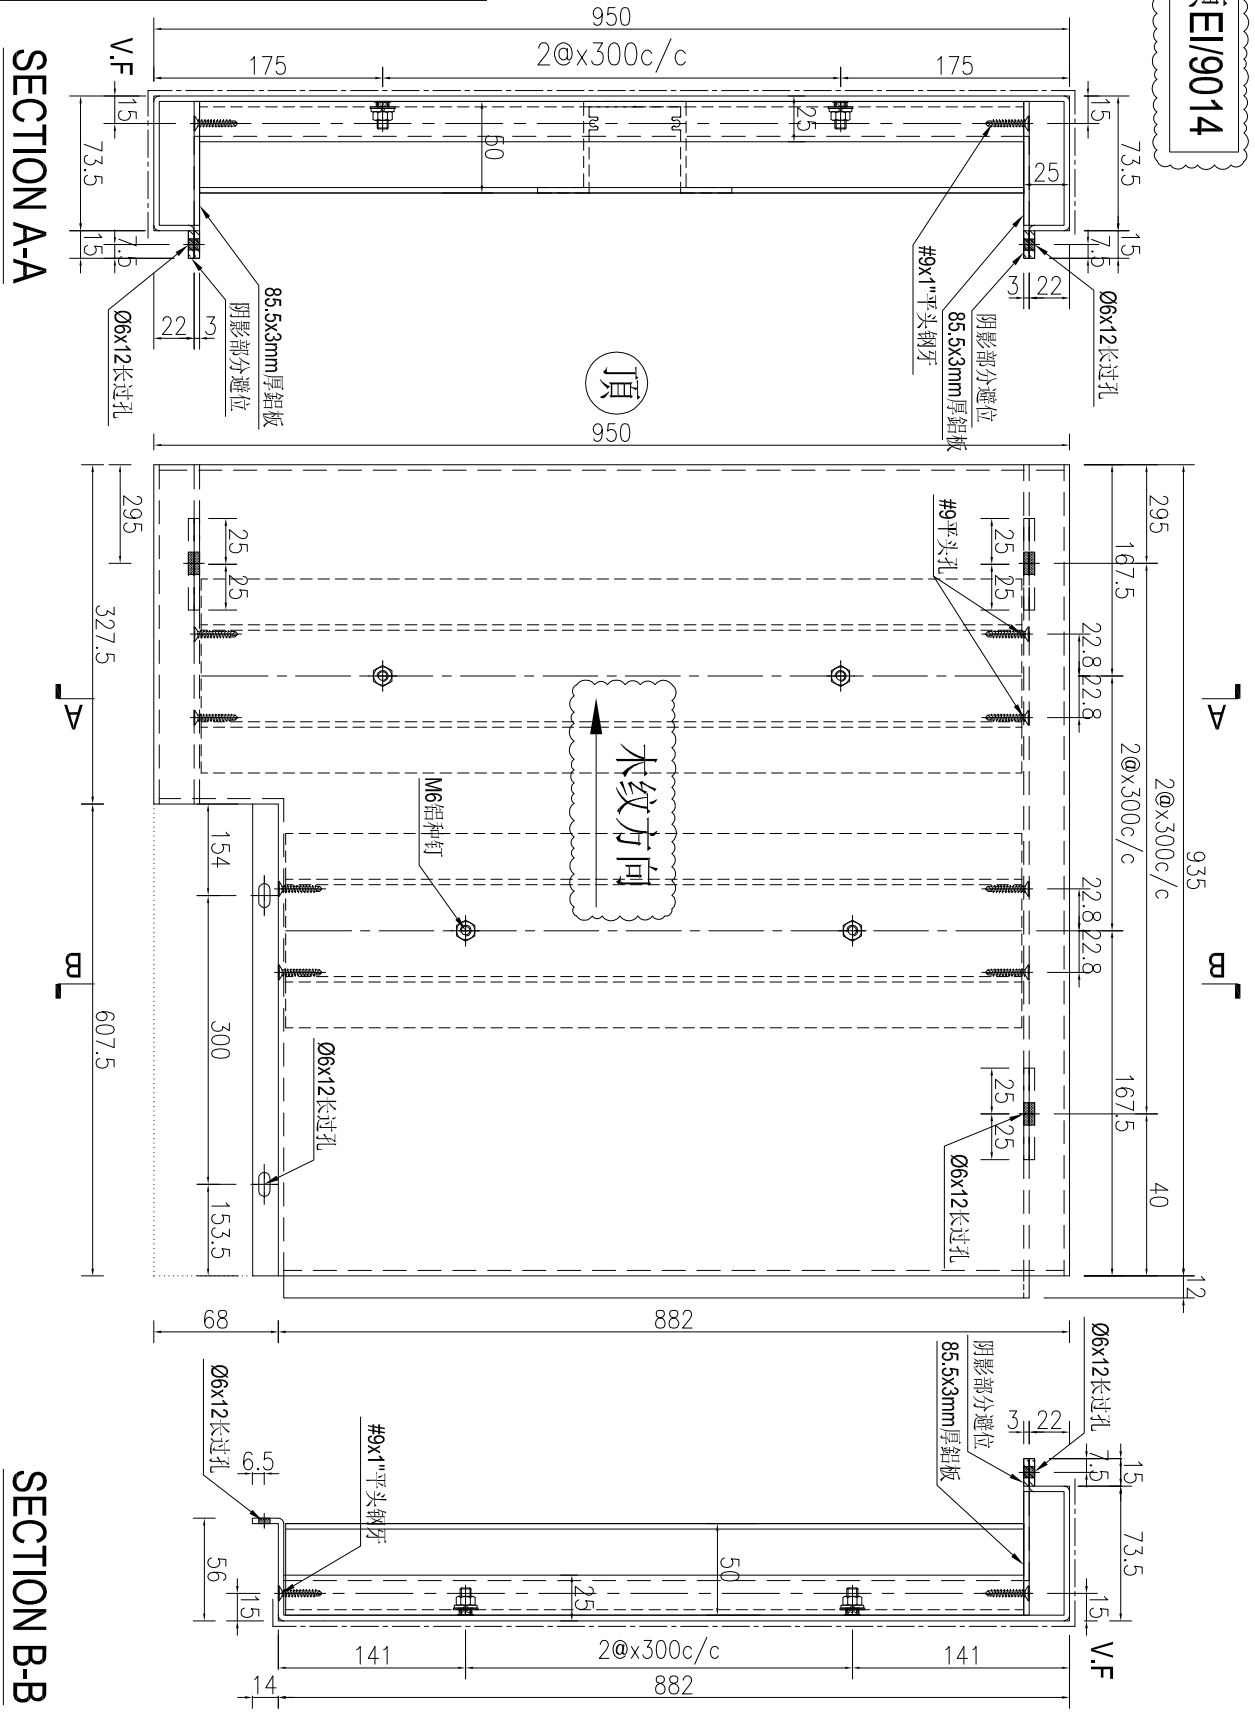

施工圖位置	樓層	樓層數	每層用量
J861-AF-EL219	32F	1	1

名稱	鋁板加工圖	制圖	AN	2025-06-30	修改	A
材料	3mm厚鋁板	復核			日期	2025.7.09
顏色	UCT550041XLB-3	批准			圖號	J861-GD-LB38RA