



工程指示 / 要求簡箋 ENGINEER INSTRUCTIONS(E.I.)

工程指示編號:	EI- 9020	修改版本:	D
	HK- 0795		
工程編號:	J 861	工程名稱:	己連拿利
收件人:	生統	發件人:	細佬
工程項目:	大樓欄河 廠用鋁折件加工圖 (第二批)	日期:	16/10/2025

<input type="checkbox"/> 原合約工程包	<input type="checkbox"/> 原合約工程加 / 減賬 QT-	<input type="checkbox"/> 新工程報價 QT-
---------------------------------	--	------------------------------------

信件批核號碼/圖紙參考編號:	批核模具圖紙編號:
客戶指示附件:	管理內部批簽署:

<input type="checkbox"/> 初步鋁料 B.M.	<input type="checkbox"/> 加工拆圖, 然後生產	<input type="checkbox"/> 尺寸表
<input type="checkbox"/> 正式鋁料 B.M.	<input type="checkbox"/> 技術上資料/指示	<input type="checkbox"/> 報價
<input type="checkbox"/> 配件 B.M.	<input type="checkbox"/> 樣辦或貨品說明書	<input type="checkbox"/> 分判合約
<input type="checkbox"/> 其他:		


內容: 附頁資料是用已完成的材料去加工, 不要重做
完成上列要求日期: 22/10/2025


國內

<input type="checkbox"/> 生產技術總監	<input type="checkbox"/> 連附件	<input type="checkbox"/> 技術部	<input type="checkbox"/> 連附件	<input type="checkbox"/> 生產部	<input type="checkbox"/> 連附件
<input type="checkbox"/> 採購部	<input type="checkbox"/> 連附件	<input checked="" type="checkbox"/> 生產統籌部	<input checked="" type="checkbox"/> 連附件	<input type="checkbox"/> 報關組	<input type="checkbox"/> 連附件
<input type="checkbox"/> 質檢部	<input type="checkbox"/> 連附件	<input type="checkbox"/> 會計部	<input type="checkbox"/> 連附件	<input type="checkbox"/> 機械設計部	<input type="checkbox"/> 連附件
<input type="checkbox"/> 香港辦	<input type="checkbox"/> 連附件	<input type="checkbox"/> 其他:			



香港

<input type="checkbox"/> 行政部	<input type="checkbox"/> 連附件	<input type="checkbox"/> 會計部	<input type="checkbox"/> 連附件	<input type="checkbox"/> 統籌部	<input type="checkbox"/> 連附件	<input type="checkbox"/> 工程部	<input type="checkbox"/> 連附件
<input type="checkbox"/> 採購部	<input type="checkbox"/> 連附件	<input type="checkbox"/> QS部	<input type="checkbox"/> 連附件	<input type="checkbox"/> 地盤管理	<input type="checkbox"/> 連附件	<input type="checkbox"/> 維修部	<input type="checkbox"/> 連附件

*發件人簽署:	*組別成員批核簽署:
傳遞編號:	項目經理簽署: 

 美特鋁質 有限公司 MIDI Aluminium Fabricator Ltd.				鋁料編號	加工數量	立面編號	使用樓層	每層用量
				J861-ZS-TX1	17			
工程號 J861 地盤 已連拿利				J861-ZS-TX1R	17			
				J861-ZS-TX7	22			
				J861-ZS-TX7R	22			


附頁1, EI9020原版本的圖

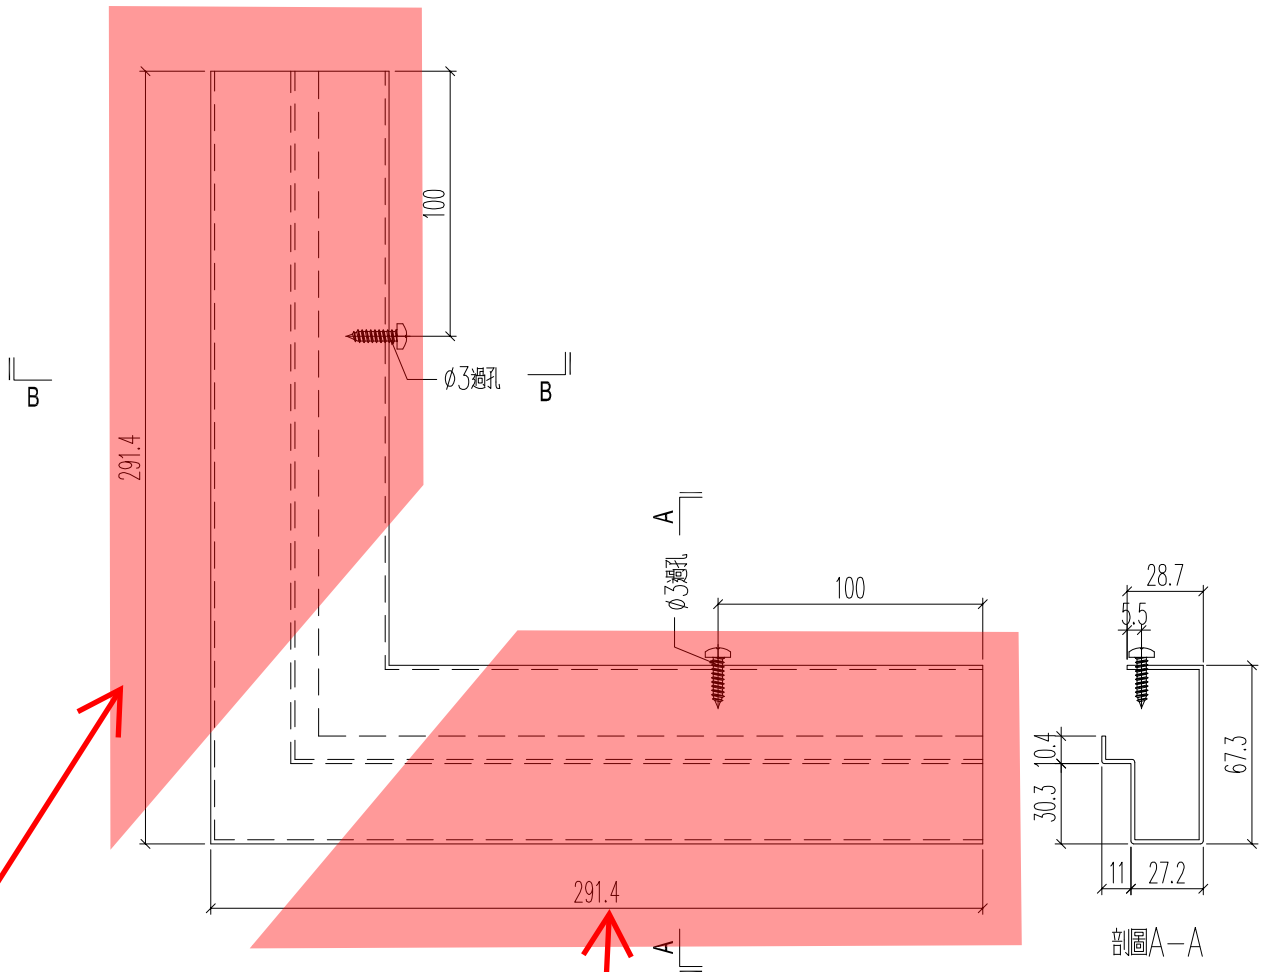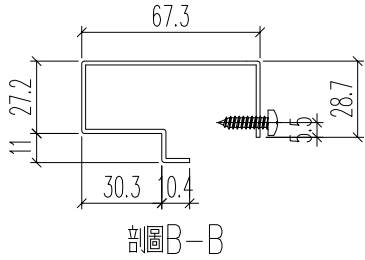


削去

削去


名稱	套芯加工圖	制圖	H	20250703	修改			
材料	1.5mm厚鋁板	復核	LRA	20250703	日期			
顏色	MILL	批准			圖號	J861-ZS-TX1		

 美特鋁質 有限公司 MIDI Aluminium Fabricator Ltd.				鋁料編號	加工數量	立面編號	使用樓層	每層用量
				J861-ZS-TX3	11			
工程號 J861 地盤 已連拿利				J861-ZS-TX3R	11			
				J861-ZS-TX5	46			
				J861-ZS-TX5R	46			

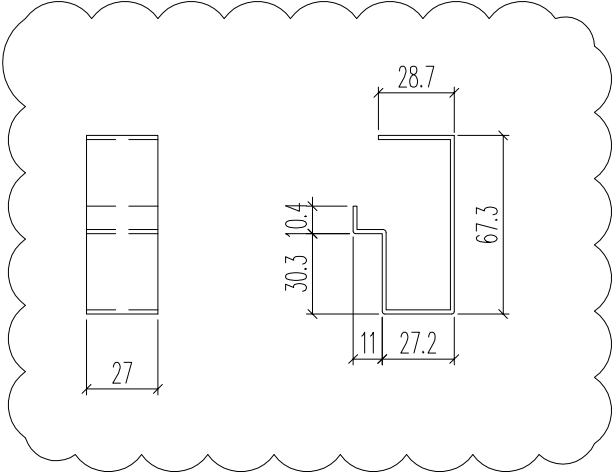


EI9020C不要重做，按附頁2的 削去

名稱	套芯加工圖	制圖	H	20250703	修改	A		
材料	1.5mm厚鋁板	復核	LRA	20250703	日期	20251013		
顏色	MILL	批准			圖號	J861-ZS-TX3		

 美特鋁質 有限公司 MIDI Aluminium Fabricator Ltd.				鋁料編號	加工數量	立面編號	使用樓層	每層用量
				J861-ZS-TX3	11			
工程號 J861 地盤 已連拿利				J861-ZS-TX3R	11			
				J861-ZS-TX5	46			
				J861-ZS-TX5R	46			

附頁2, EI9020原版本的圖

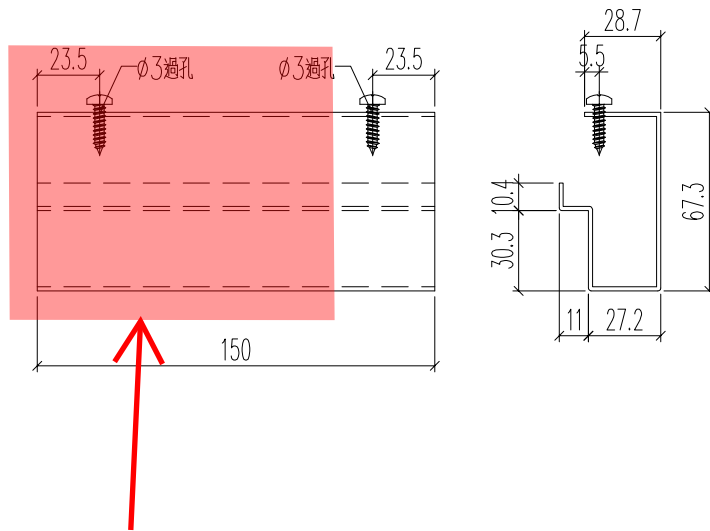


削去

名稱	套芯加工圖	制圖	H	20250703	修改			
材料	1.5mm厚鋁板	復核	LRA	20250703	日期			
顏色	MILL	批准			圖號	J861-ZS-TX3		


 美特鋁質 有限公司 MIDI Aluminium Fabricator Ltd.			
工程號	J861	地盤	已連拿利


鋁料編號	加工數量	立面編號	使用樓層	每層用量		
J861-ZS-TX2	17					
J861-ZS-TX2R	17					

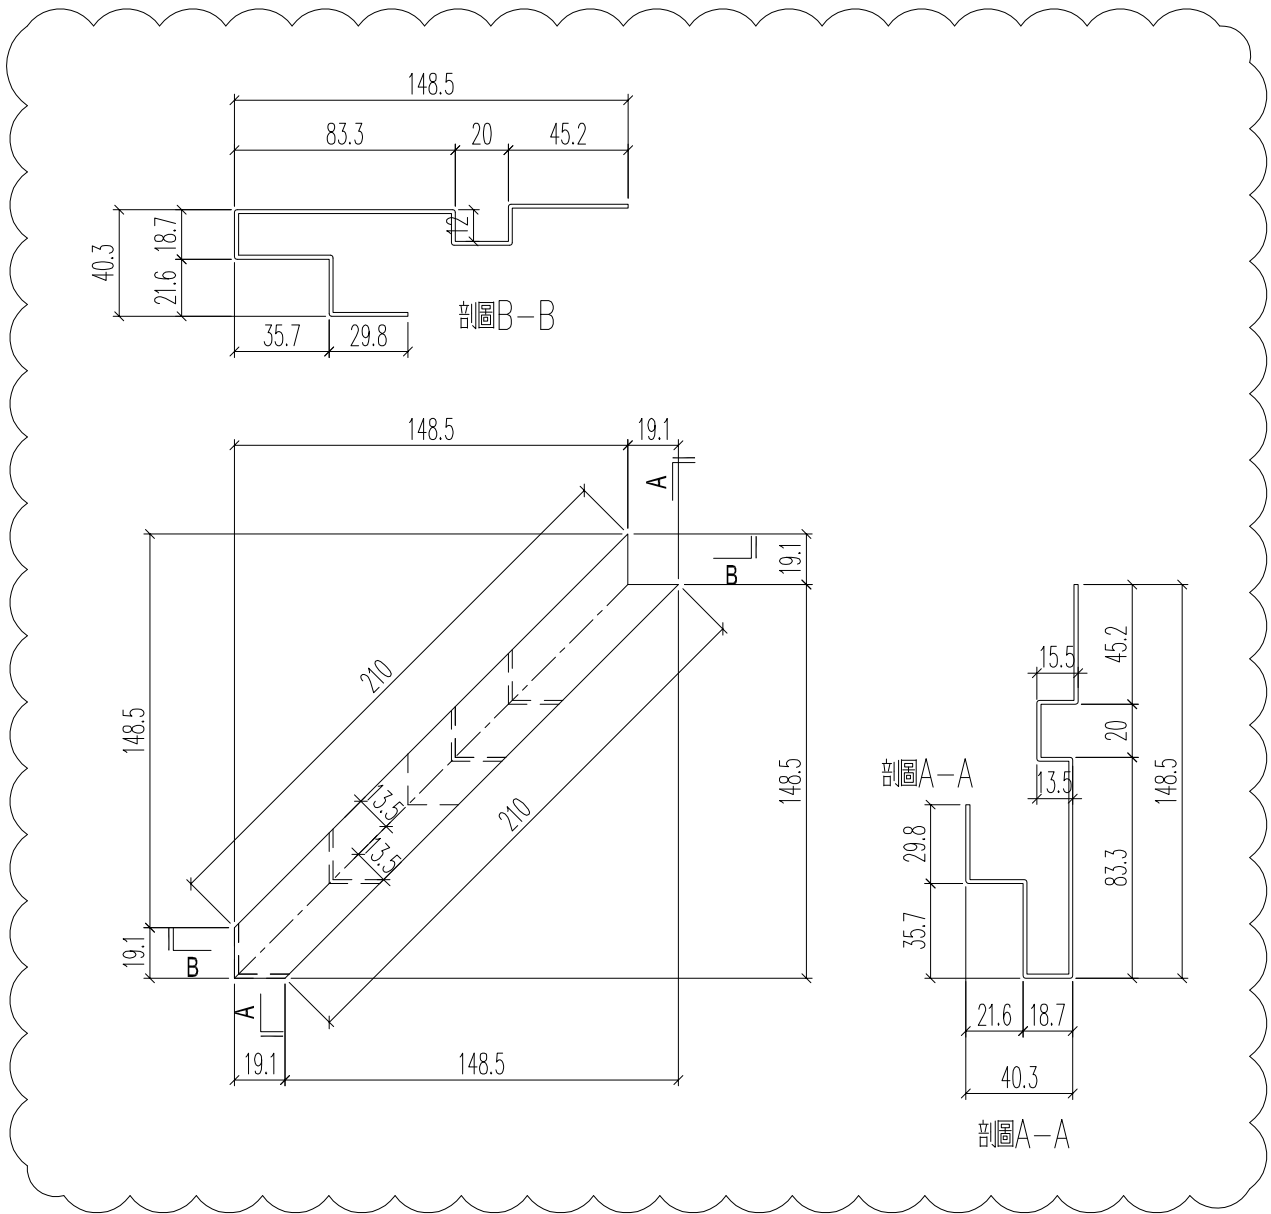

EI9020C不要重做，按附頁3的 削去


名稱	套芯加工圖	制圖	H	20250703	修改	A		
材料	1.5mm厚鋁板	復核	LRA	20250703	日期	20251013		
顏色	MILL	批准			圖號	J861-ZS-TX2		

 美特鋁質 有限公司 MIDI Aluminium Fabricator Ltd.				鋁料編號	加工數量	立面編號	使用樓層	每層用量
				J861-ZS-TX4	11			
工程號 J861 地盤 已連拿利				J861-ZS-TX4R	11			
				J861-ZS-TX6	46			
				J861-ZS-TX6R	46			


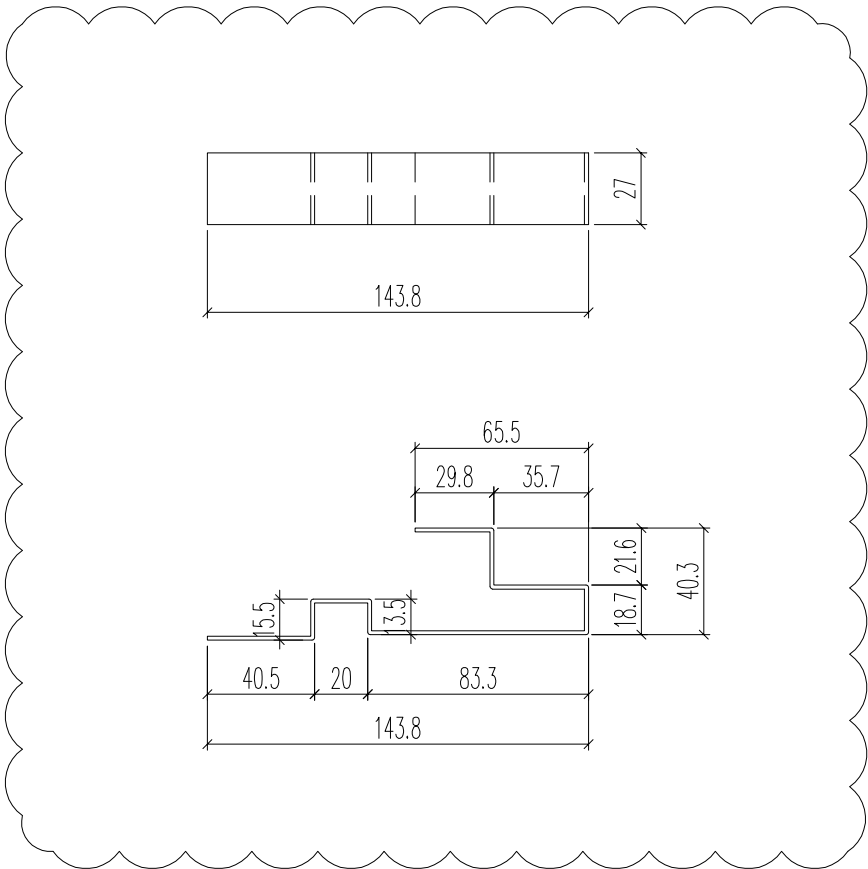


EI9020C不要重做，按附頁4的 削去

名稱	套芯加工圖	制圖	H	20250703	修改	A		
材料	1.5mm厚鋁板	復核	LRA	20250703	日期	20251013		
顏色	MILL	批准			圖號	J861-ZS-TX4		

 美特鋁質 有限公司 MIDI Aluminium Fabricator Ltd.				鋁料編號	加工數量	立面編號	使用樓層	每層用量
				J861-ZS-TX4	11			
工程號 J861 地盤 已連拿利				J861-ZS-TX4R	11			
				J861-ZS-TX6	46			
				J861-ZS-TX6R	46			


附頁4, EI9020原版本的圖

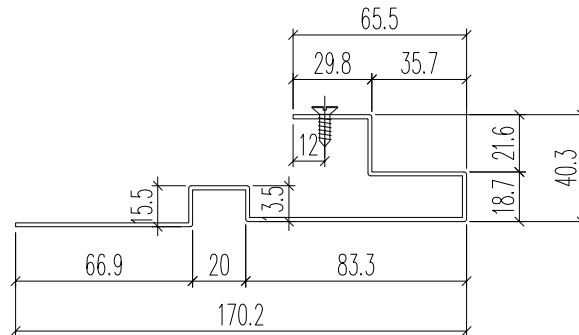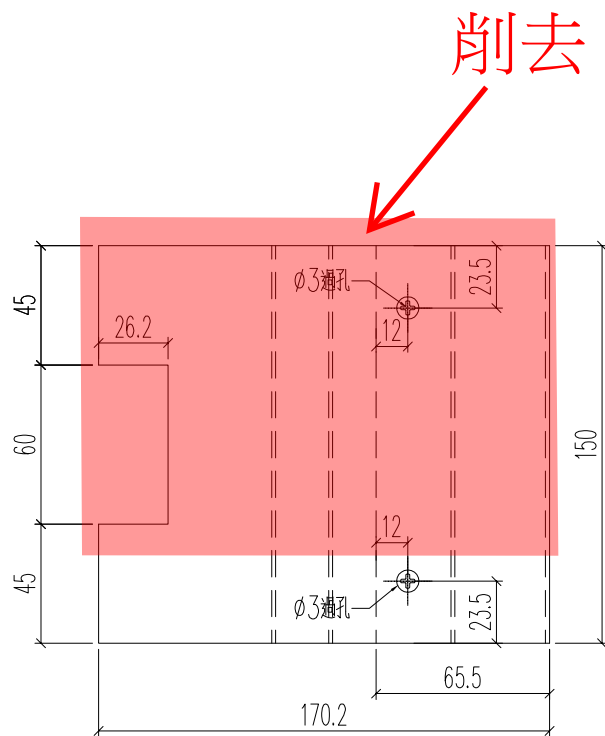

名稱	套芯加工圖	制圖	H	20250703	修改			
材料	1.5mm厚鋁板	復核	LRA	20250703	日期			
顏色	MILL	批准			圖號	J861-ZS-TX4		

 美特鋁質 有限公司 MIDI Aluminium Fabricator Ltd.			
工程號	J861	地盤	已連拿利

鋁料編號	加工數量	立面編號	使用樓層	每層用量		
J861-ZS-TX8	22					
J861-ZS-TX8R	22					

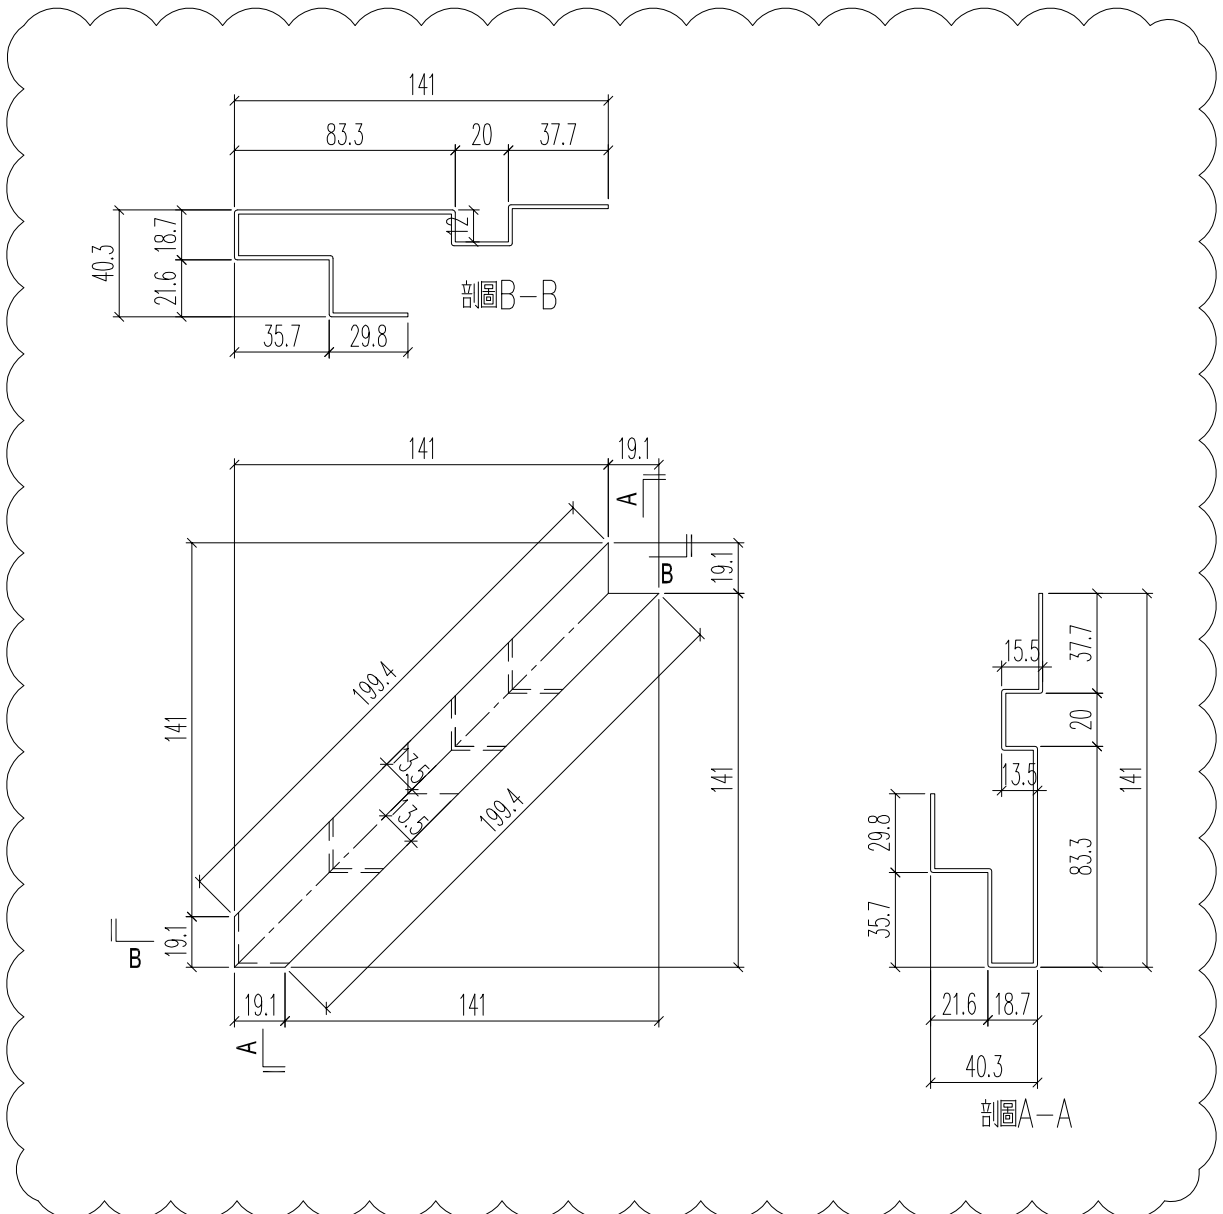



EI9020C不要重做，按附頁5的 削去

名稱	套芯加工圖	制圖	H	20250530	修改	A		
材料	1.5mm厚鋁板	復核	LRA	20250530	日期	20251013		
顏色	MILL	批准			圖號	J861-ZS-TX8		

 美特鋁質 有限公司 MIDI Aluminium Fabricator Ltd.			
工程號	J861	地盤	已連拿利

鋁料編號	加工數量	立面編號	使用樓層	每層用量		
J861-ZS-TX8	22					
J861-ZS-TX8R	22					

附頁5, EI9020原版本的圖

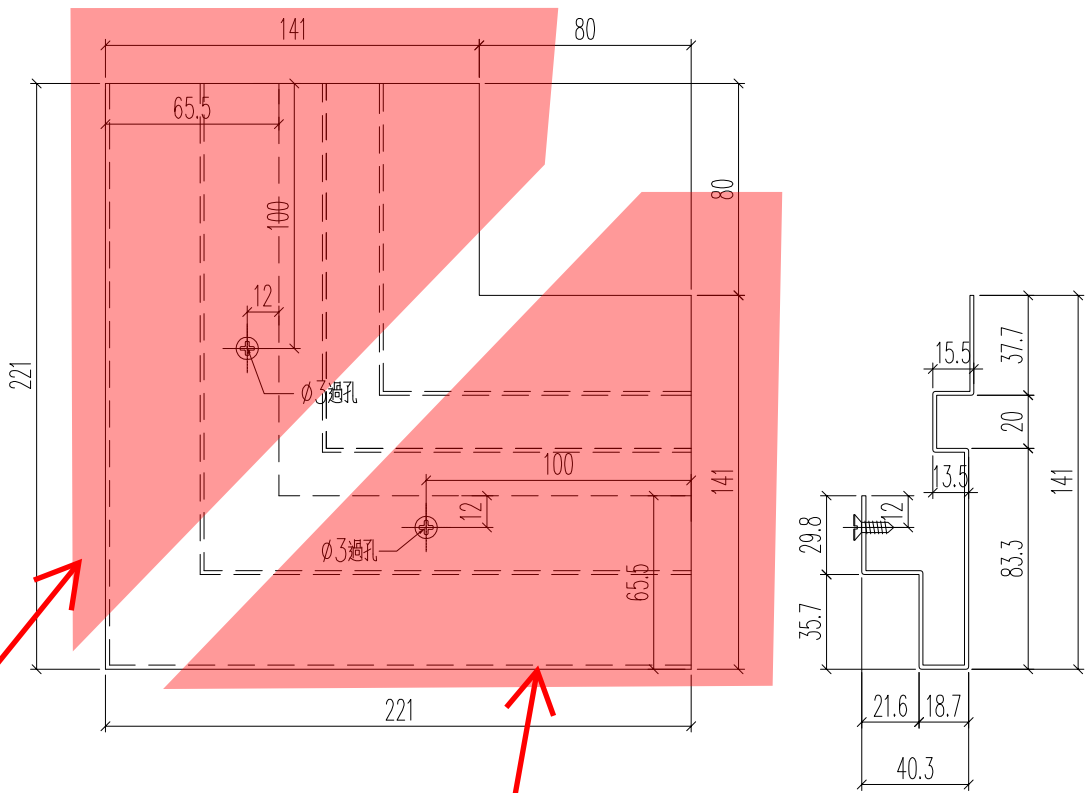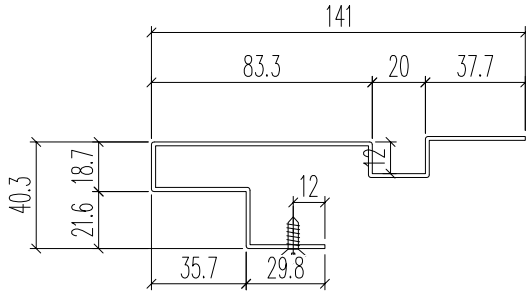


削去

削去

名稱	套芯加工圖	制圖	H	20250530	修改			
材料	1.5mm厚鋁板	復核	LRA	20250530	日期			
顏色	MILL	批准			圖號	J861-ZS-TX8		


 美特鋁質 有限公司 MIDI Aluminium Fabricator Ltd.			
工程號	J861	地盤	已連拿利

鋁料編號	加工數量	備註
J861-NG-TX1	18	第一批
	32	第二批
	14	第三批

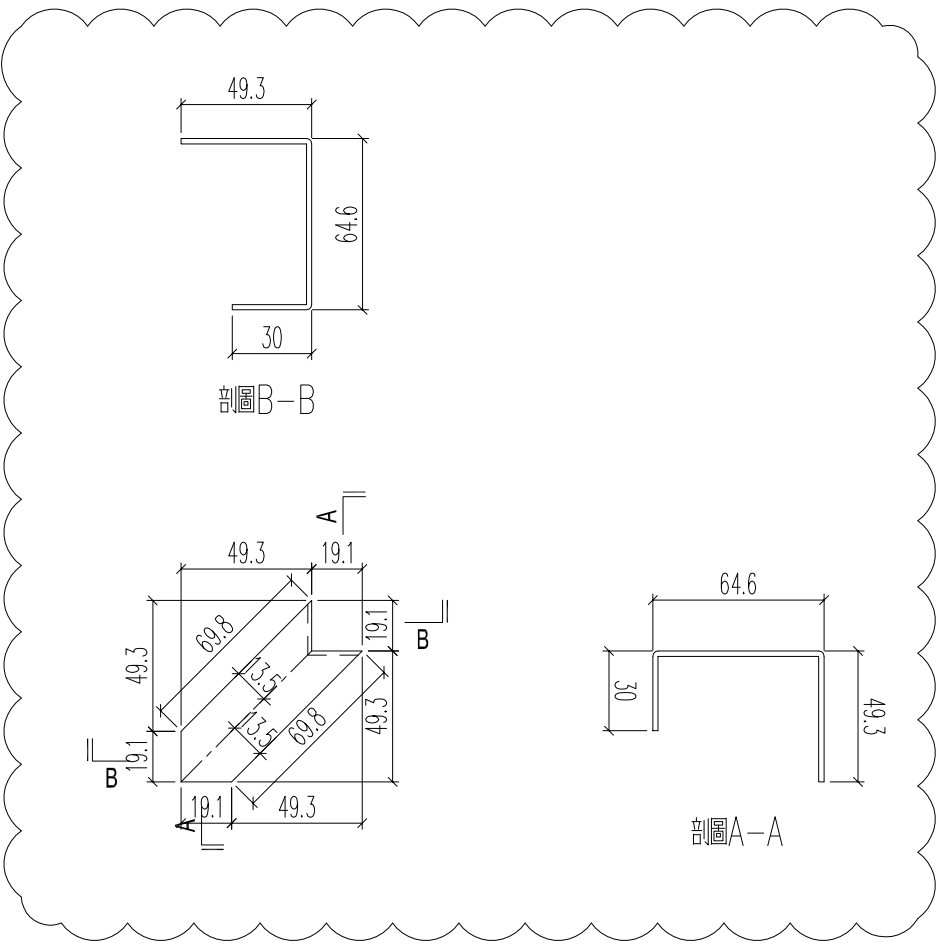


EI9020C不要重做，按附頁6的 削去

名稱	套芯加工圖	制圖	H	20250527	修改	A		
材料	1.5mm厚鋁板	復核	LRA	20250527	日期	20251013		
顏色	MILL	批准			圖號	J861-NG-TX1		

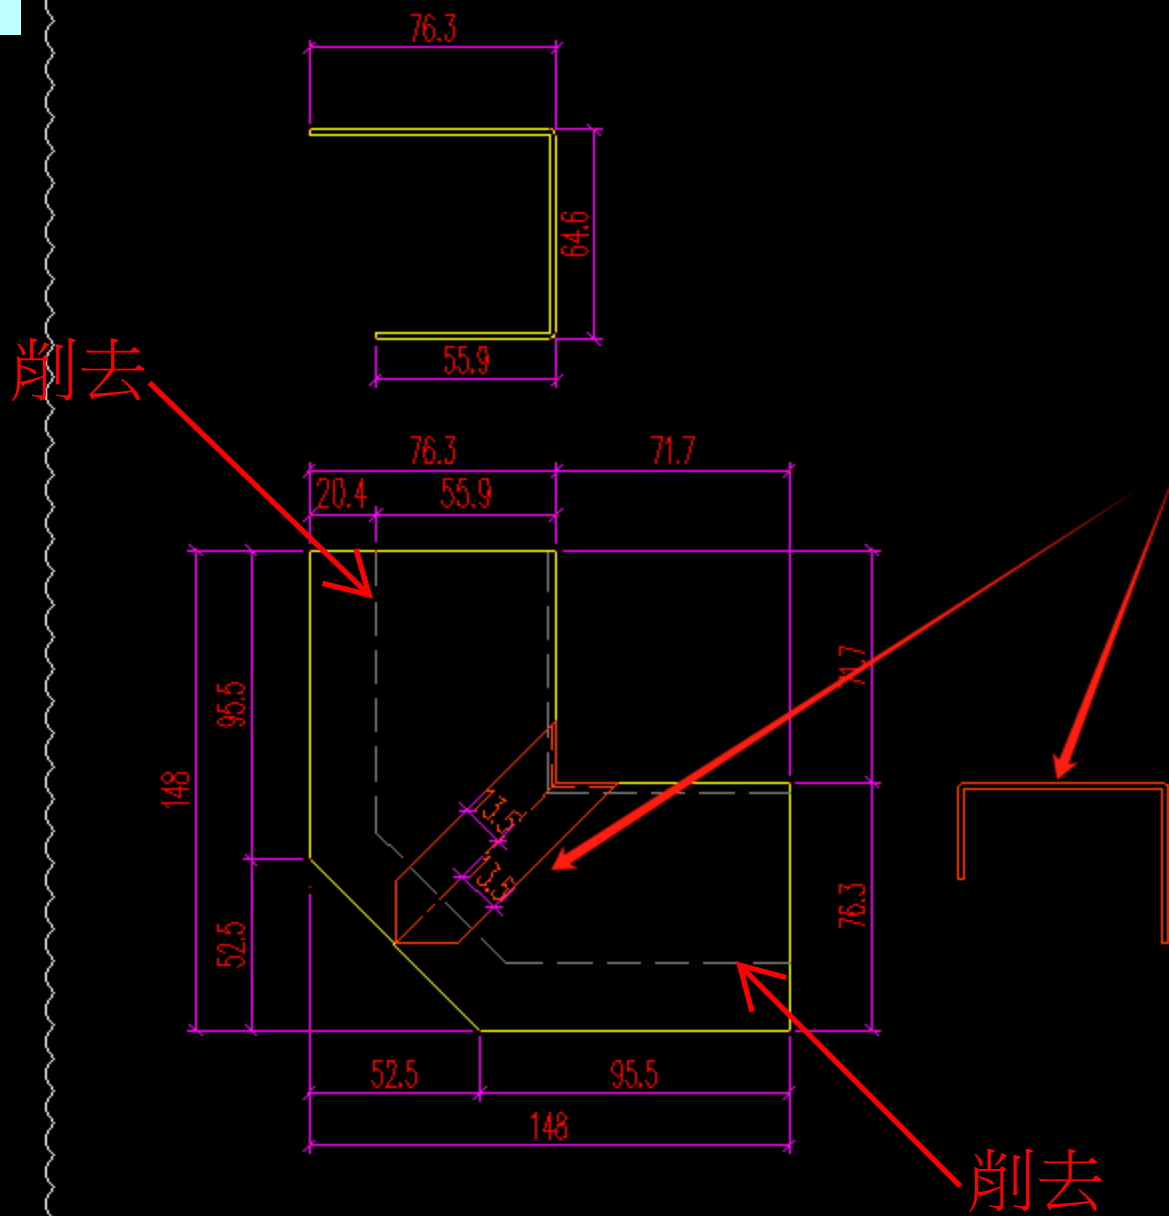


 美特鋁質 有限公司 MIDI Aluminium Fabricator Ltd.	鋁料編號	加工數量	立面編號	使用樓層	每層用量		
	J861-NG-TX2	32					

工程號	J861	地盤	已連拿利
-----	------	----	------

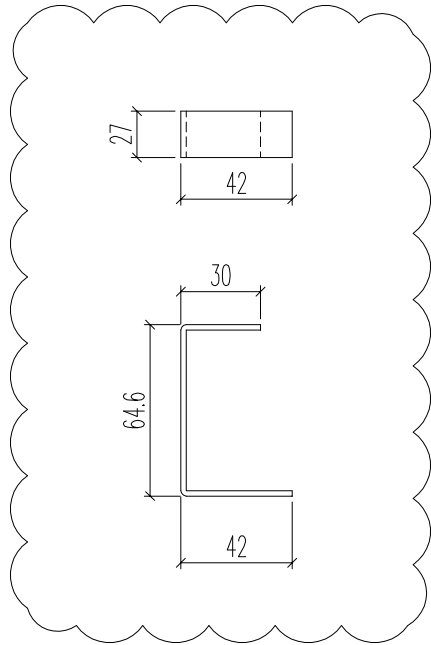


EI9020C不要重做，按附頁7的 削去

名稱	套芯加工圖	制圖	H	20250703	修改	A		
材料	1.5mm厚鋁板	復核	LRA	20250703	日期	20251013		
顏色	MILL	批准			圖號	J861-NG-TX2		

 美特鋁質有限公司 MIDI Aluminium Fabricator Ltd.				鋁料編號	加工數量	立面編號	使用樓層	每層用量		
				J861-NG-TX2	32					
工程號	J861	地盤	已連拿利							

附頁7, EI9020原版本的圖

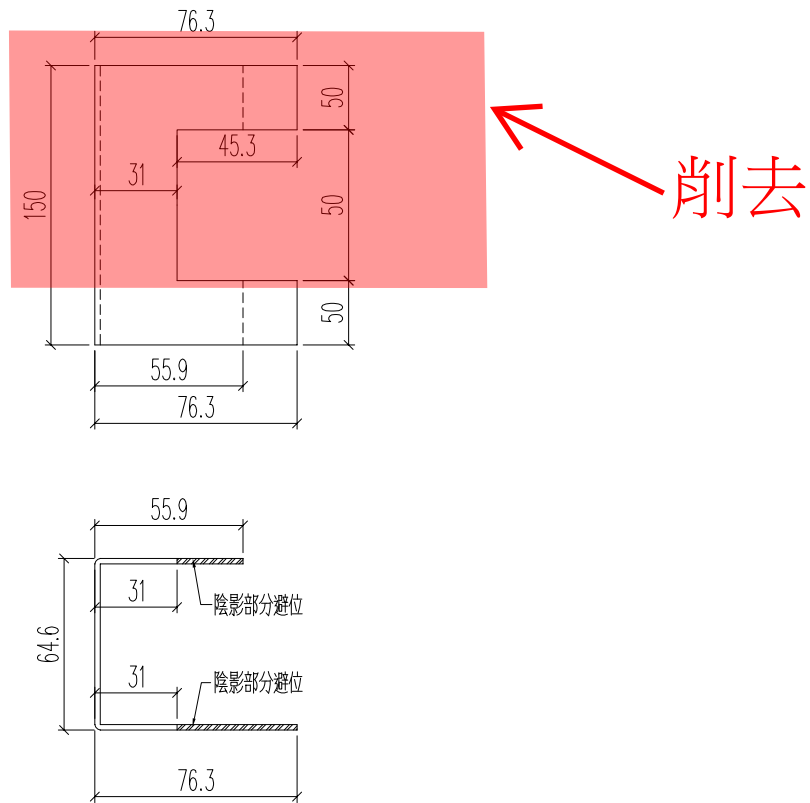

名稱	套芯加工圖	制圖	H	20250703	修改			
材料	1.5mm厚鋁板	復核	LRA	20250703	日期			
顏色	MILL	批准			圖號	J861-NG-TX2		