



工程指示 / 要求簡箋 ENGINEER INSTRUCTIONS(E.I.)

工程指示編號:	EI- 9031	修改版本:	-
	HK- 0591		
工程編號:	J 861	工程名稱:	己連拿利
收件人:	生統	發件人:	細佬
工程項目:	趟門-加工圖	日期:	15/07/2025

<input type="checkbox"/> 原合約工程包	<input type="checkbox"/> 原合約工程加 / 減賬 QT-	<input type="checkbox"/> 新工程報價 QT-
---------------------------------	------------------------------------------	------------------------------------

信件批核號碼/圖紙參考編號:	批核模具圖紙編號:
客戶指示附件:	管理內部批簽署:

<input type="checkbox"/> 初步鋁料 B.M.	<input type="checkbox"/> 加工拆圖, 然後生產	<input type="checkbox"/> 尺寸表
<input type="checkbox"/> 正式鋁料 B.M.	<input type="checkbox"/> 技術上資料/指示	<input type="checkbox"/> 報價
<input type="checkbox"/> 配件 B.M.	<input type="checkbox"/> 樣辦或貨品說明書	<input type="checkbox"/> 分判合約
<input type="checkbox"/> 其他:		

內容: 請按附頁資料加工
備注: 檔案名 J861 趟門 門框門玉原EI8819 依據EI8934 I版J版 K版修改分格寬度 (25.07.14林)
完成上列要求日期: 19/08/2025

國內

<input type="checkbox"/> 生產技術總監	<input type="checkbox"/> 連附件	<input checked="" type="checkbox"/> 技術部	<input checked="" type="checkbox"/> 連附件	<input type="checkbox"/> 生產部	<input type="checkbox"/> 連附件
<input type="checkbox"/> 採購部	<input type="checkbox"/> 連附件	<input checked="" type="checkbox"/> 生產統籌部	<input checked="" type="checkbox"/> 連附件	<input type="checkbox"/> 報關組	<input type="checkbox"/> 連附件
<input type="checkbox"/> 質檢部	<input type="checkbox"/> 連附件	<input type="checkbox"/> 會計部	<input type="checkbox"/> 連附件	<input type="checkbox"/> 機械設計部	<input type="checkbox"/> 連附件
<input type="checkbox"/> 香港辦	<input type="checkbox"/> 連附件	<input type="checkbox"/> 其他:			

香港

<input type="checkbox"/> 行政部	<input type="checkbox"/> 連附件	<input type="checkbox"/> 會計部	<input type="checkbox"/> 連附件	<input type="checkbox"/> 統籌部	<input type="checkbox"/> 連附件	<input type="checkbox"/> 工程部	<input type="checkbox"/> 連附件
<input type="checkbox"/> 採購部	<input type="checkbox"/> 連附件	<input type="checkbox"/> QS部	<input type="checkbox"/> 連附件	<input type="checkbox"/> 地盤管理	<input type="checkbox"/> 連附件	<input type="checkbox"/> 維修部	<input type="checkbox"/> 連附件

*發件人簽署:	*組別成員批核簽署:
傳遞編號:	項目經理簽署: 

# EG-DWG3





美特鋁質 有限公司  
MIDI Aluminium Fabricator Ltd.

物料編號	W	H	數量	施工圖位置	座數/單位	樓層	窗號
X86325--T1	1650	1539	1	J861-SD-1W-1101	FLAT D	2F	TSD-01R

工程號 J861 地盤 己連拿利

依據EI8934 J版 K版  
修改分格寬度

物料編號	W	H	數量	施工圖位置	座數/單位	樓層	窗號
X86325--T1	1750	1639	1	J861-SD-1W-1101	FLAT A	2F	TSD-01

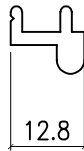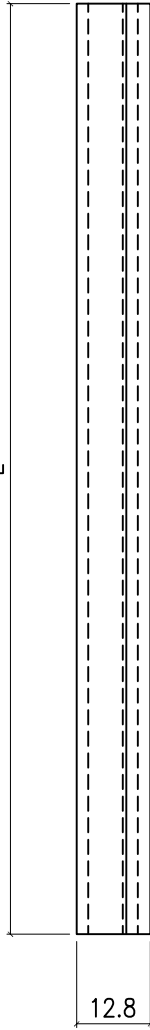

名稱	趟門道軌	制圖	謝永林	2025-02-07	修改	A		
材料	X86325	復核			日期	25.07.10		
顏色	UCT207124XL-3	批准			圖號	X86325-T1		

# EG-DWG3




美特鋁質 有限公司  
MIDI Aluminium Fabricator Ltd.

物料編號	PXN	數量	施工圖位置	座數/單位	樓層	窗號
X86329--T1	1650	300X5	1	J861-SD-1W-1101	FLAT D	2F TSD-01R
X86329--T1	1750	300X5	1	J861-SD-1W-1101	FLAT A	2F TSD-01

工程號 J861 地盤 己連拿利

依據EI8934 J版 K版  
修改分格寬度


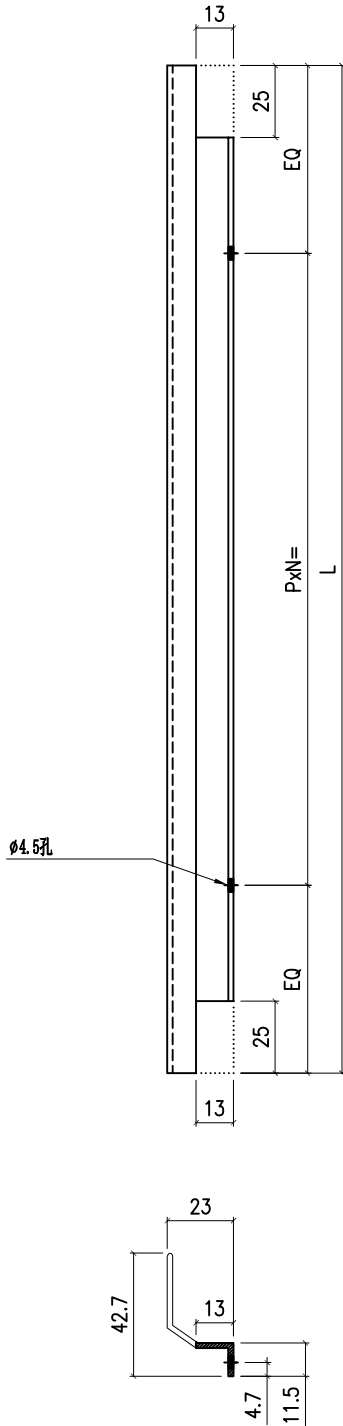


名稱	趟門頂外蓋料	制圖	謝永林	2025-02-07	修改	A		
材料	X86329	復核			日期	25.07.10		
顏色	UCT207124XL-3	批准			圖號	X86329-T1		




美特鋁質 有限公司  
MIDI Aluminium Fabricator Ltd.

工程號	J861	地盤	己連拿利
-----	------	----	------

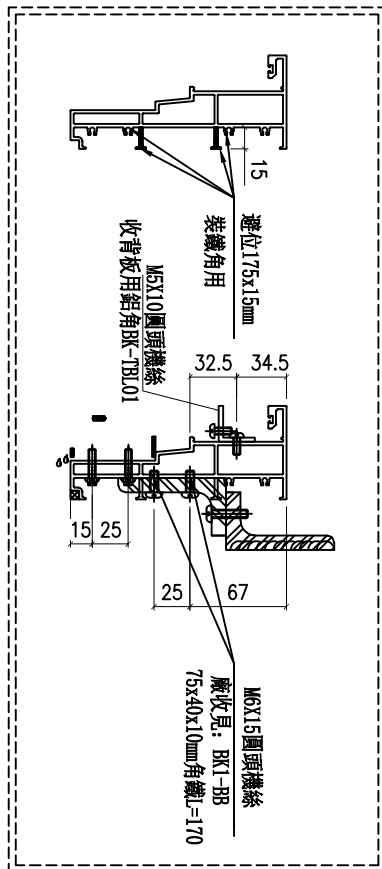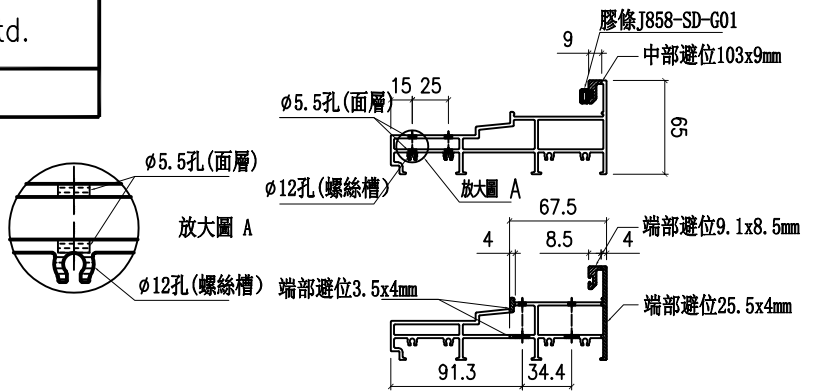

依據EI8934 J版 K版  
修改分格寬度

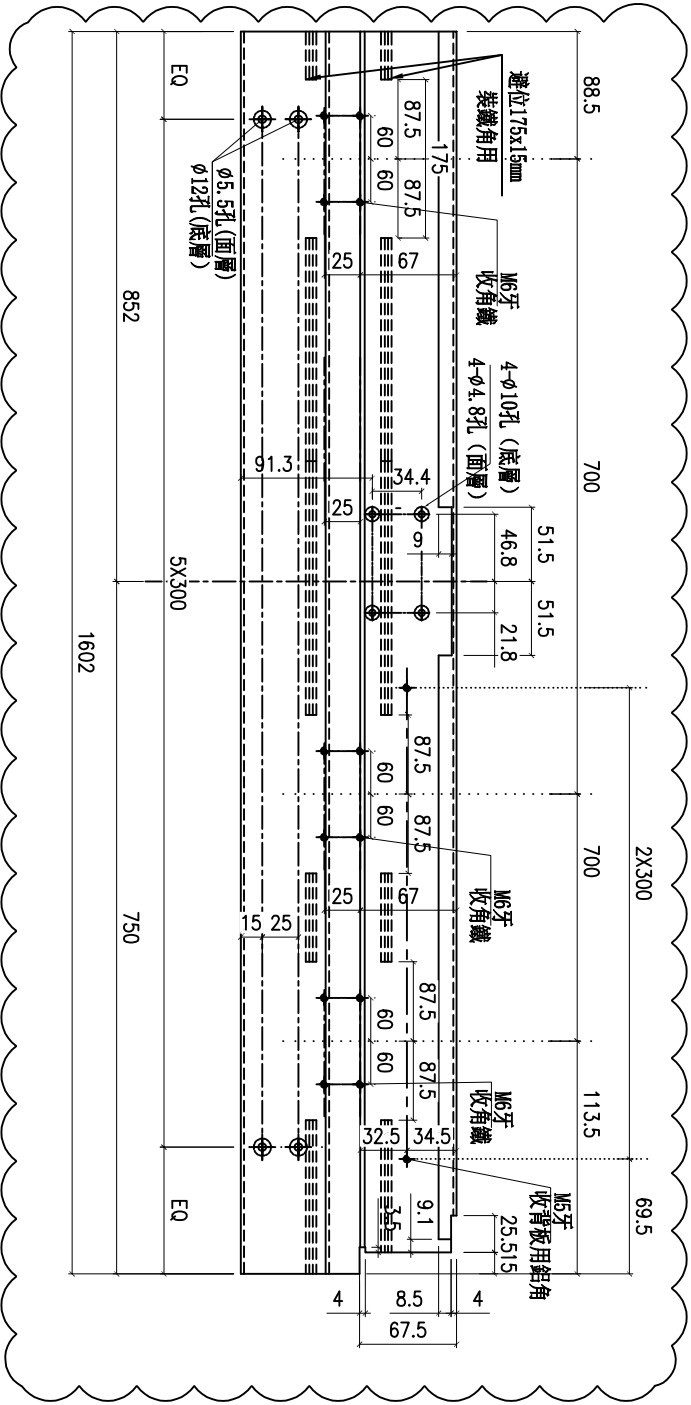


數量	1	座數/單位	FLAT D	樓層	2F	窗號	TSD-01R
施工圖位置	J861-SD-IW-1101						

名稱	提升推拉門底邊框	制圖	謝永林	2025-02-07	修改	A	B
材料	X86330	復核			日期	25.04.18	25.07.10
顏色	UCT207124XL-3	批准			圖號	X86330-BL1	








工程號	J861	地盤	己連拿利
-----	------	----	------

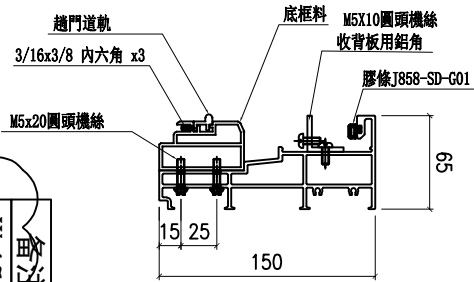

备注	W=1750	组装编号	X86330-BR1-S	材料编号	X86330-BR1	1702	趟門道軌编号	X86325-T1	底框料编号	X86331-BR1	收背板鋁角编号	BK-TBL01
----	--------	------	--------------	------	------------	------	--------	-----------	-------	------------	---------	----------

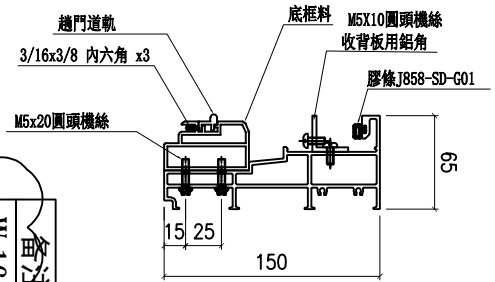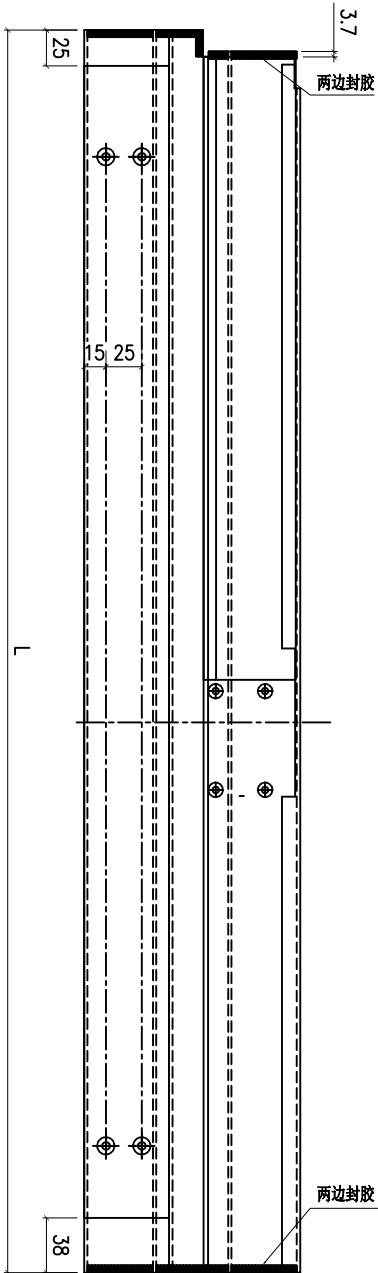

备注	W=1650	组装编号	X86330-BL1-S	材料编号	X86330-BL1	1602	趟門道軌编号	X86325-T1	底框料编号	X86331-BL1	收背板鋁角编号	BK-TBL01
----	--------	------	--------------	------	------------	------	--------	-----------	-------	------------	---------	----------

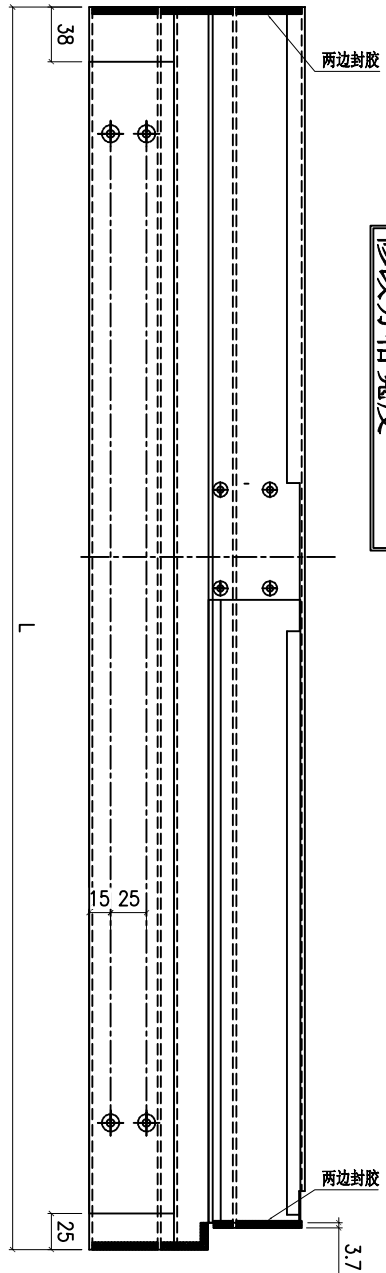

依據E18934 J版 K版  
修改分格寬度


名稱	提升推拉門底邊框(组装图)	制圖	謝永林	2025-02-07	修改	A
材料	X86330	復核			日期	25.07.10
顏色	UCT207124XL-3	批准			圖號	X86330-B-S



美特鋁質 有限公司  
MIDI Aluminium Fabricator Ltd.

工程號	J861	地盤	己連拿利
-----	------	----	------

依據EI8934 J版 K版  
修改分格寬度

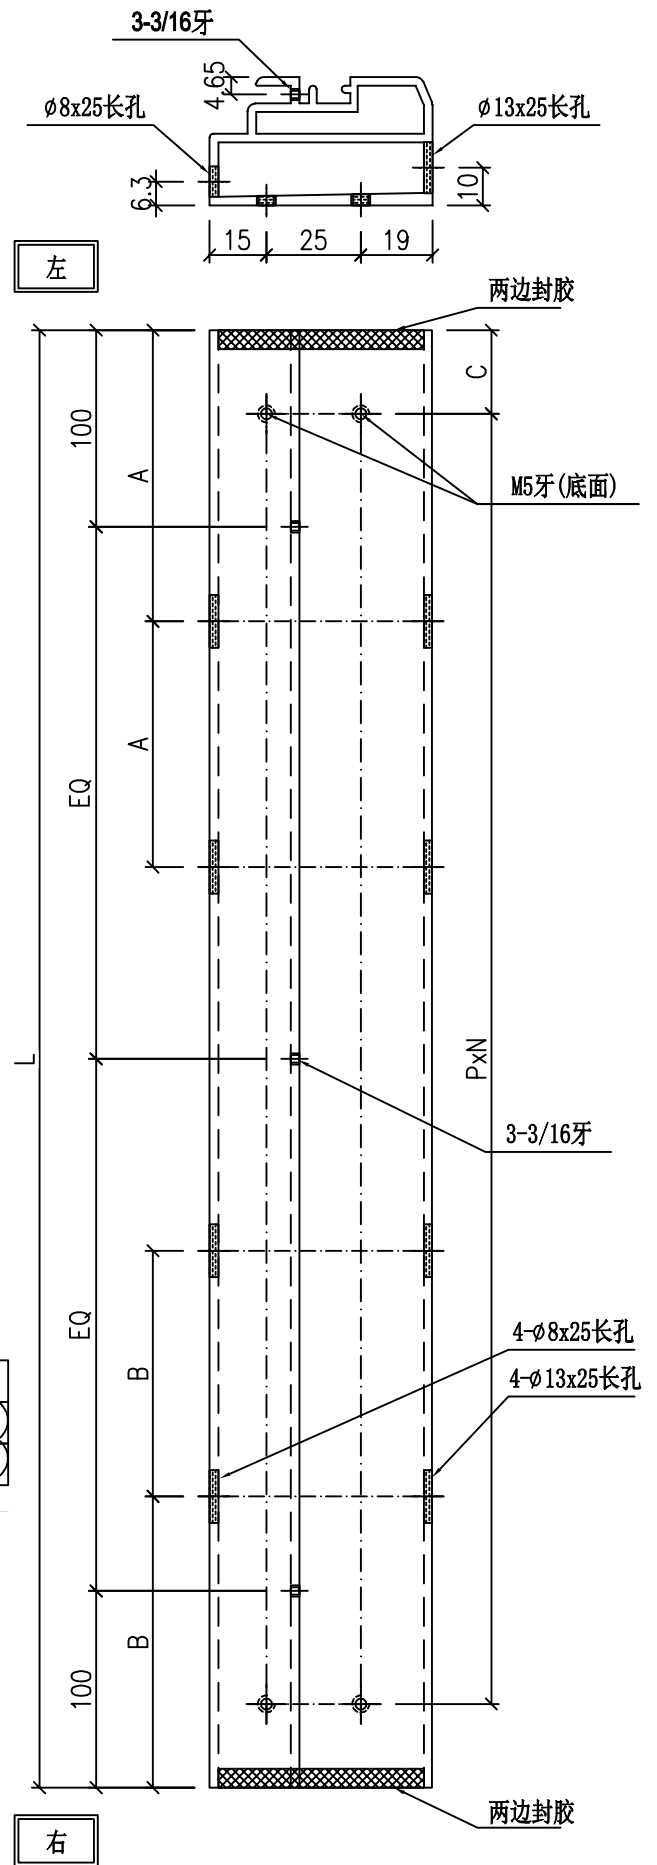



备注	产品编号	L	PXN=	A	B	C
W=1650	X86331-BL1	1539	300x5	272	225	13
W=1750	X86331-BR1	1639	300x5	241	288	76

名稱	底框料加工圖	制圖	謝永林	2025-02-07	修改	A		
材料	X86331	復核			日期	25.07.10		
顏色	UCT207124XL-3	批准			圖號	X86331-BL1		



工程號	J861	地盤	己連拿利
-----	------	----	------

依據E18934 J版 K版  
修改分格寬度

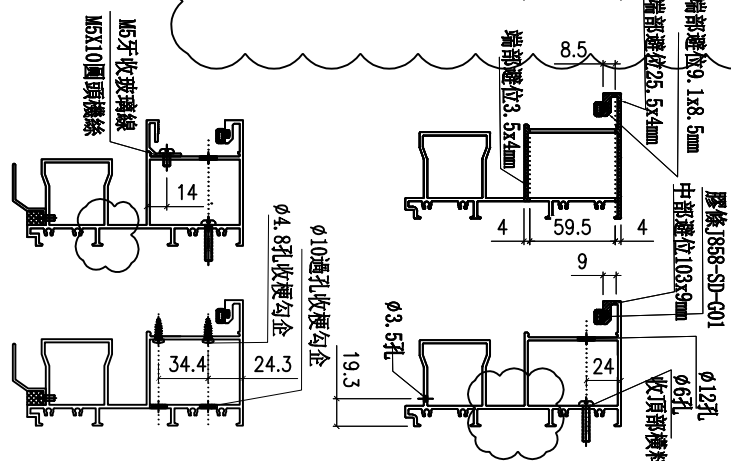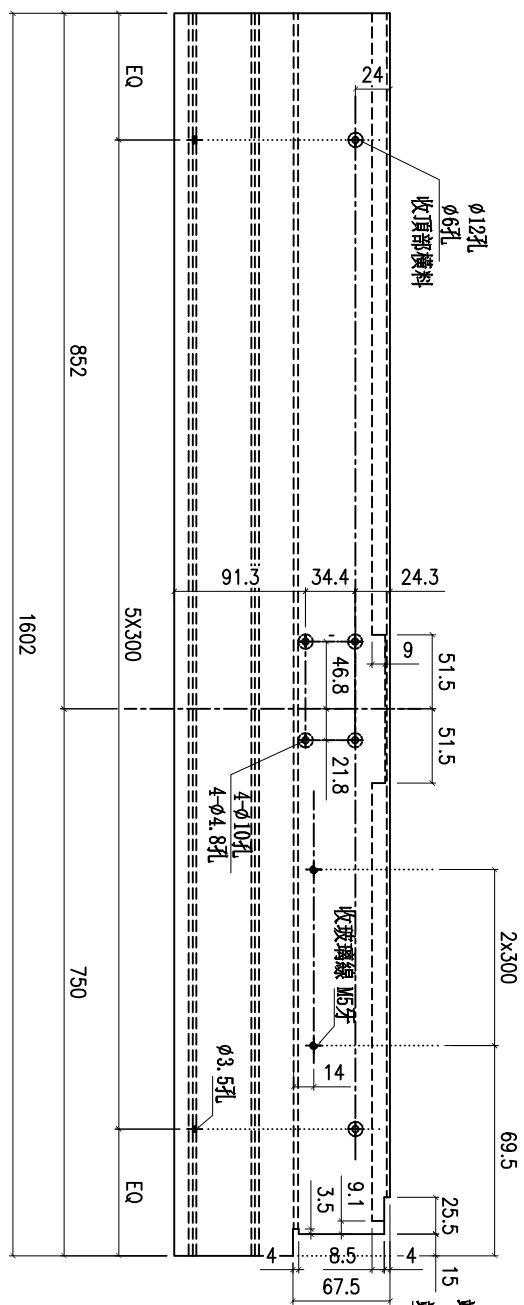

數量	1	施工圖位置	J861-SD-IW-1101	座數/單位	FLAT D	樓層	2F	窗號	TSD-01R
----	---	-------	-----------------	-------	--------	----	----	----	---------

名稱	提升推拉門頂框料	制圖	謝永林	2025-02-07	修改	A	B
材料	X86332	復核			日期	25.05.05	25.07.10
顏色	UCT207124XL-3	批准			圖號	X86332-TL1	






美特鋁質 有限公司  
MIDI Aluminium Fabricator Ltd.

工程號 J861 地盤 己連拿利

依據EI8934 J版 K版  
修改分格寬度

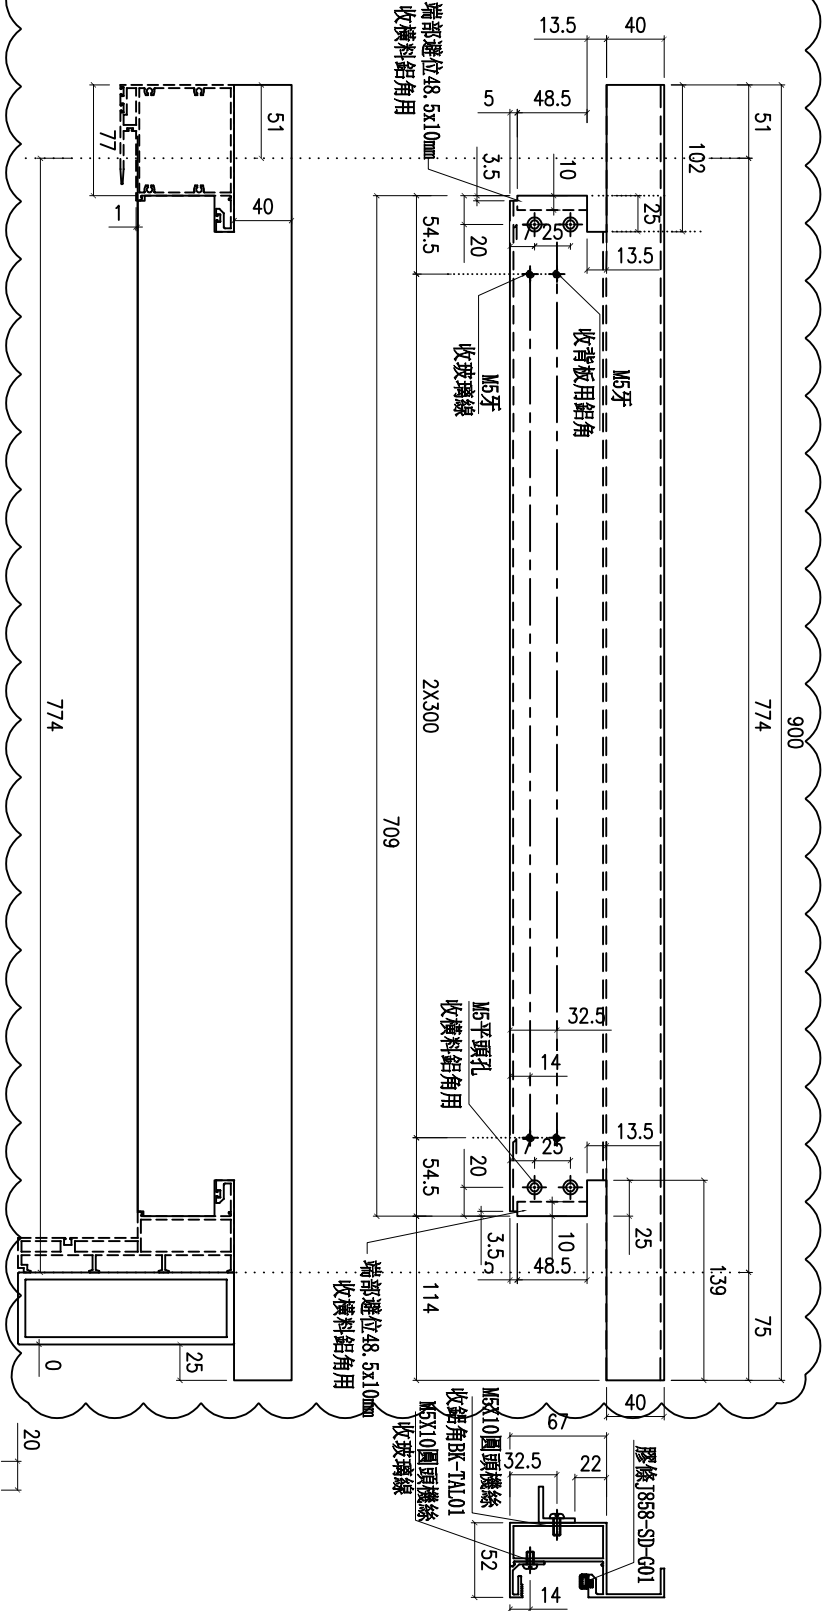


數量	1
施工圖位置	J861-SD-IW-1101
座數/單位	FLAT D
樓層	2F
窗號	TSD-01R

名稱	梗框中橫	制圖	謝永林	2025-02-07	修改	A
材料	X86677	復核			日期	25.07.10
顏色	UCT207124XL-3	批准			圖號	X86677-TL1



依據EI8934 J版 K版  
修改分格寬度

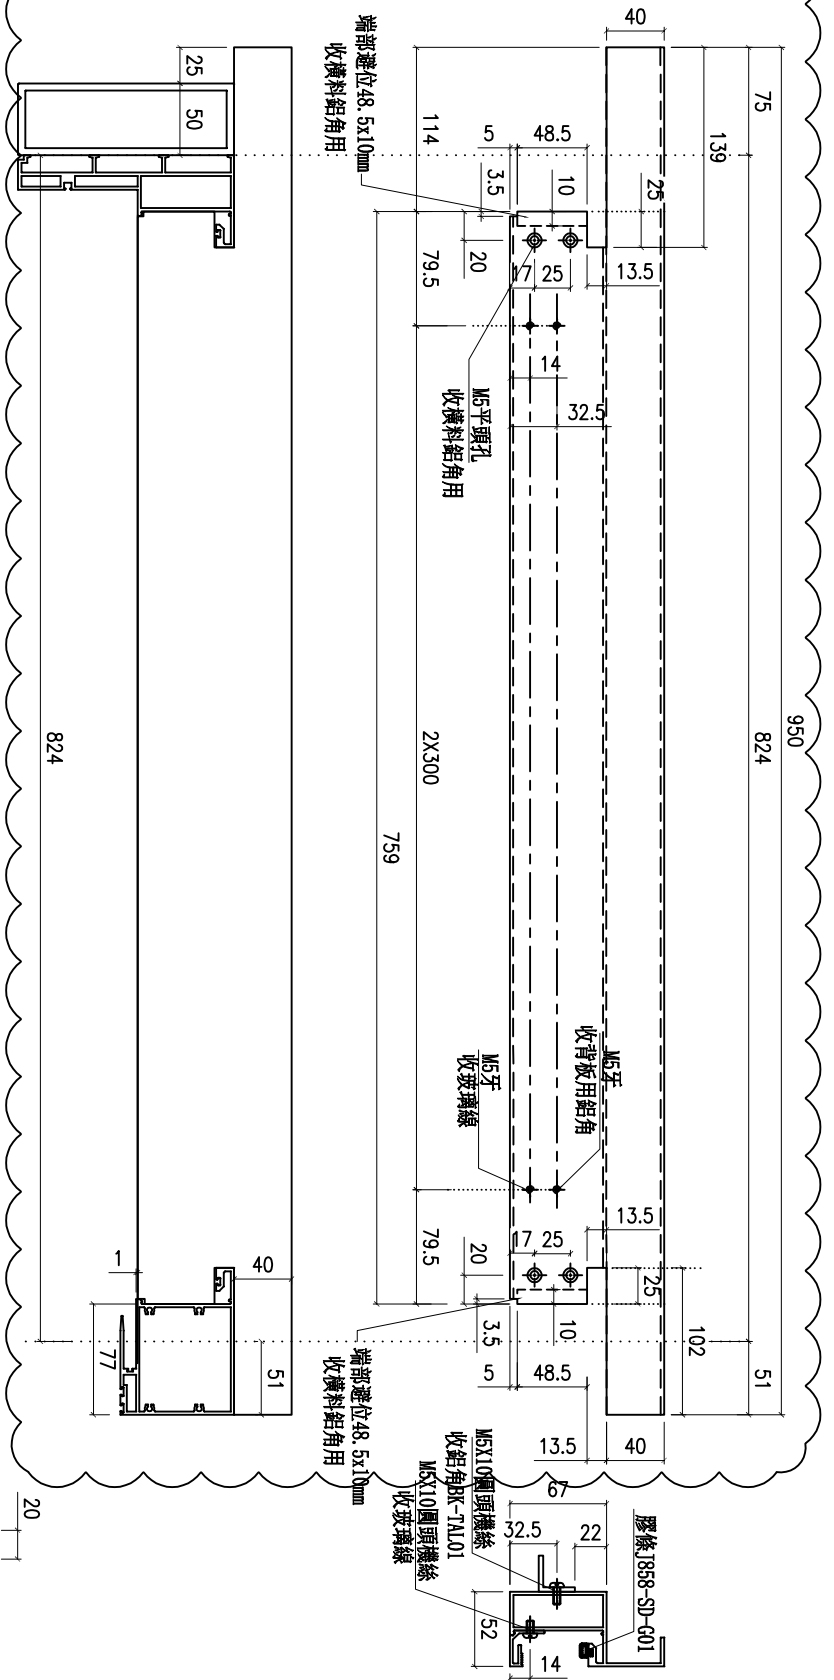

數量	1
施工圖位置	J861-SD-IW-1101
座數/單位	FLAT A
樓層	2F
窗號	TSD-01

名稱	梗框中橫	制圖	謝永林	2025-02-07	修改	A
材料	X86677	復核			日期	25.07.10
顏色	UCT207124XL-3	批准			圖號	X86677-TR1




美特鋁質 有限公司  
MIDI Aluminium Fabricator Ltd.

物料編號	數量	施工圖位置	座數/單位	樓層	窗號
X86336-TB1	801	J861-SD-1W-1101	FLAT D	2F	TSD-01R


工程號 J861 地盤 已連拿利

依據EI8934 J版 K版  
修改分格寬度

物料編號	數量	施工圖位置	座數/單位	樓層	窗號
X86336-TB1	851	J861-SD-1W-1101	FLAT A	2F	TSD-01

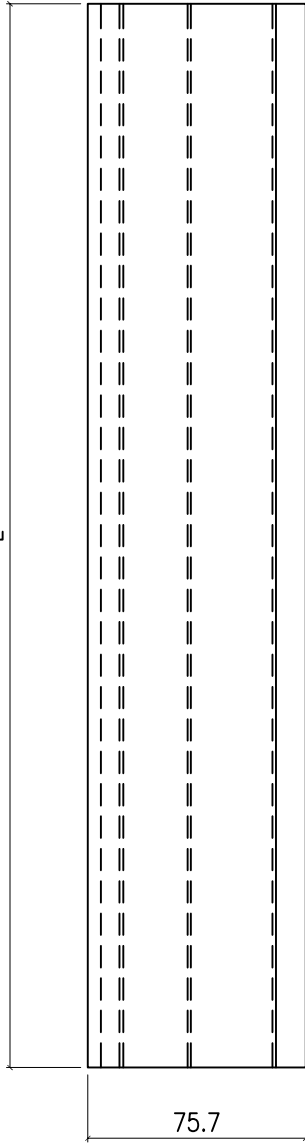

毛條J852-SD-G07

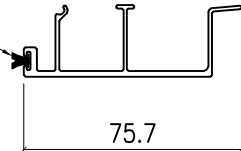


名稱	趟門生位扣蓋	制圖	謝永林	2025-02-07	修改	A		
材料	X86336	復核			日期	25.07.10		
顏色	UCT207124XL-3	批准			圖號	X86336-TB1		



美特鋁質 有限公司  
MIDI Aluminium Fabricator Ltd.


物料編號	L	N	V	M	EQ	數量	施工圖位置	座數/單位	樓層	窗號
X86678-TL1	659	2	X	300	29.5		J861-SD-TW-1101	FLAT D	2F	TSD-01R

工程號	J861	地盤	己連拿利
-----	------	----	------

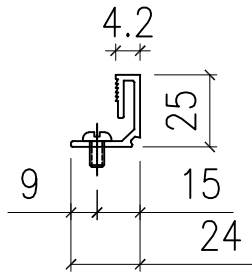

物料編號	L	N	V	M	EQ	數量	施工圖位置	座數/單位	樓層	窗號
X86678-TR1	709	2	X	300	54.5	1	J861-SD-TW-1101	FLAT A	2F	TSD-01

依據EI8934 J版 K版  
修改分格寬度

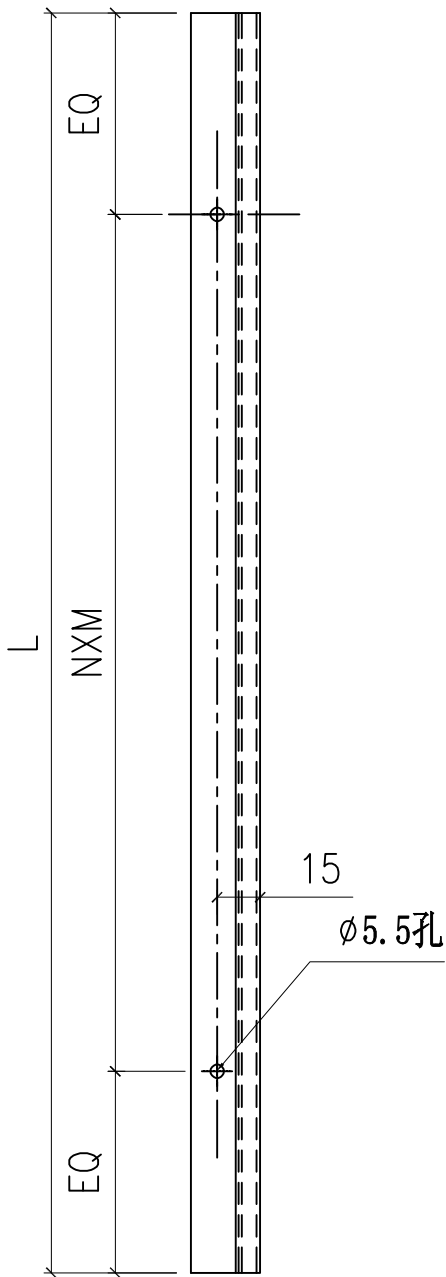


名稱	型材加工圖	制圖	謝永林	2025-02-07	修改	A		
材料	X86678	復核			日期	25.07.10		
顏色	UCT207124XL-3	批准			圖號	X86678-TL1		




美特鋁質 有限公司  
MIDI Aluminium Fabricator Ltd.

物料編號	尺寸	數量	施工圖位置	座數/單位	樓層	窗號
X86678-BL1	702 X 300 51	1	J861-SD-TW-1101	FLAT D	2F	TSD-01R

工程號	J861	地盤	己連拿利
-----	------	----	------

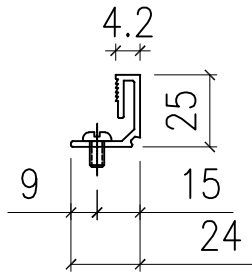

物料編號	尺寸	數量	施工圖位置	座數/單位	樓層	窗號
X86678-BR1	752 X 300 76	1	J861-SD-TW-1101	FLAT A	2F	TSD-01

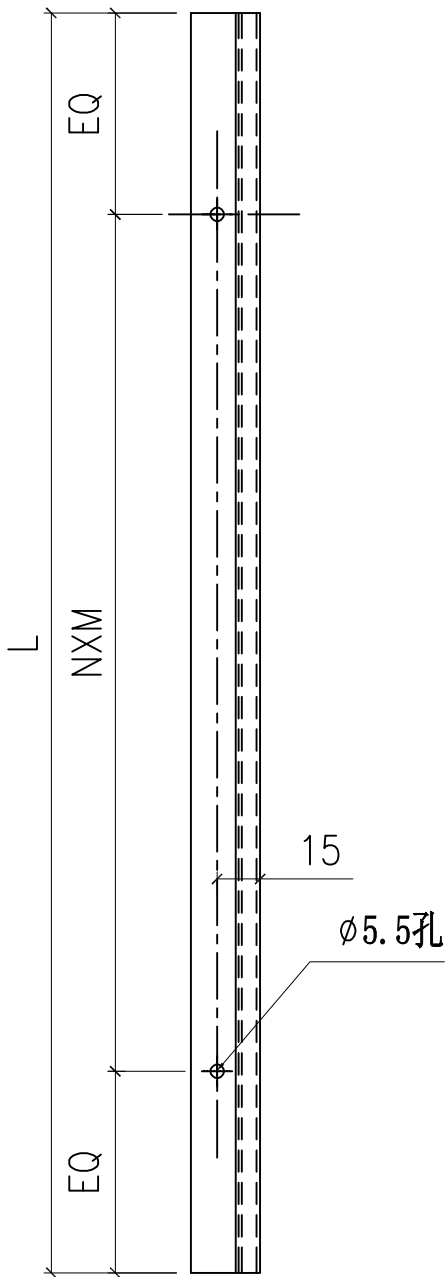

依據試裝  
修改玻璃線長度減少0.5mm

依據EI8934 J版 K版  
修改分格寬度

名稱	型材加工圖	制圖	謝永林	2025-02-07	修改	A	B
材料	X86678	復核			日期	25.05.13	25.07.10
顏色	UCT207124XL-3	批准			圖號	X86678-BL1	

物料編號	數量	施工圖位置	座數/單位	樓層	窗號
BK-TAL01	1	861-SD-1W-1101	FLAT A	2F	TSD-01

物料編號	數量	施工圖位置	座數/單位	樓層	窗號
BK-TAL01	1	861-SD-1W-1101	FLAT D	2F	TSD-01R


工廠用

依據E18934 J版 K版  
修改分格寬度

物料編號	數量	施工圖位置	座數/單位	樓層	窗號
BK-TBL01	1	861-SD-1W-1101	FLAT A	2F	TSD-01


物料編號	數量	施工圖位置	座數/單位	樓層	窗號
BK-TBL01	1	861-SD-1W-1101	FLAT D	2F	TSD-01R

左

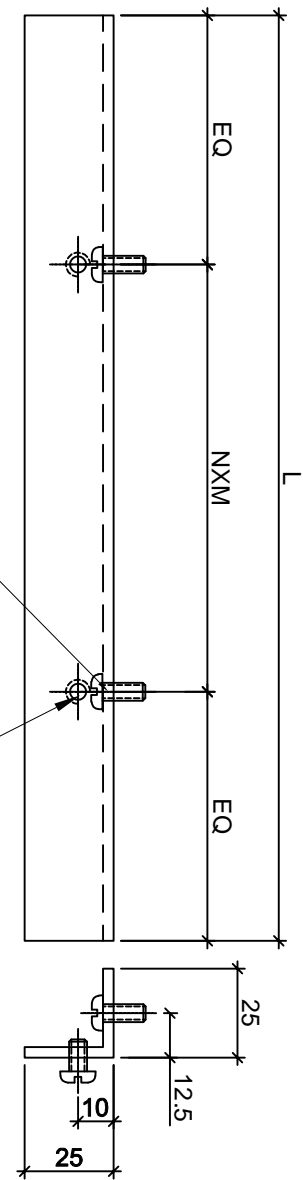

Ø5.5孔  
收背板鋁角  
M5牙

左

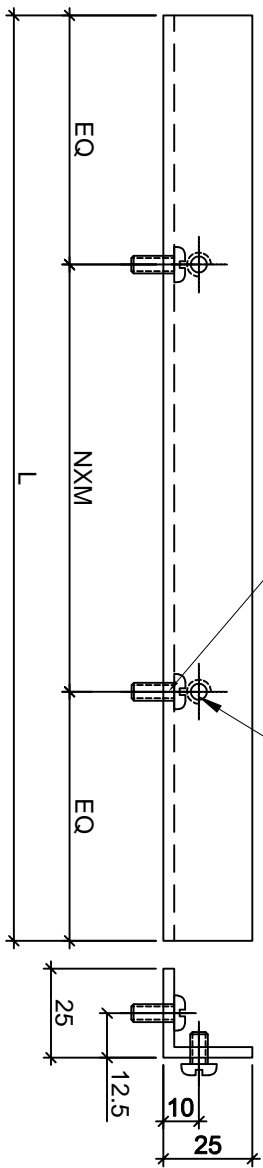





Ø5.5孔  
收背板鋁角  
M5牙

名稱	25x25x3鋁角	制圖	謝永林	2025-02-07	修改	A	
材料	L061	復核	謝永林	2025-02-17	日期	25.07.10	
顏色	鉻化	批準			圖號	BK-TAL01	



美特鋁質 有限公司  
MIDI Aluminium Fabricator Ltd.

工程號	J861	地盤	己連拿利
-----	------	----	------

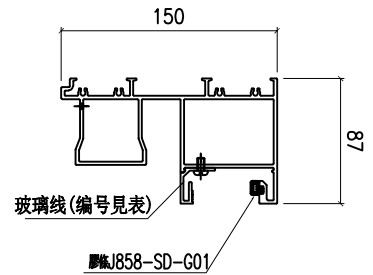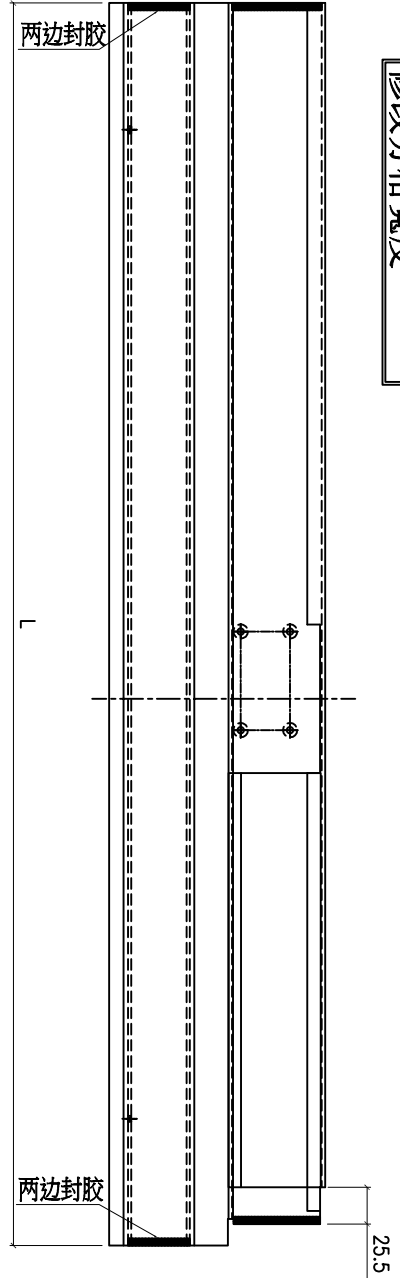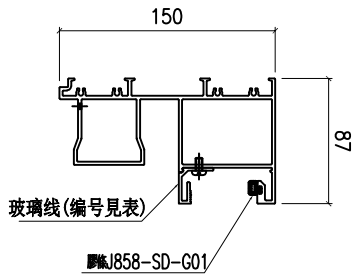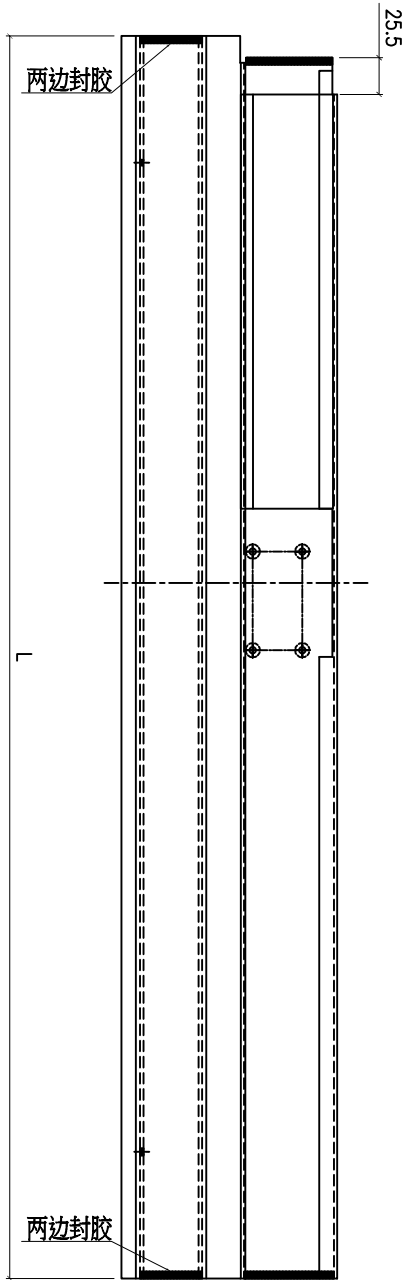

依據EI8934 J版  
K版  
修改分格寬度

依據EI8899 J版  
橫料端口打膠

名稱	提升推拉門頂框料(封膠示意圖)	制圖	謝永林	25.05.13	修改	新增	A
材料	X86332	復核			日期	25.5.13	25.07.10
顏色	UCT207124XL-3	批准			圖號	X86332-T-S	