



工程指示 / 要求簡箋 ENGINEER INSTRUCTIONS(E.I.)

工程指示編號:	EI- 9043	修改版本:	A
工程編號:	HK- J 861	工程名稱:	己連拿利
收件人:	Maggie	發件人:	細佬
工程項目:	Glass Wall at Podium 鐵件	日期:	24/07/2025

原合約工程包   
  原合約工程加 / 減脹 QT-   
  新工程報價 QT-

信件批核號碼/圖紙參考編號:	批核模具圖紙編號:
客戶指示附件:	管理內部批簽署:

<input type="checkbox"/> 初步鋁料 B.M.	<input type="checkbox"/> 加工拆圖, 然後生產	<input type="checkbox"/> 尺寸表
<input type="checkbox"/> 正式鋁料 B.M.	<input type="checkbox"/> 技術上資料 / 指示	<input type="checkbox"/> 報價
<input type="checkbox"/> 配件 B.M.	<input type="checkbox"/> 樣辦或貨品說明書	<input type="checkbox"/> 分判合約
<input type="checkbox"/> 其他:		

內容: 在7月23日在微信回覆鐵廠的問題, 現出EI作紀錄。

完成上列要求日期: 14/08/2025

國內

<input type="checkbox"/> 生產技術總監	<input type="checkbox"/> 連附件	<input type="checkbox"/> 技術部	<input type="checkbox"/> 連附件	<input type="checkbox"/> 生產部	<input type="checkbox"/> 連附件
<input type="checkbox"/> 採購部	<input type="checkbox"/> 連附件	<input type="checkbox"/> 生產統籌部	<input type="checkbox"/> 連附件	<input type="checkbox"/> 報關組	<input type="checkbox"/> 連附件
<input type="checkbox"/> 質檢部	<input type="checkbox"/> 連附件	<input type="checkbox"/> 會計部	<input type="checkbox"/> 連附件	<input type="checkbox"/> 機械設計部	<input type="checkbox"/> 連附件
<input type="checkbox"/> 香港辦	<input type="checkbox"/> 連附件	<input type="checkbox"/> 其他:			

香港

<input type="checkbox"/> 行政部	<input type="checkbox"/> 連附件	<input type="checkbox"/> 會計部	<input type="checkbox"/> 連附件	<input type="checkbox"/> 統籌部	<input type="checkbox"/> 連附件	<input type="checkbox"/> 工程部	<input type="checkbox"/> 連附件
<input type="checkbox"/> 採購部	<input type="checkbox"/> 連附件	<input type="checkbox"/> QS部	<input type="checkbox"/> 連附件	<input checked="" type="checkbox"/> 地盤管理	<input checked="" type="checkbox"/> 連附件	<input type="checkbox"/> 維修部	<input type="checkbox"/> 連附件

*發件人簽署:	*組別成員批核簽署:
傳遞編號:	項目經理簽署:






美特鋁質 有限公司  
MIDI Aluminium Fabricator Ltd.

產品編號	L(MM)	圖號	A	N	M	B	N1	M1	備註
		8							

工程號	J861	地盤	己連拿利
-----	------	----	------

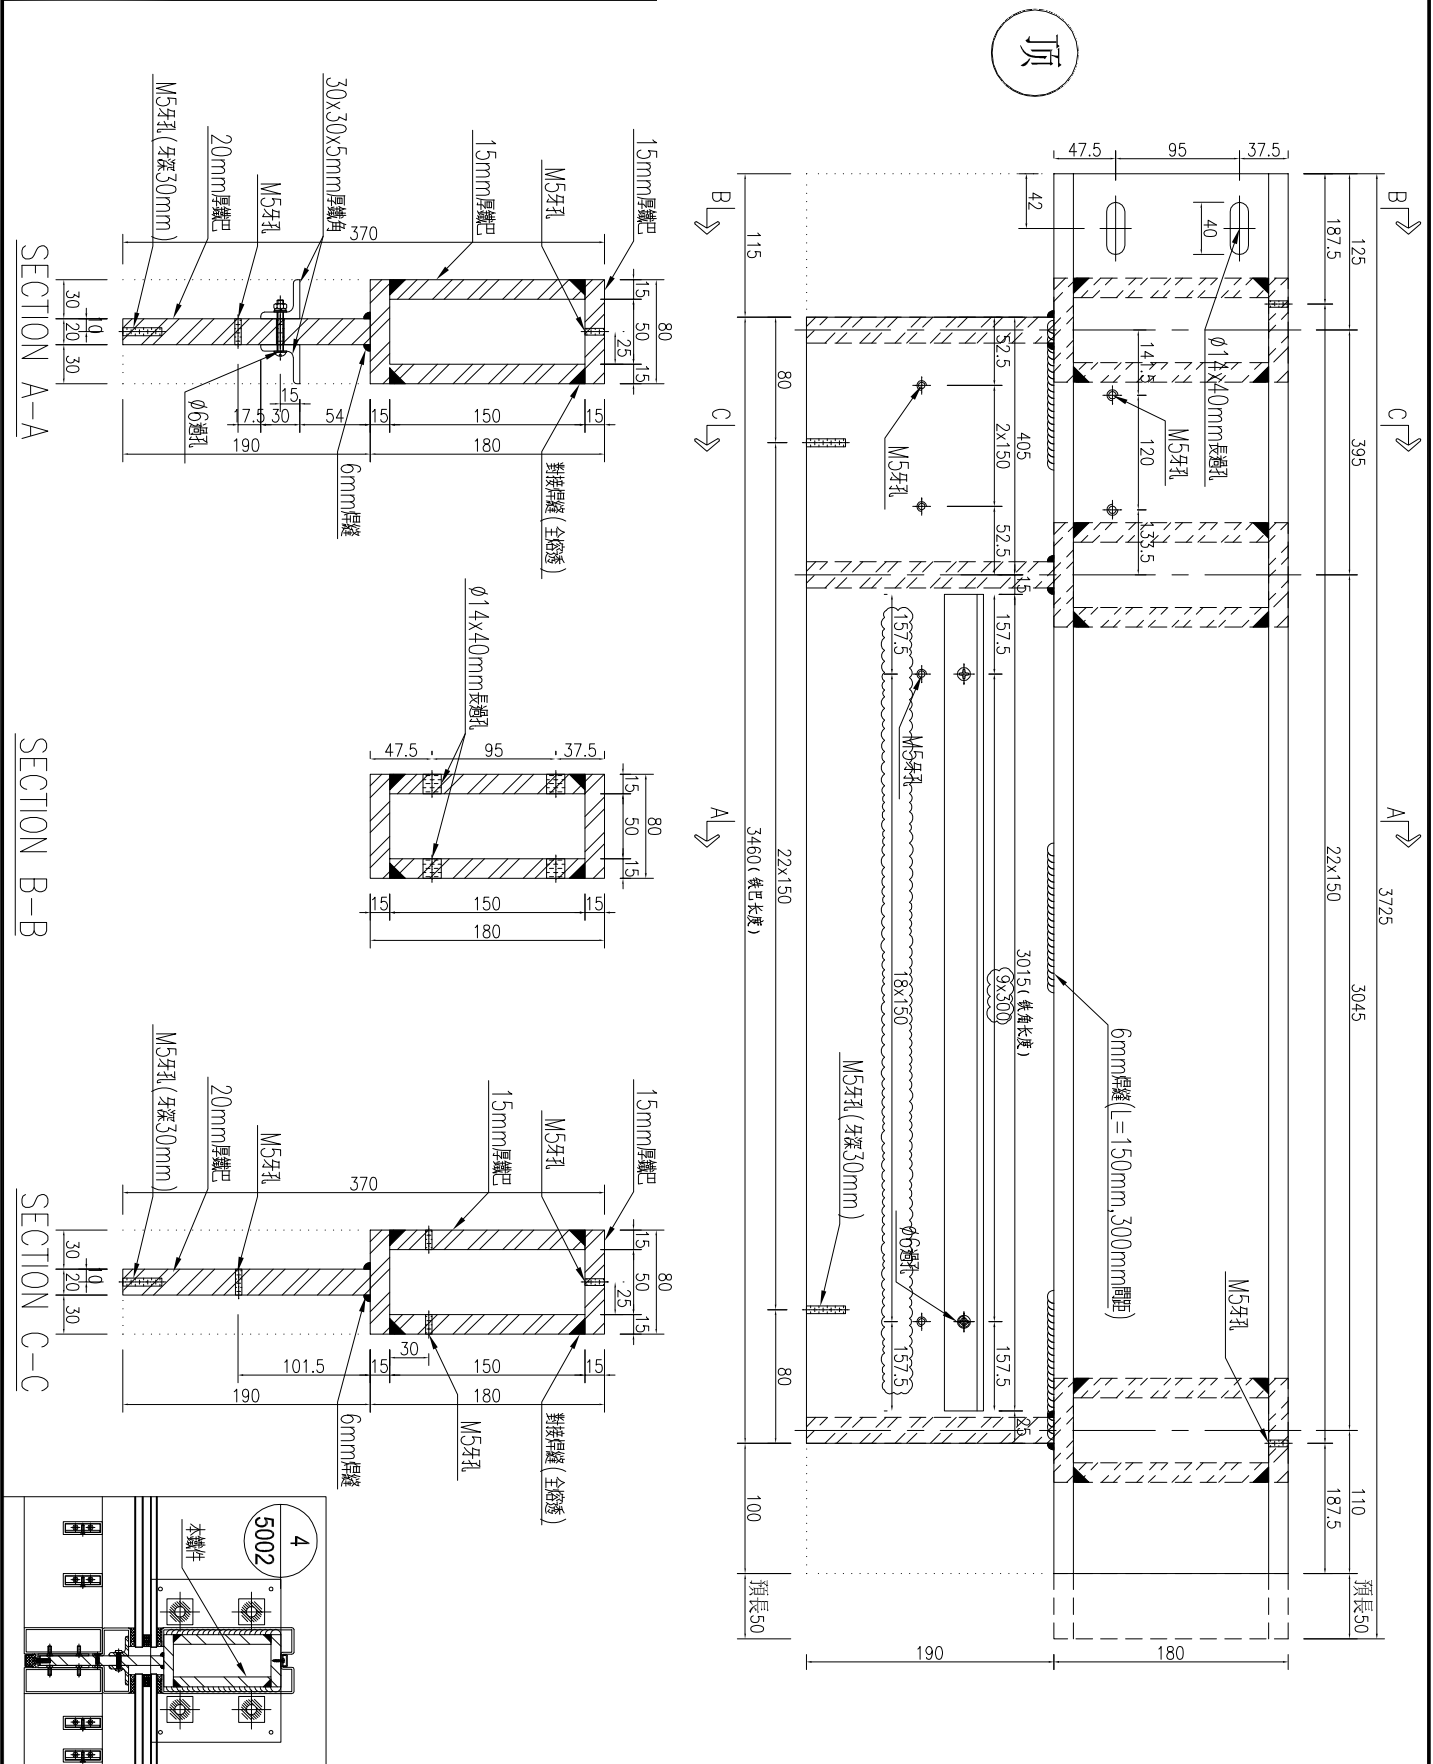

名稱	鐵件加工圖	制圖	WYY	2025-07-12	修改	A		
材料	詳見加工圖	復核			日期	2025.7.23		
顏色	熱浸鍍鋅	批准			圖號	J861-GW-Q-TJ13		








美特鋁質 有限公司  
MIDI Aluminium Fabricator Ltd.

產品編號	L(MM)	圖號	A	N	M	B	N1	M1	備註
		2							

工程號	J861	地盤	已連拿利
-----	------	----	------

頂

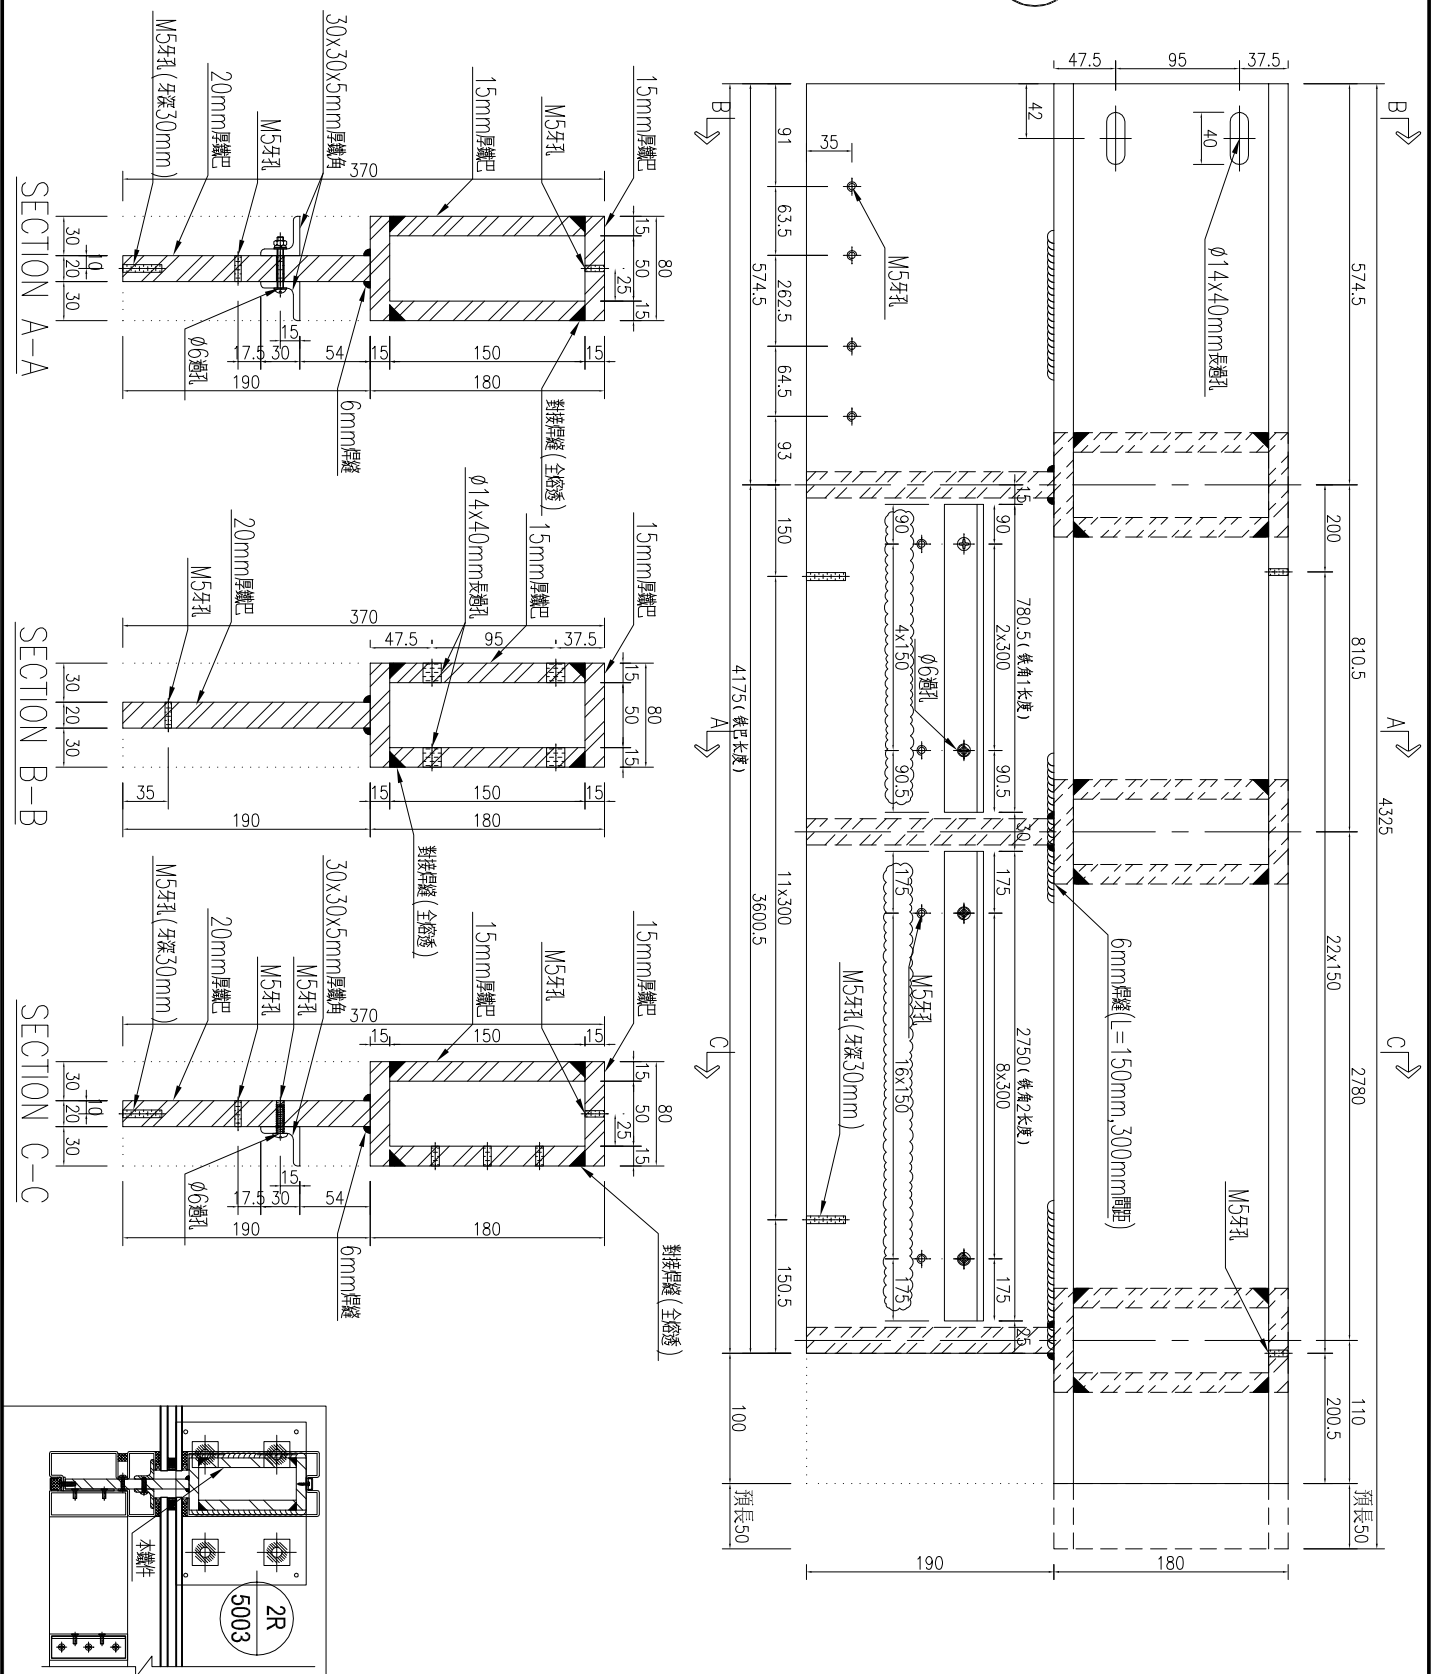

名稱	鐵件加工圖	制圖	WYY	2025-07-12	修改	A		
材料	詳見加工圖	復核			日期	2025.7.23		
顏色	熱浸鍍鋅	批准			圖號	J861-GW-Q-TJ18		