



工程指示 / 要求簡箋 ENGINEER INSTRUCTIONS(E.I.)

工程指示編號:	EI- 9096	修改版本:	A
	HK- NIL		
工程編號:	J 861	工程名稱:	己連拿利
收件人:	Maggie	發件人:	細佬
工程項目:	裙樓鐵件加工圖, 地盤用	日期:	27/08/2025

<input type="checkbox"/> 原合約工程包	<input type="checkbox"/> 原合約工程加 / 減賬 QT-	<input type="checkbox"/> 新工程報價 QT-
---------------------------------	--	------------------------------------

信件批核號碼/圖紙參考編號:	批核模具圖紙編號:
客戶指示附件:	管理內部批簽署:

<input type="checkbox"/> 初步鋁料 B.M.	<input type="checkbox"/> 加工拆圖, 然後生產	<input type="checkbox"/> 尺寸表
<input type="checkbox"/> 正式鋁料 B.M.	<input type="checkbox"/> 技術上資料/指示	<input type="checkbox"/> 報價
<input type="checkbox"/> 配件 B.M.	<input type="checkbox"/> 樣辦或貨品說明書	<input type="checkbox"/> 分判合約
<input type="checkbox"/> 其他:		

內容: 附件是8月23日和8月25日在微信回覆鐵廠問題, 現出EI作紀錄
完成上列要求日期: 17/09/2025

國內

<input type="checkbox"/> 生產技術總監	<input type="checkbox"/> 連附件	<input type="checkbox"/> 技術部	<input type="checkbox"/> 連附件	<input type="checkbox"/> 生產部	<input type="checkbox"/> 連附件
<input type="checkbox"/> 採購部	<input type="checkbox"/> 連附件	<input type="checkbox"/> 生產統籌部	<input type="checkbox"/> 連附件	<input type="checkbox"/> 報關組	<input type="checkbox"/> 連附件
<input type="checkbox"/> 質檢部	<input type="checkbox"/> 連附件	<input type="checkbox"/> 會計部	<input type="checkbox"/> 連附件	<input type="checkbox"/> 機械設計部	<input type="checkbox"/> 連附件
<input type="checkbox"/> 香港辦	<input type="checkbox"/> 連附件	<input type="checkbox"/> 其他:			

香港

<input type="checkbox"/> 行政部	<input type="checkbox"/> 連附件	<input type="checkbox"/> 會計部	<input type="checkbox"/> 連附件	<input type="checkbox"/> 統籌部	<input type="checkbox"/> 連附件	<input type="checkbox"/> 工程部	<input type="checkbox"/> 連附件
<input type="checkbox"/> 採購部	<input type="checkbox"/> 連附件	<input type="checkbox"/> QS部	<input type="checkbox"/> 連附件	<input checked="" type="checkbox"/> 地盤管理	<input checked="" type="checkbox"/> 連附件	<input type="checkbox"/> 維修部	<input type="checkbox"/> 連附件

*發件人簽署:	*組別成員批核簽署:
傳遞編號:	項目經理簽署:

(Handwritten signature and date)
27/8/25




美特鋁質 有限公司
MIDI Aluminium Fabricator Ltd.

加工數量	備註
815	含10個後備

工程號	J861	地盤	己連拿利
-----	------	----	------

原EI/9096/25

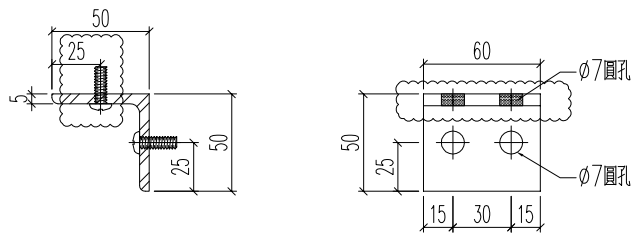


名稱	鐵件加工圖	制圖	H	20250812	修改	A	
材料	50x50x5mm厚鐵角	復核	LRA	20250812	日期	8.22	
顏色	熱浸鋅	批准			圖號	J861-QL-TJ1	



美特鋁質 有限公司
MIDI Aluminium Fabricator Ltd.

加工數量	備註
100	含5個後備

工程號	J861	地盤	己連拿利
-----	------	----	------

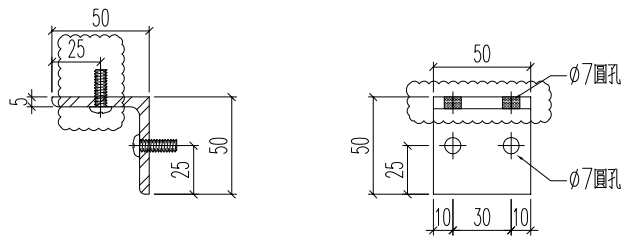


名稱	鐵件加工圖	制圖	H	20250812	修改	A	
材料	50x50x5mm厚鐵角	復核	LRA	20250812	日期	8.22	
顏色	熱浸鋅	批准			圖號	J861-QL-TJ2	




加工數量	立面編號	使用位置
96	EL101	裙樓

工程號	J861	地盤	己連拿利
-----	------	----	------


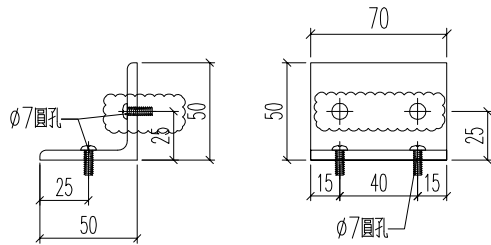


名稱	鐵件加工圖	制圖	H	20250812	修改	A		
材料	50x50x5mm厚鐵角	復核	LRA	20250812	日期	8.22		
顏色	熱浸鋅	批准			圖號	J861-QL-TJ3		

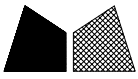


加工數量	立面編號	使用位置
25	EL101	裙樓

工程號	J861	地盤	己連拿利
-----	------	----	------

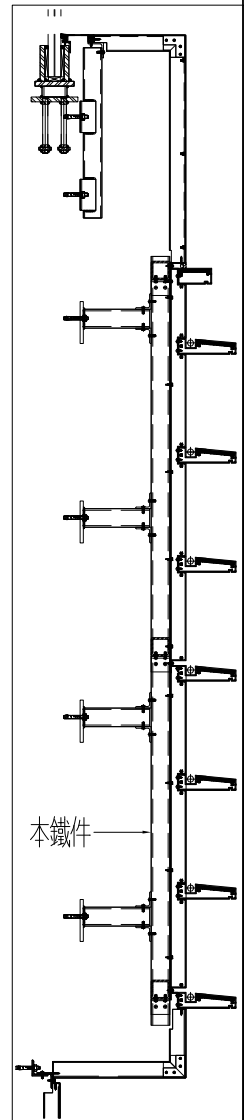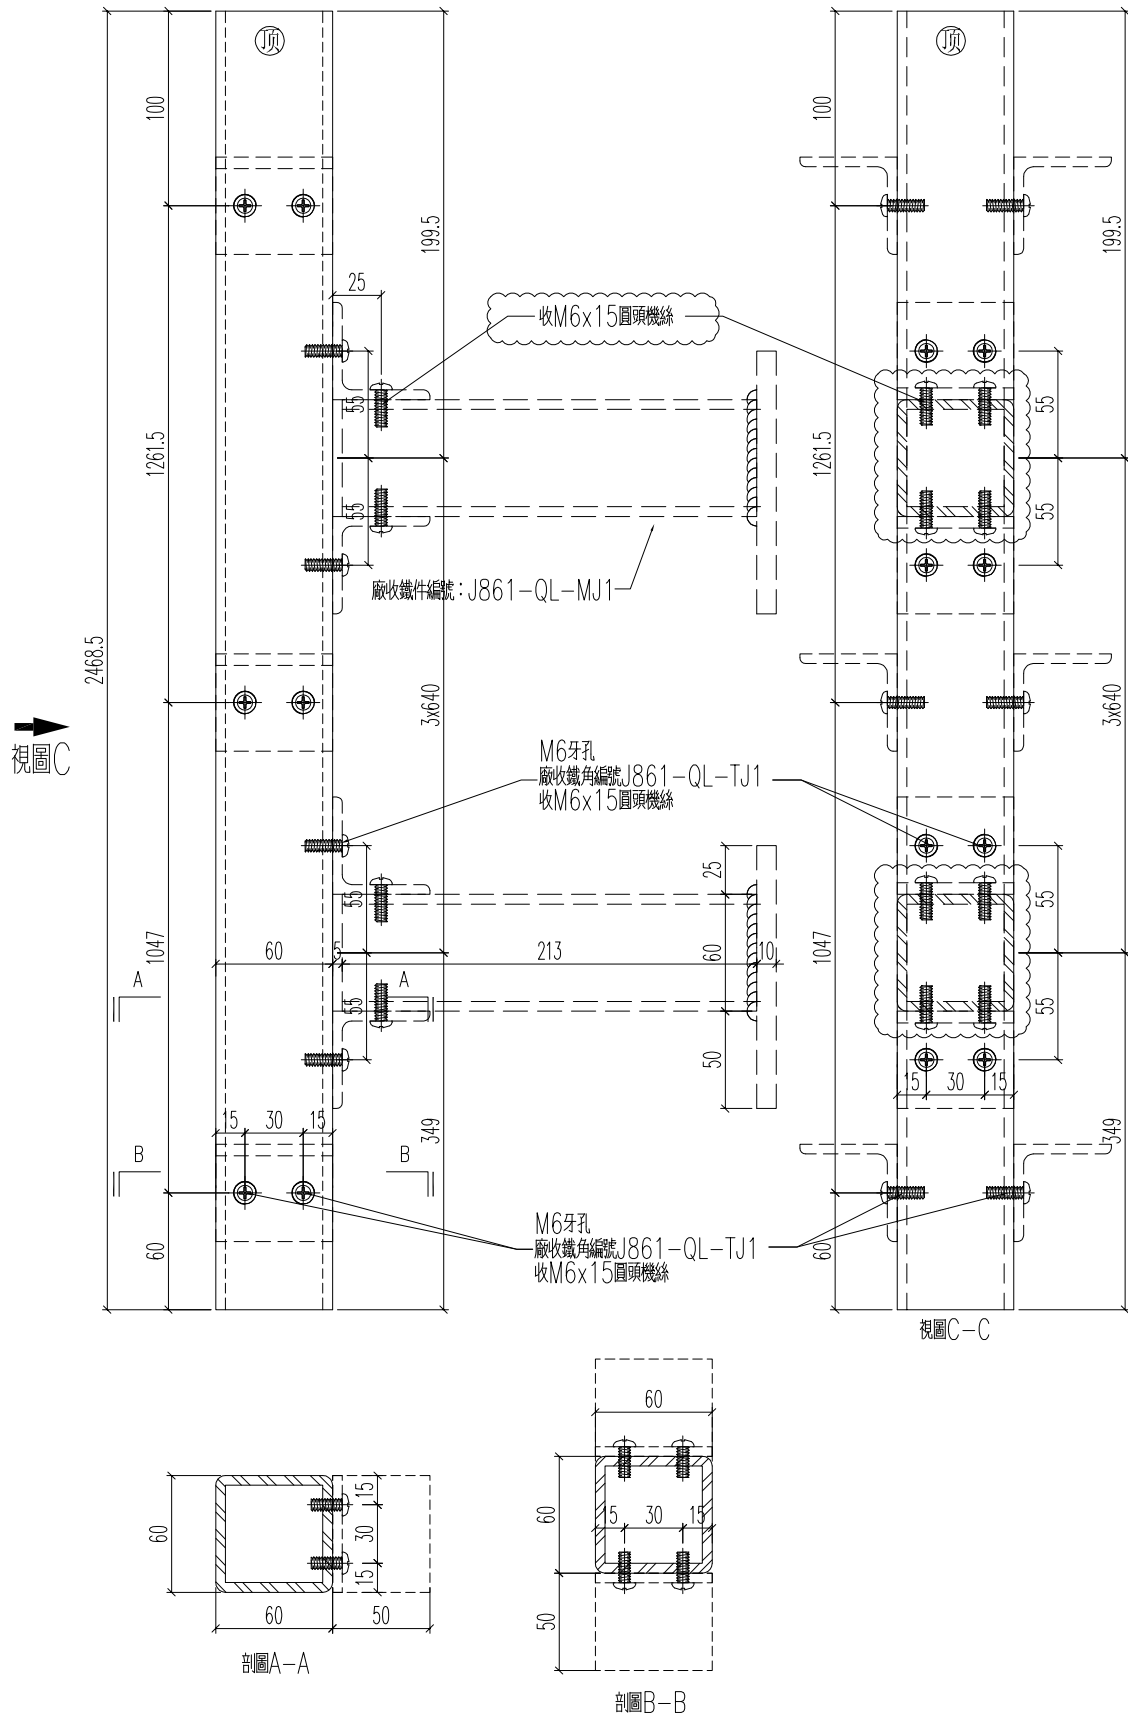


名稱	鐵件加工圖	制圖	H	20250812	修改		
材料	60x60x5mm鐵通	復核	LRA	20250812	日期		
顏色	熱浸鋅	批准			圖號	J861-QL-V1	

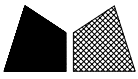


加工數量	立面編號	使用位置
1	EL101	裙樓

工程號	J861	地盤	己連拿利
-----	------	----	------





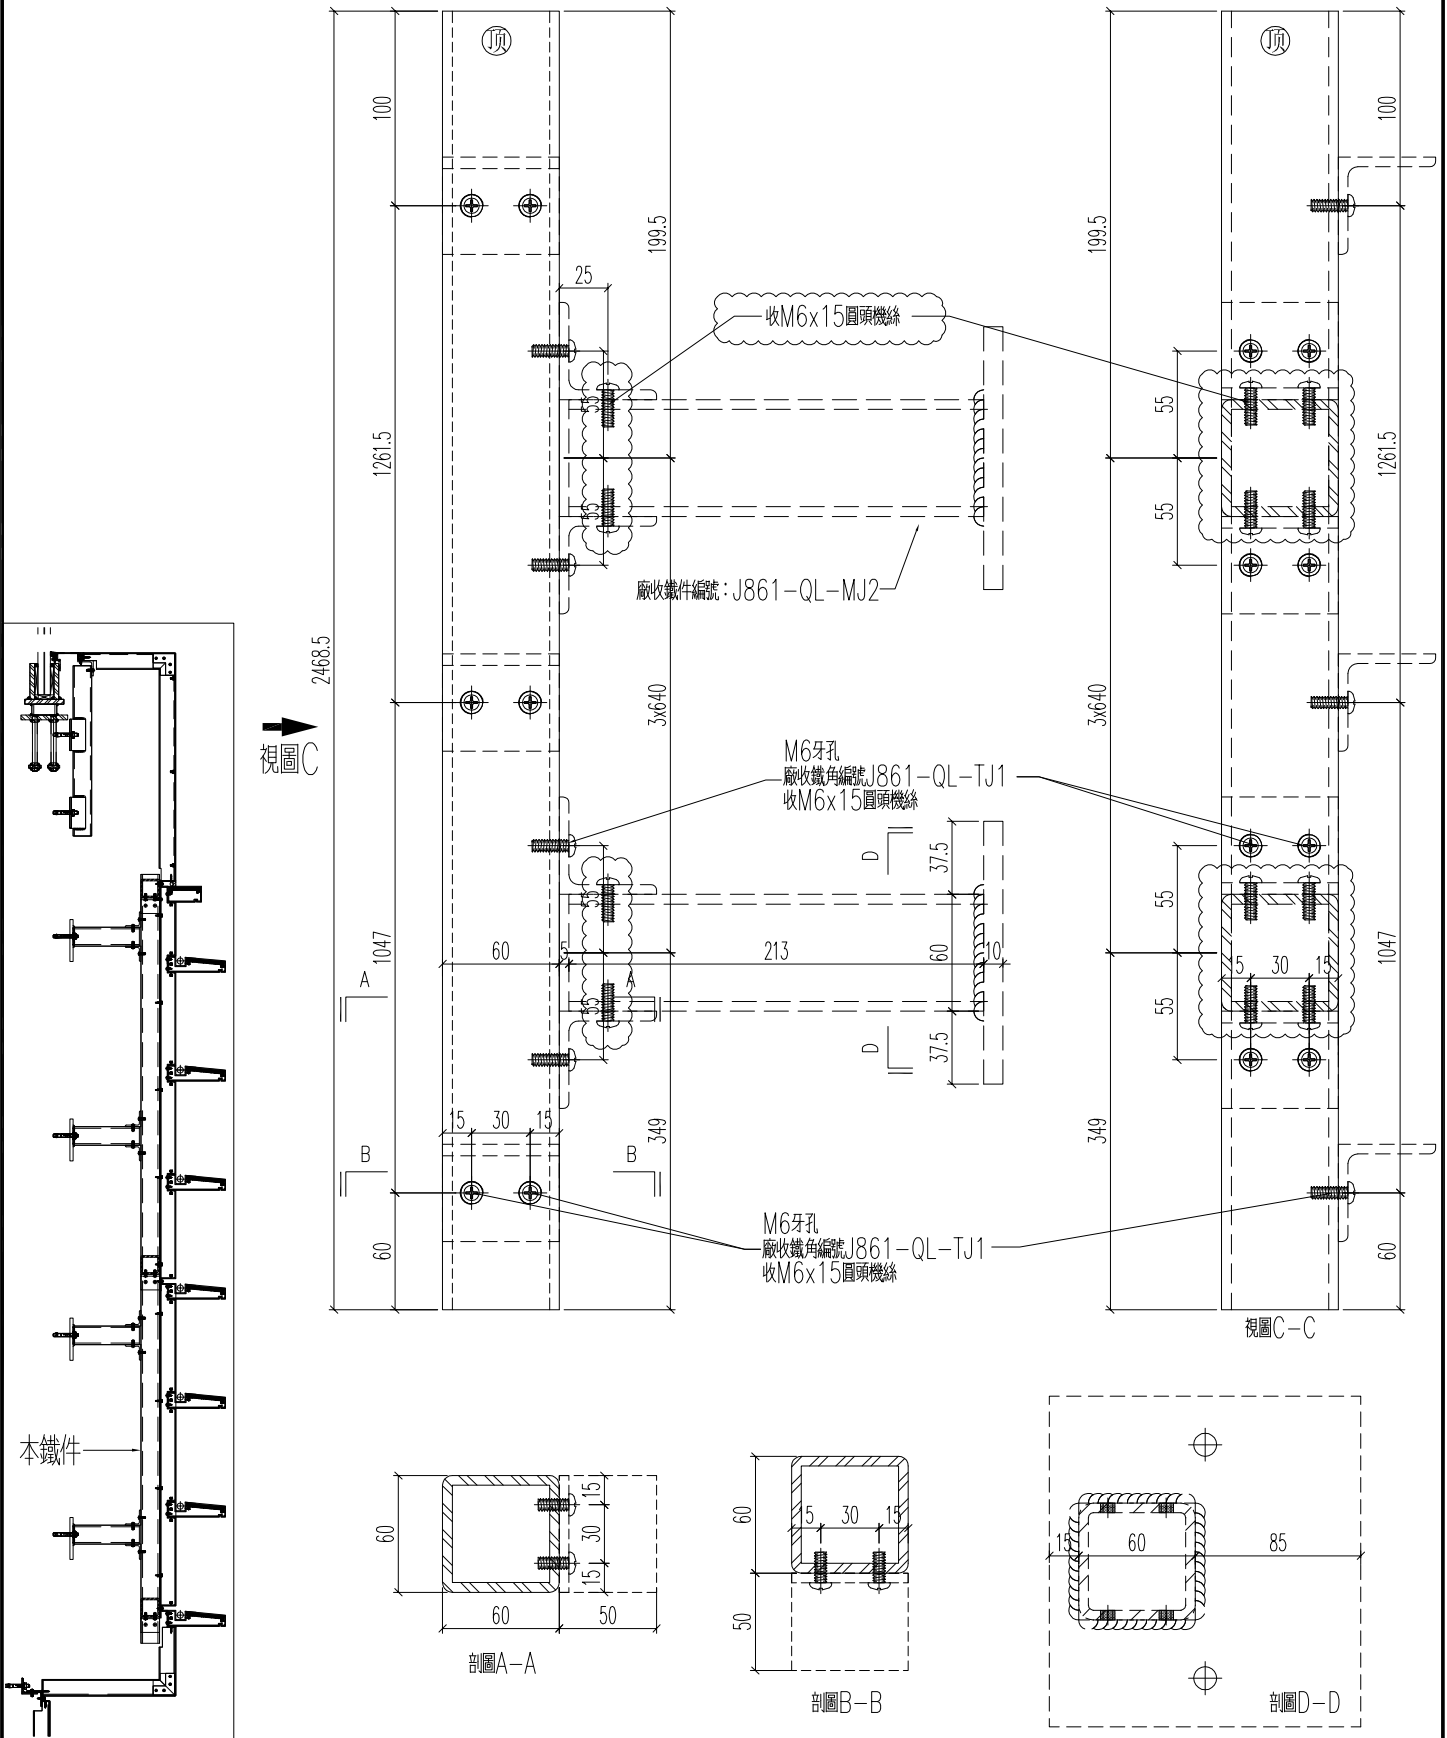


名稱	鐵件加工圖	制圖	H	20250812	修改		
材料	60x60x5mm鐵通	復核	LRA	20250812	日期		
顏色	熱浸鋅	批准			圖號	J861-QL-V2	

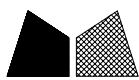

加工數量	立面編號	使用位置
1	EL101	裙樓

工程號	J861	地盤	己連拿利
-----	------	----	------

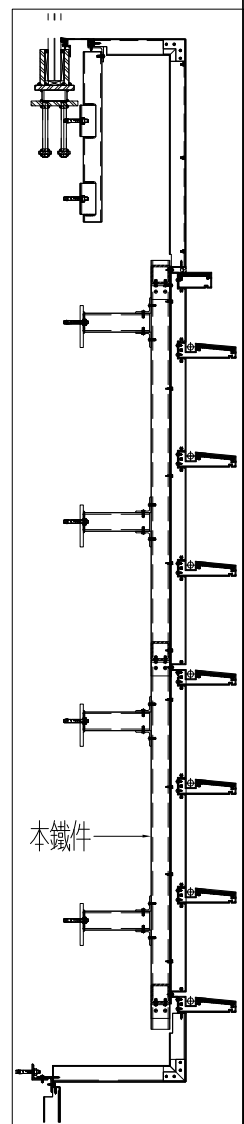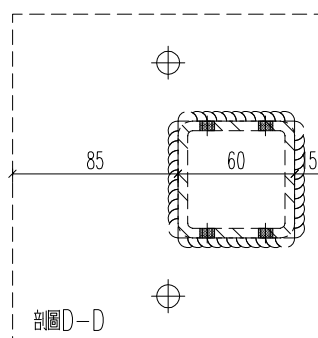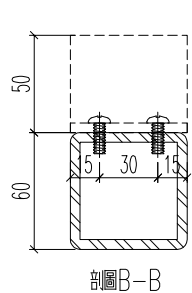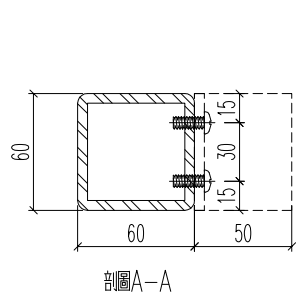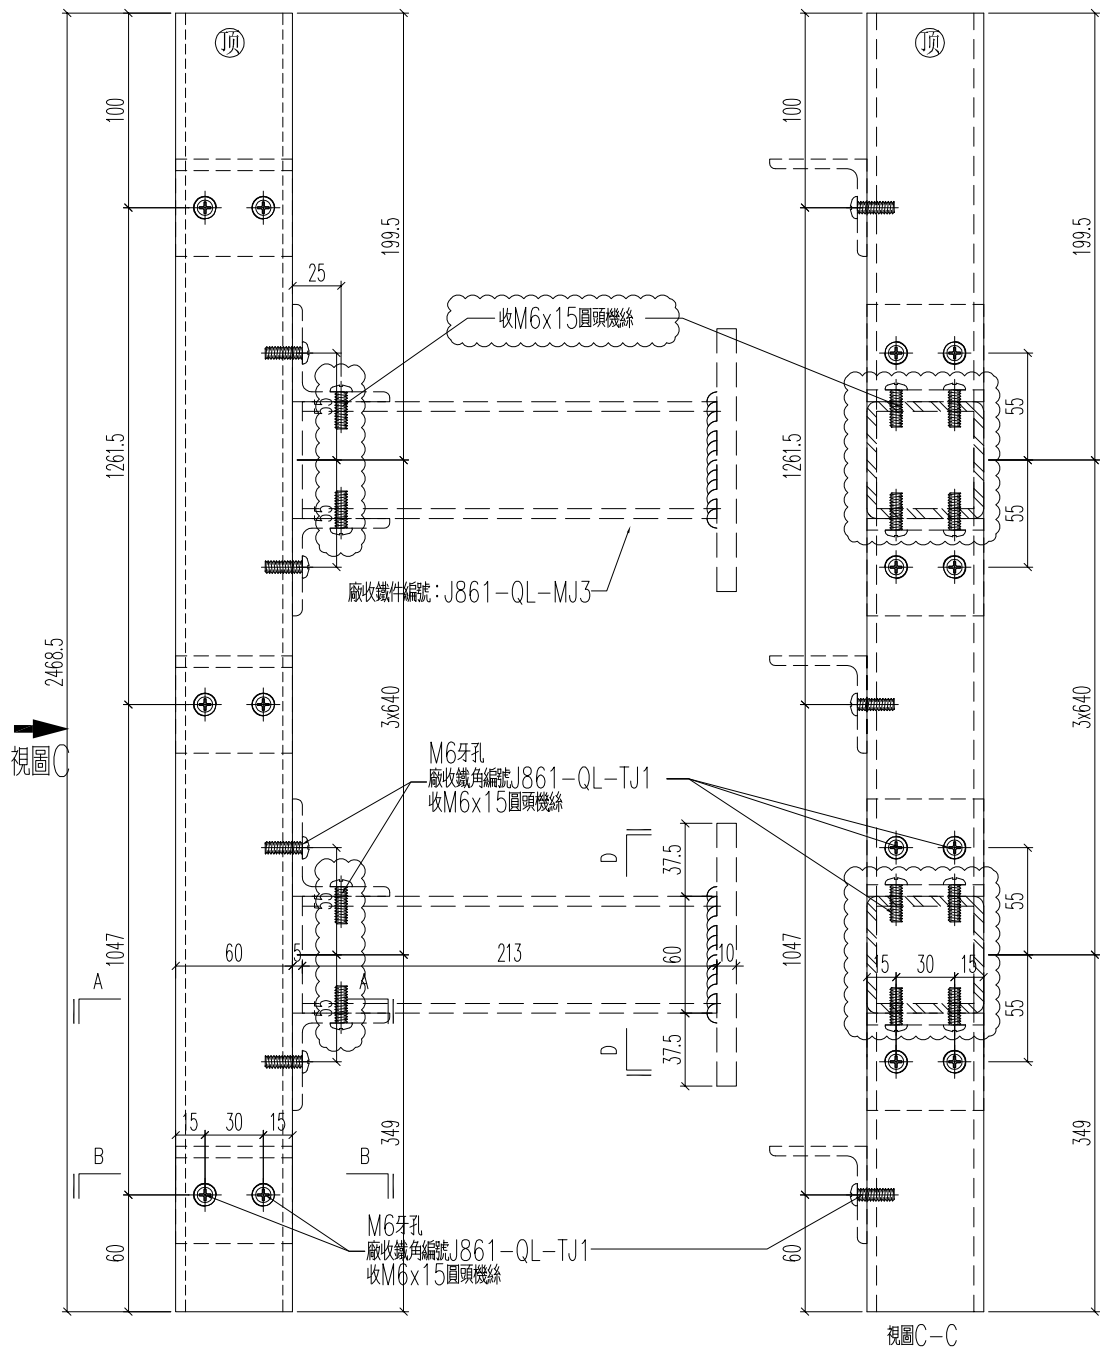


名稱	鐵件加工圖	制圖	H	20250812	修改		
材料	60x60x5mm鐵通	復核	LRA	20250812	日期		
顏色	熱浸鋅	批准			圖號	J861-QL-V2R	



加工數量	立面編號	使用位置
24	EL103	裙樓

工程號	J861	地盤	己連拿利
-----	------	----	------


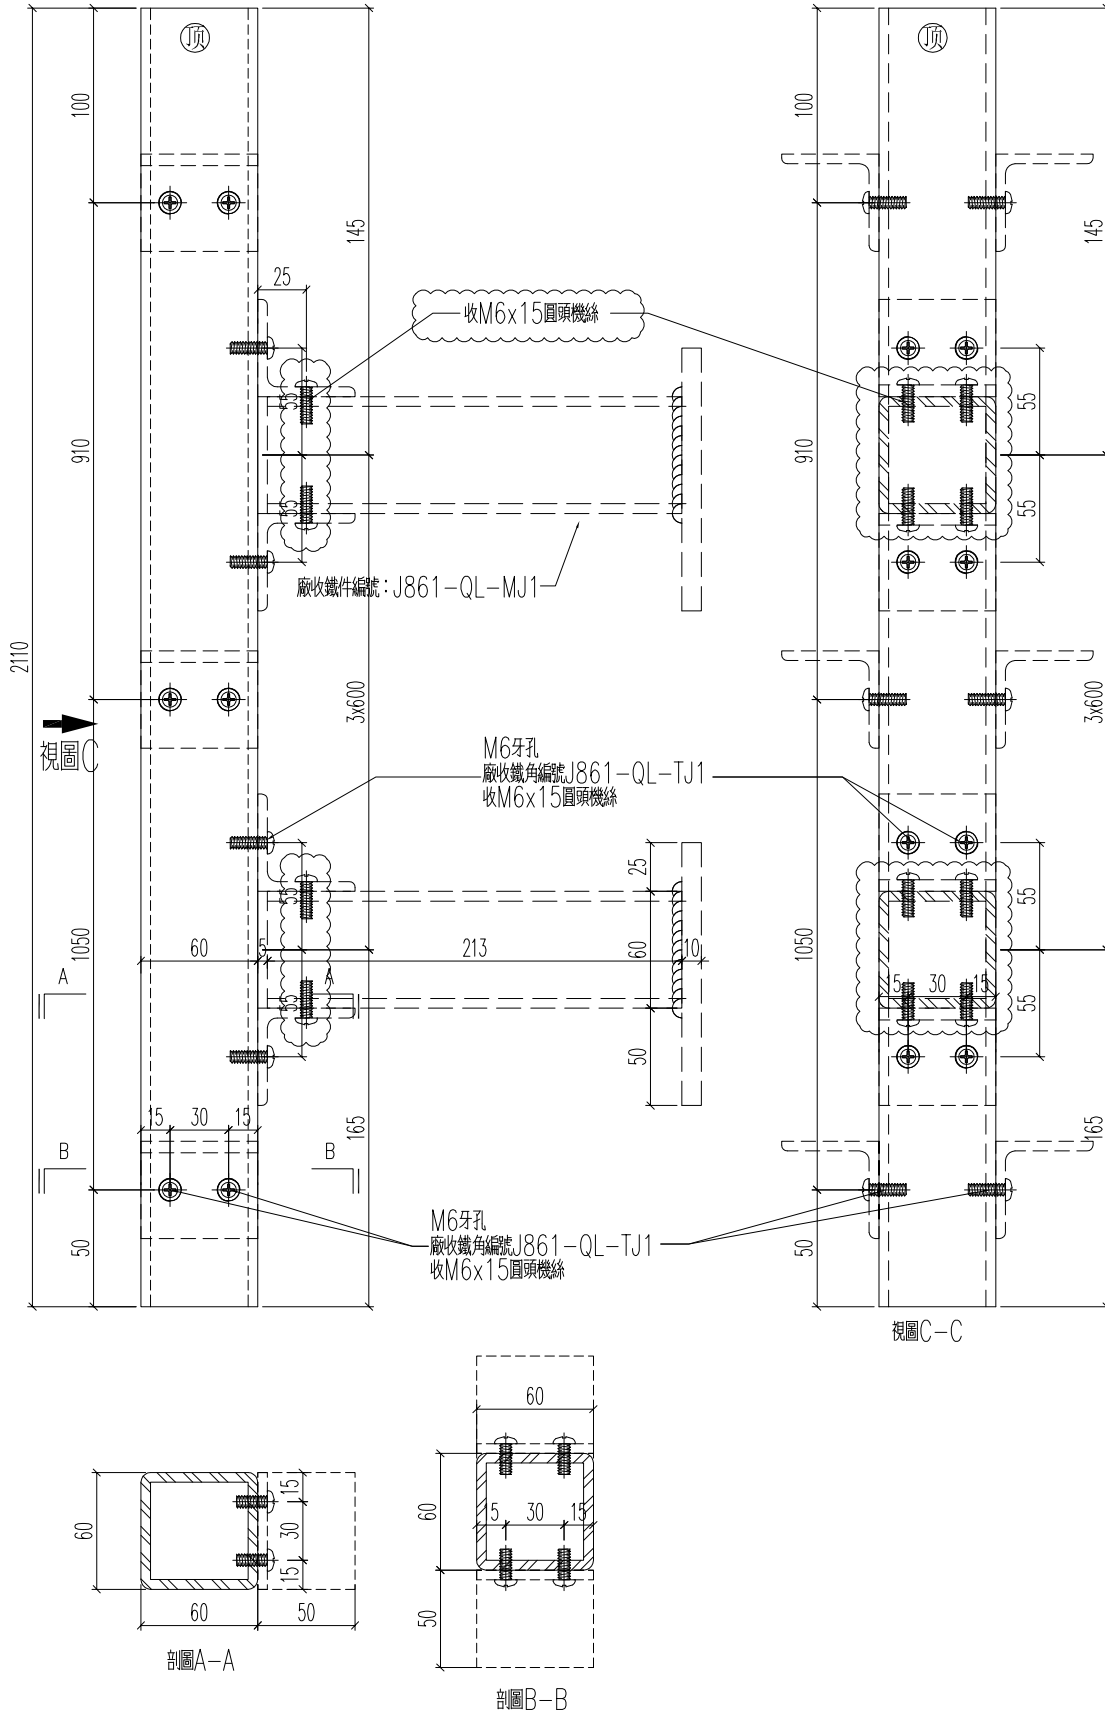


名稱	鐵件加工圖	制圖	H	20250812	修改	A	
材料	60x60x5mm鐵通	復核	LRA	20250812	日期	8.22	
顏色	熱浸鋅	批准			圖號	J861-QL-V6	



加工數量	立面編號	使用位置
1	EL103	裙樓






工程號	J861	地盤	己連拿利
-----	------	----	------

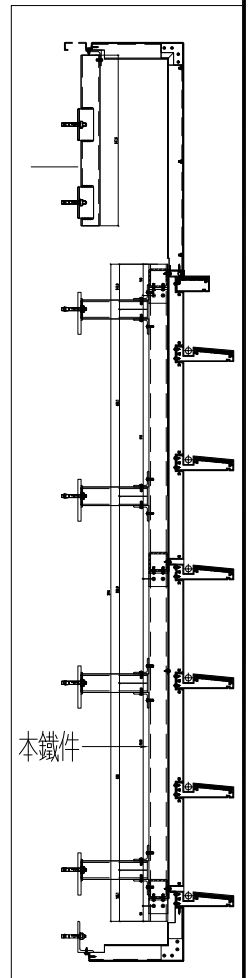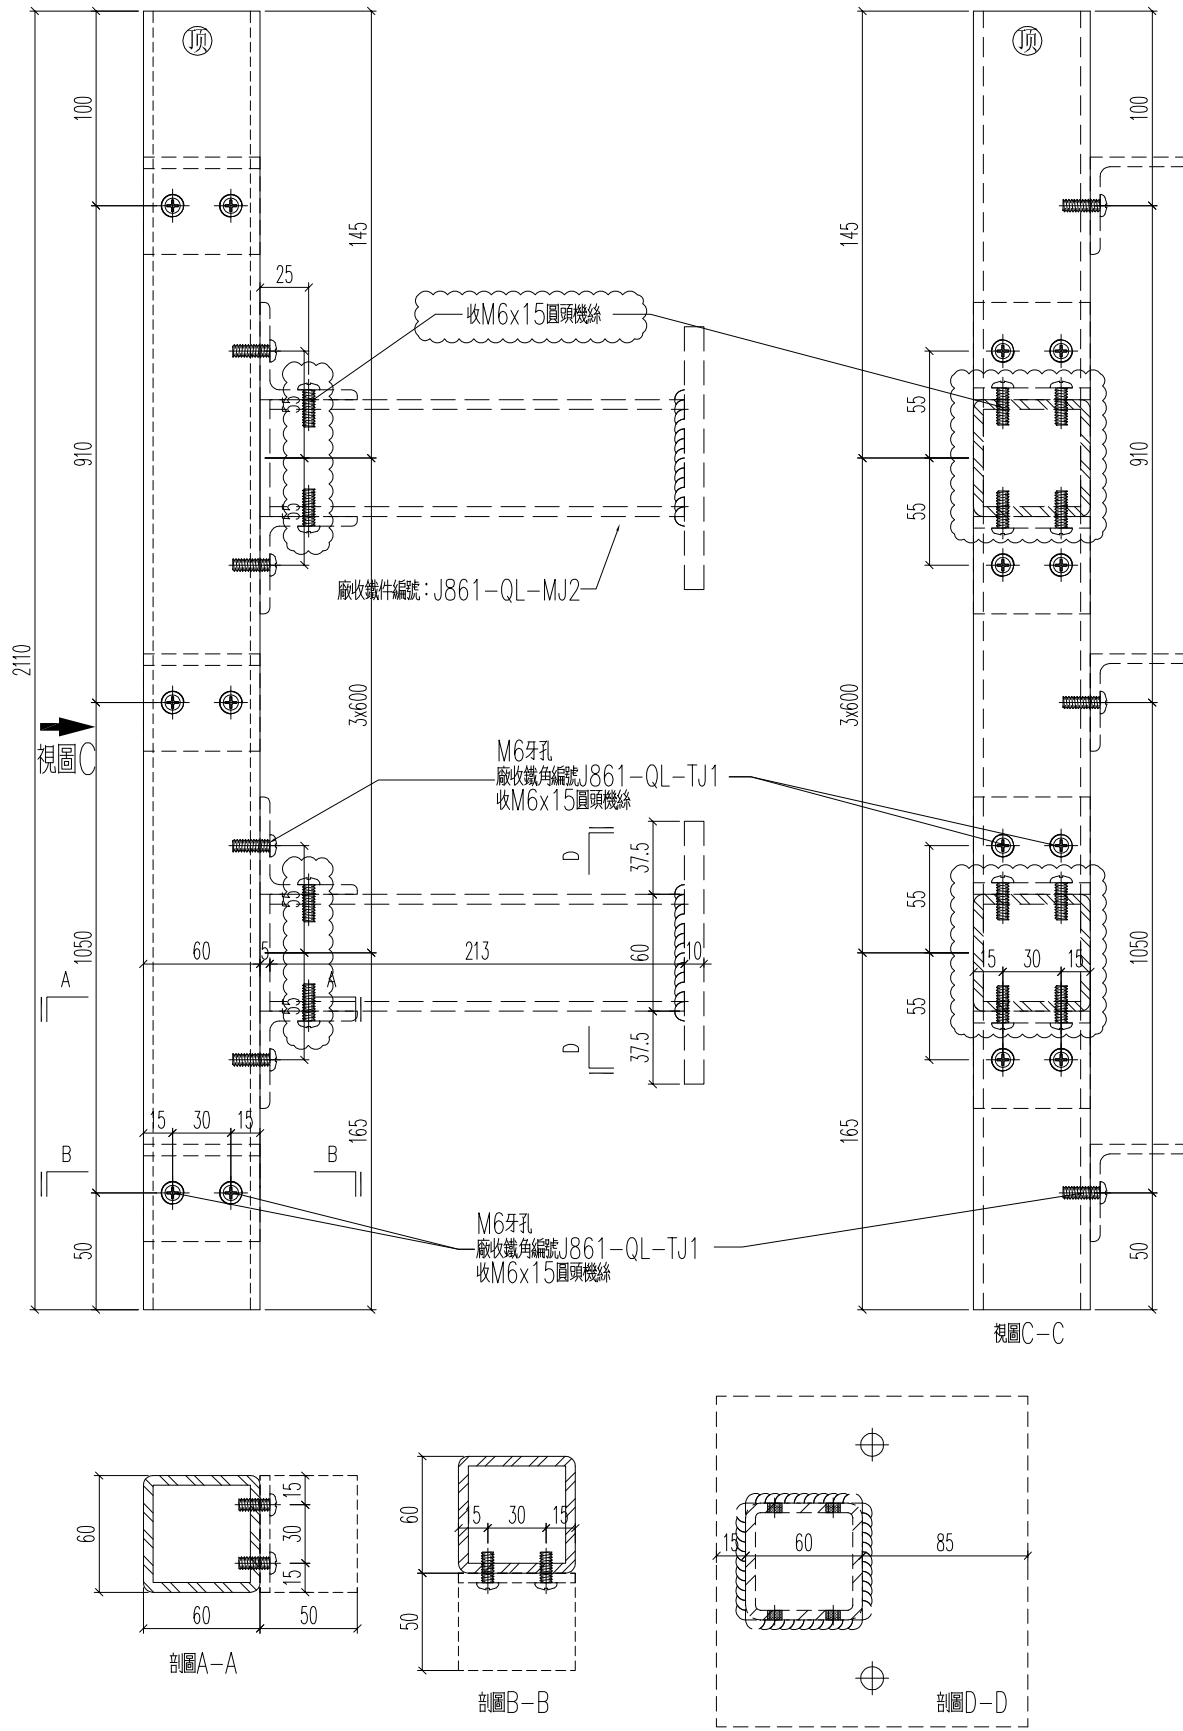


名稱	鐵件加工圖	制圖	H	20250812	修改	A	
材料	60x60x5mm鐵通	復核	LRA	20250812	日期	8.22	
顏色	熱浸鋅	批准			圖號	J861-QL-V7	

加工數量	立面編號	使用位置
3	EL103	裙樓

工程號	J861	地盤	己連拿利
-----	------	----	------

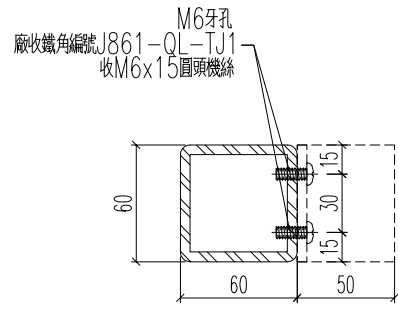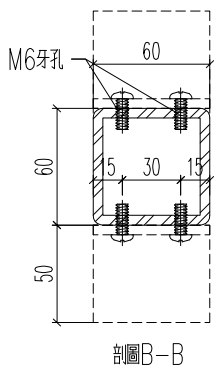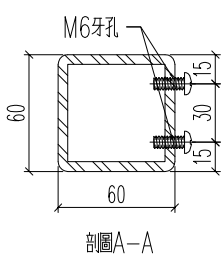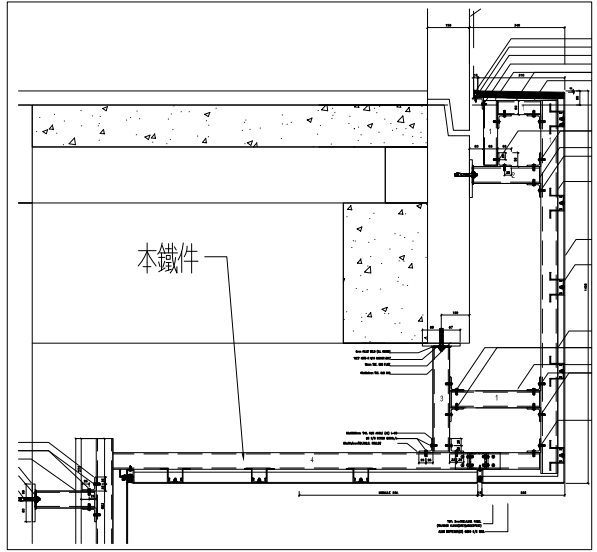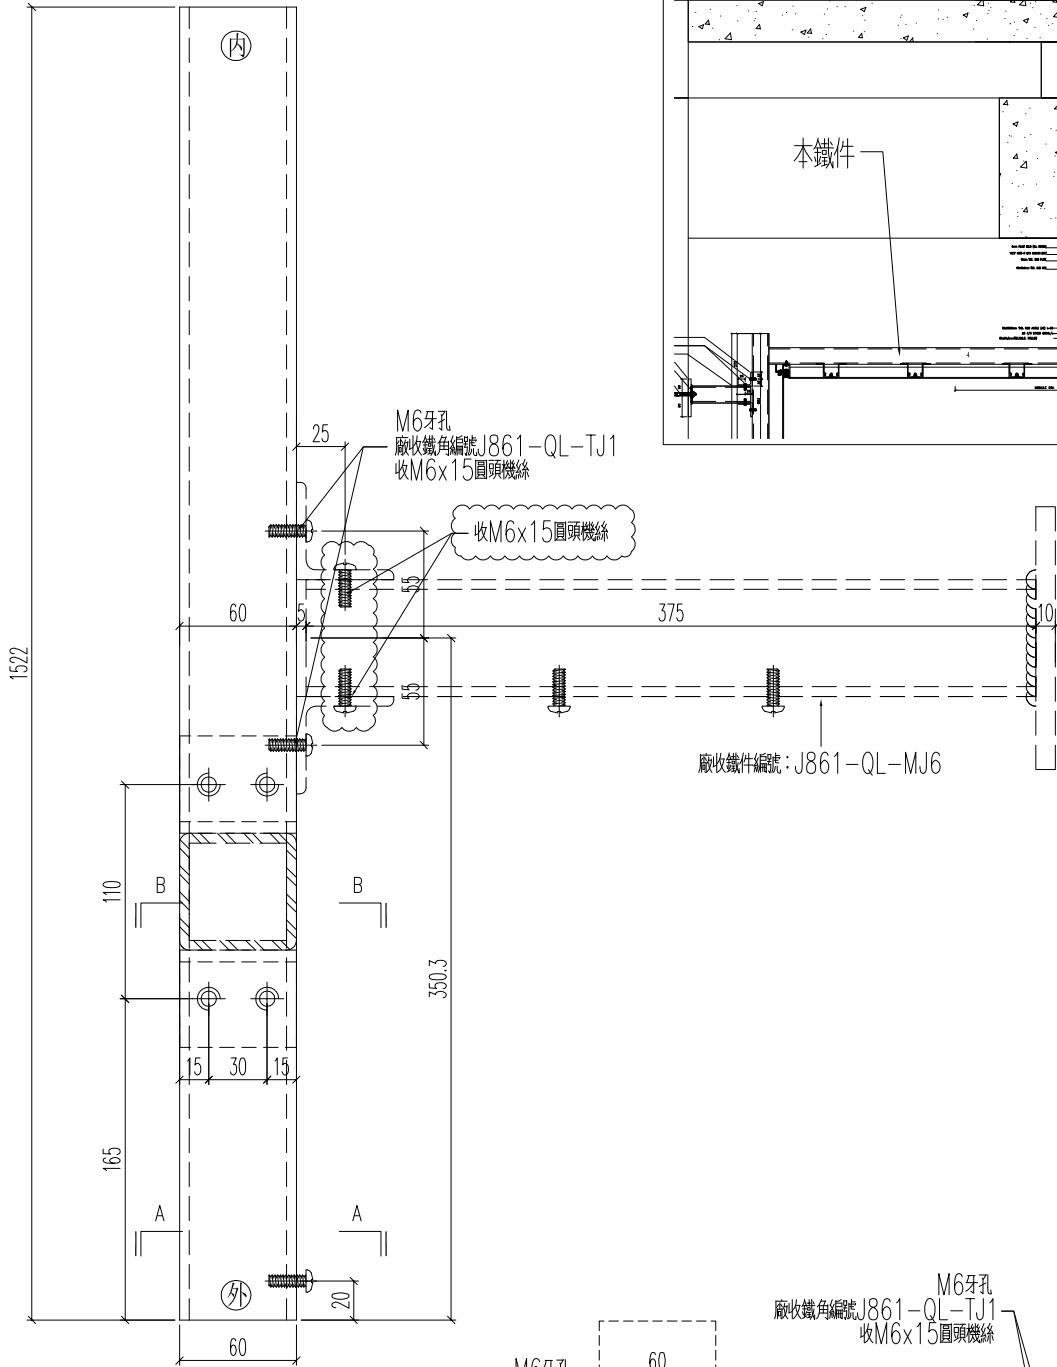


名稱	鐵件加工圖	制圖	H	20250812	修改	A	
材料	60x60x5mm鐵通	復核	LRA	20250812	日期	8.22	
顏色	熱浸鋅	批准			圖號	J861-QL-V10	

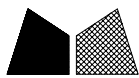


加工數量	立面編號	使用位置
1	EL103	裙樓


工程號	J861	地盤	己連拿利
-----	------	----	------

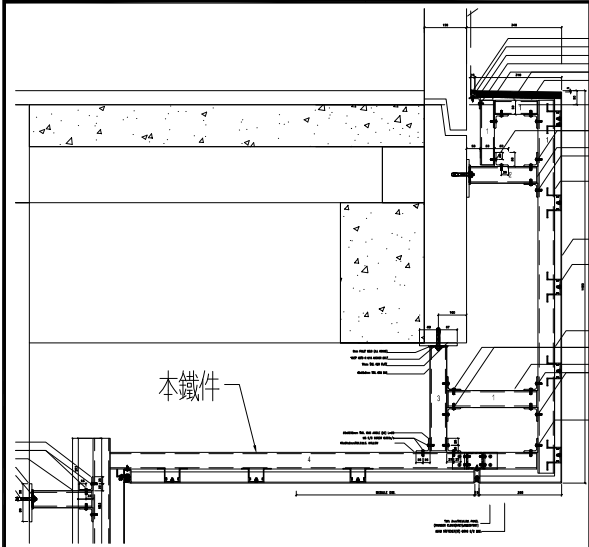

本鐵件

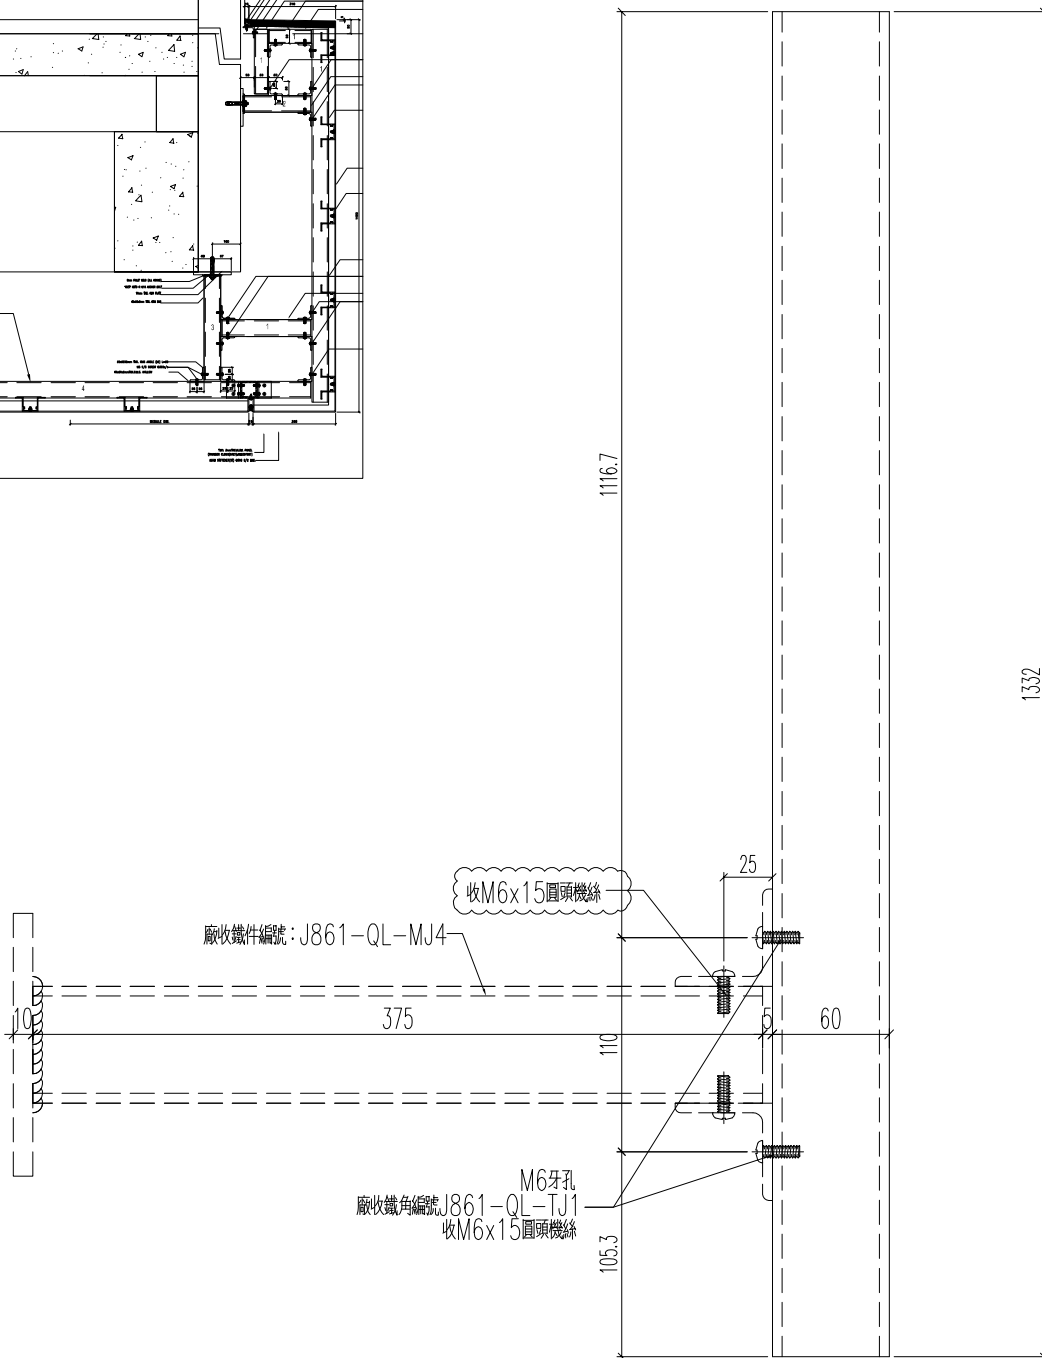

M6牙孔
廠收鐵角編號J861-QL-TJ1
收M6x15圓頭機絲

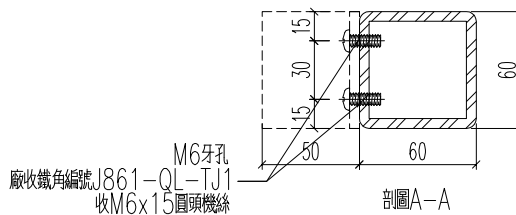

剖面A-A

名稱	鐵件加工圖	制圖	H	20250812	修改	A	
材料	60x60x5mm鐵通	復核	LRA	20250812	日期	8.22	
顏色	熱浸鋅	批准			圖號	J861-QL-V11	






美特鋁質 有限公司
MIDI Aluminium Fabricator Ltd.


原EI/9096/25

加工數量	立面編號	使用位置
1	EL103	裙樓

工程號	J861	地盤	己連拿利
-----	------	----	------

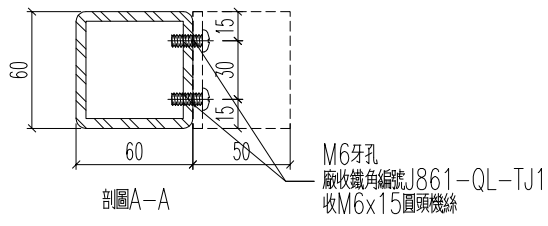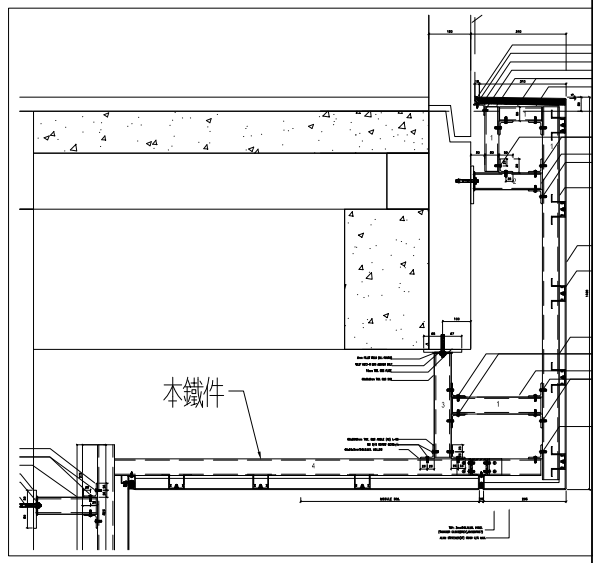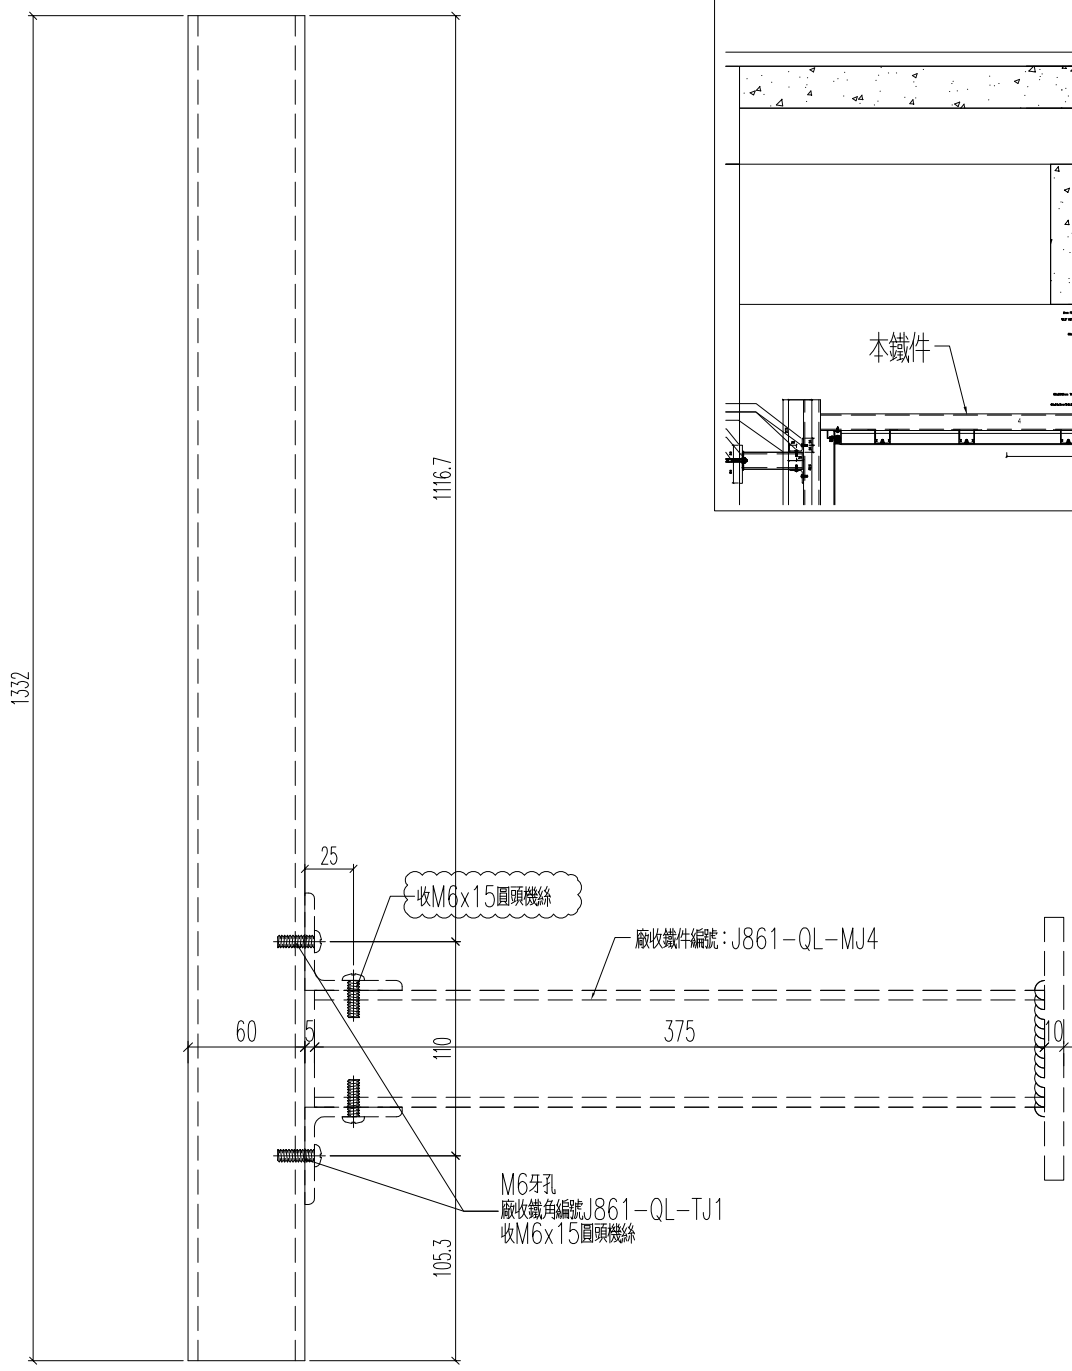

名稱	鐵件加工圖	制圖	H	20250812	修改	A	
材料	60x60x5mm鐵通	復核	LRA	20250812	日期	8.22	
顏色	熱浸鋅	批准			圖號	J861-QL-V11R	



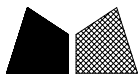


美特鋁質 有限公司
MIDI Aluminium Fabricator Ltd.

加工數量	立面編號	使用位置	
1	EL101	裙樓	

工程號 J861 地盤 己連拿利

2

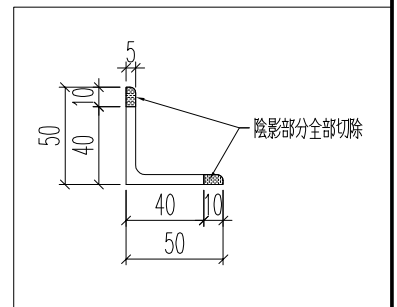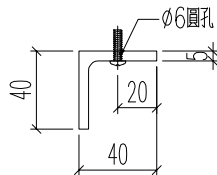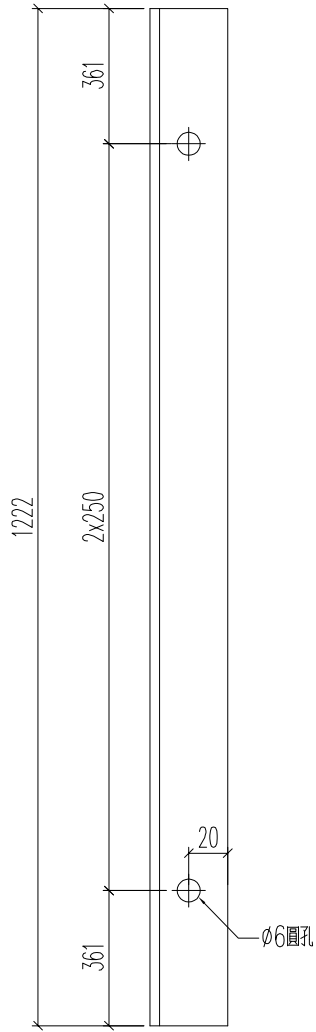

名稱	鐵件加工圖	制圖	H	20250812	修改		
材料	50x50x5mm鐵角	復核	LRA	20250812	日期		
顏色	熱浸鋅	批准			圖號	J861-QL-V16-TJ1	