



工程指示 / 要求簡箋 ENGINEER INSTRUCTIONS(E.I.)

工程指示編號:	EI- 9096	修改版本:	B
	HK- NIL		
工程編號:	J 861	工程名稱:	己連拿利
收件人:	Maggie	發件人:	細佬
工程項目:	裙樓铁件加工图, 地盤用	日期:	02/09/2025

<input type="checkbox"/> 原合約工程包	<input type="checkbox"/> 原合約工程加 / 減賬 QT-	<input type="checkbox"/> 新工程報價 QT-
---------------------------------	--	------------------------------------

信件批核號碼/圖紙參考編號:	批核模具圖紙編號:
客戶指示附件:	管理內部批簽署:

<input type="checkbox"/> 初步鋁料 B.M.	<input type="checkbox"/> 加工拆圖, 然後生產	<input type="checkbox"/> 尺寸表
<input type="checkbox"/> 正式鋁料 B.M.	<input type="checkbox"/> 技術上資料/指示	<input type="checkbox"/> 報價
<input type="checkbox"/> 配件 B.M.	<input type="checkbox"/> 樣辦或貨品說明書	<input type="checkbox"/> 分判合約
<input type="checkbox"/> 其他:		

內容: 附件是9月1日在回覆鐵廠問題, 現出EI作紀錄
完成上列要求日期: 24/09/2025

國內

<input type="checkbox"/> 生產技術總監	<input type="checkbox"/> 連附件	<input type="checkbox"/> 技術部	<input type="checkbox"/> 連附件	<input type="checkbox"/> 生產部	<input type="checkbox"/> 連附件
<input type="checkbox"/> 採購部	<input type="checkbox"/> 連附件	<input type="checkbox"/> 生產統籌部	<input type="checkbox"/> 連附件	<input type="checkbox"/> 報關組	<input type="checkbox"/> 連附件
<input type="checkbox"/> 質檢部	<input type="checkbox"/> 連附件	<input type="checkbox"/> 會計部	<input type="checkbox"/> 連附件	<input type="checkbox"/> 機械設計部	<input type="checkbox"/> 連附件
<input type="checkbox"/> 香港辦	<input type="checkbox"/> 連附件	<input type="checkbox"/> 其他:			

香港


<input type="checkbox"/> 行政部	<input type="checkbox"/> 連附件	<input type="checkbox"/> 會計部	<input type="checkbox"/> 連附件	<input type="checkbox"/> 統籌部	<input type="checkbox"/> 連附件	<input type="checkbox"/> 工程部	<input type="checkbox"/> 連附件
<input type="checkbox"/> 採購部	<input type="checkbox"/> 連附件	<input type="checkbox"/> QS部	<input type="checkbox"/> 連附件	<input checked="" type="checkbox"/> 地盤管理	<input checked="" type="checkbox"/> 連附件	<input type="checkbox"/> 維修部	<input type="checkbox"/> 連附件

*發件人簽署:	*組別成員批核簽署:
傳遞編號:	項目經理簽署:



加工數量	立面編號	使用位置
2	EL101	裙樓

工程號	J861	地盤	己連拿利
-----	------	----	------

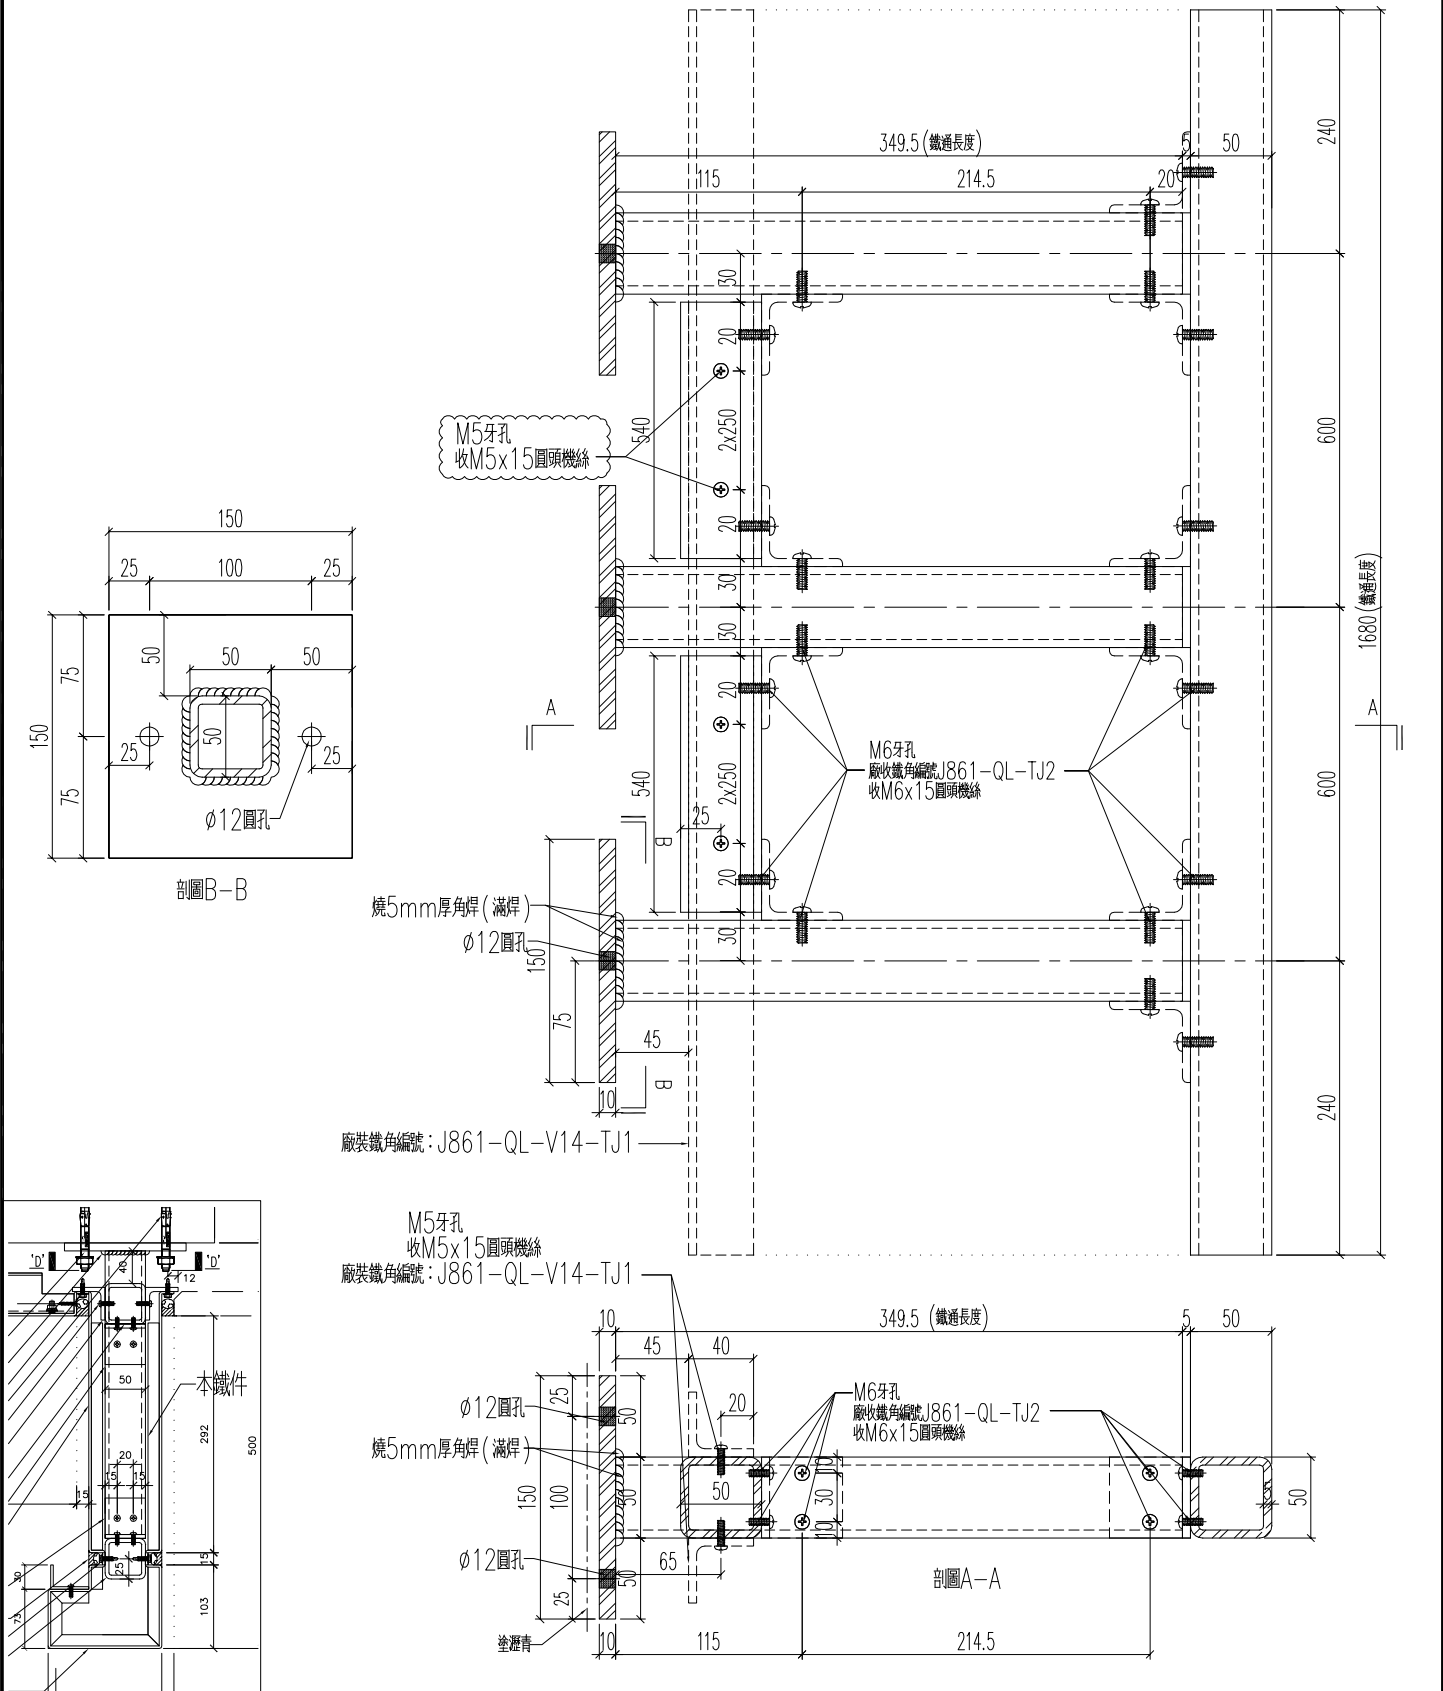

名稱	鐵件加工圖	制圖	H	20250812	修改	A
材料	50x50x5mm鐵通+10mm厚鐵巴	復核	LRA	20250812	日期	8.23
顏色	熱浸鋅	批准			圖號	J861-QL-V14








加工數量	立面編號	使用位置
1	EL101	裙樓

工程號	J861	地盤	己連拿利
-----	------	----	------

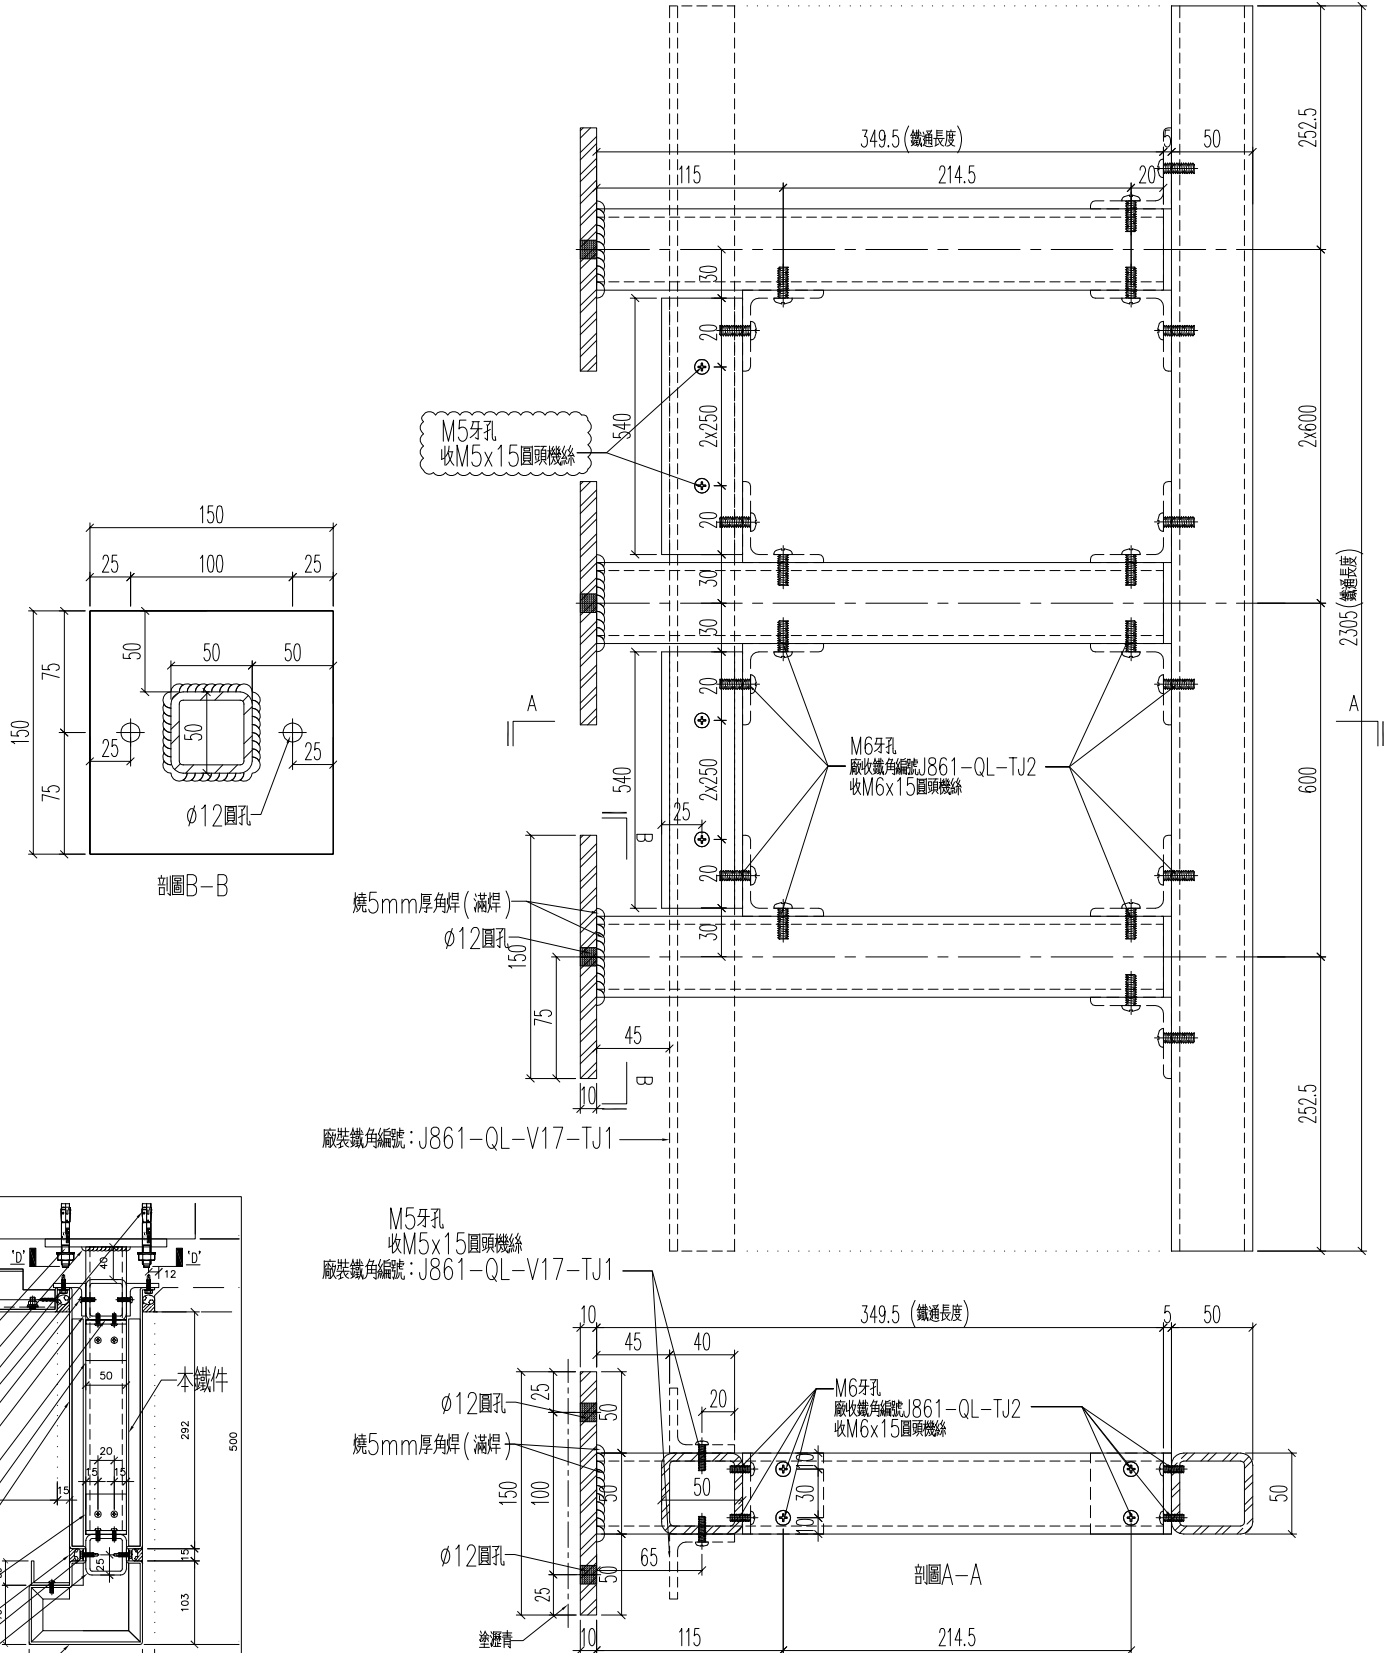

名稱	鐵件加工圖	制圖	H	20250812	修改	A
材料	50x50x5mm鐵通+10mm厚鐵巴	復核	LRA	20250812	日期	8.23
顏色	熱浸鋅	批准			圖號	J861-QL-V17



加工數量

立面編號

使用位置

4

EL101

裙樓




工程號

J861

地盤

己連拿利

原EI/9096/25

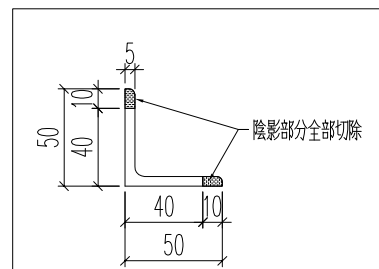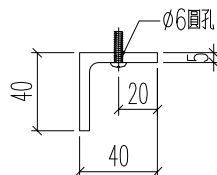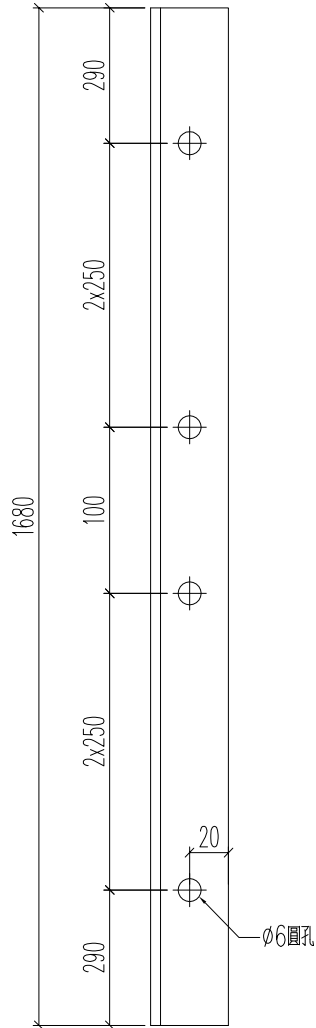

名稱	鐵件加工圖	制圖	H	20250812	修改	A		
材料	50x50x5mm鐵角	復核	LRA	20250812	日期	8.23		
顏色	熱浸鋅	批准			圖號	J861-QL-V14-TJ1		



加工數量

立面編號

使用位置

8

EL101

裙樓




工程號

J861


地盤

己連拿利

原EI/9096/25

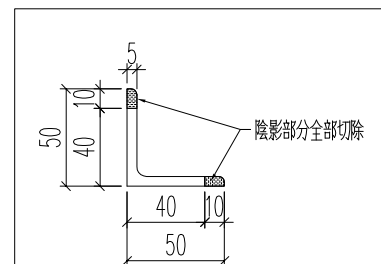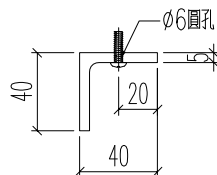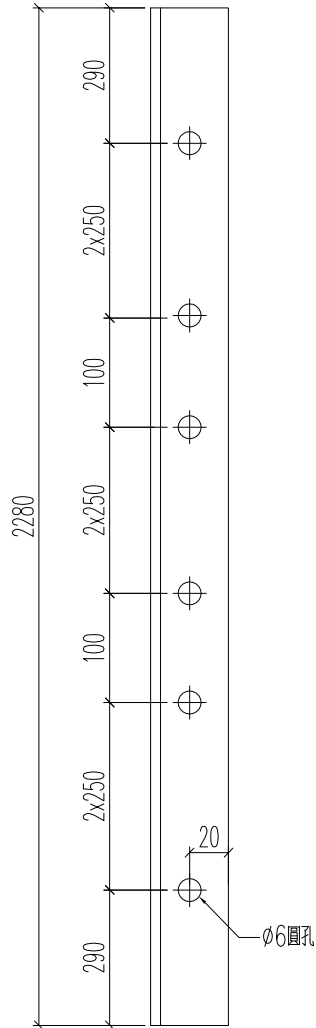

名稱	鐵件加工圖	制圖	H	20250812	修改	A		
材料	50x50x5mm鐵角	復核	LRA	20250812	日期	8.23		
顏色	熱浸鋅	批准			圖號	J861-QL-V15-TJ1		

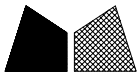

加工數量

立面編號

使用位置

2

EL101

裙樓




工程號

J861


地盤

己連拿利

原EI/9096/25

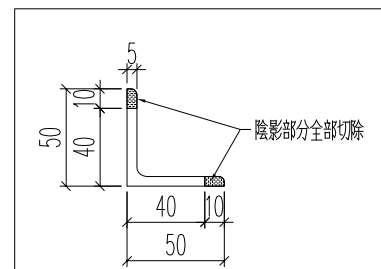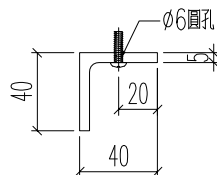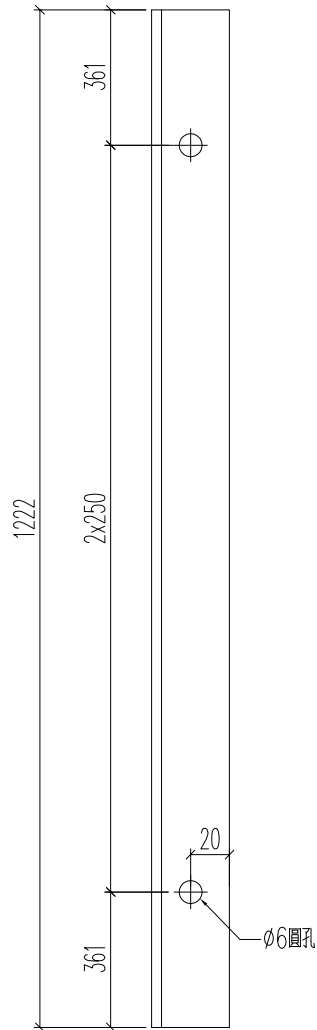

名稱	鐵件加工圖	制圖	H	20250812	修改	A		
材料	50x50x5mm鐵角	復核	LRA	20250812	日期	8.23		
顏色	熱浸鋅	批准			圖號	J861-QL-V16-TJ1		

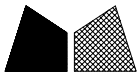

加工數量

立面編號

使用位置

2

EL101

裙樓




工程號

J861

地盤

己連拿利

原EI/9096/25

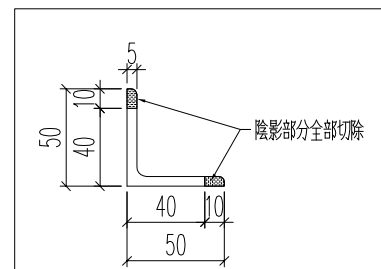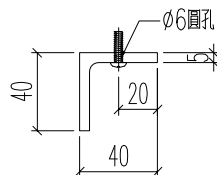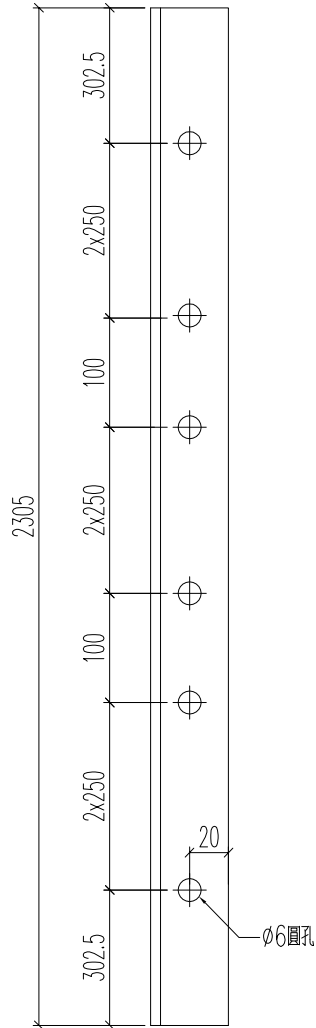

名稱	鐵件加工圖	制圖	H	20250812	修改	A		
材料	50x50x5mm鐵角	復核	LRA	20250812	日期	8.23		
顏色	熱浸鋅	批准			圖號	J861-QL-V17-TJ1		