



工程指示 / 要求簡箋 ENGINEER INSTRUCTIONS(E.I.)

工程指示編號:	EI- 9112	修改版本:	H
	HK- 0921		
工程編號:	J 861	工程名稱:	己連拿利
收件人:	生統	發件人:	細佬
工程項目:	幕牆背立面 (12F-23F) 主企主橫 配料	日期:	25/11/2025

<input type="checkbox"/> 原合約工程包	<input type="checkbox"/> 原合約工程加 / 減賬 QT-	<input type="checkbox"/> 新工程報價 QT-
---------------------------------	--	------------------------------------

信件批核號碼/圖紙參考編號:	批核模具圖紙編號:
客戶指示附件:	管理內部批簽署:

<input type="checkbox"/> 初步鋁料 B.M.	<input type="checkbox"/> 加工拆圖, 然後生產	<input type="checkbox"/> 尺寸表
<input type="checkbox"/> 正式鋁料 B.M.	<input type="checkbox"/> 技術上資料/指示	<input type="checkbox"/> 報價
<input type="checkbox"/> 配件 B.M.	<input type="checkbox"/> 樣辦或貨品說明書	<input type="checkbox"/> 分判合約
<input type="checkbox"/> 其他:		

內容: 修改加工圖
備注: J-861 幕牆 背立面 原EI9112 (12F-23F) 主企料拆圖 生梗企梗窗避位避多的補充方案(2025.11.25志).zip
完成上列要求日期: 17/12/2025

國內

<input type="checkbox"/> 生產技術總監	<input type="checkbox"/> 連附件	<input checked="" type="checkbox"/> 技術部	<input checked="" type="checkbox"/> 連附件	<input type="checkbox"/> 生產部	<input type="checkbox"/> 連附件
<input type="checkbox"/> 採購部	<input type="checkbox"/> 連附件	<input checked="" type="checkbox"/> 生產統籌部	<input checked="" type="checkbox"/> 連附件	<input type="checkbox"/> 報關組	<input type="checkbox"/> 連附件
<input checked="" type="checkbox"/> 質檢部	<input checked="" type="checkbox"/> 連附件	<input type="checkbox"/> 會計部	<input type="checkbox"/> 連附件	<input type="checkbox"/> 機械設計部	<input type="checkbox"/> 連附件
<input type="checkbox"/> 香港辦	<input type="checkbox"/> 連附件	<input type="checkbox"/> 其他:			

香港

<input type="checkbox"/> 行政部	<input type="checkbox"/> 連附件	<input type="checkbox"/> 會計部	<input type="checkbox"/> 連附件	<input type="checkbox"/> 統籌部	<input type="checkbox"/> 連附件	<input type="checkbox"/> 工程部	<input type="checkbox"/> 連附件
<input type="checkbox"/> 採購部	<input type="checkbox"/> 連附件	<input type="checkbox"/> QS部	<input type="checkbox"/> 連附件	<input type="checkbox"/> 地盤管理	<input type="checkbox"/> 連附件	<input type="checkbox"/> 維修部	<input type="checkbox"/> 連附件

*發件人簽署:	*組別成員批核簽署:
傳遞編號:	項目經理簽署: 

圖則登記表 DRAWING REGISTER									
工程名稱 Project Title:		己連拿利 12F~23F			接收日期 Receiving Date(適用於客戶圖則)				
框架式幕牆 (主企+主橫+部分小配料拆圖)					發出日期 Issued Date				
工程編號 Project No:		J-861			25 25 25 25 25 25 25 25				
分發予 Distributed To					8 9 9 9 10 10 11 11				
					29 15 25 30 14 15 11 25				
圖則編號 Drg. No.		圖則名稱 Drawing Title			修訂編號 Revision No.				
FD-MS21	雙梗企加工圖	1	-	-	-	-	-	-	-
FD-MS22	雙梗企加工圖	2	-	-	-	-	-	-	-
G-MS21	生梗企加工圖	3	-	-	-	-	-	-	-
G-ES21	轉角企加工圖	4	-	-	-	-	-	-	-
G-MS22	生梗企加工圖	5	-	-	-	-	-	-	-
G-MS23	生梗企加工圖	6	-	-	-	-	-	-	-
G-MS24	雙生企加工圖	7	-	-	-	-	-	-	-
G-MS25	雙生企加工圖	8	-	-	-	-	-	-	-
G-MS26	雙梗企加工圖	9	-	-	-	-	-	-	-
G-MS27	雙梗企加工圖	10	-	-	-	-	-	-	-
G-ES22	轉角企加工圖	11	-	-	-	-	-	-	-
G-MS28	生梗企加工圖	12	-	-	-	-	-	-	-
G-MS31	生梗企加工圖	13	-	-	-	-	-	-	-
G-MS31a	生梗企加工圖	14	-	-	-	-	-	-	-
G-ES31	轉角企加工圖	15	-	-	-	-	-	-	-
G-ES31a	轉角企加工圖	16	-	-	-	-	-	-	-
G-ES31b	轉角企加工圖	17	-	-	-	-	-	-	-
G-MS32	生梗企加工圖	18	-	-	-	-	-	-	-
G-MS32a	生梗企加工圖	19	-	-	-	-	-	-	-
G-MS32b	生梗企加工圖	20	-	-	-	-	-	-	-
G-MS33	生梗企加工圖	21	-	-	-	-	-	-	-
G-MS33a	生梗企加工圖	22	-	-	-	-	-	-	-
G-MS33b	生梗企加工圖	23	-	-	-	-	-	-	-
G-MS34	生梗企加工圖	24	-	-	-	-	-	-	-
G-MS34a	生梗企加工圖	25	-	-	-	-	-	-	-
G-MS34b	生梗企加工圖	26	-	-	-	-	-	-	-
G-MS35	生梗企加工圖	27	-	-	-	-	-	-	-
G-MS35a	生梗企加工圖	28	-	-	-	-	-	-	-
G-MS35b	生梗企加工圖	29	-	-	-	-	-	-	-
G-MS36	生梗企加工圖	30	-	-	-	-	-	A	
G-MS36a	生梗企加工圖	31	-	-	-	-	-	A	
G-MS36b	生梗企加工圖	32	-	-	-	-	-	A	
G-MS36c	生梗企加工圖	33	-	-	-	-	-	-	

圖則登記表 DRAWING REGISTER										
工程名稱 Project Title:		己連拿利 12F~23F			接收日期 Receiving Date(適用於客戶圖則)					
框架式幕牆 (主企+主橫+部分小配料拆圖)					年					
工程編號 Project No:		J-861			月					
分發予 Distributed To					日					
					年		發出日期 Issued Date			
					月		25	25	25	25
					日		8	9	9	9
							29	15	25	30
							14	15	11	25
圖則編號 Drq. No.		圖則名稱 Drawing Title			修訂編號 Revision No.					
G-MS37		生梗企加工圖			34		-	-	-	-
G-MS37a		生梗企加工圖			35		-	-	-	-
G-MS37b		生梗企加工圖			36		-	-	-	-
G-MS38		生梗企加工圖			37		-	-	-	-
G-MS38a		生梗企加工圖			38		-	-	-	-
G-MS38b		生梗企加工圖			39		-	-	-	-
G-MS39		雙生企加工圖			40		-	-	-	-
G-MS39a		雙生企加工圖			41		-	-	-	-
G-MS39b		雙生企加工圖			42		-	-	-	-
G-MS40		雙生企加工圖			43		-	-	-	-
G-MS40a		雙生企加工圖			44		-	-	-	-
G-MS40b		雙生企加工圖			45		-	-	-	-
G-MS41		生梗企加工圖			46		-	-	-	-
G-MS41a		生梗企加工圖			47		-	A	-	-
G-MS41b		生梗企加工圖			48		-	-	-	-
G-MS42		生梗企加工圖			49		-	-	-	-
G-MS42a		生梗企加工圖			50		-	-	-	-
G-MS42b		生梗企加工圖			51		-	-	-	-
G-MS43		生梗企加工圖			52		-	-	-	-
G-MS43a		生梗企加工圖			53		-	-	-	-
G-MS43b		生梗企加工圖			54		-	-	-	-
G-MS43c		生梗企加工圖			55		-	A	-	-
G-ES32		轉角企加工圖			56		-	-	-	-
G-ES32a		轉角企加工圖			57		-	-	-	-
G-ES32b		轉角企加工圖			58		-	-	-	-
G-MS44		生梗企加工圖			59		-	-	-	-
G-MS44a		生梗企加工圖			60		-	-	-	-
UN-L01-1(D)		雙梗橫料(吊船碼用)			61		-	-	-	-
UN-G128(D)		雙梗橫料(吊船碼用)			62		-	-	-	-
UN-G128(D)-1		雙梗橫料(吊船碼用)數據表			63		-	-	-	-
UN-G136(D)		雙梗橫料(吊船碼用)			64		-	-	-	-
UN-YX01		雙梗橫料(異型窗用)			65		-	-	-	-
UN-YX02		雙梗橫料(異型窗用)			66		-	-	-	-

圖則登記表 DRAWING REGISTER										
		年 月 日	接收日期 Receiving Date(適用於客戶圖則)							
工程名稱 Project Title:	己連拿利 12F~23F 框架式幕牆 (主企+主橫+部分小配料拆圖)									
工程編號 Project No:	J-861	年 月 日	發出日期 Issued Date							
分發予 Distributed To			25	25	25	25	25	25	25	
		年 月 日	8	9	9	9	10	10	11	11
		年 月 日	29	15	25	30	14	15	11	25
圖則編號 Drg. No.	圖則名稱 Drawing Title		修訂編號 Revision No.							
UN-YX03	生梗橫料(轉角異型用)	67	-	-	-	-	-	-	A	-
UN-YX04	生梗橫料(轉角異型用)	68	-	-	-	-	-	-	A	-
UN-G117	雙梗橫料(轉角位用)	69	-	-	-	-	-	-	-	-
UN-G117b	雙梗橫料(轉角位用)	70	-	-	-	-	-	-	-	-
UN-G127d	雙梗橫料(轉角位用)	71	-	-	-	-	-	-	-	-
UN-G117R	雙梗橫料(轉角位用)	72	-	-	-	-	-	-	-	-
UN-G117bR	雙梗橫料(轉角位用)	73	-	-	-	-	-	-	-	-
UN-G127Rb	雙梗橫料(轉角位用)	74	-	-	-	-	-	-	-	-
UN-G128	雙梗橫料	75	-	-	-	-	-	-	-	-
UN-G128b	雙梗橫料	76	-	-	-	-	-	-	-	-
UN-G128c	生梗橫料	77	-	-	A	-	-	-	-	-
UN-G128d	雙梗橫料	78	-	-	-	-	-	-	-	-
UN-G129	雙梗橫料	79	-	-	-	-	-	-	-	-
UN-G129b	雙梗橫料	80	-	-	-	-	-	-	-	-
UN-G130b-1	雙梗橫料	80a	-	-	-	-	-	-	-	-
UN-G130b-2	雙梗橫料	80b	-	-	-	-	-	-	-	-
UN-G134-1	雙梗橫料	81	-	-	-	-	-	-	-	-
UN-G136	雙梗橫料	82	-	-	-	-	-	-	-	-
UN-G136c	雙梗橫料	83	-	-	-	-	-	-	-	-
UN-G136e	雙梗橫料	84	-	-	-	-	-	A	-	-
UN-G201	雙梗橫料	85	-	-	-	-	-	-	-	-
UN-G201a	雙梗橫料	86	-	-	-	-	-	-	-	-
UN-G201b	雙梗橫料	87	-	-	-	-	-	-	-	-
UN-G201c	雙梗橫料	88	-	-	-	-	-	-	-	-
UN-G202	雙梗橫料	89	-	-	-	-	-	-	-	-
UN-G202a	雙梗橫料	90	-	-	-	-	-	-	-	-
UN-G202b	雙梗橫料	91	-	A	-	-	-	-	-	-
UN-G202c	雙梗橫料	92	-	-	-	-	-	-	-	-
UN-G202d	雙梗橫料	93	-	-	-	-	-	-	-	-
UN-G202e	雙梗橫料	94	-	-	-	-	-	A	-	-
UN-L01	生梗橫料	95	-	-	-	A	-	-	-	-
UN-L01a	生梗橫料	96	-	-	-	A	-	-	-	-
UN-L01b	雙梗橫料	97	-	-	-	-	-	-	-	-


圖則登記表 DRAWING REGISTER															
工程名稱 Project Title:		已連拿利 12F~23F		接收日期 Receiving Date(適用於客戶圖則)											
工程編號 Project No:		J-861		發出日期 Issued Date											
圖則編號 Drg. No.		圖則名稱 Drawing Title		年 月 日		修訂編號 Revision No.									
框架式幕牆 (主企+主橫+部分小配料拆圖)				年 月 日											
分發予 Distributed To				年 月 日		25	25	25	25	25	25	25	25		
				年 月 日		8	9	9	9	10	10	11	11		
				年 月 日		29	15	25	30	14	15	11	25		
圖則編號 Drg. No.		圖則名稱 Drawing Title		年 月 日		修訂編號 Revision No.									
SC-BL02	鋁角加工圖	130	-	-	-	-	-	-	-	-	-	-	-	-	-
SC-BL03	鋁角加工圖	131	-	-	-	-	-	-	-	-	-	-	-	-	-
SC-BL04	鋁角加工圖	132	-	-	-	-	-	-	-	-	-	-	-	-	-
Z-A01	Z字碼加工圖	133	-	-	-	-	-	-	-	-	-	-	-	-	-
LT-Q01	鋁通加工圖	134	-	-	-	-	-	-	-	-	-	-	-	-	-
LT-Q02	鋁通加工圖	135	-	-	-	-	-	-	-	-	-	-	-	-	-
LT-H06L	鋁通加工圖	136	-	A	-	-	-	-	-	-	-	-	-	-	-
LT-H07	鋁通加工圖	137	-	A	-	-	-	-	-	-	-	-	-	-	-
SC-AL04	鋁角加工圖	138	-	-	-	-	-	-	-	-	-	-	-	-	-
UN-LC01	蘭河槽加工圖	139	-	-	-	-	-	-	-	-	-	-	-	-	-
UN-LC02	蘭河槽加工圖	140	-	-	-	-	-	-	-	-	-	-	-	-	-
SC-AL05	鋁角加工圖	141	-	-	-	-	-	-	-	-	-	-	-	-	-
UN-LC03	蘭河槽加工圖	142	-	-	-	-	-	-	-	-	-	-	-	-	-
UN-LC04	蘭河槽加工圖	143	-	-	-	-	-	-	-	-	-	-	-	-	-
W-TX1	生梗企用套芯1	144	-	-	-	-	-	-	-	-	-	-	-	-	-
W-TX1a	生梗企用套芯2	145	-	-	-	-	-	-	-	-	-	-	-	-	-
W-TX2	雙生企用套芯	146	-	-	-	-	-	-	-	-	-	-	-	-	-
W-TX3	轉角企套芯	147	-	-	-	-	-	-	-	-	-	-	-	-	-
ZS-Y01	轉角室內蓋托角	148	-	A	-	-	-	-	-	-	-	-	-	-	-
ZS-Y01a	轉角室內蓋	149	-	A	-	-	-	-	-	-	-	-	-	-	-
DB-02	墊巴加工圖	150	-	-	-	-	-	-	-	-	-	-	-	-	-
DB-03	墊巴加工圖	151	-	-	-	-	-	-	-	-	-	-	-	-	-
SC-AL01	鋁角加工圖	152	-	-	-	-	-	-	-	-	-	-	-	-	-
L-FK1	鋁角加工圖	153	-	-	-	-	-	-	-	-	-	-	-	-	-
LP-01	鋁片加工圖(120x36x2mm)	153a	-	-	-	-	-	-	-	-	-	-	-	新增	
LP-02	鋁片加工圖(120x36x2mm)	153b	-	-	-	-	-	-	-	-	-	-	-	新增	
LP-03	鋁片加工圖(50x36x2mm)	153c	-	-	-	-	-	-	-	-	-	-	-	新增	
LJ-01	鋁角加工圖	154	-	-	-	-	-	-	-	-	-	-	-	-	-
LJ-129	鋁角加工圖	155	-	-	-	-	-	-	-	-	-	-	-	-	-
LJ-129a	鋁角加工圖	156	-	-	-	-	-	-	-	-	-	-	-	-	-
AP1-A01	背板托角加工圖	157	-	-	-	-	-	-	-	-	-	-	-	-	-
AP1-A01a	背板托角加工圖	158	-	-	-	-	-	-	-	-	-	-	-	-	-
AP1-A128	背板托角加工圖	159	-	A	-	-	-	-	-	-	-	-	-	-	-

圖則登記表 DRAWING REGISTER									
工程名稱 Project Title:		已連拿利 12F~23F		接收日期 Receiving Date(適用於客戶圖則)					
工程編號 Project No:		J-861		發出日期 Issued Date					
分發予 Distributed To				25	25	25	25	25	25
				8	9	9	9	10	10
				29	15	25	30	14	15
				11	11	11	11	11	11
				25	25	25	25	25	25
圖則編號 Drg. No.		圖則名稱 Drawing Title		修訂編號 Revision No.					
AP1-A128a	背板托角加工圖	160	-	-	-	-	-	-	-
AP1-A130-1	背板托角加工圖	160a	-	-	-	-	-	-	-
AP1-A130-2	背板托角加工圖	160b	-	-	-	-	-	-	-
AP1-L06	背板托角加工圖	161	-	-	-	-	-	-	-
AP1-R06	背板托角加工圖	162	-	-	-	-	-	-	-
AP1-R117	背板托角加工圖	163	-	-	-	-	-	-	-
AP1-L117	背板托角加工圖	164	-	-	-	-	-	-	-
UN-SM1	生梗企雙玻加工圖	165	-	-	-	-	-	-	-
UN-SM1R	生梗企雙玻加工圖	166	-	-	-	-	-	-	-
UN-SM2a	生梗企雙玻加工圖	167	-	-	-	-	-	-	-
UN-SM2b	生梗企雙玻加工圖	168	-	-	-	-	-	-	-
UN-SM2aR	生梗企雙玻加工圖	169	-	-	-	-	-	-	-
UN-SM2bR	生梗企雙玻加工圖	170	-	-	-	-	-	-	-
UN-SM3	生梗企雙玻加工圖	171	-	-	-	-	-	-	-
UN-SM3R	生梗企雙玻加工圖	172	-	-	-	-	-	-	-
UN-SM4	生梗企雙玻加工圖	173	-	-	-	-	-	-	-
UN-SM4R	生梗企雙玻加工圖	174	-	-	-	-	-	-	-
UN-SM5	生梗企雙玻加工圖	175	-	-	-	-	-	-	-
UN-SM5R	生梗企雙玻加工圖	176	-	-	-	-	-	-	-
UN-SM6	生梗企雙玻加工圖	177	-	-	-	-	-	-	-
UN-SM6R	生梗企雙玻加工圖	178	-	-	-	-	-	-	-
UN-SM7	生梗企雙玻加工圖	179	-	-	-	-	-	-	-
UN-SM7R	生梗企雙玻加工圖	180	-	-	-	-	-	-	-
UN-SM11	生梗企雙玻加工圖(避位用)	181	-	-	-	-	-	-	-
UN-SM11R	生梗企雙玻加工圖(避位用)	182	-	-	-	-	-	-	-
UN-SM12a	生梗企雙玻加工圖(避位用)	183	-	-	-	-	-	-	-
UN-SM12b	生梗企雙玻加工圖(避位用)	184	-	-	-	-	-	-	-
UN-SM12aR	生梗企雙玻加工圖(避位用)	185	-	-	-	-	-	-	-
UN-SM12bR	生梗企雙玻加工圖(避位用)	186	-	-	-	-	-	-	-
UN-SM13	生梗企雙玻加工圖(避位用)	187	-	-	-	-	-	-	-
UN-SM13R	生梗企雙玻加工圖(避位用)	188	-	-	-	-	-	-	-
UN-SM14	生梗企雙玻加工圖(避位用)	189	-	-	-	-	-	-	-
UN-SM14R	生梗企雙玻加工圖(避位用)	190	-	-	-	-	-	-	-

圖則登記表 DRAWING REGISTER									
工程名稱 Project Title:		己連拿利 12F~23F		接收日期 Receiving Date(適用於客戶圖則)					
工程編號 Project No:		J-861		發出日期 Issued Date					
分發予 Distributed To									
圖則編號 Drg. No.		圖則名稱 Drawing Title		修訂編號 Revision No.					
				年					
				月					
				日					
				年	25	25	25	25	
				月	8	9	9	10	
				日	29	15	25	30	
				年					
				月					
				日					
UN-SM17	生梗企雙玻加工圖(避位用)	191	-	-	-	-	-	-	
UN-SM17R	生梗企雙玻加工圖(避位用)	192	-	-	-	-	-	-	
UN-SM22a	生梗企雙玻加工圖(轉角用)	193	-	-	-	-	-	-	
UN-SM22b	生梗企雙玻加工圖(轉角用)	194	-	-	-	-	-	-	
UN-SM22aR	生梗企雙玻加工圖(轉角用)	195	-	-	-	-	-	-	
UN-SM22bR	生梗企雙玻加工圖(轉角用)	196	-	-	-	-	-	-	
UN-SM23	生梗企雙玻加工圖(轉角用)	197	-	-	-	-	-	-	
UN-SM23R	生梗企雙玻加工圖(轉角用)	198	-	-	-	-	-	-	
UN-SM24	生梗企雙玻加工圖(轉角用)	199	-	-	-	-	-	-	
UN-SM24R	生梗企雙玻加工圖(轉角用)	200	-	-	-	-	-	-	
UN-SM25	生梗企雙玻加工圖(轉角用)	201	-	-	-	-	-	-	
UN-SM25R	生梗企雙玻加工圖(轉角用)	202	-	-	-	-	-	-	
UN-AM01	單玻線插線加工圖(企)	203	-	-	-	-	-	-	
UN-AM01R	單玻線插線加工圖(企)	204	-	-	-	-	-	-	
UN-AM02a	單玻線插線加工圖(企)	205	-	-	-	-	-	-	
UN-AM02b	單玻線插線加工圖(企)	206	-	-	-	-	-	-	
UN-AM02aR	單玻線插線加工圖(企)	207	-	-	-	-	-	-	
UN-AM02bR	單玻線插線加工圖(企)	208	-	-	-	-	-	-	
UN-AM03	單玻線插線加工圖(企)	209	-	-	-	-	-	-	
UN-AM03R	單玻線插線加工圖(企)	210	-	-	-	-	-	-	
UN-AM04	單玻線插線加工圖(企)	211	-	-	-	-	-	-	
UN-AM04R	單玻線插線加工圖(企)	212	-	-	-	-	-	-	
UN-AM05	單玻線插線加工圖(企)	213	-	-	-	-	-	-	
UN-AM05R	單玻線插線加工圖(企)	214	-	-	-	-	-	-	
UN-AM06	單玻線插線加工圖(企)	215	-	-	-	-	-	-	
UN-AM06R	單玻線插線加工圖(企)	216	-	-	-	-	-	-	
UN-AM07	單玻線插線加工圖(企)	217	-	-	-	-	-	-	
UN-AM07R	單玻線插線加工圖(企)	218	-	-	-	-	-	-	
UN-HM01	單玻插線(頂橫)	219	-	-	-	-	-	-	
UN-HM117	單玻插線(頂橫)	220	-	-	-	-	-	-	
UN-HM117-1	單玻插線(頂橫)數據表	221	-	A	-	-	-	-	
UN-HM01a	單玻插線(底橫)	222	-	-	-	-	-	-	
UN-HM117a	單玻插線(底橫)	223	-	-	-	-	-	-	

圖則登記表 DRAWING REGISTER									
工程名稱 Project Title:		已連拿利 12F~23F		接收日期 Receiving Date(適用於客戶圖則)					
工程編號 Project No:		J-861		發出日期 Issued Date					
分發予 Distributed To									
圖則編號 Drg. No.		圖則名稱 Drawing Title		修訂編號 Revision No.					
				年					
				月					
				日					
				年	25	25	25	25	25
				月	8	9	9	10	10
				日	29	15	25	30	14
				年					
				月					
				日					
UN-HM117a-1		單玻插線(底橫)數據表		224	-	A	-	-	-
UN-HM-YX1a		單玻插線(異形底橫)		225	-	-	-	-	-
UN-HM-YX3a		單玻插線(轉角底橫)		226	-	-	-	-	-
ZS-XY01		玻璃扣蓋加工圖(企)		227	-	-	-	-	-
ZS-XY01-1		玻璃扣蓋加工圖(企)數據表		228	-	-	-	-	-
ZS-XY01R		玻璃扣蓋加工圖(企)		229	-	-	-	-	-
ZS-XY01R-1		玻璃扣蓋加工圖(企)數據表		230	-	-	-	-	-
ZS-YX01		玻璃扣蓋加工圖(企)		231	-	-	-	-	-
ZS-YX03		玻璃扣蓋加工圖(企)		232	-	-	-	-	-
ZS-XY07F		玻璃扣蓋加工圖(企)		233	-	-	-	-	-
ZS-XH01		玻璃扣蓋加工圖(頂橫)		234	-	-	-	-	-
ZS-XH01-1		玻璃扣蓋加工圖(頂橫)數據表		235	-	-	-	-	-
ZS-XH101(D)		玻璃扣蓋加工圖(頂橫)(吊船碼)		236	-	-	-	-	-
ZS-XH01a		玻璃扣蓋加工圖(底橫)		237	-	-	-	-	-
ZS-XH01a-1		玻璃扣蓋加工圖(底橫)數據表		238	-	-	-	-	-
ZS-XH06a-1		玻璃扣蓋/鋁角加工圖(底橫)		239	-	-	-	-	-
ZS-XH06a-2		玻璃扣蓋/鋁角加工圖(底橫)		240	-	-	-	-	-
ZS-XH07a-1		玻璃扣蓋/鋁角加工圖(底橫)		241	-	-	-	-	-
ZS-YXH01a		玻璃扣蓋加工圖(異型窗底橫)		242	-	-	-	-	-
ZS-YXH03a		玻璃扣蓋加工圖(轉角底橫)		243	-	-	-	-	-
ZS-XH101a(D)		玻璃扣蓋加工圖(底橫)(吊船碼)		244	-	-	-	-	-
ZS-XHZ01a		玻璃扣蓋/橫外裝飾線(橫)		245	-	-	-	-	-
ZS-XHZ01a-1		玻璃扣蓋/橫外裝飾線(橫)數據		246	-	-	-	-	-
ZS-XHZ01a-2		玻璃扣蓋/橫外裝飾線(橫)		246a	-	-	-	A	-
ZS-XHZ01a-3		玻璃扣蓋/橫外裝飾線(橫)		246b	-	-	-	A	-
ZS-XHZ06a		玻璃扣蓋/橫外裝飾線(橫)		246c	-	-	-	A	-
ZS-XHZ06aR		玻璃扣蓋/橫外裝飾線(橫)		246d	-	-	-	A	-
ZS-XHZ127a		玻璃扣蓋/橫外裝飾線(橫)		246e	-	-	-	A	-
ZS-XHZ127aR		玻璃扣蓋/橫外裝飾線(橫)		246f	-	-	-	A	-
ZS-FK01		外橫裝飾條封口片		247	-	-	-	-	-
ZS-FK02		外橫裝飾條封口片		247a	-	-	-	-	-
ZS-KG1		框橫料扣蓋		248	-	-	-	-	-
ZS-KG6L		框橫料扣蓋		249	-	-	-	-	-

圖則登記表 DRAWING REGISTER										
		年 月 日	接收日期 Receiving Date(適用於客戶圖則)							
工程名稱 Project Title:										
工程編號 Project No:										
分發予 Distributed To										
		年 月 日	發出日期 Issued Date							
			25	25	25	25	25	25	25	
			8	9	9	9	10	10	11	11
		年 月 日	29	15	25	30	14	15	11	25
圖則編號 Drg. No.			修訂編號 Revision No.							
圖則名稱 Drawing Title										
ZS-KG6R	框橫料扣蓋	250	-	-	-	-	-	-	-	
CW-JT01	膠條安裝位置圖	251	-	-	-	-	-	-	-	
CW-JT02	膠條安裝位置圖	252	-	-	-	-	-	-	-	
CW-JT03	膠條安裝位置圖	253	-	-	-	-	-	-	-	
CW-JT04	膠條安裝位置圖	254	-	-	-	-	-	-	-	
J861-SD-CW-3007	企料位置圖	255	-	-	-	-	-	-	-	
J861-SD-CW-3007-1	橫料位置圖	256	-	-	-	-	-	-	-	
J861-SD-CW-3007-2	玻璃扣蓋位置圖	257	-	-	-	-	-	-	-	
J861-SD-CW-3007a	企料位置圖	258	-	-	-	-	-	-	-	
J861-SD-CW-3007a-1	橫料位置圖	259	-	-	-	-	-	-	-	
J861-SD-CW-3007a-2	玻璃扣蓋位置圖	260	-	-	-	-	-	-	-	
J861-SD-CW-3008	企料位置圖	261	-	-	-	-	-	-	-	
J861-SD-CW-3008-1	橫料位置圖	262	-	-	-	-	-	-	-	
J861-SD-CW-3008-2	玻璃扣蓋位置圖	263	-	-	-	-	-	-	-	
J861-SD-CW-3008a	企料位置圖	264	-	-	-	-	-	-	-	
J861-SD-CW-3008a-1	橫料位置圖	265	-	-	-	-	-	-	-	
J861-SD-CW-3008a-2	玻璃扣蓋位置圖	266	-	-	-	-	-	-	-	

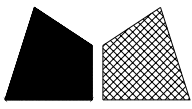



美特鋁質有限公司
MIDI Aluminium Fabricator Ltd.

數量	位置	樓層
7	CW-3008	16F~22F


工程號 J-861 地盤 己連拿利

A 雲線位取消避位

左梗窗右梗窗 *請用A3紙打印

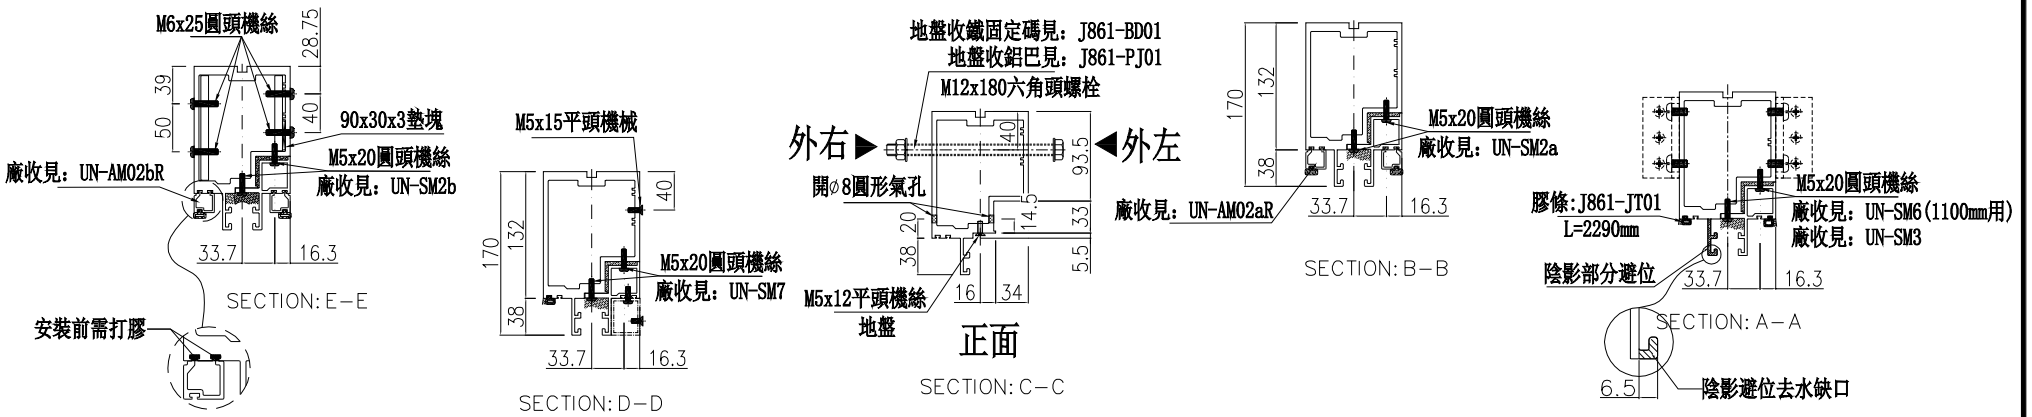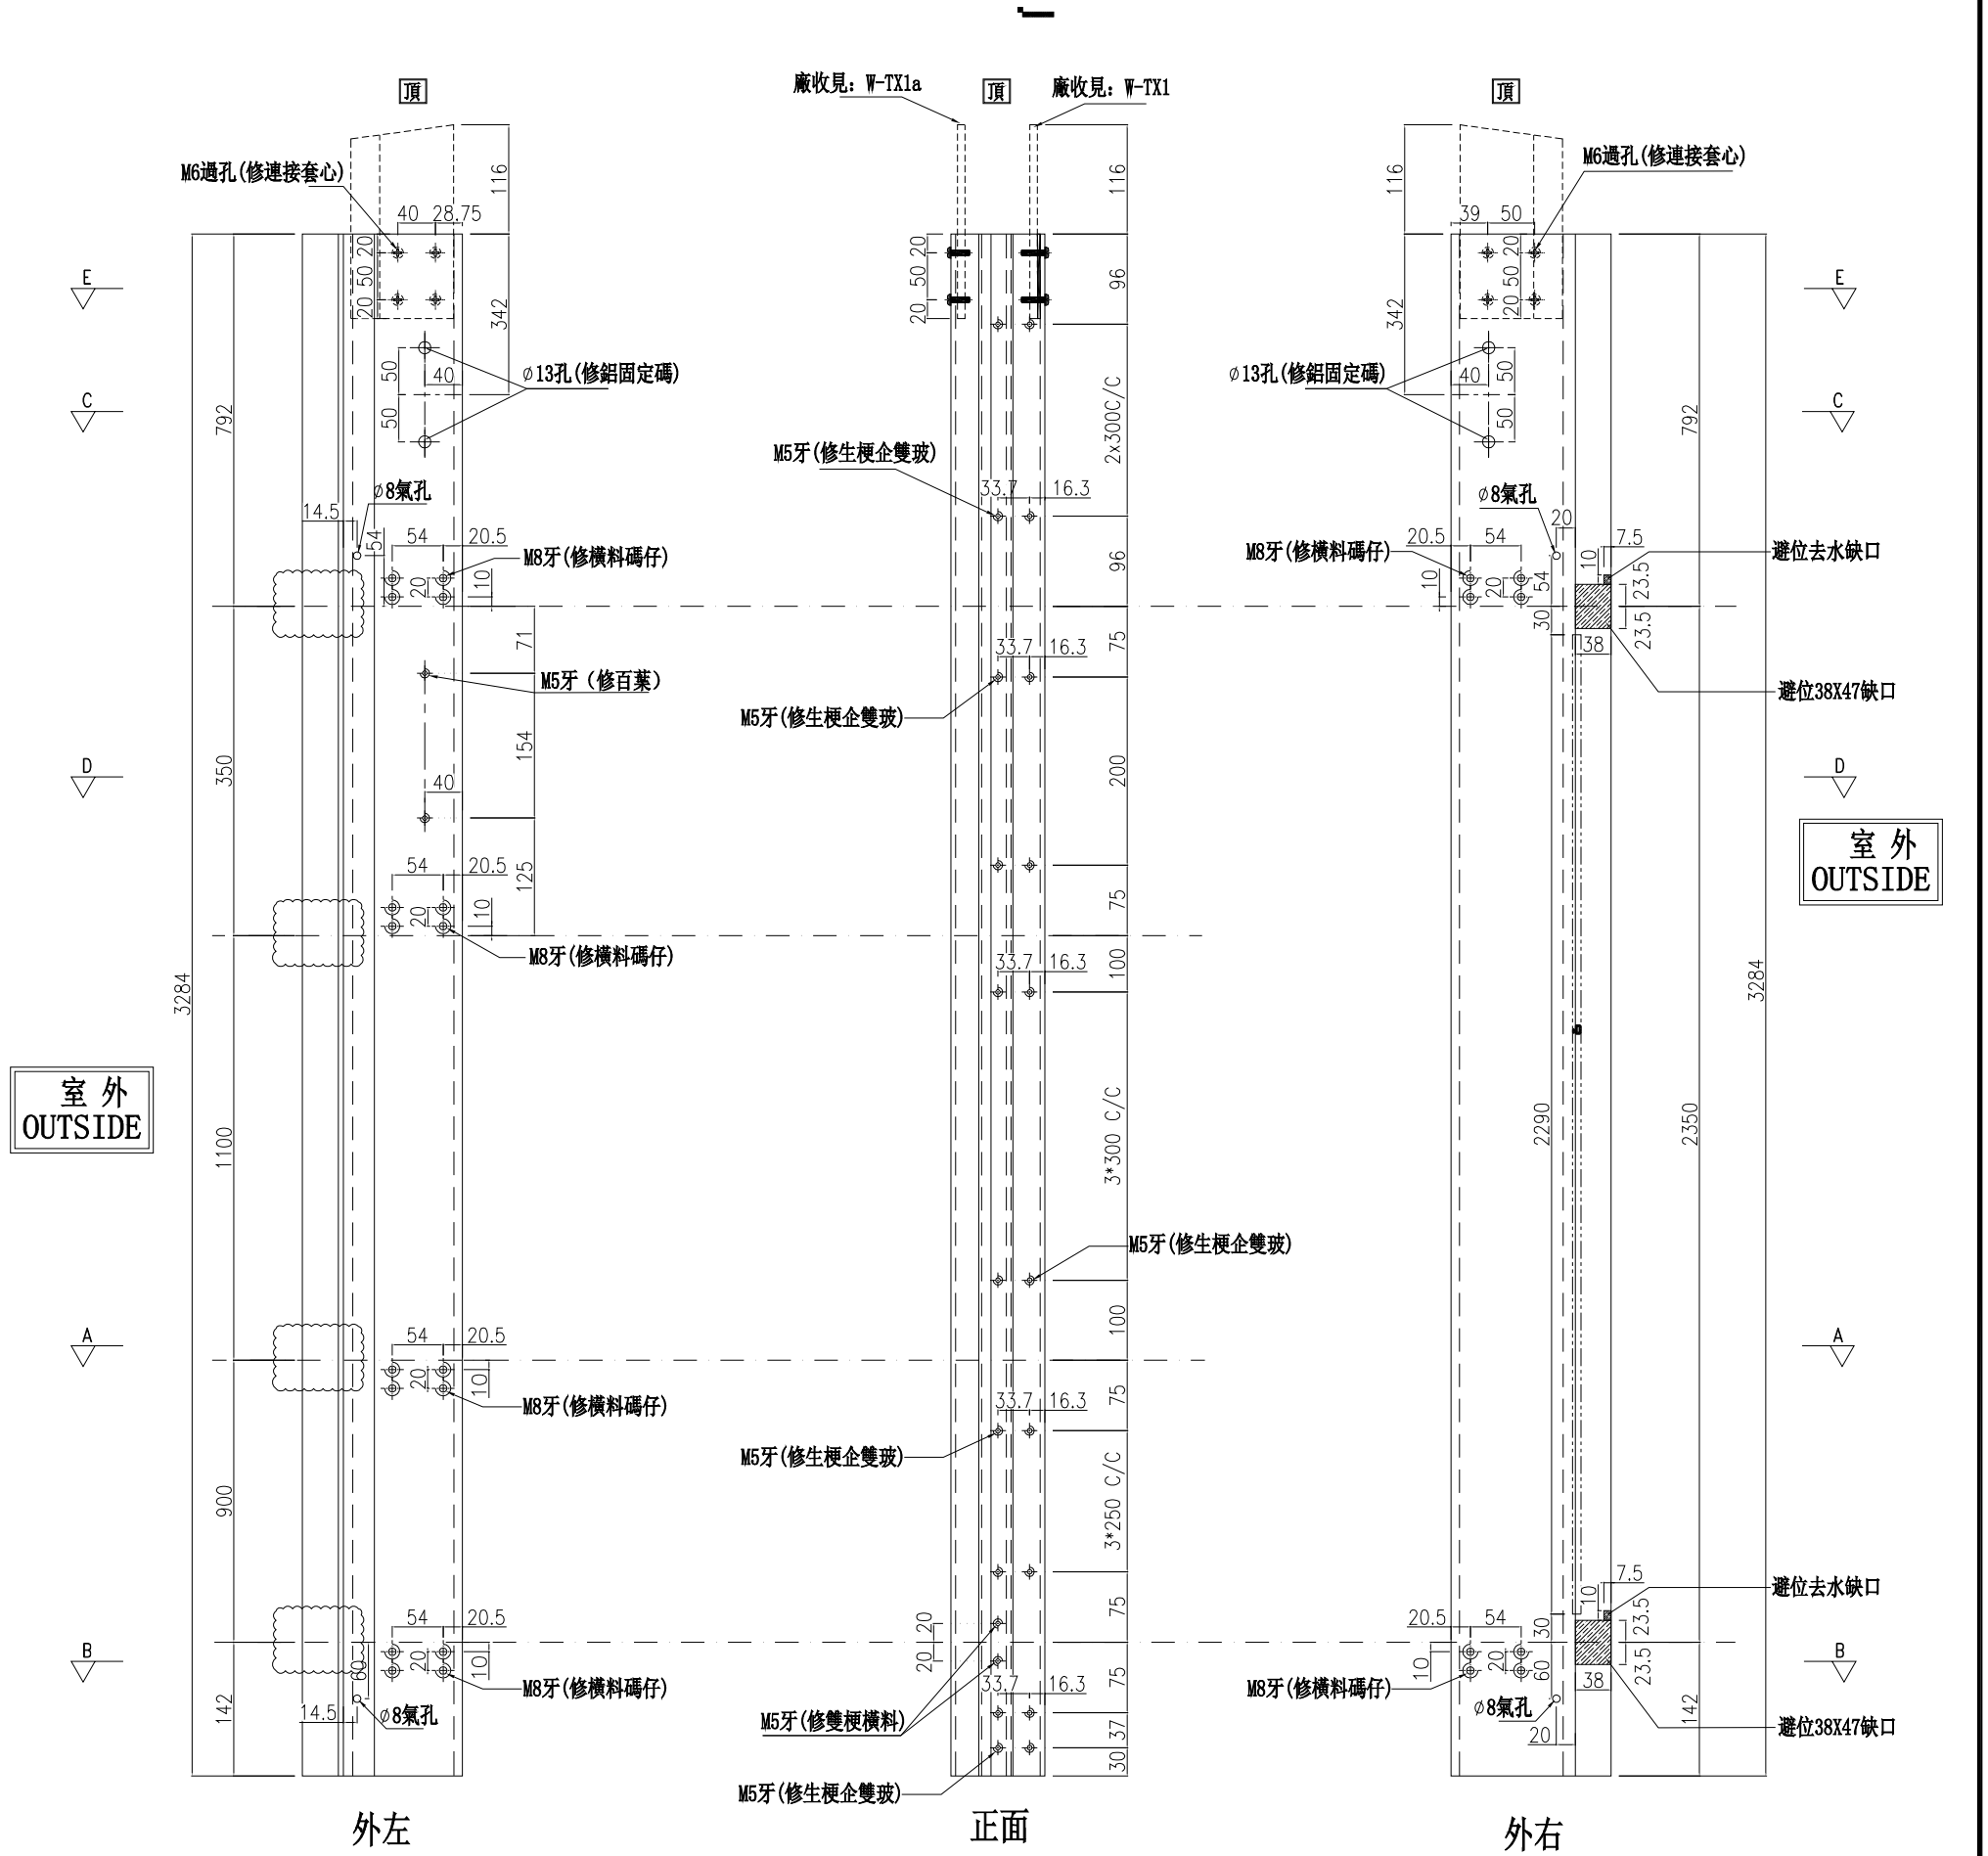

名稱	生梗企	制圖	周廣志	2025.07.20	修改	A
材料	X86622	復核	謝永林	2025.08.29	日期	2025.11.24
顏色	UCT207124XL-3	批准			圖號	G-MS36

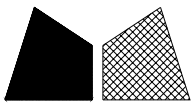



美特鋁質有限公司
MIDI Aluminium Fabricator Ltd.

數量	位置	樓層
1	CW-3008	23F


A 雲線位取消避位

工程號 J-861 地盤 己連拿利

左梗窗右梗窗 *請用A3紙打印

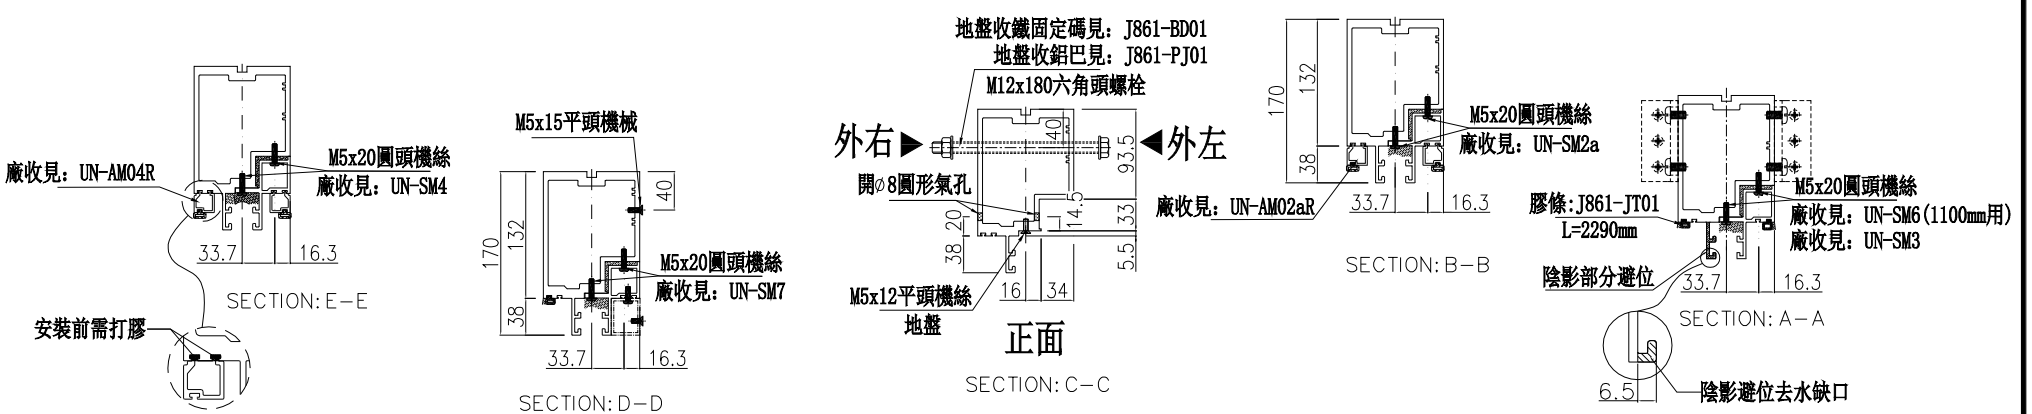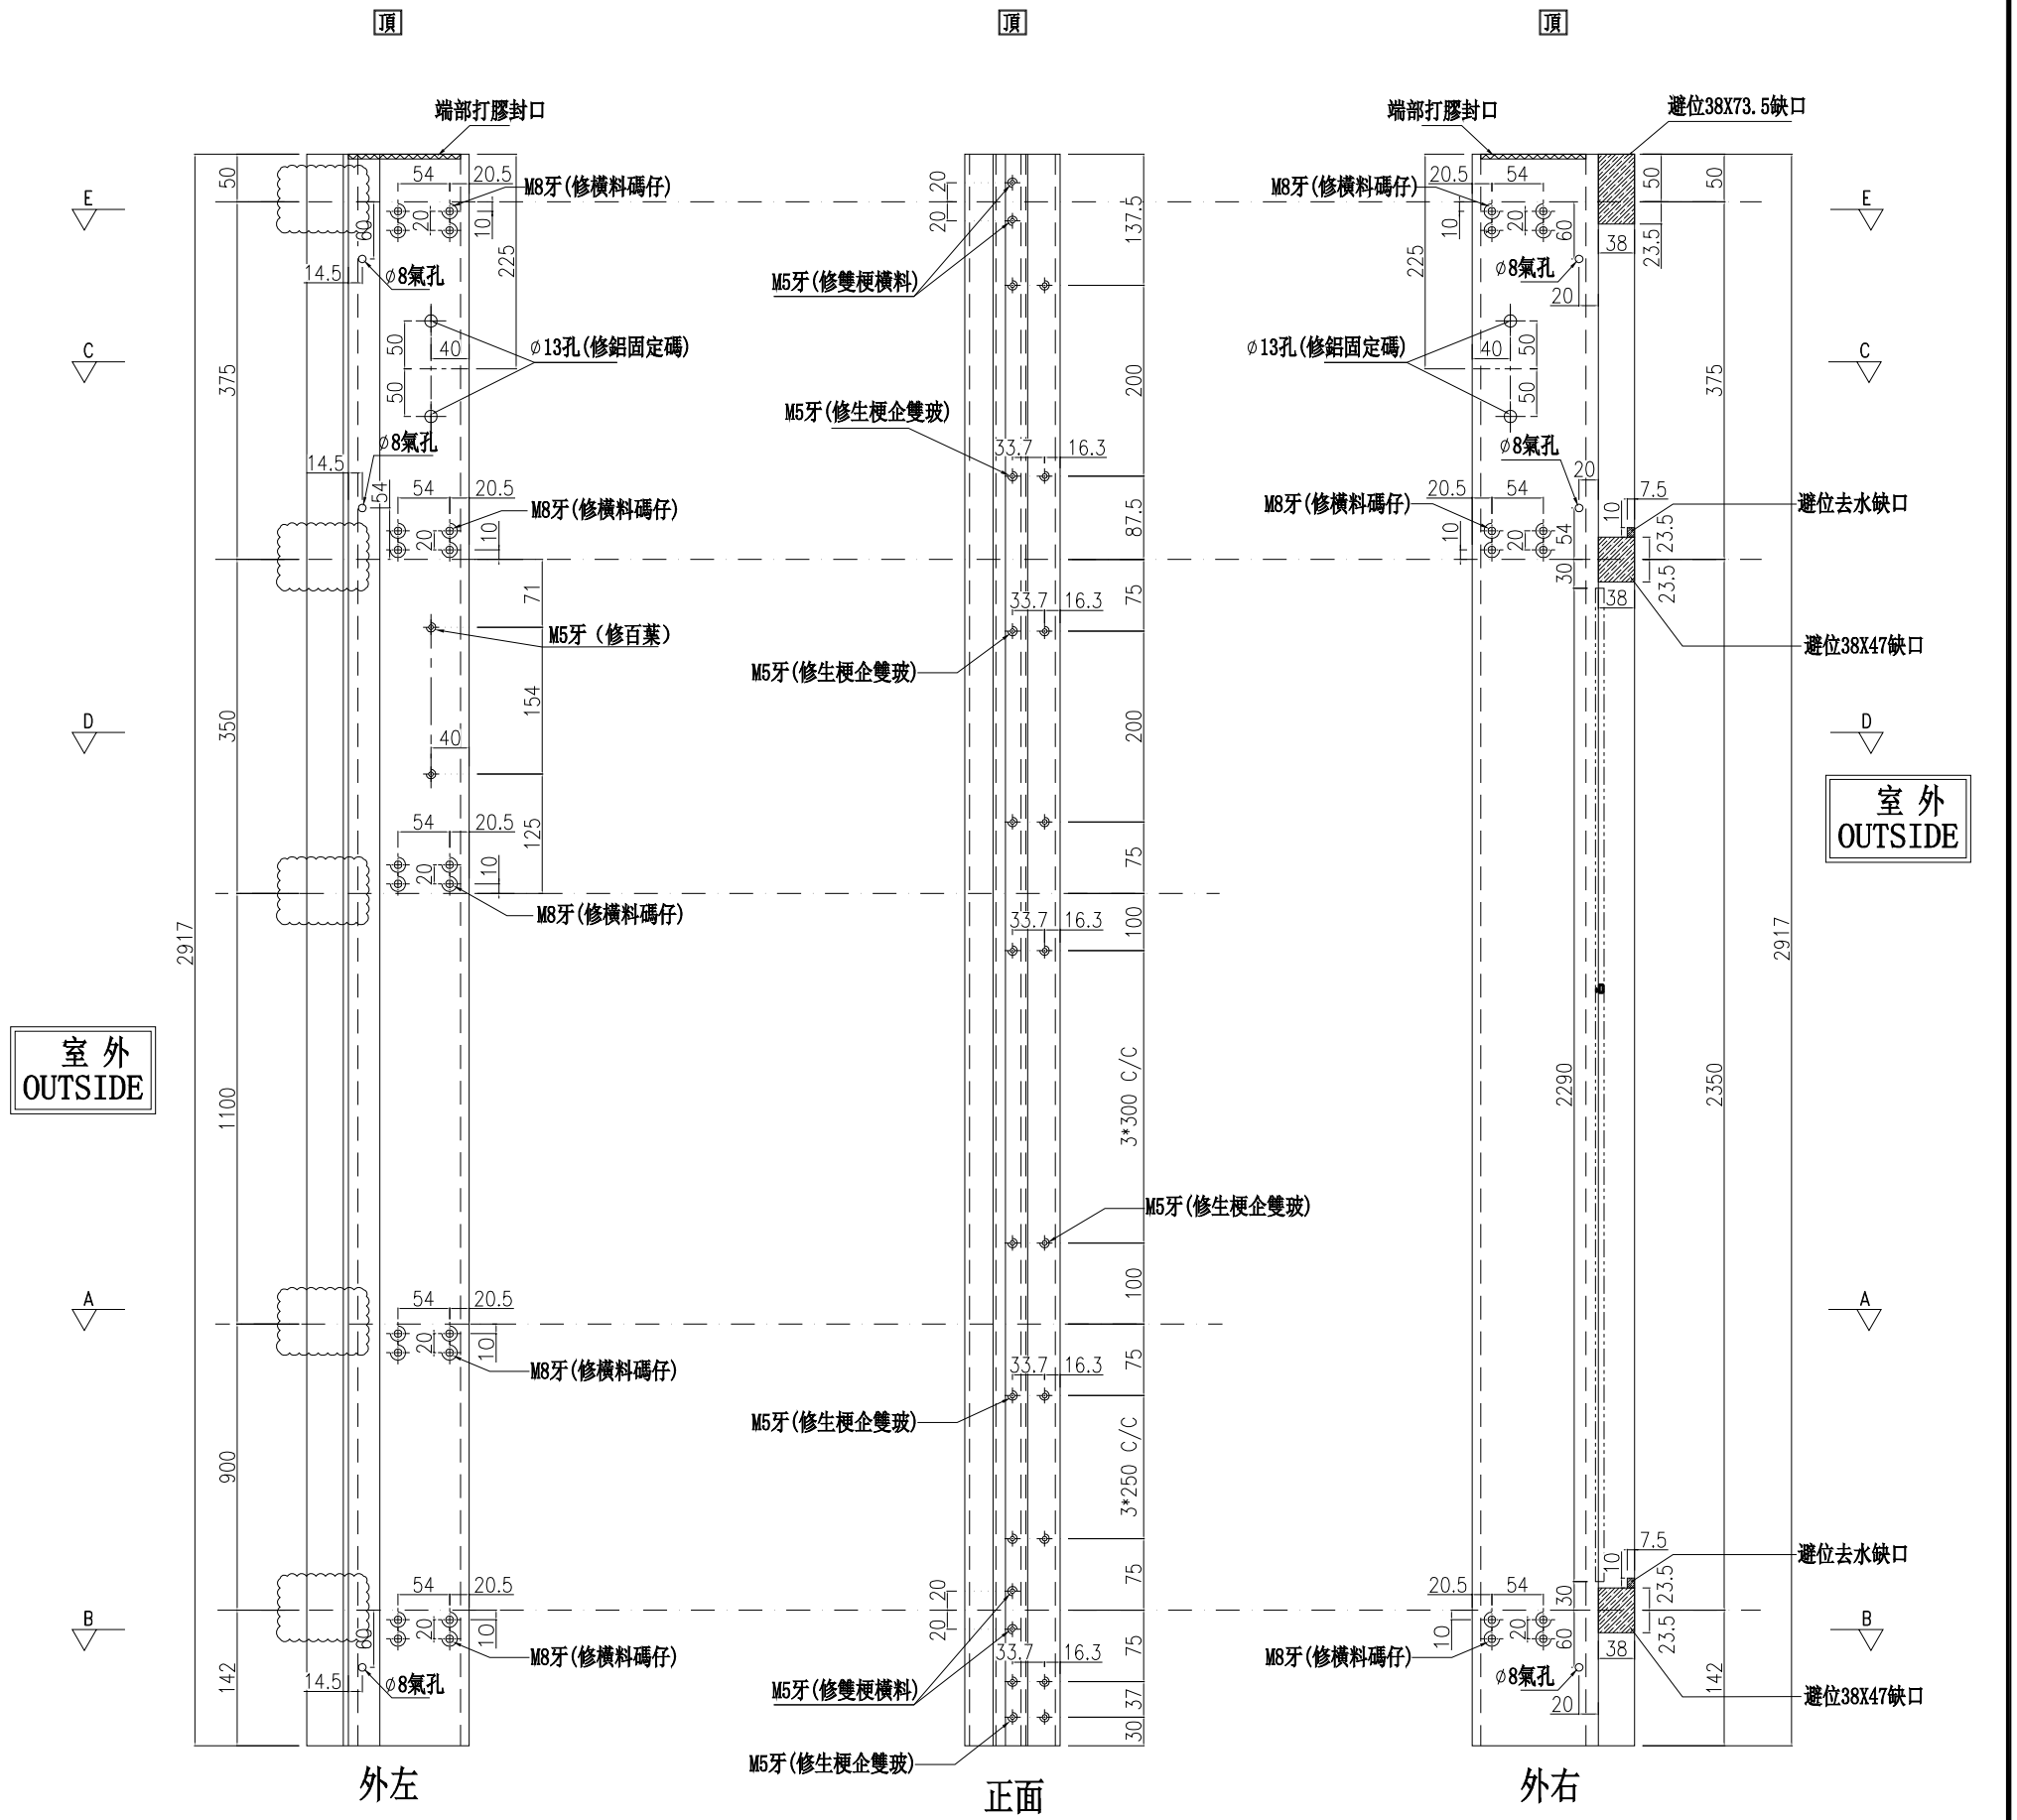

名稱	生梗企	制圖	周廣志	2025.07.20	修改	A
材料	X86622	復核	謝永林	2025.08.29	日期	2025.11.24
顏色	UCT207124XL-3	批准			圖號	G-MS36a

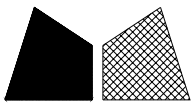

美特鋁質有限公司

MIDI Aluminium Fabricator Ltd.


數量	位置	樓層
1	CW-3008	15F

*請用A3紙打印


工程號 J-861 地盤 己連拿利

A 雲線位取消避位

左梗窗右梗窗

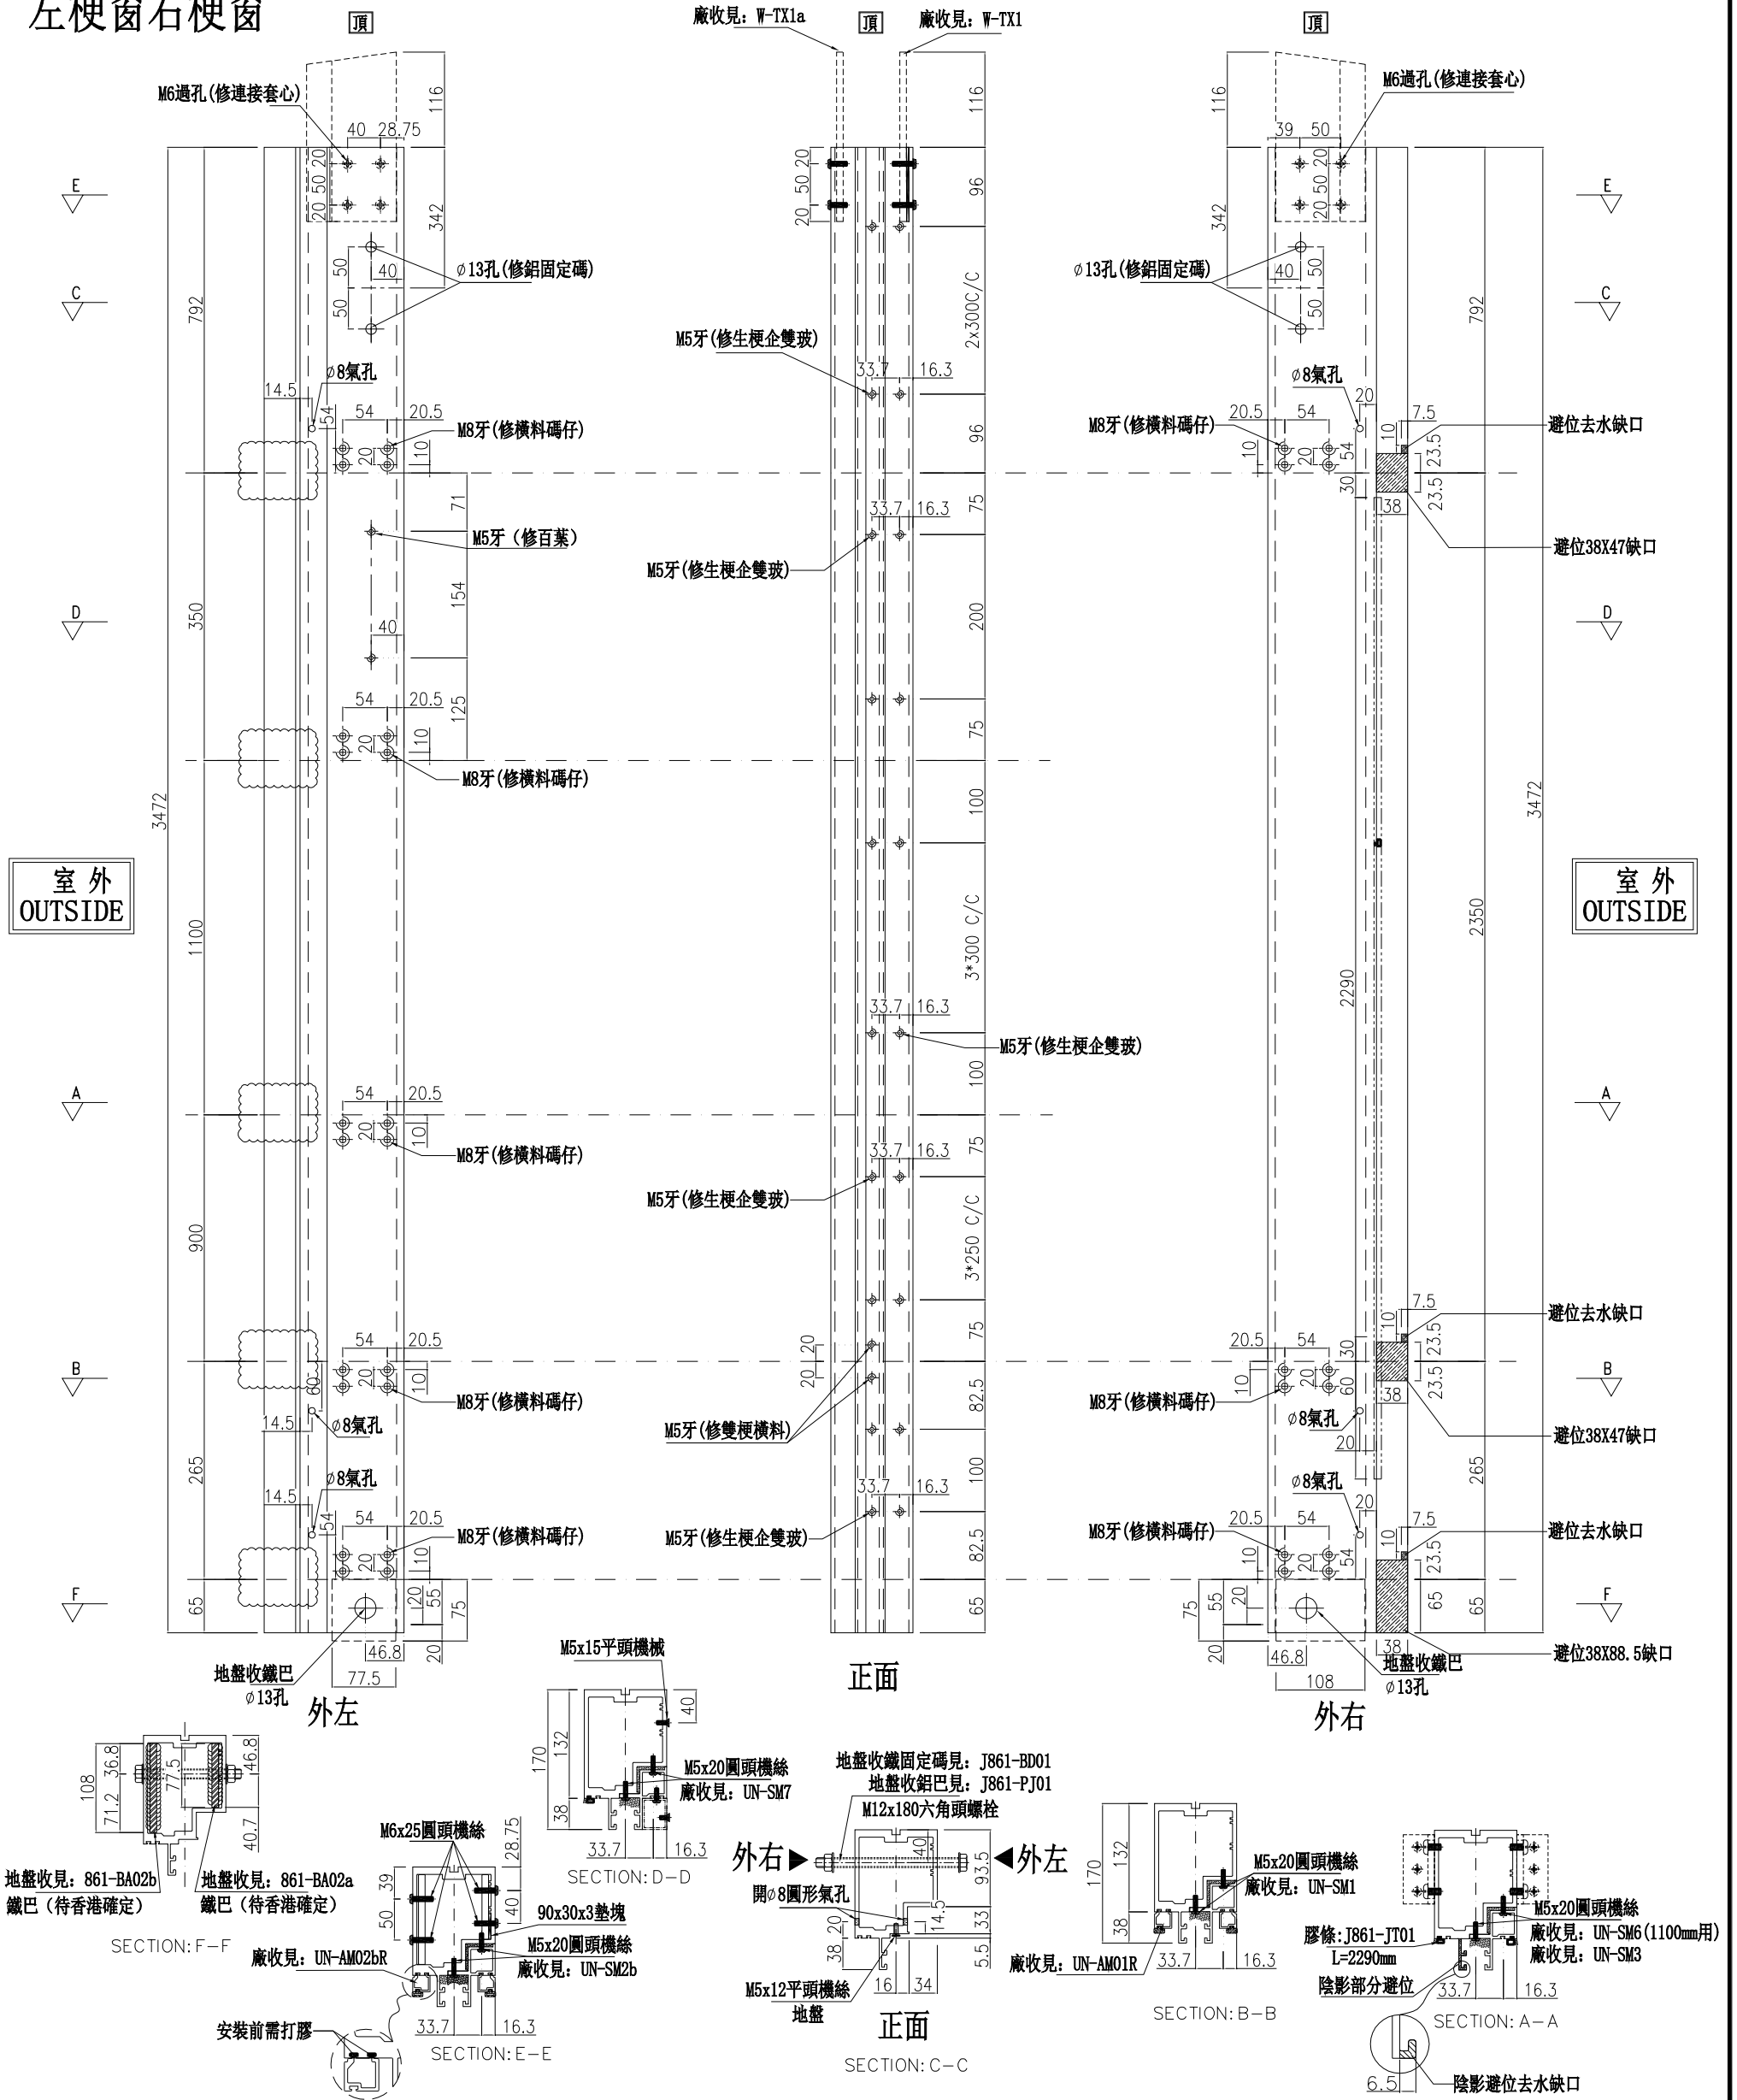

名稱	生梗企	制圖	周廣志	2025.07.20	修改	A
材料	X86622	復核	謝永林	2025.08.29	日期	2025.11.24
顏色	UCT207124XL-3	批准			圖號	G-MS36b

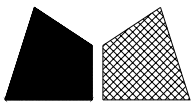



美特鋁質有限公司
MIDI Aluminium Fabricator Ltd.

數量	位置	樓層
7	CW-3008	16F~22F


工程號 J-861 地盤 己連拿利

▲ 雲線位取消避位

左梗窗右梗窗 *請用A3紙打印

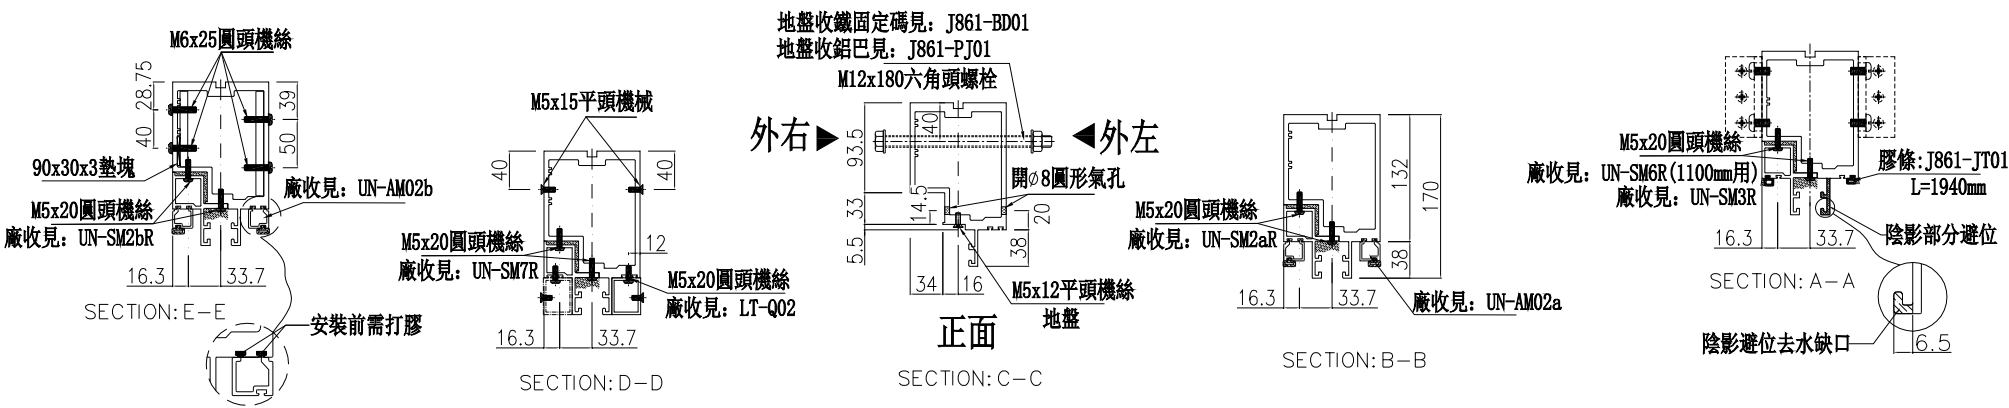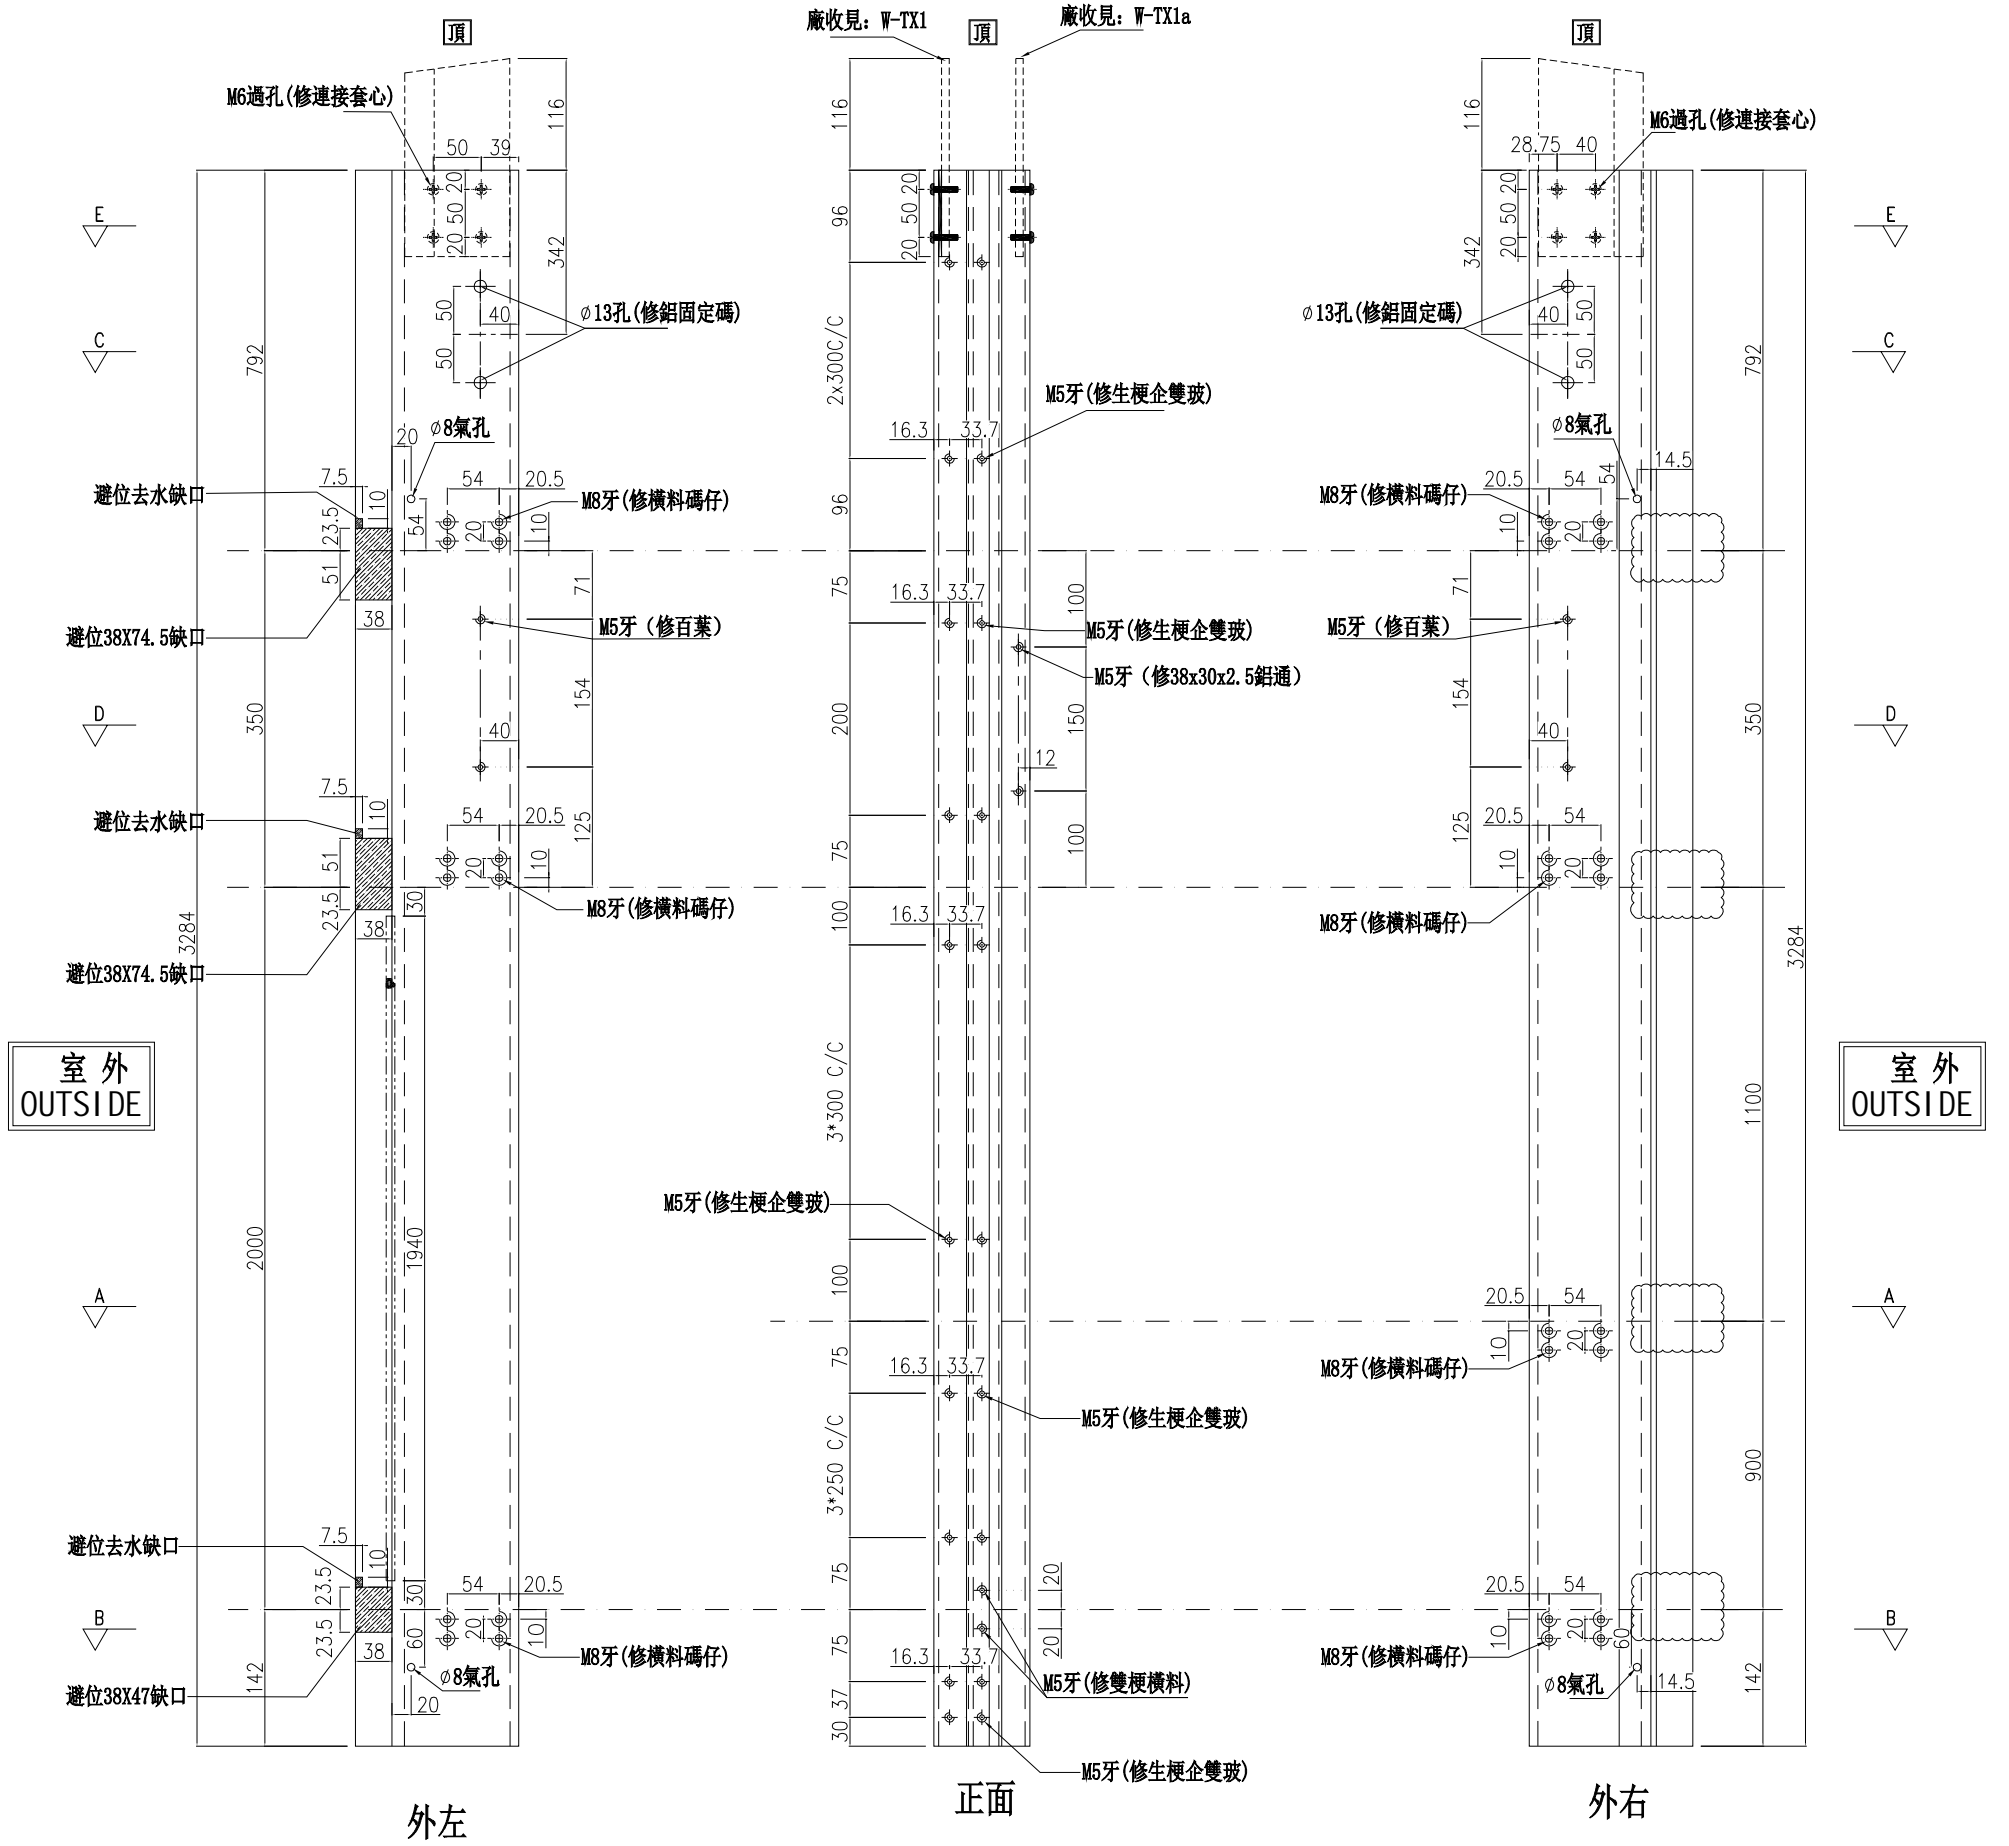

名稱	生梗企	制圖	周廣志	2025.07.20	修改	A	
材料	X86622	復核	謝永林	2025.08.29	日期	2025.11.24	
顏色	UCT207124XL-3	批准			圖號	G-MS37	

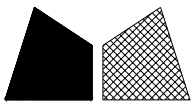



美特鋁質有限公司
MIDI Aluminium Fabricator Ltd.

數量	位置	樓層
7	CW-3008	16F~22F


工程號 J-861 地盤 己連拿利

雲線位取消避位

左梗窗右梗窗 *請用A3紙打印

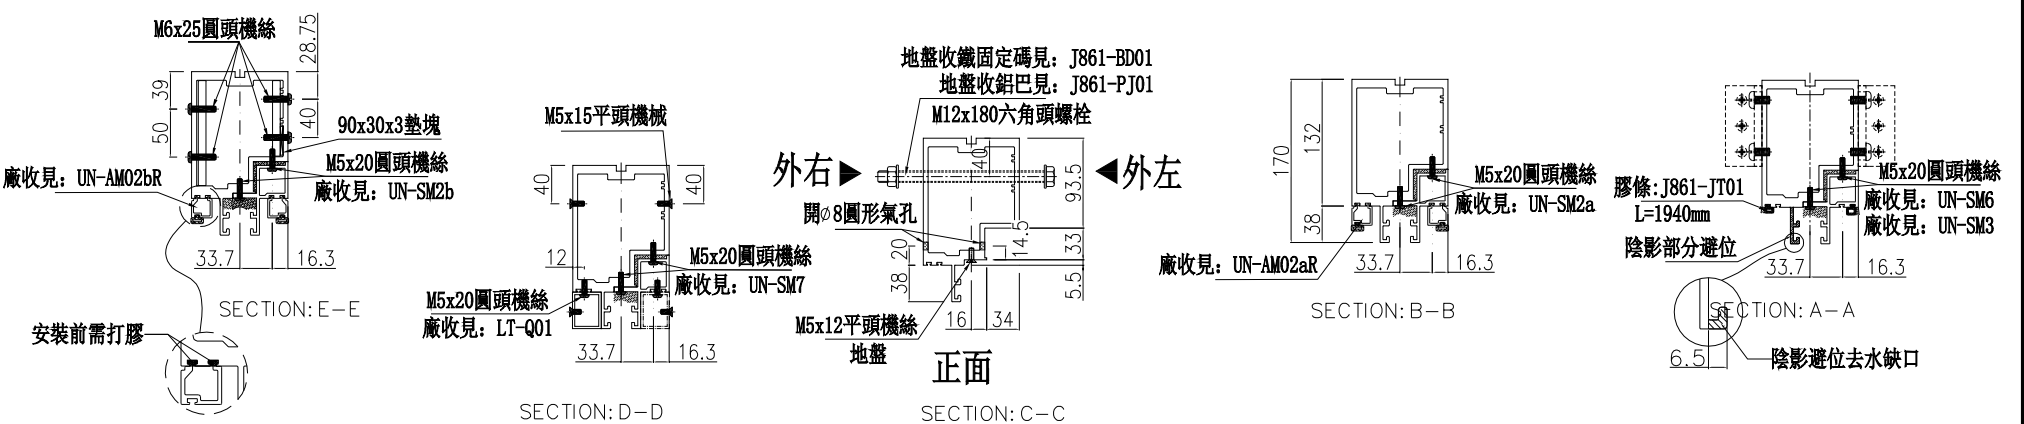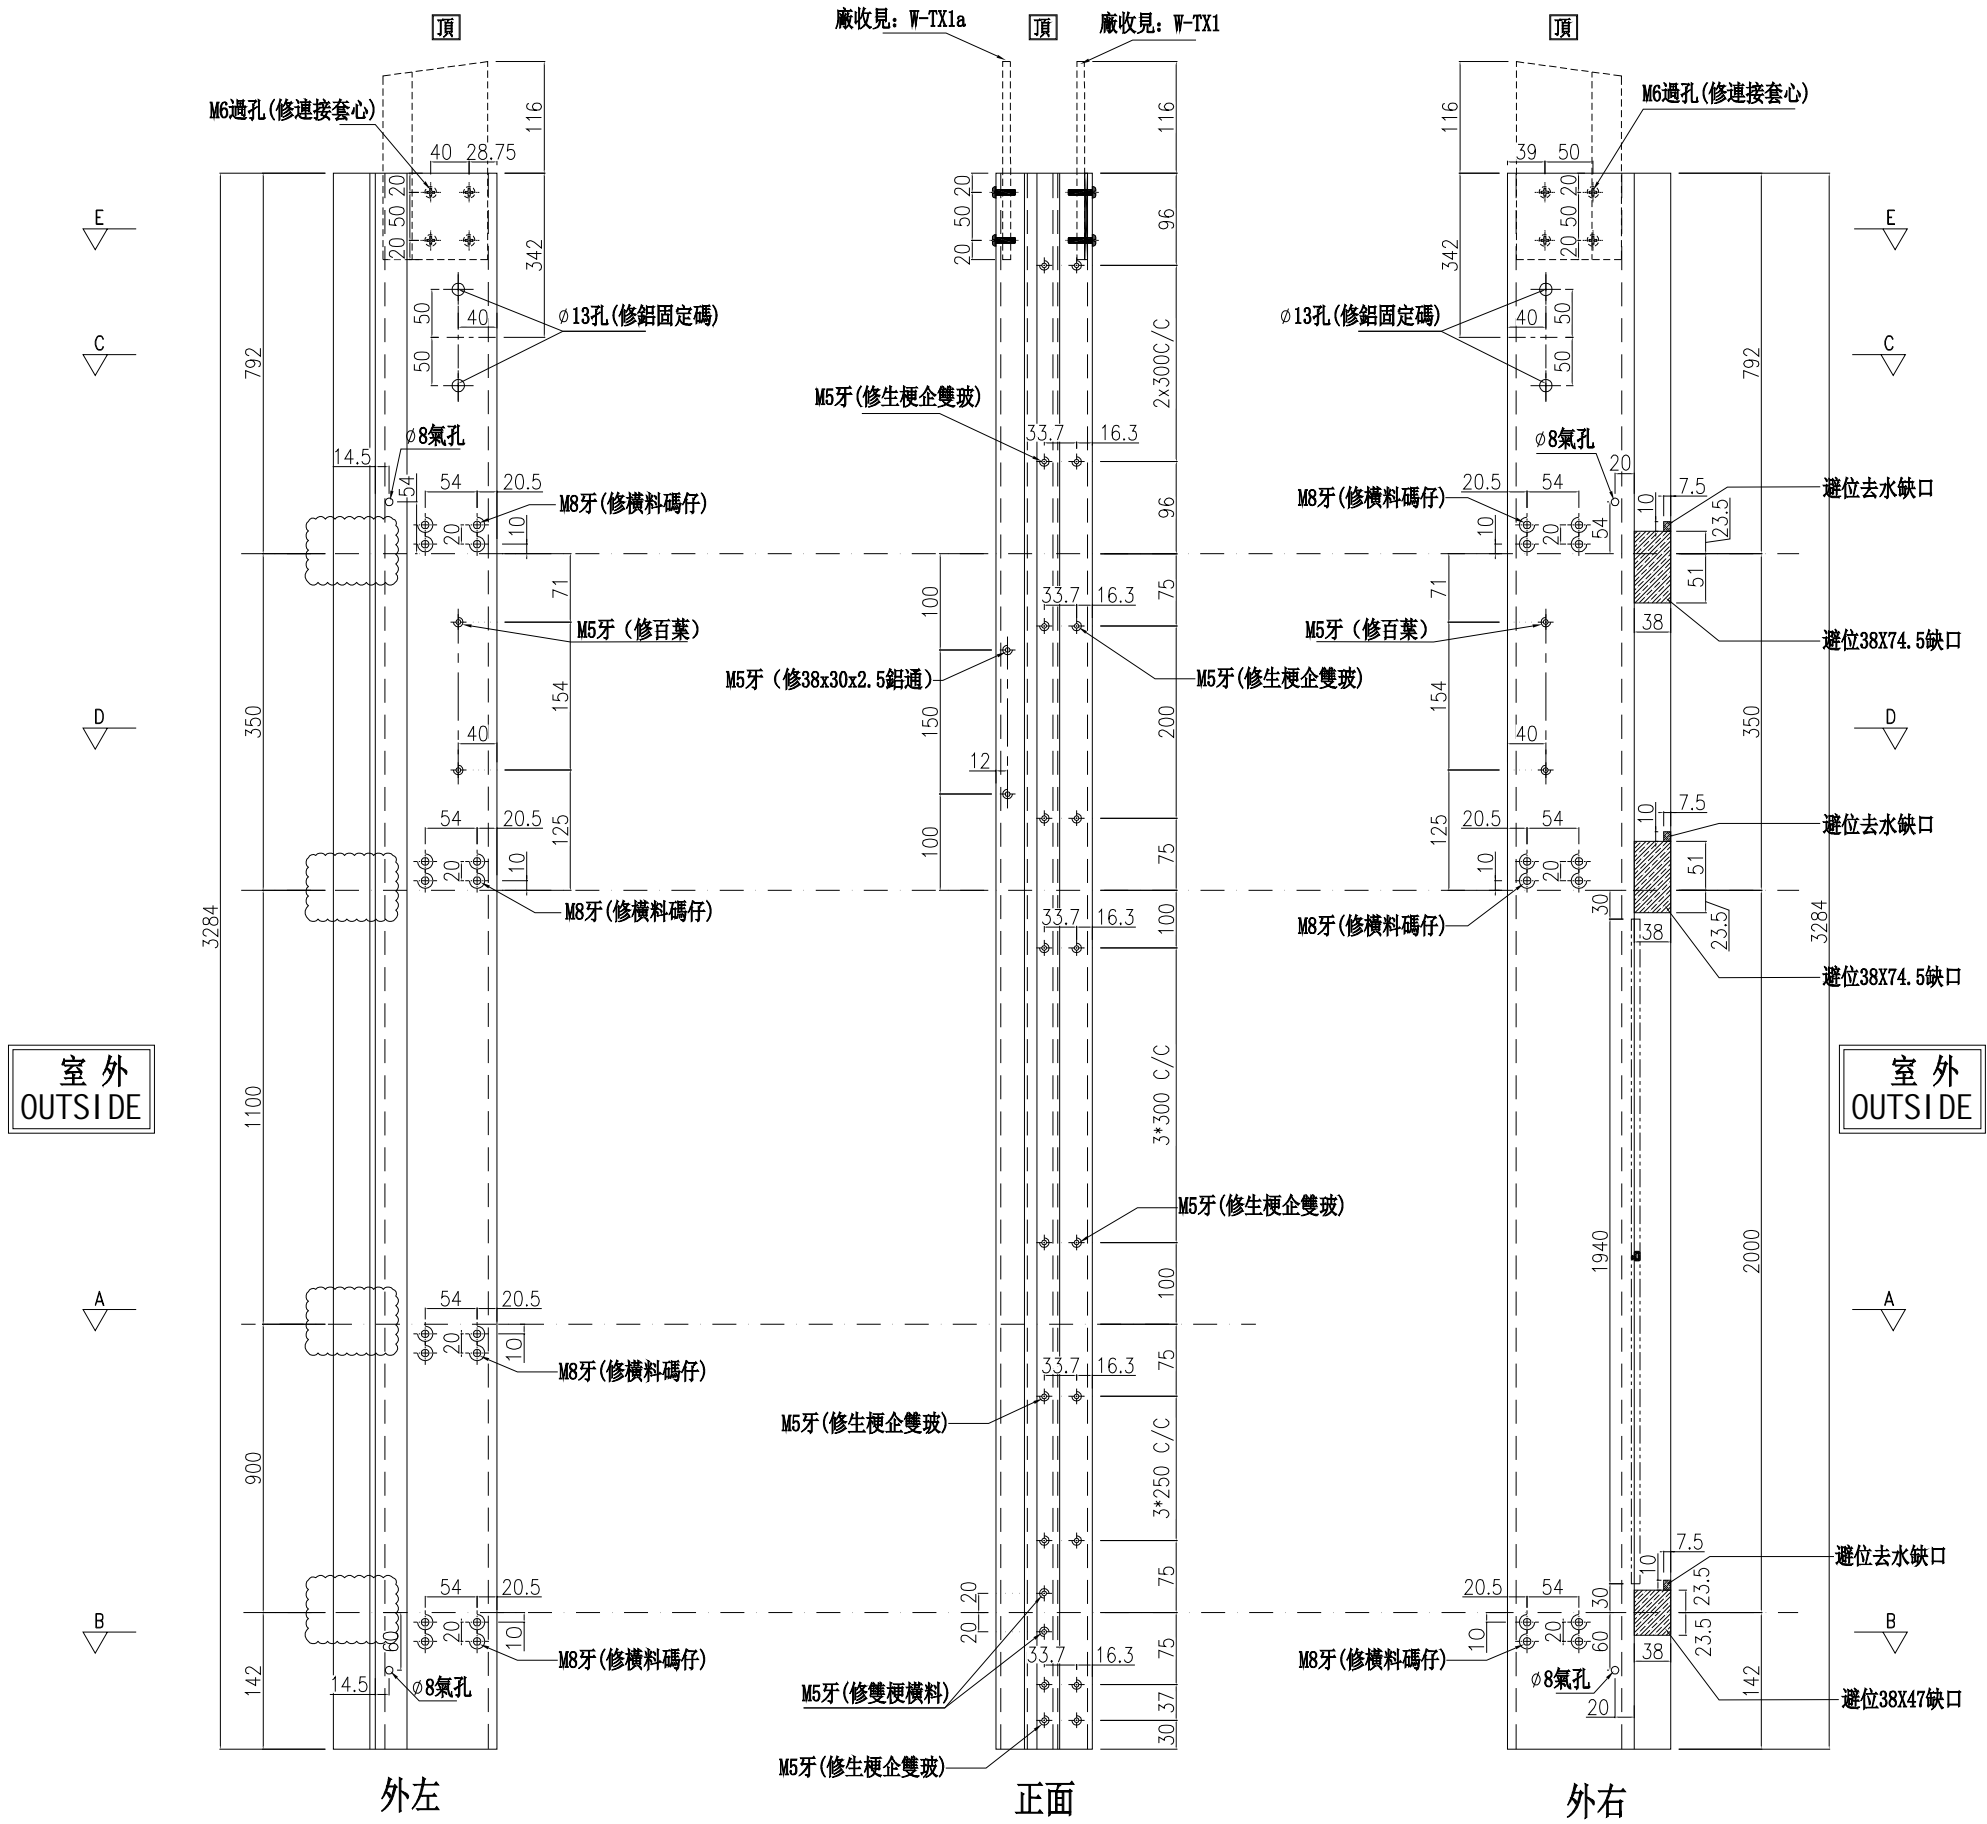

名稱	生梗企	制圖	周廣志	2025.07.20	修改	A	
材料	X86622	復核	謝永林	2025.08.29	日期	2025.11.24	
顏色	UCT207124XL-3	批准			圖號	G-MS42	

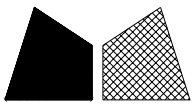

美特鋁質有限公司



MIDI Aluminium Fabricator Ltd.

數量	位置	樓層
1	CW-3008	23F


雲線位取消避位

工程號 J-861 地盤 己連拿利

左梗窗右梗窗 *請用A3紙打印

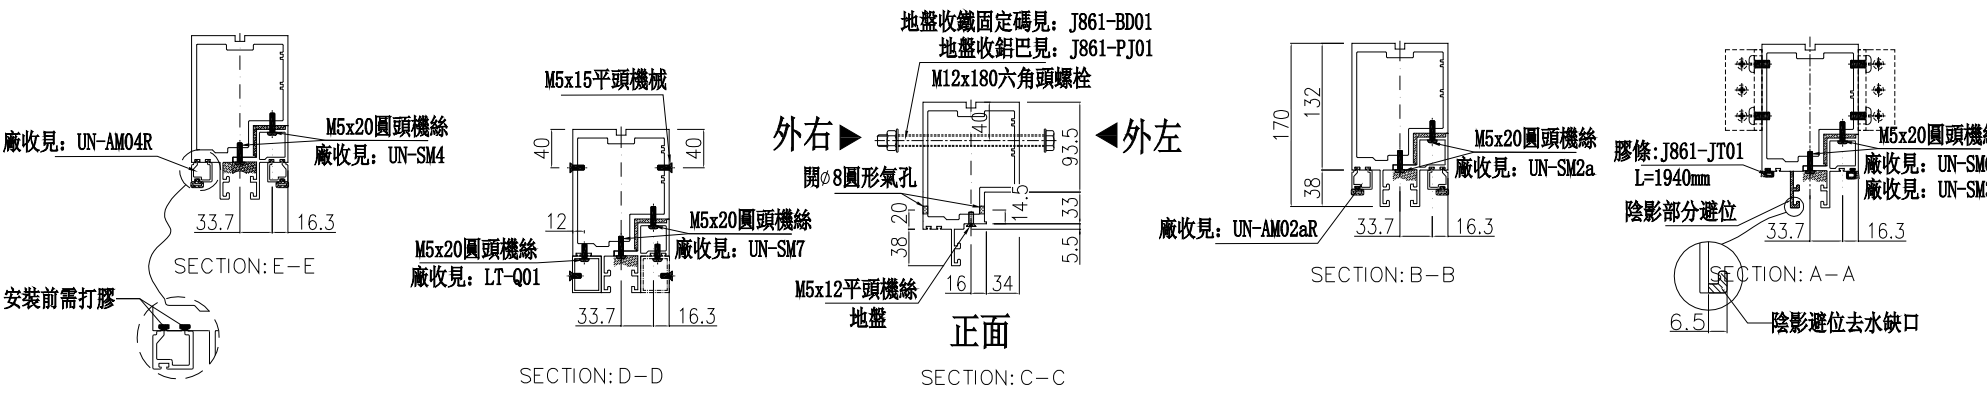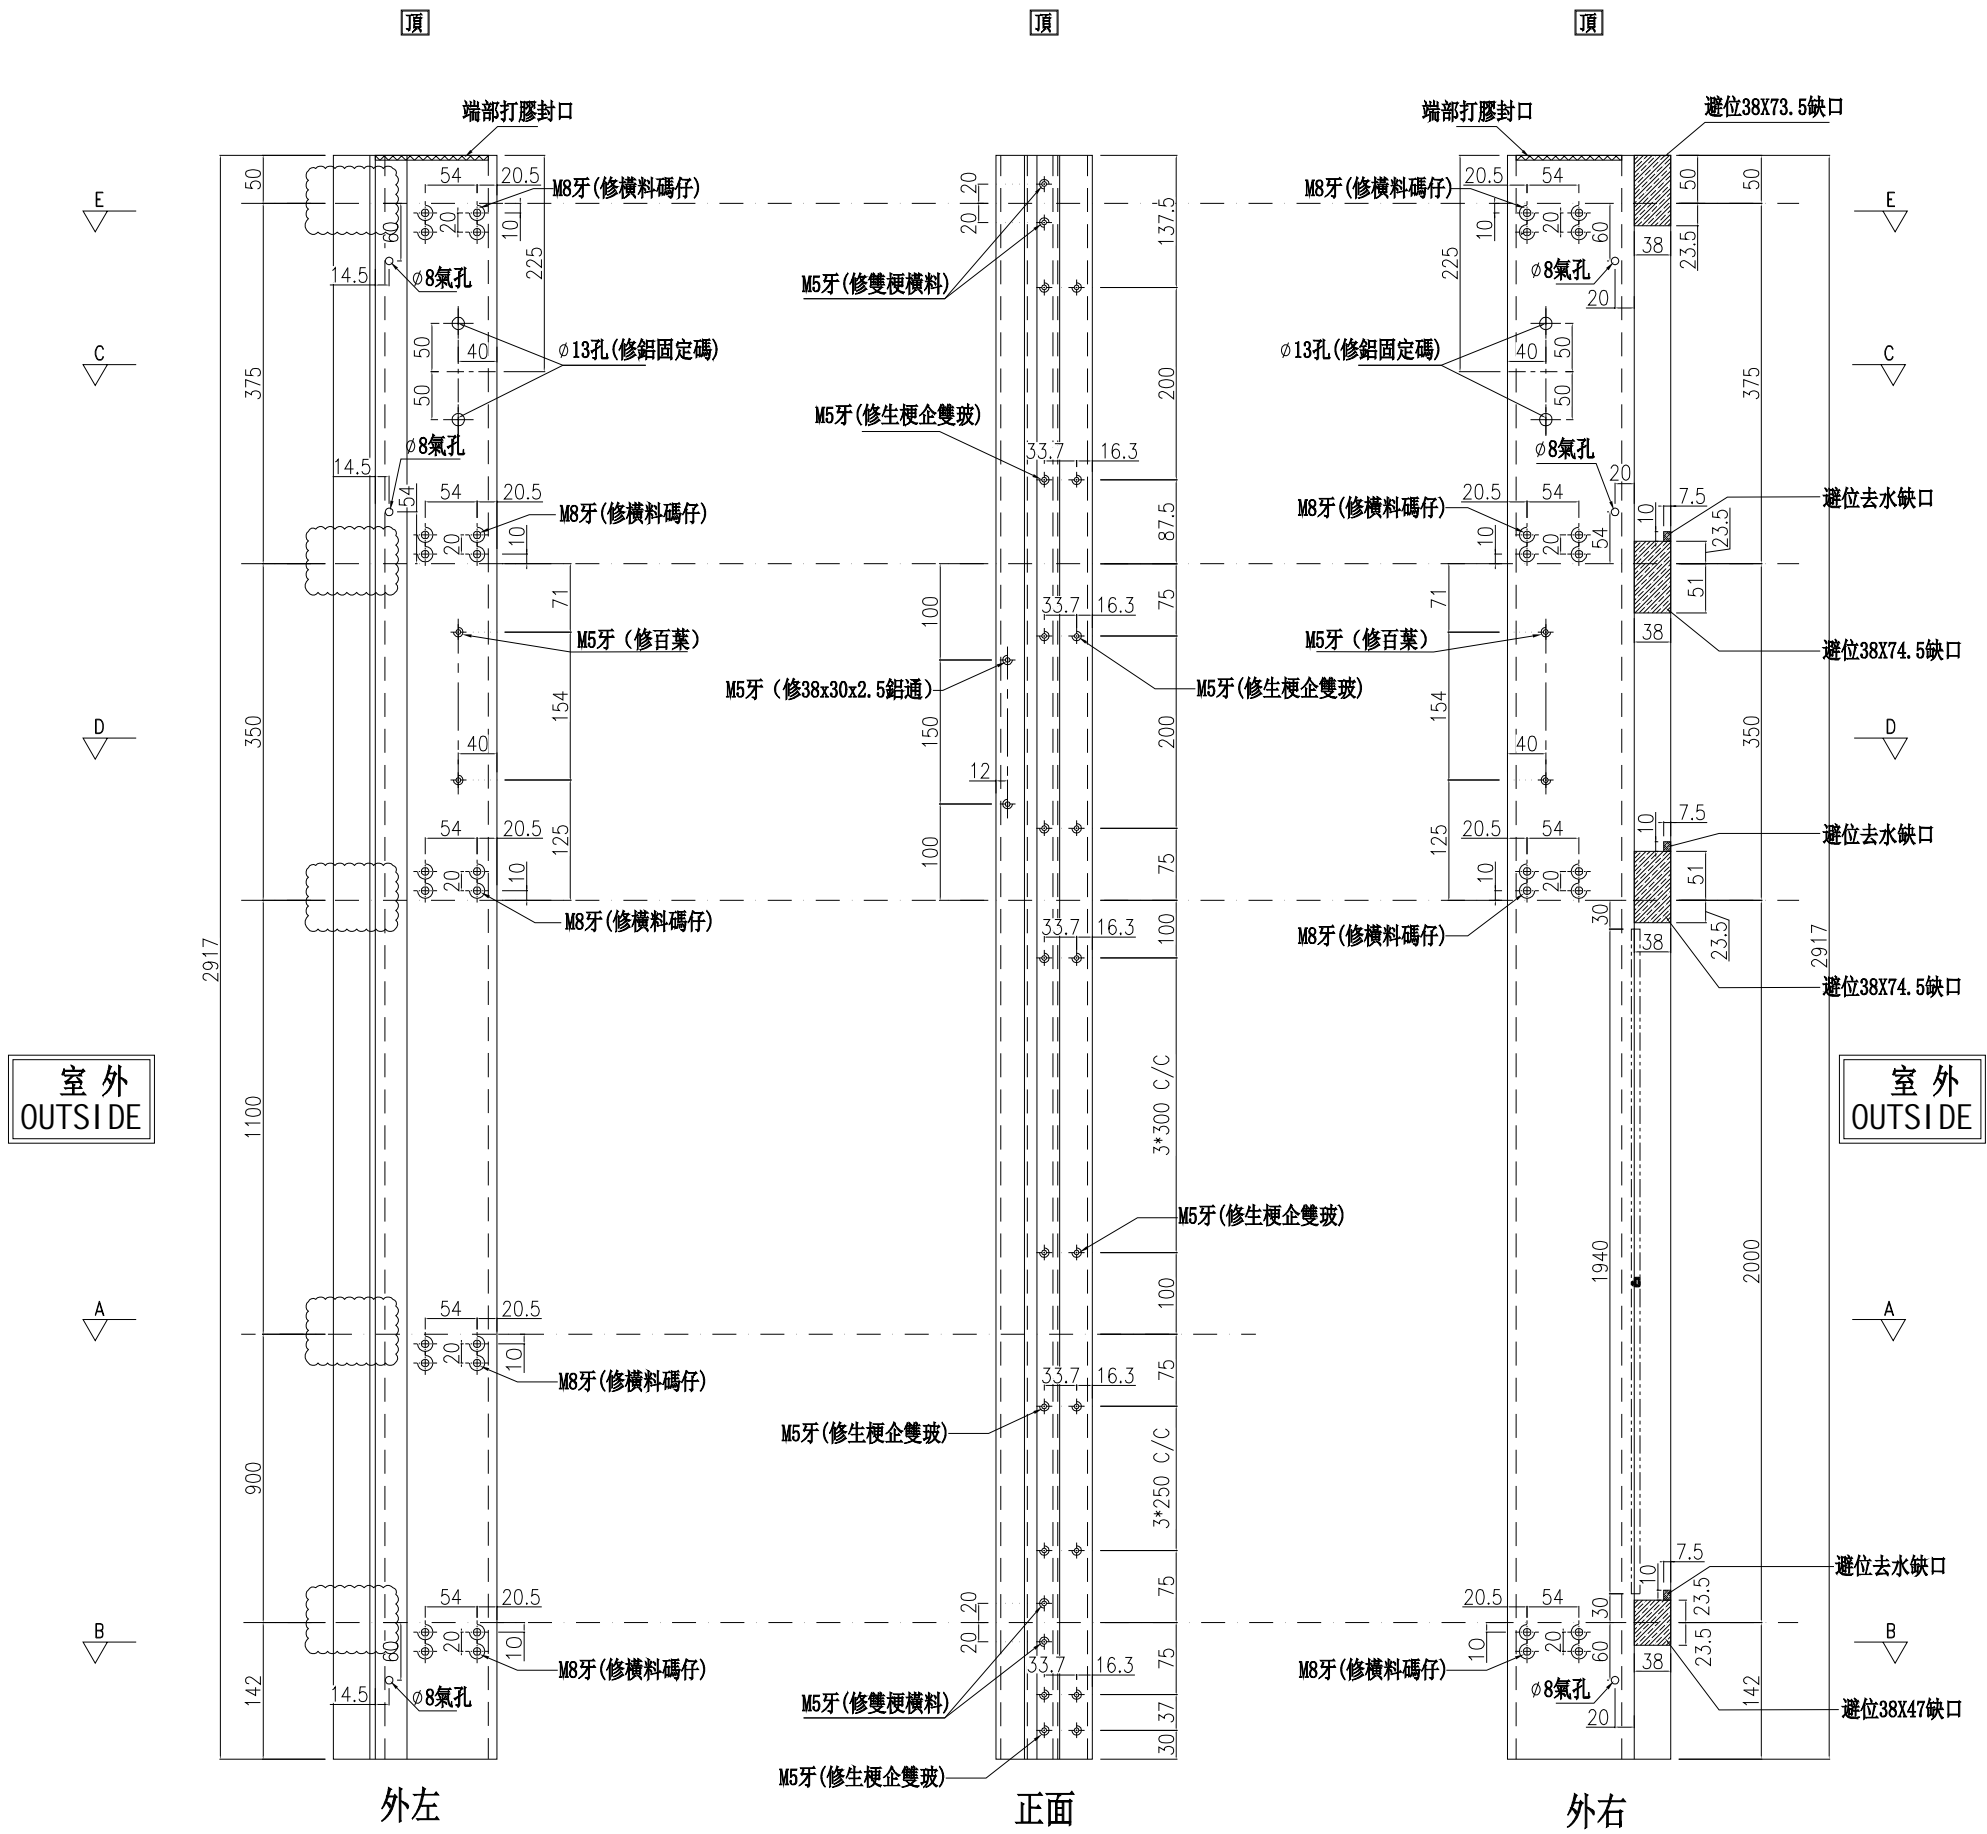

名稱	生梗企	制圖	周廣志	2025.07.20	修改	A
材料	X86622	復核	謝永林	2025.08.29	日期	2025.11.24
顏色	UCT207124XL-3	批准			圖號	G-MS42a

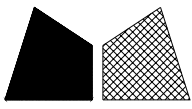

美特鋁質有限公司
MIDI Aluminium Fabricator Ltd.



數量	位置	樓層
1	CW-3008	15F

*請用A3紙打印


工程號 J-861 地盤 己連拿利

雲線位取消避位

左梗窗右梗窗

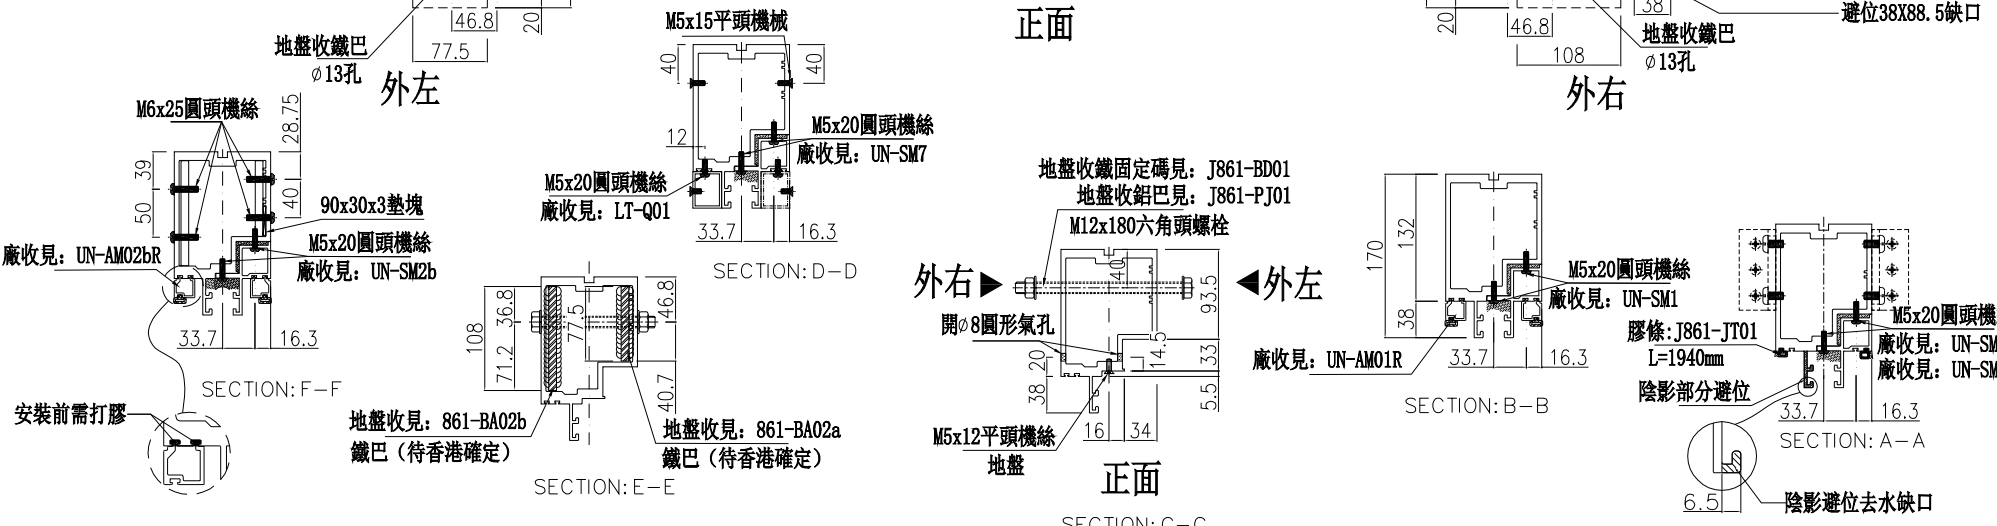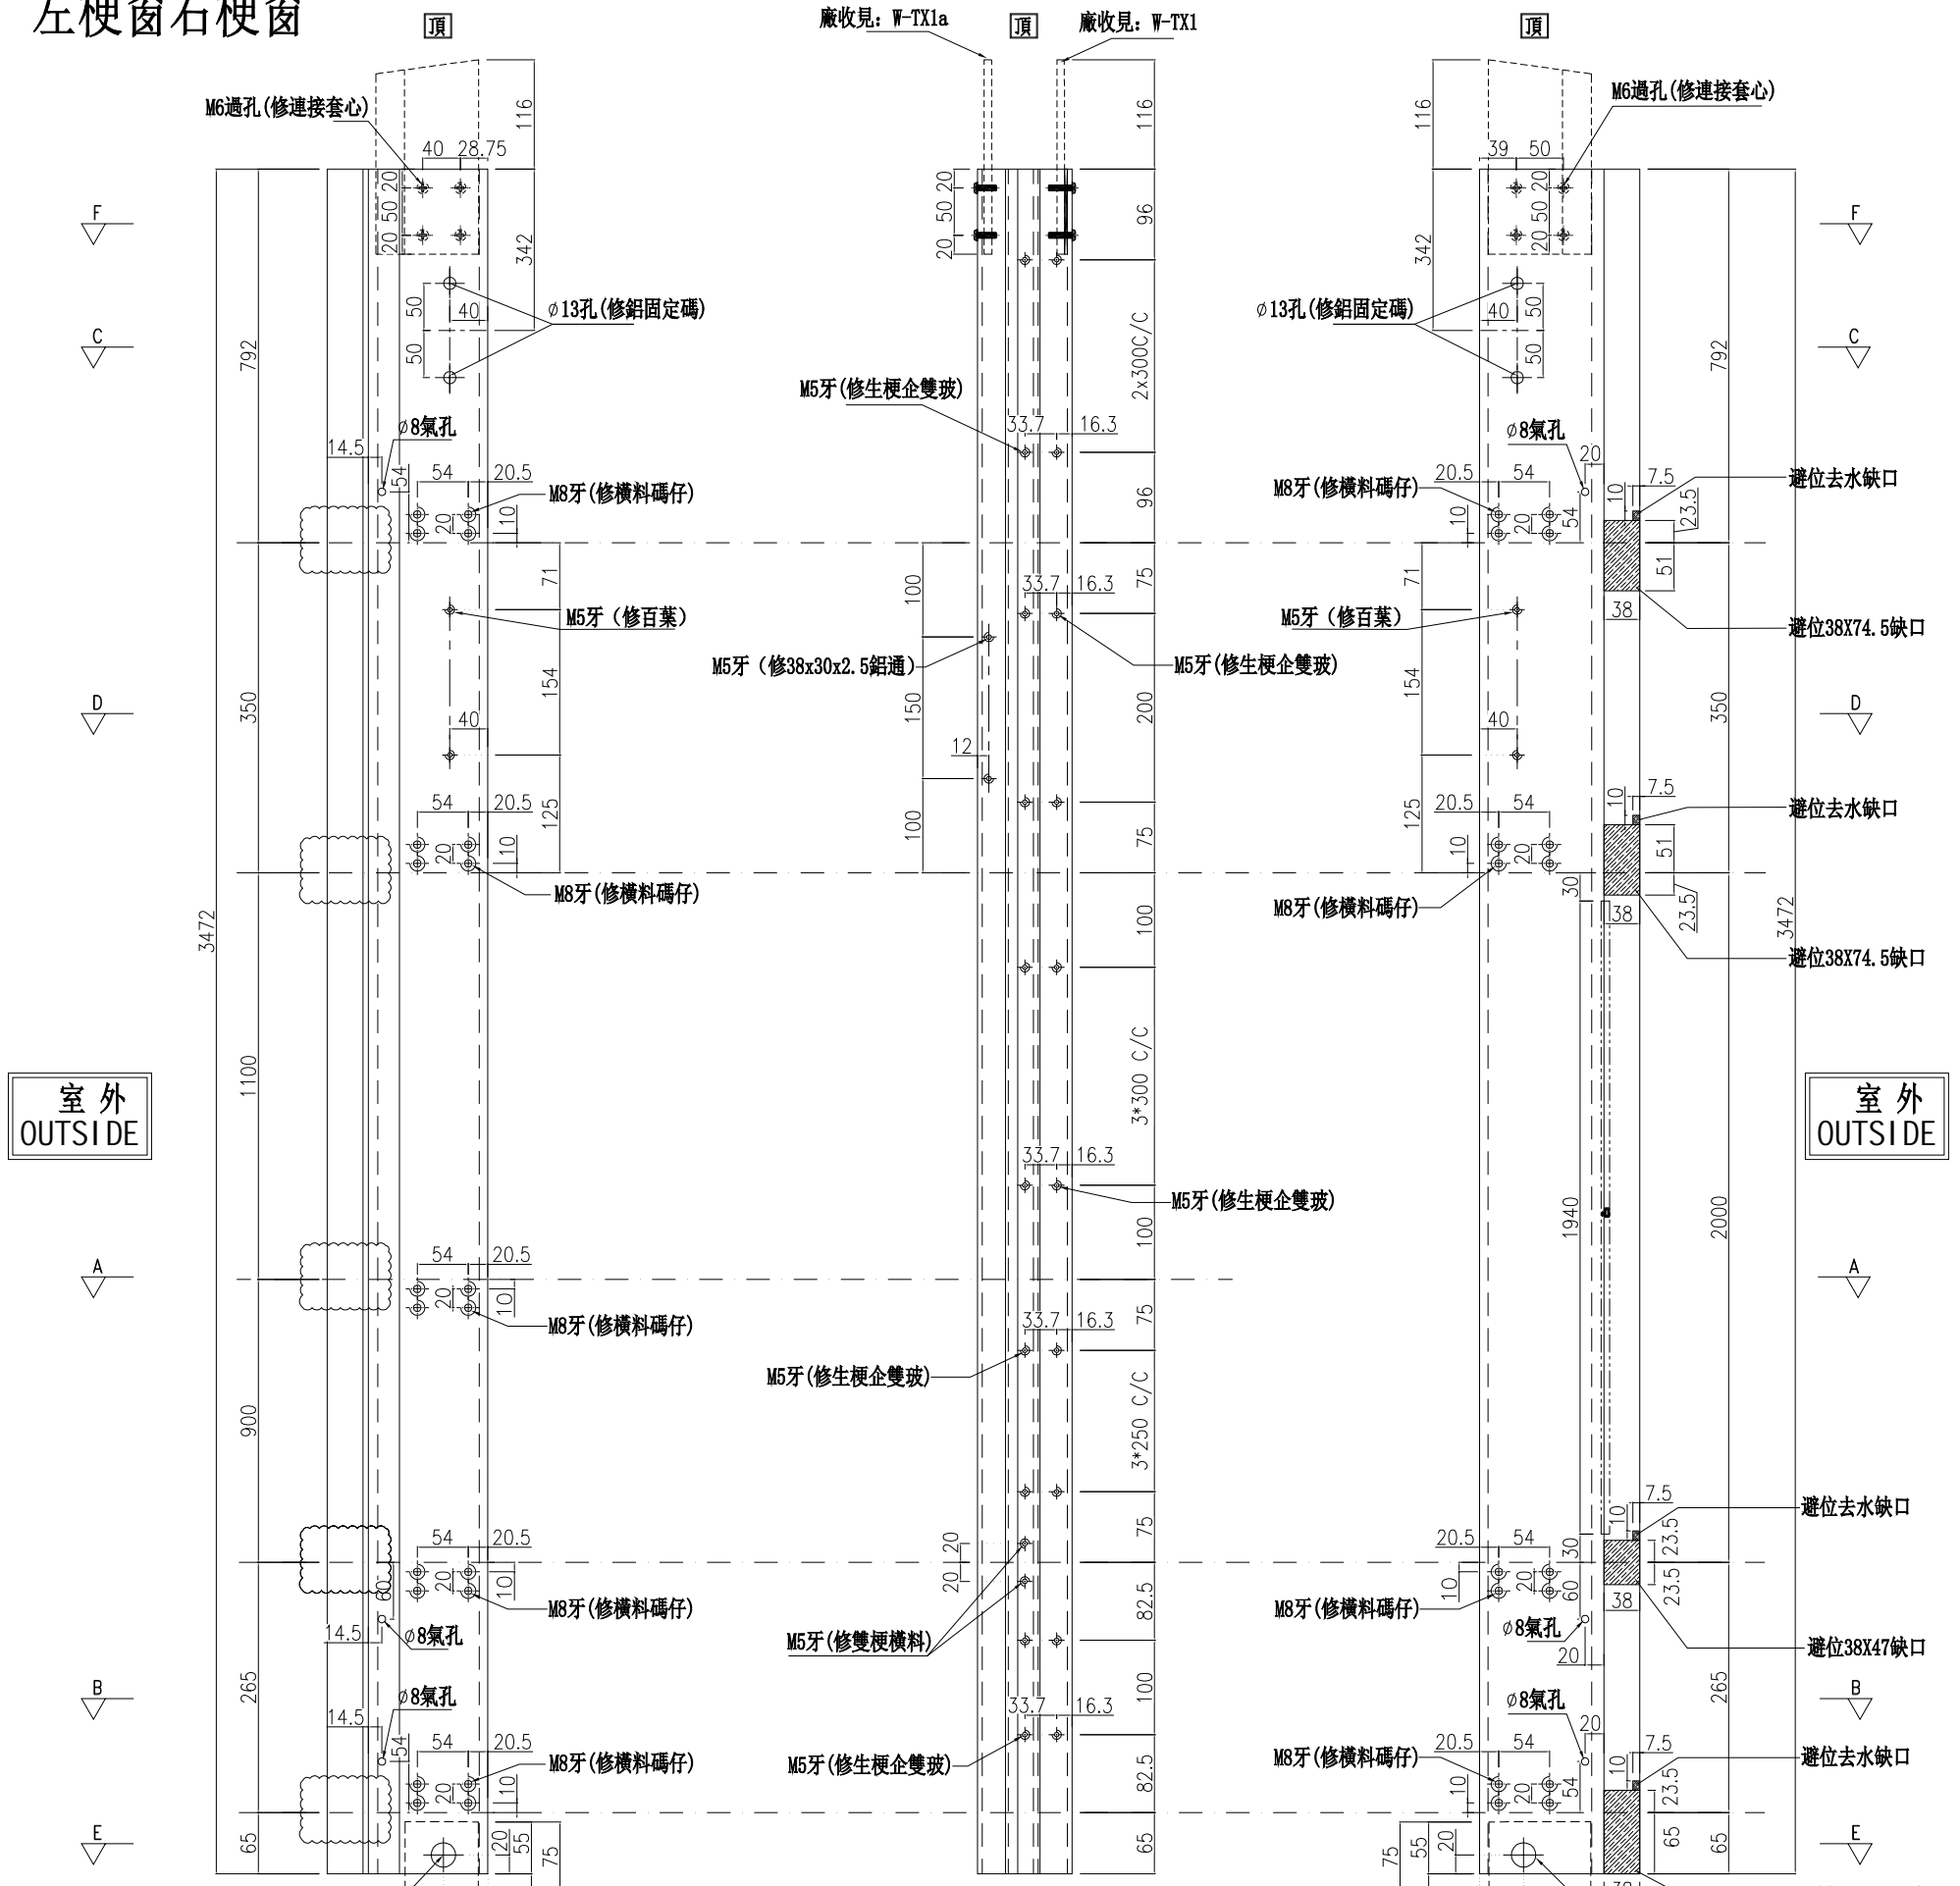

名稱	生梗企	制圖	周廣志	2025.07.20	修改	A
材料	X86622	復核	謝永林	2025.08.29	日期	2025.11.24
顏色	UCT207124XL-3	批准			圖號	G-MS42b

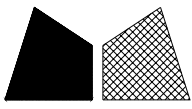



美特鋁質有限公司
MIDI Aluminium Fabricator Ltd.

數量	位置	樓層
1	CW-3008	23F


A 雲線位取消避位

工程號 J-861 地盤 己連拿利

左梗窗右梗窗 *請用A3紙打印

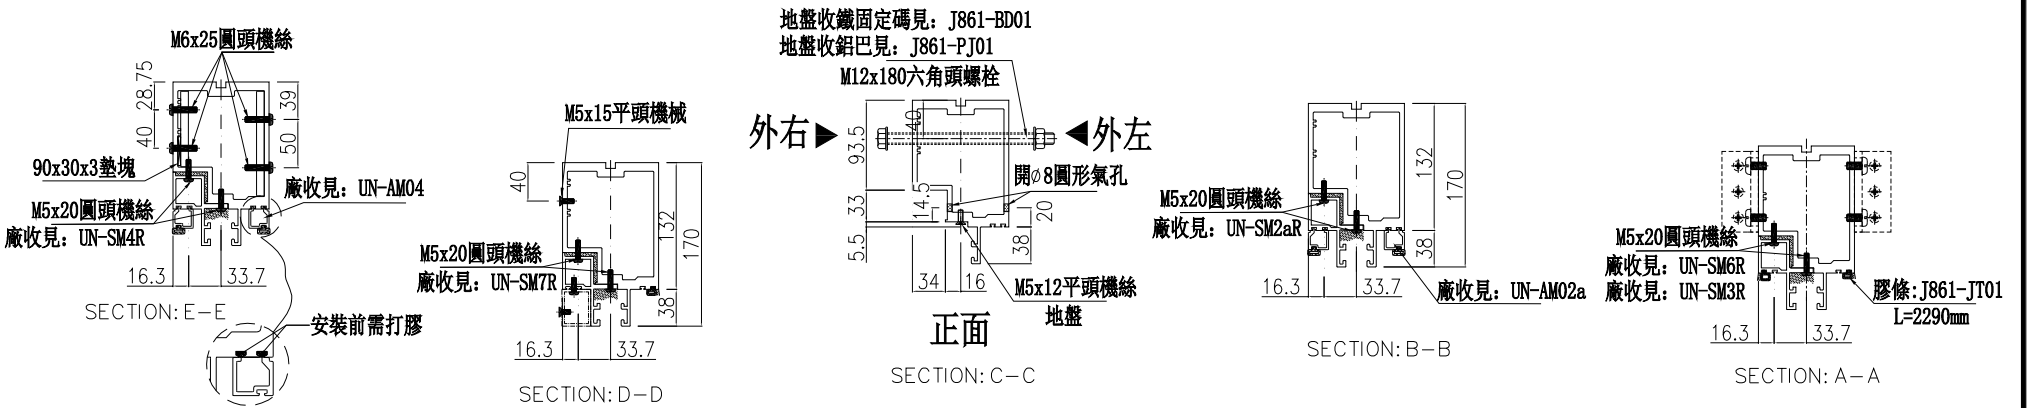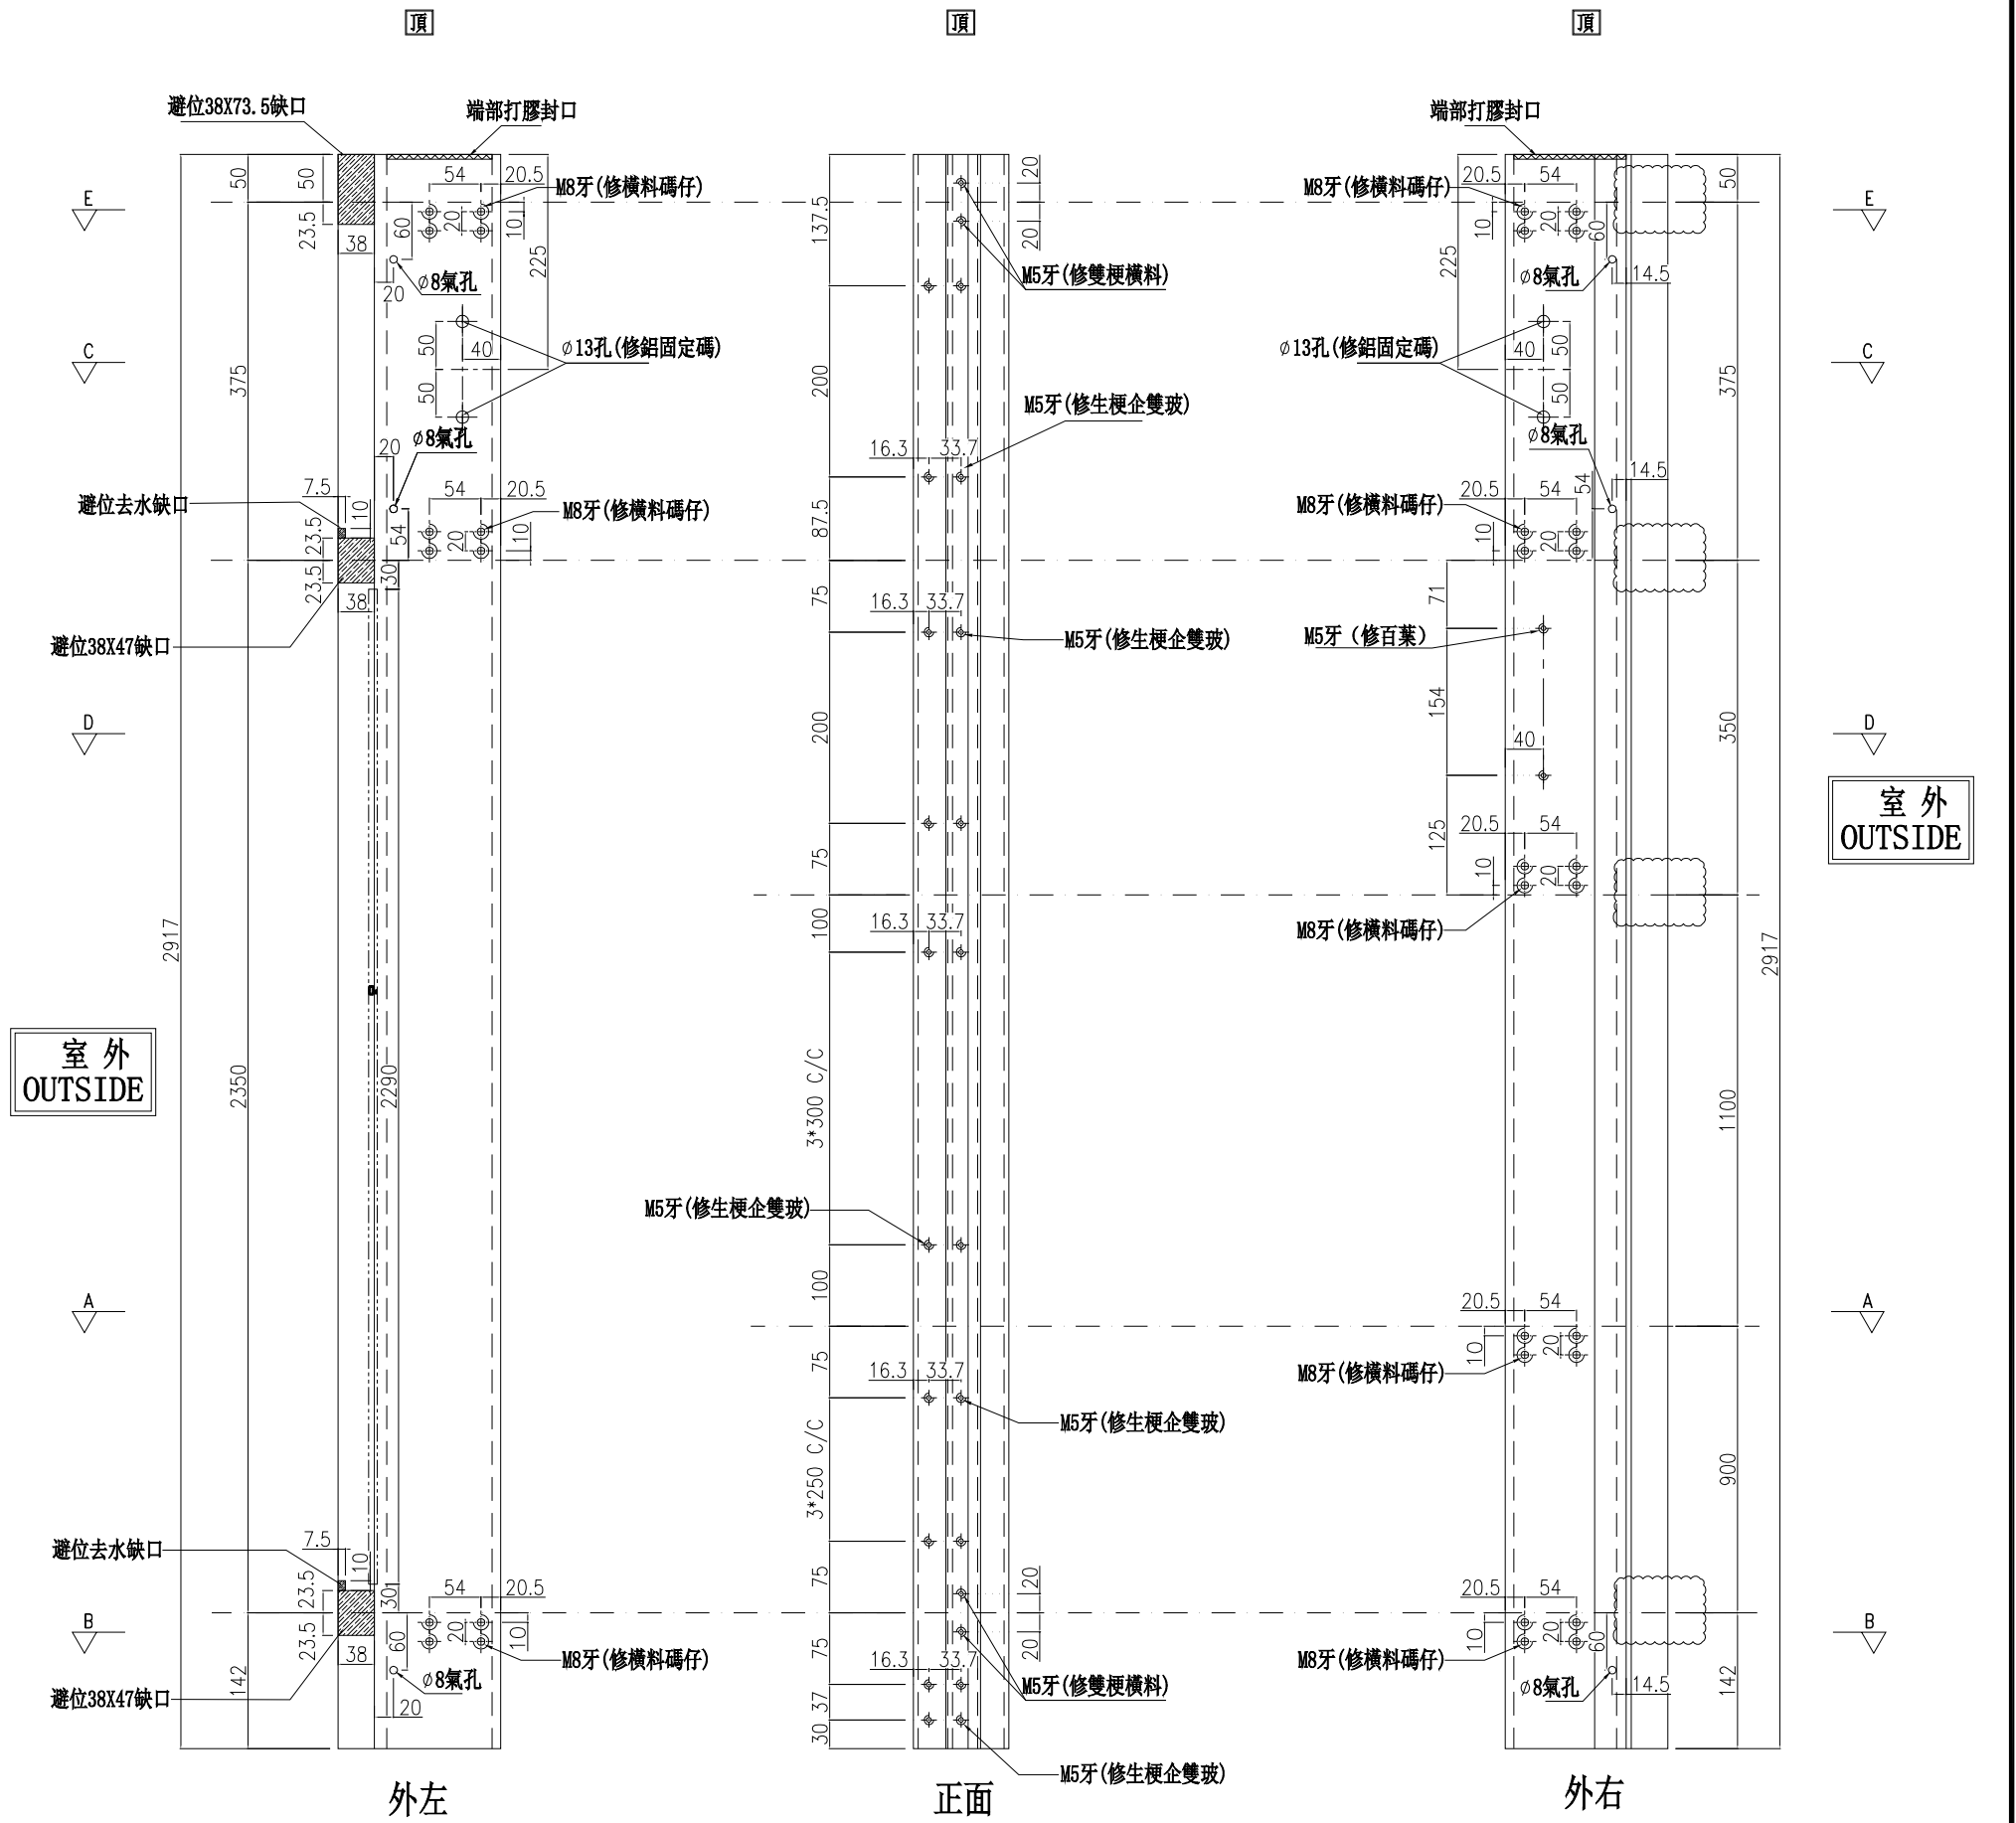

名稱	生梗企	制圖	周廣志	2025.07.20	修改	A	
材料	X86622	復核	謝永林	2025.08.29	日期	2025.11.24	
顏色	UCT207124XL-3	批准			圖號	G-MS43a	

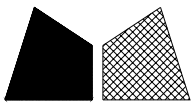

美特鋁質有限公司
MIDI Aluminium Fabricator Ltd.


數量	位置	樓層
1	CW-3008	15F

*請用A3紙打印

工程號 J-861 地盤 己連拿利

雲線位取消避位

左梗窗右梗窗

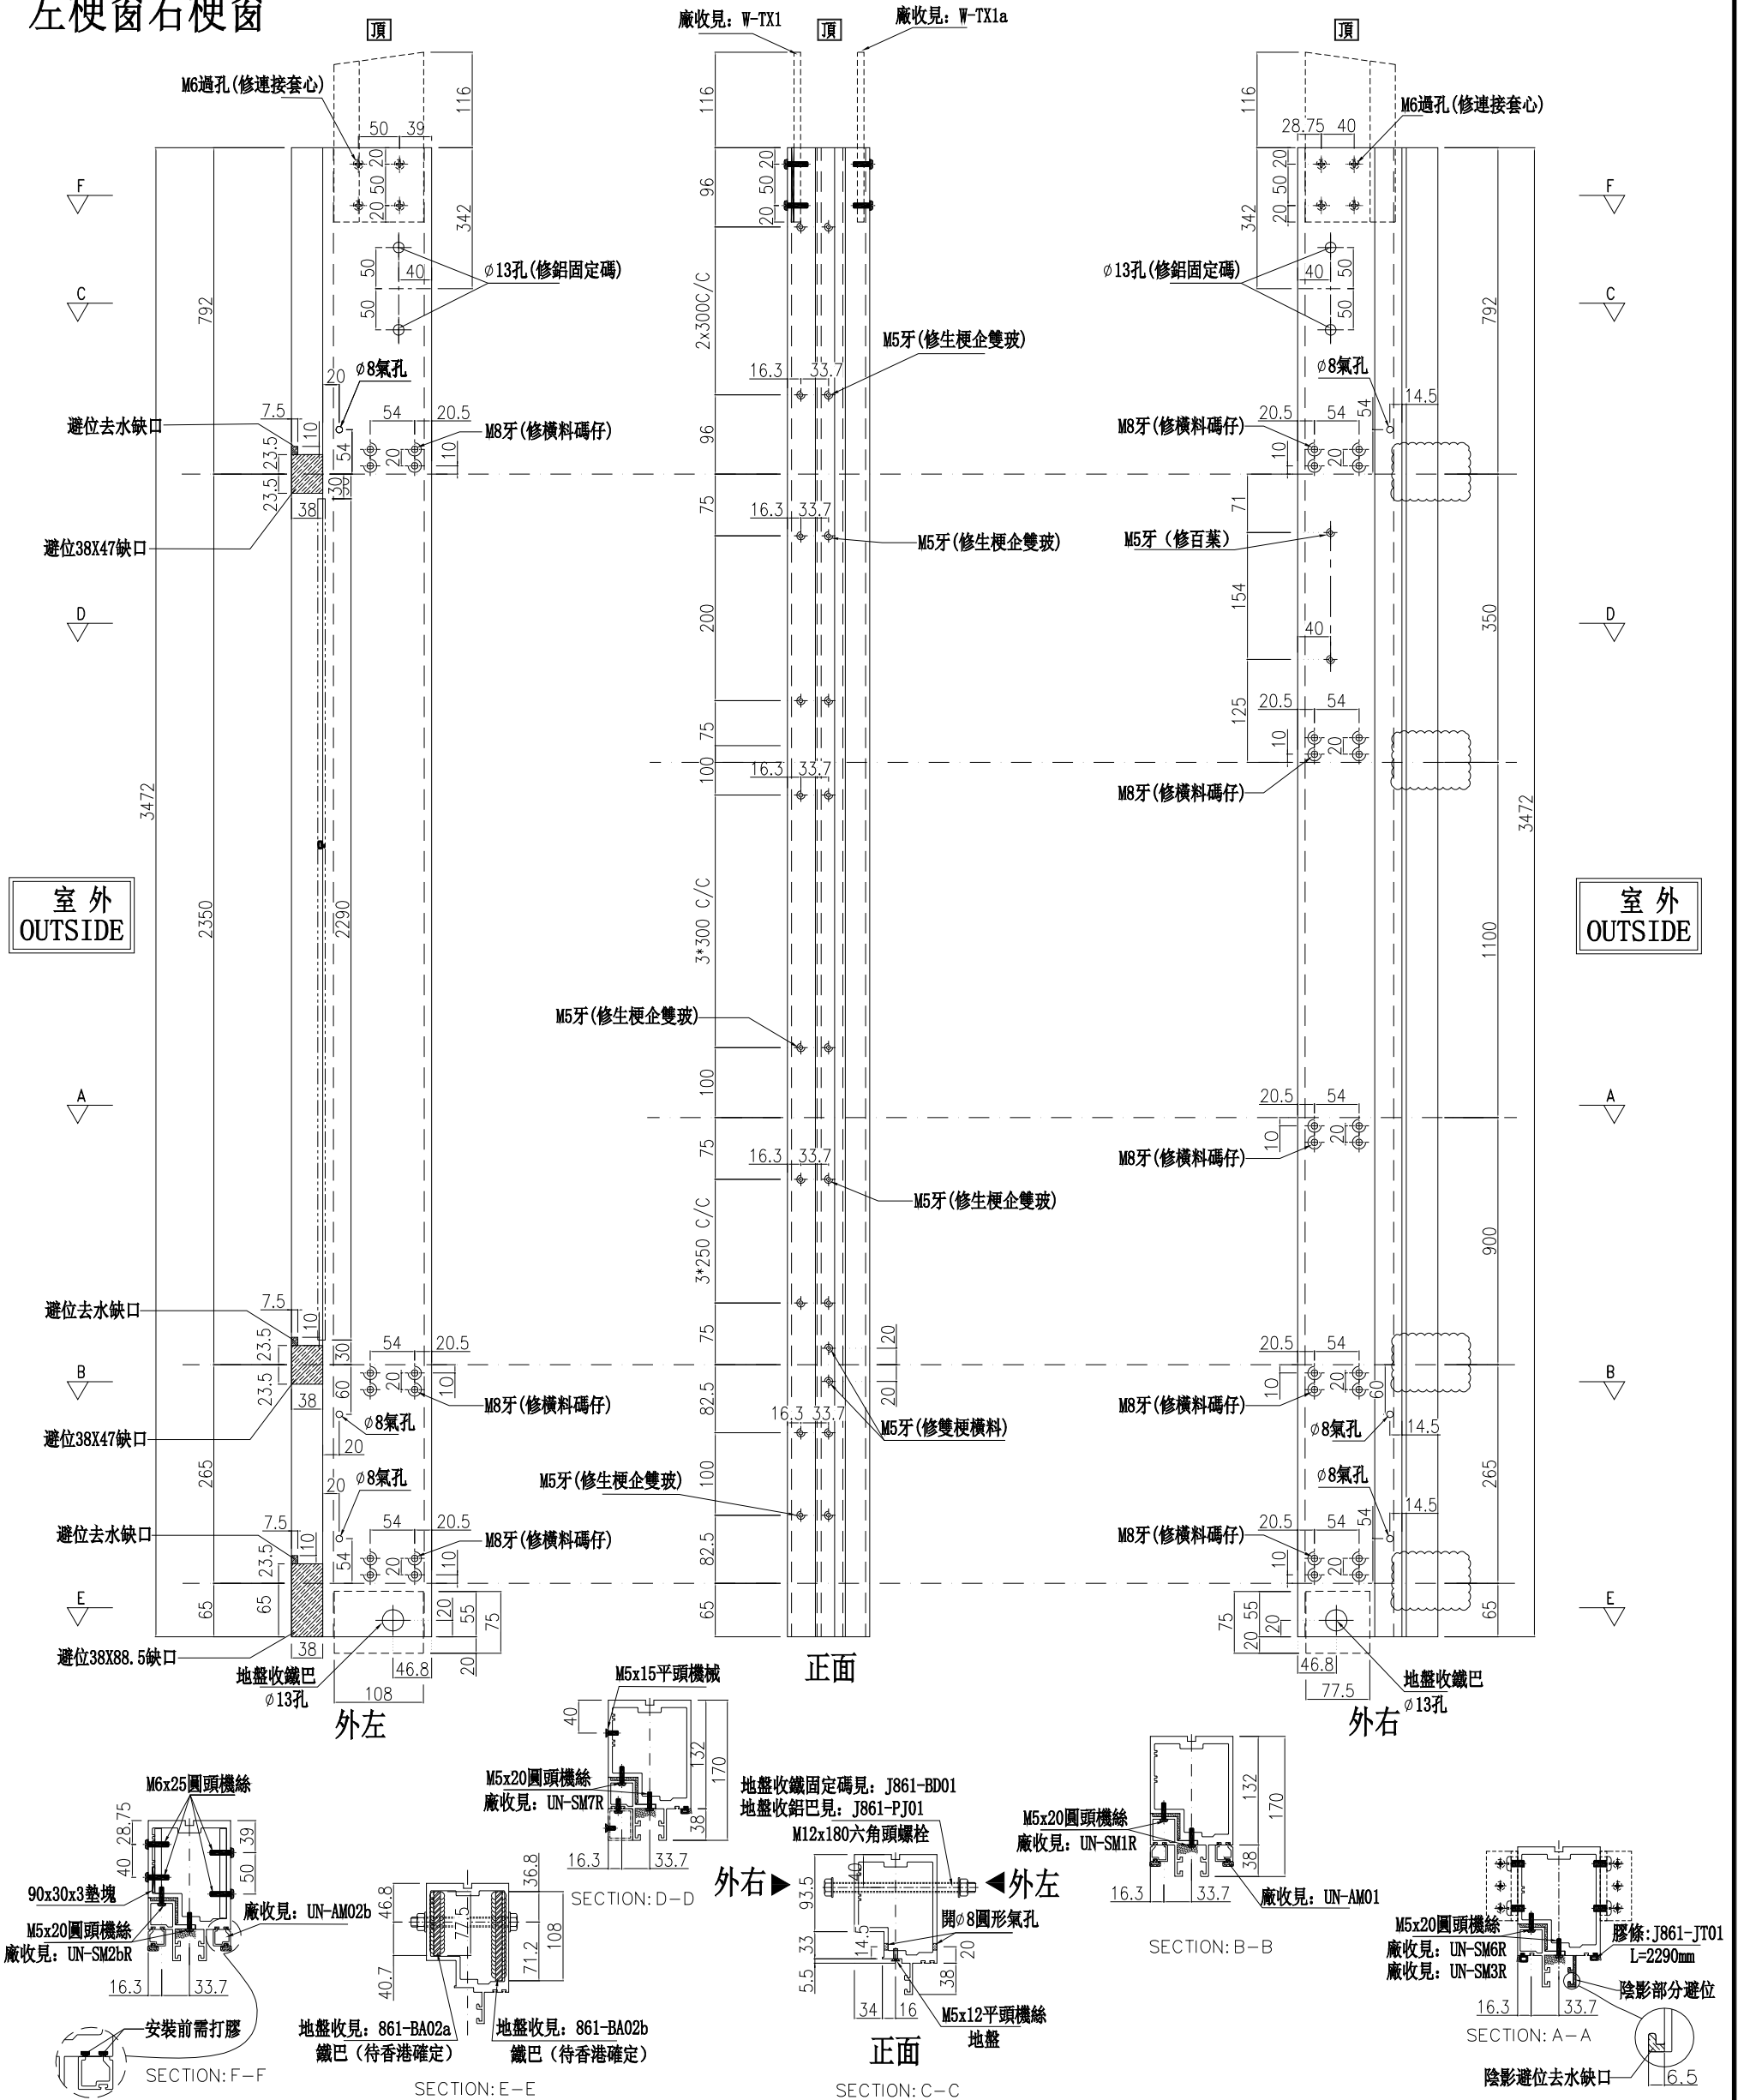

名稱	生梗企	制圖	周廣志	2025.07.20	修改	A
材料	X86622	復核	謝永林	2025.08.29	日期	2025.11.24
顏色	UCT207124XL-3	批准			圖號	G-MS43b



美特鋁質 有限公司
MIDI Aluminium Fabricator Ltd.

工程號

J-861

地盤



已連拿利

工廠用


此鋁片安裝在
900分格頂避位
47mm位置

企料已送地盤的請
把配件送至地盤

物料編號	數量	樓層	使用位置
LP-01	7	16F-22F	G-MS36
	1	23F	G-MS36a
	1	15F	G-MS36b
	7	16F-22F	G-MS37
	1	23F	G-MS37a
	1	15F	G-MS37b
	7	16F-22F	G-MS42
	1	23F	G-MS42a
	1	15F	G-MS42b
	合計：	27	
備用：	8		
總計：	35		

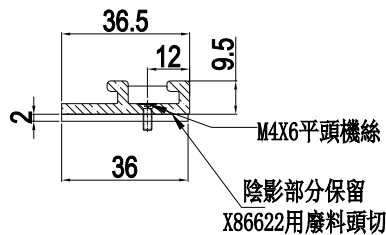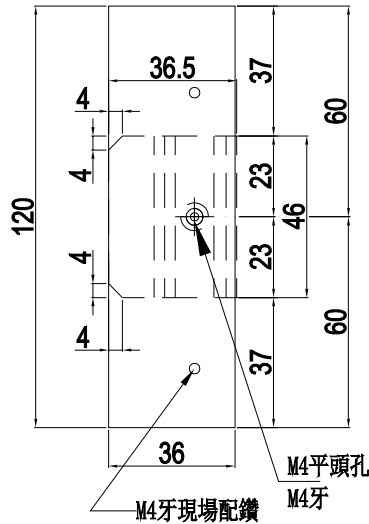

安裝示意圖

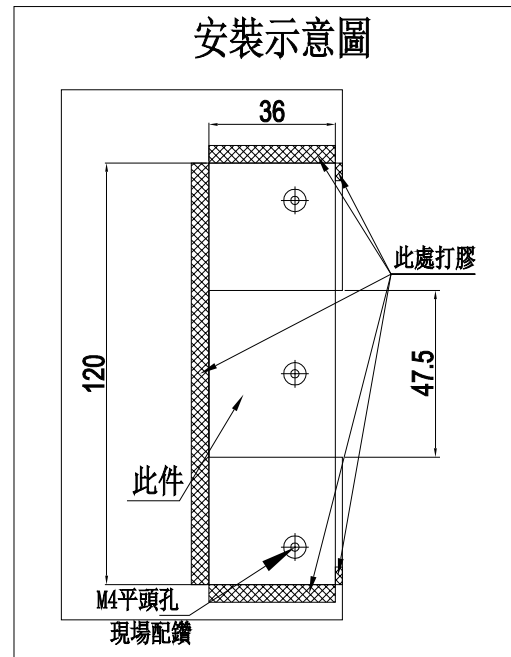

用庫存料

名稱	鋁片加工圖	制圖	周廣志	2025. 11. 24	修改		
材料	120x36x2mm鋁片/X86622	復核	謝永林	2025. 11. 25	日期		
顏色	鉻化	批准			圖號	LP-01	



美特鋁質 有限公司
MIDI Aluminium Fabricator Ltd.

工程號 J-861 地盤 己連拿利



工廠用

此鋁片安裝在百葉頂避位74.5mm位置, 從下往上裝

企料已送地盤的請把配件送至地盤

物料編號	數量	樓層	使用位置
LP-03	7	16F-22F	G-MS36
	1	23F	G-MS36a
	1	15F	G-MS36b
	7	16F-22F	G-MS43
	1	23F	G-MS43a
	1	15F	G-MS43b
合計：	18		
備用：	7		
總計：	25		

安裝示意圖

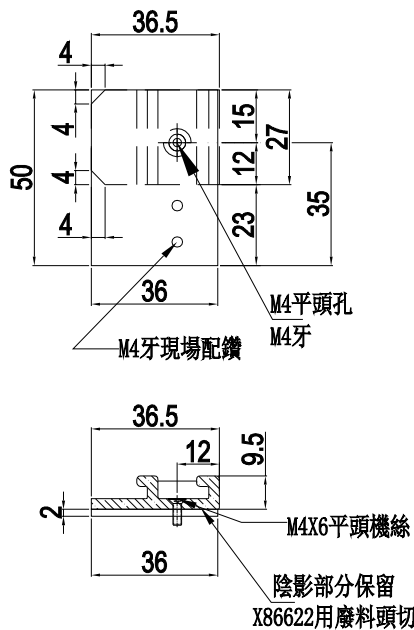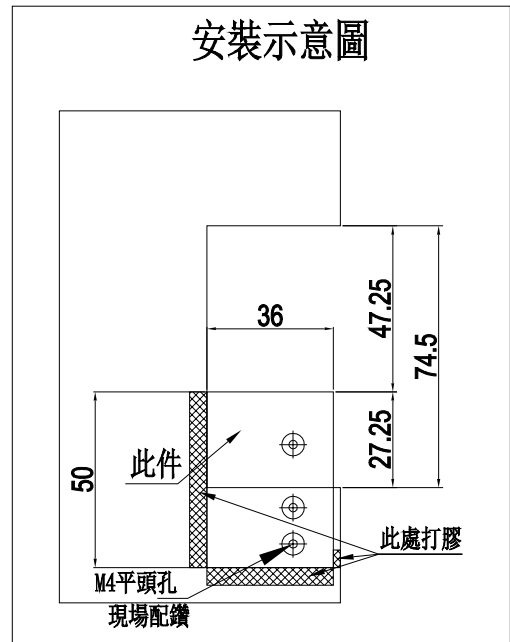

用庫存料

名稱	鋁片加工圖	制圖	周廣志	2025. 11. 24	修改			
材料	50x36x2mm鋁片/X86622	復核	謝永林	2025. 11. 25	日期			
顏色	鉻化	批准			圖號	LP-03		