



工程指示 / 要求簡箋 ENGINEER INSTRUCTIONS(E.I.)

工程指示編號:	EI- 9135	修改版本:	A
	HK- 0743		
工程編號:	J 861	工程名稱:	己連拿利
收件人:	生統	發件人:	細佬
工程項目:	後裝窗(FD門)鋁料BM	日期:	18/09/2025

<input type="checkbox"/> 原合約工程包	<input type="checkbox"/> 原合約工程加 / 減賬 QT-	<input type="checkbox"/> 新工程報價 QT-
---------------------------------	--	------------------------------------

信件批核號碼/圖紙參考編號:	批核模具圖紙編號:
客戶指示附件:	管理內部批簽署:

<input checked="" type="checkbox"/> 初步鋁料 B.M.	<input type="checkbox"/> 加工拆圖, 然後生產	<input type="checkbox"/> 尺寸表
<input type="checkbox"/> 正式鋁料 B.M.	<input type="checkbox"/> 技術上資料/指示	<input type="checkbox"/> 報價
<input type="checkbox"/> 配件 B.M.	<input type="checkbox"/> 樣辦或貨品說明書	<input type="checkbox"/> 分判合約
<input type="checkbox"/> 其他:		

內容: 現附上鋁料BM, 要用舊工程的存倉去代替 色號:UCT206165XLA-3 TM05 Dark Grey 修改內容備注: 3.X86578用J860的X86003長5米12支的存倉送去返噴去代替
完成上列要求日期: 15/10/2025


國內

<input type="checkbox"/> 生產技術總監	<input type="checkbox"/> 連附件	<input checked="" type="checkbox"/> 技術部	<input checked="" type="checkbox"/> 連附件	<input type="checkbox"/> 生產部	<input type="checkbox"/> 連附件
<input type="checkbox"/> 採購部	<input type="checkbox"/> 連附件	<input checked="" type="checkbox"/> 生產統籌部	<input checked="" type="checkbox"/> 連附件	<input type="checkbox"/> 報關組	<input type="checkbox"/> 連附件
<input type="checkbox"/> 質檢部	<input type="checkbox"/> 連附件	<input type="checkbox"/> 會計部	<input type="checkbox"/> 連附件	<input type="checkbox"/> 機械設計部	<input type="checkbox"/> 連附件
<input type="checkbox"/> 香港辦	<input type="checkbox"/> 連附件	<input type="checkbox"/> 其他:			

香港

<input type="checkbox"/> 行政部	<input type="checkbox"/> 連附件	<input type="checkbox"/> 會計部	<input type="checkbox"/> 連附件	<input type="checkbox"/> 統籌部	<input type="checkbox"/> 連附件	<input type="checkbox"/> 工程部	<input type="checkbox"/> 連附件
<input type="checkbox"/> 採購部	<input type="checkbox"/> 連附件	<input type="checkbox"/> QS部	<input type="checkbox"/> 連附件	<input type="checkbox"/> 地盤管理	<input type="checkbox"/> 連附件	<input type="checkbox"/> 維修部	<input type="checkbox"/> 連附件

*發件人簽署:	*組別成員批核簽署:
傳遞編號:	項目經理簽署: 

 美特鋁質有限公司 MIDI Aluminium Fabricator Ltd.		工程號: J-861	計算: 謝永林	日期: 2025.09.12	送呈: 細老									
		地盤名稱: 己連拿利	核對: 謝永林	日期: 2025.09.17	副本:									
廠用鋁型材B.M.表		項目類別: 70FD門(25F-后加第2批)	批准:	日期:	此BOM依據EI 9030 D版資料增加FD計算									
		A/C Code:	有顏色鋁料(Kg): 192.91	無顏色鋁料(Kg): 4.42	V.F總(米²): 27.67									
序號	修改標示	物料編號	鋁料名稱	顏色	合金狀態	長度	數量(支)			重量(Kgs)		V.F.(米²)		備注
						(mm)	實用	後備	總數	Kg/M	總重量	米²/米	Total_V.F.	
1		X86202	70雙玻壓綫	UCT207124XL-3	6063-T6	5800	6	2	8	0.433	20.091	0.067	3.109	J860的X86202, 廠有倉存
2		X86577	FD門玉	UCT207124XL-3	6063-T6	5100	6	2	8	1.975	80.580	0.270	11.016	
3		X86578	FD門框企	UCT207124XL-3	6063-T6	5200	4	2	6	1.774	55.349	0.239	7.457	
4		X86579	FD門框頂	UCT207124XL-3	6063-T6	5200	1	1	2	1.863	19.375	0.245	2.548	
5		X86562	FD門框底	UCT207124XL-3	6063-T6	5200	1	1	2	1.293	13.447	0.249	2.590	
6		X86575	歐標槽拉巴	UCT207124XL-3	6063-T5	5300	4	2	6	0.128	4.070	0.030	0.954	其中5支用于第1批提升拉手高度
7		L067	50x50x3鋁角	鉻化	6063-T6	5600	1		1	0.789	4.418	0	0	
8								合計:	33		197.33		27.673	

以上BM不會訂料, 用舊工程的存倉去代替

1. X86202用J860長4.1米8支的存倉送去返噴去代替

2. X86577用EI9130料

3. X86578用適合的存倉代替 ←

4. X86579用J860的X86269長5.85米4支的存倉送去返噴去代替


5. X86562用J860的X86022長5.7米3支的存倉送去返噴去代替

6. X86575用J853的X85964長5.8米8支的存倉送去返噴去代替


7. L067用存倉去代替

3. X86578用J860的X86003長5米12支的存倉送去返噴去代替


J861-FDI門鋁料模圖 (EI-9030D) 25F新增

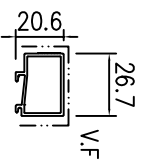


模號: X86202
名稱: 70雙玻壓線
合金狀態: 6063-T6
重量: 0.305KG/M
V.F.: 67 mm

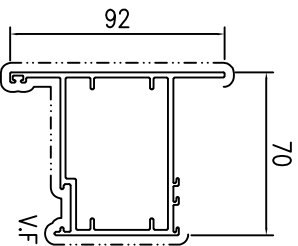


模號: X86577
名稱: FDI門頂
合金狀態: 6063-T6
重量: 1.975KG/M
V.F.: 269.7 mm

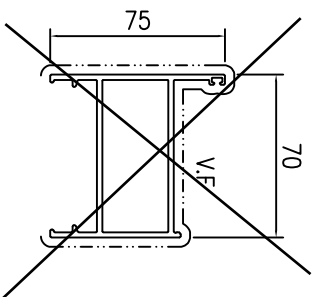

模號: X86578
名稱: FDI門框企
合金狀態: 6063-T6
重量: 1.774KG/M
V.F.: 239 mm

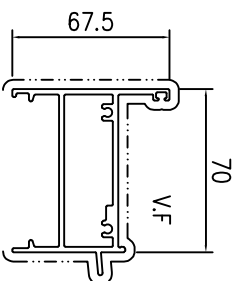


模號: X86579
名稱: FDI門框頂
合金狀態: 6063-T6
重量: 1.863KG/M
V.F.: 244.9 mm

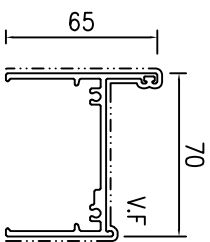


模號: X86562
名稱: FDI門框底
合金狀態: 6063-T6
重量: 1.293KG/M
V.F.: 249 mm



模號: X86575
名稱: 歐標槽拉巴
合金狀態: 6063-T5
重量: 0.128KG/M
V.F.: 30 mm

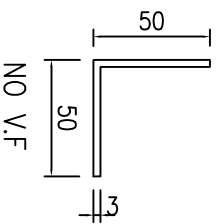

模號: L067
名稱: 50x50x3鋁角
合金狀態: 6063-T6
重量: 0.789KG/M
V.F.: 0 mm

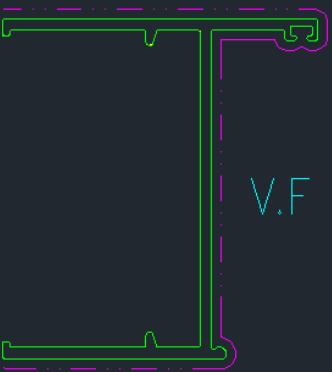

AW-01

模號: X86003
名稱: 70生邊企
合金狀態: 6063-T6
重量: 1.147KG/M
V.F.: 229.14mm