



工程指示 / 要求簡箋 ENGINEER INSTRUCTIONS(E.I.)

工程指示編號:	EI- 9153	修改版本:	A
	HK- 0951		
工程編號:	J 861	工程名稱:	己連拿利
收件人:	生統	發件人:	細佬
工程項目:	裙樓項目-地盤用鋁折件加工圖 (平台位置)	日期:	04/12/2025

<input type="checkbox"/> 原合約工程包	<input type="checkbox"/> 原合約工程加 / 減賬 QT-	<input type="checkbox"/> 新工程報價 QT-
---------------------------------	--	------------------------------------

信件批核號碼/圖紙參考編號:	批核模具圖紙編號:
客戶指示附件:	管理內部批簽署:

<input type="checkbox"/> 初步鋁料 B.M.	<input type="checkbox"/> 加工拆圖, 然後生產	<input type="checkbox"/> 尺寸表
<input type="checkbox"/> 正式鋁料 B.M.	<input type="checkbox"/> 技術上資料/指示	<input type="checkbox"/> 報價
<input type="checkbox"/> 配件 B.M.	<input type="checkbox"/> 樣辦或貨品說明書	<input type="checkbox"/> 分判合約
<input type="checkbox"/> 其他:		

內容: 修改加工圖 暫停的加工圖可以繼續生產 備注: 林仁安12月04日通知(裙樓鋁板加工圖EI9153 A版次2025.12.04 (仅修改部分) .pdf)
完成上列要求日期: 30/12/2025

國內

<input type="checkbox"/> 生產技術總監	<input type="checkbox"/> 連附件	<input type="checkbox"/> 技術部	<input type="checkbox"/> 連附件	<input type="checkbox"/> 生產部	<input type="checkbox"/> 連附件
<input type="checkbox"/> 採購部	<input type="checkbox"/> 連附件	<input checked="" type="checkbox"/> 生產統籌部	<input checked="" type="checkbox"/> 連附件	<input type="checkbox"/> 報關組	<input type="checkbox"/> 連附件
<input type="checkbox"/> 質檢部	<input type="checkbox"/> 連附件	<input type="checkbox"/> 會計部	<input type="checkbox"/> 連附件	<input type="checkbox"/> 機械設計部	<input type="checkbox"/> 連附件
<input type="checkbox"/> 香港辦	<input type="checkbox"/> 連附件	<input type="checkbox"/> 其他:			

香港


<input type="checkbox"/> 行政部	<input type="checkbox"/> 連附件	<input type="checkbox"/> 會計部	<input type="checkbox"/> 連附件	<input type="checkbox"/> 統籌部	<input type="checkbox"/> 連附件	<input type="checkbox"/> 工程部	<input type="checkbox"/> 連附件
<input type="checkbox"/> 採購部	<input type="checkbox"/> 連附件	<input type="checkbox"/> QS部	<input type="checkbox"/> 連附件	<input type="checkbox"/> 地盤管理	<input type="checkbox"/> 連附件	<input type="checkbox"/> 維修部	<input type="checkbox"/> 連附件

*發件人簽署:	*組別成員批核簽署:
傳遞編號:	項目經理簽署: 


美特鋁質 有限公司
 MIDI Aluminium Fabricator Ltd.

工程號	J861	地盤	己連拿利
-----	------	----	------

序號	物料編號	數量	長度L	A	N	B	C	M	D			
1	J861-QL-LB02	6	1202	101	x	4	101	153	300	x	3	149

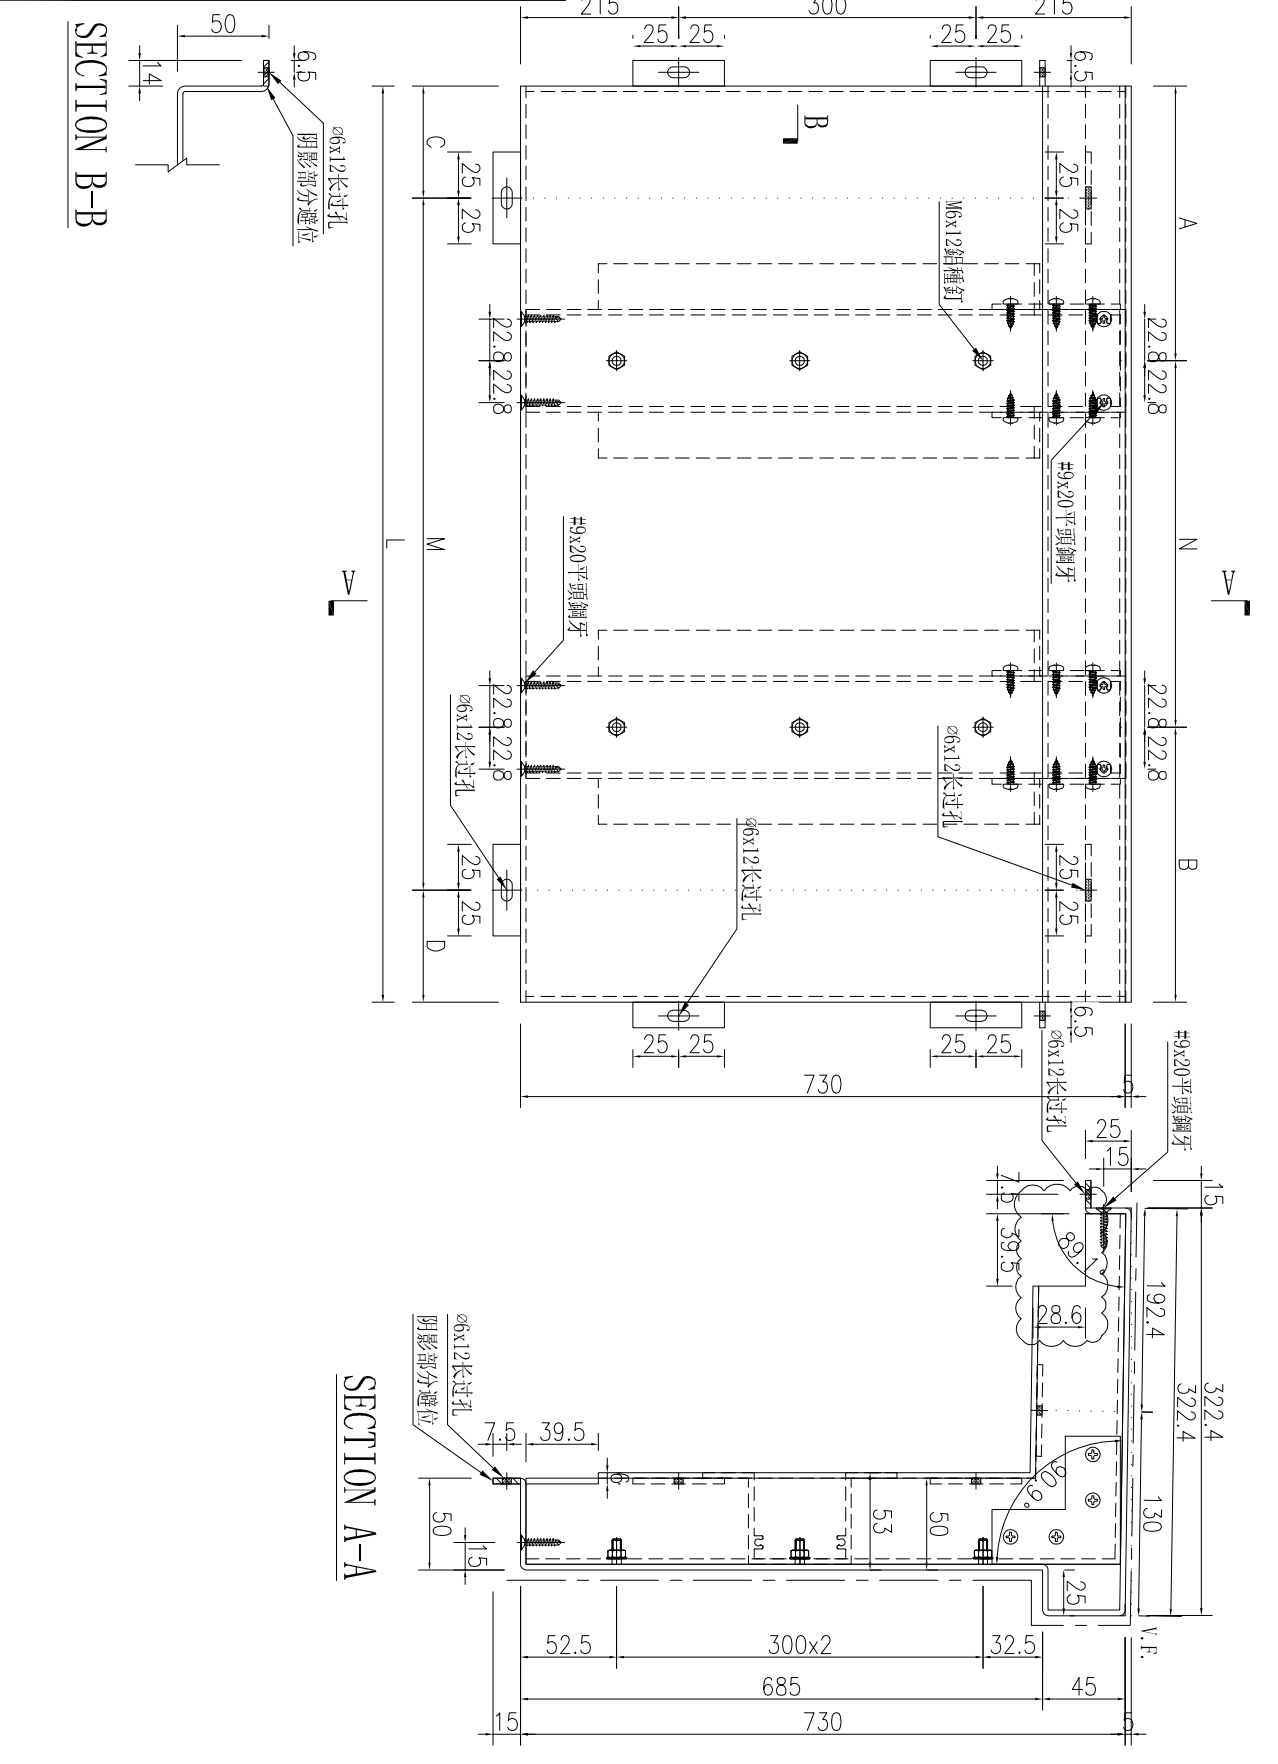


名稱	鋁板加工圖	制圖	WYY	2025-09-15	修改	A
材料	3mm厚鋁板	復核			日期	2025.12.04
顏色	UCT550041XLB-3	批准			圖號	J861-QL-LB02




工程號 J861 地盤 已連拿利

SECTION B-B


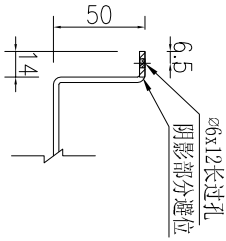


SECTION C-C

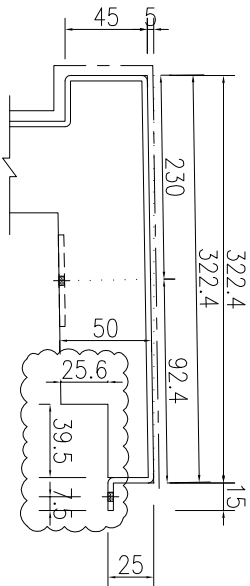

~~待定，暂停加工~~

SECTION A-A


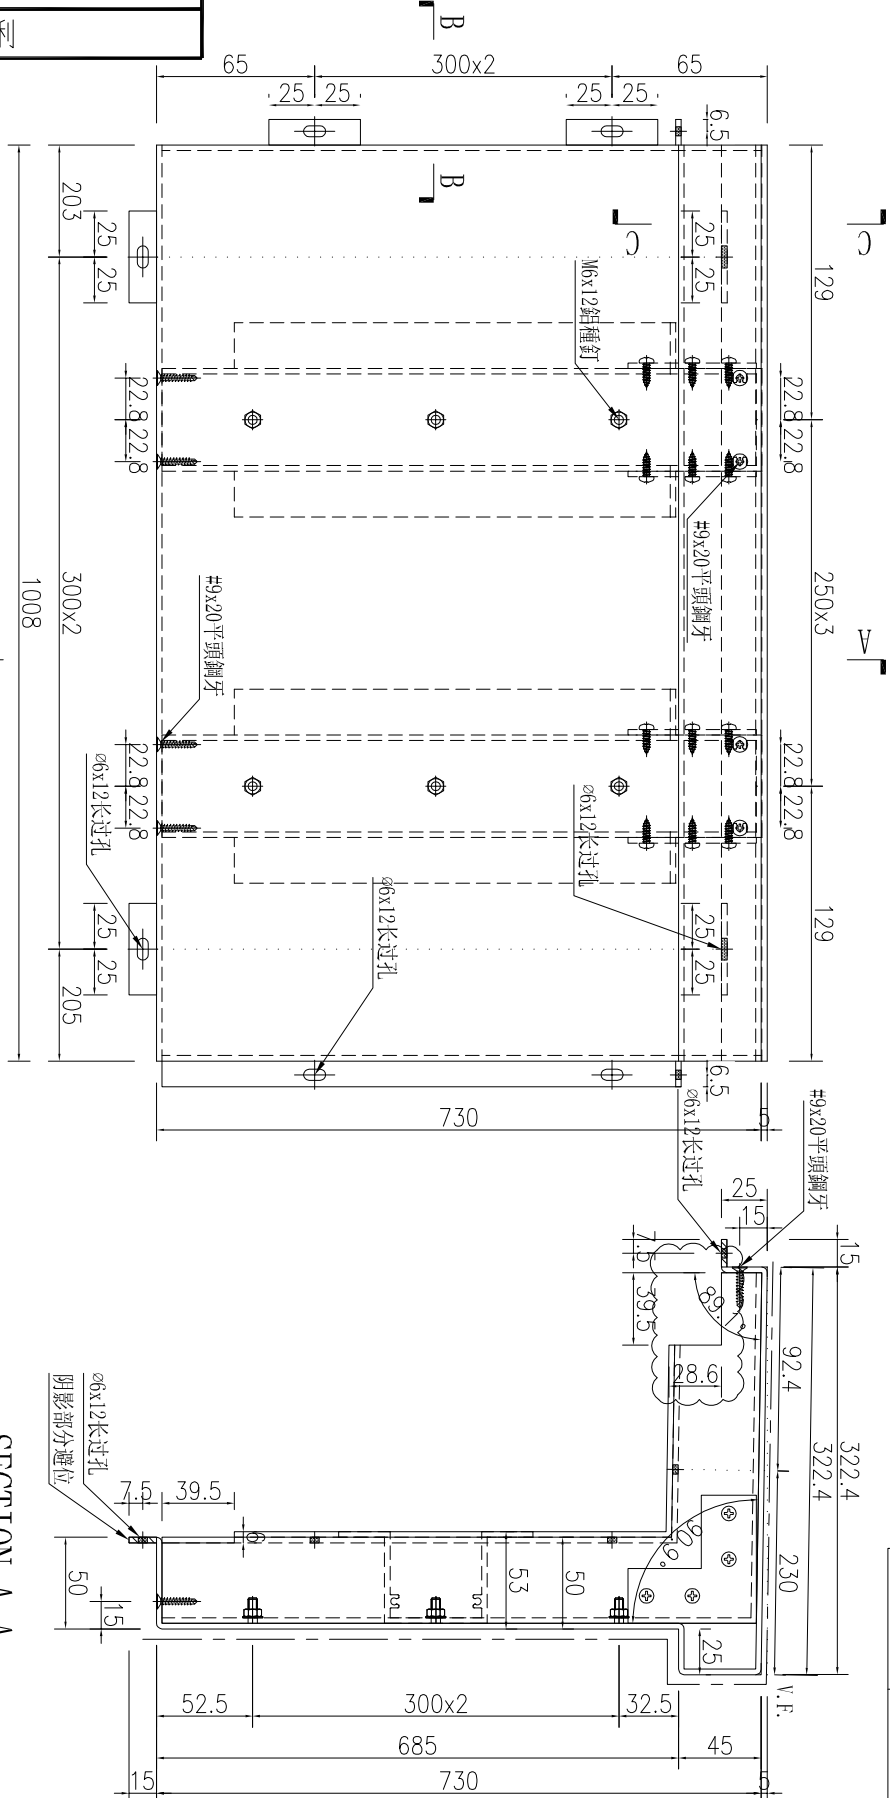
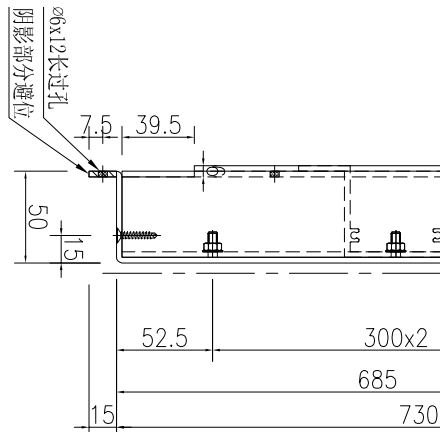


加工数量	1
------	---

名稱	鋁板加工圖	制圖	WYY	2025-09-15	修改	A
材料	3mm厚鋁板	復核			日期	2025.12.04
顏色	UCT550041XLB-3	批准			圖號	J861-QL-LB03



工程號 J861 地盤 已連拿利

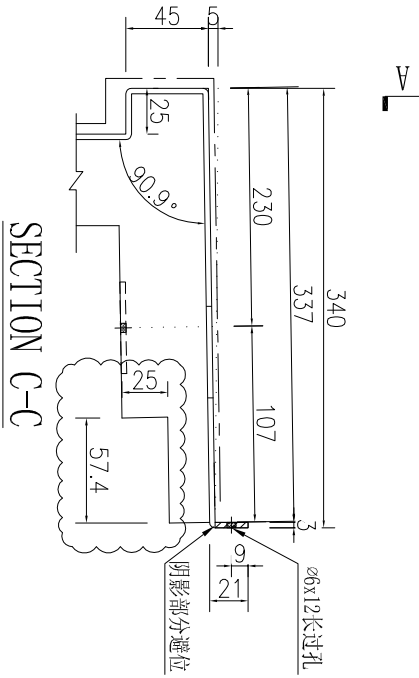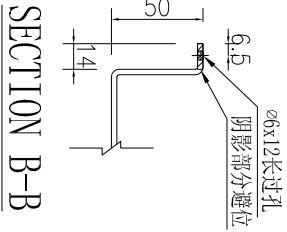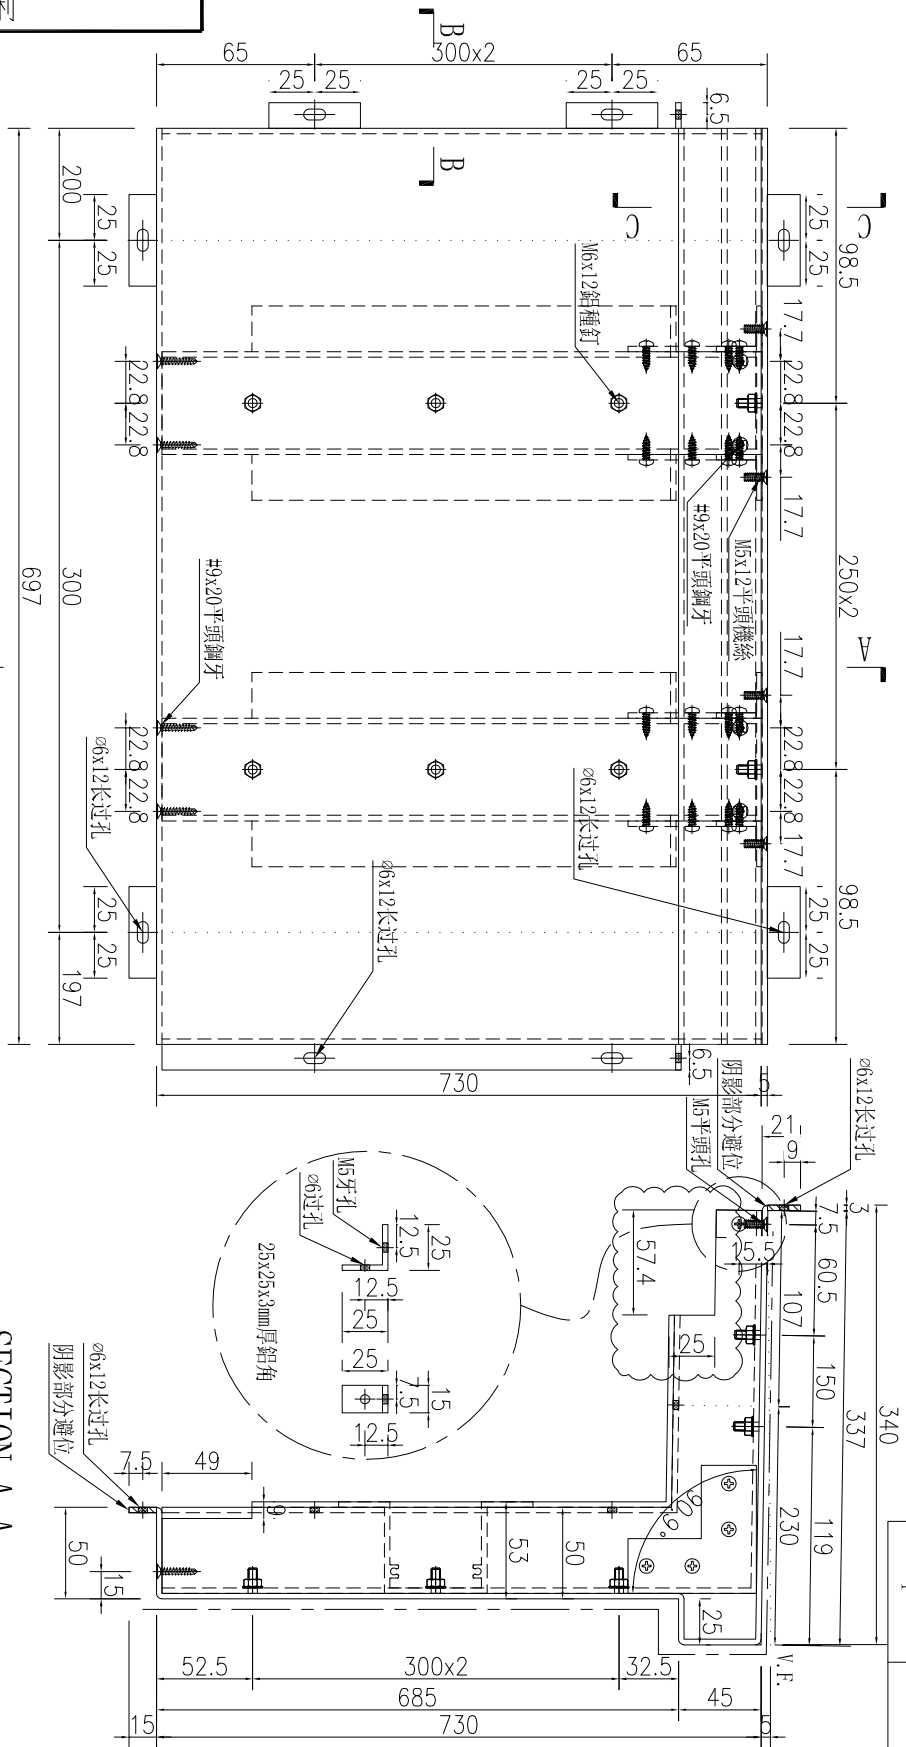

SECTION A-A

6x12长过孔
阴影部分避位

~~待定，暂停加工~~

加工数量	1
------	---


名稱	鋁板加工圖	制圖	WYY	2025-09-15	修改	A
材料	3mm厚鋁板	復核			日期	2025.12.04
顏色	UCT550041XLB-3	批准			圖號	J861-QL-LB06




工程號 J861 地盤 已連拿利

~~待定，暫停加工~~


SECTION C-C

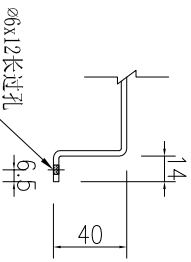



SECTION D-D

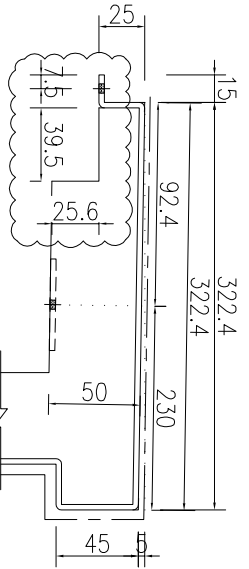

SECTION B-B

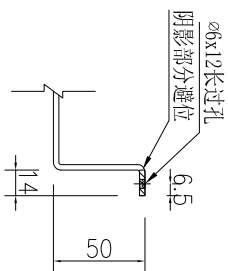

SECTION A-A

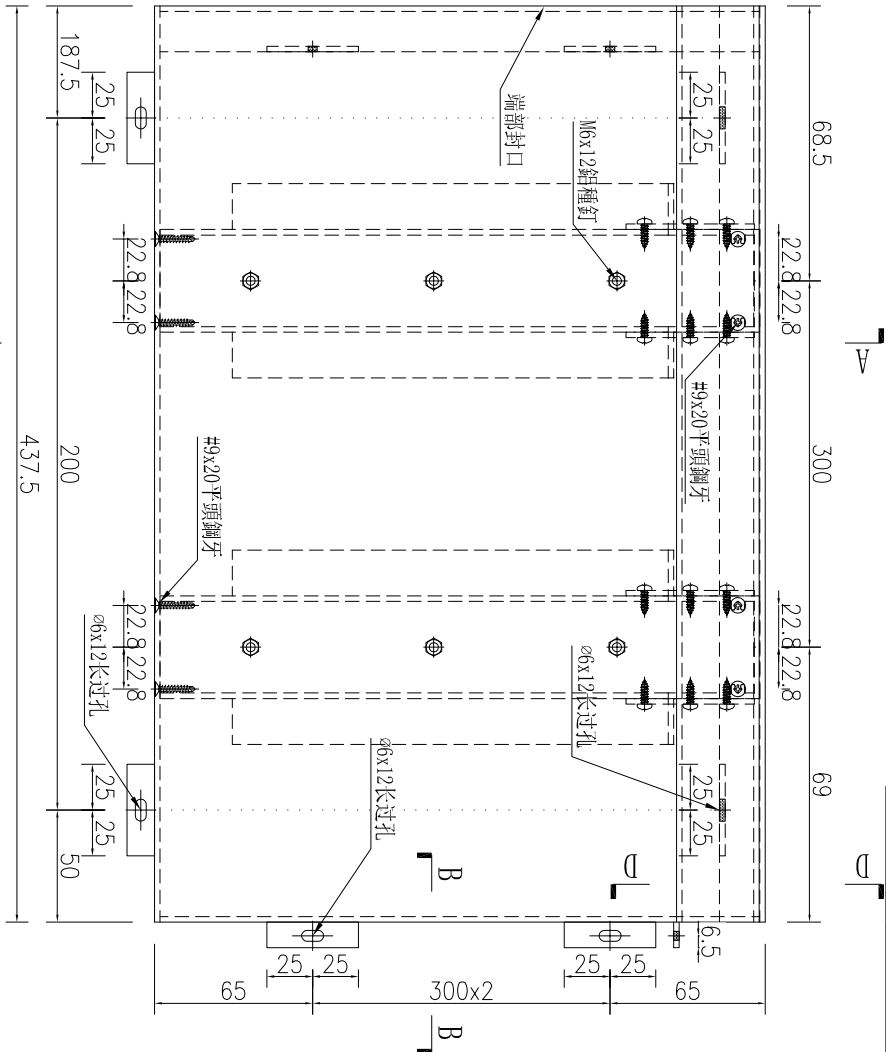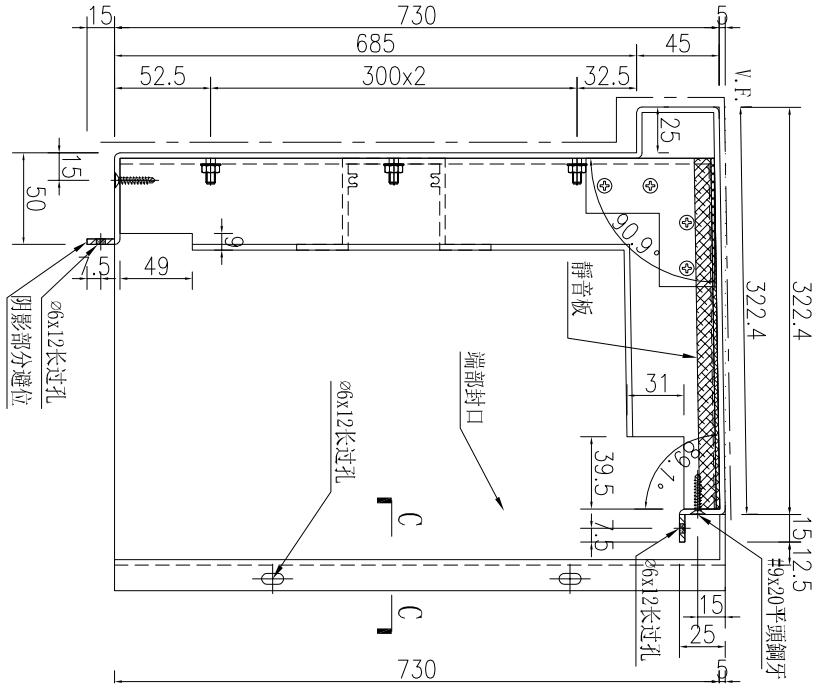


加工數量

1

名稱	鋁板加工圖	制圖	WYY	2025-09-15	修改	A
材料	3mm厚鋁板	復核			日期	2025.12.04
顏色	UCT550041XLB-3	批准			圖號	J861-QL-LB11




工程號 J861 地盤 已連拿利

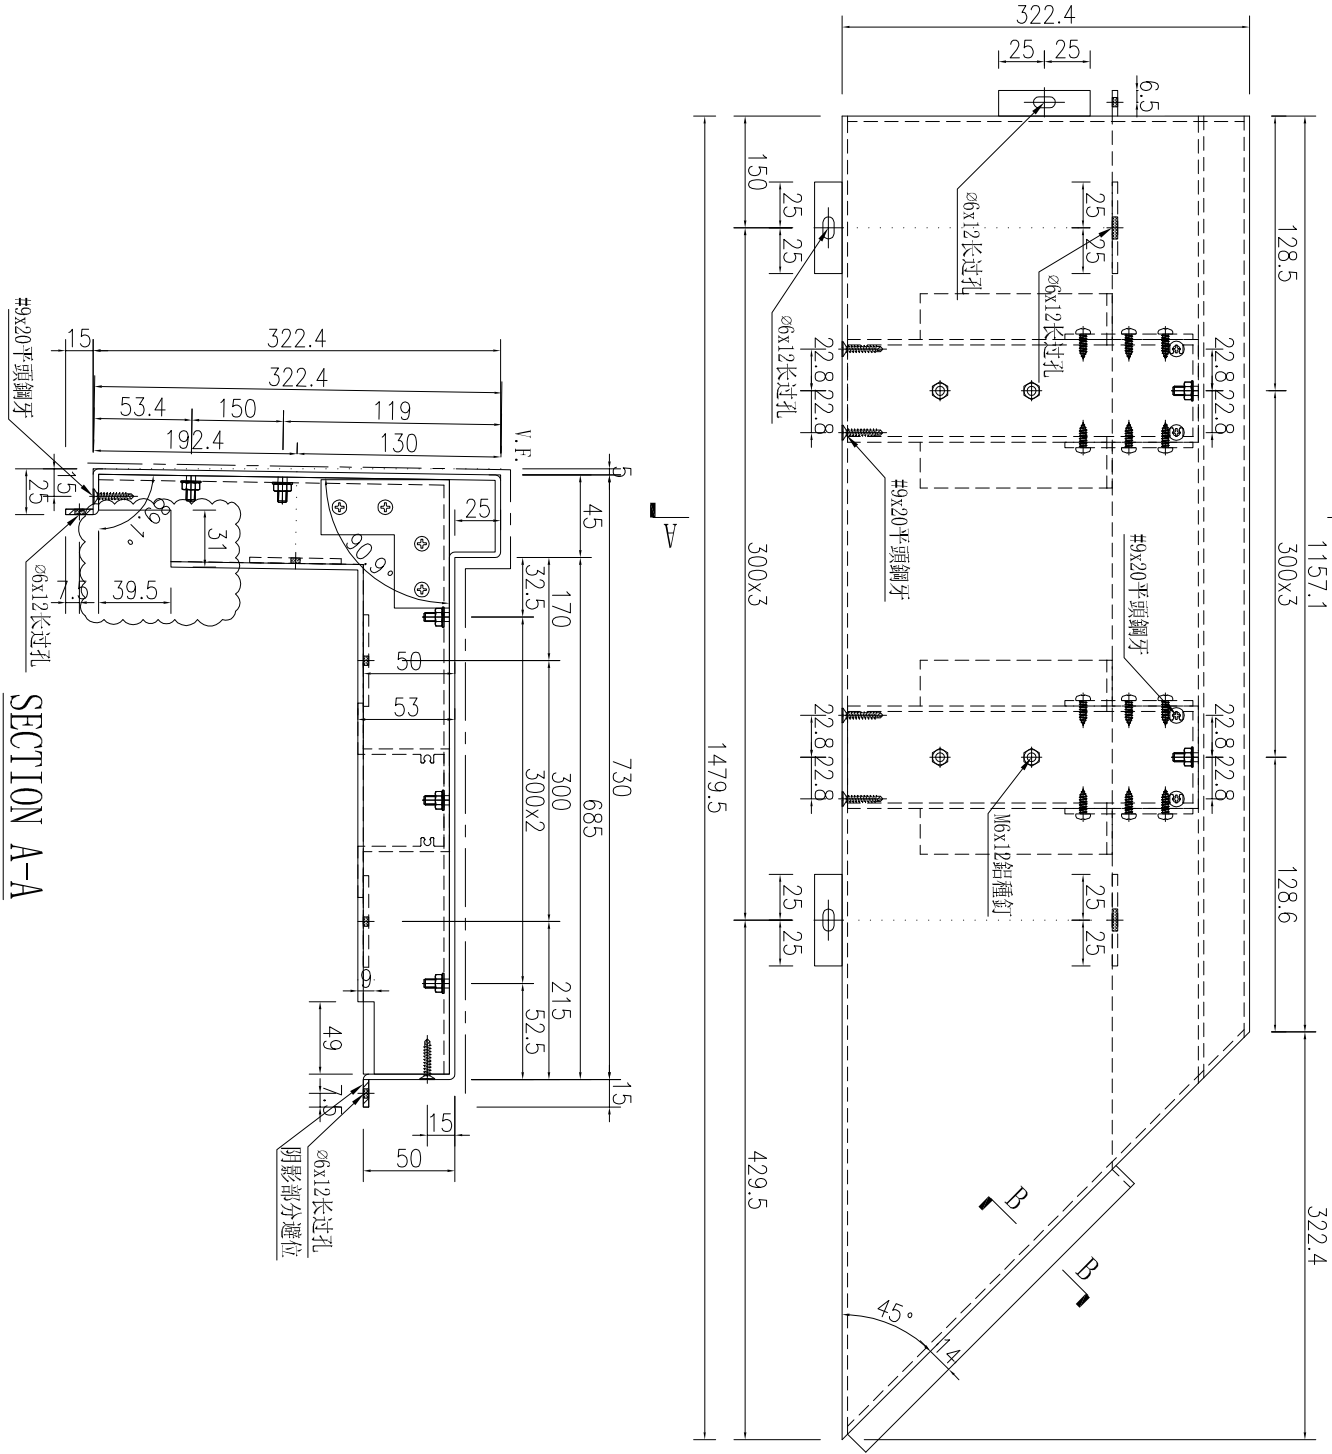

SECTION A-A

SECTION B-B

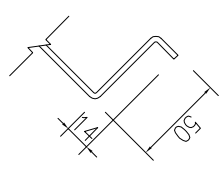

加工數量	
1	


名稱	鋁板加工圖	制圖	WYY	2025-09-15	修改	A	
材料	3mm厚鋁板	復核			日期	2025.12.04	
顏色	UCT550041XLB-3	批准			圖號	J861-QL-LB21	





工程號 J861 地盤 己連拿利

序號	物料編號	數量	長度L	A	N	B	C	M	D
1	J861-QL-LB13A	2	1185	92.5	x	92.5	153.5	x	131.5

SECTION B-B

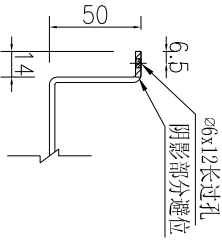


SECTION A-A

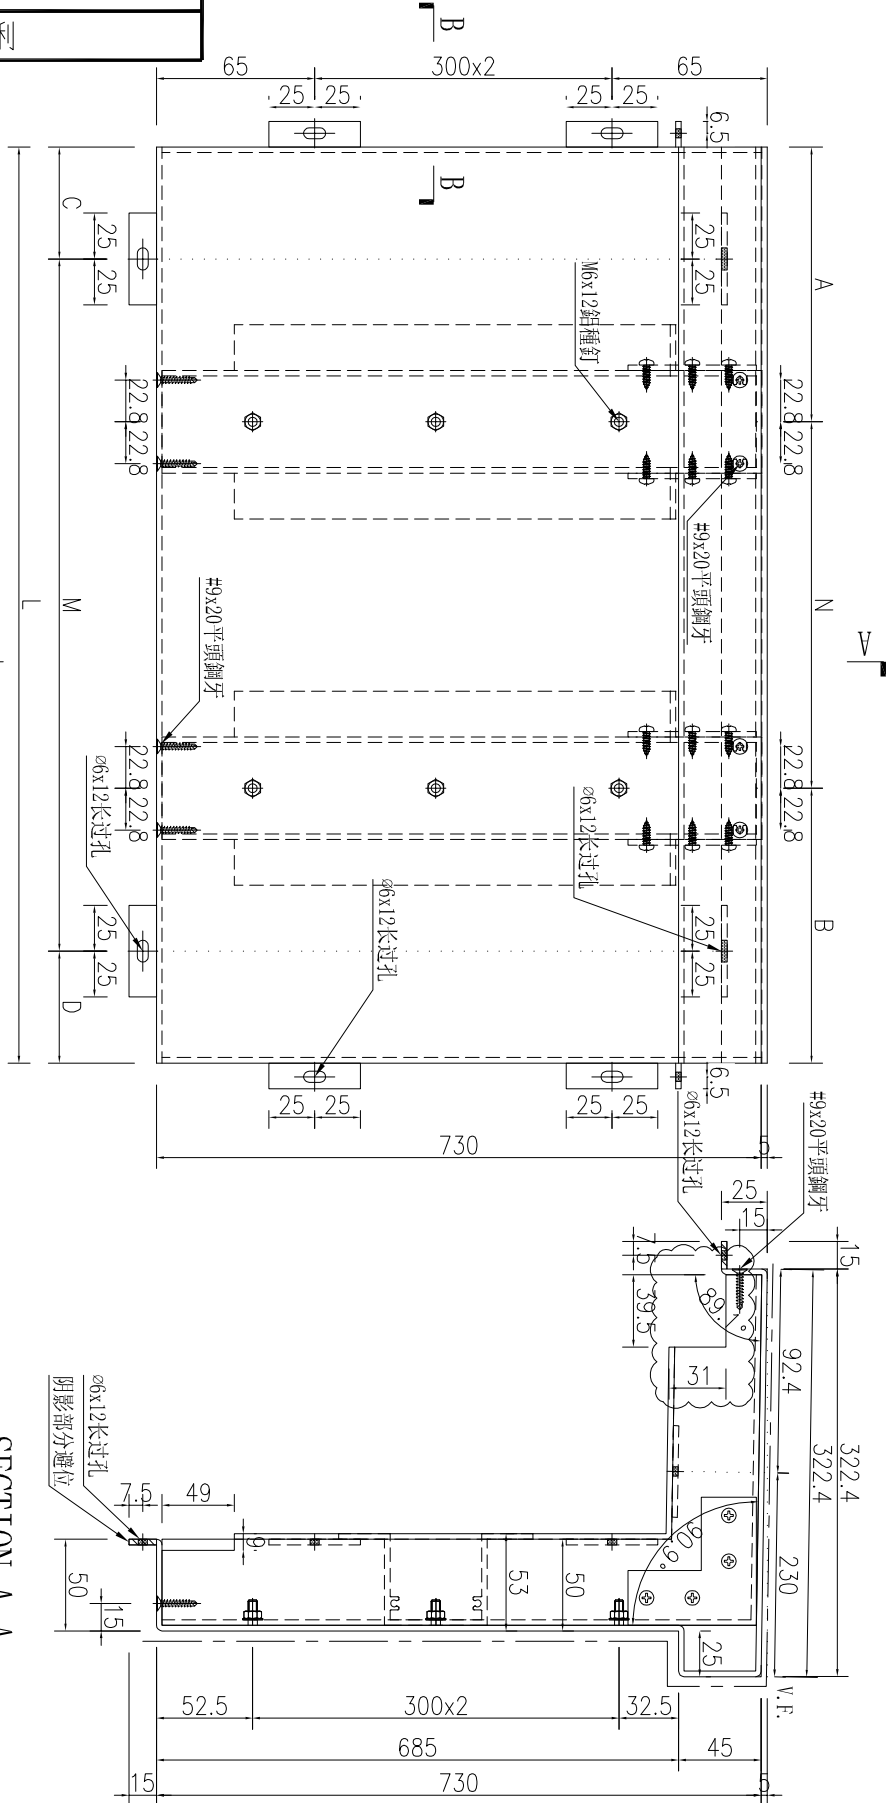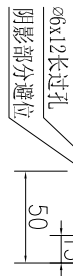

名稱	鋁板加工圖	制圖	WYY	2025-09-15	修改	A	
材料	3mm厚鋁板	復核			日期	2025.12.04	
顏色	UCT550041XLB-3	批准			圖號	J861-QL-LB13A	



工程號 J861 地盤 己連拿利

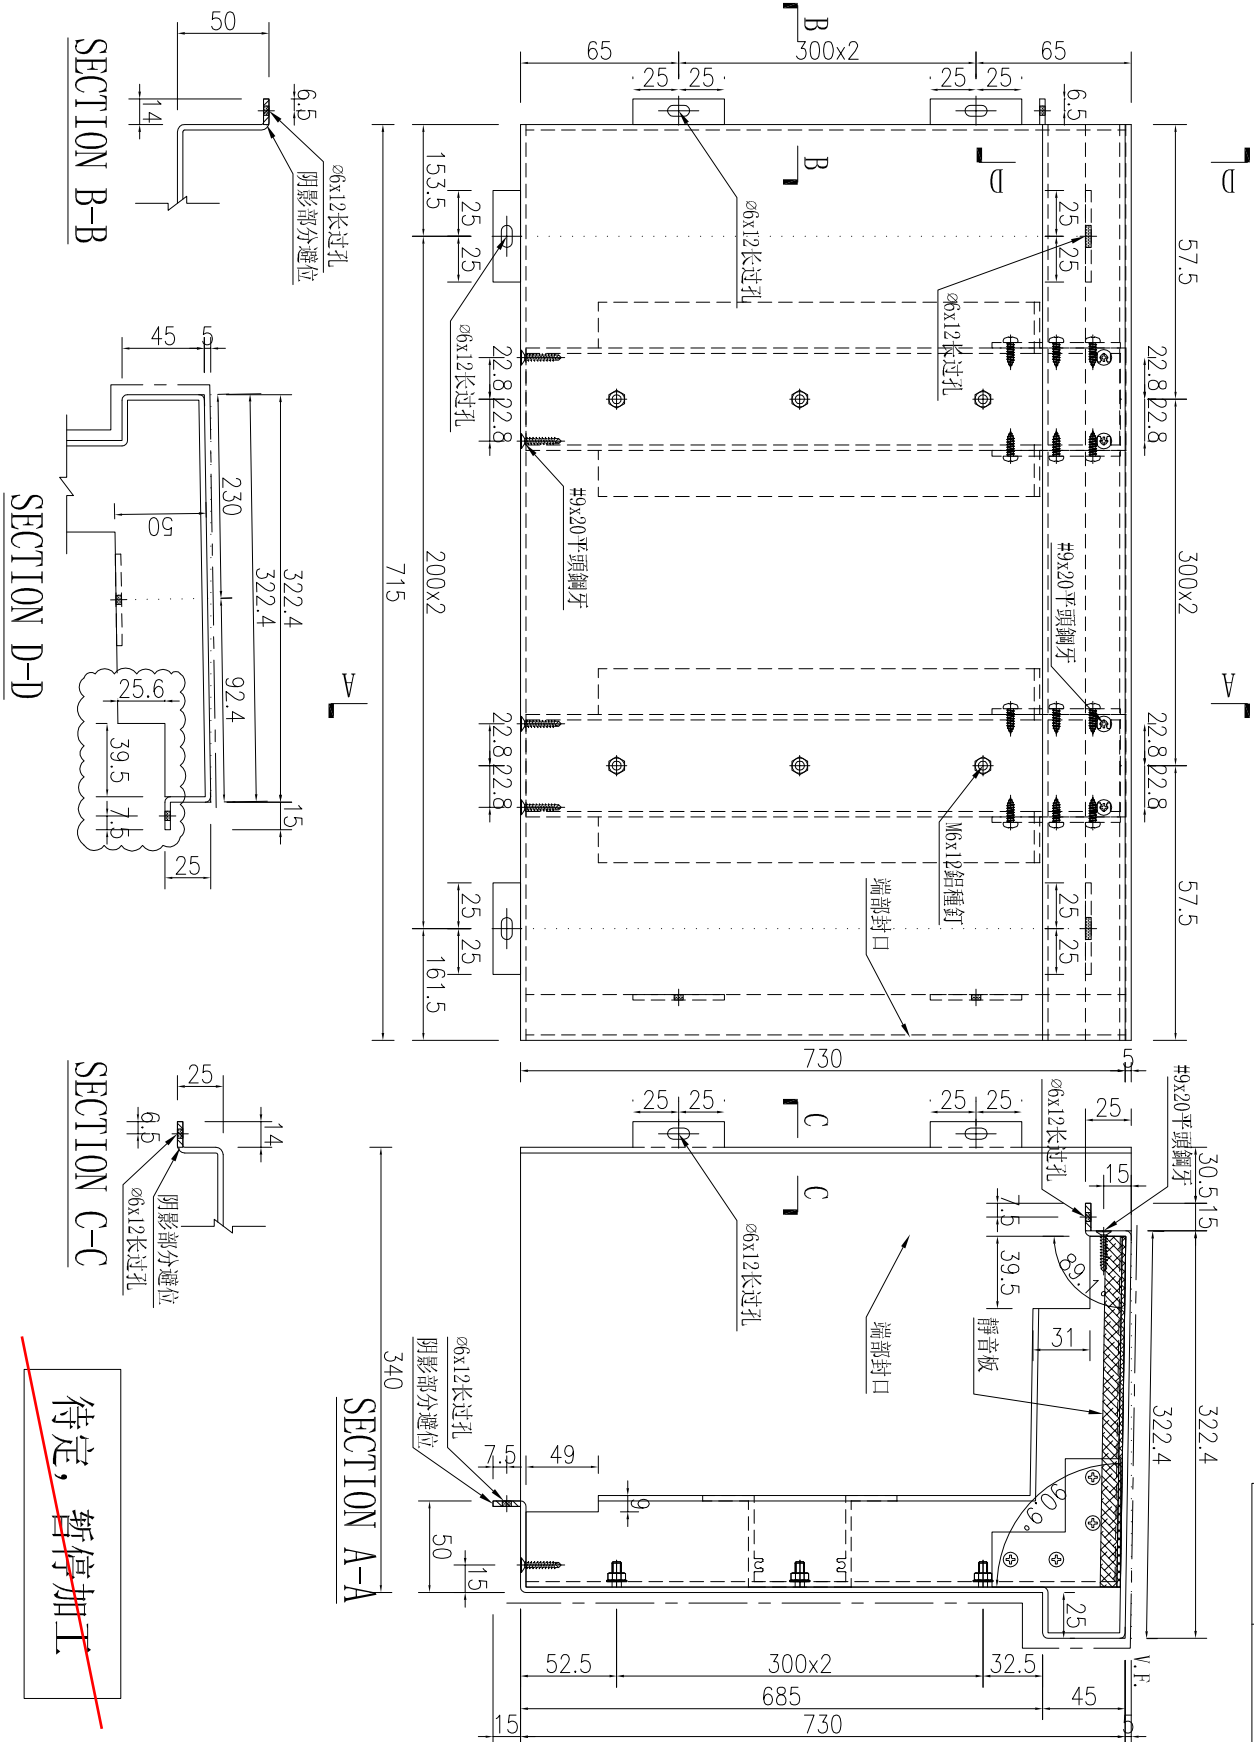


~~待定，暫停加工~~

加工數量	1
------	---

名稱	鋁板加工圖	制圖	WYY	2025-09-15	修改	A
材料	3mm厚鋁板	復核			日期	2025.12.04
顏色	UCT550041XLB-3	批准			圖號	J861-QL-LB23



工程號 J861 地盤 已連拿利

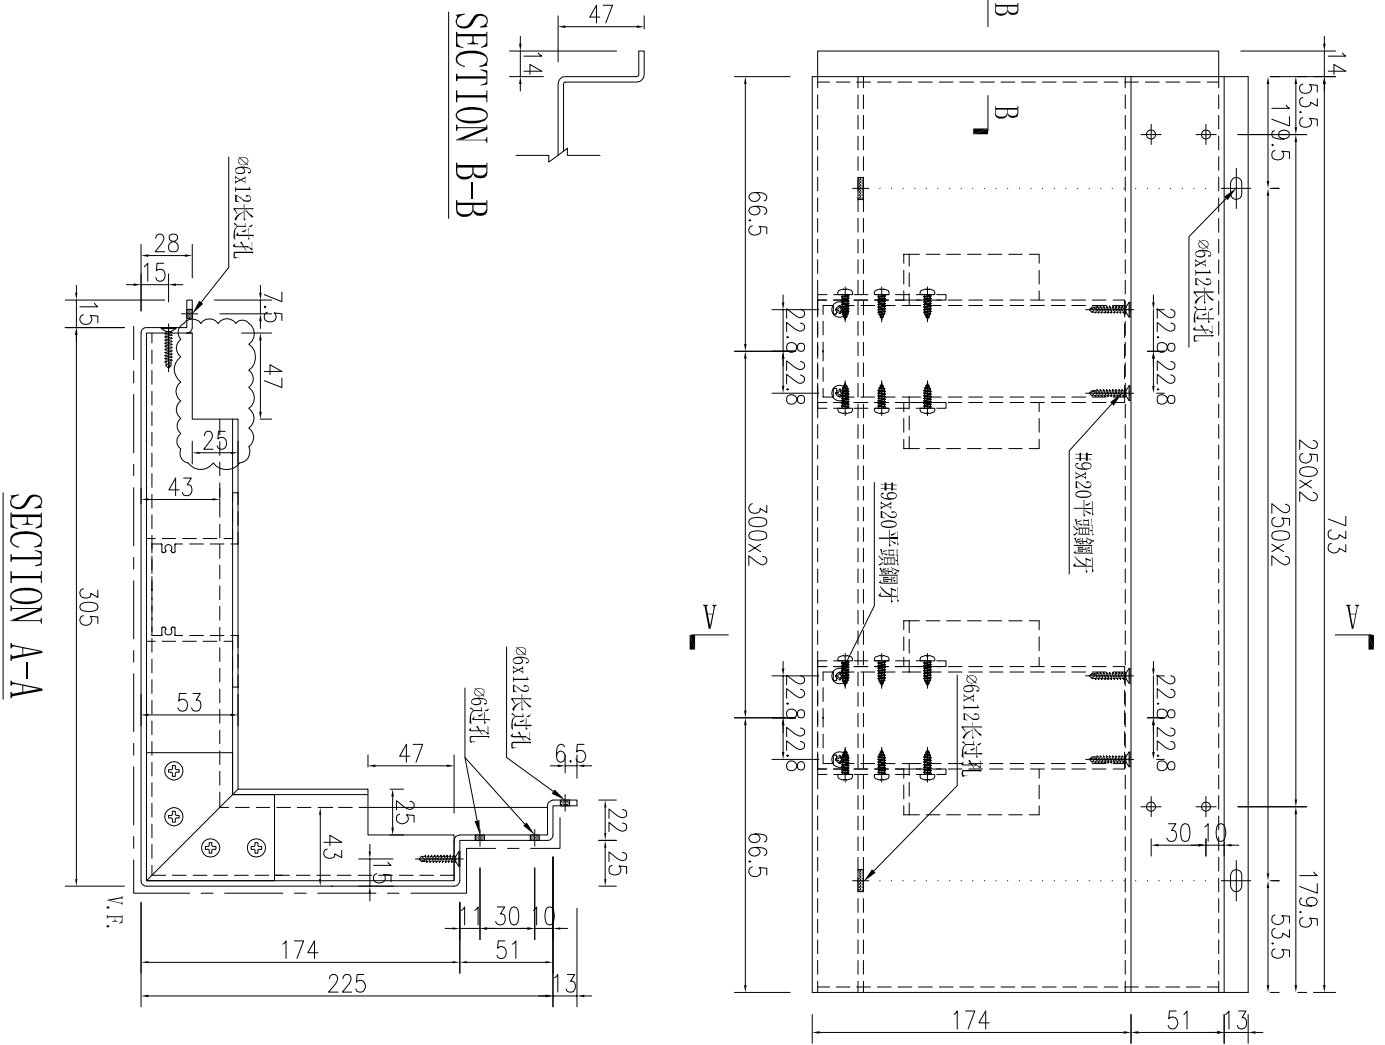

加工数量	1
------	---

名稱	鋁板加工圖	制圖	WYY	2025-09-15	修改	A	
材料	3mm厚鋁板	復核			日期	2025.12.04	
顏色	240806	批准			圖號	J861-QL-LB35	

