



工程指示 / 要求簡箋 ENGINEER INSTRUCTIONS(E.I.)

工程指示編號:	EI- 9153	修改版本:	C
	HK- 0093		
工程編號:	J 861	工程名稱:	己連拿利
收件人:	生統	發件人:	細佬
工程項目:	裙樓項目-地盤用鋁折件加工圖 (平台位置)	日期:	05/03/2026

<input type="checkbox"/> 原合約工程包	<input type="checkbox"/> 原合約工程加 / 減賬 QT-	<input type="checkbox"/> 新工程報價 QT-
---------------------------------	--	------------------------------------

信件批核號碼/圖紙參考編號:	批核模具圖紙編號:
客戶指示附件:	管理內部批簽署:

<input type="checkbox"/> 初步鋁料 B.M.	<input type="checkbox"/> 加工拆圖, 然後生產	<input type="checkbox"/> 尺寸表
<input type="checkbox"/> 正式鋁料 B.M.	<input type="checkbox"/> 技術上資料/指示	<input type="checkbox"/> 報價
<input type="checkbox"/> 配件 B.M.	<input type="checkbox"/> 樣辦或貨品說明書	<input type="checkbox"/> 分判合約
<input type="checkbox"/> 其他:		

內容: C版: 修改部份鋁板顏色  備注: 3月5日則師確認
完成上列要求日期: 30/12/2025


國內

<input type="checkbox"/> 生產技術總監	<input type="checkbox"/> 連附件	<input type="checkbox"/> 技術部	<input type="checkbox"/> 連附件	<input type="checkbox"/> 生產部	<input type="checkbox"/> 連附件
<input type="checkbox"/> 採購部	<input type="checkbox"/> 連附件	<input checked="" type="checkbox"/> 生產統籌部	<input checked="" type="checkbox"/> 連附件	<input type="checkbox"/> 報關組	<input type="checkbox"/> 連附件
<input type="checkbox"/> 質檢部	<input type="checkbox"/> 連附件	<input type="checkbox"/> 會計部	<input type="checkbox"/> 連附件	<input type="checkbox"/> 機械設計部	<input type="checkbox"/> 連附件
<input type="checkbox"/> 香港辦	<input type="checkbox"/> 連附件	<input type="checkbox"/> 其他:			


香港

<input type="checkbox"/> 行政部	<input type="checkbox"/> 連附件	<input type="checkbox"/> 會計部	<input type="checkbox"/> 連附件	<input type="checkbox"/> 統籌部	<input type="checkbox"/> 連附件	<input type="checkbox"/> 工程部	<input type="checkbox"/> 連附件
<input type="checkbox"/> 採購部	<input type="checkbox"/> 連附件	<input type="checkbox"/> QS部	<input type="checkbox"/> 連附件	<input type="checkbox"/> 地盤管理	<input type="checkbox"/> 連附件	<input type="checkbox"/> 維修部	<input type="checkbox"/> 連附件


*發件人簽署:	*組別成員批核簽署:
傳遞編號:	項目經理簽署: 

 <b>美特鋁質</b> 有限公司 MIDI Aluminium Fabricator Ltd.	工程號: J-861	計算: WYY	日期: 2025.09.24		送呈: 施哥
	地盤名稱: 己連拿利	核對:	日期:		副本:
<b>地盤用鋁板B.M.表</b>	項目類別:	批准:	日期:		
BM編號:	修改版次:	A/C Code:	總V.F.: 271.98	總重量: 2598.06	此BM依據 資料計算

序號	修改內容	鋁板圖號	鋁板名稱	顏色	實用	後備	總數	總重量	單件展開面積	總展開面積	單件V.F.	總V.F.	備註
									平方米		平方米		
67		J861-QL-LB54	3mm厚鋁板	LX01963MH	2		2	17.722	1.090	2.180	0.911	1.822	
68		J861-QL-LB55	3mm厚鋁板	LX01963MH	1		1	4.885	0.601	0.601	0.492	0.492	
69		J861-QL-LB56	3mm厚鋁板	LX01963MH	1		1	5.246	0.645	0.645	0.547	0.547	
70		J861-QL-LB57	3mm厚鋁板	LX01963MH	2		2	14.132	0.869	1.738	0.741	1.481	
71		J861-QL-LB58	3mm厚鋁板	LX01963MH	1		1	3.895	0.479	0.479	0.400	0.400	
72		J861-QL-LB47R	3mm厚鋁板	LX01963MH	1		1	29.471	3.625	3.625	3.397	3.397	
73		J861-QL-LB48R	3mm厚鋁板	LX01963MH	2		2	59.067	3.633	7.265	3.397	6.794	
74		J861-QL-LB49R	3mm厚鋁板	LX01963MH	1		1	29.583	3.639	3.639	3.397	3.397	
75		J861-QL-LB50R	3mm厚鋁板	LX01963MH	1		1	5.246	0.645	0.645	0.547	0.547	
76		J861-QL-LB51R	3mm厚鋁板	LX01963MH	2		2	14.132	0.869	1.738	0.741	1.481	
77		J861-QL-LB52R	3mm厚鋁板	LX01963MH	1		1	7.153	0.880	0.880	0.749	0.749	
78		J861-QL-LB53R	3mm厚鋁板	LX01963MH	1		1	6.579	0.809	0.809	0.673	0.673	
79		J861-QL-LB54R	3mm厚鋁板	LX01963MH	2		2	17.722	1.090	2.180	0.911	1.822	
80		J861-QL-LB55R	3mm厚鋁板	LX01963MH	1		1	8.971	1.103	1.103	0.921	0.921	
81		J861-QL-LB56R	3mm厚鋁板	LX01963MH	1		1	5.246	0.645	0.645	0.547	0.547	
82		J861-QL-LB57R	3mm厚鋁板	LX01963MH	2		2	14.132	0.869	1.738	0.741	1.481	
83		J861-QL-LB58R	3mm厚鋁板	LX01963MH	1		1	7.153	0.880	0.880	0.749	0.749	
84		J861-QL-LB59	3mm厚鋁板	LX01963MH	2		2	23.040	1.417	2.834	1.176	2.353	
85		J861-QL-LB60	3mm厚鋁板	LX01963MH	4		4	55.067	1.693	6.773	1.578	6.311	
86		J861-QL-LB61	3mm厚鋁板	LX01963MH	2		2	30.118	1.852	3.705	1.578	3.156	
87	C顏色修改	J861-QL-LB62	3mm厚鋁板	UCT550041XLB-3	1		1	8.201	1.009	1.009	0.883	0.883	
88	C顏色修改	J861-QL-LB77	3mm厚鋁板	UCT550041XLB-3	1		1	7.246	0.891	0.891	0.773	0.773	

 <b>美特鋁質</b> 有限公司 MIDI Aluminium Fabricator Ltd.	工程號: J-861	計算: WYY	日期: 2025.09.24		送呈: 施哥
	地盤名稱: 己連拿利	核對:	日期:		副本:
<b>地盤用鋁板B.M.表</b>	項目類別:	批准:	日期:		
BM編號:	修改版次:	A/C Code:	總V.F.: 271.98	總重量: 2598.06	此BM依據 資料計算

序號	修改內容	鋁板圖號	鋁板名稱	顏色	實用	後備	總數	總重量	單件展開面積	總展開面積	單件V.F.	總V.F.	備註
									平方米		平方米		
89	C顏色修改	J861-QL-LB63	3mm厚鋁板	UCT550041XLB-3	4		4	32.803	1.009	4.035	0.883	3.530	
90	C顏色修改	J861-QL-LB64	3mm厚鋁板	UCT550041XLB-3	3		3	24.603	1.009	3.026	0.883	2.648	
91	C顏色修改	J861-QL-LB78	3mm厚鋁板	UCT550041XLB-3	1		1	7.246	0.891	0.891	0.773	0.773	
92	C顏色修改	J861-QL-LB65	3mm厚鋁板	UCT550041XLB-3	1		1	8.201	1.009	1.009	0.883	0.883	
93	C顏色修改	J861-QL-LB79	3mm厚鋁板	UCT550041XLB-3	1		1	7.246	0.891	0.891	0.773	0.773	
94	C顏色修改	J861-QL-LB66	3mm厚鋁板	240806	1		1	12.910	1.588	1.588	1.418	1.418	
95	C顏色修改	J861-QL-LB80	3mm厚鋁板	240806	1		1	11.408	1.403	1.403	1.241	1.241	
96	C顏色修改	J861-QL-LB67	3mm厚鋁板	240806	4		4	51.640	1.588	6.352	1.418	5.670	
97	C顏色修改	J861-QL-LB68	3mm厚鋁板	240806	3		3	38.730	1.588	4.764	1.418	4.253	
98	C顏色修改	J861-QL-LB81	3mm厚鋁板	240806	1		1	11.408	1.403	1.403	1.241	1.241	
99	C顏色修改	J861-QL-LB69	3mm厚鋁板	240806	1		1	12.910	1.588	1.588	1.418	1.418	
100	C顏色修改	J861-QL-LB82	3mm厚鋁板	240806	1		1	11.408	1.403	1.403	1.241	1.241	
101	C顏色修改	J861-QL-LB70	3mm厚鋁板	240806	1		1	10.710	1.317	1.317	1.164	1.164	
102	C顏色修改	J861-QL-LB83	3mm厚鋁板	240806	1		1	9.463	1.164	1.164	1.019	1.019	
103	C顏色修改	J861-QL-LB71	3mm厚鋁板	240806	4		4	42.838	1.317	5.269	1.164	4.658	
104	C顏色修改	J861-QL-LB72	3mm厚鋁板	240806	3		3	32.129	1.317	3.952	1.164	3.493	
105	C顏色修改	J861-QL-LB84	3mm厚鋁板	240806	1		1	9.463	1.164	1.164	1.019	1.019	
106	C顏色修改	J861-QL-LB73	3mm厚鋁板	240806	1		1	10.710	1.317	1.317	1.164	1.164	
107	C顏色修改	J861-QL-LB85	3mm厚鋁板	240806	1		1	9.463	1.164	1.164	1.019	1.019	
108	C顏色修改	J861-QL-LB74	3mm厚鋁板	240806	1		1	11.888	1.462	1.462	1.069	1.069	
109	C顏色修改	J861-QL-LB86	3mm厚鋁板	240806	1		1	10.717	1.318	1.318	0.936	0.936	
110	C顏色修改	J861-QL-LB75	3mm厚鋁板	240806	7		7	69.394	1.219	8.536	1.069	7.481	

 <b>美特鋁質</b> 有限公司 MIDI Aluminium Fabricator Ltd.	工程號: J-861	計算: WYY	日期:	2025.09.24			送呈: 施哥
	地盤名稱: 己連拿利	核對:	日期:				副本:
<b>地盤用鋁板B.M.表</b>		項目類別:	批准:	日期:			
BM編號:	修改版次:	A/C Code:	總V.F.:	271.98	總重量:	2598.06	此BM依據 資料計算

序號	修改內容	鋁板圖號	鋁板名稱	顏色	實用	後備	總數	總重量	單件展 開面積	總展開面 積	單件V.F.	總V.F.	備註
									平方米		平方米		
111	C顏色修改	J861-QL-LB87	3mm厚鋁板	240806	1		1	8.742	1.075	1.075	0.936	0.936	
112	C顏色修改	J861-QL-LB76	3mm厚鋁板	240806	1		1	11.888	1.462	1.462	1.069	1.069	
113	C顏色修改	J861-QL-LB88	3mm厚鋁板	240806	1		1	10.717	1.318	1.318	0.936	0.936	
114					總合計:		322	2598.06		319.56		271.975	












工程號 J861 地盤 已連拿利

~~待定，暫停加工~~

序號	物料編號	數量	長度L	高度H	A	N	B	C	M	D	E	K	F
1	J861-QL-LB66	1	1125	1260	70	x	4	30	x	30	112.5	x	112.5
2	J861-QL-LB80	1	985	1260	70	x	4	30	x	30	42.5	x	42.5

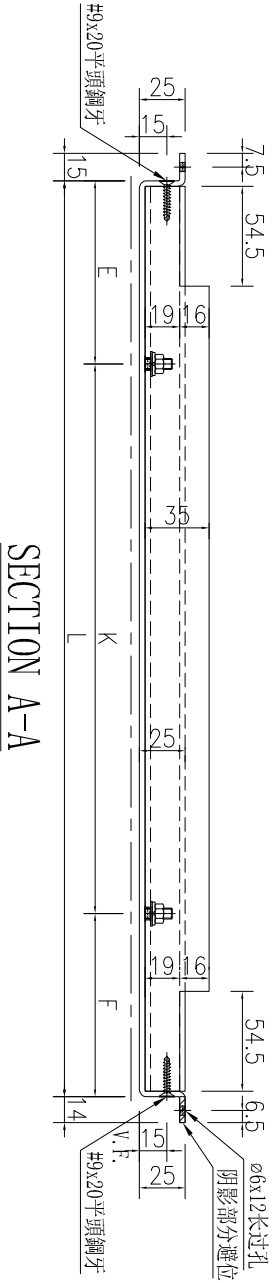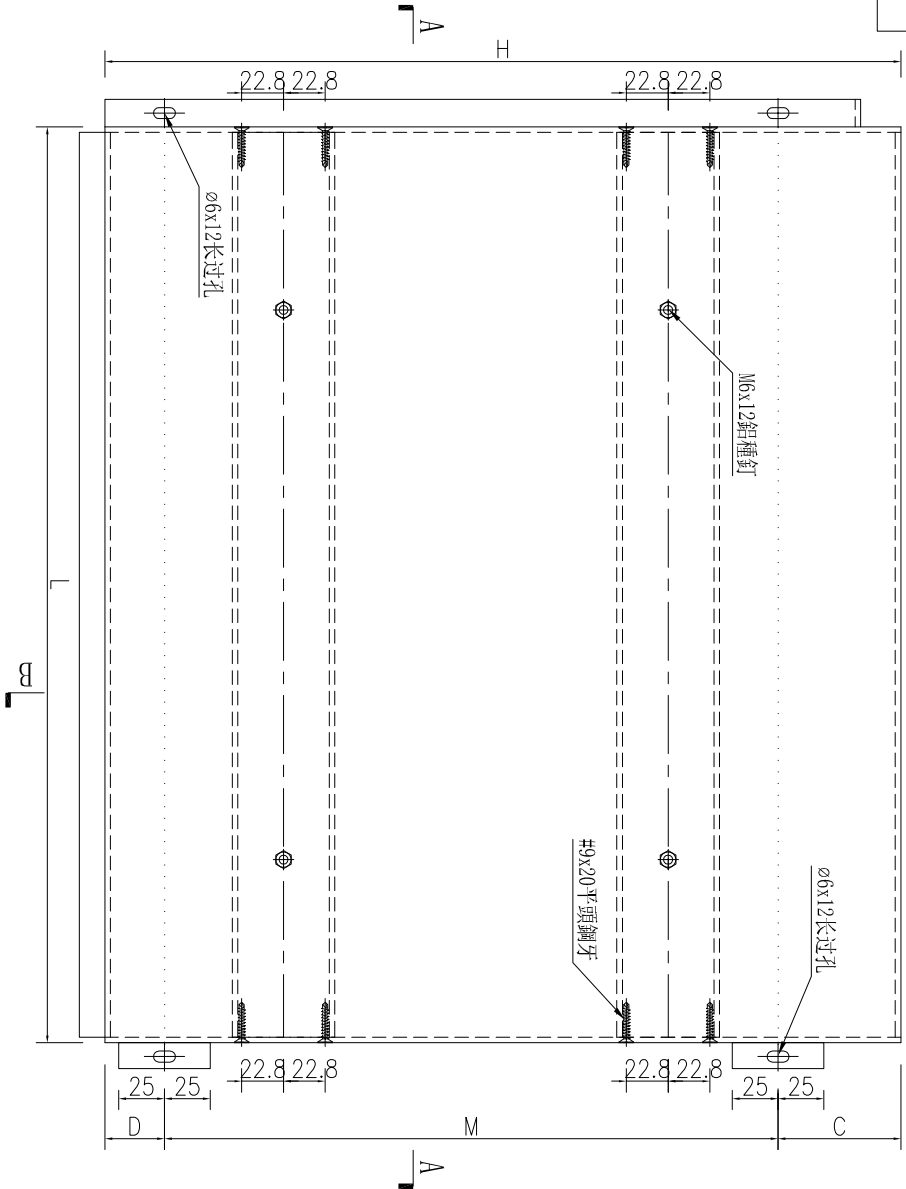

SECTION B-B

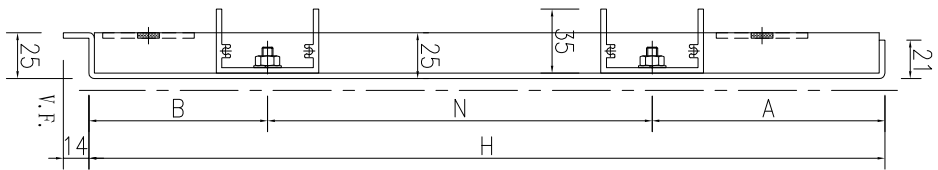

名稱	鋁板加工圖	制圖	WYY	2025-09-15	修改		
材料	3mm厚鋁板	復核			日期		
顏色	240806	批准			圖號	J861-QL-LB66	




工程號


J861

地盤


己連拿利

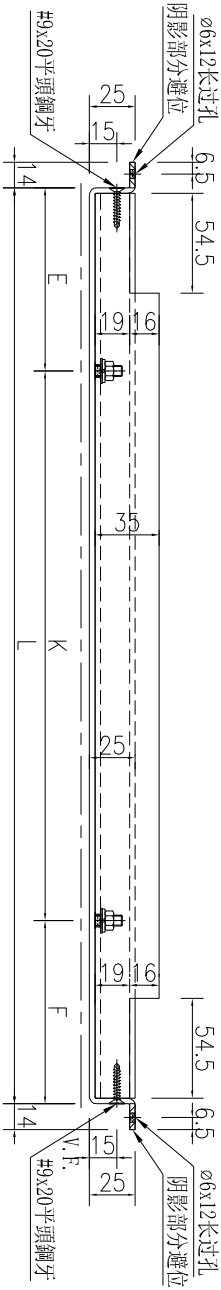

SECTION A-A

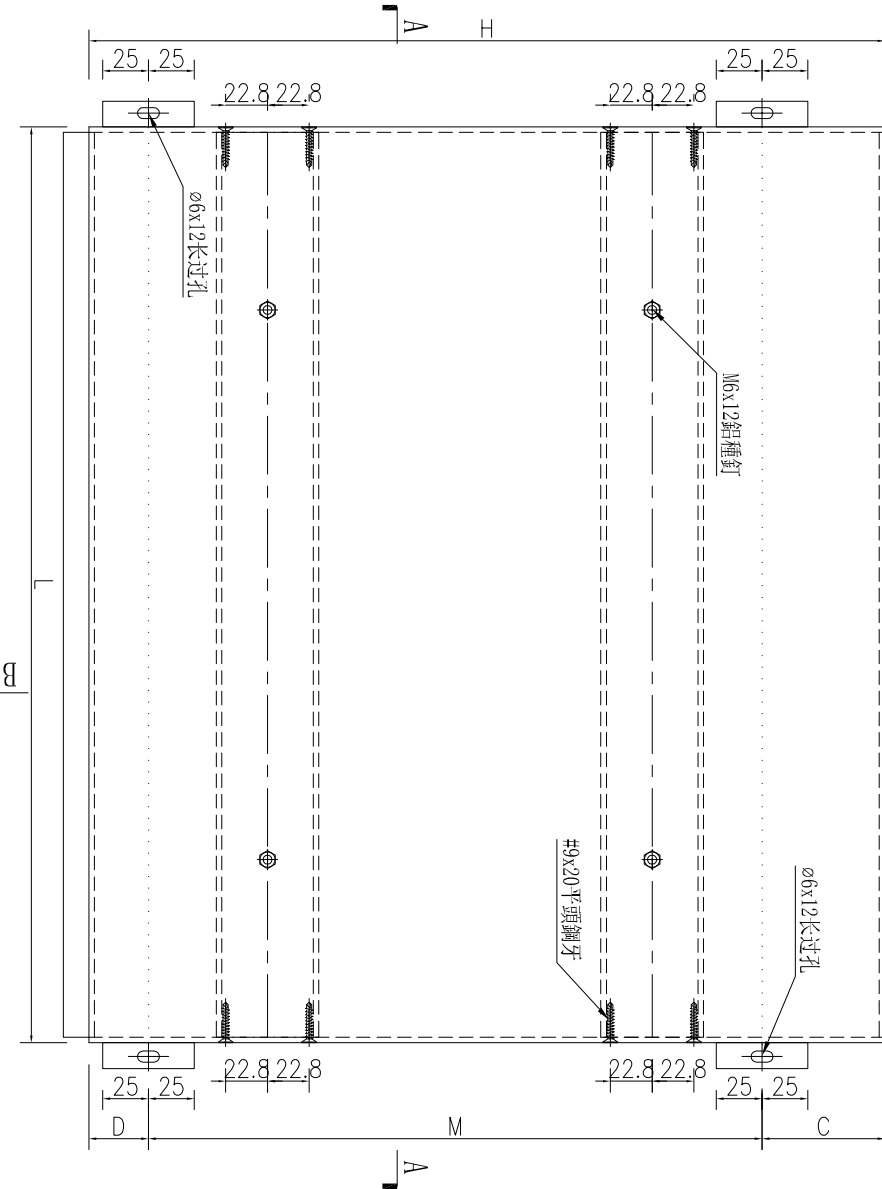

SECTION B-B

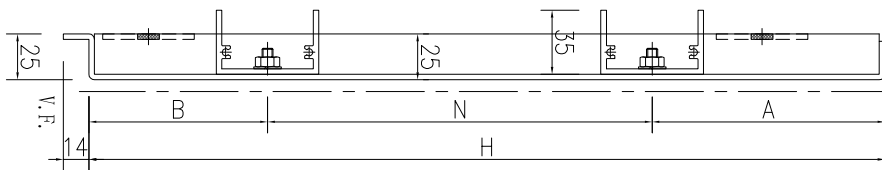

序號	物料編號	數量	長度L	高度H	A	N	B	C	M	D	E	K	F	
1	J861-QL-LB67	4	1125	1260	70	280	x	4	70	180	300	x	3	112.5
2	J861-QL-LB68	3	1125	1260	70	280	x	4	70	30	300	x	3	112.5
3	J861-QL-LB81	1	985	1260	70	280	x	4	70	180	300	x	3	42.5


名稱	鋁板加工圖	制圖	WYY	2025-09-15	修改	
材料	3mm厚鋁板	復核			日期	
顏色	240806	批准			圖號	J861-QL-LB67





工程號 J861 地盤 已連拿利

待定, 暫停加工

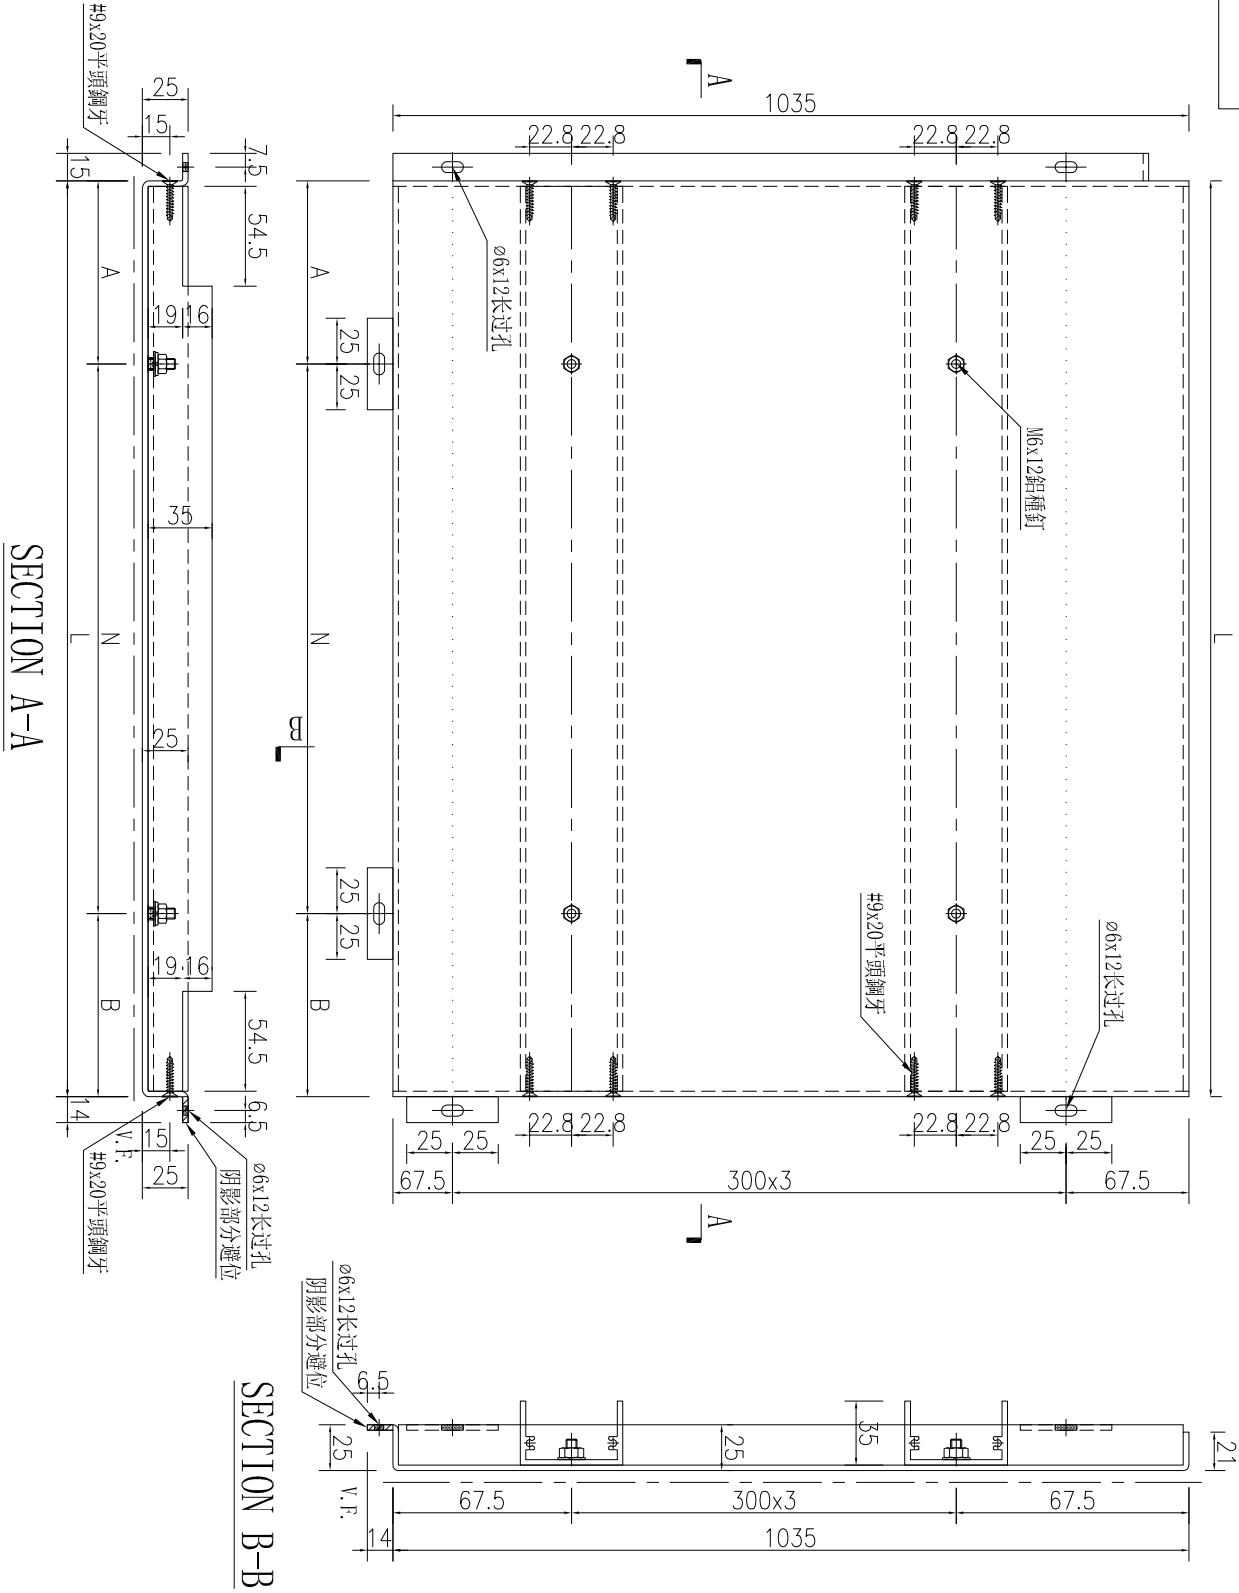

序號	物料編號	數量	長度L	A	N	B
1	J861-QL-LB70	1	1125	112.5	300	112.5
2	J861-QL-LB83	1	985	42.5	300	42.5

名稱	鋁板加工圖	制圖	WYY	2025-09-15	修改	
材料	3mm厚鋁板	復核			日期	
顏色	240806	批准			圖號	J861-QL-LB70




工程號

J861

地盤

己連拿利

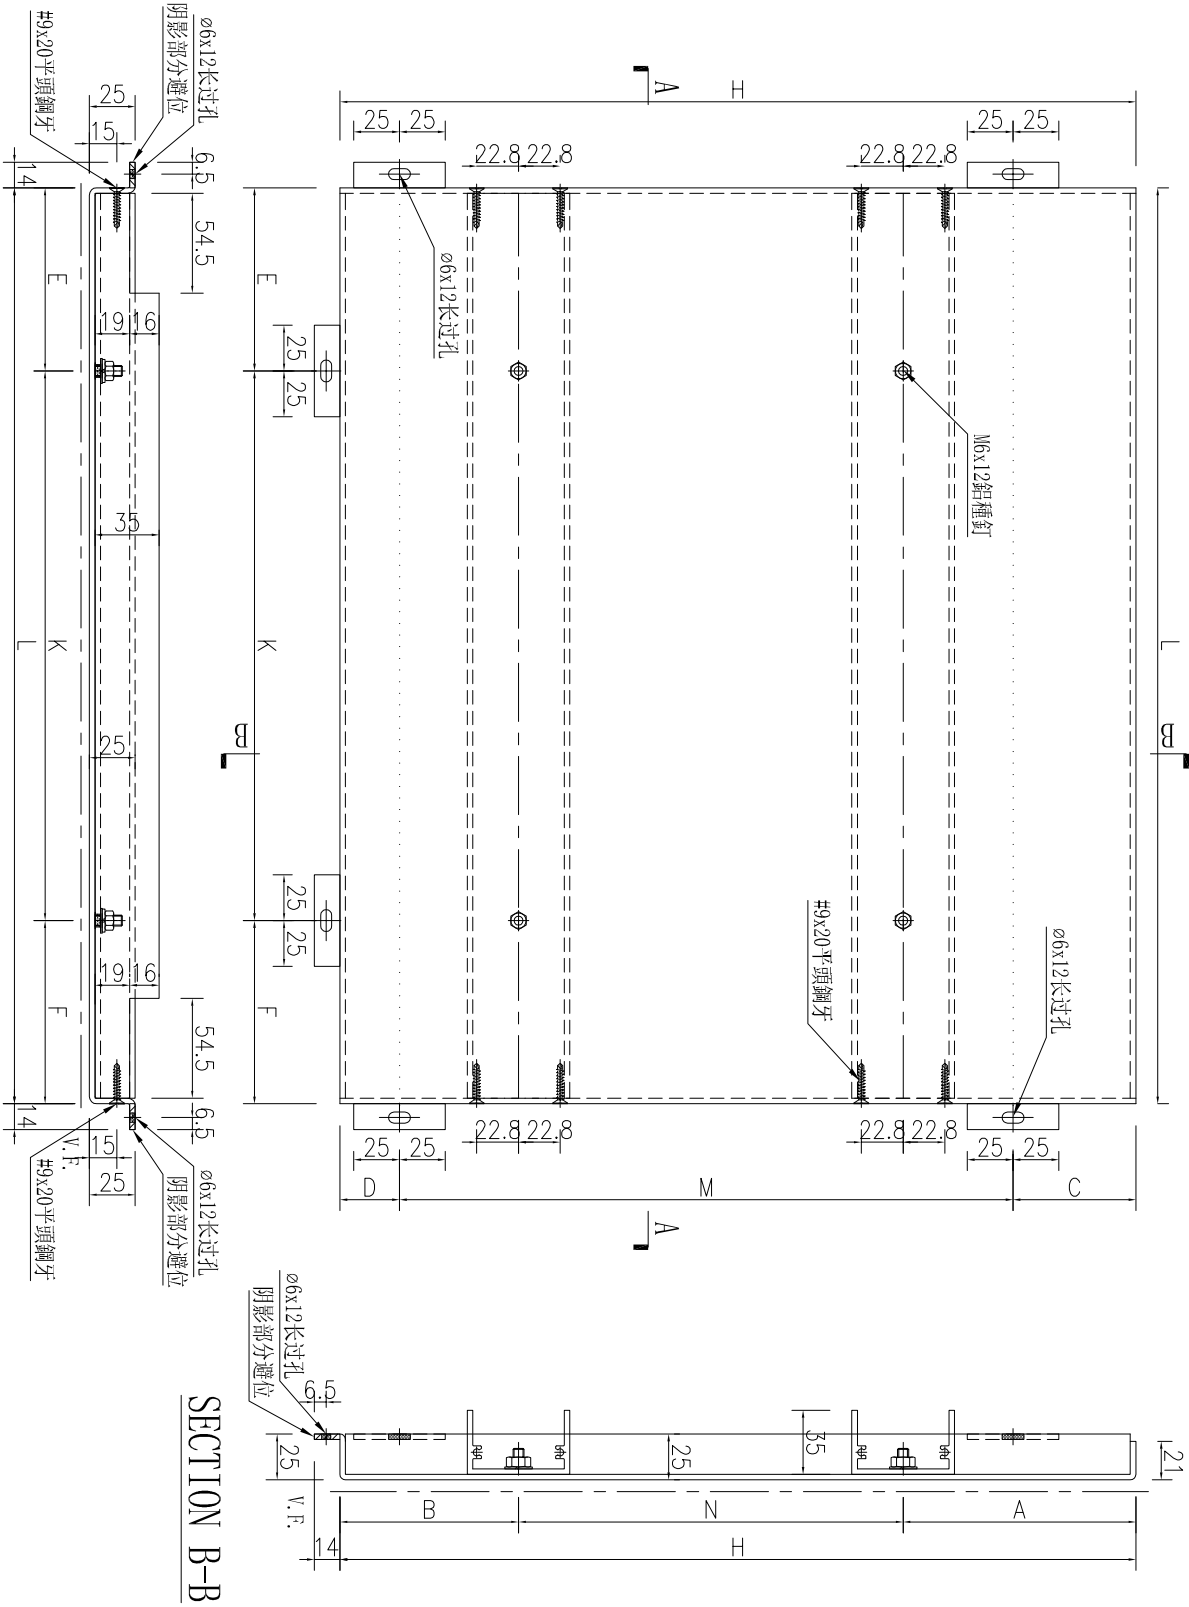

序號	物料編號	數量	長度L	高度H	A	N	B	C	M	D	E	K	F
1	J861-QL-LB71	4	1125	1035	67.5	300	3	67.5	217.5	217.5	112.5	300	112.5
2	J861-QL-LB72	3	1125	1035	67.5	300	3	67.5	217.5	217.5	112.5	300	112.5
3	J861-QL-LB84	1	985	1035	67.5	300	3	67.5	217.5	217.5	42.5	300	42.5

名稱	鋁板加工圖	制圖	WYY	2025-09-15	修改	
材料	3mm厚鋁板	復核			日期	
顏色	240806	批准			圖號	J861-QL-LB71







工程號 J861 地盤 已連拿利

序號	物料編號	數量	長度L	A	N	B	C	M	D
1	J861-QL-LB74	1	1125	112.5	x	300	52.5	x	3
2	J861-QL-LB86	1	985	117.5	x	250	192.5	x	2

~~待定，暫停加工~~

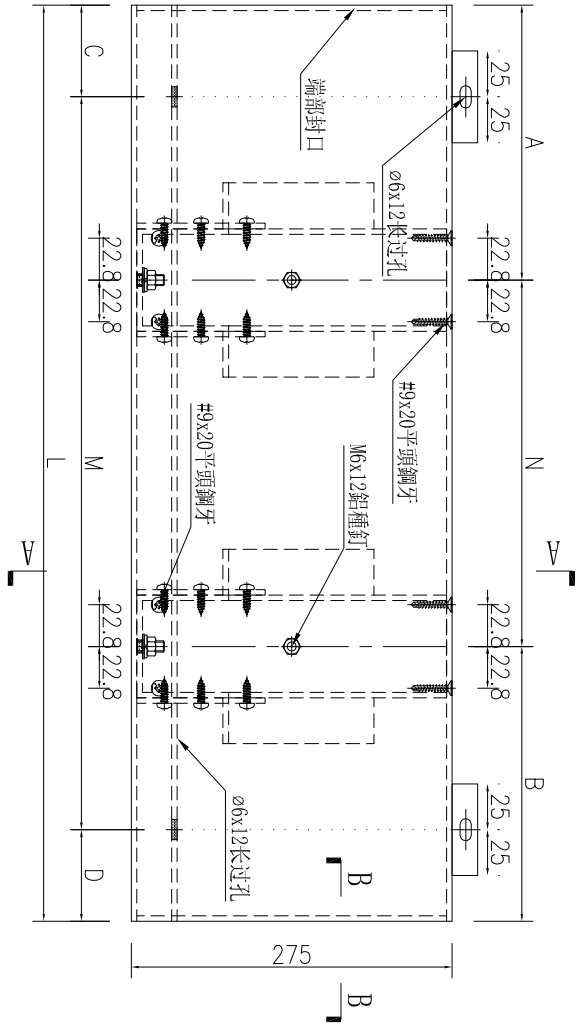

SECTION B-B

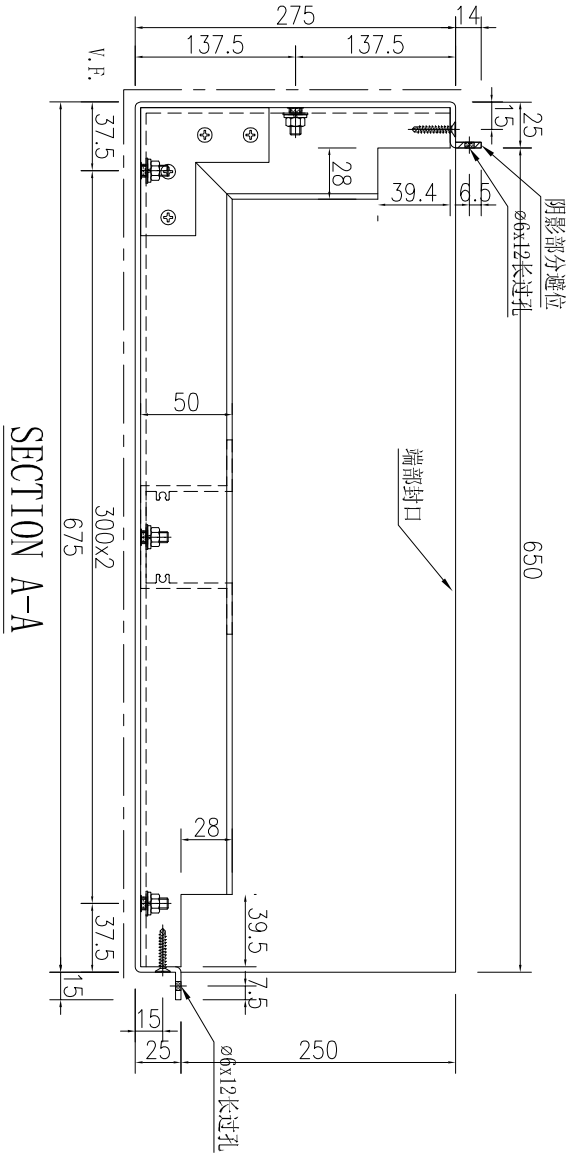

SECTION A-A

名稱	鋁板加工圖	制圖	WYY	2025-09-15	修改	
材料	3mm厚鋁板	復核			日期	
顏色	240806	批准			圖號	J861-QL-LB74



