



工程指示 / 要求簡箋 ENGINEER INSTRUCTIONS(E.I.)

工程指示編號:	EI- 9163	修改版本:	-
	HK- 0805		
工程編號:	J 861	工程名稱:	己連拿利
收件人:	生統	發件人:	細佬
工程項目:	大樓欄河-阳台型材z立柱加工圖	日期:	20/10/2025

<input type="checkbox"/> 原合約工程包	<input type="checkbox"/> 原合約工程加 / 減賬 QT-	<input type="checkbox"/> 新工程報價 QT-
---------------------------------	--	------------------------------------

信件批核號碼/圖紙參考編號:	批核模具圖紙編號:
客戶指示附件:	管理內部批簽署:

<input type="checkbox"/> 初步鋁料 B.M.	<input type="checkbox"/> 加工拆圖, 然後生產	<input type="checkbox"/> 尺寸表
<input type="checkbox"/> 正式鋁料 B.M.	<input type="checkbox"/> 技術上資料/指示	<input type="checkbox"/> 報價
<input type="checkbox"/> 配件 B.M.	<input type="checkbox"/> 樣辦或貨品說明書	<input type="checkbox"/> 分判合約
<input type="checkbox"/> 其他:		

內容: 請按附頁生產, 地盤用 優先3F位置先出貨 備注: 林仁安10月20日通知(J861 己連拿利阳台型材z立柱加工圖 (3408+3408R) 20251018)
完成上列要求日期: 31/10/2025

國內

<input type="checkbox"/> 生產技術總監	<input type="checkbox"/> 連附件	<input type="checkbox"/> 技術部	<input type="checkbox"/> 連附件	<input type="checkbox"/> 生產部	<input type="checkbox"/> 連附件
<input type="checkbox"/> 採購部	<input type="checkbox"/> 連附件	<input checked="" type="checkbox"/> 生產統籌部	<input checked="" type="checkbox"/> 連附件	<input type="checkbox"/> 報關組	<input type="checkbox"/> 連附件
<input type="checkbox"/> 質檢部	<input type="checkbox"/> 連附件	<input type="checkbox"/> 會計部	<input type="checkbox"/> 連附件	<input type="checkbox"/> 機械設計部	<input type="checkbox"/> 連附件
<input type="checkbox"/> 香港辦	<input type="checkbox"/> 連附件	<input type="checkbox"/> 其他:			

香港

<input type="checkbox"/> 行政部	<input type="checkbox"/> 連附件	<input type="checkbox"/> 會計部	<input type="checkbox"/> 連附件	<input type="checkbox"/> 統籌部	<input type="checkbox"/> 連附件	<input type="checkbox"/> 工程部	<input type="checkbox"/> 連附件
<input type="checkbox"/> 採購部	<input type="checkbox"/> 連附件	<input type="checkbox"/> QS部	<input type="checkbox"/> 連附件	<input type="checkbox"/> 地盤管理	<input type="checkbox"/> 連附件	<input type="checkbox"/> 維修部	<input type="checkbox"/> 連附件

*發件人簽署:	*組別成員批核簽署:
傳遞編號:	項目經理簽署: 


工序明细表

工程名称		J-861(己連拿利)陽台					施工分区(批次):		第一批
采购原因		工序号	正常采购	XXXX		材料发送地:		地盘	2025/10/18
序号	名称	图纸编号	组装件编号	长度L (mm)	宽度W (mm)	厚度T (mm)	数量	单位	备注
1	企外冷氣位	J861-YT-LZ2d	J861-YT-LZ2d	1186			4	支	3~7F
2	企外冷氣位	J861-YT-LZ2dR	J861-YT-LZ2dR	1186			4	支	3~7F
3									
4									
5									
6									
7									
8									
9									
10									
以下空白									
说明: 1:注意保护成品, 严禁刻痕、划伤;									
设计:			校对:			审核:			


原EI/8949/25(樣板層)

將PE-3408立柱編號J861-YT-LZ2b(4件)換成立柱編號J861-YT-LZ2d(4件)
將PE-3408R的立柱編號為J861-YT-LZbR(4件)改為J861-YT-LZ2dR(4件)
拆下的J861-YT-LZ2b(4件)及J861-YT-LZ2bR(4件)轉用於第二批 (EI9021)

立面編號PE-3408

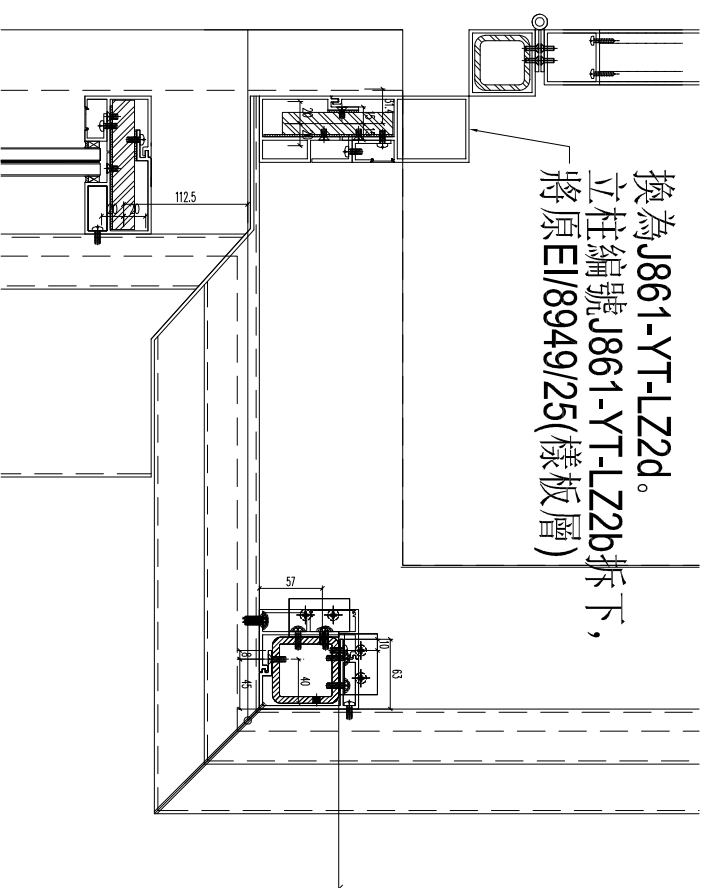


立面編號PE-3408R

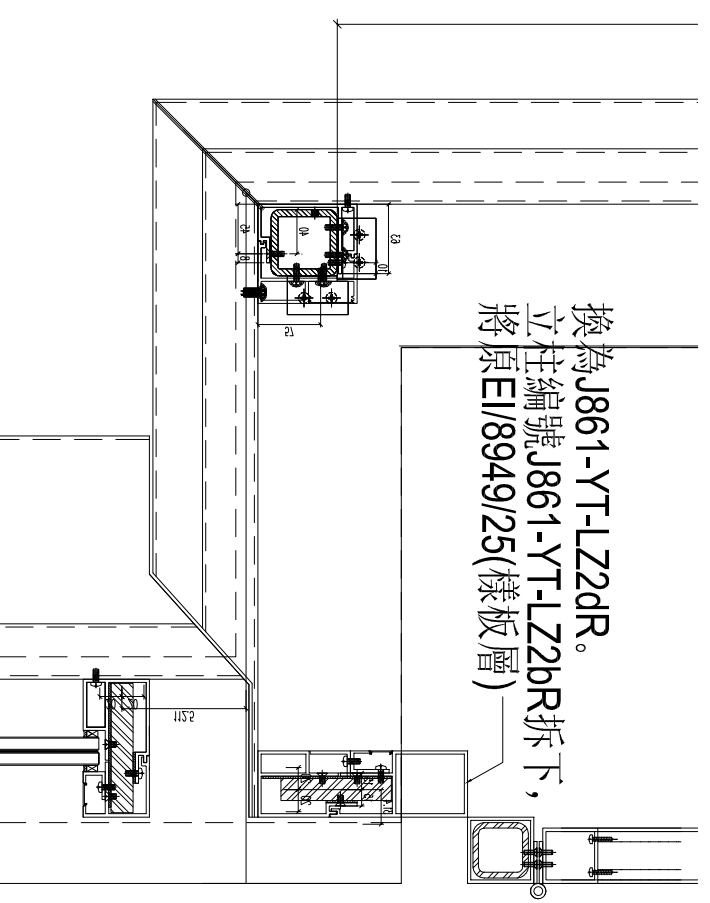

加工數量	立面編號	使用樓層	每層用量
4	PE-3408R	3~7F	1

工程號 J861 地盤 己連拿利

替換PE-3408R的J861-YT-LZ2bR

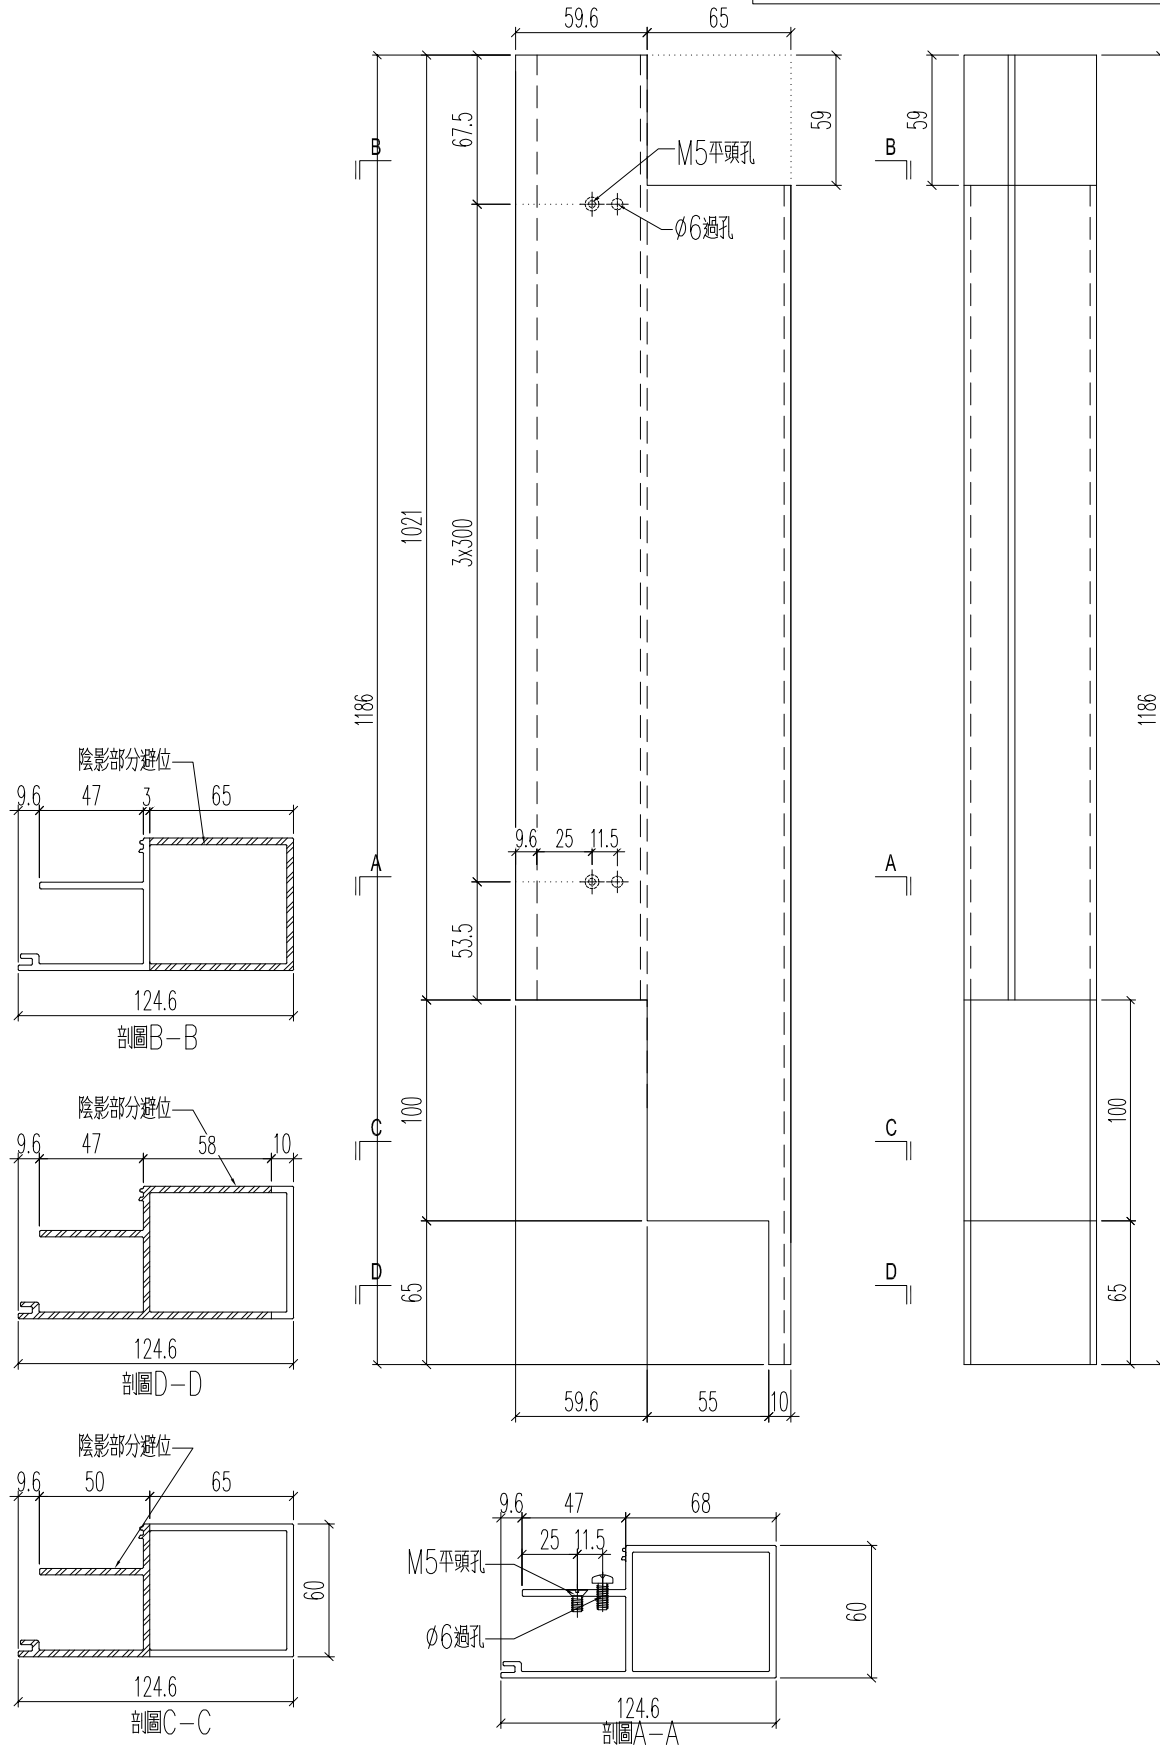

名稱	企外冷氣位	制圖	H	2025.10.18	修改		
材料	X86596	復核	LRA	2025.10.18	日期		
顏色	UCT554575XL-3	批准			圖號	J861-YT-LZ2dR	