



工程指示 / 要求簡箋 ENGINEER INSTRUCTIONS(E.I.)

工程指示編號:	EI- 9181	修改版本:	B
	HK- 0029		
工程編號:	J 861	工程名稱:	己連拿利
收件人:	生統	發件人:	細佬
工程項目:	大樓欄河-冷氣柵格型材加工圖	日期:	14/01/2026

<input type="checkbox"/> 原合約工程包	<input type="checkbox"/> 原合約工程加 / 減賬 QT-	<input type="checkbox"/> 新工程報價 QT-
---------------------------------	--	------------------------------------

信件批核號碼/圖紙參考編號:	批核模具圖紙編號:
客戶指示附件:	管理內部批簽署:

<input type="checkbox"/> 初步鋁料 B.M.	<input type="checkbox"/> 加工拆圖, 然後生產	<input type="checkbox"/> 尺寸表
<input type="checkbox"/> 正式鋁料 B.M.	<input type="checkbox"/> 技術上資料/指示	<input type="checkbox"/> 報價
<input type="checkbox"/> 配件 B.M.	<input type="checkbox"/> 樣辦或貨品說明書	<input type="checkbox"/> 分判合約
<input type="checkbox"/> 其他:		

內容: 修改加工圖
備注: 林仁安1月13日通知(J-861 冷氣柵格型材加工圖(B版次2026.01.09.zip))
完成上列要求日期: 28/01/2026


國內

<input type="checkbox"/> 生產技術總監	<input type="checkbox"/> 連附件	<input type="checkbox"/> 技術部	<input type="checkbox"/> 連附件	<input type="checkbox"/> 生產部	<input type="checkbox"/> 連附件
<input type="checkbox"/> 採購部	<input type="checkbox"/> 連附件	<input checked="" type="checkbox"/> 生產統籌部	<input checked="" type="checkbox"/> 連附件	<input type="checkbox"/> 報關組	<input type="checkbox"/> 連附件
<input type="checkbox"/> 質檢部	<input type="checkbox"/> 連附件	<input type="checkbox"/> 會計部	<input type="checkbox"/> 連附件	<input type="checkbox"/> 機械設計部	<input type="checkbox"/> 連附件
<input type="checkbox"/> 香港辦	<input type="checkbox"/> 連附件	<input type="checkbox"/> 其他:			

香港

<input type="checkbox"/> 行政部	<input type="checkbox"/> 連附件	<input type="checkbox"/> 會計部	<input type="checkbox"/> 連附件	<input type="checkbox"/> 統籌部	<input type="checkbox"/> 連附件	<input type="checkbox"/> 工程部	<input type="checkbox"/> 連附件
<input type="checkbox"/> 採購部	<input type="checkbox"/> 連附件	<input type="checkbox"/> QS部	<input type="checkbox"/> 連附件	<input type="checkbox"/> 地盤管理	<input type="checkbox"/> 連附件	<input type="checkbox"/> 維修部	<input type="checkbox"/> 連附件


*發件人簽署:	*組別成員批核簽署:
傳遞編號:	項目經理簽署: 

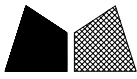

工程號 J861 地盤 已連拿利

序號	模號	名稱	序號	長度	數量	物料編號
1	S9318	3mm厚铝板	直口	533.0	1	J40-P1C
2	S9318	3mm厚铝板	直口	533.0	1	J40-P2A
3	X86613	60X50X3铝通	直口	1088.5	1	J40-P3-4
4	X86611	50X15X3铝通	直口	1145.0	6	J40-P4-4
5	X86613	60X50X3铝通	直口	1145.0	1	J40-P5-4
6	50X50X3铝角	铝角加工圖	直口	50.0	2	CY-LJ1-3

窗号	使用樓層	宽度 (W)	高度 (H)	单幅	总数量
J861-K05	3/F-12/F	1151.5	533.0	1	9

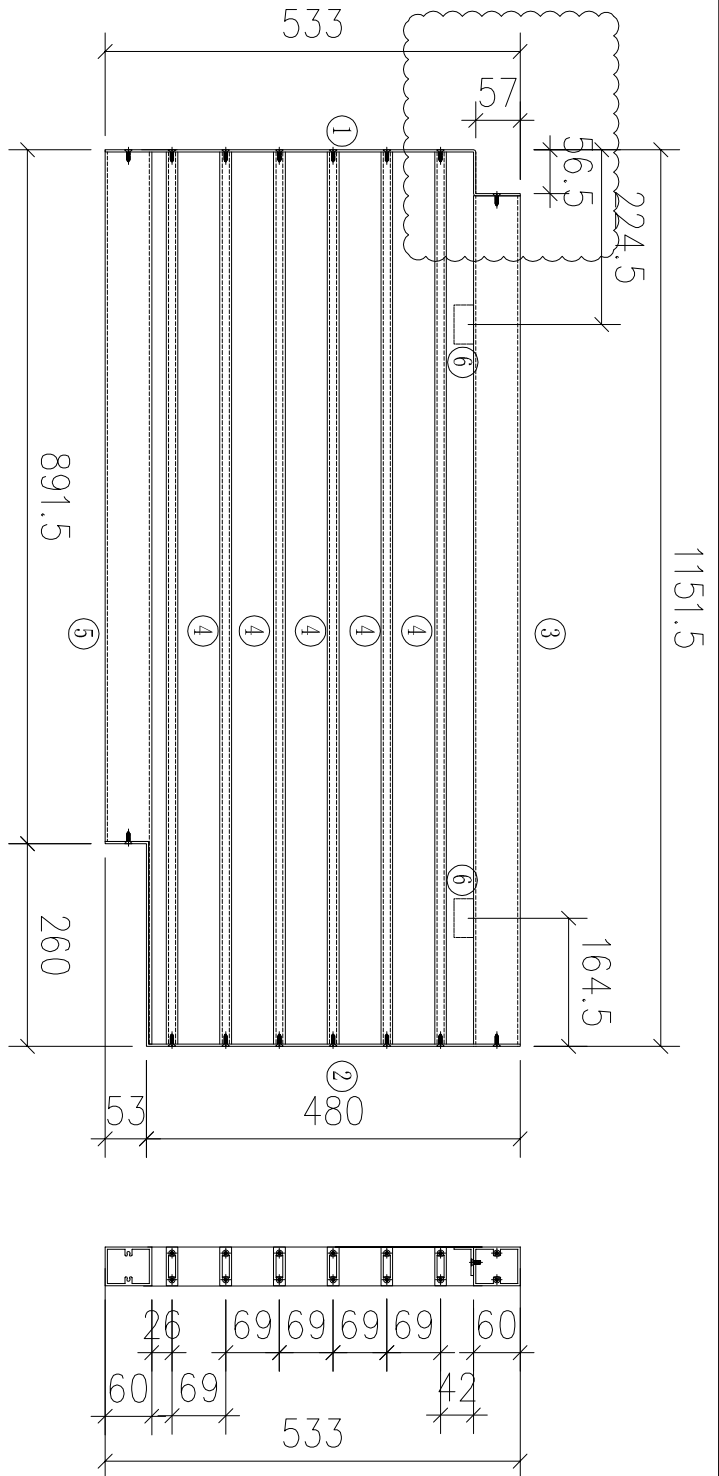


名稱	格柵組裝圖	制圖	林仁安	2025-04-29	修改日期	A	B
材料	如圖	復核			日期	2025.06.09	2026.01.09
顏色	詳見加工圖	批准			圖號	J861-K05	




工程號 J861 地盤 已連拿利

窗號	使用樓層	寬度 (W)	高度 (H)	單幅	總數量	
J861-K06	3/F-12/F	1151.5	533.0	1	9	
序號	模號	名稱	序號	長度	數量	物料編號
1	S9318	3mm厚铝板	直口	533.0	1	J40-P1B
2	S9318	3mm厚铝板	直口	533.0	1	J40-P1C
3	X86613	60X50X3铝通	直口	1088.5	1	J40-P3-5
4	X86611	50X15X3铝通	直口	1145.0	6	J40-P4-4
5	X86613	60X50X3铝通	直口	1145.0	1	J40-P5-4R
6	50X50X3铝角	铝角加工圖	直口	50.0	2	CY-LJ1-3


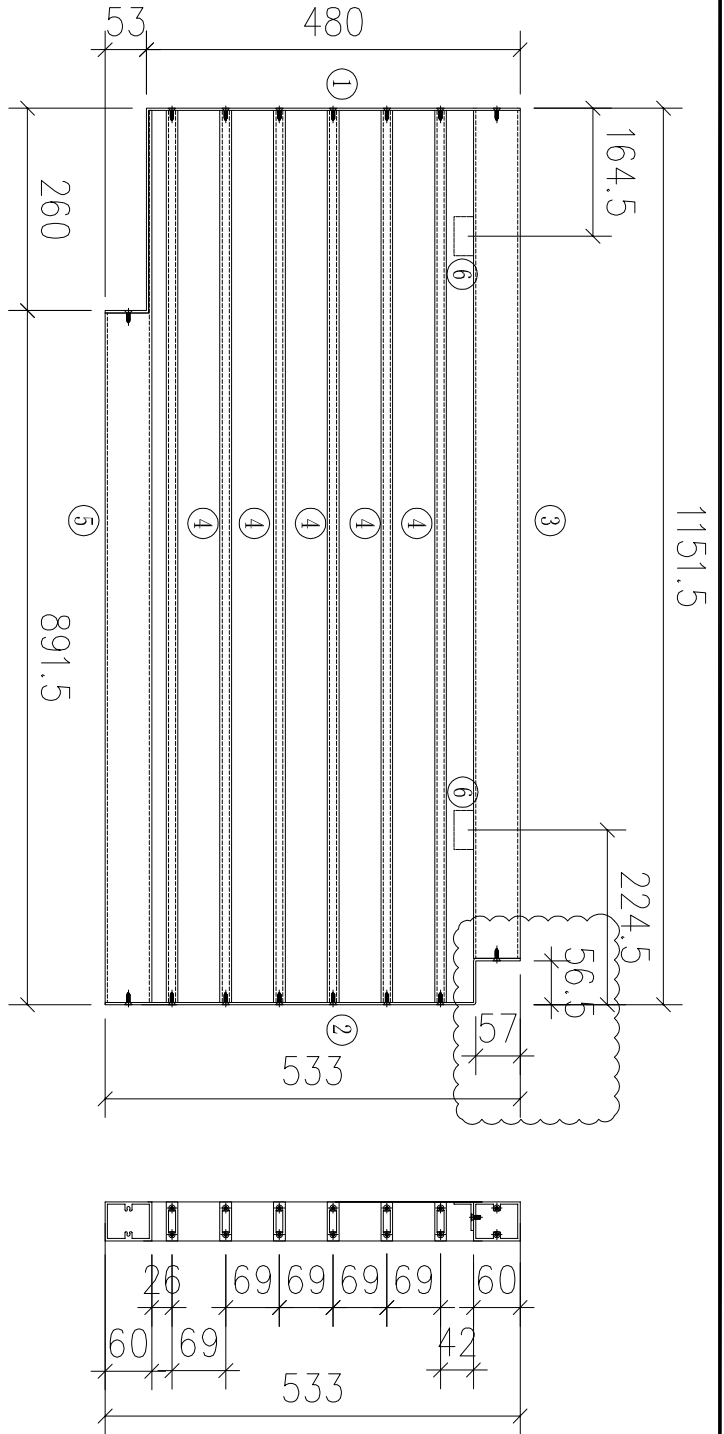


名稱	格柵組裝圖	制圖	林仁安	2025-04-29	修改日期	A	B
材料	如圖	復核			日期	2025.06.09	2026.01.09
顏色	詳見加工圖	批准			圖號	J861-K06	

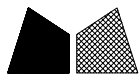

美特鋁質 有限公司
MIDI Aluminium Fabricator Ltd.


類別		物料號		
制圖	LRA	2025.04.29	圖號	J40-P3
修改	A	-	數量	-
日期	2026.1.9	-	位置	
復核	-	-		
批准				

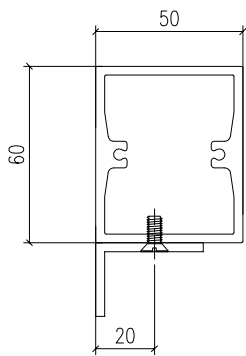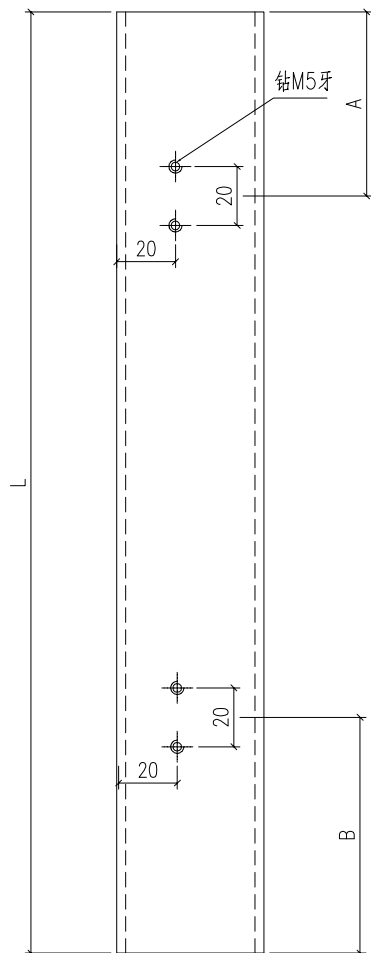

序號	物料編號	數量	長度L	A	B
1	J40-P3-1	18	1158	161	161
2	J40-P3-2	20	1335	161	161
3	J40-P3-3	2	1180	161	161
4	J40-P3-4	9	1088.5	164.5	161
4	J40-P3-5	9	1088.5	161	164.5




工程號	J-861	地盤	已连拿利
名稱	60X50X3铝通		採用
材料	X86613		地盤
顏色	LX01963MH		工廠

附件	

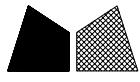


美特鋁質 有限公司
MIDI Aluminium Fabricator Ltd.

類別		物料號		
制圖	LRA	2025.05.23	圖號	J40-P1A
修改	-	-	數量	9
日期	-	-	位置	
			批准	

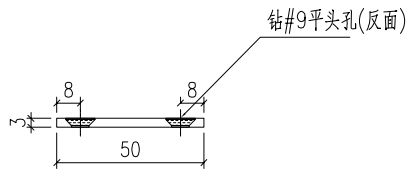
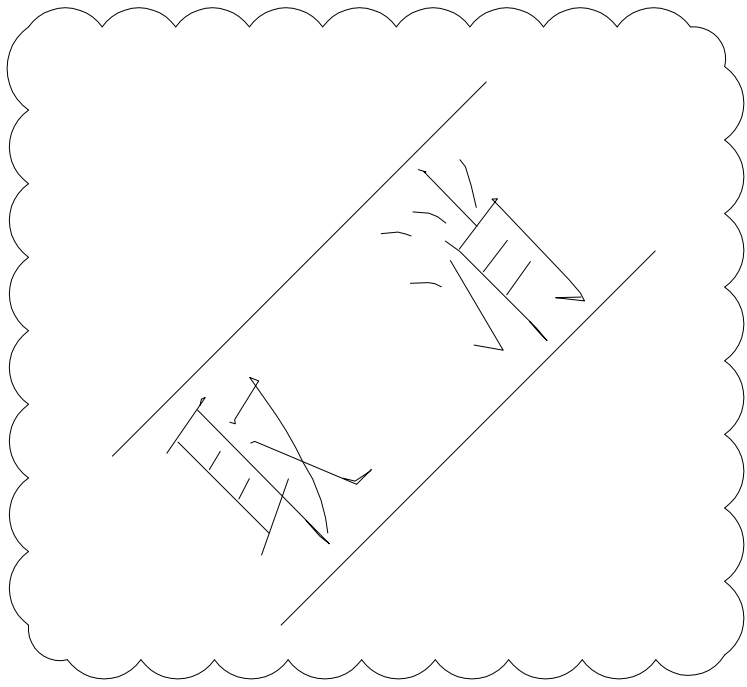
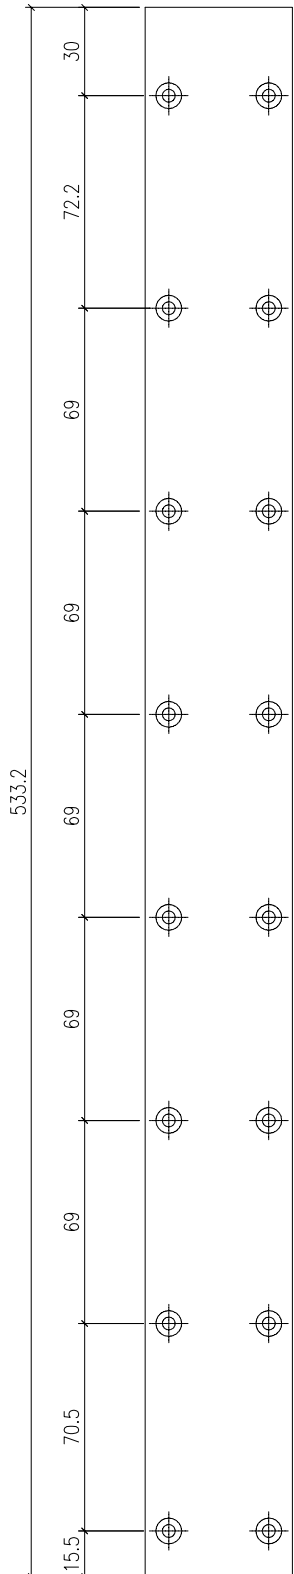


工程號	J-861	地盤	已连拿利	附 件
名稱	50X3鋁巴		採用	
材料	S9318		地盤	
顏色	UCT554575XL-3		工廠	

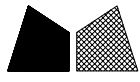

美特鋁質 有限公司
MIDI Aluminium Fabricator Ltd.

類別		物料號		
制圖	LRA	2025.05.23	圖號	J40-P2B
修改	-	-	數量	9
日期	-	-	位置	
			復核	-
			批准	

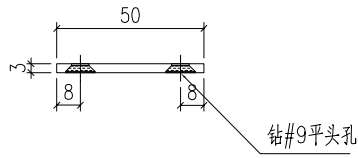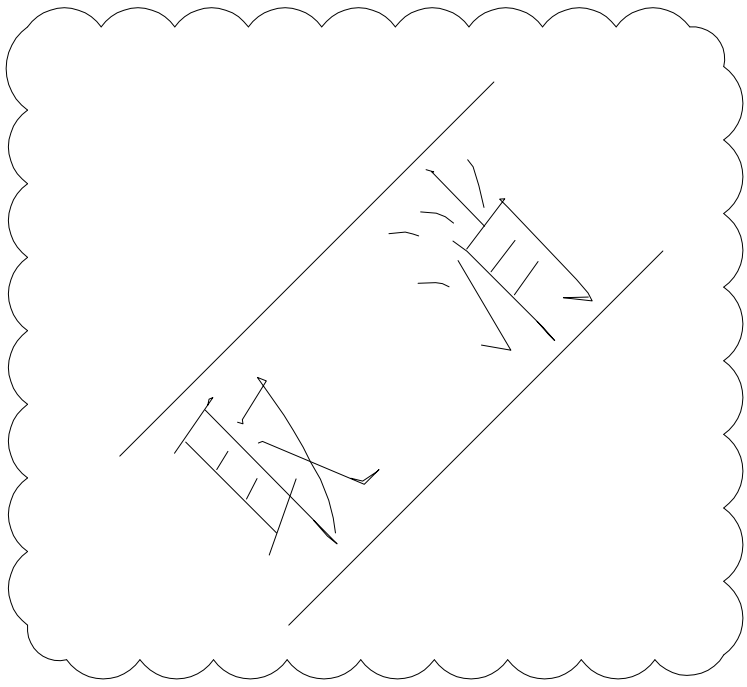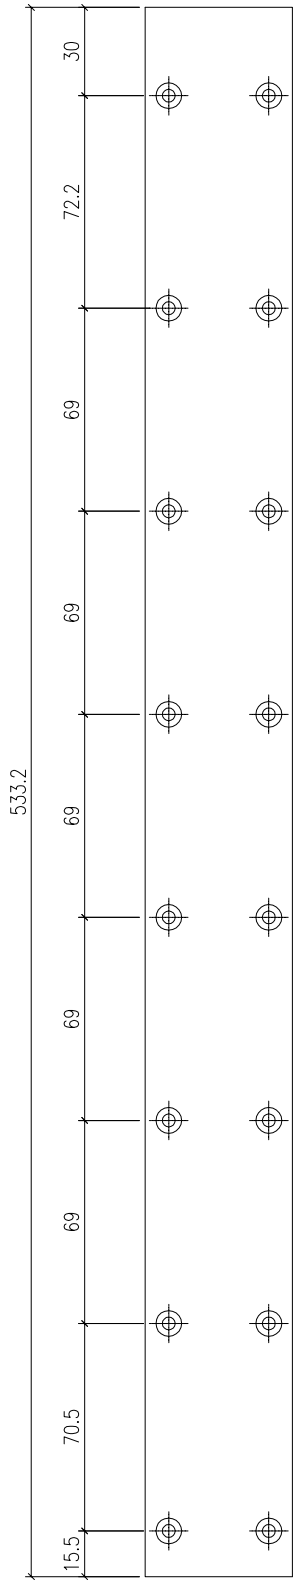

工程號	J-861	地盤	已连拿利	附 件
名稱	50X3鋁巴		採用	
材料	S9318		地盤	
顏色	UCT554575XL-3		工廠	