



工程指示 / 要求簡箋 ENGINEER INSTRUCTIONS(E.I.)

工程指示編號:	EI- 9185	修改版本:	A
	HK- 0858		
工程編號:	J 861	工程名稱:	己連拿利
收件人:	生統	發件人:	細佬
工程項目:	幕牆背立面 (25F-30F) 主企主橫 配料	日期:	05/11/2025

<input type="checkbox"/> 原合約工程包	<input type="checkbox"/> 原合約工程加 / 減賬 QT-	<input type="checkbox"/> 新工程報價 QT-
---------------------------------	--	------------------------------------

信件批核號碼/圖紙參考編號:	批核模具圖紙編號:
客戶指示附件:	管理內部批簽署:

<input type="checkbox"/> 初步鋁料 B.M.	<input type="checkbox"/> 加工拆圖, 然後生產	<input type="checkbox"/> 尺寸表
<input type="checkbox"/> 正式鋁料 B.M.	<input type="checkbox"/> 技術上資料/指示	<input type="checkbox"/> 報價
<input type="checkbox"/> 配件 B.M.	<input type="checkbox"/> 樣辦或貨品說明書	<input type="checkbox"/> 分判合約
<input type="checkbox"/> 其他:		


內容: 修改加工圖
備注: 11月5日廠通知
檔案名: J-861 幕牆主企橫料+散料 大貨拆圖(修改部分背板托角編號,增加氣孔和新增單玻骨編號).pdf
完成上列要求日期: 27/11/2025

國內

<input type="checkbox"/> 生產技術總監	<input type="checkbox"/> 連附件	<input checked="" type="checkbox"/> 技術部	<input checked="" type="checkbox"/> 連附件	<input type="checkbox"/> 生產部	<input type="checkbox"/> 連附件
<input type="checkbox"/> 採購部	<input type="checkbox"/> 連附件	<input checked="" type="checkbox"/> 生產統籌部	<input checked="" type="checkbox"/> 連附件	<input type="checkbox"/> 報關組	<input type="checkbox"/> 連附件
<input checked="" type="checkbox"/> 質檢部	<input checked="" type="checkbox"/> 連附件	<input type="checkbox"/> 會計部	<input type="checkbox"/> 連附件	<input type="checkbox"/> 機械設計部	<input type="checkbox"/> 連附件
<input type="checkbox"/> 香港辦	<input type="checkbox"/> 連附件	<input type="checkbox"/> 其他:			

香港

<input type="checkbox"/> 行政部	<input type="checkbox"/> 連附件	<input type="checkbox"/> 會計部	<input type="checkbox"/> 連附件	<input type="checkbox"/> 統籌部	<input type="checkbox"/> 連附件	<input type="checkbox"/> 工程部	<input type="checkbox"/> 連附件
<input type="checkbox"/> 採購部	<input type="checkbox"/> 連附件	<input type="checkbox"/> QS部	<input type="checkbox"/> 連附件	<input type="checkbox"/> 地盤管理	<input type="checkbox"/> 連附件	<input type="checkbox"/> 維修部	<input type="checkbox"/> 連附件

*發件人簽署:	*組別成員批核簽署:
傳遞編號:	項目經理簽署: 

圖則登記表 DRAWING REGISTER												
		年 月 日	接收日期 Receiving Date(適用於客戶圖則)									
工程名稱 Project Title: 已連拿利 25F-30F												
框架式幕牆 (主企+主橫+部分小配料拆圖)												
工程編號 Project No: J-861		年 月 日	發出日期 Issued Date									
分發予 Distributed To			25	25								
			10	11								
		年 月 日	24	04								
			修訂編號 Revision No.									
圖則編號 Drq. No.	圖則名稱 Drawing Title											
FD-MS51	雙梗企加工圖	1	-	-								
FD-MS52	雙梗企加工圖	2	-	-								
FD-MS53	雙梗企加工圖	3	-	-								
FD-MS54	雙梗企加工圖	4	-	-								
FD-MS55	雙梗企加工圖	5	-	A								
FD-MS56	雙梗企加工圖	6	-	A								
FD-MS57	雙生企加工圖	7	-	A								
FD-MS58	雙梗企加工圖	8	-	-								
G-MS50	雙生企加工圖	9	-	-								
G-MS50a	雙生企加工圖	10	-	-								
G-MS51	生梗企加工圖	11	-	-								
G-MS51a	生梗企加工圖	12	-	-								
G-MS51b	生梗企加工圖	13	-	-								
G-MS51c	生梗企加工圖	14	-	-								
G-MS52	生梗企加工圖	15	-	-								
G-MS52a	生梗企加工圖	16	-	-								
G-MS52b	生梗企加工圖	17	-	-								
G-MS52c	生梗企加工圖	18	-	-								
G-MS52a-1	生梗企加工圖	19	-	-								
G-MS53	生梗企加工圖	20	-	-								
G-MS53b	生梗企加工圖	21	-	-								
G-MS54	雙生企加工圖(蝴蝶窗用)	22	-	-								
G-MS54a	生梗企加工圖	23	-	-								
G-MS55	生梗企加工圖	24	-	-								
G-MS55b	生梗企加工圖	25	-	-								
G-MS56	生梗企加工圖	26	-	-								
G-MS57	雙生企加工圖	27	-	-								
G-MS57a	生梗企加工圖	28	-	-								
G-MS58	雙生企加工圖	29	-	A								
G-MS58a	生梗企加工圖	30	-	A								
G-MS59	生梗企加工圖	31	-	A								
G-MS60	雙梗企加工圖(百葉用)	32	-	-								
G-MS61	生梗企加工圖	33	-	A								


圖則登記表 DRAWING REGISTER												
		年 月 日	接收日期 Receiving Date(適用於客戶圖則)									
工程名稱 Project Title: 已連拿利 25F-30F												
框架式幕牆 (主企+主橫+部分小配料拆圖)												
工程編號 Project No: J-861		年 月 日	發出日期 Issued Date									
分發予 Distributed To			25	25								
			10	11								
		24	04									
		年 月 日	修訂編號 Revision No.									
圖則編號 Drq. No.	圖則名稱 Drawing Title											
G-MS61a	生梗企加工圖		34	-	A							
G-MS61b	生梗企加工圖	35	-	A								
G-MS62	雙生企加工圖(蝴蝶窗用)	36	-	A								
G-MS62b	雙生企加工圖(蝴蝶窗用)	37	-	A								
G-MS63	雙生企加工圖	38	-	-								
G-MS63a	雙生企加工圖	39	-	-								
UN-L01	生梗橫料	40	-	-								
UN-L01a	生梗橫料	41	-	-								
UN-L01b	雙梗橫料	42	-	-								
UN-L01c	雙梗橫料	43	-	-								
UN-L01-1	雙梗橫料(百葉位頂用)	44	-	-								
UN-L01Xb	雙梗橫料(蝴蝶窗用)	45	-	-								
UN-L01e	生梗橫料(百葉位底用)	46	-	-								
UN-R01	生梗橫料	47	-	-								
UN-R01a	生梗橫料	48	-	-								
UN-R01b	雙梗橫料	49	-	-								
UN-R01c	雙梗橫料	50	-	-								
UN-R01-1	雙梗橫料(百葉位頂用)	51	-	-								
UN-R01Xb	雙梗橫料(蝴蝶窗用)	52	-	-								
UN-R01e	生梗橫料(百葉位底用)	53	-	-								
UN-L05	生梗橫料	54	-	-								
UN-L05a	生梗橫料	55	-	-								
UN-L05Xb	雙梗橫料(蝴蝶窗用)	56	-	A								
UN-L05e	生梗橫料(百葉位底用)	57	-	-								
UN-L05-1	雙梗橫料(百葉位頂用)	58	-	-								
UN-L05a-1	雙梗橫料	59	-	-								
UN-L05b-1	雙梗橫料	60	-	-								
UN-R05-1	雙梗橫料(百葉位頂用)	61	-	-								
UN-R05a	生梗橫料	62	-	-								
UN-R05Xb-1	雙梗橫料(蝴蝶窗用)	63	-	A								
UN-R05c-1	雙梗橫料	64	-	-								
UN-R05e	生梗橫料(百葉位底用)	65	-	-								
UN-R05-2	雙梗橫料(百葉位頂用)	66	-	-								

圖則登記表 DRAWING REGISTER												
		年 月 日	接收日期 Receiving Date(適用於客戶圖則)									
工程名稱 Project Title: 已連拿利 25F-30F												
框架式幕牆 (主企+主橫+部分小配料拆圖)												
工程編號 Project No: J-861		年 月 日	發出日期 Issued Date									
分發予 Distributed To			25	25								
			10	11								
		24	04									
		修訂編號 Revision No.										
圖則編號 Drq. No.	圖則名稱 Drawing Title											
UN-R05a-1	雙梗橫料	67	-	-								
UN-G143(D)	雙梗橫料(吊船碼用)	68	-	-								
UN-G145(D)	雙梗橫料(百葉位吊船碼頂用)	69	-	-								
UN-G149(D)	雙梗橫料(百葉位吊船碼頂用)	70	-	-								
UN-G1000	雙梗橫料(FD門頂用)	71	-	-								
UN-G1000-1	雙梗橫料(FD門頂用)	72	-	-								
UN-G141	雙梗橫料(百葉位頂用)	73	-	A								
UN-G141e	雙梗橫料(百葉位底用)	74	-	-								
UN-G145e-1	雙梗橫料(百葉底FD門頂位用)	75	-	-								
UN-G139	雙梗橫料	76	-	-								
UN-G143b	雙梗橫料	77	-	-								
UN-G139c	雙梗橫料	78	-	-								
UN-G144-1	雙梗橫料	79	-	-								
UN-G150-1	雙梗橫料	80	-	-								
UN-G149	雙梗橫料(百葉位頂用)	81	-	-								
UN-G149a-1	雙梗橫料	82	-	A								
UN-G149b-1	雙梗橫料	83	-	-								
UN-G147c-1	雙梗橫料	84	-	-								
UN-G149e	雙梗橫料(百葉位底用)	85	-	-								
UN-G149-1	雙梗橫料(百葉位頂用)	86	-	-								
UN-G149-1a	雙梗橫料(百葉位底用)數據表	87	-	-								
SC-AL03	鋁角加工圖	88	-	-								
SC-AL06	鋁角加工圖	89	-	-								
Z-A01	Z字碼加工圖	90	-	-								
LT-01R	鋁通加工圖	91	-	-								
LT-01L	鋁通加工圖	92	-	-								
SC-AL01	鋁角加工圖	93	-	-								
L-FK1	鋁角加工圖	94	-	-								
SC-AL04	鋁角加工圖	95	-	-								
UN-LC01	蘭河槽加工圖	96	-	A								
UN-LC02	蘭河槽加工圖	97	-	A								
W-TX1	生梗企用套芯1	98	-	-								
W-TX1a	生梗企用套芯2	99	-	-								

圖則登記表 DRAWING REGISTER				接收日期 Receiving Date(適用於客戶圖則)																	
工程名稱 Project Title: 已連拿利 25F-30F		年 月 日	年 月 日																		
框架式幕牆 (主企+主橫+部分小配料拆圖)																					
工程編號 Project No: J-861																					
分發予 Distributed To				發出日期 Issued Date																	
				25	25																
				10	11																
				24	04																
				修訂編號 Revision No.																	
圖則編號 Drq. No.	圖則名稱 Drawing Title			-	-																
W-TX2	雙生企用套芯	100		-	-																
W-TX5	生梗企用套芯1	101		-	-																
W-TX5a	生梗企用套芯2	102		-	-																
W-TX6	雙梗企用套芯	103		-	-																
W-TX6a	雙梗企用套芯	104		-	-																
LJ-01	鋁角加工圖	105		-	-																
LJ-05a	鋁角加工圖	106		-	-																
AP1-A01	背板托角加工圖	107		-	-																
AP1-A01a	背板托角加工圖	108		-	-																
AP1-A05a-1	背板托角加工圖	109		-	-																
AP1-A143	背板托角加工圖	110		-	A																
AP1-A139a	背板托角加工圖	111		-	-																
AP1-A144a-1	背板托角加工圖	112		-	-																
UN-SM2a	生梗企雙玻加工圖	113		-	-																
UN-SM2b	生梗企雙玻加工圖	114		-	-																
UN-SM2aR	生梗企雙玻加工圖	115		-	-																
UN-SM2bR	生梗企雙玻加工圖	116		-	-																
UN-SM3	生梗企雙玻加工圖	117		-	A																
UN-SM3a	生梗企雙玻加工圖	117a		-	新增																
UN-SM3b	生梗企雙玻加工圖	117b		-	新增																
UN-SM3R	生梗企雙玻加工圖	118		-	A																
UN-SM3aR	生梗企雙玻加工圖	118a		-	新增																
UN-SM3bR	生梗企雙玻加工圖	118b		-	新增																
UN-SM5	生梗企雙玻加工圖	119		-	-																
UN-SM5R	生梗企雙玻加工圖	120		-	-																
UN-SM7	生梗企雙玻加工圖	121		-	-																
UN-SM7R	生梗企雙玻加工圖	122		-	-																
UN-SM12a	生梗企雙玻加工圖(避位用)	123		-	-																
UN-SM12b	生梗企雙玻加工圖(避位用)	124		-	-																
UN-SM12aR	生梗企雙玻加工圖(避位用)	125		-	-																
UN-SM12bR	生梗企雙玻加工圖(避位用)	126		-	-																
UN-SM13	生梗企雙玻加工圖(避位用)	127		-	A																
UN-SM13a	生梗企雙玻加工圖(避位用)	127a		-	新增																

圖則登記表 DRAWING REGISTER												
		年 月 日	接收日期 Receiving Date(適用於客戶圖則)									
工程名稱 Project Title: 已連拿利 25F-30F												
框架式幕牆 (主企+主橫+部分小配料拆圖)												
工程編號 Project No: J-861		年 月 日	發出日期 Issued Date									
分發予 Distributed To			25	25								
			10	11								
		年 月 日	24	04								
			修訂編號 Revision No.									
圖則編號 Drq. No.	圖則名稱 Drawing Title											
UN-SM13b	生梗企雙玻加工圖(避位用)	127b	-	新增								
UN-SM13R	生梗企雙玻加工圖(避位用)	128	-	-								
UN-SM17	生梗企雙玻加工圖(百葉避位用)	129	-	-								
UN-SM17R	生梗企雙玻加工圖(百葉避位用)	130	-	-								
UN-SM22a	生梗企雙玻加工圖(蝴蝶窗用)	131	-	-								
UN-SM22b	生梗企雙玻加工圖(蝴蝶窗用)	132	-	-								
UN-SM22aR	生梗企雙玻加工圖(蝴蝶窗用)	133	-	-								
UN-SM22bR	生梗企雙玻加工圖(蝴蝶窗用)	134	-	-								
UN-SM23	生梗企雙玻加工圖(蝴蝶窗用)	135	-	-								
UN-SM23R	生梗企雙玻加工圖(蝴蝶窗用)	136	-	A								
UN-SM23aR	生梗企雙玻加工圖(蝴蝶窗用)	136a	-	新增								
UN-SM23bR	生梗企雙玻加工圖(蝴蝶窗用)	136b	-	新增								
UN-SM26	生梗企雙玻加工圖(FD門用)	137	-	-								
UN-SM27R	生梗企雙玻加工圖(百葉避位用)	138	-	-								
UN-AM02a	單玻線插線加工圖(企)	139	-	-								
UN-AM02b	單玻線插線加工圖(企)	140	-	-								
UN-AM02aR	單玻線插線加工圖(企)	141	-	-								
UN-AM02bR	單玻線插線加工圖(企)	142	-	-								
UN-AM05	單玻線插線加工圖(企)	143	-	-								
UN-AM05R	單玻線插線加工圖(企)	144	-	-								
UN-HM01	單玻插線(頂橫)	145	-	-								
UN-HM143	單玻插線(頂橫)	146	-	-								
UN-HM143-1	單玻插線(頂橫)數據表	147	-	-								
UN-HM01a	單玻插線(底橫)	148	-	-								
UN-HM139a	單玻插線(底橫)	149	-	-								
UN-HM139a-1	單玻插線(底橫)數據表	150	-	-								
UN-HM144a-1	單玻插線(底橫)	151	-	-								
UN-HM144a-1A	單玻插線(底橫)數據表	152	-	-								
ZS-XY02	玻璃扣蓋加工圖(企)	153	-	-								
ZS-XY02-1	玻璃扣蓋加工圖(企)數據表	154	-	-								
ZS-XY02R	玻璃扣蓋加工圖(企)	155	-	-								
ZS-XY02R-1	玻璃扣蓋加工圖(企)數據表	156	-	-								
ZS-XY08F	玻璃扣蓋加工圖(FD門企)	157	-	-								

圖則登記表 DRAWING REGISTER				接收日期 Receiving Date(適用於客戶圖則)																		
工程名稱 Project Title: 已連拿利 25F-30F		年 月 日	年 月 日																			
框架式幕牆 (主企+主橫+部分小配料拆圖)																						
工程編號 Project No: J-861																						
分發予 Distributed To				發出日期 Issued Date																		
		年 月 日	年 月 日	25	25																	
				10	11																	
				24	04																	
				修訂編號 Revision No.																		
圖則編號 Drq. No.	圖則名稱 Drawing Title																					
ZS-XH01	玻璃扣蓋加工圖(頂橫)	158		-	-																	
ZS-XH01-1	玻璃扣蓋加工圖(頂橫)數據表	159		-	-																	
ZS-XH143(D)	玻璃扣蓋加工圖(頂橫)(吊船碼用)	160		-	-																	
ZS-XH01a	玻璃扣蓋加工圖(底橫)	161		-	-																	
ZS-XH01a-1	玻璃扣蓋加工圖(底橫)數據表	162		-	-																	
ZS-XH143a(D)	玻璃扣蓋加工圖(底橫)(吊船碼用)	163		-	-																	
ZS-XHZ01a	玻璃扣蓋/橫外裝飾線(橫)	164		-	-																	
ZS-XHZ01a-1	玻璃扣蓋/橫外裝飾線(橫)數據表	165		-	-																	
ZS-XHZ01a-2	玻璃扣蓋/橫外裝飾線(橫)	166		-	-																	
ZS-XHZ01a-3	玻璃扣蓋/橫外裝飾線(橫)	167		-	-																	
ZS-FK01	外橫裝飾條封口片	168		-	-																	
ZS-FK02	外橫裝飾條封口片	169		-	-																	
ZS-KG1	框橫料扣蓋	170		-	-																	
CW-JT01	膠條安裝位置圖	171		-	-																	
CW-JT03	膠條安裝位置圖	172		-	-																	
CW-JT04	膠條安裝位置圖	173		-	-																	
J861-SD-CW-3009	企料位置圖	174		-	-																	
J861-SD-CW-3009-1	橫料位置圖	175		-	-																	
J861-SD-CW-3009-2	玻璃扣蓋位置圖	176		-	-																	
J861-SD-CW-3009a	企料位置圖	177		-	-																	
J861-SD-CW-3009a-1	橫料位置圖	178		-	-																	
J861-SD-CW-3009a-2	玻璃扣蓋位置圖	179		-	-																	

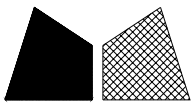


美特鋁質有限公司
MIDI Aluminium Fabricator Ltd.

數量	位置	樓層
1	CW-3009	25F


工程號 J-861 地盤 己連拿利

*請用A3紙打印

左SHR右FD門

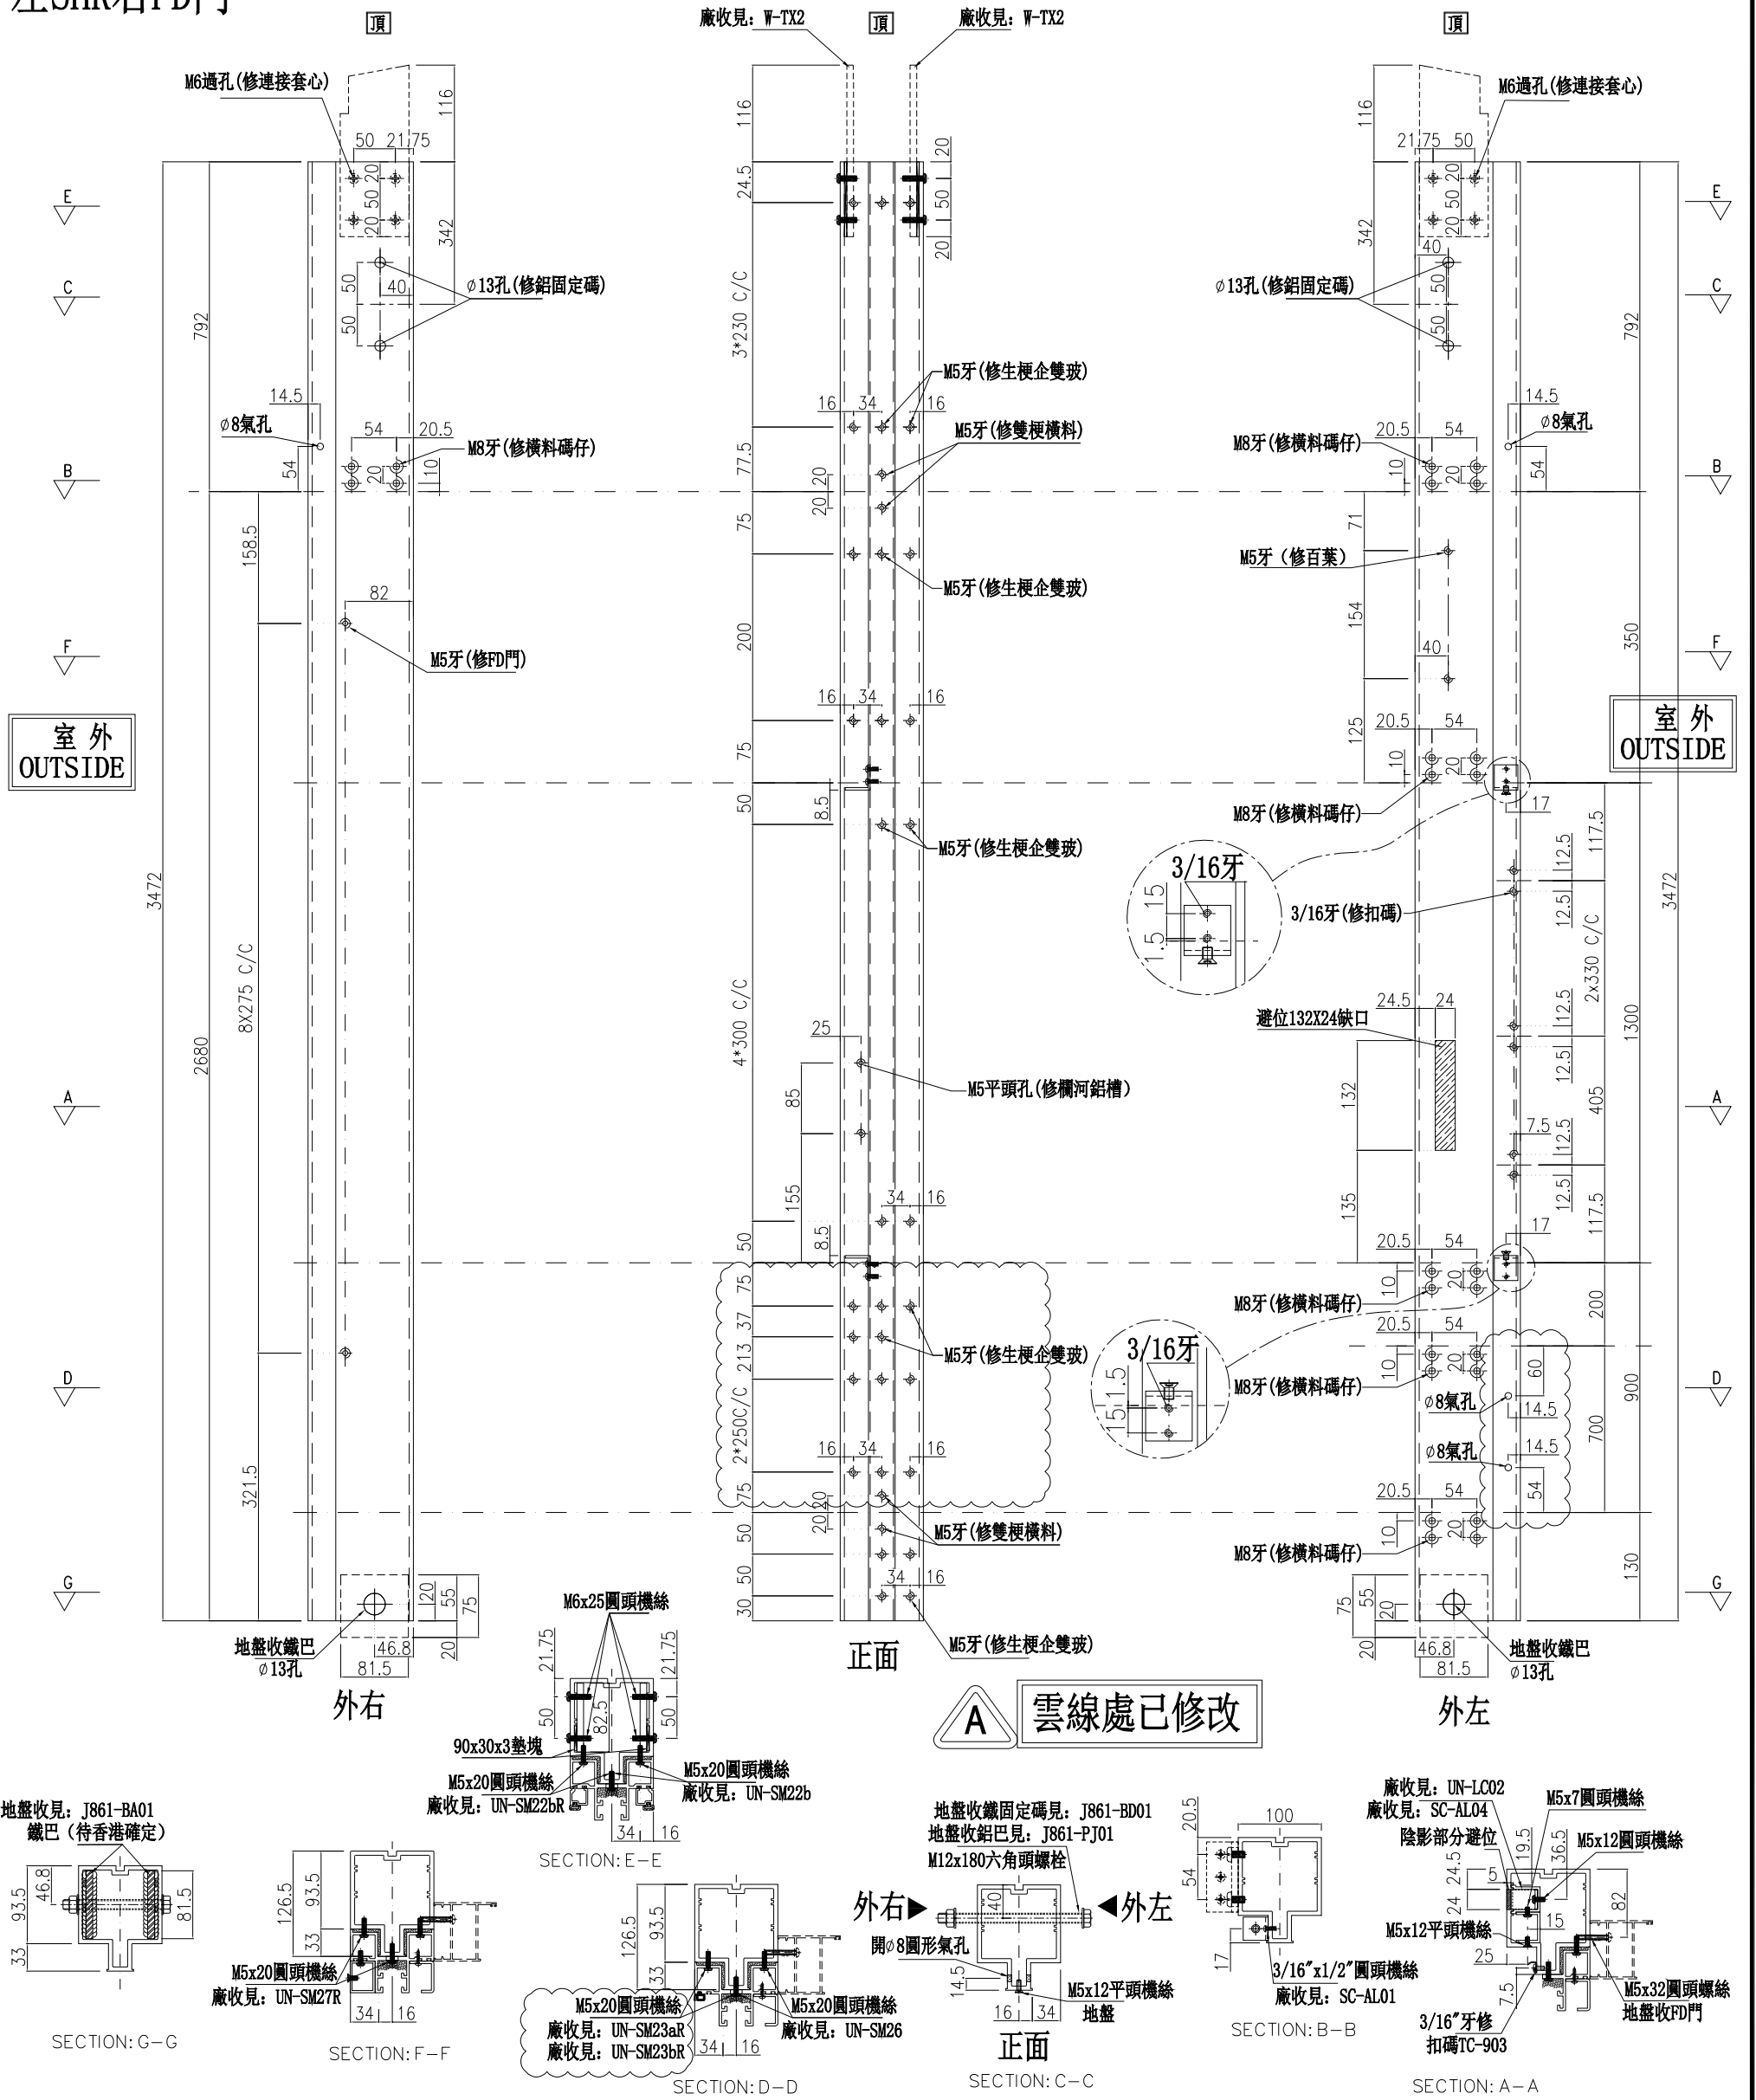

名稱	雙生企	制圖	周廣志	2025.09.05	修改	A
材料	X86624	復核	謝永林	2025.10.22	日期	2025.11.04
顏色	UCT207124XL-3	批准			圖號	FD-MS57

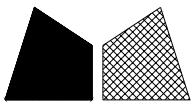

美特鋁質有限公司


MIDI Aluminium Fabricator Ltd.

數量	位置	樓層
5	CW-3009	26F~30F

工程號 J-861 地盤 己連拿利

*請用A3紙打印


左靠牆右SHL

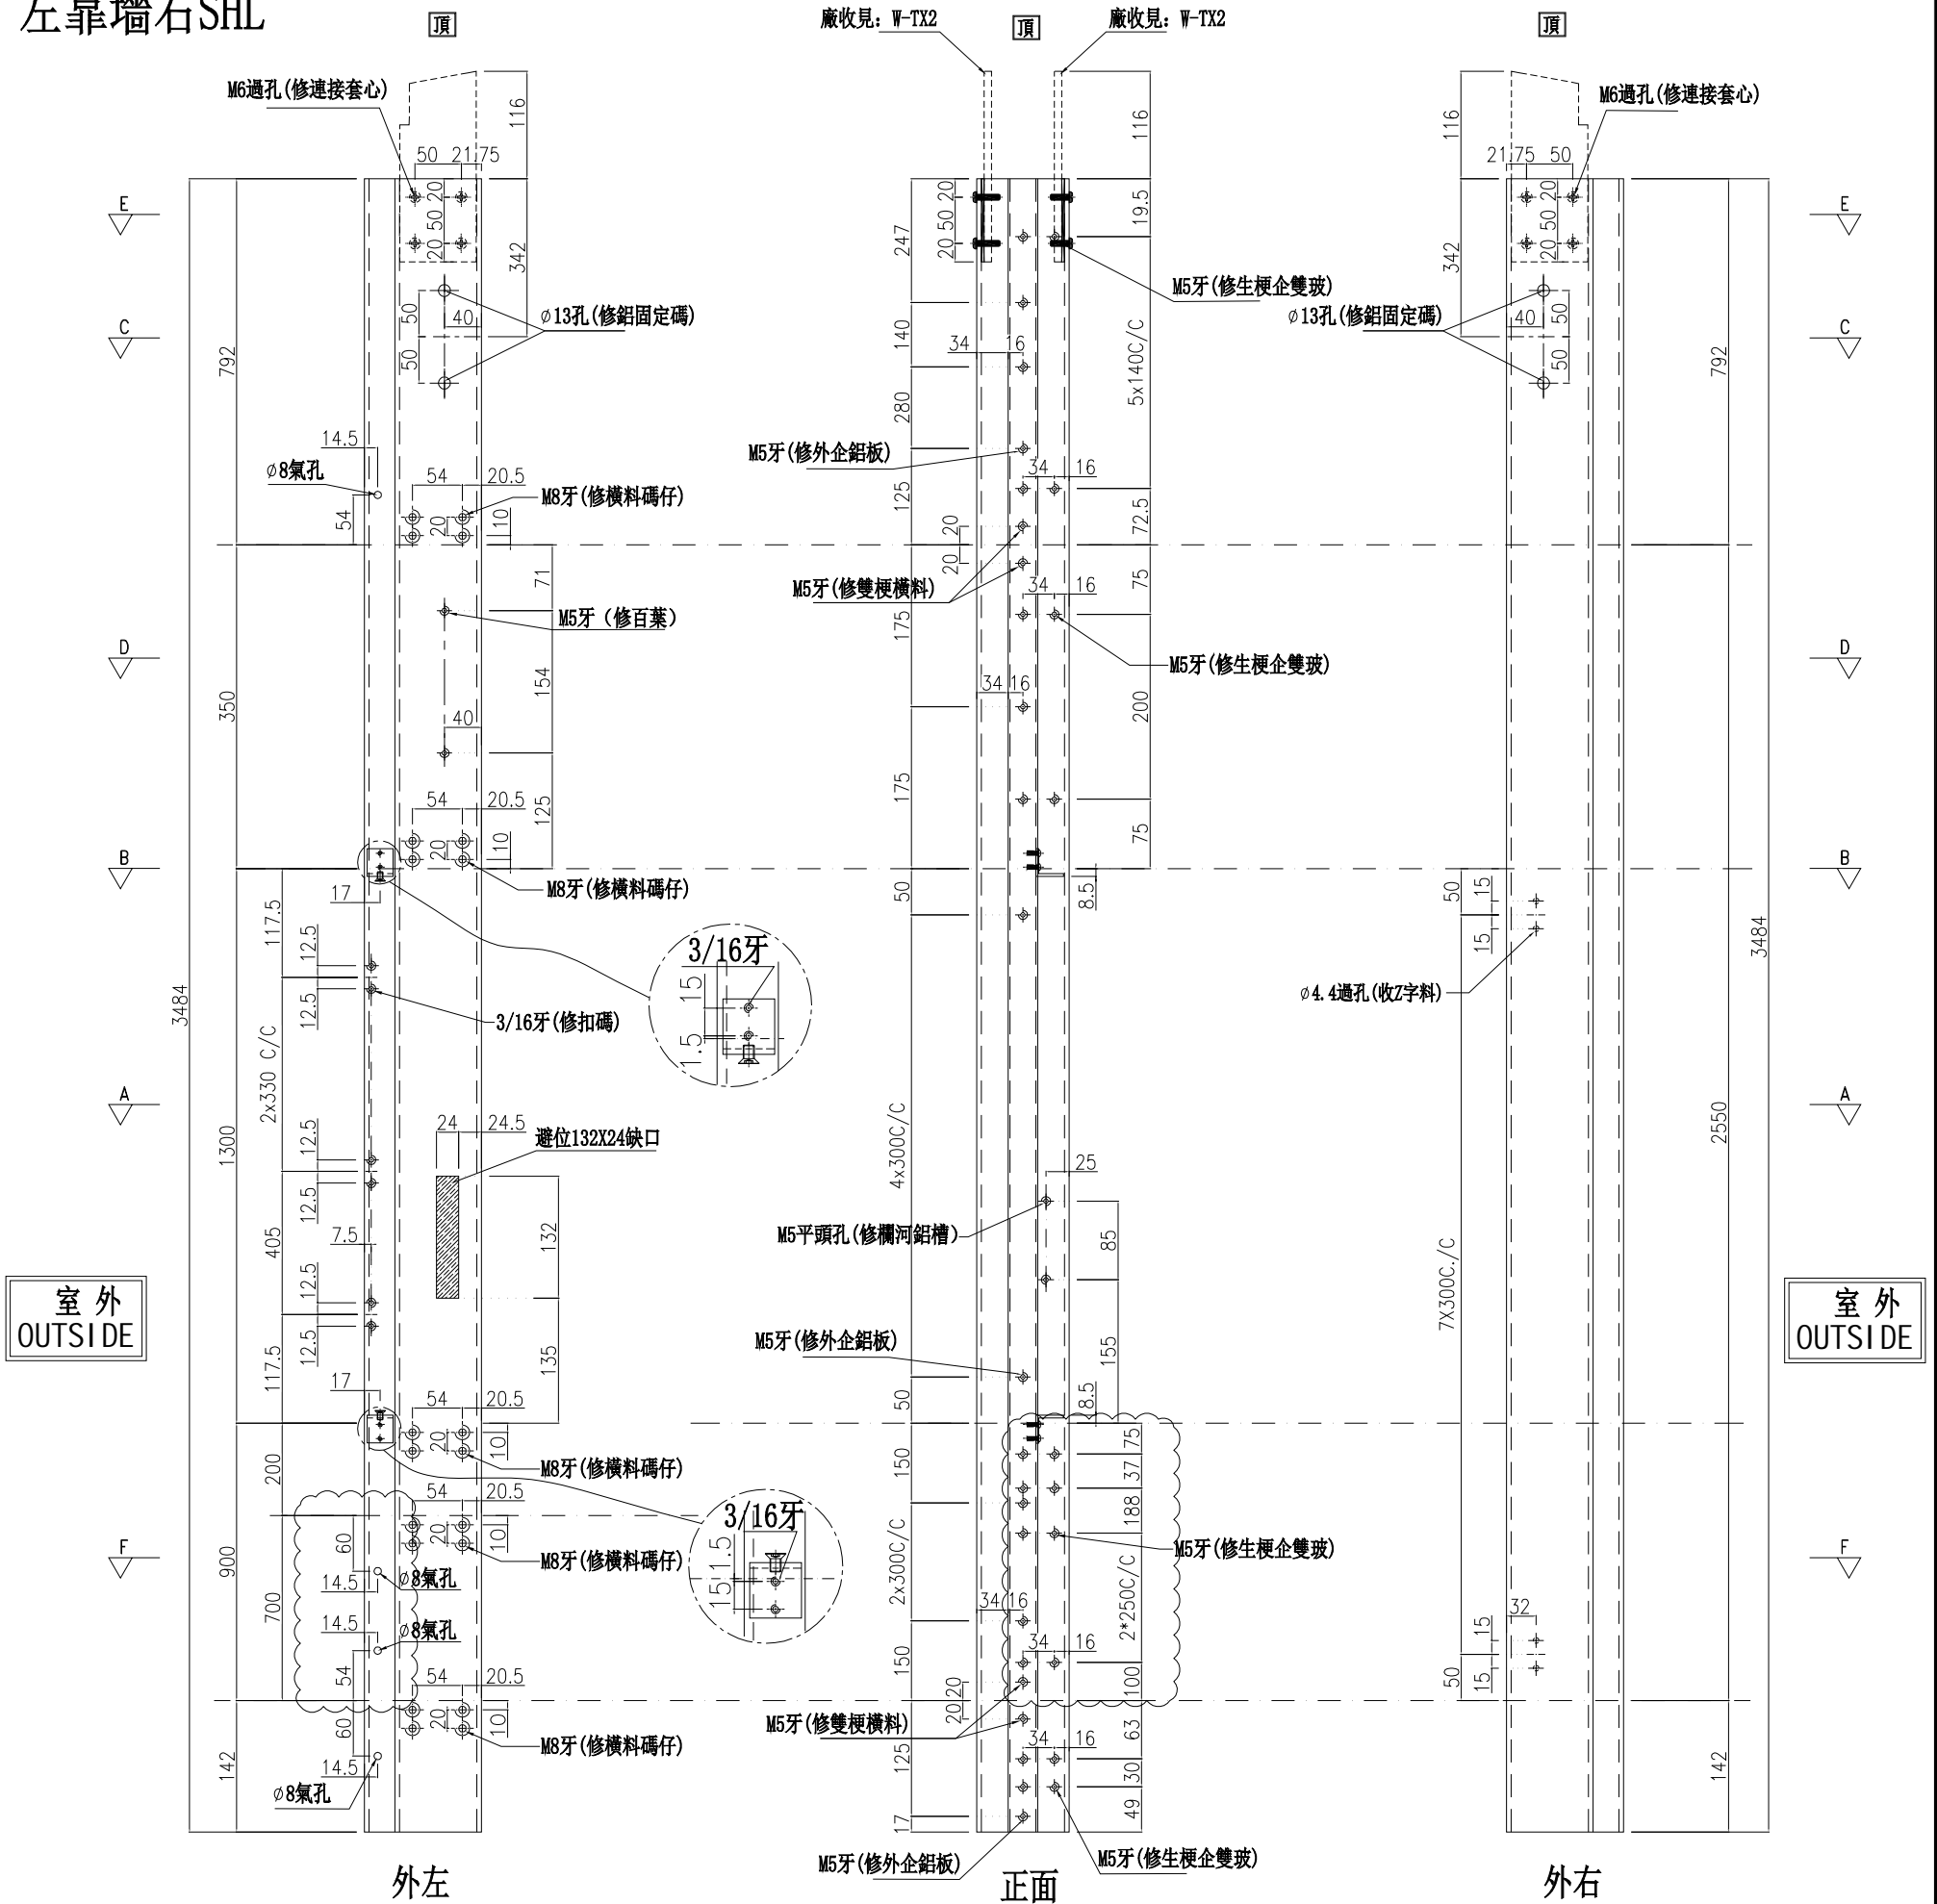


室外 OUTSIDE

室外 OUTSIDE

A 雲線處已修改

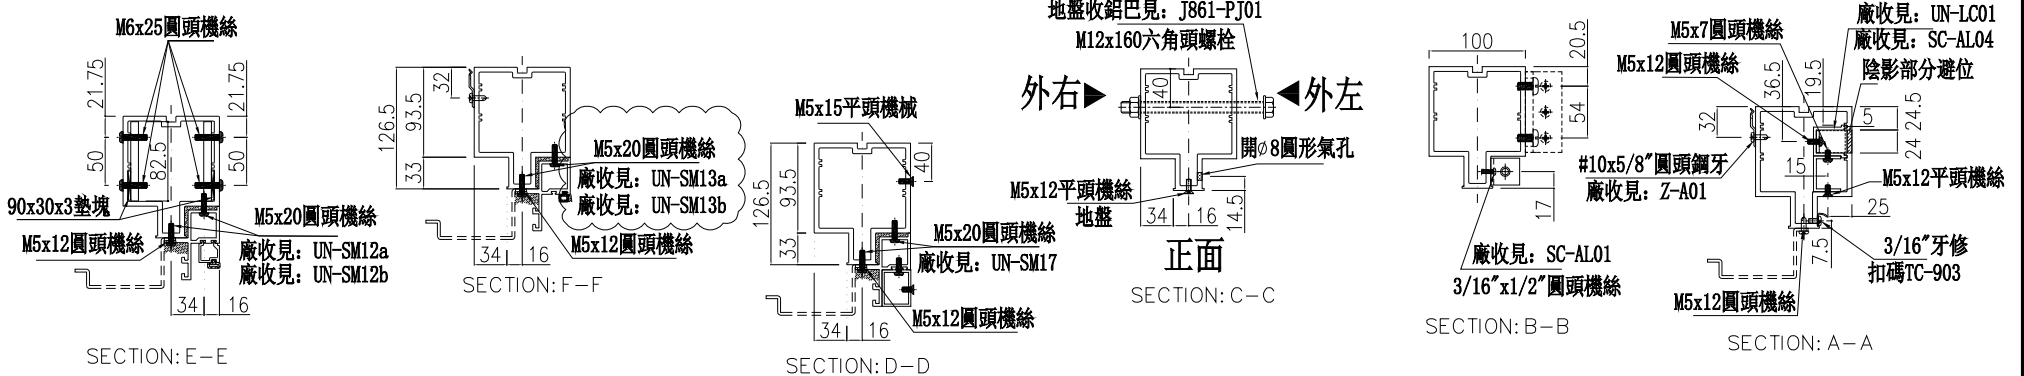

名稱	雙生企	制圖	周廣志	2025.09.05	修改	A
材料	X86624	復核	謝永林	2025.10.22	日期	2025.11.04
顏色	UCT207124XL-3	批准			圖號	G-MS58

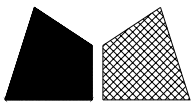

美特鋁質有限公司
MIDI Aluminium Fabricator Ltd.

數量	位置	樓層
1	CW-3009	25F




雲線處已修改


工程號 J-861 地盤 己連拿利

*請用A3紙打印

左靠牆右梗窗

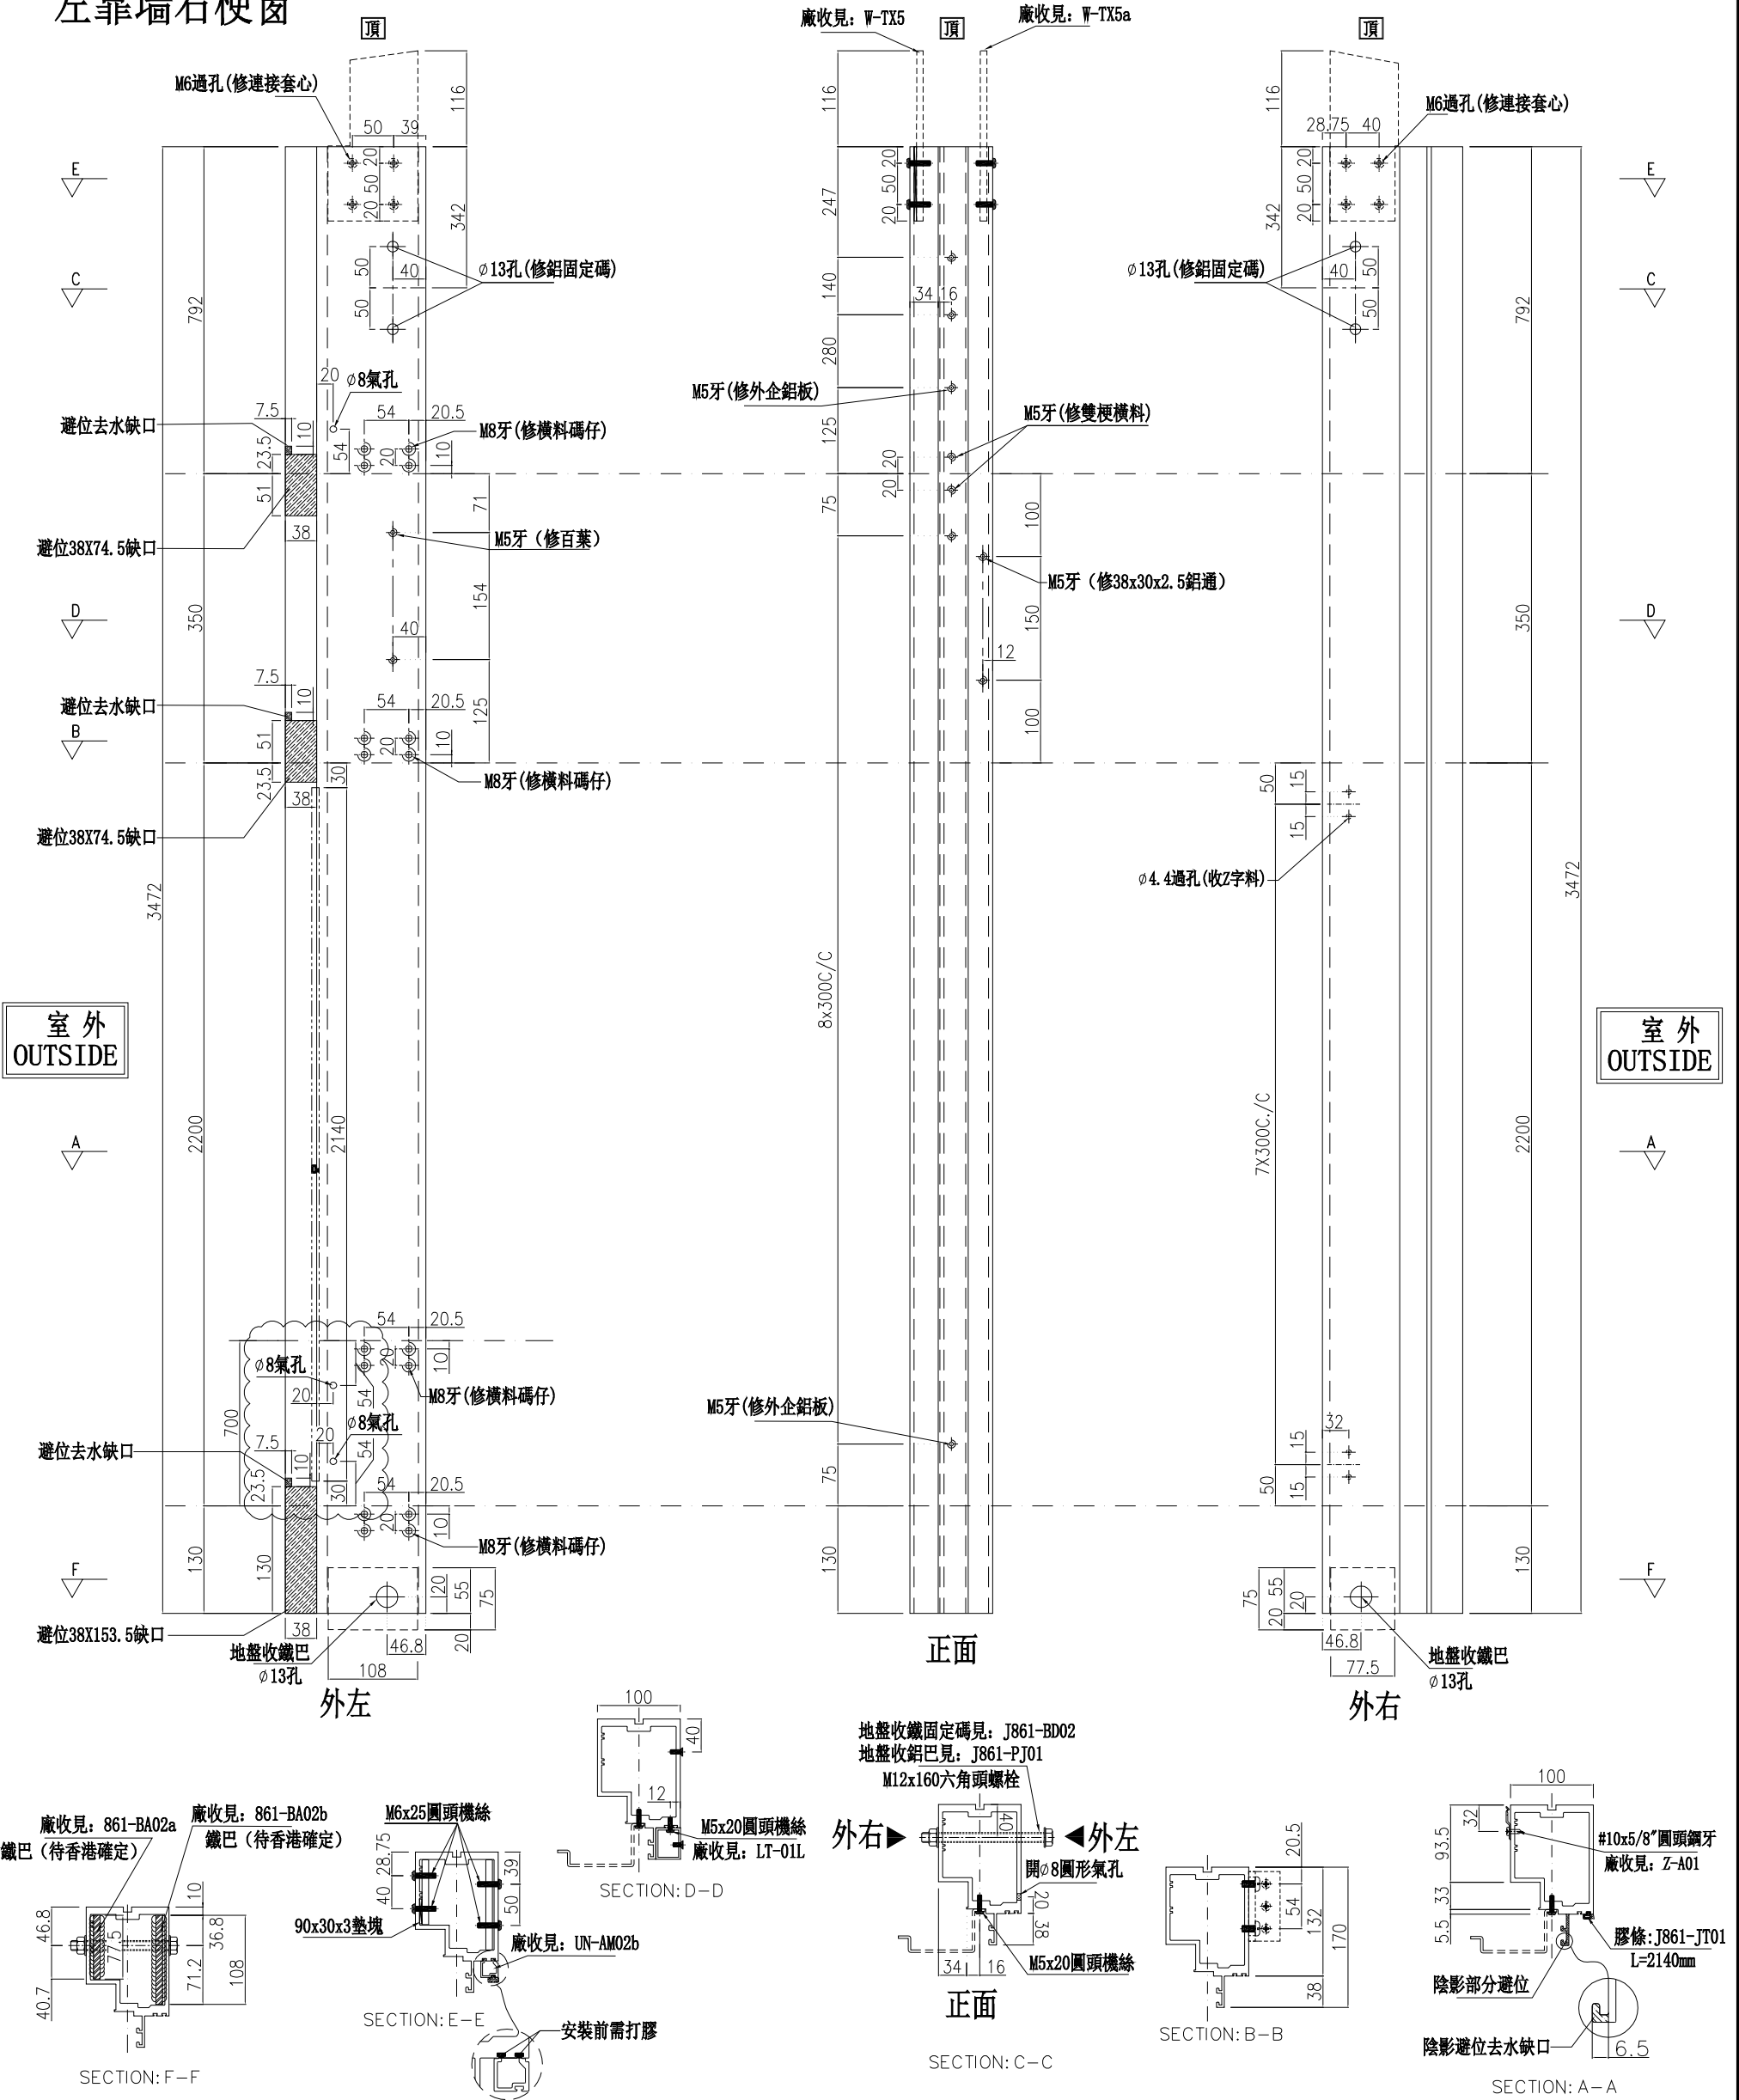

名稱	生梗企	制圖	周廣志	2025.09.05	修改	A	
材料	X86622	復核	謝永林	2025.10.22	日期	2025.11.04	
顏色	UCT207124XL-3	批准			圖號	G-MS58a	

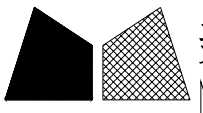

美特鋁質有限公司
MIDI Aluminium Fabricator Ltd.

數量	位置	樓層
4	CW-3009	26F~29F




雲線處已修改


*請用A3紙打印

工程號 J-861 地盤 己連拿利

左梗窗右SHR

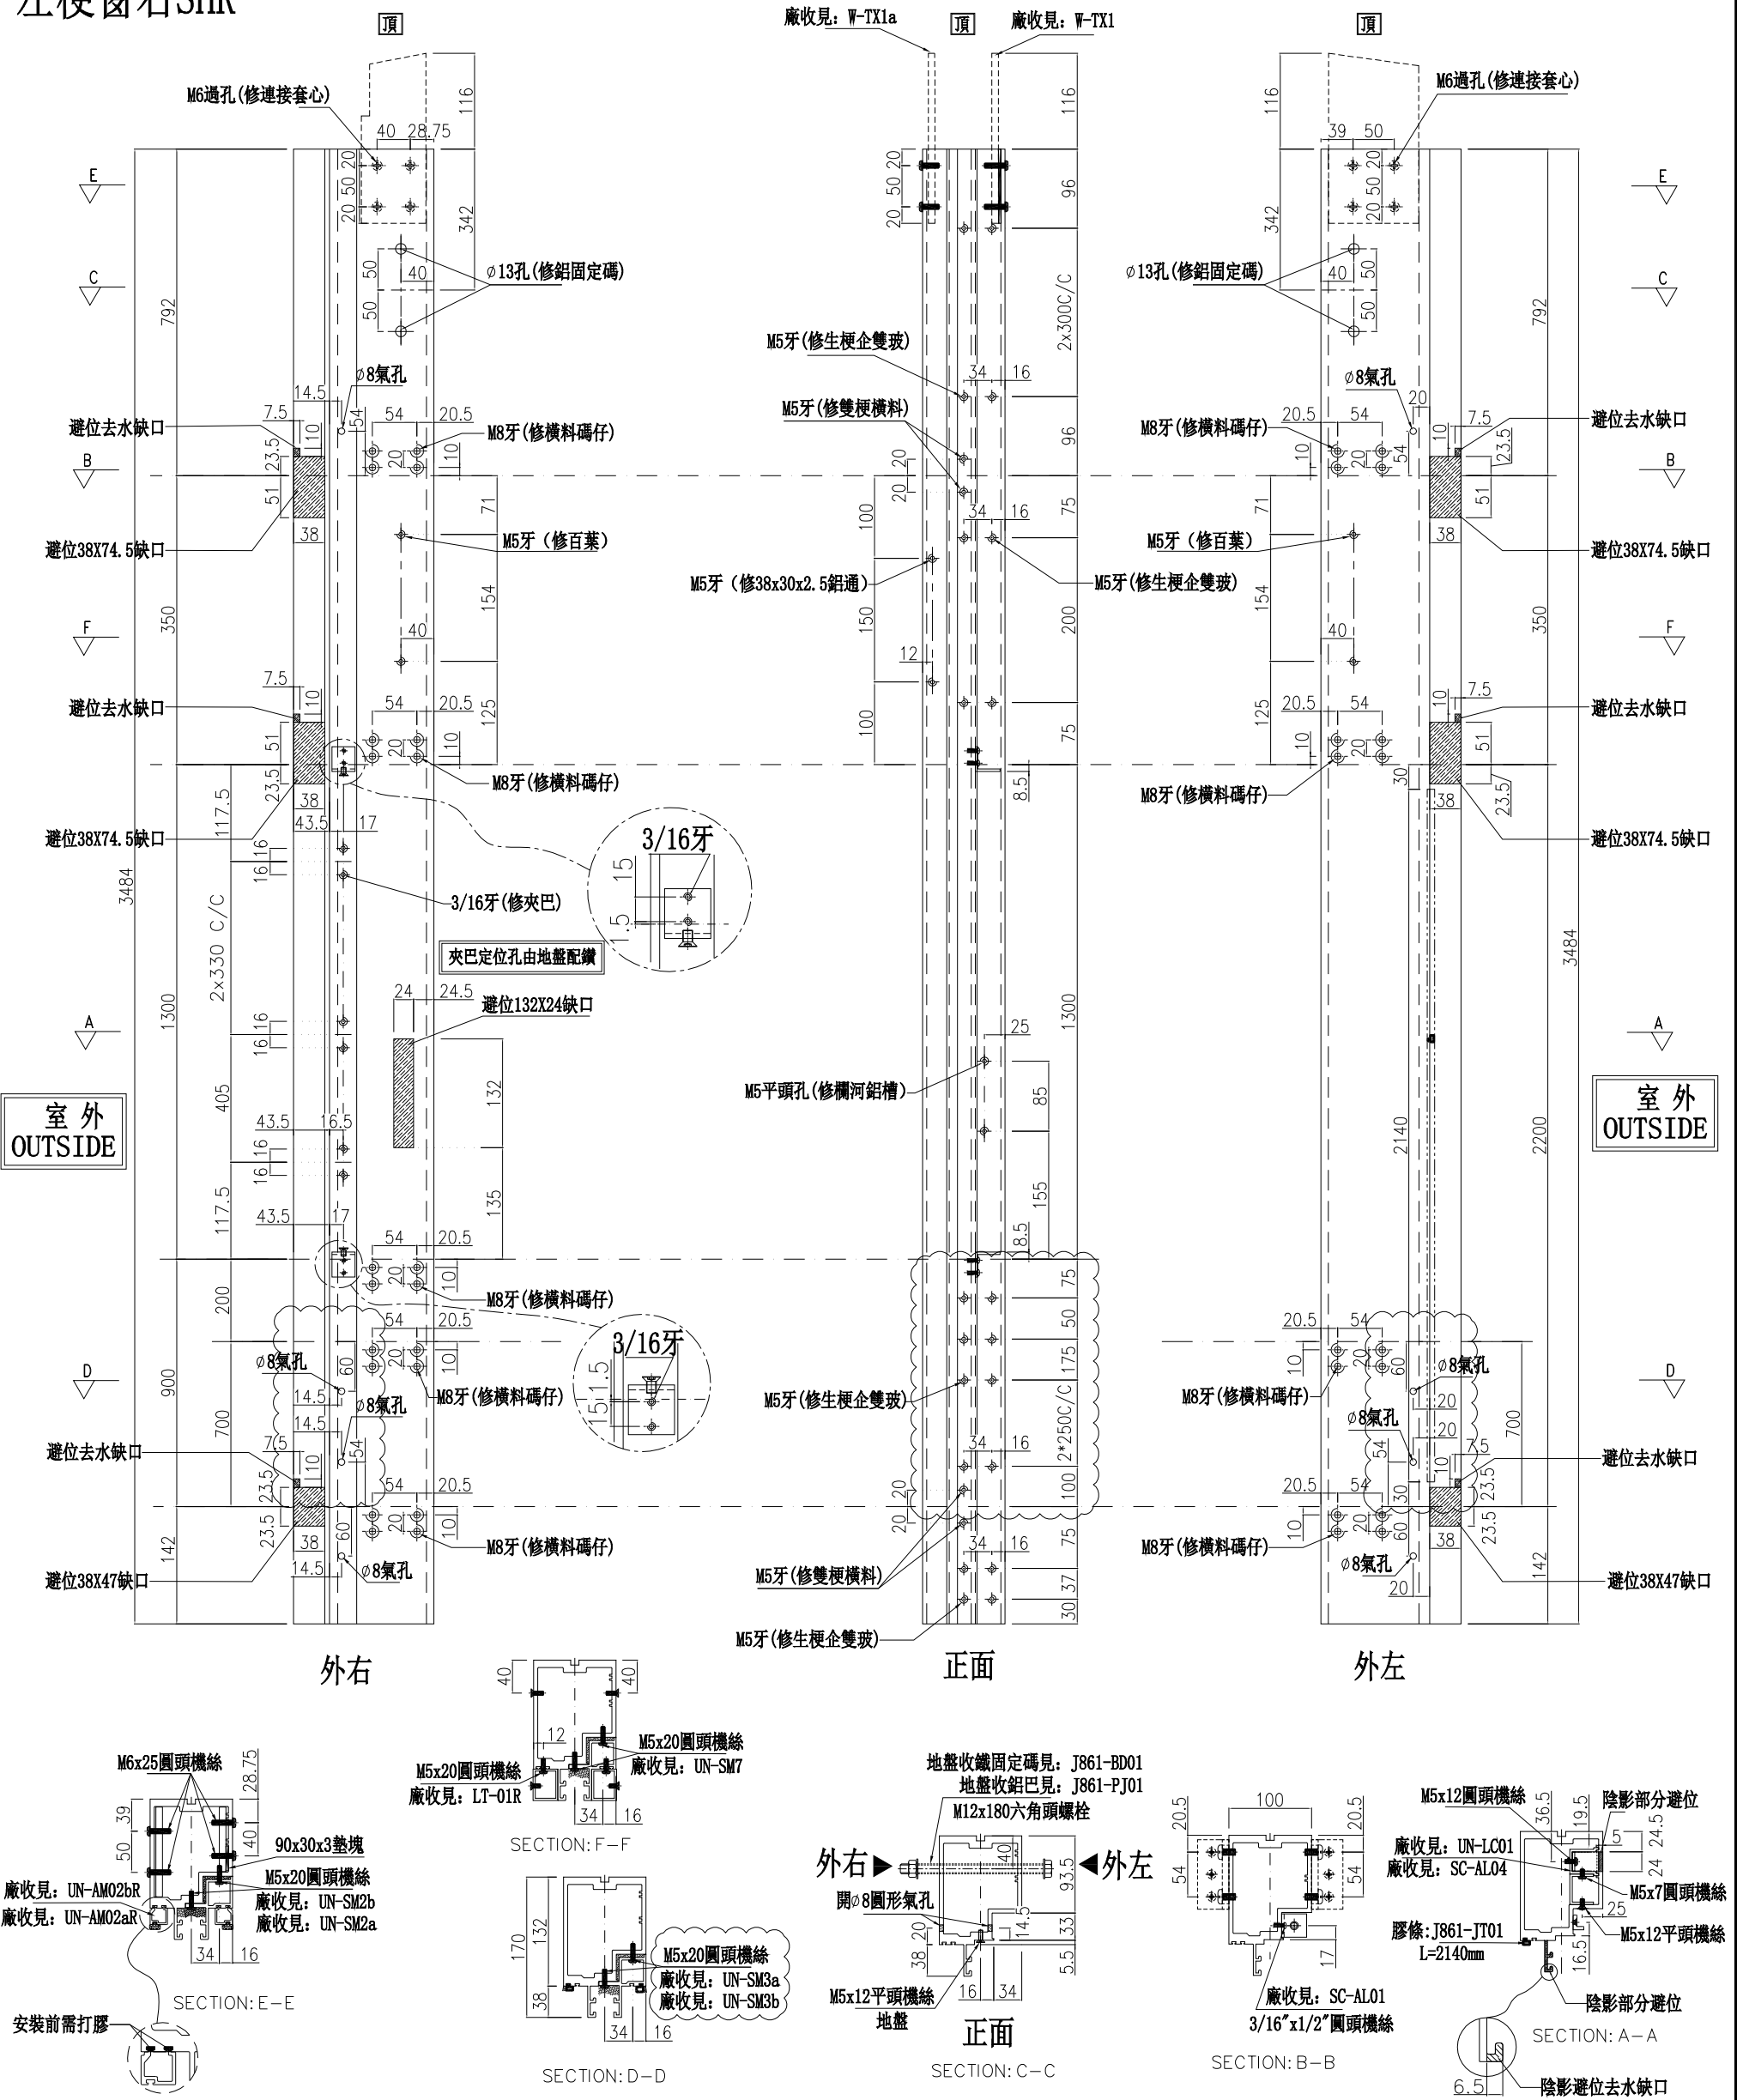

名稱	生梗企	制圖	周廣志	2025.09.05	修改	A
材料	X86622	復核	謝永林	2025.10.22	日期	2025.11.04
顏色	UCT207124XL-3	批准			圖號	G-MS61

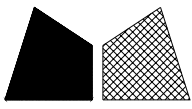

美特鋁質有限公司
MIDI Aluminium Fabricator Ltd.


數量	位置	樓層
1	CW-3009	30F

工程號 J-861 地盤 己連拿利


*請用A3紙打印

左梗窗右SHR

A 雲線處已修改

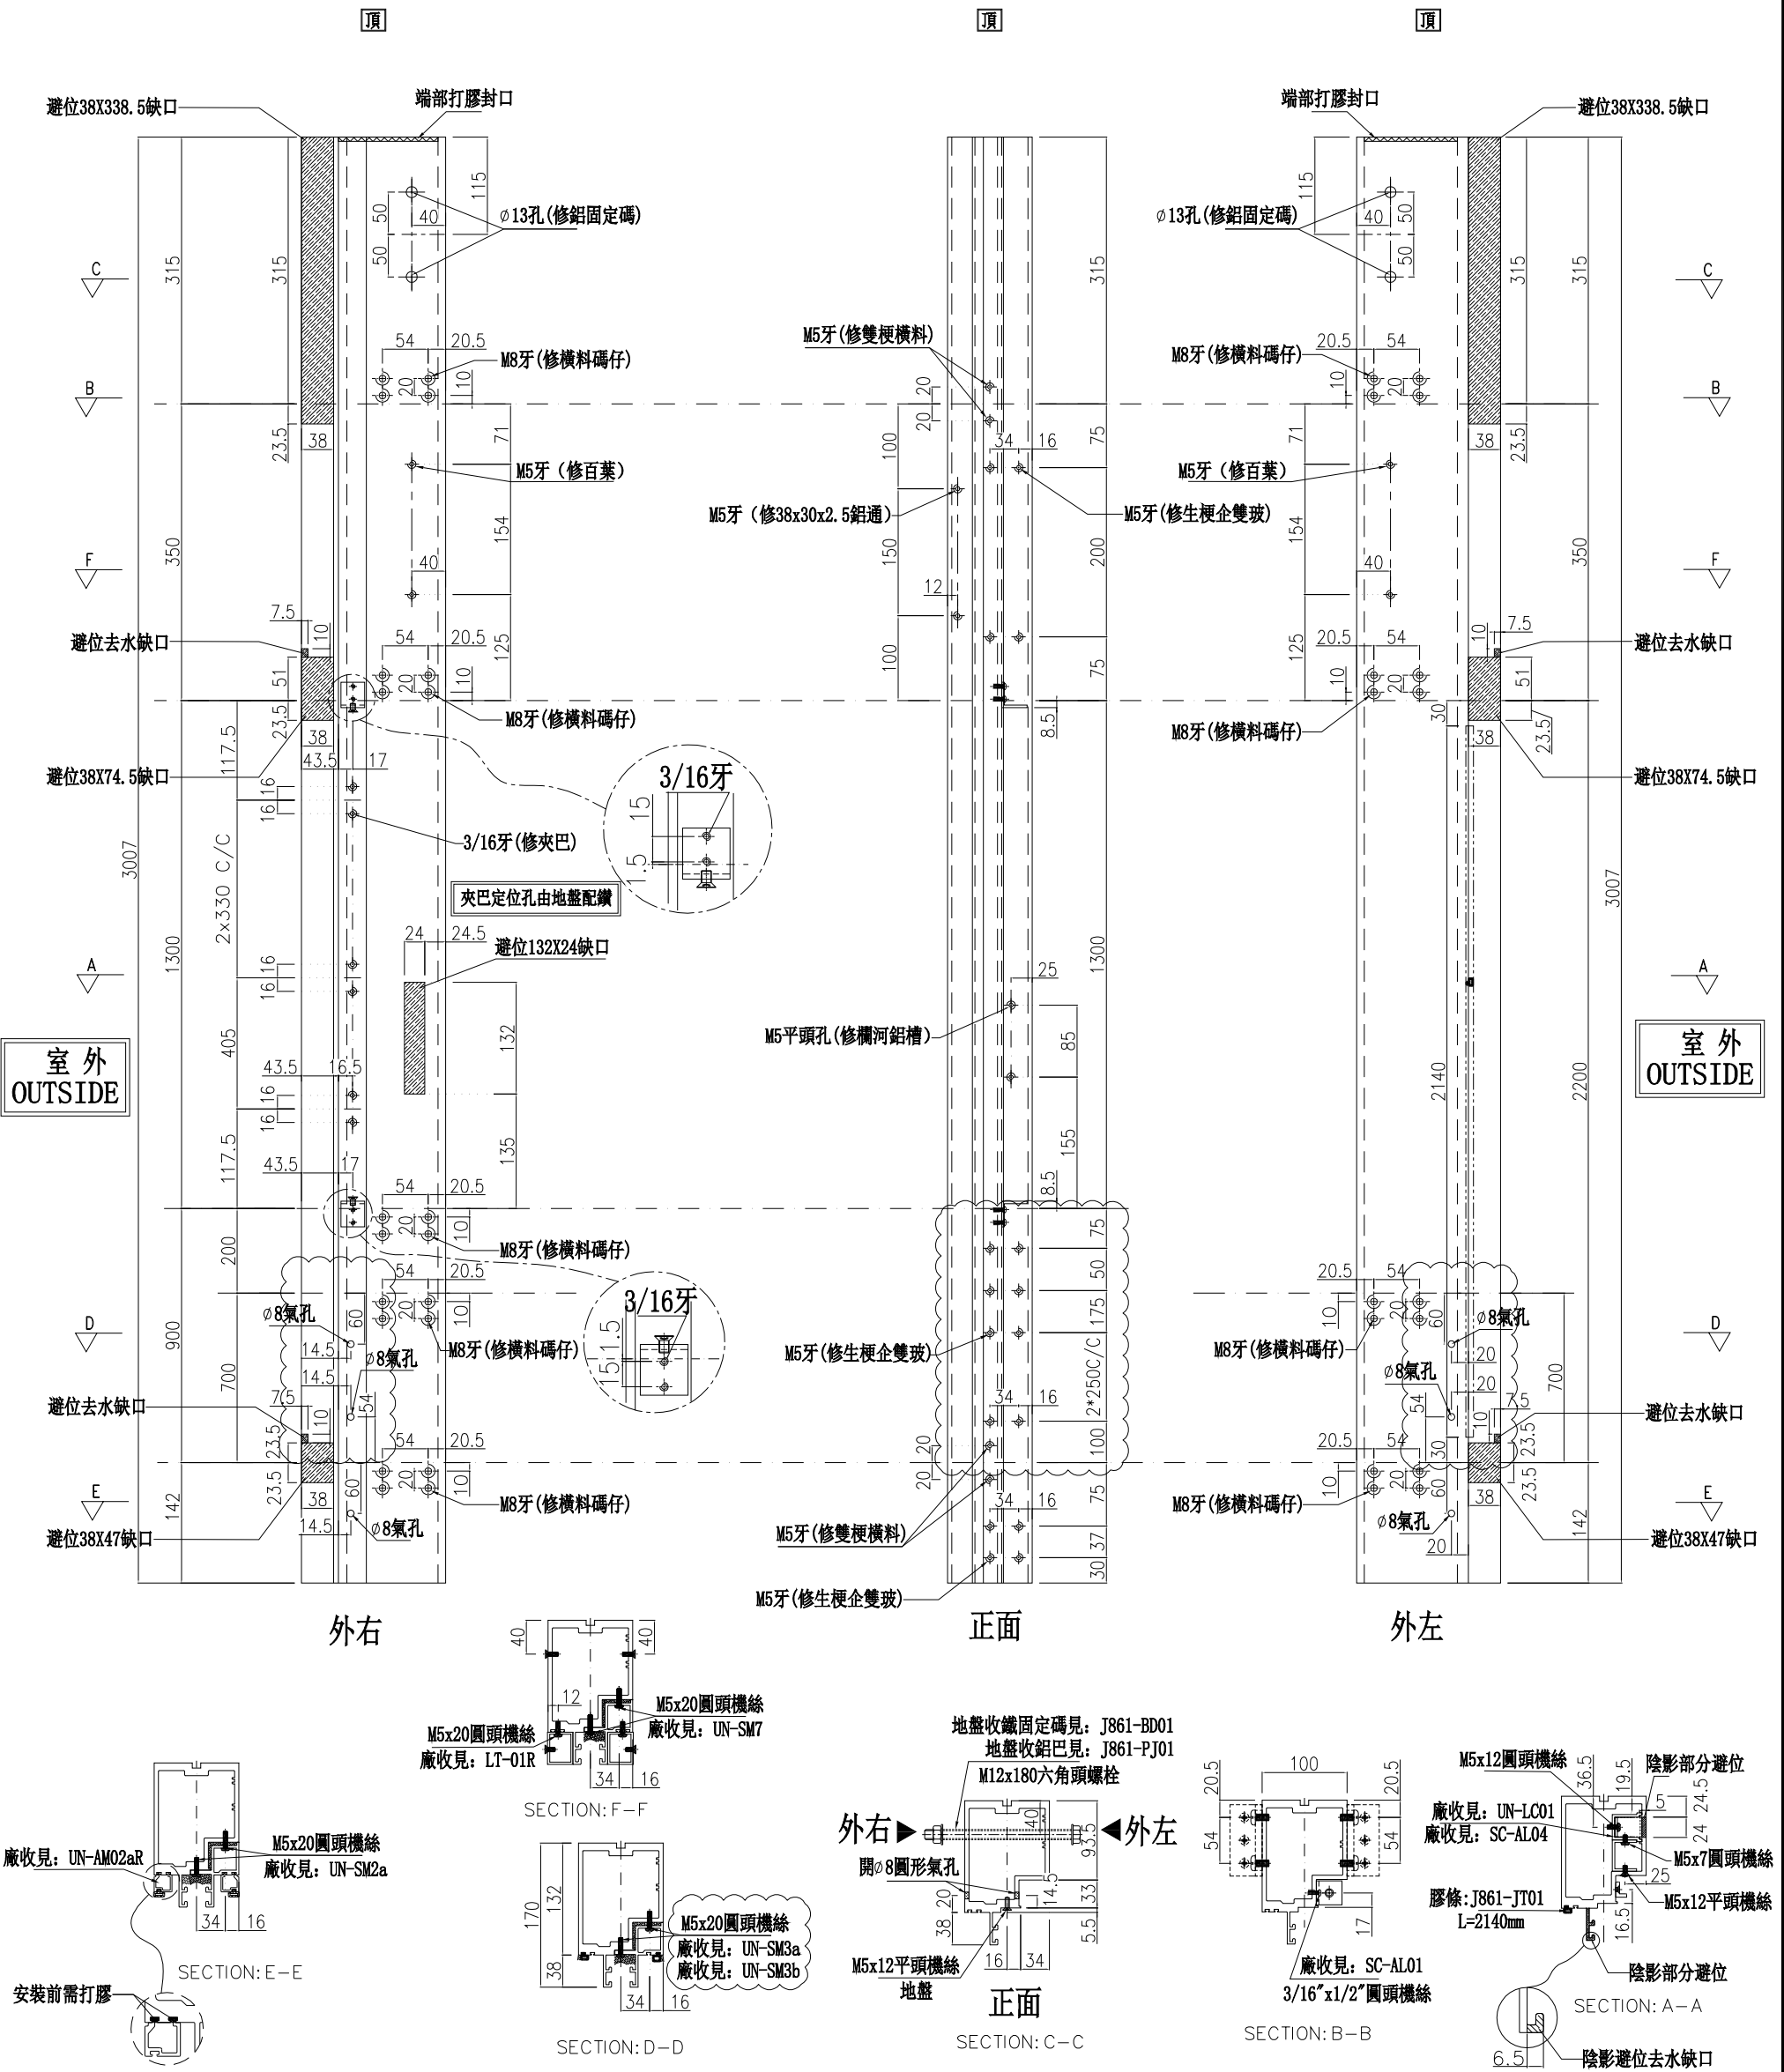

名稱	生梗企	制圖	周廣志	2025.09.05	修改	A
材料	X86622	復核	謝永林	2025.10.22	日期	2025.11.04
顏色	UCT207124XL-3	批准			圖號	G-MS61b

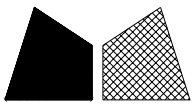

美特鋁質有限公司
MIDI Aluminium Fabricator Ltd.



數量	位置	樓層
1	CW-3009	30F

A 雲線處已修改

工程號 J-861 地盤 己連拿利

*請用A3紙打印

左SHR右SHL

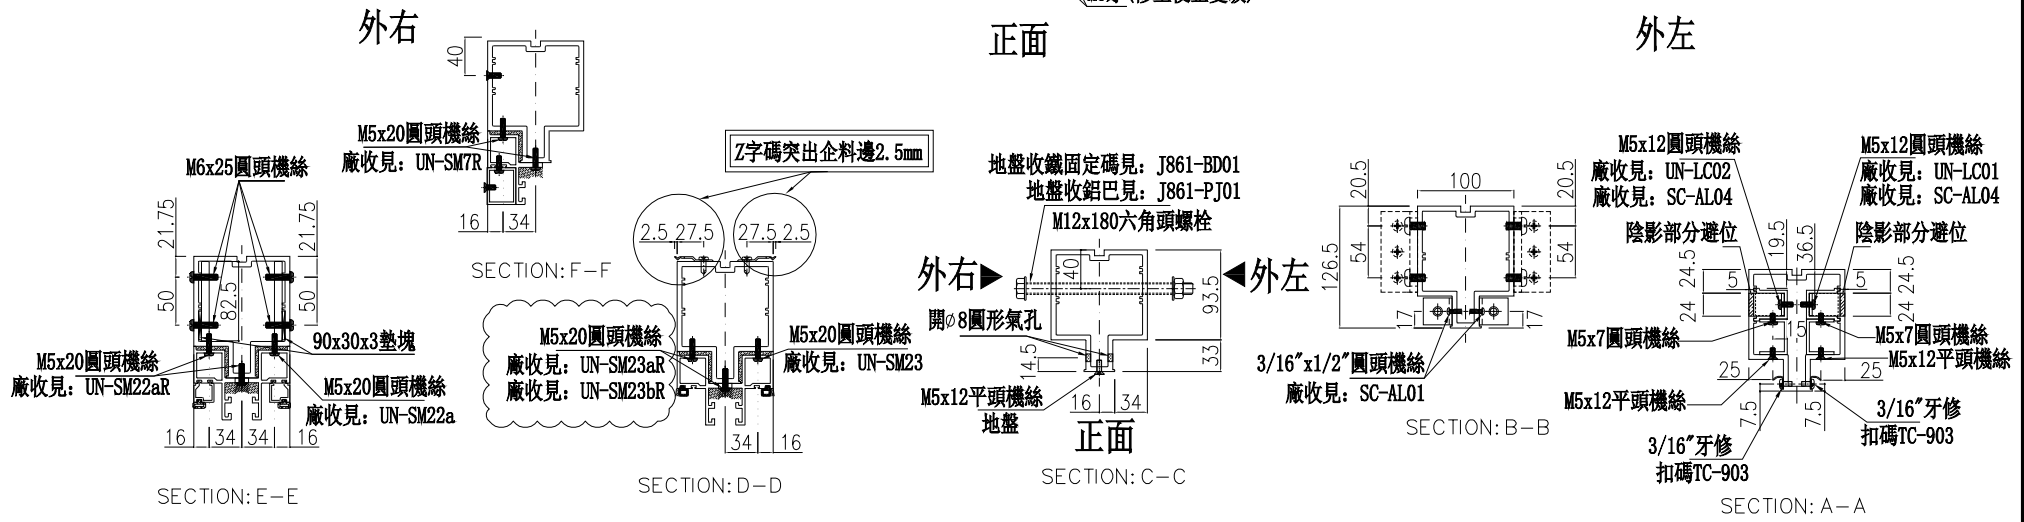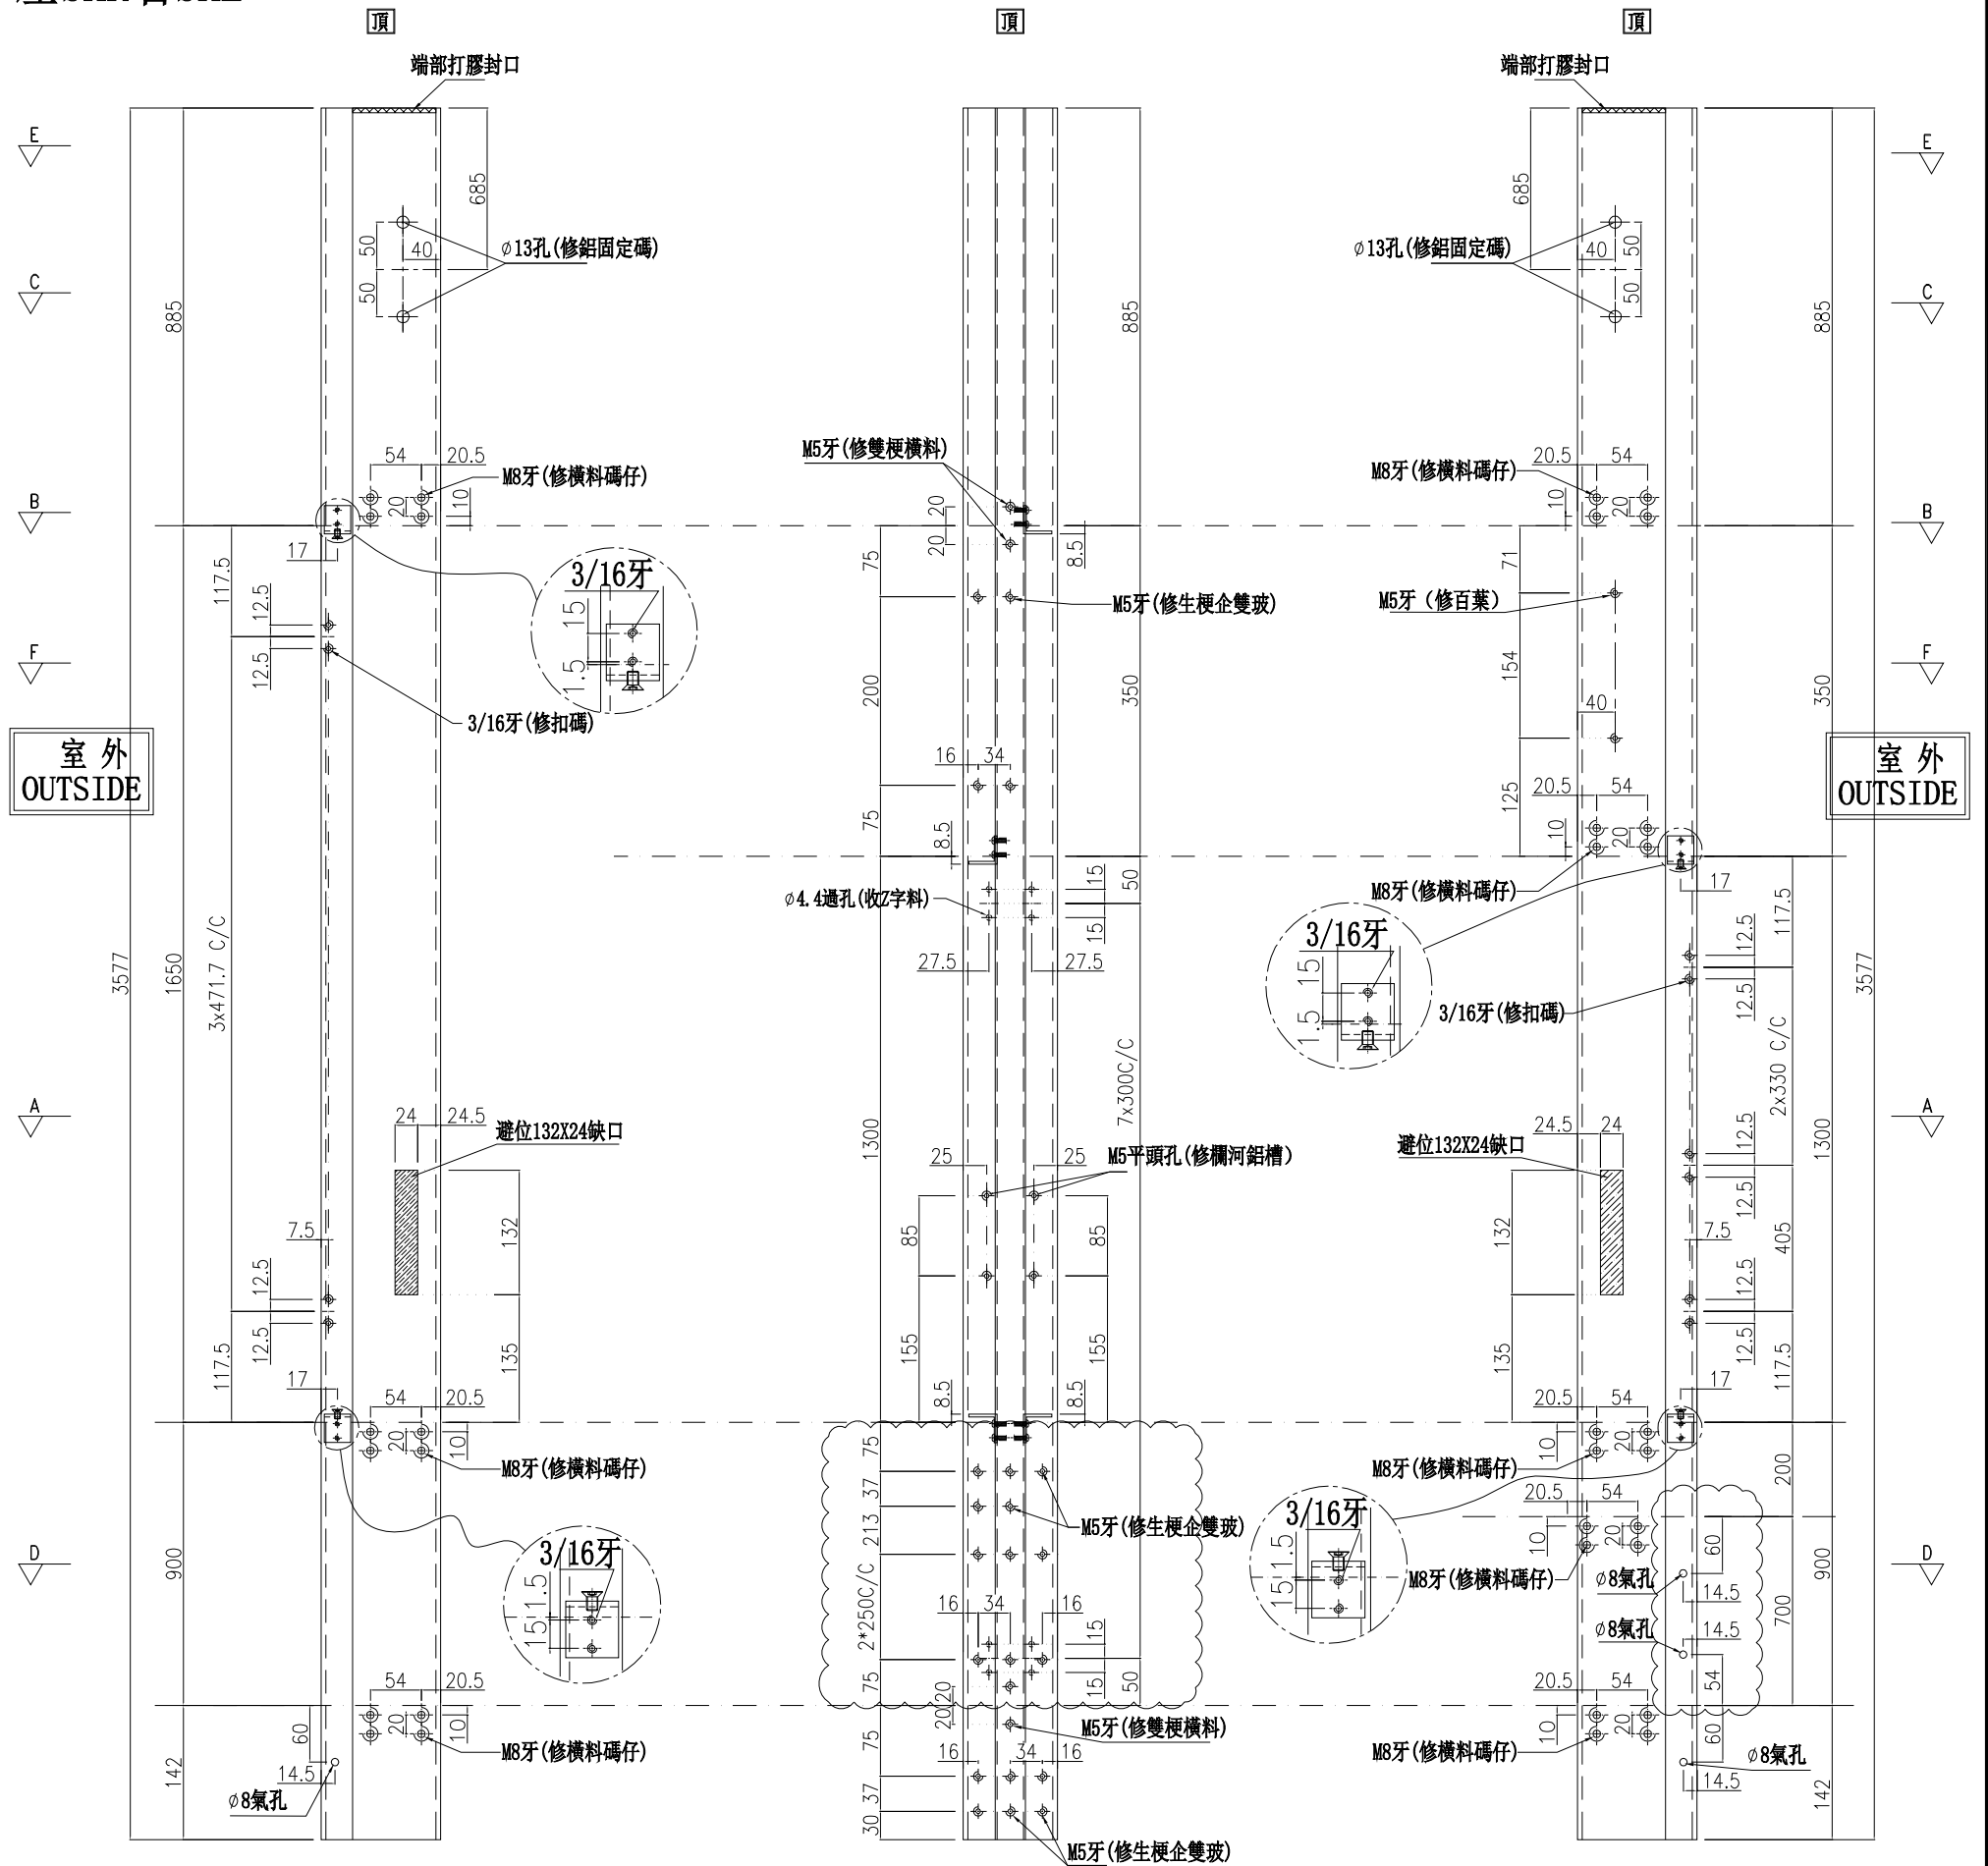

名稱	雙生企	制圖	周廣志	2025.09.05	修改	A
材料	X86624	復核	謝永林	2025.10.22	日期	2025.11.04
顏色	UCT207124XL-3	批准			圖號	G-MS62b




美特鋁質有限公司
MIDI Aluminium Fabricator Ltd.

工程號 J-861 地盤 已連拿利

物料編號	L	數量	分格尺寸	使用位置	樓層
UN-L05Xb	714	5	700	CW-3009	26F-30F
合計：	5				

*注意：
螺絲鑽平頭孔事宜，請留意M5及3/16"要
沉頭(90° X Ø10)，供修螺絲后膠膠用




(左)

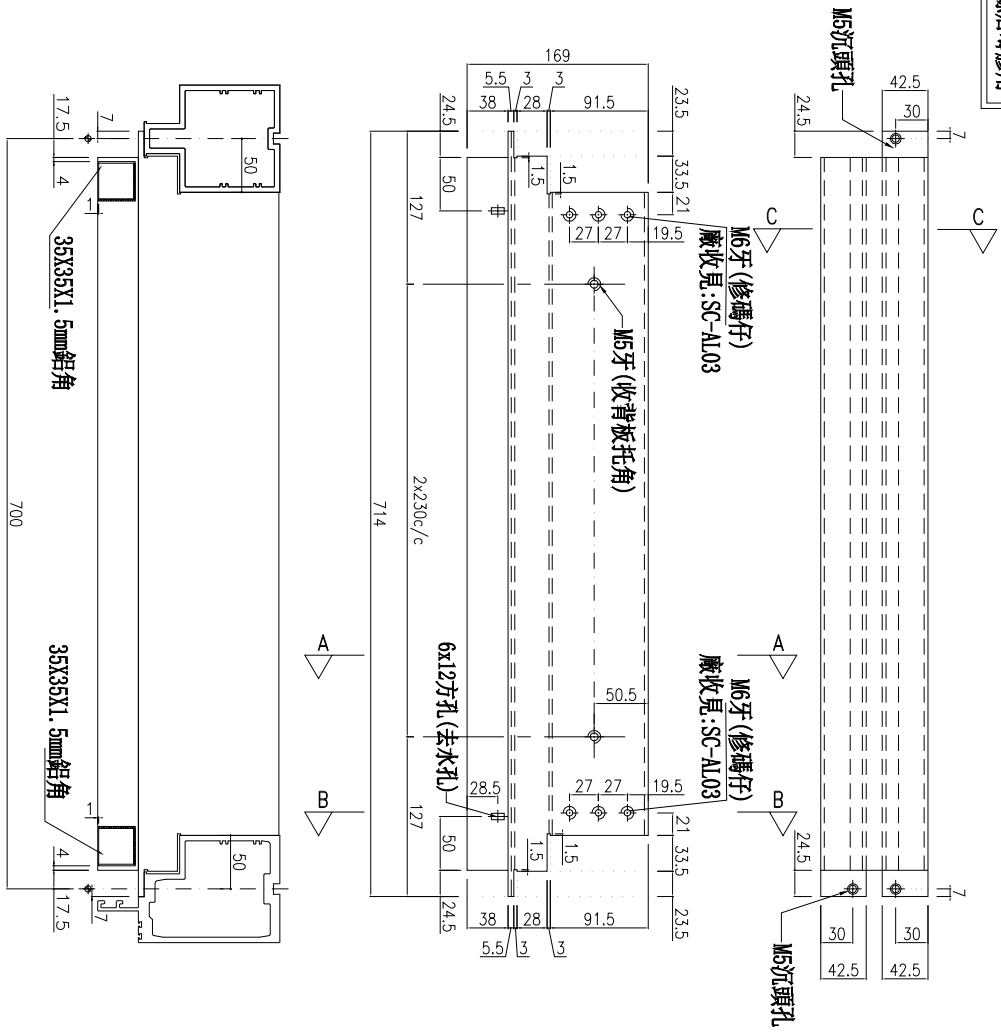

蝴蝶窗用

A
雲線處已修改

主橫收主企鋁碼螺絲不用收緊，地盤調節用

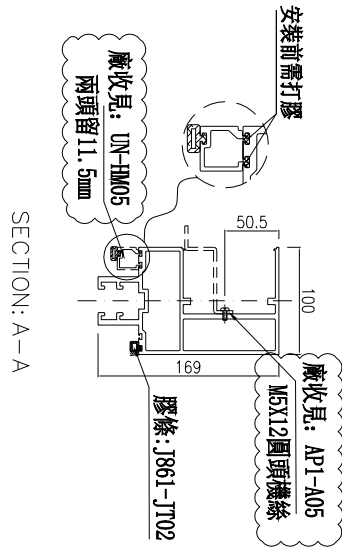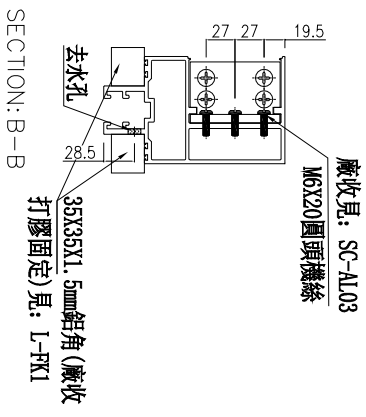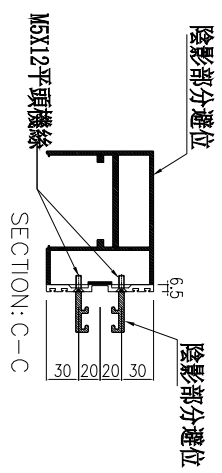

名稱	雙梗橫料(蝴蝶窗用)	制圖	周廣志	2025.09.05	修改	A
材料	X86670	復核	謝永林	2025.10.22	日期	2025.10.31
顏色	UCT207124XL-3	批准			圖號	UN-L05Xb




美特鋁質 有限公司
MIDI Aluminium Fabricator Ltd.

工程號 J-861 地盤 已連拿利

物料編號	L	數量	分格尺寸	使用位置	樓層
UN-R05Xb-1	714	5	700	CW-3009	26F-30F
合計:	5				

蝴蝶窗用


35X35X1.5mm鋁角(廠收打膠固定) 見: L-FK1

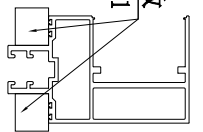






*注意:
螺絲鑽平頭孔事宜, 請留意M5及3/16"要沉頭(90° X Ø10), 供修螺絲后膠用

A 雲線處已修改

(左)

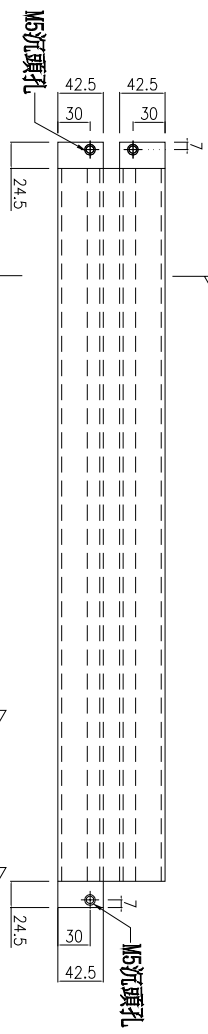

主橫收主企鋁碼螺絲不用收緊, 地盤調節用

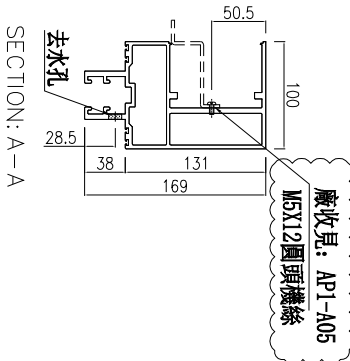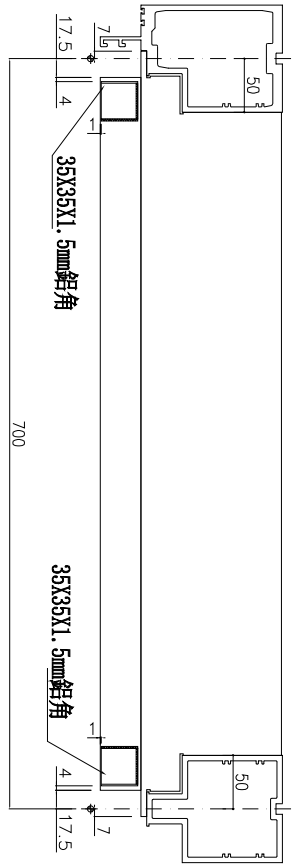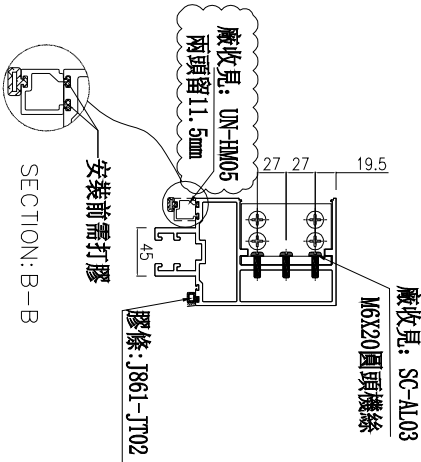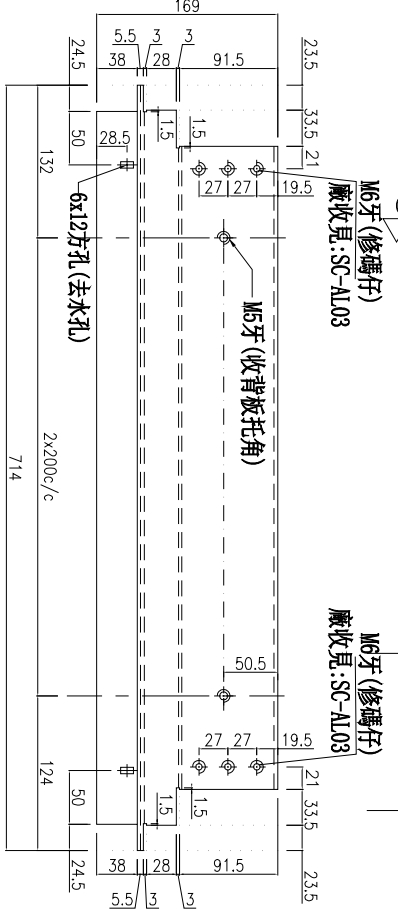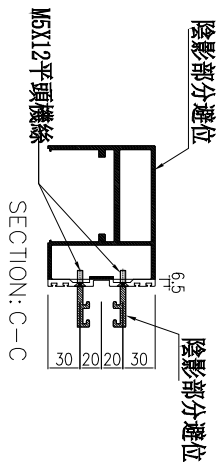

名稱	雙梗橫料(蝴蝶窗用)	制圖	周廣志	2025.09.05	修改	A
材料	X86670	復核	謝永林	2025.10.22	日期	2025.10.31
顏色	UCT207124XL-3	批准			圖號	UN-R05Xb-1




美特鋁質有限公司
MIDI Aluminium Fabricator Ltd.

工程號 J-861 地盤 已連拿利



*注意:
螺絲鑽平頭孔事宜, 請留意M5及3/16"螺
釘頭(90° X Ø10), 供修螺絲后腳膠用

(左)

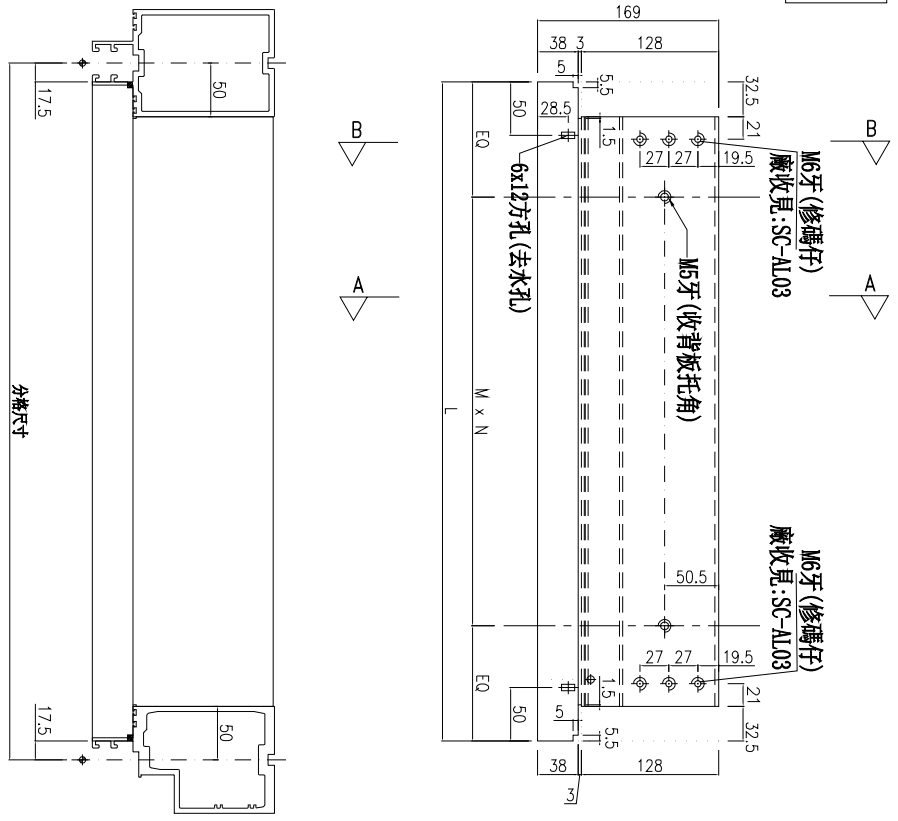

雲線處已修改

主橫收主全鋁碼螺絲不用收緊, 地盤調節用

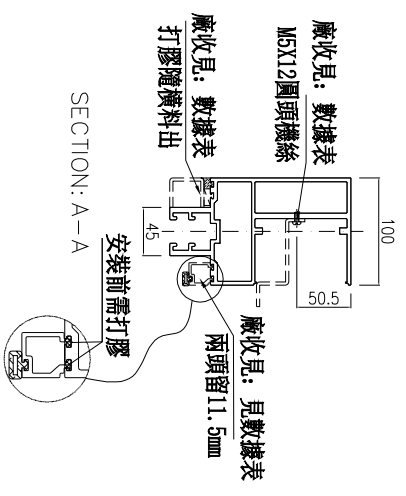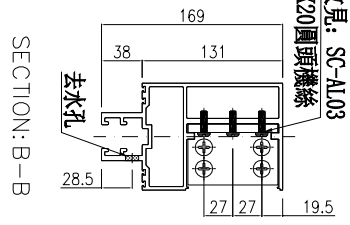

物料編號	L	數量	M	X	N	EQ	分格尺寸	使用位置	樓層	廠收背板托角編號	廠收單玻線編號	廠收鋁槽編號
UN-G141	615	2	200	x	2	107.5	650	CW-3009	25F	AP1-A141a	UN-HM141a	HL-BY04
UN-G145	915	5	300	x	2	157.5	950	CW-3009	25F/27F-30F	AP1-A145a	UN-HM145a	HL-BY05
UN-G146	665	1	230	x	2	102.5	700	CW-3009	25F	AP1-A146a	UN-HM146a	HL-BY06
UN-G147	1300	1	270	x	4	110	1335	CW-3009	25F	AP1-A147a	UN-HM147a	HL-BY09
UN-G900	865	1	300	x	2	132.5	900	CW-3009	25F	AP1-A900a	UN-HM900a	HL-BY08

名稱	雙梗橫料	制圖	周廣志	2025.09.05	修改	A
材料	X86670	復核	謝永林	2025.10.22	日期	2025.10.31
顏色	UCT207124XL-3	批准			圖號	UN-G141



美特鋁質有限公司
MIDI Aluminium Fabricator Ltd.

工程號


J-861

地盤


已連拿利

物料編號	L	數量	M	X	N	EQ	分格尺寸	使用位置	樓層	廠收背板托角編號
UN-G149a-1	2135	5	280	X	7	87.5	2235	CW-3009	26F-30F	AP1-A149
UN-G147a-1	1235	1	270	X	4	77.5	1335	CW-3009	25F	AP1-A147
UN-G146a-1	600	1	230	X	2	70	700	CW-3009	25F	AP1-A146



左

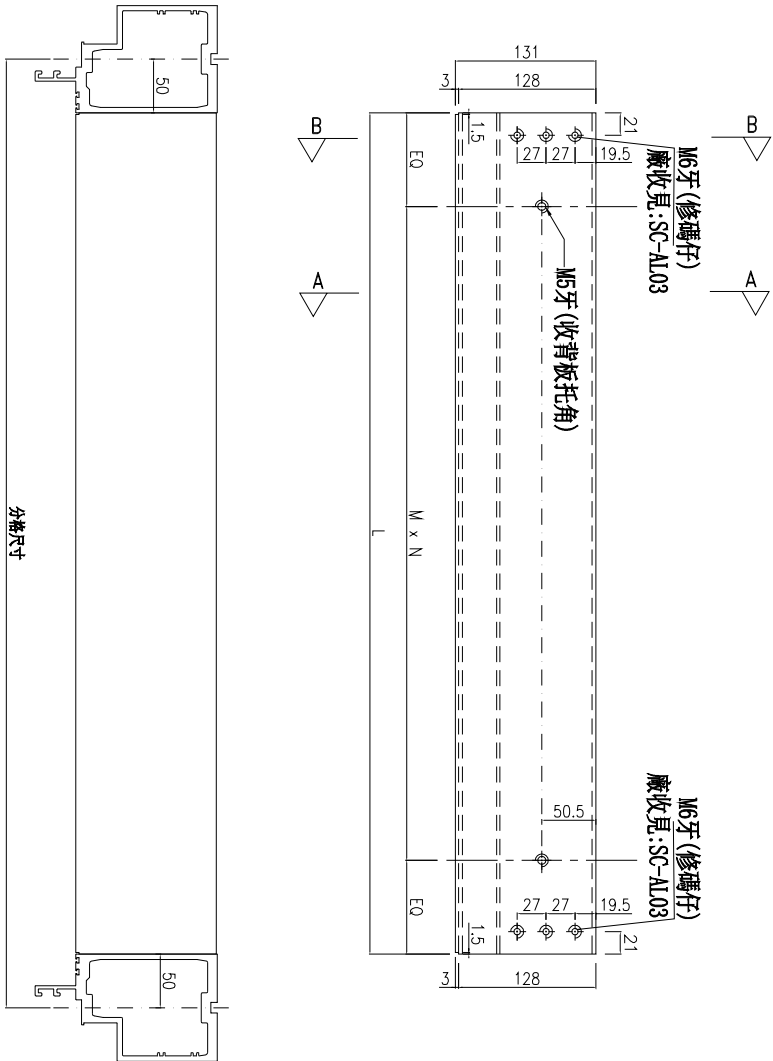

A
雲線處已修改

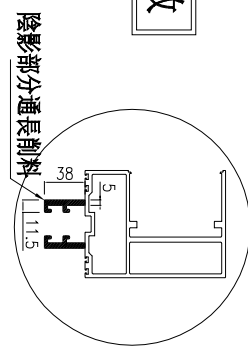

主橫收主企鋁碼螺絲不用收緊, 地盤調節用

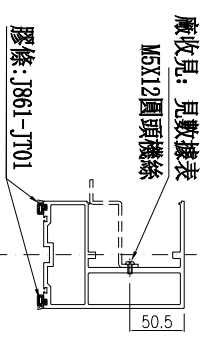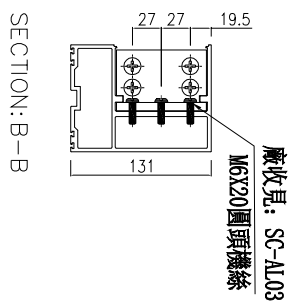

名稱	雙梗橫料	制圖	周廣志	2025.09.05	修改	A
材料	X86670	復核	謝永林	2025.10.22	日期	2025.10.31
顏色	UCT207124XL-3	批准			圖號	UN-G149a-1



美特鋁質 有限公司
MIDI Aluminium Fabricator Ltd.

物料編號

數量

使用位置

UN-LC01

49+6(備用)=55

欄河位用

工程號

J-861

地盤

己連拿利



共計: 25F; 4窗X(1個/窗)X1層=4個

共計: 26F~30F; 9窗X(1個/窗)X5層=45個

工廠用

A

雲線處已修改

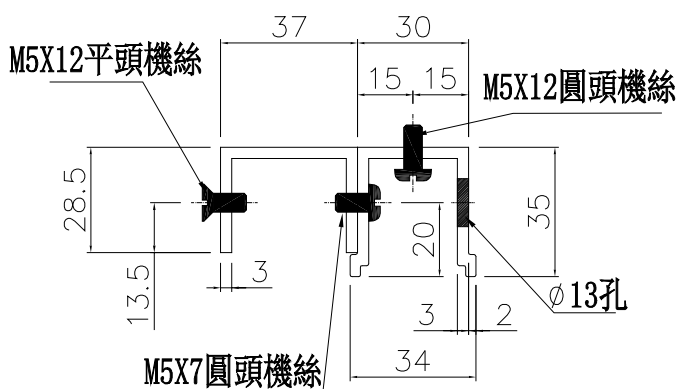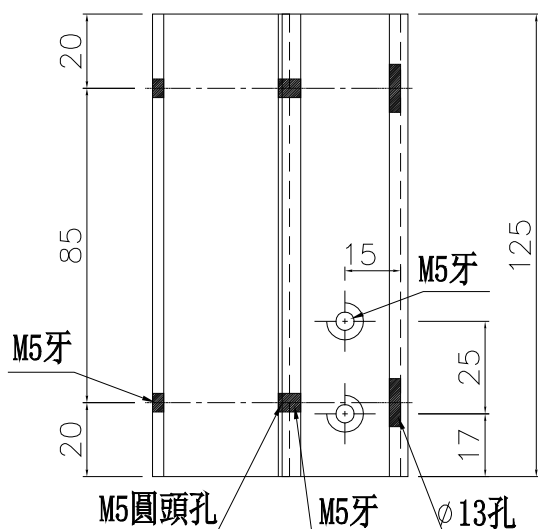

名稱	37*28.5*3鋁槽/欄河槽加工圖	制圖	周廣志	2025.09.05	修改	A		
材料	X86644/X86642	復核	謝永林	2025.10.22	日期	2025.10.31		
顏色	鉻化	批准			圖號	UN-LC01		



美特鋁質 有限公司
MIDI Aluminium Fabricator Ltd.

物料編號

UN-LC02

數量

49+6(備用)=55

使用位置

欄河位用

工程號

J-861

地盤

己連拿利



共計: 25F; 4窗X(1個/窗)X1層=4個

共計: 26F~30F; 9窗X(1個/窗)X5層=45個

工廠用

A

雲線處已修改

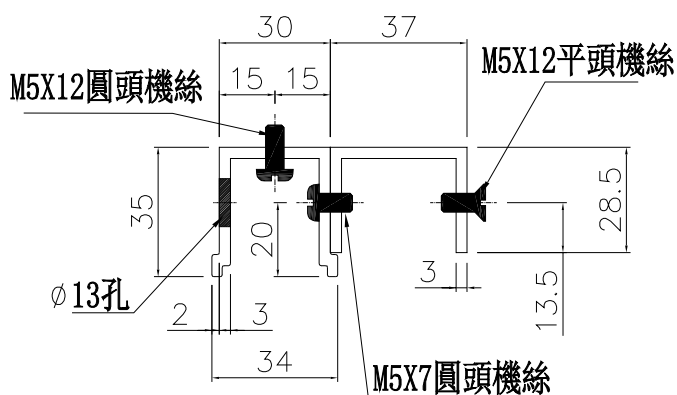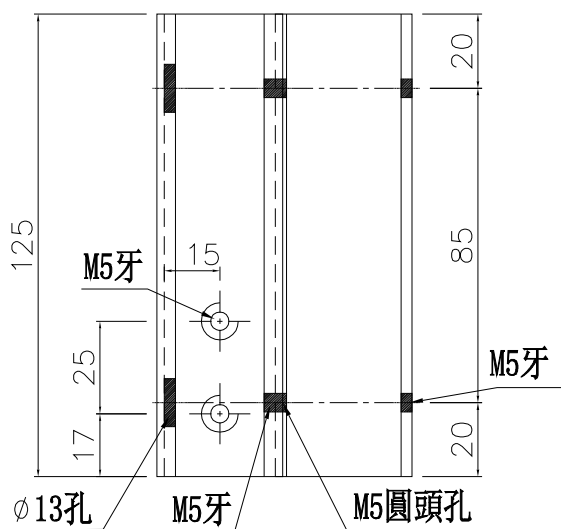

名稱	欄河槽加工圖/37*28.5*3鋁槽	制圖	周廣志	2025.09.05	修改	A		
材料	X86642/X86644	復核	謝永林	2025.10.22	日期	2025.10.31		
顏色	鉻化	批准			圖號	UN-LC02		





美特鋁質有限公司
MIDI Aluminium Fabricator

工程號 J-861 地盤 已連拿利


物料編號	L	數量	M	x	N	EQ	分格	使用位置	樓層
AP1-A143	1242	5	230	x	5	46	1422	CW-3009	26F-30F
AP1-A144	1458	5	270	x	5	54	1638	CW-3009	26F-30F
AP1-A145	770	5	300	x	2	85	950	CW-3009	26F-30F
AP1-A146	520	1	230	x	2	30	700	CW-3009	25F
AP1-A147	1155	1	270	x	4	37.5	1335	CW-3009	25F
AP1-A149	2055	10	280	x	7	47.5	2235	CW-3009	26F-30F
AP1-A150	2095	5	280	x	7	67.5	2275	CW-3009	26F-30F

工廠用

A 雲線處已修改

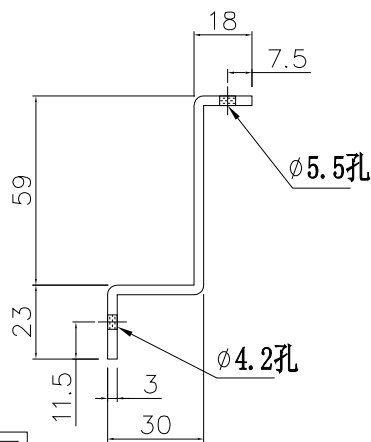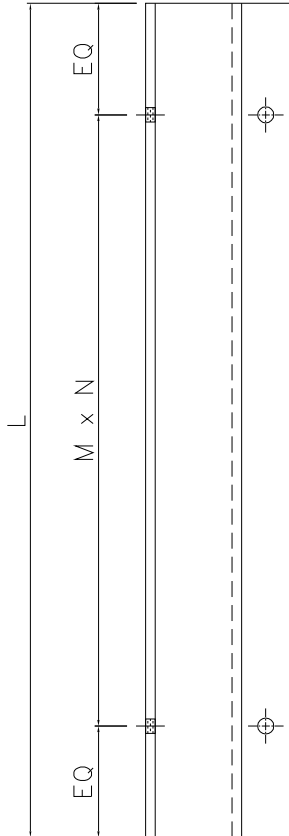

梗窗死牆位頂用

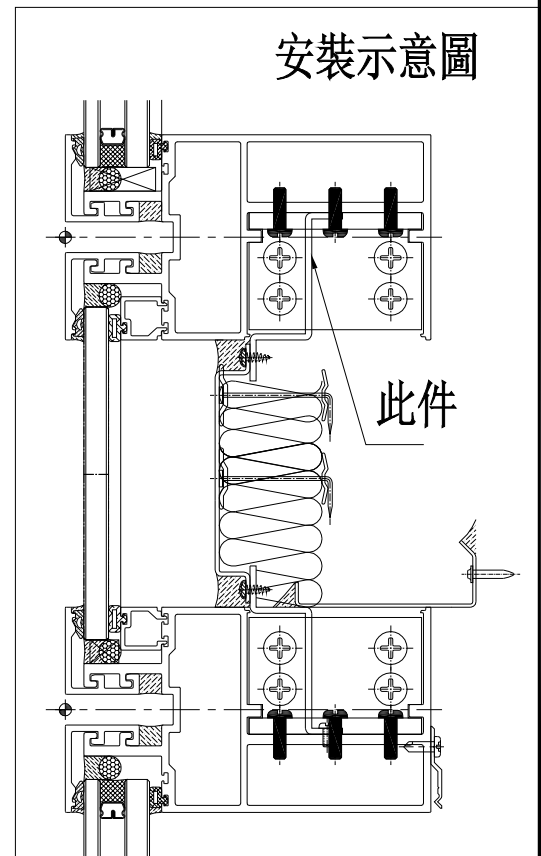

名稱	背板托角加工圖	制圖	周廣志	2025. 09. 05	修改	A		
材料	X86667	復核	謝永林	2025. 10. 22	日期	2025. 10. 31		
顏色	铬化	批准			圖號	AP1-A143		



美特鋁質 有限公司
MIDI Aluminium Fabricator Ltd.

物料編號	樓層數	件/層	數量	分格尺寸	使用位置	樓層
UN-SM3	1	2	2	900	CW-3009	25F
UN-SM3	5	4	20	900		26F-30F
合計：			22			

工程號 J-861 地盤 已連拿利

工廠用

A 雲線處已修改

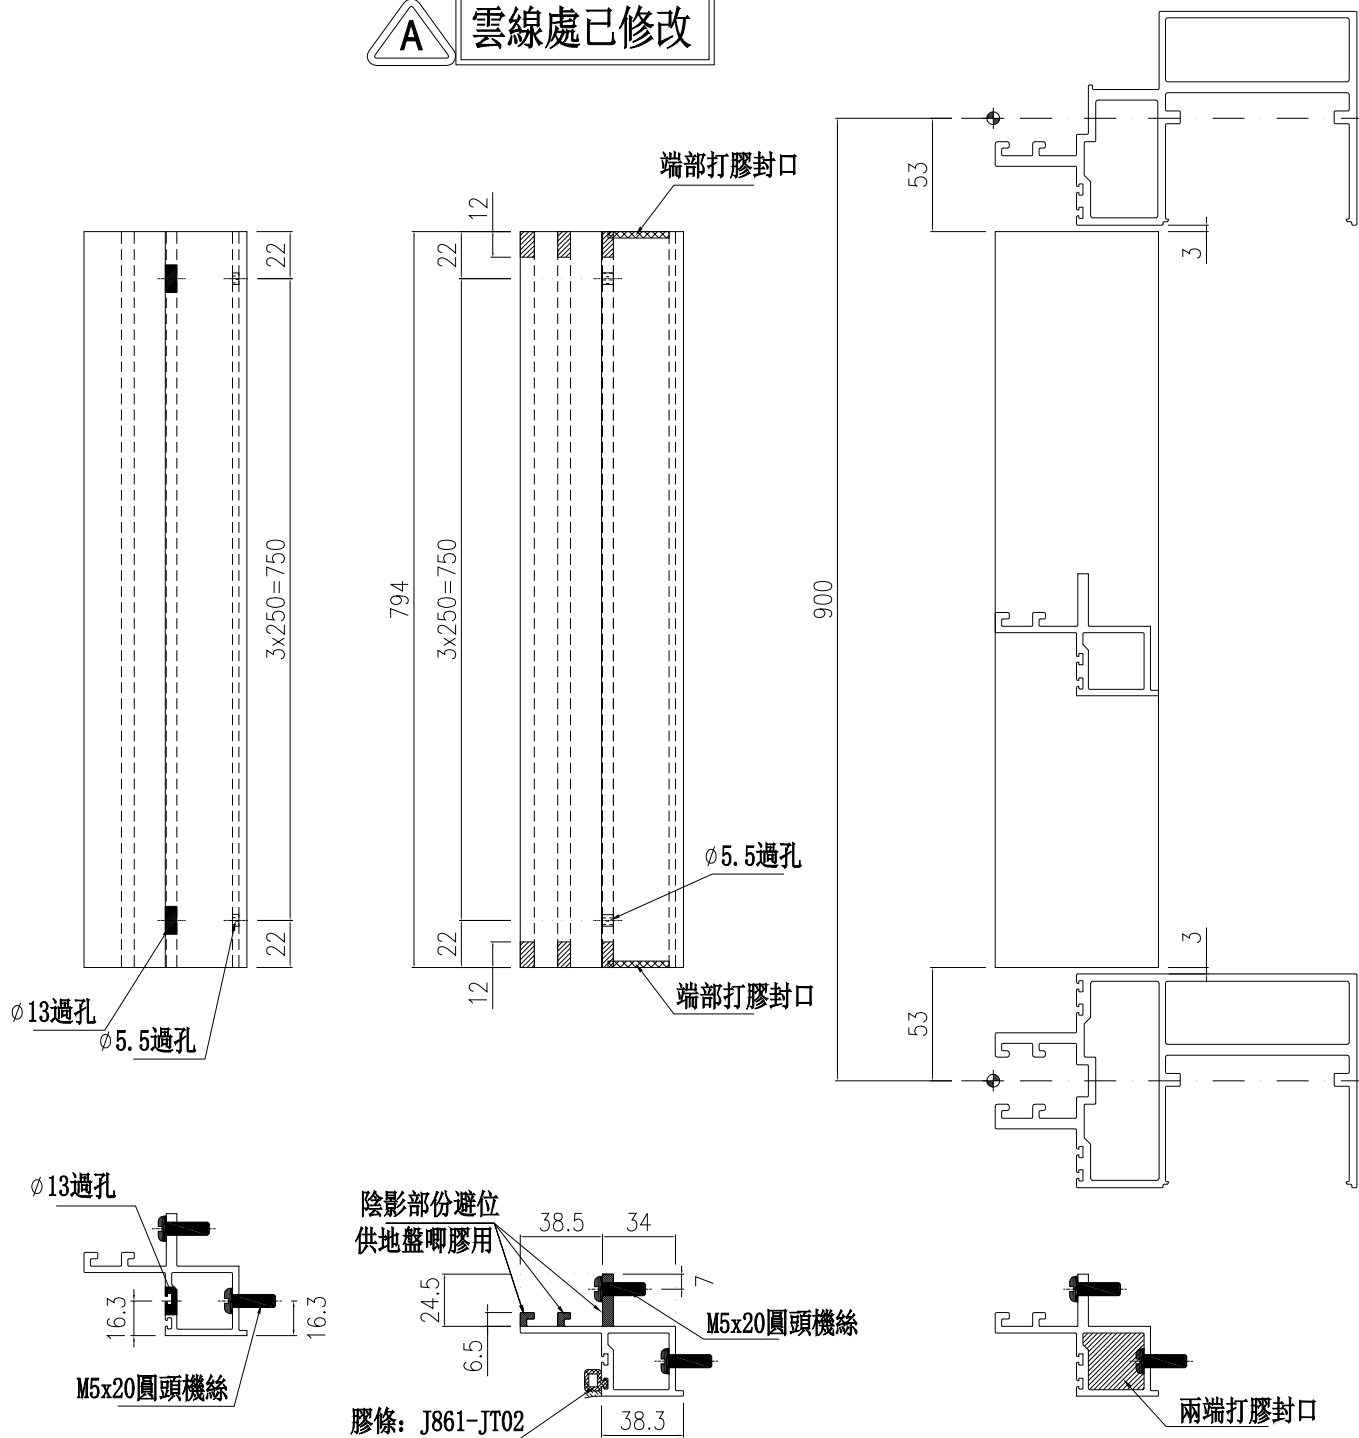


示意圖: B

示意圖: A

端部打膠示意圖







名稱	生梗企雙玻	制圖	周廣志	2025.09.05	修改	A		
材料	X86629	復核	謝永林	2025.10.22	日期	2025.11.04		
顏色	UCT207124XL-3	批准			圖號	UN-SM3		



美特鋁質 有限公司
MIDI Aluminium Fabricator Ltd.

物料編號	樓層數	件/層	數量	分格尺寸	使用位置	樓層
UN-SM3a	6	1	6	900	CW-3009	25F-30F
工程號	J-861	地盤	己連拿利	合計：	6	

工廠用

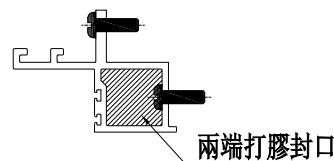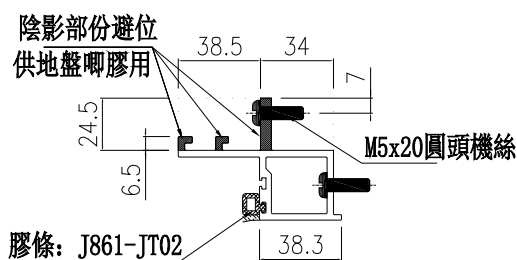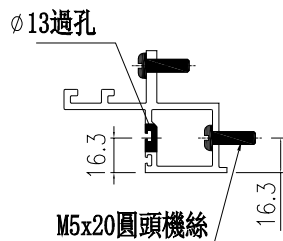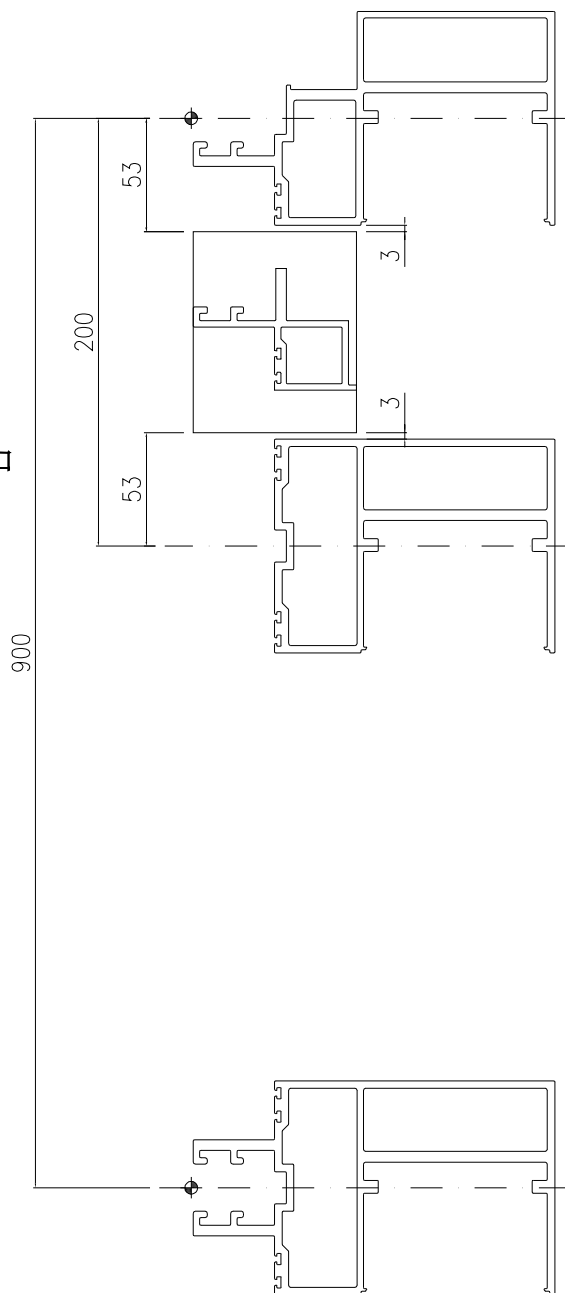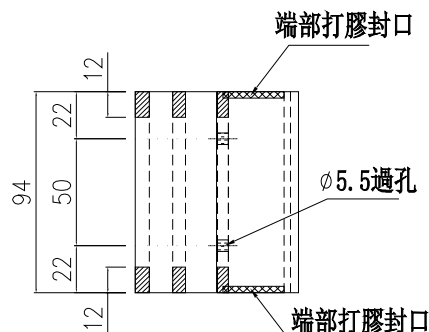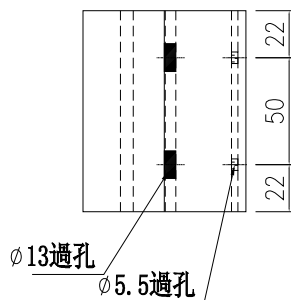


示意圖：B

示意圖：A

端部打膠示意圖

名稱	生梗企雙玻	制圖	周廣志	2025. 11. 04	修改		
材料	X86629	復核	謝永林	2025. 11. 05	日期		
顏色	UCT207124XL-3	批准			圖號	UN-SM3a	

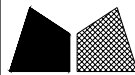


美特鋁質有限公司
MIDI Aluminium Fabricator Ltd.

物料編號	樓層數	件/層	數量	分格尺寸	使用位置	樓層
UN-SM3R	1	2	2	900	CW-3009	25F
UN-SM3R	5	4	20	900		26F-30F
合計：			22			

工程號 J-861 地盤 己連拿利

工廠用

A 雲線處已修改

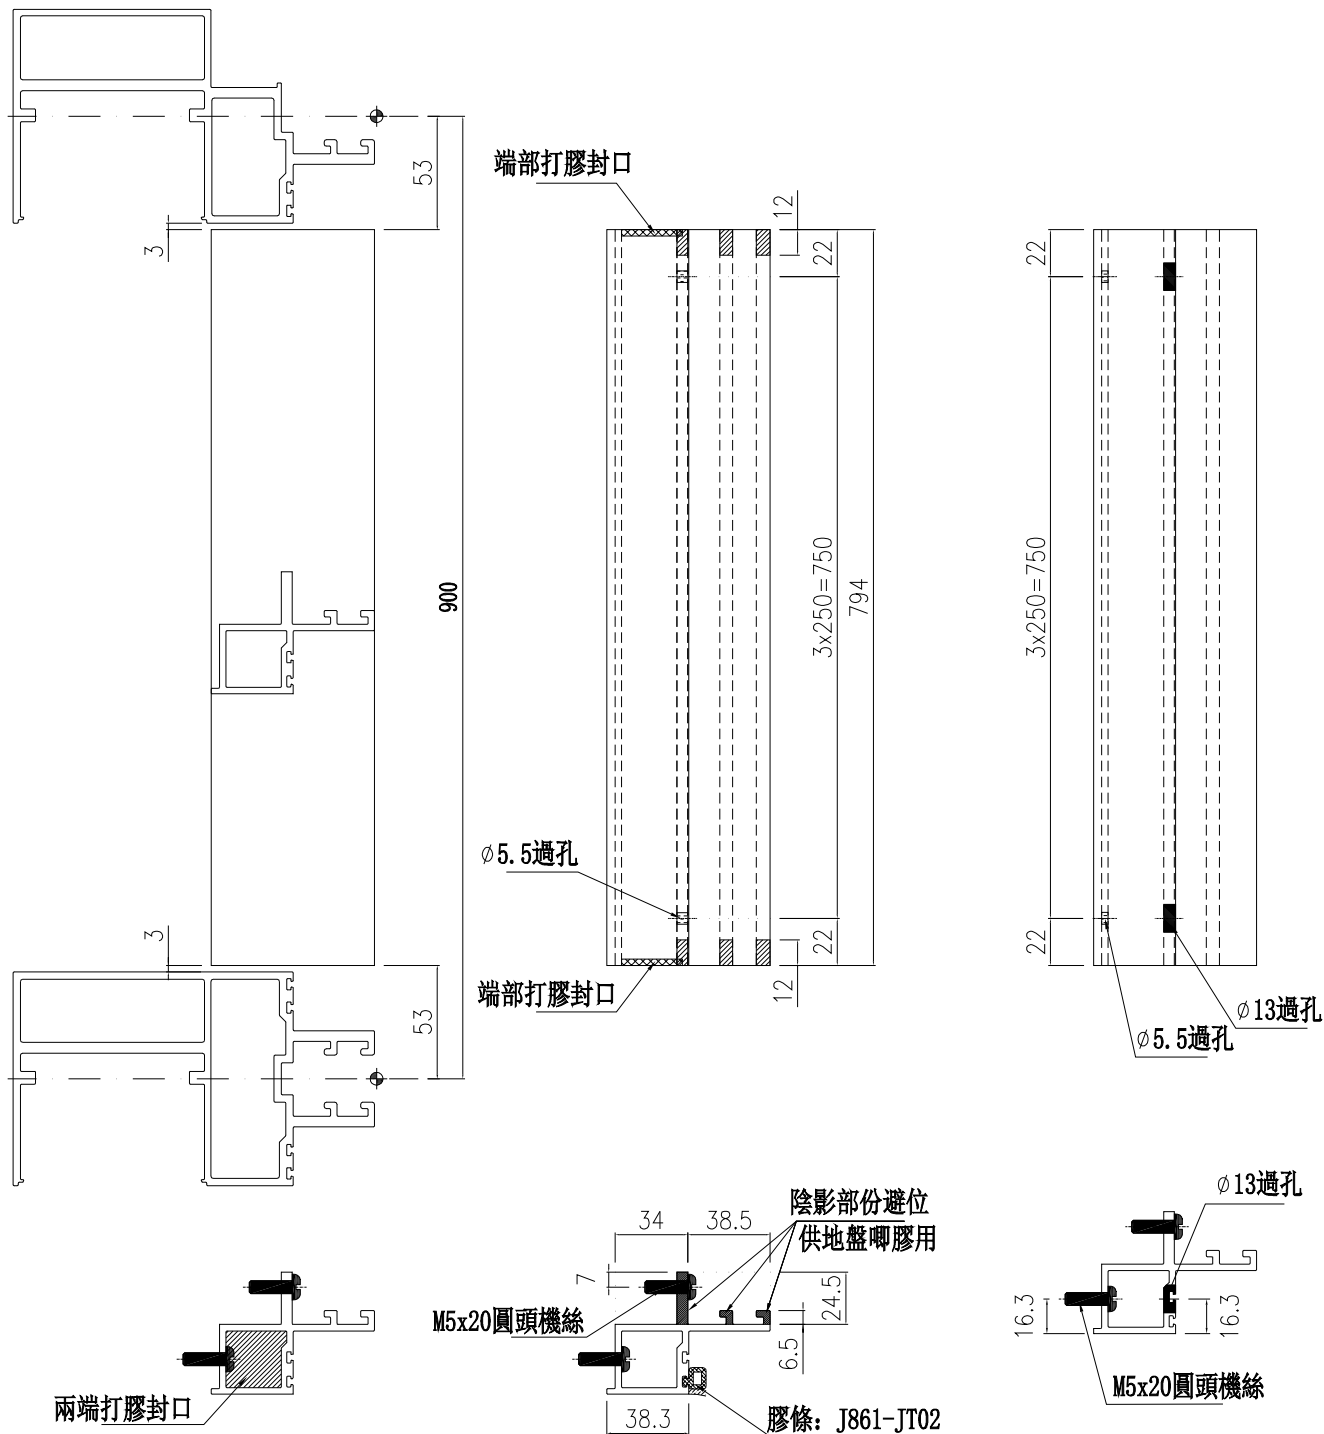

端部打膠示意圖

示意圖: A

示意圖: B






名稱	生梗企雙玻	制圖	周廣志	2025.09.05	修改	A		
材料	X86629	復核	謝永林	2025.10.22	日期	2025.11.04		
顏色	UCT207124XL-3	批准			圖號	UN-SM3R		



美特鋁質 有限公司
MIDI Aluminium Fabricator Ltd.

物料編號	樓層數	件/層	數量	分格尺寸	使用位置	樓層
UN-SM3aR	5	1	5	900	CW-3009	26F-30F
工程號 J-861 地盤 己連拿利			合計：	5		

工廠用

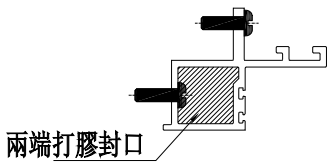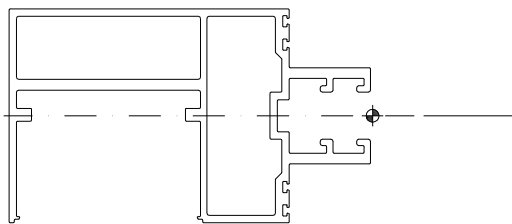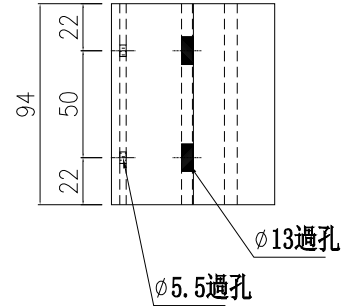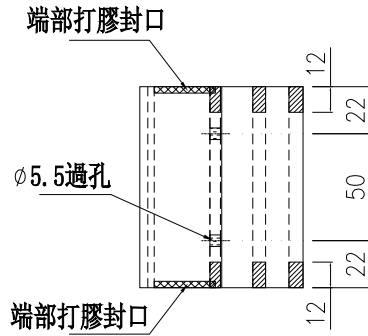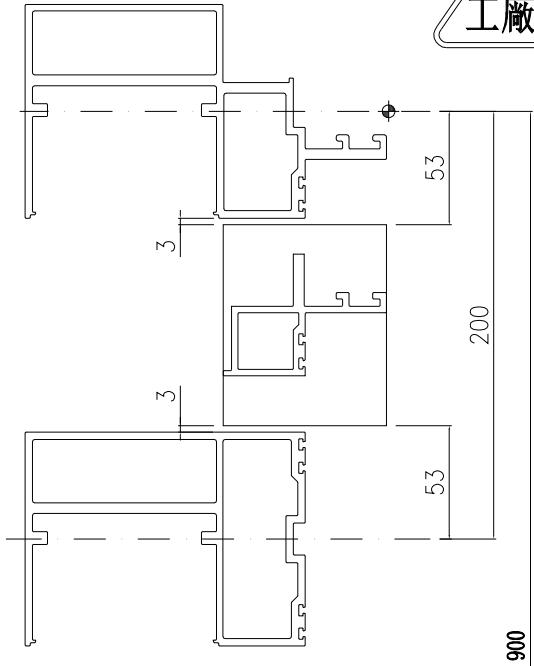

端部打膠示意圖

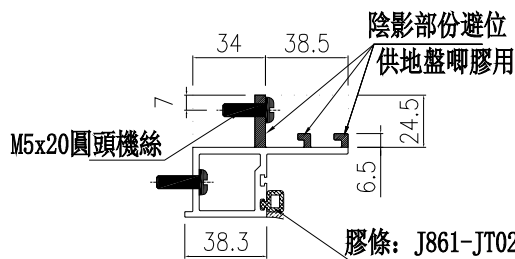


示意圖: A

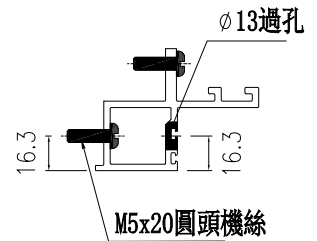


示意圖: B

名稱	生梗企雙玻	制圖	周廣志	2025. 11. 04	修改		
材料	X86629	復核	謝永林	2025. 11. 05	日期		
顏色	UCT207124XL-3	批准			圖號	UN-SM3aR	







美特鋁質 有限公司
MIDI Aluminium Fabricator Ltd.

物料編號	樓層數	件/層	數量	分格尺寸	使用位置	樓層
UN-SM3bR	5	1	5	900	CW-3009	26F-30F
合計：			5			

工程號	J-861	地盤	己連拿利
-----	-------	----	------

工廠用

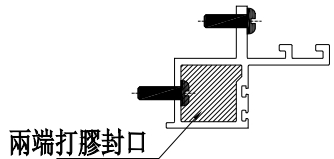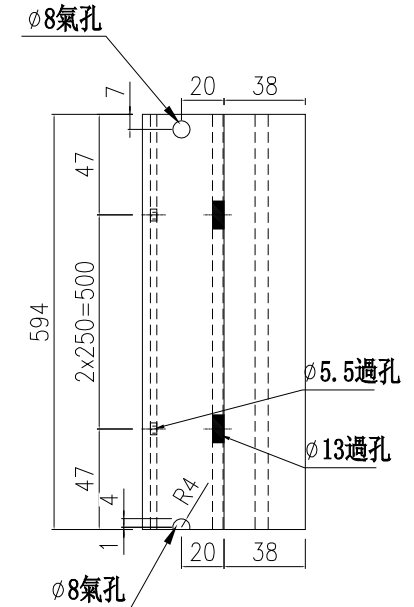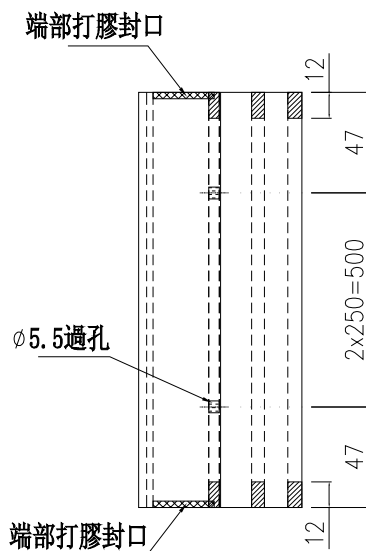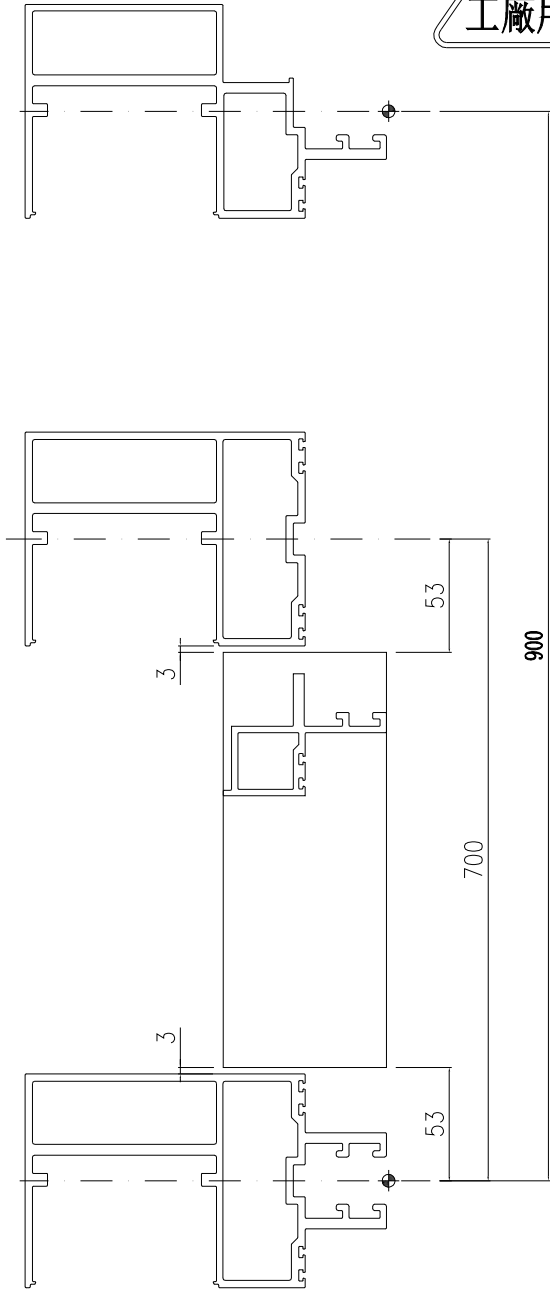

端部打膠示意圖

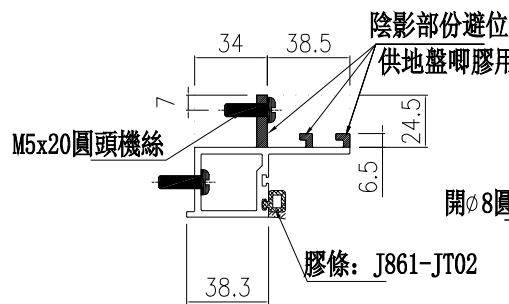


示意圖: A

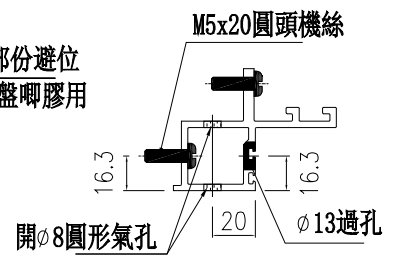


示意圖: B

名稱	生梗企雙玻	制圖	周廣志	2025. 11. 04	修改		
材料	X86629	復核	謝永林	2025. 11. 05	日期		
顏色	UCT207124XL-3	批准			圖號	UN-SM3bR	







美特鋁質 有限公司
MIDI Aluminium Fabricator Ltd.

物料編號	樓層數	件/層	數量	分格尺寸	使用位置	樓層
UN-SM13	1	1	1	900	CW-3009	25F
UN-SM13	5	1	5	900		26F~30F
合計：			6			


工程號 J-861 地盤 已連拿利

工廠用


A 雲線處已修改

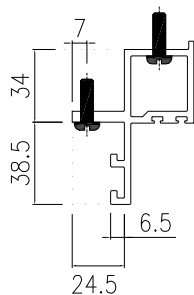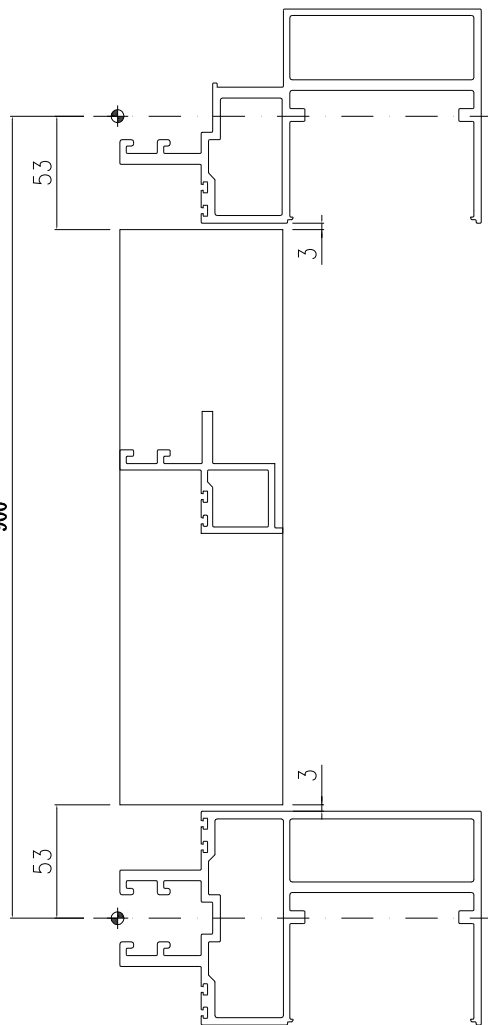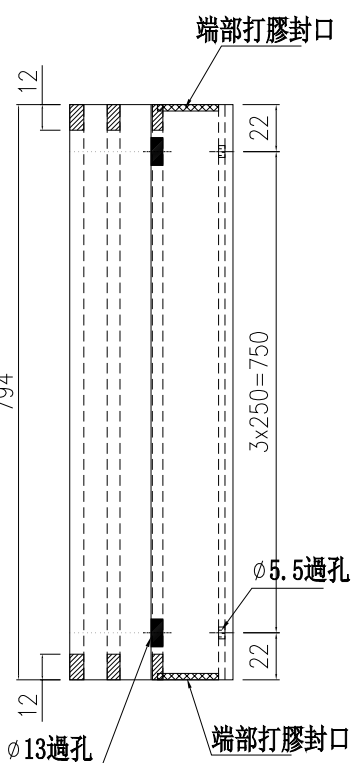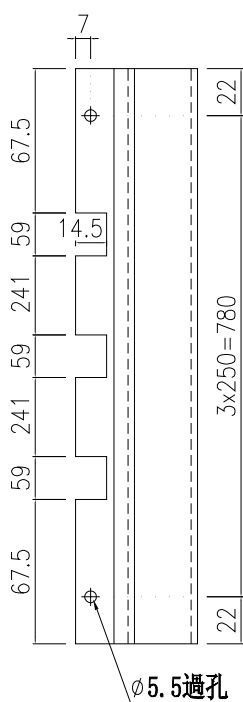

示意圖：B

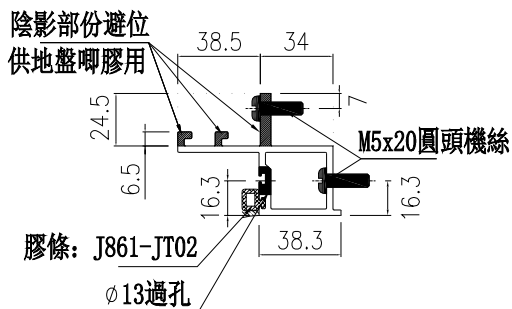

示意圖：A

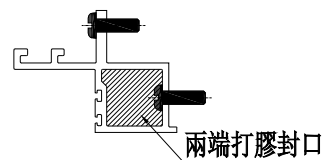

端部打膠示意圖







名稱	生梗企雙玻	制圖	周廣志	2025.09.05	修改	A		
材料	X86629	復核	謝永林	2025.10.22	日期	2025.11.04		
顏色	UCT207124XL-3	批准			圖號	UN-SM13		



美特鋁質有限公司
MIDI Aluminium Fabricator Ltd.

物料編號	樓層數	件/層	數量	分格尺寸	使用位置	樓層
UN-SM13a	5	1	5	900	CW-3009	26F~30F
工程號	J-861	地盤	已連拿利	合計：	5	

工廠用

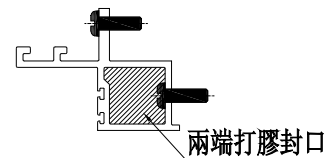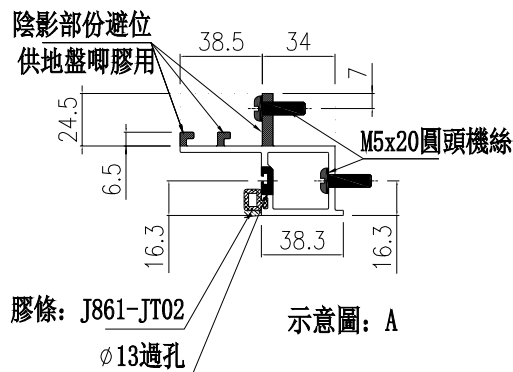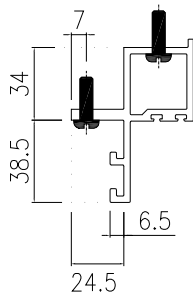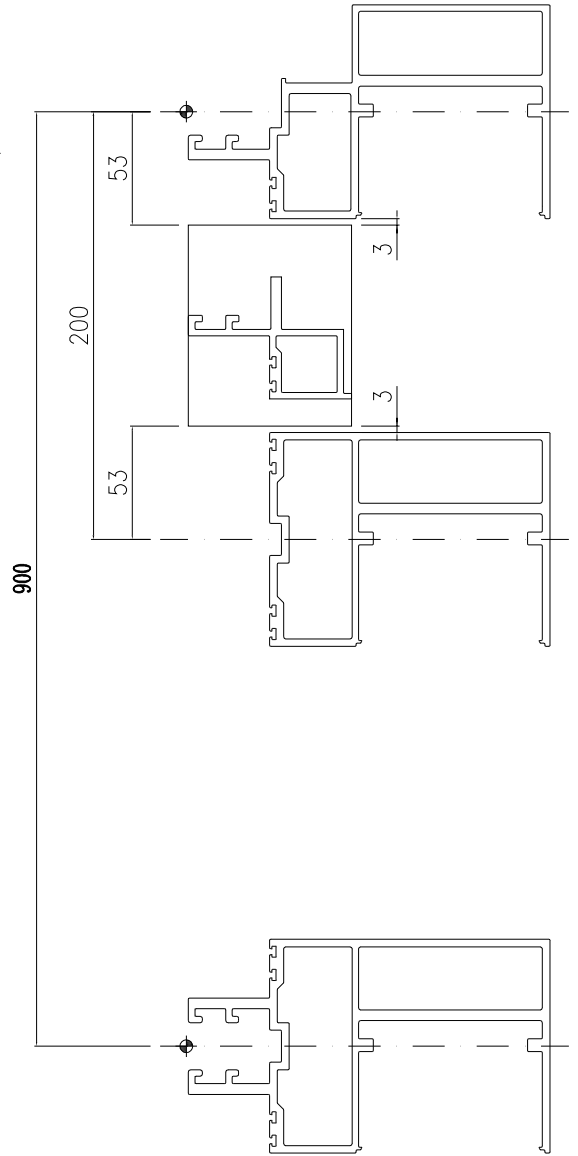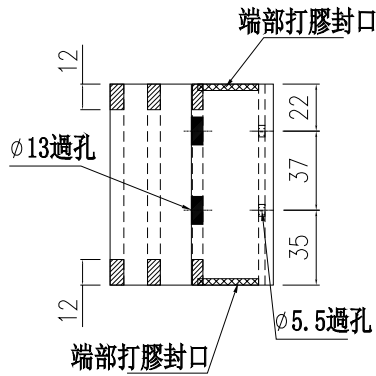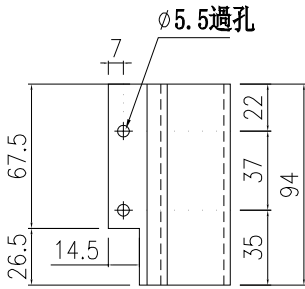

端部打膠示意圖

示意圖：B





名稱	生梗企雙玻	制圖	周廣志	2025. 11. 04	修改		
材料	X86629	復核	謝永林	2025. 11. 05	日期		
顏色	UCT207124XL-3	批准			圖號	UN-SM13a	




美特鋁質 有限公司
MIDI Aluminium Fabricator Ltd.

物料編號	樓層數	件/層	數量	分格尺寸	使用位置	樓層
UN-SM13b	5	1	5	900	CW-3009	26F~30F
工程號	J-861	地盤	己連拿利	合計：	5	


工廠用

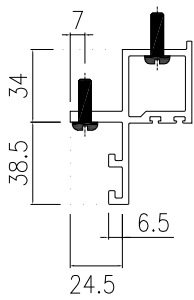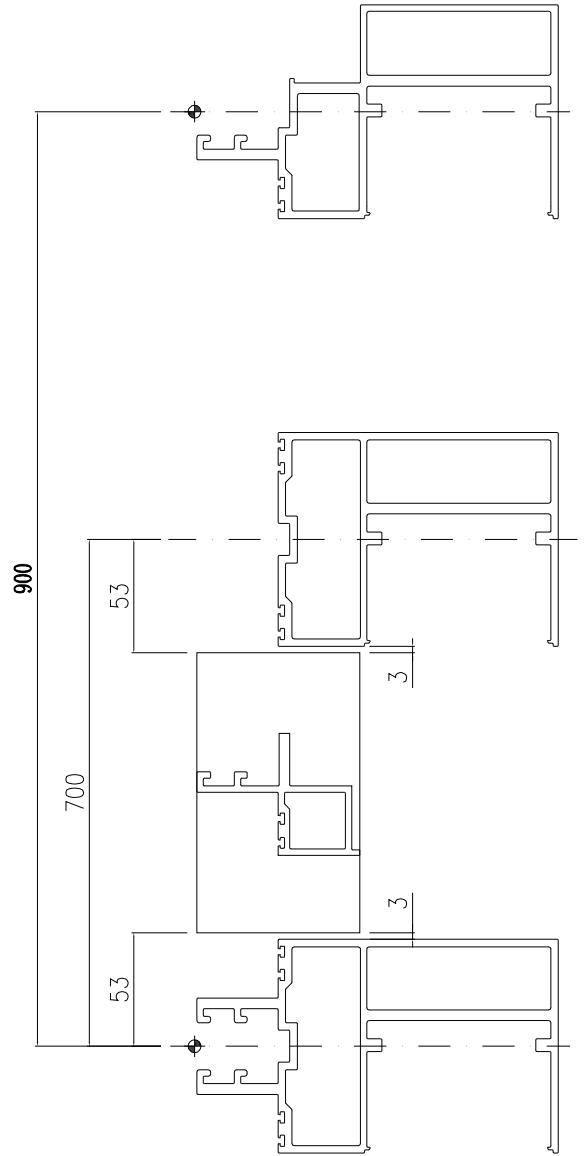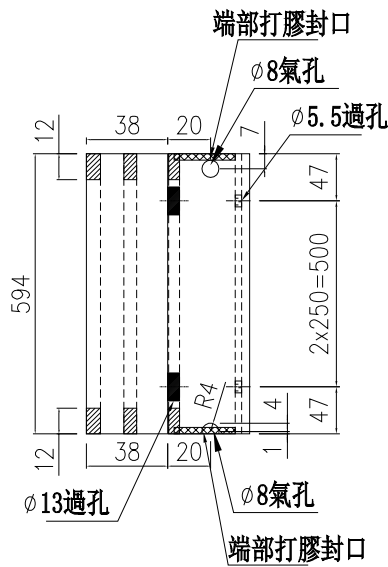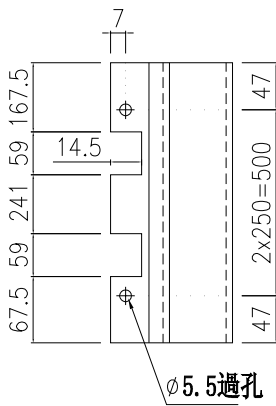

示意圖：B

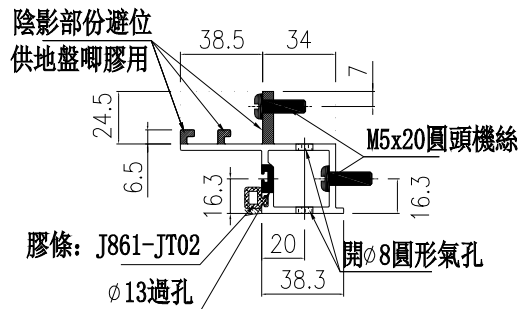

示意圖：A

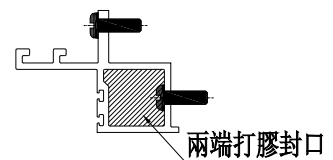

端部打膠示意圖

名稱	生梗企雙玻	制圖	周廣志	2025. 11. 04	修改		
材料	X86629	復核	謝永林	2025. 11. 05	日期		
顏色	UCT207124XL-3	批准			圖號	UN-SM13b	



美特鋁質 有限公司
MIDI Aluminium Fabricator Ltd.





物料編號	樓層數	件/層	數量	分格尺寸	使用位置	樓層
UN-SM23R	5	1	5	900	CW-3009	26F~30F
合計:			5			

工程號	J-861	地盤	已連拿利
-----	-------	----	------

工廠用

A

雲線處已修改

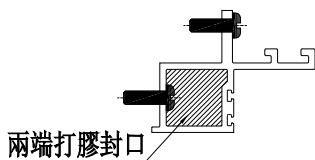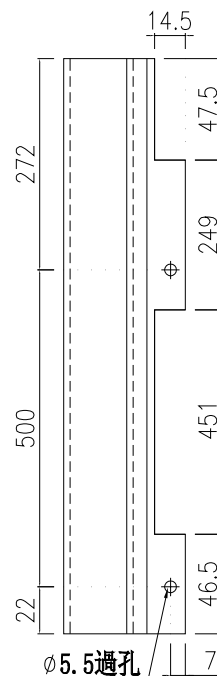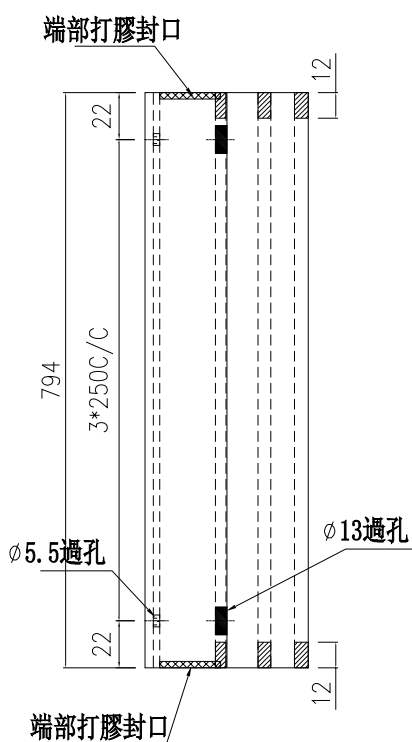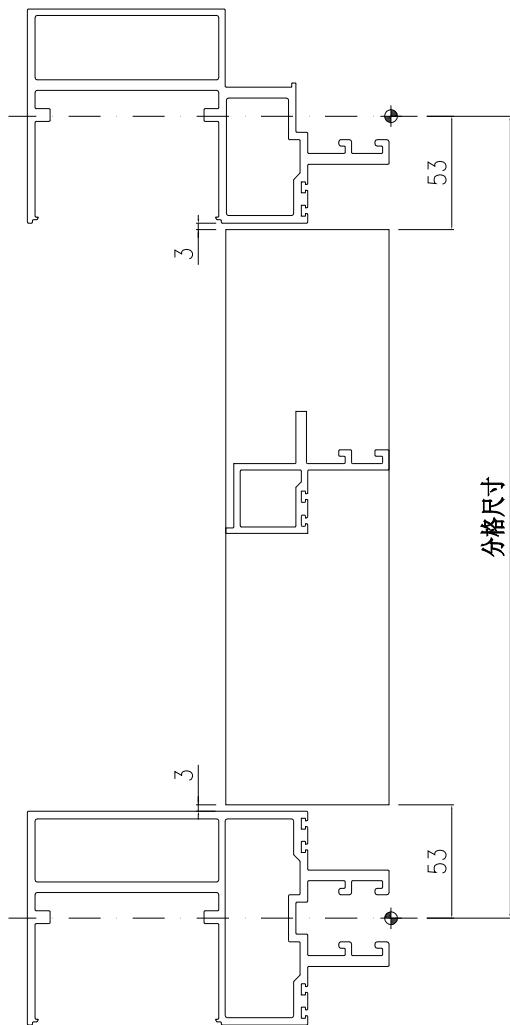

端部打膠示意圖

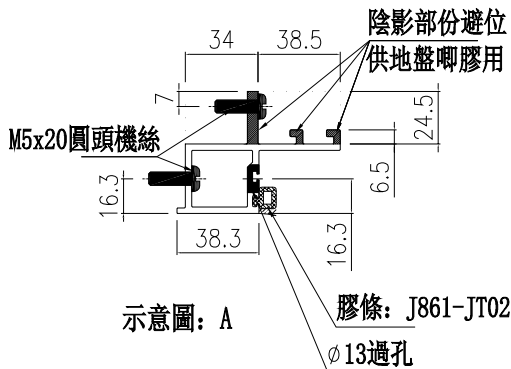


示意圖: A

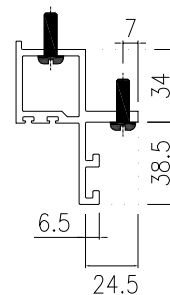


示意圖: B

名稱	生梗企雙玻	制圖	周廣志	2025.09.05	修改	A		
材料	X86629	復核	謝永林	2025.10.22	日期	2025.11.04		
顏色	UCT207124XL-3	批准			圖號	UN-SM23R		








美特鋁質 有限公司
MIDI Aluminium Fabricator Ltd.

物料編號	樓層數	件/層	數量	分格尺寸	使用位置	樓層
UN-SM23aR	6	1	6	900	CW-3009	25F~30F
合計：			6			

工程號	J-861	地盤	己連拿利
-----	-------	----	------

工廠用

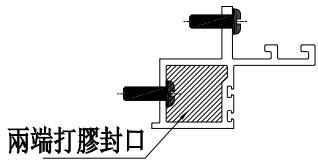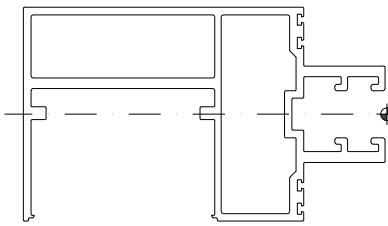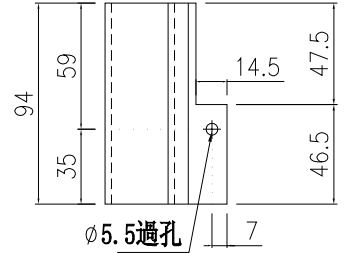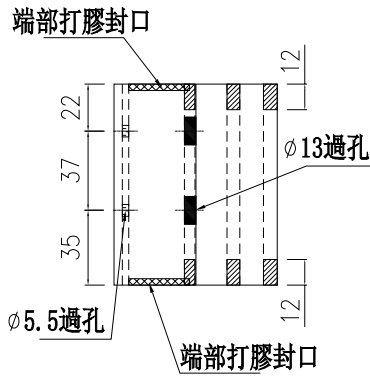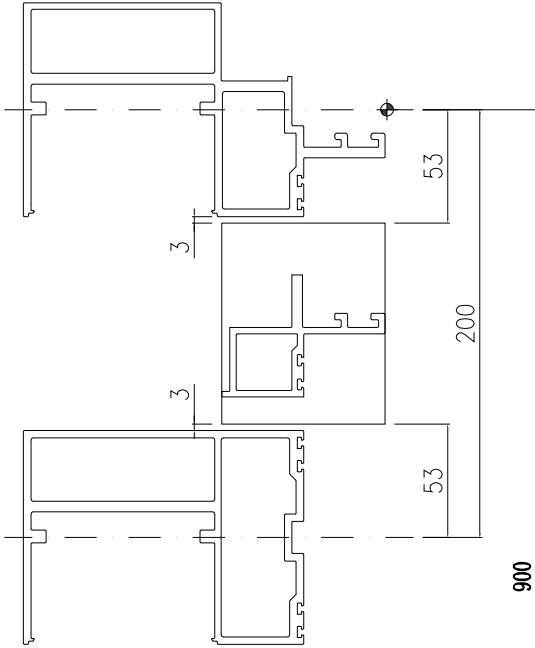

端部打膠示意圖

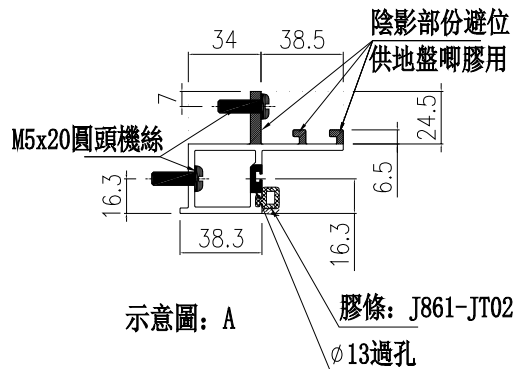


示意圖: A

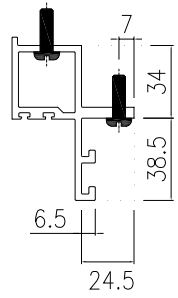


示意圖: B

名稱	生梗企雙玻	制圖	周廣志	2025. 11. 04	修改		
材料	X86629	復核	謝永林	2025. 11. 05	日期		
顏色	UCT207124XL-3	批准			圖號	UN-SM23aR	







美特鋁質 有限公司
MIDI Aluminium Fabricator Ltd.

物料編號	樓層數	件/層	數量	分格尺寸	使用位置	樓層
UN-SM23bR	6	1	6	900	CW-3009	25F~30F
合計：			6			

工程號	J-861	地盤	己連拿利
-----	-------	----	------

工廠用

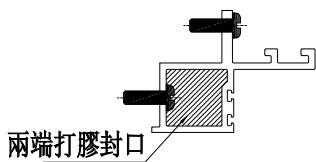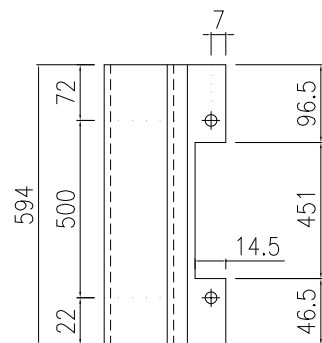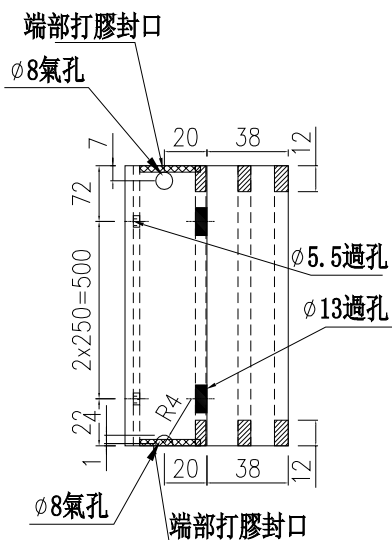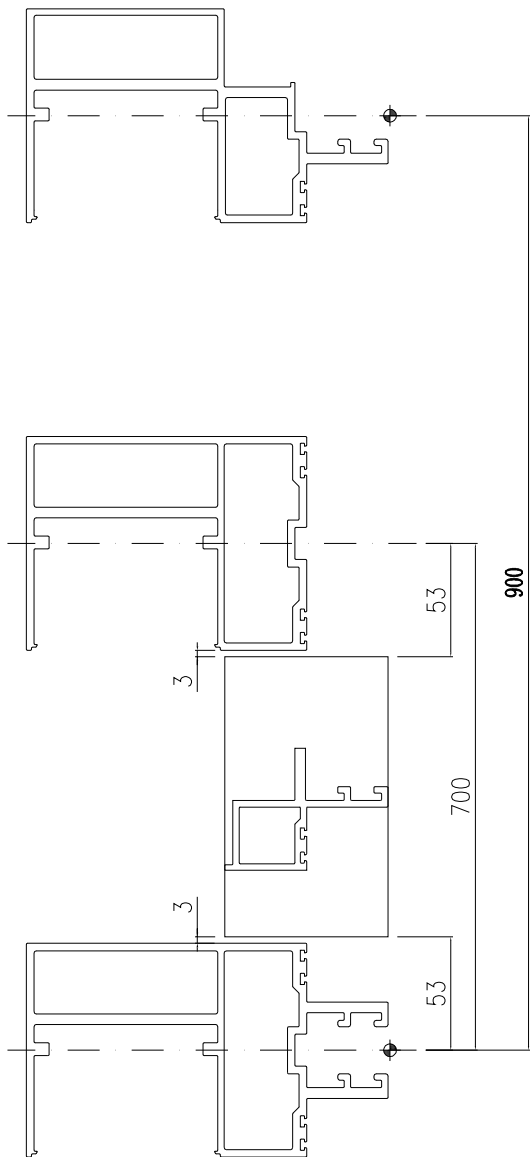

端部打膠示意圖

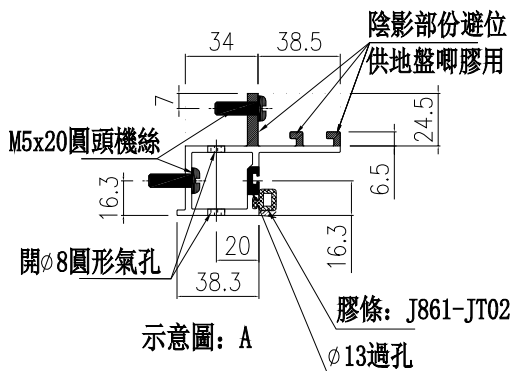


示意圖: A

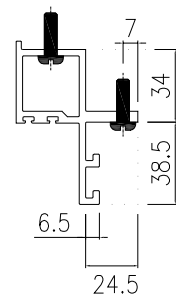


示意圖: B

名稱	生梗企雙玻	制圖	周廣志	2025. 11. 04	修改		
材料	X86629	復核	謝永林	2025. 11. 05	日期		
顏色	UCT207124XL-3	批准			圖號	UN-SM23bR	