



工程指示 / 要求簡箋 ENGINEER INSTRUCTIONS(E.I.)

工程指示編號:	EI- 9185	修改版本:	A
	HK- 0858		
工程編號:	J 861	工程名稱:	己連拿利
收件人:	生統	發件人:	細佬
工程項目:	幕牆背立面 (25F-30F) 主企主橫配料	日期:	03/11/2025

<input type="checkbox"/> 原合約工程包	<input type="checkbox"/> 原合約工程加 / 減賬 QT-	<input type="checkbox"/> 新工程報價 QT-
---------------------------------	--	------------------------------------

信件批核號碼/圖紙參考編號:	批核模具圖紙編號:
客戶指示附件:	管理內部批簽署:

<input type="checkbox"/> 初步鋁料 B.M.	<input type="checkbox"/> 加工拆圖, 然後生產	<input type="checkbox"/> 尺寸表
<input type="checkbox"/> 正式鋁料 B.M.	<input type="checkbox"/> 技術上資料/指示	<input type="checkbox"/> 報價
<input type="checkbox"/> 配件 B.M.	<input type="checkbox"/> 樣辦或貨品說明書	<input type="checkbox"/> 分判合約
<input type="checkbox"/> 其他:		

內容: 修改加工圖
備注: 檔案名 J-861 幕牆 正立面 (2F-11F) 主企主橫配料 拆圖 原EI8900(9樓玻璃扣蓋增加吊船碼孔位2025.06.04志).zip
完成上列要求日期: 27/11/2025

國內

<input type="checkbox"/> 生產技術總監	<input type="checkbox"/> 連附件	<input checked="" type="checkbox"/> 技術部	<input checked="" type="checkbox"/> 連附件	<input type="checkbox"/> 生產部	<input type="checkbox"/> 連附件
<input type="checkbox"/> 採購部	<input type="checkbox"/> 連附件	<input checked="" type="checkbox"/> 生產統籌部	<input checked="" type="checkbox"/> 連附件	<input type="checkbox"/> 報關組	<input type="checkbox"/> 連附件
<input checked="" type="checkbox"/> 質檢部	<input checked="" type="checkbox"/> 連附件	<input type="checkbox"/> 會計部	<input type="checkbox"/> 連附件	<input type="checkbox"/> 機械設計部	<input type="checkbox"/> 連附件
<input type="checkbox"/> 香港辦	<input type="checkbox"/> 連附件	<input type="checkbox"/> 其他:			

香港

<input type="checkbox"/> 行政部	<input type="checkbox"/> 連附件	<input type="checkbox"/> 會計部	<input type="checkbox"/> 連附件	<input type="checkbox"/> 統籌部	<input type="checkbox"/> 連附件	<input type="checkbox"/> 工程部	<input type="checkbox"/> 連附件
<input type="checkbox"/> 採購部	<input type="checkbox"/> 連附件	<input type="checkbox"/> QS部	<input type="checkbox"/> 連附件	<input type="checkbox"/> 地盤管理	<input type="checkbox"/> 連附件	<input type="checkbox"/> 維修部	<input type="checkbox"/> 連附件

*發件人簽署:	*組別成員批核簽署:
傳遞編號:	項目經理簽署: 

圖則登記表 DRAWING REGISTER											
工程名稱 Project Title:		已連拿利 25F-30F			年	接收日期 Receiving Date(適用於客戶圖則)					
框架式幕牆 (主企+主橫+部分小配料拆圖)						月					
工程編號 Project No:		J-861					日				
分發予 Distributed To					年	發出日期 Issued Date					
						月	25	25			
							日	10	10		
					年	24		31			
						月					
					日						
圖則編號 Drg. No.		圖則名稱 Drawing Title				修訂編號 Revision No.					
FD-MS51		雙梗企加工圖			1	-	-				
FD-MS52		雙梗企加工圖			2	-	-				
FD-MS53		雙梗企加工圖			3	-	-				
FD-MS54		雙梗企加工圖			4	-	-				
FD-MS55		雙梗企加工圖			5	-	-				
FD-MS56		雙梗企加工圖			6	-	-				
FD-MS57		雙生企加工圖			7	-	-				
FD-MS58		雙梗企加工圖			8	-	-				
G-MS50		雙生企加工圖			9	-	-				
G-MS50a		雙生企加工圖			10	-	-				
G-MS51		生梗企加工圖			11	-	-				
G-MS51a		生梗企加工圖			12	-	-				
G-MS51b		生梗企加工圖			13	-	-				
G-MS51c		生梗企加工圖			14	-	-				
G-MS52		生梗企加工圖			15	-	-				
G-MS52a		生梗企加工圖			16	-	-				
G-MS52b		生梗企加工圖			17	-	-				
G-MS52c		生梗企加工圖			18	-	-				
G-MS52a-1		生梗企加工圖			19	-	-				
G-MS53		生梗企加工圖			20	-	-				
G-MS53b		生梗企加工圖			21	-	-				
G-MS54		雙生企加工圖(蝴蝶窗用)			22	-	-				
G-MS54a		生梗企加工圖			23	-	-				
G-MS55		生梗企加工圖			24	-	-				
G-MS55b		生梗企加工圖			25	-	-				
G-MS56		生梗企加工圖			26	-	-				
G-MS57		雙生企加工圖			27	-	-				
G-MS57a		生梗企加工圖			28	-	-				
G-MS58		雙生企加工圖			29	-	-				
G-MS58a		生梗企加工圖			30	-	-				
G-MS59		生梗企加工圖			31	-	-				
G-MS60		雙梗企加工圖(百葉用)			32	-	-				
G-MS61		生梗企加工圖			33	-	-				

圖則登記表 DRAWING REGISTER									
工程名稱 Project Title: 己連拿利 25F-30F		年 月 日	接收日期 Receiving Date(適用於客戶圖則)						
框架式幕牆 (主企+主橫+部分小配料拆圖)									
工程編號 Project No: J-861									
分發予 Distributed To		年 月 日	發出日期 Issued Date						
			25	25					
			10	10					
		24	31						
圖則編號 Drg. No.		年 月 日	修訂編號 Revision No.						
圖則名稱 Drawing Title									
G-MS61a 生梗企加工圖			34	-	-				
G-MS61b 生梗企加工圖		35	-	-					
G-MS62 雙生企加工圖(蝴蝶窗用)		36	-	-					
G-MS62b 雙生企加工圖(蝴蝶窗用)		37	-	-					
G-MS63 雙生企加工圖		38	-	-					
G-MS63a 雙生企加工圖		39	-	-					
UN-L01 生梗橫料		40	-	-					
UN-L01a 生梗橫料		41	-	-					
UN-L01b 雙梗橫料		42	-	-					
UN-L01c 雙梗橫料		43	-	-					
UN-L01-1 雙梗橫料(百葉位頂用)		44	-	-					
UN-L01Xb 雙梗橫料(蝴蝶窗用)		45	-	-					
UN-L01e 生梗橫料(百葉位底用)		46	-	-					
UN-R01 生梗橫料		47	-	-					
UN-R01a 生梗橫料		48	-	-					
UN-R01b 雙梗橫料		49	-	-					
UN-R01c 雙梗橫料		50	-	-					
UN-R01-1 雙梗橫料(百葉位頂用)		51	-	-					
UN-R01Xb 雙梗橫料(蝴蝶窗用)		52	-	-					
UN-R01e 生梗橫料(百葉位底用)		53	-	-					
UN-L05 生梗橫料		54	-	-					
UN-L05a 生梗橫料		55	-	-					
UN-L05Xb 雙梗橫料(蝴蝶窗用)		56	-	A					
UN-L05e 生梗橫料(百葉位底用)		57	-	-					
UN-L05-1 雙梗橫料(百葉位頂用)		58	-	-					
UN-L05a-1 雙梗橫料		59	-	-					
UN-L05b-1 雙梗橫料		60	-	-					
UN-R05-1 雙梗橫料(百葉位頂用)		61	-	-					
UN-R05a 生梗橫料		62	-	-					
UN-R05Xb-1 雙梗橫料(蝴蝶窗用)		63	-	A					
UN-R05c-1 雙梗橫料		64	-	-					
UN-R05e 生梗橫料(百葉位底用)		65	-	-					
UN-R05-2 雙梗橫料(百葉位頂用)		66	-	-					

圖則登記表 DRAWING REGISTER									
工程名稱 Project Title: 己連拿利 25F-30F		年 月 日	接收日期 Receiving Date(適用於客戶圖則)						
框架式幕牆 (主企+主橫+部分小配料拆圖)									
工程編號 Project No: J-861									
分發予 Distributed To		年 月 日	發出日期 Issued Date						
			25	25					
			10	10					
		24	31						
圖則編號 Drg. No.		圖則名稱 Drawing Title		修訂編號 Revision No.					
UN-R05a-1	雙梗橫料	67	-	-					
UN-G143(D)	雙梗橫料(吊船碼用)	68	-	-					
UN-G145(D)	雙梗橫料(百葉位吊船碼頂用)	69	-	-					
UN-G149(D)	雙梗橫料(百葉位吊船碼頂用)	70	-	-					
UN-G1000	雙梗橫料(FD門頂用)	71	-	-					
UN-G1000-1	雙梗橫料(FD門頂用)	72	-	-					
UN-G141	雙梗橫料(百葉位頂用)	73	-	A					
UN-G141e	雙梗橫料(百葉位底用)	74	-	-					
UN-G145e-1	雙梗橫料(百葉底FD門頂位用)	75	-	-					
UN-G139	雙梗橫料	76	-	-					
UN-G143b	雙梗橫料	77	-	-					
UN-G139c	雙梗橫料	78	-	-					
UN-G144-1	雙梗橫料	79	-	-					
UN-G150-1	雙梗橫料	80	-	-					
UN-G149	雙梗橫料(百葉位頂用)	81	-	-					
UN-G149a-1	雙梗橫料	82	-	A					
UN-G149b-1	雙梗橫料	83	-	-					
UN-G147c-1	雙梗橫料	84	-	-					
UN-G149e	雙梗橫料(百葉位底用)	85	-	-					
UN-G149-1	雙梗橫料(百葉位頂用)	86	-	-					
UN-G149-1a	雙梗橫料(百葉位底用)數據表	87	-	-					
SC-AL03	鋁角加工圖	88	-	-					
SC-AL06	鋁角加工圖	89	-	-					
Z-A01	Z字碼加工圖	90	-	-					
LT-01R	鋁通加工圖	91	-	-					
LT-01L	鋁通加工圖	92	-	-					
SC-AL01	鋁角加工圖	93	-	-					
L-FK1	鋁角加工圖	94	-	-					
SC-AL04	鋁角加工圖	95	-	-					
UN-LC01	蘭河槽加工圖	96	-	A					
UN-LC02	蘭河槽加工圖	97	-	A					
W-TX1	生梗企用套芯1	98	-	-					
W-TX1a	生梗企用套芯2	99	-	-					

圖則登記表 DRAWING REGISTER									
工程名稱 Project Title:		已連拿利 25F-30F			接收日期 Receiving Date(適用於客戶圖則)				
工程編號 Project No:		J-861			發出日期 Issued Date				
分發予 Distributed To					25 25				
					10 10				
					24 31				
圖則編號 Drg. No.		圖則名稱 Drawing Title			修訂編號 Revision No.				
W-TX2		雙生企用套芯			100		-		
W-TX5		生梗企用套芯1			101		-		
W-TX5a		生梗企用套芯2			102		-		
W-TX6		雙梗企用套芯			103		-		
W-TX6a		雙梗企用套芯			104		-		
LJ-01		鋁角加工圖			105		-		
LJ-05a		鋁角加工圖			106		-		
AP1-A01		背板托角加工圖			107		-		
AP1-A01a		背板托角加工圖			108		-		
AP1-A05a-1		背板托角加工圖			109		-		
AP1-A143		背板托角加工圖			110		A		
AP1-A139a		背板托角加工圖			111		-		
AP1-A144a-1		背板托角加工圖			112		-		
UN-SM2a		生梗企雙玻加工圖			113		-		
UN-SM2b		生梗企雙玻加工圖			114		-		
UN-SM2aR		生梗企雙玻加工圖			115		-		
UN-SM2bR		生梗企雙玻加工圖			116		-		
UN-SM3		生梗企雙玻加工圖			117		-		
UN-SM3R		生梗企雙玻加工圖			118		-		
UN-SM5		生梗企雙玻加工圖			119		-		
UN-SM5R		生梗企雙玻加工圖			120		-		
UN-SM7		生梗企雙玻加工圖			121		-		
UN-SM7R		生梗企雙玻加工圖			122		-		
UN-SM12a		生梗企雙玻加工圖(避位用)			123		-		
UN-SM12b		生梗企雙玻加工圖(避位用)			124		-		
UN-SM12aR		生梗企雙玻加工圖(避位用)			125		-		
UN-SM12bR		生梗企雙玻加工圖(避位用)			126		-		
UN-SM13		生梗企雙玻加工圖(避位用)			127		-		
UN-SM13R		生梗企雙玻加工圖(避位用)			128		-		
UN-SM17		生梗企雙玻加工圖(百葉避位用)			129		-		
UN-SM17R		生梗企雙玻加工圖(百葉避位用)			130		-		
UN-SM22a		生梗企雙玻加工圖(蝴蝶窗用)			131		-		
UN-SM22b		生梗企雙玻加工圖(蝴蝶窗用)			132		-		

圖則登記表 DRAWING REGISTER										
工程名稱 Project Title:		已連拿利 25F-30F			年 月 日	接收日期 Receiving Date(適用於客戶圖則)				
框架式幕牆 (主企+主橫+部分小配料拆圖)										
工程編號 Project No:		J-861								
分發予 Distributed To					年 月 日	發出日期 Issued Date				
						25	25			
						10	10			
					24	31				
圖則編號 Drg. No.		圖則名稱 Drawing Title			年 月 日	修訂編號 Revision No.				
UN-SM22aR		生梗企雙玻加工圖(蝴蝶窗用)				133	-	-		
UN-SM22bR		生梗企雙玻加工圖(蝴蝶窗用)			134	-	-			
UN-SM23		生梗企雙玻加工圖(蝴蝶窗用)			135	-	-			
UN-SM23R		生梗企雙玻加工圖(蝴蝶窗用)			136	-	-			
UN-SM26		生梗企雙玻加工圖(FD門用)			137	-	-			
UN-SM27R		生梗企雙玻加工圖(百葉避位用)			138	-	-			
UN-AM02a		單玻線插線加工圖(企)			139	-	-			
UN-AM02b		單玻線插線加工圖(企)			140	-	-			
UN-AM02aR		單玻線插線加工圖(企)			141	-	-			
UN-AM02bR		單玻線插線加工圖(企)			142	-	-			
UN-AM05		單玻線插線加工圖(企)			143	-	-			
UN-AM05R		單玻線插線加工圖(企)			144	-	-			
UN-HM01		單玻插線(頂橫)			145	-	-			
UN-HM143		單玻插線(頂橫)			146	-	-			
UN-HM143-1		單玻插線(頂橫)數據表			147	-	-			
UN-HM01a		單玻插線(底橫)			148	-	-			
UN-HM139a		單玻插線(底橫)			149	-	-			
UN-HM139a-1		單玻插線(底橫)數據表			150	-	-			
UN-HM144a-1		單玻插線(底橫)			151	-	-			
UN-HM144a-1A		單玻插線(底橫)數據表			152	-	-			
ZS-XY02		玻璃扣蓋加工圖(企)			153	-	-			
ZS-XY02-1		玻璃扣蓋加工圖(企)數據表			154	-	-			
ZS-XY02R		玻璃扣蓋加工圖(企)			155	-	-			
ZS-XY02R-1		玻璃扣蓋加工圖(企)數據表			156	-	-			
ZS-XY08F		玻璃扣蓋加工圖(FD門企)			157	-	-			
ZS-XH01		玻璃扣蓋加工圖(頂橫)			158	-	-			
ZS-XH01-1		玻璃扣蓋加工圖(頂橫)數據表			159	-	-			
ZS-XH143(D)		玻璃扣蓋加工圖(頂橫)(吊船碼用)			160	-	-			
ZS-XH01a		玻璃扣蓋加工圖(底橫)			161	-	-			
ZS-XH01a-1		玻璃扣蓋加工圖(底橫)數據表			162	-	-			
ZS-XH143a(D)		玻璃扣蓋加工圖(底橫)(吊船碼用)			163	-	-			
ZS-XHZ01a		玻璃扣蓋/橫外裝飾線(橫)			164	-	-			
ZS-XHZ01a-1		玻璃扣蓋/橫外裝飾線(橫)數據表			165	-	-			

圖則登記表 DRAWING REGISTER											
		接收日期 Receiving Date(適用於客戶圖則)									
工程名稱 Project Title: 己連拿利 25F-30F		年									
框架式幕牆 (主企+主橫+部分小配料拆圖)			月								
工程編號 Project No: J-861				日							
分發予 Distributed To		發出日期 Issued Date									
		年	25	25							
			月	10	10						
				日	24	31					
		修訂編號 Revision No.									
圖則編號 Drg. No.	圖則名稱 Drawing Title										
ZS-XHZ01a-2	玻璃扣蓋/橫外裝飾線(橫)	166	-	-							
ZS-XHZ01a-3	玻璃扣蓋/橫外裝飾線(橫)	167	-	-							
ZS-FK01	外橫裝飾條封口片	168	-	-							
ZS-FK02	外橫裝飾條封口片	169	-	-							
ZS-KG1	框橫料扣蓋	170	-	-							
CW-JT01	膠條安裝位置圖	171	-	-							
CW-JT03	膠條安裝位置圖	172	-	-							
CW-JT04	膠條安裝位置圖	173	-	-							
J861-SD-CW-3009	企料位置圖	174	-	-							
J861-SD-CW-3009-1	橫料位置圖	175	-	-							
J861-SD-CW-3009-2	玻璃扣蓋位置圖	176	-	-							
J861-SD-CW-3009a	企料位置圖	177	-	-							
J861-SD-CW-3009a-1	橫料位置圖	178	-	-							
J861-SD-CW-3009a-2	玻璃扣蓋位置圖	179	-	-							




美特鋁質有限公司
MIDI Aluminium Fabricator Ltd.

工程號 J-861 地盤 已連拿利

物料編號	L	數量	分格尺寸	使用位置	樓層
UN-L05Xb	714	5	700	CW-3009	26F-30F
合計:	5				

*注意:
螺絲鑽平頭孔事宜, 請留意M5及3/16"要
沉頭 (90° X Ø10), 供修螺絲后膠膠用




(左)

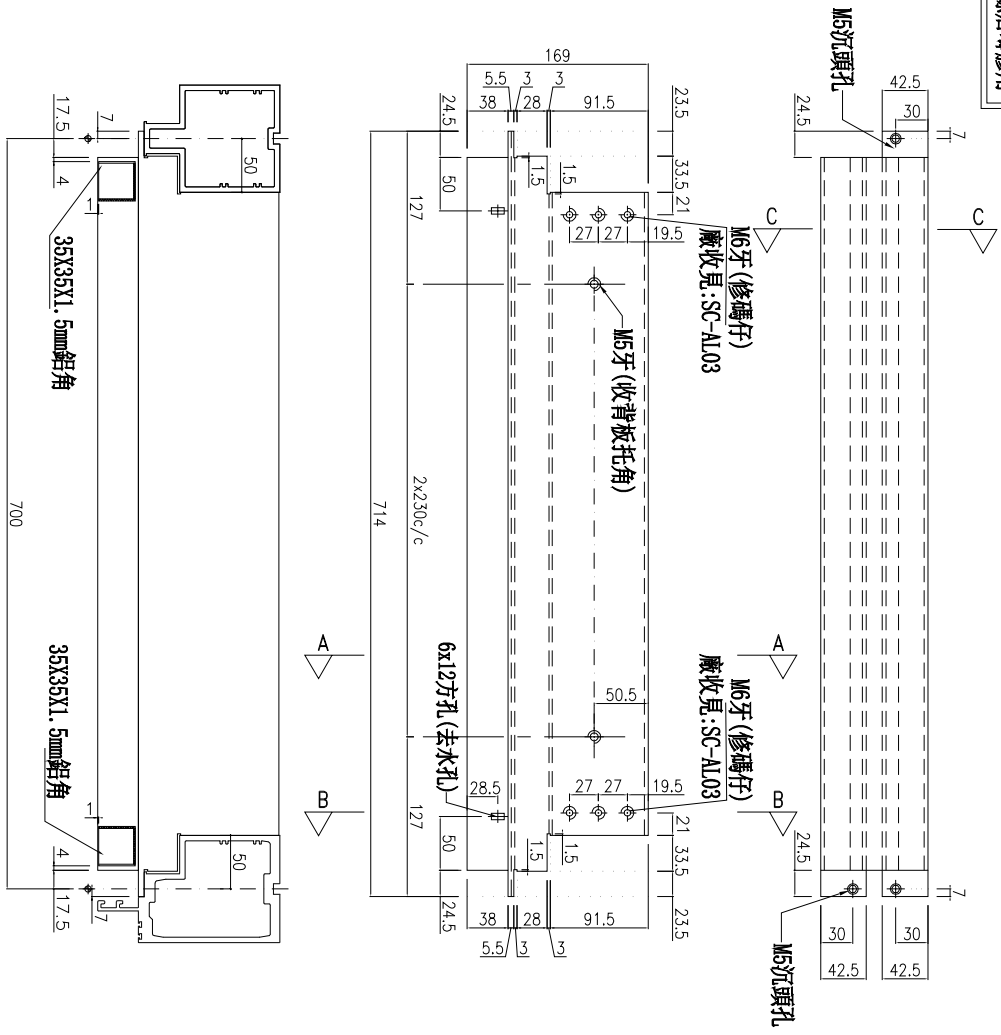

蝴蝶窗用

A 雲線處已修改

主橫收主企鋁碼螺絲不用收緊, 地盤調節用

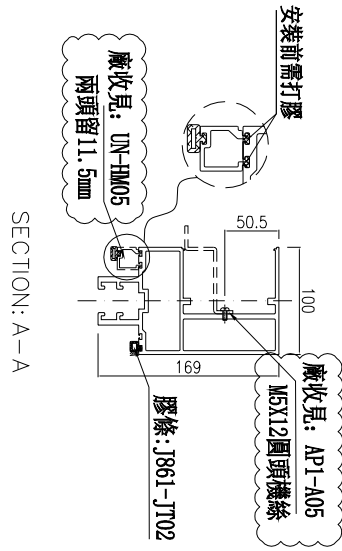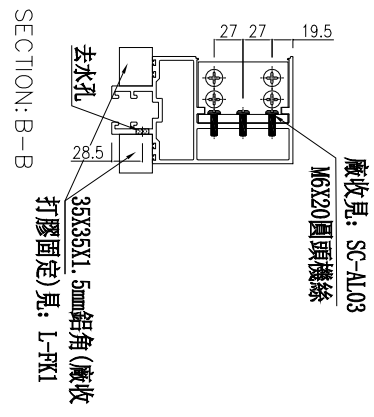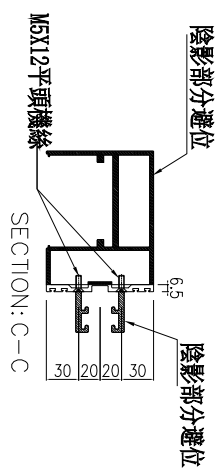

名稱	雙梗橫料(蝴蝶窗用)	制圖	周廣志	2025.09.05	修改	A
材料	X86670	復核	謝永林	2025.10.22	日期	2025.10.31
顏色	UCT207124XL-3	批准			圖號	UN-L05Xb



美特鋁質有限公司
MIDI Aluminium Fabricator Ltd.

工程號 J-861 地盤 已連拿利

物料編號

L

數量

分格尺寸

使用位置

樓層

UN-R05Xb-1

714

5

700


CW-3009

26F-30F

合計：5

蝴蝶窗用



35X35X1.5mm鋁角(廠收打膠固定)見: L-FK1

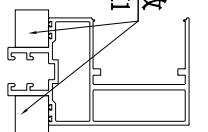





*注意:
螺絲鑽平頭孔事宜, 請留意M5及3/16"要沉頭(90° X Ø10), 供修螺絲后膠用

A 雲線處已修改

左

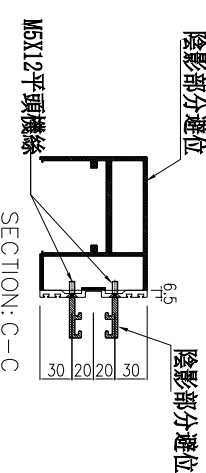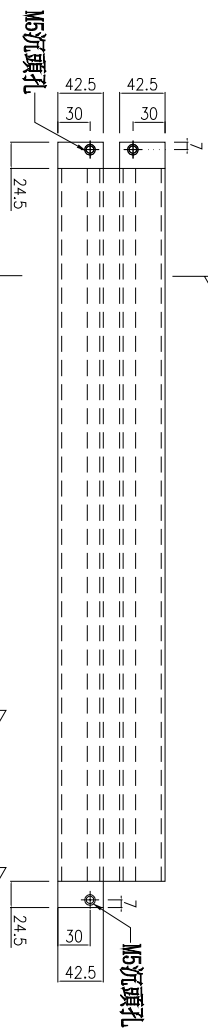

主橫收主企鋁碼螺絲不用收緊, 地盤調節用

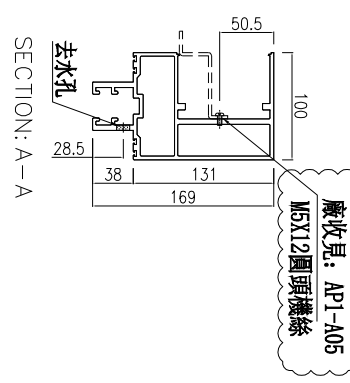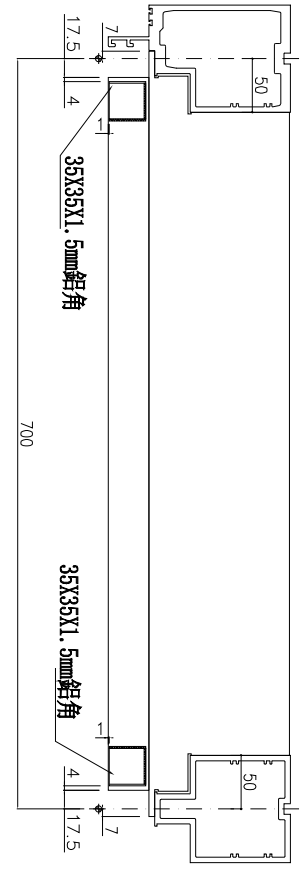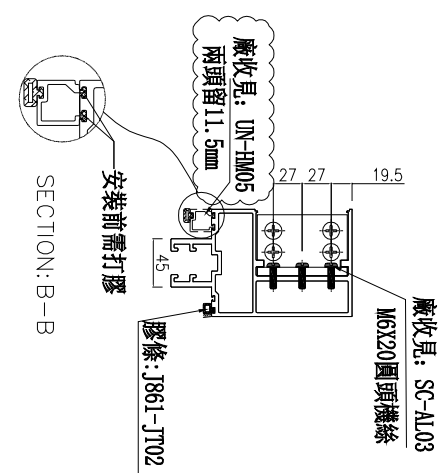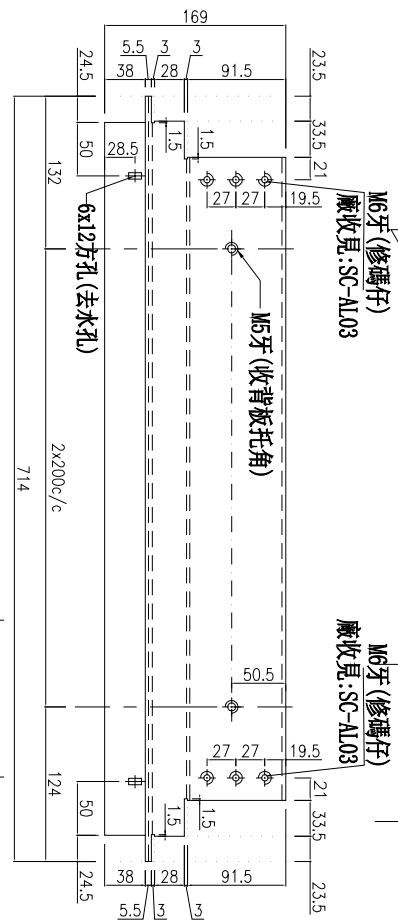

名稱	雙梗橫料(蝴蝶窗用)	制圖	周廣志	2025.09.05	修改	A
材料	X86670	復核	謝永林	2025.10.22	日期	2025.10.31
顏色	UCT207124XL-3	批准			圖號	UN-R05Xb-1




美特鋁質有限公司
MIDI Aluminium Fabricator Ltd.

工程號 J-861 地盤 已連拿利



*注意：
螺絲鑽平頭孔事宜，請留意M5及3/16"螺
釘頭(90° X Ø10)，供修螺絲后腳膠用

(左)

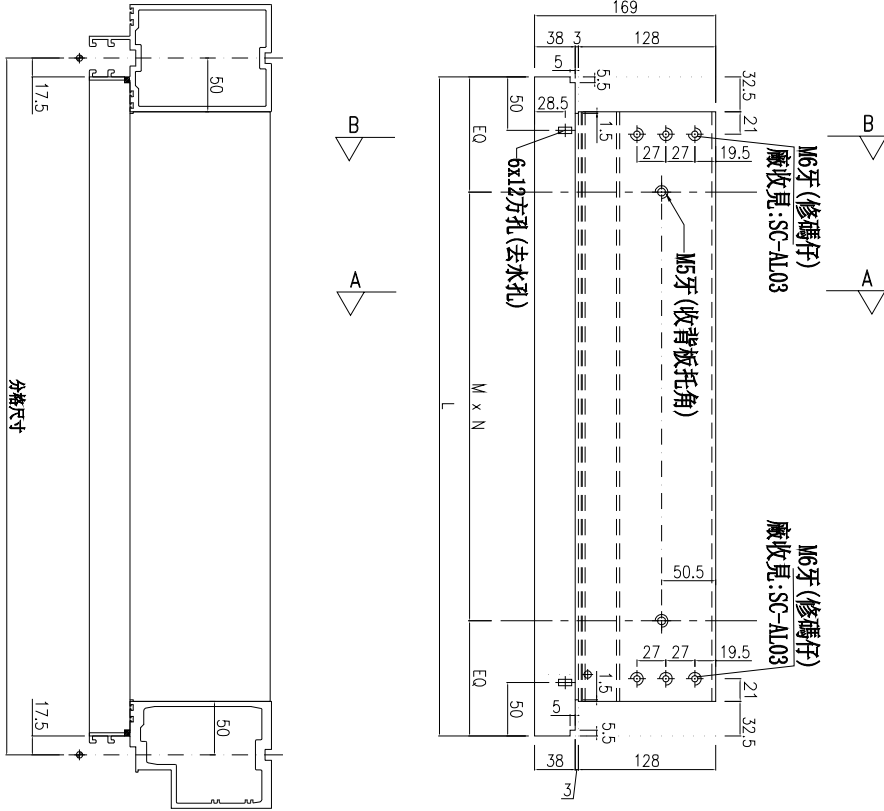

雲線處已修改

主橫收主全鋁碼螺絲不用收緊，地盤調節用

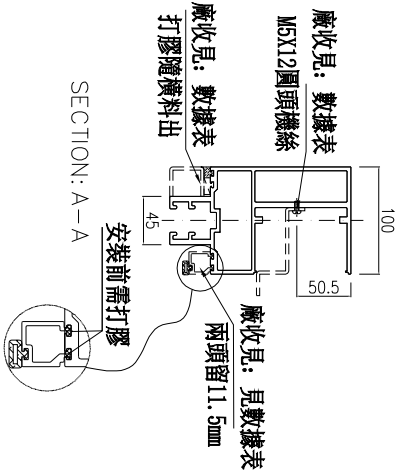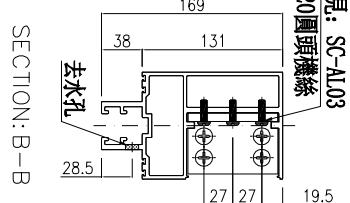

物料編號	L	數量	M	X	N	EQ	分格尺寸	使用位置	樓層	廠收背板托角編號	廠收單玻線編號	廠收鋁槽編號
UN-G141	615	2	200	x	2	107.5	650	CW-3009	25F	AP1-A141a	UN-HM141a	HL-BY04
UN-G145	915	5	300	x	2	157.5	950	CW-3009	25F/27F-30F	AP1-A145a	UN-HM145a	HL-BY05
UN-G146	665	1	230	x	2	102.5	700	CW-3009	25F	AP1-A146a	UN-HM146a	HL-BY06
UN-G147	1300	1	270	x	4	110	1335	CW-3009	25F	AP1-A147a	UN-HM147a	HL-BY09
UN-G900	865	1	300	x	2	132.5	900	CW-3009	25F	AP1-A900a	UN-HM900a	HL-BY08

名稱	雙梗橫料	制圖	周廣志	2025.09.05	修改	A
材料	X86670	復核	謝永林	2025.10.22	日期	2025.10.31
顏色	UCT207124XL-3	批准			圖號	UN-G141




美特鋁質 有限公司
MIDI Aluminium Fabricator Ltd.


工程號 J-861 地盤 已連拿利

物料編號	L	數量	M	X	N	EQ	分格尺寸	使用位置	樓層	廠收背板托角編號
UN-G149a-1	2135	5	280	X	7	87.5	2235	CW-3009	26F-30F	AP1-A149
UN-G147a-1	1235	1	270	X	4	77.5	1335	CW-3009	25F	AP1-A147
UN-G146a-1	600	1	230	X	2	70	700	CW-3009	25F	AP1-A146



左

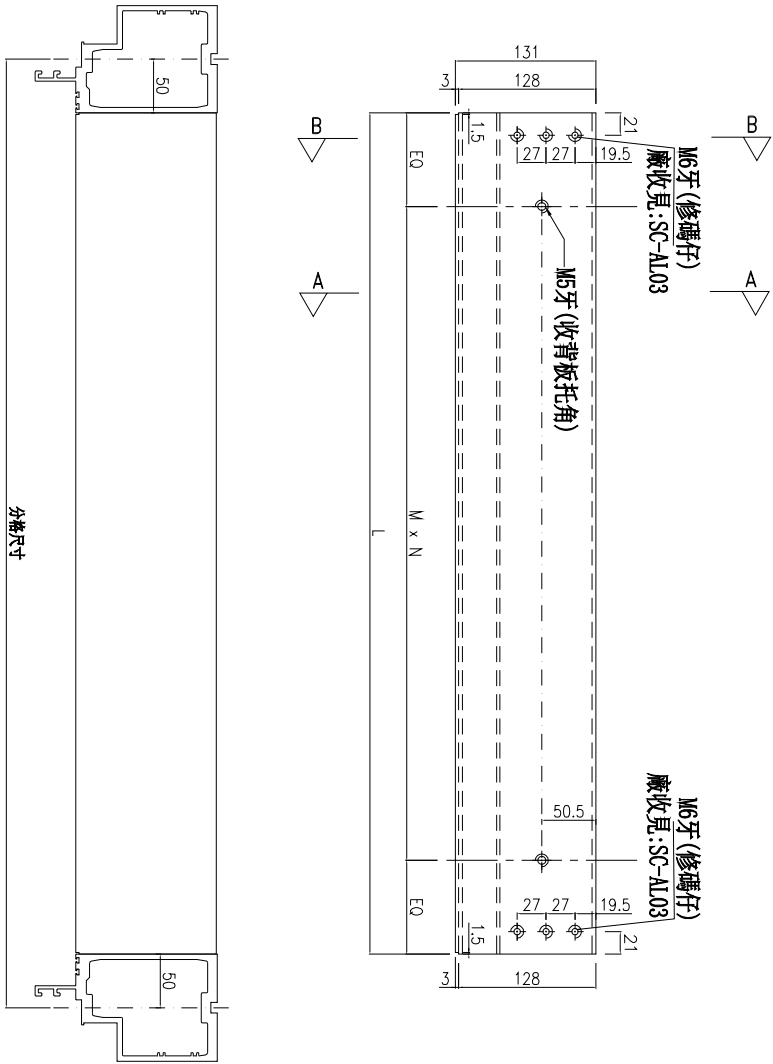

A
雲線處已修改

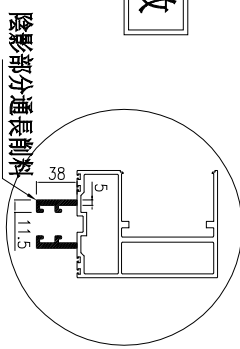

主橫收主企鋁碼螺絲不用收緊, 地盤調節用

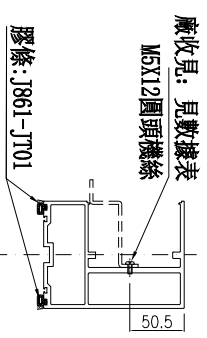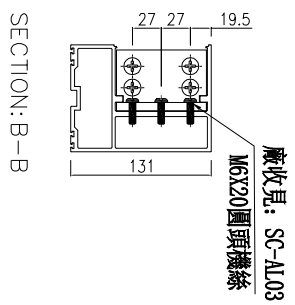

名稱	雙梗橫料	制圖	周廣志	2025.09.05	修改	A
材料	X86670	復核	謝永林	2025.10.22	日期	2025.10.31
顏色	UCT207124XL-3	批准			圖號	UN-G149a-1



美特鋁質 有限公司
MIDI Aluminium Fabricator Ltd.

物料編號

數量

使用位置

UN-LC01

49+6(備用)=55

欄河位用

工程號

J-861

地盤

己連拿利



共計: 25F; 4窗X(1個/窗)X1層=4個

共計: 26F~30F; 9窗X(1個/窗)X5層=45個

工廠用

A

雲線處已修改

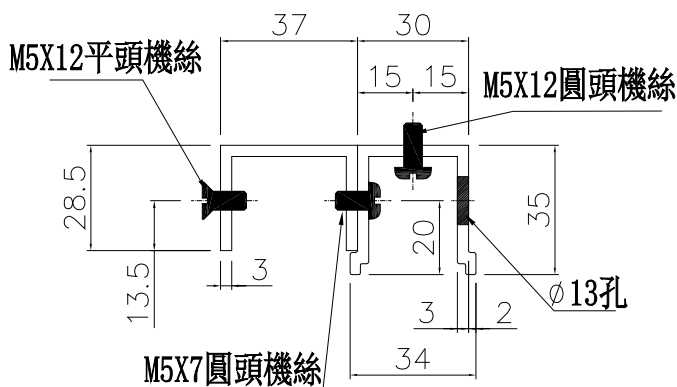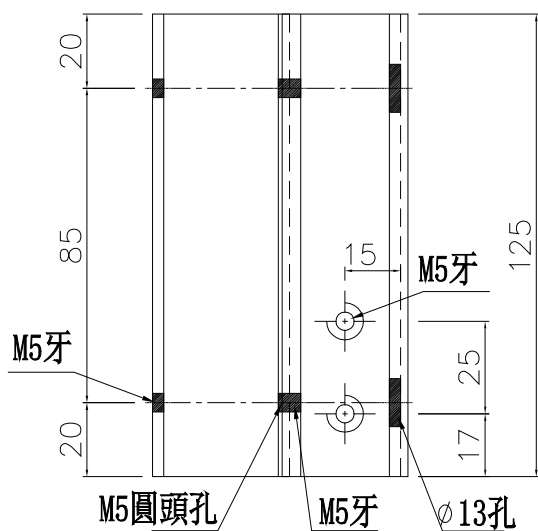

名稱	37*28.5*3鋁槽/欄河槽加工圖	制圖	周廣志	2025.09.05	修改	A		
材料	X86644/X86642	復核	謝永林	2025.10.22	日期	2025.10.31		
顏色	鉻化	批准			圖號	UN-LC01		



美特鋁質 有限公司
MIDI Aluminium Fabricator Ltd.

物料編號

數量

使用位置

UN-LC02

49+6(備用)=55

欄河位用

工程號

J-861

地盤

己連拿利



共計: 25F; 4窗X(1個/窗)X1層=4個

共計: 26F~30F; 9窗X(1個/窗)X5層=45個

工廠用

A

雲線處已修改

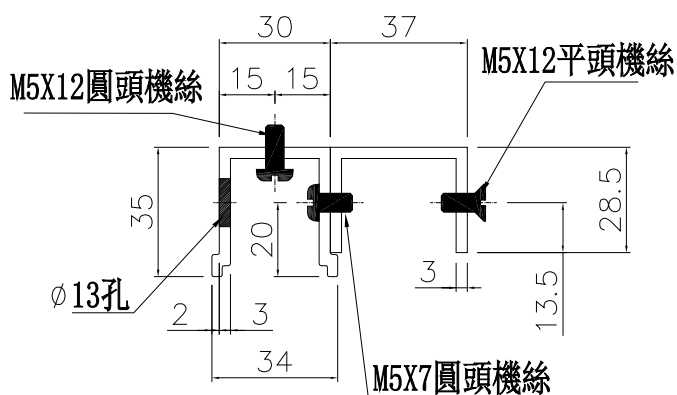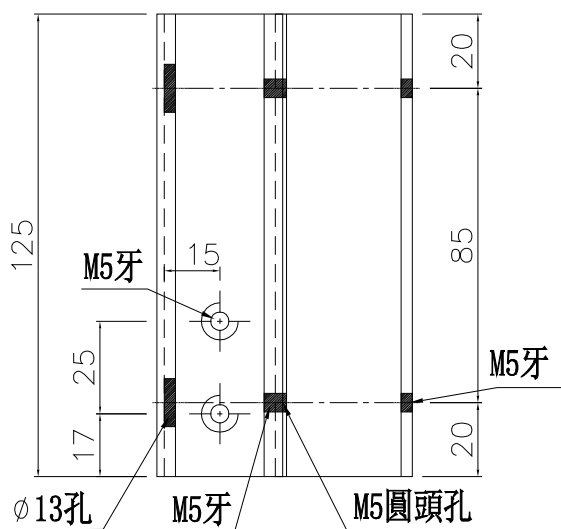

名稱	欄河槽加工圖/37*28.5*3鋁槽	制圖	周廣志	2025.09.05	修改	A		
材料	X86642/X86644	復核	謝永林	2025.10.22	日期	2025.10.31		
顏色	鉻化	批准			圖號	UN-LC02		





美特鋁質有限公司
MIDI Aluminium Fabricator

工程號 J-861 地盤 已連拿利


物料編號	L	數量	M	x	N	EQ	分格	使用位置	樓層
AP1-A143	1242	5	230	x	5	46	1422	CW-3009	26F-30F
AP1-A144	1458	5	270	x	5	54	1638	CW-3009	26F-30F
AP1-A145	770	5	300	x	2	85	950	CW-3009	26F-30F
AP1-A146	520	1	230	x	2	30	700	CW-3009	25F
AP1-A147	1155	1	270	x	4	37.5	1335	CW-3009	25F
AP1-A149	2055	10	280	x	7	47.5	2235	CW-3009	26F-30F
AP1-A150	2095	5	280	x	7	67.5	2275	CW-3009	26F-30F

工廠用

A 雲線處已修改

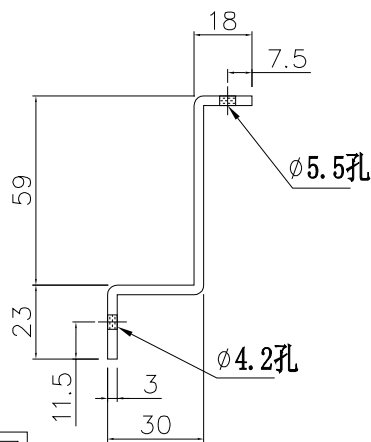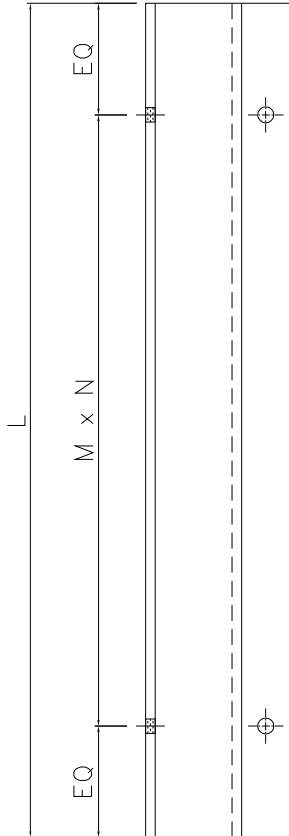

梗窗死牆位頂用

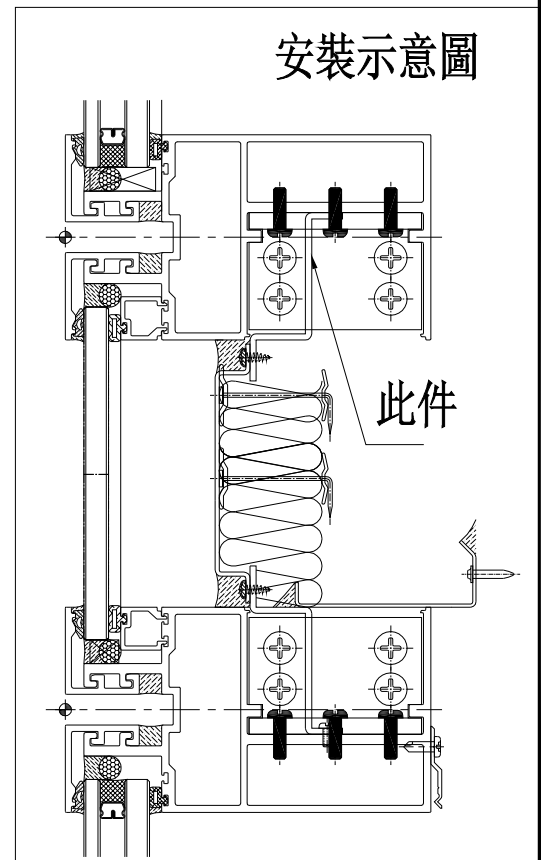

名稱	背板托角加工圖	制圖	周廣志	2025. 09. 05	修改	A		
材料	X86667	復核	謝永林	2025. 10. 22	日期	2025. 10. 31		
顏色	铬化	批准			圖號	AP1-A143		