



工程指示 / 要求簡箋 ENGINEER INSTRUCTIONS(E.I.)

工程指示編號:	EI- 9185	修改版本:	B
	HK- 0923		
工程編號:	J 861	工程名稱:	己連拿利
收件人:	生統	發件人:	細佬
工程項目:	幕牆背立面 (25F-30F) 主企主橫配料	日期:	25/11/2025

<input type="checkbox"/> 原合約工程包	<input type="checkbox"/> 原合約工程加 / 減賬 QT-	<input type="checkbox"/> 新工程報價 QT-
---------------------------------	--	------------------------------------

信件批核號碼/圖紙參考編號:	批核模具圖紙編號:
客戶指示附件:	管理內部批簽署:

<input type="checkbox"/> 初步鋁料 B.M.	<input type="checkbox"/> 加工拆圖, 然後生產	<input type="checkbox"/> 尺寸表
<input type="checkbox"/> 正式鋁料 B.M.	<input type="checkbox"/> 技術上資料/指示	<input type="checkbox"/> 報價
<input type="checkbox"/> 配件 B.M.	<input type="checkbox"/> 樣辦或貨品說明書	<input type="checkbox"/> 分判合約
<input type="checkbox"/> 其他:		

內容: 修改加工圖
備注: 11月25日廠通知
檔案名: J-861 幕牆背立面(25F-30F)主企主橫配料 拆圖 修改百葉位避位尺寸和企料死牆加高位增加收橫料孔(2025.11.25志).zip
完成上列要求日期: 16/12/2025

國內

<input type="checkbox"/> 生產技術總監	<input type="checkbox"/> 連附件	<input checked="" type="checkbox"/> 技術部	<input checked="" type="checkbox"/> 連附件	<input type="checkbox"/> 生產部	<input type="checkbox"/> 連附件
<input type="checkbox"/> 採購部	<input type="checkbox"/> 連附件	<input checked="" type="checkbox"/> 生產統籌部	<input checked="" type="checkbox"/> 連附件	<input type="checkbox"/> 報關組	<input type="checkbox"/> 連附件
<input checked="" type="checkbox"/> 質檢部	<input checked="" type="checkbox"/> 連附件	<input type="checkbox"/> 會計部	<input type="checkbox"/> 連附件	<input type="checkbox"/> 機械設計部	<input type="checkbox"/> 連附件
<input type="checkbox"/> 香港辦	<input type="checkbox"/> 連附件	<input type="checkbox"/> 其他:			

香港

<input type="checkbox"/> 行政部	<input type="checkbox"/> 連附件	<input type="checkbox"/> 會計部	<input type="checkbox"/> 連附件	<input type="checkbox"/> 統籌部	<input type="checkbox"/> 連附件	<input type="checkbox"/> 工程部	<input type="checkbox"/> 連附件
<input type="checkbox"/> 採購部	<input type="checkbox"/> 連附件	<input type="checkbox"/> QS部	<input type="checkbox"/> 連附件	<input type="checkbox"/> 地盤管理	<input type="checkbox"/> 連附件	<input type="checkbox"/> 維修部	<input type="checkbox"/> 連附件

*發件人簽署:	*組別成員批核簽署:
傳遞編號:	項目經理簽署: 

圖則登記表 DRAWING REGISTER												
工程名稱 Project Title: 已連拿利 25F-30F		年 月 日	接收日期 Receiving Date(適用於客戶圖則)									
框架式幕牆 (主企+主橫+部分小配料拆圖)												
工程編號 Project No: J-861												
分發予 Distributed To		年 月 日	發出日期 Issued Date									
			25	25	25							
			10	11	11							
		24	04	25								
		年 月 日	修訂編號 Revision No.									
圖則編號 Drq. No.	圖則名稱 Drawing Title											
FD-MS51	雙梗企加工圖		1	-	-	-						
FD-MS52	雙梗企加工圖	2	-	-	-							
FD-MS53	雙梗企加工圖	3	-	-	A							
FD-MS54	雙梗企加工圖	4	-	-	A							
FD-MS55	雙梗企加工圖	5	-	A	B							
FD-MS56	雙梗企加工圖	6	-	A	B							
FD-MS57	雙生企加工圖	7	-	A	B							
FD-MS58	雙梗企加工圖	8	-	-	-							
G-MS50	雙生企加工圖	9	-	-	-							
G-MS50a	雙生企加工圖	10	-	-	-							
G-MS51	生梗企加工圖	11	-	-	-							
G-MS51a	生梗企加工圖	12	-	-	-							
G-MS51b	生梗企加工圖	13	-	-	-							
G-MS51c	生梗企加工圖	14	-	-	-							
G-MS52	生梗企加工圖	15	-	-	-							
G-MS52a	生梗企加工圖	16	-	-	-							
G-MS52b	生梗企加工圖	17	-	-	-							
G-MS52c	生梗企加工圖	18	-	-	-							
G-MS52a-1	生梗企加工圖	19	-	-	-							
G-MS53	生梗企加工圖	20	-	-	-							
G-MS53b	生梗企加工圖	21	-	-	-							
G-MS54	雙生企加工圖(蝴蝶窗用)	22	-	-	-							
G-MS54a	生梗企加工圖	23	-	-	A							
G-MS55	生梗企加工圖	24	-	-	-							
G-MS55b	生梗企加工圖	25	-	-	-							
G-MS56	生梗企加工圖	26	-	-	-							
G-MS57	雙生企加工圖	27	-	-	-							
G-MS57a	生梗企加工圖	28	-	-	-							
G-MS58	雙生企加工圖	29	-	A	B							
G-MS58a	生梗企加工圖	30	-	A	-							
G-MS59	生梗企加工圖	31	-	A	B							
G-MS60	雙梗企加工圖(百葉用)	32	-	-	-							
G-MS61	生梗企加工圖	33	-	A	B							


圖則登記表 DRAWING REGISTER												
		年 月 日	接收日期 Receiving Date(適用於客戶圖則)									
工程名稱 Project Title: 已連拿利 25F-30F												
框架式幕牆 (主企+主橫+部分小配料拆圖)												
工程編號 Project No: J-861		年 月 日	發出日期 Issued Date									
分發予 Distributed To			25	25	25							
			10	11	11							
		24	04	25								
		修訂編號 Revision No.										
圖則編號 Drq. No.	圖則名稱 Drawing Title											
G-MS61a	生梗企加工圖	34	-	A	B							
G-MS61b	生梗企加工圖	35	-	A	B							
G-MS62	雙生企加工圖(蝴蝶窗用)	36	-	A	B							
G-MS62b	雙生企加工圖(蝴蝶窗用)	37	-	A	B							
G-MS63	雙生企加工圖	38	-	-	-							
G-MS63a	雙生企加工圖	39	-	-	-							
UN-L01	生梗橫料	40	-	-	-							
UN-L01a	生梗橫料	41	-	-	-							
UN-L01b	雙梗橫料	42	-	-	-							
UN-L01c	雙梗橫料	43	-	-	-							
UN-L01-1	雙梗橫料(百葉位頂用)	44	-	-	-							
UN-L01Xb	雙梗橫料(蝴蝶窗用)	45	-	-	-							
UN-L01e	生梗橫料(百葉位底用)	46	-	-	-							
UN-R01	生梗橫料	47	-	-	-							
UN-R01a	生梗橫料	48	-	-	-							
UN-R01b	雙梗橫料	49	-	-	-							
UN-R01c	雙梗橫料	50	-	-	-							
UN-R01-1	雙梗橫料(百葉位頂用)	51	-	-	-							
UN-R01Xb	雙梗橫料(蝴蝶窗用)	52	-	-	-							
UN-R01e	生梗橫料(百葉位底用)	53	-	-	-							
UN-L05	生梗橫料	54	-	-	-							
UN-L05a	生梗橫料	55	-	-	-							
UN-L05Xb	雙梗橫料(蝴蝶窗用)	56	-	A	-							
UN-L05e	生梗橫料(百葉位底用)	57	-	-	-							
UN-L05-1	雙梗橫料(百葉位頂用)	58	-	-	-							
UN-L05a-1	雙梗橫料	59	-	-	-							
UN-L05b-1	雙梗橫料	60	-	-	-							
UN-R05-1	雙梗橫料(百葉位頂用)	61	-	-	-							
UN-R05a	生梗橫料	62	-	-	-							
UN-R05Xb-1	雙梗橫料(蝴蝶窗用)	63	-	A	-							
UN-R05c-1	雙梗橫料	64	-	-	-							
UN-R05e	生梗橫料(百葉位底用)	65	-	-	-							
UN-R05-2	雙梗橫料(百葉位頂用)	66	-	-	-							

圖則登記表 DRAWING REGISTER												
		年 月 日	接收日期 Receiving Date(適用於客戶圖則)									
工程名稱 Project Title: 已連拿利 25F-30F												
框架式幕牆 (主企+主橫+部分小配料拆圖)												
工程編號 Project No: J-861		年 月 日	發出日期 Issued Date									
分發予 Distributed To			25	25	25							
			10	11	11							
		24	04	25								
		修訂編號 Revision No.										
圖則編號 Drq. No.	圖則名稱 Drawing Title											
UN-R05a-1	雙梗橫料	67	-	-	-							
UN-G143(D)	雙梗橫料(吊船碼用)	68	-	-	-							
UN-G145(D)	雙梗橫料(百葉位吊船碼頂用)	69	-	-	-							
UN-G149(D)	雙梗橫料(百葉位吊船碼頂用)	70	-	-	-							
UN-G1000	雙梗橫料(FD門頂用)	71	-	-	-							
UN-G1000-1	雙梗橫料(FD門頂用)	72	-	-	-							
UN-G141	雙梗橫料(百葉位頂用)	73	-	A	-							
UN-G141e	雙梗橫料(百葉位底用)	74	-	-	-							
UN-G145e-1	雙梗橫料(百葉底FD門頂位用)	75	-	-	-							
UN-G139	雙梗橫料	76	-	-	-							
UN-G143b	雙梗橫料	77	-	-	-							
UN-G139c	雙梗橫料	78	-	-	-							
UN-G144-1	雙梗橫料	79	-	-	-							
UN-G150-1	雙梗橫料	80	-	-	-							
UN-G149	雙梗橫料(百葉位頂用)	81	-	-	-							
UN-G149a-1	雙梗橫料	82	-	A	-							
UN-G149b-1	雙梗橫料	83	-	-	-							
UN-G147c-1	雙梗橫料	84	-	-	-							
UN-G149e	雙梗橫料(百葉位底用)	85	-	-	-							
UN-G149-1	雙梗橫料(百葉位頂用)	86	-	-	-							
UN-G149-1a	雙梗橫料(百葉位底用)數據表	87	-	-	-							
SC-AL03	鋁角加工圖	88	-	-	-							
SC-AL06	鋁角加工圖	89	-	-	-							
Z-A01	Z字碼加工圖	90	-	-	-							
LT-01R	鋁通加工圖	91	-	-	-							
LT-01L	鋁通加工圖	92	-	-	-							
SC-AL01	鋁角加工圖	93	-	-	-							
L-FK1	鋁角加工圖	94	-	-	-							
SC-AL04	鋁角加工圖	95	-	-	-							
UN-LC01	蘭河槽加工圖	96	-	A	-							
UN-LC02	蘭河槽加工圖	97	-	A	-							
W-TX1	生梗企用套芯1	98	-	-	-							
W-TX1a	生梗企用套芯2	99	-	-	-							

圖則登記表 DRAWING REGISTER												
工程名稱 Project Title: 已連拿利 25F-30F		年 月 日	接收日期 Receiving Date(適用於客戶圖則)									
框架式幕牆 (主企+主橫+部分小配料拆圖)												
工程編號 Project No: J-861												
分發予 Distributed To		年 月 日	發出日期 Issued Date									
			25	25	25							
			10	11	11							
		24	04	25								
圖則編號 Drq. No.		圖則名稱 Drawing Title		修訂編號 Revision No.								
W-TX2	雙生企用套芯	100	-	-	-							
W-TX5	生梗企用套芯1	101	-	-	-							
W-TX5a	生梗企用套芯2	102	-	-	-							
W-TX6	雙梗企用套芯	103	-	-	-							
W-TX6a	雙梗企用套芯	104	-	-	-							
LJ-01	鋁角加工圖	105	-	-	-							
LJ-05a	鋁角加工圖	106	-	-	-							
AP1-A01	背板托角加工圖	107	-	-	-							
AP1-A01a	背板托角加工圖	108	-	-	-							
AP1-A05a-1	背板托角加工圖	109	-	-	-							
AP1-A143	背板托角加工圖	110	-	A	-							
AP1-A139a	背板托角加工圖	111	-	-	-							
AP1-A144a-1	背板托角加工圖	112	-	-	-							
UN-SM2a	生梗企雙玻加工圖	113	-	-	-							
UN-SM2b	生梗企雙玻加工圖	114	-	-	-							
UN-SM2aR	生梗企雙玻加工圖	115	-	-	-							
UN-SM2bR	生梗企雙玻加工圖	116	-	-	-							
UN-SM3	生梗企雙玻加工圖	117	-	A	-							
UN-SM3a	生梗企雙玻加工圖	117a	-	新增	-							
UN-SM3b	生梗企雙玻加工圖	117b	-	新增	-							
UN-SM3R	生梗企雙玻加工圖	118	-	A	-							
UN-SM3aR	生梗企雙玻加工圖	118a	-	新增	-							
UN-SM3bR	生梗企雙玻加工圖	118b	-	新增	-							
UN-SM5	生梗企雙玻加工圖	119	-	-	-							
UN-SM5R	生梗企雙玻加工圖	120	-	-	-							
UN-SM7	生梗企雙玻加工圖	121	-	-	-							
UN-SM7R	生梗企雙玻加工圖	122	-	-	-							
UN-SM12a	生梗企雙玻加工圖(避位用)	123	-	-	-							
UN-SM12b	生梗企雙玻加工圖(避位用)	124	-	-	-							
UN-SM12aR	生梗企雙玻加工圖(避位用)	125	-	-	-							
UN-SM12bR	生梗企雙玻加工圖(避位用)	126	-	-	-							
UN-SM13	生梗企雙玻加工圖(避位用)	127	-	A	-							
UN-SM13a	生梗企雙玻加工圖(避位用)	127a	-	新增	-							

圖則登記表 DRAWING REGISTER												
		年 月 日	接收日期 Receiving Date(適用於客戶圖則)									
工程名稱 Project Title: 已連拿利 25F-30F												
框架式幕牆 (主企+主橫+部分小配料拆圖)												
工程編號 Project No: J-861		年 月 日	發出日期 Issued Date									
分發予 Distributed To			25	25	25							
			10	11	11							
		24	04	25								
		修訂編號 Revision No.										
圖則編號 Drq. No.	圖則名稱 Drawing Title											
UN-SM13b	生梗企雙玻加工圖(避位用)	127b	-	新增	-							
UN-SM13R	生梗企雙玻加工圖(避位用)	128	-	-	-							
UN-SM17	生梗企雙玻加工圖(百葉避位用)	129	-	-	-							
UN-SM17R	生梗企雙玻加工圖(百葉避位用)	130	-	-	-							
UN-SM22a	生梗企雙玻加工圖(蝴蝶窗用)	131	-	-	-							
UN-SM22b	生梗企雙玻加工圖(蝴蝶窗用)	132	-	-	-							
UN-SM22aR	生梗企雙玻加工圖(蝴蝶窗用)	133	-	-	-							
UN-SM22bR	生梗企雙玻加工圖(蝴蝶窗用)	134	-	-	-							
UN-SM23	生梗企雙玻加工圖(蝴蝶窗用)	135	-	-	-							
UN-SM23R	生梗企雙玻加工圖(蝴蝶窗用)	136	-	A	-							
UN-SM23aR	生梗企雙玻加工圖(蝴蝶窗用)	136a	-	新增	-							
UN-SM23bR	生梗企雙玻加工圖(蝴蝶窗用)	136b	-	新增	-							
UN-SM26	生梗企雙玻加工圖(FD門用)	137	-	-	-							
UN-SM27R	生梗企雙玻加工圖(百葉避位用)	138	-	-	-							
UN-AM02a	單玻線插線加工圖(企)	139	-	-	-							
UN-AM02b	單玻線插線加工圖(企)	140	-	-	-							
UN-AM02aR	單玻線插線加工圖(企)	141	-	-	-							
UN-AM02bR	單玻線插線加工圖(企)	142	-	-	-							
UN-AM05	單玻線插線加工圖(企)	143	-	-	-							
UN-AM05R	單玻線插線加工圖(企)	144	-	-	-							
UN-HM01	單玻插線(頂橫)	145	-	-	-							
UN-HM143	單玻插線(頂橫)	146	-	-	-							
UN-HM143-1	單玻插線(頂橫)數據表	147	-	-	-							
UN-HM01a	單玻插線(底橫)	148	-	-	-							
UN-HM139a	單玻插線(底橫)	149	-	-	-							
UN-HM139a-1	單玻插線(底橫)數據表	150	-	-	-							
UN-HM144a-1	單玻插線(底橫)	151	-	-	-							
UN-HM144a-1A	單玻插線(底橫)數據表	152	-	-	-							
ZS-XY02	玻璃扣蓋加工圖(企)	153	-	-	-							
ZS-XY02-1	玻璃扣蓋加工圖(企)數據表	154	-	-	-							
ZS-XY02R	玻璃扣蓋加工圖(企)	155	-	-	-							
ZS-XY02R-1	玻璃扣蓋加工圖(企)數據表	156	-	-	-							
ZS-XY08F	玻璃扣蓋加工圖(FD門企)	157	-	-	-							

圖則登記表 DRAWING REGISTER												
		年 月 日	接收日期 Receiving Date(適用於客戶圖則)									
工程名稱 Project Title: 已連拿利 25F-30F												
框架式幕牆 (主企+主橫+部分小配料拆圖)												
工程編號 Project No: J-861		年 月 日	發出日期 Issued Date									
分發予 Distributed To			25	25	25							
			10	11	11							
		24	04	25								
		修訂編號 Revision No.										
圖則編號 Drq. No.	圖則名稱 Drawing Title											
ZS-XH01	玻璃扣蓋加工圖(頂橫)	158	-	-	-							
ZS-XH01-1	玻璃扣蓋加工圖(頂橫)數據表	159	-	-	-							
ZS-XH143(D)	玻璃扣蓋加工圖(頂橫)(吊船碼用)	160	-	-	-							
ZS-XH01a	玻璃扣蓋加工圖(底橫)	161	-	-	-							
ZS-XH01a-1	玻璃扣蓋加工圖(底橫)數據表	162	-	-	-							
ZS-XH143a(D)	玻璃扣蓋加工圖(底橫)(吊船碼用)	163	-	-	-							
ZS-XHZ01a	玻璃扣蓋/橫外裝飾線(橫)	164	-	-	-							
ZS-XHZ01a-1	玻璃扣蓋/橫外裝飾線(橫)數據表	165	-	-	-							
ZS-XHZ01a-2	玻璃扣蓋/橫外裝飾線(橫)	166	-	-	-							
ZS-XHZ01a-3	玻璃扣蓋/橫外裝飾線(橫)	167	-	-	-							
ZS-FK01	外橫裝飾條封口片	168	-	-	-							
ZS-FK02	外橫裝飾條封口片	169	-	-	-							
ZS-KG1	框橫料扣蓋	170	-	-	-							
CW-JT01	膠條安裝位置圖	171	-	-	-							
CW-JT03	膠條安裝位置圖	172	-	-	-							
CW-JT04	膠條安裝位置圖	173	-	-	-							
J861-SD-CW-3009	企料位置圖	174	-	-	-							
J861-SD-CW-3009-1	橫料位置圖	175	-	-	-							
J861-SD-CW-3009-2	玻璃扣蓋位置圖	176	-	-	-							
J861-SD-CW-3009a	企料位置圖	177	-	-	-							
J861-SD-CW-3009a-1	橫料位置圖	178	-	-	-							
J861-SD-CW-3009a-2	玻璃扣蓋位置圖	179	-	-	-							

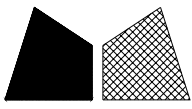

美特鋁質有限公司
MIDI Aluminium Fabricator Ltd.

數量	位置	樓層
1	CW-3009	25F




雲線處已修改


工程號 J-861 地盤 已連拿利

*請用A3紙打印

左梗窗右FD門

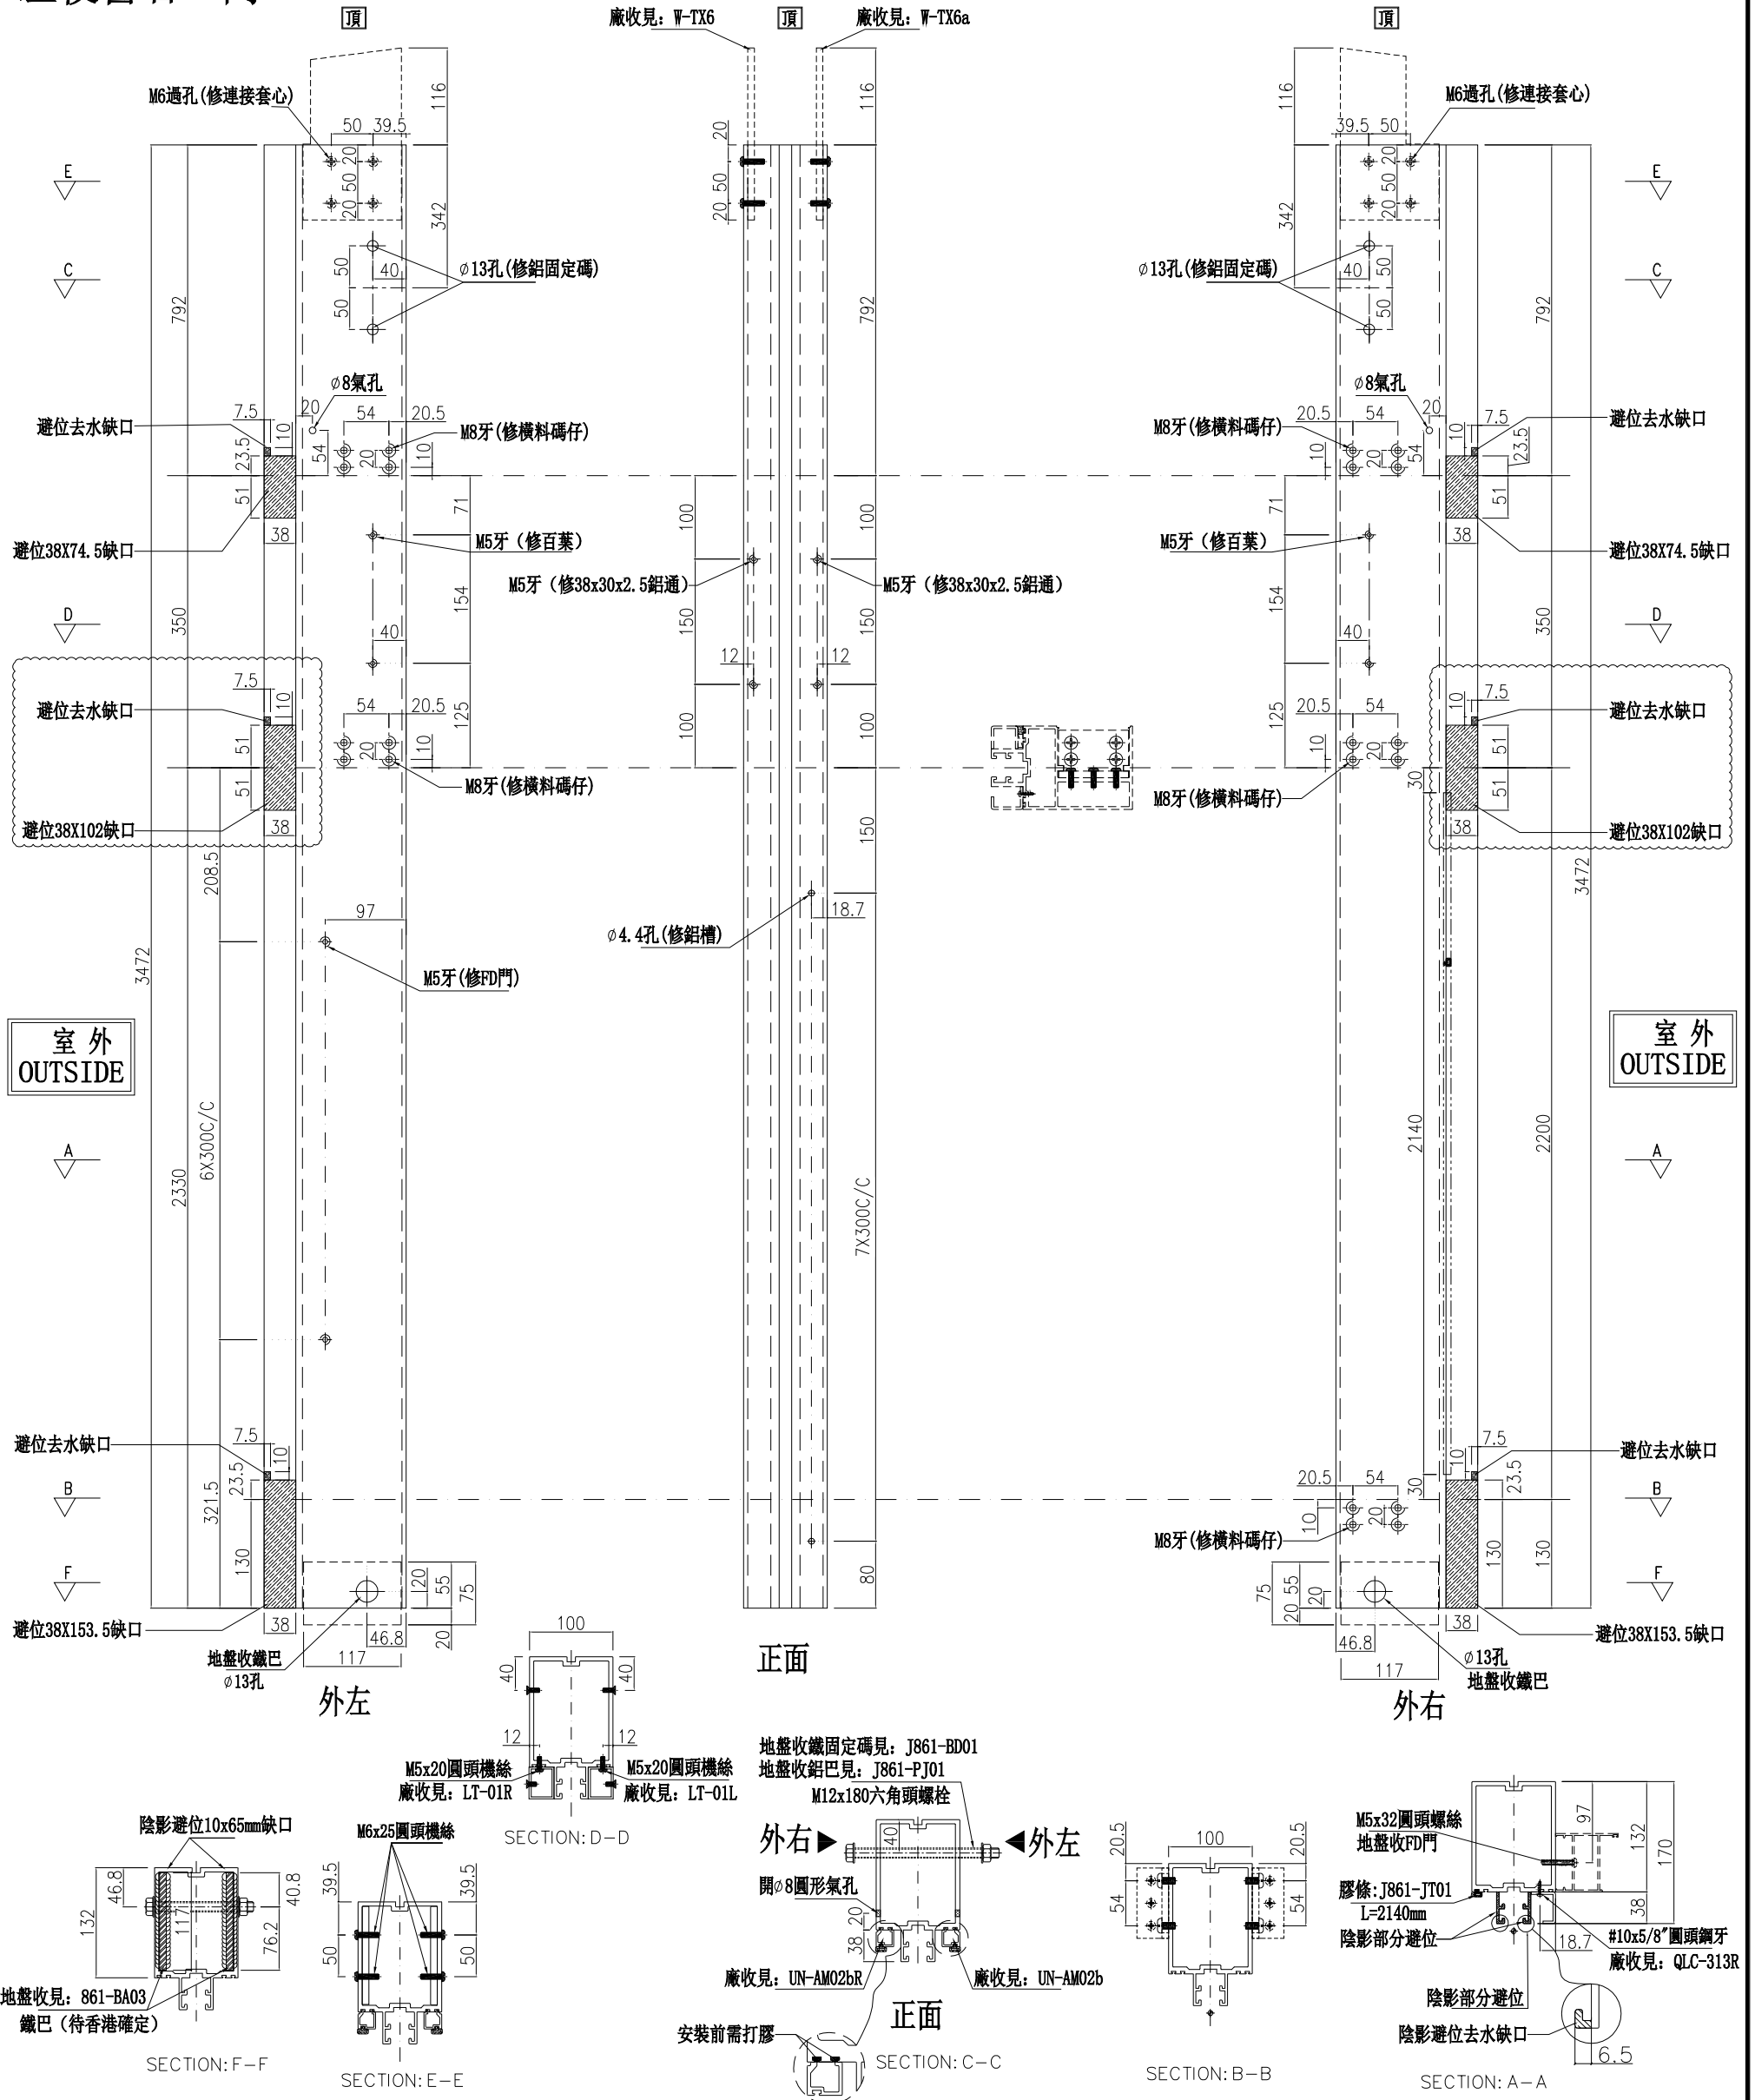

名稱	雙梗企	制圖	周廣志	2025.09.05	修改	A	
材料	X86623	復核	謝永林	2025.10.22	日期	2025.11.24	
顏色	UCT207124XL-3	批准			圖號	FD-MS53	

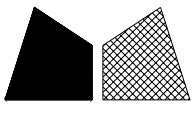

美特鋁質有限公司
MIDI Aluminium Fabricator Ltd.

數量	位置	樓層
1	CW-3009	25F




雲線處已修改


工程號 J-861 地盤 己連拿利

*請用A3紙打印

左FD門右梗窗

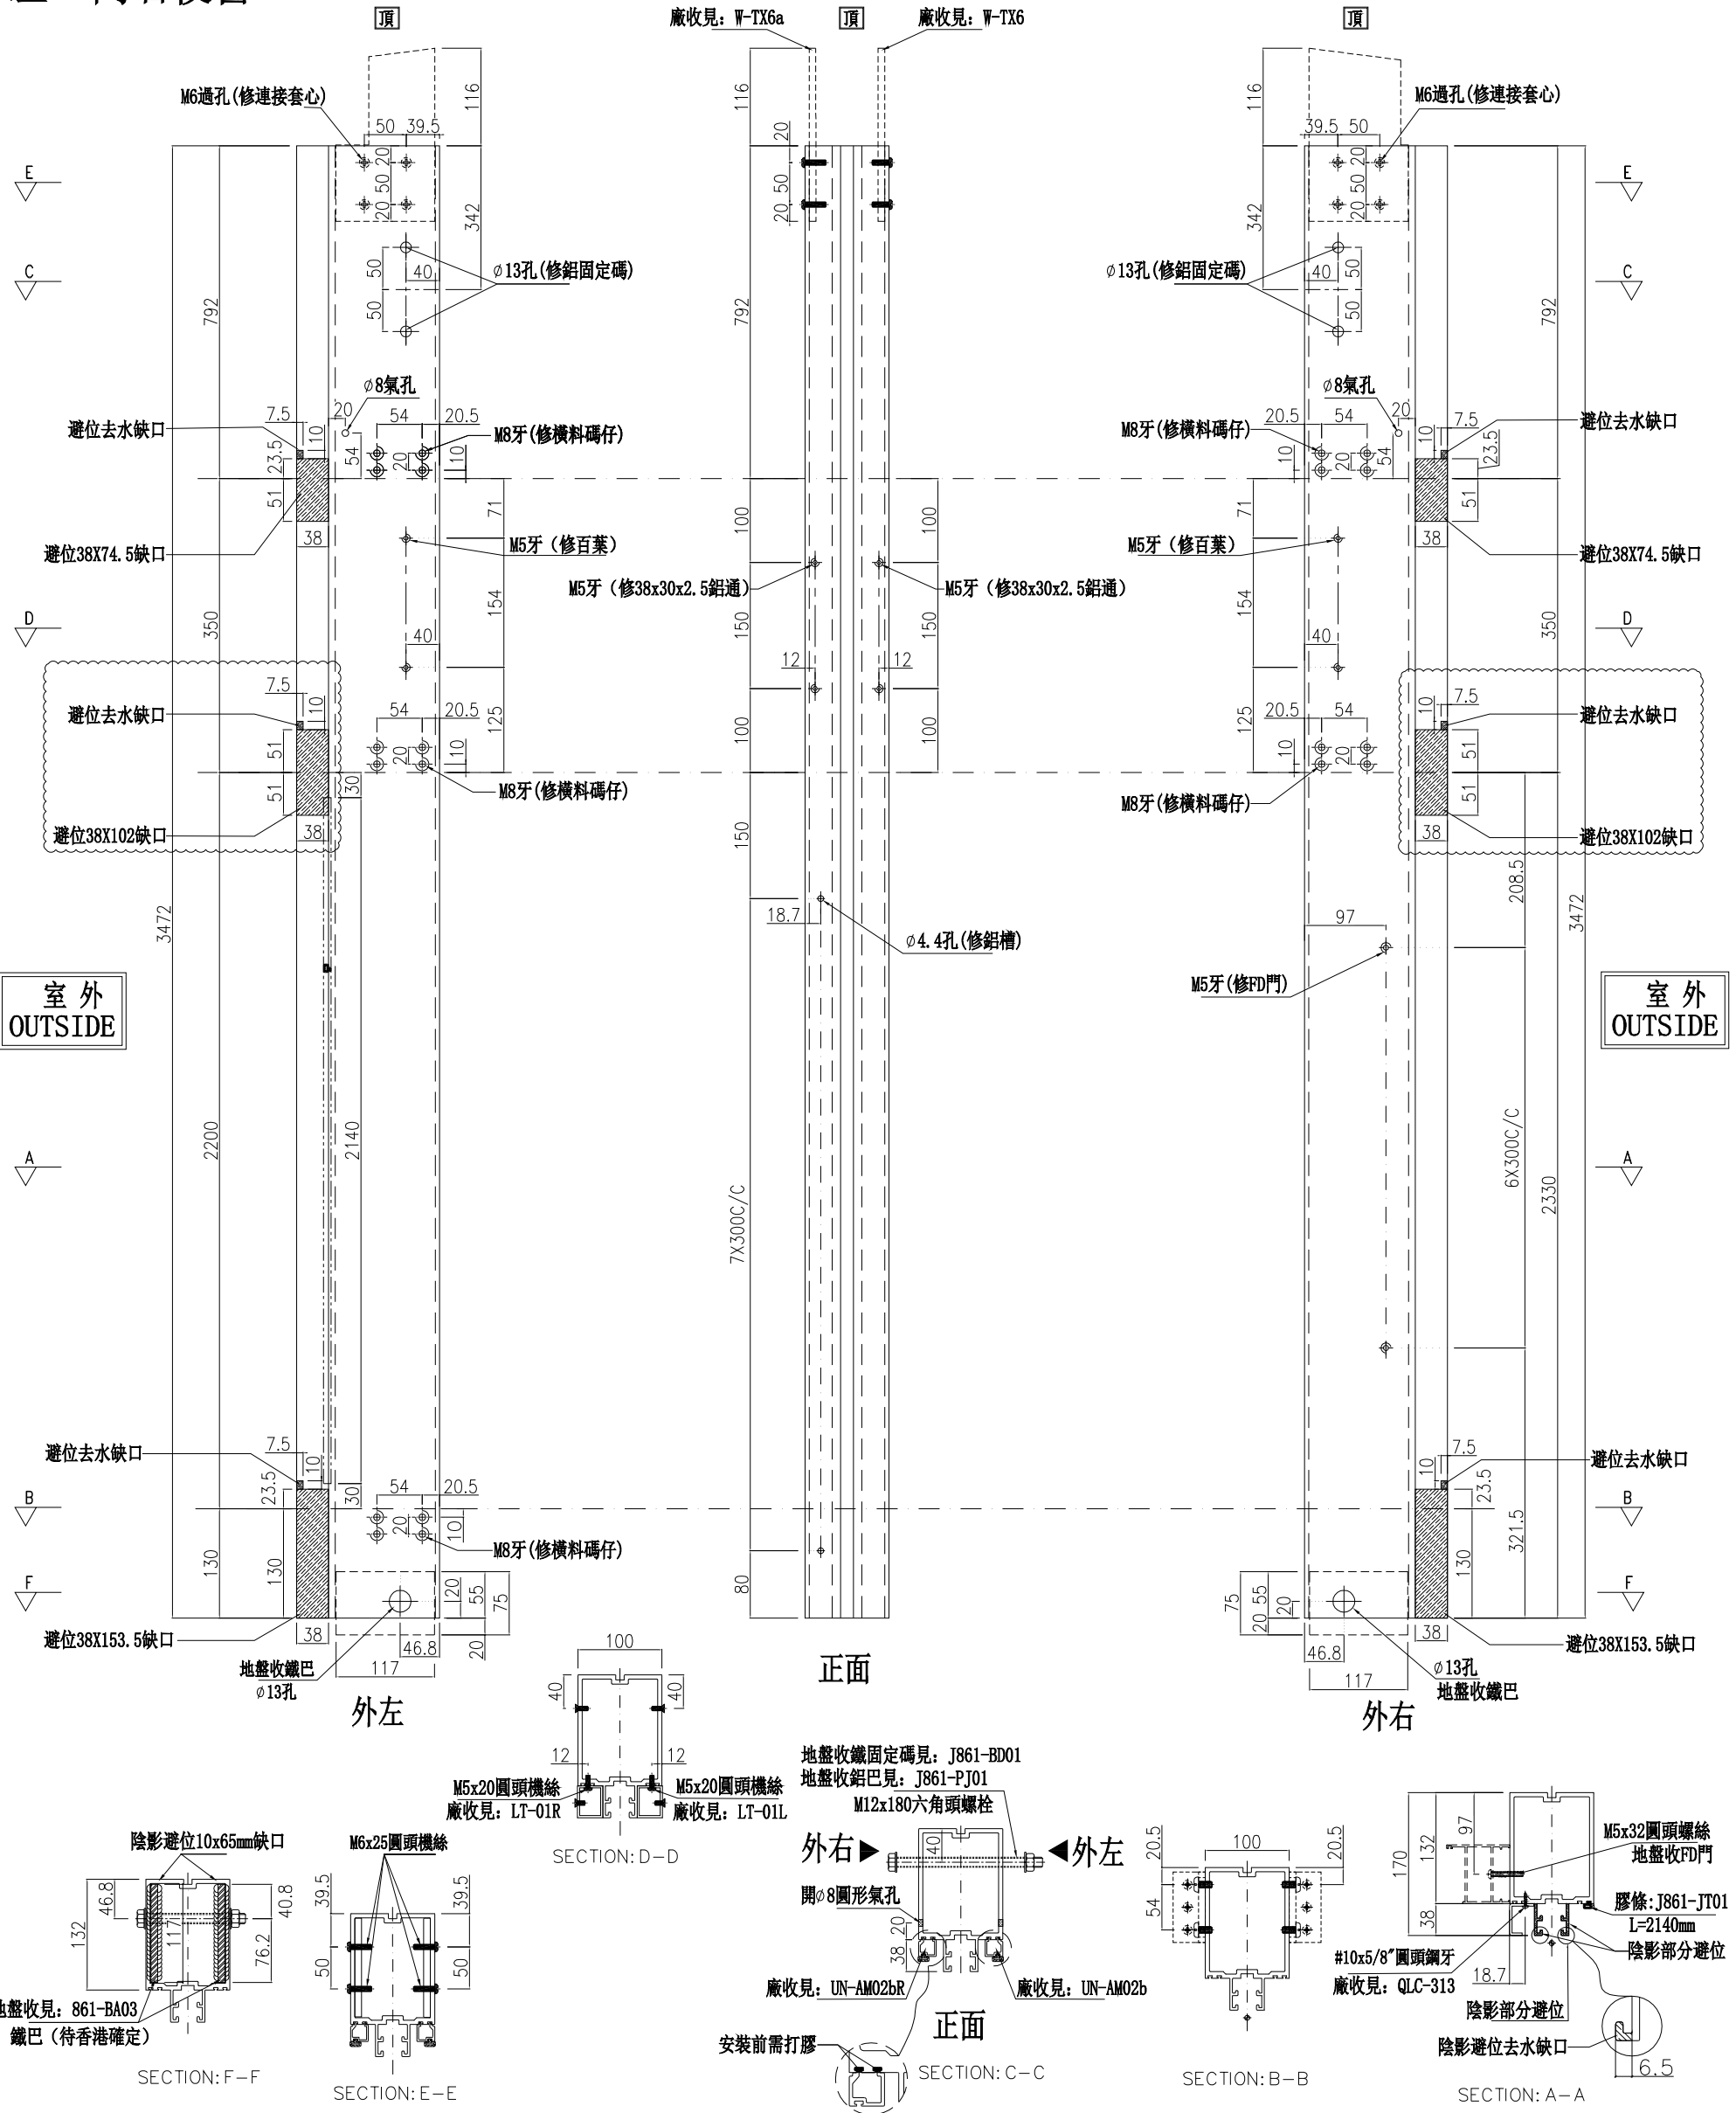

名稱	雙梗企	制圖	周廣志	2025.09.05	修改	A
材料	X86623	復核	謝永林	2025.10.22	日期	2025.11.24
顏色	UCT207124XL-3	批准			圖號	FD-MS54

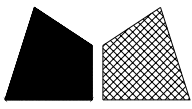

美特鋁質有限公司
MIDI Aluminium Fabricator Ltd.

數量	位置	樓層
1	CW-3009	25F




雲線處已修改


工程號 J-861 地盤 已連拿利

*請用A3紙打印

左梗窗右FD門

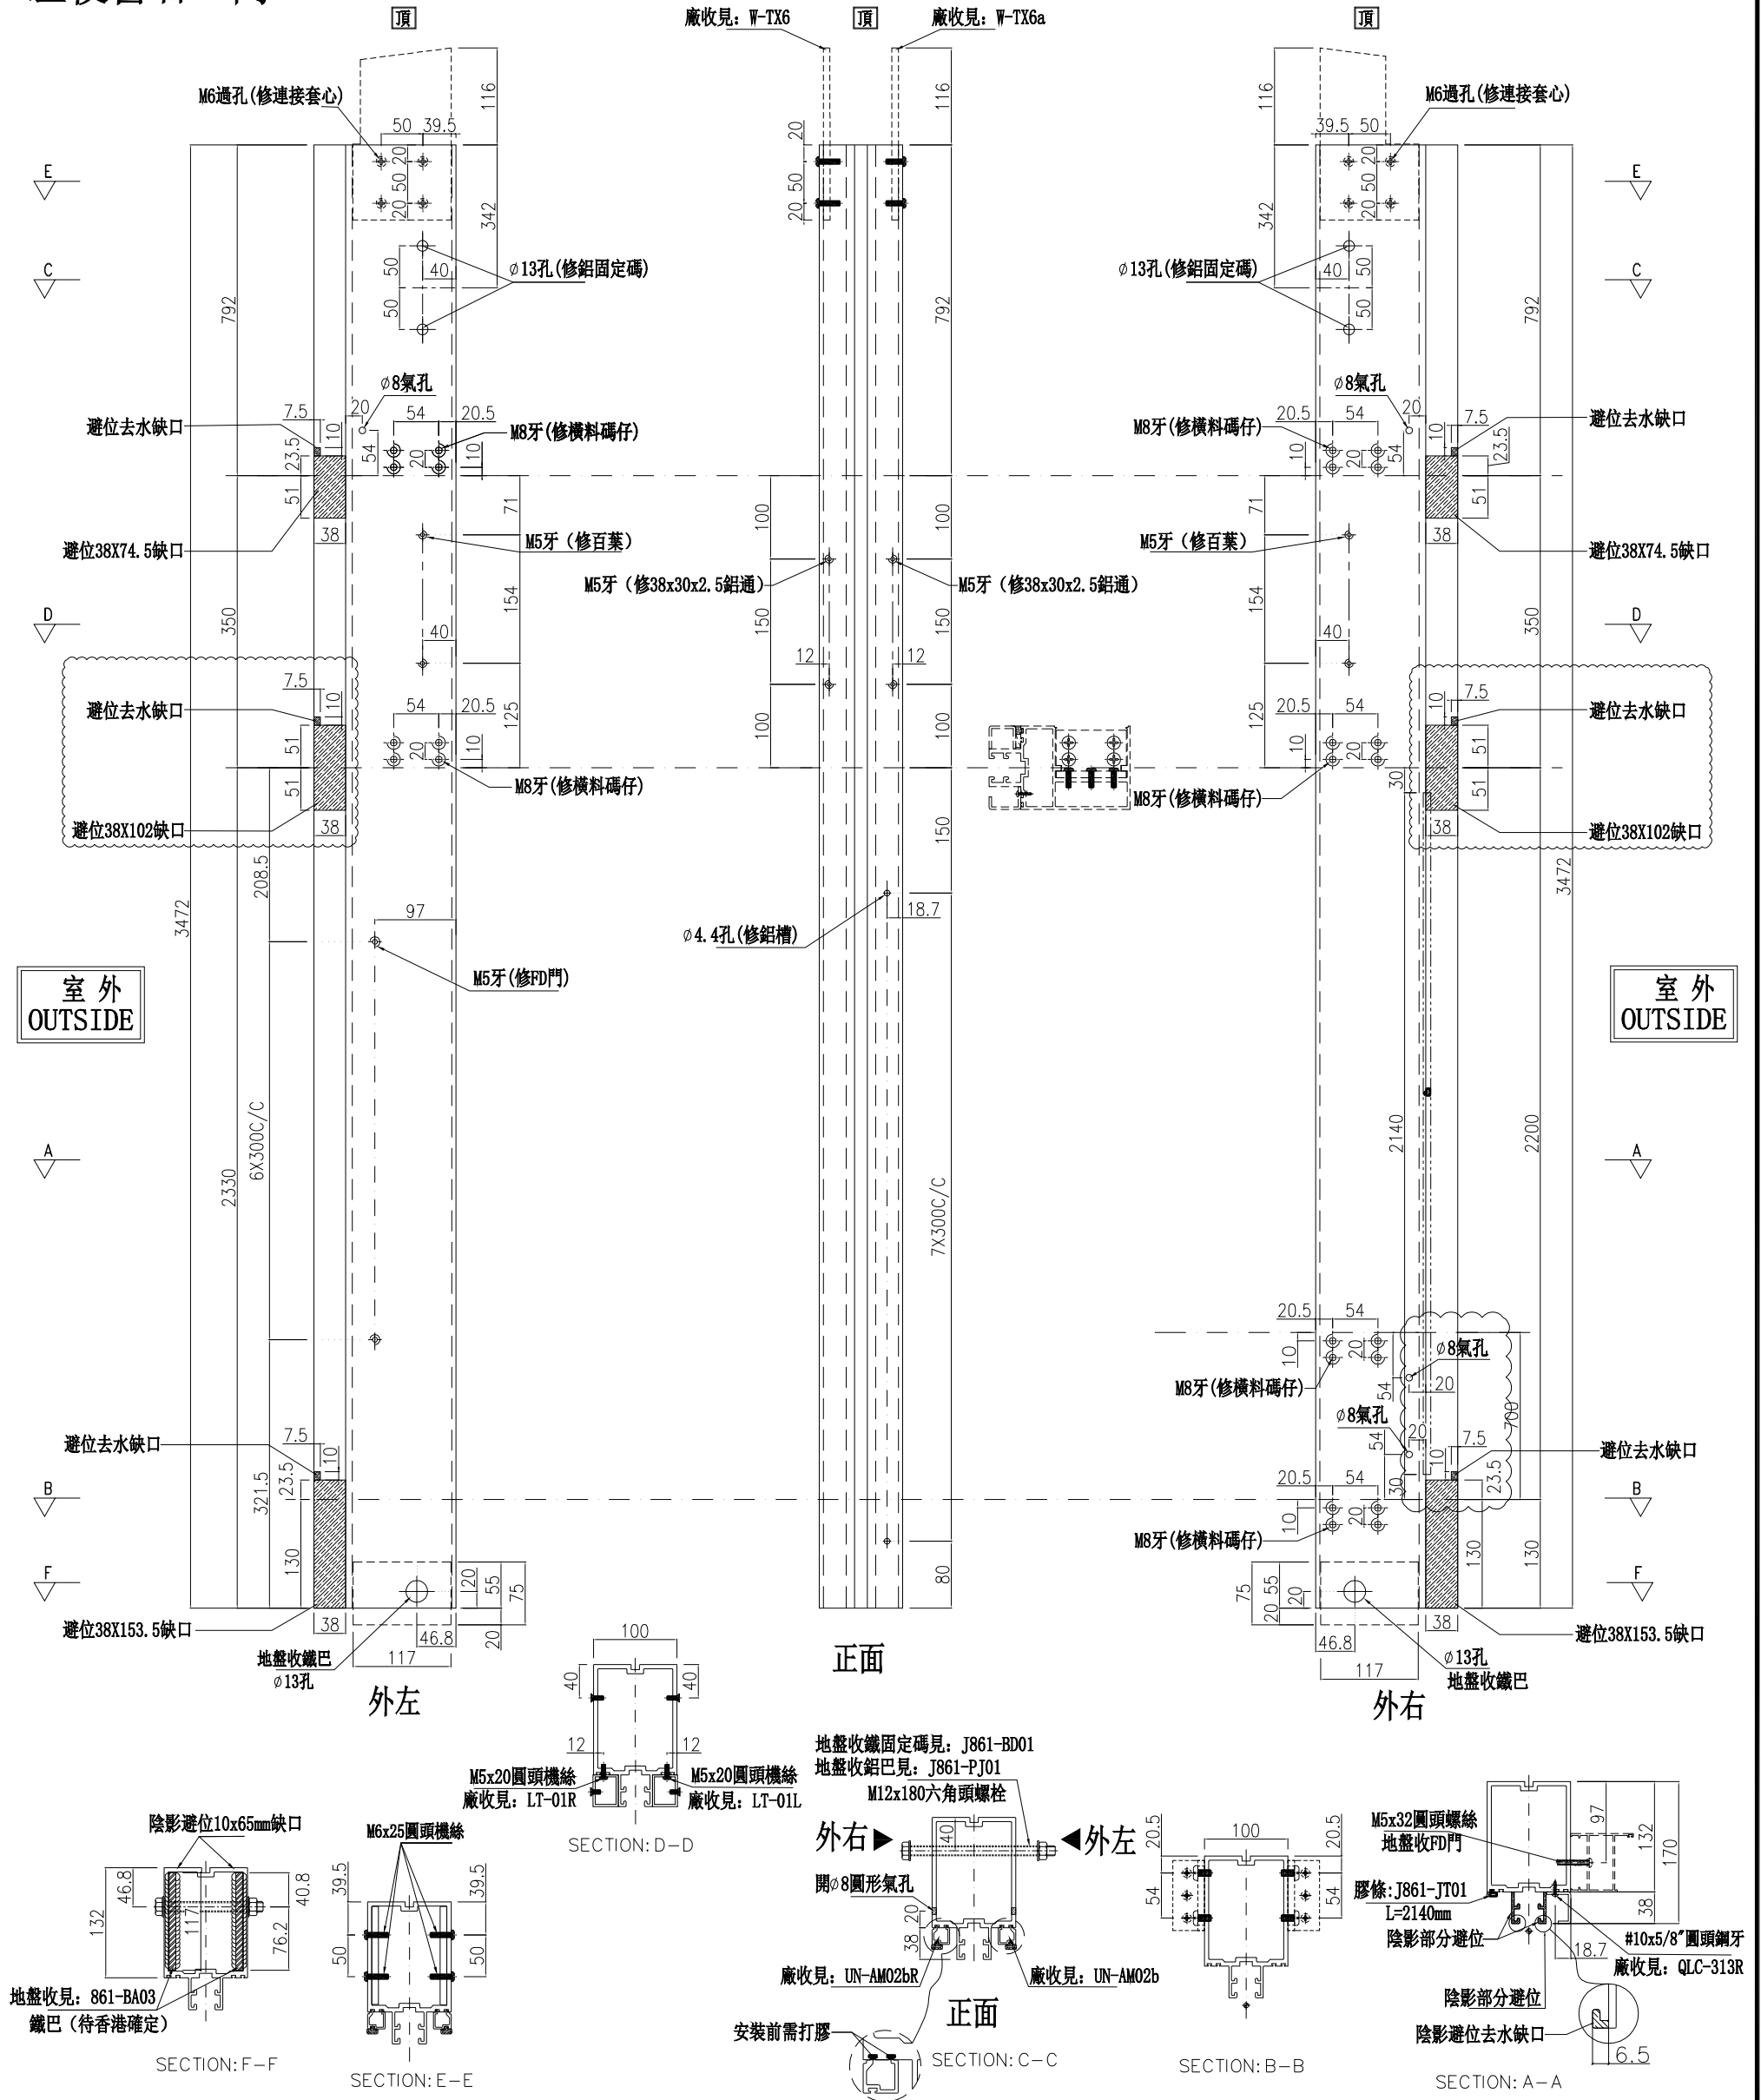

名稱	雙梗企	制圖	周廣志	2025.09.05	修改	A	B
材料	X86623	復核	謝永林	2025.10.22	日期	2025.11.04	2025.11.24
顏色	UCT207124XL-3	批准			圖號	FD-MS55	

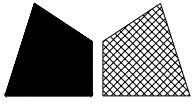

美特鋁質有限公司
MIDI Aluminium Fabricator Ltd.


數量	位置	樓層
1	CW-3009	25F

B 雲線處已修改

工程號 J-861 地盤 己連拿利






*請用A3紙打印

左FD門右梗窗

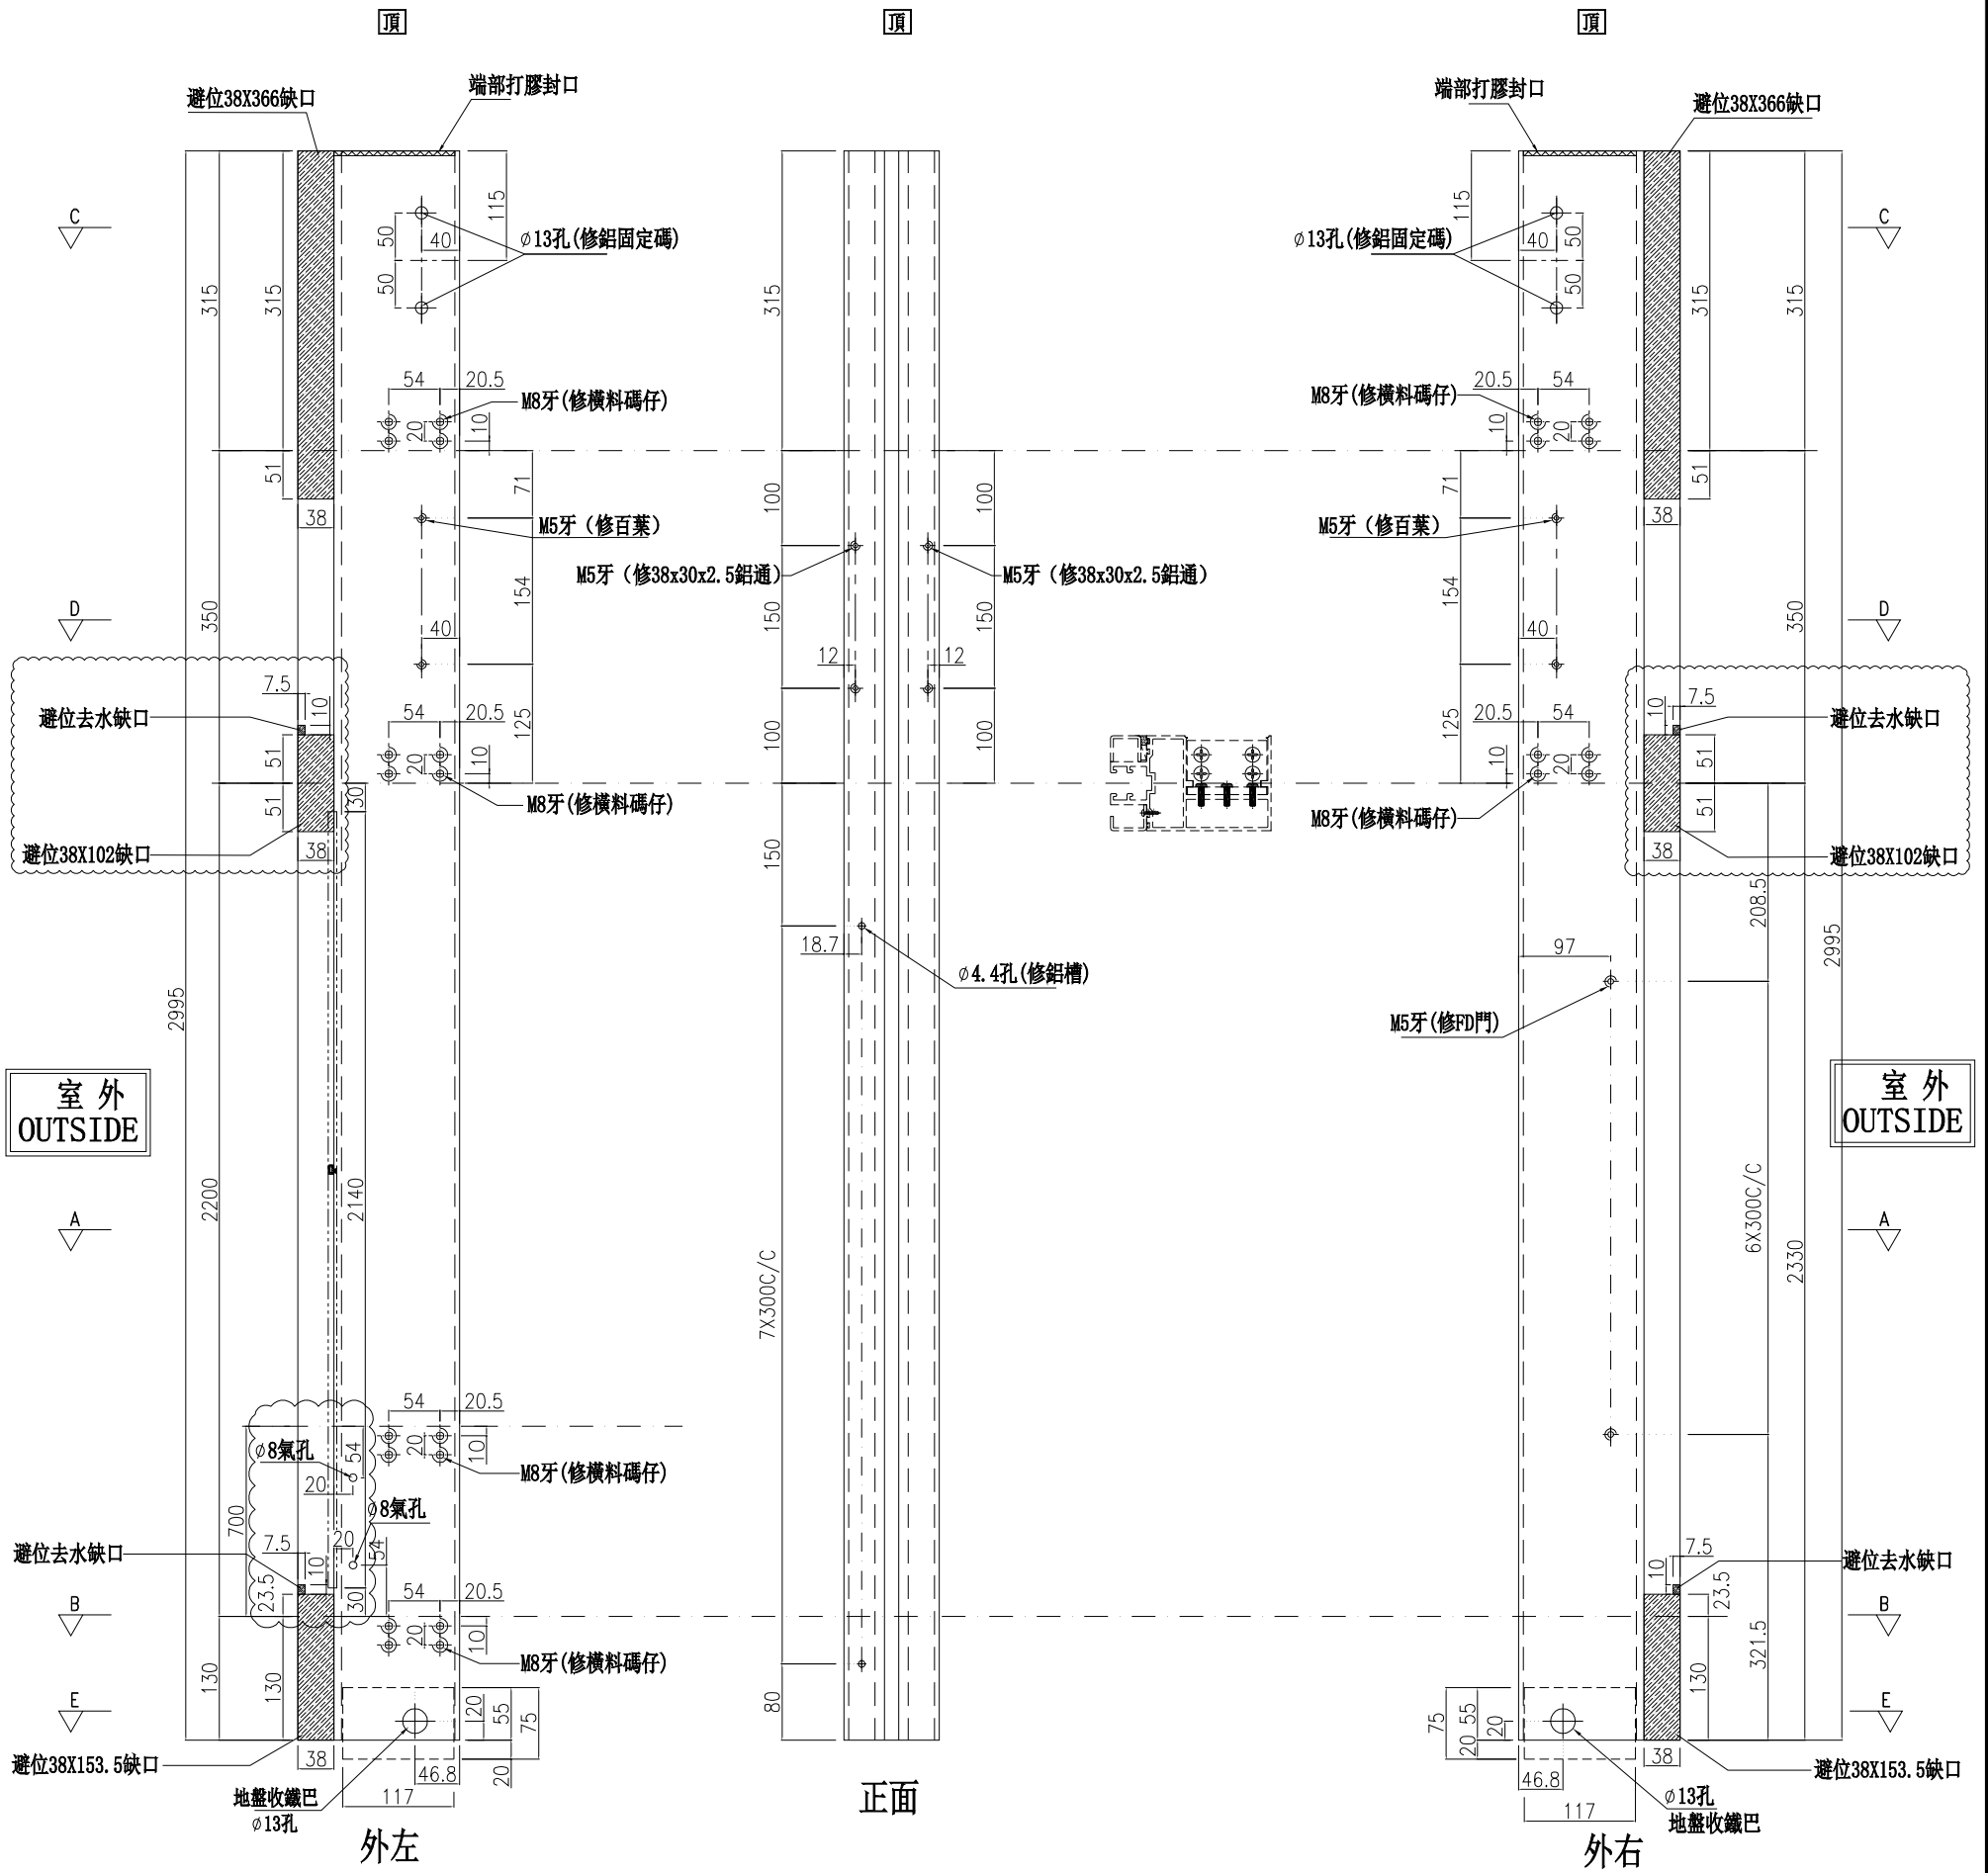


室外
OUTSIDE

室外
OUTSIDE

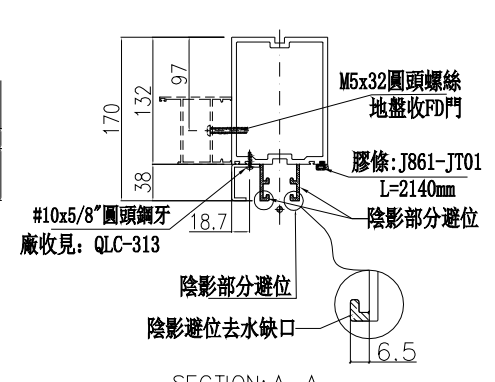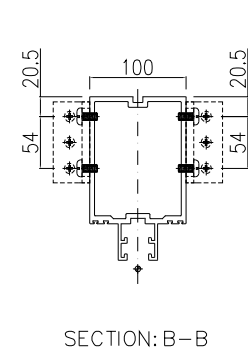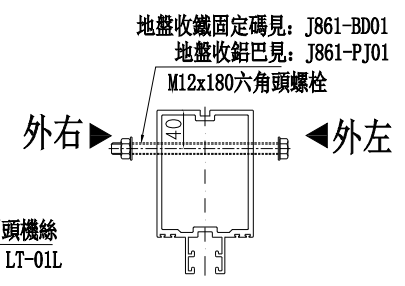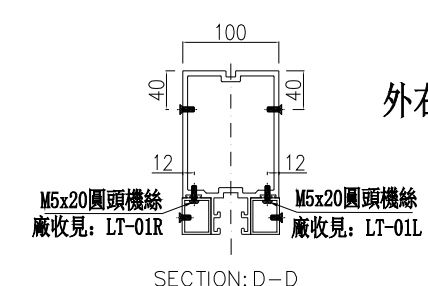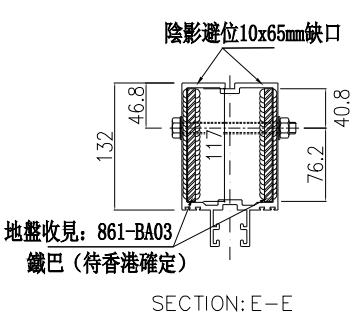

名稱	雙梗企	制圖	周廣志	2025.09.05	修改	A	B
材料	X86623	復核	謝永林	2025.10.22	日期	2025.11.04	2025.11.24
顏色	UCT207124XL-3	批准			圖號	FD-MS56	

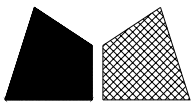

美特鋁質有限公司
MIDI Aluminium Fabricator Ltd.


數量	位置	樓層
5	CW-3009	26F~30F

B 雲線處已修改

工程號 J-861 地盤 己連拿利


*請用A3紙打印

左靠牆右SHL

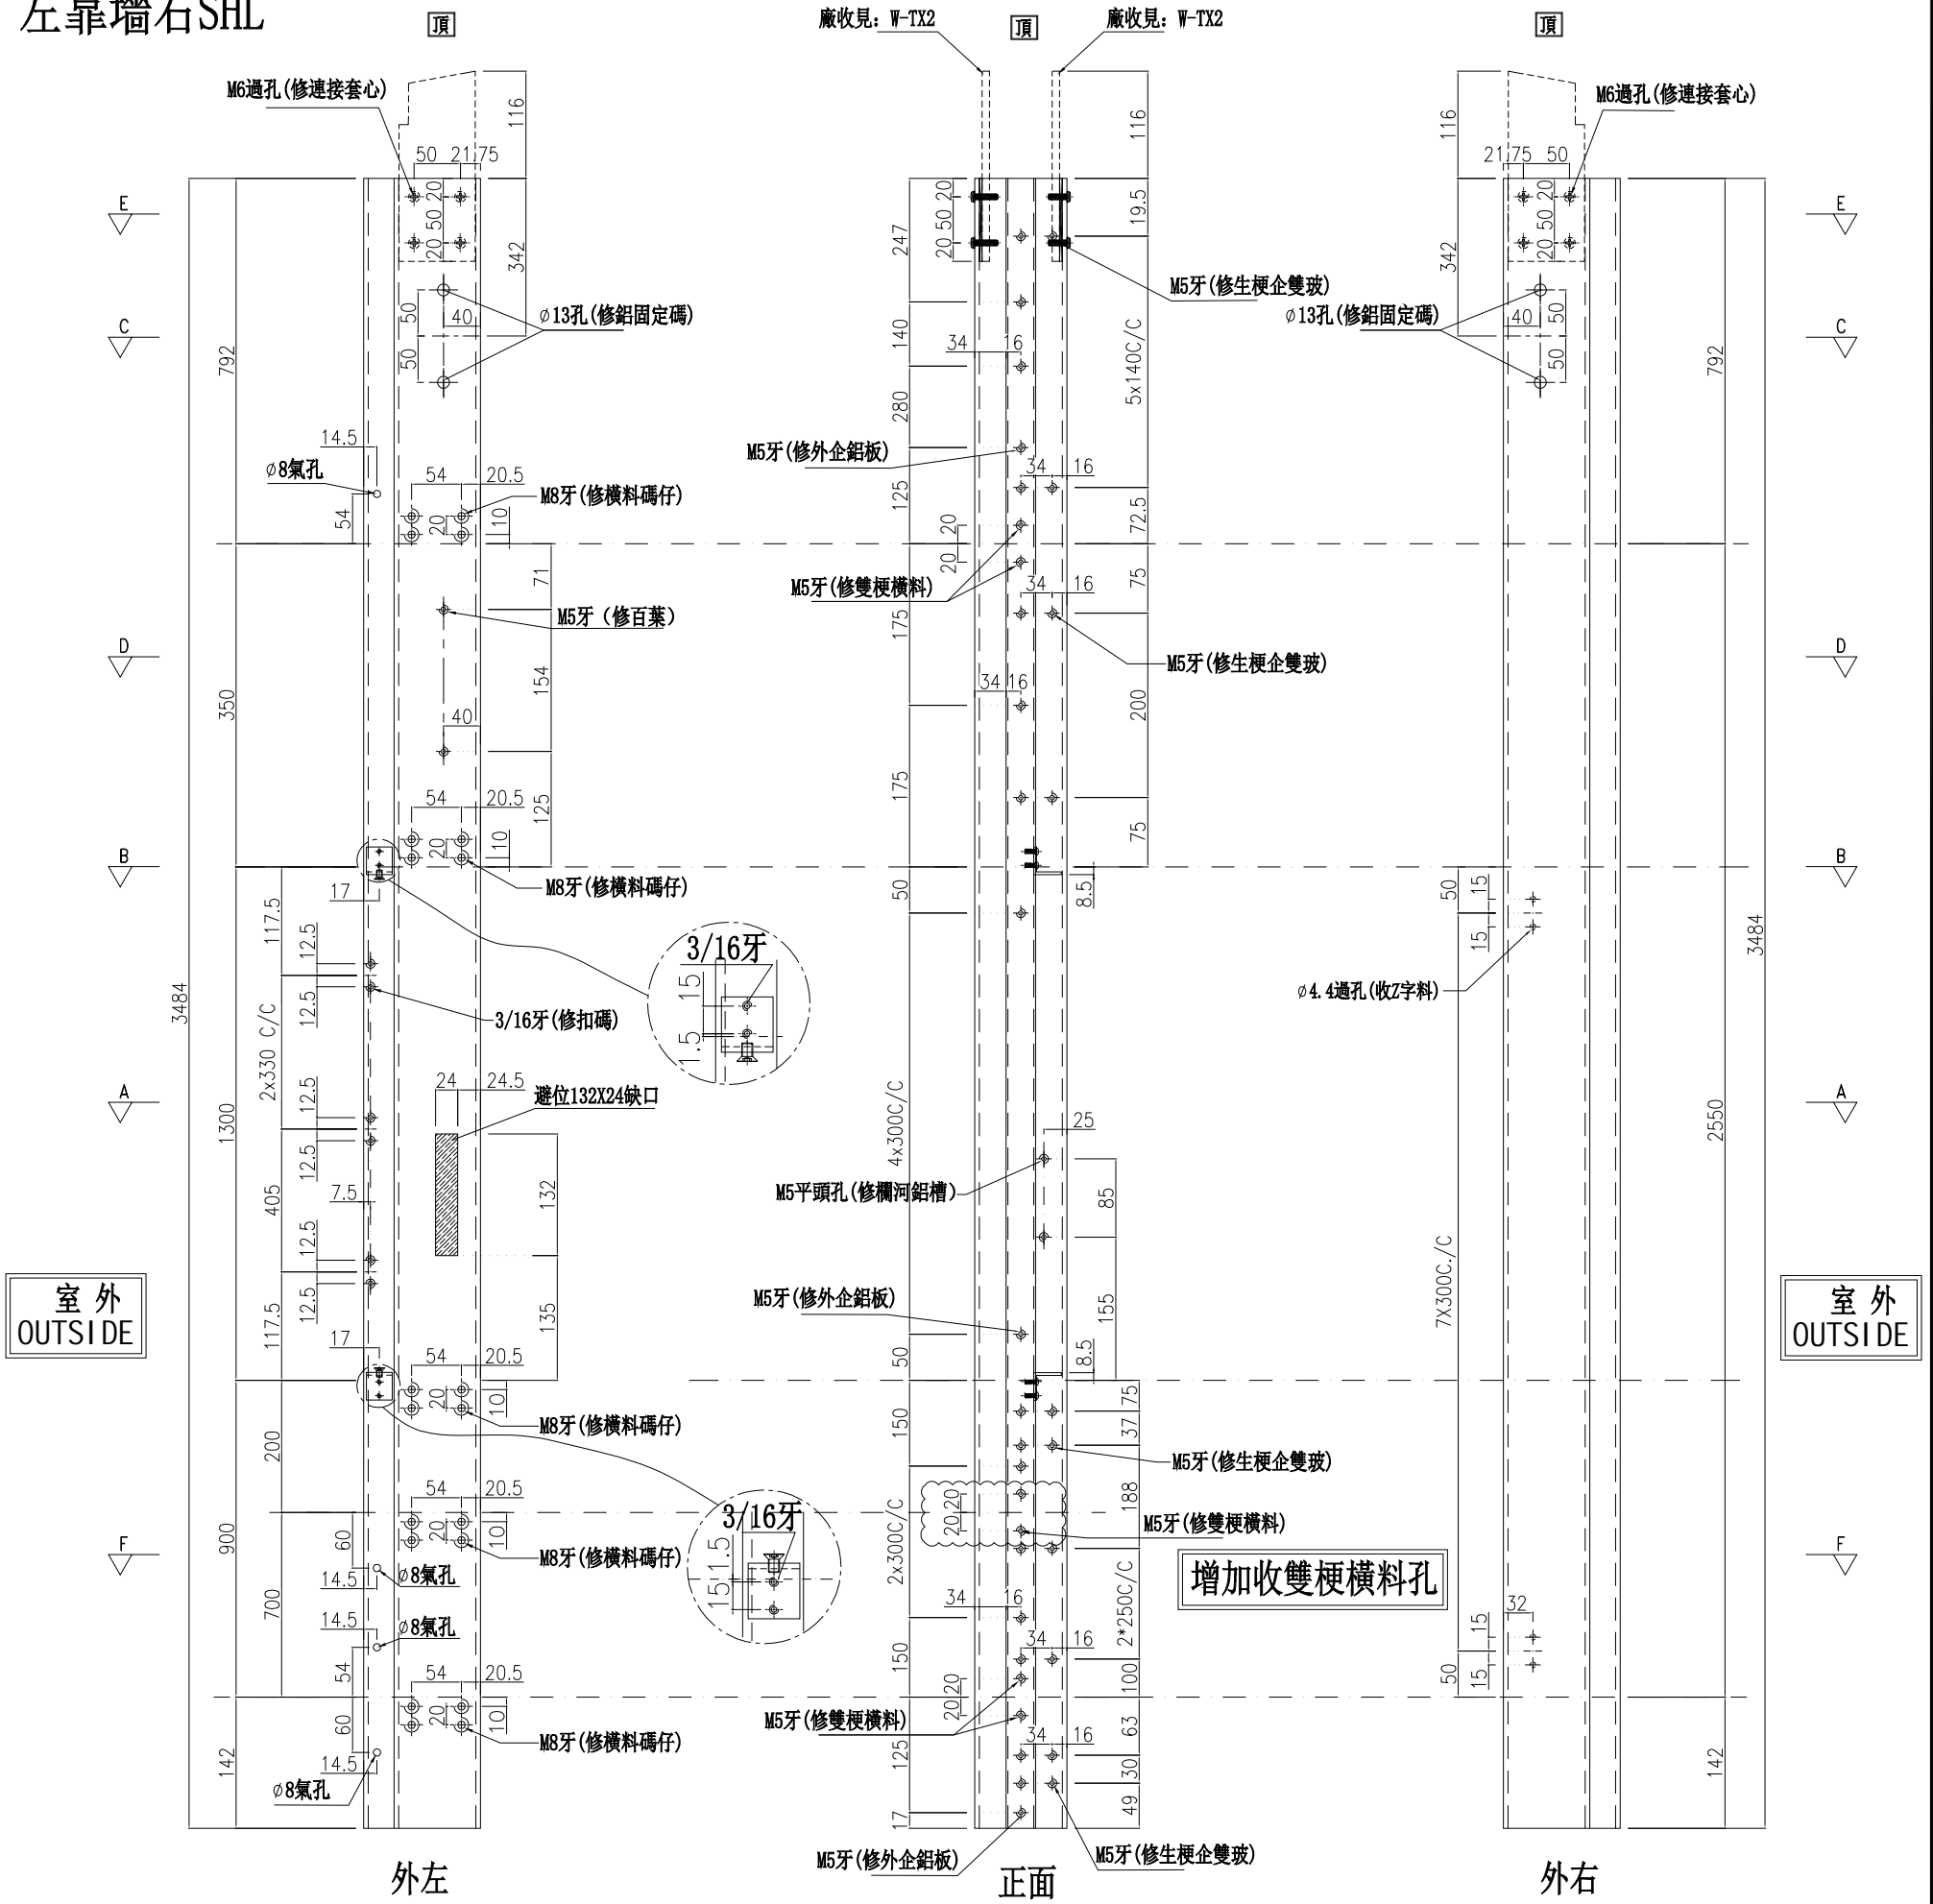


室外
OUTSIDE

室外
OUTSIDE

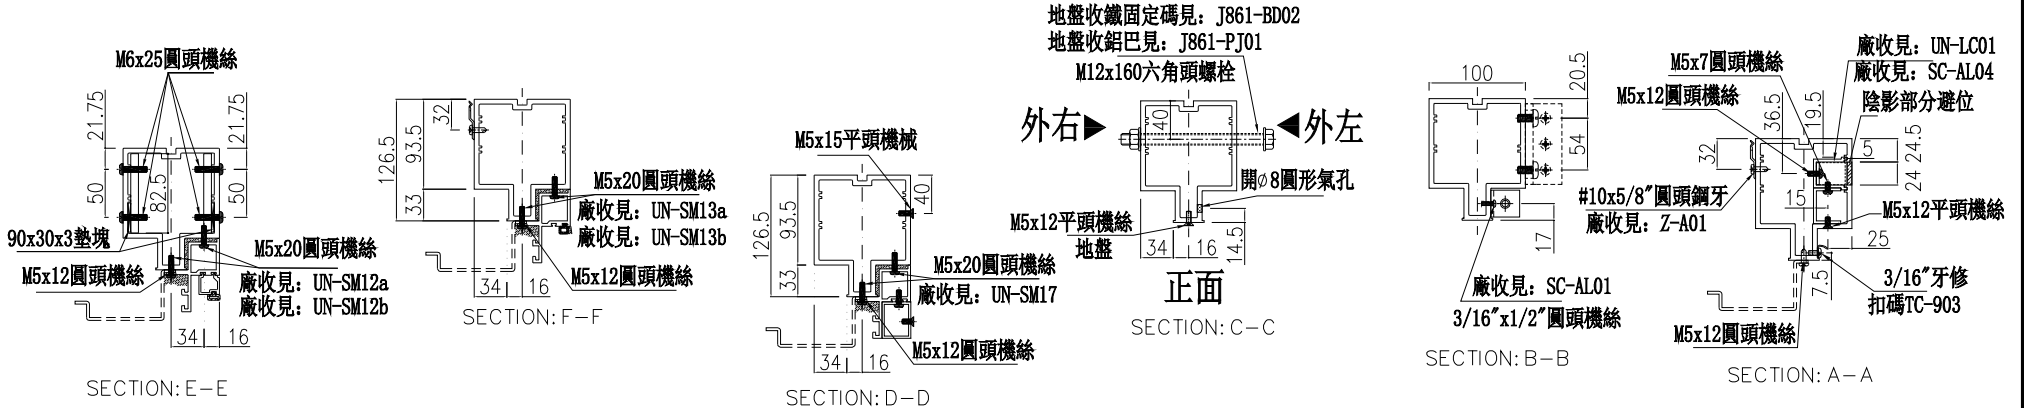

名稱	雙生企	制圖	周廣志	2025.09.05	修改	A	B
材料	X86624	復核	謝永林	2025.10.22	日期	2025.11.04	2025.11.24
顏色	UCT207124XL-3	批准			圖號	G-MS58	

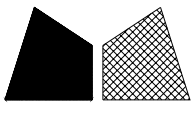

美特鋁質有限公司
MIDI Aluminium Fabricator Ltd.


數量	位置	樓層
4	CW-3009	26F~29F

B 雲線處已修改

工程號 J-861 地盤 已連拿利





*請用A3紙打印

左梗窗右SHR

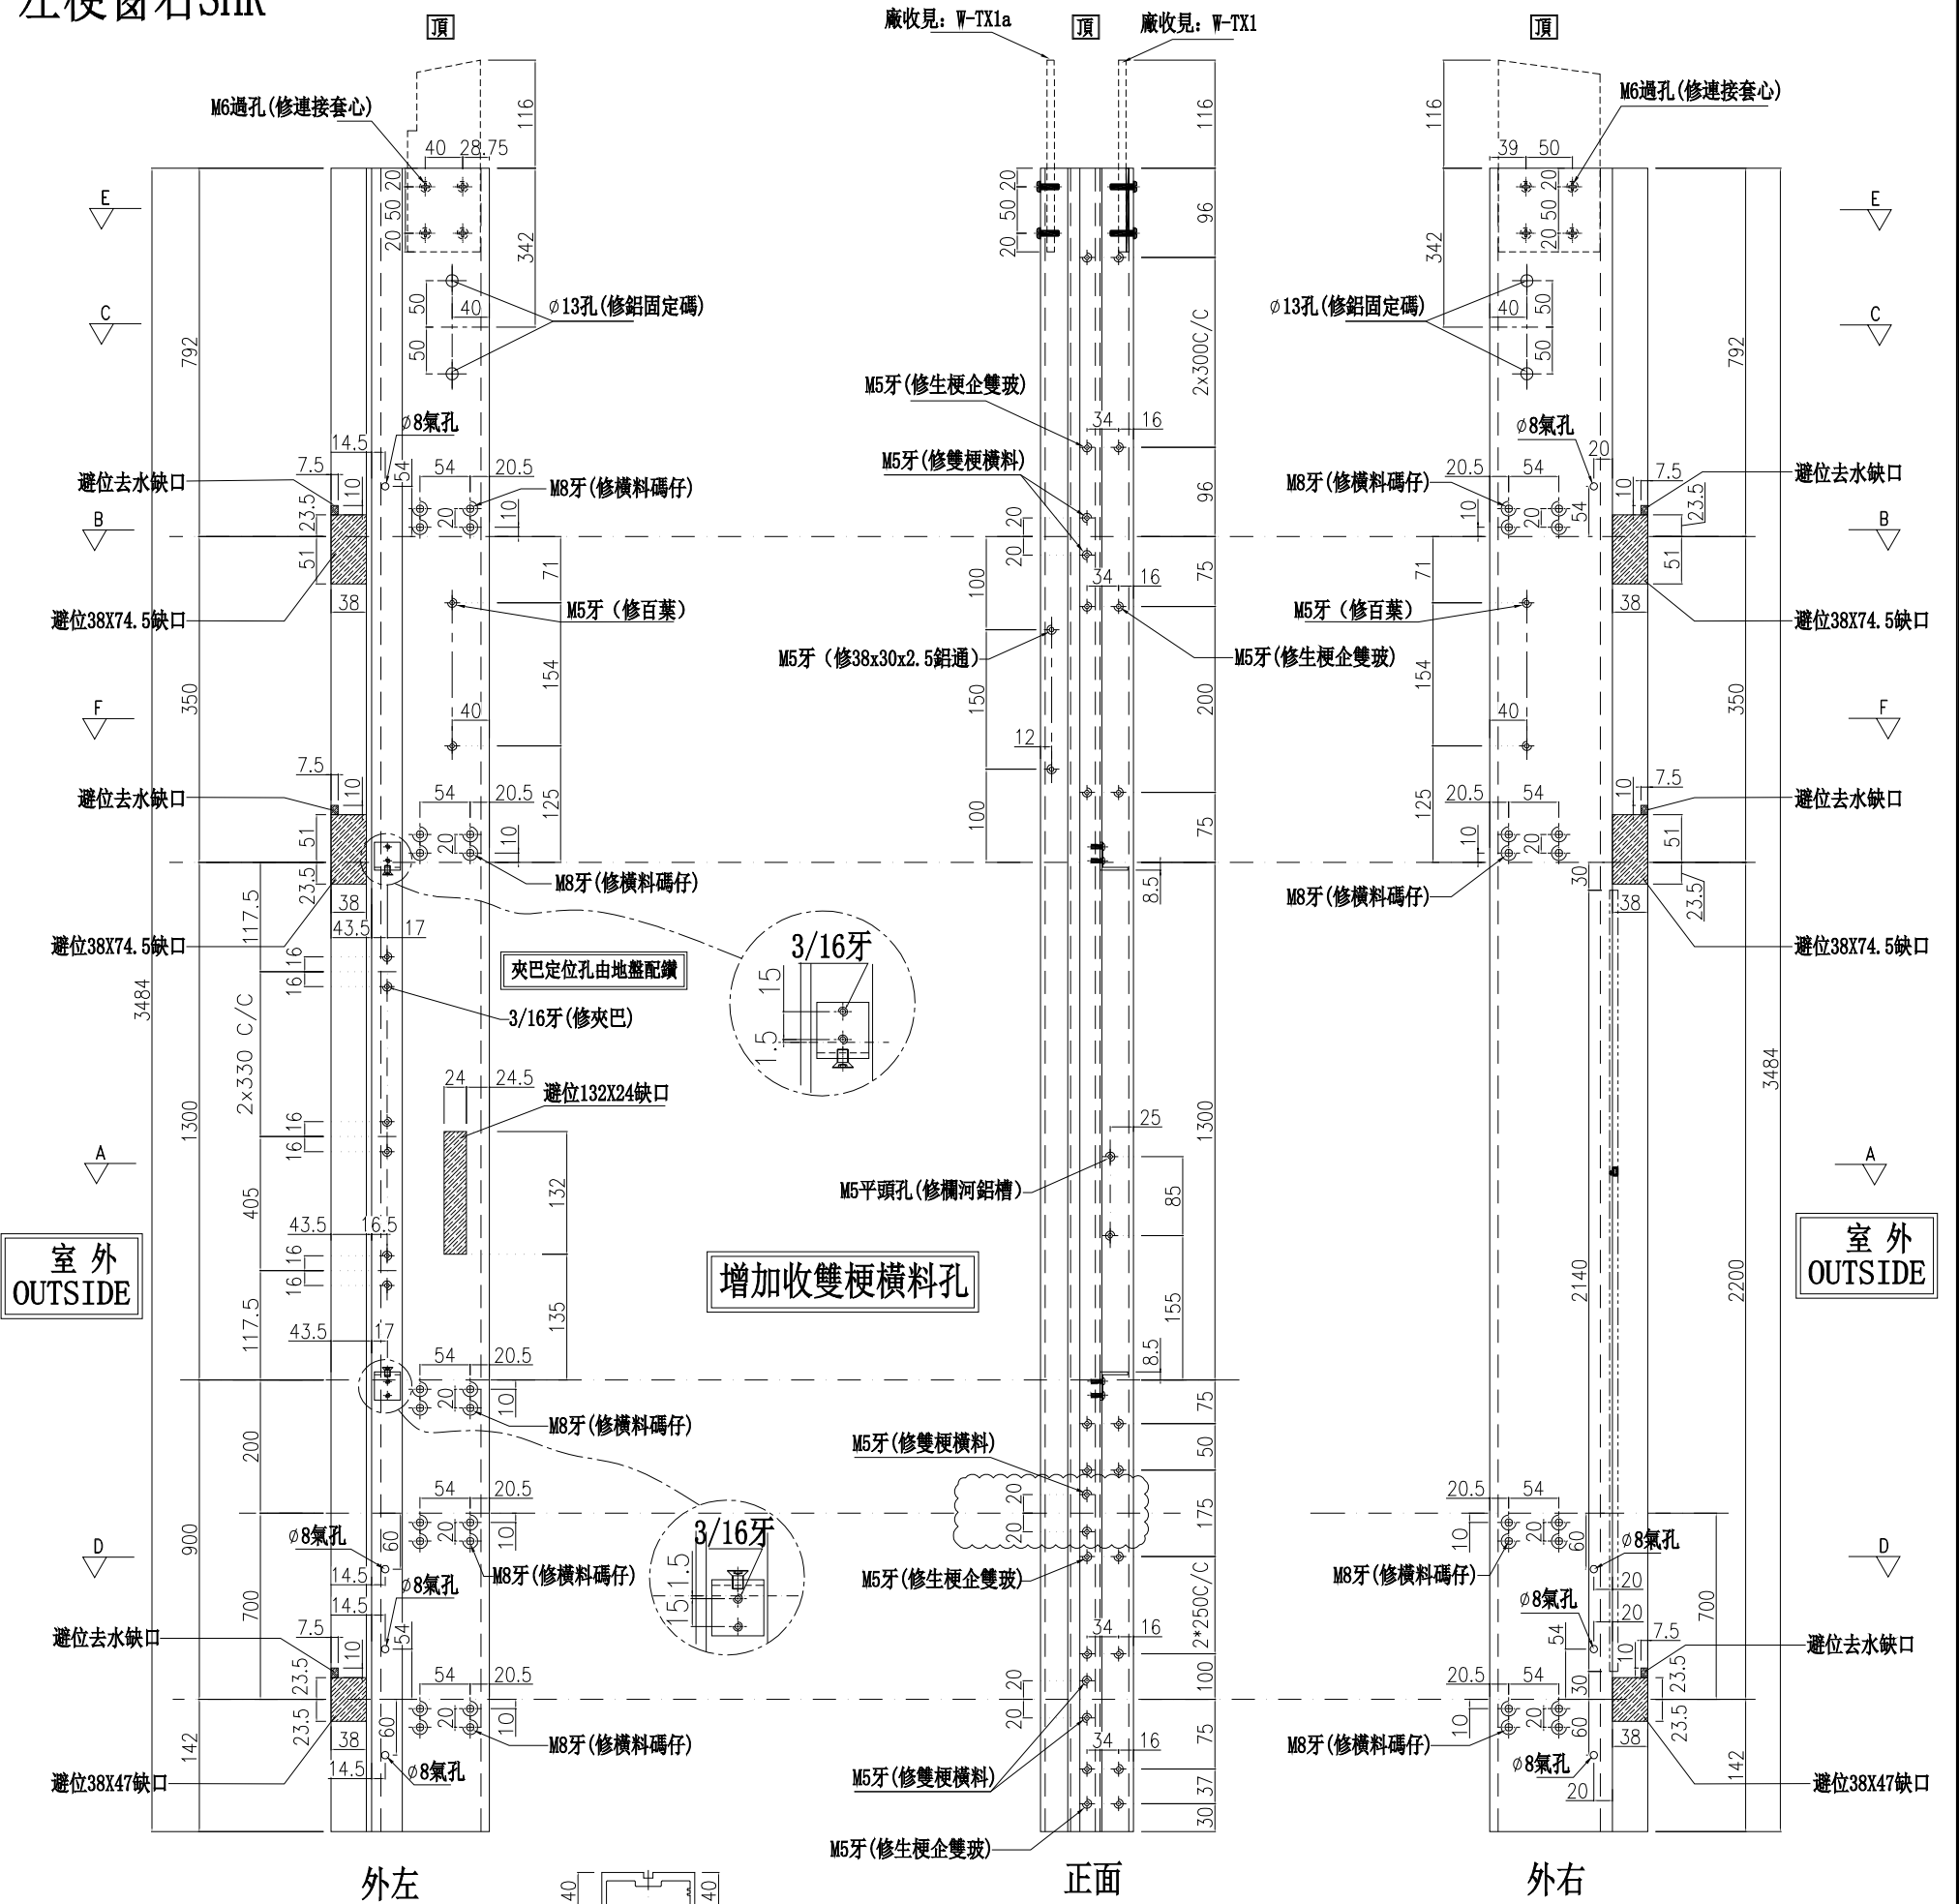


室外
OUTSIDE

室外
OUTSIDE

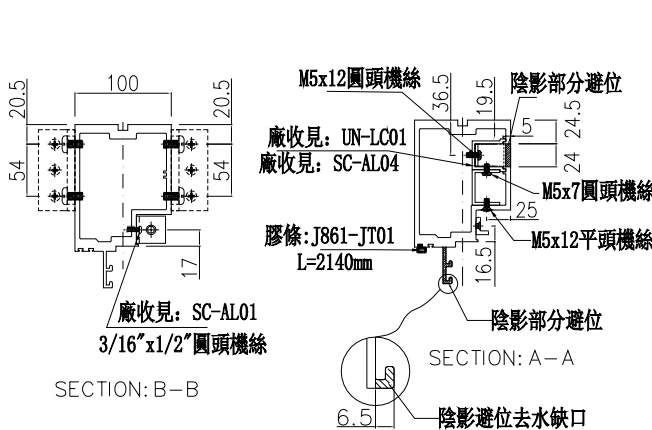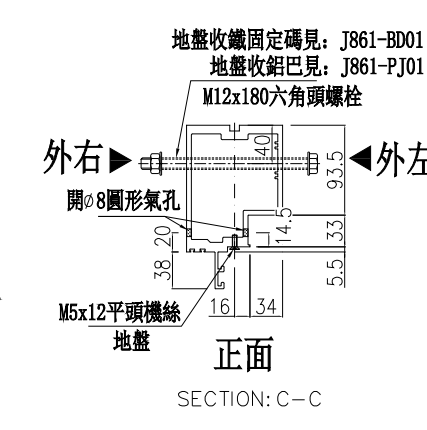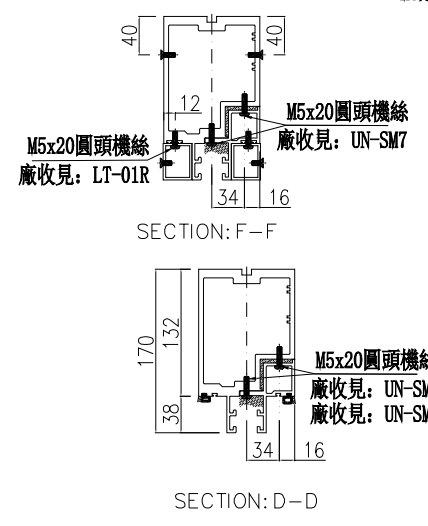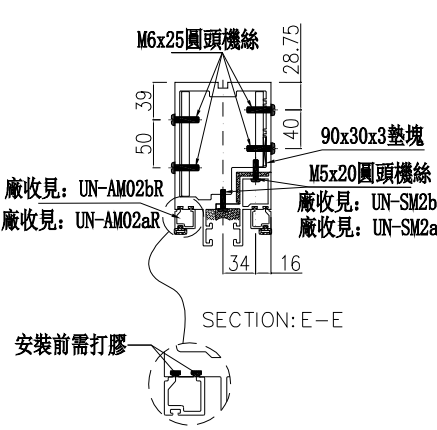

名稱	生梗企	制圖	周廣志	2025.09.05	修改	A	B
材料	X86622	復核	謝永林	2025.10.22	日期	2025.11.04	2025.11.24
顏色	UCT207124XL-3	批准			圖號	G-MS61	

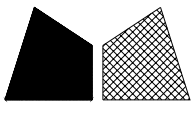

美特鋁質有限公司
MIDI Aluminium Fabricator Ltd.


數量	位置	樓層
1	CW-3009	25F

B 雲線處已修改


工程號 J-861 地盤 已連拿利

*請用A3紙打印

左梗窗右SHR

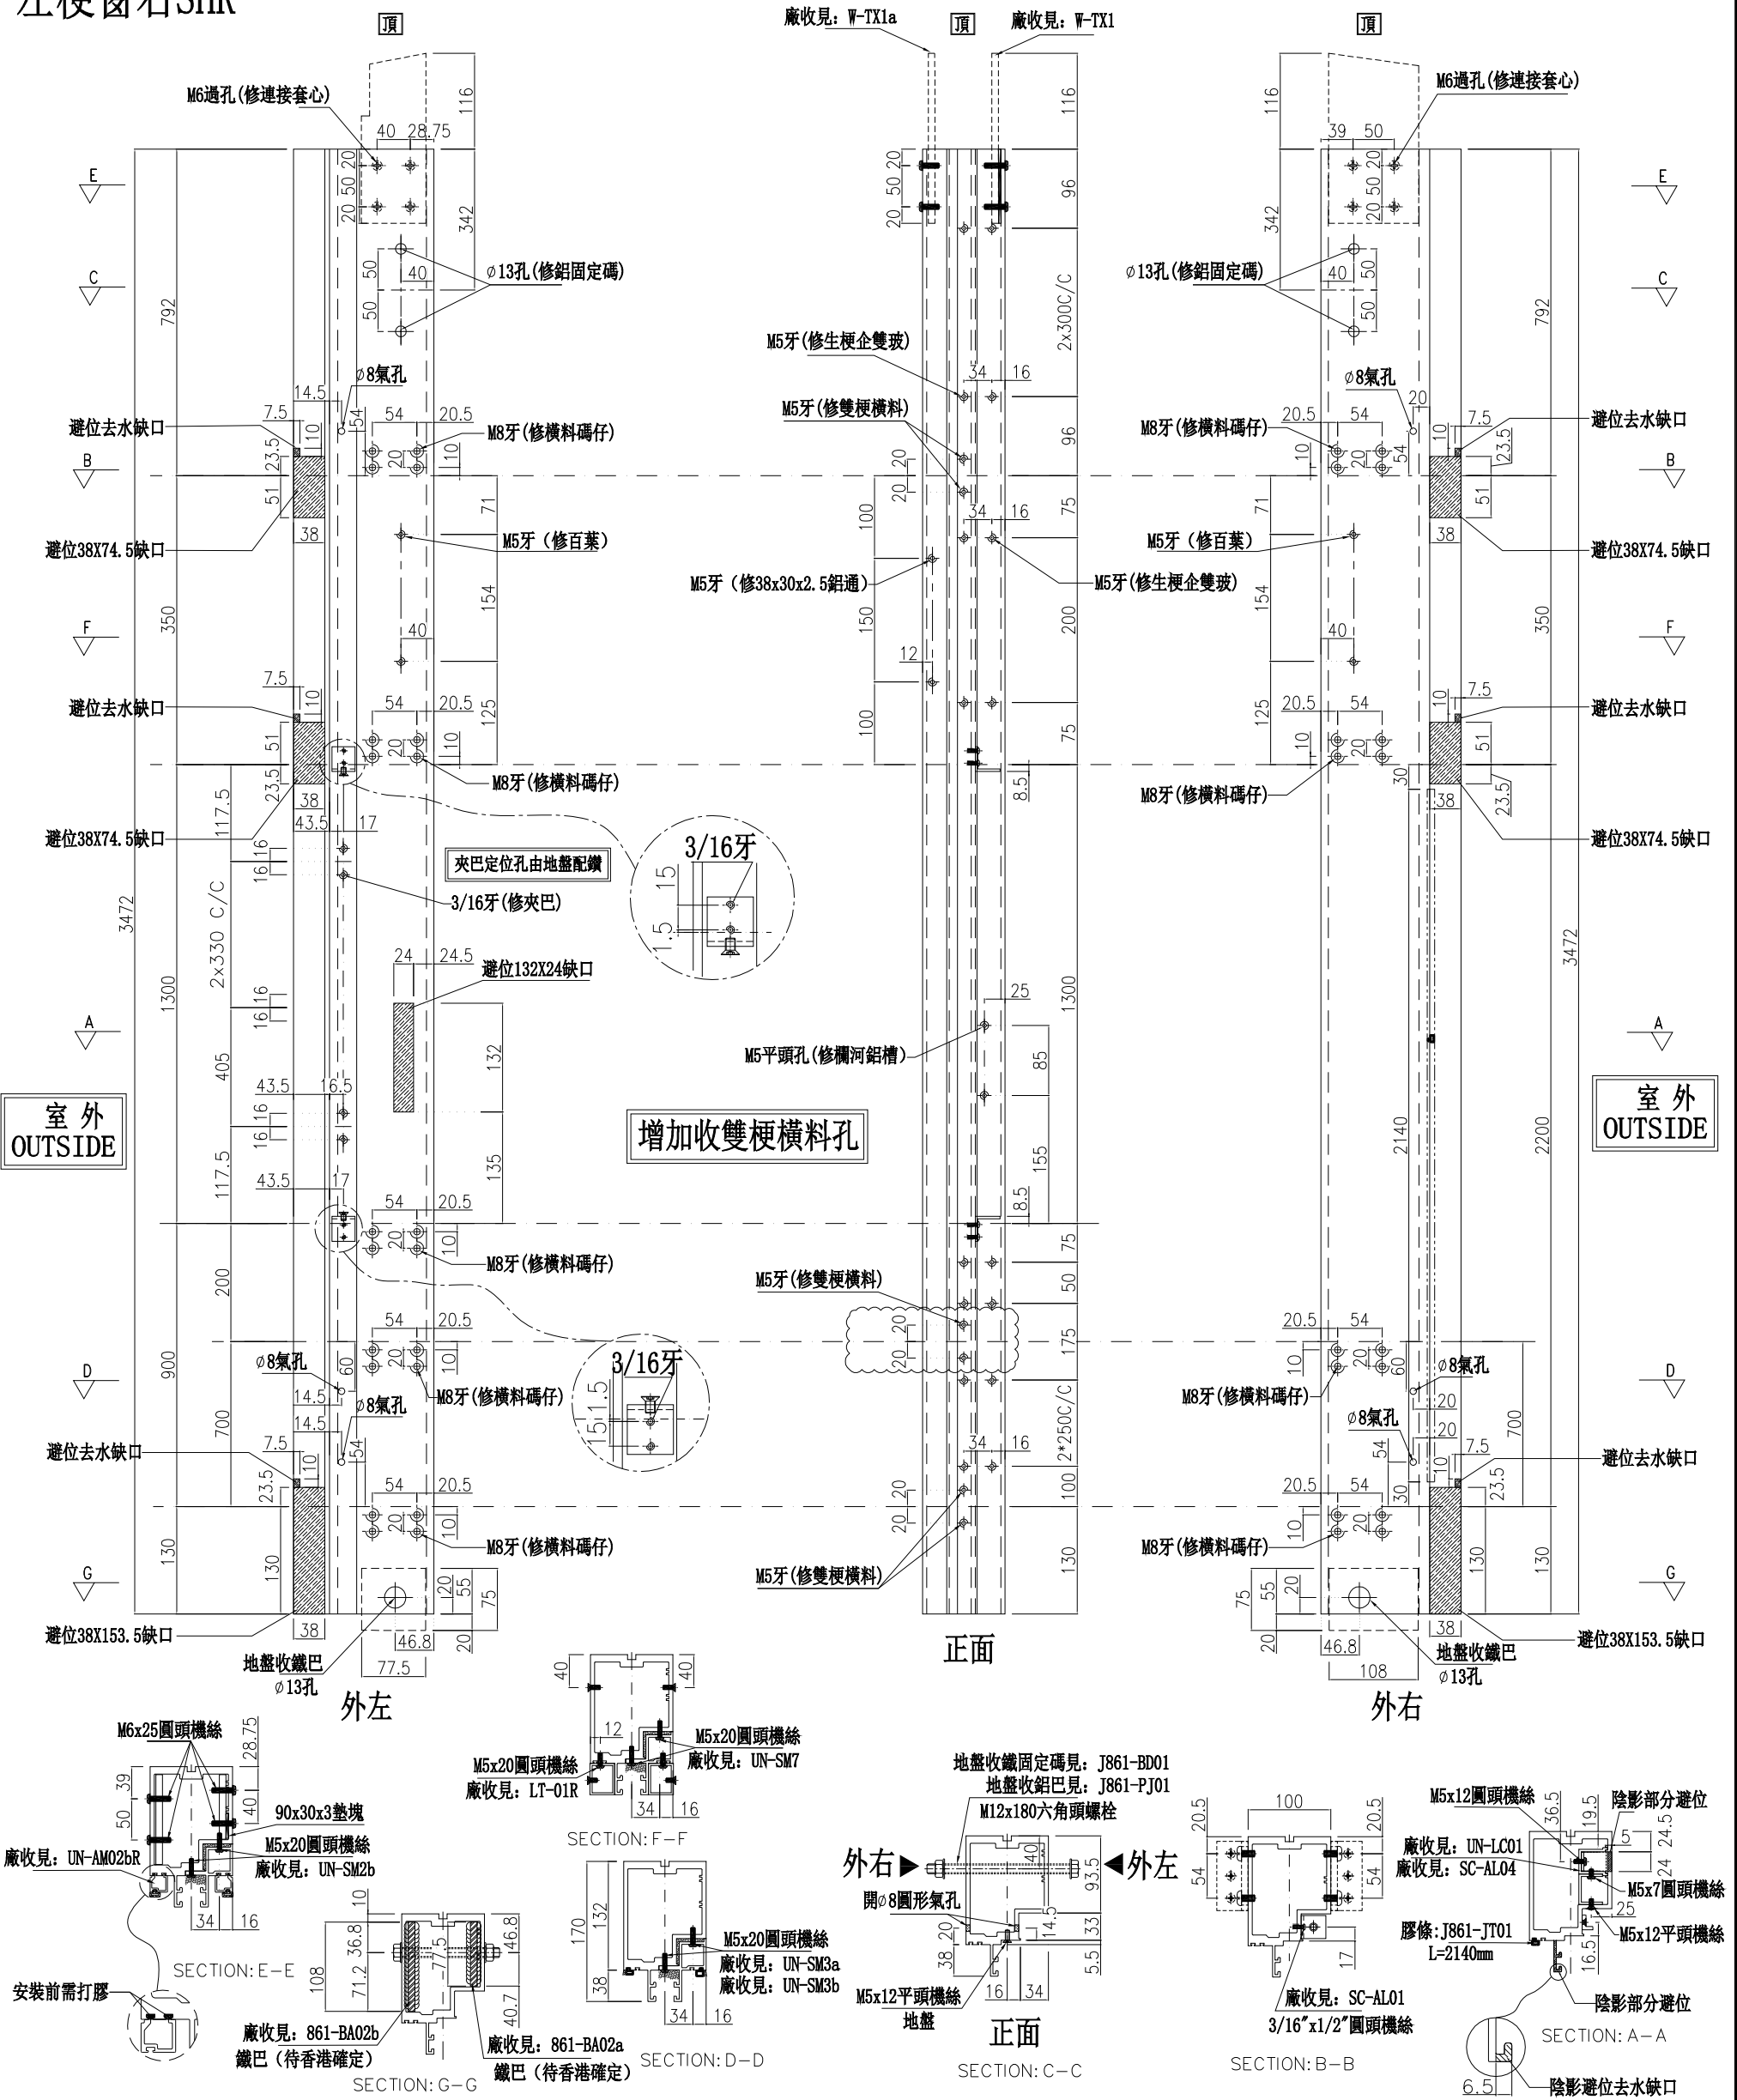

名稱	生梗企	制圖	周廣志	2025.09.05	修改	A	B
材料	X86622	復核	謝永林	2025.10.22	日期	2025.11.04	2025.11.24
顏色	UCT207124XL-3	批准			圖號	G-MS61a	

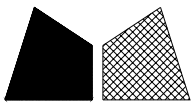

美特鋁質有限公司
MIDI Aluminium Fabricator Ltd.


數量	位置	樓層
1	CW-3009	30F

B 雲線處已修改

工程號 J-861 地盤 己連拿利


*請用A3紙打印

左梗窗右SHR

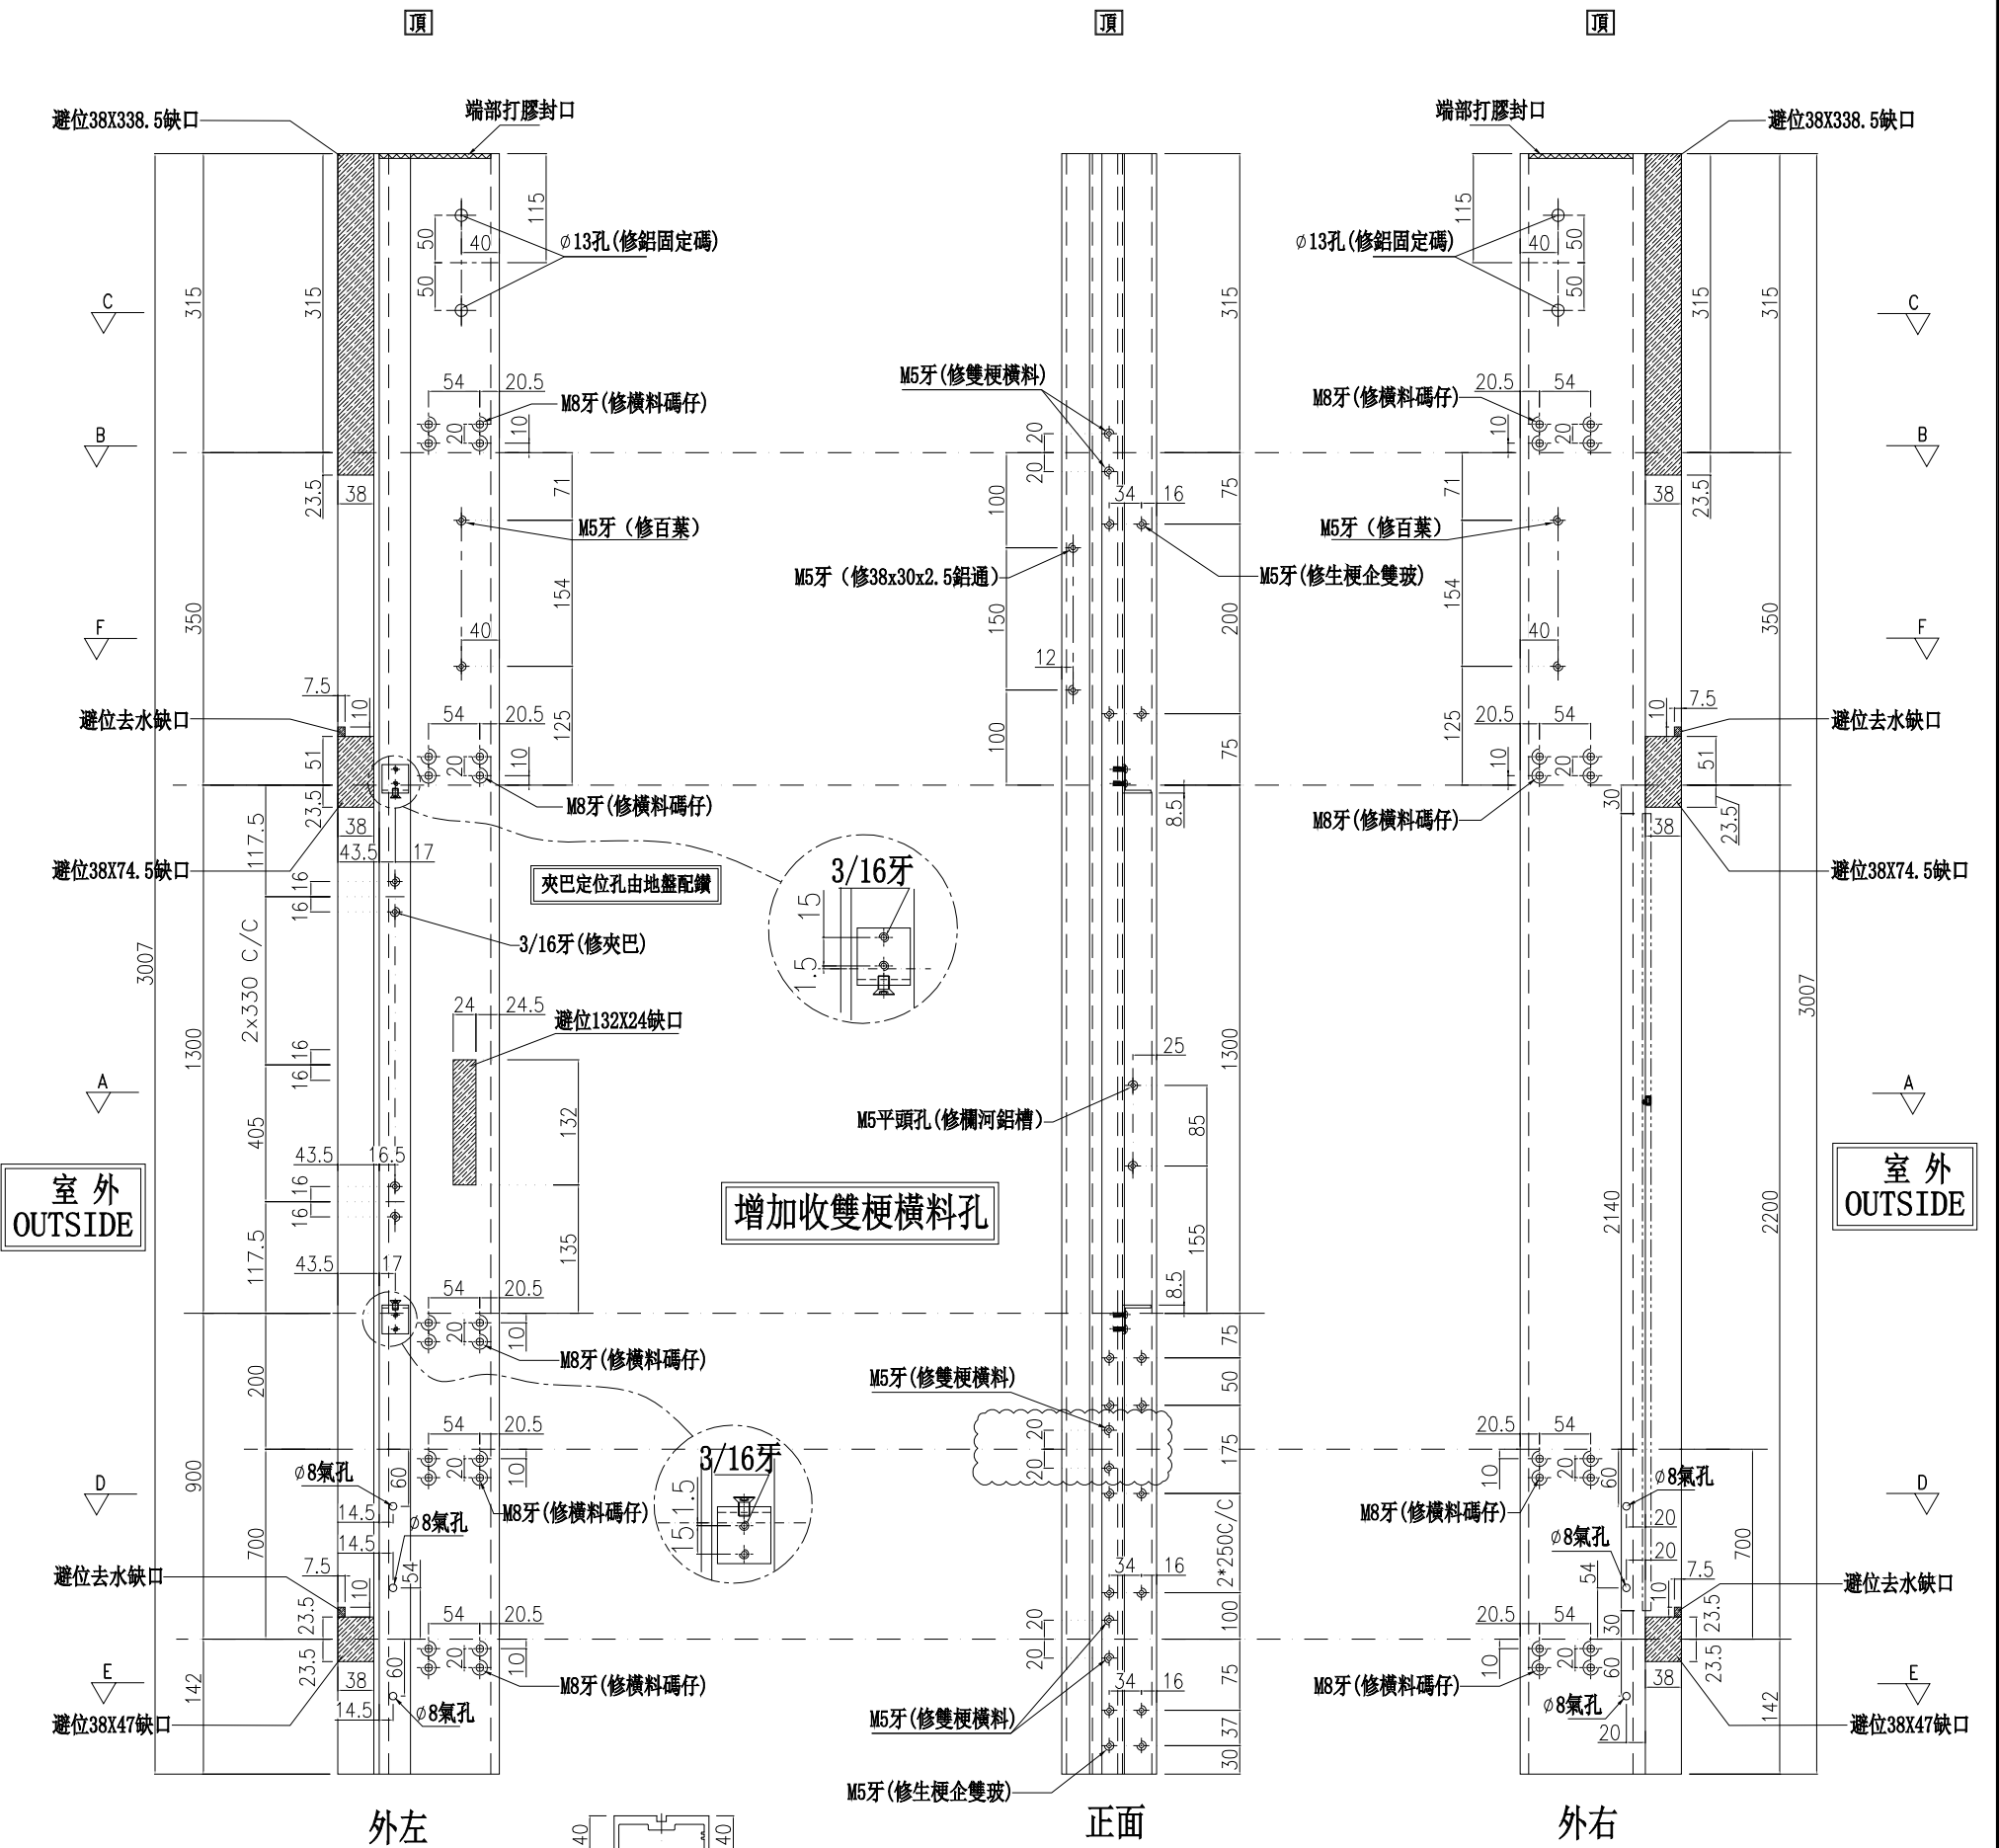

室外
OUTSIDE

室外
OUTSIDE

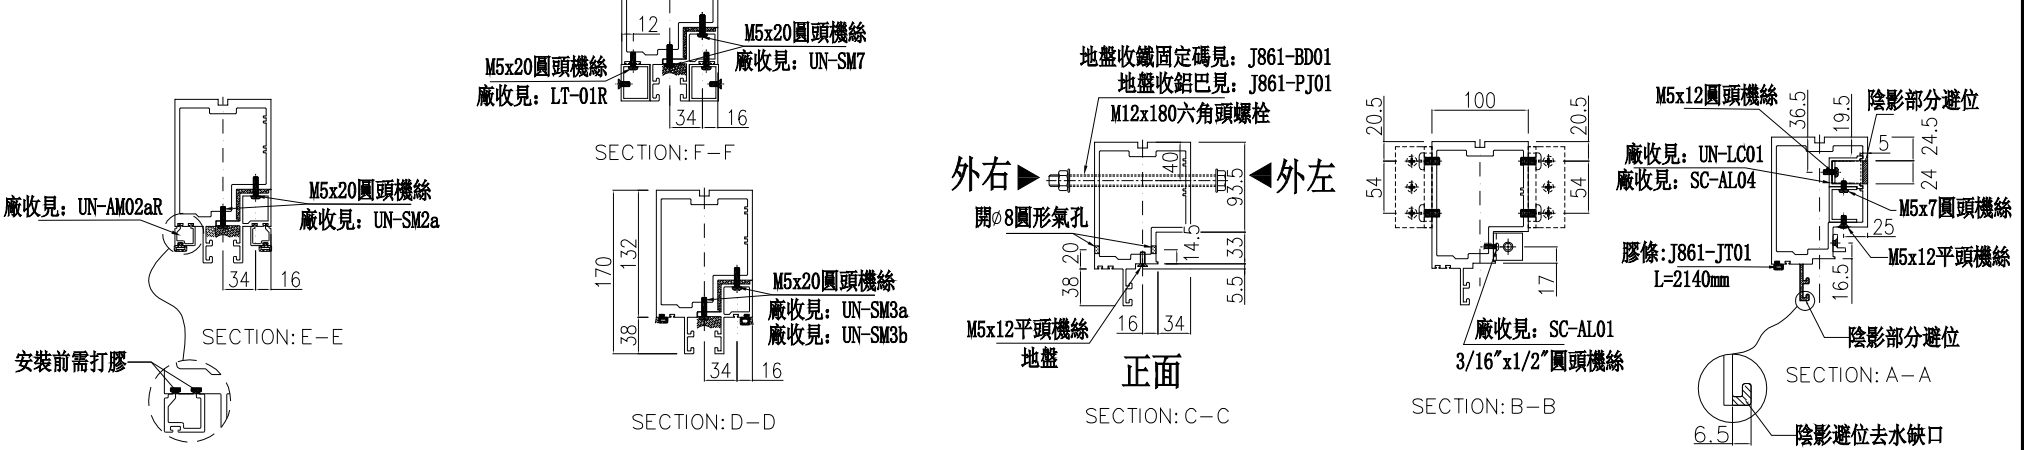

名稱	生梗企	制圖	周廣志	2025.09.05	修改	A	B
材料	X86622	復核	謝永林	2025.10.22	日期	2025.11.04	2025.11.24
顏色	UCT207124XL-3	批准			圖號	G-MS61b	

