



工程指示 / 要求簡箋 ENGINEER INSTRUCTIONS(E.I.)

工程指示編號:	EI- 9204	修改版本:	A
	HK- 0883		
工程編號:	J 861	工程名稱:	己連拿利
收件人:	生統	發件人:	細佬
工程項目:	管道項目-地盤用鋁折件加工圖 (樣板層)	日期:	11/11/2025

<input type="checkbox"/> 原合約工程包	<input type="checkbox"/> 原合約工程加 / 減賬 QT-	<input type="checkbox"/> 新工程報價 QT-
---------------------------------	--	------------------------------------

信件批核號碼/圖紙參考編號:	批核模具圖紙編號:
客戶指示附件:	管理內部批簽署:

<input type="checkbox"/> 初步鋁料 B.M.	<input type="checkbox"/> 加工拆圖, 然後生產	<input type="checkbox"/> 尺寸表
<input type="checkbox"/> 正式鋁料 B.M.	<input type="checkbox"/> 技術上資料/指示	<input type="checkbox"/> 報價
<input type="checkbox"/> 配件 B.M.	<input type="checkbox"/> 樣辦或貨品說明書	<input type="checkbox"/> 分判合約
<input type="checkbox"/> 其他:		

內容: 請按附頁加工, 樣板層用。 之前版次不用看, 請以此版本加工  備注: 林仁安11月10日通知(鋁板位置圖 (樣板層) EI8961 H版次 2025.11.08 (仅修改部分) .pdf)
完成上列要求日期: 16/12/2025

國內

<input type="checkbox"/> 生產技術總監	<input type="checkbox"/> 連附件	<input type="checkbox"/> 技術部	<input type="checkbox"/> 連附件	<input type="checkbox"/> 生產部	<input type="checkbox"/> 連附件
<input type="checkbox"/> 採購部	<input type="checkbox"/> 連附件	<input checked="" type="checkbox"/> 生產統籌部	<input checked="" type="checkbox"/> 連附件	<input type="checkbox"/> 報關組	<input type="checkbox"/> 連附件
<input checked="" type="checkbox"/> 質檢部	<input checked="" type="checkbox"/> 連附件	<input type="checkbox"/> 會計部	<input type="checkbox"/> 連附件	<input type="checkbox"/> 機械設計部	<input type="checkbox"/> 連附件
<input type="checkbox"/> 香港辦	<input type="checkbox"/> 連附件	<input type="checkbox"/> 其他:			

香港

<input type="checkbox"/> 行政部	<input type="checkbox"/> 連附件	<input type="checkbox"/> 會計部	<input type="checkbox"/> 連附件	<input type="checkbox"/> 統籌部	<input type="checkbox"/> 連附件	<input type="checkbox"/> 工程部	<input type="checkbox"/> 連附件
<input type="checkbox"/> 採購部	<input type="checkbox"/> 連附件	<input type="checkbox"/> QS部	<input type="checkbox"/> 連附件	<input type="checkbox"/> 地盤管理	<input type="checkbox"/> 連附件	<input type="checkbox"/> 維修部	<input type="checkbox"/> 連附件

*發件人簽署:	*組別成員批核簽署:
傳遞編號:	項目經理簽署:




美特鋁質 有限公司  
MIDI Aluminium Fabricator Ltd.

产品编号	L(MM)	数量	A	N	M	B	N1	M1	备注
J861-GD-LB13-1A		1							

工程號	J861	地盤	已連拿利
-----	------	----	------

施工圖位置	樓層	樓層數	每層用量	所在單元
J861-AF-EL.202A	3F	1	1	A單元

新增

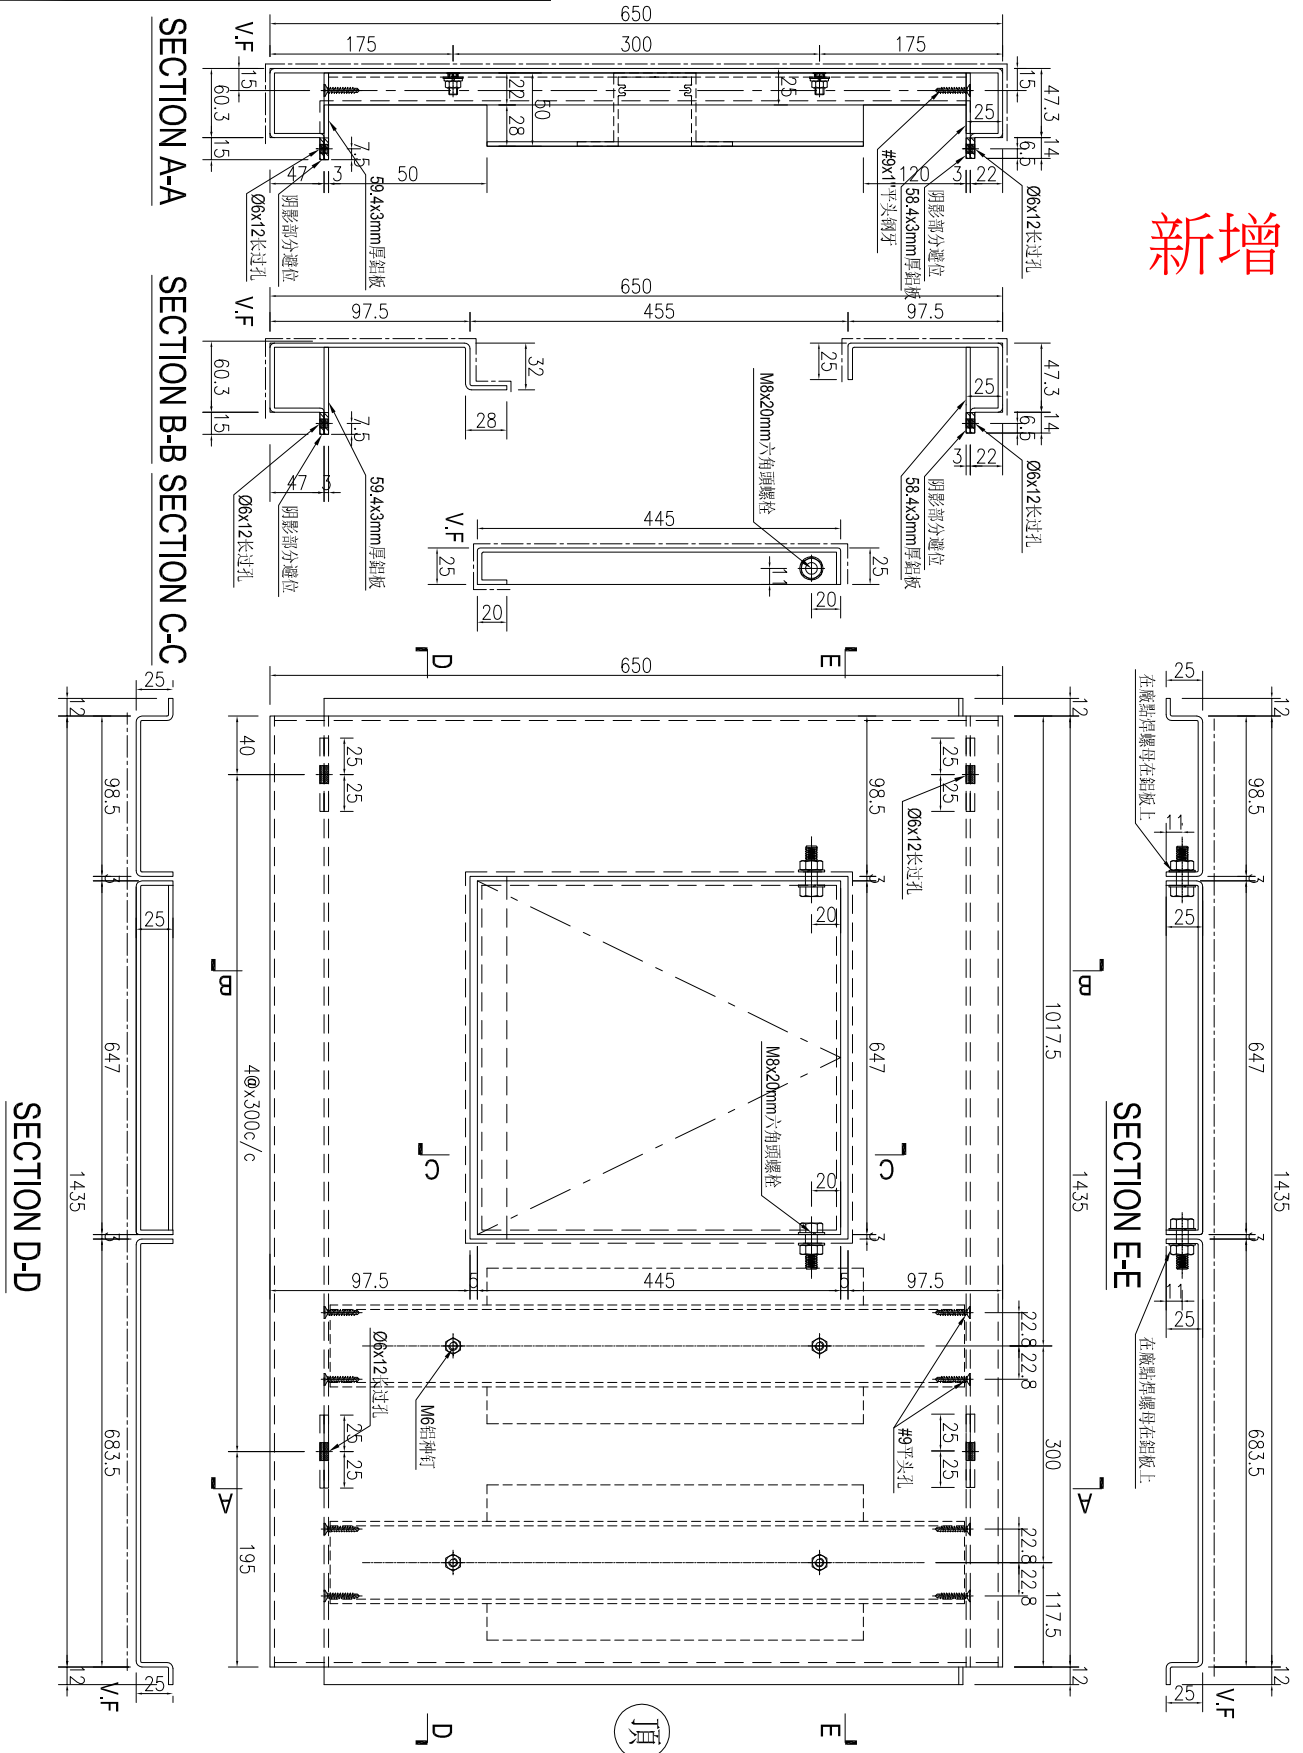

名稱	鋁板加工圖	制圖	AN	2025-11-08	修改				
材料	3mm厚鋁板	復核			日期				
顏色	UCT550041XLB-3	批准			圖號	J861-GD-LB13A			












美特鋁質 有限公司  
MIDI Aluminium Fabricator Ltd.

产品编号	L(MM)	数量	A	N	M	B	N1	M1	备注
J861-GD-LB13-1		9							

工程號	J861	地盤	已連拿利
-----	------	----	------

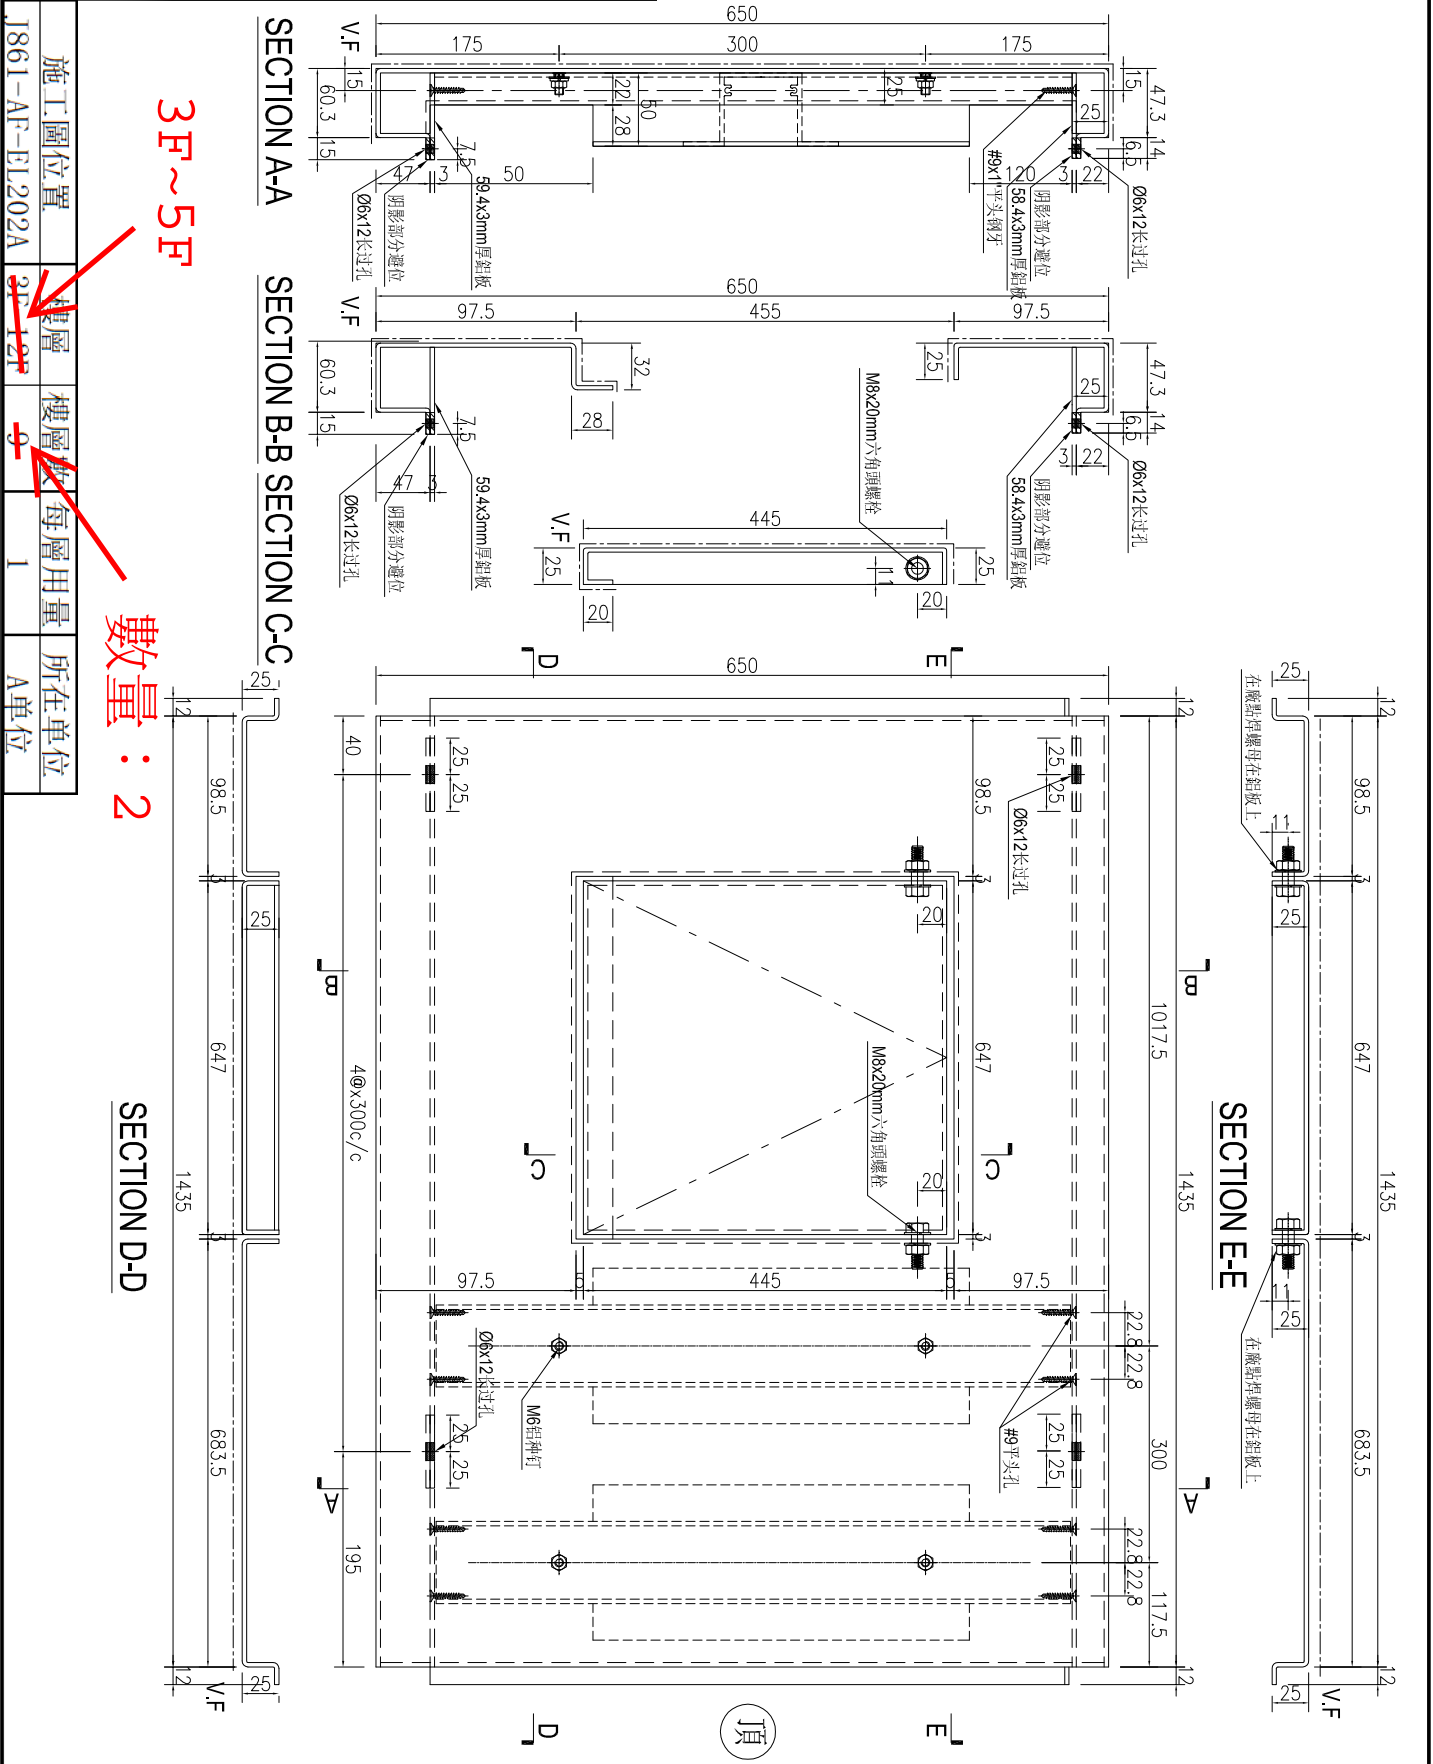

3F~5F

數量: 2

施工圖位置	樓層	樓層數	每層用量	所在單位
J861-AF-EI.202A	3F	12F	9	1
				A單位

名稱	鋁板加工圖	制圖	AN	2025-04-20	修改	C	D	E
材料	3mm厚鋁板	復核			日期	2025.6.10	2025.6.26	2025.11.04
顏色	UCT550041XLB-3	批准			圖號	J861-GD-LB13		











 美特鋁質有限公司 MIDI Aluminium Fabricator Ltd.			
工程號	J861	地盤	已連拿利

产品编号	L(MM)	数量	A	N	M	B	N1	M1	备注
		1							


施工圖位置	樓層	樓層數	每層用量	所在單位
J861-AF-EL204	2F	1	1	D單位

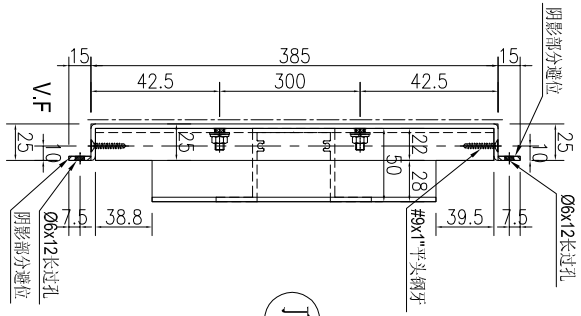


SECTION A-A

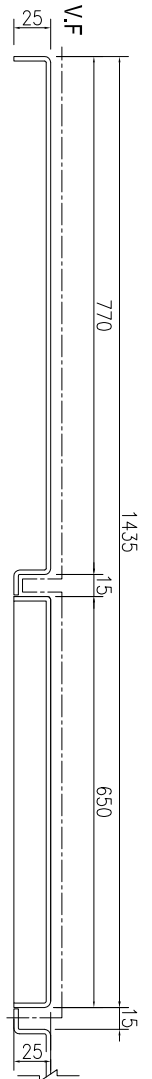

SECTION C-C

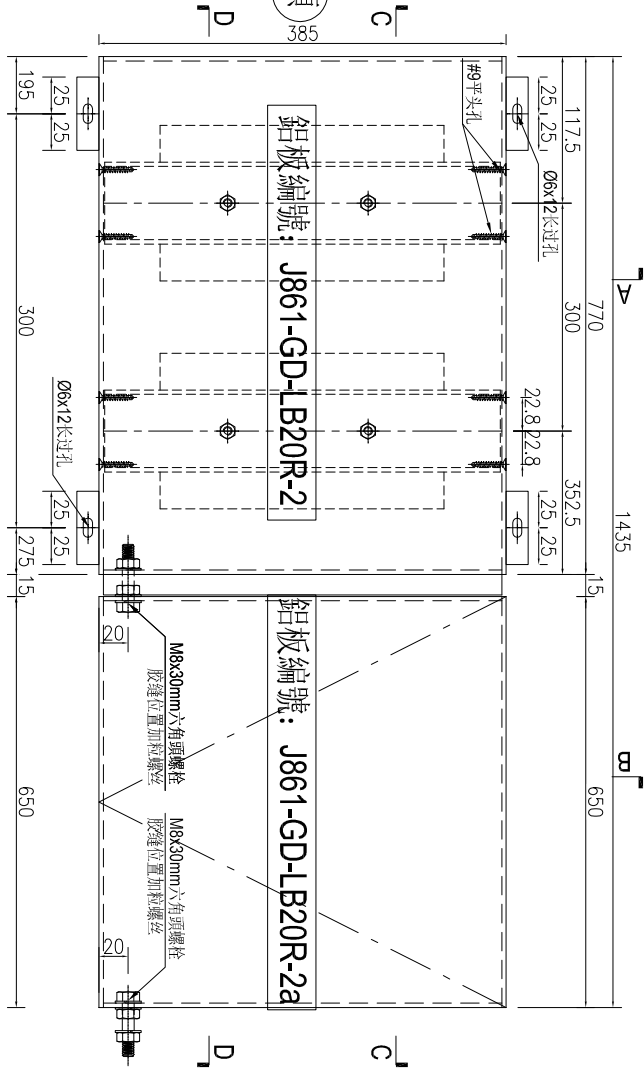

SECTION B-B

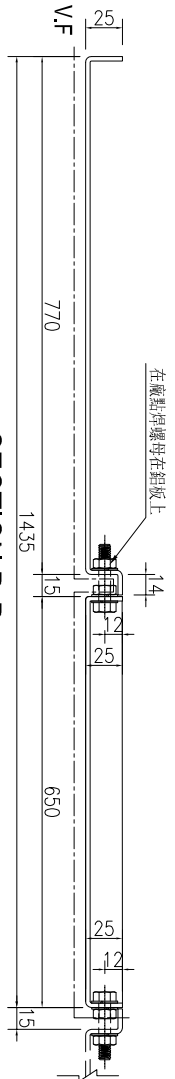

SECTION D-D

名稱	鋁板加工圖	制圖	AN	2025-10-31	修改				
材料	3mm厚鋁板	復核			日期				
顏色	UCT550041XLB-3	批准			圖號	J861-GD-LB20R-2			









工程號 J861 地盤 已連拿利

序號	物料編號	長度L	數量	A	N	B	C	M	D	施工圖位置	樓層數	每層用量
1	1861-GD-LB30R-1	885	9	40	2	245	142.5	2	300	1861-AF-EI-202	9	1
2	1861-GD-LB30R-2	735	9	40	2	195	142.5	2	300	1861-AF-EI-202	9	1

3F~5F 數量: 2

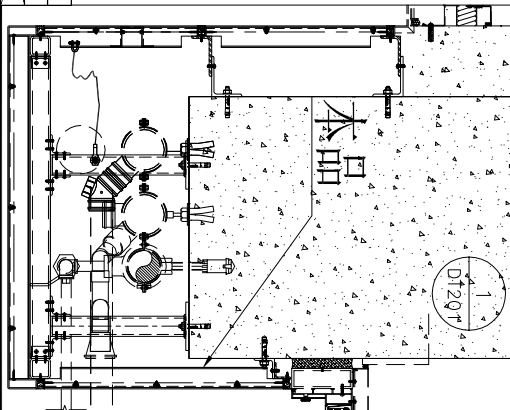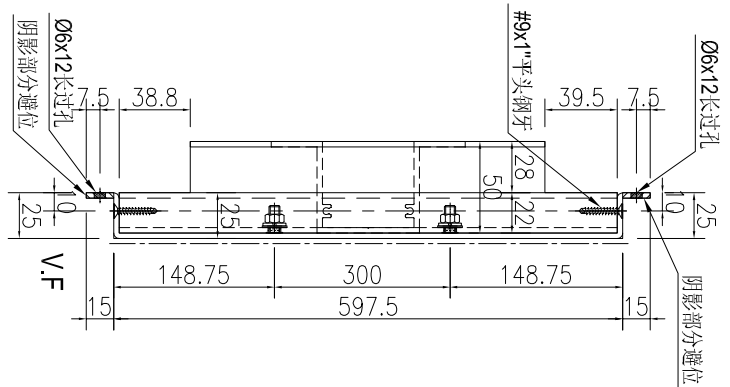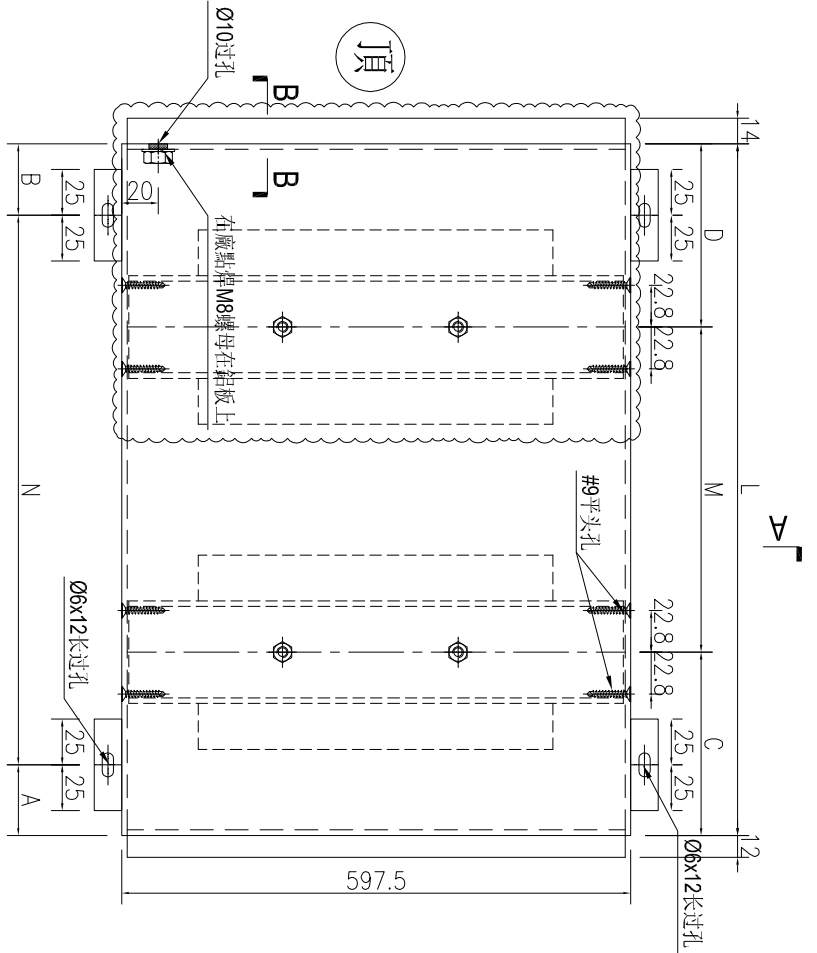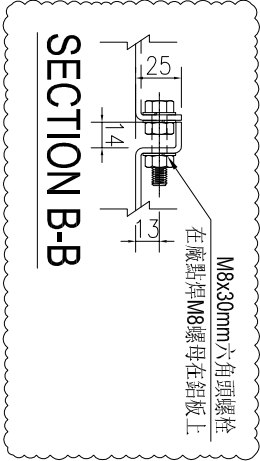

名稱	鋁板加工圖	制圖	AN	2025-04-20	修改	A
材料	3mm厚鋁板	復核			日期	2025.10.31
顏色	UCT550041XLB-3	批准			圖號	J861-GD-LB30R



**美特鋁質** 有限公司  
 MIDI Aluminium Fabricator Ltd.

工程號: J861 | 地盤: 已連拿利

产品编号	L(MM)	数量	A	N	M	B	N1	M1	备注
		9							

施工圖位置	樓層	樓層數	每層用量	所在單位
J861-AF-EL202	3F-12F	9	1	D單位

3F~5F  
數量: 2

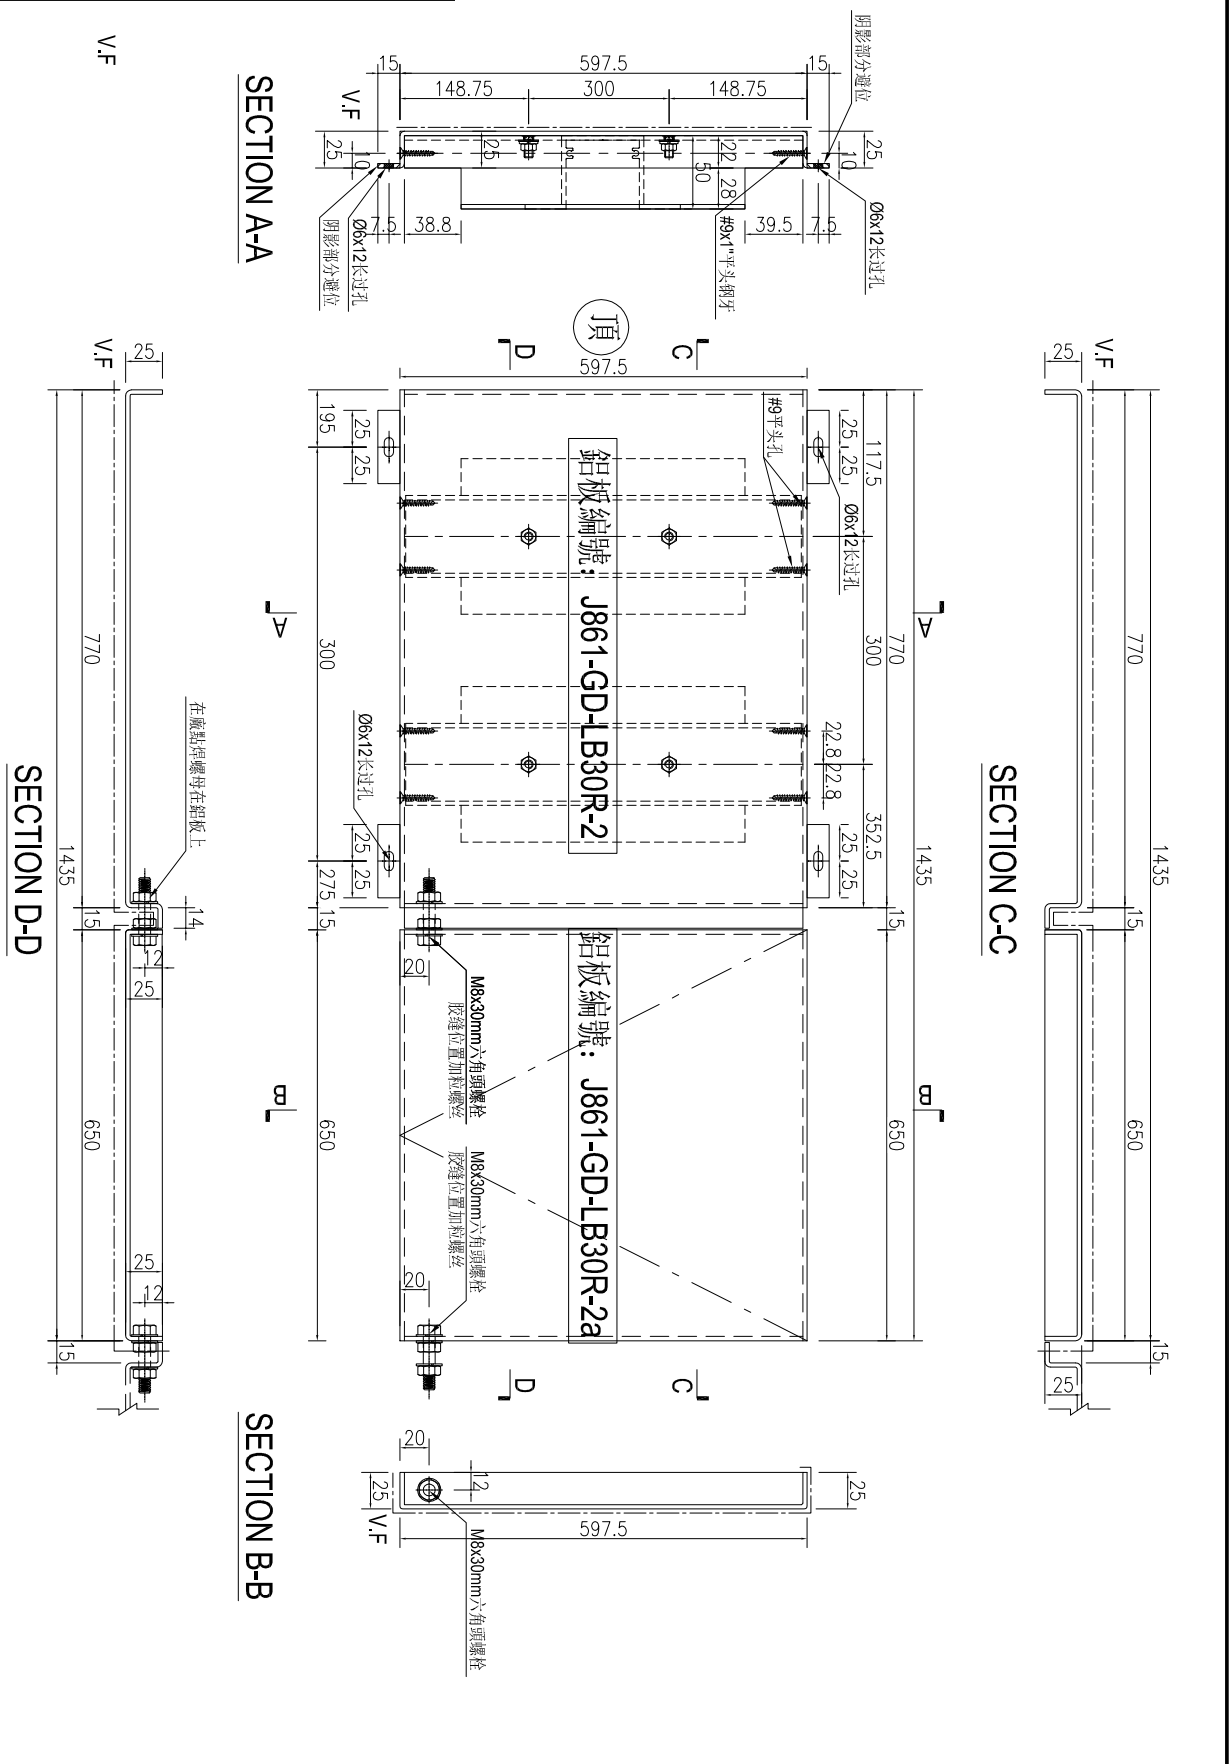

名稱	鋁板加工圖	制圖	AN	2025-10-31	修改			
材料	3mm厚鋁板	復核			日期			
顏色	UCT550041XLB-3	批准			圖號	J861-GD-LB30R-2		









美特鋁質 有限公司  
MIDI Aluminium Fabricator Ltd.





产品编号	L(MM)	数量	A	N	M	B	N1	M1	备注
J861-GD-LB40R-2	1435	1							
J861-GD-LB40R-4	1435	9							

工程號	J861	地盤	已連拿利
-----	------	----	------

施工圖位置	樓層	樓層數	每層用量	所在單位
J861-AF-EL211	2F	1	1	C單位
J861-AF-EL203	3F-12F	9	1	C單位

3F~5F

數量：2

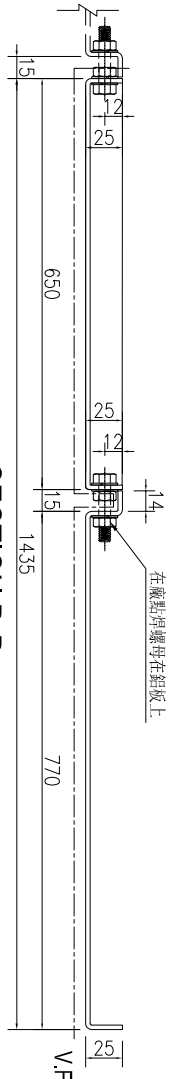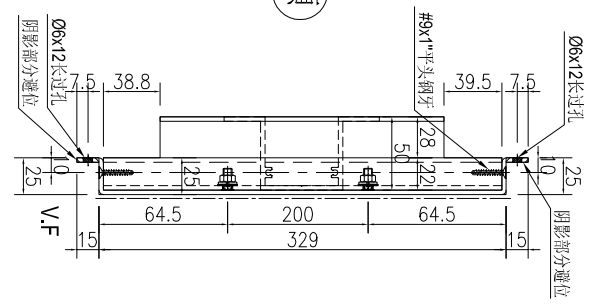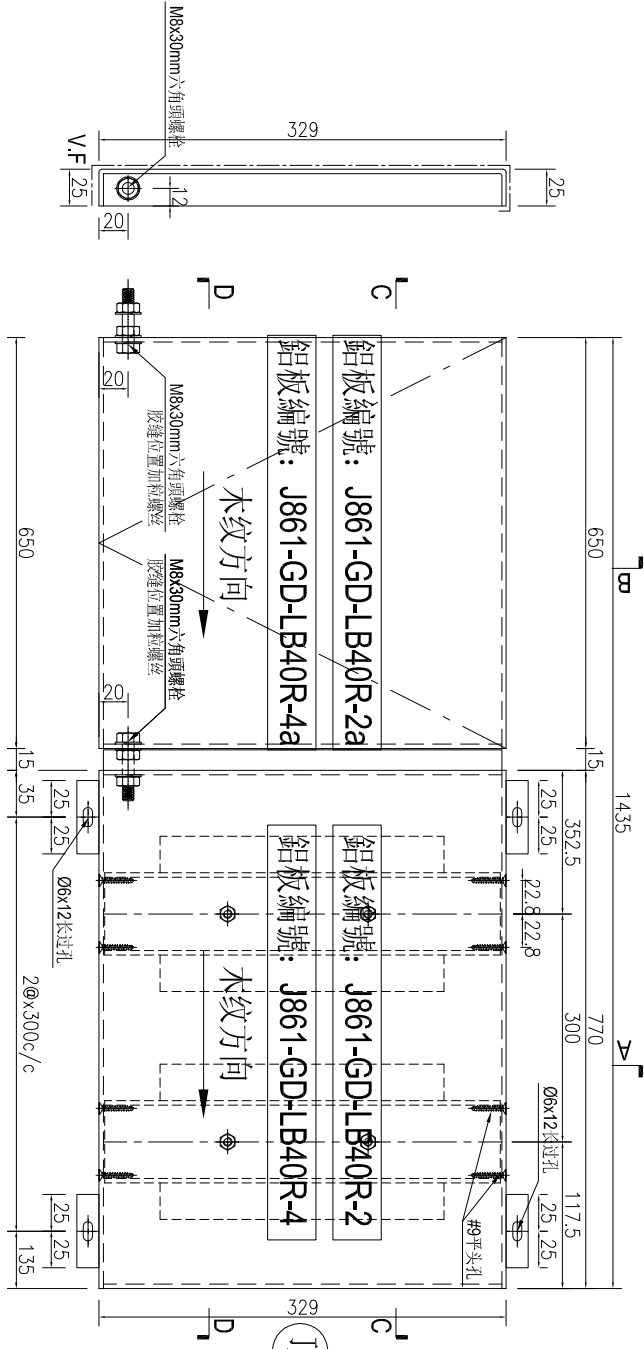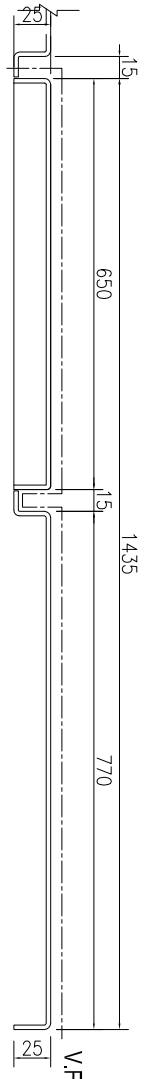

名稱	鋁板加工圖	制圖	AN	2025-04-20	修改	A	B	
材料	3mm厚鋁板	復核			日期	2025.07.09	2025.10.31	
顏色	LX01963MH	批准			圖號	J861-GD-LB40RA		