



工程指示 / 要求簡箋 ENGINEER INSTRUCTIONS(E.I.)

工程指示編號:	EI- 9205	修改版本:	A
	HK- 0917		
工程編號:	J 861	工程名稱:	己連拿利
收件人:	生統	發件人:	細佬
工程項目:	裙樓型材加工圖	日期:	24/11/2025

<input type="checkbox"/> 原合約工程包	<input type="checkbox"/> 原合約工程加 / 減賬 QT-	<input type="checkbox"/> 新工程報價 QT-
---------------------------------	--	------------------------------------

信件批核號碼/圖紙參考編號:	批核模具圖紙編號:
客戶指示附件:	管理內部批簽署:

<input type="checkbox"/> 初步鋁料 B.M.	<input type="checkbox"/> 加工拆圖, 然後生產	<input type="checkbox"/> 尺寸表
<input type="checkbox"/> 正式鋁料 B.M.	<input type="checkbox"/> 技術上資料/指示	<input type="checkbox"/> 報價
<input type="checkbox"/> 配件 B.M.	<input type="checkbox"/> 樣辦或貨品說明書	<input type="checkbox"/> 分判合約
<input type="checkbox"/> 其他:		

內容: 修改加工圖
備注: 林仁安11月21日通知(J861 己連拿利裙樓型材加工圖20251120 (EI9205)A)
完成上列要求日期: 17/12/2025

國內

<input type="checkbox"/> 生產技術總監	<input type="checkbox"/> 連附件	<input type="checkbox"/> 技術部	<input type="checkbox"/> 連附件	<input type="checkbox"/> 生產部	<input type="checkbox"/> 連附件
<input type="checkbox"/> 採購部	<input type="checkbox"/> 連附件	<input checked="" type="checkbox"/> 生產統籌部	<input checked="" type="checkbox"/> 連附件	<input type="checkbox"/> 報關組	<input type="checkbox"/> 連附件
<input checked="" type="checkbox"/> 質檢部	<input checked="" type="checkbox"/> 連附件	<input type="checkbox"/> 會計部	<input type="checkbox"/> 連附件	<input type="checkbox"/> 機械設計部	<input type="checkbox"/> 連附件
<input type="checkbox"/> 香港辦	<input type="checkbox"/> 連附件	<input type="checkbox"/> 其他:			


香港

<input type="checkbox"/> 行政部	<input type="checkbox"/> 連附件	<input type="checkbox"/> 會計部	<input type="checkbox"/> 連附件	<input type="checkbox"/> 統籌部	<input type="checkbox"/> 連附件	<input type="checkbox"/> 工程部	<input type="checkbox"/> 連附件
<input type="checkbox"/> 採購部	<input type="checkbox"/> 連附件	<input type="checkbox"/> QS部	<input type="checkbox"/> 連附件	<input type="checkbox"/> 地盤管理	<input type="checkbox"/> 連附件	<input type="checkbox"/> 維修部	<input type="checkbox"/> 連附件



*發件人簽署:	*組別成員批核簽署:
傳遞編號:	項目經理簽署: 

圖則登記表 DRAWING REGISTER									
工程名稱 Project Title: 己連拿利					接收日期 Receiving Date (適用於客戶圖則)				
工程編號 Project No: J861					年 月 日				
分發予 Distributed To					發出日期 Issued Date				
					年 月 日				
					25 25				
					11 11				
					03 20				
圖則編號 Drg. No.		圖則名稱 Drawing Title			修訂編號 Revision No.				
J861-QL-LP1		安裝位置圖			- -				
J861-QL-LP2		安裝位置圖			- -				
J861-QL-LP3		安裝位置圖			- -				
J861-QL-LP4		安裝位置圖			- -				
J861-QL-LP5		安裝位置圖			- -				
J861-GS-ZZ1		格柵組裝圖			- -				
J861-GS-ZZ2		格柵組裝圖			- -				
J861-GS-ZZ3		格柵組裝圖			- -				
J861-GS-ZZ4		格柵組裝圖			- -				
J861-GS-ZZ5		格柵組裝圖			- -				
J861-GS-ZZ6		格柵組裝圖			- -				
J861-BY-ZZ1		百叶組裝圖			- -				
J861-BY-ZZ2		百叶組裝圖			- -				
J861-BY-ZZ3		百叶組裝圖			- -				
J861-GS-LG1		型材加工圖			- -				
J861-BY-H1		型材加工圖			- -				
J861-BY-H1a		型材加工圖			- -				
J861-QL-TK1		型材加工圖			- -				
J861-QL-DK1		型材加工圖			- -				
J861-QL-DS1		型材加工圖			- -				
J861-FT-V1		型材加工圖			- A				
J861-FT-V2		型材加工圖			- A				
J861-FT-V3		型材加工圖			- A				
J861-FT-H1		型材加工圖			- -				
J861-FT-H2		型材加工圖			- -				
J861-FT-H3		型材加工圖			- -				
J861-FT-H4		型材加工圖			- -				
J861-FT-H5		型材加工圖			- -				
J861-FT-H6		型材加工圖			- -				
J861-FT-H7		型材加工圖			- -				
J861-FT-H8		型材加工圖			- -				


圖則登記表 DRAWING REGISTER														
接收日期 Receiving Date (適用於客戶圖則)														
工程名稱 Project Title: 己連拿利					年									
					月									
工程編號 Project No: J861					日									
分發予 Distributed To					發出日期 Issued Date									
					年	25	25							
					月	11	11							
					日	03	20							
圖則編號 Drg. No.					圖則名稱 Drawing Title					修訂編號 Revision No.				
J861-FT-H9					型材加工图					-				
J861-FT-FK1					型材加工图					-				

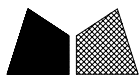

工程號	J861	地盤	己連拿利
-----	------	----	------

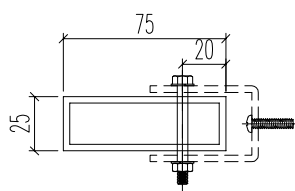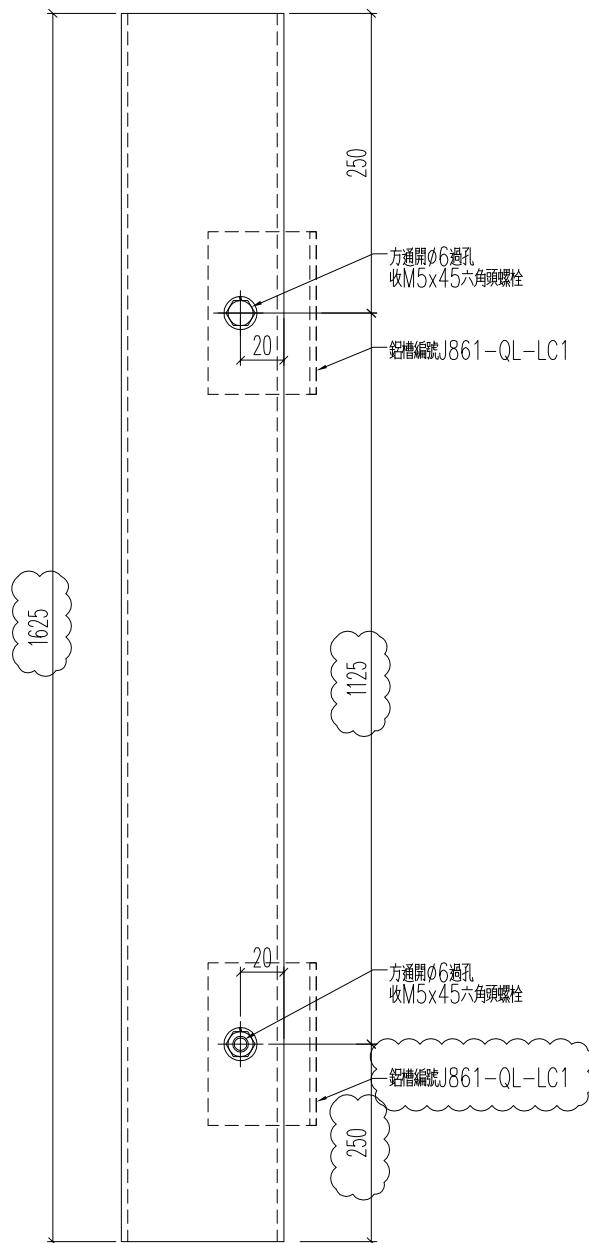

名稱	方通加工圖	制圖	H	20251103	修改	A	
材料	75x25x3mm方通	復核	LRA	20251103	日期	2025.11.20	
顏色	LX01963MH	批准			圖號	J861-FT-V1	

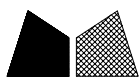


工程號


J861

地盤

己連拿利

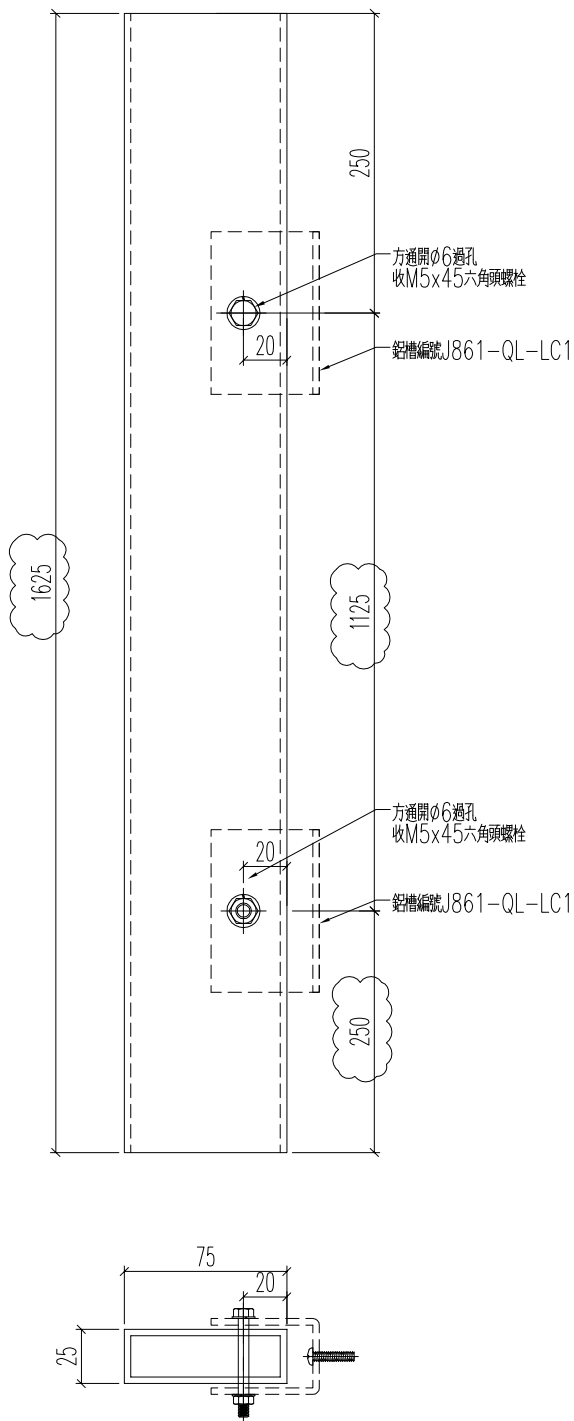

名稱	方通加工圖	制圖	H	20251103	修改	A	
材料	75x25x3mm方通	復核	LRA	20251103	日期	2025.11.20	
顏色	LX01963MH	批准			圖號	J861-FT-V2	

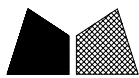


工程號

J861

地盤

己連拿利

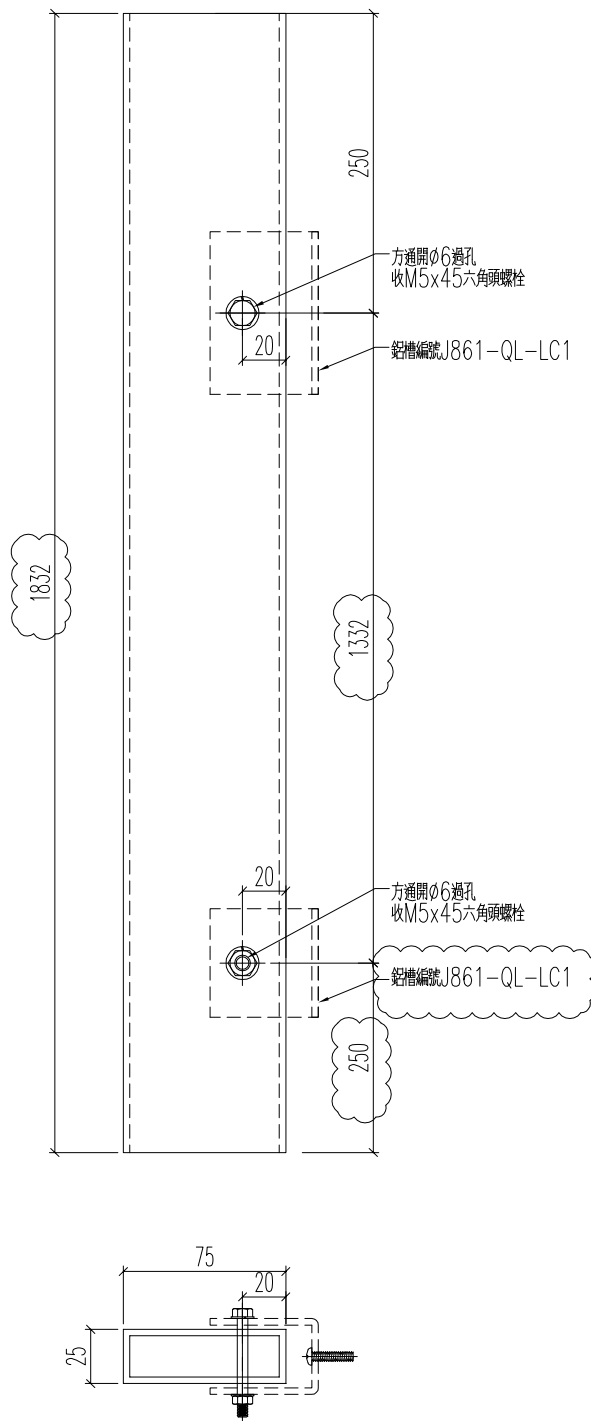

名稱	方通加工圖	制圖	H	20251103	修改	A	
材料	75x25x3mm方通	復核	LRA	20251103	日期	2025.11.20	
顏色	LX01963MH	批准			圖號	J861-FT-V3	

加工明细表

工程名称		J-861(己連拿利)裙樓					施工分區(批次):		第二批
采购原因		正常采购	工序号	XXXXX		材料发送地:		工厂	2025/11/20
序列号	型材模号	物料描述	图号	部件编号	长度 (mm)	数量	单位	颜色	备注
1	X86680	铝料加工图	J861-GS-LG1	J861-GS-LG1	1197.5	36	支	LX01963MH	
2	X86680	铝料加工图		J861-GS-LG2	1196	126	支	LX01963MH	
3	X86680	铝料加工图		J861-GS-LG3	1250.5	36	支	LX01963MH	
4	X86680	铝料加工图		J861-GS-LG4	1249	108	支	LX01963MH	
5	X86573	铝料加工图	J861-BY-H1	J861-BY-H1	1197.5	10	支	UCT554575XL-3	
6	X86573	铝料加工图		J861-BY-H2	1196	35	支	UCT554575XL-3	
7	X86573	铝料加工图	J861-BY-H1a	J861-BY-H1a	1197.5	2	支	UCT554575XL-3	
8	X86573	铝料加工图		J861-BY-H2a	1196	7	支	UCT554575XL-3	
9	X86580	铝料加工图	J861-QL-TK1	J861-QL-TK1	1197.5	2	支	UCT554575XL-3	
10	X86580	铝料加工图		J861-QL-TK2	1196	7	支	UCT554575XL-3	
11	X86580	铝料加工图	J861-QL-DK1	J861-QL-DK1	1197.5	2	支	UCT554575XL-3	
12	X86580	铝料加工图		J861-QL-DK2	1196	7	支	UCT554575XL-3	
13	X86043	铝料加工图	J861-QL-DS1	J861-QL-DS1	1197.5	2	支	UCT554575XL-3	
14	X86043	铝料加工图		J861-QL-DS2	1196	7	支	UCT554575XL-3	
15	I01617	75x25x3mm方通	J861-FT-V1	J861-FT-V1	1625	39	支	LX01963MH	改长度
16	I01617	75x25x3mm方通	J861-FT-V2	J861-FT-V2	1625	7	支	LX01963MH	改长度
17	I01617	75x25x3mm方通	J861-FT-V3	J861-FT-V3	1832	52	支	LX01963MH	
18	I706	80x60x3mm方通	J861-FT-H1	J861-FT-H1	1302	1	支	LX01963MH	
19	I706	80x60x3mm方通	J861-FT-H2	J861-FT-H2	2240	1	支	LX01963MH	
20	I706	80x60x3mm方通	J861-FT-H3	J861-FT-H3	1120	1	支	LX01963MH	
21	I706	80x60x3mm方通	J861-FT-H4	J861-FT-H4	1522	1	支	LX01963MH	
22	I706	80x60x3mm方通	J861-FT-H5	J861-FT-H5	1054	1	支	LX01963MH	
23	I706	80x60x3mm方通	J861-FT-H6	J861-FT-H6	1917	1	支	LX01963MH	
24	I706	80x60x3mm方通	J861-FT-H7	J861-FT-H7	1920	1	支	LX01963MH	
25	I706	80x60x3mm方通	J861-FT-H8	J861-FT-H8	1513	1	支	LX01963MH	
26	I706	80x60x3mm方通	J861-FT-H9	J861-FT-H9	1237	1	支	LX01963MH	
27	I706	80x60x3mm方通	J861-FT-FK1	J861-FT-FK1	50	6	支	LX01963MH	
28		50x50x3mm铝角	J861-FT-LJ1	J861-FT-LJ1	50	28	支	LX01963MH	
29		30x30x3mm铝角	J861-FT-FK1	J861-FT-FK1	50	6	支	MILL	
以下空白									
说明: 1:注意保护成品, 严禁刻痕、划伤;									
设计: 校对: 审核:									