



工程指示 / 要求簡箋 ENGINEER INSTRUCTIONS(E.I.)

工程指示編號:	EI- 9428	修改版本:	B
	HK- 0071		
工程編號:	J 861	工程名稱:	己連拿利
收件人:	生統	發件人:	細佬
工程項目:	平台GlassWall-鋁料加工圖	日期:	03/02/2026

<input type="checkbox"/> 原合約工程包	<input type="checkbox"/> 原合約工程加 / 減賬 QT-	<input type="checkbox"/> 新工程報價 QT-
---------------------------------	--	------------------------------------

信件批核號碼/圖紙參考編號:	批核模具圖紙編號:
客戶指示附件:	管理內部批簽署:

<input type="checkbox"/> 初步鋁料 B.M.	<input type="checkbox"/> 加工拆圖, 然後生產	<input type="checkbox"/> 尺寸表
<input type="checkbox"/> 正式鋁料 B.M.	<input type="checkbox"/> 技術上資料/指示	<input type="checkbox"/> 報價
<input type="checkbox"/> 配件 B.M.	<input type="checkbox"/> 樣辦或貨品說明書	<input type="checkbox"/> 分判合約
<input type="checkbox"/> 其他:		


內容: 加工圖尺寸更正。 備注: 回復廠2月2日提出的問題
完成上列要求日期: 01/03/2026

國內

<input type="checkbox"/> 生產技術總監	<input type="checkbox"/> 連附件	<input type="checkbox"/> 技術部	<input type="checkbox"/> 連附件	<input type="checkbox"/> 生產部	<input type="checkbox"/> 連附件
<input type="checkbox"/> 採購部	<input type="checkbox"/> 連附件	<input checked="" type="checkbox"/> 生產統籌部	<input checked="" type="checkbox"/> 連附件	<input type="checkbox"/> 報關組	<input type="checkbox"/> 連附件
<input type="checkbox"/> 質檢部	<input type="checkbox"/> 連附件	<input type="checkbox"/> 會計部	<input type="checkbox"/> 連附件	<input type="checkbox"/> 機械設計部	<input type="checkbox"/> 連附件
<input type="checkbox"/> 香港辦	<input type="checkbox"/> 連附件	<input type="checkbox"/> 其他:			

香港





<input type="checkbox"/> 行政部	<input type="checkbox"/> 連附件	<input type="checkbox"/> 會計部	<input type="checkbox"/> 連附件	<input type="checkbox"/> 統籌部	<input type="checkbox"/> 連附件	<input type="checkbox"/> 工程部	<input type="checkbox"/> 連附件
<input type="checkbox"/> 採購部	<input type="checkbox"/> 連附件	<input type="checkbox"/> QS部	<input type="checkbox"/> 連附件	<input type="checkbox"/> 地盤管理	<input type="checkbox"/> 連附件	<input type="checkbox"/> 維修部	<input type="checkbox"/> 連附件

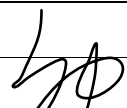*發件人簽署:	*組別成員批核簽署:
傳遞編號:	項目經理簽署: 



工程號	J861	地盤	已連拿利
-----	------	----	------

序號	物料編號	數量	長度L	A	N	B
1	J861-BY-HD09	3	292	96	1	96
2	J861-BY-HD10	1	1402	101	4	101
3	J861-BY-HD11	1	1392	96	4	96
4	J861-BY-HD12	1	2042	121	6	121
5	J861-BY-HD13	1	1902	51	6	51
6	J861-BY-HD14	1	1146.5	123.25	3	123.25
7	J861-BY-HD15	1	697.5	48.75	2	48.75


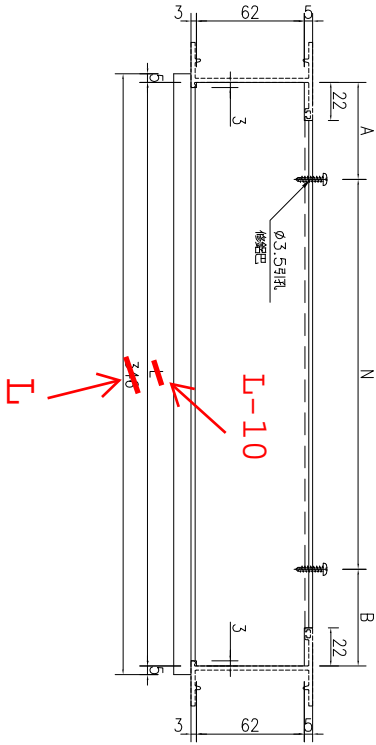
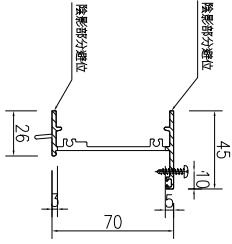
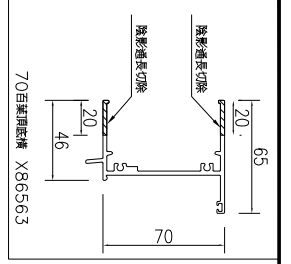
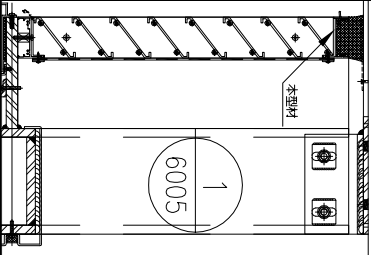


名稱	70百葉頂橫加工圖	制圖	WYY	2025-08-10	修改		
材料	X86563	復核			日期		
顏色	LX01963MH(耐候木紋)	批准			圖號	J861-BY-HD09	


美特鋁質 有限公司
 MIDI Aluminium Fabricator Ltd.

工程號: J861 地盤: 已連拿利

序號	物料編號	數量	長度L	A		N		B
1	J861-BY-HDD01	2	771.5	85.75	2	X	300	85.75
2	J861-BY-HDD02	4	1837	168.5	5	X	300	168.5
3	J861-BY-HDD03	1	1661	80.5	5	X	300	80.5
4	J861-BY-HDD04	3	201	50.5	1	X	100	50.5
5	J861-BY-HDD05	1	1301	50.5	4	X	300	50.5
6	J861-BY-HDD06	2	901	150.5	2	X	300	150.5
7	J861-BY-HDD07	1	1461	130.5	4	X	300	130.5
8	J861-BY-HDD08	1	1811	155.5	5	X	300	155.5
9	J861-BY-HDD09	3	282	96	1	X	100	96
10	J861-BY-HDD10	1	1392	101	4	X	300	101
11	J861-BY-HDD11	1	1382	96	4	X	300	96
12	J861-BY-HDD12	1	2032	121	6	X	300	121
13	J861-BY-HDD13	1	1892	51	6	X	300	51
14	J861-BY-HDD14	1	1136.5	123.25	3	X	300	123.25
15	J861-BY-HDD15	1	687.5	48.75	2	X	300	48.75

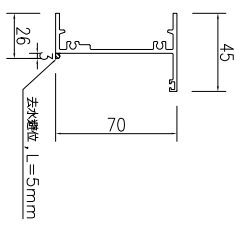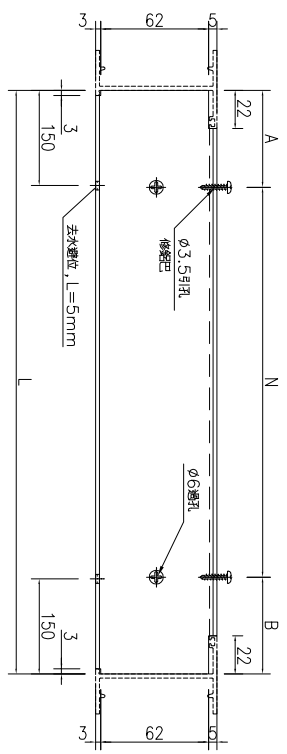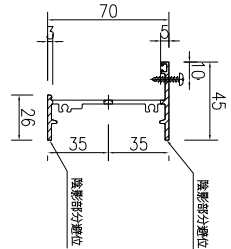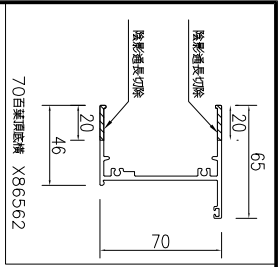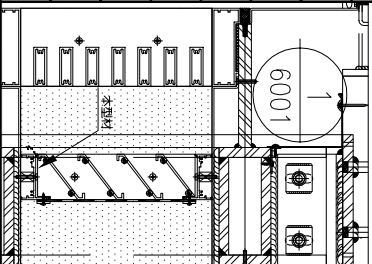

名稱	70百葉底橫加工圖	制圖	WYY	2025-08-10	修改	
材料	X86562	復核			日期	
顏色	LX01963MH(耐候木紋)	批准			圖號	J861-BY-HDD01