



工程指示 / 要求簡箋 ENGINEER INSTRUCTIONS(E.I.)

工程指示編號:	EI- 9428	修改版本:	C
	HK- 0116		
工程編號:	J 861	工程名稱:	己連拿利
收件人:	生統	發件人:	細佬
工程項目:	平台GlassWall-鋁料加工圖	日期:	18/03/2026

<input type="checkbox"/> 原合約工程包	<input type="checkbox"/> 原合約工程加 / 減賬 QT-	<input type="checkbox"/> 新工程報價 QT-
---------------------------------	--	------------------------------------

信件批核號碼/圖紙參考編號:	批核模具圖紙編號:
客戶指示附件:	管理內部批簽署:

<input type="checkbox"/> 初步鋁料 B.M.	<input type="checkbox"/> 加工拆圖, 然後生產	<input type="checkbox"/> 尺寸表
<input type="checkbox"/> 正式鋁料 B.M.	<input type="checkbox"/> 技術上資料/指示	<input type="checkbox"/> 報價
<input type="checkbox"/> 配件 B.M.	<input type="checkbox"/> 樣辦或貨品說明書	<input type="checkbox"/> 分判合約
<input type="checkbox"/> 其他:		


內容: 修改加工圖。
備注: J861 GLASS WALL项目 型材加工圖 B版次 2026-3-18.zip
完成上列要求日期: 15/04/2026

國內

<input type="checkbox"/> 生產技術總監	<input type="checkbox"/> 連附件	<input type="checkbox"/> 技術部	<input type="checkbox"/> 連附件	<input type="checkbox"/> 生產部	<input type="checkbox"/> 連附件
<input type="checkbox"/> 採購部	<input type="checkbox"/> 連附件	<input checked="" type="checkbox"/> 生產統籌部	<input checked="" type="checkbox"/> 連附件	<input type="checkbox"/> 報關組	<input type="checkbox"/> 連附件
<input type="checkbox"/> 質檢部	<input type="checkbox"/> 連附件	<input type="checkbox"/> 會計部	<input type="checkbox"/> 連附件	<input type="checkbox"/> 機械設計部	<input type="checkbox"/> 連附件
<input type="checkbox"/> 香港辦	<input type="checkbox"/> 連附件	<input type="checkbox"/> 其他:			

香港

<input type="checkbox"/> 行政部	<input type="checkbox"/> 連附件	<input type="checkbox"/> 會計部	<input type="checkbox"/> 連附件	<input type="checkbox"/> 統籌部	<input type="checkbox"/> 連附件	<input type="checkbox"/> 工程部	<input type="checkbox"/> 連附件
<input type="checkbox"/> 採購部	<input type="checkbox"/> 連附件	<input type="checkbox"/> QS部	<input type="checkbox"/> 連附件	<input type="checkbox"/> 地盤管理	<input type="checkbox"/> 連附件	<input type="checkbox"/> 維修部	<input type="checkbox"/> 連附件

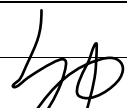*發件人簽署:	*組別成員批核簽署:
傳遞編號:	項目經理簽署: 

圖則登記表 DRAWING REGISTER									
工程名稱 Project Title: 己連拿利		接收日期 Receiving Date (適用於客戶圖則)							
GLASS WALL項目		年							
工程編號 Project No: J-861		月							
分發予 Distributed To		日							
		發出日期 Issued Date							
		年	25	25					
		月	8	11	12				
		日	14	25	29				
圖則編號 Drg. No.	圖則名稱 Drawing Title	修訂編號 Revision No.							
J861-GW-XCW01	型材位置圖	-	-	-					
J861-GW-XCW02	型材位置圖	-	-	A					
J861-GW-XCW03	型材位置圖	-	-	A					
J861-GW-KZ01	格柵框料組裝圖	-	-	-					
J861-GW-KZ01-1	數據表	-	-	-					
J861-GW-KZ03	格柵框料組裝圖	-	-	-					
J861-GW-KZ03-1	數據表	-	-	-					
J861-GW-KZ07	格柵框料組裝圖	-	A	A					
J861-GW-KZ07-1	數據表	-	A	B					
J861-GW-KZ09	格柵框料組裝圖	-	A	B					
J861-GW-KZ10	格柵框料組裝圖	-	-	-					
J861-GW-KZ10-1	數據表	-	-	-					
J861-GW-KZ18	格柵框料組裝圖	-	A	A					
J861-GW-KZ18-1	數據表	-	A	B					
J861-GW-KZ25	格柵框料組裝圖	-	-	-					
J861-GW-KZ25-1	數據表	-	-	-					
J861-GW-KZ37	格柵框料組裝圖	-	-	-					
J861-GW-KZ09A	格柵框料組裝圖	-	-	-					
J861-GW-YZ01	格柵玉料組裝圖	-	-	-					
J861-GW-YZ02	格柵玉料組裝圖	-	-	-					
J861-GW-YZ03	格柵玉料組裝圖	-	-	-					
J861-GW-YZ03A	格柵玉料組裝圖	-	-	-					
J861-GW-YZ04	格柵玉料組裝圖	-	-	-					
J861-GW-YZ04A	格柵玉料組裝圖	-	-	-					
J861-GW-YZ05	格柵玉料組裝圖	-	-	-					
J861-GW-YZ05A	格柵玉料組裝圖	-	-	-					
J861-GW-YZ06	格柵玉料組裝圖	-	-	-					
J861-GW-YZ06A	格柵玉料組裝圖	-	-	-					
J861-GW-YZ07	格柵玉料組裝圖	-	A	B					
J861-GW-YZ07A	格柵玉料組裝圖	-	A	A					
J861-GW-YZ08	格柵玉料組裝圖	-	A	B					
J861-GW-YZ08A	格柵玉料組裝圖	-	A	A					
J861-GW-YZ09	格柵玉料組裝圖	-	A	B					
J861-GW-YZ18	格柵玉料組裝圖	-	A	B					
J861-GW-YZ19	格柵玉料組裝圖	-	A	B					
J861-GW-YZ20	格柵玉料組裝圖	-	A	B					
J861-GW-YZ21	格柵玉料組裝圖	-	A	B					
J861-GW-YZ22	格柵玉料組裝圖	-	A	B					
J861-GW-YZ23	格柵玉料組裝圖	-	A	B					
J861-GW-YZ24	格柵玉料組裝圖	-	A	B					
J861-GW-YZ37	格柵玉料組裝圖	-	-	-					
J861-GW-YZ37A	格柵玉料組裝圖	-	-	-					
J861-GW-BY01	百葉組裝圖	-	-	-					
J861-GW-BY02	百葉組裝圖	-	-	-					
J861-GW-BY03	百葉組裝圖	-	-	-					
J861-GW-BY04	百葉組裝圖	-	-	-					
J861-GW-BY05	百葉組裝圖	-	-	-					
J861-GW-BY06	百葉組裝圖	-	-	-					
J861-GW-BY07	百葉組裝圖	-	-	-					
J861-GW-BY08	百葉組裝圖	-	-	-					
J861-GW-BY09	百葉組裝圖	-	-	-					
J861-GW-BY10	百葉組裝圖	-	-	-					
J861-GW-BY11	百葉組裝圖	-	-	-					
J861-GW-BY12	百葉組裝圖	-	-	-					
J861-GW-BY13	百葉組裝圖	-	-	-					
J861-GW-BY14	百葉組裝圖	-	-	-					
J861-GW-BY15	百葉組裝圖	-	-	-					
J861-GW-Q-FK01	鋁邊通加工圖	-	-	-					

圖則登記表 DRAWING REGISTER									
工程名稱 Project Title: 己連拿利		接收日期 Receiving Date (適用於客戶圖則)							
GLASS WALL項目		年							
工程編號 Project No: J-861		月							
分發予 Distributed To		日							
		發出日期 Issued Date							
		年	25	25					
		月	8	11	12				
		日	14	25	29				
圖則編號 Drg. No.	圖則名稱 Drawing Title	修訂編號 Revision No.							
J861-GW-Q-FK01R	鋁邊通加工圖	-	-	-					
J861-GW-Q-FK11R	鋁邊通加工圖	-	-	-					
J861-GW-Q-FK03	鋁邊通加工圖	-	A	B					
J861-GW-Q-FK03R	鋁邊通加工圖	-	A	B					
J861-GW-Q-FK07	鋁邊通加工圖	-	-	A					
J861-GW-Q-FK07R	鋁邊通加工圖	-	-	A					
J861-GW-Q-FK18	鋁邊通加工圖	-	-	-					
J861-GW-Q-FK18R	鋁邊通加工圖	-	-	-					
J861-GW-Q-FK09	鋁邊通加工圖	-	A	B					
J861-GW-Q-FK09R	鋁邊通加工圖	-	A	B					
J861-GW-Q-FK10	鋁邊通加工圖	-	-	-					
J861-GW-Q-FK10R	鋁邊通加工圖	-	-	-					
J861-GW-Q-FK37	鋁邊通加工圖	-	-	-					
J861-GW-Q-FK37R	鋁邊通加工圖	-	-	-					
J861-GW-H-FK01	鋁邊通加工圖	-	-	-					
J861-GW-H-FK01R	鋁邊通加工圖	-	-	-					
J861-GW-H-FK03	鋁邊通加工圖	-	-	A					
J861-GW-H-FK03R	鋁邊通加工圖	-	-	A					
J861-GW-H-FK07R	鋁邊通加工圖	-	-	-					
J861-GW-H-FK25	鋁邊通加工圖	-	-	-					
J861-GW-H-FK31R	鋁邊通加工圖	-	-	-					
J861-GW-H-FK37	鋁邊通加工圖	-	-	-					
J861-GW-LJ01	鋁角加工圖	-	-	A					
J861-GW-H-FK02	鋁邊通加工圖	-	-	-					
J861-GW-H-FK02R	鋁邊通加工圖	-	-	-					
J861-GW-QB01	格柵玉企巴加工圖	-	-	-					
J861-GW-QB01R	格柵玉企巴加工圖	-	-	-					
J861-GW-LT02	鋁通加工圖	-	-	-					
J861-GW-H-Y01	鋁通加工圖	-	A	B					
J861-GW-H-Y02	鋁通加工圖	-	-	-					
J861-GW-Q-T03	鋁通加工圖	-	A	B					
J861-GW-Q-T07A	鋁通加工圖	-	A	A					
J861-GW-H-LT03	鋁通加工圖	-	A	A					
J861-GW-QB03	格柵玉企巴加工圖	-	-	-					
J861-GW-QB04	格柵玉企巴加工圖	-	-	-					
J861-GW-QB05	格柵玉企巴加工圖	-	-	-					
J861-GW-QB06	格柵玉企巴加工圖	-	-	-					
J861-GW-QB07	格柵玉企巴加工圖	-	A	A					
J861-GW-QB08	格柵玉企巴加工圖	-	A	A					
J861-GW-QB09	格柵玉企巴加工圖	-	A	B					
J861-GW-QB18	格柵玉企巴加工圖	-	A	A					
J861-GW-QB19	格柵玉企巴加工圖	-	A	A					
J861-GW-QB20	格柵玉企巴加工圖	-	A	A					
J861-GW-QB21	格柵玉企巴加工圖	-	A	A					
J861-GW-QB22	格柵玉企巴加工圖	-	A	A					
J861-GW-QB23	格柵玉企巴加工圖	-	A	A					
J861-GW-QB24	格柵玉企巴加工圖	-	A	A					
J861-GW-QB03R	格柵玉企巴加工圖	-	-	-					
J861-GW-QB04R	格柵玉企巴加工圖	-	-	-					
J861-GW-QB05R	格柵玉企巴加工圖	-	-	-					
J861-GW-QB06R	格柵玉企巴加工圖	-	-	-					
J861-GW-QB07R	格柵玉企巴加工圖	-	A	A					
J861-GW-QB08R	格柵玉企巴加工圖	-	A	A					
J861-GW-QB09R	格柵玉企巴加工圖	-	A	B					
J861-GW-QB18R	格柵玉企巴加工圖	-	A	A					
J861-GW-QB19R	格柵玉企巴加工圖	-	A	A					
J861-GW-QB20R	格柵玉企巴加工圖	-	A	A					
J861-GW-QB21R	格柵玉企巴加工圖	-	A	A					






美特鋁質 有限公司
MIDI Aluminium Fabricator Ltd.

工程號 J861 地盤 己連拿利

窗號	J861-GW-YZ07	幅数	1	W	1839.5	
				H	937.5	
				H1	931.5	
序號	料號	名稱	出筭	長度	支/幅	加工說明
1	X86691	120x40x3mm鋁通-企	直口	931.5	12	J861-GW-Q-T07
2	B05509	格柵玉企巴	直口	1839.5	1	J861-GW-QB07
3	B05509	格柵玉企巴	直口	1839.5	1	J861-GW-QB07R

窗號	J861-GW-YZ07B	幅数	1	W	1839.5	
				H	1933	
				H1	1927	
序號	料號	名稱	出筭	長度	支/幅	加工說明
1	X86691	120x40x3mm鋁通-企	直口	1927	12	J861-GW-Q-T07B
2	B05509	格柵玉企巴	直口	1839.5	1	J861-GW-QB07B
3	B05509	格柵玉企巴	直口	1839.5	1	J861-GW-QB07BR

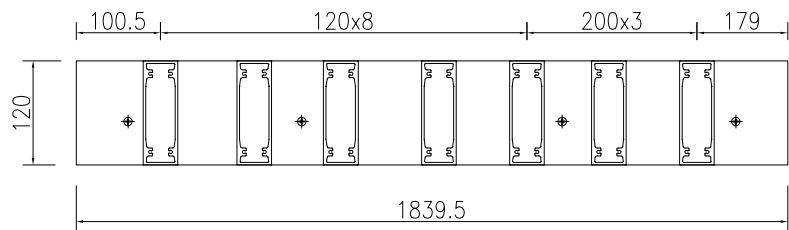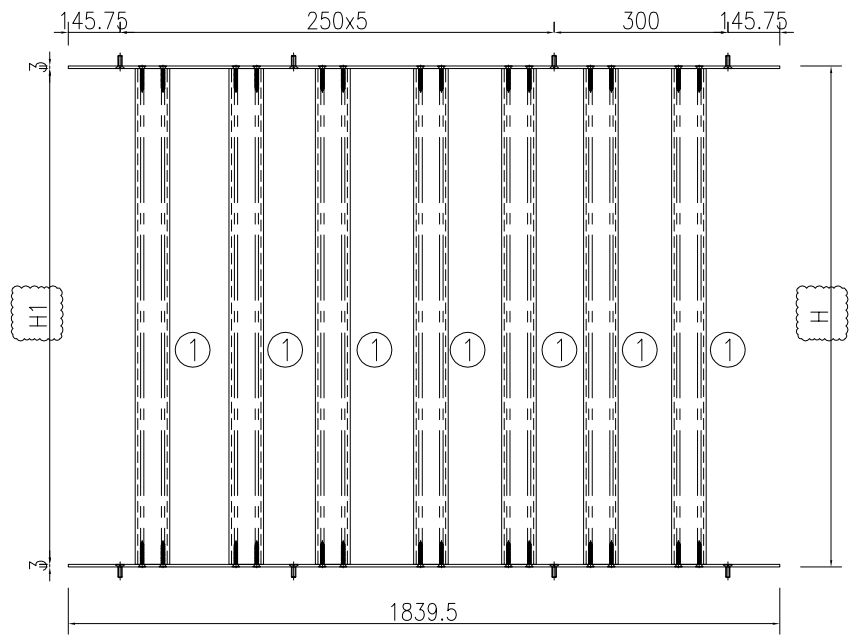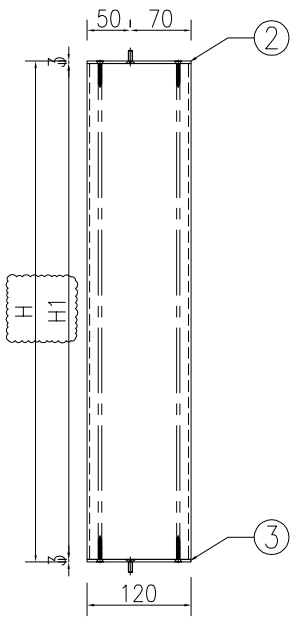


名稱	格柵玉料組裝圖	制圖	WYY	2025-08-10	修改	A	B
材料	詳見加工圖	復核			日期	2025.11.25	2025.12.28
顏色	LX01963MH(耐候木紋)	批准			圖號	J861-GW-YZ07	

窗號	J861-GW-KZ09B	幅數	2	WSO	941	
W	926	H	787.5	HSO	802.5	
序號	料號	名稱	出筭	長度	支/幅	加工說明
1	X86689	鋁邊通-橫	45°	926	1	J861-GW-H-FK09B
2	X86689	鋁邊通-橫	45°	926	1	J861-GW-H-FK09BR
3	X86689	鋁邊通-企	45°	787.5	1	J861-GW-Q-FK09B
4	X86689	鋁邊通-企	45°	787.5	1	J861-GW-Q-FK09BR
5	X86021	65x65x4.5mm鋁角	直口	100	8	J861-GW-LJ01
6	格柵玉料組裝圖1				1	J861-GW-YZ09B

工程號 J861 地盤 己連拿利

注：格柵框與格柵玉在廠組裝

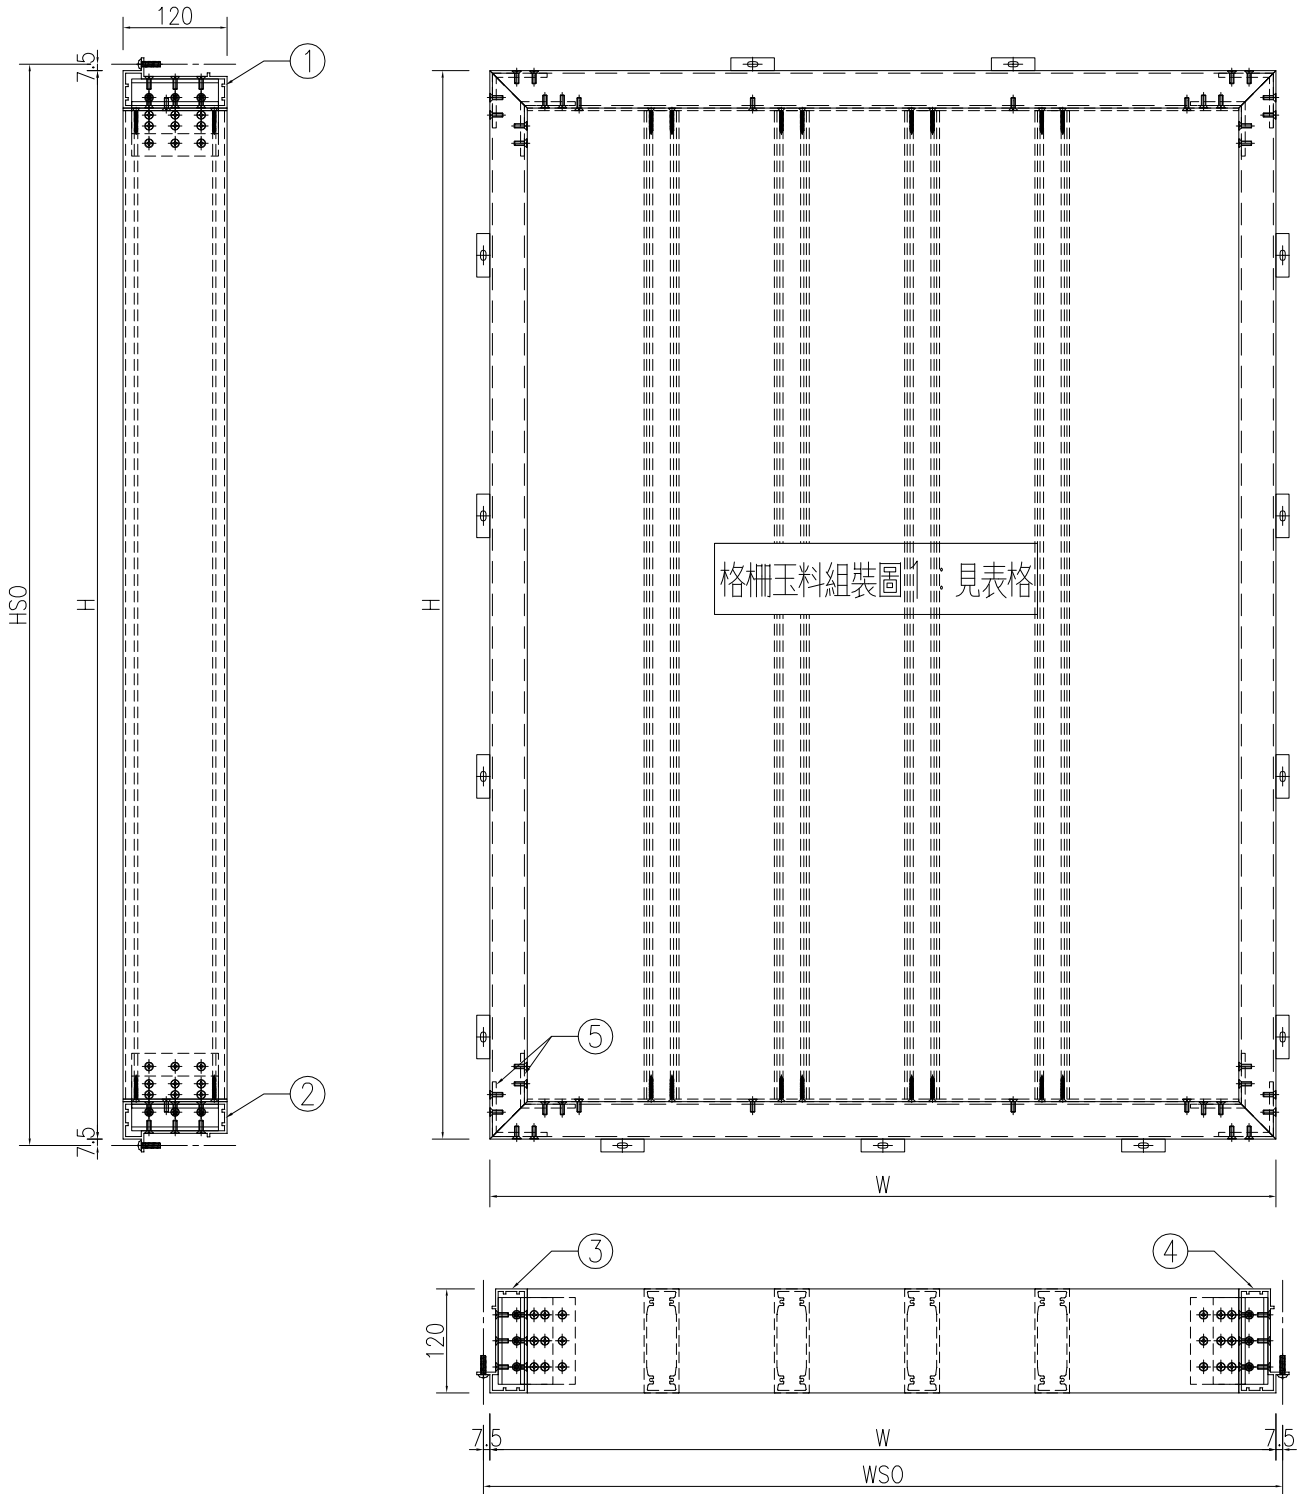

名稱	格柵框料組裝圖	制圖	WYY	2025-12-28	修改		
材料	詳見加工圖	復核			日期		
顏色	LX01963MH(耐候木紋)	批准			圖號	J861-GW-KZ09A	



加工圖見：J861-GW-KZ07

工程號	J861	地盤	己連拿利
-----	------	----	------

窗 如	窗號	J861-GW-KZ07	幅数	1	WSO	1942.5
	W	1927.5	H	4225	HSO	4240
	A	1010	B	1975	C	1255
序 號	料號	名稱	出筭	長度	支/幅	加工說明
1	X86689	铝边通-橫	45°	1927.5	1	J861-GW-H-FK07
2	X86689	铝边通-橫	45°	1927.5	1	J861-GW-H-FK07R
3	X86689	铝边通-企	45°	4225	1	J861-GW-Q-FK07
4	X86689	铝边通-企	45°	4225	1	J861-GW-Q-FK07R
5	X86691	120x40x3mm铝通	直口	1840.5	2	J861-GW-H-LT07
6	X86021	65x65x4.5mm铝角	直口	100	8	J861-GW-LJ01
7	格柵玉料組裝圖1				1	J861-GW-YZ07
8	格柵玉料組裝圖2				1	J861-GW-YZ07A
9	格柵玉料組裝圖3				1	J861-GW-YZ07B

窗 如	窗號	J861-GW-KZ08	幅数	1	WSO	1942.5
	W	1927.5	H	4225	HSO	4240
	A	1010	B	1975	C	1255
序 號	料號	名稱	出筭	長度	支/幅	加工說明
1	X86689	铝边通-橫	45°	1927.5	1	J861-GW-H-FK08
2	X86689	铝边通-橫	45°	1927.5	1	J861-GW-H-FK08R
3	X86689	铝边通-企	45°	4225	1	J861-GW-Q-FK08
4	X86689	铝边通-企	45°	4225	1	J861-GW-Q-FK08R
5	X86691	120x40x3mm铝通	直口	1840.5	2	J861-GW-H-LT08
6	X86021	65x65x4.5mm铝角	直口	100	8	J861-GW-LJ01
7	格柵玉料組裝圖1				1	J861-GW-YZ08
8	格柵玉料組裝圖2				1	J861-GW-YZ08A
9	格柵玉料組裝圖3				1	J861-GW-YZ08B


名稱	數據表	制圖	WYY	2025-08-10	修改	A	B	
材料	-	復核			日期	2025.11.25	2025.12.28	
顏色	-	批准			圖號	J861-GW-KZ07-1		



窗號	J861-GW-KZ09	幅數	2	WSO	941	
W	926	H	2765	HSO	2780	
		A	2400	B	380	
序號	料號	名稱	出筭	長度	支/幅	加工說明
1	X86689	鋁邊通-橫	45°	926	1	J861-GW-H-FK09
2	X86689	鋁邊通-橫	45°	926	1	J861-GW-H-FK09R
3	X86689	鋁邊通-企	45°	2765	1	J861-GW-Q-FK09
4	X86689	鋁邊通-企	45°	2765	1	J861-GW-Q-FK09R
5	X86021	65x65x4.5mm鋁角	直口	100	8	J861-GW-LJ01
6	X86691	120x40x3mm鋁通	直口	839	1	J861-GW-H-LT09
7		格柵玉料組裝圖1			1	J861-GW-YZ09
8		格柵玉料組裝圖2			1	J861-GW-YZ09A

工程號 J861 地盤 己連拿利

注：格柵框與格柵玉在廠組裝

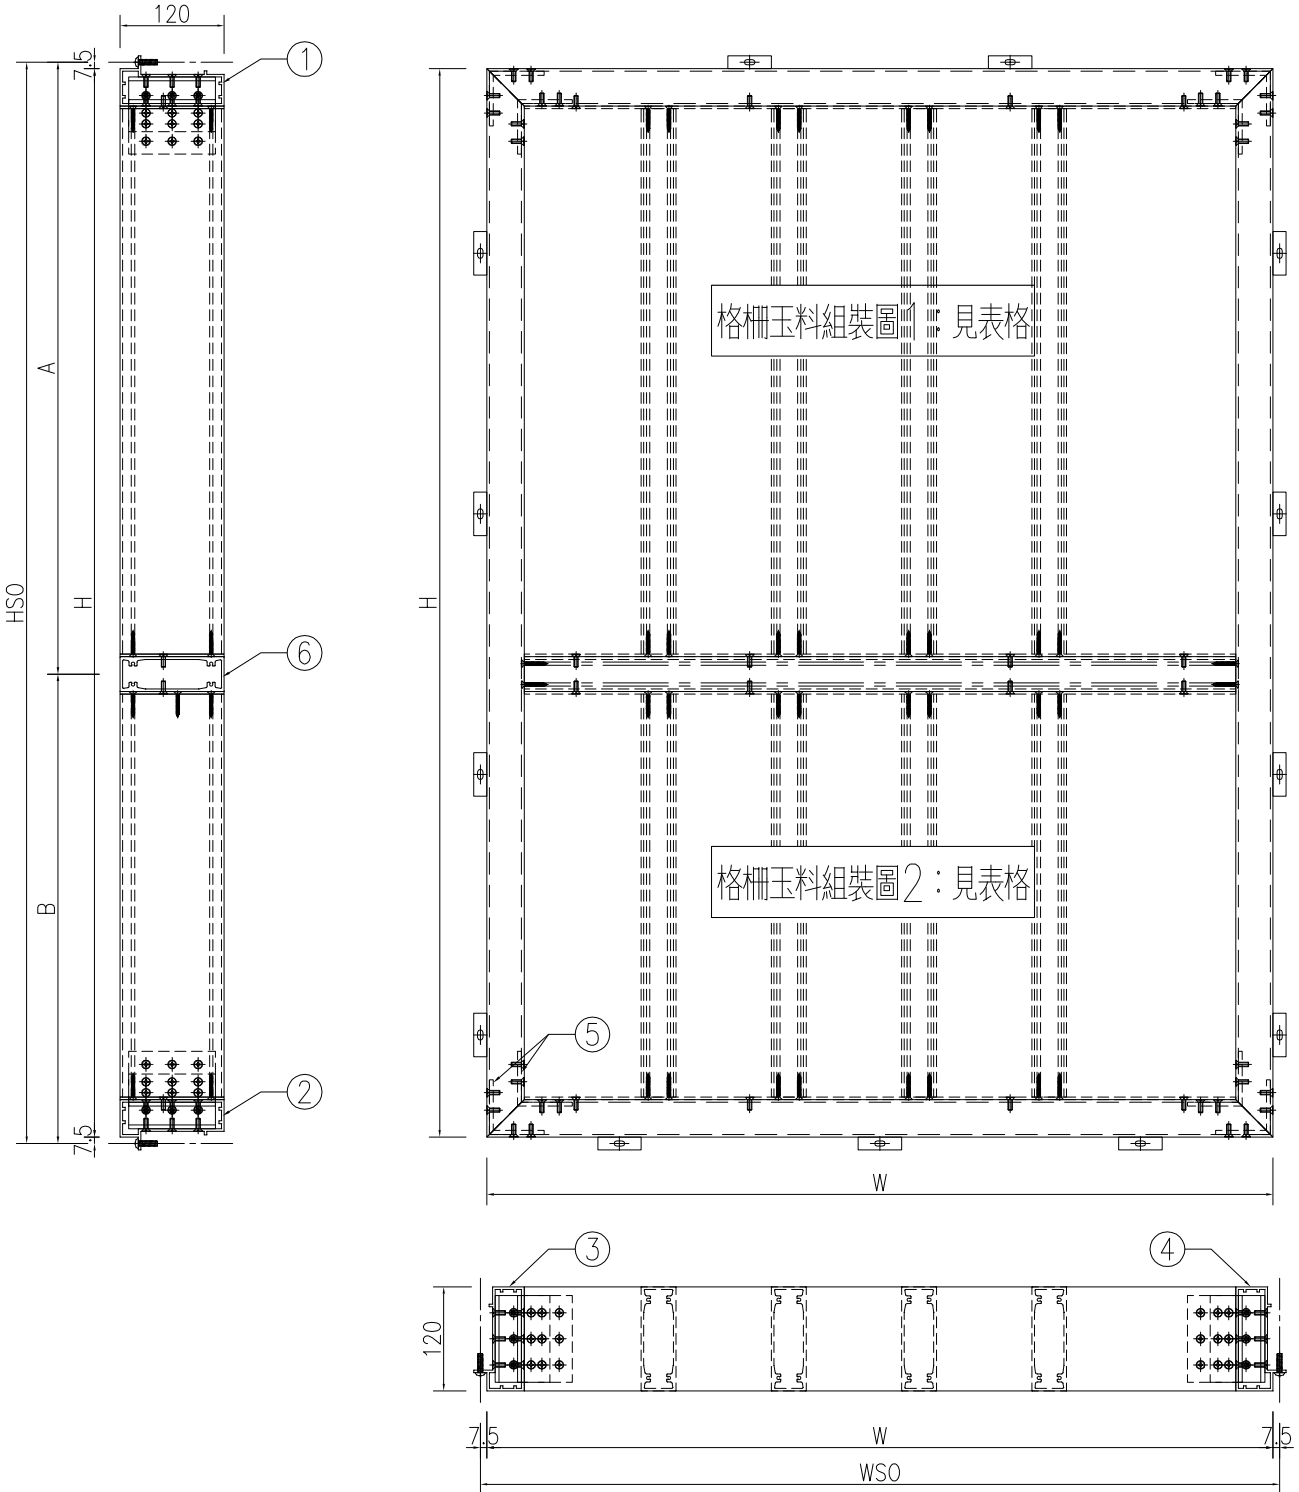

名稱	格柵框料組裝圖	制圖	WYY	2025-08-10	修改	A	B
材料	詳見加工圖	復核			日期	2025.11.25	2025.12.28
顏色	LX01963MH(耐候木紋)	批准			圖號	J861-GW-KZ09	

工程號	J861	地盤	己連拿利
-----	------	----	------

窗號	J861-GW-KZ18		幅數	1	WSO	1810
W	1795	H	3030	HSO	3045	
A	615	B	1400	C	1030	
序號	料號	名稱	出筒	長度	支/幅	加工說明
1	X86689	鉛邊通-橫	45°	1795	1	J861-GW-H-FK18
2	X86689	鉛邊通-橫	45°	1795	1	J861-GW-H-FK18R
3	X86689	鉛邊通-企	45°	3030	1	J861-GW-Q-FK18
4	X86689	鉛邊通-企	45°	3030	1	J861-GW-Q-FK18R
5	X86021	65x65x4.5mm鉛角	直口	100	8	J861-GW-LJ01
6	X86691	120x40x3mm鉛通	直口	1708	2	J861-GW-H-LT18
7		格柵玉料組裝圖1			1	J861-GW-YZ18
8		格柵玉料組裝圖2			1	J861-GW-YZ18A
9		格柵玉料組裝圖3			1	J861-GW-YZ18B
窗號	J861-GW-KZ19		幅數	3	WSO	350
W	335	H	3030	HSO	3045	
A	615	B	1400	C	1030	
序號	料號	名稱	出筒	長度	支/幅	加工說明
1	X86689	鉛邊通-橫	45°	335	1	J861-GW-H-FK19
2	X86689	鉛邊通-橫	45°	335	1	J861-GW-H-FK19R
3	X86689	鉛邊通-企	45°	3030	1	J861-GW-Q-FK19
4	X86689	鉛邊通-企	45°	3030	1	J861-GW-Q-FK19R
5	X86021	65x65x4.5mm鉛角	直口	100	8	J861-GW-LJ01
6	X86691	120x40x3mm鉛通	直口	248	2	J861-GW-H-LT19
7		格柵玉料組裝圖1			1	J861-GW-YZ19
8		格柵玉料組裝圖2			1	J861-GW-YZ19A
9		格柵玉料組裝圖3			1	J861-GW-YZ19B
窗號	J861-GW-KZ20		幅數	1	WSO	1450
W	1435	H	3030	HSO	3045	
A	615	B	1400	C	1030	
序號	料號	名稱	出筒	長度	支/幅	加工說明
1	X86689	鉛邊通-橫	45°	1435	1	J861-GW-H-FK20
2	X86689	鉛邊通-橫	45°	1435	1	J861-GW-H-FK20R
3	X86689	鉛邊通-企	45°	3030	1	J861-GW-Q-FK20
4	X86689	鉛邊通-企	45°	3030	1	J861-GW-Q-FK20R
5	X86021	65x65x4.5mm鉛角	直口	100	8	J861-GW-LJ01
6	X86691	120x40x3mm鉛通	直口	1348	2	J861-GW-H-LT20
7		格柵玉料組裝圖1			1	J861-GW-YZ20
8		格柵玉料組裝圖2			1	J861-GW-YZ20A
9		格柵玉料組裝圖3			1	J861-GW-YZ20B
窗號	J861-GW-KZ21		幅數	1	WSO	1050
W	1035	H	3030	HSO	3045	
A	615	B	1400	C	1030	
序號	料號	名稱	出筒	長度	支/幅	加工說明
1	X86689	鉛邊通-橫	45°	1035	1	J861-GW-H-FK21
2	X86689	鉛邊通-橫	45°	1035	1	J861-GW-H-FK21R
3	X86689	鉛邊通-企	45°	3030	1	J861-GW-Q-FK21
4	X86689	鉛邊通-企	45°	3030	1	J861-GW-Q-FK21R
5	X86021	65x65x4.5mm鉛角	直口	100	8	J861-GW-LJ01
6	X86691	120x40x3mm鉛通	直口	948	2	J861-GW-H-LT21
7		格柵玉料組裝圖1			1	J861-GW-YZ21
8		格柵玉料組裝圖2			1	J861-GW-YZ21A
9		格柵玉料組裝圖3			1	J861-GW-YZ21B
窗號	J861-GW-KZ22		幅數	1	WSO	1050
W	1035	H	3030	HSO	3045	
A	615	B	1400	C	1030	
序號	料號	名稱	出筒	長度	支/幅	加工說明
1	X86689	鉛邊通-橫	45°	1035	1	J861-GW-H-FK22
2	X86689	鉛邊通-橫	45°	1035	1	J861-GW-H-FK22R
3	X86689	鉛邊通-企	45°	3030	1	J861-GW-Q-FK22
4	X86689	鉛邊通-企	45°	3030	1	J861-GW-Q-FK22R
5	X86021	65x65x4.5mm鉛角	直口	100	8	J861-GW-LJ01
6	X86691	120x40x3mm鉛通	直口	948	2	J861-GW-H-LT22
7		格柵玉料組裝圖1			1	J861-GW-YZ22
8		格柵玉料組裝圖2			1	J861-GW-YZ22A
9		格柵玉料組裝圖3			1	J861-GW-YZ22B
窗號	J861-GW-KZ23		幅數	1	WSO	1610
W	1595	H	3030	HSO	3045	
A	615	B	1400	C	1030	
序號	料號	名稱	出筒	長度	支/幅	加工說明
1	X86689	鉛邊通-橫	45°	1595	1	J861-GW-H-FK23
2	X86689	鉛邊通-橫	45°	1595	1	J861-GW-H-FK23R
3	X86689	鉛邊通-企	45°	3030	1	J861-GW-Q-FK23
4	X86689	鉛邊通-企	45°	3030	1	J861-GW-Q-FK23R
5	X86021	65x65x4.5mm鉛角	直口	100	8	J861-GW-LJ01
6	X86691	120x40x3mm鉛通	直口	1508	2	J861-GW-H-LT23
7		格柵玉料組裝圖1			1	J861-GW-YZ23
8		格柵玉料組裝圖2			1	J861-GW-YZ23A
9		格柵玉料組裝圖3			1	J861-GW-YZ23B
窗號	J861-GW-KZ24		幅數	1	WSO	1960
W	1945	H	3030	HSO	3045	
A	615	B	1400	C	1030	
序號	料號	名稱	出筒	長度	支/幅	加工說明
1	X86689	鉛邊通-橫	45°	1945	1	J861-GW-H-FK24
2	X86689	鉛邊通-橫	45°	1945	1	J861-GW-H-FK24R
3	X86689	鉛邊通-企	45°	3030	1	J861-GW-Q-FK24
4	X86689	鉛邊通-企	45°	3030	1	J861-GW-Q-FK24R
5	X86021	65x65x4.5mm鉛角	直口	100	8	J861-GW-LJ01
6	X86691	120x40x3mm鉛通	直口	1858	2	J861-GW-H-LT24
7		格柵玉料組裝圖1			1	J861-GW-YZ24
8		格柵玉料組裝圖2			1	J861-GW-YZ24A
9		格柵玉料組裝圖3			1	J861-GW-YZ24B




名稱	數據表	制圖	WYY	2025-08-10	修改	A	B
材料	-	復核			日期	2025.11.25	2025.12.28
顏色	-	批准			圖號	J861-GW-KZ18-1	




工程號	J861	地盤	己連拿利
-----	------	----	------

窗號	J861-GW-YZ08	幅数	1	W	1839.5	
				H	937.5	
				H1	931.5	
序號	料號	名稱	出筍	長度	支/幅	加工說明
1	X86691	120x40x3mm鋁通-企	直口	931.5	12	J861-GW-Q-T08
2	B05509	格柵玉企巴	直口	1839.5	1	J861-GW-QB08
3	B05509	格柵玉企巴	直口	1839.5	1	J861-GW-QB08R

窗號	J861-GW-YZ08B	幅数	1	W	1839.5	
				H	1933	
				H1	1927	
序號	料號	名稱	出筍	長度	支/幅	加工說明
1	X86691	120x40x3mm鋁通-企	直口	1927	12	J861-GW-Q-T08B
2	B05509	格柵玉企巴	直口	1839.5	1	J861-GW-QB08B
3	B05509	格柵玉企巴	直口	1839.5	1	J861-GW-QB08BR

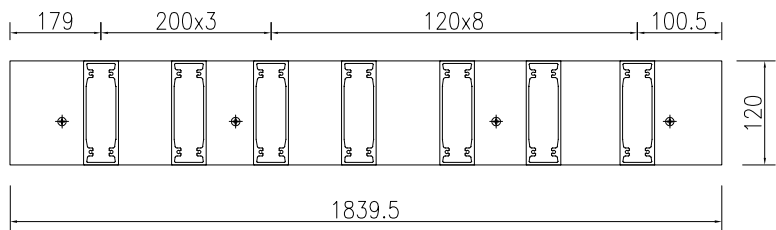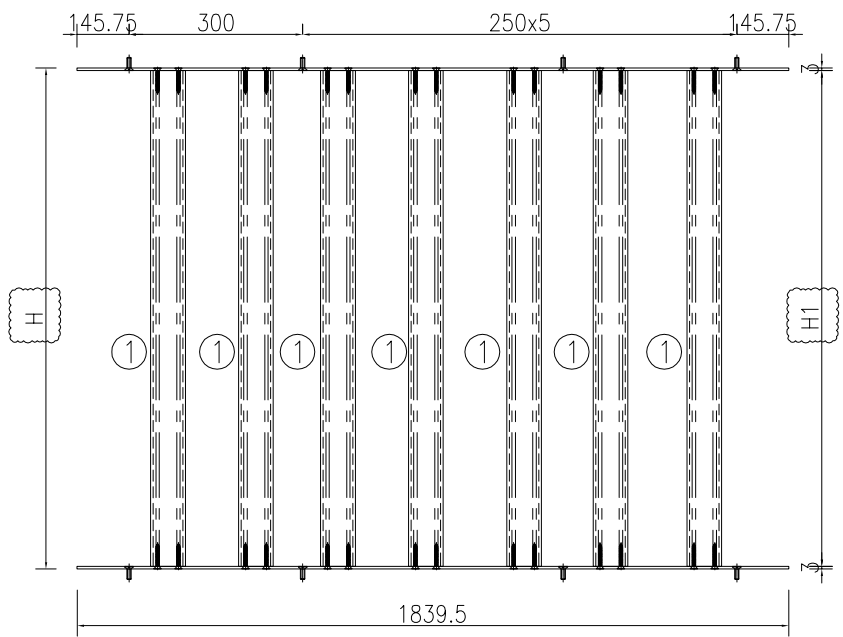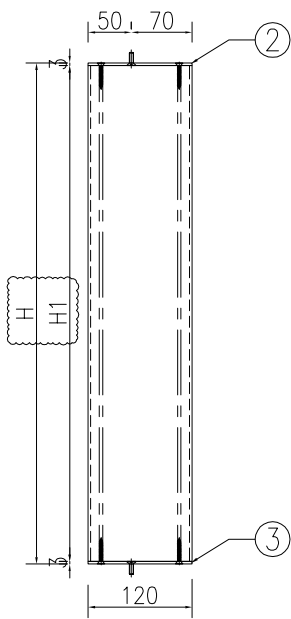

名稱	格柵玉料組裝圖	制圖	WYY	2025-08-10	修改	A	B
材料	詳見加工圖	復核			日期	2025.11.25	2025.12.28
顏色	LX01963MH(耐候木紋)	批准			圖號	J861-GW-YZ08	

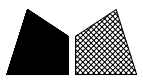




美特鋁質 有限公司
MIDI Aluminium Fabricator Ltd.

工程號	J861	地盤	己連拿利
-----	------	----	------

窗號	J861-GW-YZ09	幅数	2	W	838	
				H	2327.5	
				H1	2321.5	
序號	料號	名稱	出筍	長度	支/幅	加工說明
1	X86691	120x40x3mm鋁通-企	直口	2321.5	3	J861-GW-Q-T09A
2	B05509	格柵玉企巴	直口	838	1	J861-GW-QB09
3	B05509	格柵玉企巴	直口	838	1	J861-GW-QB09R

窗號	J861-GW-YZ09A	幅数	2	W	838	
				H	307.5	
				H1	301.5	
序號	料號	名稱	出筍	長度	支/幅	加工說明
1	X86691	120x40x3mm鋁通-企	直口	301.5	3	J861-GW-Q-T09A
2	B05509	格柵玉企巴	直口	838	1	J861-GW-QB09A
3	B05509	格柵玉企巴	直口	838	1	J861-GW-QB09AR

窗號	J861-GW-YZ09B	幅数	2	W	838	
				H	699.5	
				H1	693.5	
序號	料號	名稱	出筍	長度	支/幅	加工說明
1	X86691	120x40x3mm鋁通-企	直口	693.5	3	J861-GW-Q-T09B
2	B05509	格柵玉企巴	直口	838	1	J861-GW-QB09B
3	B05509	格柵玉企巴	直口	838	1	J861-GW-QB09BR

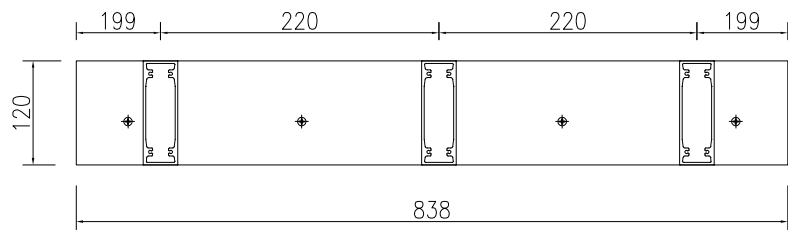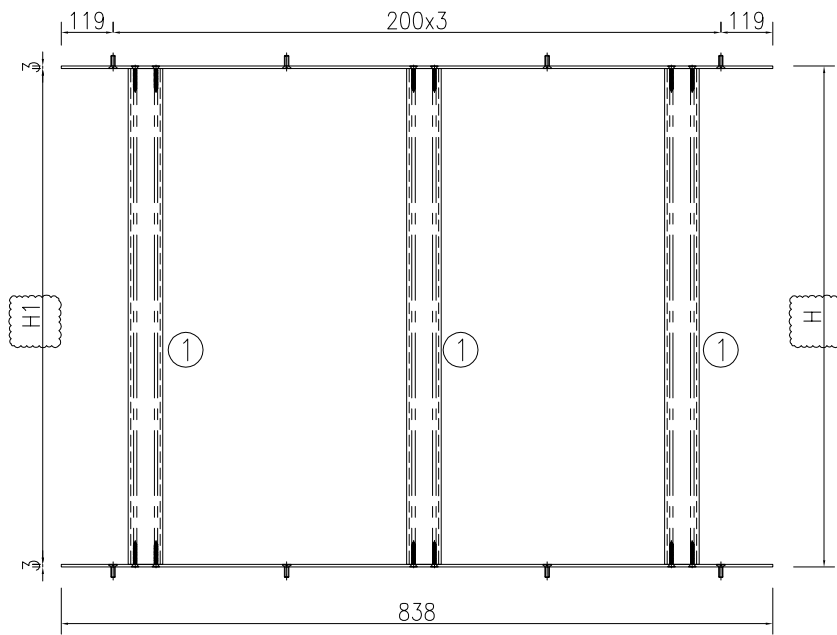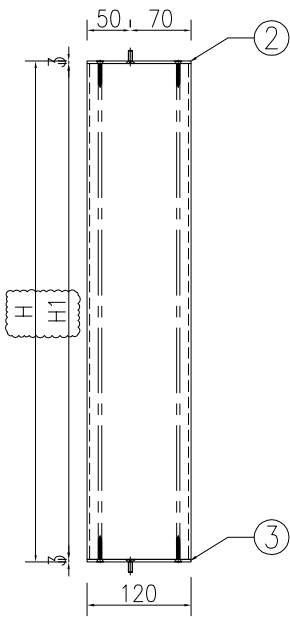

名稱	格柵玉料組裝圖	制圖	WYY	2025-08-10	修改	A	B
材料	詳見加工圖	復核			日期	2025.11.25	2025.12.28
顏色	LX01963MH(耐候木紋)	批准			圖號	J861-GW-YZ09	






美特鋁質 有限公司
MIDI Aluminium Fabricator Ltd.

工程號	J861	地盤	己連拿利
-----	------	----	------


窗號	J861-GW-YZ18	幅数	1	W	1707	
				H	542.5	
				H1	536.5	
序號	料號	名稱	出筭	長度	支/幅	加工說明
1	X86690	60x20x3mm鋁通-企	直口	536.5	21	J861-GW-Q-Y18
2	B05509	格柵玉企巴	直口	1707	1	J861-GW-QB18
3	B05509	格柵玉企巴	直口	1707	1	J861-GW-QB18R

窗號	J861-GW-YZ18A	幅数	1	W	1707	
				H	1358	
				H1	1352	
序號	料號	名稱	出筭	長度	支/幅	加工說明
1	X86690	60x20x3mm鋁通-企	直口	1352	21	J861-GW-Q-Y18A
2	B05509	格柵玉企巴	直口	1707	1	J861-GW-QB18A
3	B05509	格柵玉企巴	直口	1707	1	J861-GW-QB18AR

窗號	J861-GW-YZ18B	幅数	1	W	1707	
				H	957.5	
				H1	951.5	
序號	料號	名稱	出筭	長度	支/幅	加工說明
1	X86690	60x20x3mm鋁通-企	直口	951.5	21	J861-GW-Q-Y18B
2	B05509	格柵玉企巴	直口	1707	1	J861-GW-QB18B
3	B05509	格柵玉企巴	直口	1707	1	J861-GW-QB18BR

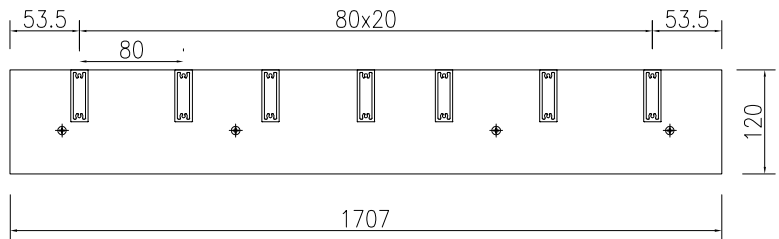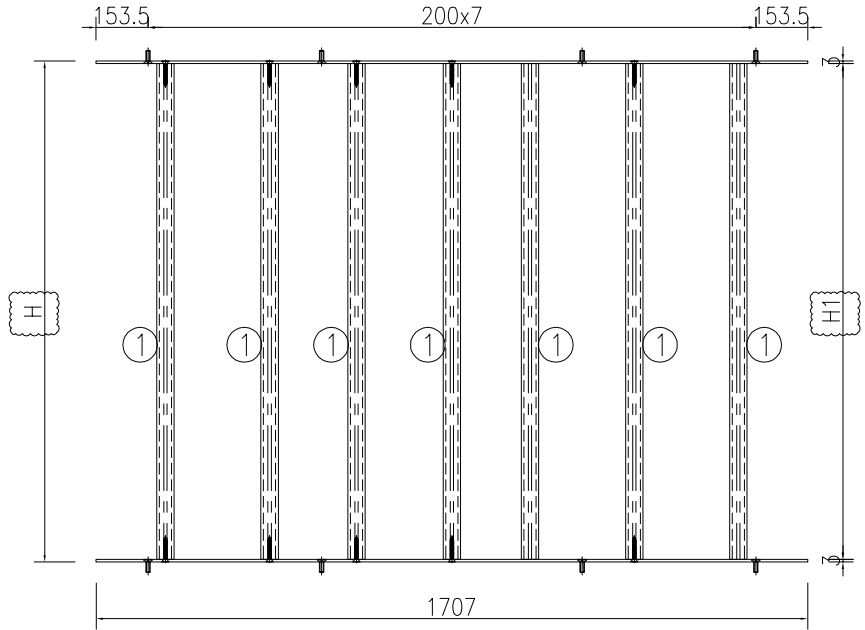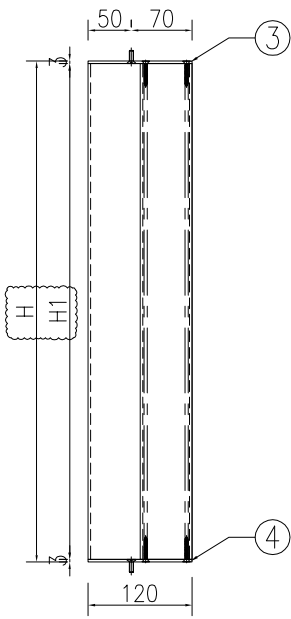

名稱	格柵玉料組裝圖	制圖	WYY	2025-08-10	修改	A	B
材料	詳見加工圖	復核			日期	2025.11.25	2025.12.28
顏色	LX01963MH(耐候木紋)	批准			圖號	J861-GW-YZ18	

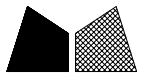




美特鋁質 有限公司
MIDI Aluminium Fabricator Ltd.

工程號	J861	地盤	己連拿利
-----	------	----	------


窗號	J861-GW-YZ19	幅数	3	W	247	
				H	542.5	
				H1	536.5	
序號	料號	名稱	出筍	長度	支/幅	加工說明
1	X86690	60x20x3mm 铝通-企	直口	536.5	4	J861-GW-Q-Y19
2	B05509	格柵玉企巴	直口	247	1	J861-GW-QB19
3	B05509	格柵玉企巴	直口	247	1	J861-GW-QB19R

窗號	J861-GW-YZ19A	幅数	3	W	247	
				H	1358	
				H1	1352	
序號	料號	名稱	出筍	長度	支/幅	加工說明
1	X86690	60x20x3mm 铝通-企	直口	1352	4	J861-GW-Q-Y19A
2	B05509	格柵玉企巴	直口	247	1	J861-GW-QB19A
3	B05509	格柵玉企巴	直口	247	1	J861-GW-QB19AR

窗號	J861-GW-YZ19B	幅数	3	W	247	
				H	957.5	
				H1	951.5	
序號	料號	名稱	出筍	長度	支/幅	加工說明
1	X86690	60x20x3mm 铝通-企	直口	951.5	4	J861-GW-Q-Y19B
2	B05509	格柵玉企巴	直口	247	1	J861-GW-QB19B
3	B05509	格柵玉企巴	直口	247	1	J861-GW-QB19BR

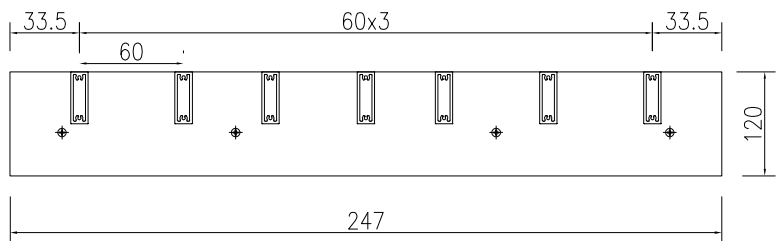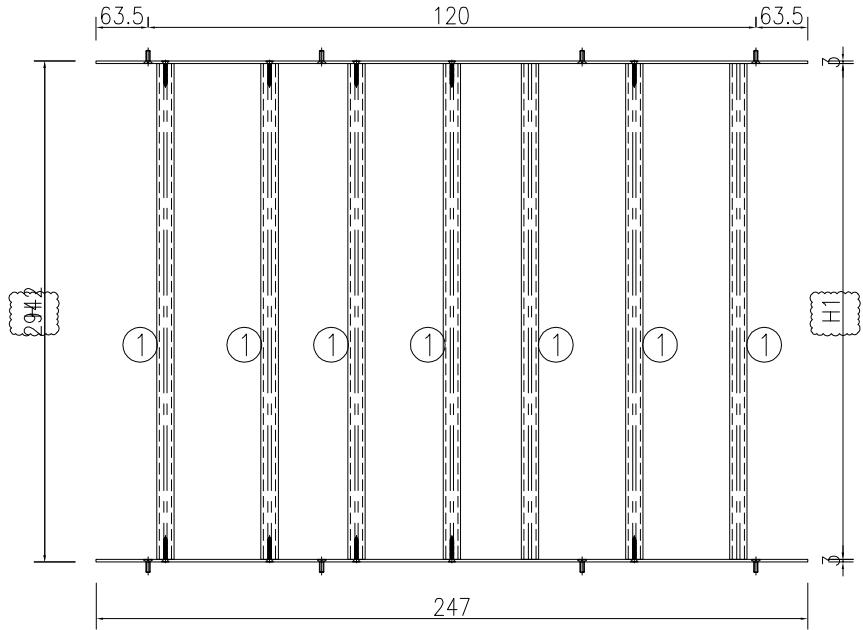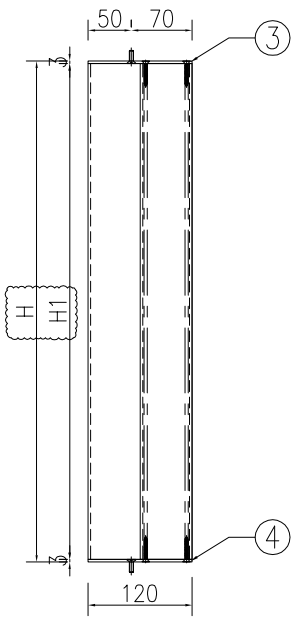

名稱	格柵玉料組裝圖	制圖	WYY	2025-08-10	修改	A	B
材料	詳見加工圖	復核			日期	2025.11.25	2025.12.28
顏色	LX01963MH(耐候木紋)	批准			圖號	J861-GW-YZ19	

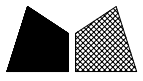




美特鋁質 有限公司
MIDI Aluminium Fabricator Ltd.

工程號	J861	地盤	己連拿利
-----	------	----	------

窗點	窗號	J861-GW-YZ20	幅数	1	W	1347	
					H	542.5	
					H1	536.5	
序號	料號	名稱	出筍	長度	支/幅	加工說明	
	1	X86690	60x20x3mm 铝通-企	直口	536.5	18	J861-GW-Q-YZ20
	2	B05509	格柵玉企巴	直口	1347	1	J861-GW-QB20
	3	B05509	格柵玉企巴	直口	1347	1	J861-GW-QB20R

窗點	窗號	J861-GW-YZ20A	幅数	1	W	1347	
					H	1358	
					H1	1352	
序號	料號	名稱	出筍	長度	支/幅	加工說明	
	1	X86690	60x20x3mm 铝通-企	直口	1352	18	J861-GW-Q-YZ20A
	2	B05509	格柵玉企巴	直口	1347	1	J861-GW-QB20A
	3	B05509	格柵玉企巴	直口	1347	1	J861-GW-QB20AR

窗點	窗號	J861-GW-YZ20B	幅数	1	W	1347	
					H	957.5	
					H1	951.5	
序號	料號	名稱	出筍	長度	支/幅	加工說明	
	1	X86690	60x20x3mm 铝通-企	直口	951.5	18	J861-GW-Q-YZ20B
	2	B05509	格柵玉企巴	直口	1347	1	J861-GW-QB20B
	3	B05509	格柵玉企巴	直口	1347	1	J861-GW-QB20BR

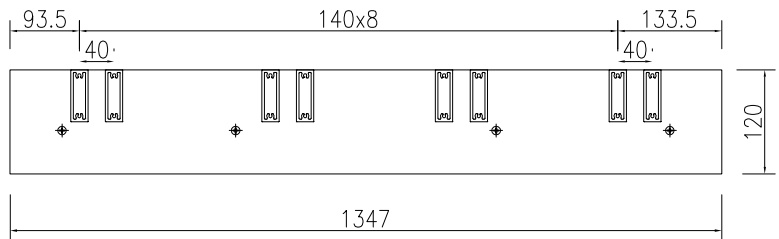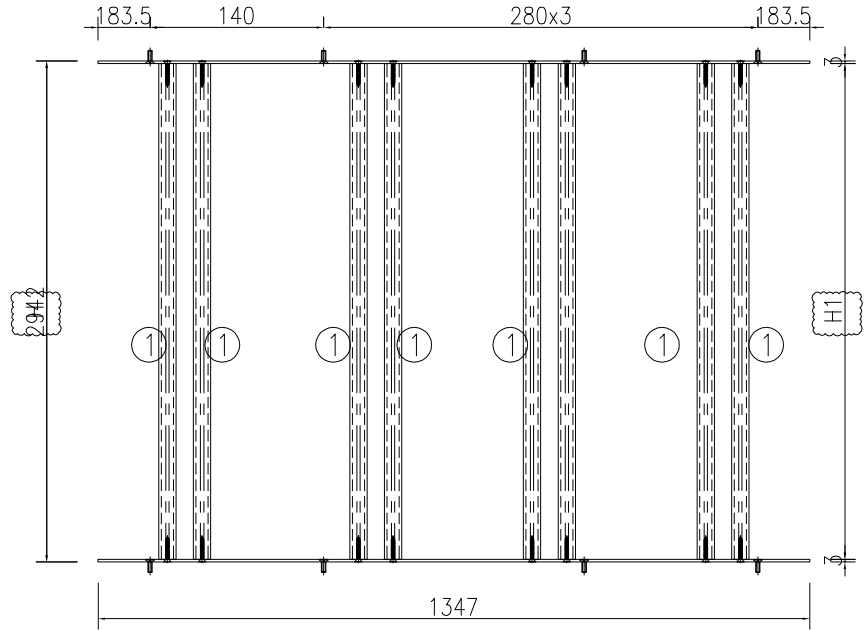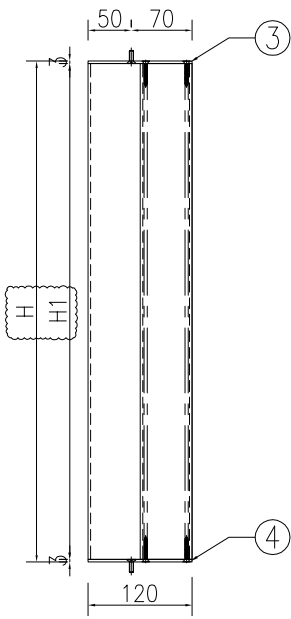

名稱	格柵玉料組裝圖	制圖	WYY	2025-08-10	修改	A	B
材料	詳見加工圖	復核			日期	2025.11.25	2025.12.28
顏色	LX01963MH(耐候木紋)	批准			圖號	J861-GW-YZ20	






美特鋁質 有限公司
MIDI Aluminium Fabricator Ltd.

工程號	J861	地盤	己連拿利
-----	------	----	------


窗號	J861-GW-YZ21	幅数	1	W	947		
				H	542.5		
				H1	536.5		
序號	料號	名稱	出筭	長度	支/幅	加工說明	
	1	X86690	60x20x3mm 铝通-企	直口	536.5	12	J861-GW-Q-YZ1
	2	B05509	格栅玉企巴	直口	947	1	J861-GW-QB21
	3	B05509	格栅玉企巴	直口	947	1	J861-GW-QB21R

窗號	J861-GW-YZ21A	幅数	1	W	947		
				H	1358		
				H1	1352		
序號	料號	名稱	出筭	長度	支/幅	加工說明	
	1	X86690	60x20x3mm 铝通-企	直口	1352	12	J861-GW-Q-YZ1A
	2	B05509	格栅玉企巴	直口	947	1	J861-GW-QB21A
	3	B05509	格栅玉企巴	直口	947	1	J861-GW-QB21AR

窗號	J861-GW-YZ21B	幅数	1	W	947		
				H	957.5		
				H1	951.5		
序號	料號	名稱	出筭	長度	支/幅	加工說明	
	1	X86690	60x20x3mm 铝通-企	直口	951.5	12	J861-GW-Q-YZ1B
	2	B05509	格栅玉企巴	直口	947	1	J861-GW-QB21B
	3	B05509	格栅玉企巴	直口	947	1	J861-GW-QB21BR

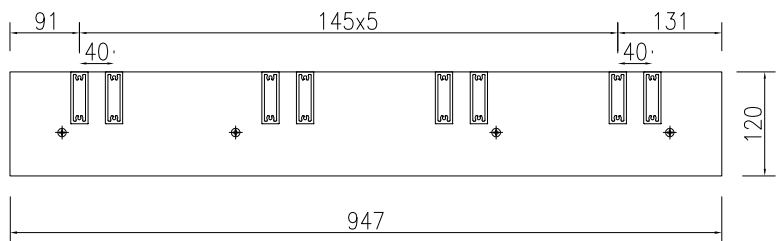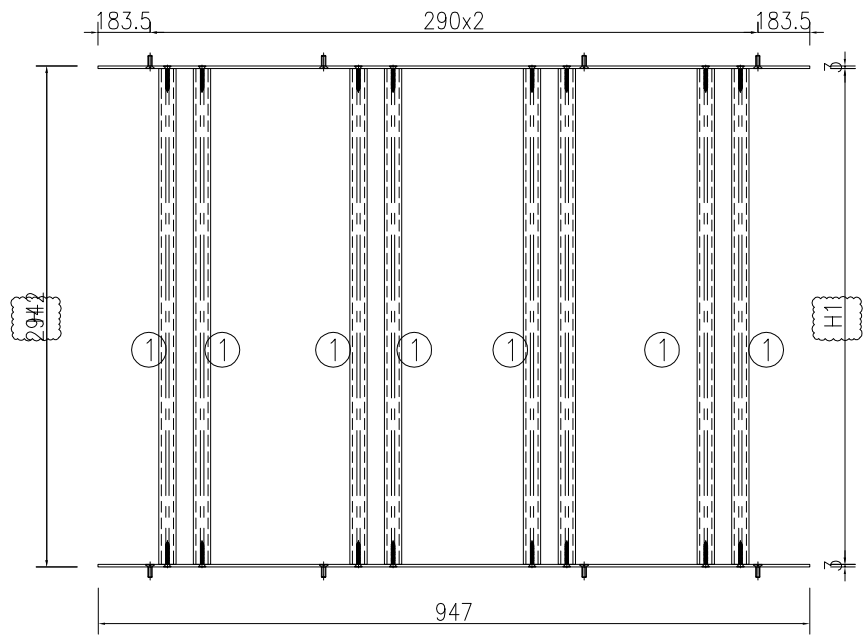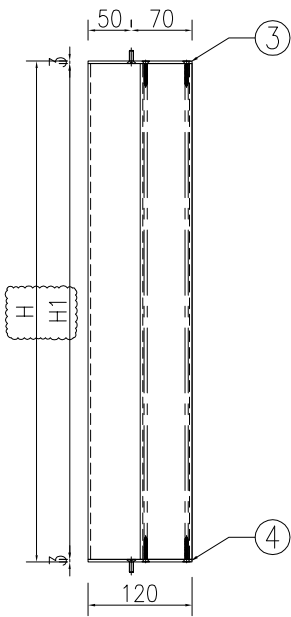




名稱	格栅玉料組裝圖	制圖	WYY	2025-08-10	修改	A	B
材料	詳見加工圖	復核			日期	2025.11.25	2025.12.28
顏色	LX01963MH(耐候木紋)	批准			圖號	J861-GW-YZ21	

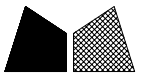

美特鋁質 有限公司
MIDI Aluminium Fabricator Ltd.

工程號	J861	地盤	己連拿利
-----	------	----	------

窗位	窗號	J861-GW-YZ22	幅数	1	W	947	
					H	542.5	
					H1	536.5	
序號	料號	名稱	出筭	長度	支/幅	加工說明	
	1	X86690	60x20x3mm鋁通-企	直口	536.5	12	J861-GW-Q-YZ22
	2	B05509	格柵玉企巴	直口	947	1	J861-GW-QB22
	3	B05509	格柵玉企巴	直口	947	1	J861-GW-QB22R
窗位	窗號	J861-GW-YZ22A	幅数	1	W	947	
					H	1358	
					H1	1352	
序號	料號	名稱	出筭	長度	支/幅	加工說明	
	1	X86690	60x20x3mm鋁通-企	直口	1352	12	J861-GW-Q-YZ22A
	2	B05509	格柵玉企巴	直口	947	1	J861-GW-QB22A
	3	B05509	格柵玉企巴	直口	947	1	J861-GW-QB22AR
窗位	窗號	J861-GW-YZ22A	幅数	1	W	947	
					H	957.5	
					H1	951.5	
序號	料號	名稱	出筭	長度	支/幅	加工說明	
	1	X86690	60x20x3mm鋁通-企	直口	951.5	12	J861-GW-Q-YZ22B
	2	B05509	格柵玉企巴	直口	947	1	J861-GW-QB22B
	3	B05509	格柵玉企巴	直口	947	1	J861-GW-QB22BR

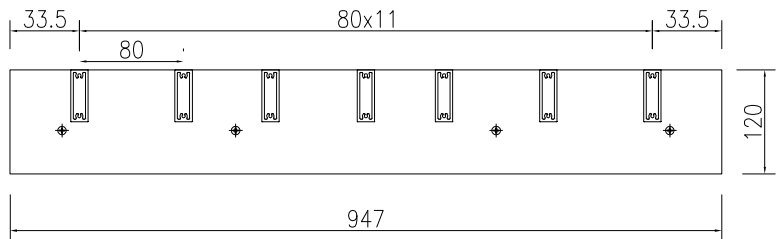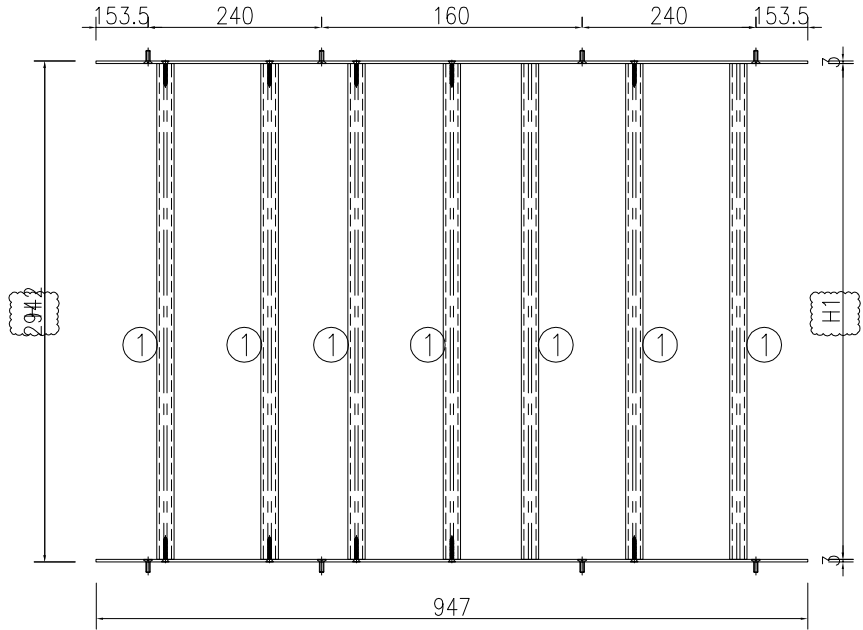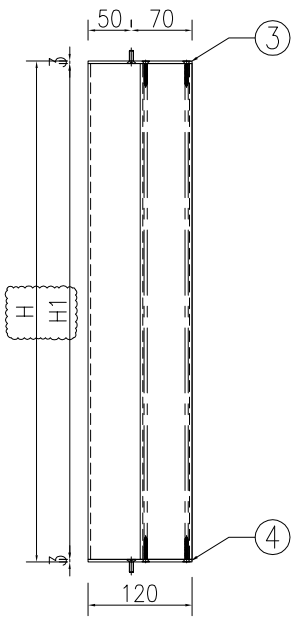

名稱	格柵玉料組裝圖	制圖	WYY	2025-08-10	修改	A	B
材料	詳見加工圖	復核			日期	2025.11.25	2025.12.28
顏色	LX01963MH(耐候木紋)	批准			圖號	J861-GW-YZ22	






工程號	J861	地盤	己連拿利
-----	------	----	------

窗號	J861-GW-YZ23	幅数	1	W	1507	
				H	542.5	
				H1	536.5	
序號	料號	名稱	出筍	長度	支/幅	加工說明
1	X86690	60x20x3mm鋁通-企	直口	536.5	18	J861-GW-Q-YZ3
2	B05509	格柵玉企巴	直口	1507	1	J861-GW-QB23
3	B05509	格柵玉企巴	直口	1507	1	J861-GW-QB23R

窗號	J861-GW-YZ23A	幅数	1	W	1507	
				H	1358	
				H1	1352	
序號	料號	名稱	出筍	長度	支/幅	加工說明
1	X86690	60x20x3mm鋁通-企	直口	1352	18	J861-GW-Q-YZ3A
2	B05509	格柵玉企巴	直口	1507	1	J861-GW-QB23A
3	B05509	格柵玉企巴	直口	1507	1	J861-GW-QB23AR

窗號	J861-GW-YZ23B	幅数	1	W	1507	
				H	957.5	
				H1	951.5	
序號	料號	名稱	出筍	長度	支/幅	加工說明
1	X86690	60x20x3mm鋁通-企	直口	951.5	18	J861-GW-Q-YZ3B
2	B05509	格柵玉企巴	直口	1507	1	J861-GW-QB23B
3	B05509	格柵玉企巴	直口	1507	1	J861-GW-QB23BR

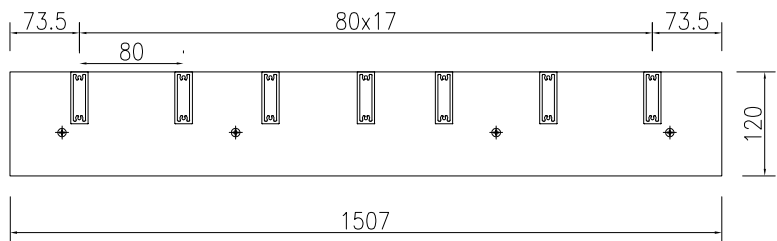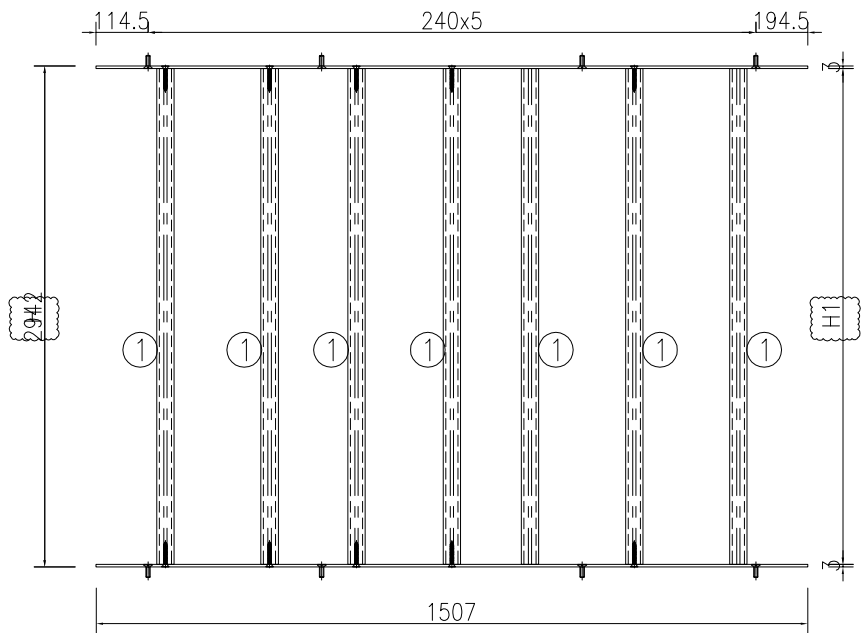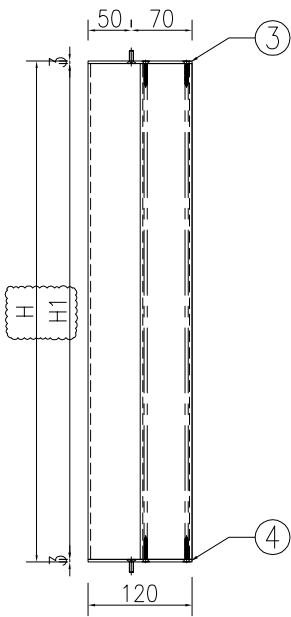

名稱	格柵玉料組裝圖	制圖	WYY	2025-08-10	修改	A	B
材料	詳見加工圖	復核			日期	2025.11.25	2025.12.28
顏色	LX01963MH(耐候木紋)	批准			圖號	J861-GW-YZ23	






美特鋁質 有限公司
MIDI Aluminium Fabricator Ltd.

工程號	J861	地盤	己連拿利
-----	------	----	------

窗號	J861-GW-YZ24	幅数	1	W	1857	
				H	542.5	
				H1	536.5	
序號	料號	名稱	出筍	長度	支/幅	加工說明
1	X86690	60x20x3mm 铝通-企	直口	536.5	9	J861-GW-Q-Y24
2	B05509	格柵玉企巴	直口	1857	1	J861-GW-QB24
3	B05509	格柵玉企巴	直口	1857	1	J861-GW-QB24R

窗號	J861-GW-YZ24A	幅数	1	W	1857	
				H	1358	
				H1	1352	
序號	料號	名稱	出筍	長度	支/幅	加工說明
1	X86690	60x20x3mm 铝通-企	直口	1352	9	J861-GW-Q-Y24A
2	B05509	格柵玉企巴	直口	1857	1	J861-GW-QB24A
3	B05509	格柵玉企巴	直口	1857	1	J861-GW-QB24AR

窗號	J861-GW-YZ24B	幅数	1	W	1857	
				H	957.5	
				H1	951.5	
序號	料號	名稱	出筍	長度	支/幅	加工說明
1	X86690	60x20x3mm 铝通-企	直口	951.5	9	J861-GW-Q-Y24B
2	B05509	格柵玉企巴	直口	1857	1	J861-GW-QB24B
3	B05509	格柵玉企巴	直口	1857	1	J861-GW-QB24BR

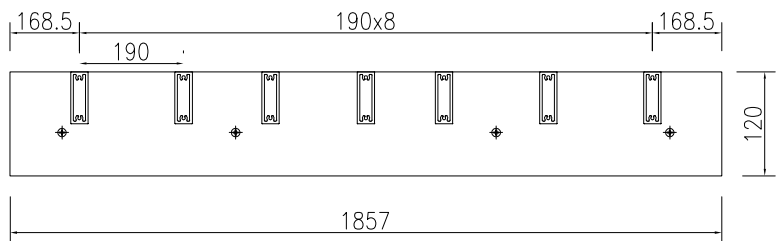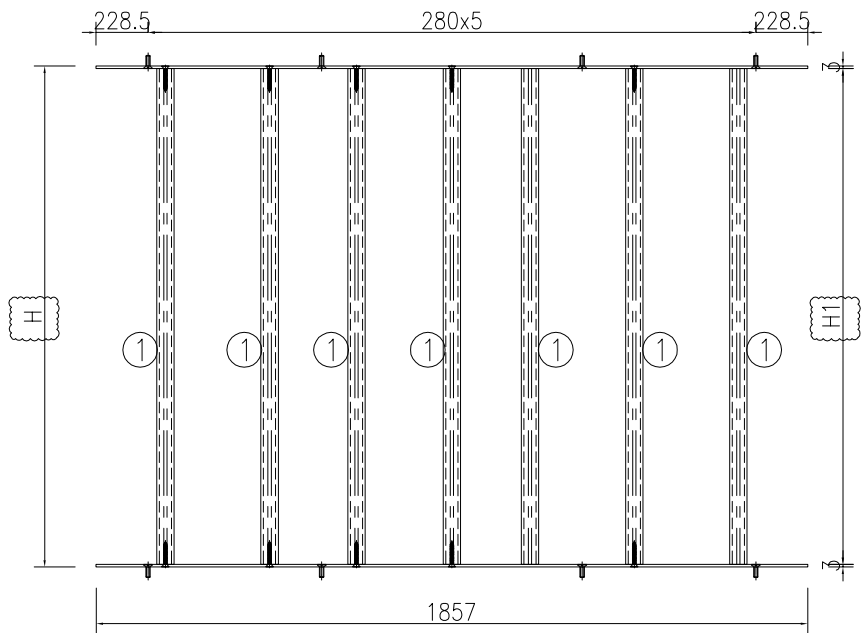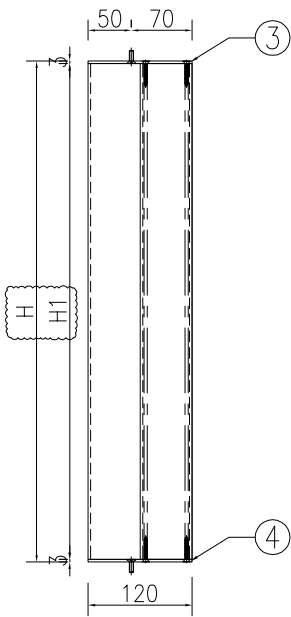




名稱	格柵玉料組裝圖	制圖	WYY	2025-08-10	修改	A	B
材料	詳見加工圖	復核			日期	2025.11.25	2025.12.28
顏色	LX01963MH(耐候木紋)	批准			圖號	J861-GW-YZ24	




美特鋁質 有限公司
MIDI Aluminium Fabricator Ltd.

序號	物料編號	數量	長度	長度L1	A	N	B	C	D	E		
1	T861-GW-Q-FK18	1	3030	2944	267.5	9	x	300	62.5	564.5	1400	979.5
2	T861-GW-Q-FK19	3	3030	2944	117.5	9	x	300	212.5	564.5	1400	979.5
3	T861-GW-Q-FK20	1	3030	2944	117.5	9	x	300	212.5	564.5	1400	979.5
4	T861-GW-Q-FK21	1	3030	2944	117.5	9	x	300	212.5	564.5	1400	979.5
5	T861-GW-Q-FK22	1	3030	2944	117.5	9	x	300	212.5	564.5	1400	979.5
6	T861-GW-Q-FK23	1	3030	2944	117.5	9	x	300	212.5	564.5	1400	979.5
7	T861-GW-Q-FK24	1	3030	2944	117.5	9	x	300	212.5	564.5	1400	979.5


工程號 J861 地盤 己連拿利

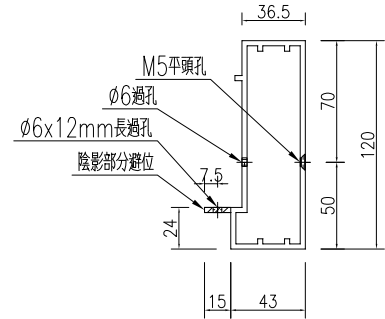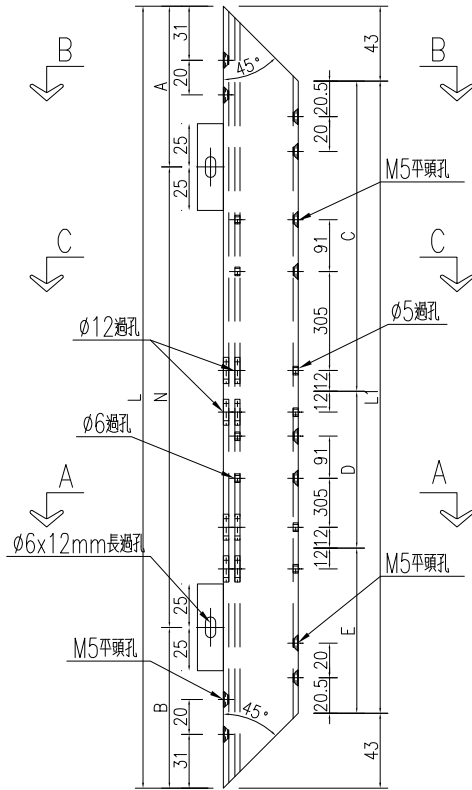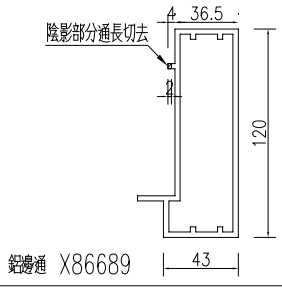


SECTION C-C

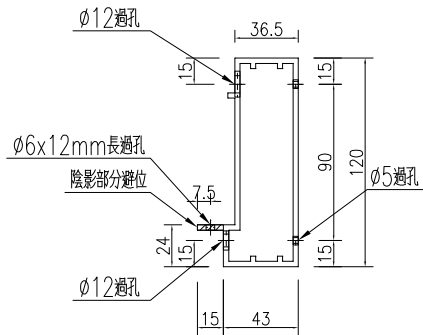

SECTION A-A

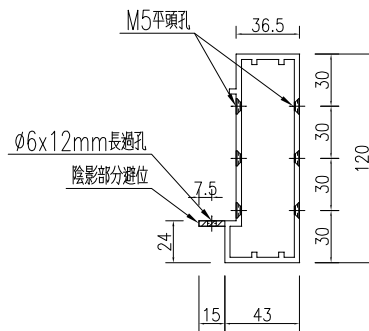

SECTION B-B

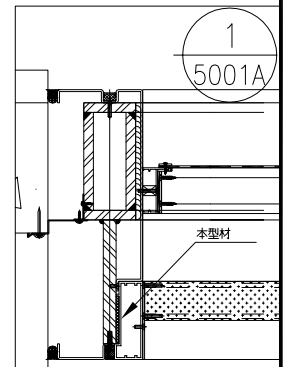




名稱	鋁邊通加工圖	制圖	WYY	2025-12-28	修改		
材料	X86689	復核			日期		
顏色	LX01963MH(耐侯木紋)	批准			圖號	J861-GW-Q-FK18	




美特鋁質 有限公司
MIDI Aluminium Fabricator Ltd.

序號	物料編號	數量	長度L	長度L1	A	N	B	C	D		
1	J861-GW-Q-FK03	2	1285	1199	267.5	3	x	300	117.5	564.5	634.5
2	J861-GW-Q-FK04	4	1285	1199	267.5	3	x	300	117.5	564.5	634.5
3	J861-GW-Q-FK05	2	1730	1644	167.5	5	x	300	62.5	797	847
4	J861-GW-Q-FK06	4	1730	1644	167.5	5	x	300	62.5	797	847
5	J861-GW-Q-FK07	2	1285	1199	267.5	3	x	300	117.5	564.5	634.5
6	J861-GW-Q-FK08	4	1285	1199	267.5	3	x	300	117.5	564.5	634.5
7	J861-GW-Q-FK09	2	2765	2679	231	8	x	300	133	2309.5	299.5


工程號 J861 地盤 已連拿利

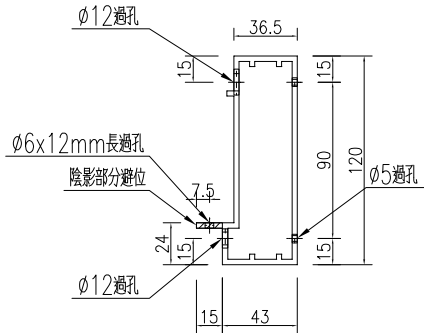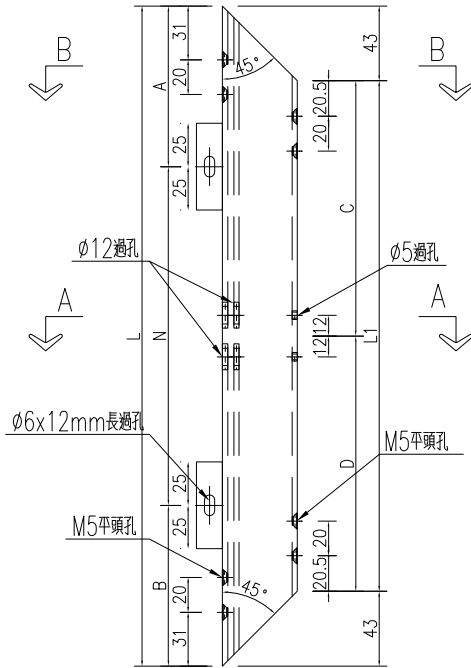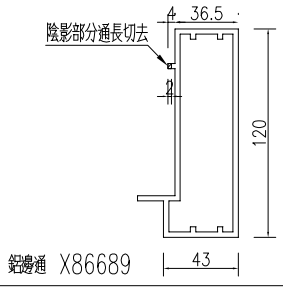

SECTION A-A

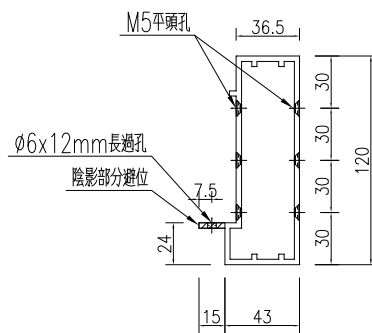




SECTION B-B

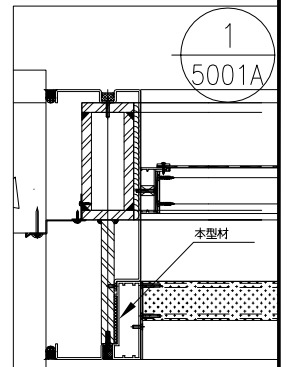


名稱	鋁邊通加工圖	制圖	WYY	2025-08-10	修改	A	B
材料	X86689	復核			日期	2025.11.25	2025.12.28
顏色	LX01963MH(耐候木紋)	批准			圖號	J861-GW-Q-FK03	

工程號 J861 地盤 己連拿利

序號	物料編號	數量	長度L	長度L1	A	N	B
1	J861-GW-Q-FK09	2	3587.5	3481.5	133.5	11	300
2	J861-GW-Q-FK18	1	3030	2944	267.5	9	300
3	J861-GW-Q-FK19	3	3030	2944	117.5	9	300
4	J861-GW-Q-FK20	1	3030	2944	117.5	9	300
5	J861-GW-Q-FK21	1	3030	2944	117.5	9	300
6	J861-GW-Q-FK22	1	3030	2944	117.5	9	300
7	J861-GW-Q-FK23	1	3030	2944	117.5	9	300
8	J861-GW-Q-FK24	1	3030	2944	117.5	9	300
9	J861-GW-Q-FK25	1	795.5	709.5	142.5	2	300
10	J861-GW-Q-FK25A	2	795.5	709.5	292.5	1	300
11	J861-GW-Q-FK26	1	795.5	709.5	292.5	1	300
12	J861-GW-Q-FK27	1	795.5	709.5	292.5	1	300
13	J861-GW-Q-FK28	1	795.5	709.5	292.5	1	300
14	J861-GW-Q-FK29	1	795.5	709.5	292.5	1	300
15	J861-GW-Q-FK30	1	795.5	709.5	292.5	1	300
16	J861-GW-Q-FK31	1	2765	2679	232	8	300
17	J861-GW-Q-FK31A	2	2765	2679	82	8	300
18	J861-GW-Q-FK32	1	2765	2679	82	8	300
19	J861-GW-Q-FK33	1	2765	2679	82	8	300
20	J861-GW-Q-FK34	1	2765	2679	82	8	300
21	J861-GW-Q-FK09B	1	787.5	701.5	133.5	2	300

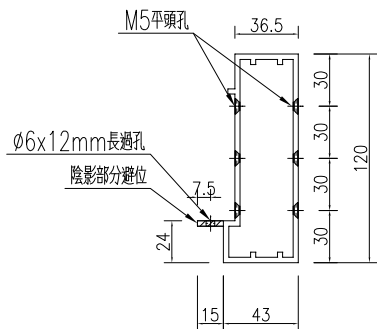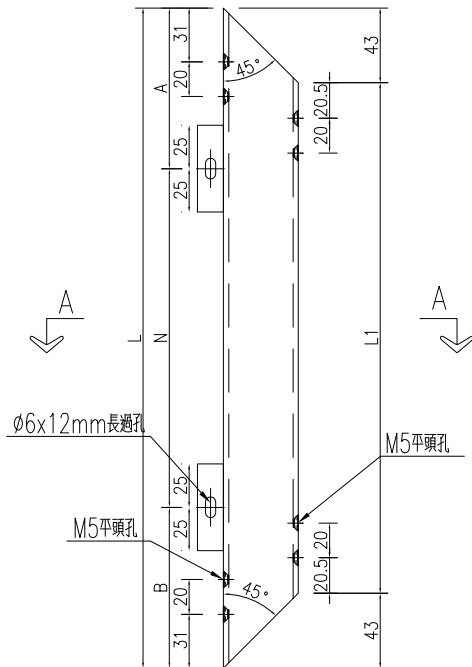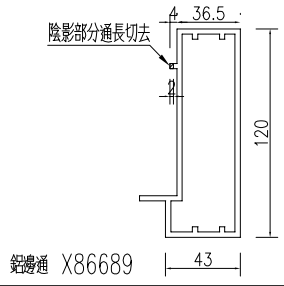

SECTION A-A


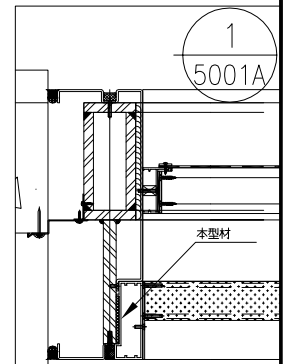


名稱	鋁邊通加工圖	制圖	WYY	2025-08-10	修改	A	B
材料	X86689	復核			日期	2025.11.25	2025.12.28
顏色	LX01963MH(耐侯木紋)	批准			圖號	J861-GW-Q-FK09	




工程號	J861	地盤	己連拿利
-----	------	----	------



序號	物料編號	數量	長度L	長度L1	A	N	B	C	D	M	E	F	G				
1	J861-GW-H-FK03	2	905.5	819.5	302.75	1	x	300	302.75	59.75	0	1	x	200	300	200	59.75
2	J861-GW-H-FK04	4	1971	1885	235.5	5	x	300	235.5	192.5	0	5	x	300	0	0	192.5
3	J861-GW-H-FK05	2	905.5	819.5	302.75	1	x	300	302.75	59.75	0	1	x	200	300	200	59.75
4	J861-GW-H-FK06	4	1971	1885	235.5	5	x	300	235.5	192.5	0	5	x	300	0	0	192.5
5	J861-GW-H-FK07	1	1927.5	1841.5	63.75	6	x	300	63.75	145.75	0	5	x	250	300	0	145.75
6	J861-GW-H-FK08	1	1927.5	1841.5	63.75	6	x	300	63.75	145.75	300	5	x	250	0	0	145.75
7	J861-GW-H-FK09	2	926	840	163	2	x	300	163	120	0	3	x	200	0	0	120
8	J861-GW-H-FK18	1	1795	1709	147.5	5	x	300	147.5	154.5	0	7	x	200	0	0	154.5
9	J861-GW-H-FK19	3	335	249	67.5	1	x	200	67.5	64.5	0	1	x	120	0	0	64.5
10	J861-GW-H-FK20	1	1435	1349	117.5	4	x	300	117.5	184.5	140	3	x	280	0	0	184.5
11	J861-GW-H-FK21	1	1035	949	67.5	3	x	300	67.5	184.5	0	2	x	290	0	0	184.5
12	J861-GW-H-FK22	1	1035	949	67.5	3	x	300	67.5	154.5	240	1	x	160	240	0	154.5
13	J861-GW-H-FK23	1	1595	1509	197.5	4	x	300	197.5	114.5	0	5	x	240	0	0	194.5
14	J861-GW-H-FK24	1	1945	1859	72.5	6	x	300	72.5	229.5	0	5	x	280	0	0	229.5
15	J861-GW-H-FK09B	2	926	840	163	2	x	300	163	120	0	3	x	200	0	0	120

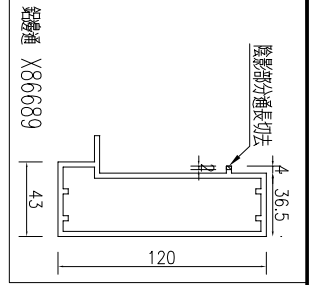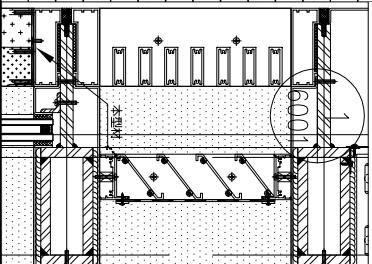

SECTION B-B

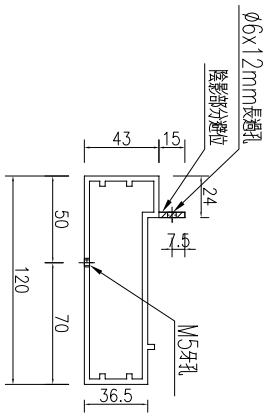


SECTION A-A

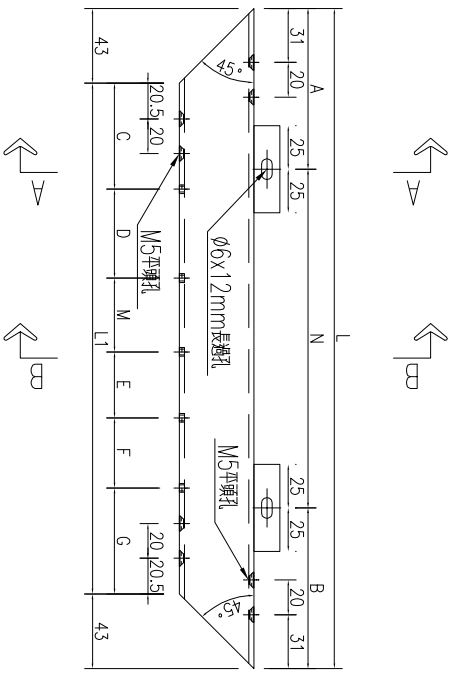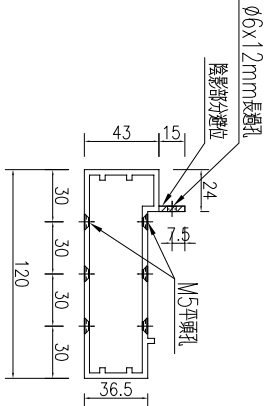

名稱	鋁邊通加工圖	制圖	WYY	2025-08-10	修改	A
材料	X86689	復核			日期	2025.12.28
顏色	LX01963MH(耐候木紋)	批准			圖號	J861-GW-H-FK03



EG-DWG3

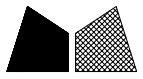



美特鋁質 有限公司
MIDI Aluminium Fabricator Ltd.

工程號 J861 地盤 已連拿利

產品編號	L (MM)	數量	A	N	M	B	N1	M1	備註
J861-GW-LJ01		468							

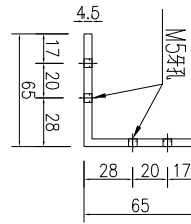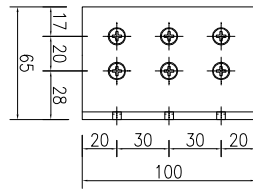

產品編號	L (MM)	數量	A	N	M	B	N1	M1	備註
J861-GW-LJ02		8							

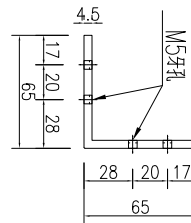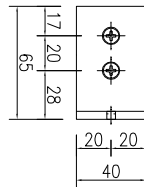


名稱	鋁角加工圖	制圖	WYY	2025-08-10	修改	A		
材料	X86021	復核			日期	2025.12.28		
顏色	MILL	批准			圖號	J861-GW-LJ01		

	美特鋁質有限公司 MIDI Aluminium Fabricator Ltd.	
--	--	--

工程號	J861	地盤	已連拿利
-----	------	----	------

序號	物料編號	數量	長度L
1	J861-GW-H-Y01	14	811.5
2	J861-GW-H-Y12	21	241
3	J861-GW-H-Y14	7	941
4	J861-GW-H-Y15	7	941
5	J861-GW-Q-Y03	6	536.5
6	J861-GW-Q-Y03A	6	606.5
7	J861-GW-Q-Y04	36	536.5
8	J861-GW-Q-Y04A	36	606.5
9	J861-GW-Q-Y05	6	769
10	J861-GW-Q-Y05A	6	819
11	J861-GW-Q-Y06	36	769
12	J861-GW-Q-Y06A	36	819
13	J861-GW-Q-Y18	21	536.5
14	J861-GW-Q-Y18A	21	1352
15	J861-GW-Q-Y18B	21	951.5
16	J861-GW-Q-Y19	12	536.5
17	J861-GW-Q-Y19A	12	1352
18	J861-GW-Q-Y19B	12	951.5
19	J861-GW-Q-Y20	18	536.5
20	J861-GW-Q-Y20A	18	1352
21	J861-GW-Q-Y20B	18	951.5
22	J861-GW-Q-Y21	12	536.5
23	J861-GW-Q-Y21A	12	1352
24	J861-GW-Q-Y21B	12	951.5
25	J861-GW-Q-Y22	12	536.5
26	J861-GW-Q-Y22A	12	1352
27	J861-GW-Q-Y22B	12	951.5
28	J861-GW-Q-Y23	18	536.5
29	J861-GW-Q-Y23A	18	1352
30	J861-GW-Q-Y23B	18	951.5
31	J861-GW-Q-Y24	9	536.5
32	J861-GW-Q-Y24A	9	1352
33	J861-GW-Q-Y24B	9	951.5

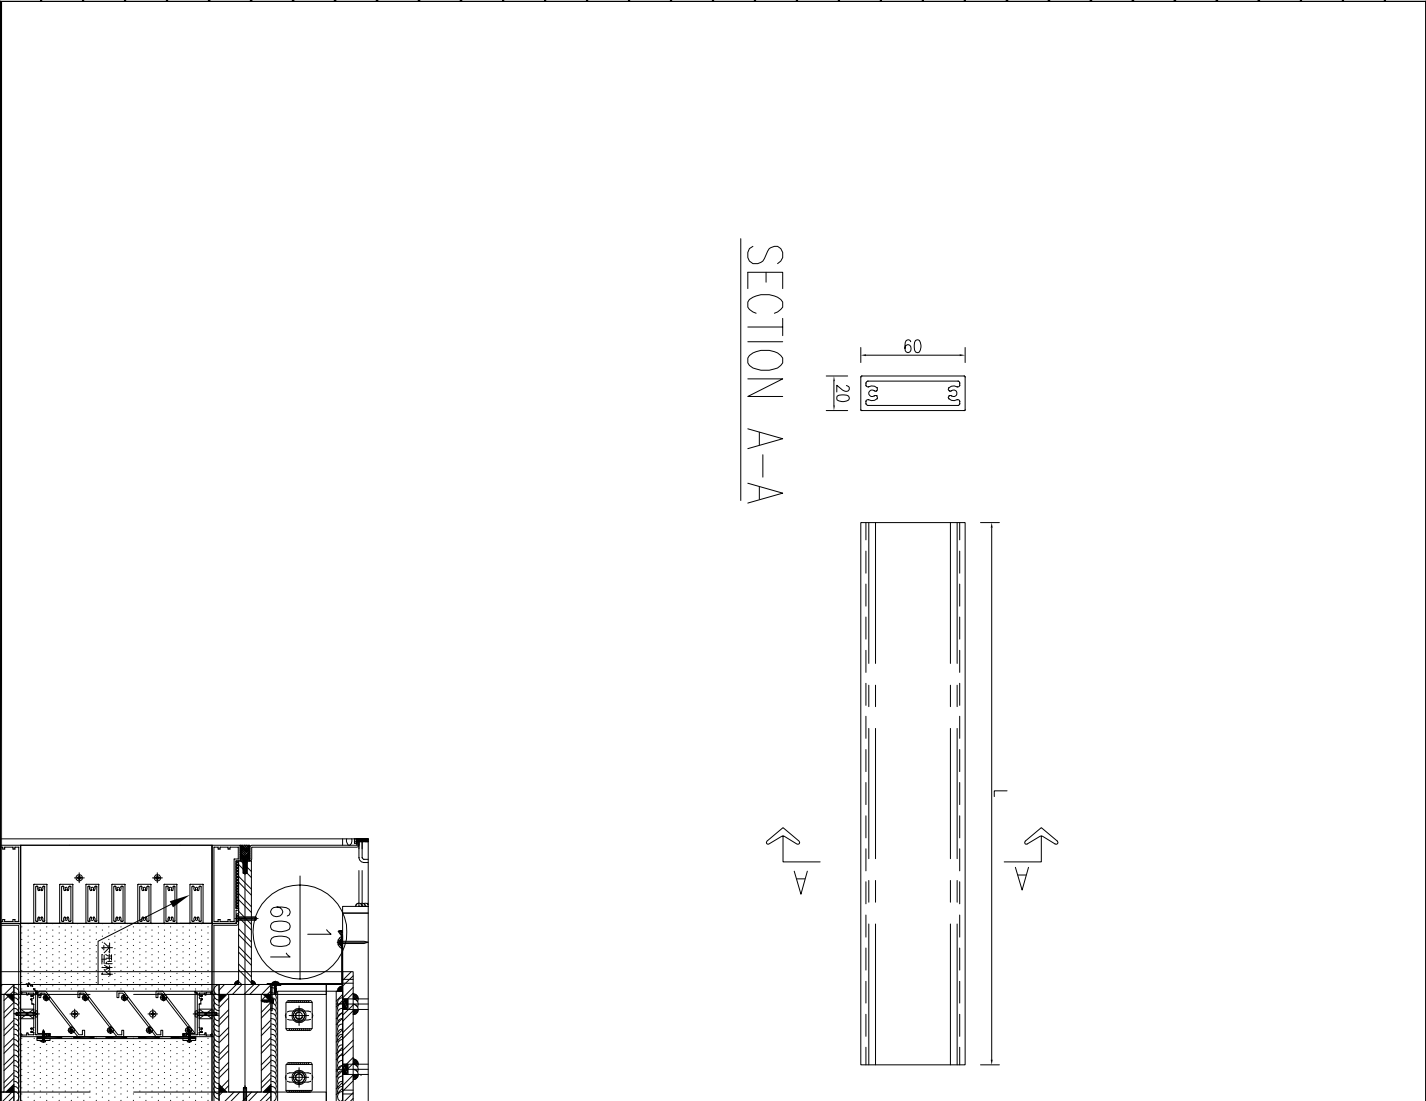




名稱	鋁通加工圖	制圖	WYY	2025-08-10	修改	A	B
材料	X86690	復核			日期	2025.11.25	2025.12.28
顏色	LX01963MH(耐候木紋)	批准			圖號	J861-GW-H-Y01	



工程號	J861	地盤	已連拿利
-----	------	----	------

序號	物料編號	數量	長度L
1	J861-GW-Q-T03	2	536.5
2	J861-GW-Q-T03A	2	606.5
3	J861-GW-Q-T04	4	536.5
4	J861-GW-Q-T04A	4	606.5
5	J861-GW-Q-T05	2	769
6	J861-GW-Q-T05A	2	819
7	J861-GW-Q-T06	4	769
8	J861-GW-Q-T06A	4	819
9	J861-GW-Q-T07	12	931.5
10	J861-GW-Q-T08	12	931.5
11	J861-GW-Q-T09	6	2321.5
12	J861-GW-Q-T07B	12	1927
13	J861-GW-Q-T08B	12	1927
14	J861-GW-Q-T09A	6	301.5
15	J861-GW-Q-T09B	6	693.5

SECTION A-A

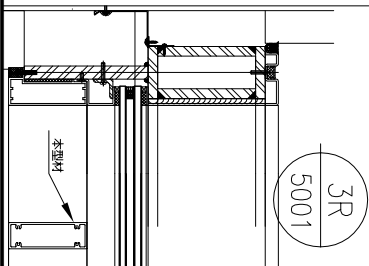
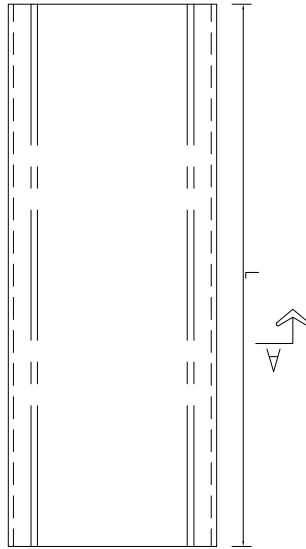
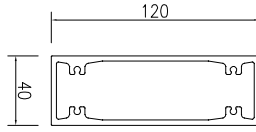


名稱	鋁通加工圖	制圖	WYY	2025-08-10	修改	A	B
材料	X86690	復核			日期	2025.11.25	2025.12.28
顏色	LX01963MH(耐候木紋)	批准			圖號	J861-GW-Q-T03	

 美特鋁質 有限公司 MIDI Aluminium Fabricator Ltd.			
工程號	J861	地盤	己連拿利

產品編號	L(MM)	數量	A	N	M	B	N1	M1	備註
J861-GW-QB09		2							
J861-GW-QB09A		2							
J861-GW-QB09B		2							

SECTION A-A

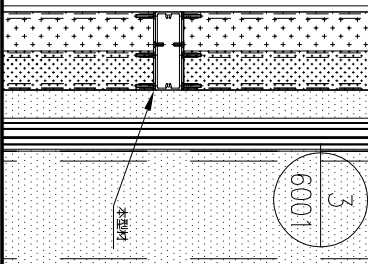
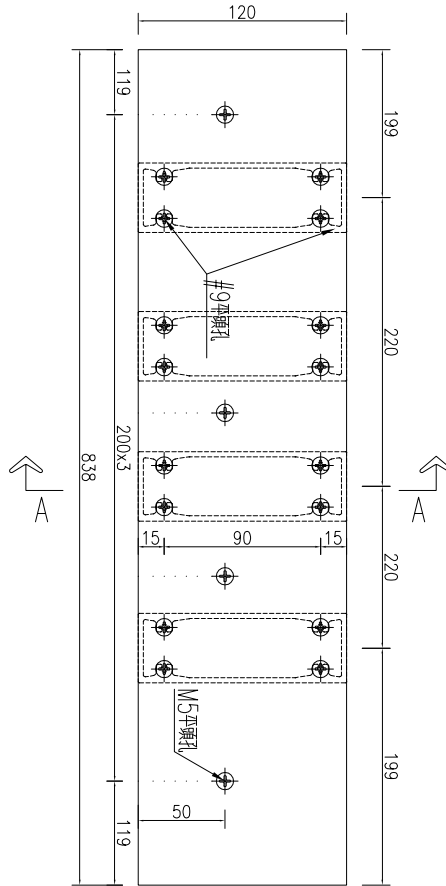
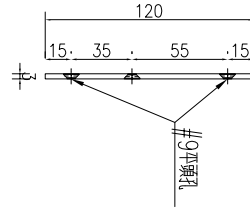


名稱	格柵玉企巴加工圖	制圖	WYY	2025-08-10	修改	A	B	
材料	B05509	復核			日期	2025.11.25	2025.12.28	
顏色	LX01963MH(耐候木紋)	批准			圖號	J861-GW-QB09		


 美特鋁質 有限公司 MIDI Aluminium Fabricator Ltd.			
工程號	J861	地盤	已連拿利

產品編號	L(MM)	數量	A	N	M	B	N1	M1	備註
J861-GW-QB09R		2							
J861-GW-QB09AR		2							
J861-GW-QB09BR		2							


SECTION A-A

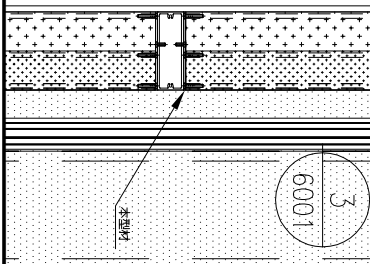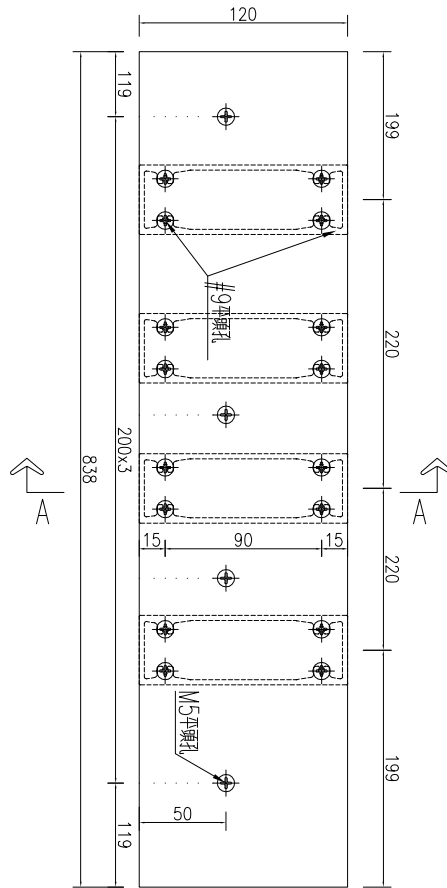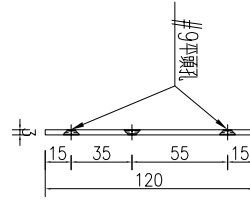


名稱	格柵玉企巴加工圖	制圖	WYY	2025-08-10	修改	A	B	
材料	B05509	復核			日期	2025.11.25	2025.12.28	
顏色	LX01963MH(耐候木紋)	批准			圖號	J861-GW-QB09R		

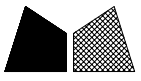


工程號	J861	地盤	己連拿利
-----	------	----	------

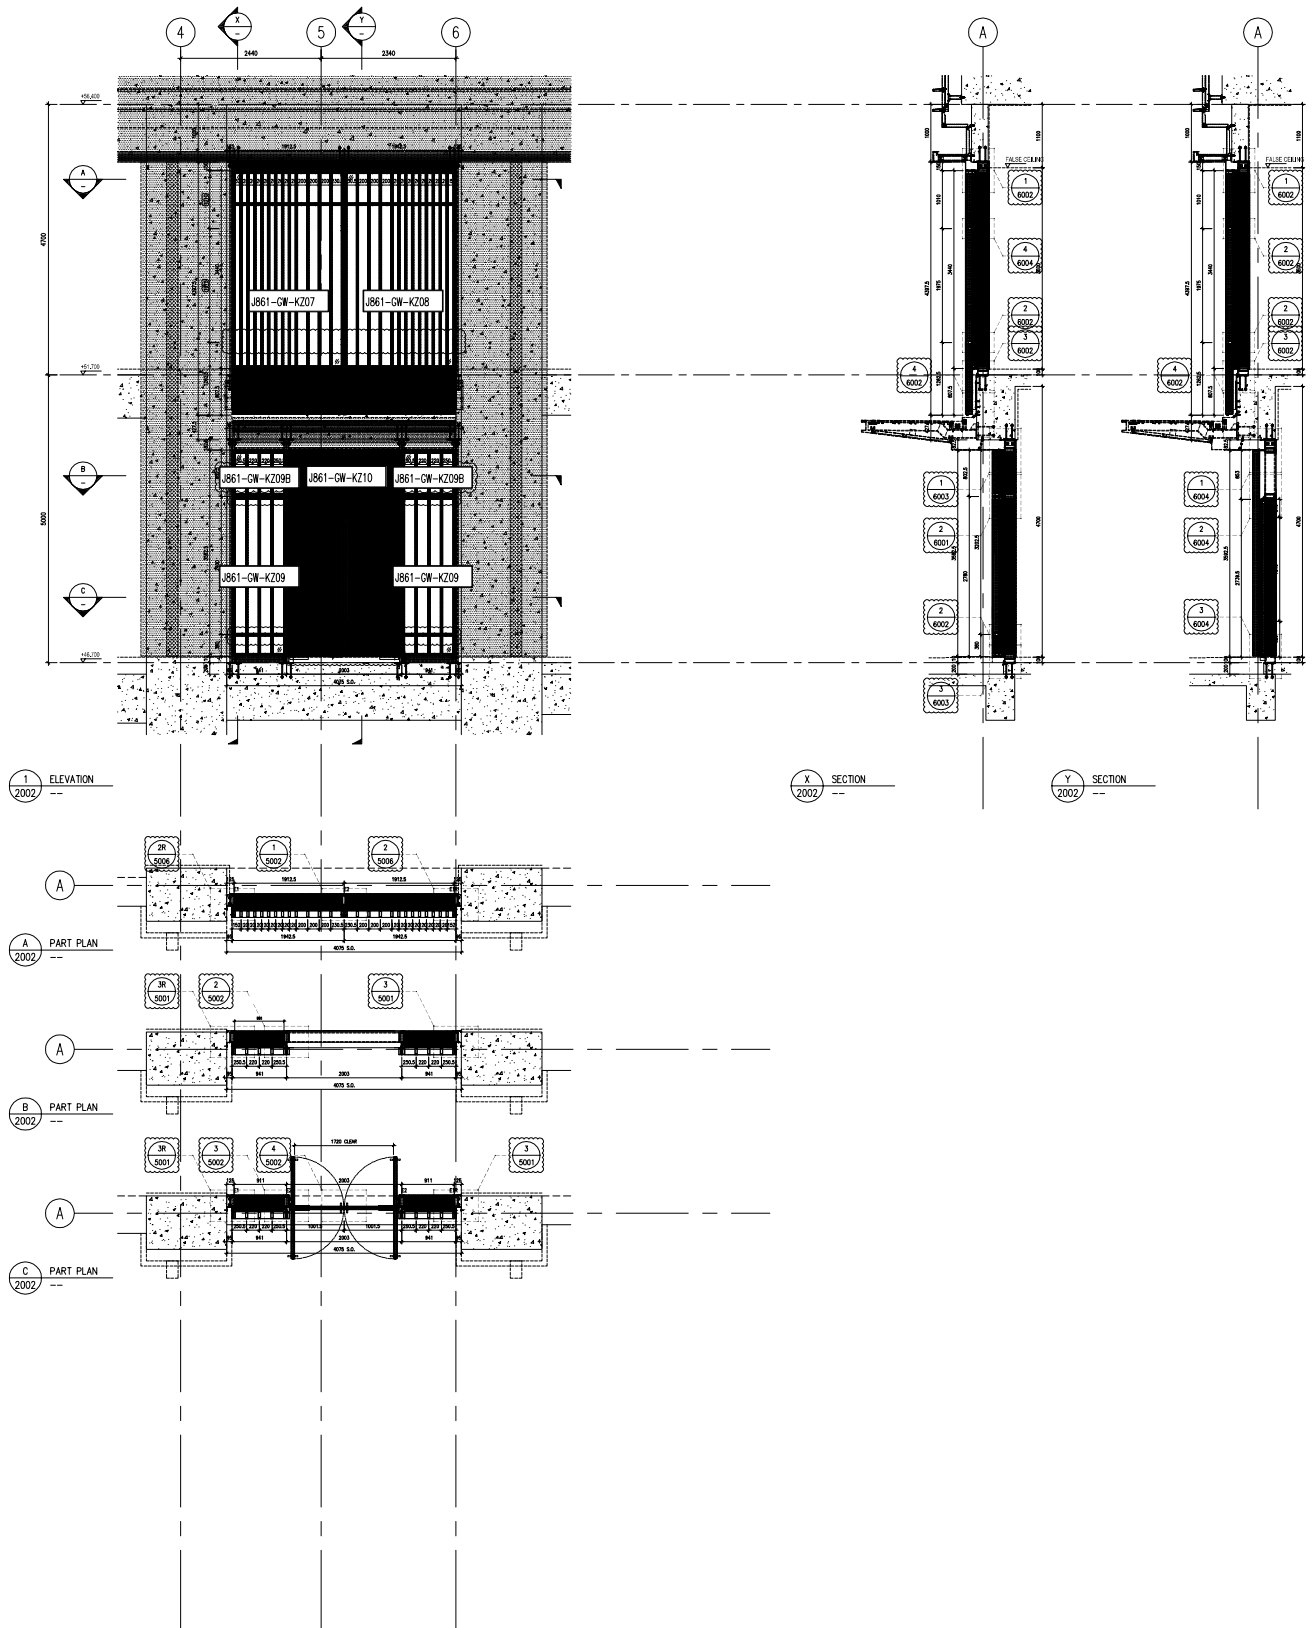

名稱	型材位置圖	制圖	WYY	2025-08-14	修改	A		
材料	-	復核			日期	2025.12.29		
顏色	-	批准			圖號	J861-GW-XCW02		

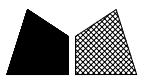

工程號 J861 地盤 己連拿利

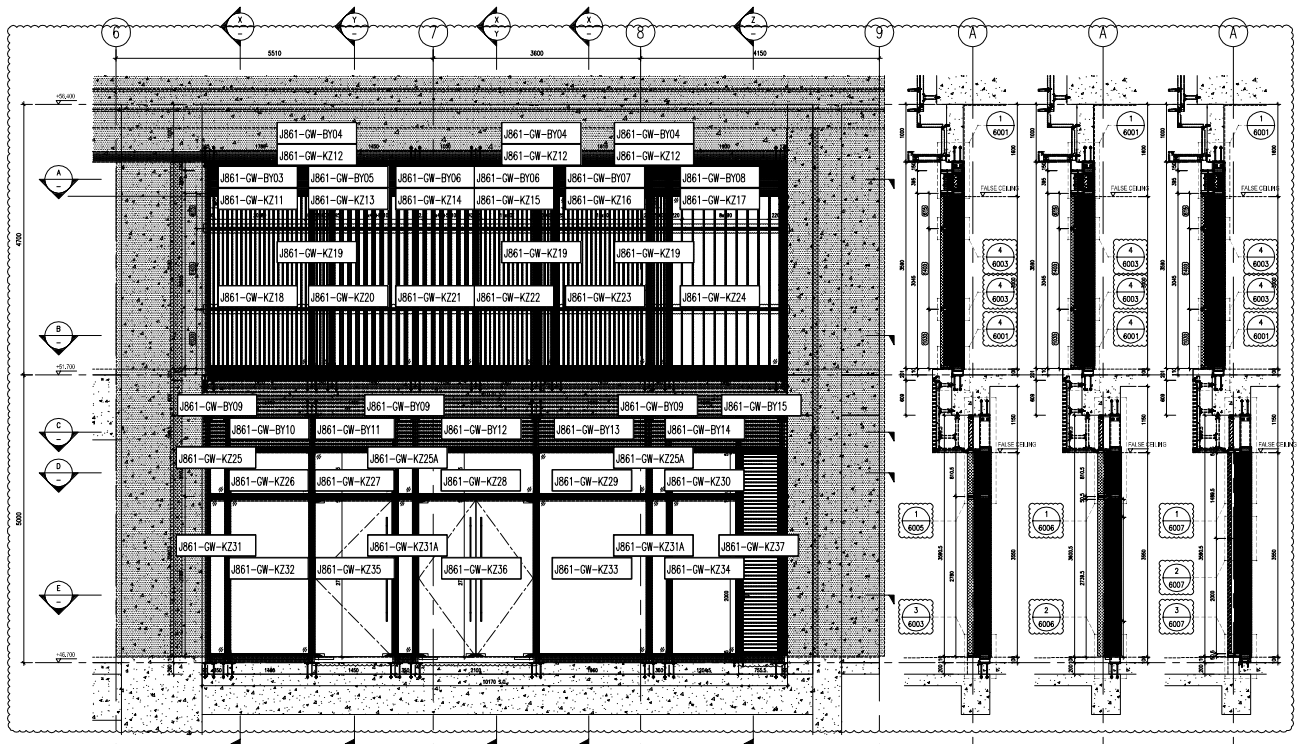

1 ELEVATION 2003


X SECTION 2003

Y SECTION 2003


Z SECTION 2003



A PART PLAN 2003

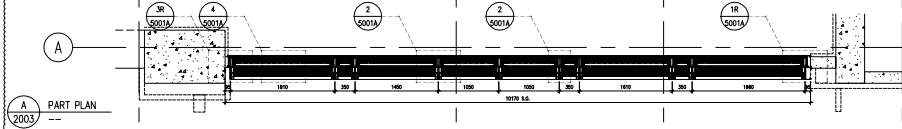


B PART PLAN 2003

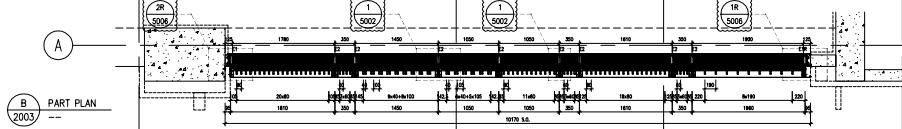


C PART PLAN 2003

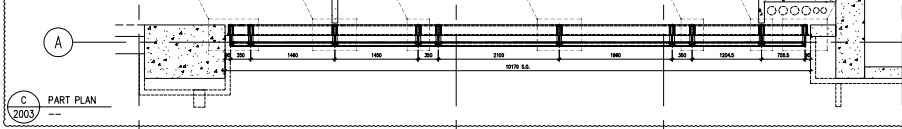

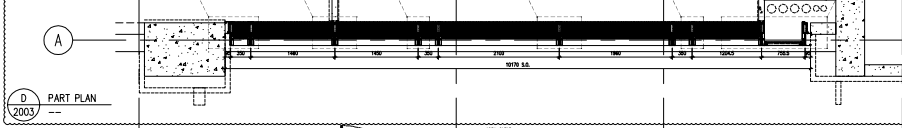
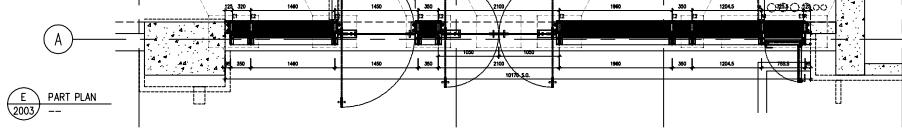

名稱	型材位置圖	制圖	WYY	2025-08-14	修改	A	
材料	-	復核			日期	2025.12.29	
顏色	-	批准			圖號	J861-GW-XCW03	