



工程指示 / 要求簡箋 ENGINEER INSTRUCTIONS(E.I.)

| | | | |
|---------|-----------------|-------|------------|
| 工程指示編號: | EI- 9439 | 修改版本: | - |
| | HK- 0081 | | |
| 工程編號: | J 861 | 工程名稱: | 己連拿利 |
| 收件人: | 生統 | 發件人: | 細佬 |
| 工程項目: | 幕牆背板加板 (2F-31F) | 日期: | 06/02/2026 |

| | | |
|---------------------------------|--|------------------------------------|
| <input type="checkbox"/> 原合約工程包 | <input type="checkbox"/> 原合約工程加 / 減賬 QT- | <input type="checkbox"/> 新工程報價 QT- |
|---------------------------------|--|------------------------------------|

| | |
|----------------|-----------|
| 信件批核號碼/圖紙參考編號: | 批核模具圖紙編號: |
| 客戶指示附件: | 管理內部批簽署: |

| | | |
|------------------------------------|-------------------------------------|-------------------------------|
| <input type="checkbox"/> 初步鋁料 B.M. | <input type="checkbox"/> 加工拆圖, 然後生產 | <input type="checkbox"/> 尺寸表 |
| <input type="checkbox"/> 正式鋁料 B.M. | <input type="checkbox"/> 技術上資料/指示 | <input type="checkbox"/> 報價 |
| <input type="checkbox"/> 配件 B.M. | <input type="checkbox"/> 樣辦或貨品說明書 | <input type="checkbox"/> 分判合約 |
| <input type="checkbox"/> 其他: | | |

| |
|--|
| 內容: 請按附頁生產 備注: J861-幕牆背板加裝飾板拆圖(2F-31F)(依據EI9394D新增)(2026.02.06陳).zip |
| 完成上列要求日期: 03/03/2026 |

國內

| | | | | | |
|---------------------------------|------------------------------|---|---|--------------------------------|------------------------------|
| <input type="checkbox"/> 生產技術總監 | <input type="checkbox"/> 連附件 | <input checked="" type="checkbox"/> 技術部 | <input checked="" type="checkbox"/> 連附件 | <input type="checkbox"/> 生產部 | <input type="checkbox"/> 連附件 |
| <input type="checkbox"/> 採購部 | <input type="checkbox"/> 連附件 | <input checked="" type="checkbox"/> 生產統籌部 | <input checked="" type="checkbox"/> 連附件 | <input type="checkbox"/> 報關組 | <input type="checkbox"/> 連附件 |
| <input type="checkbox"/> 質檢部 | <input type="checkbox"/> 連附件 | <input type="checkbox"/> 會計部 | <input type="checkbox"/> 連附件 | <input type="checkbox"/> 機械設計部 | <input type="checkbox"/> 連附件 |
| <input type="checkbox"/> 香港辦 | <input type="checkbox"/> 連附件 | <input type="checkbox"/> 其他: | | | |

香港

| | | | | | | | |
|------------------------------|------------------------------|------------------------------|------------------------------|-------------------------------|------------------------------|------------------------------|------------------------------|
| <input type="checkbox"/> 行政部 | <input type="checkbox"/> 連附件 | <input type="checkbox"/> 會計部 | <input type="checkbox"/> 連附件 | <input type="checkbox"/> 統籌部 | <input type="checkbox"/> 連附件 | <input type="checkbox"/> 工程部 | <input type="checkbox"/> 連附件 |
| <input type="checkbox"/> 採購部 | <input type="checkbox"/> 連附件 | <input type="checkbox"/> QS部 | <input type="checkbox"/> 連附件 | <input type="checkbox"/> 地盤管理 | <input type="checkbox"/> 連附件 | <input type="checkbox"/> 維修部 | <input type="checkbox"/> 連附件 |




| | |
|---------|---|
| *發件人簽署: | *組別成員批核簽署: |
| 傳遞編號: | 項目經理簽署:  |

|  | | 工程號: | J-861 | 計算: | 陳福慶 | 日期: | 2026.02.02 | 送呈: | 細佬 | | | | | | | |
|--|------|--------------|----------------|----------------------|------|------|------------|-------------|----------------------|---------------------|-----------------------|----------------------|----|---------|-----|----|
| | | 地盤名稱: | 己連拿利 | 核對: | 謝永林 | 日期: | 2026.02.03 | 副本: | | | | | | | | |
| | | 項目類別: | 幕牆背板加板(2F-31F) | 批准: | | 日期: | | A/C Code: | | | | | | | | |
| 地盤用鋁板B. M. 表 | | 修改版次: | | 總V.F.: | 3.58 | 總重量: | 19.39 | 依據EI9394D新增 | | | | | | | | |
| 序號 | 修改內容 | 鋁板圖號 | 鋁板名稱 | 顏色 | 實用 | 後備 | 總數 | 總重量 | 單件展開面積m ² | 總展開面積m ² | 單件V.F. m ² | 總V.F. m ² | 單位 | 位置圖 | 樓層 | 類型 |
| 1 | | BP-109N(J) | 2mm厚鋁板 | UCT206165XLA-3(TM05) | 1 | 0 | 1 | 0.703 | 0.130 | 0.130 | 0.130 | 0.130 | A | CW-3001 | 12F | |
| 2 | | BP-113N(J) | 2mm厚鋁板 | UCT206165XLA-3(TM05) | 1 | 0 | 1 | 0.887 | 0.164 | 0.164 | 0.164 | 0.164 | C | CW-3002 | 12F | |
| 3 | | BP-116N(J) | 2mm厚鋁板 | UCT206165XLA-3(TM05) | 1 | 0 | 1 | 0.703 | 0.130 | 0.130 | 0.130 | 0.130 | D | CW-3002 | 12F | |
| 4 | | BP-111N(J) | 2mm厚鋁板 | UCT206165XLA-3(TM05) | 1 | 0 | 1 | 0.703 | 0.130 | 0.130 | 0.130 | 0.130 | B | CW-3003 | 23F | |
| 5 | | BP-112N(J)-1 | 2mm厚鋁板 | UCT206165XLA-3(TM05) | 1 | 0 | 1 | 0.887 | 0.164 | 0.164 | 0.164 | 0.164 | B | CW-3003 | 23F | |
| 6 | | BP-112N(J)-2 | 2mm厚鋁板 | UCT206165XLA-3(TM05) | 1 | 0 | 1 | 0.703 | 0.130 | 0.130 | 0.130 | 0.130 | B | CW-3003 | 23F | |
| 7 | | BP-138N(J) | 2mm厚鋁板 | UCT206165XLA-3(TM05) | 2 | 0 | 2 | 1.406 | 0.130 | 0.259 | 0.130 | 0.259 | A | CW-3003 | 30F | |
| 8 | | BP-115N(J) | 2mm厚鋁板 | UCT206165XLA-3(TM05) | 1 | 0 | 1 | 0.887 | 0.164 | 0.164 | 0.164 | 0.164 | B | CW-3004 | 23F | |
| 9 | | BP-YX12(J) | 2mm厚鋁板 | UCT206165XLA-3(TM05) | 1 | 0 | 1 | 0.703 | 0.130 | 0.130 | 0.130 | 0.130 | A | CW-3005 | 31F | |
| 10 | | BP-143N(J) | 2mm厚鋁板 | UCT206165XLA-3(TM05) | 1 | 0 | 1 | 0.887 | 0.164 | 0.164 | 0.164 | 0.164 | B | CW-3009 | 25F | |
| 11 | | BP-149N(J) | 2mm厚鋁板 | UCT206165XLA-3(TM05) | 1 | 0 | 1 | 0.887 | 0.164 | 0.164 | 0.164 | 0.164 | A | CW-3009 | 25F | |
| 12 | | BP-150N(J) | 2mm厚鋁板 | UCT206165XLA-3(TM05) | 1 | 0 | 1 | 0.887 | 0.164 | 0.164 | 0.164 | 0.164 | A | CW-3009 | 25F | |
| 13 | | BP-151N(J)-1 | 2mm厚鋁板 | UCT206165XLA-3(TM05) | 1 | 0 | 1 | 0.703 | 0.130 | 0.130 | 0.130 | 0.130 | B | CW-3009 | 30F | |
| 14 | | BP-153N(J) | 2mm厚鋁板 | UCT206165XLA-3(TM05) | 1 | 0 | 1 | 0.703 | 0.130 | 0.130 | 0.130 | 0.130 | B | CW-3009 | 30F | |
| 15 | | BP-5N(J) | 2mm厚鋁板 | UCT206165XLA-3(TM05) | 1 | 0 | 1 | 0.703 | 0.130 | 0.130 | 0.130 | 0.130 | A | CW-3009 | 30F | |
| 16 | | BP-1XL(J) | 2mm厚鋁板 | UCT206165XLA-3(TM05) | 1 | 0 | 1 | 0.859 | 0.159 | 0.159 | 0.159 | 0.159 | B | CW-3001 | 2F | |
| 17 | | BP-1N(J) | 2mm厚鋁板 | UCT206165XLA-3(TM05) | 1 | 0 | 1 | 0.859 | 0.159 | 0.159 | 0.159 | 0.159 | B | CW-3004 | 30F | |
| 18 | | BP-151N(J)-2 | 2mm厚鋁板 | UCT206165XLA-3(TM05) | 1 | 0 | 1 | 0.816 | 0.151 | 0.151 | 0.151 | 0.151 | B | CW-3009 | 30F | |
| 19 | | BP-1XR(J) | 2mm厚鋁板 | UCT206165XLA-3(TM05) | 1 | 0 | 1 | 0.859 | 0.159 | 0.159 | 0.159 | 0.159 | B | CW-3002 | 2F | |
| 20 | | BP-YX3(J) | 2mm厚鋁板 | UCT206165XLA-3(TM05) | 1 | 0 | 1 | 0.910 | 0.168 | 0.168 | 0.168 | 0.168 | D | CW-3006 | 2F | |
| 21 | | BP-YX4(J) | 2mm厚鋁板 | UCT206165XLA-3(TM05) | 1 | 0 | 1 | 0.910 | 0.168 | 0.168 | 0.168 | 0.168 | A | CW-3006 | 2F | |
| 22 | | BP-YX5(J) | 2mm厚鋁板 | UCT206165XLA-3(TM05) | 1 | 0 | 1 | 0.910 | 0.168 | 0.168 | 0.168 | 0.168 | C | CW-3008 | 15F | |

|  | 工程號: | J-861 | 計算: | 陳福慶 | 日期: | 2026.02.02 | 送呈: | 細佬 | | | | | | | | |
|--|-------|----------------|--------|----------------------|------|------------|-------------|--------|----------------------|---------------------|-----------------------|----------------------|----|---------|-----|----|
| | 地盤名稱: | 己連拿利 | 核對: | 謝永林 | 日期: | 2026.02.03 | 副本: | | | | | | | | | |
| | 項目類別: | 幕牆背板加板(2F-31F) | 批准: | | 日期: | | A/C Code: | | | | | | | | | |
| 地盤用鋁板B. M. 表 | | 修改版次: | 總V.F.: | 3.58 | 總重量: | 19.39 | 依據EI9394D新增 | | | | | | | | | |
| 序號 | 修改內容 | 鋁板圖號 | 鋁板名稱 | 顏色 | 實用 | 後備 | 總數 | 總重量 | 單件展開面積m ² | 總展開面積m ² | 單件V.F. m ² | 總V.F. m ² | 單位 | 位置圖 | 樓層 | 類型 |
| 23 | | BP-YX6(J) | 2mm厚鋁板 | UCT206165XLA-3(TM05) | 1 | 0 | 1 | 0.910 | 0.168 | 0.168 | 0.168 | 0.168 | A | CW-3008 | 15F | |
| 24 | | | | | 統計: | | 24 | 19.389 | | 3.577 | | 3.577 | | | | |



工程號 J-861 地盤 已連拿利

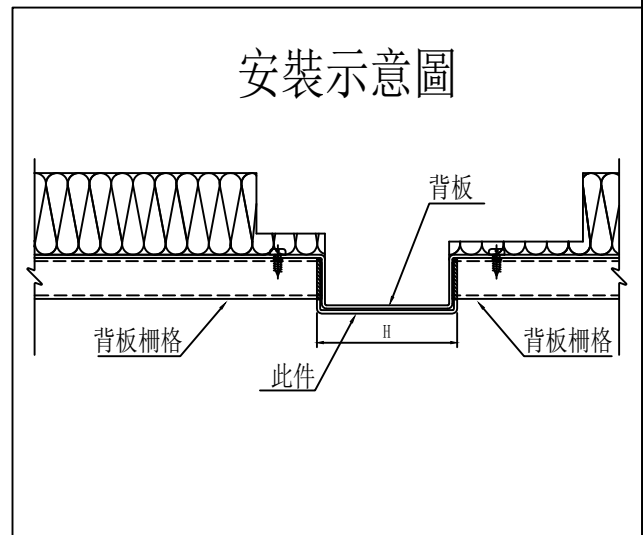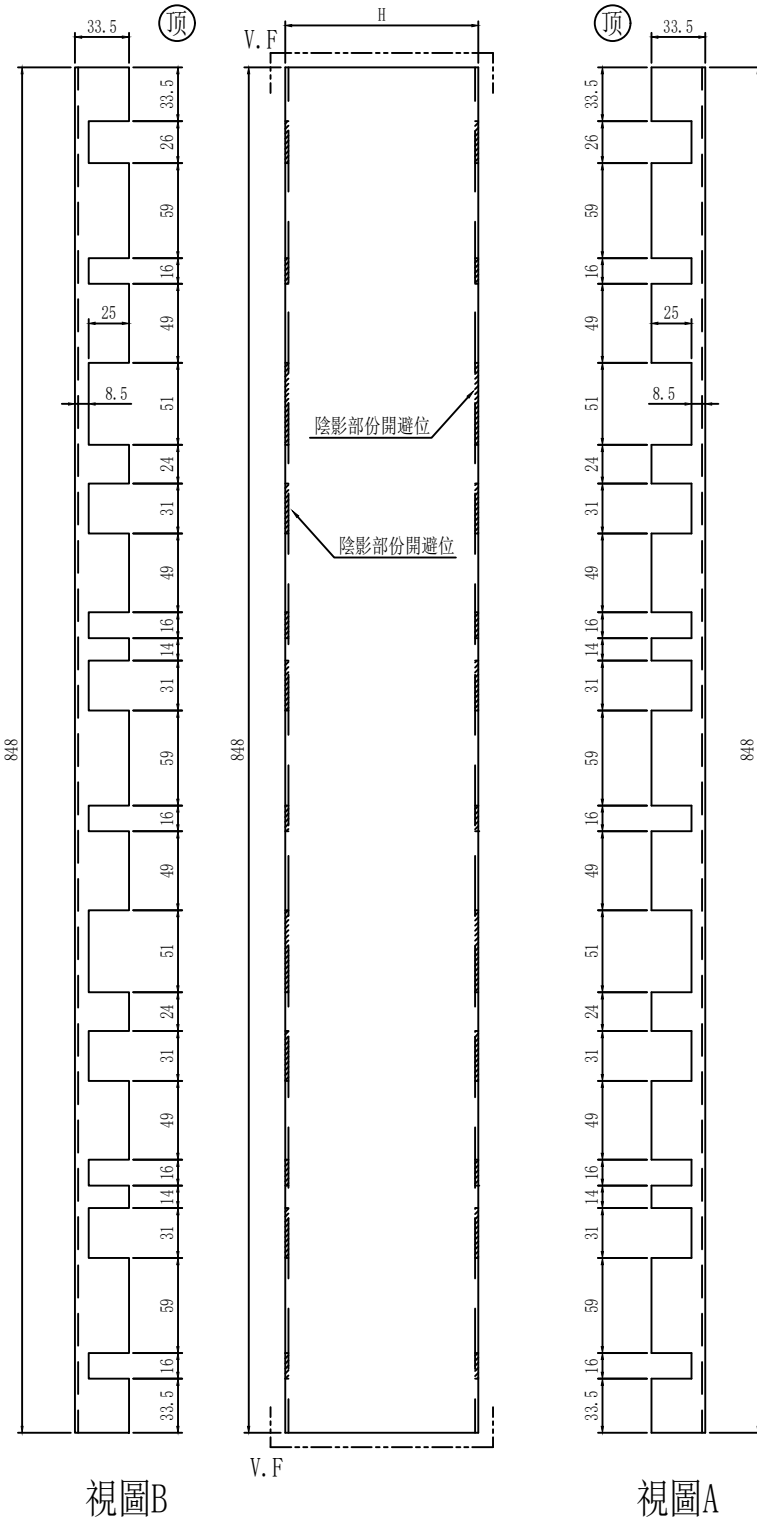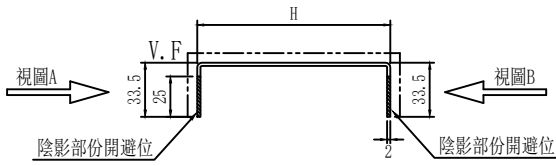

| | | | | | | | |
|----|----------------|----|-----|------------|----|-------------|--|
| 名稱 | 背板铝板加板拆圖 | 制圖 | 陳福慶 | 2026.02.02 | 修改 | | |
| 材料 | 2mm厚铝板 | 復核 | 謝永林 | 2026.02.04 | 日期 | | |
| 顏色 | UCT206165XLA-3 | 批准 | | | 圖號 | BP-109N (J) | |



美特鋁質 有限公司
MIDI Aluminium Fabricator Ltd.

加工未完，見上頁






| | | | |
|-----|-------|----|------|
| 工程號 | J-861 | 地盤 | 已連拿利 |
|-----|-------|----|------|

| 序号 | 圖號 | H | 数量 | 单位 | 樓層 | 位置 |
|----|--------------|-----|----|----|-----|---------|
| 1 | BP-109N(J) | 86 | 1 | A | 12F | CW-3001 |
| 2 | BP-113N(J) | 126 | 1 | C | 12F | CW-3002 |
| 3 | BP-116N(J) | 86 | 1 | D | 12F | CW-3002 |
| 4 | BP-111N(J) | 86 | 1 | B | 23F | CW-3003 |
| 5 | BP-112N(J)-1 | 126 | 1 | B | 23F | CW-3003 |
| 6 | BP-112N(J)-2 | 86 | 1 | B | 23F | CW-3003 |
| 7 | BP-138N(J) | 86 | 2 | A | 30F | CW-3003 |
| 8 | BP-115N(J) | 126 | 1 | B | 23F | CW-3004 |
| 9 | BP-YX12(J) | 86 | 1 | A | 31F | CW-3005 |
| 10 | BP-143N(J) | 126 | 1 | B | 25F | CW-3009 |
| 11 | BP-149N(J) | 126 | 1 | A | 25F | CW-3009 |
| 12 | BP-150N(J) | 126 | 1 | A | 25F | CW-3009 |
| 13 | BP-151N(J)-1 | 86 | 1 | B | 30F | CW-3009 |
| 14 | BP-153N(J) | 86 | 1 | B | 30F | CW-3009 |
| 15 | BP-5N(J) | 86 | 1 | A | 30F | CW-3009 |
| 16 | 總計: | | 16 | | | |

| | | | | | | | | |
|----|----------------|----|-----|------------|----|----------------|--|--|
| 名稱 | 背板铝板加板拆圖 | 制圖 | 陳福慶 | 2026.02.02 | 修改 | | | |
| 材料 | 2mm厚铝板 | 復核 | 謝永林 | 2026.02.04 | 日期 | | | |
| 顏色 | UCT206165XLA-3 | 批準 | | | 圖號 | BP-109N(J) (1) | | |



| | | | |
|-----|-------|----|------|
| 工程號 | J-861 | 地盤 | 已連拿利 |
|-----|-------|----|------|

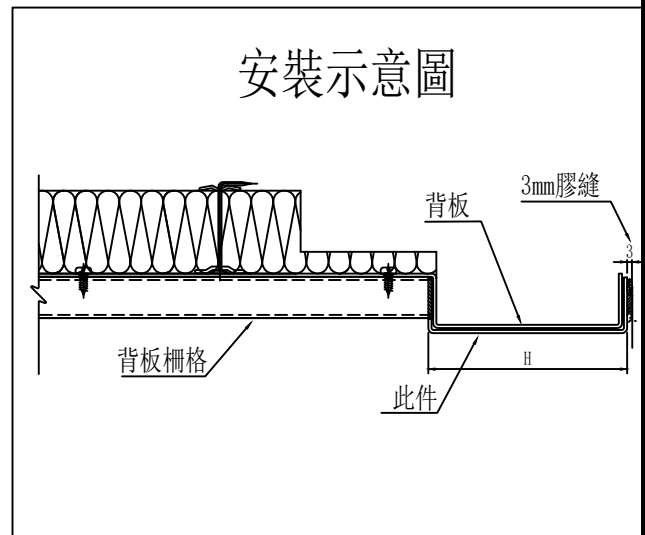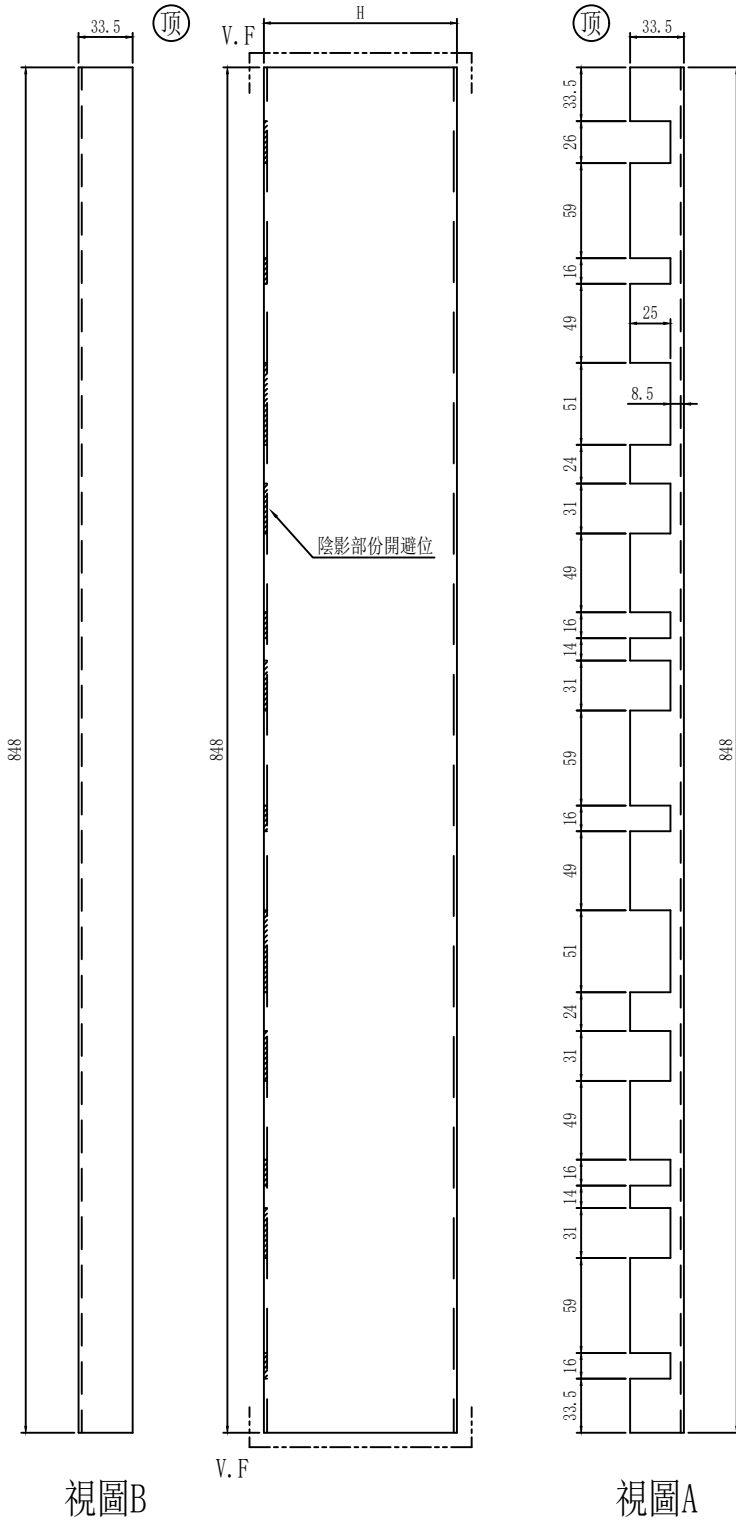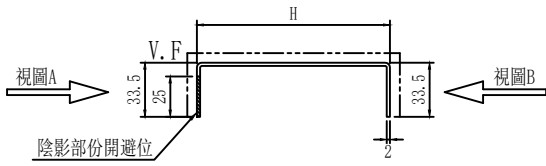

| | | | | | | | |
|----|----------------|----|-----|------------|----|-----------|--|
| 名稱 | 背板铝板加板拆圖 | 制圖 | 陳福慶 | 2026.02.02 | 修改 | | |
| 材料 | 2mm厚铝板 | 復核 | 謝永林 | 2026.02.04 | 日期 | | |
| 顏色 | UCT206165XLA-3 | 批准 | | | 圖號 | BP-1XL(J) | |



美特鋁質 有限公司
MIDI Aluminium Fabricator Ltd.

加工未完，見上頁



| | | | |
|-----|-------|----|------|
| 工程號 | J-861 | 地盤 | 己連拿利 |
|-----|-------|----|------|

| 序号 | 圖號 | H | 数量 | 单位 | 樓層 | 位置 |
|----|--------------|-------|----|----|-----|---------|
| 1 | BP-1XL(J) | 120 | 1 | B | 2F | CW-3001 |
| 2 | BP-1N(J) | 120 | 1 | B | 30F | CW-3004 |
| 3 | BP-151N(J)-2 | 110.5 | 1 | B | 30F | CW-3009 |
| 4 | 總計: | | 3 | | | |

| | | | | | | | | |
|----|----------------|----|-----|------------|----|--------------|--|--|
| 名稱 | 背板铝板加板拆圖 | 制圖 | 陳福慶 | 2026.02.02 | 修改 | | | |
| 材料 | 2mm厚铝板 | 復核 | 謝永林 | 2026.02.04 | 日期 | | | |
| 顏色 | UCT206165XLA-3 | 批準 | | | 圖號 | BP-1XL(J)(1) | | |






美特鋁質有限公司
MIDI Aluminium Fabricator Ltd.

| 序号 | 圖號 | 数量 | 单位 | 樓層 | 位置 |
|----|-----------|----|----|----|---------|
| 1 | BP-1XR(J) | 1 | B | 2F | CW-3002 |
| 2 | 總計: | 1 | | | |

| | | | |
|-----|-------|----|------|
| 工程號 | J-861 | 地盤 | 已連拿利 |
|-----|-------|----|------|

地盤用

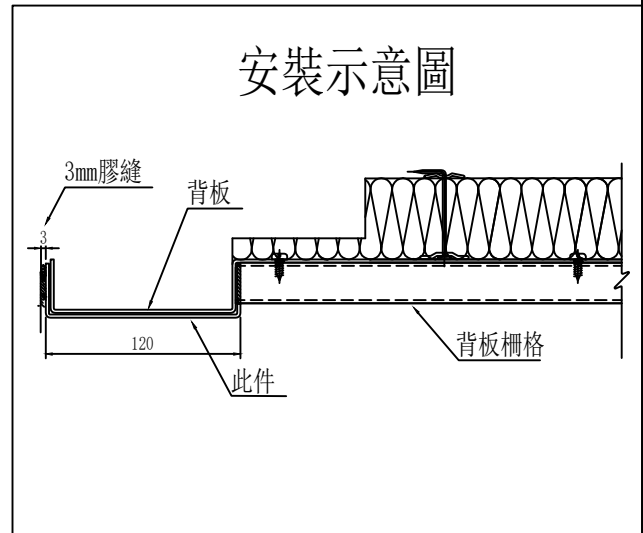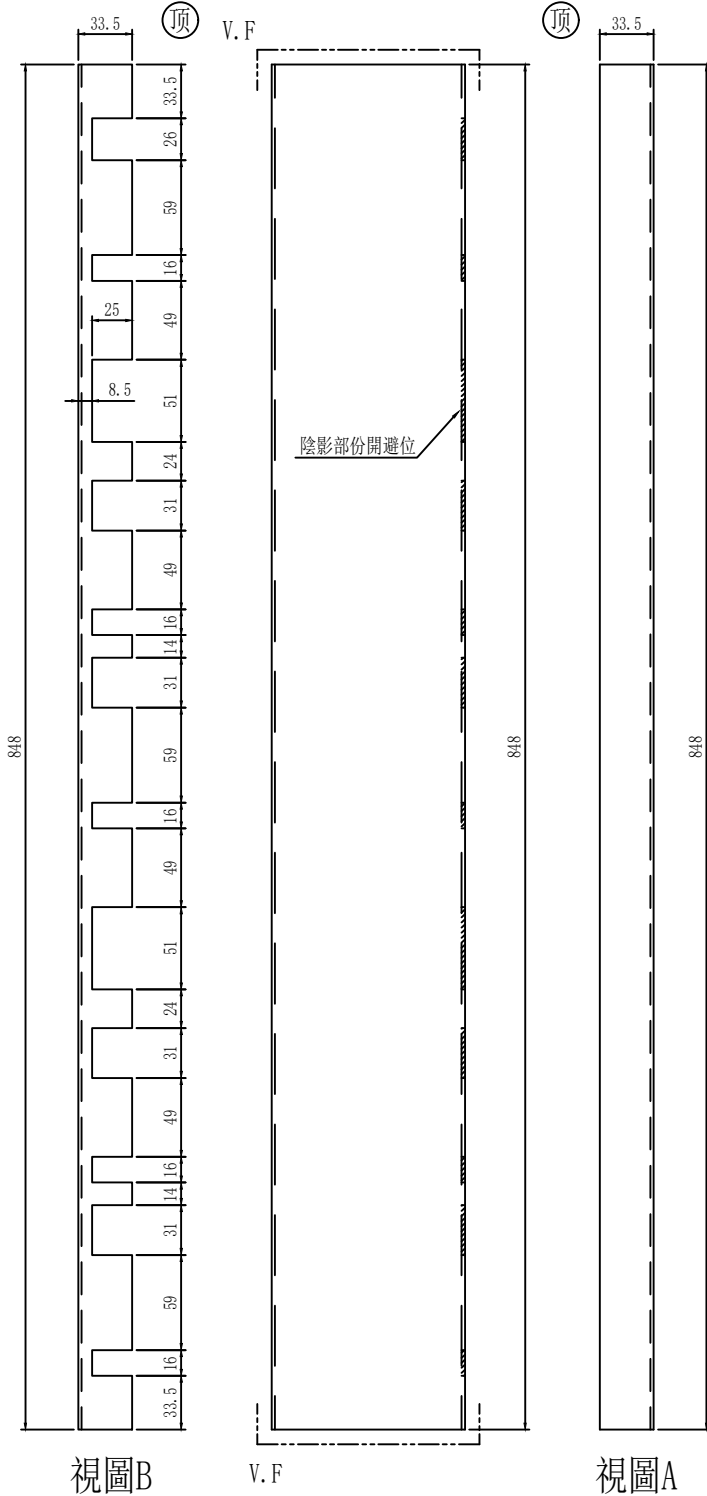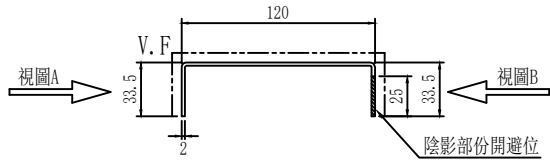

| | | | | | | | | |
|----|----------------|----|-----|------------|----|-----------|--|--|
| 名稱 | 背板铝板加板拆圖 | 制圖 | 陳福慶 | 2026.02.02 | 修改 | | | |
| 材料 | 2mm厚铝板 | 復核 | 謝永林 | 2026.02.04 | 日期 | | | |
| 顏色 | UCT206165XLA-3 | 批准 | | | 圖號 | BP-1XR(J) | | |






美特鋁質有限公司
MIDI Aluminium Fabricator Ltd.

| 序号 | 圖號 | 数量 | 单位 | 樓層 | 位置 |
|----|-----------|----|----|----|---------|
| 1 | BP-YX4(J) | 1 | A | 2F | CW-3006 |
| 2 | 總計: | 1 | | | |

| | | | |
|-----|-------|----|------|
| 工程號 | J-861 | 地盤 | 已連拿利 |
|-----|-------|----|------|

地盤用

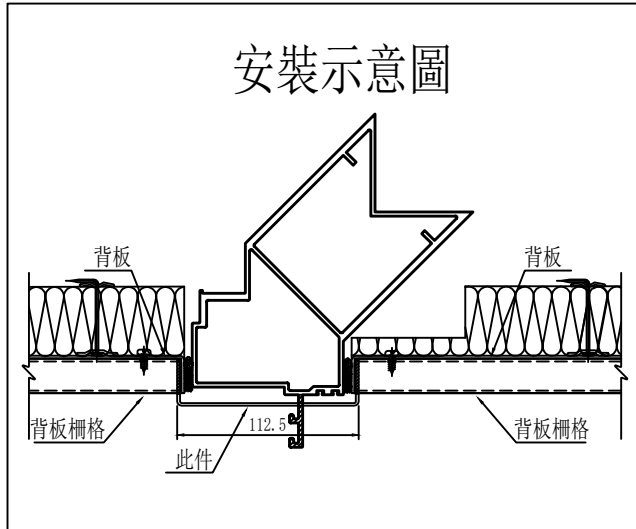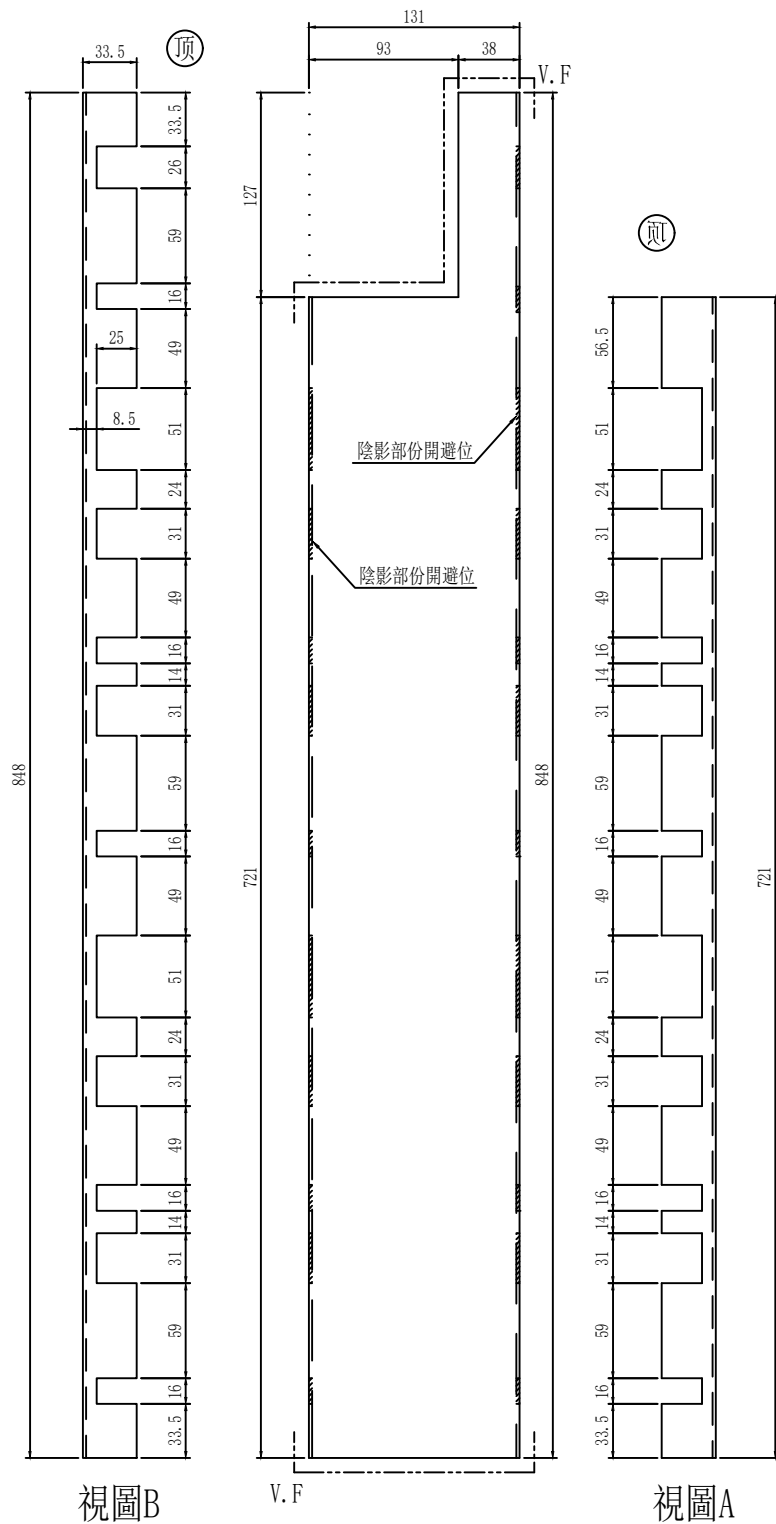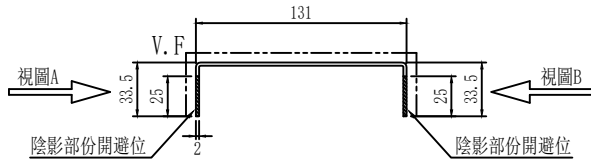

| | | | | | | | |
|----|----------------|----|-----|------------|----|-----------|--|
| 名稱 | 背板铝板加板拆圖 | 制圖 | 陳福慶 | 2026.02.02 | 修改 | | |
| 材料 | 2mm厚铝板 | 復核 | 謝永林 | 2026.02.04 | 日期 | | |
| 顏色 | UCT206165XLA-3 | 批准 | | | 圖號 | BP-YX4(J) | |






美特鋁質有限公司
MIDI Aluminium Fabricator Ltd.


| 序号 | 圖號 | 数量 | 单位 | 樓層 | 位置 |
|----|------------|----|----|-----|---------|
| 1 | BP-YX5 (J) | 1 | C | 15F | CW-3008 |
| 2 | 總計: | 1 | | | |

| | | | |
|-----|-------|----|------|
| 工程號 | J-861 | 地盤 | 已連拿利 |
|-----|-------|----|------|


地盤用

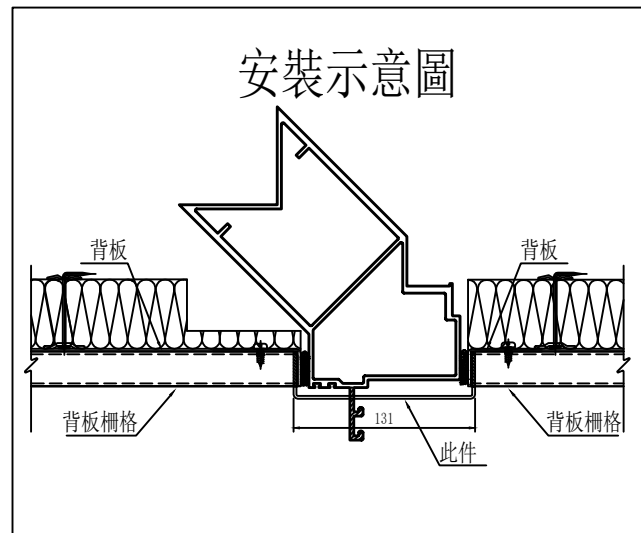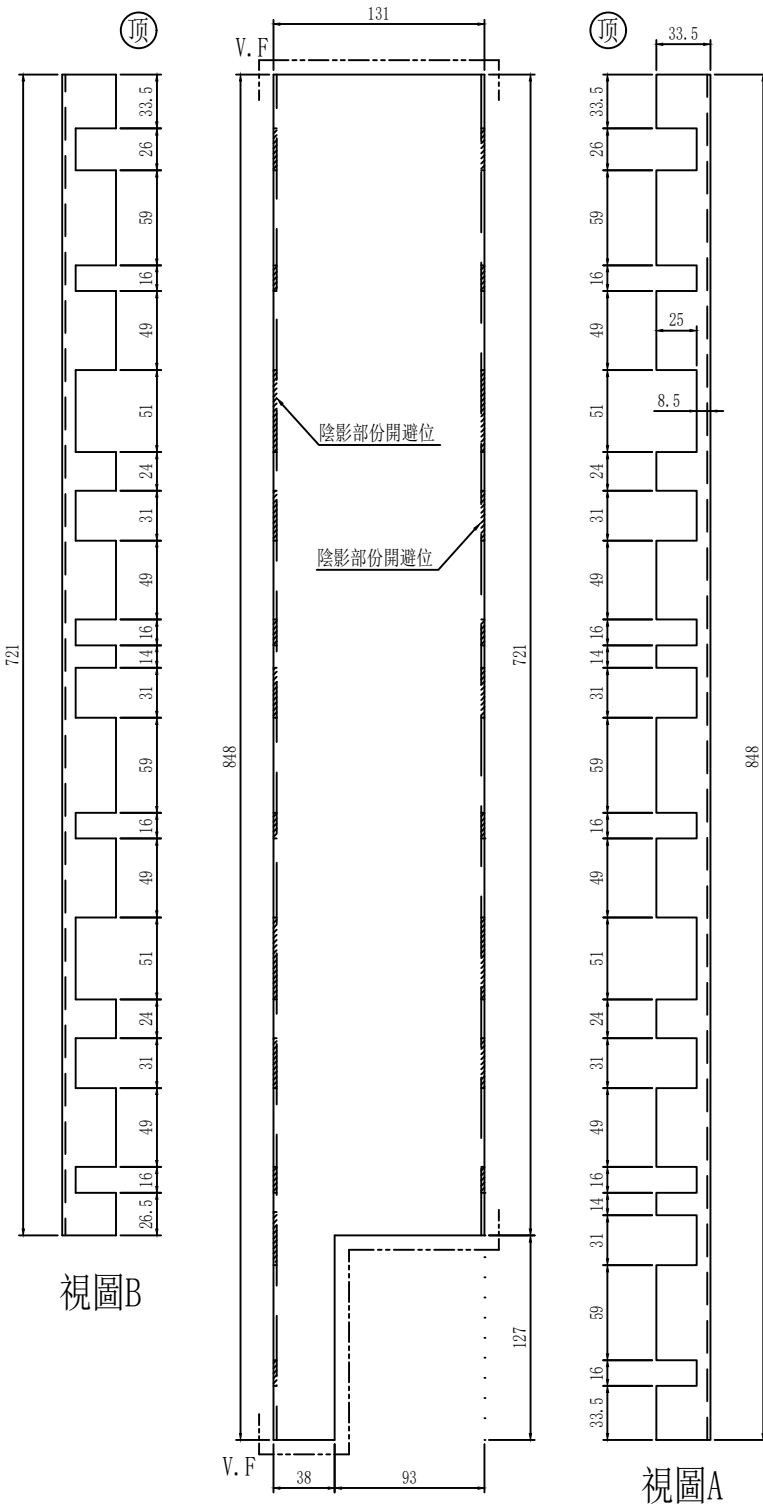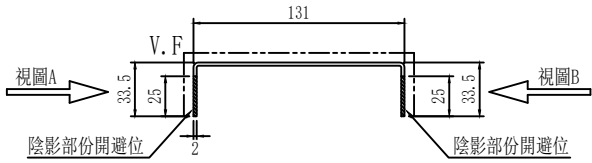

| | | | | | | | | |
|----|----------------|----|-----|------------|----|------------|--|--|
| 名稱 | 背板铝板加板拆圖 | 制圖 | 陳福慶 | 2026.02.02 | 修改 | | | |
| 材料 | 2mm厚铝板 | 復核 | 謝永林 | 2026.02.04 | 日期 | | | |
| 顏色 | UCT206165XLA-3 | 批准 | | | 圖號 | BP-YX5 (J) | | |

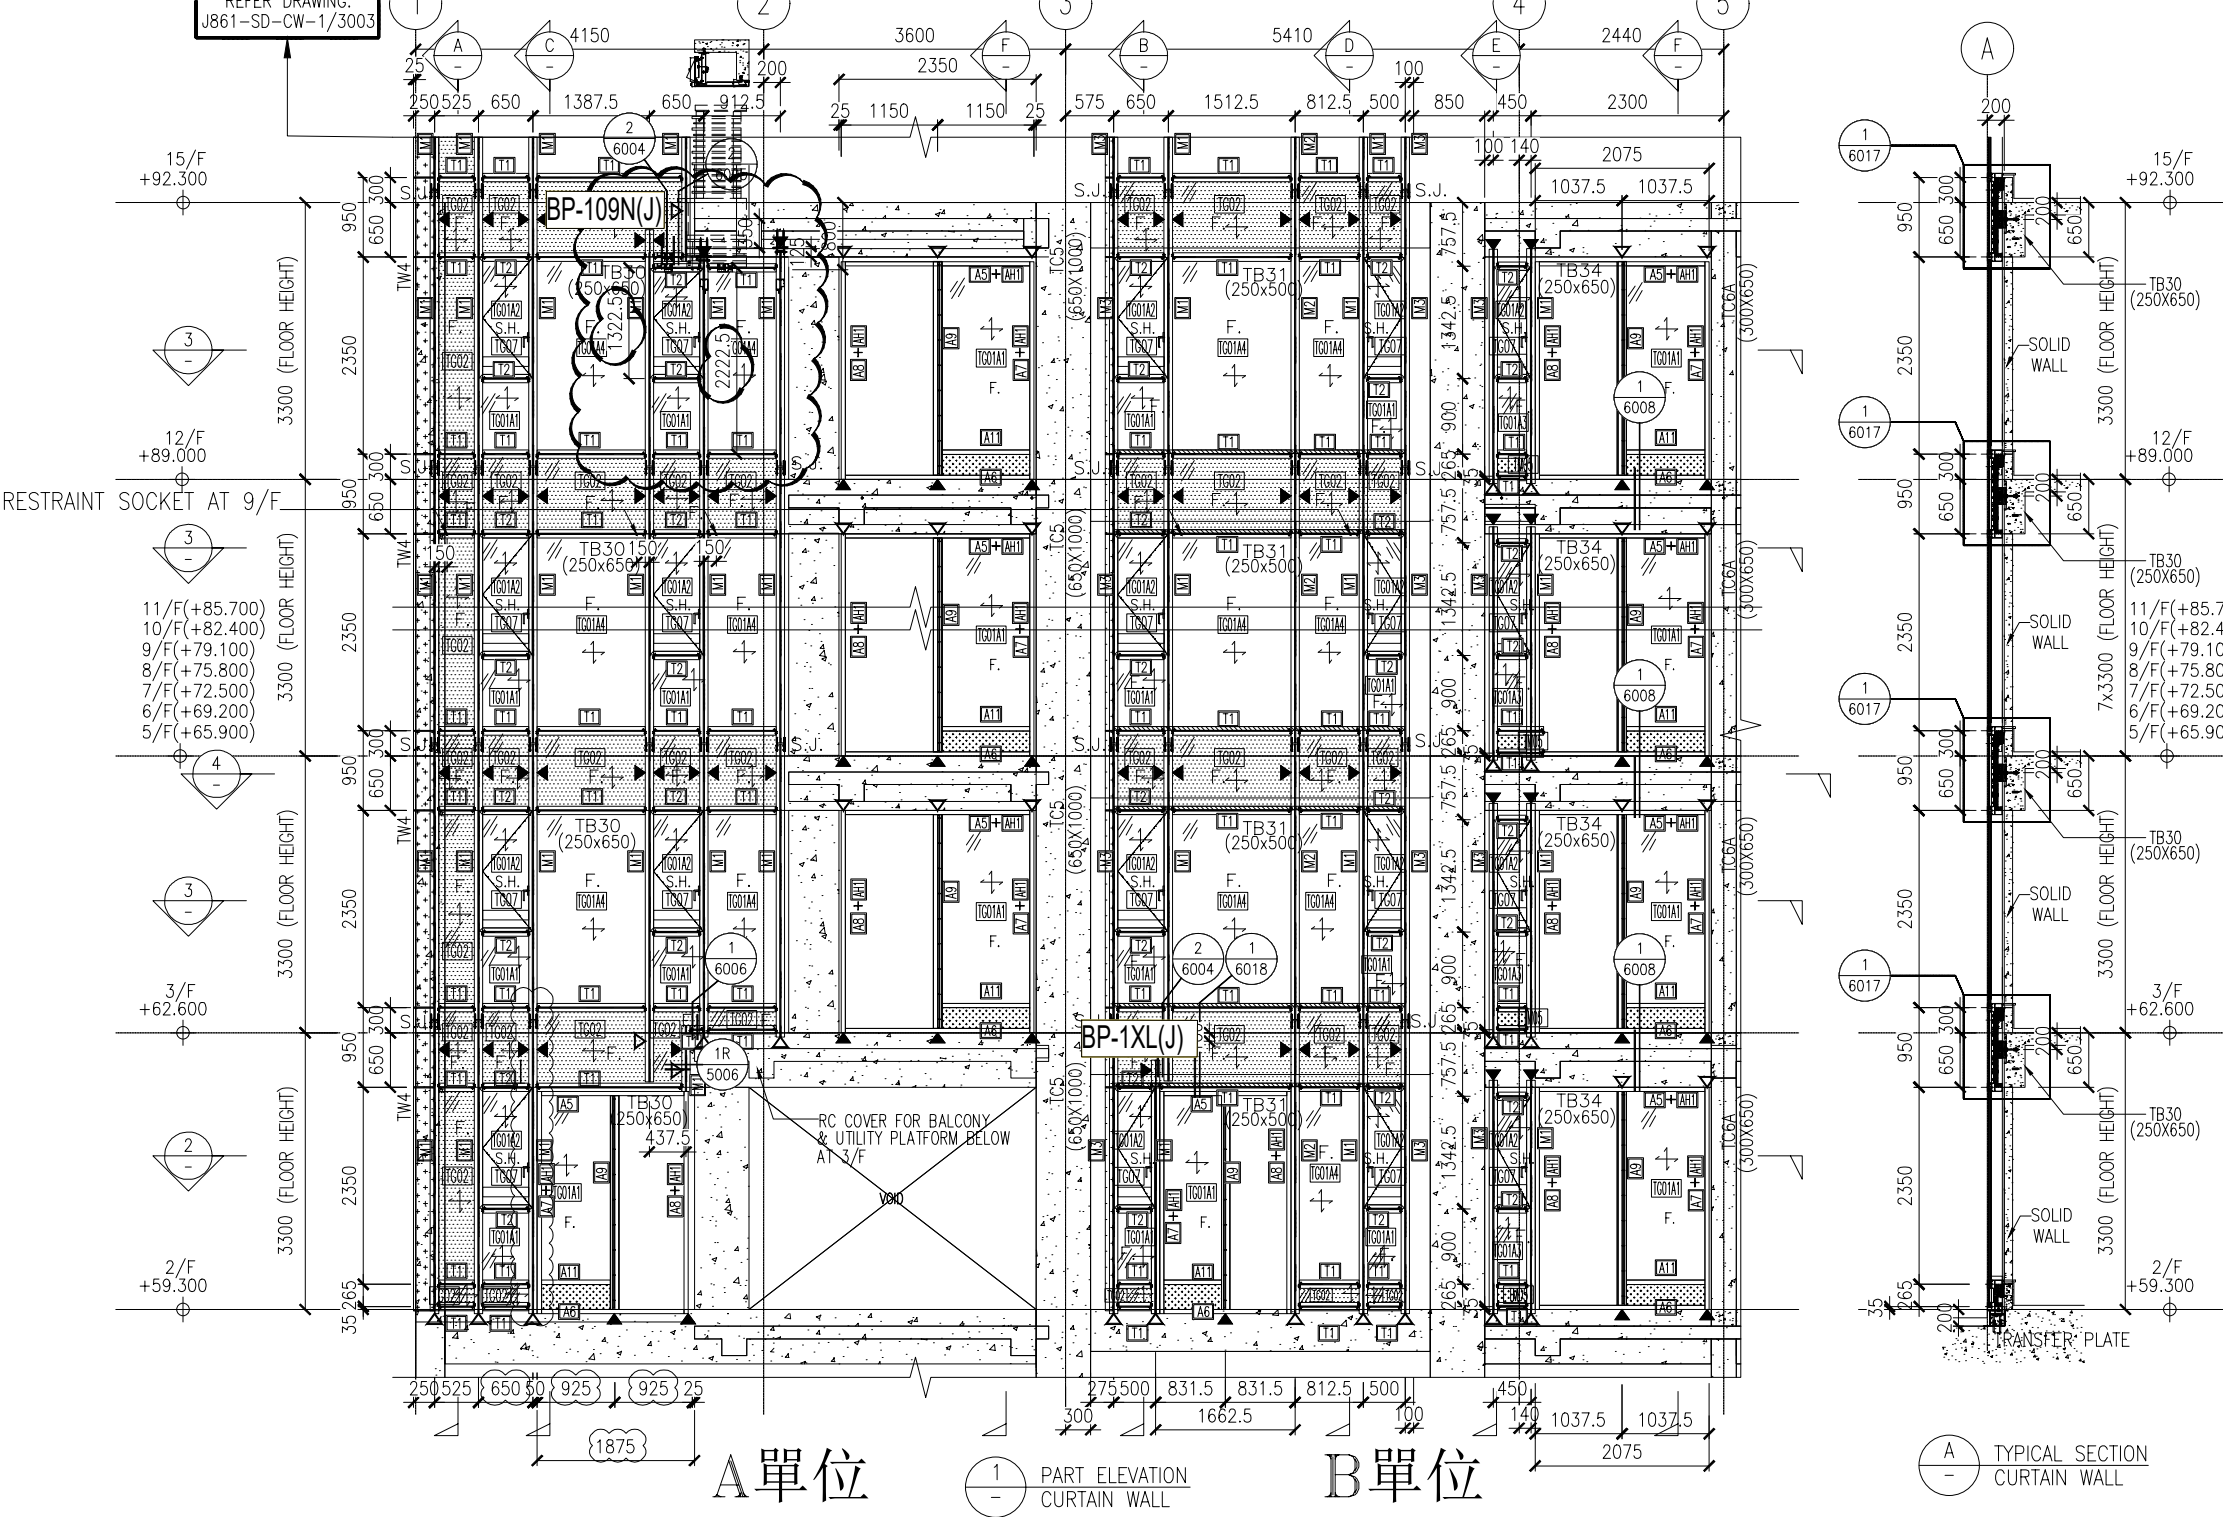

*  = RESTRAINT SOCKET

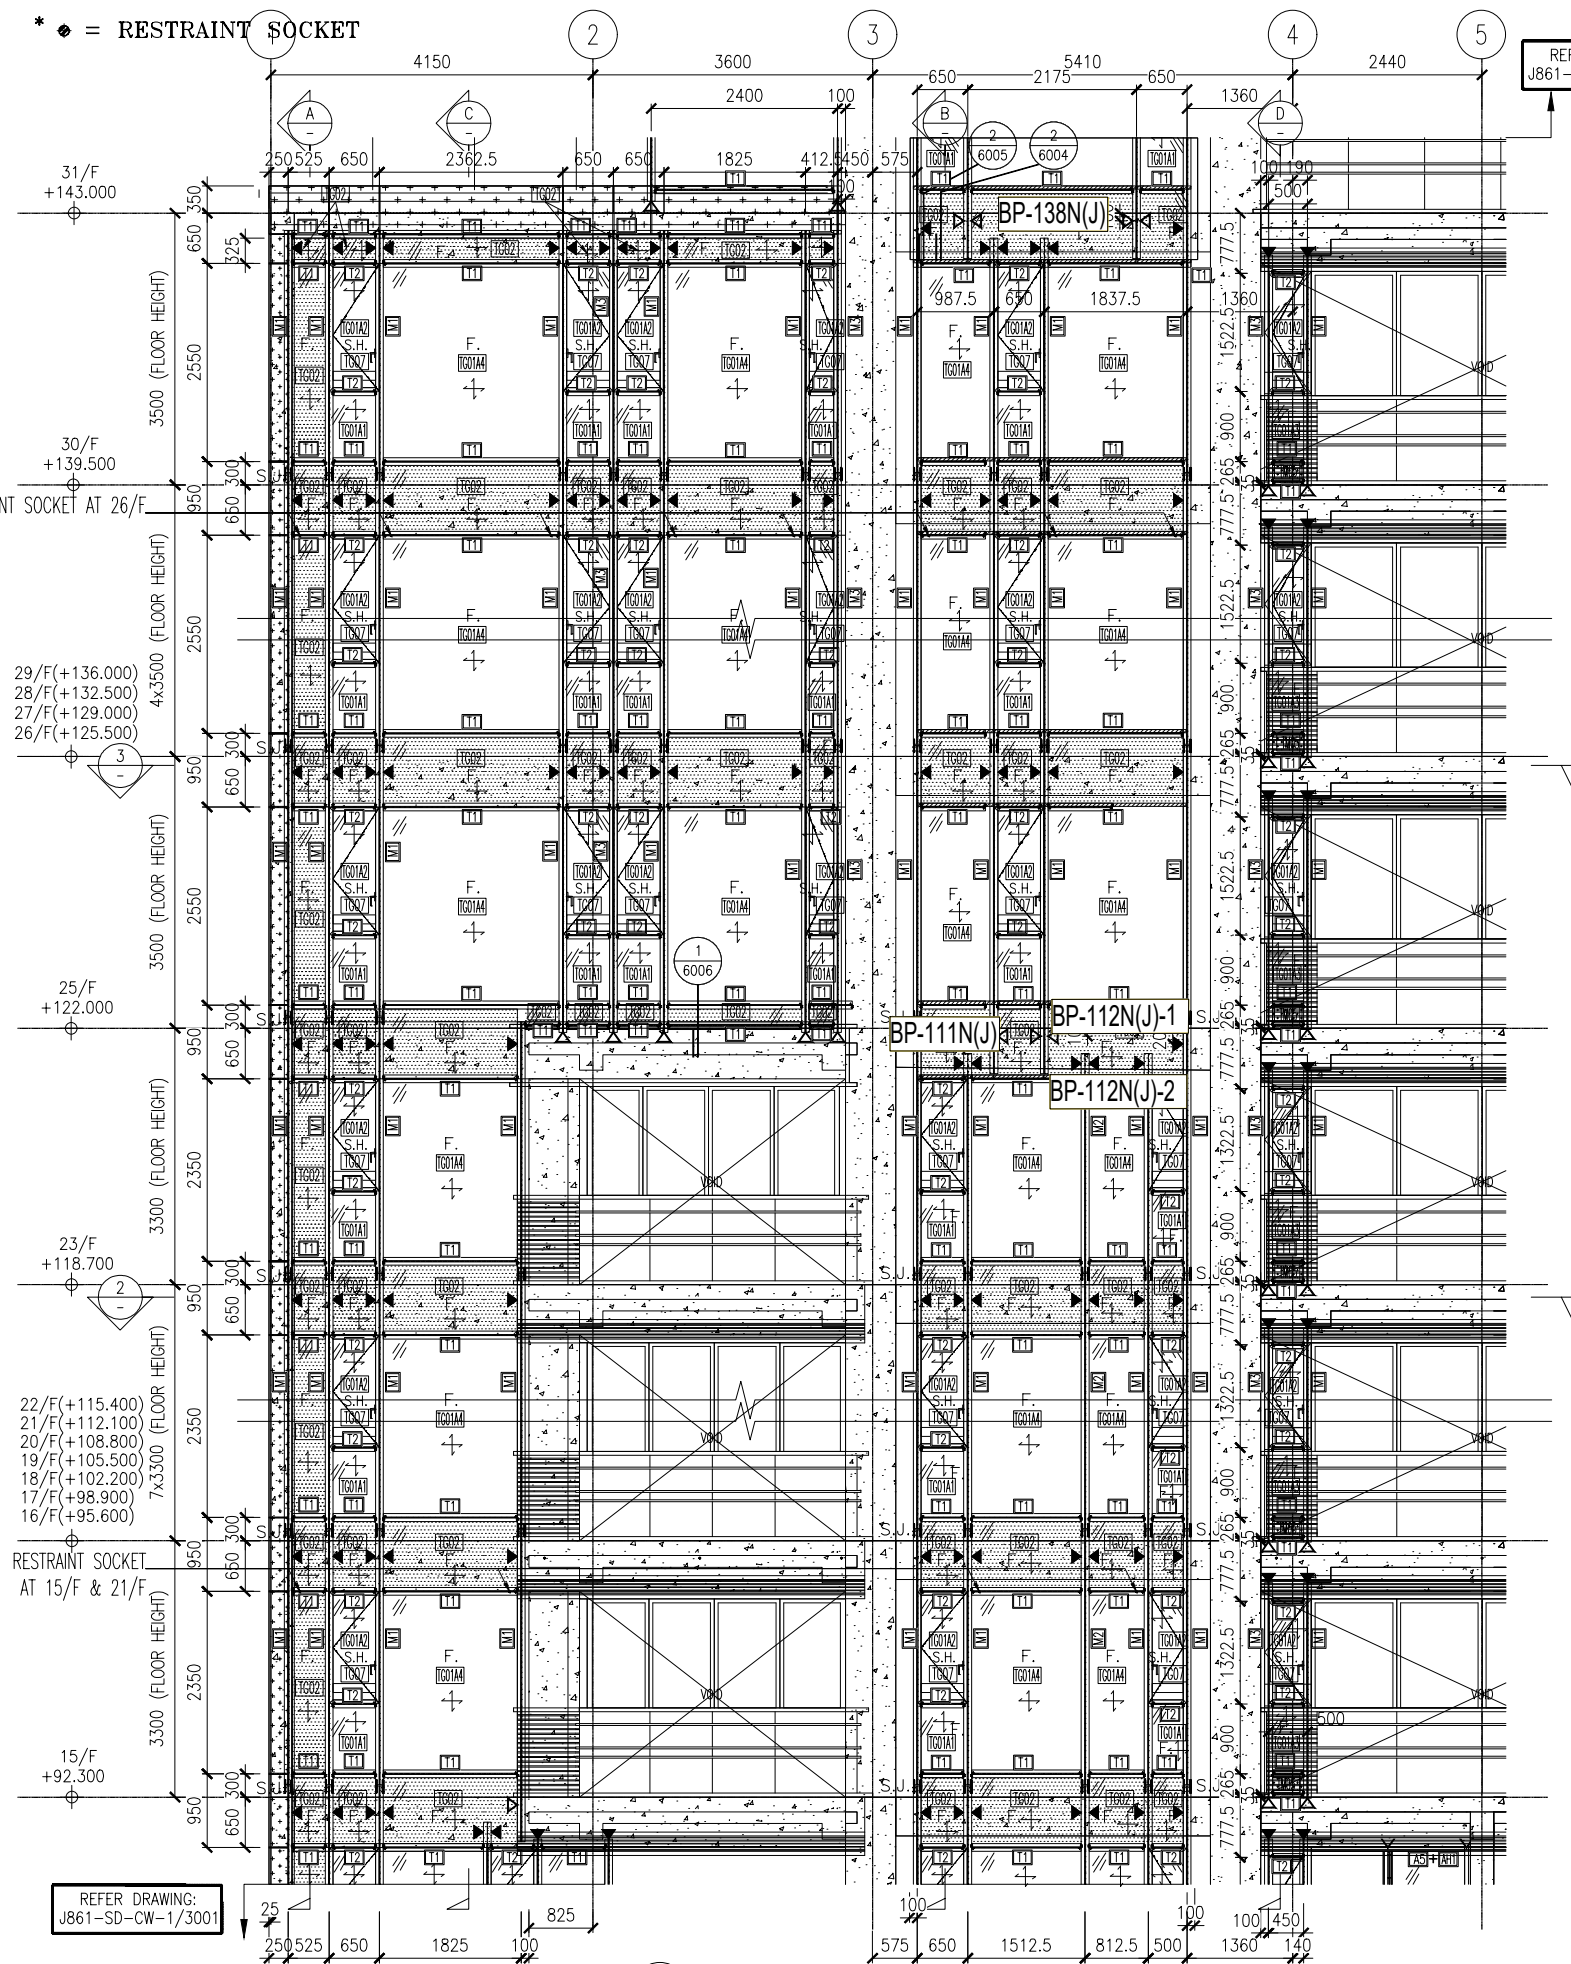

31/F
+143.000

30/F
+139.500

29/F(+136.000)
28/F(+132.500)
27/F(+129.000)
26/F(+125.500)

25/F
+122.000

23/F
+118.700

22/F(+115.400)
21/F(+112.100)
20/F(+108.800)
19/F(+105.500)
18/F(+102.200)
17/F(+98.900)
16/F(+95.600)

RESTRAINT SOCKET
AT 15/F & 21/F

RESTRAINT SOCKET AT 26/F

REFER DRAWING:
J861-SD-CW-1/3001

A單位


1
-
PART ELEVATION
CURTAIN WALL

B單位

J861-CW-SD-3003

*  = RESTRAINT SOCKET

REFER DRAWING:
J861-SD-CW-1/3005

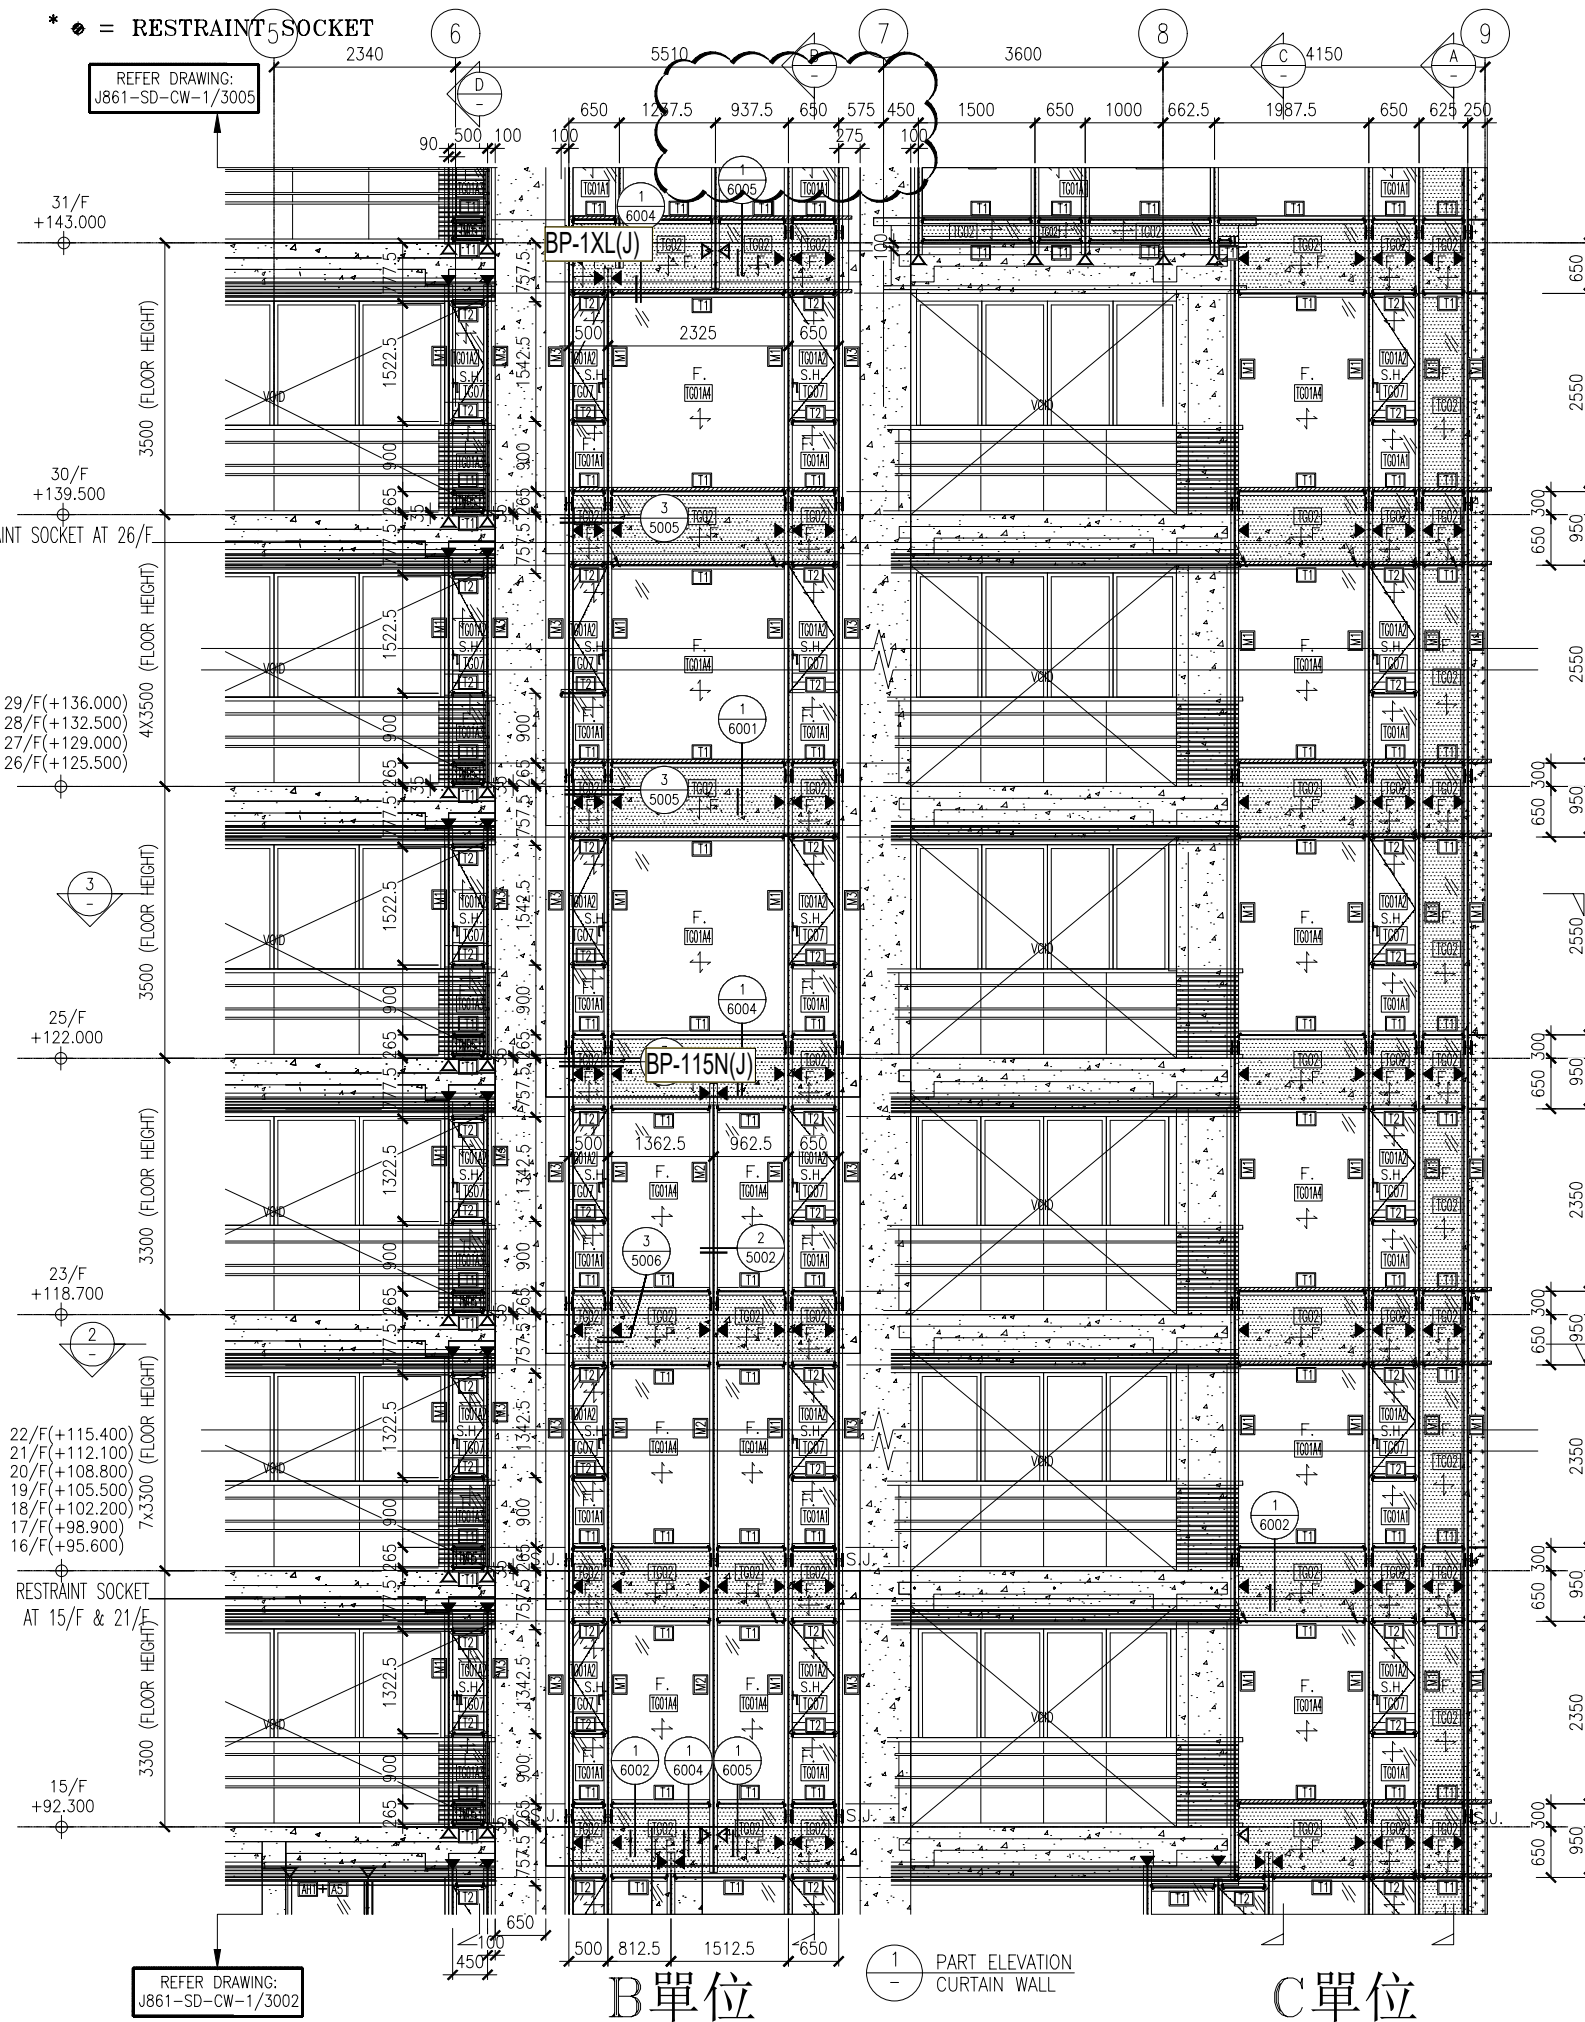


REFER DRAWING:
J861-SD-CW-1/3002

B單位

1 PART ELEVATION
CURTAIN WALL

C單位

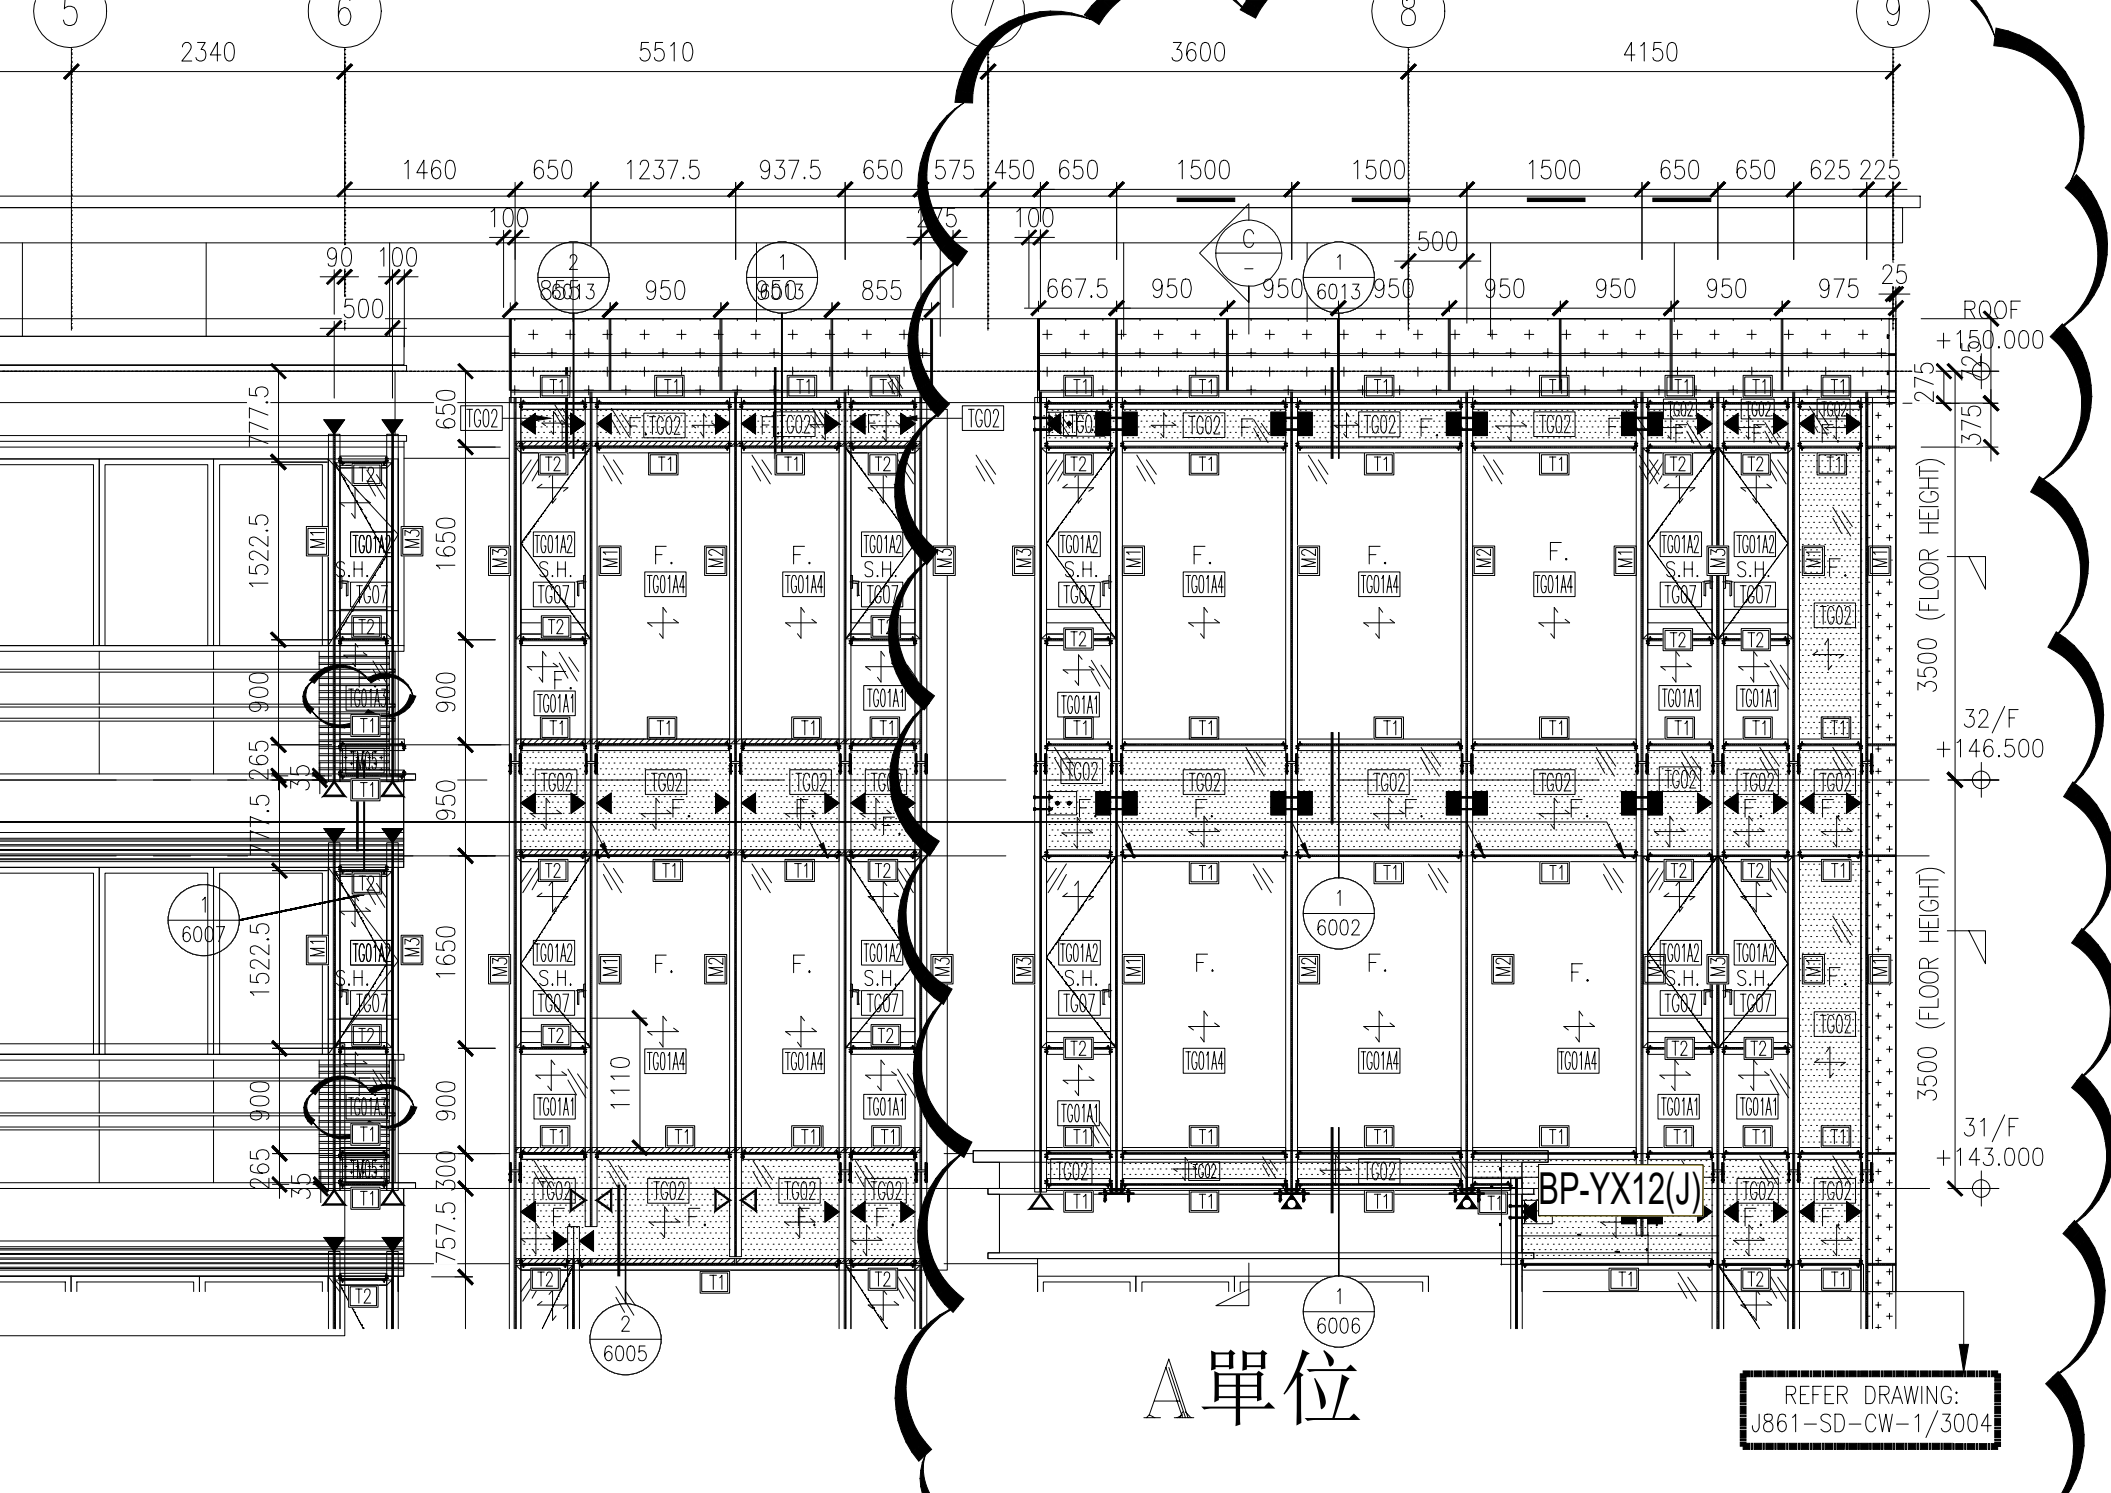

2. ALL
3. ALL
BEFC

- LEGEND
- X1
 - X001
 - 1. F.F.L
 - 2. S.F.L
 - 3. (R)

| | |
|-----|-----|
| B | 8/ |
| A | 16/ |
| NO. | |

CLIENT :
MIL


ARCHITECT

STRUCTURE

A單位

REFER DRAWING:
J861-SD-CW-1/3004

J861-CW-SD-3005

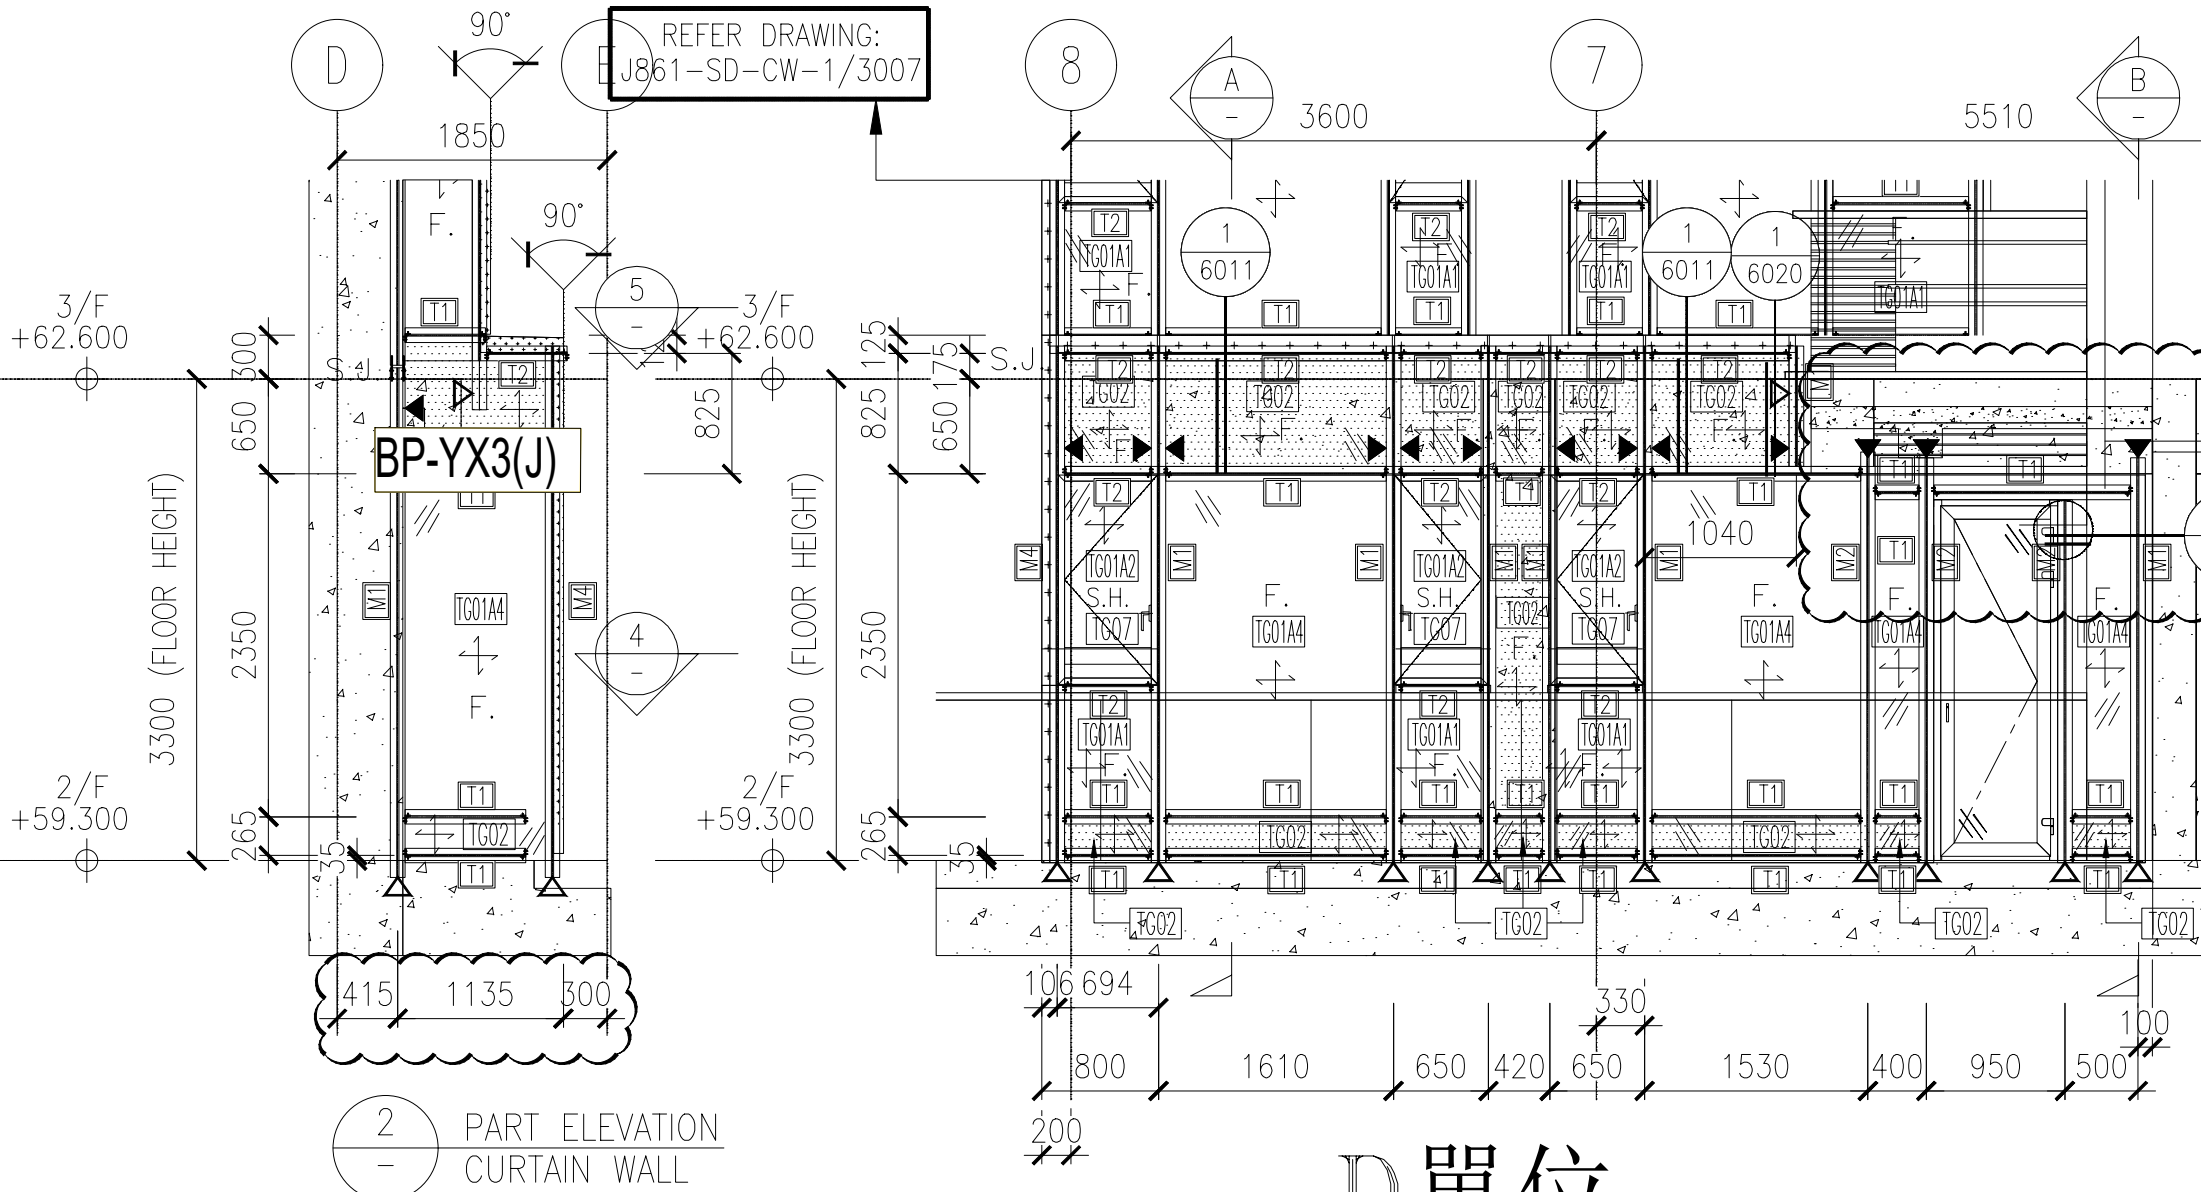


REFER DRAWING:
J861-SD-CW-1/3007

BP-YX3(J)


2
- PART ELEVATION
CURTAIN WALL

D單位

J861-CW-SD-3006

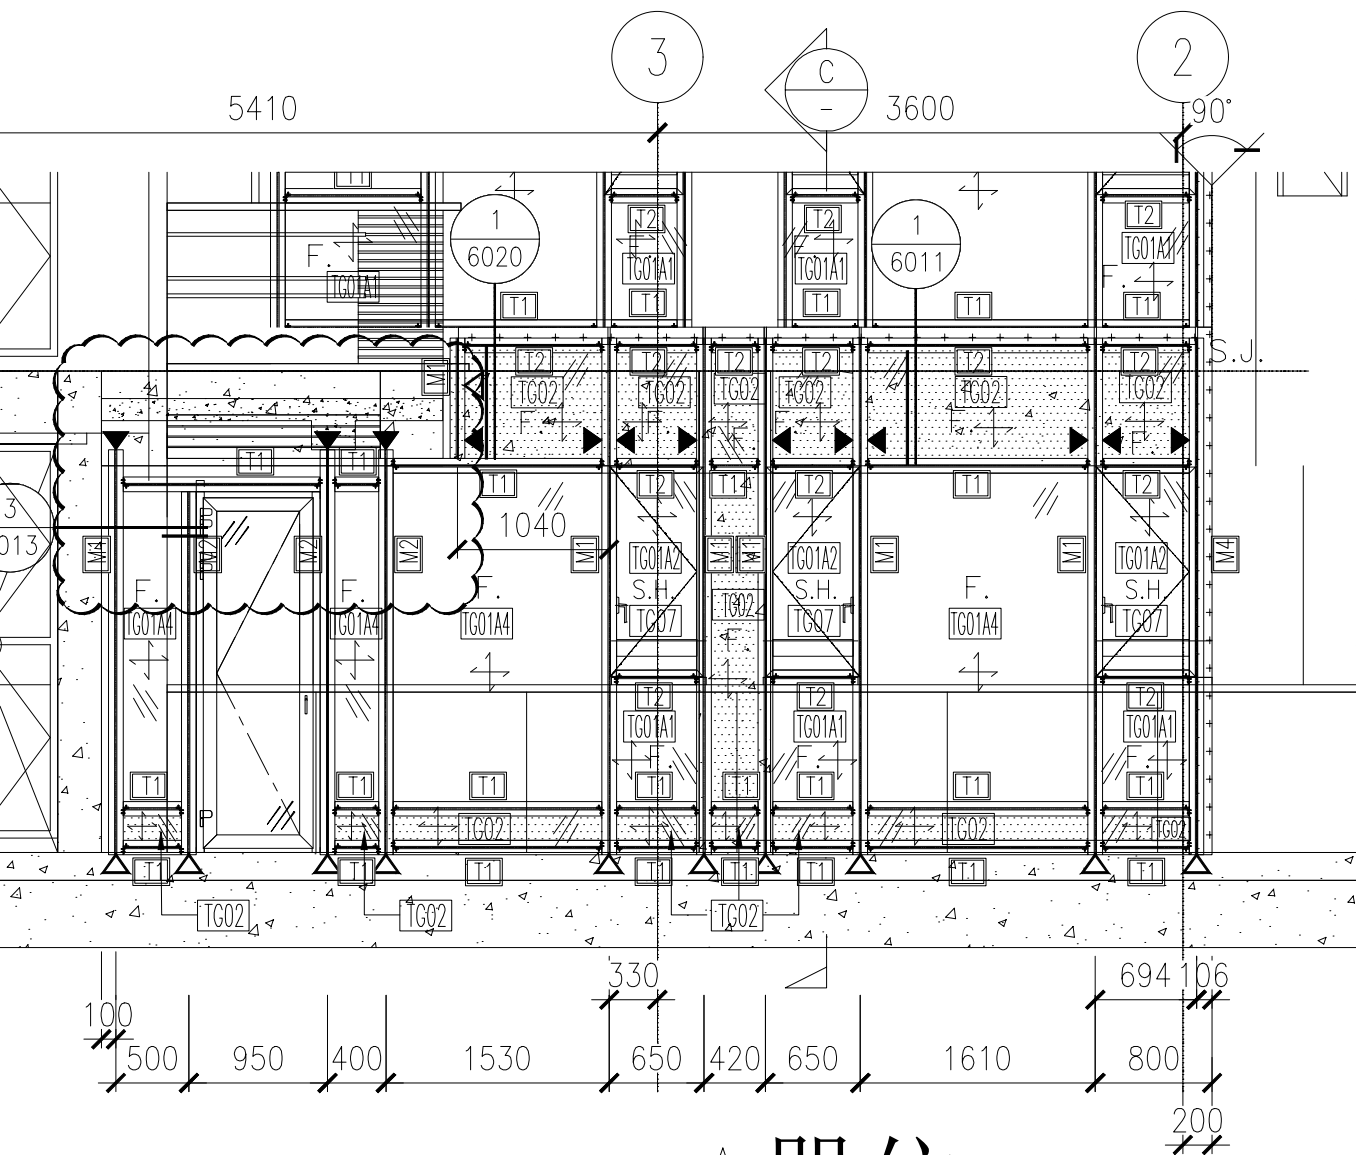


A單位

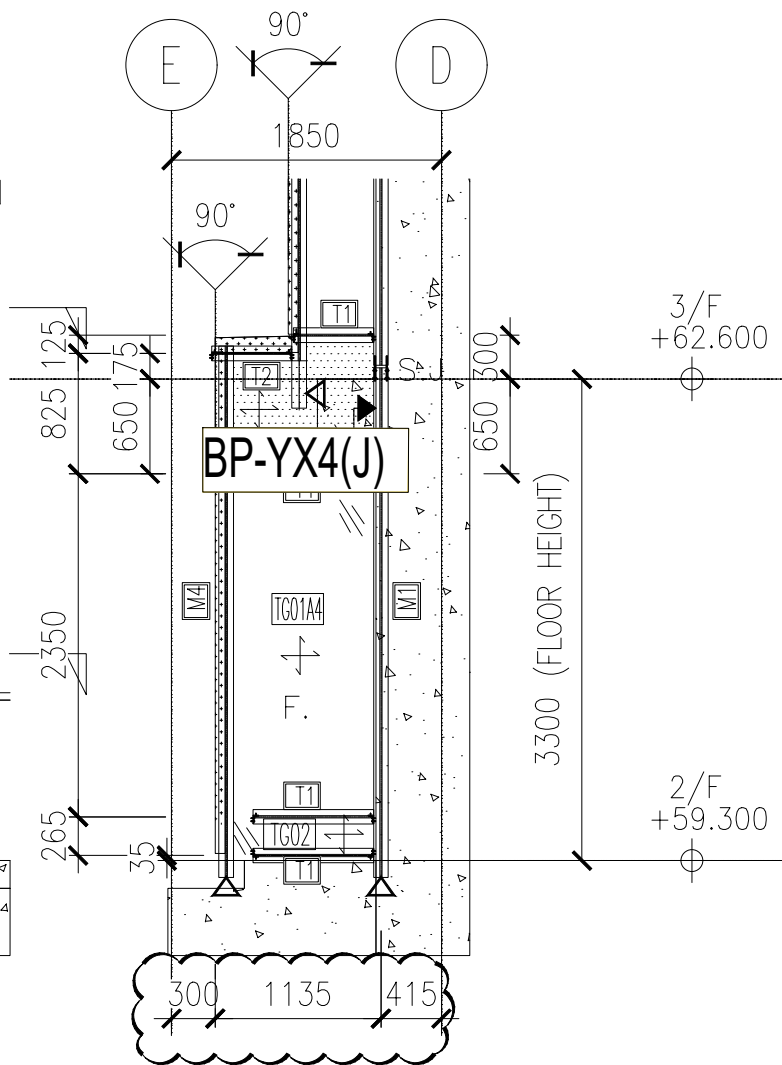

3
- PART ELEVATION
CURTAIN WALL

J861 - CW - SD - 3006

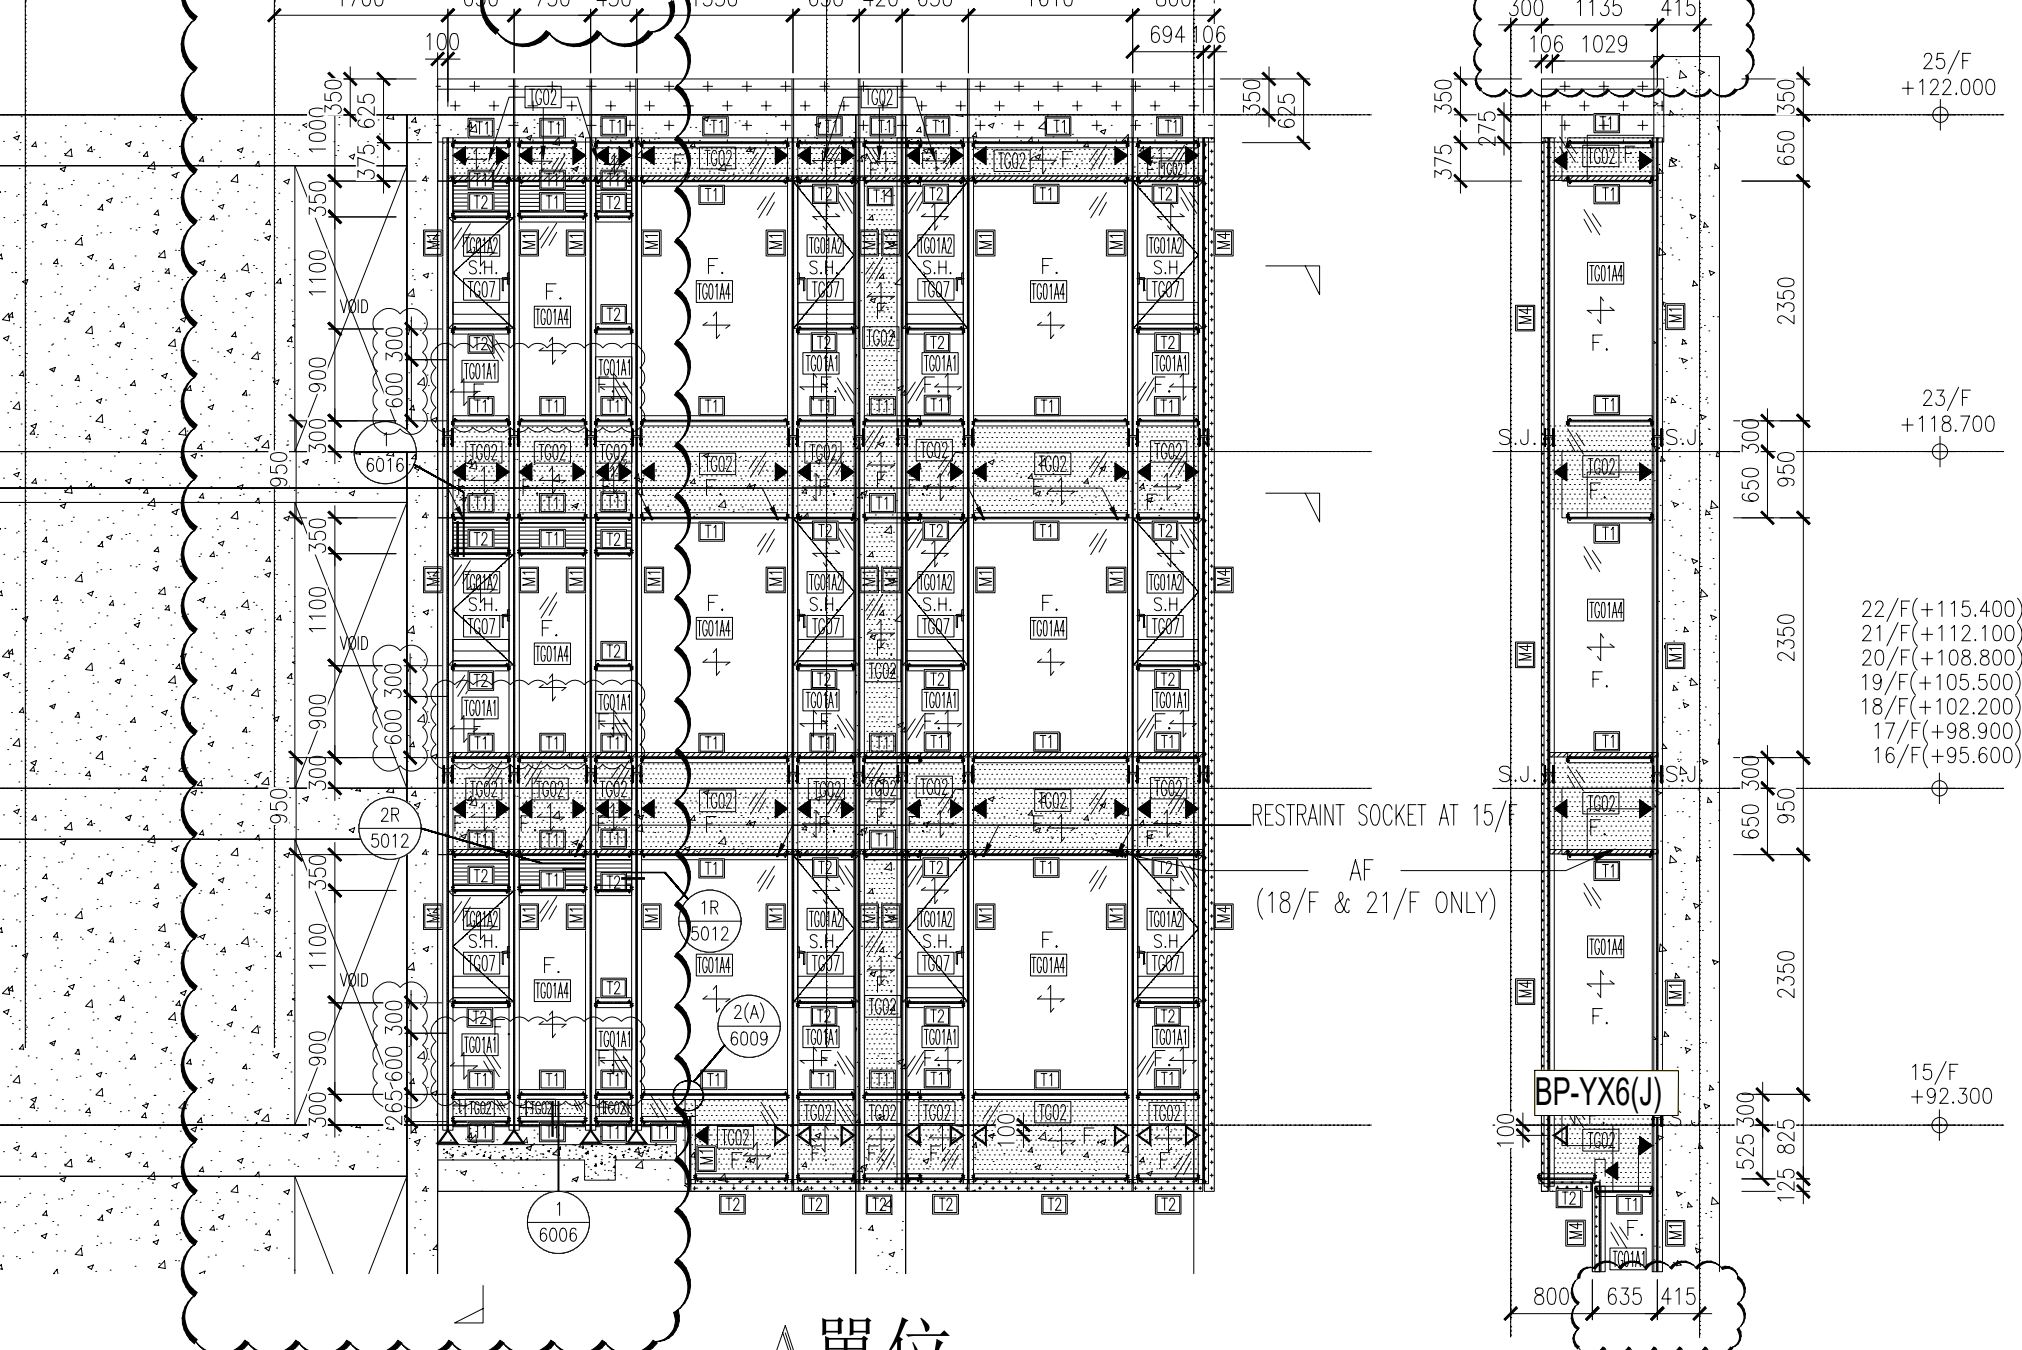

A單位

RESTRAINT SOCKET AT 15/F
AF
(18/F & 21/F ONLY)

3 PART ELEVATION
- CURTAIN WALL

- 25/F +122.000
- 23/F +118.700
- 22/F (+115.400)
- 21/F (+112.100)
- 20/F (+108.800)
- 19/F (+105.500)
- 18/F (+102.200)
- 17/F (+98.900)
- 16/F (+95.600)

PART ELEVATION
CURTAIN WALL

1. P.F.L. ---
2. S.F.L. ---
3. (R) ---

| | |
|-----|-------|
| B | 8/11/ |
| A | 16/9/ |
| NO. | DATE |

CLIENT :
MILLIC

ARCHITECT


STRUCTURAL
SY

MAIN CONTR
顯利
HIEN LI

Units 6-8,
610 Cha Kw
Tel:2348921


J861-CW-SD-3008

REFER DRAWING:
J861-SD-CW-1/3010

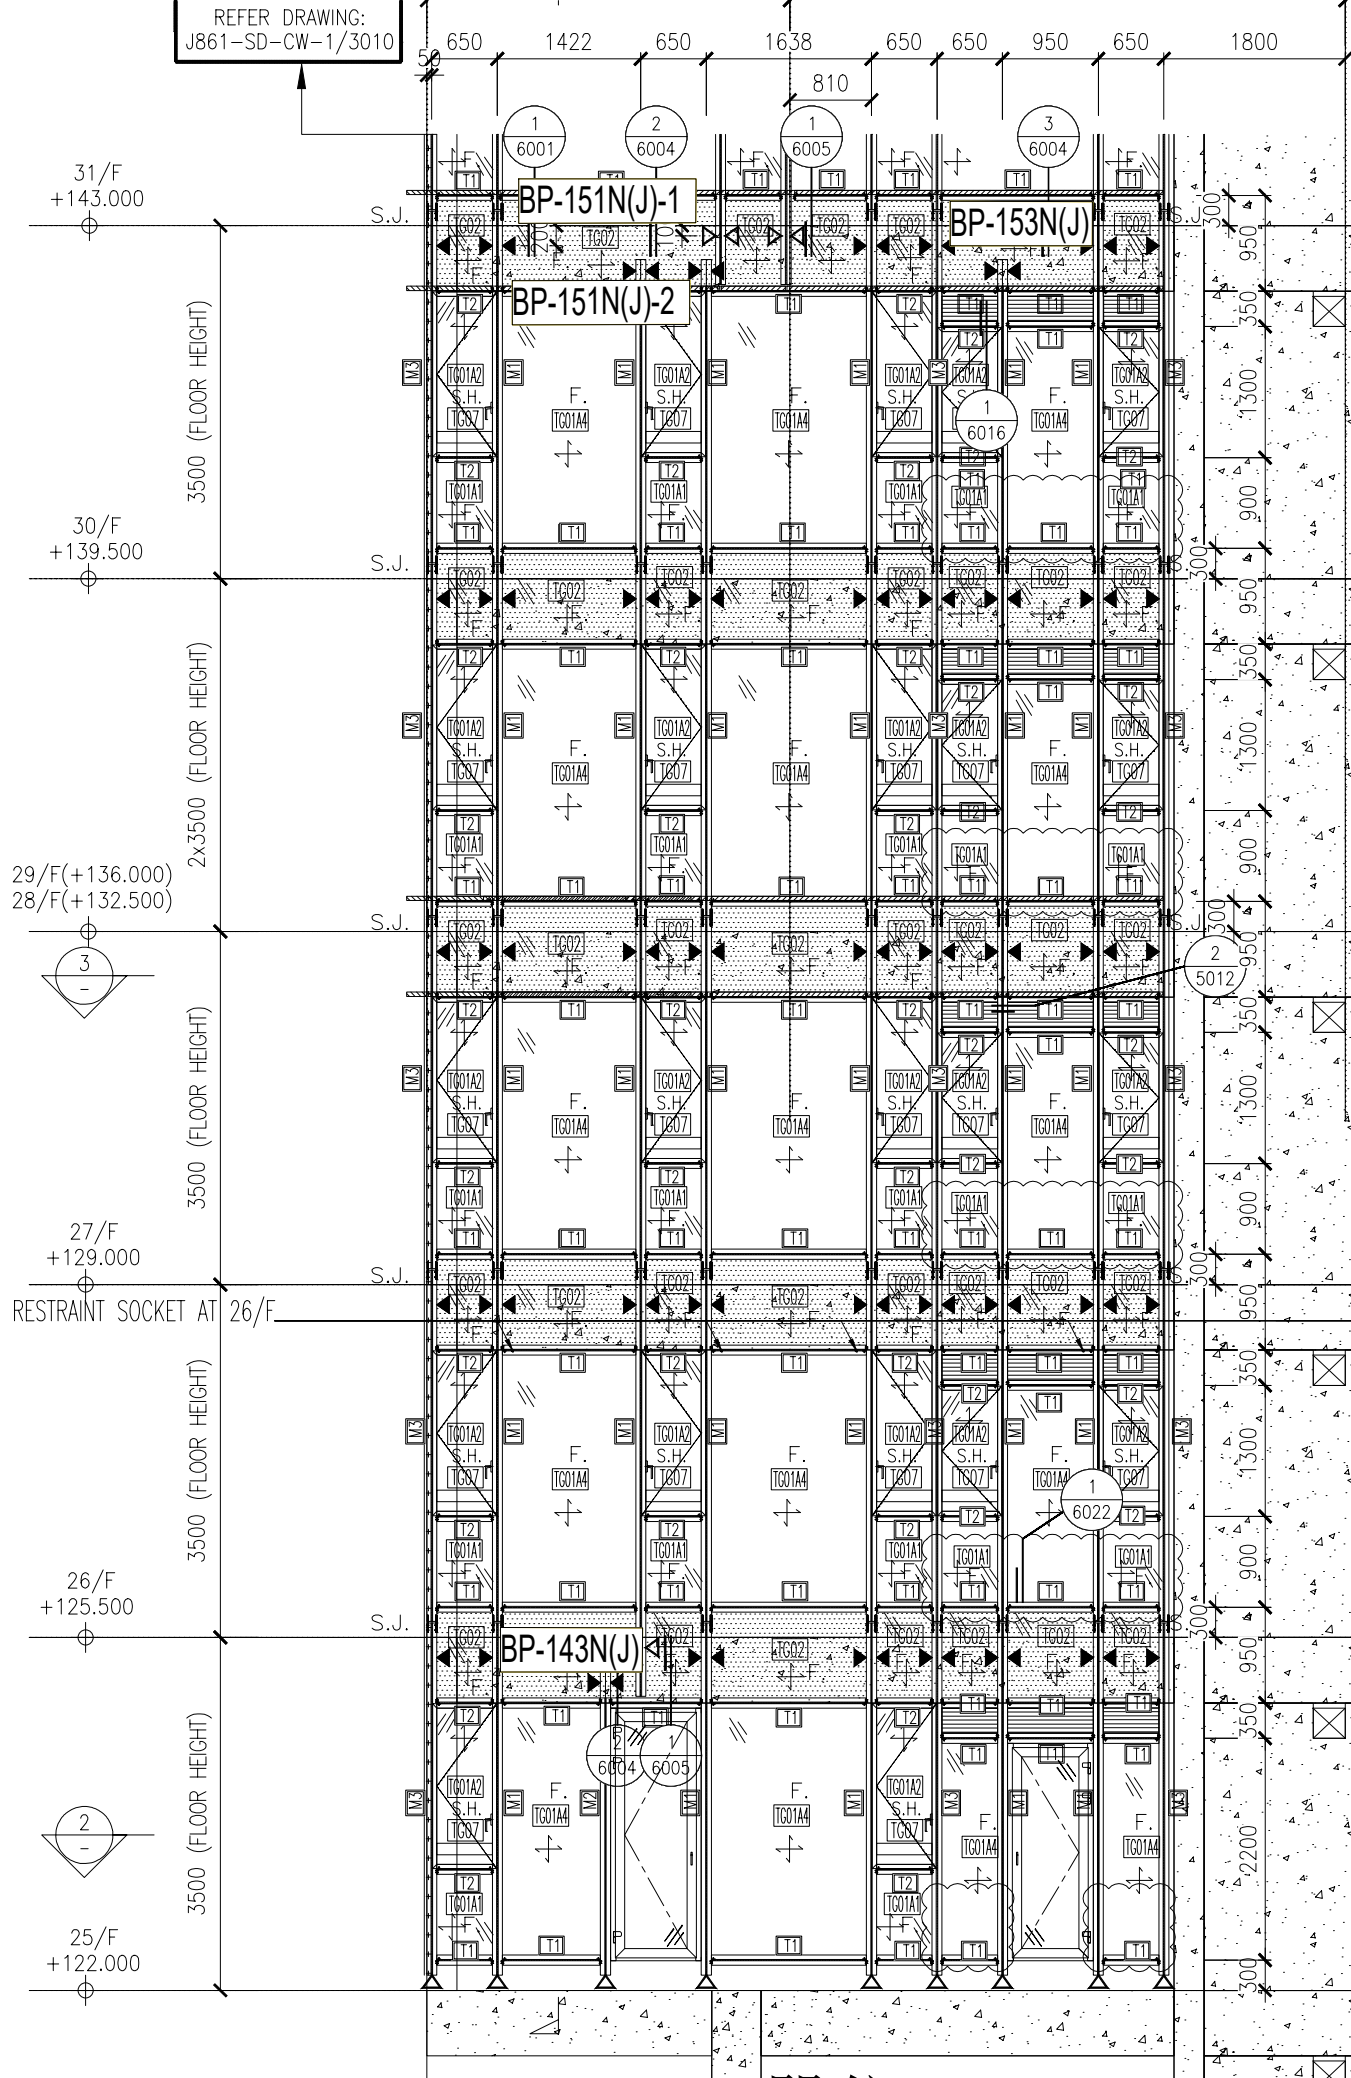

B單位

J861-CW-SD-3009

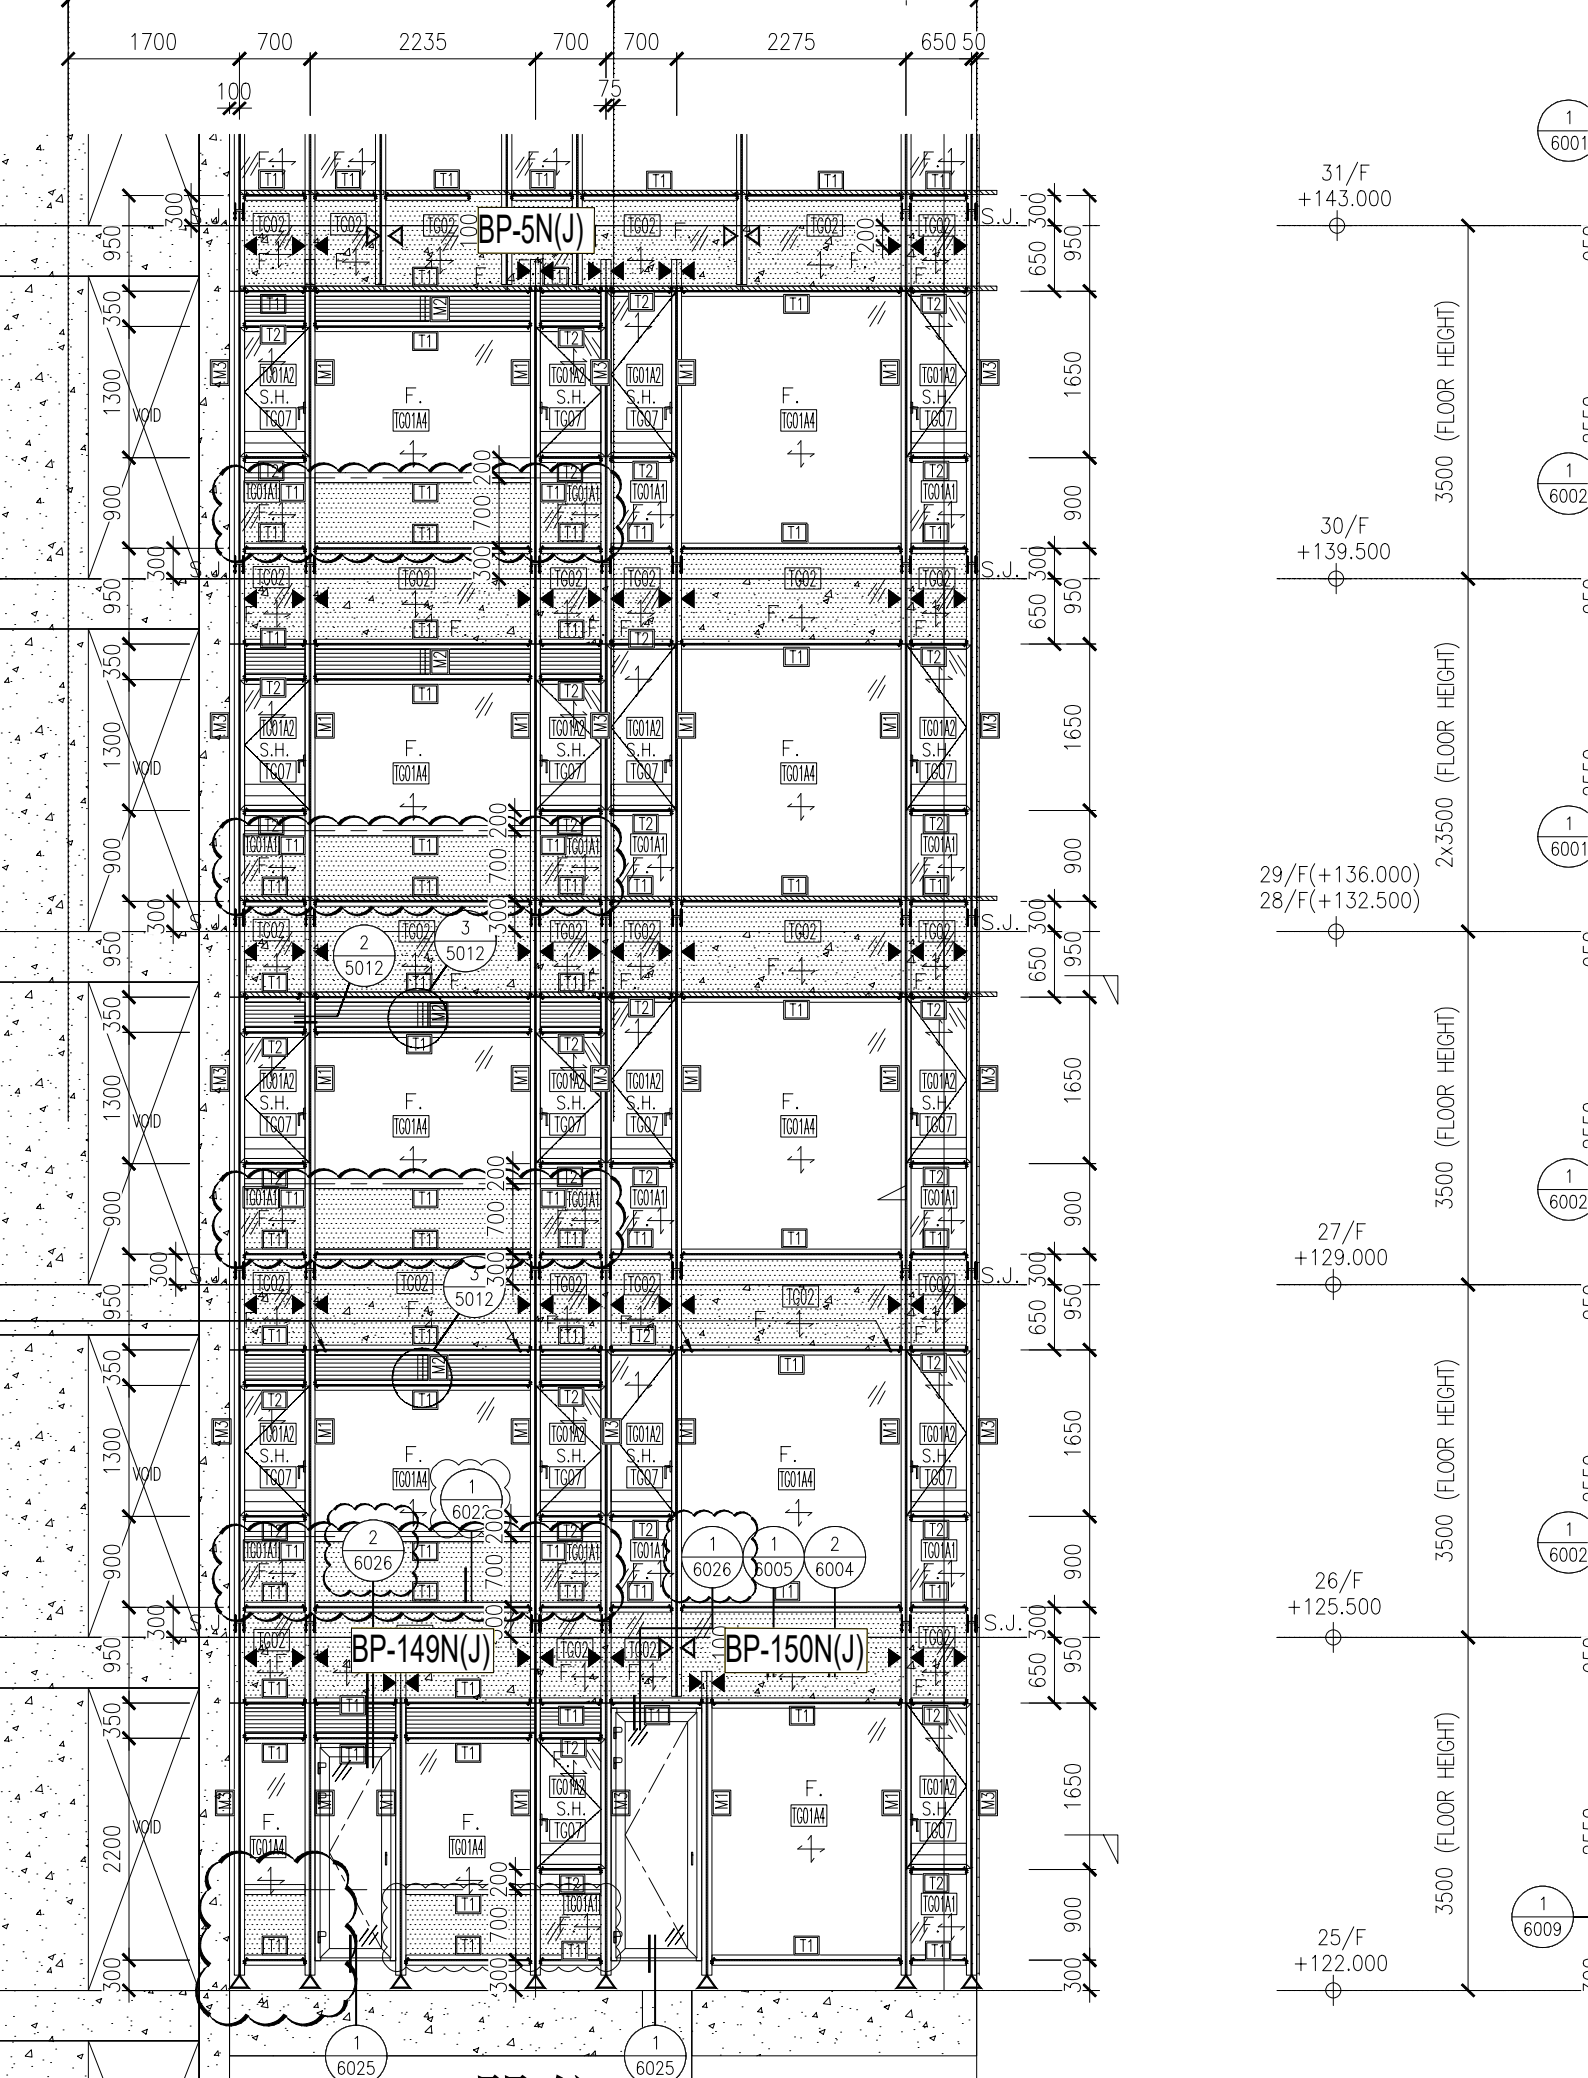

A單位