



工程指示 / 要求簡箋 ENGINEER INSTRUCTIONS(E.I.)

| | | | |
|---------|----------|-------|------------|
| 工程指示編號: | EI- 9443 | 修改版本: | - |
| | HK- 0085 | | |
| 工程編號: | J 861 | 工程名稱: | 己連拿利 |
| 收件人: | 生統 | 發件人: | 細佬 |
| 工程項目: | 阳台型材加工圖 | 日期: | 12/02/2026 |

| | | |
|---------------------------------|--|------------------------------------|
| <input type="checkbox"/> 原合約工程包 | <input type="checkbox"/> 原合約工程加 / 減賬 QT- | <input type="checkbox"/> 新工程報價 QT- |
|---------------------------------|--|------------------------------------|

| | |
|----------------|-----------|
| 信件批核號碼/圖紙參考編號: | 批核模具圖紙編號: |
| 客戶指示附件: | 管理內部批簽署: |

| | | |
|------------------------------------|-------------------------------------|-------------------------------|
| <input type="checkbox"/> 初步鋁料 B.M. | <input type="checkbox"/> 加工拆圖, 然後生產 | <input type="checkbox"/> 尺寸表 |
| <input type="checkbox"/> 正式鋁料 B.M. | <input type="checkbox"/> 技術上資料/指示 | <input type="checkbox"/> 報價 |
| <input type="checkbox"/> 配件 B.M. | <input type="checkbox"/> 樣辦或貨品說明書 | <input type="checkbox"/> 分判合約 |
| <input type="checkbox"/> 其他: | | |


| |
|----------------------------------|
| 內容: 請按附頁生產, 地盤用 用於EF單位12樓頂 |
| 完成上列要求日期: 10/03/2026 |

國內

| | | | | | |
|---------------------------------|------------------------------|---|---|--------------------------------|------------------------------|
| <input type="checkbox"/> 生產技術總監 | <input type="checkbox"/> 連附件 | <input type="checkbox"/> 技術部 | <input type="checkbox"/> 連附件 | <input type="checkbox"/> 生產部 | <input type="checkbox"/> 連附件 |
| <input type="checkbox"/> 採購部 | <input type="checkbox"/> 連附件 | <input checked="" type="checkbox"/> 生產統籌部 | <input checked="" type="checkbox"/> 連附件 | <input type="checkbox"/> 報關組 | <input type="checkbox"/> 連附件 |
| <input type="checkbox"/> 質檢部 | <input type="checkbox"/> 連附件 | <input type="checkbox"/> 會計部 | <input type="checkbox"/> 連附件 | <input type="checkbox"/> 機械設計部 | <input type="checkbox"/> 連附件 |
| <input type="checkbox"/> 香港辦 | <input type="checkbox"/> 連附件 | <input type="checkbox"/> 其他: | | | |

香港



| | | | | | | | |
|------------------------------|------------------------------|------------------------------|------------------------------|-------------------------------|------------------------------|------------------------------|------------------------------|
| <input type="checkbox"/> 行政部 | <input type="checkbox"/> 連附件 | <input type="checkbox"/> 會計部 | <input type="checkbox"/> 連附件 | <input type="checkbox"/> 統籌部 | <input type="checkbox"/> 連附件 | <input type="checkbox"/> 工程部 | <input type="checkbox"/> 連附件 |
| <input type="checkbox"/> 採購部 | <input type="checkbox"/> 連附件 | <input type="checkbox"/> QS部 | <input type="checkbox"/> 連附件 | <input type="checkbox"/> 地盤管理 | <input type="checkbox"/> 連附件 | <input type="checkbox"/> 維修部 | <input type="checkbox"/> 連附件 |

| | |
|---------------|---|
| *發件人簽署: | *組別成員批核簽署: |
| 傳遞編號: HK-0363 | 項目經理簽署:  |




所有編號省略“J861-”字樣



| | | | |
|-----|------|----|------|
| 工程號 | J861 | 地盤 | 己連拿利 |
|-----|------|----|------|

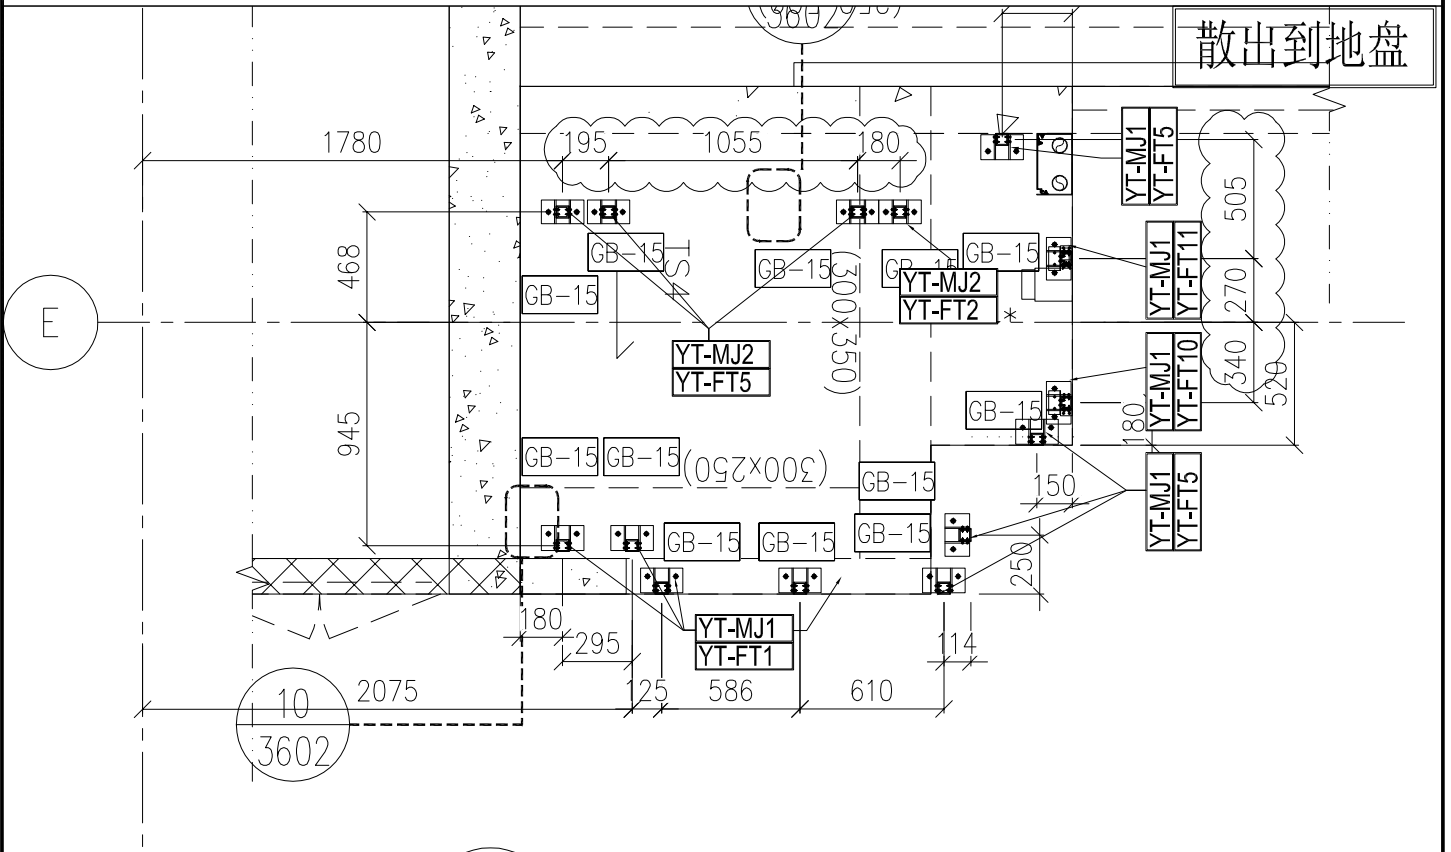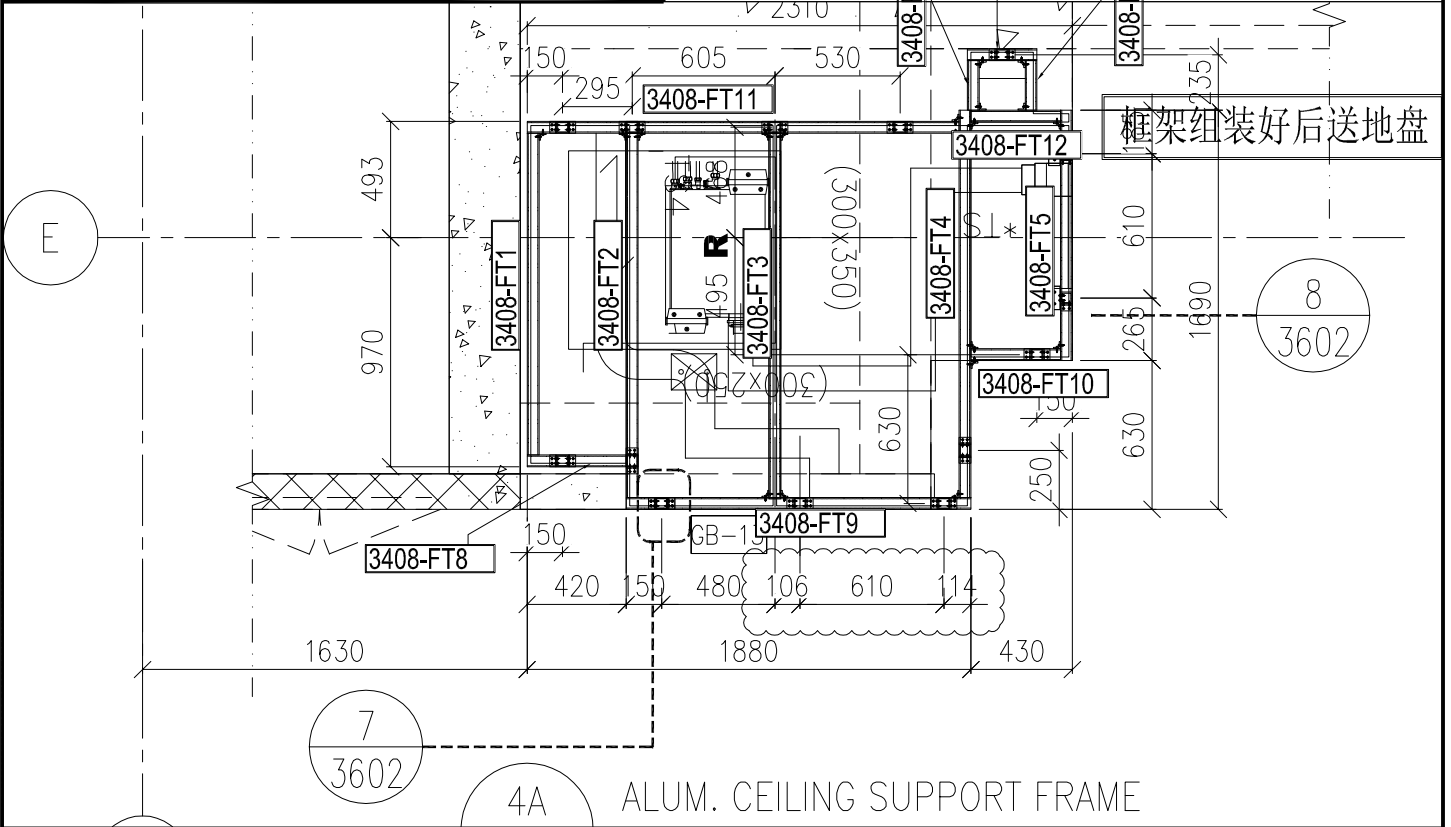

| | | | | | | | | |
|----|---------------|----|-----|------------|----|--------------|-----------|-----------|
| 名稱 | 框架組裝圖及散料安裝位置圖 | 制圖 | H | 2025.04.24 | 修改 | B | C | D |
| 材料 | ----- | 復核 | LRA | 2025.04.24 | 日期 | 2025.5.9 | 2025.5.20 | 2025.5.29 |
| 顏色 | -- | 批准 | | | 圖號 | J861-PE-3408 | | |

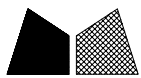

| | | | |
|-----|------|----|------|
| 工程號 | J861 | 地盤 | 己連拿利 |
|-----|------|----|------|

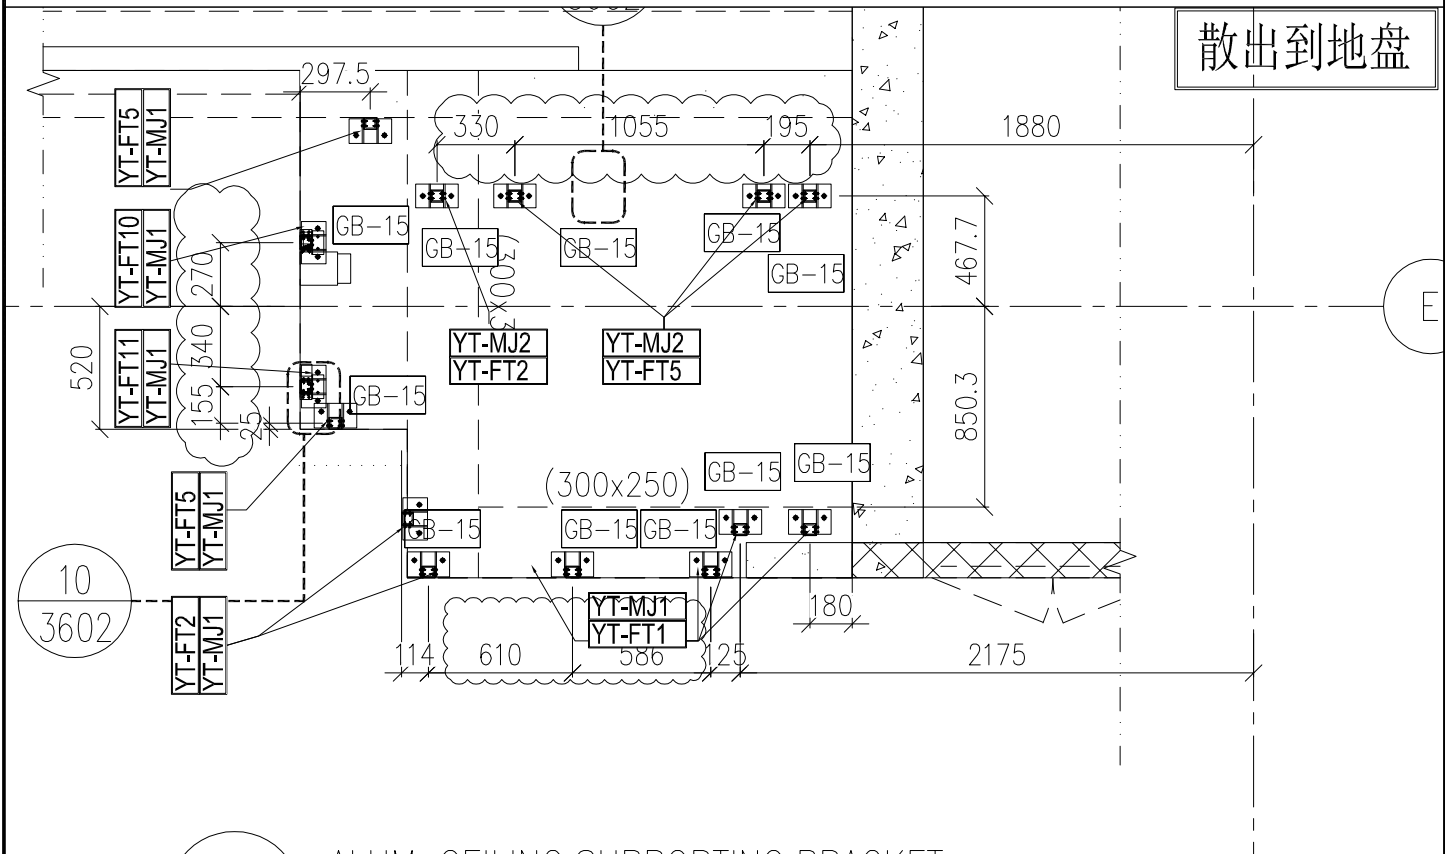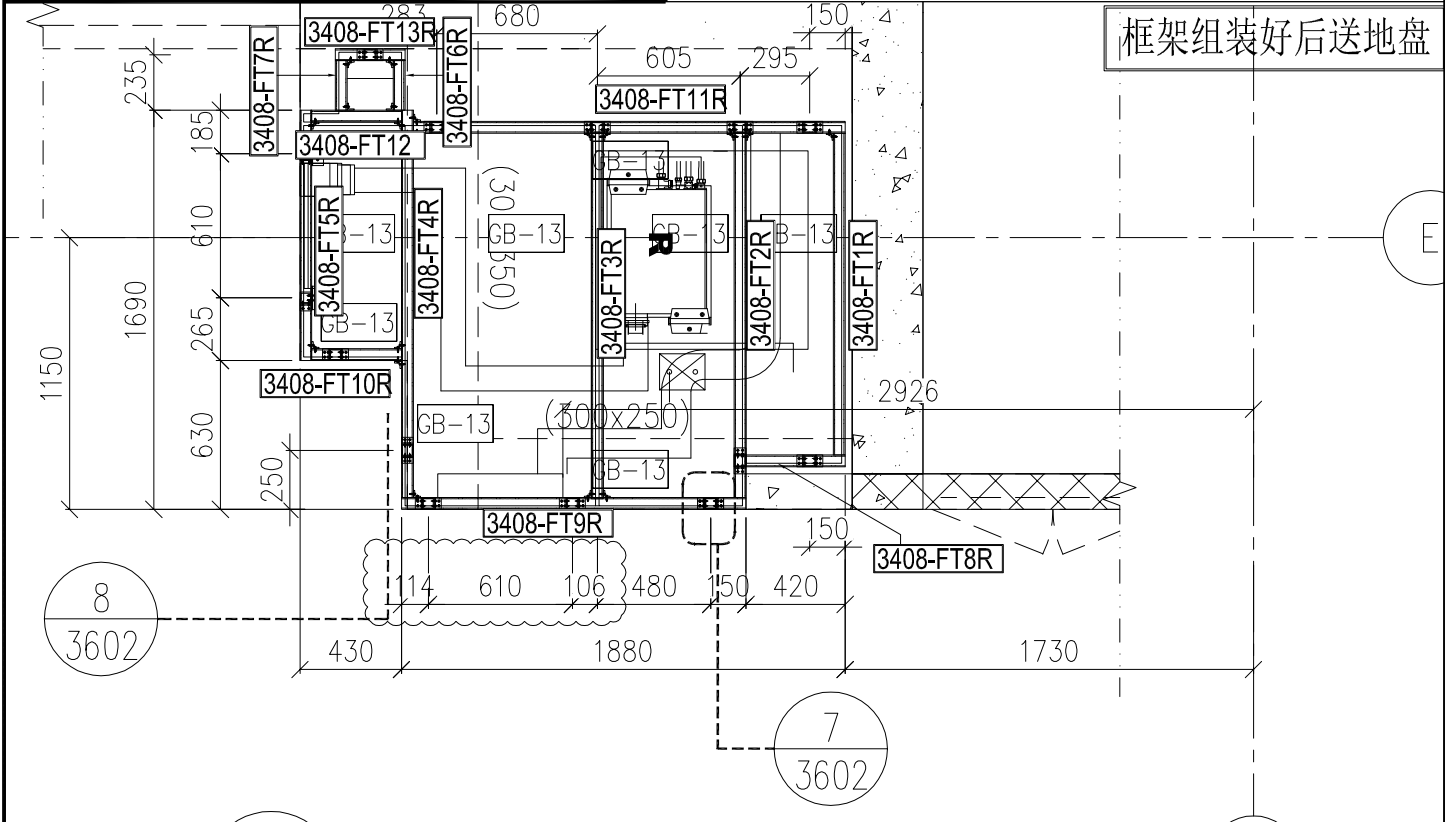

| | | | | | | | | |
|----|---------------|----|-----|------------|----|---------------|-----------|-----------|
| 名稱 | 框架組裝圖及散料安裝位置圖 | 制圖 | H | 2025.04.24 | 修改 | B | C | D |
| 材料 | ----- | 復核 | LRA | 2025.04.24 | 日期 | 2025.5.9 | 2025.5.20 | 2025.5.29 |
| 顏色 | -- | 批准 | | | 圖號 | J861-PE-3408R | | |





美特鋁質 有限公司
MIDI Aluminium Fabricator Ltd.

| 立面编号 | 楼层 | 楼层数 | 每层用量 | 小计 |
|---------|------------------|--------------|--------------|----------------|
| PE-3408 | 3~12F | 9 | 8 | 72 |
| | | | 合计 | 119 |

工程號 J861 地盤 已連拿利

长度已预长50mm

8

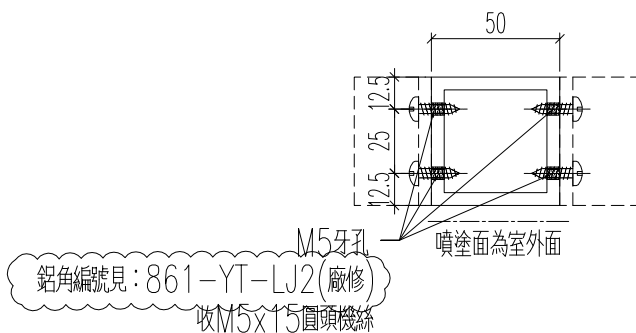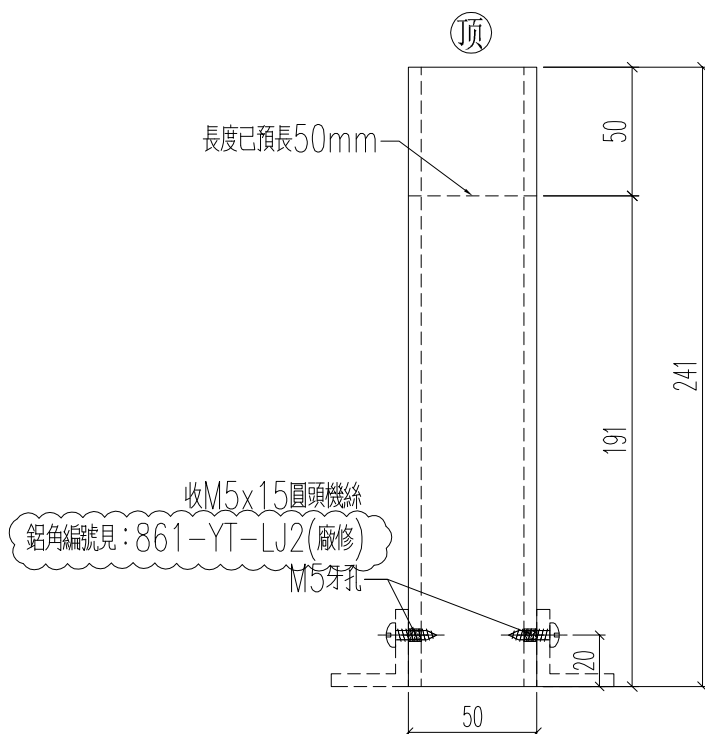

| | | | | | | | | |
|----|-------------------|----|-----|------------|----|-------------|--|--|
| 名稱 | 型材加工圖 | 制圖 | H | 2025.04.24 | 修改 | A | | |
| 材料 | K125(50x50x5mm鋁通) | 復核 | LRA | 2025.04.24 | 日期 | 2025.4.28 | | |
| 顏色 | UCT554575XL-3 | 批准 | | | 圖號 | J861-YT-FT1 | | |





美特鋁質 有限公司
MIDI Aluminium Fabricator Ltd.

| 加工數量 | 立面編號 | 使用樓層 | 每層用量 |
|---------------|--------------------|------------------|--------------|
| 18 | PE-3408 | 3~12F | 2 |
| | | | |

| | | | |
|-----|------|----|------|
| 工程號 | J861 | 地盤 | 己連拿利 |
|-----|------|----|------|

2

新增图纸

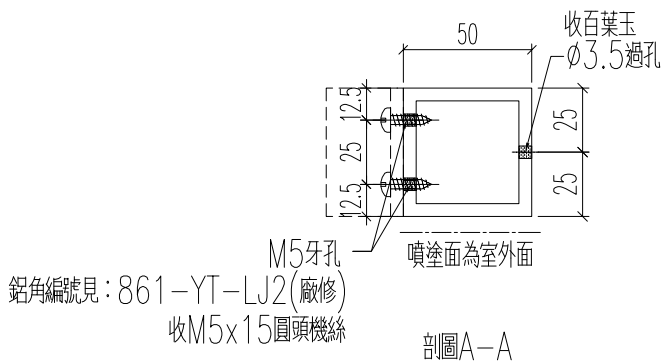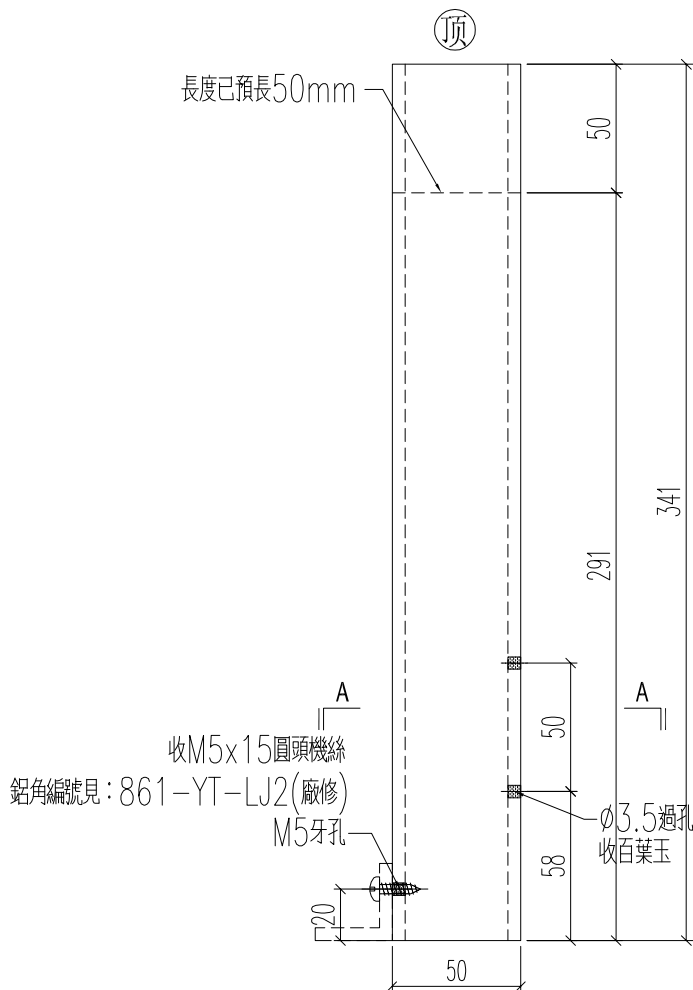


| | | | | | | | |
|----|-------------------|----|-----|------------|----|--------------|--|
| 名稱 | 型材加工圖 | 制圖 | H | 2025.04.24 | 修改 | | |
| 材料 | K125(50x50x5mm鋁通) | 復核 | LRA | 2025.04.24 | 日期 | | |
| 顏色 | UCT554575XL-3 | 批准 | | | 圖號 | J861-YT-FT10 | |




~~加工數量1070 (預多20個)~~

| | | | |
|-----|------|----|------|
| 工程號 | J861 | 地盤 | 己連拿利 |
|-----|------|----|------|

46

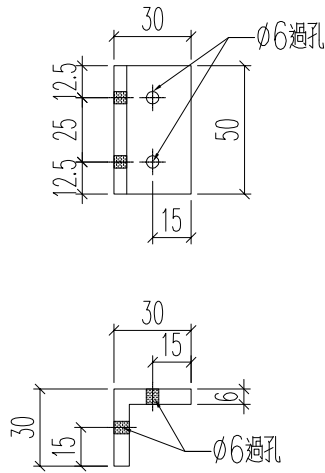


| | | | | | | | | |
|----|--------------------|----|-----|------------|----|------------|--|--|
| 名稱 | 型材加工圖 | 制圖 | H | 2025.04.24 | 修改 | A | | |
| 材料 | H101105(30x30x5鋁角) | 復核 | LRA | 2025.04.24 | 日期 | 2025.4.28 | | |
| 顏色 | MILL | 批准 | | | 圖號 | 861-YT-LJ1 | | |

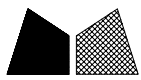


| | | | |
|-----|------|----|------|
| 工程號 | J861 | 地盤 | 己連拿利 |
|-----|------|----|------|

新增图纸

54

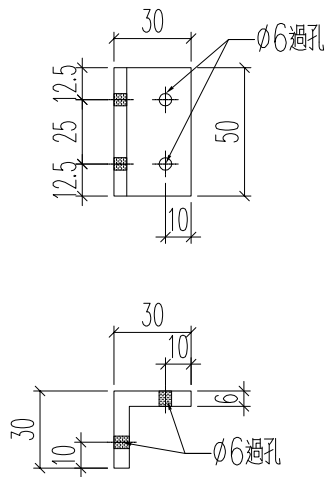

| | | | | | | | | |
|----|--------------------|----|-----|------------|----|------------|--|--|
| 名稱 | 型材加工圖 | 制圖 | H | 2025.04.24 | 修改 | | | |
| 材料 | H101105(30x30x5鋁角) | 復核 | LRA | 2025.04.24 | 日期 | | | |
| 顏色 | MILL | 批准 | | | 圖號 | 861-YT-LJ2 | | |


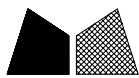


美特鋁質 有限公司
MIDI Aluminium Fabricator Ltd.

| 鋁料編號 | 加工數量 | 立面編號 | 使用樓層 | 每層用量 |
|---------------|------|---------|-------|------|
| J861-3408-FT1 | 9 | PF-3408 | 3~12F | 1 |

| | | | |
|-----|------|----|------|
| 工程號 | J861 | 地盤 | 己連拿利 |
|-----|------|----|------|

1



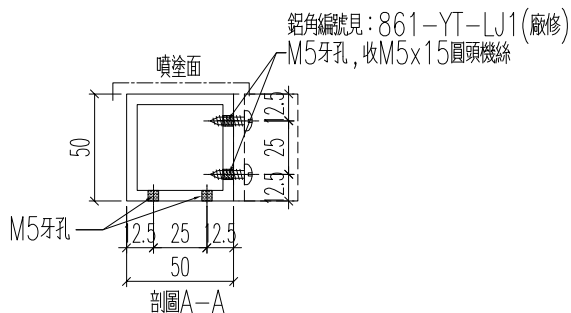
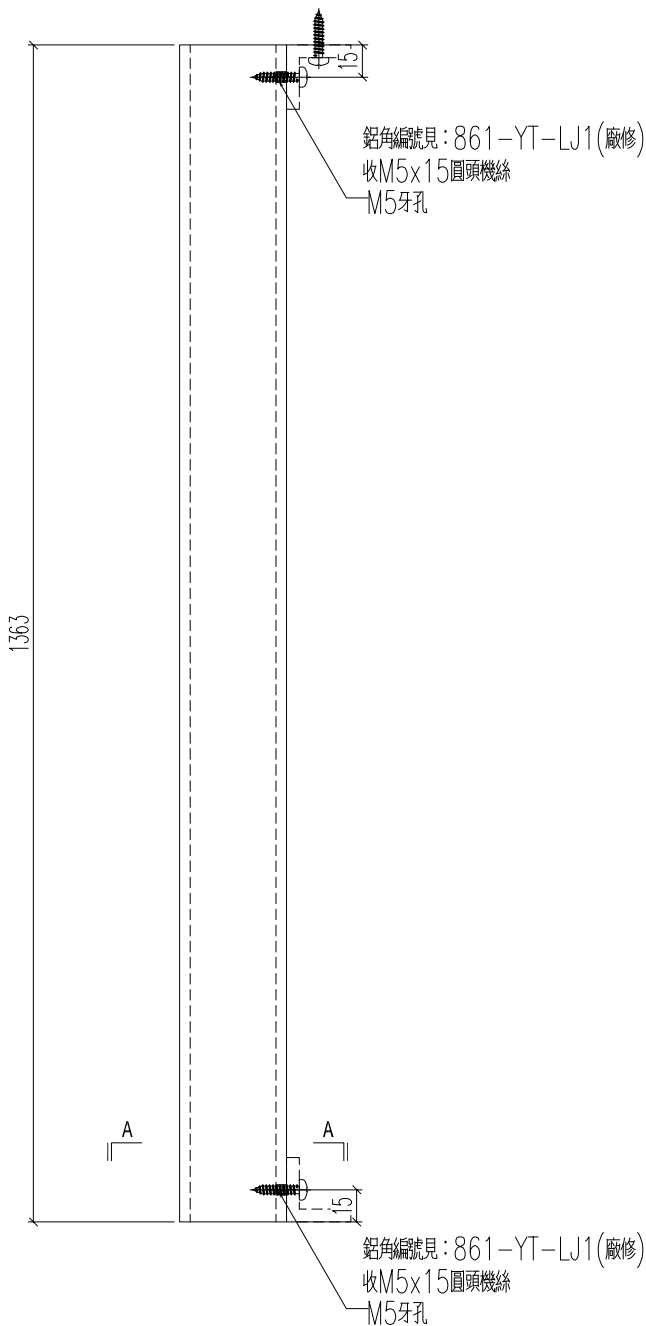


| | | | | | | | |
|----|-------------------|----|-----|------------|----|---------------|--|
| 名稱 | 型材加工圖 | 制圖 | H | 2025.04.24 | 修改 | | |
| 材料 | K125(50x50x5mm鋁通) | 復核 | LRA | 2025.04.24 | 日期 | | |
| 顏色 | UCT554575XL-3 | 批准 | | | 圖號 | J861-3408-FT1 | |

| 鋁料編號 | 加工數量 | 立面編號 | 使用樓層 | 每層用量 |
|---------------|------|---------|-------|------|
| J861-3408-FT2 | 9 | PE-3408 | 3~12F | 1 |

| | | | |
|-----|------|----|------|
| 工程號 | J861 | 地盤 | 己連拿利 |
|-----|------|----|------|

1

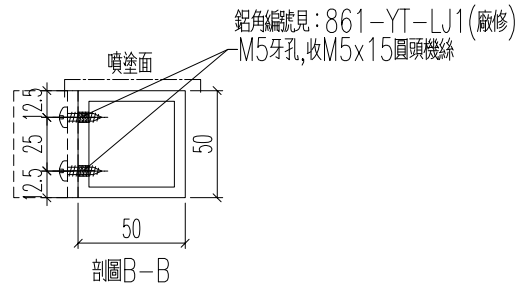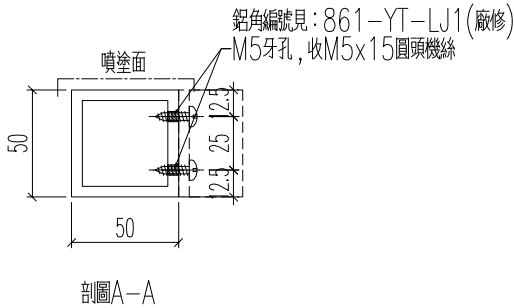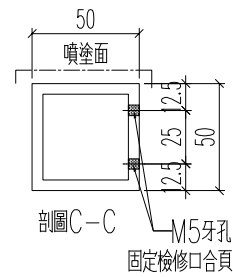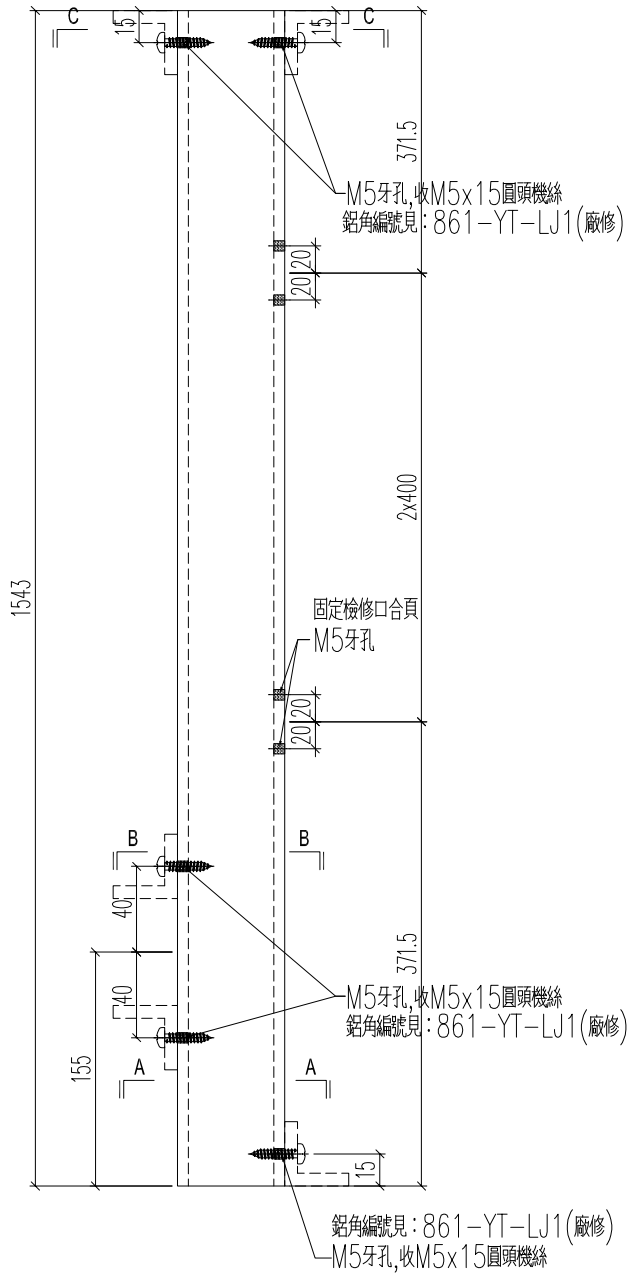

| | | | | | | | |
|----|-------------------|----|-----|------------|----|---------------|--|
| 名稱 | 型材加工圖 | 制圖 | H | 2025.04.24 | 修改 | | |
| 材料 | K125(50x50x5mm鋁通) | 復核 | LRA | 2025.04.24 | 日期 | | |
| 顏色 | UCT554575XL-3 | 批准 | | | 圖號 | J861-3408-FT2 | |






美特鋁質 有限公司
MIDI Aluminium Fabricator Ltd.


| 鋁料編號 | 加工數量 | 立面編號 | 使用樓層 | 每層用量 |
|---------------|------|---------|-------|------|
| J861-3408-FT3 | 9 | PE-3408 | 3~12F | 1 |

| | | | |
|-----|------|----|------|
| 工程號 | J861 | 地盤 | 己連拿利 |
|-----|------|----|------|

1

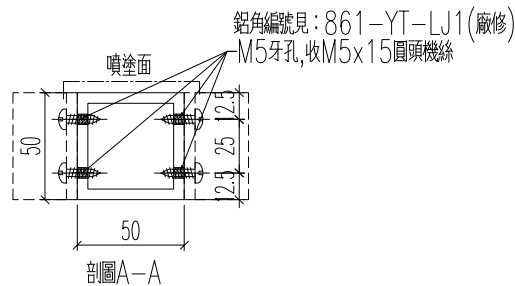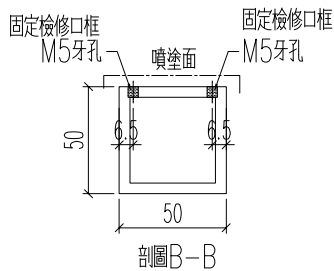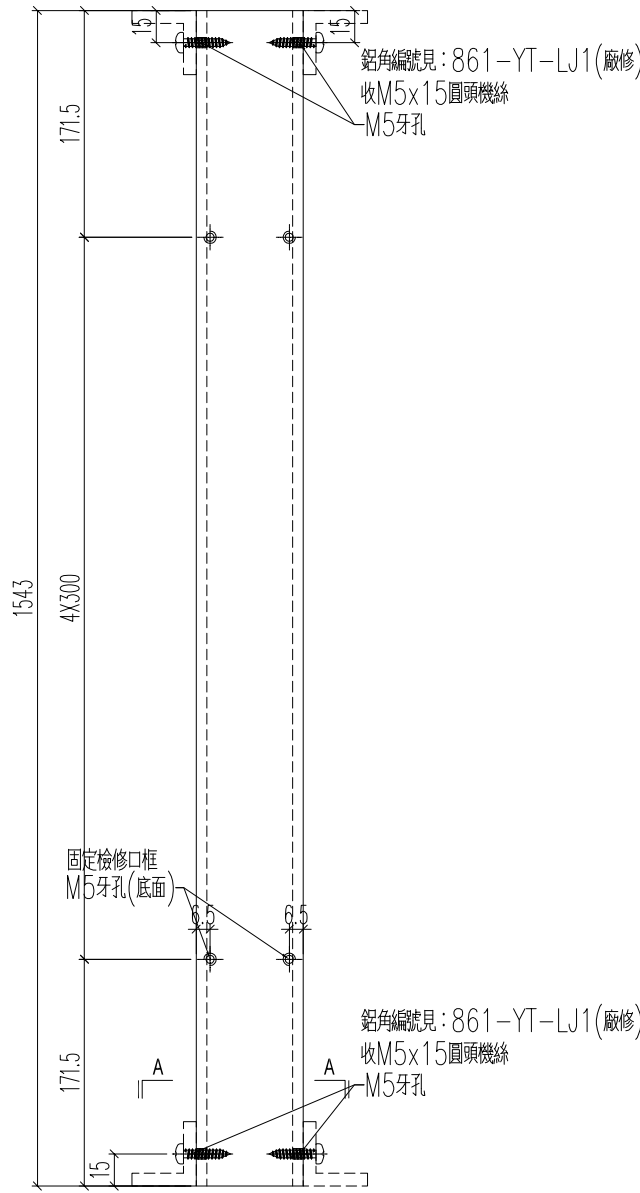

| | | | | | | | |
|----|-------------------|----|-----|------------|----|---------------|--|
| 名稱 | 型材加工圖 | 制圖 | H | 2025.04.24 | 修改 | | |
| 材料 | K125(50x50x5mm鋁通) | 復核 | LRA | 2025.04.24 | 日期 | | |
| 顏色 | UCT554575XL-3 | 批准 | | | 圖號 | J861-3408-FT3 | |


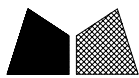


美特鋁質 有限公司
MIDI Aluminium Fabricator Ltd.

| 鋁料編號 | 加工數量 | 立面編號 | 使用樓層 | 每層用量 |
|---------------|------|---------|-------|------|
| J861-3408-FT6 | 9 | PE-3408 | 3~12F | 1 |


| | | | |
|-----|------|----|------|
| 工程號 | J861 | 地盤 | 己連拿利 |
|-----|------|----|------|

1

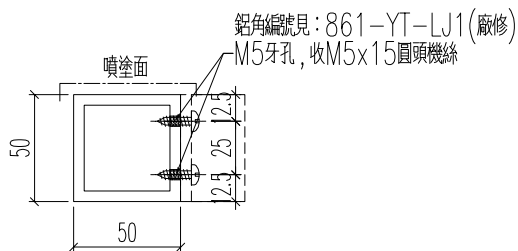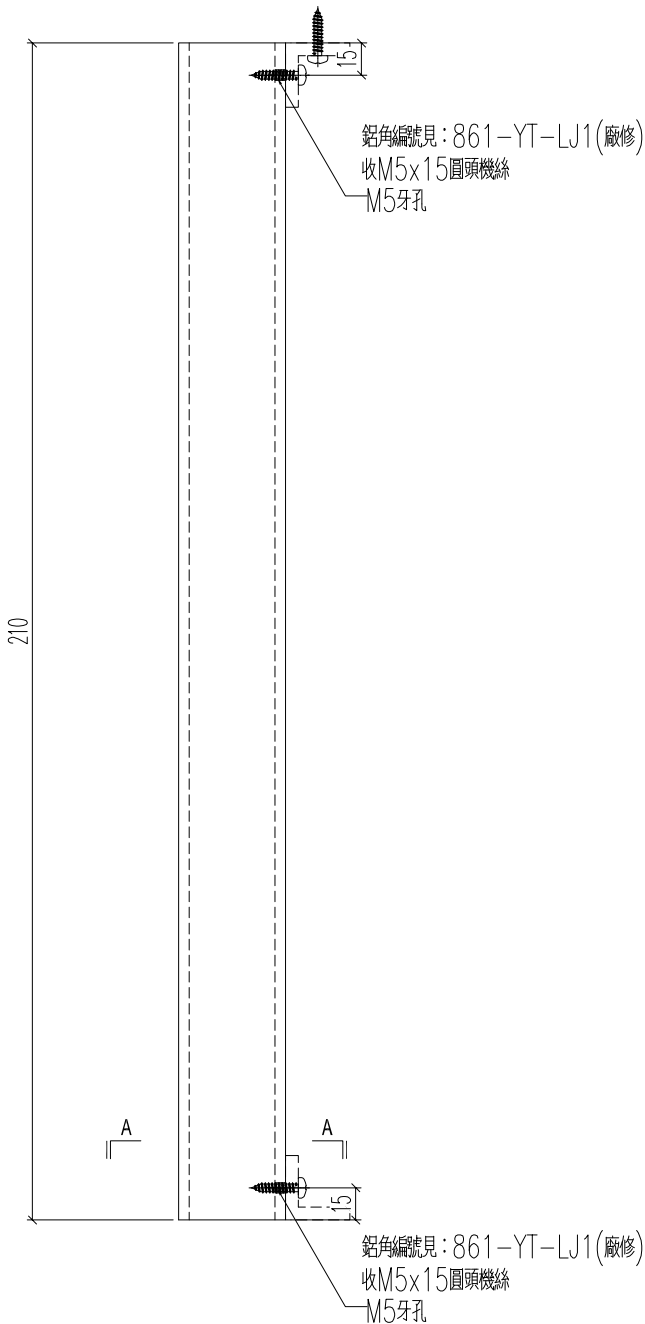

剖圖A-A

| | | | | | | | |
|----|-------------------|----|-----|------------|----|---------------|--|
| 名稱 | 型材加工圖 | 制圖 | H | 2025.04.24 | 修改 | | |
| 材料 | K125(50x50x5mm鋁通) | 復核 | LRA | 2025.04.24 | 日期 | | |
| 顏色 | UCT554575XL-3 | 批准 | | | 圖號 | J861-3408-FT6 | |


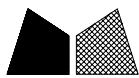


美特鋁質 有限公司
MIDI Aluminium Fabricator Ltd.

| 鋁料編號 | 加工數量 | 立面編號 | 使用樓層 | 每層用量 |
|---------------|------|---------|-------|------|
| J861-3408-FT7 | 9 | PE-3408 | 3~12F | 1 |

| | | | |
|-----|------|----|------|
| 工程號 | J861 | 地盤 | 己連拿利 |
|-----|------|----|------|

1

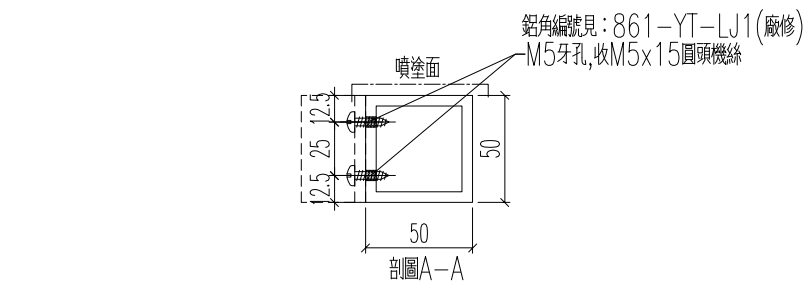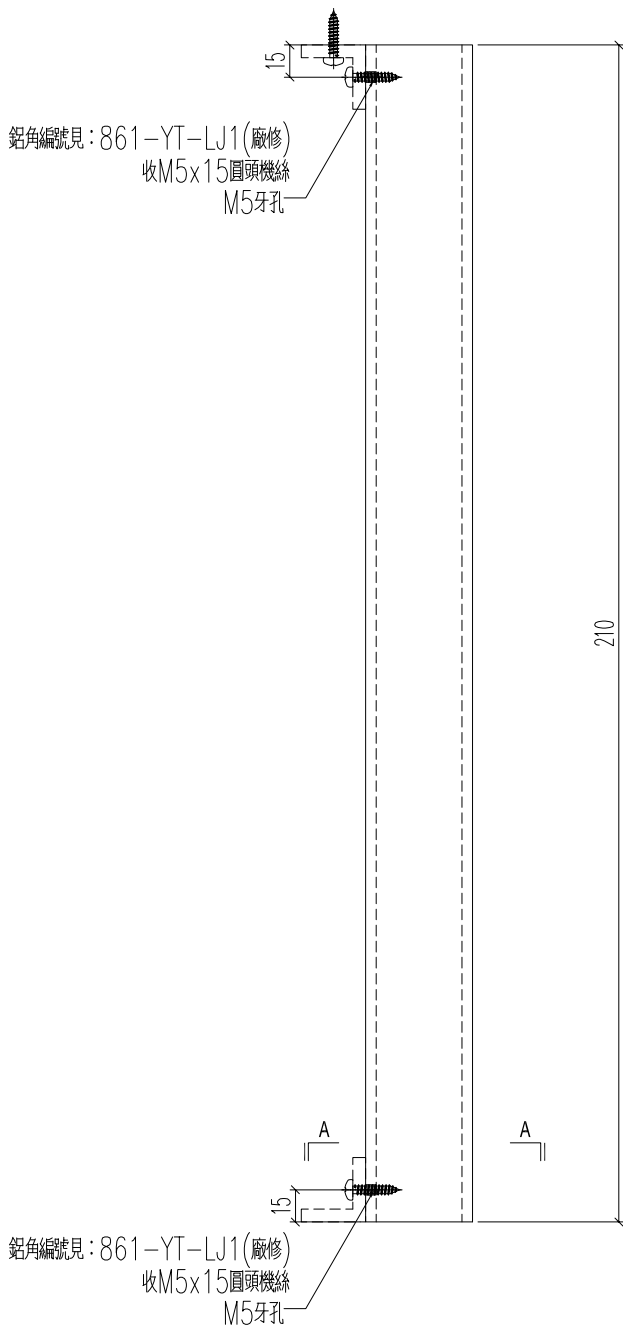

| | | | | | | | |
|----|-------------------|----|-----|------------|----|---------------|--|
| 名稱 | 型材加工圖 | 制圖 | H | 2025.04.24 | 修改 | | |
| 材料 | K125(50x50x5mm鋁通) | 復核 | LRA | 2025.04.24 | 日期 | | |
| 顏色 | UCT554575XL-3 | 批准 | | | 圖號 | J861-3408-FT7 | |






美特鋁質 有限公司
MIDI Aluminium Fabricator Ltd.


| 鋁料編號 | 加工數量 | 立面編號 | 使用樓層 | 每層用量 |
|---------------|------|---------|-------|------|
| J861-3408-FT8 | 9 | PE-3408 | 3~12F | 1 |

| | | | |
|-----|------|----|------|
| 工程號 | J861 | 地盤 | 己連拿利 |
|-----|------|----|------|

1

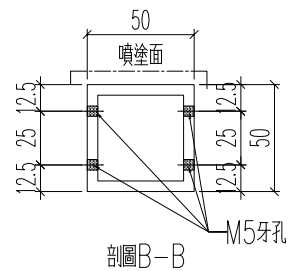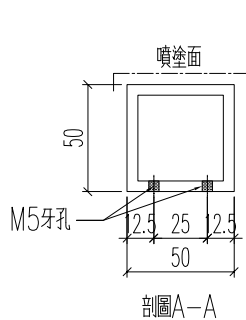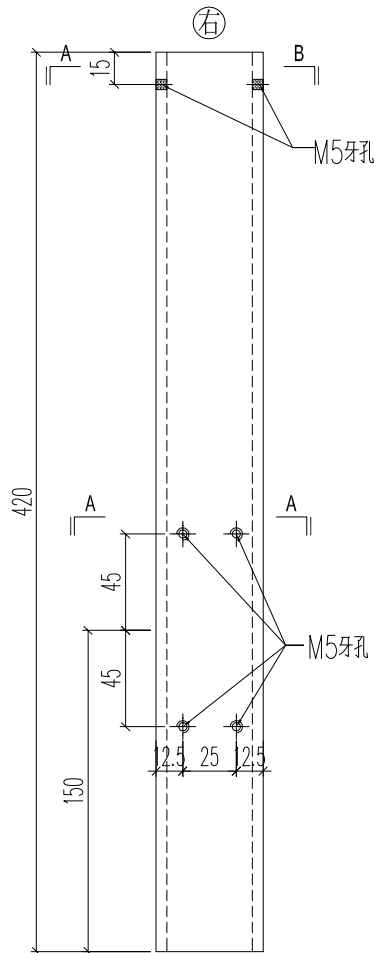

| | | | | | | | | |
|----|-------------------|----|-----|------------|----|---------------|--|--|
| 名稱 | 型材加工圖 | 制圖 | H | 2025.04.24 | 修改 | | | |
| 材料 | K125(50x50x5mm鋁通) | 復核 | LRA | 2025.04.24 | 日期 | | | |
| 顏色 | UCT554575XL-3 | 批准 | | | 圖號 | J861-3408-FT8 | | |




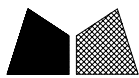


美特鋁質 有限公司
MIDI Aluminium Fabricator Ltd.


| | | | | |
|----------------|------|---------|-------|------|
| 鋁料編號 | 加工數量 | 立面編號 | 使用樓層 | 每層用量 |
| J861-3408-FT10 | 9 | PE-3408 | 3~12F | 1 |

| | | | |
|-----|------|----|------|
| 工程號 | J861 | 地盤 | 己連拿利 |
|-----|------|----|------|

1

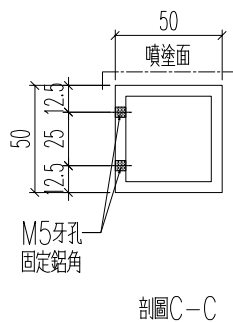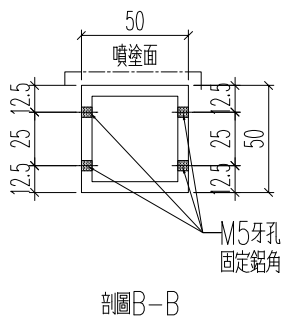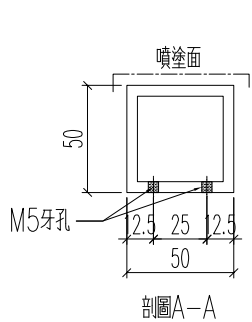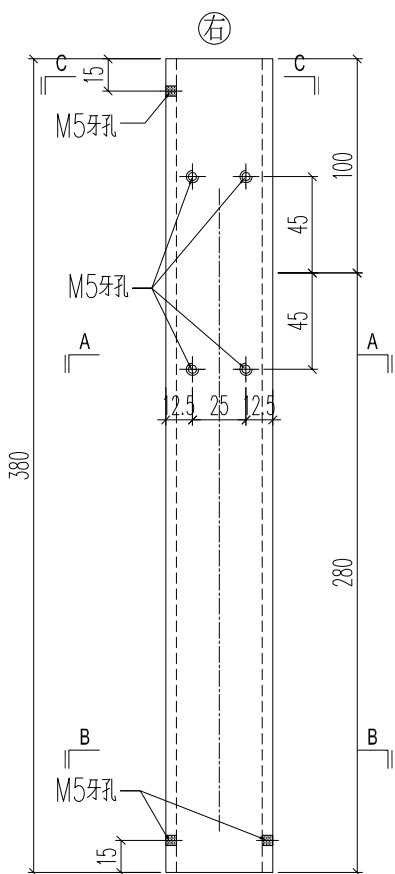




| | | | | | | | |
|----|-------------------|----|-----|------------|----|----------------|--|
| 名稱 | 型材加工圖 | 制圖 | H | 2025.04.24 | 修改 | | |
| 材料 | K125(50x50x5mm鋁通) | 復核 | LRA | 2025.04.24 | 日期 | | |
| 顏色 | UCT554575XL-3 | 批准 | | | 圖號 | J861-3408-FT10 | |

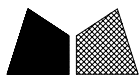


美特鋁質 有限公司
MIDI Aluminium Fabricator Ltd.

| | | | |
|------|----------------|------|---------|
| 工程號 | J861 | 地盤 | 己連拿利 |
| 鋁料編號 | J861-3408-FT11 | 加工數量 | 9 |
| | | 立面編號 | PE-3408 |
| | | 使用樓層 | 3~12F |
| | | 每層用量 | 1 |

1

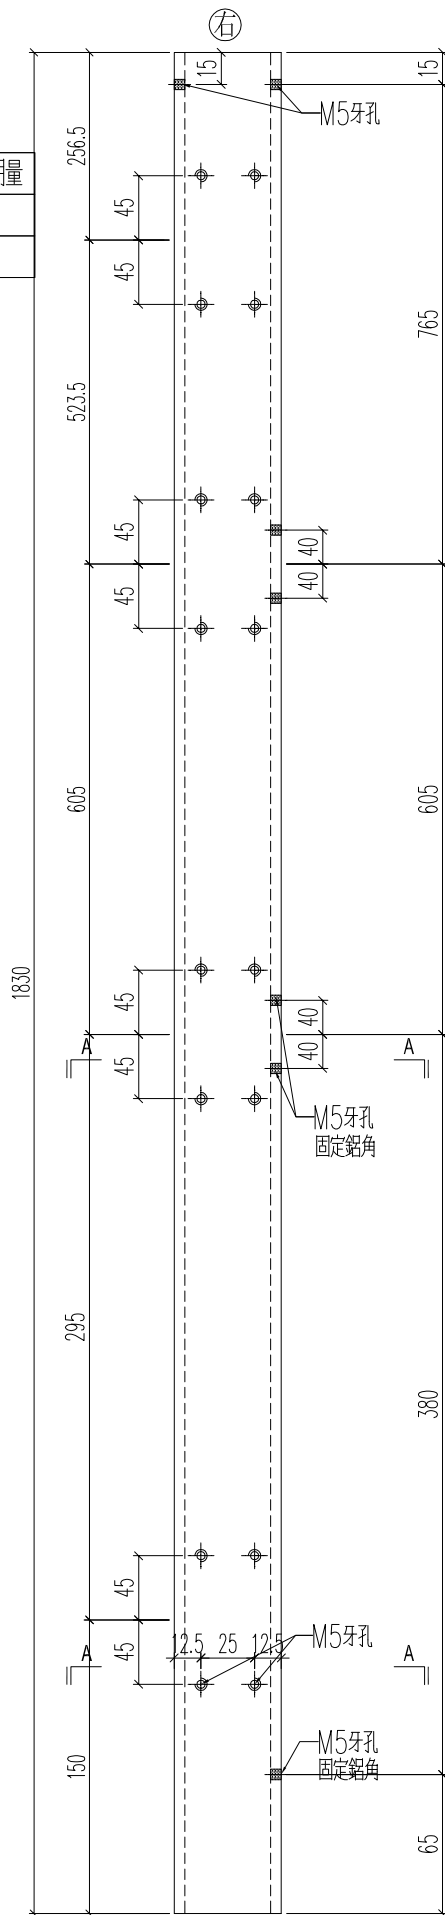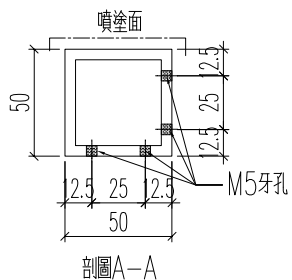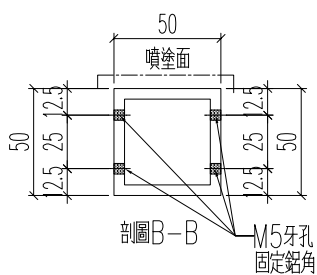

| | | | | | | | |
|----|-------------------|----|-----|------------|----|----------------|--|
| 名稱 | 型材加工圖 | 制圖 | H | 2025.04.24 | 修改 | | |
| 材料 | K125(50x50x5mm鋁通) | 復核 | LRA | 2025.04.24 | 日期 | | |
| 顏色 | UCT554575XL-3 | 批准 | | | 圖號 | J861-3408-FT11 | |


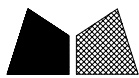


美特鋁質 有限公司
MIDI Aluminium Fabricator Ltd.


| 鋁料編號 | 加工數量 | 立面編號 | 使用樓層 | 每層用量 |
|----------------|------|---------|-------|------|
| J861-3408-FT12 | 9 | PE-3408 | 3~12F | 1 |

| | | | |
|-----|------|----|------|
| 工程號 | J861 | 地盤 | 己連拿利 |
|-----|------|----|------|

1

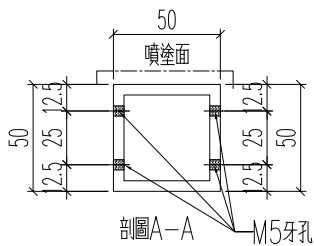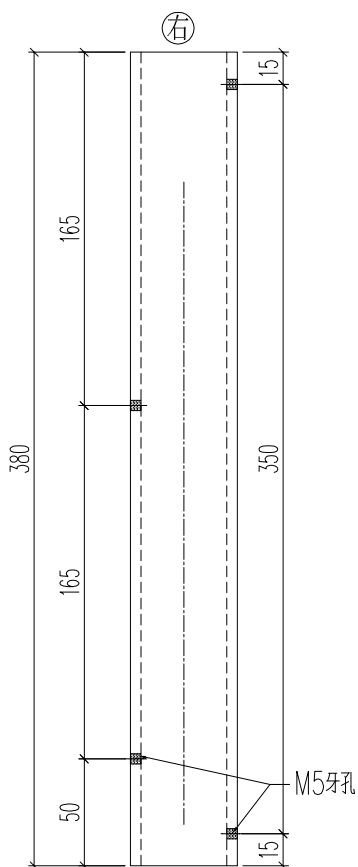

| | | | | | | | |
|----|-------------------|----|-----|------------|----|----------------|--|
| 名稱 | 型材加工圖 | 制圖 | H | 2025.04.24 | 修改 | | |
| 材料 | K125(50x50x5mm鋁通) | 復核 | LRA | 2025.04.24 | 日期 | | |
| 顏色 | UCT554575XL-3 | 批准 | | | 圖號 | J861-3408-FT12 | |



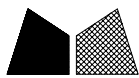


美特鋁質 有限公司
MIDI Aluminium Fabricator Ltd.


| 鋁料編號 | 加工數量 | 立面編號 | 使用樓層 | 每層用量 |
|----------------|------|---------|-------|------|
| J861-3408-FT13 | 9 | PE-3408 | 3~12F | 1 |

| 工程號 | J861 | 地盤 | 己連拿利 |
|-----|------|----|------|
|-----|------|----|------|

1

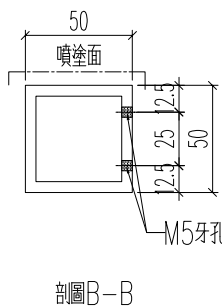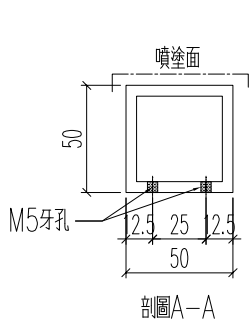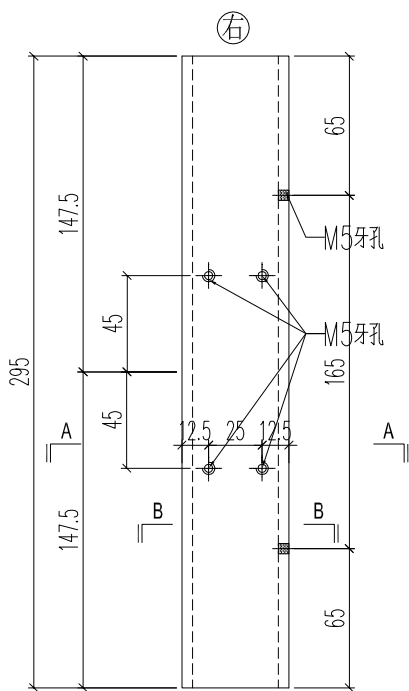

| | | | | | | | |
|----|-------------------|----|-----|------------|----|----------------|--|
| 名稱 | 型材加工圖 | 制圖 | H | 2025.04.24 | 修改 | | |
| 材料 | K125(50x50x5mm鋁通) | 復核 | LRA | 2025.04.24 | 日期 | | |
| 顏色 | UCT554575XL-3 | 批准 | | | 圖號 | J861-3408-FT13 | |



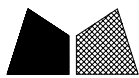


美特鋁質 有限公司
MIDI Aluminium Fabricator Ltd.

| 鋁料編號 | 加工數量 | 立面編號 | 使用樓層 | 每層用量 |
|----------------|------|---------|-------|------|
| J861-3408-FT1R | 9 | PE-3408 | 3~12F | 1 |

工程號 J861 地盤 己連拿利

1


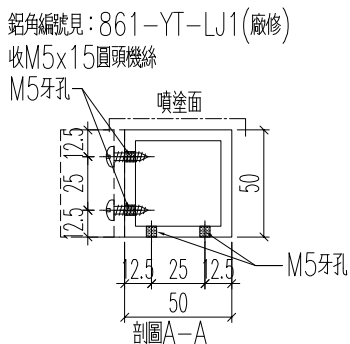
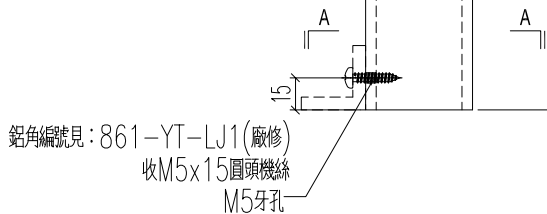
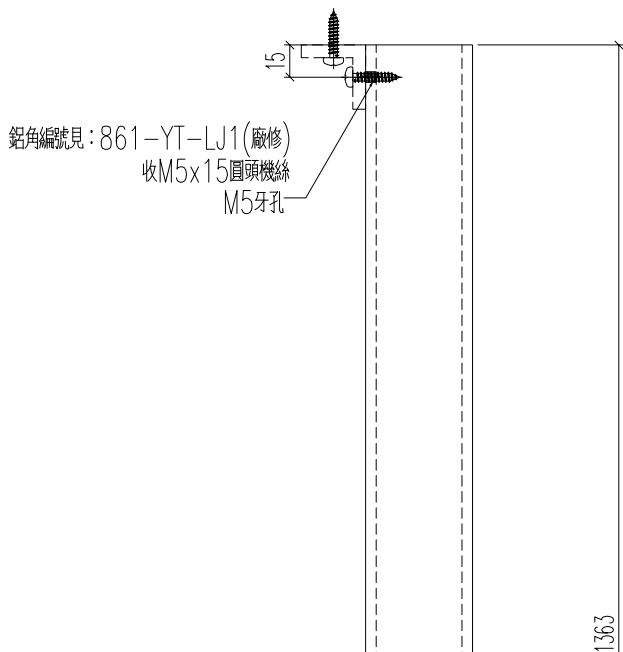


| | | | | | | | |
|----|-------------------|----|-----|------------|----|----------------|--|
| 名稱 | 型材加工圖 | 制圖 | H | 2025.04.24 | 修改 | | |
| 材料 | K125(50x50x5mm鋁通) | 復核 | LRA | 2025.04.24 | 日期 | | |
| 顏色 | UCT554575XL-3 | 批准 | | | 圖號 | J861-3408-FT1R | |


| 鋁料編號 | 加工數量 | 立面編號 | 使用樓層 | 每層用量 |
|----------------|------|---------|-------|------|
| J861-3408-FT2R | 9 | PE-3408 | 3~12F | 1 |

工程號 J861 地盤 己連拿利

1

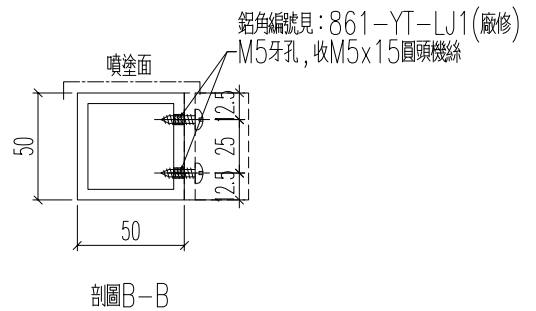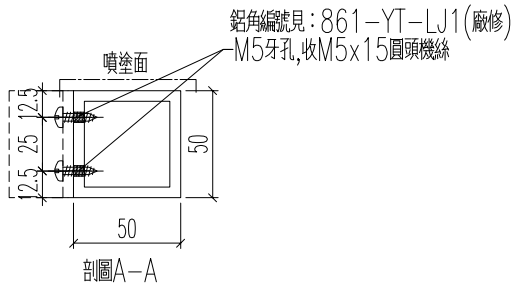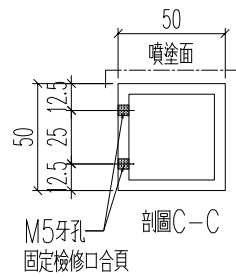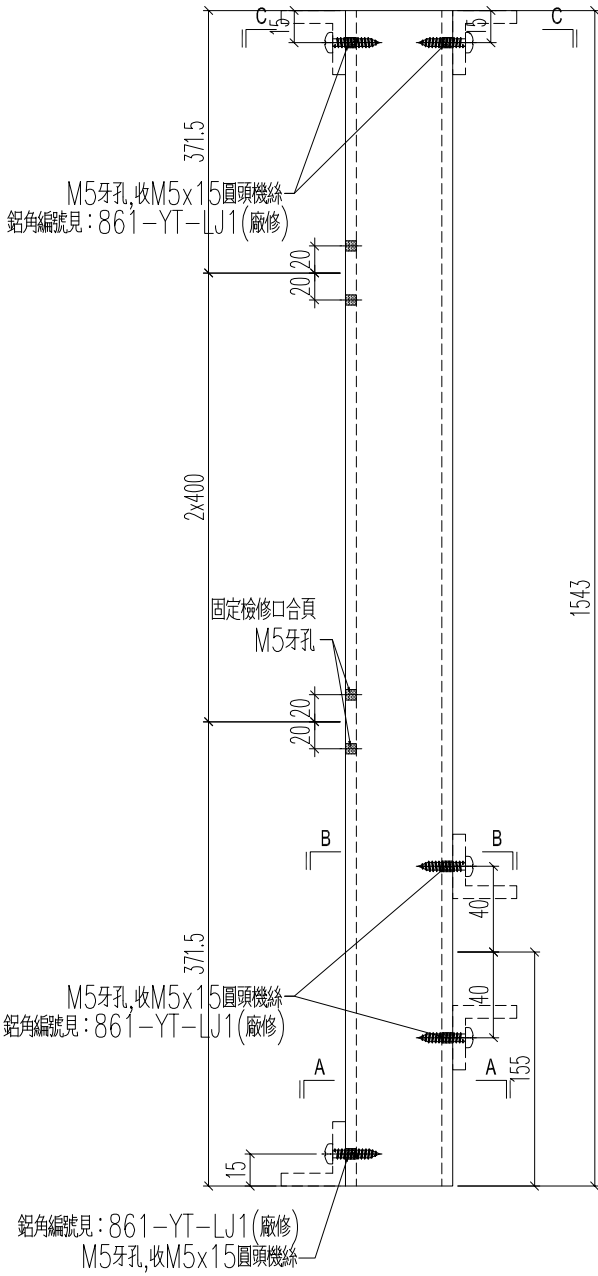

| | | | | | | | |
|----|-------------------|----|-----|------------|----|----------------|--|
| 名稱 | 型材加工圖 | 制圖 | H | 2025.04.24 | 修改 | | |
| 材料 | K125(50x50x5mm鋁通) | 復核 | LRA | 2025.04.24 | 日期 | | |
| 顏色 | UCT554575XL-3 | 批准 | | | 圖號 | J861-3408-FT2R | |



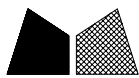


美特鋁質 有限公司
MIDI Aluminium Fabricator Ltd.

| 鋁料編號 | 加工數量 | 立面編號 | 使用樓層 | 每層用量 |
|----------------|--------------|--------------------|------------------|--------------|
| J861-3408-FT6R | 9 | PE-3408 | 3~12F | 1 |


工程號 J861 地盤 己連拿利

1

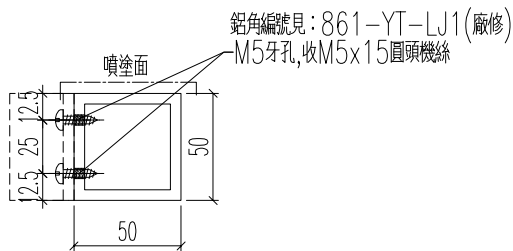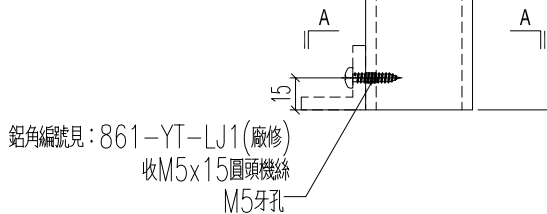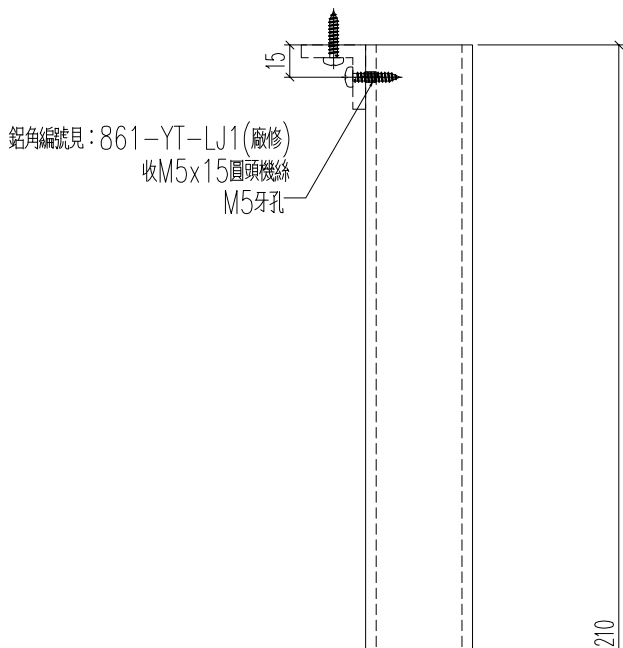

剖圖A-A

| | | | | | | | |
|----|-------------------|----|-----|------------|----|----------------|--|
| 名稱 | 型材加工圖 | 制圖 | H | 2025.04.24 | 修改 | | |
| 材料 | K125(50x50x5mm鋁通) | 復核 | LRA | 2025.04.24 | 日期 | | |
| 顏色 | UCT554575XL-3 | 批准 | | | 圖號 | J861-3408-FT6R | |


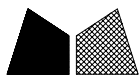


美特鋁質 有限公司
MIDI Aluminium Fabricator Ltd.


| 鋁料編號 | 加工數量 | 立面編號 | 使用樓層 | 每層用量 |
|----------------|------|---------|-------|------|
| J861-3408-FT7R | 9 | PE-3408 | 3~12F | 1 |

| | | | |
|-----|------|----|------|
| 工程號 | J861 | 地盤 | 己連拿利 |
|-----|------|----|------|

1

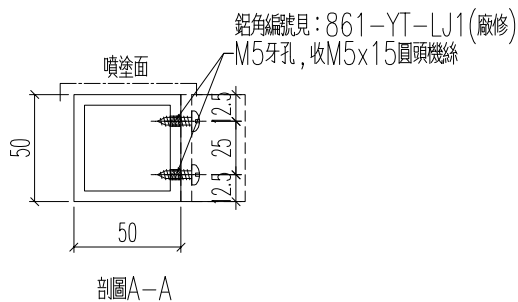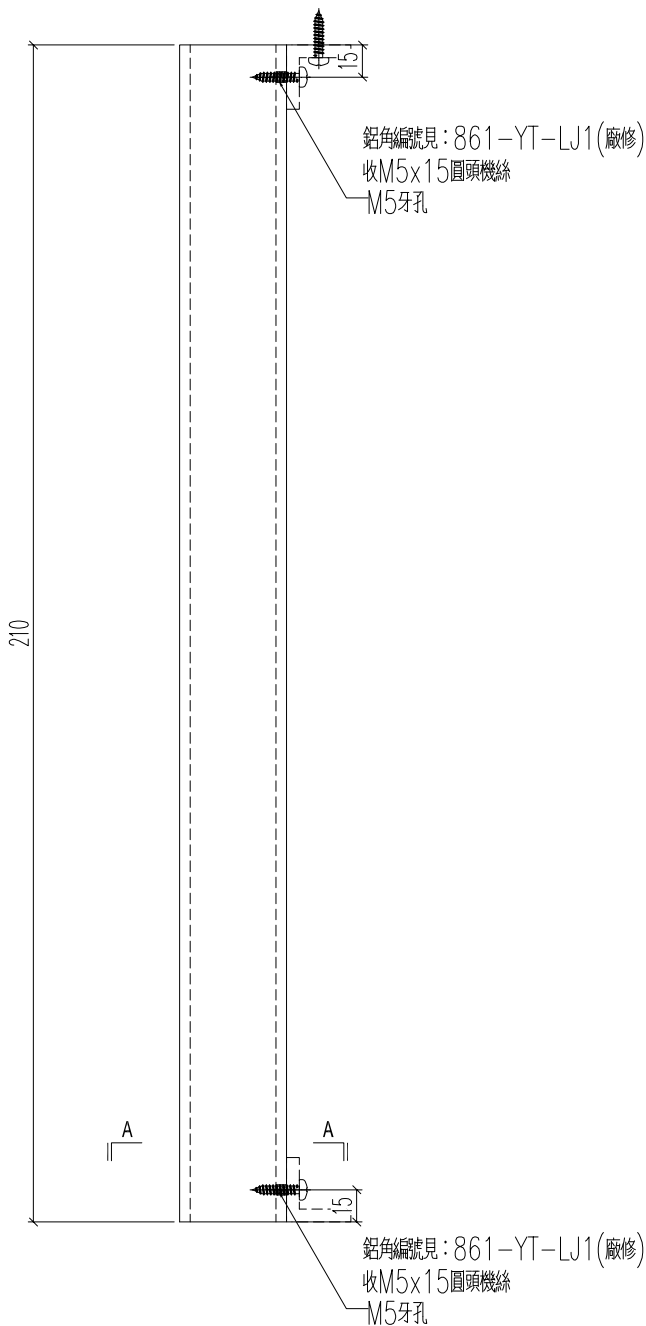

| | | | | | | | |
|----|-------------------|----|-----|------------|----|----------------|--|
| 名稱 | 型材加工圖 | 制圖 | H | 2025.04.24 | 修改 | | |
| 材料 | K125(50x50x5mm鋁通) | 復核 | LRA | 2025.04.24 | 日期 | | |
| 顏色 | UCT554575XL-3 | 批准 | | | 圖號 | J861-3408-FT7R | |



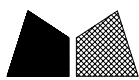


美特鋁質 有限公司
MIDI Aluminium Fabricator Ltd.


| 鋁料編號 | 加工數量 | 立面編號 | 使用樓層 | 每層用量 |
|----------------|------|---------|-------|------|
| J861-3408-FT8R | 9 | PE-3408 | 3~12F | 1 |

| | | | |
|-----|------|----|------|
| 工程號 | J861 | 地盤 | 己連拿利 |
|-----|------|----|------|

1

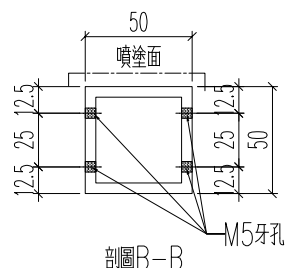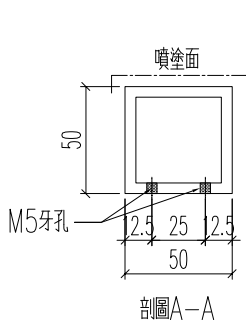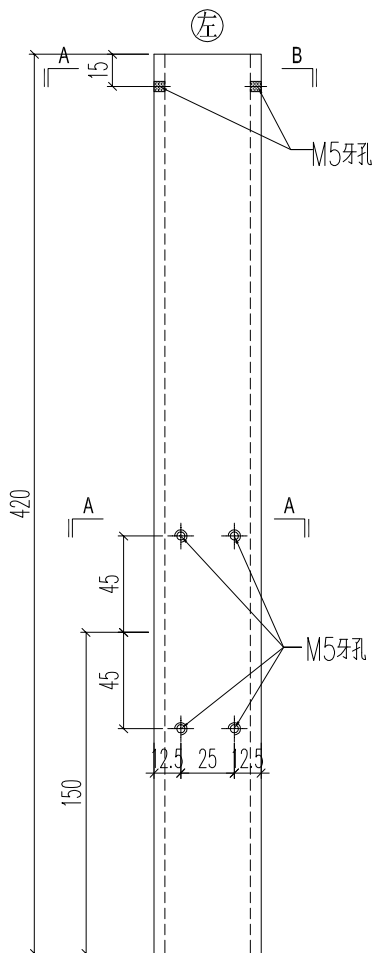

| | | | | | | | | |
|----|-------------------|----|-----|------------|----|----------------|--|--|
| 名稱 | 型材加工圖 | 制圖 | H | 2025.04.24 | 修改 | | | |
| 材料 | K125(50x50x5mm鋁通) | 復核 | LRA | 2025.04.24 | 日期 | | | |
| 顏色 | UCT554575XL-3 | 批准 | | | 圖號 | J861-3408-FT8R | | |




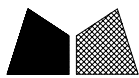


美特鋁質 有限公司
MIDI Aluminium Fabricator Ltd.


| 鋁料編號 | 加工數量 | 立面編號 | 使用樓層 | 每層用量 |
|-----------------|------|---------|-------|------|
| J861-3408-FT10R | 9 | PE-3408 | 3~12F | 1 |

| | | | |
|-----|------|----|------|
| 工程號 | J861 | 地盤 | 己連拿利 |
|-----|------|----|------|

1

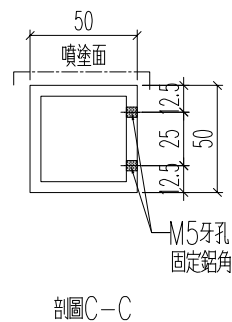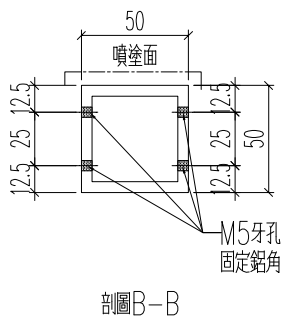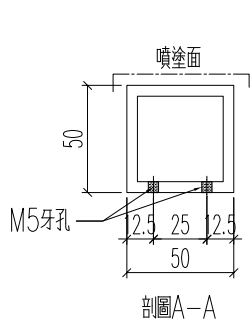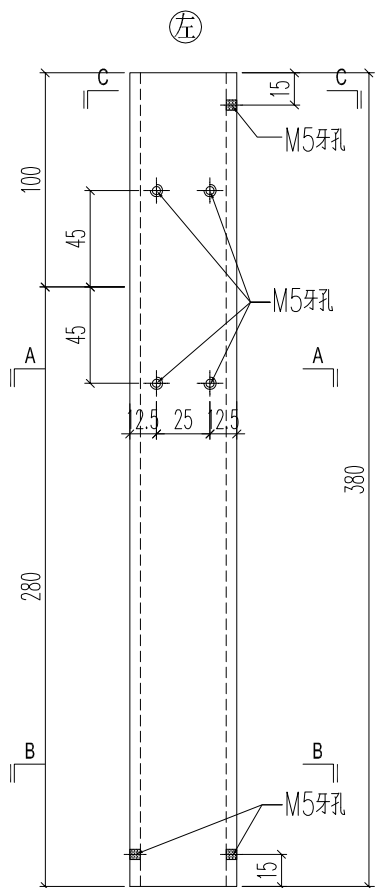



| | | | | | | | |
|----|-------------------|----|-----|------------|----|-----------------|--|
| 名稱 | 型材加工圖 | 制圖 | H | 2025.04.24 | 修改 | | |
| 材料 | K125(50x50x5mm鋁通) | 復核 | LRA | 2025.04.24 | 日期 | | |
| 顏色 | UCT554575XL-3 | 批准 | | | 圖號 | J861-3408-FT10R | |

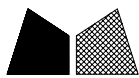


美特鋁質 有限公司
MIDI Aluminium Fabricator Ltd.

| | | | |
|------|-----------------|------|---------|
| 工程號 | J861 | 地盤 | 己連拿利 |
| 鋁料編號 | J861-3408-FT11R | 加工數量 | 9 |
| | | 立面編號 | PE-3408 |
| | | 使用樓層 | 3~12F |
| | | 每層用量 | 1 |

1

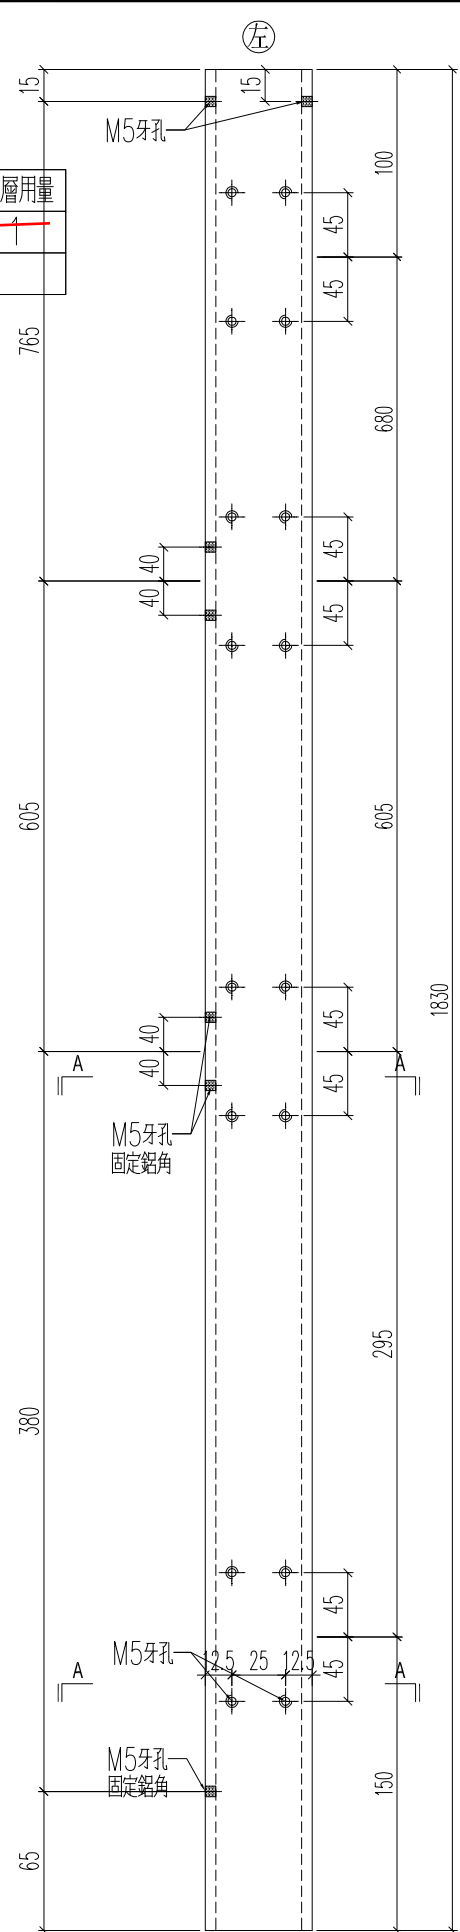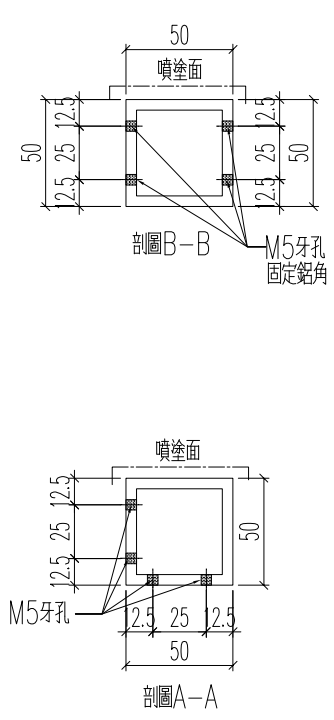

| | | | | | | | |
|----|-------------------|----|-----|------------|----|-----------------|--|
| 名稱 | 型材加工圖 | 制圖 | H | 2025.04.24 | 修改 | | |
| 材料 | K125(50x50x5mm鋁通) | 復核 | LRA | 2025.04.24 | 日期 | | |
| 顏色 | UCT554575XL-3 | 批准 | | | 圖號 | J861-3408-FT11R | |


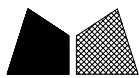


美特鋁質 有限公司
MIDI Aluminium Fabricator Ltd.


| 鋁料編號 | 加工數量 | 立面編號 | 使用樓層 | 每層用量 |
|-----------------|------|---------|-------|------|
| J861-3408-FT12R | 9 | PE-3408 | 3~12F | 1 |

| | | | |
|-----|------|----|------|
| 工程號 | J861 | 地盤 | 己連拿利 |
|-----|------|----|------|

1

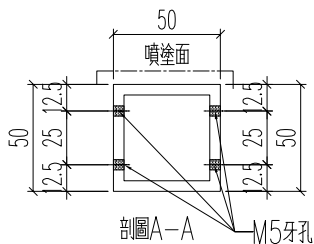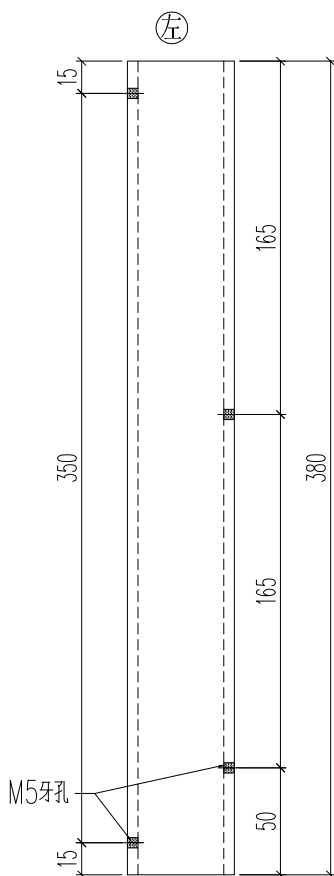

| | | | | | | | |
|----|-------------------|----|-----|------------|----|-----------------|--|
| 名稱 | 型材加工圖 | 制圖 | H | 2025.04.24 | 修改 | | |
| 材料 | K125(50x50x5mm鋁通) | 復核 | LRA | 2025.04.24 | 日期 | | |
| 顏色 | UCT554575XL-3 | 批准 | | | 圖號 | J861-3408-FT12R | |


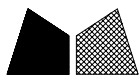


美特鋁質 有限公司
MIDI Aluminium Fabricator Ltd.

| 鋁料編號 | 加工數量 | 立面編號 | 使用樓層 | 每層用量 |
|-----------------|------|---------|-------|------|
| J861-3408-FT13R | 9 | PE-3408 | 3~12F | 1 |

| | | | |
|-----|------|----|------|
| 工程號 | J861 | 地盤 | 己連拿利 |
|-----|------|----|------|

1

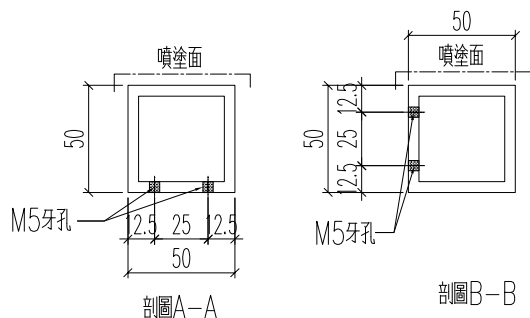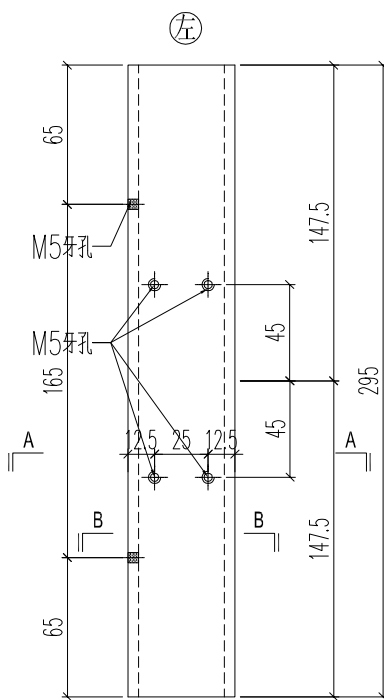

| | | | | | | | |
|----|-------------------|----|-----|------------|----|-----------------|--|
| 名稱 | 型材加工圖 | 制圖 | H | 2025.04.24 | 修改 | | |
| 材料 | K125(50x50x5mm鋁通) | 復核 | LRA | 2025.04.24 | 日期 | | |
| 顏色 | UCT554575XL-3 | 批准 | | | 圖號 | J861-3408-FT13R | |




美特鋁質 有限公司
MIDI Aluminium Fabricator Ltd.

| 立面编号 | 楼层 | 楼层数 | 每层用量 | 小计 |
|---------|------------------|--------------|---------------|----------------|
| PE-3408 | 3~12F | 9 | 12 | 108 |
| | | | 合计 | 345 |


工程號 J861 地盤 已連拿利

长度已预长50mm


顶

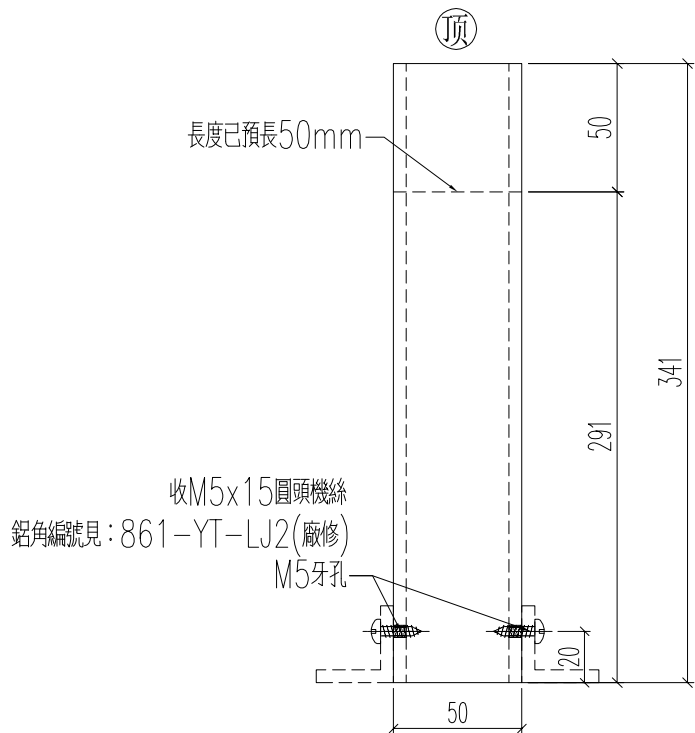

14



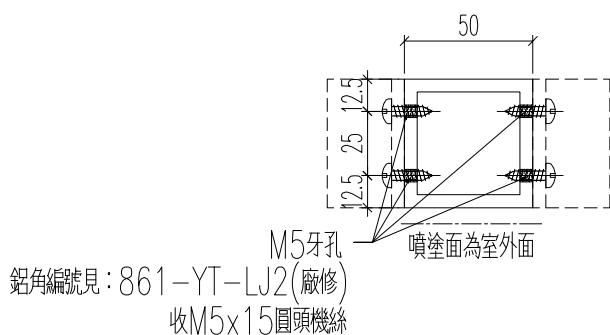


| | | | | | | | | |
|----|-------------------|----|-----|------------|----|-------------|----------|--|
| 名稱 | 型材加工圖 | 制圖 | H | 2025.04.24 | 修改 | A | B | |
| 材料 | K125(50x50x5mm鋁通) | 復核 | LRA | 2025.04.24 | 日期 | 2025.4.28 | 2025.5.9 | |
| 顏色 | UCT554575XL-3 | 批准 | | | 圖號 | J861-YT-FT5 | | |

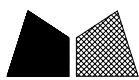


| | | | | | |
|------|----------------|------|------|------|---------|
| 工程號 | J861 | 地盤 | 己連拿利 | | |
| 鋁料編號 | J861-3408-FT11 | 加工數量 | 9 | 立面編號 | PE-3408 |
| | | | | 使用樓層 | 3~12F |
| | | | | 每層用量 | 1 |

1

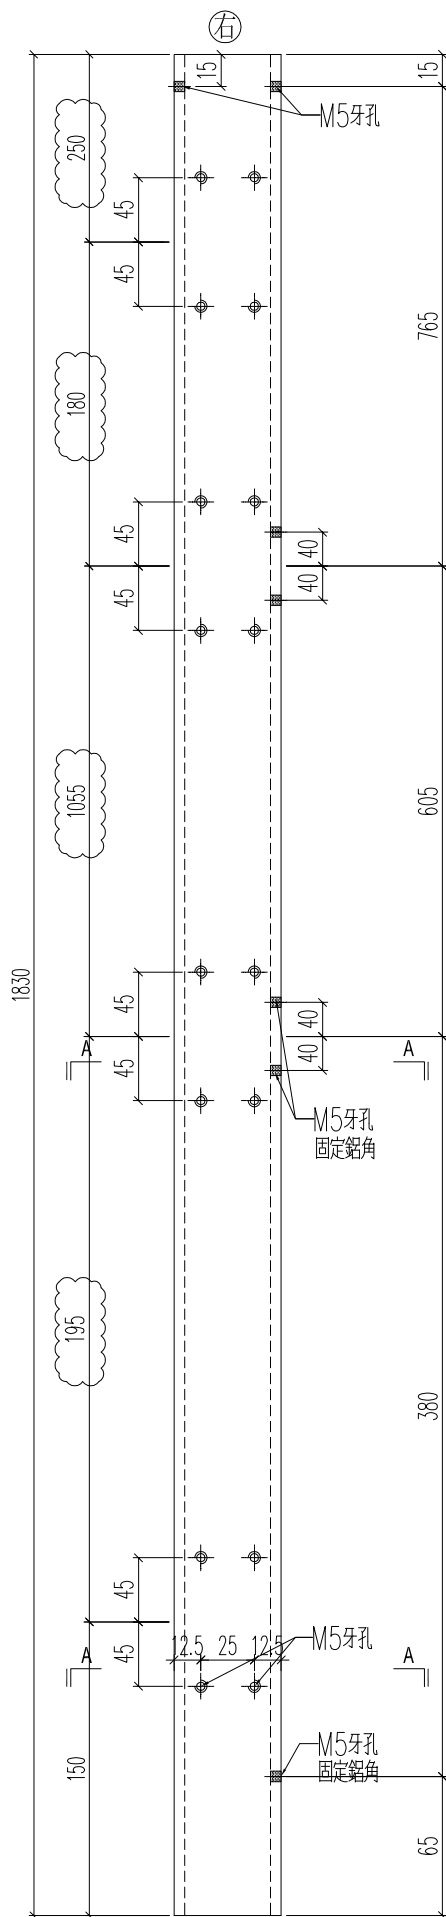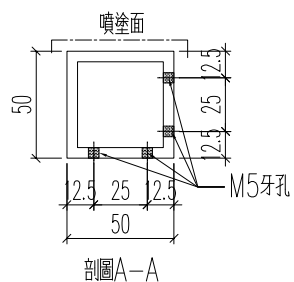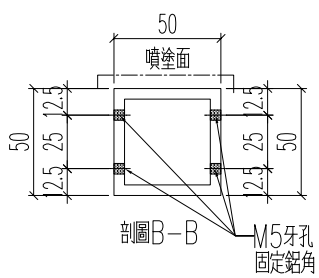




| | | | | | | | |
|----|-------------------|----|-----|------------|----|----------------|--|
| 名稱 | 型材加工圖 | 制圖 | H | 2025.04.24 | 修改 | A | |
| 材料 | K125(50x50x5mm鋁通) | 復核 | LRA | 2025.04.24 | 日期 | 2025.5.9 | |
| 顏色 | UCT554575XL-3 | 批准 | | | 圖號 | J861-3408-FT11 | |

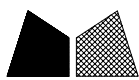

美特鋁質 有限公司
MIDI Aluminium Fabricator Ltd.

| | | | |
|------|-----------------|------|---------|
| 工程號 | J861 | 地盤 | 己連拿利 |
| 鋁料編號 | J861-3408-FT11R | 加工數量 | 9 |
| | | 立面編號 | PE-3408 |
| | | 使用樓層 | 3~12F |
| | | 每層用量 | 1 |

1

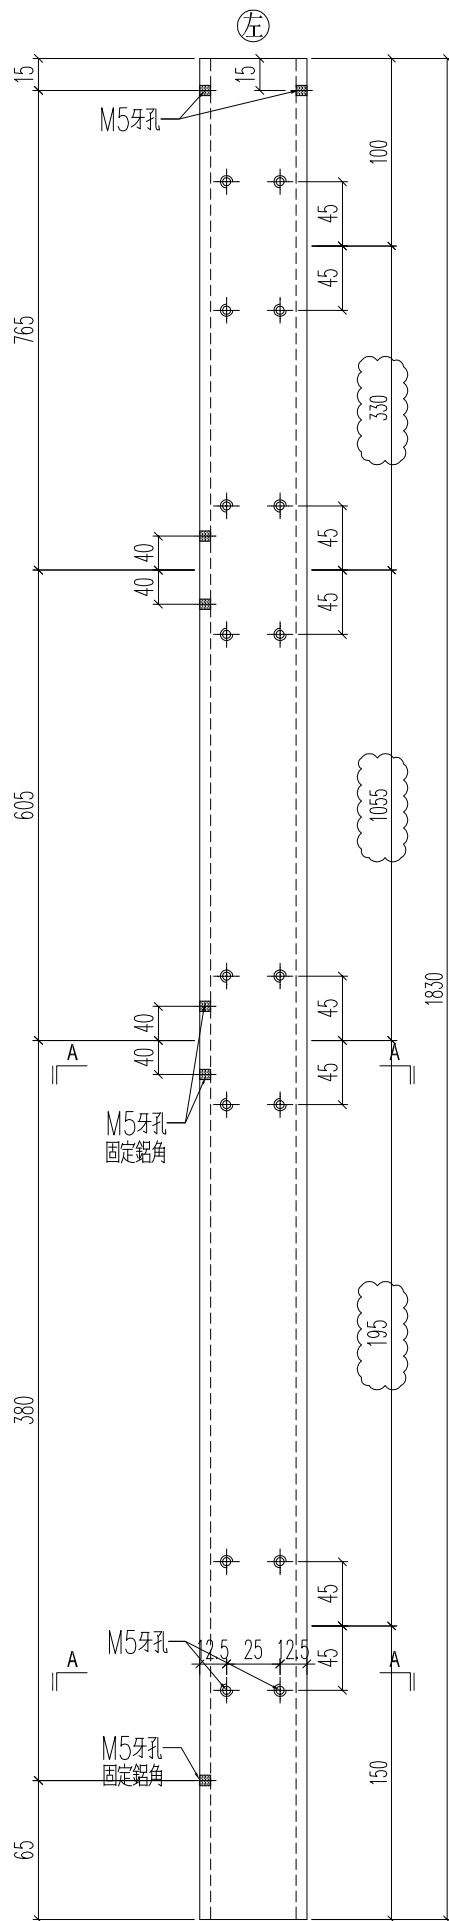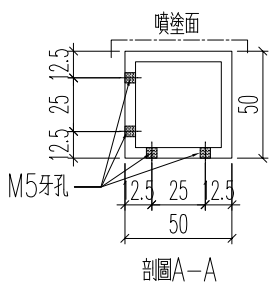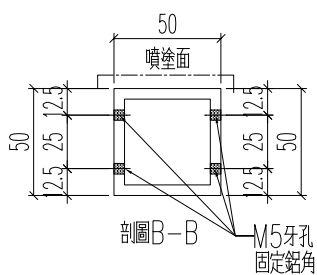

| | | | | | | |
|----|-------------------|----|-----|------------|----|-----------------|
| 名稱 | 型材加工圖 | 制圖 | H | 2025.04.24 | 修改 | A |
| 材料 | K125(50x50x5mm鋁通) | 復核 | LRA | 2025.04.24 | 日期 | 2025.5.9 |
| 顏色 | UCT554575XL-3 | 批准 | | | 圖號 | J861-3408-FT11R |





美特鋁質 有限公司
MIDI Aluminium Fabricator Ltd.

| 立面编号 | 楼层 | 楼层数 | 每层用量 | 小计 |
|---------|------------------|-----|------|----------------|
| PE-3408 | 3~12F | 9 | 4 | 36 |
| | | | 合计 | 170 |

工程號 J861 地盤 已連拿利

长度已预长50mm

4

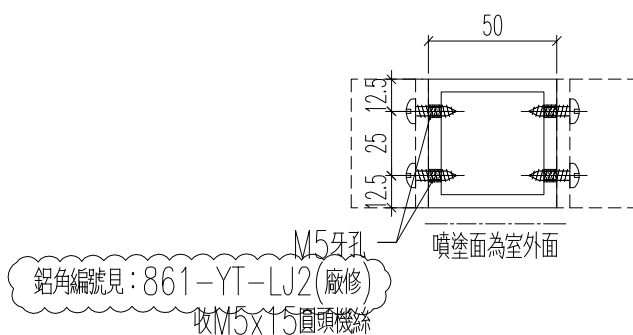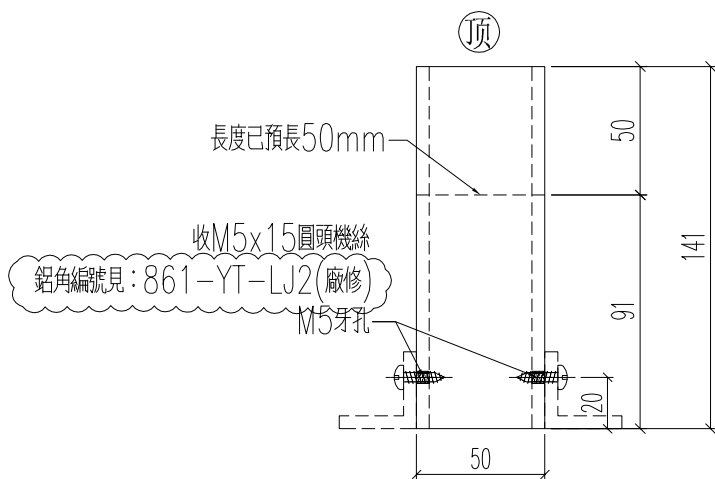

| | | | | | | | | |
|----|-------------------|----|-----|------------|----|-------------|-----------|--|
| 名稱 | 型材加工圖 | 制圖 | H | 2025.04.24 | 修改 | A | B | |
| 材料 | K125(50x50x5mm鋁通) | 復核 | LRA | 2025.04.24 | 日期 | 2025.4.28 | 2025.5.23 | |
| 顏色 | UCT554575XL-3 | 批准 | | | 圖號 | J861-YT-FT2 | | |




美特鋁質 有限公司
MIDI Aluminium Fabricator Ltd.




| | | | | |
|---------------|--------------|---------|------------------|--------------|
| 鋁料編號 | 加工數量 | 立面編號 | 使用樓層 | 每層用量 |
| J861-3408-FT5 | 9 | PF-3408 | 3~12F | 1 |

| | | | |
|-----|------|----|------|
| 工程號 | J861 | 地盤 | 己連拿利 |
|-----|------|----|------|

1

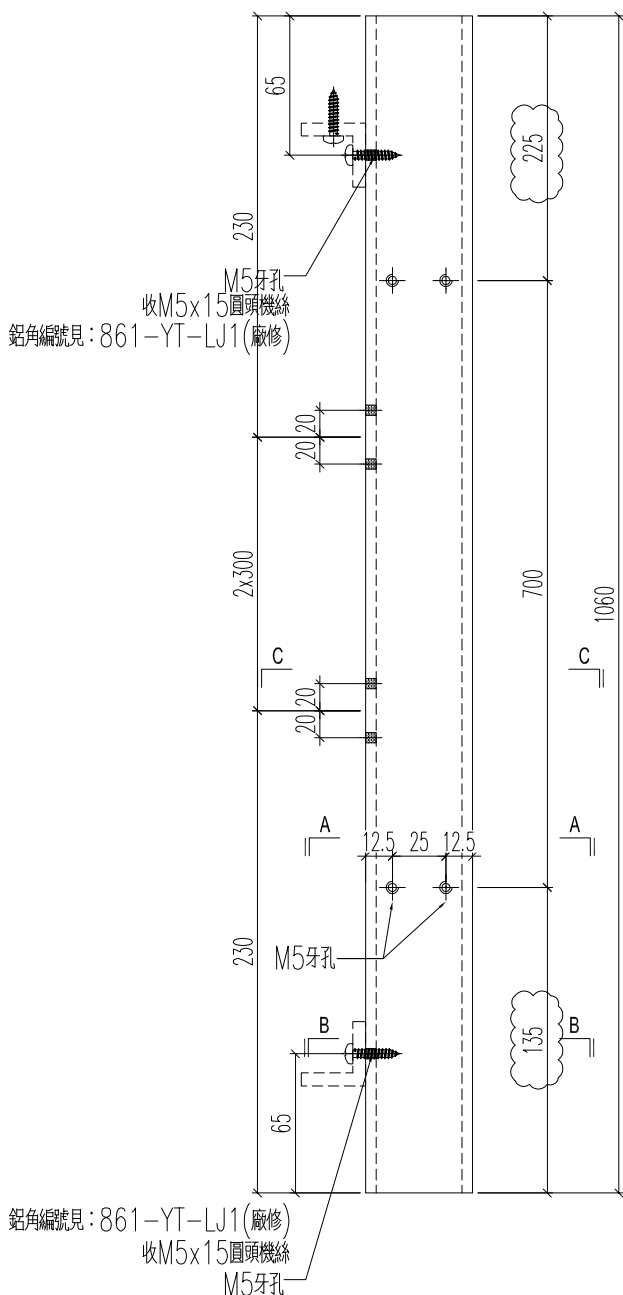

鋁角編號見: 861-YT-LJ1(廠修)
收M5x15圓頭機絲
M5牙孔

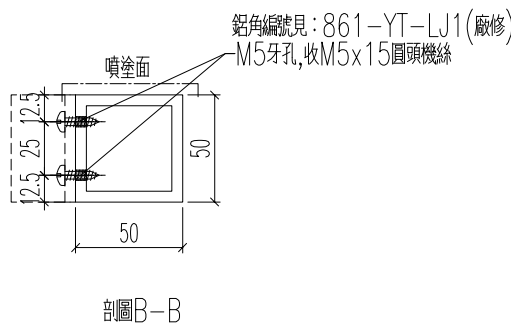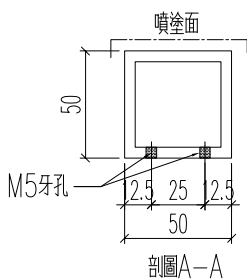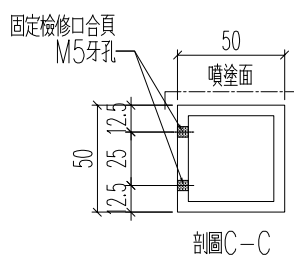

| | | | | | | | |
|----|-------------------|----|-----|------------|----|---------------|-----------|
| 名稱 | 型材加工圖 | 制圖 | H | 2025.04.24 | 修改 | A | B |
| 材料 | K125(50x50x5mm鋁通) | 復核 | LRA | 2025.04.24 | 日期 | 2025.4.28 | 2025.5.29 |
| 顏色 | UCT554575XL-3 | 批准 | | | 圖號 | J861-3408-FT5 | |







美特鋁質 有限公司
MIDI Aluminium Fabricator Ltd.

| | | | | |
|----------------|--------------|---------|------------------|--------------|
| 鋁料編號 | 加工數量 | 立面編號 | 使用樓層 | 每層用量 |
| J861-3408-FT5R | 9 | PF-3408 | 3~12F | 1 |

| | | | |
|-----|------|----|------|
| 工程號 | J861 | 地盤 | 己連拿利 |
|-----|------|----|------|

1

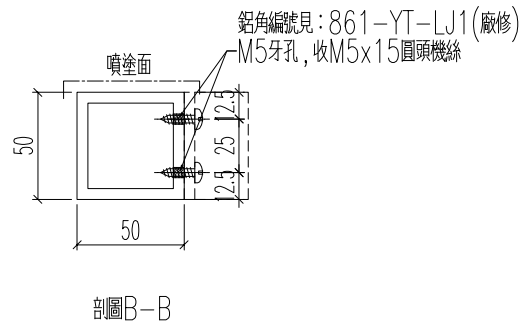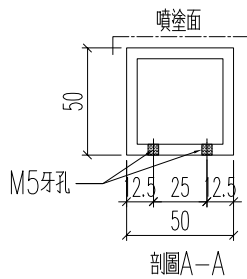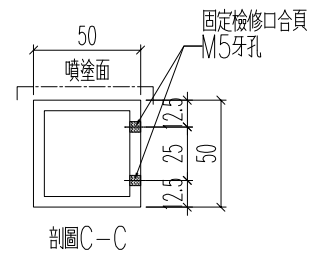
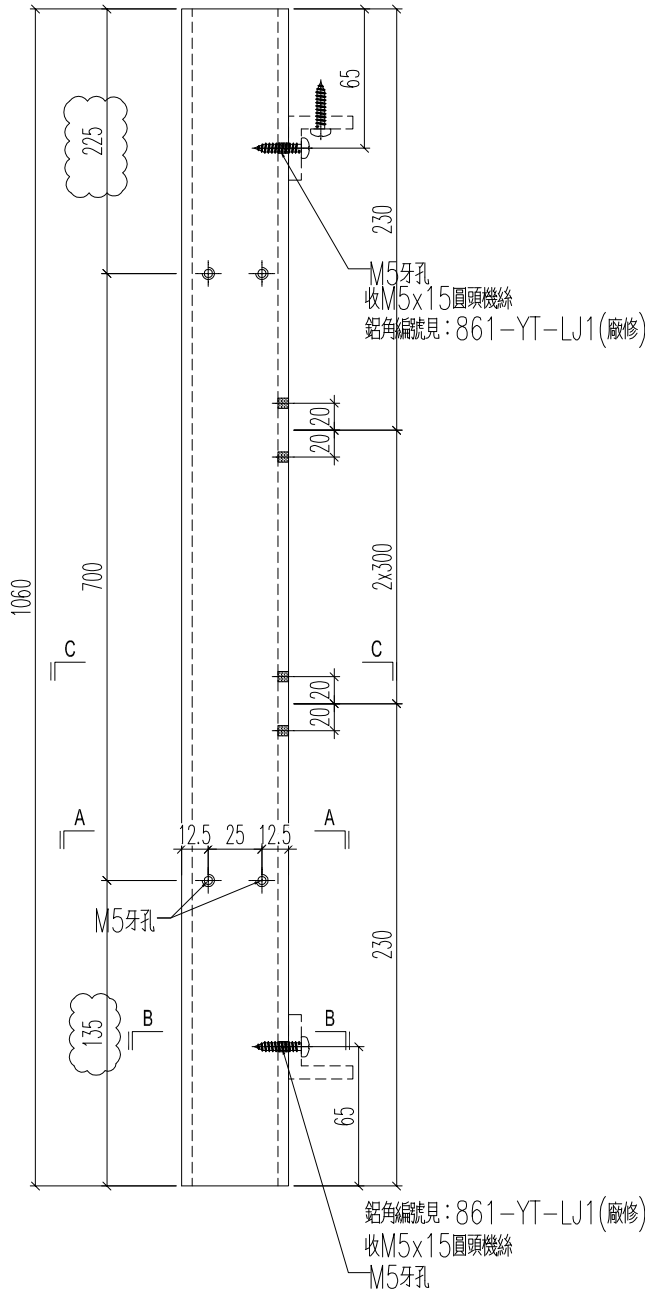


| | | | | | | | |
|----|-------------------|----|-----|------------|----|----------------|-----------|
| 名稱 | 型材加工圖 | 制圖 | H | 2025.04.24 | 修改 | A | B |
| 材料 | K125(50x50x5mm鋁通) | 復核 | LRA | 2025.04.24 | 日期 | 2025.4.28 | 2025.5.29 |
| 顏色 | UCT554575XL-3 | 批准 | | | 圖號 | J861-3408-FT5R | |

 美特鋁質 有限公司
MIDI Aluminium Fabricator Ltd.

| | | | |
|---------------|--------------|---------|------------------|
| 工程號 | J861 | 地盤 | 己連拿利 |
| 鋁料編號 | 加工數量 | 立面編號 | 使用樓層 |
| J861-3408-FT9 | 9 | PE-3408 | 3~12F |
| | | | 每層用量 |
| | | | |

1

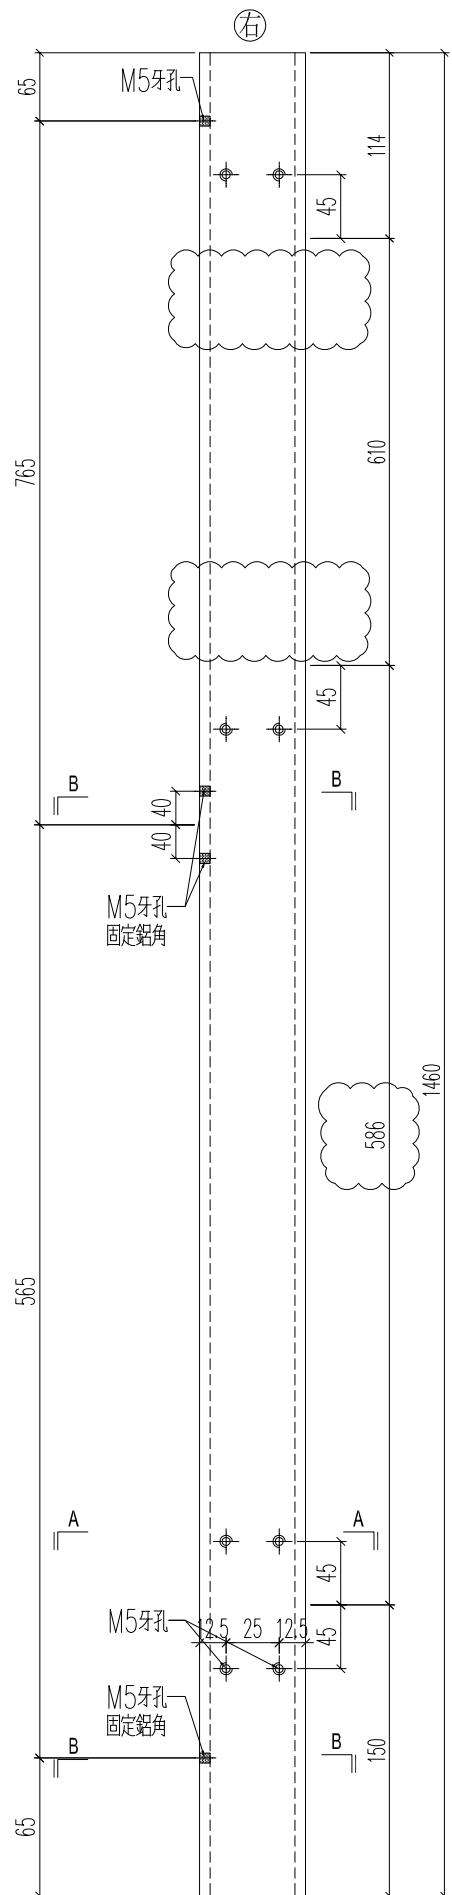
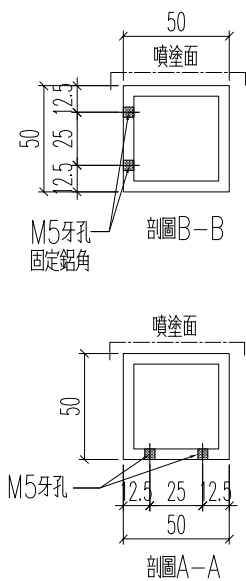


| | | | | | | | |
|----|-------------------|----|-----|------------|----|---------------|----------|
| 名稱 | 型材加工圖 | 制圖 | H | 2025.04.24 | 修改 | A | B |
| 材料 | K125(50x50x5mm鋁通) | 復核 | LRA | 2025.04.24 | 日期 | 20250520 | 20250618 |
| 顏色 | UCT554575XL-3 | 批准 | | | 圖號 | J861-3408-FT9 | |

 美特鋁質 有限公司
MIDI Aluminium Fabricator Ltd.

| | | | |
|----------------|--------------|---------|------------------|
| 工程號 | J861 | 地盤 | 己連拿利 |
| 鋁料編號 | 加工數量 | 立面編號 | 使用樓層 |
| J861-3408-FT9R | 9 | PE-3408 | 3~12F |
| | | | 每層用量 |

1

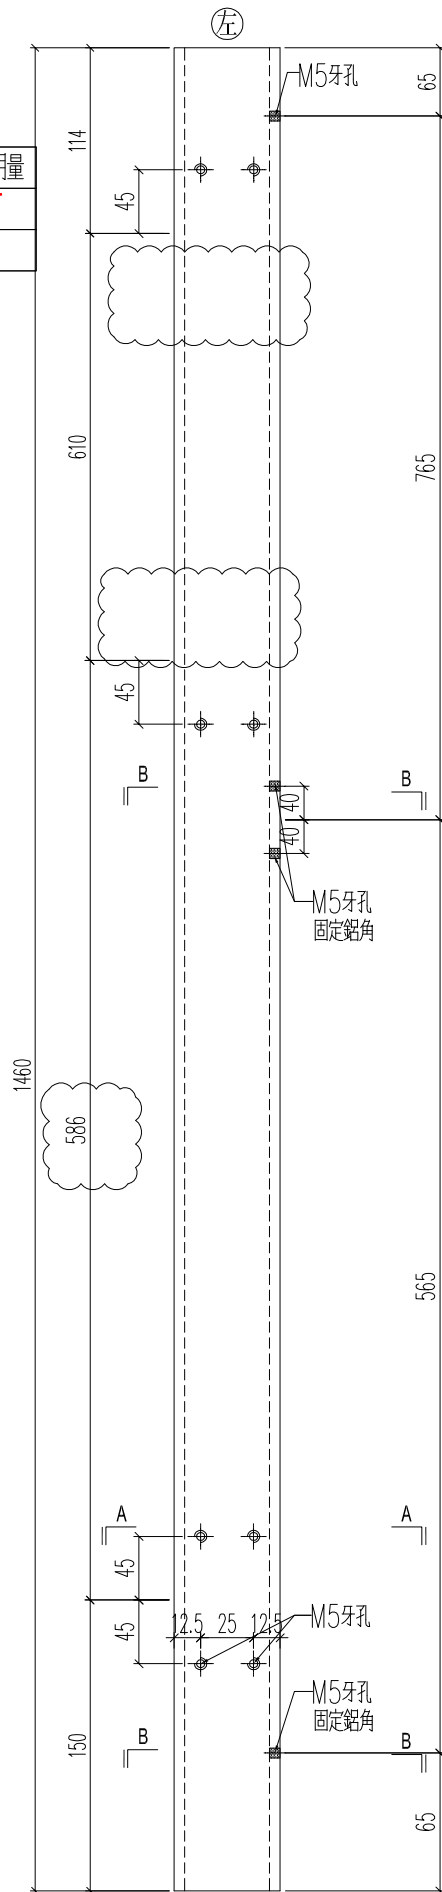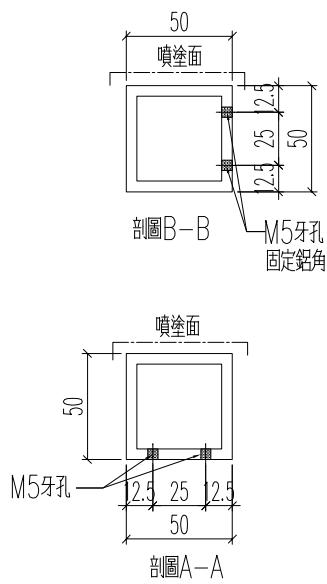


| | | | | | | | |
|----|-------------------|----|-----|------------|----|----------------|----------|
| 名稱 | 型材加工圖 | 制圖 | H | 2025.04.24 | 修改 | A | B |
| 材料 | K125(50x50x5mm鋁通) | 復核 | LRA | 2025.04.24 | 日期 | 20250520 | 20250618 |
| 顏色 | UCT554575XL-3 | 批准 | | | 圖號 | J861-3408-FT9R | |



美特鋁質 有限公司
MIDI Aluminium Fabricator Ltd.

| | | | |
|-----|------|----|------|
| 工程號 | J861 | 地盤 | 已連拿利 |
|-----|------|----|------|

EI/8909/25

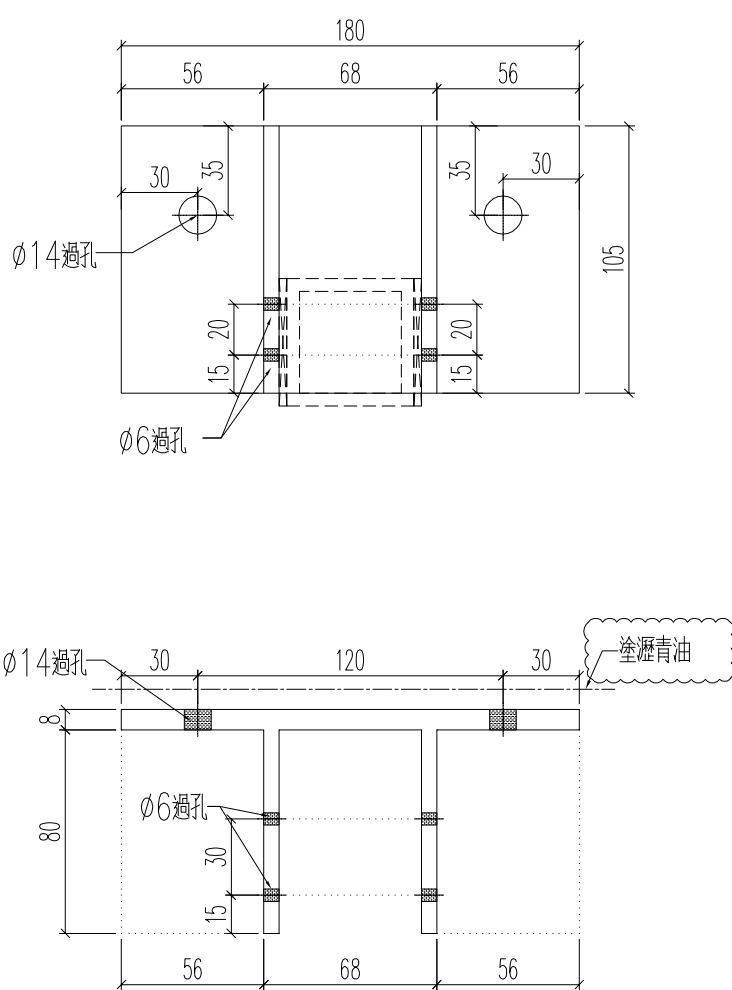


Technical drawing showing two views of an aluminum profile. The top view is a rectangle with a total width of 180 and a height of 105. It features two Ø14 holes, each 30 units from the side edge and 35 units from the top edge. A central section of 68 units width contains a dashed-line rectangle with a height of 20 units and two Ø6 holes, each 15 units from the vertical centerline. The bottom view shows a profile with a total width of 120 and a height of 80. It has two Ø14 holes, each 30 units from the side edge and 8 units from the top edge. A central section of 68 units width contains a dashed-line rectangle with a height of 30 units and two Ø6 holes, each 15 units from the vertical centerline. A note '塗瀝青油' (Apply asphalt oil) is present in a cloud shape.



| 立面编号 | 楼层 | 楼层数 | 每层用量 | 小计 |
|---------|------------------|--------------|---------------|----------------|
| PE-3408 | 3~12F | 9 | 20 | 180 |
| | | | 合计 | 501 |

20

| | | | | | | | | |
|----|--------|----|-----|------------|----|-------------|-----------|--|
| 名稱 | 型材加工圖 | 制圖 | H | 2025.04.24 | 修改 | A | B | |
| 材料 | X86685 | 復核 | LRA | 2025.04.24 | 日期 | 2025.5.23 | 2025.5.30 | |
| 顏色 | MILL | 批准 | | | 圖號 | J861-YT-MJ1 | | |

| | | | | | | | | |
|--|------|----|------|---------|------------------|--------------|--------------|---------------|
|  美特鋁質 有限公司 MIDI Aluminium Fabricator Ltd. | | | | 立面编号 | 楼层 | 楼层数 | 每层用量 | 小计 |
| 工程號 | J861 | 地盘 | 已連拿利 | | | | | |
| EI/8909/25 | | | | | | | | |
| | | | | PE-3408 | 3~12F | 9 | 8 | 72 |
| | | | | | | | 合计 | 237 |

8

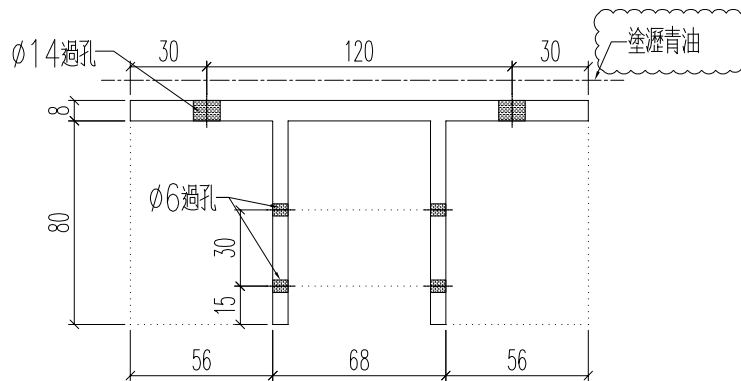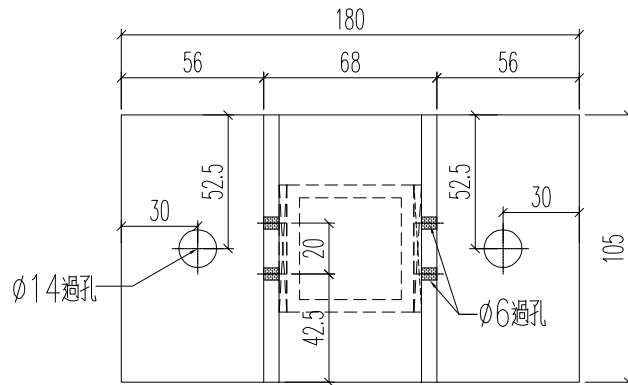

| | | | | | | | | |
|----|--------|----|-----|------------|----|-------------|-----------|-----------|
| 名稱 | 型材加工圖 | 制圖 | H | 2025.04.24 | 修改 | A | B | C |
| 材料 | X86685 | 復核 | LRA | 2025.04.24 | 日期 | 2025.5.9 | 2025.5.23 | 2025.6.30 |
| 顏色 | NILL | 批准 | | | 圖號 | J861-YT-MJ2 | | |