



工程指示 / 要求簡箋 ENGINEER INSTRUCTIONS(E.I.)

工程指示編號:	EI- 9452	修改版本:	A
	HK- 0112		
工程編號:	J 861	工程名稱:	己連拿利
收件人:	生統	發件人:	細佬
工程項目:	裙樓鋁板加工圖第三批	日期:	17/03/2026

<input type="checkbox"/> 原合約工程包	<input type="checkbox"/> 原合約工程加 / 減賬 QT-	<input type="checkbox"/> 新工程報價 QT-
---------------------------------	--	------------------------------------

信件批核號碼/圖紙參考編號:	批核模具圖紙編號:
客戶指示附件:	管理內部批簽署:

<input type="checkbox"/> 初步鋁料 B.M.	<input type="checkbox"/> 加工拆圖, 然後生產	<input type="checkbox"/> 尺寸表
<input type="checkbox"/> 正式鋁料 B.M.	<input type="checkbox"/> 技術上資料/指示	<input type="checkbox"/> 報價
<input type="checkbox"/> 配件 B.M.	<input type="checkbox"/> 樣辦或貨品說明書	<input type="checkbox"/> 分判合約
<input type="checkbox"/> 其他:		

內容: 紅圈位置更正尺寸
完成上列要求日期: 26/03/2026

國內

<input type="checkbox"/> 生產技術總監	<input type="checkbox"/> 連附件	<input type="checkbox"/> 技術部	<input type="checkbox"/> 連附件	<input type="checkbox"/> 生產部	<input type="checkbox"/> 連附件
<input type="checkbox"/> 採購部	<input type="checkbox"/> 連附件	<input checked="" type="checkbox"/> 生產統籌部	<input checked="" type="checkbox"/> 連附件	<input type="checkbox"/> 報關組	<input type="checkbox"/> 連附件
<input type="checkbox"/> 質檢部	<input type="checkbox"/> 連附件	<input type="checkbox"/> 會計部	<input type="checkbox"/> 連附件	<input type="checkbox"/> 機械設計部	<input type="checkbox"/> 連附件
<input type="checkbox"/> 香港辦	<input type="checkbox"/> 連附件	<input type="checkbox"/> 其他:			





香港

<input type="checkbox"/> 行政部	<input type="checkbox"/> 連附件	<input type="checkbox"/> 會計部	<input type="checkbox"/> 連附件	<input type="checkbox"/> 統籌部	<input type="checkbox"/> 連附件	<input type="checkbox"/> 工程部	<input type="checkbox"/> 連附件
<input type="checkbox"/> 採購部	<input type="checkbox"/> 連附件	<input type="checkbox"/> QS部	<input type="checkbox"/> 連附件	<input type="checkbox"/> 地盤管理	<input type="checkbox"/> 連附件	<input type="checkbox"/> 維修部	<input type="checkbox"/> 連附件

*發件人簽署:	*組別成員批核簽署:
傳遞編號:	項目經理簽署: 



工程號 J861 地盤 已連拿利

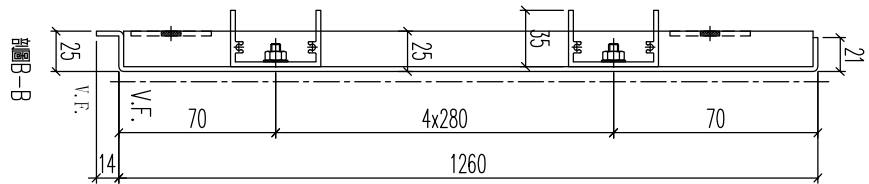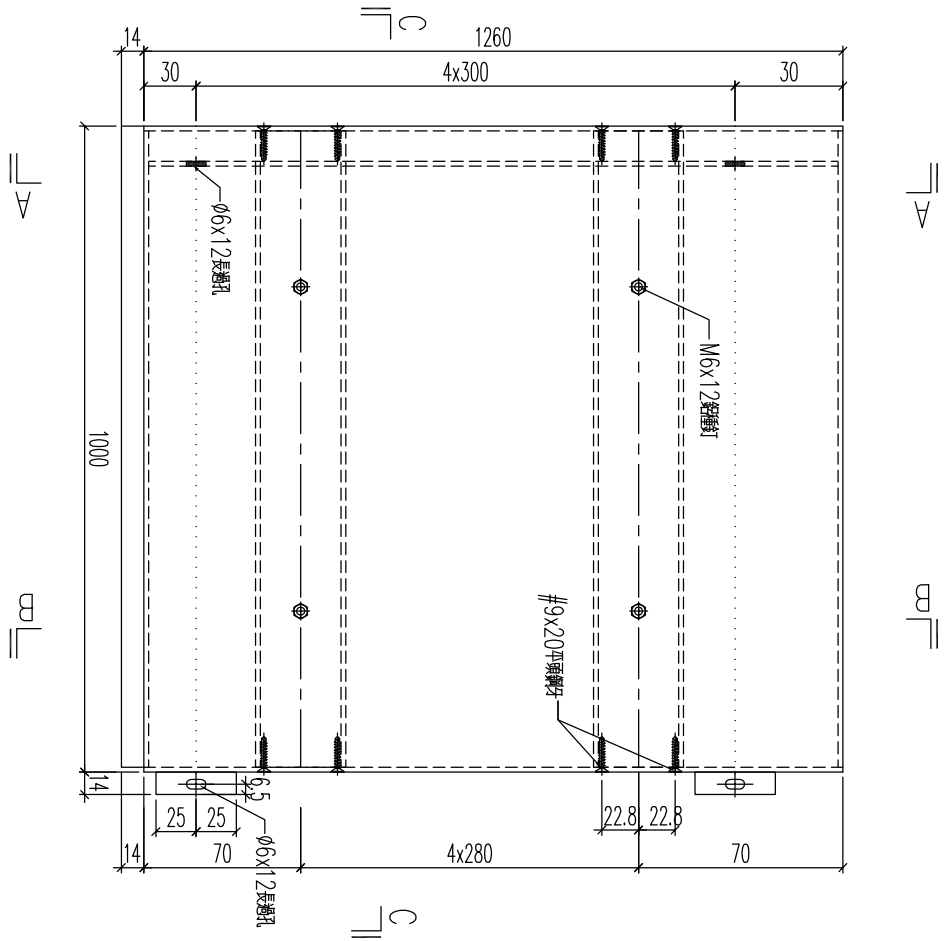
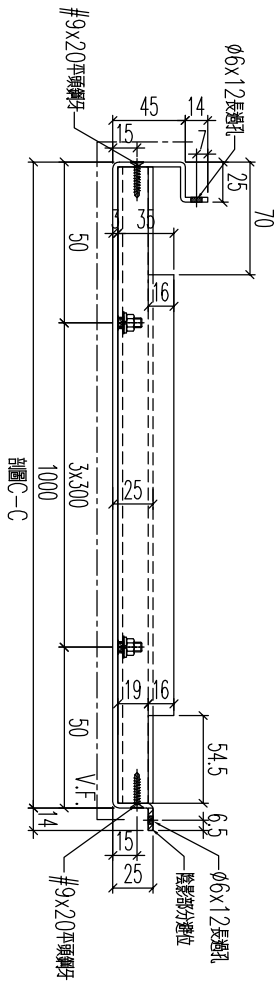
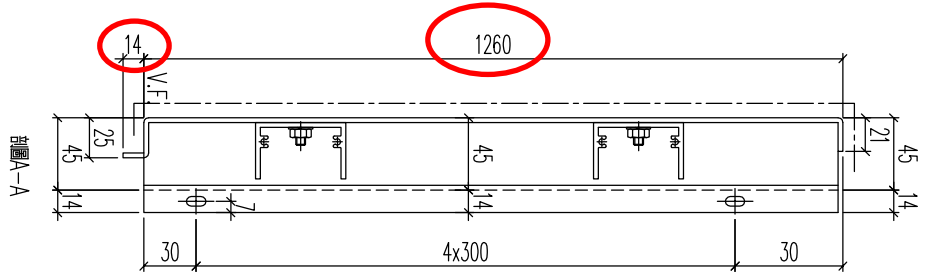


加工數量：1

名稱	鋁板加工圖	制圖	H	20251118	修改		
材料	3mm厚鋁板	復核	LRA	20251118	日期		
顏色	240806	批准			圖號	J861-FD-LB16c	



工程號 J861 地盤 已連拿利

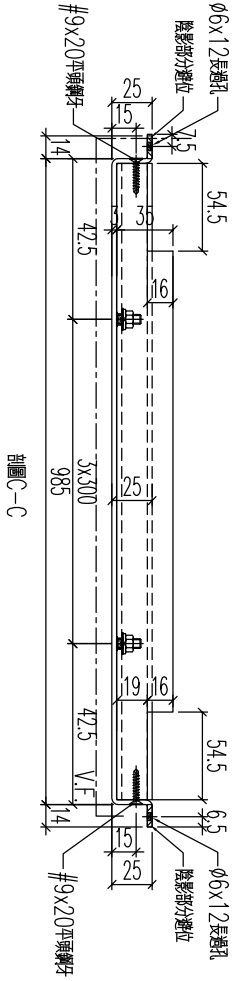
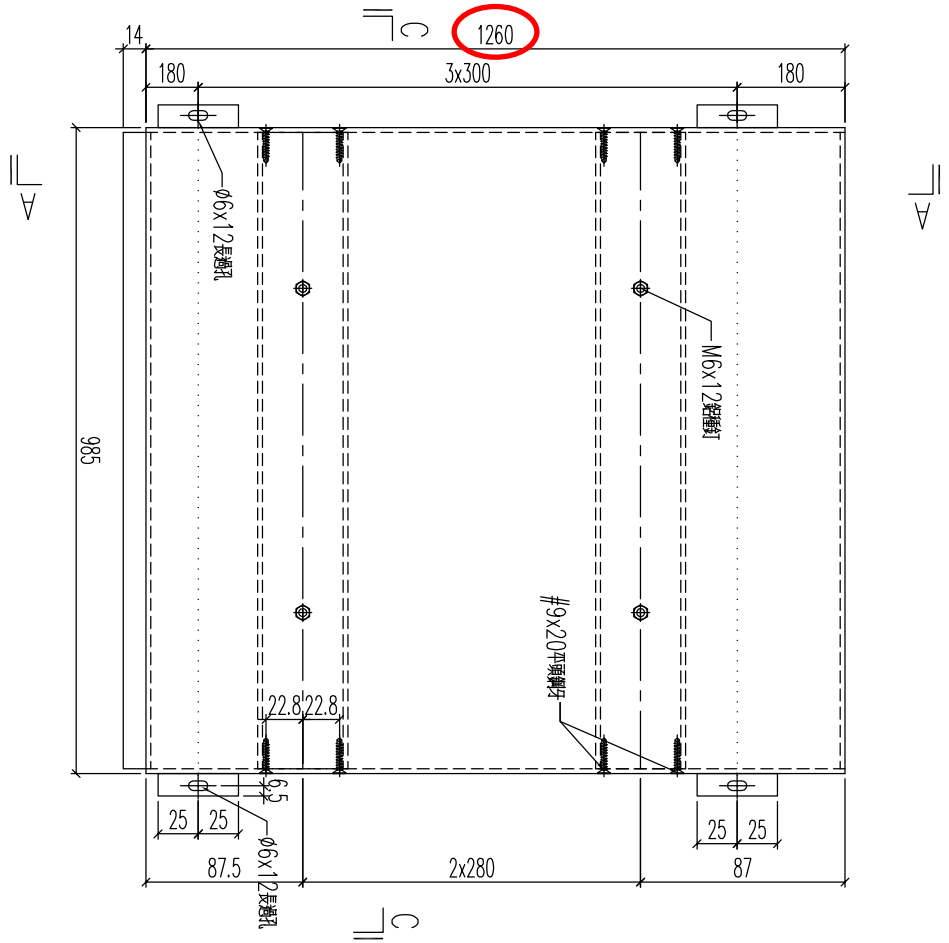
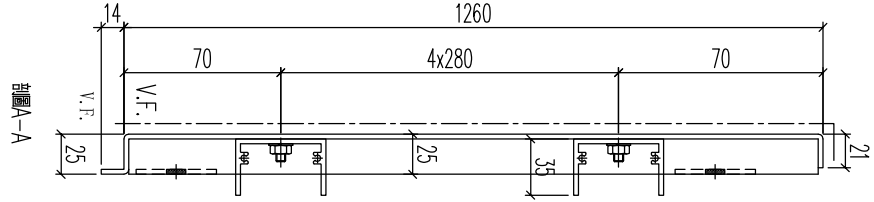


加工數量：1

名稱	鋁板加工圖	制圖	H	20251118	修改		
材料	3mm厚鋁板	復核	LRA	20251118	日期		
顏色	240806	批准			圖號	J861-FD-LB17c	



工程號 J861 地盤 已連拿利

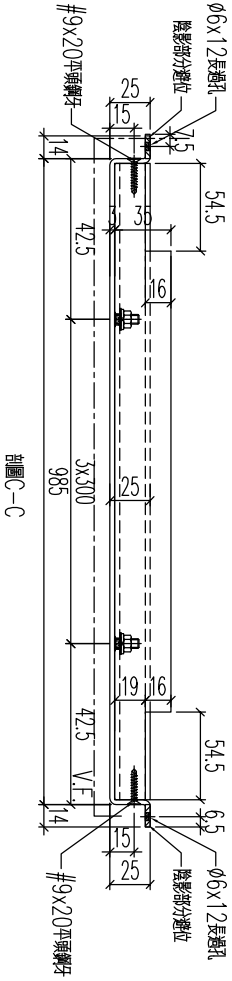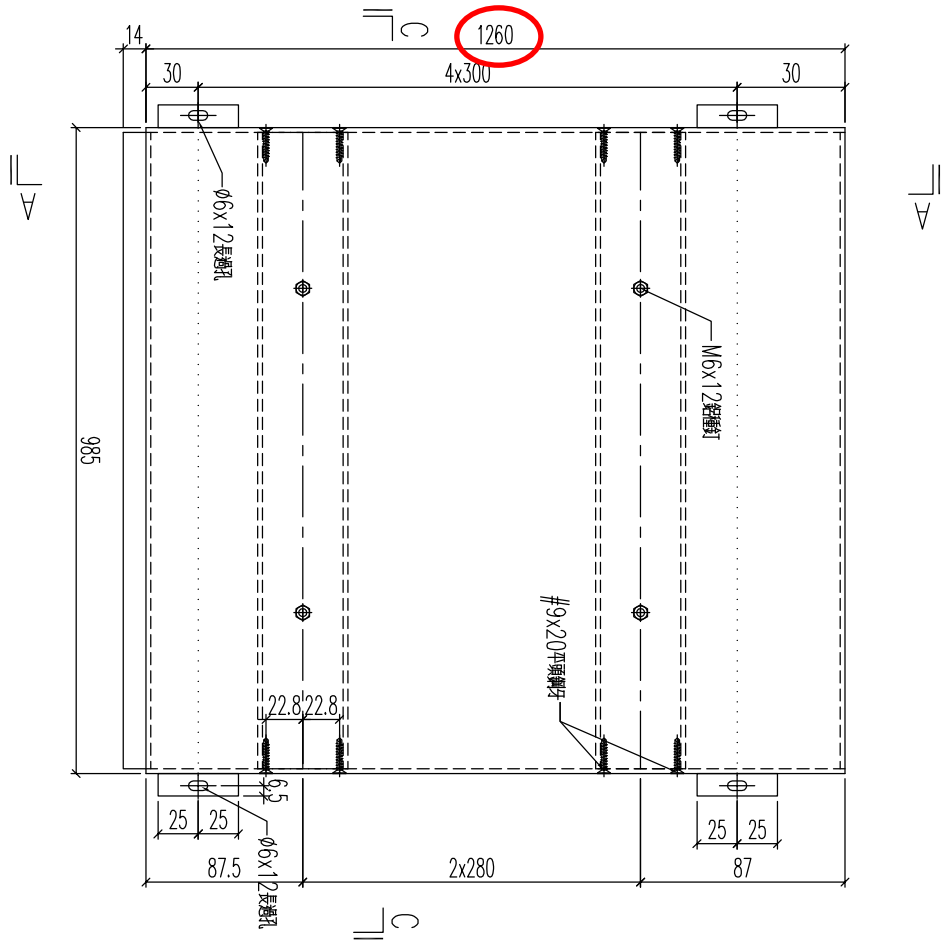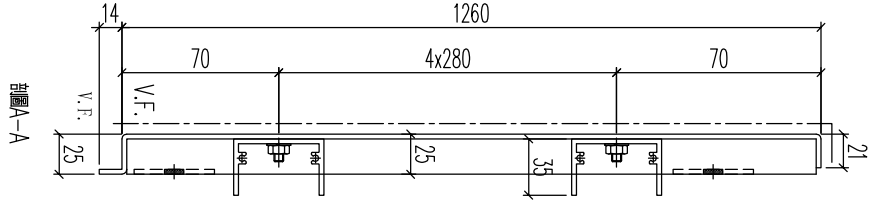


加工數量：1

名稱	鋁板加工圖	制圖	H	20251118	修改		
材料	3mm厚鋁板	復核	LRA	20251118	日期		
顏色	240806	批准			圖號	J861-FD-LB18c	



工程號 J861 地盤 已連拿利




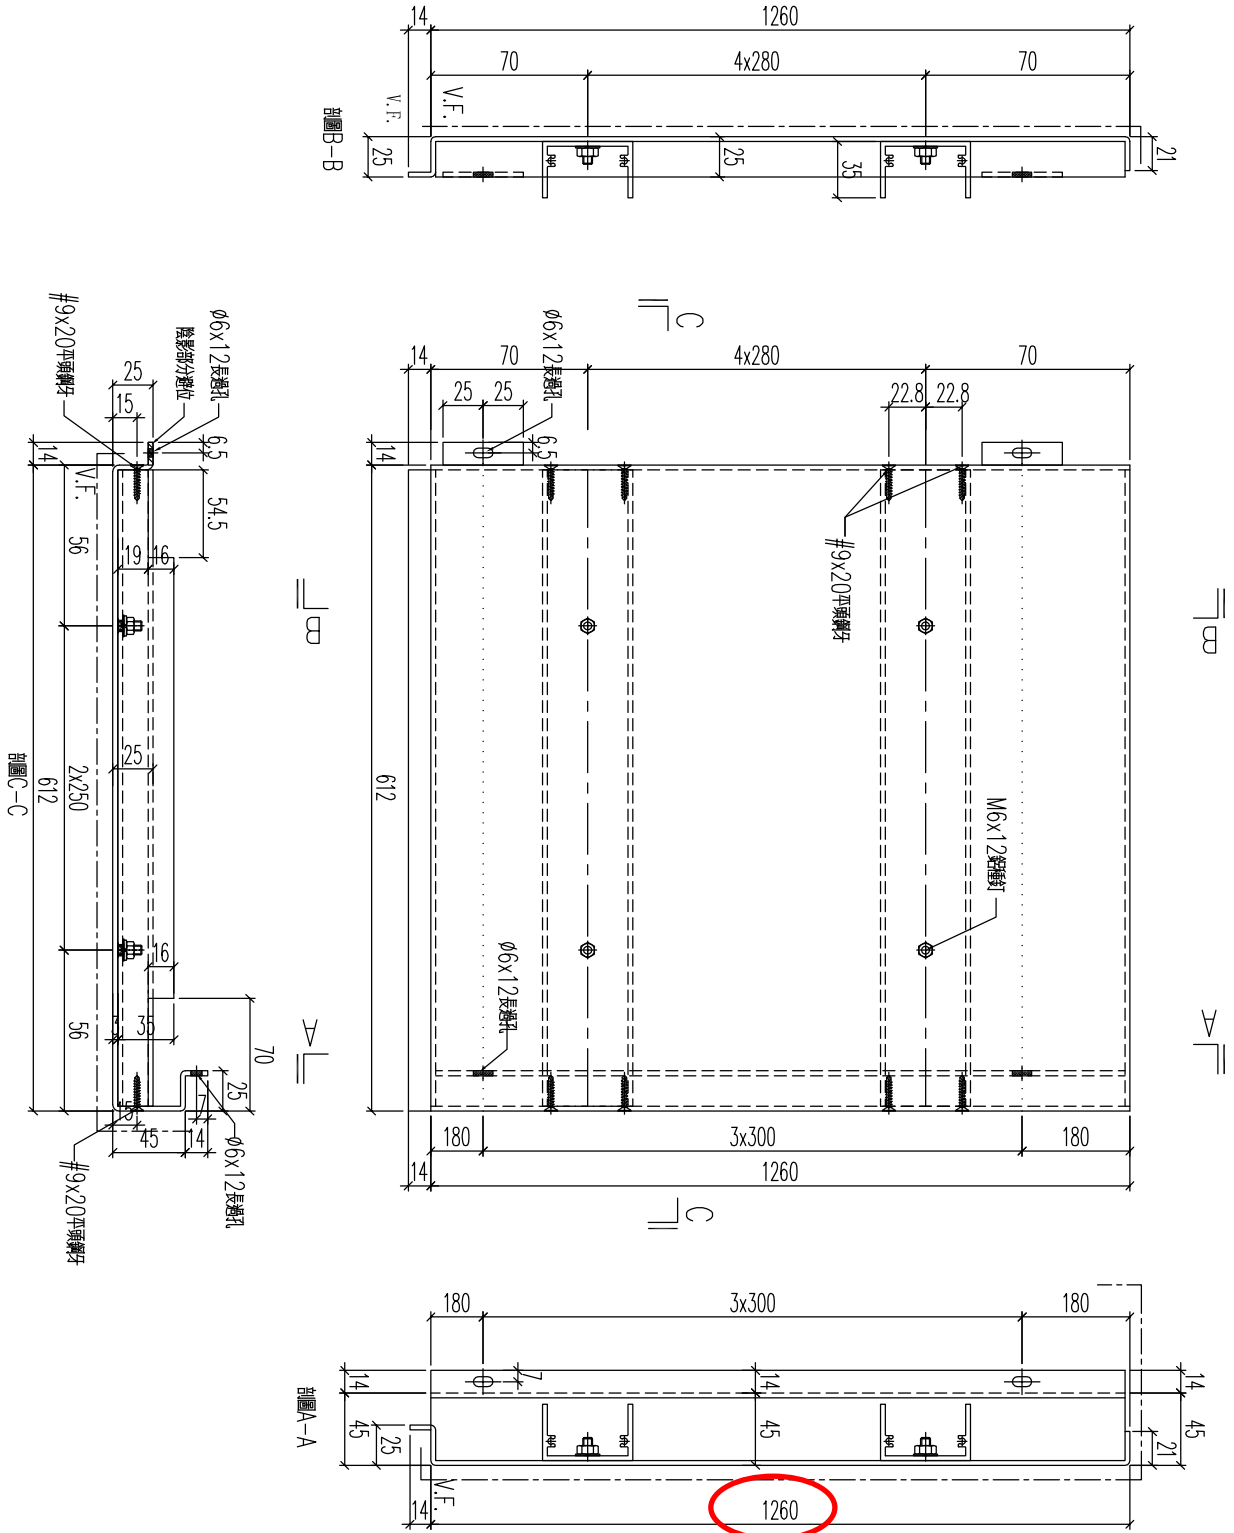


加工數量：1

名稱	鋁板加工圖	制圖	H	20251118	修改			
材料	3mm厚鋁板	復核	LRA	20251118	日期			
顏色	240806	批准			圖號	J861-FD-LB19c		



工程號 J861 地盤 已連拿利

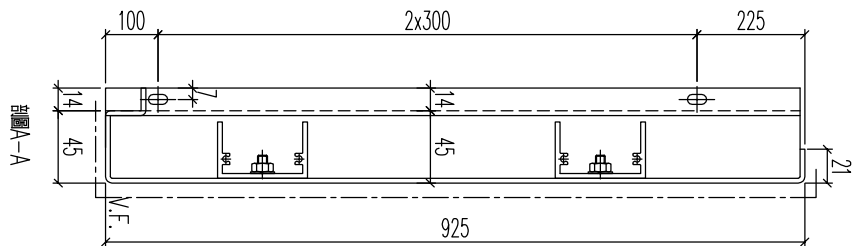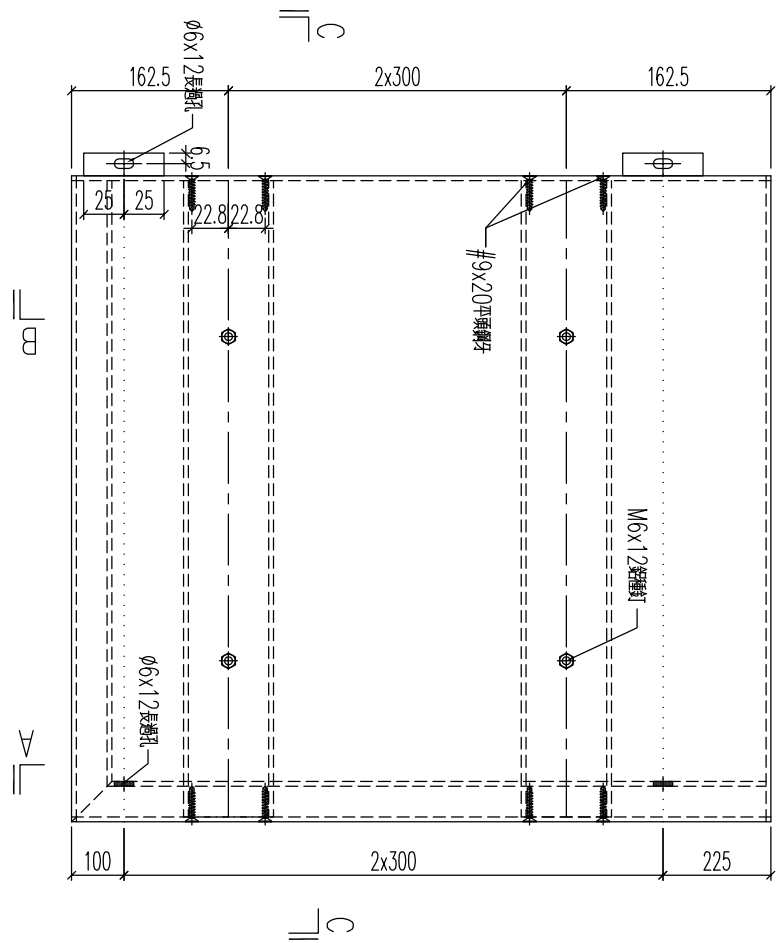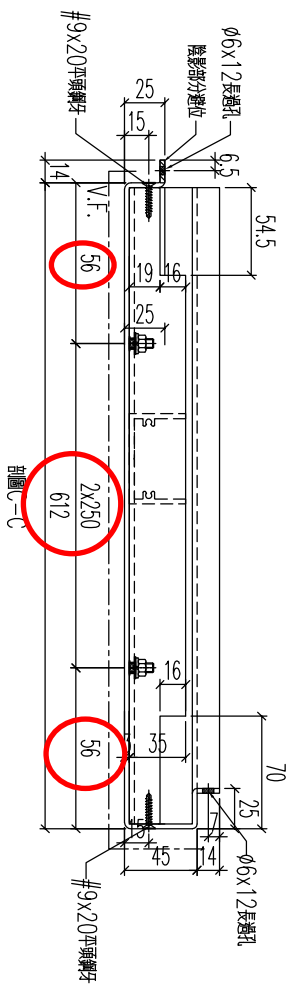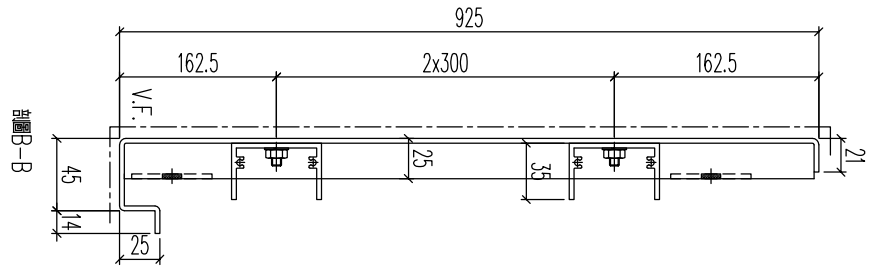

加工數量：1

名稱	鋁板加工圖	制圖	H	20251118	修改		
材料	3mm厚鋁板	復核	LRA	20251118	日期		
顏色	240806	批准			圖號	J861-FD-LB19d	