



序	加工圖號	H	W	數量
1	BY01	242	767	2
2	BY02	242	1833	4
3	BY03	242	1657	1
4	BY04	242	197	3
5	BY05	242	1297	1
6	BY06	242	897	2
7	BY07	242	1457	1
8	BY08	242	1807	1
9	BY09	514	278	3
10	BY10	514	1388	1
11	BY11	514	1378	1
12	BY12	514	2028	1
13	BY13	514	1888	1
14	BY14	514	1132	1
15	BY15	514	683	1



顏色: LX01963MH

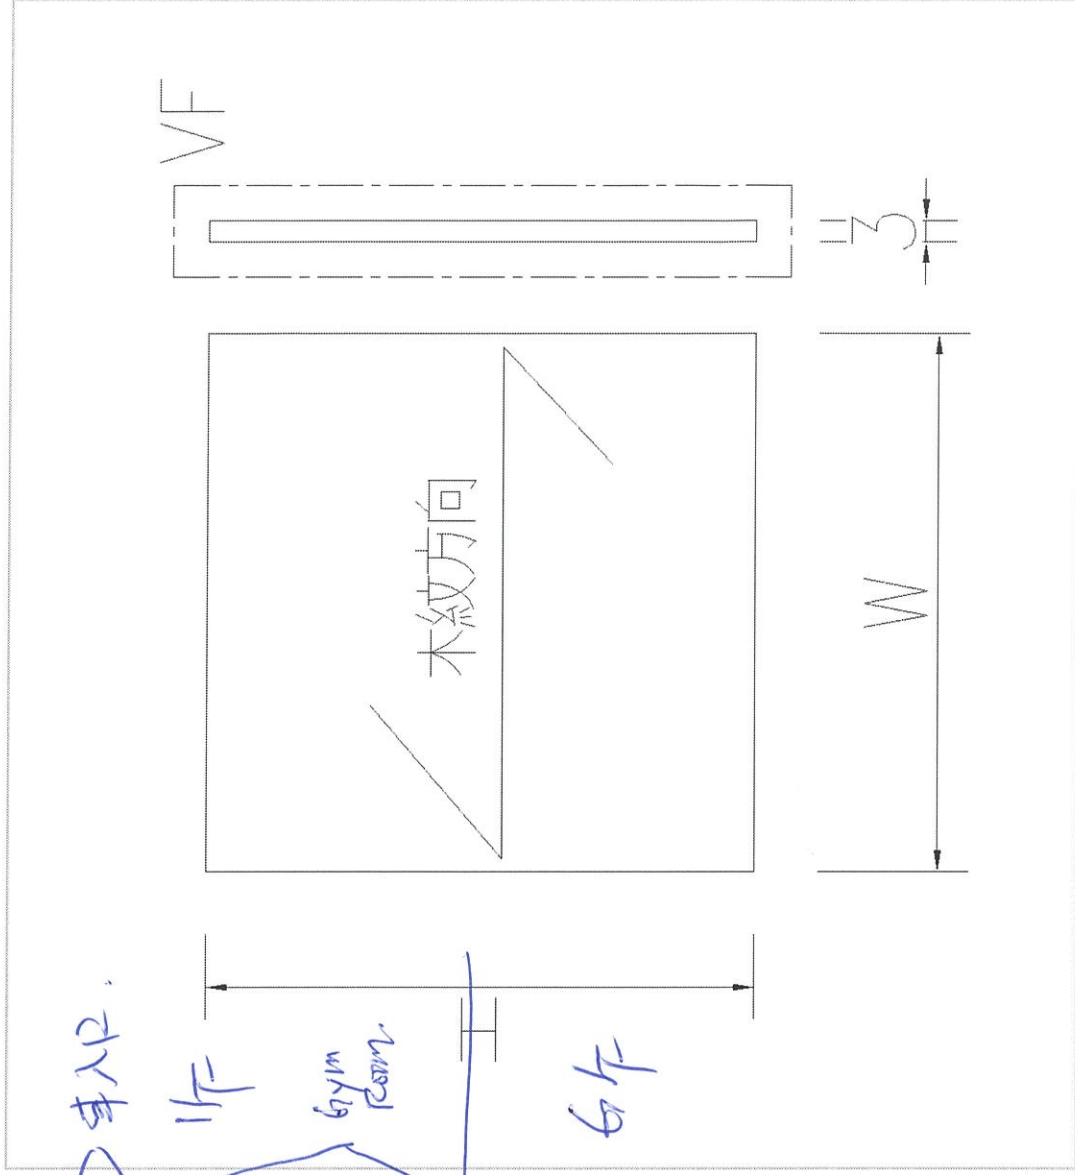


工程號	J861	地盤	己連拿利
-----	------	----	------

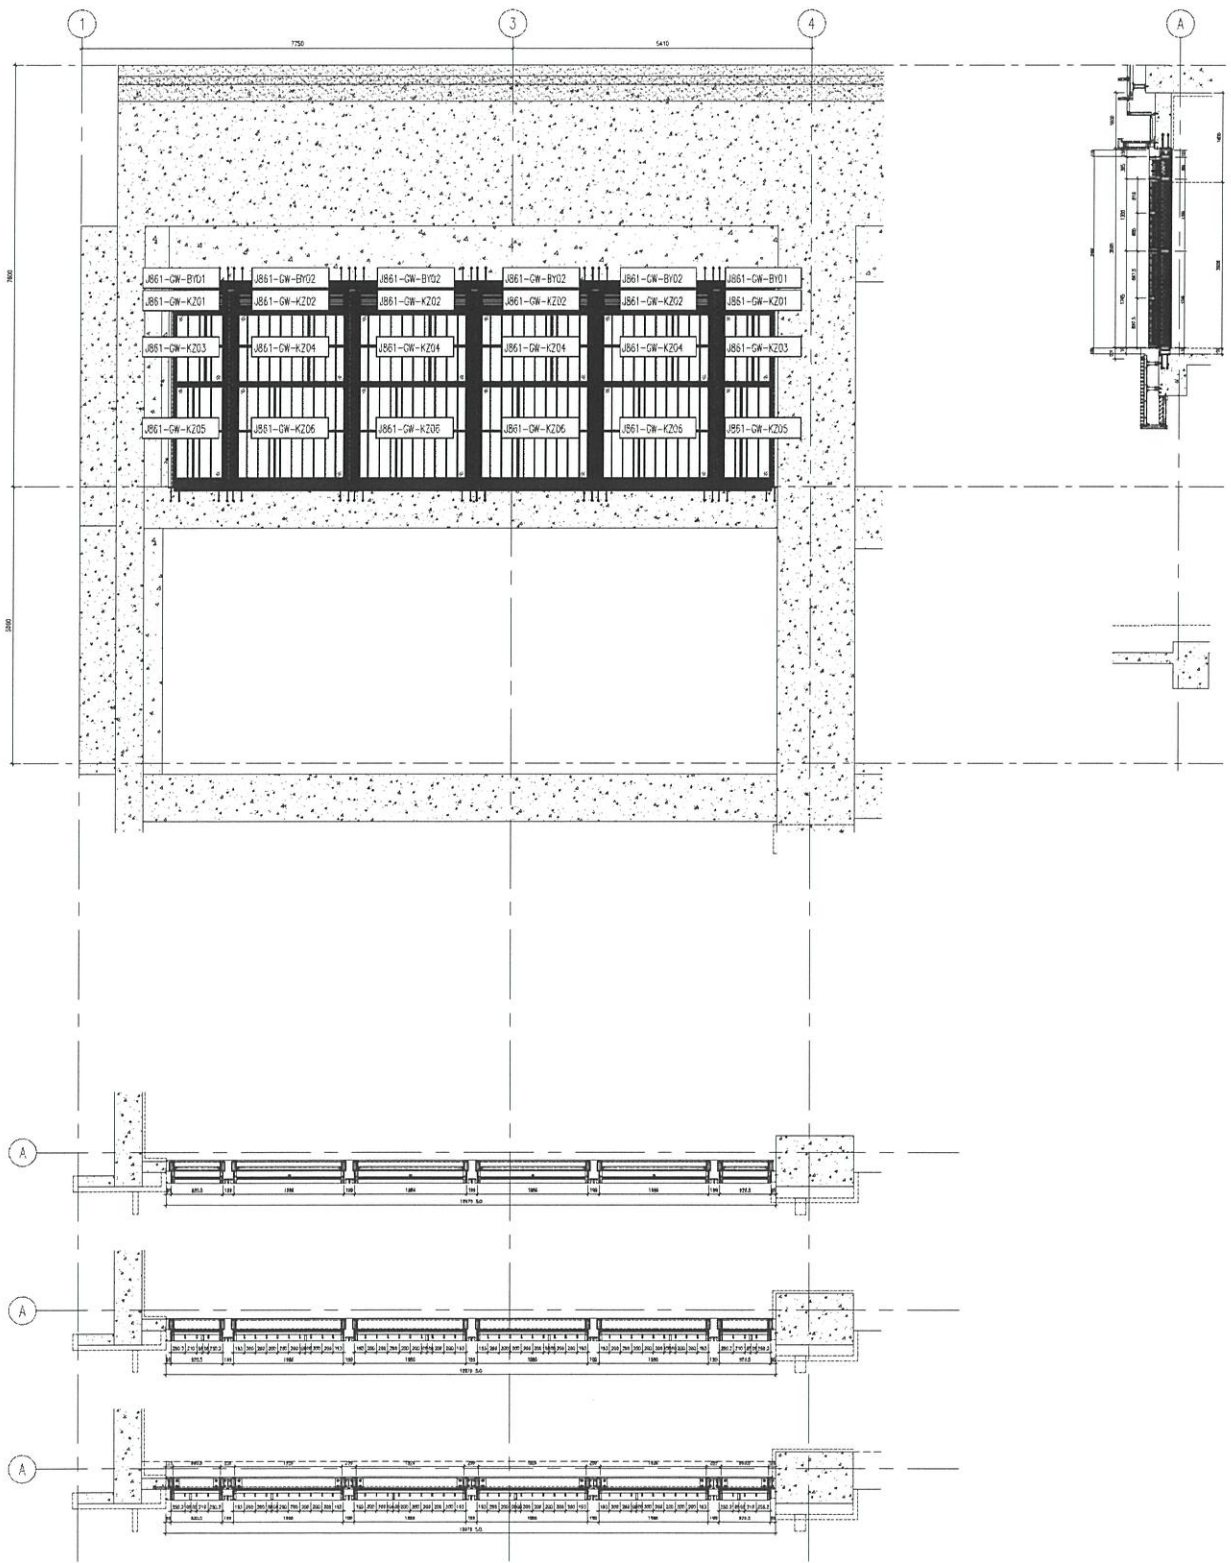

名稱	型材位置圖	制圖	WYY	2025-08-14	修改		
材料	-	復核			日期		
顏色	-	批准			圖號	J861-GW-XCW01	

工程號 J861 地盤 己連拿利

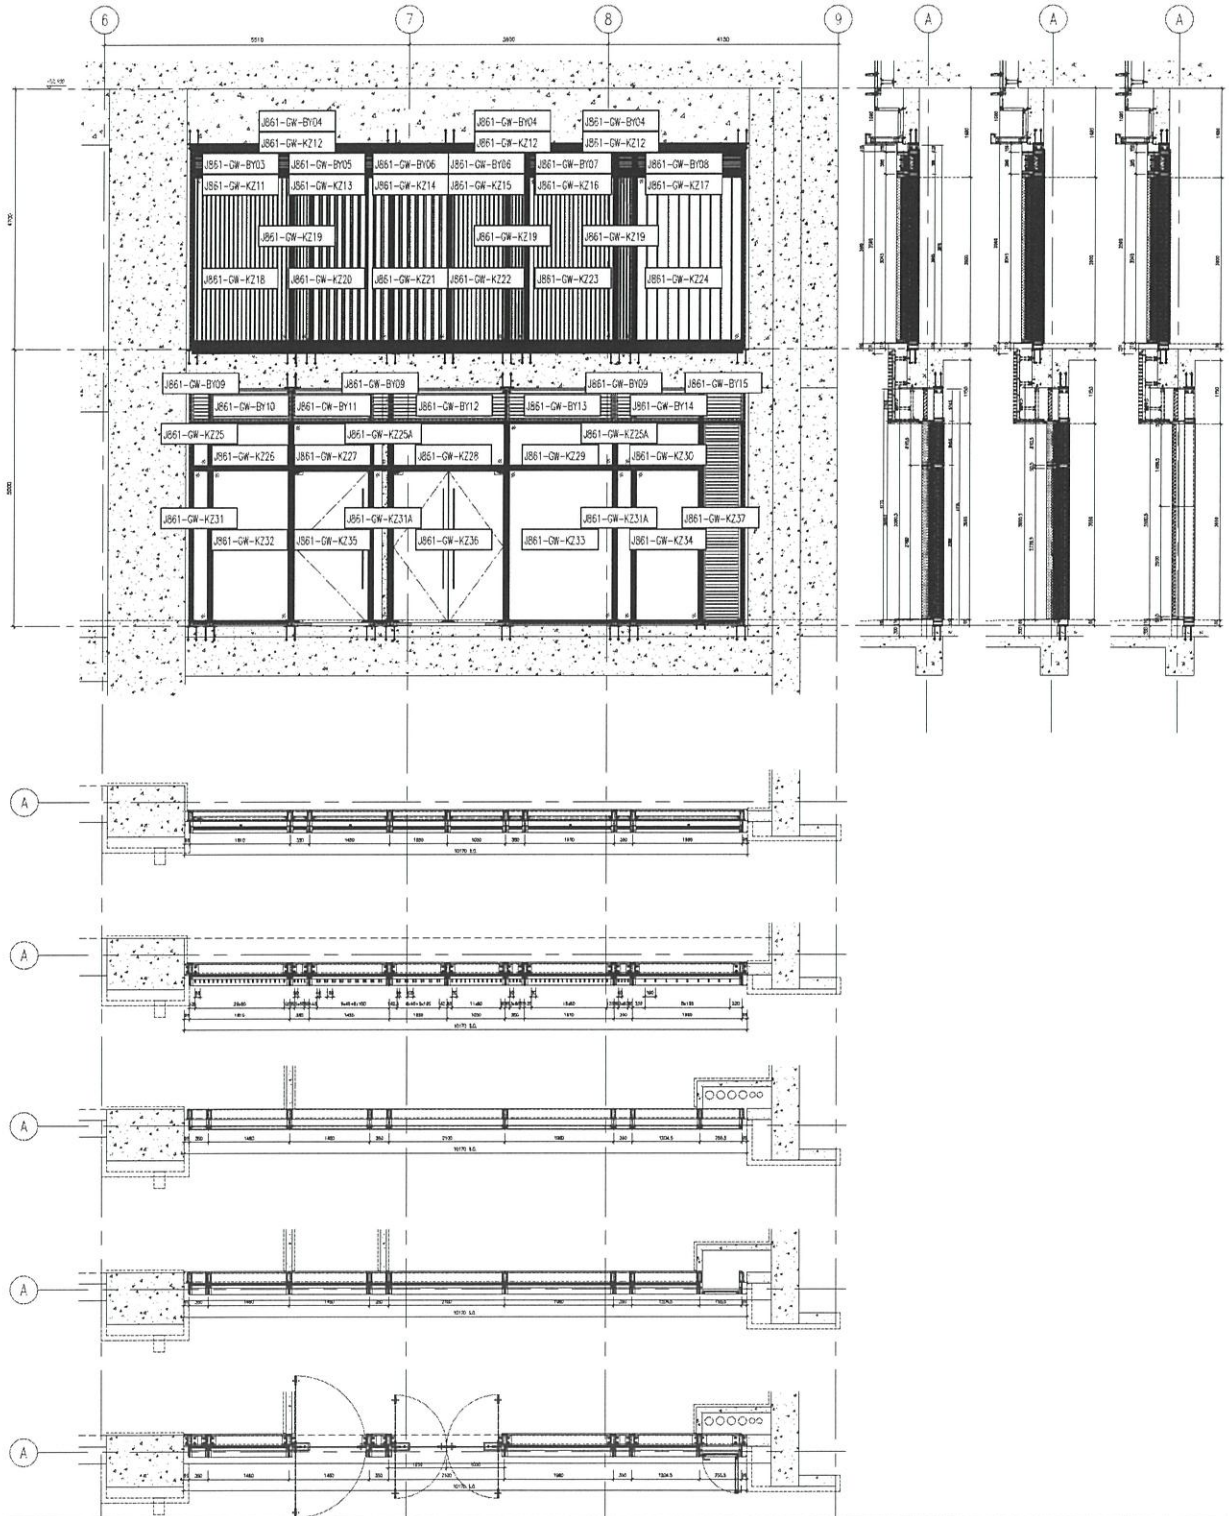

名稱	型材位置圖	制圖	WYY	2025-08-14	修改		
材料	-	復核			日期		
顏色	-	批准			圖號	J861-GW-XCW03	