



工程指示 / 要求簡箋 ENGINEER INSTRUCTIONS(E.I.)

工程指示編號:	EI- 9485	修改版本:	A
	HK- 0150		
工程編號:	J 861	工程名稱:	己連拿利
收件人:	生統	發件人:	細佬
工程項目:	平台地下GlassWall百業門- 鋁料加工圖	日期:	14/04/2026

<input type="checkbox"/> 原合約工程包	<input type="checkbox"/> 原合約工程加 / 減賬 QT-	<input type="checkbox"/> 新工程報價 QT-
---------------------------------	--	------------------------------------

信件批核號碼/圖紙參考編號:	批核模具圖紙編號:
客戶指示附件:	管理內部批簽署:

<input type="checkbox"/> 初步鋁料 B.M.	<input type="checkbox"/> 加工拆圖, 然後生產	<input type="checkbox"/> 尺寸表
<input type="checkbox"/> 正式鋁料 B.M.	<input type="checkbox"/> 技術上資料/指示	<input type="checkbox"/> 報價
<input type="checkbox"/> 配件 B.M.	<input type="checkbox"/> 樣辦或貨品說明書	<input type="checkbox"/> 分判合約
<input type="checkbox"/> 其他:		


內容: 增加雀网
完成上列要求日期: 12/05/2026


國內

<input type="checkbox"/> 生產技術總監	<input type="checkbox"/> 連附件	<input type="checkbox"/> 技術部	<input type="checkbox"/> 連附件	<input type="checkbox"/> 生產部	<input type="checkbox"/> 連附件
<input type="checkbox"/> 採購部	<input type="checkbox"/> 連附件	<input checked="" type="checkbox"/> 生產統籌部	<input checked="" type="checkbox"/> 連附件	<input type="checkbox"/> 報關組	<input type="checkbox"/> 連附件
<input type="checkbox"/> 質檢部	<input type="checkbox"/> 連附件	<input type="checkbox"/> 會計部	<input type="checkbox"/> 連附件	<input type="checkbox"/> 機械設計部	<input type="checkbox"/> 連附件
<input type="checkbox"/> 香港辦	<input type="checkbox"/> 連附件	<input type="checkbox"/> 其他:			

香港



<input type="checkbox"/> 行政部	<input type="checkbox"/> 連附件	<input type="checkbox"/> 會計部	<input type="checkbox"/> 連附件	<input type="checkbox"/> 統籌部	<input type="checkbox"/> 連附件	<input type="checkbox"/> 工程部	<input type="checkbox"/> 連附件
<input type="checkbox"/> 採購部	<input type="checkbox"/> 連附件	<input type="checkbox"/> QS部	<input type="checkbox"/> 連附件	<input type="checkbox"/> 地盤管理	<input type="checkbox"/> 連附件	<input type="checkbox"/> 維修部	<input type="checkbox"/> 連附件

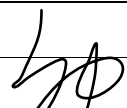*發件人簽署:	*組別成員批核簽署:
傳遞編號:	項目經理簽署: 

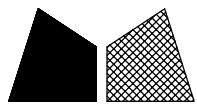


窗號	J861-GW-YZ37	幅数	1	W	642.5	
				H	754	
序號	料號	名稱	出筍	長度	支/幅	加工說明
1	X86690	60x20x3mm鋁通-企	直口	754	1	J861-GW-Q-M37
2	X86690	60x20x3mm鋁通-企	直口	754	1	J861-GW-Q-M37R
3	X86690	60x20x3mm鋁通-橫	直口	642.5	1	J861-GW-H-M37
4	X86690	60x20x3mm鋁通-橫	直口	642.5	1	J861-GW-H-M37R
5	X86021	65x65x4.5mm鋁角	直口	40	4	J861-GW-LJ02
6	B1502	20x3mm鋁巴	直口	600.5	2	J861-GW-H-LB37
7	B1502	20x3mm鋁巴	直口	754	2	J861-GW-Q-LB37
8	X86557	50百葉片	避位	594.5	1	
9	X86557	50百葉片	避位	594.5	11	
10	S9318	50百葉玉企巴	直口	712	1	


工程號 J861 地盤 己連拿利

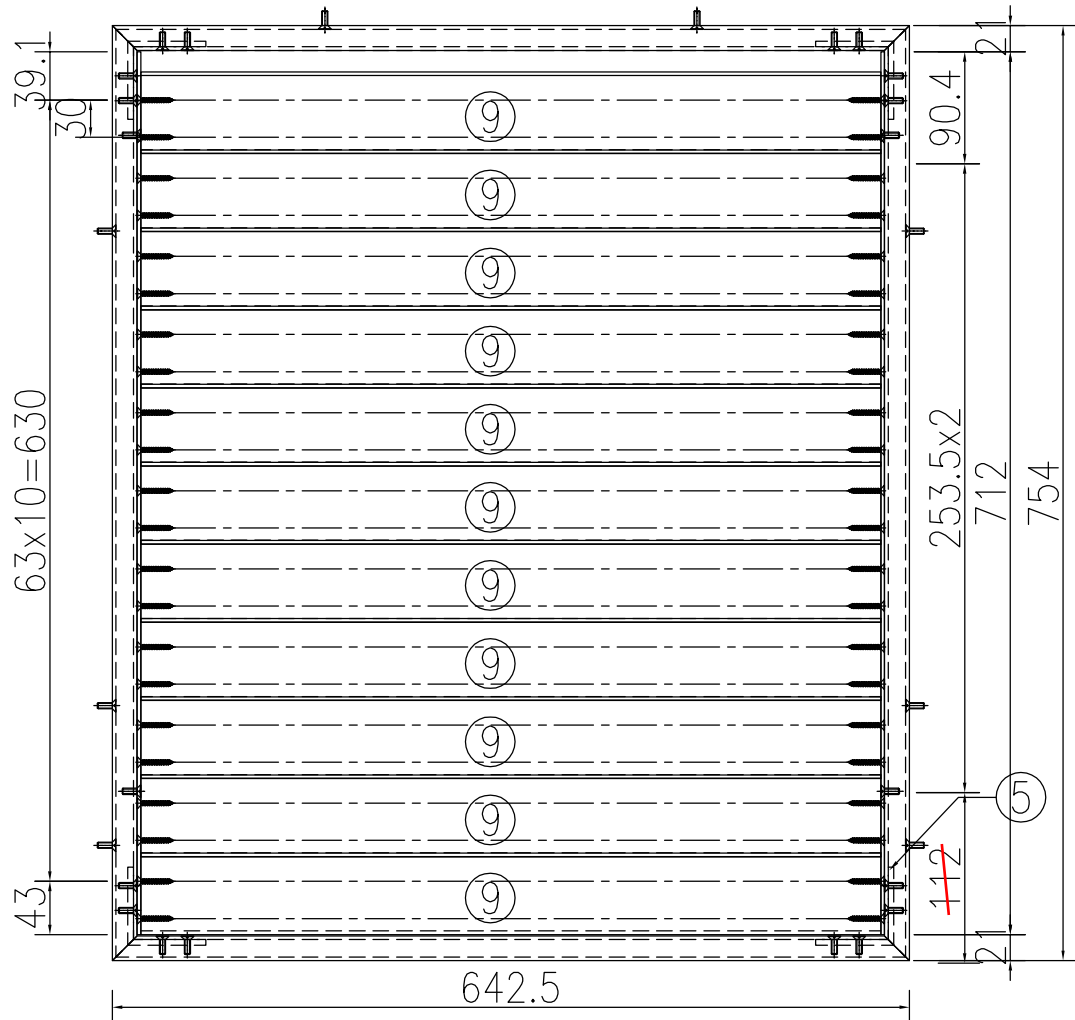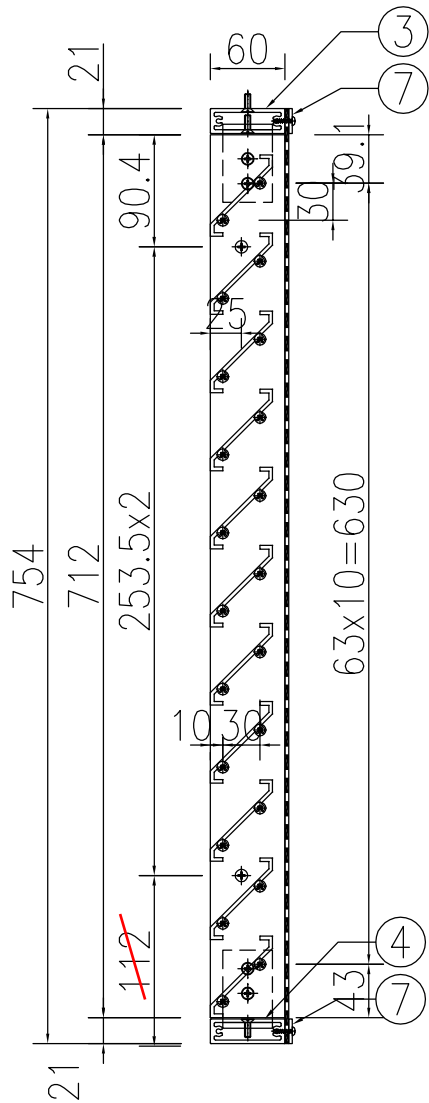


要裝雀網，尺寸642x754

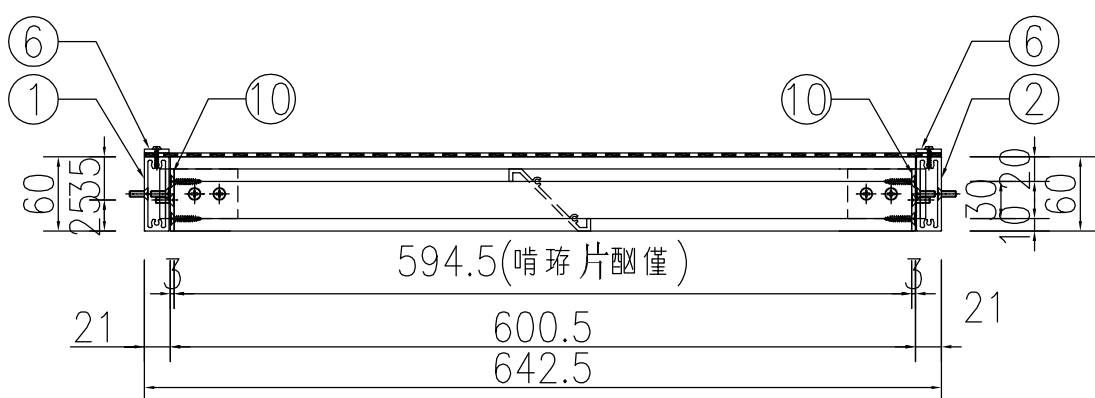

⑨號百葉加工圖

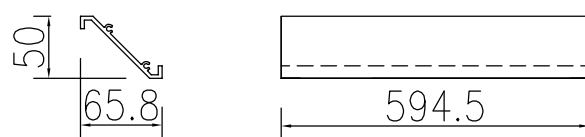


名稱	格栅玉料組裝圖	制圖	WYY	2025-08-10	修改		
材料	詳見加工圖	復核			日期		
顏色	LX01963MH(耐候木紋)	批准			圖號	J861-GW-YZ37	

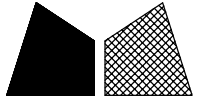


美特鋁質 有限公司
MIDI Aluminium Fabricator Ltd.

窗號	1861-GW-YZ37A		幅數	1	W	640.5	H	2504
序號	料號	名稱	出筒	長度	支/幅	加工說明		
1	X86690	60x20x3mm 鋁通-企	直口	2504	1	1861-GW-Q-M37A		
2	X86690	60x20x3mm 鋁通-企	直口	2504	1	1861-GW-Q-M37AR		
3	X86690	60x20x3mm 鋁通-橫	直口	640.5	1	1861-GW-H-M37A		
4	X86690	60x20x3mm 鋁通-橫	直口	640.5	1	1861-GW-H-M37A		
5	X86021	65x65x4.5mm 鋁角	直口	40	4	1861-GW-L-J02		
6	B1502	20x3mm 鋁巴	直口	598.5	2	1861-GW-H-LB37A		
7	B1502	20x3mm 鋁巴	直口	2504	2	1861-GW-Q-LB37A		
8	X86557	50百葉片	避位	594.5	1			
9	X86557	50百葉片	避位	592.5	32			
10	X86557	50百葉片	避位	572.5	5			
11	S9318	50百葉玉企巴	直口	2462	1			
12	S9318	50百葉玉企巴	直口	1386.5	1			
13	S9318	50百葉玉企巴	直口	317.8	1			
14	S9318	50百葉玉企巴	直口	756.1	1			

工程號 J861 地盤 己連拿利


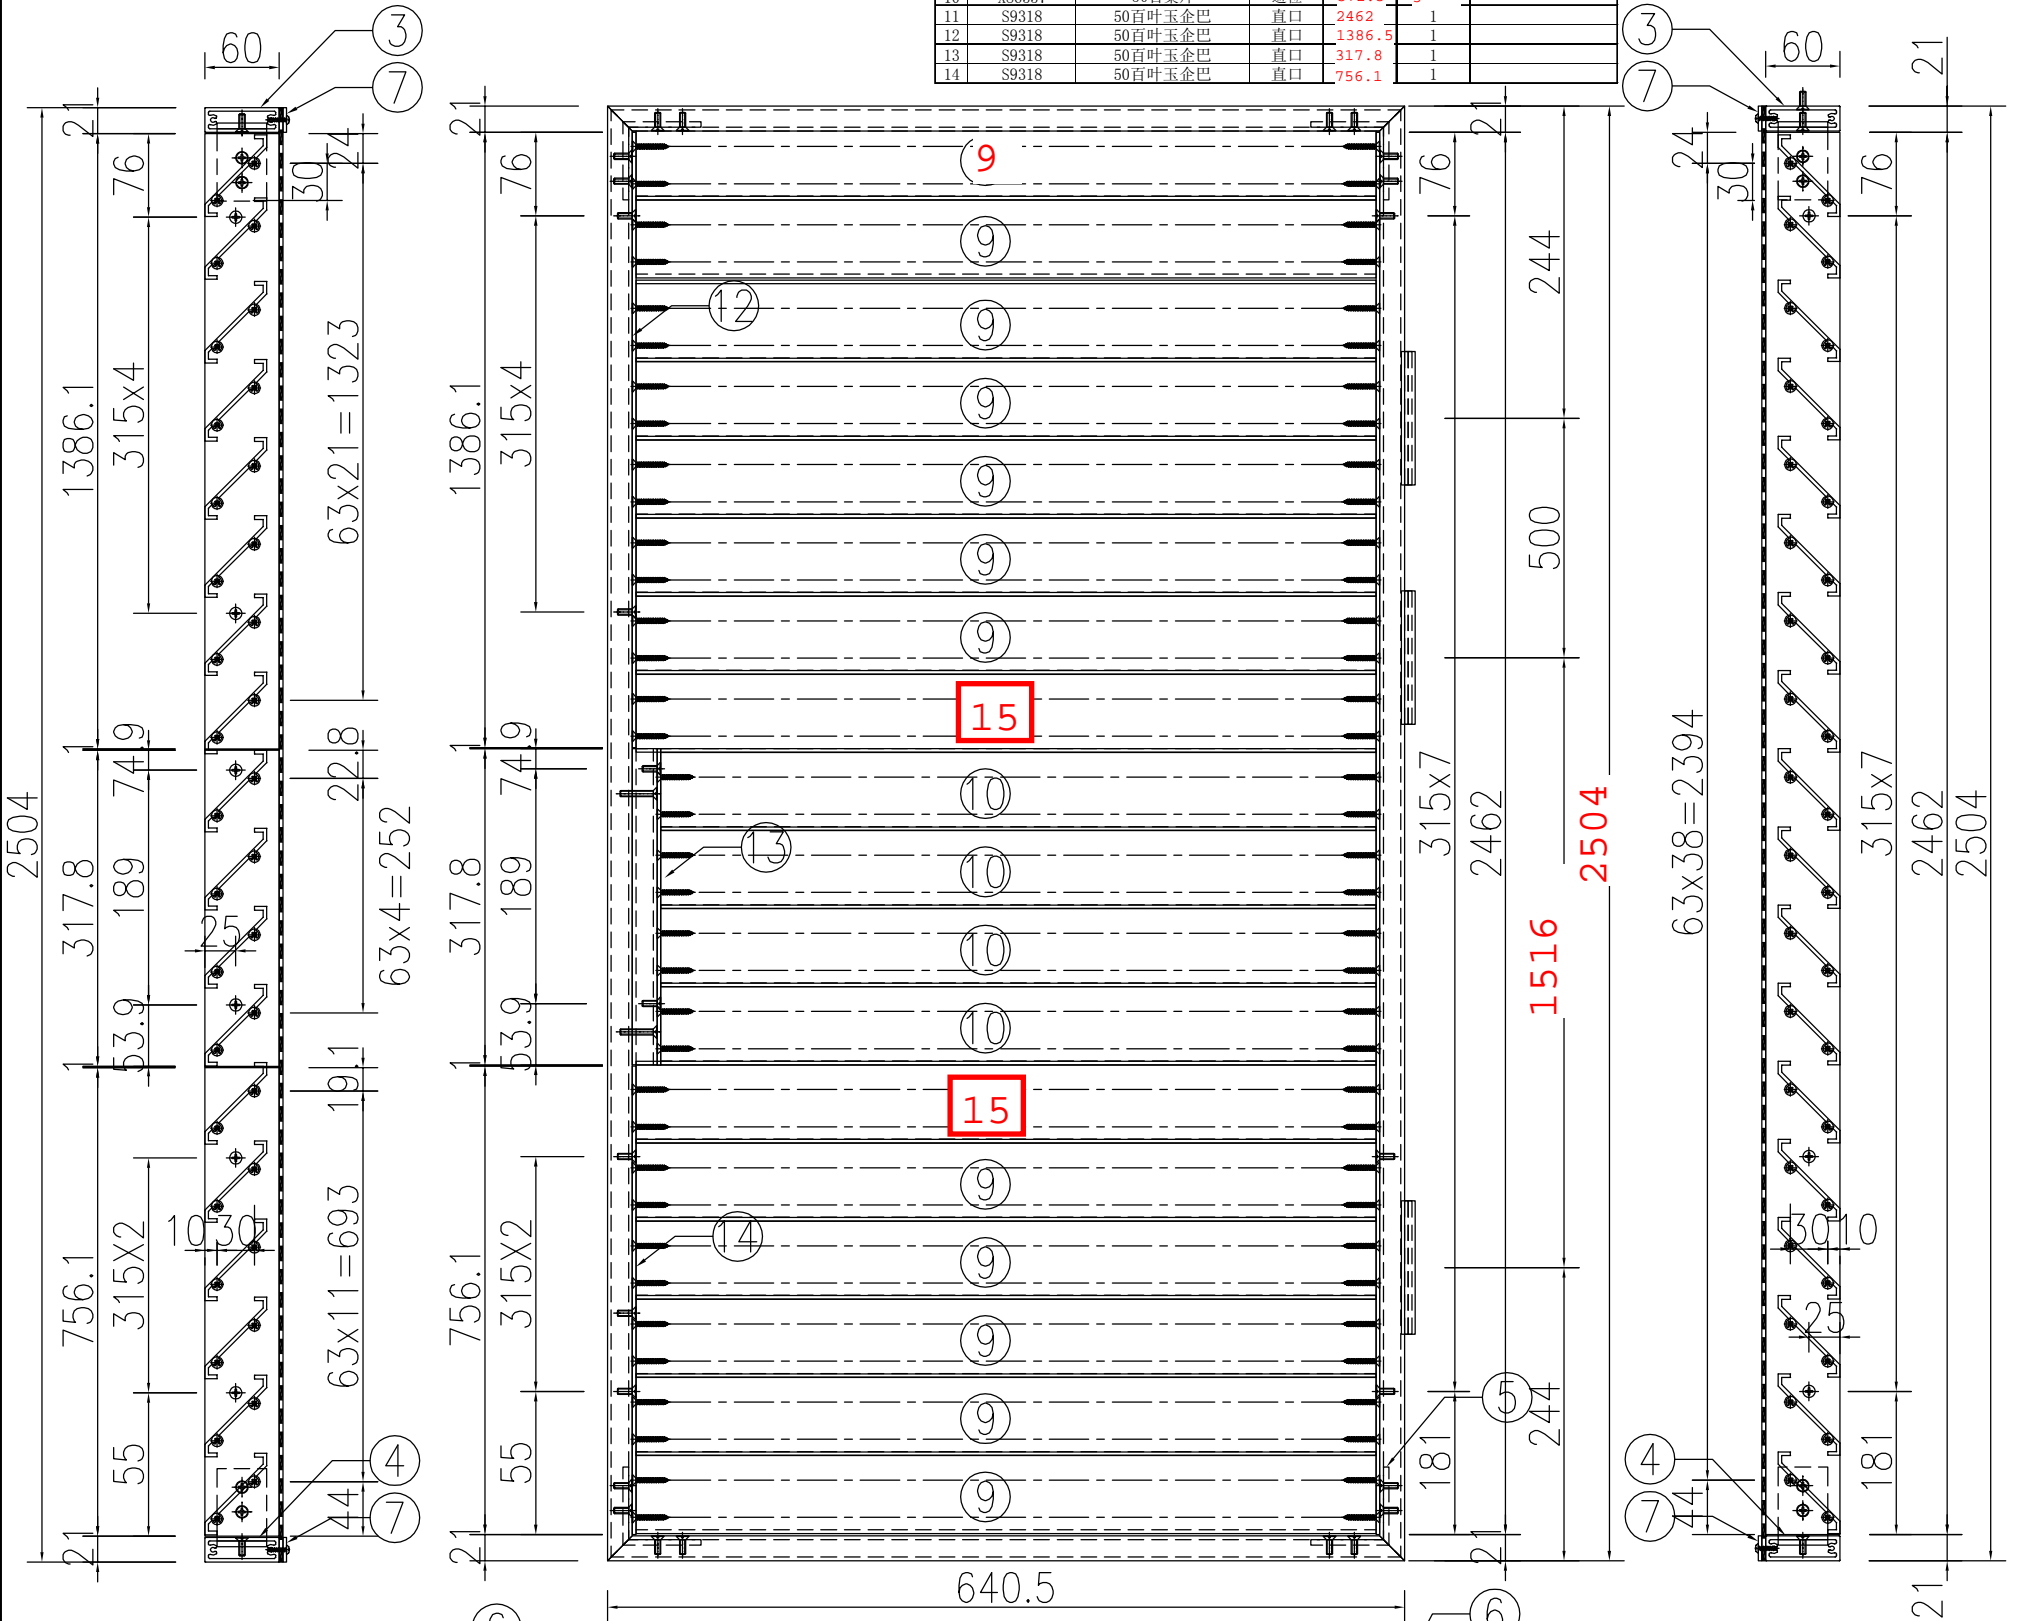


要裝雀網，
尺寸640x2504

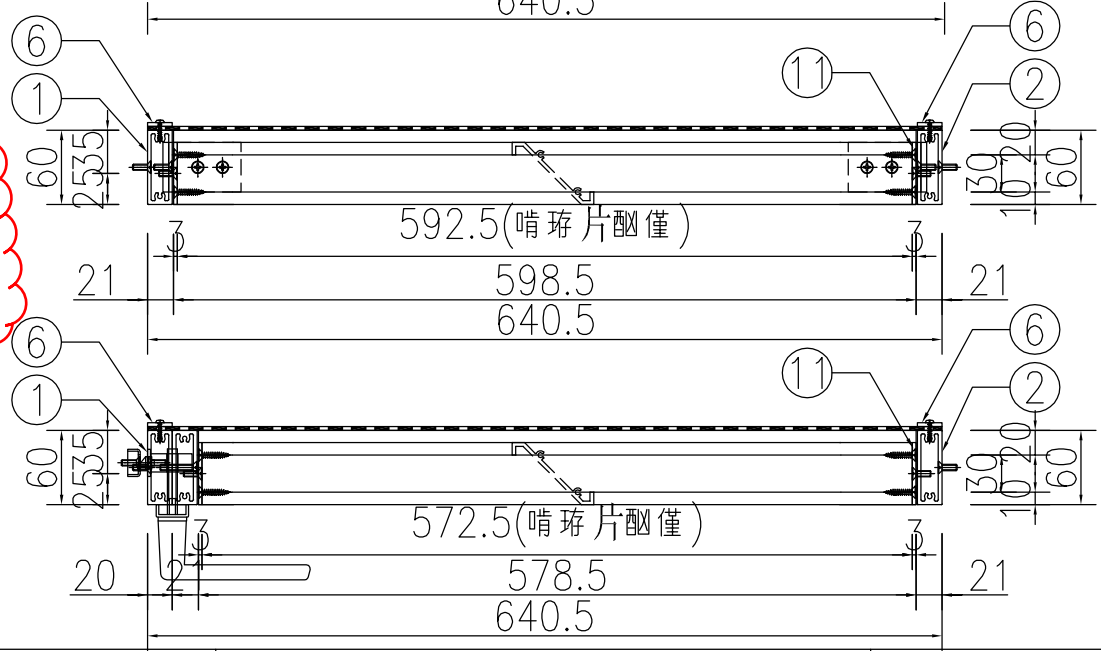

◎號百葉加工圖

○號百葉加工圖

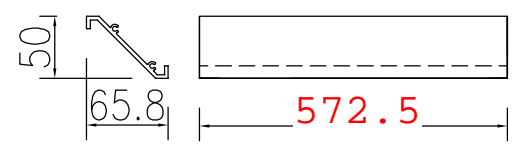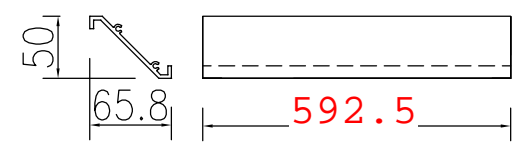

名稱	格栅玉料組裝圖	制圖	WYY	2025-08-10	修改		
材料	詳見加工圖	復核			日期		
顏色	LX01963MH(耐候木紋)	批准			圖號	J861-GW-YZ37A	