



工程指示 / 要求簡箋 ENGINEER INSTRUCTIONS(E.I.)

工程指示編號:	EI- 9491	修改版本:	-
	HK-		
工程編號:	J 861	工程名稱:	己連拿利
收件人:	Maggie	發件人:	細佬
工程項目:	欄河(Free Standing)玻璃BM 第三批	日期:	25/03/2026

<input type="checkbox"/> 原合約工程包	<input type="checkbox"/> 原合約工程加 / 減賬 QT-	<input type="checkbox"/> 新工程報價 QT-
---------------------------------	--	------------------------------------


信件批核號碼/圖紙參考編號:	批核模具圖紙編號:
客戶指示附件:	管理內部批簽署:

<input type="checkbox"/> 初步鋁料 B.M.	<input type="checkbox"/> 加工拆圖, 然
<input type="checkbox"/> 正式鋁料 B.M.	<input type="checkbox"/> 技術上資料/
<input type="checkbox"/> 配件 B.M.	<input type="checkbox"/> 樣辦或貨品訪
<input type="checkbox"/> 其他:	

內容:
請按附頁的資料訂玻璃
共2件
備注: 3月25日地盤通知照尺寸訂,
右邊是通知的紀錄

完成上列要求日期: 08/12/2025


<input type="checkbox"/> 生產技術總監	<input type="checkbox"/> 連附件	<input type="checkbox"/> 技術部
<input type="checkbox"/> 採購部	<input type="checkbox"/> 連附件	<input type="checkbox"/> 生產統籌部
<input type="checkbox"/> 質檢部	<input type="checkbox"/> 連附件	<input type="checkbox"/> 會計部
<input type="checkbox"/> 香港辦	<input type="checkbox"/> 連附件	<input type="checkbox"/> 其他:

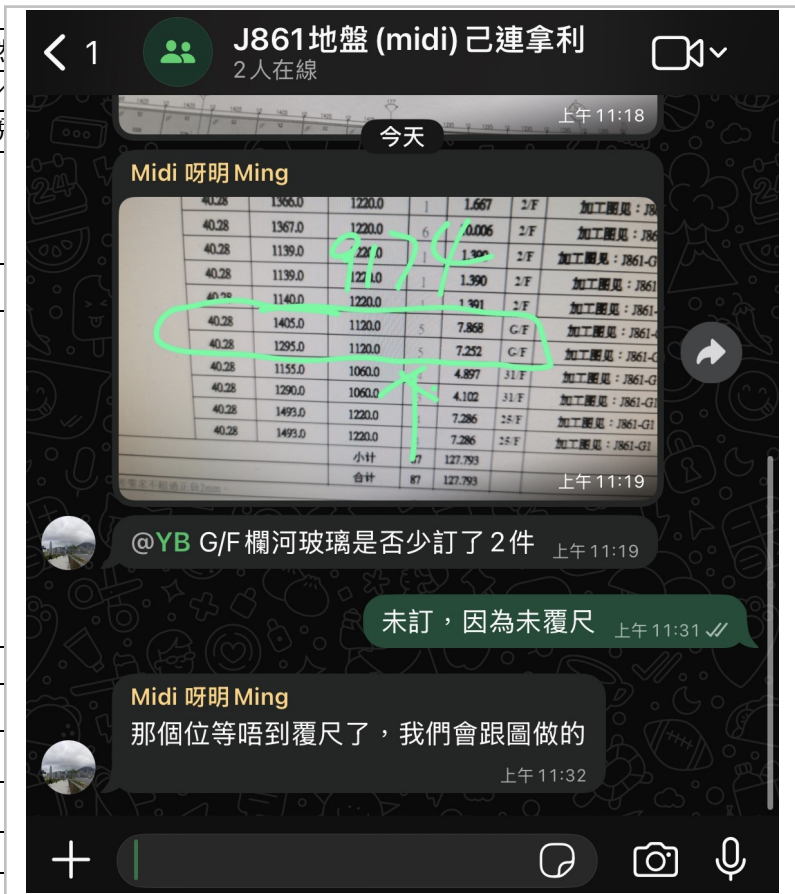

香港

<input type="checkbox"/> 行政部	<input type="checkbox"/> 連附件	<input type="checkbox"/> 會計部	<input type="checkbox"/> 連附件	<input type="checkbox"/> 統籌部	<input type="checkbox"/> 連附件	<input type="checkbox"/> 工程部	<input type="checkbox"/> 連附件
<input type="checkbox"/> 採購部	<input type="checkbox"/> 連附件	<input type="checkbox"/> QS部	<input type="checkbox"/> 連附件	<input type="checkbox"/> 地盤管理	<input type="checkbox"/> 連附件	<input type="checkbox"/> 維修部	<input type="checkbox"/> 連附件


*發件人簽署:	*組別成員批核簽署:
傳遞編號:	項目經理簽署:

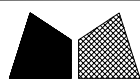

美特鋁質 有限公司
MIDI Aluminium Fabricator Ltd.


類別		物料號		
制圖	WYY	2025.8.22	圖號	J861-G1
修改	-	-	數量	
日期	-	-	位置	
復核	WLQ	2025.8.22		
批准				

19 mm強化+2.28mmSGP+19mm 強
化LAMINATED TEMPERED GLASS
樣板編號R20241010063

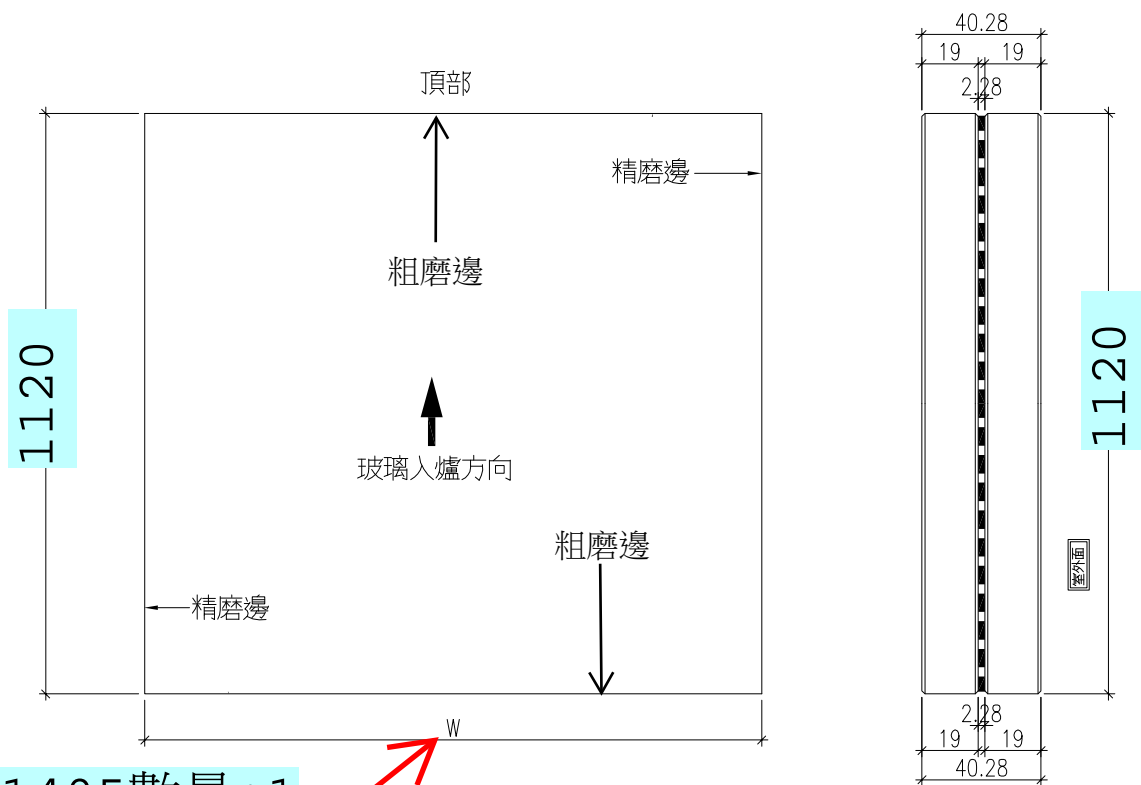

尺寸W=1405數量:1

尺寸W=1295數量:1

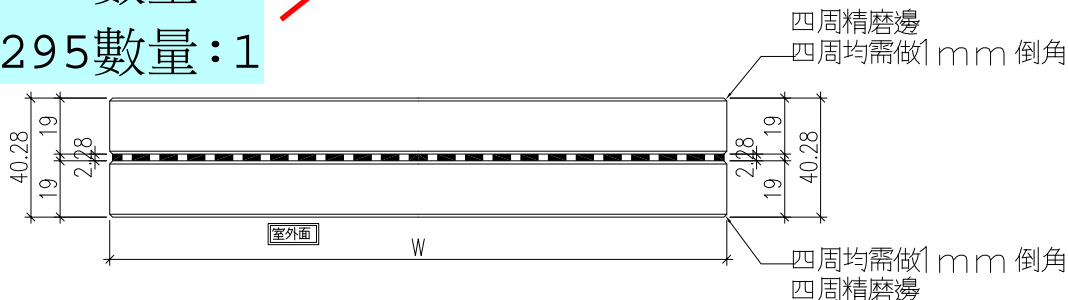

工程號	J-861	地盤	己連拿利	附 件
名稱	玻璃加工圖		採用	
材料	-		地盤	
顏色	-		工廠	