



工程指示 / 要求簡箋 ENGINEER INSTRUCTIONS(E.I.)

| | | | |
|---------|------------------------------|-------|------------|
| 工程指示編號: | EI- 949 8 | 修改版本: | - |
| | HK- | | |
| 工程編號: | J 861 | 工程名稱: | 己連拿利 |
| 收件人: | Maggie | 發件人: | 細佬 |
| 工程項目: | 欄河(Free Standing)玻璃BM 第四批 | 日期: | 08/04/2026 |

原合約工程包 原合約工程加 / 減賬 QT-

信件批核號碼/圖紙參考編號:

客戶指示附件:

- | | |
|------------------------------------|----------------------------------|
| <input type="checkbox"/> 初步鋁料 B.M. | <input type="checkbox"/> 加工拆圖, 然 |
| <input type="checkbox"/> 正式鋁料 B.M. | <input type="checkbox"/> 技術上資料 / |
| <input type="checkbox"/> 配件 B.M. | <input type="checkbox"/> 樣辦或貨品 |
| <input type="checkbox"/> 其他: | |

內容:

請按附頁的資料訂玻璃
共4件

備注: 4月8日地盤覆尺通知,
右邊是通知的紀錄

完成上列要求日期: 30/04/2026

- | | | |
|---------------------------------|------------------------------|--------------------------------|
| <input type="checkbox"/> 生產技術總監 | <input type="checkbox"/> 連附件 | <input type="checkbox"/> 技術部 |
| <input type="checkbox"/> 採購部 | <input type="checkbox"/> 連附件 | <input type="checkbox"/> 生產統籌部 |
| <input type="checkbox"/> 質檢部 | <input type="checkbox"/> 連附件 | <input type="checkbox"/> 會計部 |
| <input type="checkbox"/> 香港辦 | <input type="checkbox"/> 連附件 | <input type="checkbox"/> 其他: |

- | | | | |
|------------------------------|------------------------------|------------------------------|------------------------------|
| <input type="checkbox"/> 行政部 | <input type="checkbox"/> 連附件 | <input type="checkbox"/> 會計部 | <input type="checkbox"/> 連附件 |
| <input type="checkbox"/> 採購部 | <input type="checkbox"/> 連附件 | <input type="checkbox"/> QS部 | <input type="checkbox"/> 連附件 |


- | | | | |
|-------------------------------|------------------------------|------------------------------|------------------------------|
| <input type="checkbox"/> 地盤管理 | <input type="checkbox"/> 連附件 | <input type="checkbox"/> 維修部 | <input type="checkbox"/> 連附件 |
|-------------------------------|------------------------------|------------------------------|------------------------------|

*發件人簽署:


*組別成員批核簽署:

傳遞編號:

項目經理簽署:

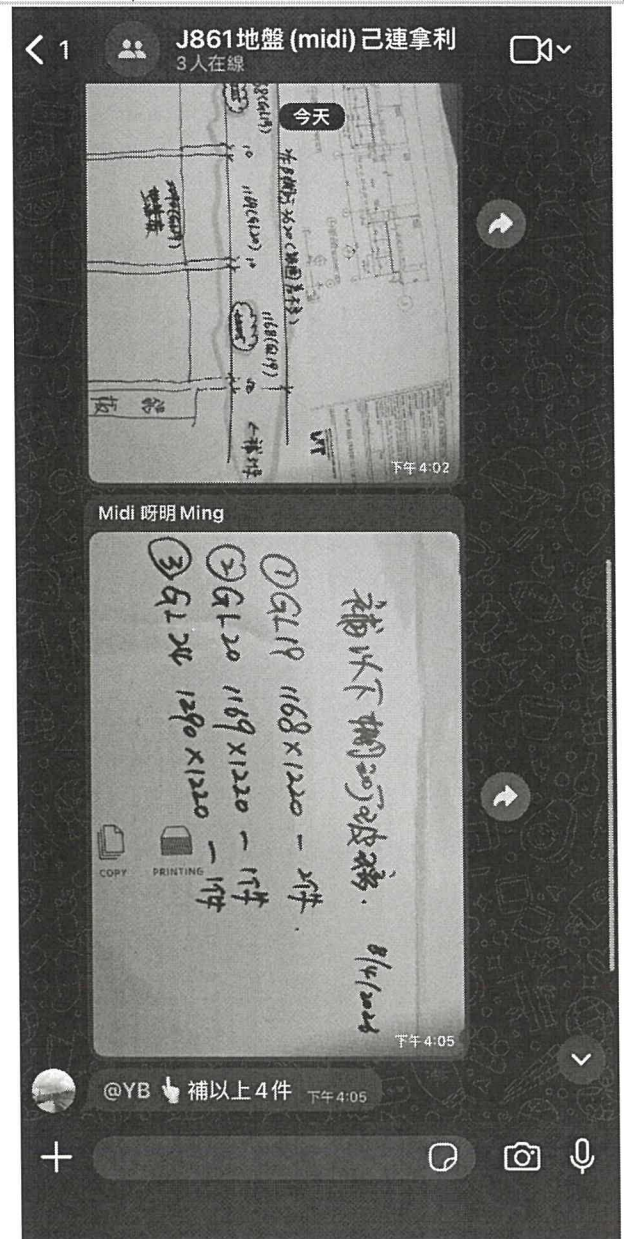


[Handwritten signature]
[Handwritten signature]

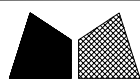


美特鋁質 有限公司
MIDI Aluminium Fabricator Ltd.

| | | | |
|----|-----|-----------|------------|
| 類別 | | 物料號 | |
| 制圖 | WYY | 2025.8.22 | 圖號 J861-G1 |
| 修改 | - | 復核 | WLQ |
| 日期 | - | 批准 | |
| | | | 數量 |
| | | | 位置 |

19 mm強化+2.28mmSGP+19mm 強
化LAMINATED TEMPERED GLASS
樣板編號R20241010063

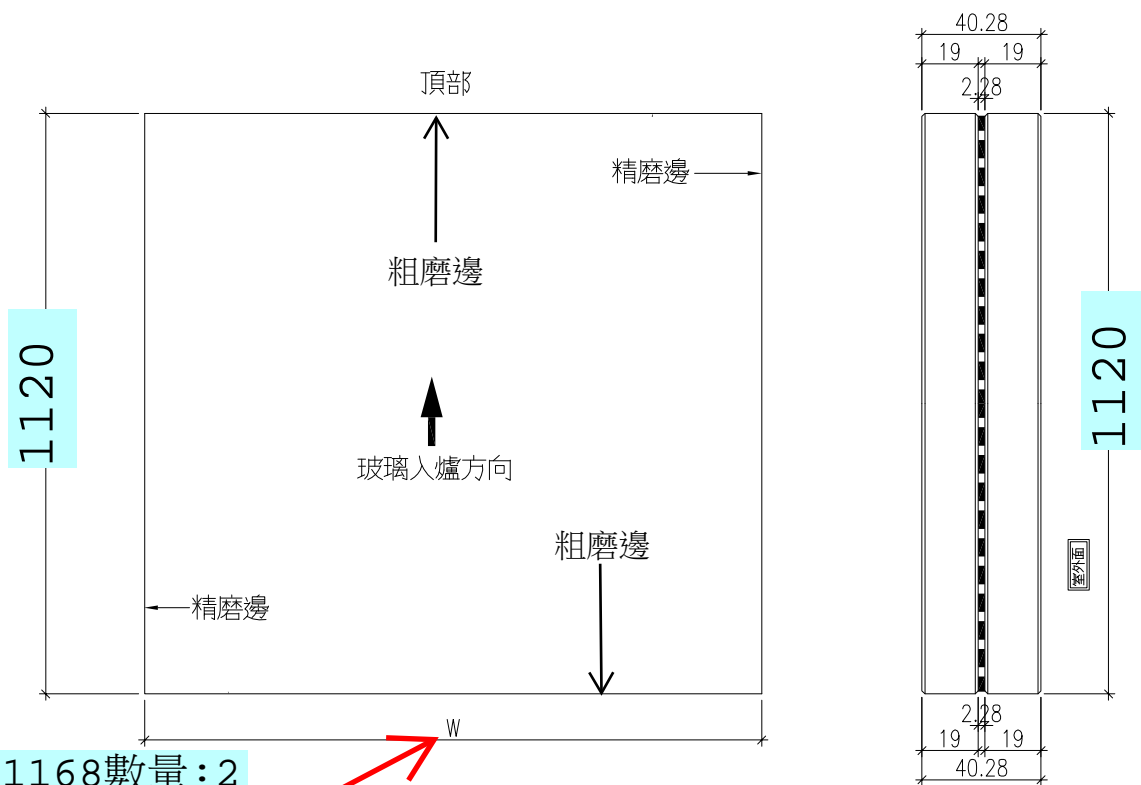

尺寸W=1168數量:2
尺寸W=1169數量:1
尺寸W=1290數量:1

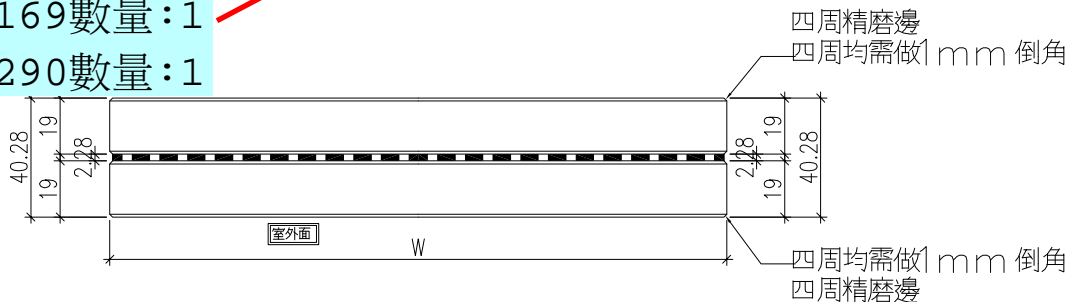

| | | | | |
|-----|-------|----|------|--------|
| 工程號 | J-861 | 地盤 | 己連拿利 | 附 件 |
| 名稱 | 玻璃加工圖 | | 採用 | |
| 材料 | - | 地盤 | | |
| 顏色 | - | 工廠 | | |