



工程指示 / 要求簡箋(E.I.)

工程指示編號：EI / 0436-19

修改版次：B

工程編號：J835

工程名稱：TKO66D2 A&A Works

工程項目：廠用鋁料 BM

收件人：生統

發件人：Timmy

日期：18/04/2019

要求提供 / 確認 事項：

- |                                    |                                     |                               |
|------------------------------------|-------------------------------------|-------------------------------|
| <input type="checkbox"/> 初步鋁料 B.M. | <input type="checkbox"/> 加工拆圖，然後生產  | <input type="checkbox"/> 尺寸表  |
| <input type="checkbox"/> 正式鋁料 B.M. | <input type="checkbox"/> 技術上資料 / 指示 | <input type="checkbox"/> 報價   |
| <input type="checkbox"/> 玻璃 B.M.   | <input type="checkbox"/> 樣辦或貨品說明書   | <input type="checkbox"/> 分判合約 |
| <input type="checkbox"/> 其他：_____  |                                     |                               |

內容：

按附頁鋁料 BM 訂購。

請在 30/04/2019 前完成上列要求。

附有關圖紙 / 文件：

1+6 頁

以上項目為：

原合約工程包                       原合約工程加 / 減賬                       新工程報價

原因：- \_\_\_\_\_

分發東莞各部門：

- ( ) 生產技術總監  連附件    ( ) 技術部     連附件    ( ) 生產部     連附件    ( ) 機械設計部  連附件  
 ( ) 採購部     連附件    (X) 生產統籌部  連附件  
 ( ) 質檢部     連附件    ( ) 會計部     連附件    ( ) 報關組     連附件    ( ) 其他 \_\_\_\_\_  連附件


分發香港各部門：

- ( ) 行政部  連附件    ( ) 會計部  連附件    ( ) 統籌部  連附件    ( ) 工程部地盤科文  連附件  
 (X) 採購部  連附件    ( ) QS 部  連附件    ( ) 維修部  連附件    ( ) 其他 \_\_\_\_\_  連附件

傳遞編號：HK - 0144/19 (FTP)

發件人簽署：

項目經理簽署：P.P.

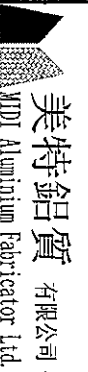

美特鋁質有限公司  
MIDI Aluminium Fabricator Ltd.

工程號:	J-835	計算:	曾建平	日期:	09/04/2019	送呈:	施哥	副本:
地點名稱:	將軍澳60D平台	核對:	王禮秋	日期:	09/04/2019	A/C Code:		
項目類別:	A & A WORKS	批准:		日期:		此BM依據		

BM編號:	修改內容:	修改版次:	B版	有顏色鋁料(Kg):	2207.862	無電鍍鋁料(Kg):	273.176	V.F.總面積(米 <sup>2</sup> ):	322.723
-------	-------	-------	----	------------	----------	------------	---------	---------------------------	---------


序號	修改內容	物料編號	鋁料名稱	顏色	合金狀態	長度		數量 (支)			重量(Kg)		V.F.(米 <sup>2</sup> )		備注
						(mm)	實用	後備	總數	Kg/M	總重量	米 <sup>2</sup> /米	Total V.F.		
1		X84647	主橫	PPG UCT1515482XL(RR)-3 3 Coats Dark Grey	6063-T6	5560	7	2	9	4.482	224.279	0.204	10.194		
2		X84571	主橫蓋	PPG UCT1515482XL(RR)-3 3 Coats Dark Grey	6063-T5	5560	7	2	9	0.732	36.629	0.179	8.937		
3		X85370	主企主橫前副框	PPG UCT1515482XL(RR)-3 3 Coats Dark Grey	6063-T6	5610	7	2	9	4.140	209.029	0.018	0.896		
4		X85370	主企主橫前副框	PPG UCT1515482XL(RR)-3 3 Coats Dark Grey	6063-T4	5610	2	1	3	4.140	69.676	0.018	0.299	用於彎弧	
5		X85368	裝飾條1	PPG UCT1515482XL(RR)-3 3 Coats Dark Grey	6063-T6	5260	7	2	9	0.732	34.653	0.263	12.449		
6		X85369	裝飾扣蓋	PPG UCT1515482XL(RR)-3 3 Coats Dark Grey	6063-T5	5260	3	1	4	0.196	4.124	0.053	1.117		
7		X85369	裝飾扣蓋	PPG UCT1515482XL(RR)-3 3 Coats Dark Grey	6063-T4	5260	2	1	3	0.196	3.093	0.053	0.838	用於彎弧	
8		X85371	層間裝飾蓋	PPG UCT1515482XL(RR)-3 3 Coats Dark Grey	6063-T6	6000	2	1	3	1.475	26.550	0.180	3.232		
9		X85371	層間裝飾蓋	PPG UCT1515482XL(RR)-3 3 Coats Dark Grey	6063-T4	6000	2	1	3	1.475	26.550	0.180	3.232	用於彎弧	
10		X84651	壓碼蓋	PPG UCT1515482XL(RR)-3 3 Coats Dark Grey	6063-T5	5760	2	1	3	0.457	7.897	0.112	1.939		
11		X84651	壓碼蓋	PPG UCT1515482XL(RR)-3 3 Coats Dark Grey	6063-T4	5760	2	1	3	0.457	7.897	0.112	1.939	用於彎弧	
12		X85372	裝飾條2	PPG UCT1515482XL(RR)-3 3 Coats Dark Grey	6063-T6	5660	2	1	3	3.359	57.036	0.163	2.767		
13		X85372	裝飾條2	PPG UCT1515482XL(RR)-3 3 Coats Dark Grey	6063-T4	5660	2	1	3	3.359	57.036	0.163	2.767	用於彎弧	
14		X843331	百葉片	PPG UCT1515482XL(RR)-3 3 Coats Dark Grey	6063-T6	5660	88	12	100	0.896	507.136	0.238	134.708		
15		X843331	百葉片	PPG UCT1515482XL(RR)-3 3 Coats Dark Grey	6063-T6	5660	8	2	10	0.896	50.714	0.238	13.471	用於彎弧	
16		X846650	生邊企	PPG UCT1515482XL(RR)-3 3 Coats Dark Grey	6063-T6	5710	12	4	16	0.989	90.355	0.183	16.719		
17		X846650	生邊企	PPG UCT1515482XL(RR)-3 3 Coats Dark Grey	6063-T6	5710	2	1	3	0.989	16.942	0.183	3.135	用於彎弧	
18		ME0002318	47.5x3MM鋁巴	PPG UCT1515482XL(RR)-3 3 Coats Dark Grey	6063-T6	5710	4	1	5	0.386	11.020	0.101	2.884	用於百葉玉	
19		PE00033004	80x50x3mm鉛通	PPG UCT1515482XL(RR)-3 3 Coats Dark Grey	6063-T6	5510	1	1	2	2.010	22.150	0.260	2.865	用於層間豎向裝飾條	
20		PA00000064	30x20x2.3mm厚鋁角	PPG UCT1515482XL(RR)-3 3 Coats Dark Grey	6063-T5	6000	1	1	2	0.297	3.564	0.050	0.600	用於電動門底橫樑	
21		X85096	九字料	PPG UCT1515482XL(RR)-3 3 Coats Dark Grey	6063-T6	6000	2	1	3	1.427	25.686	0.089	1.602		
22		X85096	九字料	PPG UCT1515482XL(RR)-3 3 Coats Dark Grey	6063-T4	6000	2	1	3	1.427	25.686	0.089	1.602	用於彎弧	
23		X85320	地彈門玉頂	PPG UCT1515482XL(RR)-3 3 Coats Dark Grey	6063-T5	5810	2	1	3	2.276	39.671	0.160	2.789		
24		X85319	地彈門玉底	PPG UCT1515482XL(RR)-3 3 Coats Dark Grey	6063-T5	5810	2	1	3	2.276	39.671	0.160	2.789		

**鋁型材B.M.表**


BM編號:	修改版次:	工程號:	計算:	曾建平	日期:	09/04/2019	送呈:	施哥	副本:
		地盤名稱:	核對:	王禮秋	日期:	09/04/2019	A/C Code:		
		項目類別:	批准:		日期:		此BM依據		
			有顏色鋁料(Kg):	2207.862	無電鍍鋁料(Kg):		273.176	V.F.總面積(米²):	322.723

序號	修改內容	物料編號	鋁料名稱	顏色	合金狀態	數量 (支)		重量(Kg)	V.F.(米²)		備注			
						長度 (mm)	實用		後備	總數		Kg/M	總重量	米²米
25		X85321	地彈門玉企	PPG UCT1515482XL(RY)-3 Coats Dark Grey	6063-T5	5110	5	2	7	2.020	72.255	0.218	7.798	
26		X85323	地彈門玉玻線	PPG UCT1515482XL(RY)-3 Coats Dark Grey	6063-T5	5110	18	4	22	0.355	39.909	0.032	3.597	
27	B版修改模号	X85130	雙邊門玉光企	PPG UCT1515482XL(RY)-3 Coats Dark Grey	6063-T5	6000	3	1	4	1.913	45.912	0.157	3.773	電動門玉
28		X843581	門玉玻璃線	PPG UCT1515482XL(RY)-3 Coats Dark Grey	6063-T5	6000	3	1	4	0.254	6.096	0.044	1.056	電動門玻璃線
29	B版修改V.F		90x50x6mm厚鋁角	PPG UCT1515482XL(RY)-3 Coats Dark Grey	6063-T6	6000	3	1	4	2.171	52.099	0.151	3.624	
30	B版修改V.F		90x50x6mm厚鋁角	PPG UCT1515482XL(RY)-3 Coats Dark Grey	6063-T6	6000	2	1	3	2.171	39.074	0.151	2.718	用於彎弧
31	B版修改V.F		100x90x6mm厚鋁角	PPG UCT1515482XL(RY)-3 Coats Dark Grey	6063-T6	6000	5	2	7	2.981	125.194	0.209	8.400	百葉牆位用
32	B版修改V.F		50x50x3mm厚鋁角	PPG UCT1515482XL(RY)-3 Coats Dark Grey	6063-T6	6000	6	2	8	0.788	37.824	0.110	5.280	百葉玉 百葉牆位用
33		X85392	鋁飾條1	PPG UCT139548XL-3 Coats Silver	6063-T6	6050	10	2	12	8.520	618.552	0.513	37.244	
34		X85393	鋁飾通	PPG UCT139548XL-3 Coats Silver	6063-T5	6050	10	2	12	1.629	118.265	0.113	8.204	
35		X85314	鋁飾通	PPG UCT139548XL-3 Coats Silver	6063-T5	6050	10	2	12	1.312	95.251	0.100	7.260	
36	A版修改模号	X85252	加強筋	MILL	6063-T6	6000	2	1	3	1.520	27.360			
			50x25x3mm厚鋁通	MILL	6063-T5	6000	1	1	2	1.118	13.416			
37	A版修改長度	X85251	100x75x6-7鋁方通	MILL	6063-T5	5500	1	1	2	6.135	67.485			
38			100x8mm厚鋁巴	MILL	6063-T6	6000	1	1	2	2.160	25.920			
39		PT0001060	63.5x63.5x4.78mm鋁通	MILL	6063-T5	6000	2	1	3	1.366	24.588			用於百葉底
40		PTY00908SS	40x30x5mm厚鋁角	MILL	6063-T6	6000	4	2	6	0.880	31.680			
41		LH0079338	20x5mm厚鋁巴	MILL	6063-T5	6000	14	2	16	0.271	26.016			
42		LH0079338	20x5mm厚鋁巴	MILL	6063-T5	6000	4	1	5	0.271	8.130			用於彎弧
43		X85097	九字料玻線	MILL	6063-T5	6000	2	1	3	0.209	3.762			
44		X85097	九字料玻線	MILL	6063-T4	6000	2	1	3	0.209	3.762			用於彎弧
45		X84650	壓碼	MILL	6063-T6	5760	2	1	3	1.188	20.529			
46		X84650	壓碼	MILL	6063-T4	5760	2	1	3	1.188	20.529			用於彎弧
47											3120.7	合計:	322.723	


# J-835 GLASS WALL 鋁料模圖 (3)

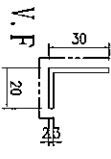

模號: PA0000064  
 名稱: 30x20x2.3mm厚鋁角  
 合金狀態: 6063-T5  
 重量: 0.297 KG/M  
 V.F.: 50 mm

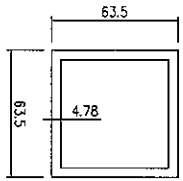

模號: PT0001060  
 名稱: 63.5x63.5x4.78mm鋁通  
 合金狀態: 6063-T5  
 重量: 1.366 KG/M  
 V.F.: 50 mm

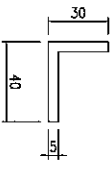


模號: PTY0090SS  
 名稱: 40x30x5mm厚鋁角  
 合金狀態: 6063-T5  
 重量: 0.88 KG/M  
 V.F.: mm




模號: LH0079338  
 名稱: 20x5mm厚鋁巴  
 合金狀態: 6063-T5 & 6063-T4  
 重量: 0.386 KG/M  
 V.F.: mm




模號: ME0002318  
 名稱: 47.5x3MM鋁巴  
 合金狀態: 6063-T6  
 重量: 0.386 KG/M  
 V.F.: 101 mm

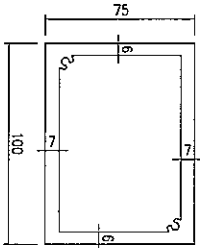


模號: X85251  
 名稱: 100x75x6~7鋁方通  
 合金狀態: 6063-T5  
 重量: 6.135 KG/M  
 V.F.: mm

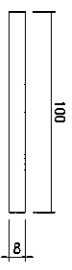


模號:  
 名稱: 100x8mm厚鋁巴  
 合金狀態: 6063-T6  
 重量: 2.16 KG/M  
 V.F.: mm

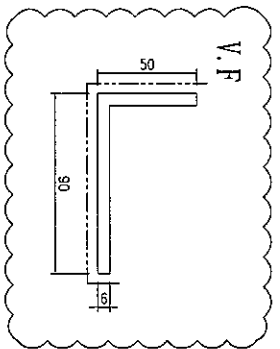

模號:  
 名稱: 90x50x6mm厚鋁角  
 合金狀態: 6063-T6 & 6063-T4  
 重量: 2.171 KG/M  
 V.F.: 151 mm

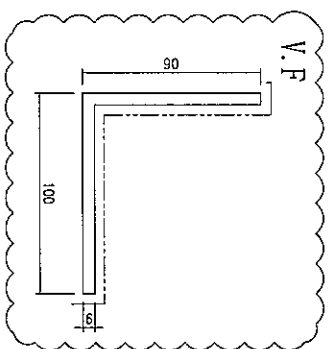


模號:  
 名稱: 100x90x6mm厚鋁角  
 合金狀態: 6063-T6  
 重量: 2.981 KG/M  
 V.F.: 200 mm

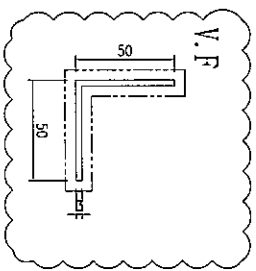


模號:  
 名稱: 50x50x3mm厚鋁角  
 合金狀態: 6063-T6  
 重量: 0.788 KG/M  
 V.F.: 110 mm


# J-835 GLASS WALL 鋁料模圖 (2)

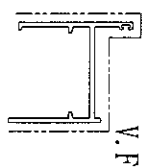

模號: X846650  
 名稱: 生邊企  
 合金狀態: 6063-T5 & 6063-T4  
 重量: 0.989 KG/M  
 V.F.: 183 mm  
 (百葉框)

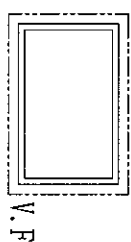


模號: PE00E3004  
 名稱: 80x50x3mm鋁通  
 合金狀態: 6063-T6  
 重量: 2.01 KG/M  
 V.F.: 260 mm  
 (層間豎向裝飾條)

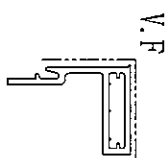


模號: X85096  
 名稱: 九字料  
 合金狀態: 6063-T6 & 6063-T4  
 重量: 1.427 KG/M  
 V.F.: 89 mm




模號: X85097  
 名稱: 九字料玻線  
 合金狀態: 6063-T5 & 6063-T4  
 重量: 0.209 KG/M  
 V.F.: mm

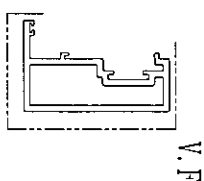


模號: X85130  
 名稱: 雙趟門玉光企  
 合金狀態: 6063-T5  
 重量: 1.913 KG/M  
 V.F.: 157.21 mm

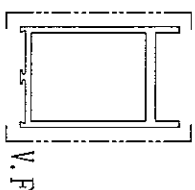


模號: X85320  
 名稱: 地彈門玉頂  
 合金狀態: 6063-T5  
 重量: 2.276 KG/M  
 V.F.: 160 mm

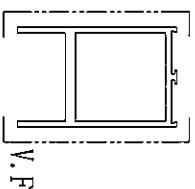


模號: X85319  
 名稱: 地彈門玉底  
 合金狀態: 6063-T5  
 重量: 2.276 KG/M  
 V.F.: 160 mm

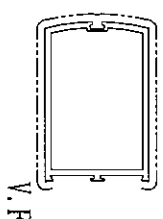

模號: X85321  
 名稱: 地彈門玉企  
 合金狀態: 6063-T5  
 重量: 2.02 KG/M  
 V.F.: 218 mm

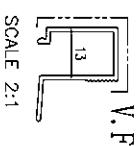


SCALE 2:1

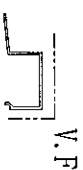


模號: X85323  
 名稱: 地彈門玉玻線  
 合金狀態: 6063-T5  
 重量: 0.355 KG/M  
 V.F.: 32 mm

模號: X843581  
 名稱: 門玉玻璃線  
 合金狀態: 6063-T5  
 重量: 0.254KG/M  
 V.F.: 44mm


# J-835 GLASS WALL 鋁料模圖 (1)

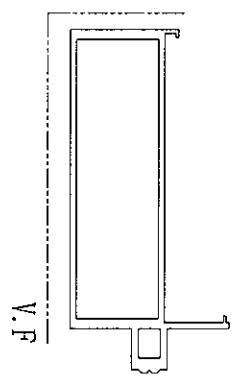


模號: X84647  
 名稱: 主橫  
 合金狀態: 6063-T6  
 重量: 4.482 KG/M  
 V.F.: 203.71 mm

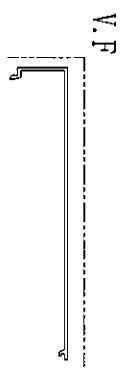


模號: X84571  
 名稱: 主橫蓋  
 合金狀態: 6063-T5  
 重量: 0.732 KG/M  
 V.F.: 178.6 mm

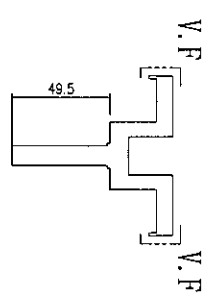


模號: X85370  
 名稱: 主企主橫前副框  
 合金狀態: 6063-T6 & 6063-T4  
 重量: 4.140 KG/M  
 V.F.: 17.75 mm

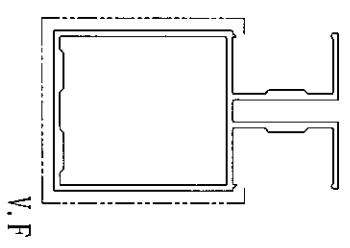

模號: X85368  
 名稱: 裝飾條1  
 合金狀態: 6063-T6  
 重量: 0.732 KG/M  
 V.F.: 262.97 mm

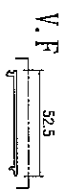


模號: X85369  
 名稱: 裝飾拍蓋  
 合金狀態: 6063-T5 & 6063-T4  
 重量: 0.196 KG/M  
 V.F.: 53.1 mm

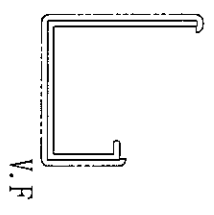


模號: X85371  
 名稱: 層間裝飾蓋  
 合金狀態: 6063-T6 & 6063-T4  
 重量: 1.475 KG/M  
 V.F.: 179.57 mm




模號: X84650  
 名稱: 壓碼  
 合金狀態: 6063-T6 & 6063-T4  
 重量: 1.188 KG/M  
 V.F.: mm

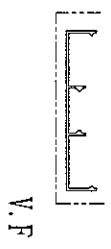


模號: X84651  
 名稱: 壓碼蓋  
 合金狀態: 6063-T5 & 6063-T4  
 重量: 0.457 KG/M  
 V.F.: 112.20 mm

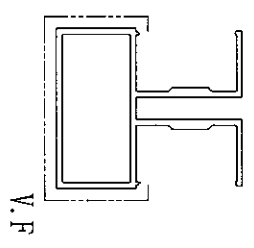

模號: X85372  
 名稱: 裝飾條2  
 合金狀態: 6063-T6 & 6063-T4  
 重量: 3.359 KG/M  
 V.F.: 162.97 mm

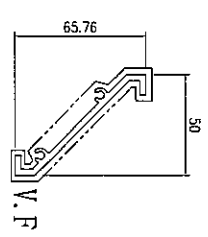

模號: X843331  
 名稱: 百葉片  
 合金狀態: 6063-T6 & 6063-T4  
 重量: 0.896 KG/M  
 V.F.: 238 mm

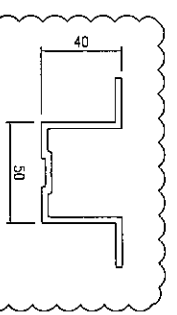

模號: X85252  
 名稱: 加強筋  
 合金狀態: 6063-T6  
 重量: 1.52 KG/M  
 V.F.: mm