美 特 鋁 質 有 限 公 司
MIDI ALUMINIUM FABRICATOR LTD.

工程指示 / 要求簡箋(E.I.)

工程指示編號：EI 6417　　修改版次：C

工程編號　：J835　　工程名稱　：TKO 66D

工程項目　：Glass Wall — 確認鋁料加工圖紙（企口橫料）

收件人　：陸統　　發件人　：Eddie　　日 期：2017. 1. 18

☐要求提供 / ☐確認 事項 ：

( ) 初步鋁料 B.M.　　( ) 加工拆圖，然後生產　　( ) 尺寸表

( ) 正式鋁料 B.M.　　( ) 技術上資料 / 指示　　( ) 報價

( ) 配件 B.M.　　( ) 樣辦或貨品說明書　　( ) 分判合約

(x) 其他 ：_____

內容 ：沒有修改加工圖紙，只是完整一份EE及增加孫偏表。

請在 _____前完成上列要求。

附有關圖紙 / 文件 ：

1+ To

以上項目為:

■ 原合約工程包　　☐ 原合約工程加 / 減賬　　☐ 新工程報價

原因：-_____

分發東莞各部門 ：

( )生產技術總監☐連附件 ( )技術部 ☐連附件 ( )生產部 ☐連附件 ( )機械設計部☐連附件

( )採購部 ☐連附件 ( )生產統籌部☐連附件

( )質檢部 ☐連附件 ( )會計部 ☐連附件 ( )報關組 ☐連附件 ( )其他 _____☐連附件

分發香港各部門 ：

( )行政部☐連附件 ( )會計部☐連附件 ( )統籌部☐連附件 ( )工程部地盤科文☐連附件

( )採購部☐連附件 ( )QS 部 ☐連附件 ( )維修部☐連附件 ( )其他 _____☐連附件

傳遞編號：

HK 3118/16 (FTP)

發件人簽署：

項目經理簽署：

美特鋁質有限公司
MIDI Aluminium Fabricator Ltd.

QF005/8

圖則登記表
DRAWING REGISTER

工程名稱 Project Title:	將軍澳66D平台		接收日期 Receiving Date (適用於客戶圖則)								
	GLASS WALL 橫豎框加工圖		年								
工程編號 Project No:	J-835		月								
			日								
分發予 Distributed To			發出日期 Issued Date								
			年	16	16	16	16				
J-835-EI 6417 完整版(16-01-2017)			月	12	12	12	12				
*以此份為準			日	5	10	20	23				

圖則編號 Drg. No.	圖則名稱 Drawing Title	修訂編號 Revision No.									
J835-AL04	橫料加工圖	-	A	-	-						
J835-AL05	橫料加工圖	-	-	-	-						
J835-AL06	橫料加工圖	-	-	A	-						
J835-AL07	橫料加工圖	-	A	B	-						
J835-AL08	橫料加工圖	-	A	B	-						
J835-AL09	橫料加工圖	-	A	B	-						
J835-AL10	橫料加工圖	-	A	-	-						
J835-AL11	橫料加工圖	-	-	-	-						
J835-AL12	橫料加工圖	-	-	-	-						
J835-AL13	橫料加工圖	-	A	-	-						
J835-AL14	橫料加工圖	-	A	B	-						
J835-AL15	橫料加工圖	-	A	B	-						
J835-AL16	橫料加工圖	-	A	B	-						
J835-AL17	橫料加工圖	-	-	-	-						
J835-AL18	橫料加工圖	-	A	-	-						
J835-AL19	橫料加工圖	-	-	-	-						
J835-AL20	橫料加工圖	-	-	-	-						
J835-AL21	橫料加工圖	-	-	A	-						
J835-AL22	橫料加工圖	-	-	-	-						
J835-AL23	橫料加工圖	-	-	-	-						
J835-AL24	橫料加工圖	-	-	-	-						
J835-AL25	企料加工圖	-	A	B	-						
J835-AL26	企料加工圖	-	A	B	-						
J835-AL27	企料加工圖	-	A	B	-						
J835-AL28	企料加工圖	-	A	B	-						
J835-AL29	企料加工圖	-	A	B	-						
J835-AL30	企料加工圖	-	A	B	C						
J835-AL31	企料加工圖	-	A	B	-						

美特鋁質有限公司
MIDI Aluminium Fabricator Ltd.

QF005/8

圖則登記表
DRAWING REGISTER

		接收日期 Receiving Date (適用於客戶圖則)									
工程名稱 Project Title:	將軍澳66D平台	年									
	GLASS WALL 橫豎框加工圖	月									
工程編號 Project No:	J-835	日									

分發予 Distributed To		發出日期 Issued Date									
	年	16	16	16	16						
J-835-EI 6417 完整版(16-01-2017)	月	12	12	12	12						
*以此份為準	日	5	10	20	23						

圖則編號 Drg. No.	圖則名稱 Drawing Title	修訂編號 Revision No.									
J835-AL32	企料加工圖	-	A	B	-						
J835-AL33	企料加工圖	-	A	B	-						
J835-AL34	企料加工圖	-	A	B	-						
J835-AL35	企料加工圖	-	A	B	-						
J835-AL36	企料加工圖	-	A	B	-						
J835-AL37	企料加工圖	-	A	-	-						
J835-AL38	企料加工圖	-	A	-	-						
J835-AL39	企料加工圖	-	A	-	-						
J835-AL40	企料加工圖	-	-	-	-						
J835-AL41	企料加工圖	-	-	-	-						
J835-AL42	企料加工圖	-	A	B	C						
J835-AL43	企料加工圖	-	A	B	-						
J835-AL44	企料加工圖	-	A	B	-						
J835-AL45	企料加工圖	-	A	B	-						
J835-AL46	企料加工圖	-	A	B	-						
J835-AL47	企料加工圖	-	A	B	-						
J835-AL48	企料加工圖	-	A	B	-						
J835-AL49	企料加工圖	-	A	B	-						
J835-AL50	企料加工圖	-	A	B	-						
J835-AL51	铝角加工圖	-	-	-	-						
J835-LK27	企橫料位置圖	-	-	-	-						
J835-LK28	企橫料位置圖	-	-	-	-						
J835-LK29	企橫料位置圖	-	A	-	-						
J835-LK30	企橫料位置圖	-	-	-	-						
J835-LK31	企橫料位置圖	-	A	-	-						
J835-LK32	企橫料位置圖	-	-	-	-						
J835-LK33	企橫料位置圖	-	-	-	-						
J835-LK34	企橫料位置圖	-	A	-	-						

美特鋁質有限公司
MIDI Aluminium Fabricator Ltd.

QF005/8

圖則登記表
DRAWING REGISTER

		接收日期 Receiving Date (適用於客戶圖則)									
工程名稱 Project Title:	將軍澳66D平台	年									
	GLASS WALL 橫豎框加工圖	月									
工程編號 Project No:	**J-835**	日									

分發予 Distributed To		發出日期 Issued Date									
	年	16	16	16	16						
J-835-EI 6417 完整版(16-01-2017)	月	12	12	12	12						
***以此份為準**	日	5	10	20	23						

圖則編號 Drg. No.	圖則名稱 Drawing Title	修訂編號 Revision No.									
J835-LK35	企橫料位置圖	-	A	-	-						
J835-LK36	企橫料位置圖	-	-	-	-						
J835-LK37	企橫料位置圖	-	A	-	-						
J835-LK38	企橫料位置圖	-	-	-	-						
J835-LK39	企橫料位置圖	-	A	-	-						
J835-LK40	企橫料位置圖	-	A	-	-						

美特鋁質 有限公司
MIDI Aluminium Fabricator Ltd.

工程號	J835	地盤	將軍澳66D平台

产品编号	L(MM)	数量	A	B	C	D	E	N	M
J835-AL04-01	853.5	1	88	85.5	126.5	36.5	37.5	3	200
J835-AL04-02	854.5	1	85.5	85.5	127	37.5	37.5	3	200
J835-AL04-03	854.5	1	85.5	84.5	127	37.5	38	3	200
J835-AL04-04	616	1	86	86.5	108	37.5	37	2	200
J835-AL04-05	616	1	86.5	88.5	108	37	36.5	2	200
J835-AL04-06	612.5	1	85	85	106	37	37.5	2	200
J835-AL04-07	612.5	1	85	84	106	37	38	2	200
J835-AL04-08	1089.5	1	90	86.5	94.5	36	37	3	300
J835-AL04-09	844	2	88	88	122	36.5	36.5	2	300
J835-AL04-10	1304.5	1	87	88.5	52	37	36.5	4	300

左

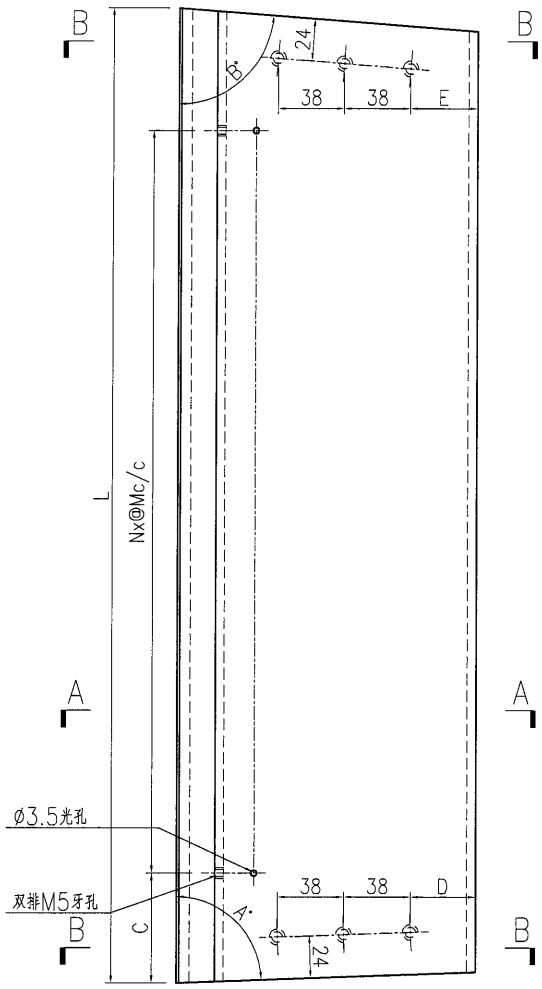

右

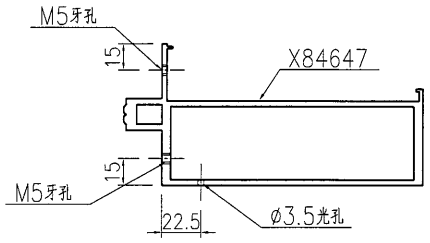

SECTION A-A

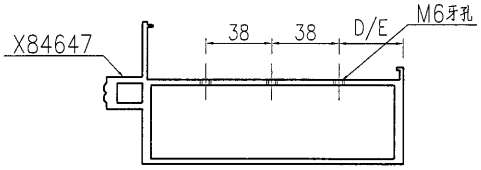

SECTION B-B

名稱	橫料加工圖	制圖	曾建平	2016-12-02	修改	A		
材料	X84647	復核			日期	2016-12-10		
顏色	PPG UCT515482XL(RY)-3 3 Coats 深灰色	批准			圖號	J835-AL04		

EG-DWG3

美特鋁質 有限公司
MIDI Aluminium Fabricator Ltd.

工程號	J835	地盤	將軍澳66D平台

产品编号	L(MM)	数量	A	B	C	D	E	N	M
J835-AL05-01	1308.5	1	89	89.5	54	35.5	36	4	300
J835-AL05-02	1308.5	1	89	88.5	54	36	35.5	4	300

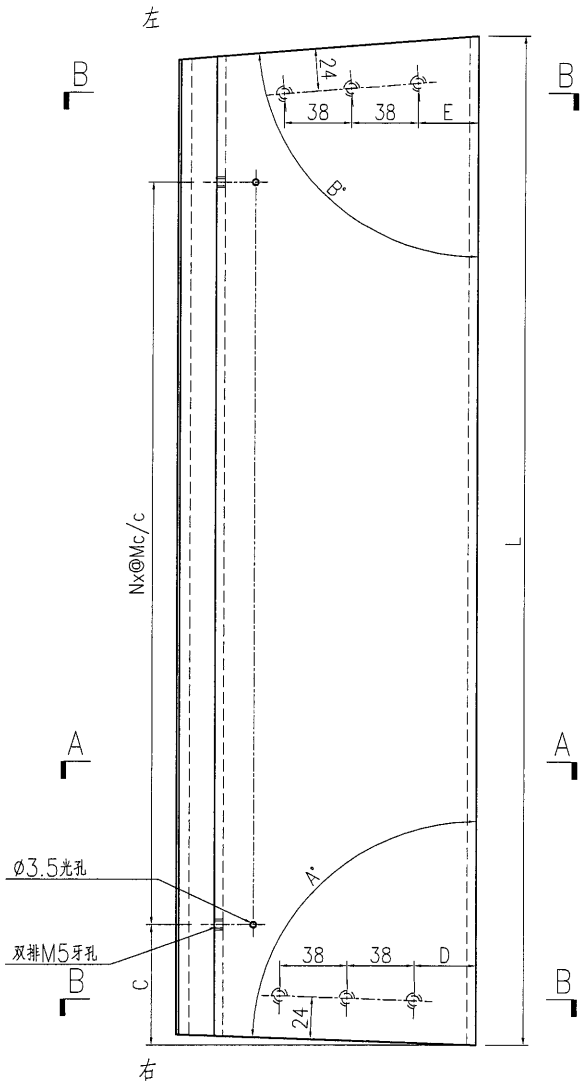

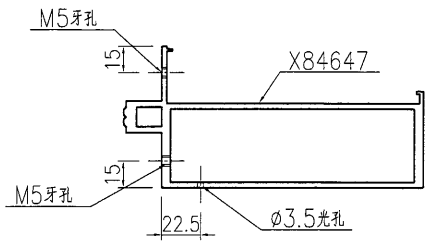

SECTION A-A

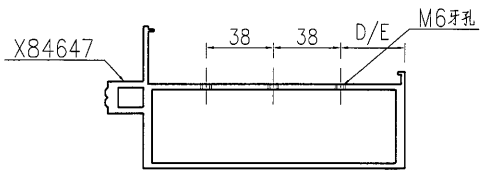

SECTION B-B

名稱	橫料加工圖	制圖	曾建平	2016-12-02	修改			
材料	X84647	復核			日期			
顏色	PPG UCT515482XL(RY)-3 3 Coats 深灰色	批准			圖號	J835-AL05		

EG-DWG3

美特鋁質 有限公司
MIDI Aluminium Fabricator Ltd.

工程號	J835	地盤	將軍澳66D平台

产品編号	L(MM)	数量	A	B	C	D	E	N	M
J835-AL06-01	1053	2	76.5					3	300
J835-AL06-02	1451.5	4	125.5					4	300
J835-AL06-03	1303	13	51.5					4	300
J835-AL06-04	447	4	73.5					1	300
J835-AL06-05	1313	1	56.5					4	300

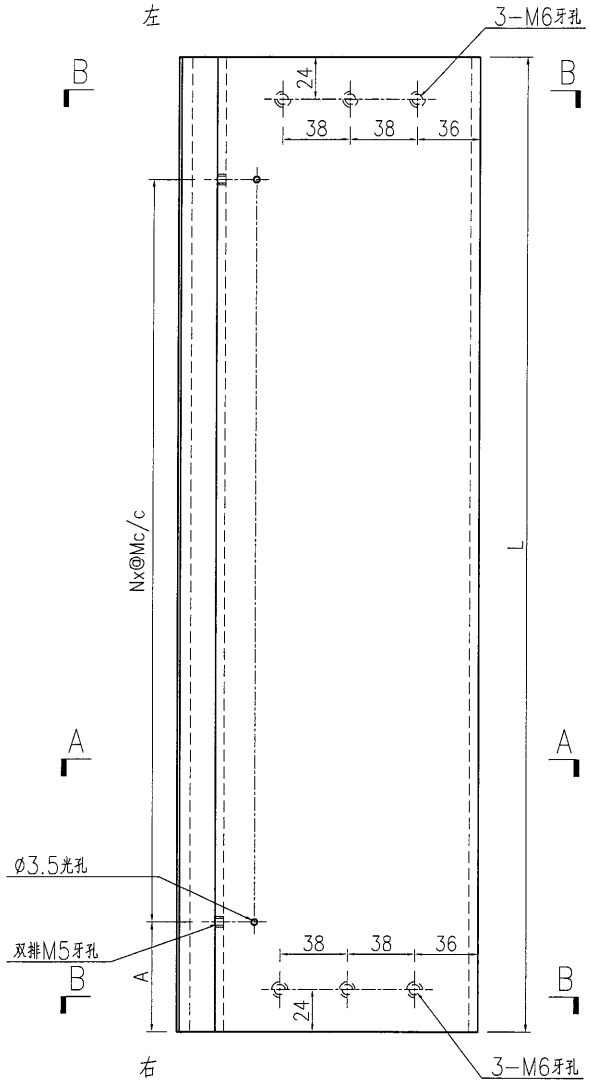

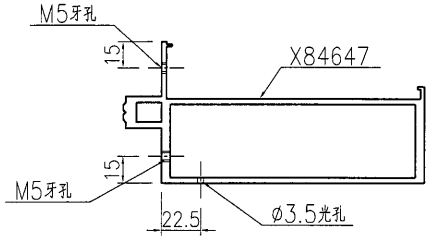

SECTION A-A

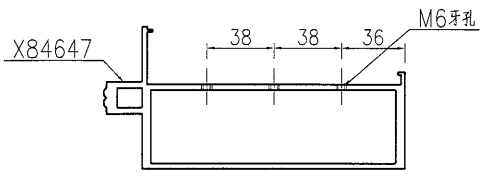

SECTION B-B

名稱	橫料加工圖	制圖	曾建平	2016-12-02	修改	A		
材料	X84647	復核			日期	2016-12-20		
顏色	PPG UCT515482XL(RY)-3 3 Coats 深灰色	批准			圖號	J835-AL06		

EG-DWG3

美特鋁質 有限公司
MIDI Aluminium Fabricator Ltd.

工程號	J835	地盤	將軍澳66D平台

产品编号	L(MM)	数量	A	B	C	D	E	N	M
J835-AL07-01	383	1	90.5	89.5	91.5	36	36	1	200
J835-AL07-02	1367.5	1	90	80	83.5	36	40	4	300
J835-AL07-03	1354	1	80	83.5	77	40	38.5	4	300
J835-AL07-04	1368	1	83	90	84	38.5	36	4	300
J835-AL07-08	616	1	86	86.5	108	37.5	37	2	200
J835-AL07-09	616	1	86.5	88.5	108	37	36.5	2	200
J835-AL07-10	612.5	1	86	85	106	37	37.5	2	200
J835-AL07-11	612.5	1	85	84	106	37	38	2	200
J835-AL07-12	1089.5	1	90	86.5	94.5	36	37	3	300
J835-AL07-13	844	2	88	88	122	36.5	36.5	2	300
J835-AL07-14	1304.5	1	87	88.5	52	37	36.5	4	300
J835-AL07-16	1438.5	1	84	90	119	38	36	4	300
J835-AL07-17	1239	1	87.5	90	169.5	36.5	36	3	300
新增 J835-AL07-18	1479	1	84.5	90	139.5	38	36	4	300

左

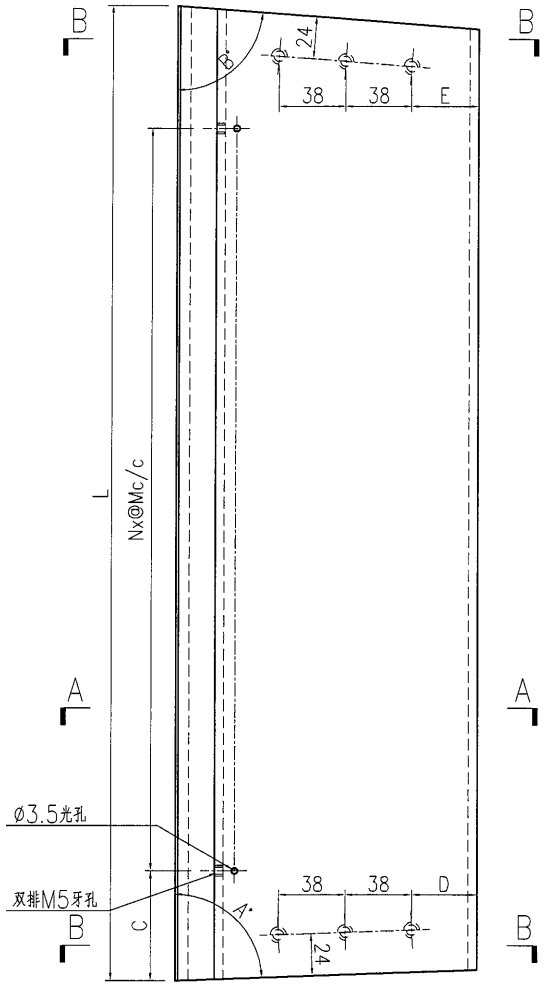

右

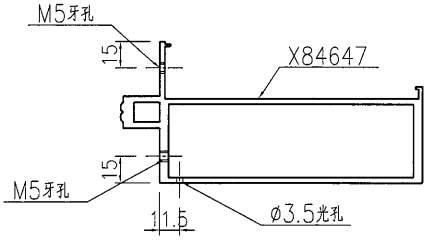

SECTION A-A

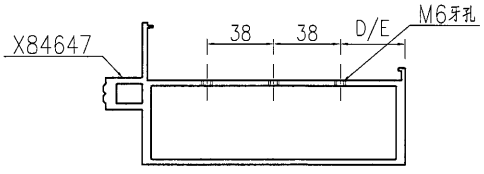

SECTION B-B

名稱	橫料加工圖	制圖	曾建平	2016-12-02	修改	A	B	
材料	X84647	復核			日期	2016-12-10	2016-12-20	
顏色	PPG UCT515482XL(RY)-3 3 Coats 深灰色	批准			圖號	J835-AL07		

EG-DWG3

美特鋁質 有限公司
MIDI Aluminium Fabricator Ltd.

工程號	J835	地盤	將軍澳66D平台

产品编号	L(MM)	数量	A	B	C	D	E	N	M
J835-AL08-01	1371.5	10	89.5	89.5	85.5	36	35	4	300
J835-AL08-02	1374	10	88.5	89.5	87	35.5	36	4	300
J835-AL08-03	1479	10	84.5	90	139.5	38	36	4	300
J835-AL08-04	1308.5	1	89	89.5	54	35.5	36	4	300
J835-AL08-05	1308.5	1	89	88.5	54	36	35.5	4	300
J835-AL08-06	1161	5	89.5	88.5	130.5	36	36	3	300
J835-AL08-07	1161	4	88.5	89.5	130.5	36	36	3	300
J835-AL08-08	1159.5	10	89.5	89.5	129.5	36	36	3	300
J835-AL08-09	1444.5	1	90	84	122	36	35	4	300
J835-AL08-10	1460.5	1	84.5	79	130	34	33.5	4	300
J835-AL08-11	1346	2	80	80	73	33.5	33.5	4	300
J835-AL08-12	1332.5	1	80	84.5	66	33.5	34	4	300

新增
新增
新增
新增

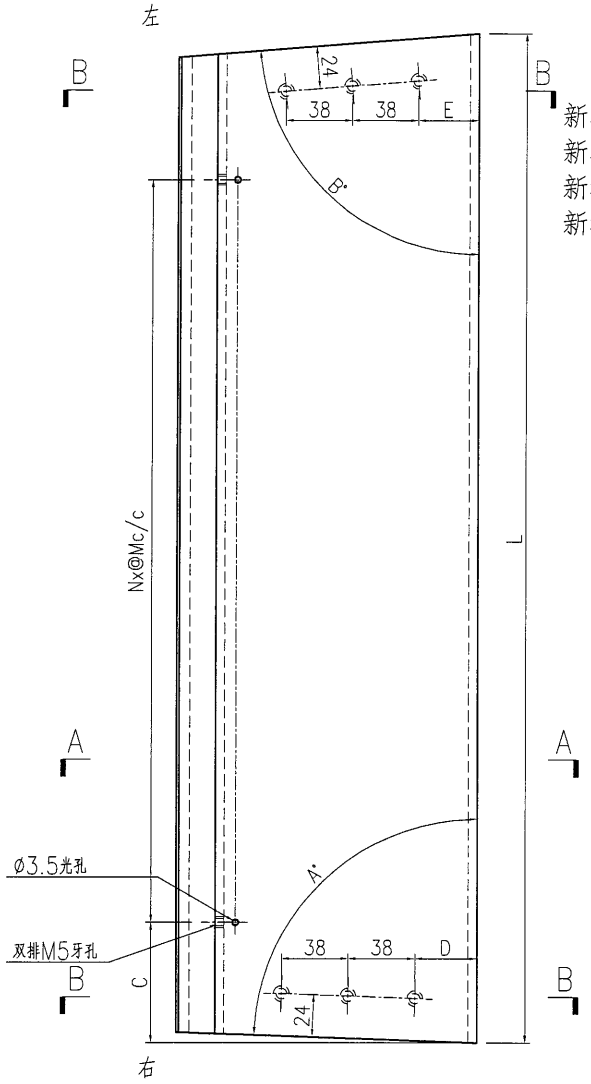

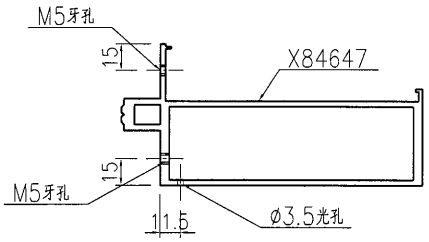

SECTION A-A

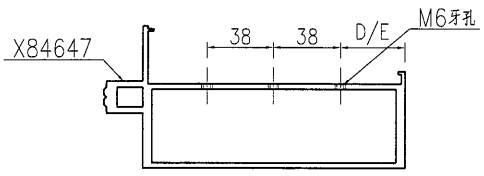

SECTION B-B

名稱	橫料加工圖	制圖	曾建平	2016-12-02	修改	A	B	
材料	X84647	復核			日期	2016-12-10	2016-12-20	
顏色	PPG UCT515482XL(RY)-3 3 Coats 深灰色	批准			圖號	J835-AL08		

美特鋁質 有限公司
MIDI Aluminium Fabricator Ltd.

工程號	J835	地盤	將軍澳66D平台

产品編号	L(MM)	数量	A	B	C	D	E	N	M
J835-AL09-01	1066.5	1	83					3	300
J835-AL09-02	1718	10	109					5	300
J835-AL09-03	1480	2	140					4	300
J835-AL09-04	1053	2	76.5					3	300
J835-AL09-05	1303	13	51.5					4	300
J835-AL09-06	1403	1	101.5					4	300
J835-AL09-09	1572.5	1	186					4	300
J835-AL09-10	1145.5	1	122.5					3	300
J835-AL09-11	1432	2	116					4	300
J835-AL09-12	1427	4	113.5					4	300
J835-AL09-13	1198	2	149					3	300
J835-AL09-14	1564.5	2	182					4	300
J835-AL09-15	1843	7	171.5					4	300
J835-AL09-16	1409	2	104.5					4	300
J835-AL09-17	1214.5	1	157					3	300
J835-AL09-18	1177.5	1	138.5					3	300

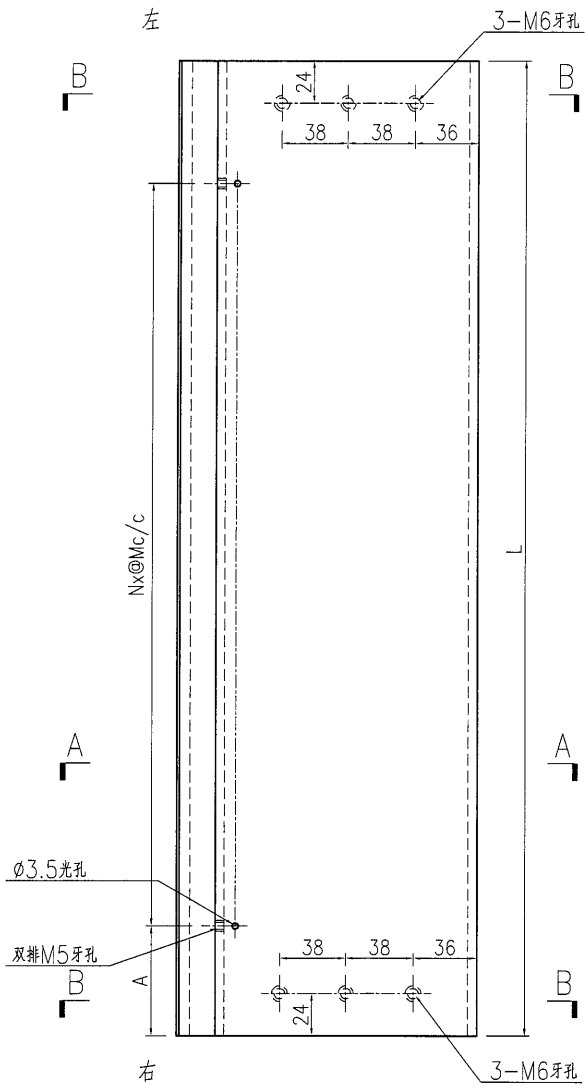

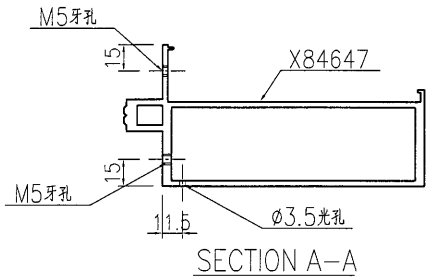

SECTION A-A

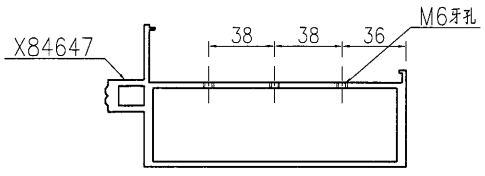

SECTION B-B

名稱	橫料加工圖	制圖	曾建平	2016-12-02	修改	A	B	
材料	X84647	復核			日期	2016-12-10	2016-12-20	
顏色	PPG UCT515482XL(RY)-3 3 Coats 深灰色	批准			圖號	J835-AL09		

EG-DWG3

美特鋁質 有限公司
MIDI Aluminium Fabricator Ltd.

工程號	J835	地盤	將軍澳66D平台

产品编号	L(MM)	数量	A	B	C	D	E	N	M
J835-AL10-01	1369.5	1	90.5	91	85	36	36.5	4	300
J835-AL10-02	1572	1	90	97.5	186	36	39	4	300
J835-AL10-03	1160.5	1	91.5	92.5	130.5	36	36	3	300
J835-AL10-04	1325	1	101.5	88.5	62.5	33.5	36.5	4	300

新增

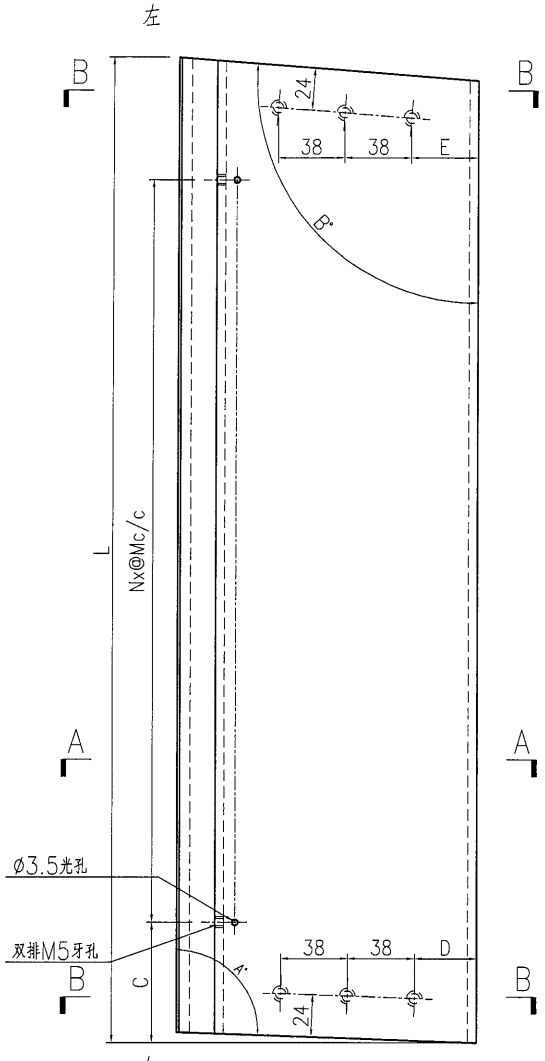

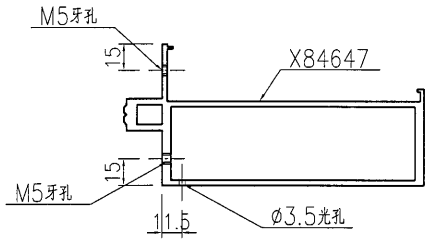

SECTION A-A

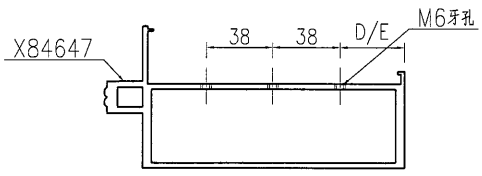

SECTION B-B

名稱	橫料加工圖	制圖	曾建平	2016-12-02	修改	A		
材料	X84647	復核			日期	2016-12-10		
顏色	PPG UCT515482XL(RY)-3 3 Coats 深灰色	批准			圖號	J835-AL10		

EG-DWG3

美特鋁質 有限公司
MIDI Aluminium Fabricator Ltd.

工程號	J835	地盤	將軍澳66D平台

产品编号	L(MM)	数量	A	B	C	D	E	N	M
J835-AL11-01	1718	15	109					5	300
J835-AL11-02	1953	4	76.5					6	300
J835-AL11-03	905	2	52.5					4	200
J835-AL11-04	1948	6	74					6	300

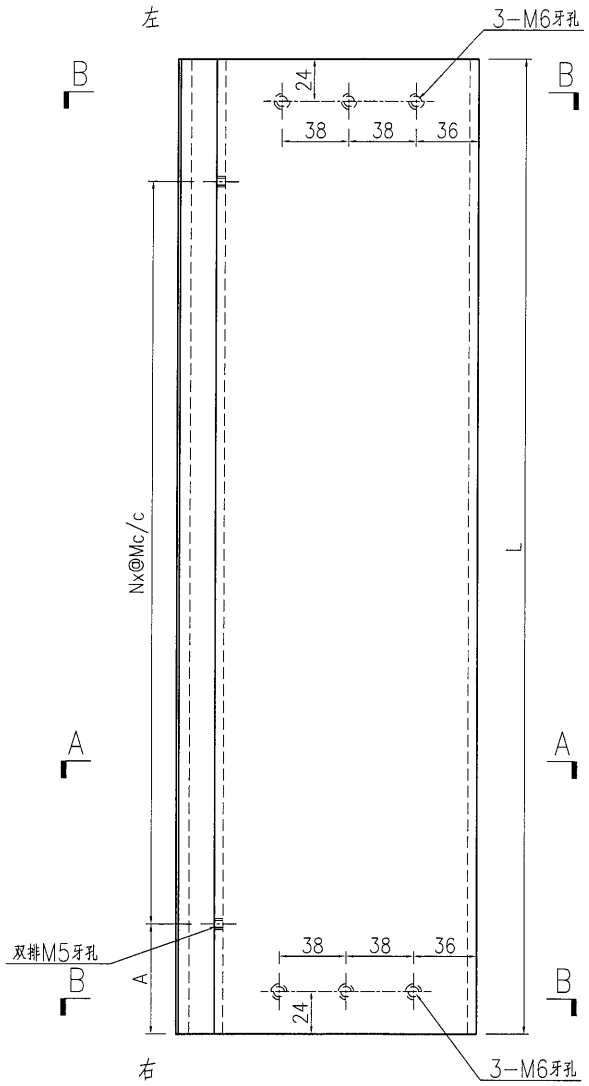

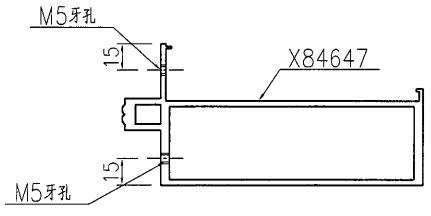

SECTION A-A

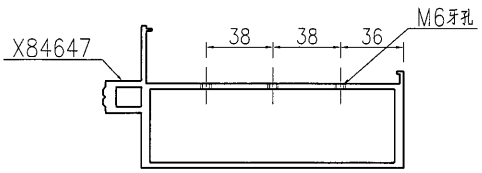

SECTION B-B

名稱	橫料加工圖	制圖	曾建平	2016-12-02	修改			
材料	X84647	復核			日期			
顏色	PPG UCT515482XL(RY)-3 3 Coats 深灰色	批准			圖號	J835-AL11		

EG-DWG3

美特鋁質 有限公司
MIDI Aluminium Fabricator Ltd.

工程號	J835	地盤	將軍澳66D平台

产品编号	L(MM)	数量	A	B	C	D	E	N	M
J835-AL12-01	904.5	1	89	112.5	154	36	38.5	2	300
J835-AL12-02	1149.5	1	87	90.5	124.5	37	36	3	300

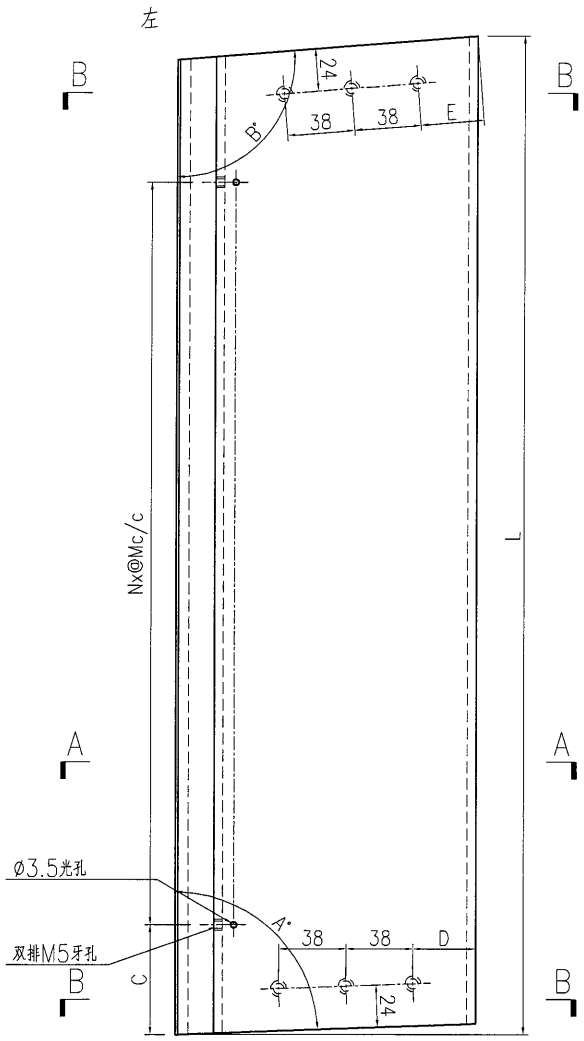

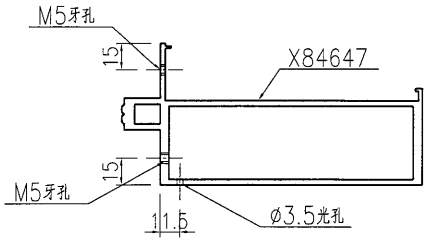

SECTION A-A

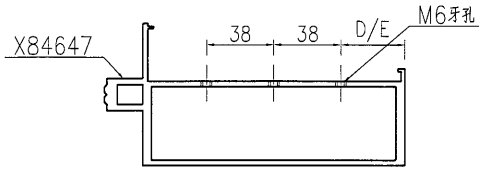

SECTION B-B

名稱	橫料加工圖	制圖	曾建平	2016-12-02	修改			
材料	X84647	復核			日期			
顏色	PPG UCT515482XL(RY)-3 3 Coats 深灰色	批准			圖號	J835-AL12		

EG-DWG3

美特鋁質 有限公司
MIDI Aluminium Fabricator Ltd.

工程號	J835	地盤	將軍澳66D平台

产品编号	L(MM)	数量	A	B	C	D	E	N	M
J835-AL13-01	1475.5	1	112	90	137.5	36	48	4	300

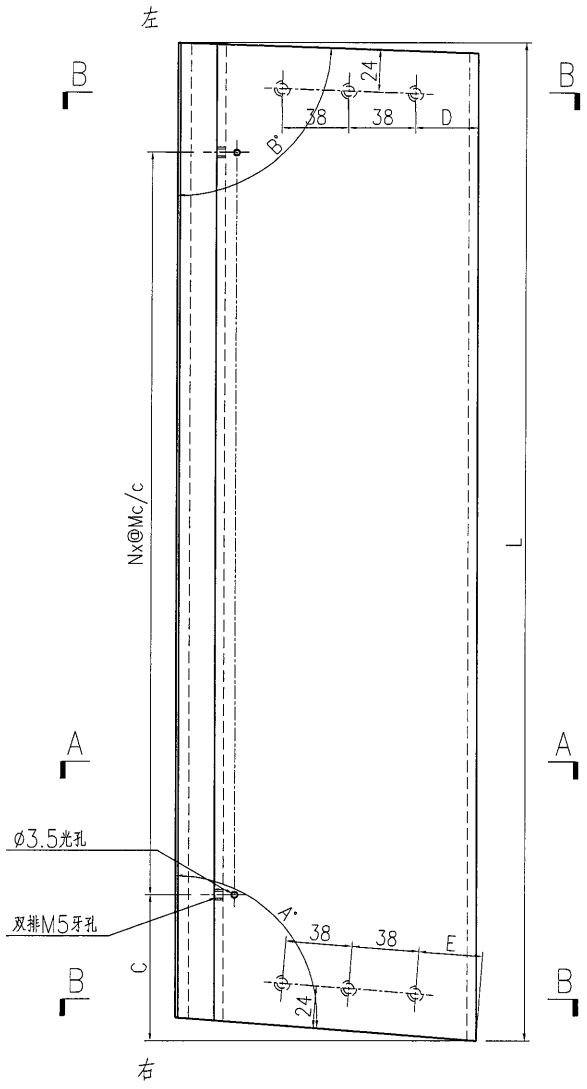

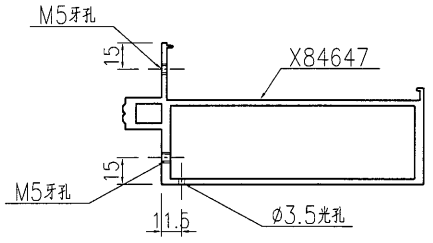

SECTION A-A

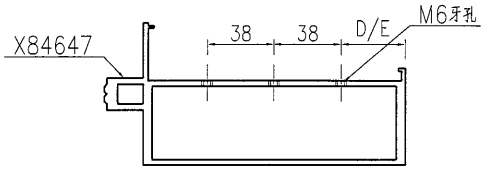

SECTION B-B

名稱	橫料加工圖	制圖	曾建平	2016-12-02	修改	A		
材料	X84647	復核			日期	2016-12-10		
顏色	PPG UCT515482XL(RY)-3 3 Coats 深灰色	批准			圖號	J835-AL13		

EG-DWG3

美特鋁質 有限公司
MIDI Aluminium Fabricator Ltd.

工程號	J835	地盤	將軍澳66D平台

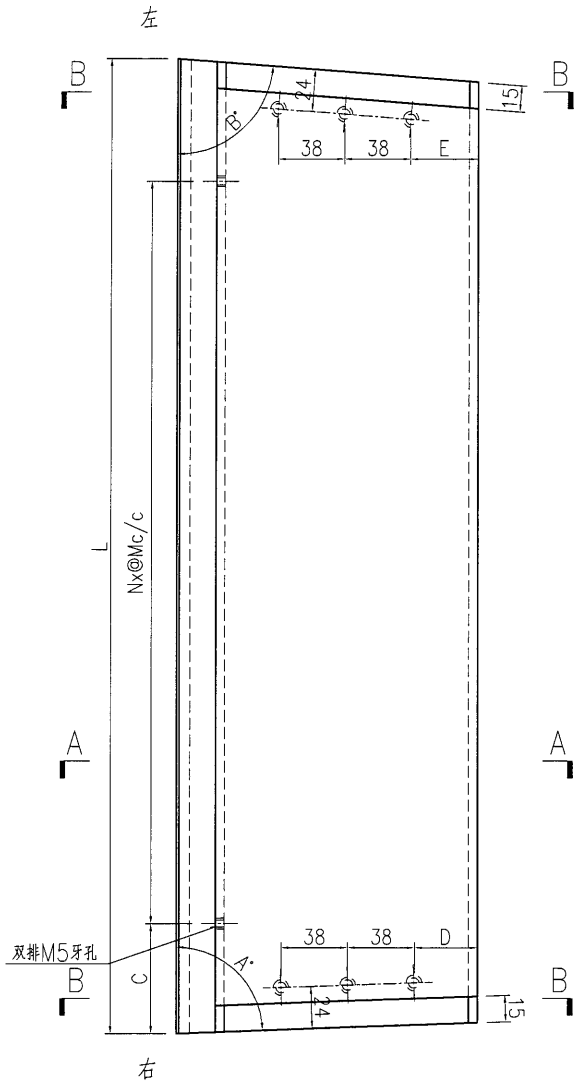

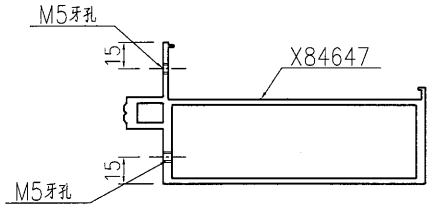

SECTION A-A

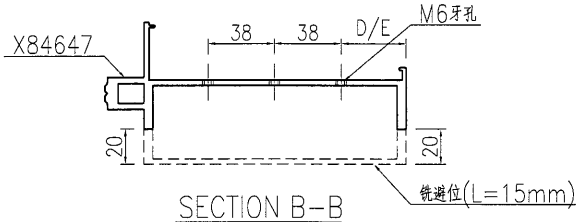

SECTION B-B

产品编号	L(MM)	数量	A	B	C	D	E	N	M
J835-AL14-04	616	2	86	86.5	108	37.5	37	2	200
J835-AL14-05	616	2	86.5	88.5	108	37	36.5	2	200
J835-AL14-06	612.5	2	85	85	106	37	37.5	2	200
J835-AL14-07	612.5	2	85	84	106	37	38	2	200
J835-AL14-08	1089.5	2	90	86.5	94.5	36	37	3	300
J835-AL14-09	844	4	88	88	122	36.5	36.5	2	300
J835-AL14-10	1304.5	2	87	88.5	52	37	36.5	4	300
J835-AL14-12	1438.5	1	84	90	119	38	36	4	300
~~J835-AL14-14~~	~~1345.5~~	~~1~~	~~90~~	~~45~~	~~72.5~~	~~36~~	~~36.5~~	~~2~~	~~300~~
J835-AL14-15	1239	1	87.5	90	169.5	36.5	36	3	300

名稱	橫料加工圖	制圖	曾建平	2016-12-02	修改	A	B	
材料	X84647	復核			日期	2016-12-10	2016-12-20	
顏色	PPG UCT515482XL(RY)-3 3 Coats 深灰色	批准			圖號	J835-AL14		

EG-DWG3

美特鋁質 有限公司
MIDI Aluminium Fabricator Ltd.

工程號	J835	地盤	將軍澳66D平台

产品编号	L(MM)	数量	A	B	C	D	E	N	M
J835-AL15-01	1308.5	2	89	89.5	54	35.5	36	4	300
J835-AL15-02	1308.5	2	89	88.5	54	36	35.5	4	300
J835-AL15-03	1161	5	89.5	88.5	130.5	36	36	3	300
J835-AL15-04	1161	4	88.5	89.5	130.5	36	36	3	300
J835-AL15-05	1159.5	10	89.5	89.5	129.5	36	36	3	300
J835-AL15-06	1444.5	1	90	84	122	36	35	4	300
J835-AL15-07	1460.5	1	84.5	79	130	34	33.5	4	300
J835-AL15-08	1346	2	80	80	73	33.5	33.5	4	300
J835-AL15-09	1332.5	1	80	84.5	66	33.5	34	4	300

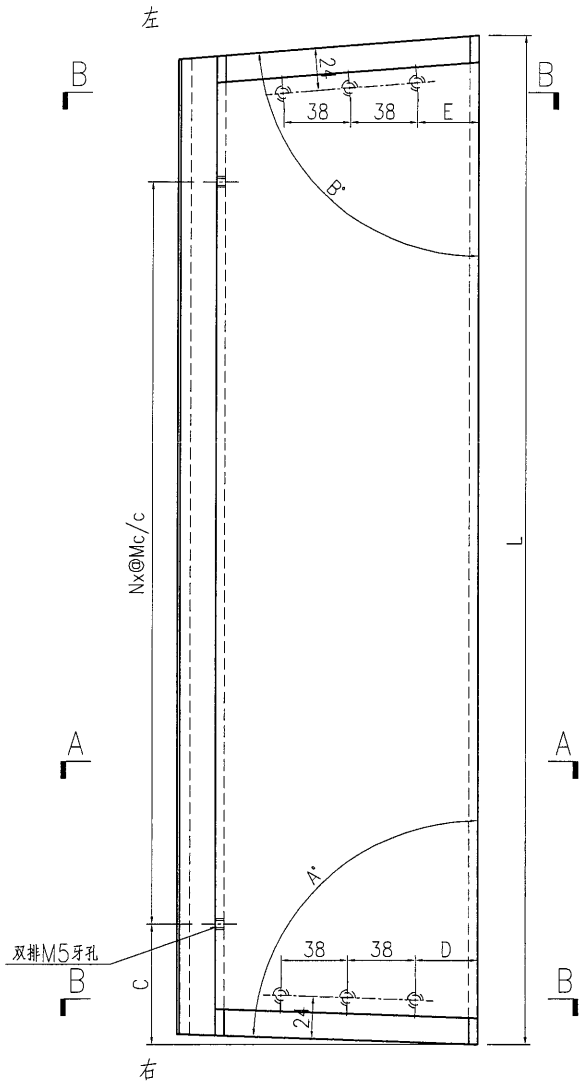

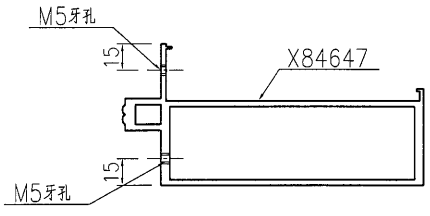

SECTION A-A

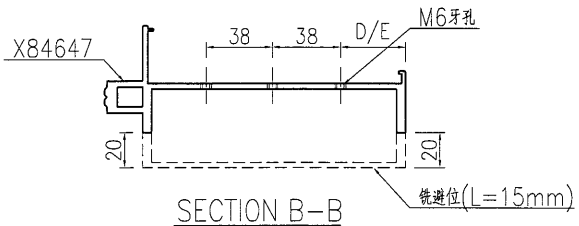

SECTION B-B

名稱	橫料加工圖	制圖	曾建平	2016-12-02	修改	A	B	
材料	X84647	復核			日期	2016-12-10	2016-12-20	
顏色	PPG UCT515482XL(RY)-3 3 Coats 深灰色	批准			圖號	J835-AL15		

美特鋁質 有限公司
MIDI Aluminium Fabricator Ltd.

工程號	J835	地盤	將軍澳66D平台

产品编号	L(MM)	数量	A	B	C	D	E	N	M
J835-AL16-01	1053	4	76.5					3	300
J835-AL16-02	1451.5	4	125.5					4	300
J835-AL16-03	1303	26	51.5					4	300
J835-AL16-04	1403	2	101.5					4	300
J835-AL16-05	1572.5	1	186					4	300
J835-AL16-06	1145.5	1	122.5					3	300
J835-AL16-07	1432	2	116					4	300
J835-AL16-08	1427	4	113.5					4	300
J835-AL16-09	1198	2	149					3	300
J835-AL16-10	1564.5	2	182					4	300
J835-AL16-11	1718	10	109					5	300
J835-AL16-12	1843	7	171.5					4	300
J835-AL16-13	1409	2	104.5					4	300
J835-AL16-14	1214.5	1	157					3	300
J835-AL16-15	1177.5	1	138.5					3	300

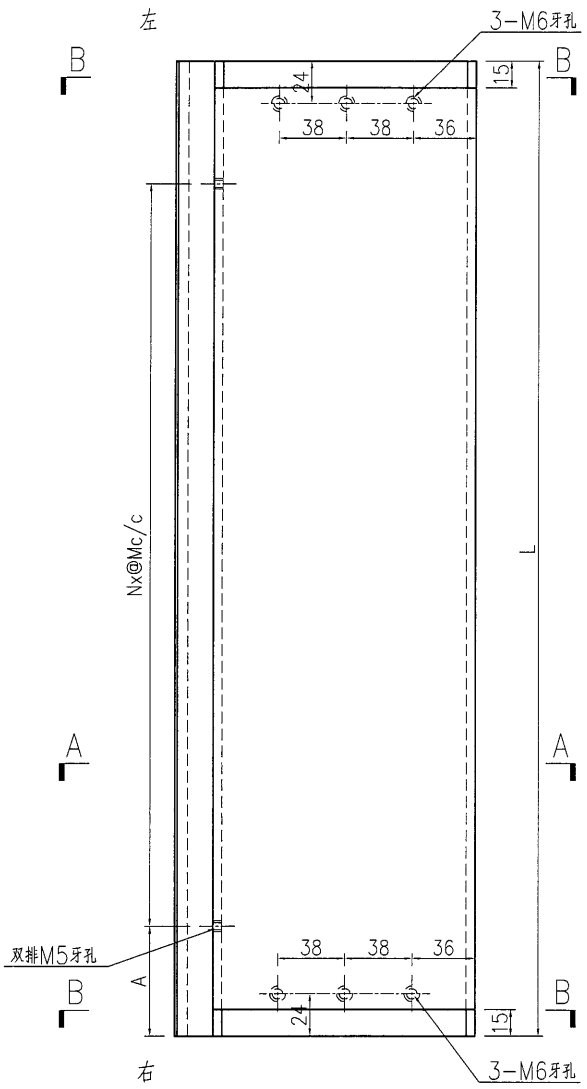

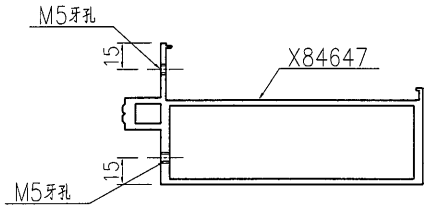

SECTION A-A

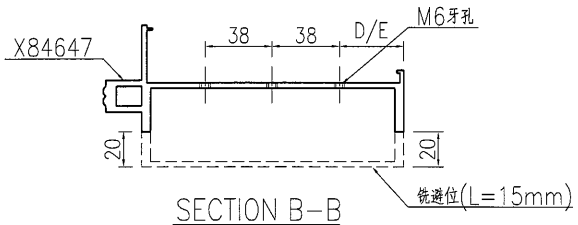

SECTION B-B

名稱	橫料加工圖	制圖	曾建平	2016-12-02	修改	A	B	
材料	X84647	復核			日期	2016-12-10	2016-12-20	
顏色	PPG UCT515482XL(RY)-3 3 Coats 深灰色	批准			圖號	J835-AL16		

EG-DWG3

美特鋁質 有限公司
MIDI Aluminium Fabricator Ltd.

工程號	J835	地盤	將軍澳66D平台

产品編号	L(MM)	数量	A	B	C	D	E	N	M
J835-AL17-01	904.5	1	89	112.5	154	36	38.5	2	300
J835-AL17-02	1149.5	1	87	90.5	124.5	37	36	3	300

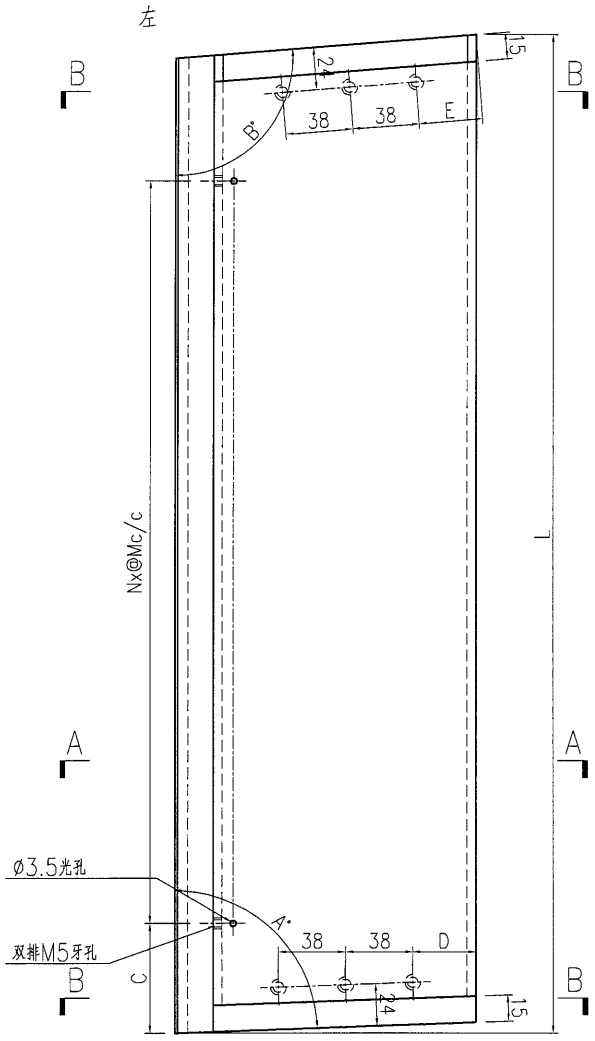

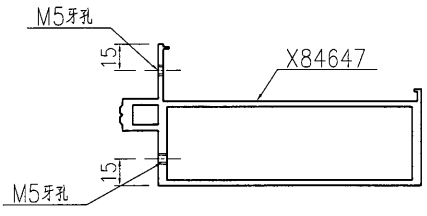

SECTION A-A

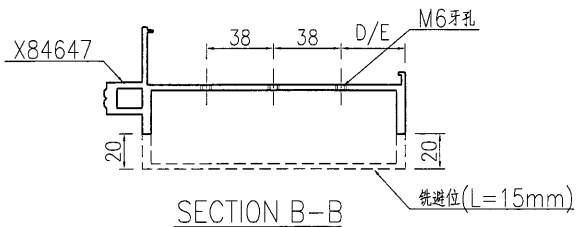

SECTION B-B

名稱	橫料加工圖	制圖	曾建平	2016-12-02	修改			
材料	X84647	復核			日期			
顏色	PPG UCT515482XL(RY)-3 3 Coats 深灰色	批准			圖號	J835-AL17		

EG-DWG3

美特鋁質 有限公司
MIDI Aluminium Fabricator Ltd.

工程號	J835	地盤	將軍澳66D平台

产品編号	L(MM)	数量	A	B	C	D	E	N	M
J835-AL18-01	1475.5	1	112	90	137.5	36	48	4	300
~~J835-AL18-02~~	~~1160.5~~	~~1~~	~~91.5~~	~~87.5~~	~~130.5~~	~~36~~	~~36~~	~~3~~	~~300~~
J835-AL18-03	1325	1	101.5	88.5	62.5	33.5	36.5	4	300

新增

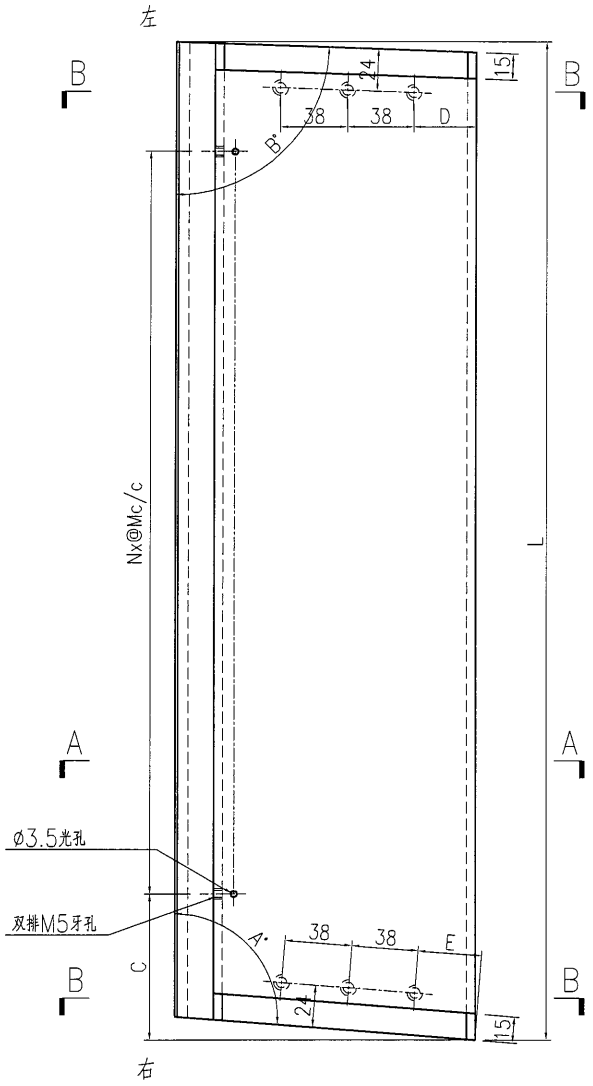

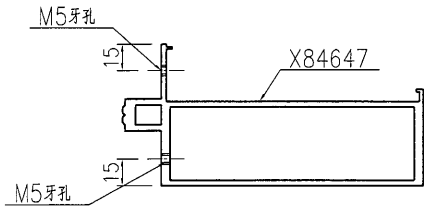

SECTION A-A

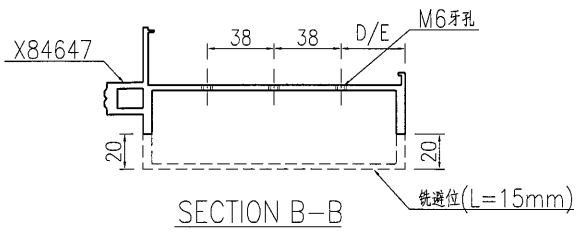

SECTION B-B

名稱	橫料加工圖	制圖	曾建平	2016-12-02	修改	A		
材料	X84647	復核			日期	2016-12-10		
顏色	PPG UCT515482XL(RY)-3 3 Coats 深灰色	批准			圖號	J835-AL18		

EG-DWG3

美特鋁質 有限公司
MIDI Aluminium Fabricator Ltd.

工程號	J835	地盤	將軍澳66D平台

产品编号	L(MM)	数量	A	B	C	D	E	N	M
J835-AL19-01	383	1	90.5	89.5	91.5	36	36	1	200
J835-AL19-02	1367.5	1	90	80	83.5	36	40	4	300
J835-AL19-03	1354	1	80	83.5	77	40	38.5	4	300
J835-AL19-04	1368	1	83	90	84	38.5	36	4	300

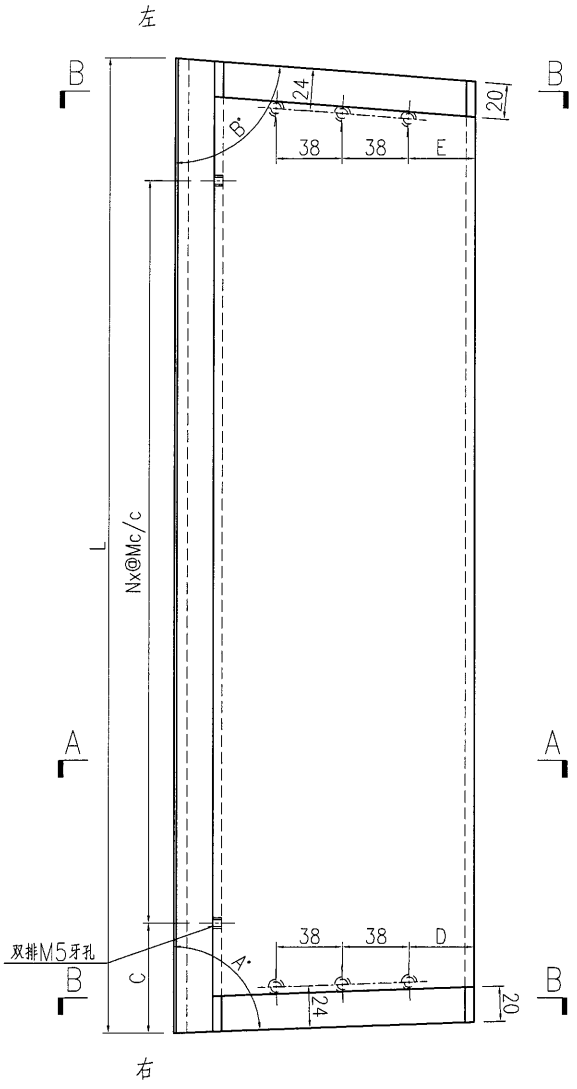

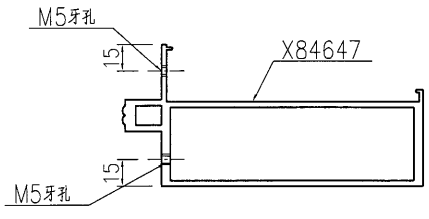

SECTION A-A

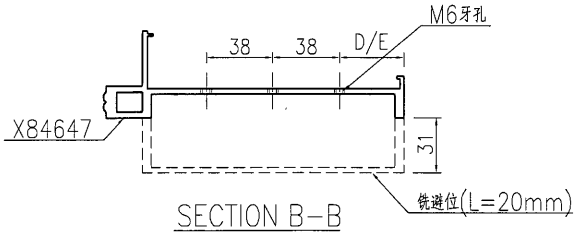

SECTION B-B

名稱	橫料加工圖	制圖	曾建平	2016-12-02	修改			
材料	X84647	復核			日期			
顏色	PPG UCT515482XL(RY)-3 3 Coats 深灰色	批准			圖號	J835-AL19		

美特鋁質 有限公司
MIDI Aluminium Fabricator Ltd.

工程號	J835	地盤	將軍澳66D平台

产品编号	L(MM)	数量	A	B	C	D	E	N	M
J835-AL20-01	1371.5	10	89.5	89.5	85.5	36	35	4	300
J835-AL20-02	1374	10	88.5	89.5	87	35.5	36	4	300
J835-AL20-03	1367.5	1	84.5	90	83.5	38	36	4	300

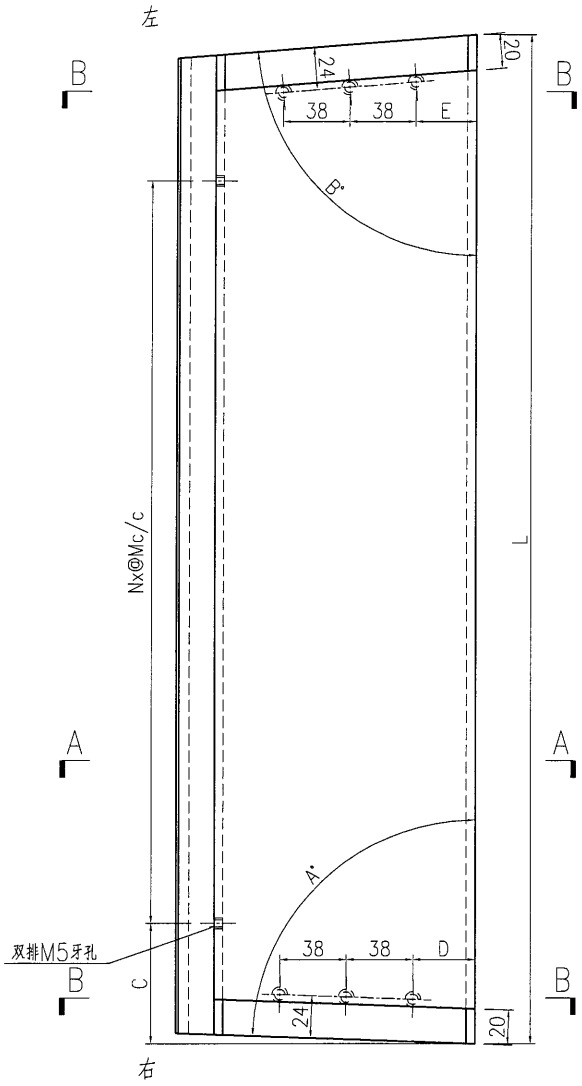

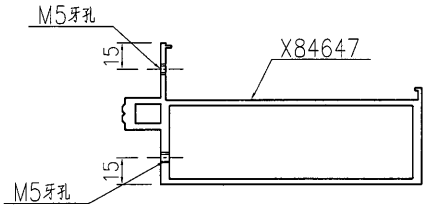

SECTION A-A

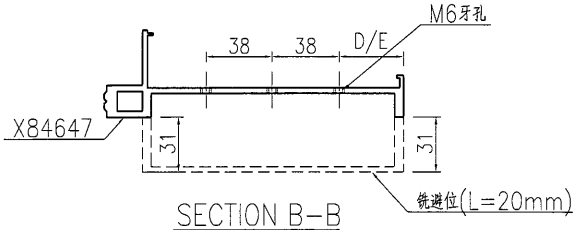

SECTION B-B

名稱	橫料加工圖	制圖	曾建平	2016-12-02	修改			
材料	X84647	復核			日期			
顏色	PPG UCT515482XL(RY)-3 3 Coats 深灰色	批准			圖號	J835-AL20		

EG-DWG3

美特鋁質 有限公司
MIDI Aluminium Fabricator Ltd.

工程號	J835	地盤	將軍澳66D平台

产品编号	L(MM)	数量	A	B	C	D	E	N	M
J835-AL21-01	1066.5	1	83					3	300
J835-AL21-02	1718	1	109					5	300
J835-AL21-03	1353	2	76.5					4	300
J835-AL21-04	905	2	52.5					4	200
J835-AL21-05	1948	2	74					6	300

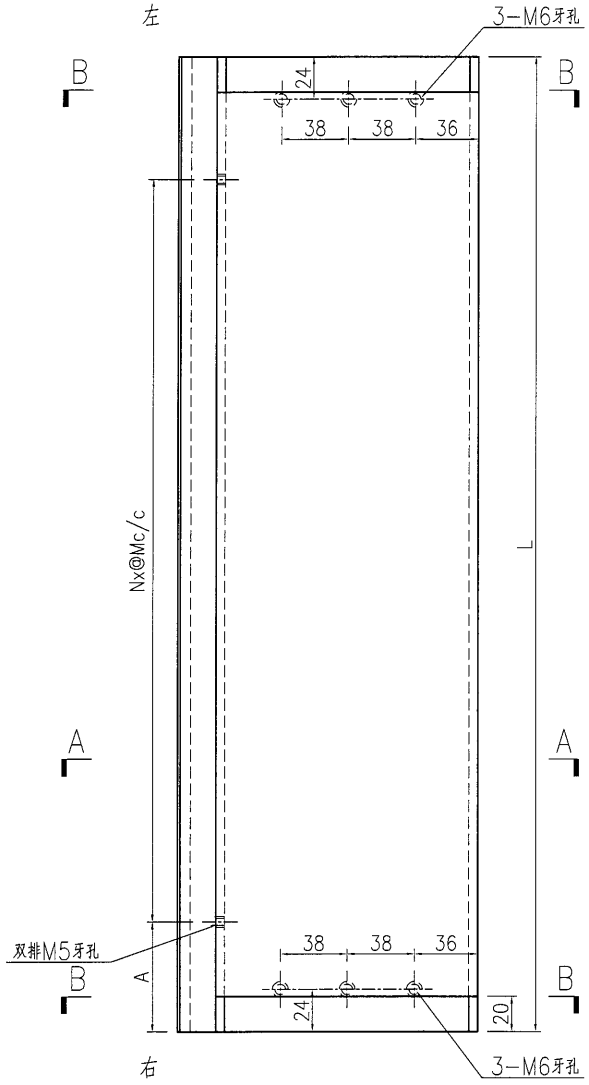

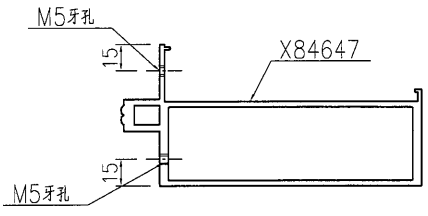

SECTION A-A

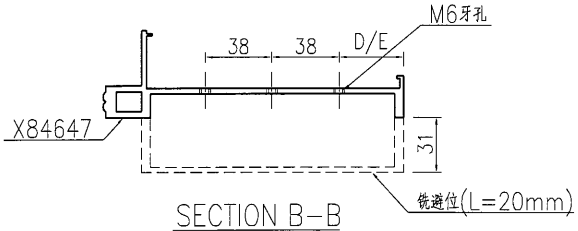

SECTION B-B

名稱	橫料加工圖	制圖	曾建平	2016-12-02	修改	A		
材料	X84647	復核			日期	2016-12-20		
顏色	PPG UCT515482XL(RY)-3 3 Coats 深灰色	批准			圖號	J835-AL21		

美特鋁質 有限公司
MIDI Aluminium Fabricator Ltd.

工程號	J835	地盤	將軍澳66D平台

产品编号	L(MM)	数量	A	B	C	D	E	N	M
J835-AL22-01	1369.5	1	90.5	91	85	36	36.5	4	300

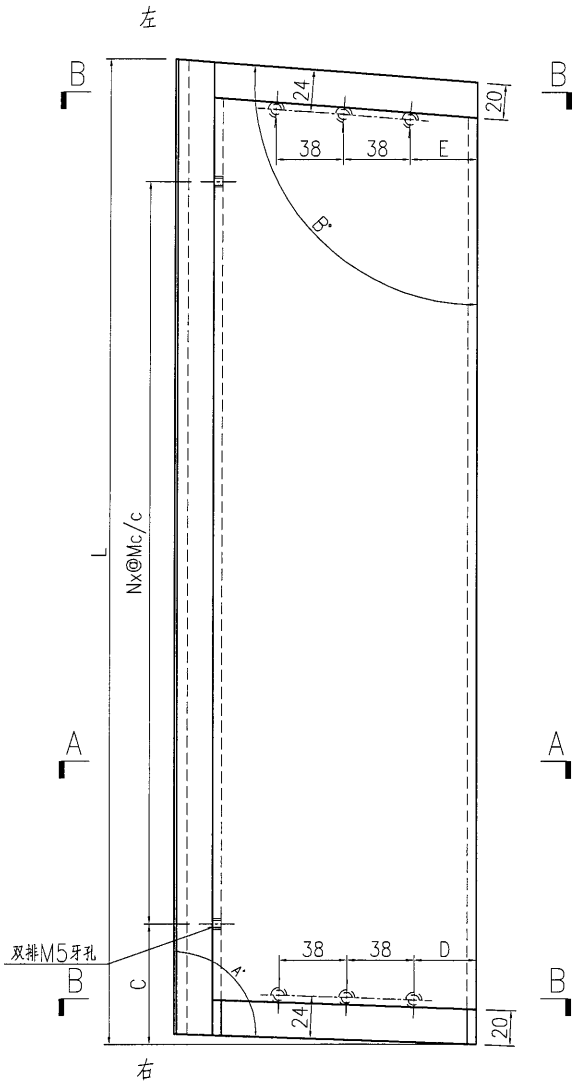

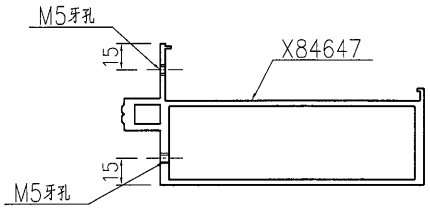

SECTION A-A

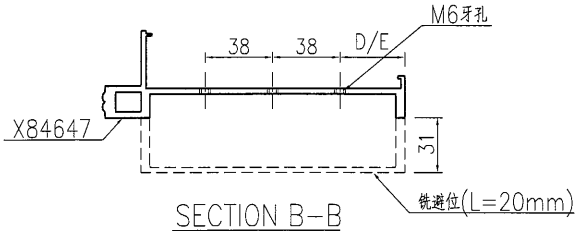

SECTION B-B

名稱	橫料加工圖	制圖	曾建平	2016-12-02	修改			
材料	X84647	復核			日期			
顏色	PPG UCT515482XL(RY)-3 3 Coats 深灰色	批准			圖號	J835-AL22		

美特鋁質 有限公司
MIDI Aluminium Fabricator Ltd.

工程號	J835	地盤	將軍澳66D平台

产品编号	L(MM)	数量	A	B	C	D	E	N	M
J835-AL23-01	1718	15	109					5	300

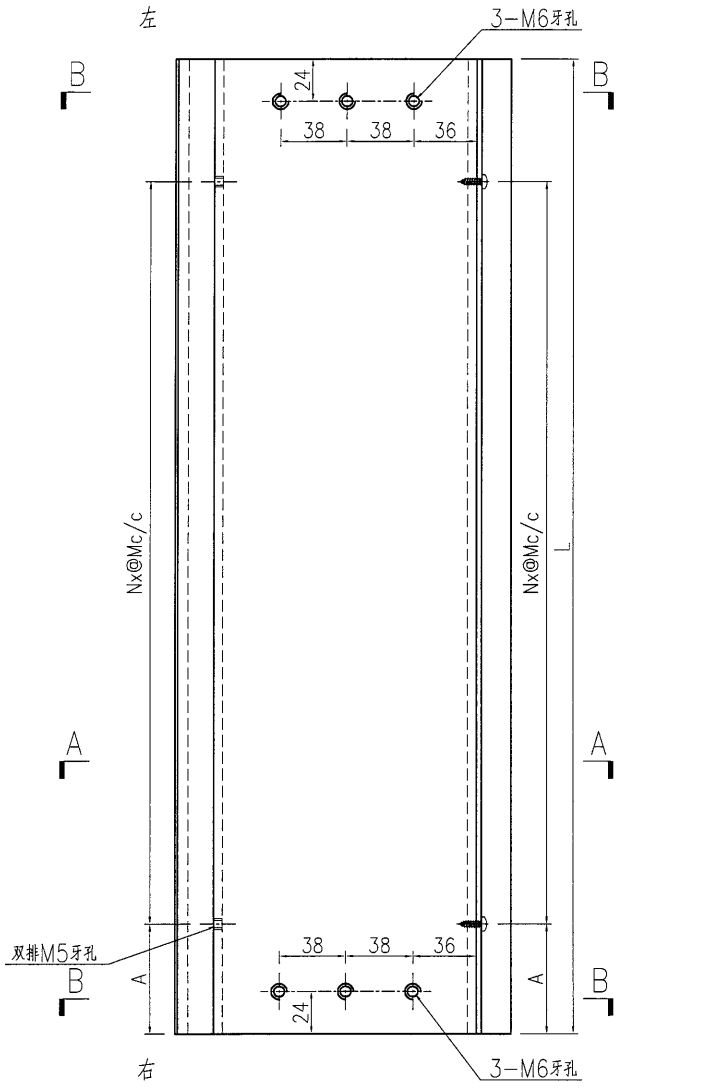

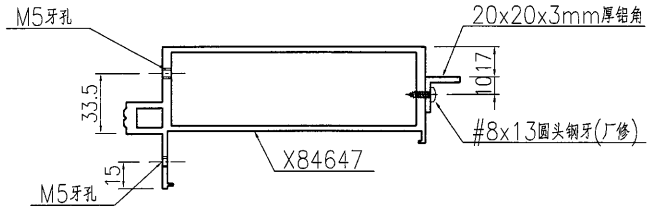

SECTION A-A

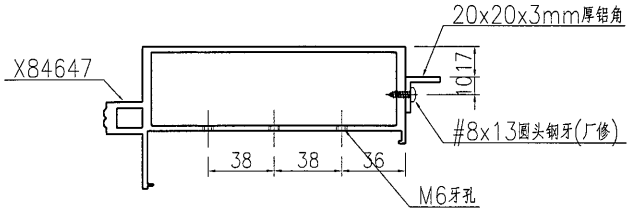

SECTION B-B

名稱	橫料加工圖	制圖	曾建平	2016-12-02	修改			
材料	X84647+20x20x3mm厚鋁角	復核			日期			
顏色	PPG UCT515482XL(RY)-3 3 Coats 深灰色	批准			圖號	J835-AL23		

EG-DWG3

美特鋁質 有限公司
MIDI Aluminium Fabricator Ltd.

工程號	J835	地盤	將軍澳66D平台

产品编号	L(MM)	数量	A	B	C	D	E	N	M
J835-AL24-01	1718	15	109					5	300

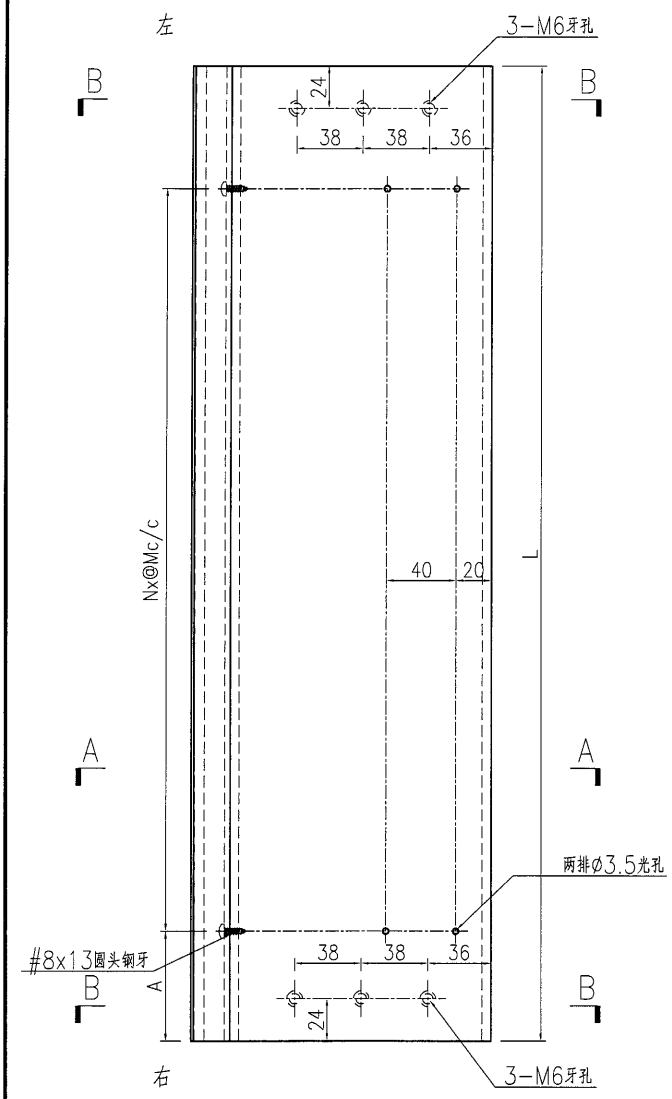

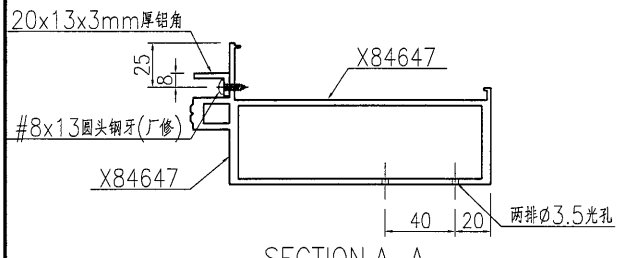

SECTION A-A

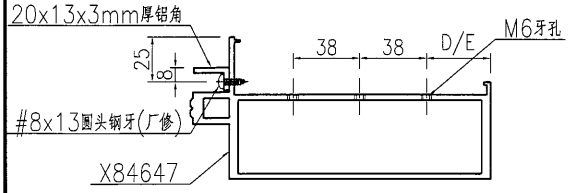

SECTION B-B

名稱	橫料加工圖	制圖	曾建平	2016-12-02	修改			
材料	X84647+20x13x3mm厚鋁角	復核			日期			
顏色	PPG UCT515482XL(RY)-3 3 Coats 深灰色	批准			圖號	J835-AL24		

EG-DWG3

产品编号	L(MM)	数量	A	N	M	B	N1	M1	备注
		12							

美特鋁質 有限公司
MIDI Aluminium Fabricator Ltd.

工程號	J835	地盤	將軍澳66D平台

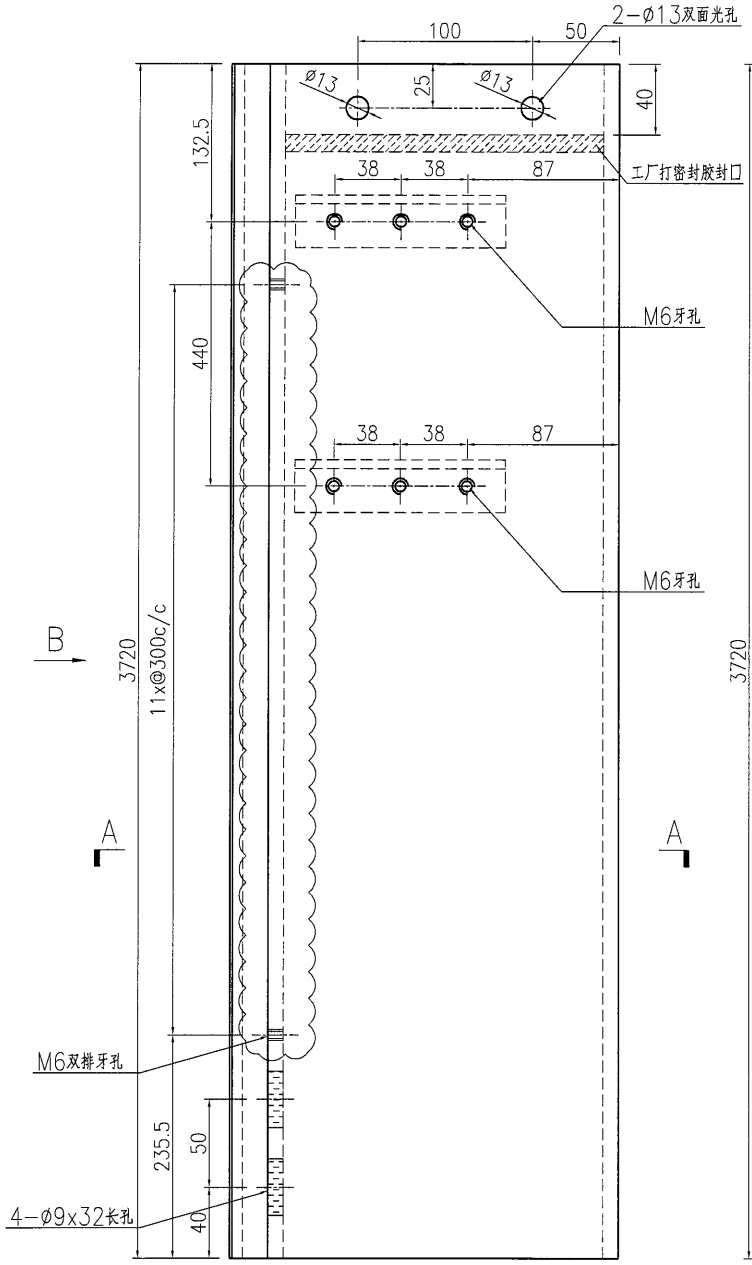

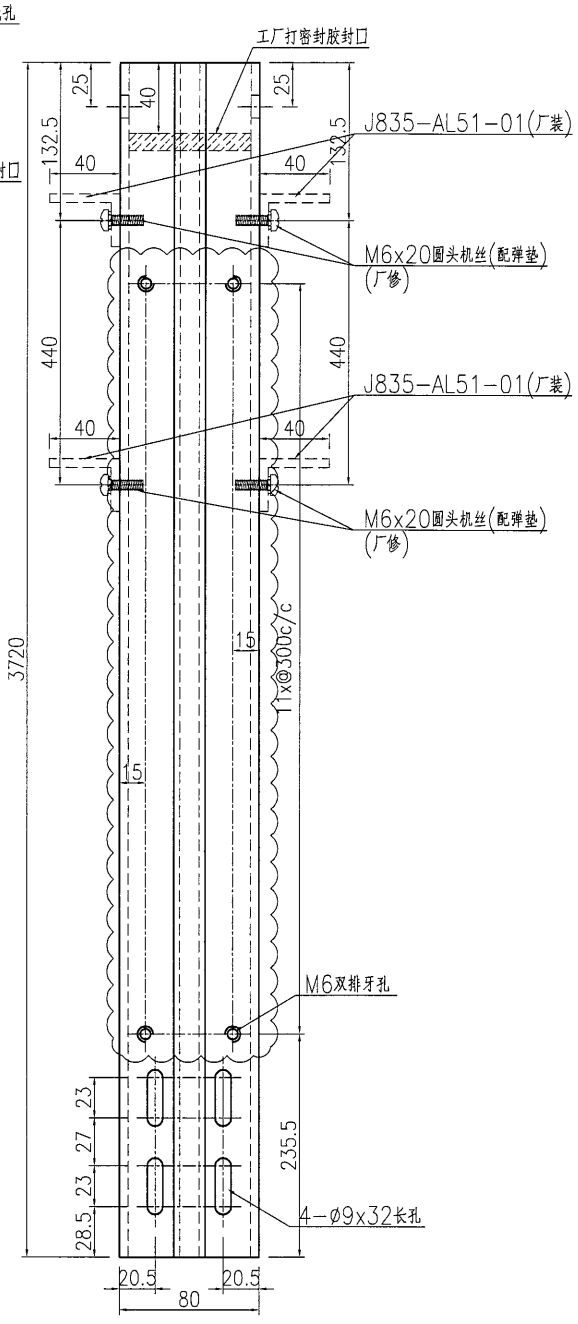

VIEW B-B

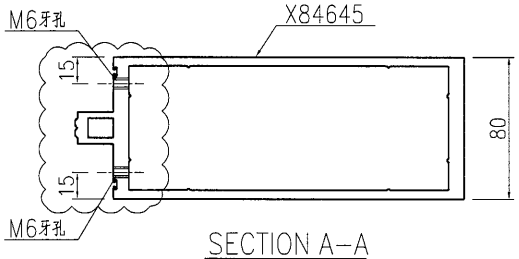

SECTION A-A

名稱	企料加工圖	制圖	曾建平	2016-12-02	修改	A	B	
材料	X84645	復核			日期	2016-12-10	2016-12-20	
顏色	PPG UCT515482XL(RY)-3 3 Coats 深灰色	批准			圖號	J835-AL25		

美特鋁質 有限公司
MIDI Aluminium Fabricator Ltd.

工程號	J835	地盤	將軍澳66D平台

产品编号	L(MM)	数量	A	N	M	B	N1	M1	备注
		10							

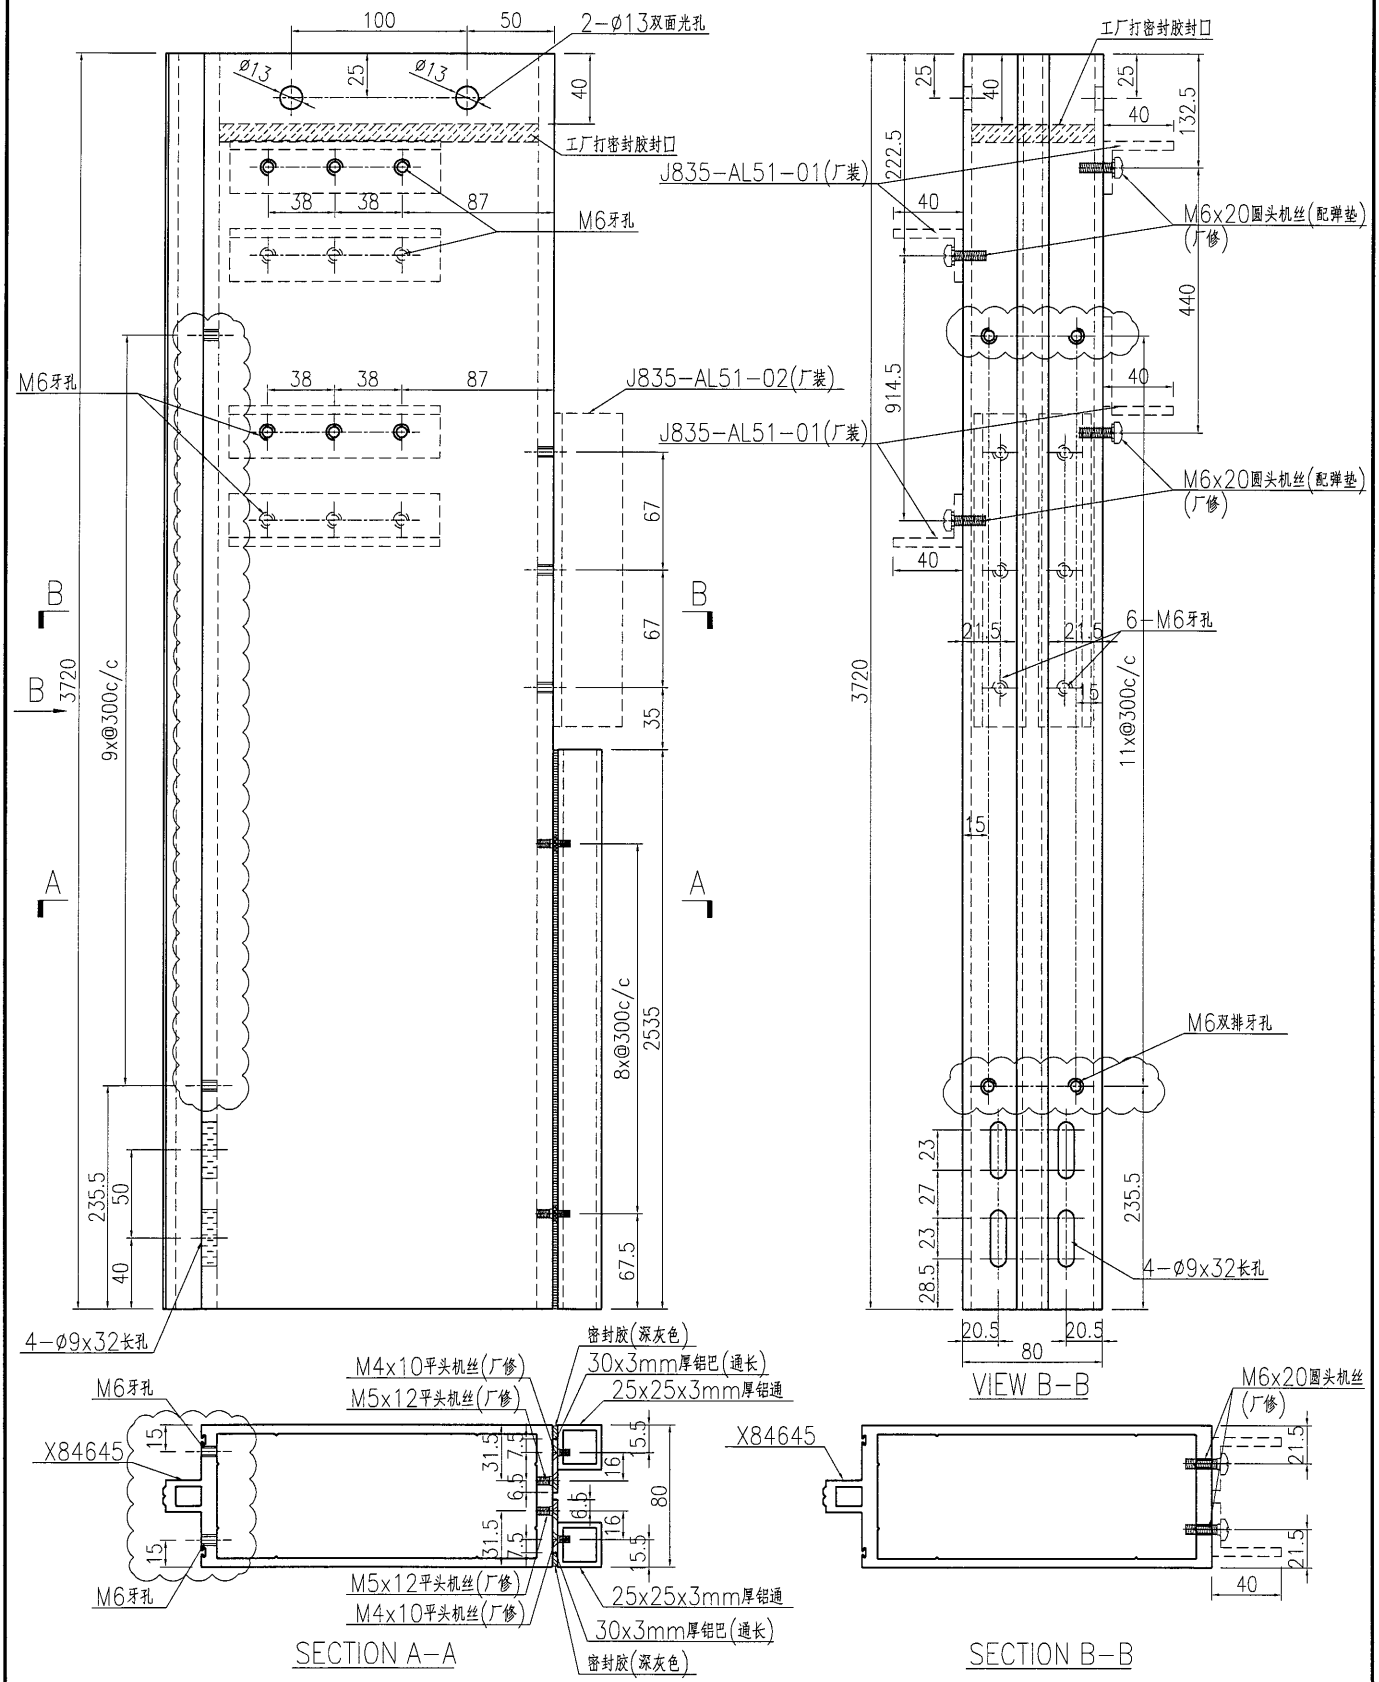

名稱	企料加工圖	制圖	曾建平	2016-12-02	修改	A	B	
材料	X84645+25x25x3mm厚鋁通+3mm厚鋁巴	復核			日期	2016-12-10	2016-12-20	
顏色	PPG UCT515482XL(RY)-3 3 Coats 深灰色	批准			圖號	J835-AL26		

美特鋁質 有限公司
MIDI Aluminium Fabricator Ltd.

工程號	J835	地盤	將軍澳66D平台

产品编号	L(MM)	数量	A	N	M	B	N1	M1	备注
		10							

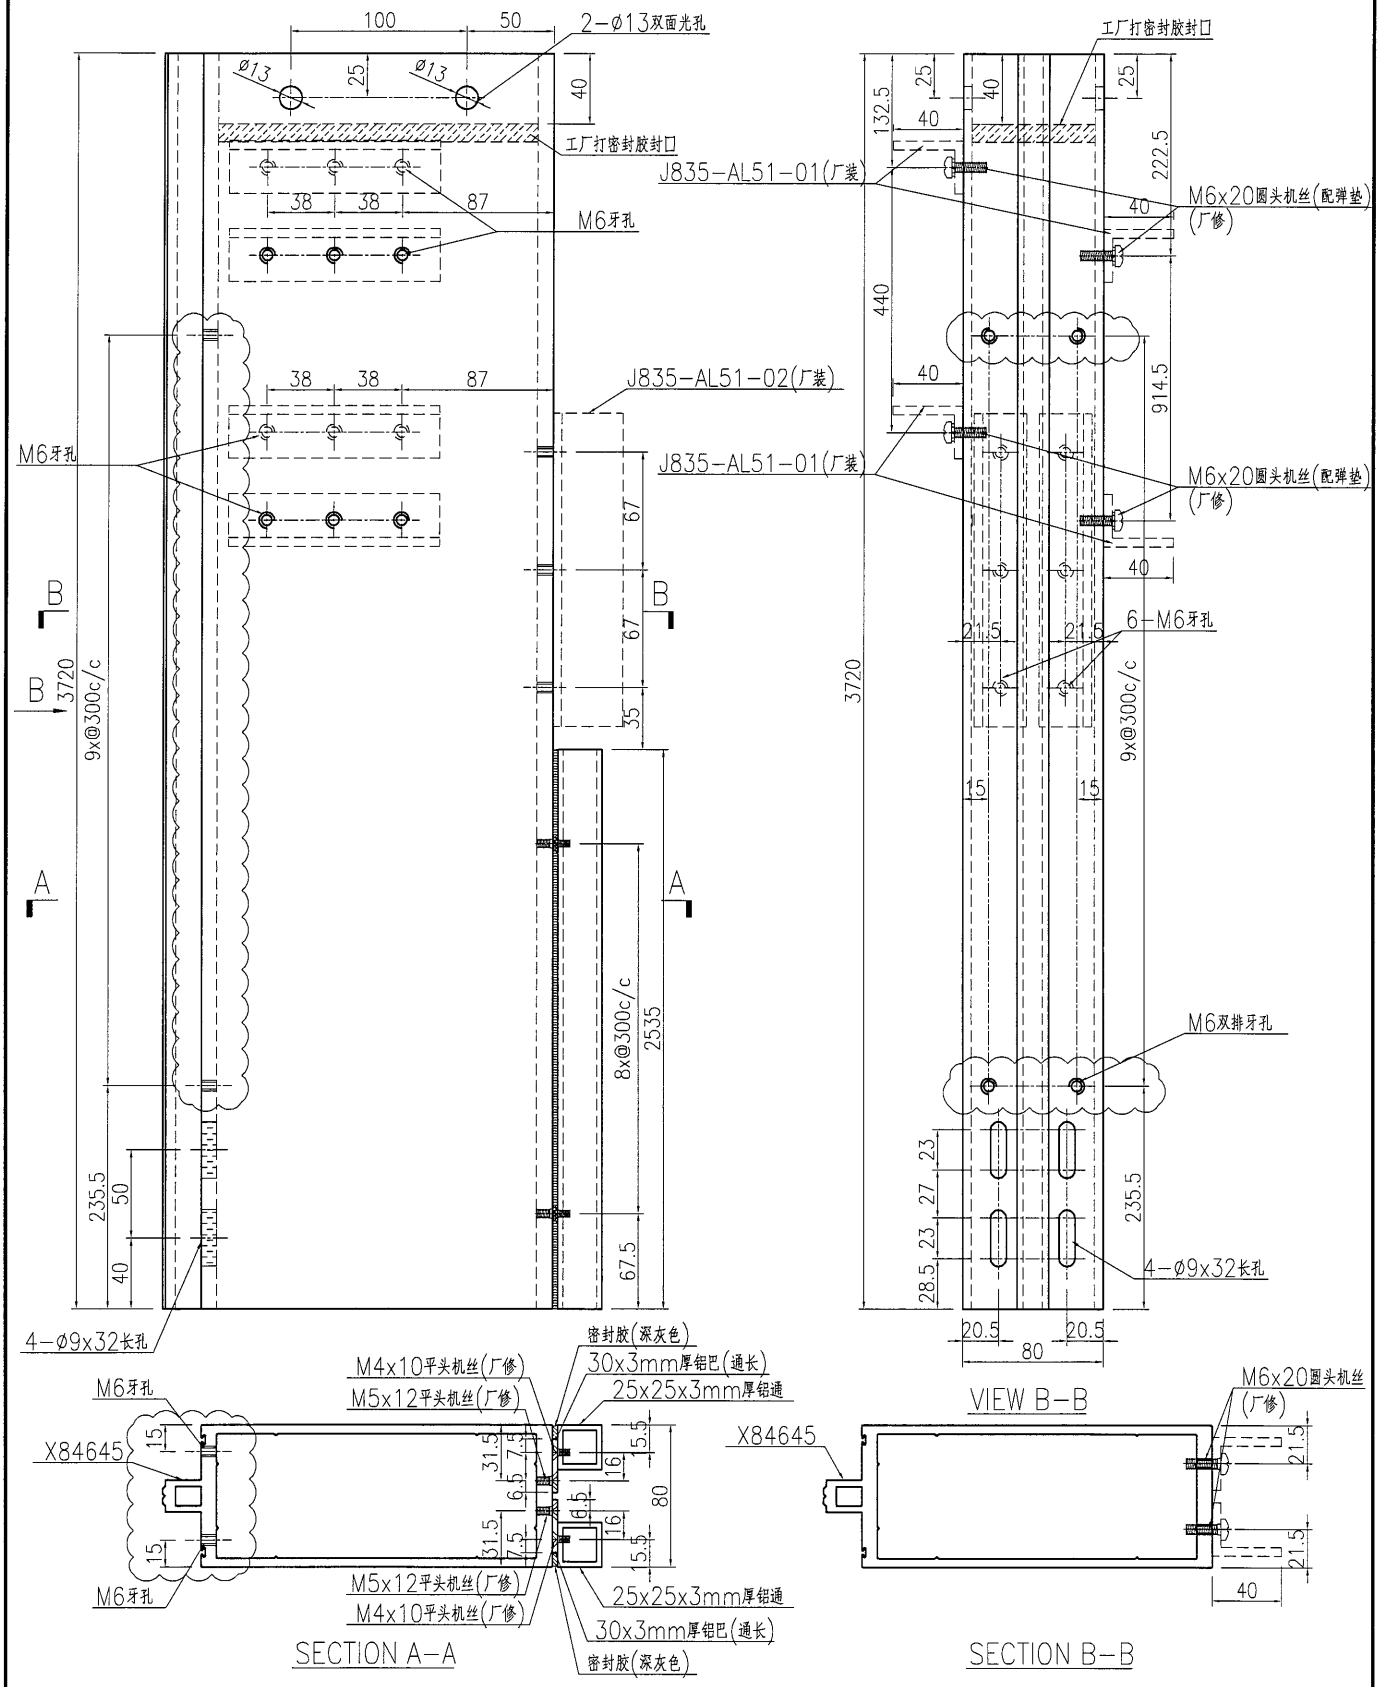

名稱	企料加工圖	制圖	曾建平	2016-12-02	修改	A	B	
材料	X84645+25x25x3mm厚鋁通+3mm厚鋁巴	復核			日期	2016-12-10	2016-12-20	
顏色	PPG UCT515482XL(RY)-3 3 Coats 深灰色	批准			圖號	J835-AL27		

美特鋁質 有限公司
MIDI Aluminium Fabricator Ltd.

工程號	J835	地盤	將軍澳66D平台

产品编号	L(MM)	数量	A	N	M	B	N1	M1	备注
		15							

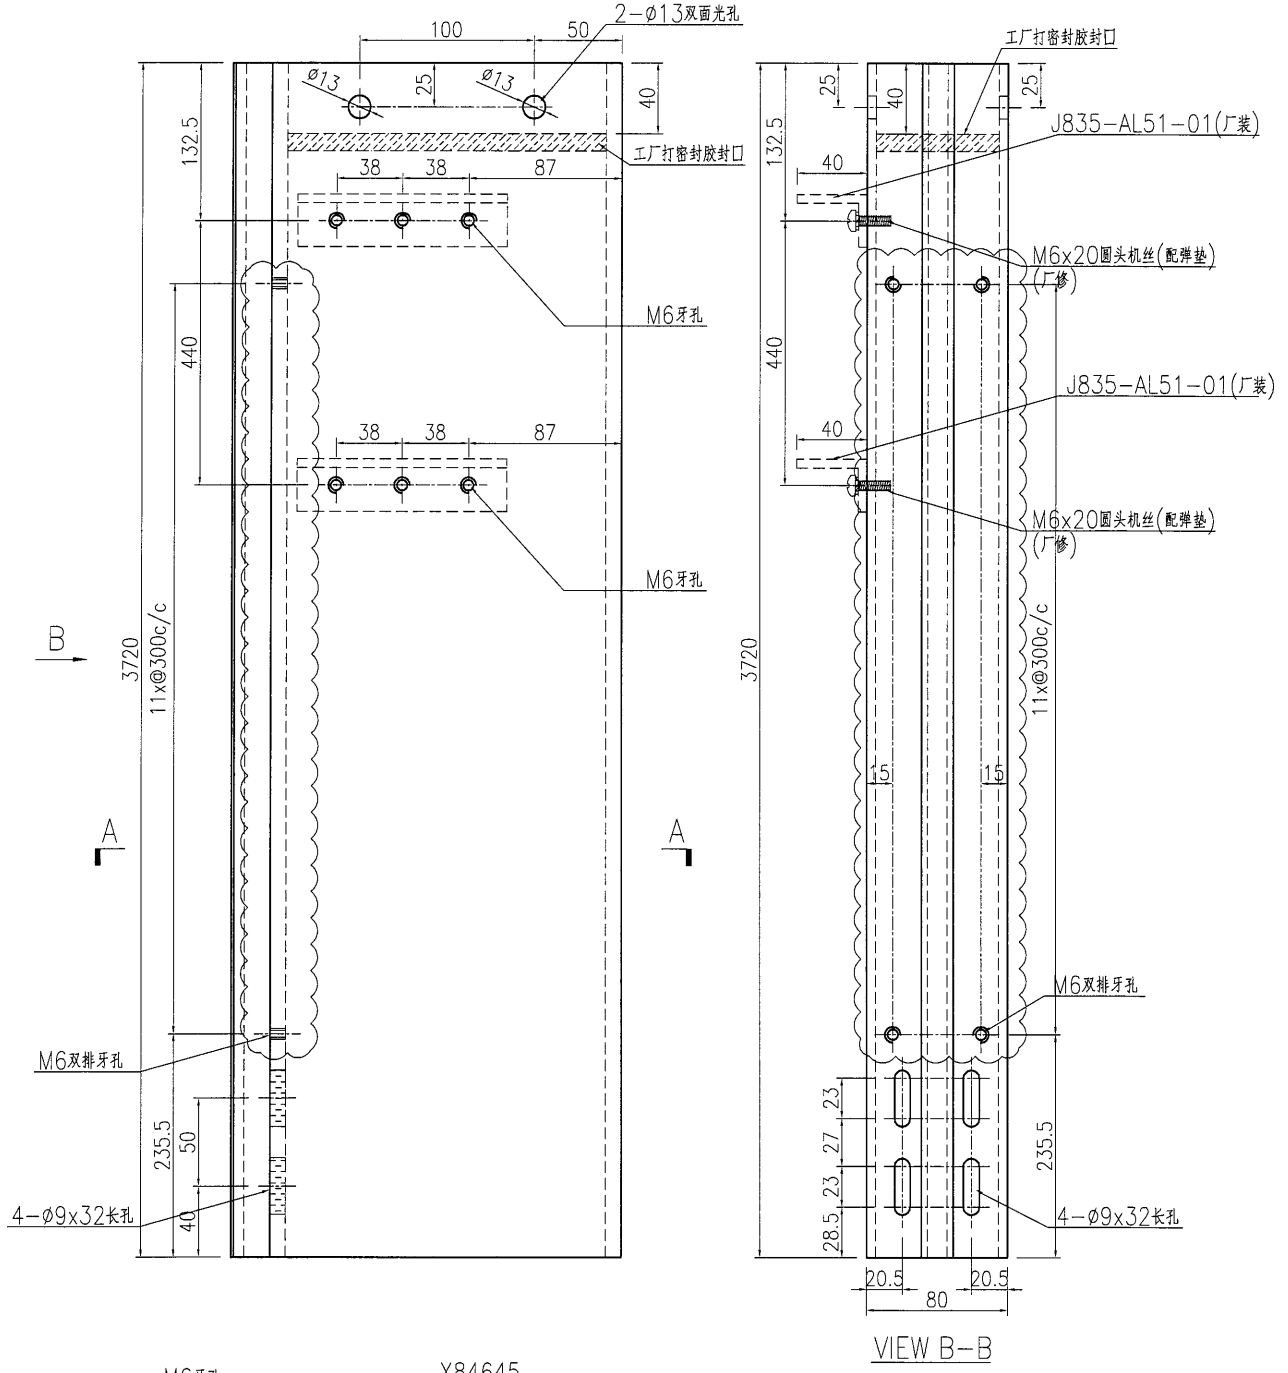

名稱	企料加工圖	制圖	曾建平	2016-12-02	修改	A	B	
材料	X84645	復核			日期	2016-12-10	2016-12-20	
顏色	PPG UCT515482XL(RY)-3 3 Coats 深灰色	批准			圖號	J835-AL28		

EG-DWG3

美特鋁質 有限公司
MIDI Aluminium Fabricator Ltd.

工程號	J835	地盤	將軍澳66D平台

产品编号	L(MM)	数量	A	N	M	B	N1	M1	备注
		15							

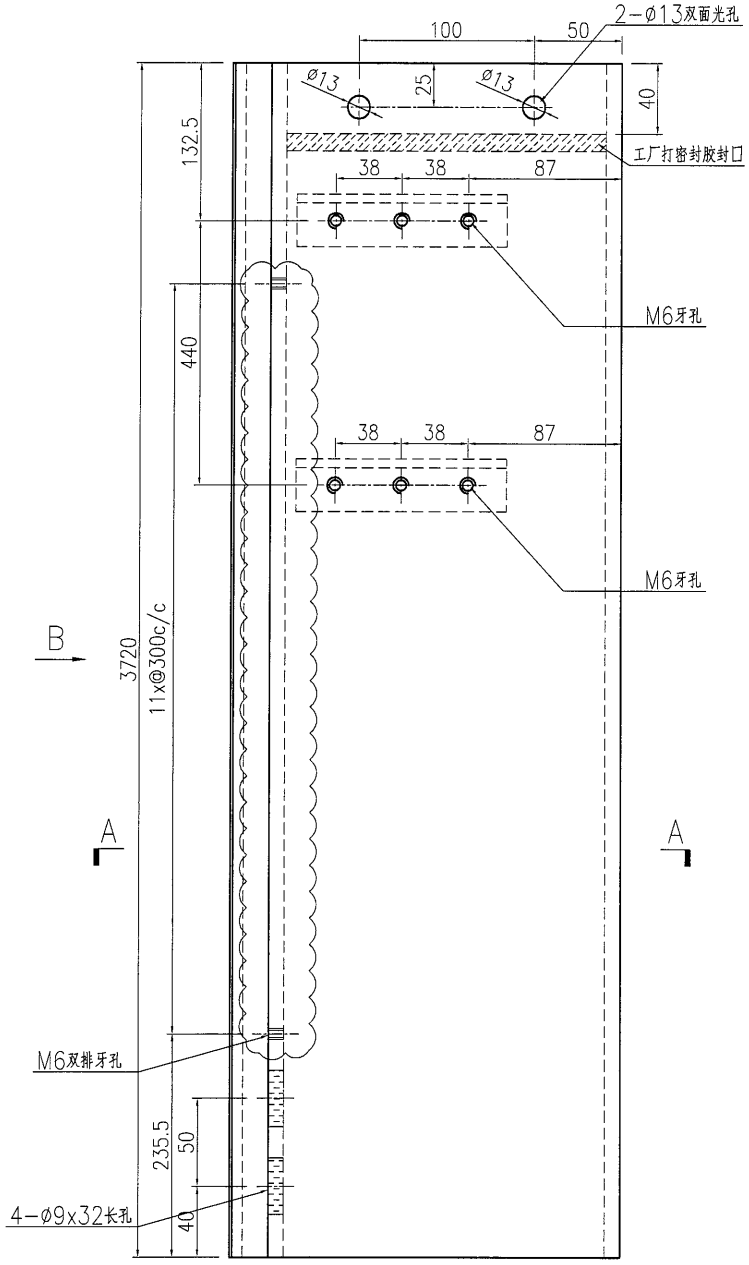

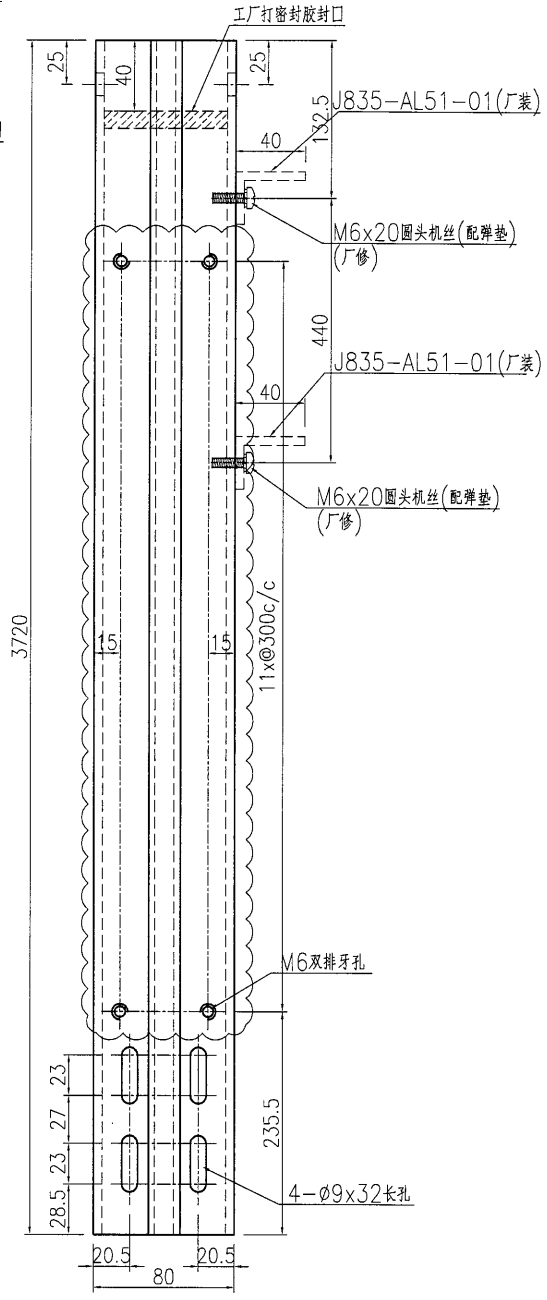

VIEW B-B

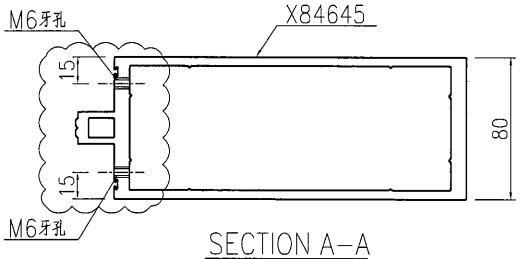

SECTION A-A

名稱	企料加工圖	制圖	曾建平	2016-12-02	修改	A	B	
材料	X84645	復核			日期	2016-12-10	2016-12-20	
顏色	PPG UCT515482XL(RY)-3 3 Coats 深灰色	批准			圖號	J835-AL29		

EG-DWG3

29

美特鋁質 有限公司
MIDI Aluminium Fabricator Ltd.

工程號	J835	地盤	將軍澳66D平台

产品编号	L(MM)	数量	A	N	M	B	N1	M1	备注
		26							

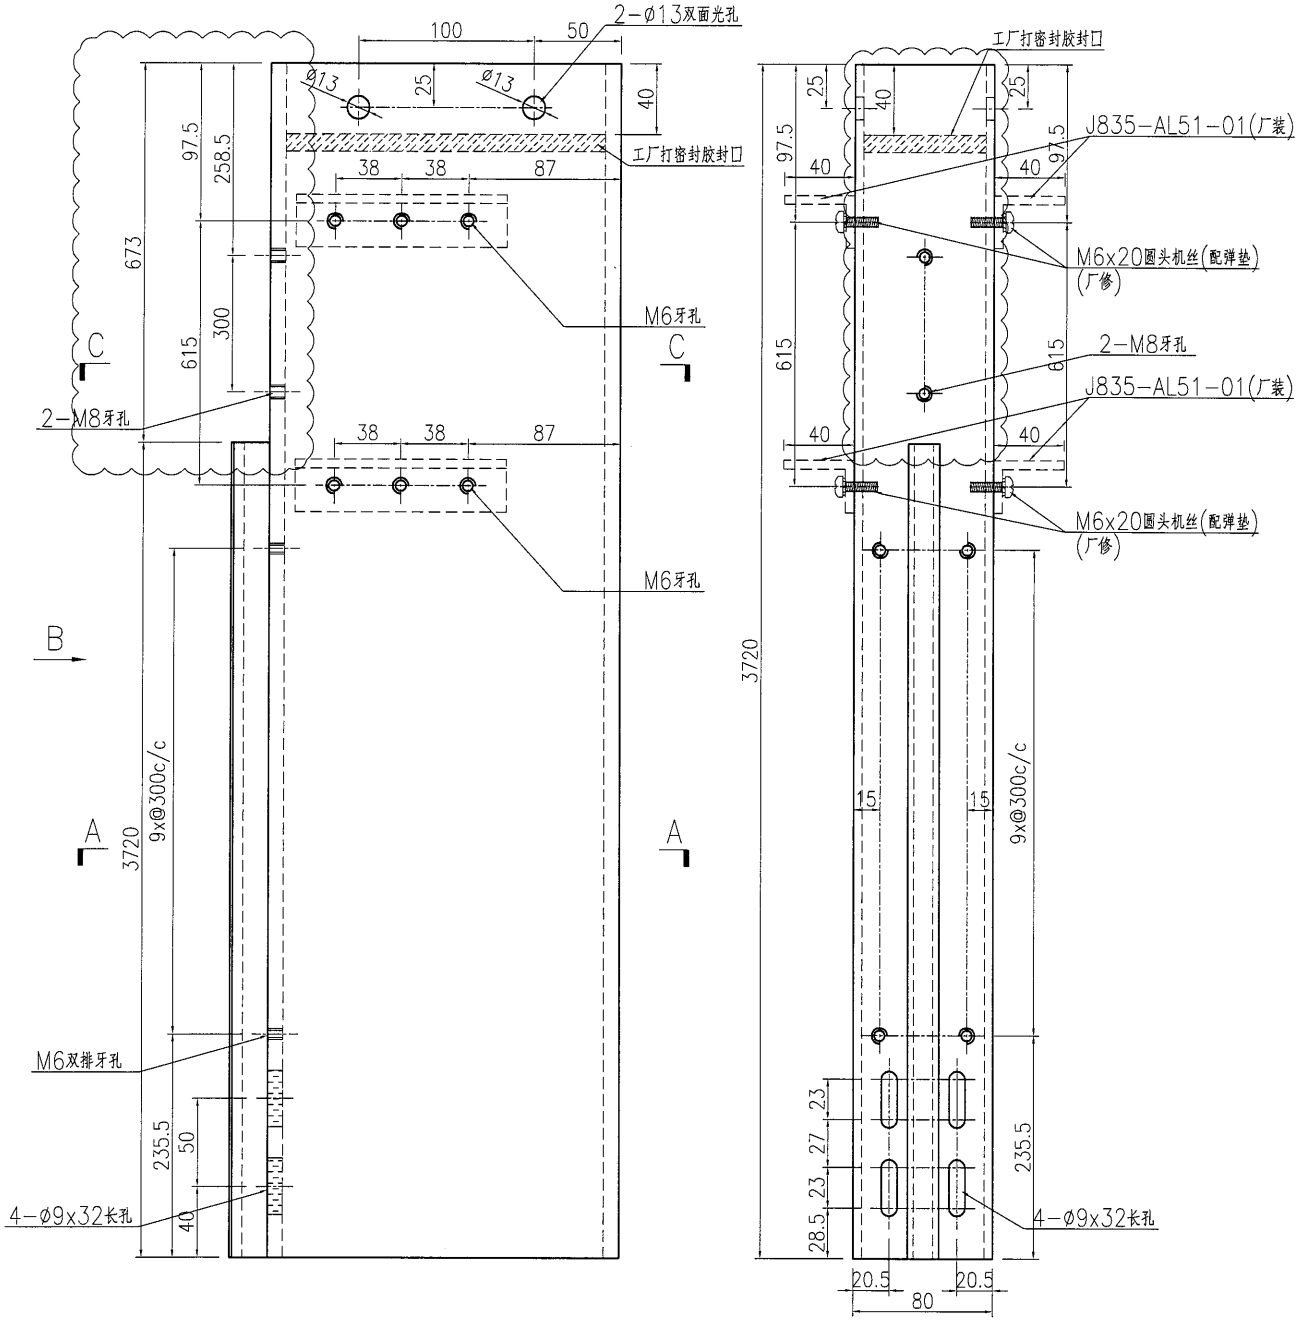

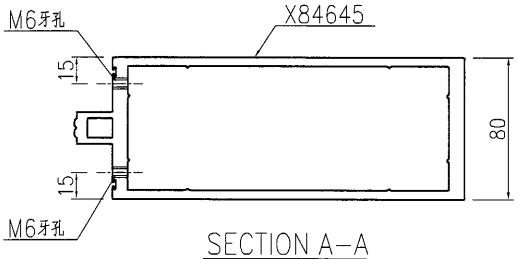

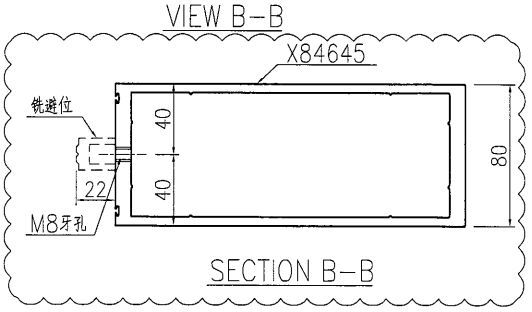

名稱	企料加工圖	制圖	曾建平	2016-12-02	修改	A	B	C
材料	X84645	復核			日期	2016-12-10	2016-12-20	2016-12-23
顏色	PPG UCT515482XL(RY)-3 3 Coats 深灰色	批准			圖號	J835-AL30		

美特鋁質 有限公司
MIDI Aluminium Fabricator Ltd.

工程號	J835	地盤	將軍澳66D平台

产品编号	L(MM)	数量	A	N	M	B	N1	M1	备注
		5							

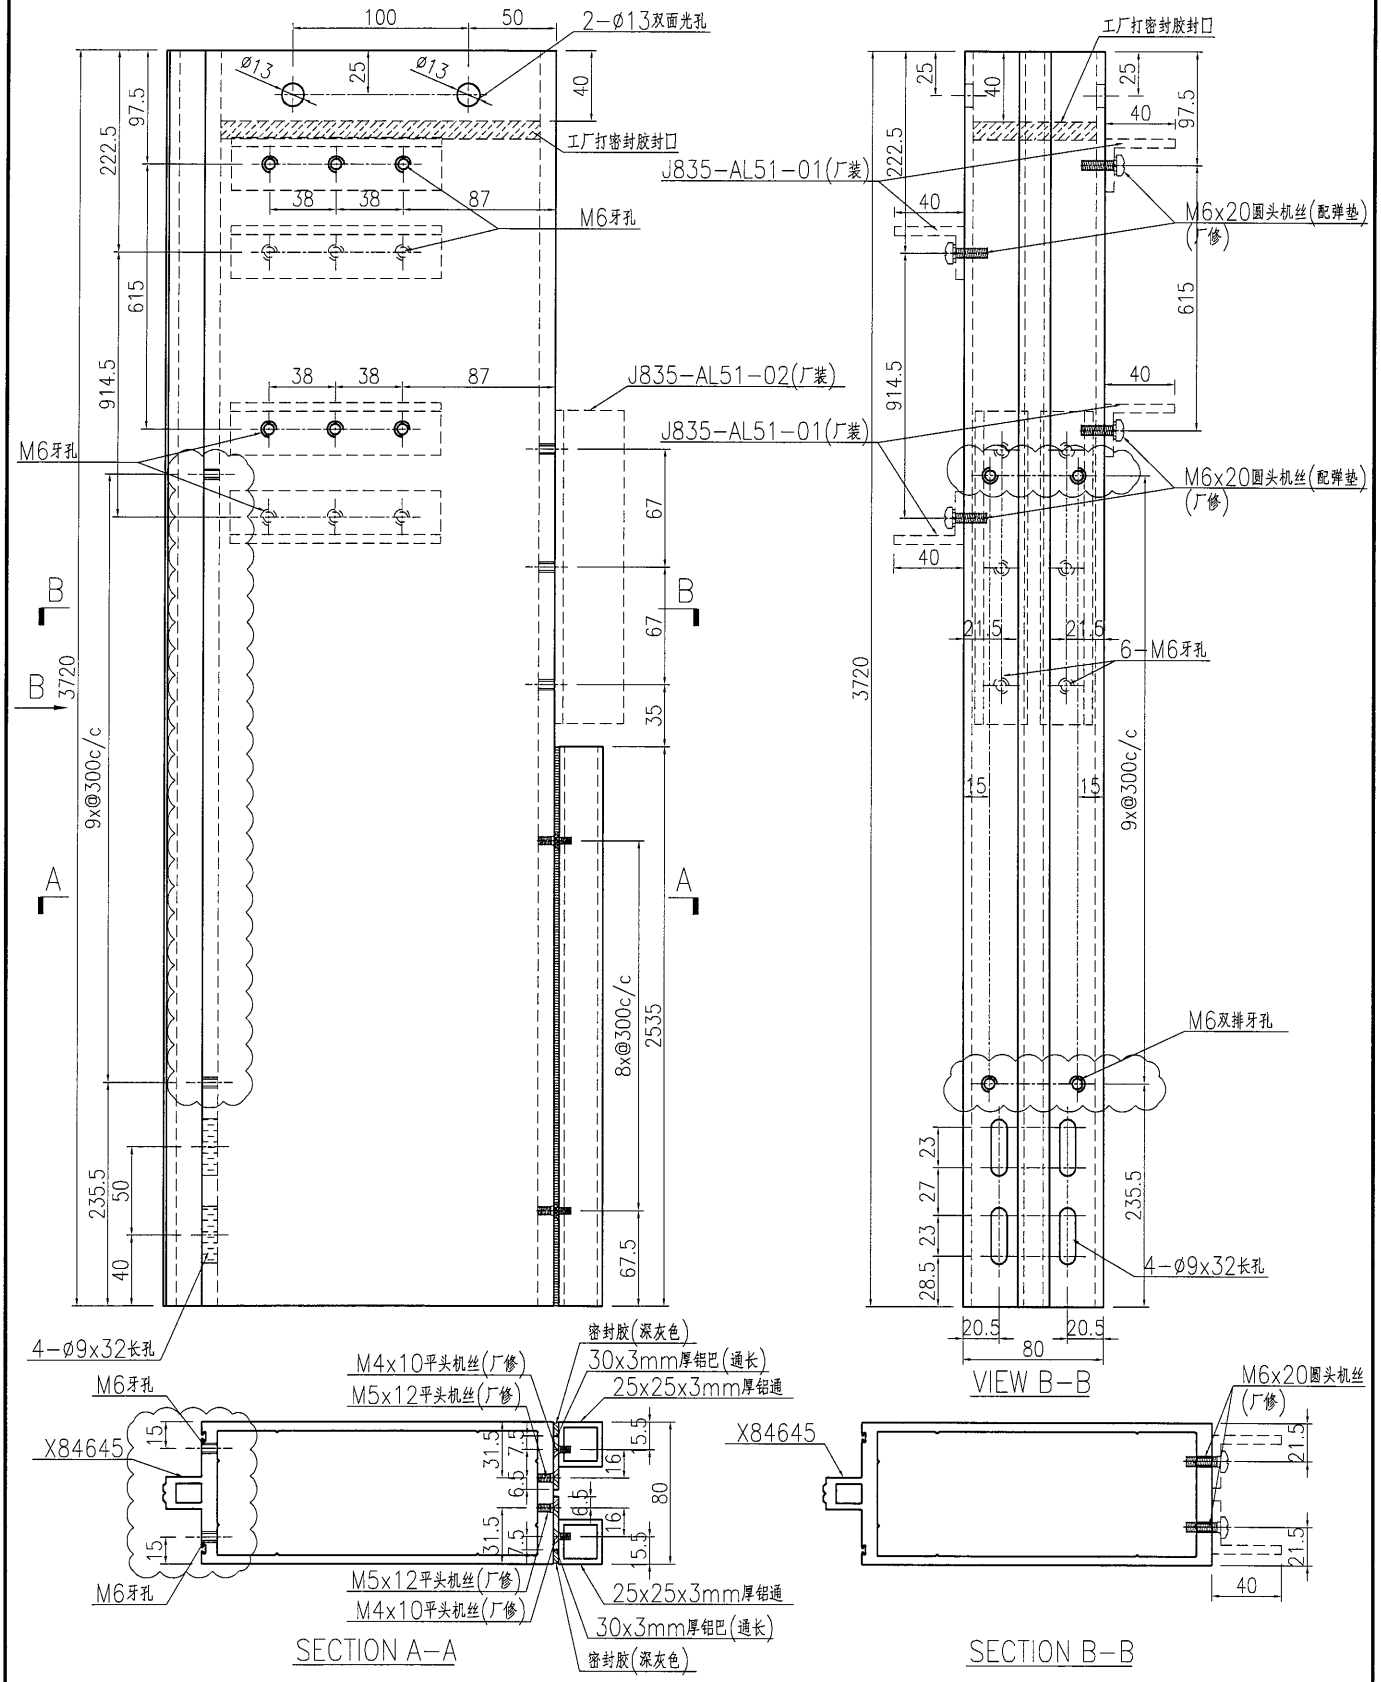

名稱	企料加工圖	制圖	曾建平	2016-12-02	修改	A	B	
材料	X84645+25x25x3mm厚鋁通+3mm厚鋁巴	復核			日期	2016-12-10	2016-12-20	
顏色	PPG UCT515482XL(RY)-3 3 Coats 深灰色	批准			圖號	J835-AL31		

美特鋁質 有限公司
MIDI Aluminium Fabricator Ltd.

工程號	J835	地盤	將軍澳66D平台

产品编号	L(MM)	数量	A	N	M	B	N1	M1	备注
		5							

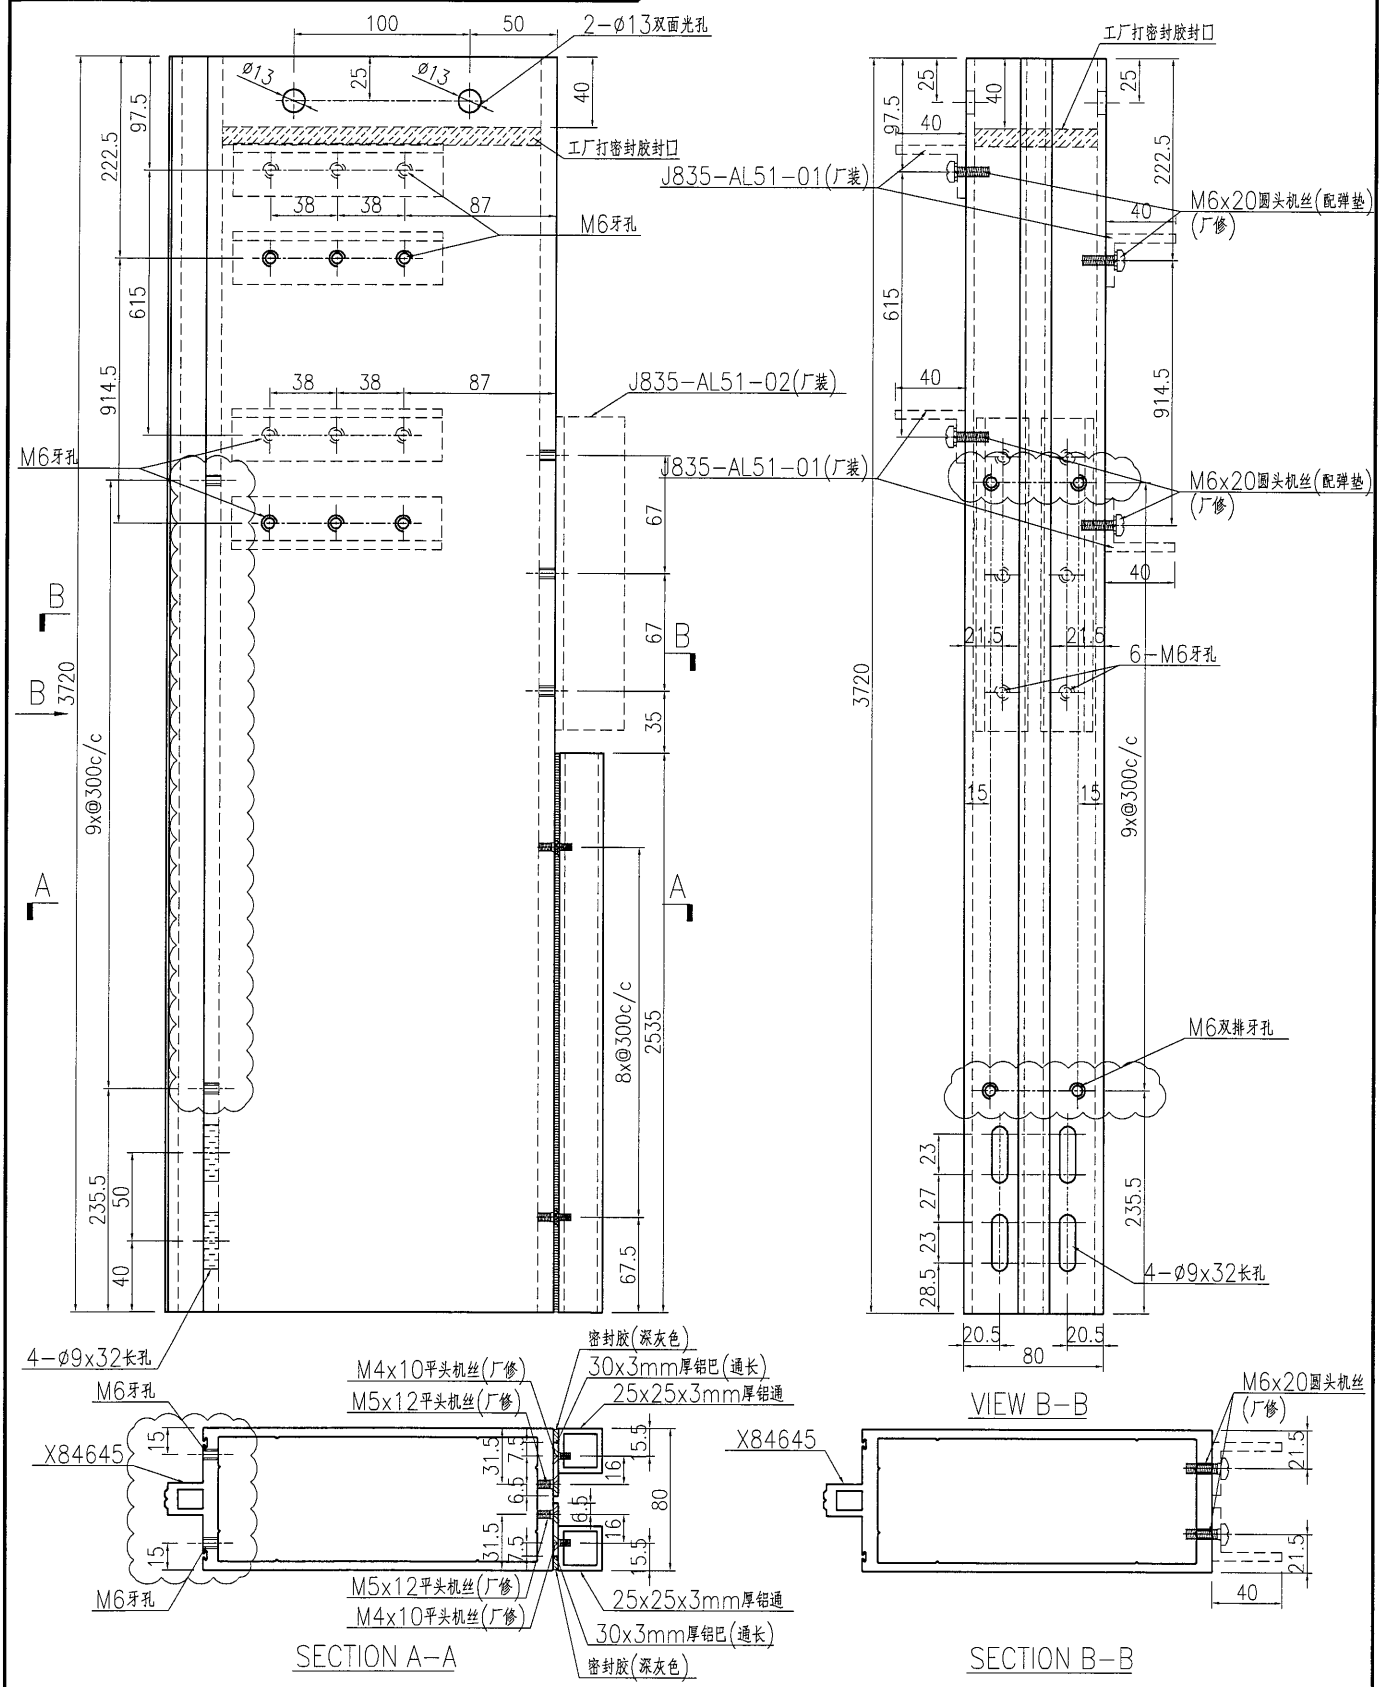

名稱	企料加工圖	制圖	曾建平	2016-12-02	修改	A	B	
材料	X84645+25x25x3mm厚鋁通+3mm厚鋁巴	復核			日期	2016-12-10	2016-12-20	
顏色	PPG UCT515482XL(RY)-3 3 Coats 深灰色	批准			圖號	J835-AL32		

EG-DWG3

美特鋁質 有限公司
MIDI Aluminium Fabricator Ltd.

工程號	J835	地盤	將軍澳66D平台

产品编号	L(MM)	数量	A	N	M	B	N1	M1	备注
		1							

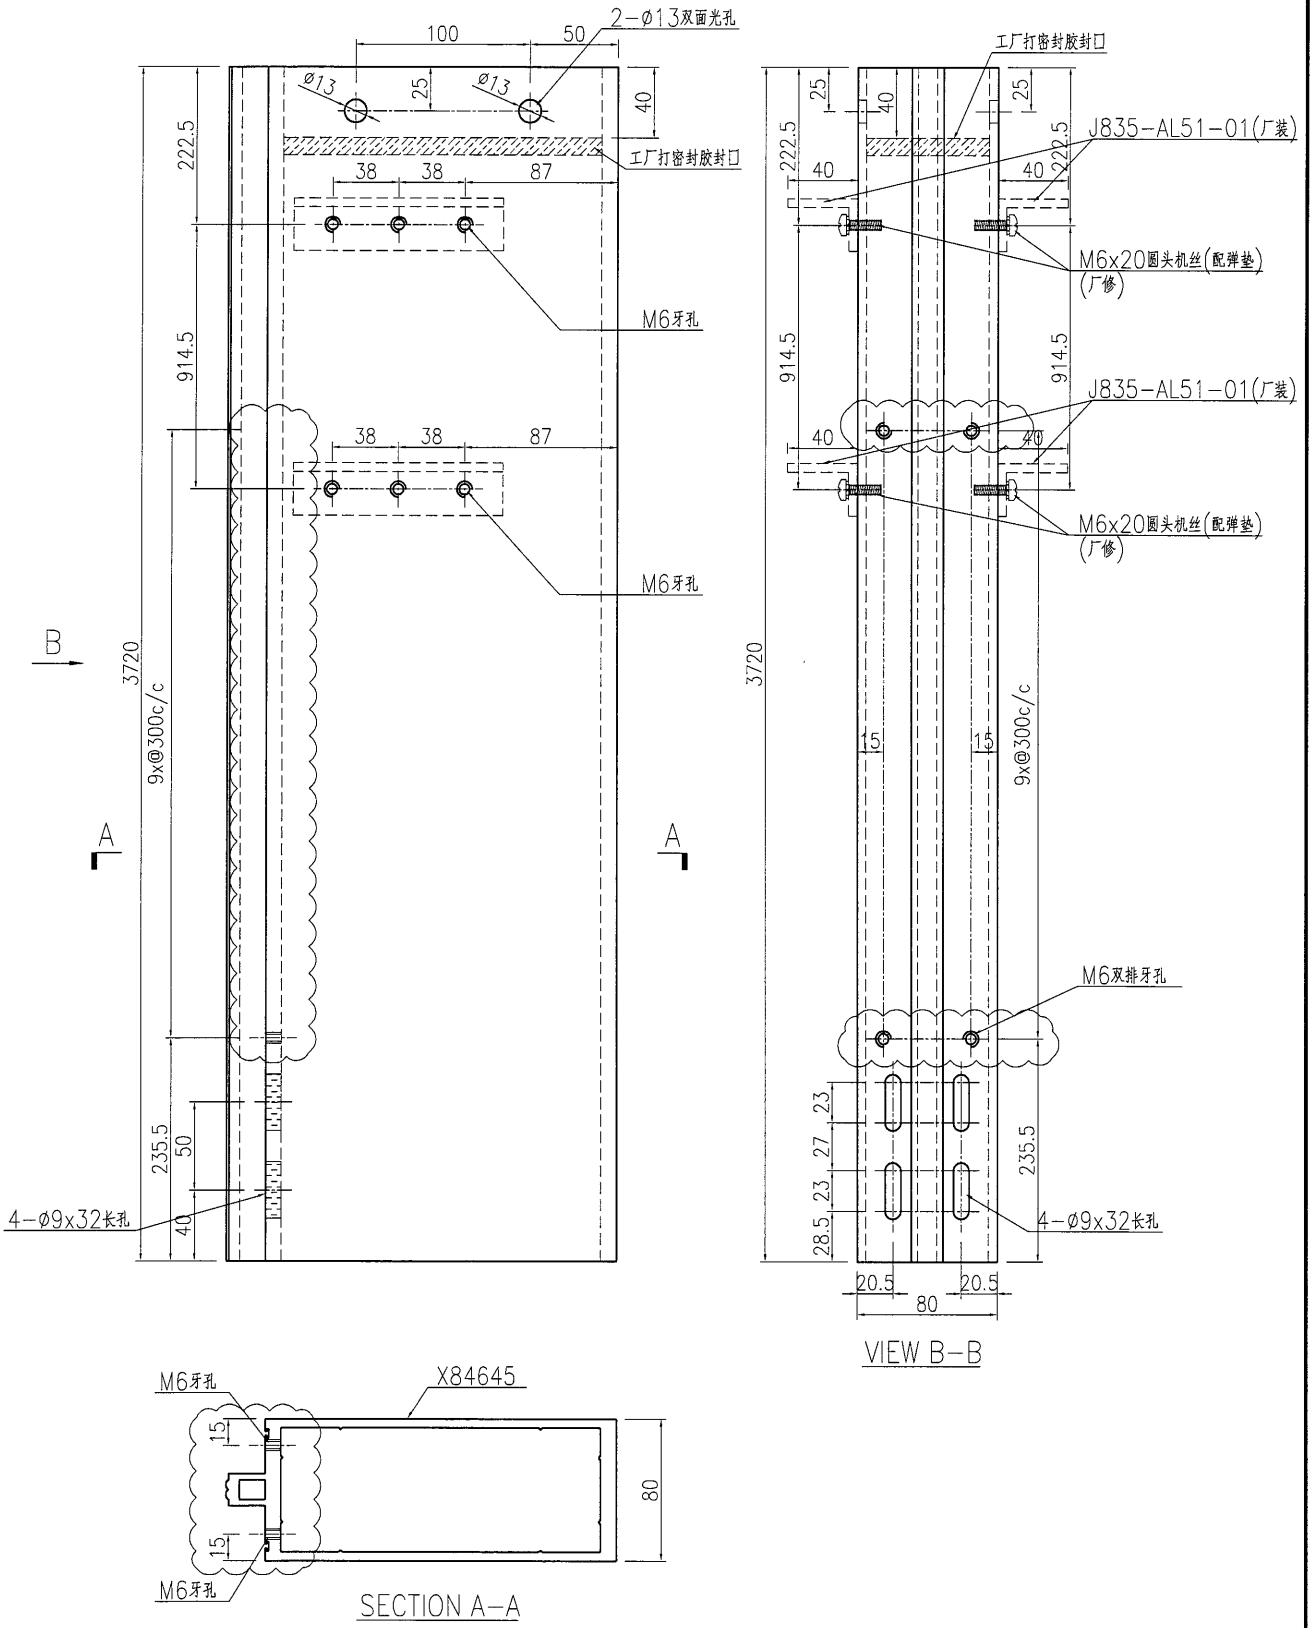

名稱	企料加工圖	制圖	曾建平	2016-12-02	修改	A	B	
材料	X84645	復核			日期	2016-12-10	2016-12-20	
顏色	PPG UCT515482XL(RY)-3 3 Coats 深灰色	批准			圖號	J835-AL33		

EG-DWG3

美特鋁質 有限公司
MIDI Aluminium Fabricator Ltd.

工程號	J835	地盤	將軍澳66D平台

产品编号	L(MM)	数量	A	N	M	B	N1	M1	备注
		1							

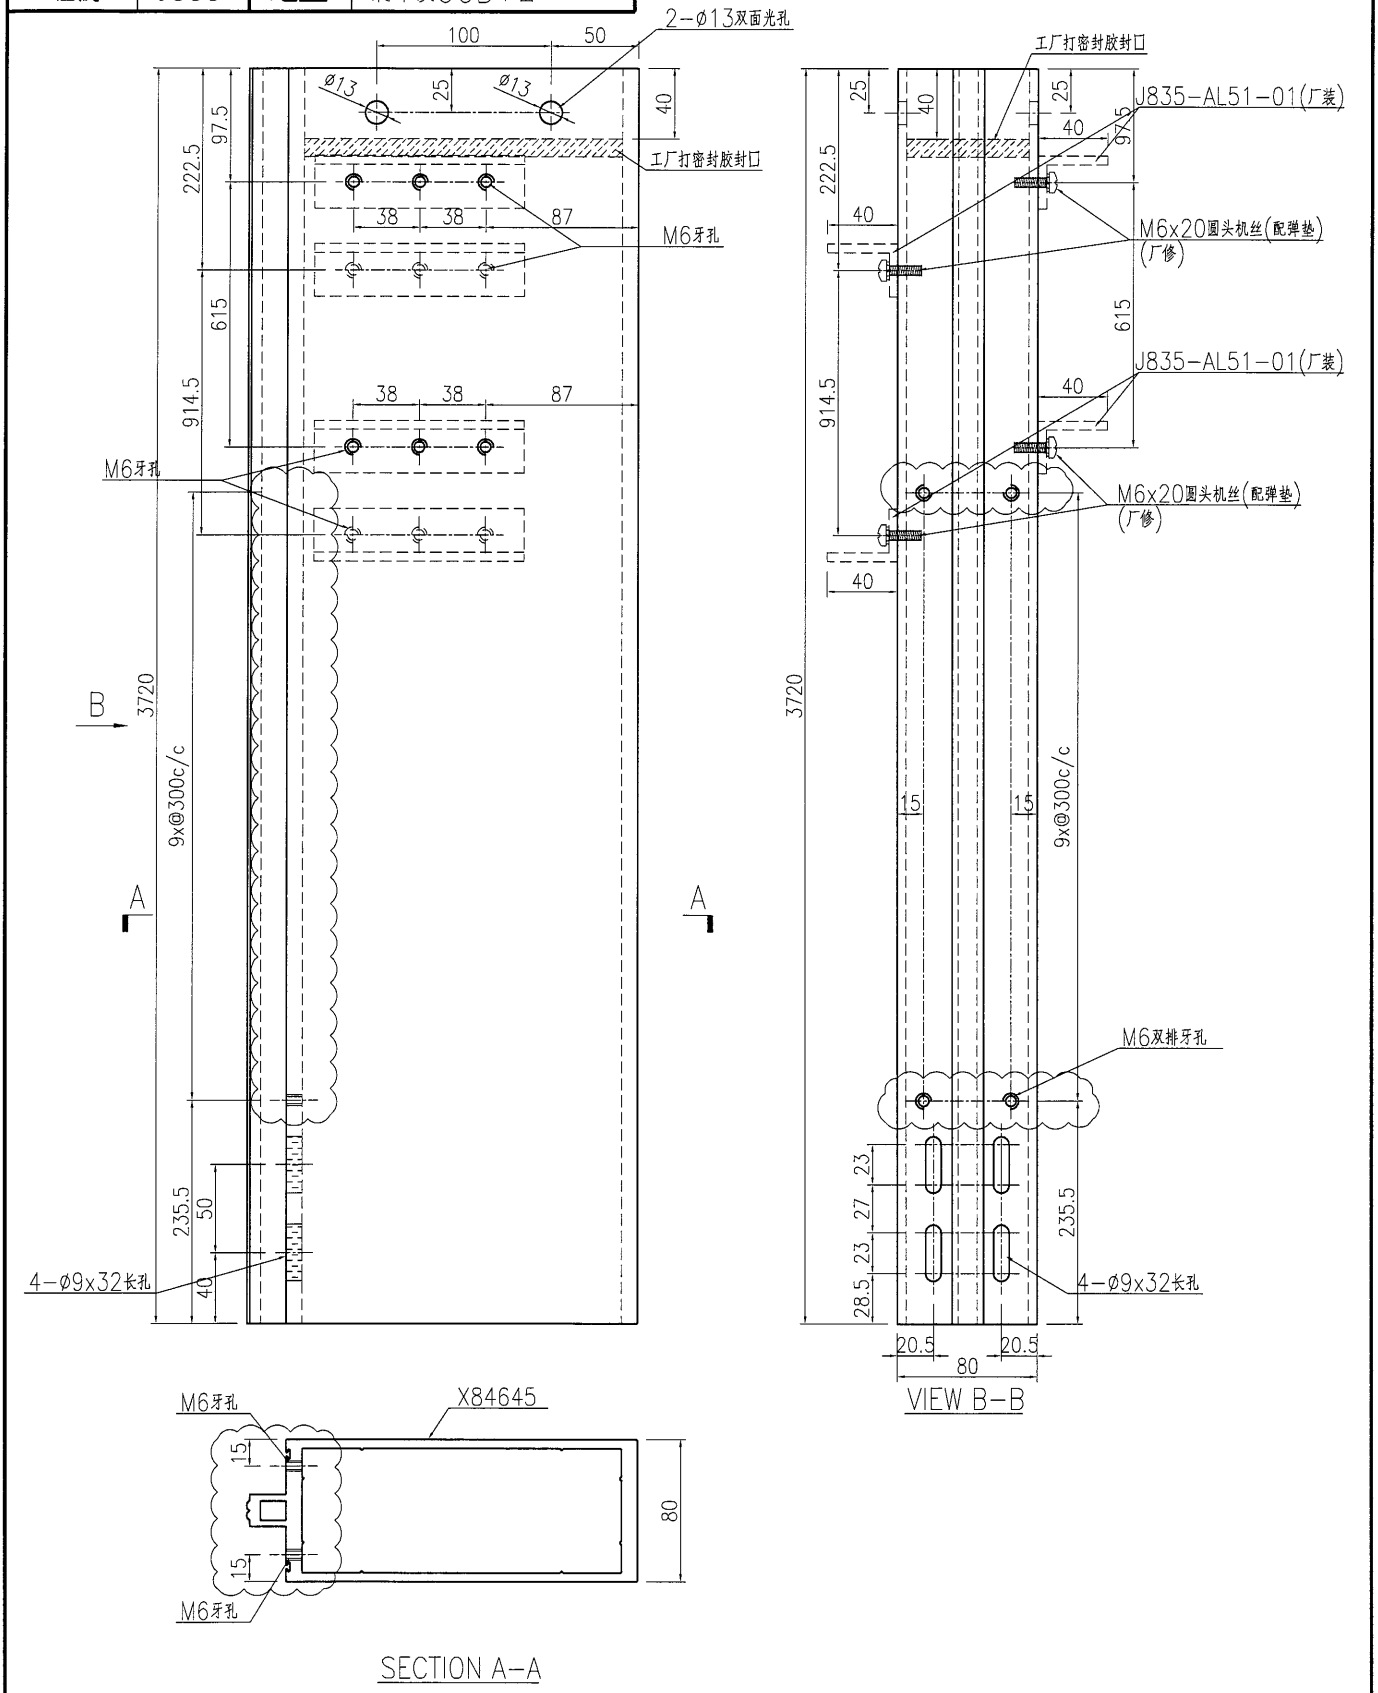

名稱	企料加工圖	制圖	曾建平	2016-12-02	修改	A	B	
材料	X84645	復核			日期	2016-12-10	2016-12-20	
顏色	PPG UCT515482XL(RY)-3 3 Coats 深灰色	批准			圖號	J835-AL34		

美特鋁質 有限公司
MIDI Aluminium Fabricator Ltd.

工程號	J835	地盤	將軍澳66D平台

产品编号	L(MM)	数量	A	N	M	B	N1	M1	备注
		1							

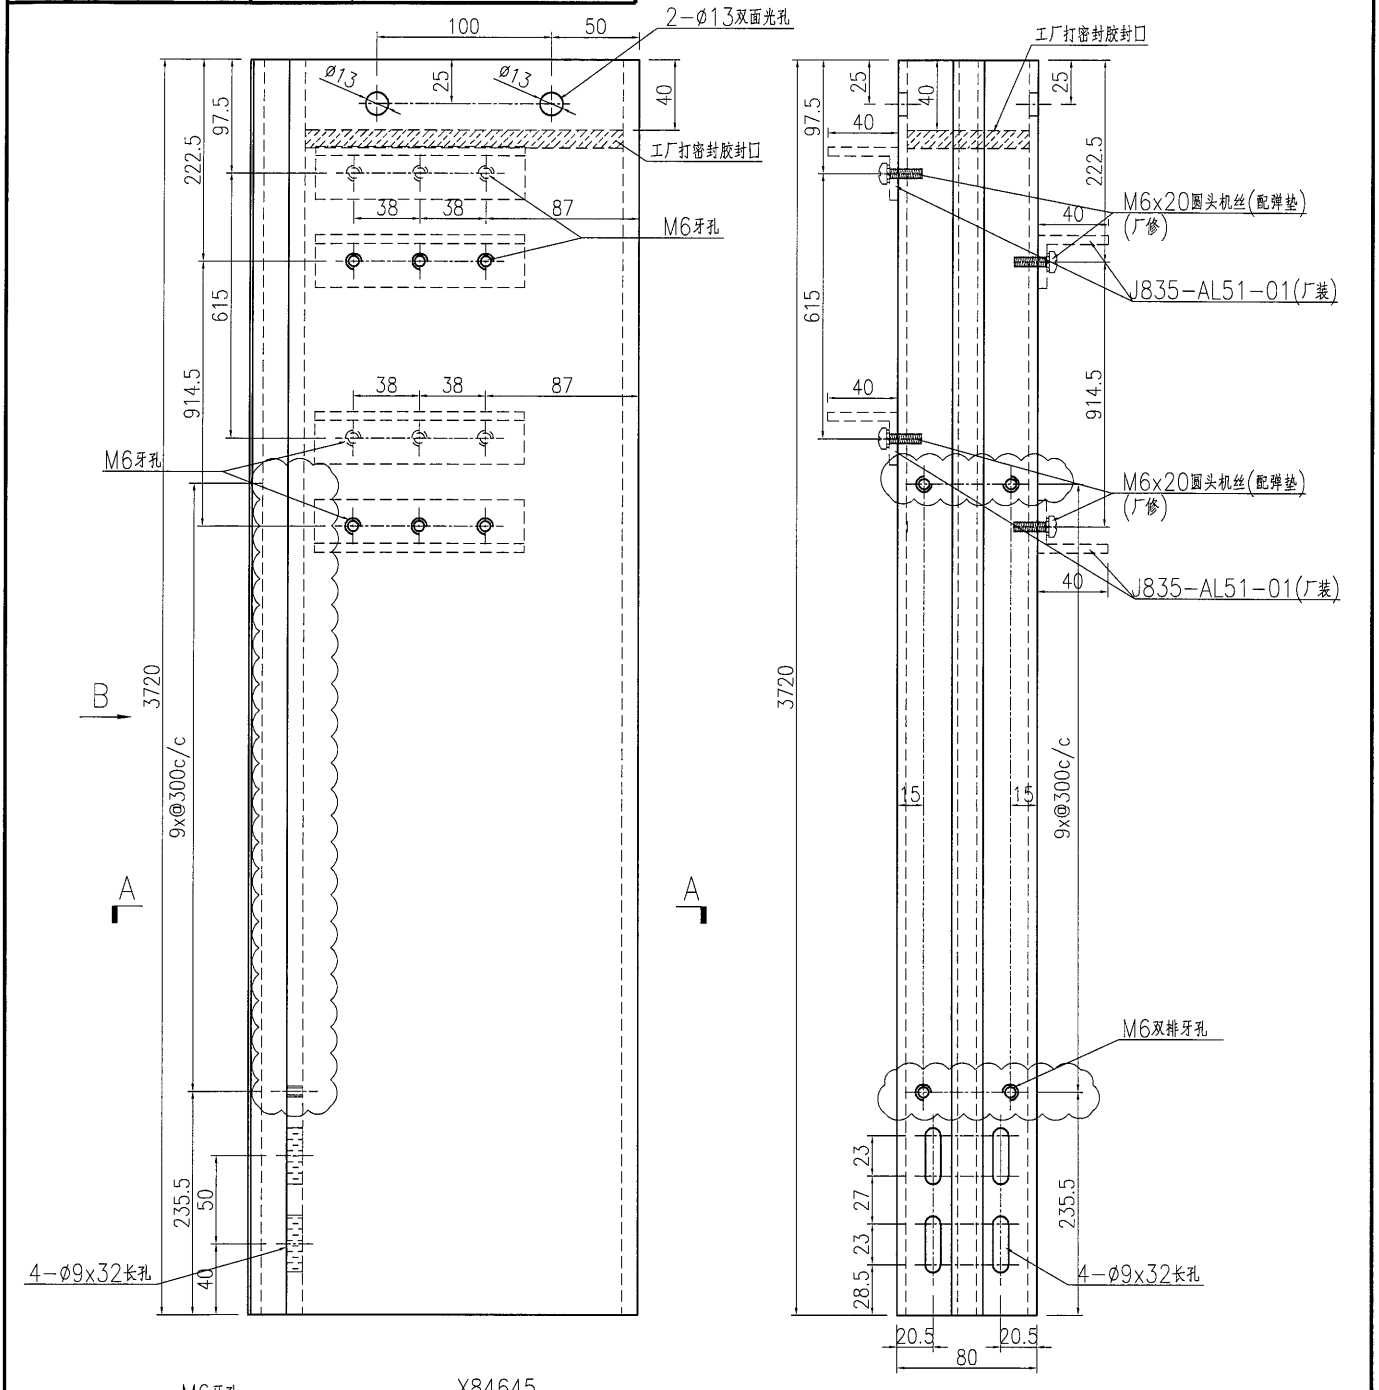

VIEW B-B

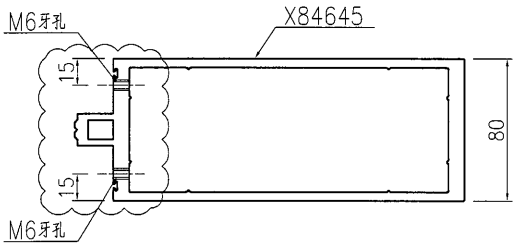

SECTION A-A

名稱	企料加工圖	制圖	曾建平	2016-12-02	修改	A	B	
材料	X84645	復核			日期	2016-12-10	2016-12-20	
顏色	PPG UCT515482XL(RY)-3 3 Coats 深灰色	批准			圖號	J835-AL35		

EG-DWG3

3.5

美特鋁質 有限公司
MIDI Aluminium Fabricator Ltd.

工程號	J835	地盤	將軍澳66D平台

产品编号	L(MM)	数量	A	N	M	B	N1	M1	备注
		1							

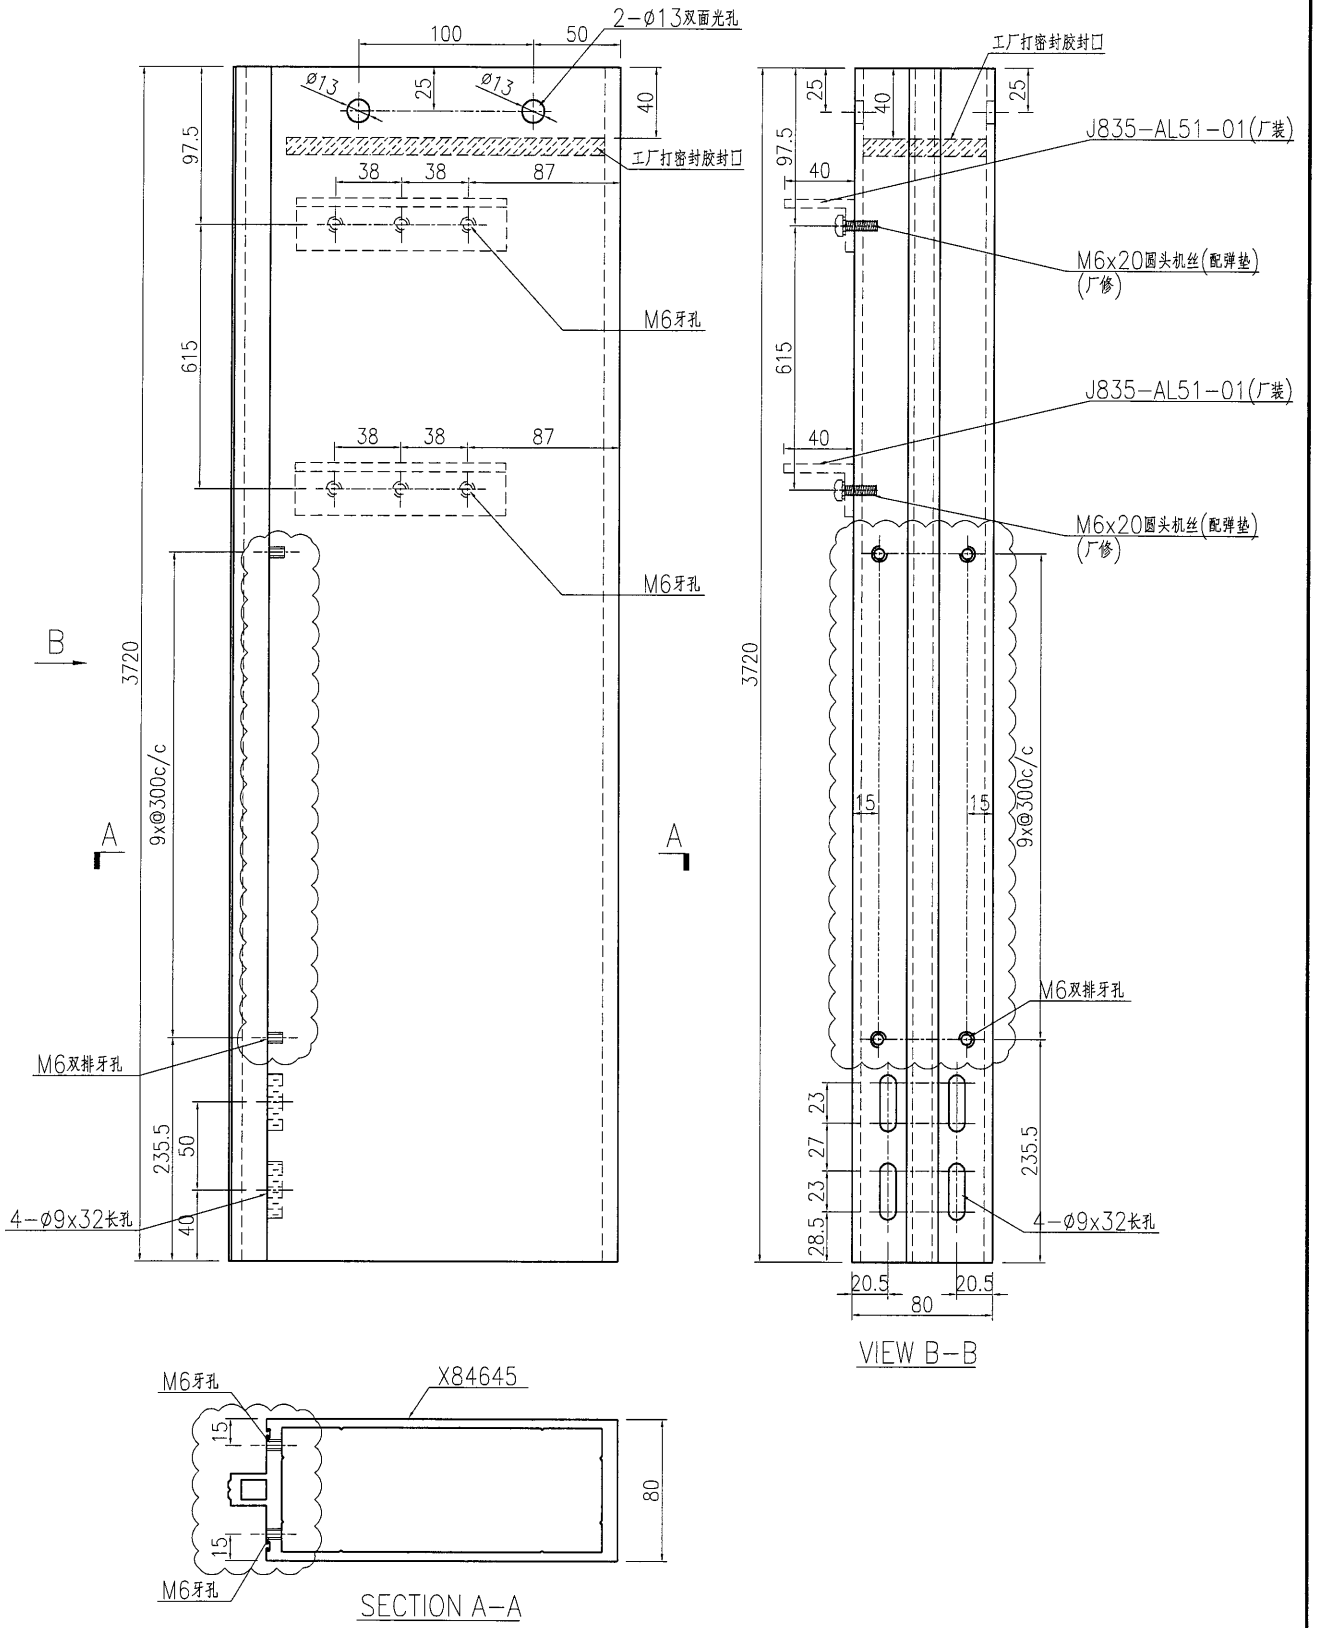

名稱	企料加工圖	制圖	曾建平	2016-12-02	修改	A	B	
材料	X84645	復核			日期	2016-12-10	2016-12-20	
顏色	PPG UCT515482XL(RY)-3 3 Coats 深灰色	批准			圖號	J835-AL36		

EG-DWG3

美特鋁質 有限公司
MIDI Aluminium Fabricator Ltd.

工程號	J835	地盤	將軍澳66D平台

产品编号	L(MM)	数量	A	N	M	B	N1	M1	备注
		1							

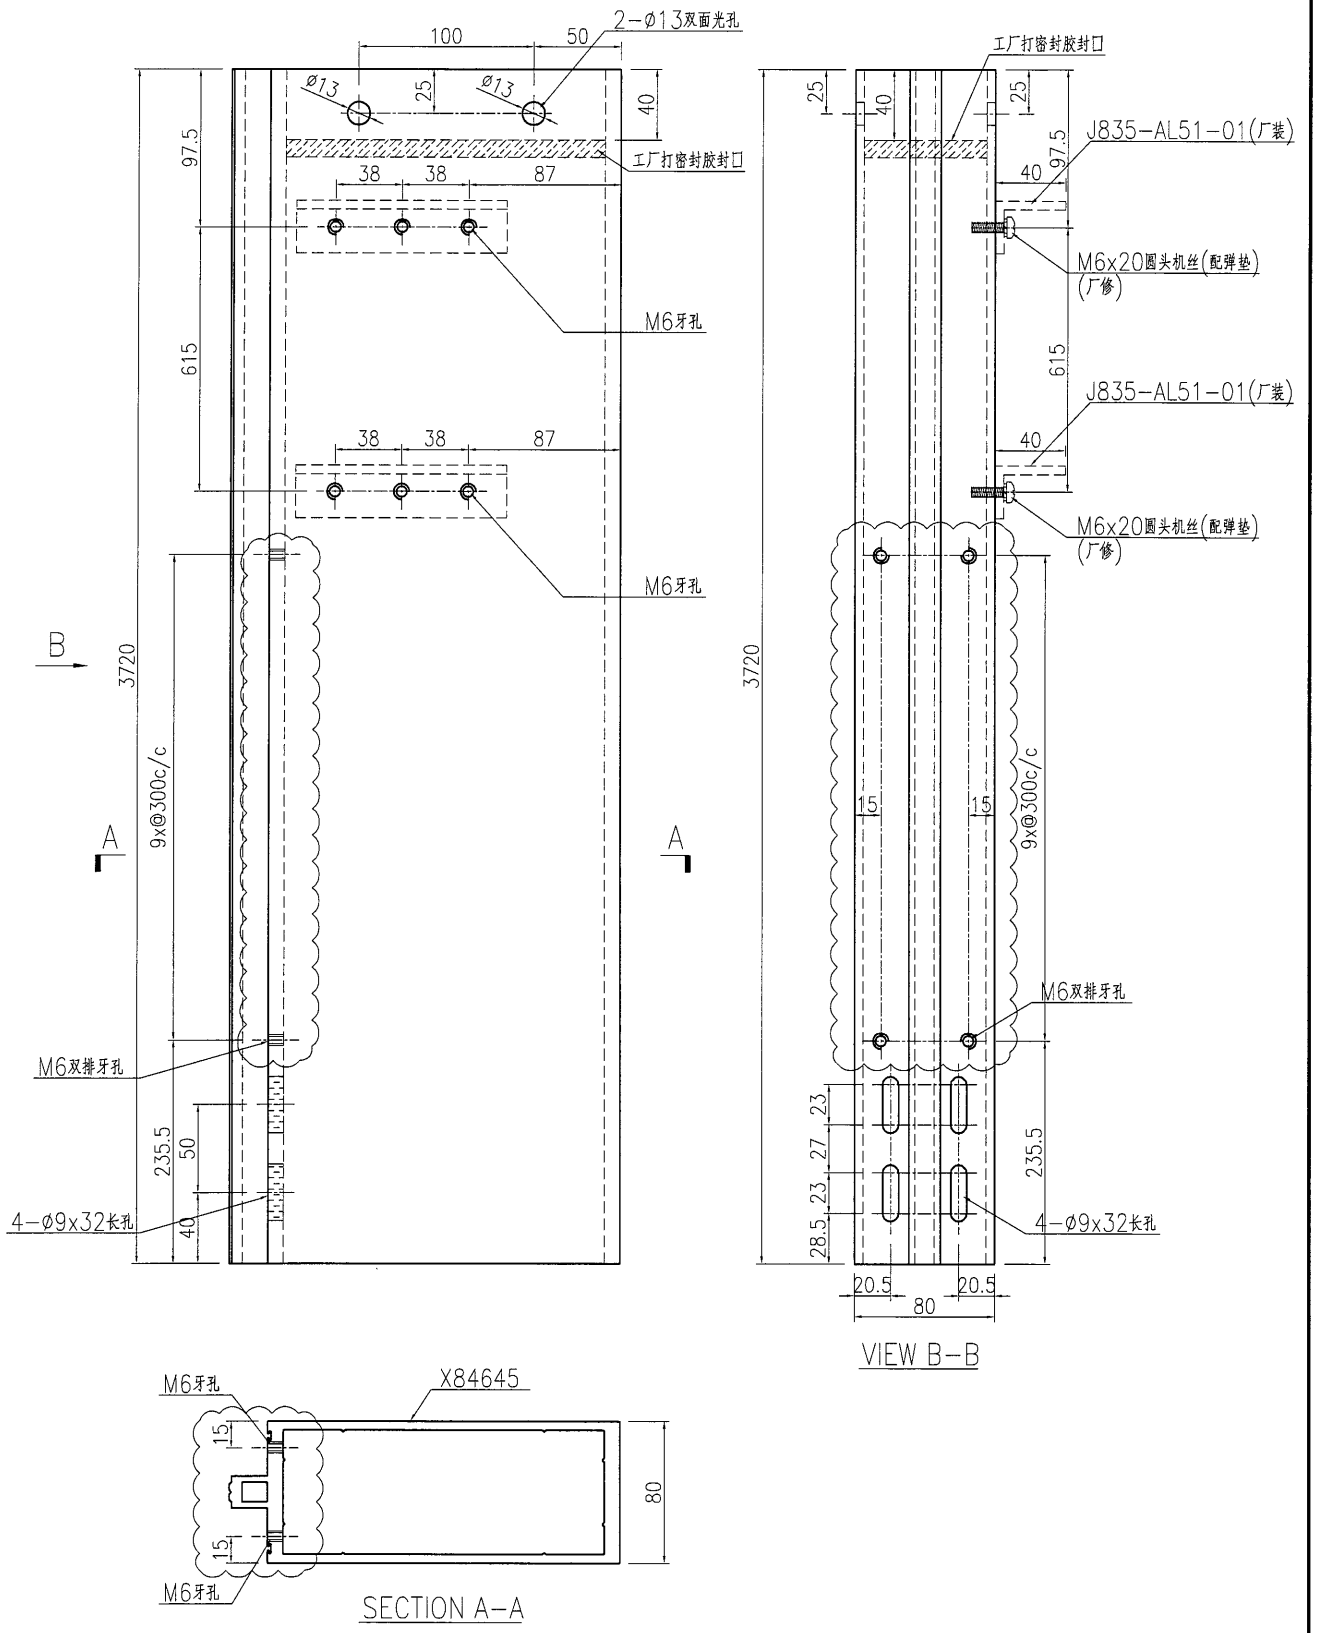

名稱	企料加工圖	制圖	曾建平	2016-12-02	修改	A	B	
材料	X84645	復核			日期	2016-12-10	2016-12-20	
顏色	PPG UCT515482XL(RY)-3 3 Coats 深灰色	批准			圖號	J835-AL37		

美特鋁質 有限公司
MIDI Aluminium Fabricator Ltd.

工程號	J835	地盤	將軍澳66D平台

产品编号	L(MM)	数量	A	N	M	B	N1	M1	备注
		15							

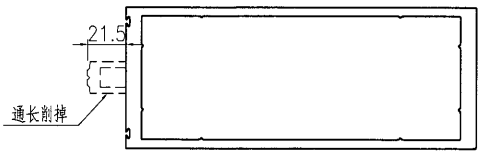

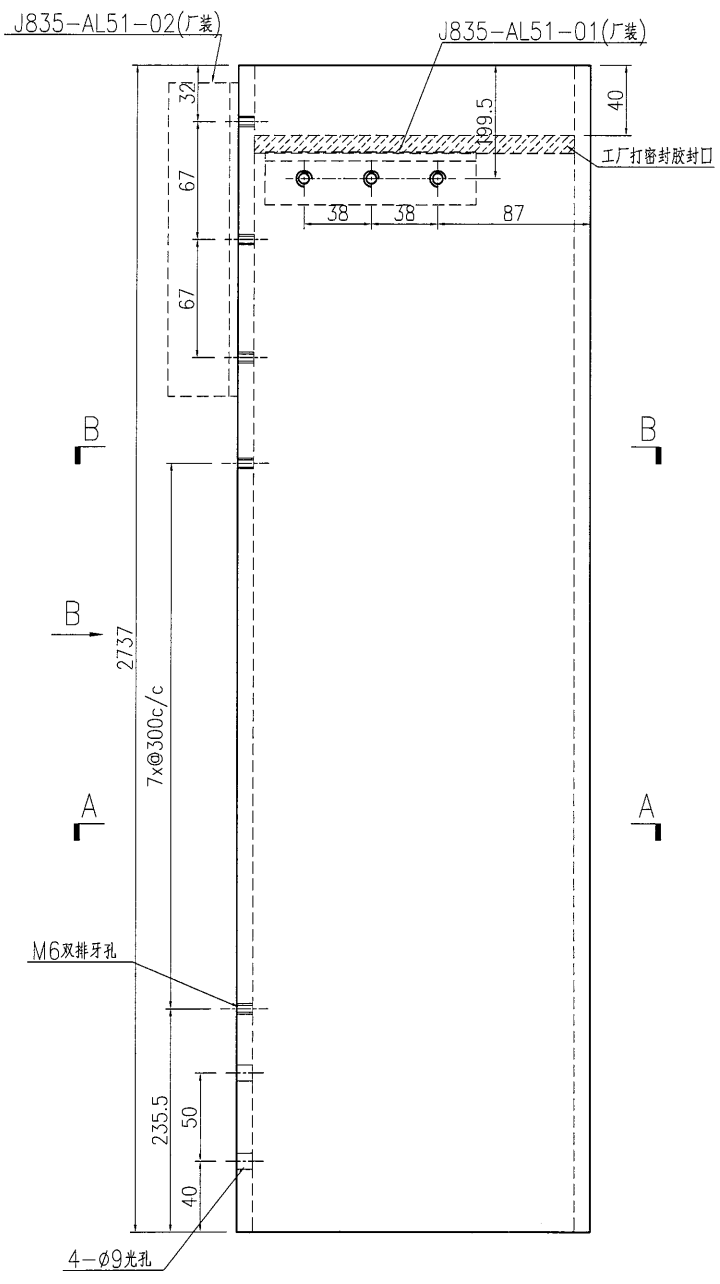

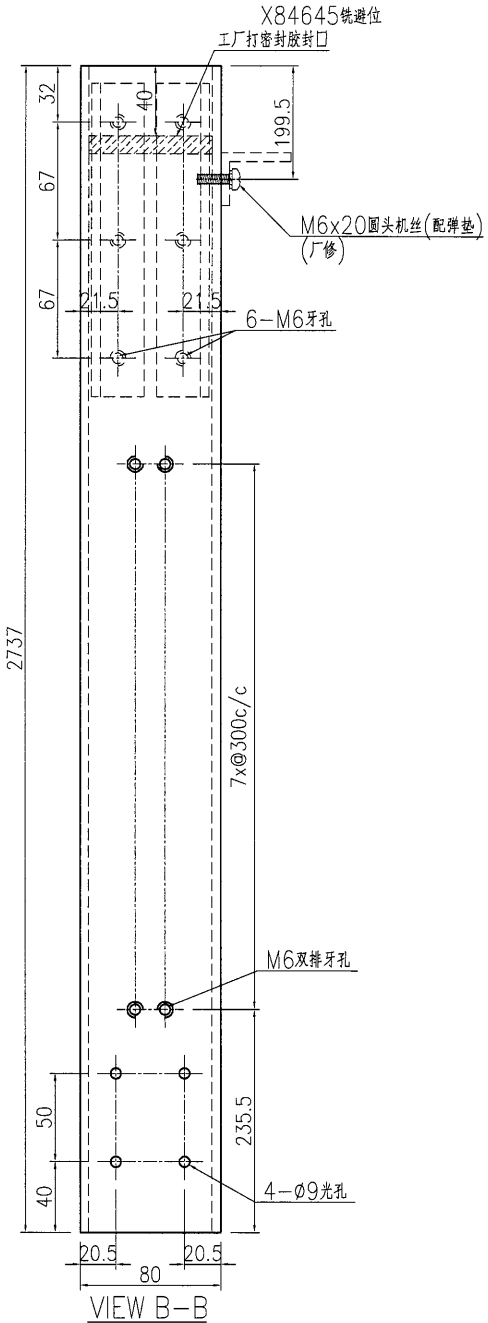

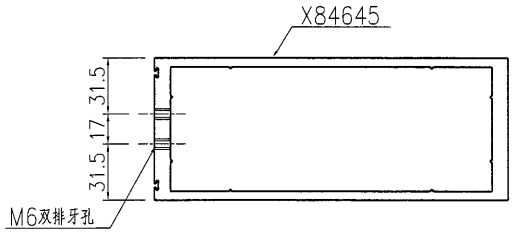

SECTION A-A

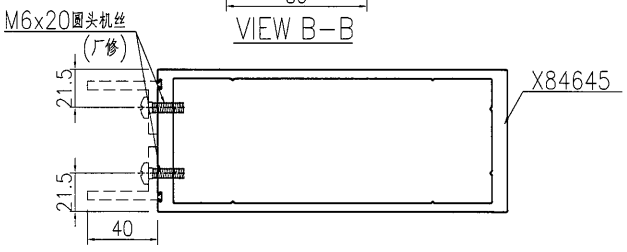

SECTION B-B

名稱	企料加工圖	制圖	曾建平	2016-12-02	修改			
材料	X84645	復核			日期			
顏色	PPG UCT515482XL(RY)-3 3 Coats 深灰色	批准			圖號	J835-AL38		

美特鋁質 有限公司
MIDI Aluminium Fabricator Ltd.

工程號	J835	地盤	將軍澳66D平台

产品編号	L(MM)	数量	A	N	M	B	N1	M1	备注
		15							

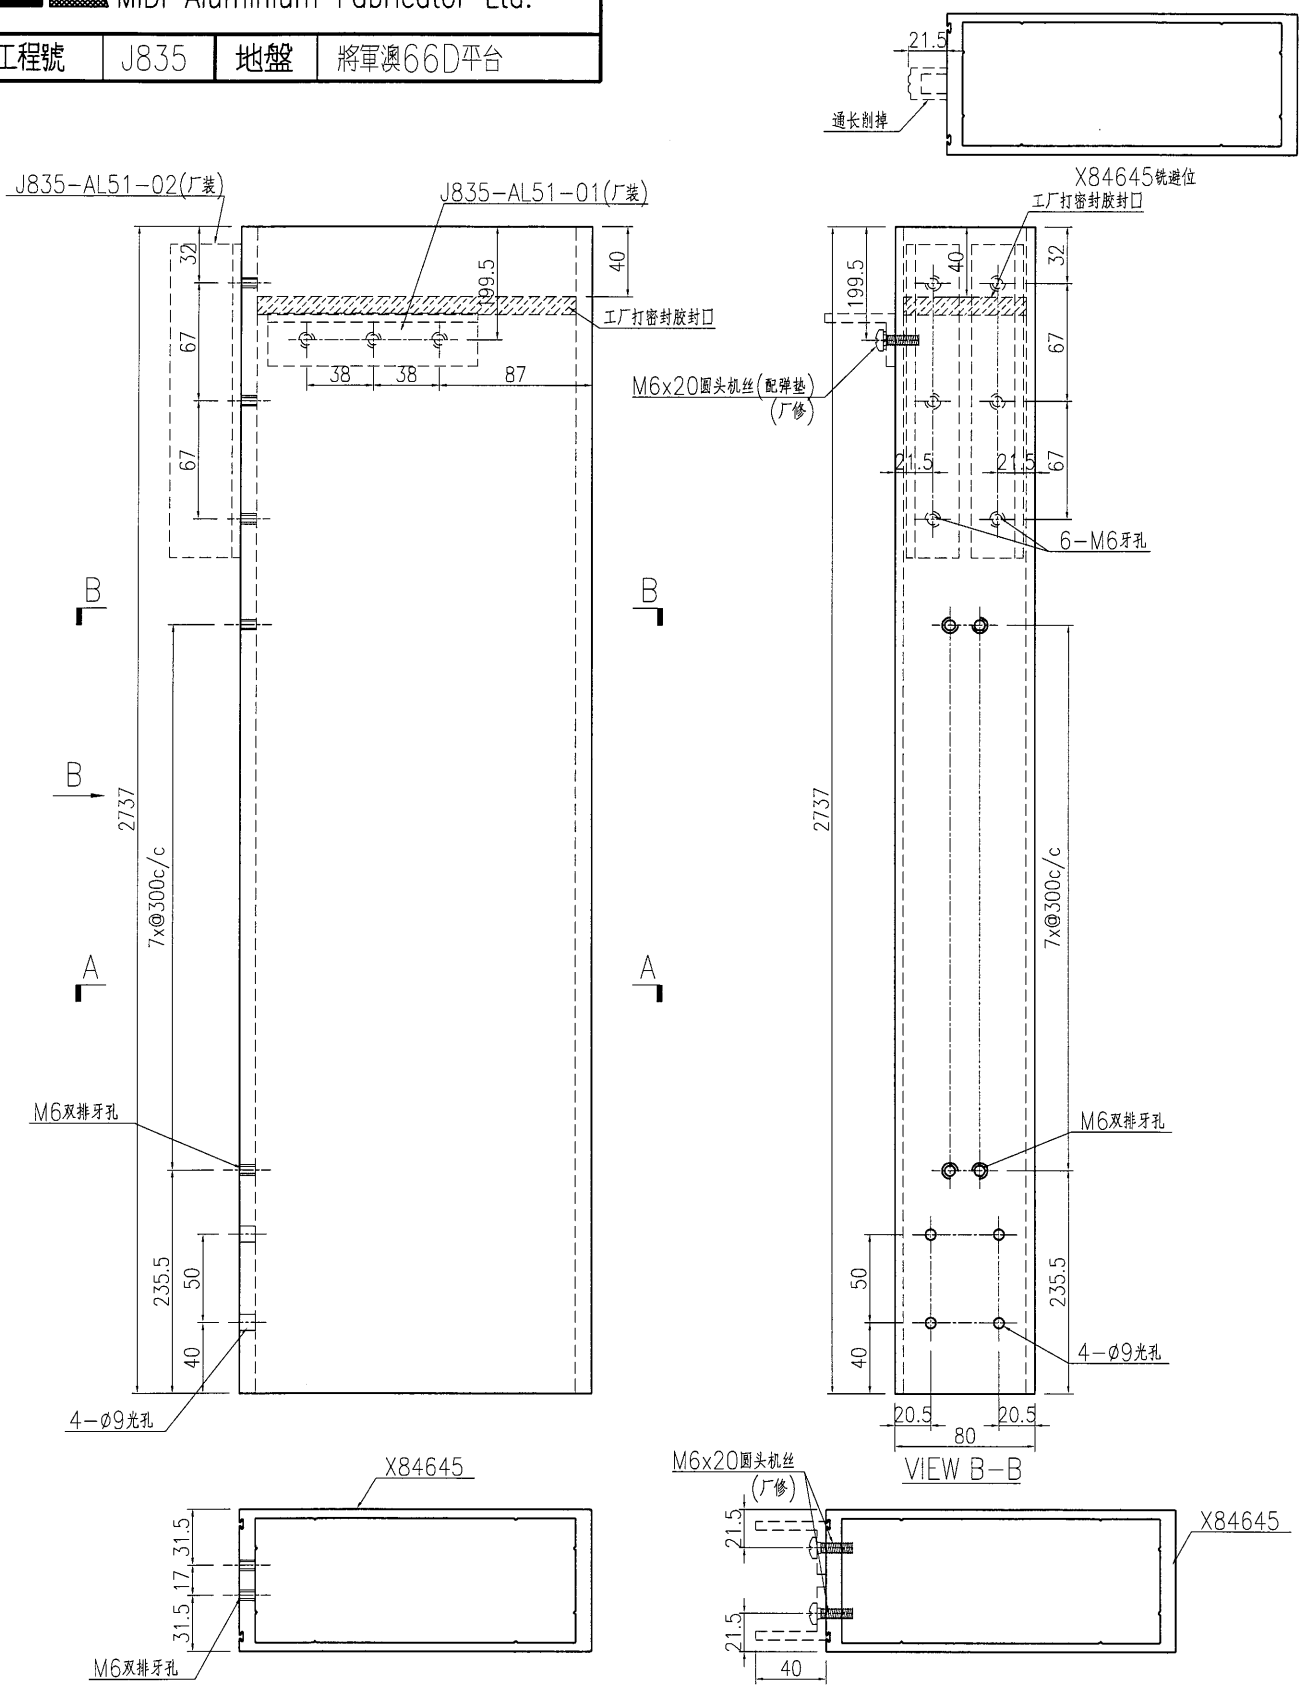

名稱	企料加工圖	制圖	曾建平	2016-12-02	修改			
材料	X84645	復核			日期			
顏色	PPG UCT515482XL(RY)-3 3 Coats 深灰色	批准			圖號	J835-AL39		

美特鋁質 有限公司
MIDI Aluminium Fabricator Ltd.

工程號	J835	地盤	將軍澳66D平台

产品编号	L(MM)	数量	A	N	M	B	N1	M1	备注
		15							

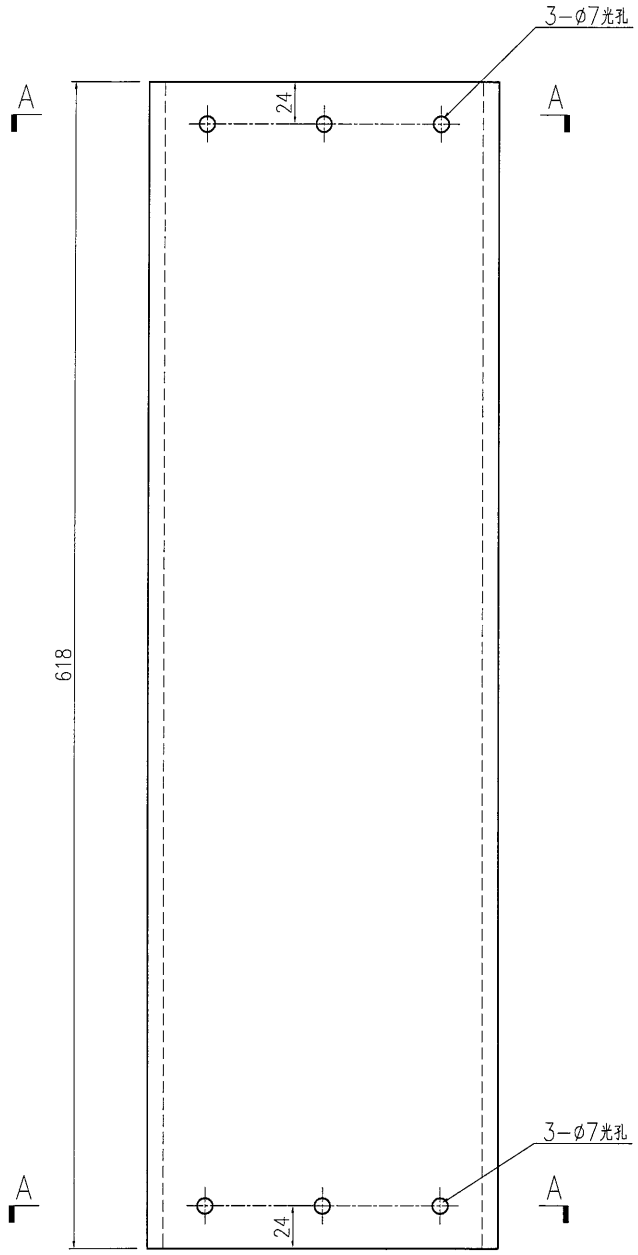

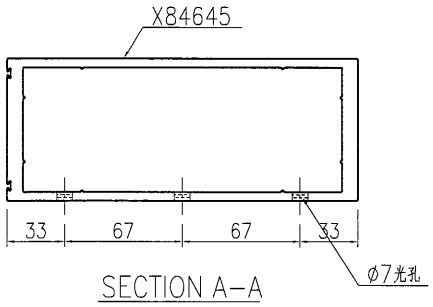

SECTION A-A

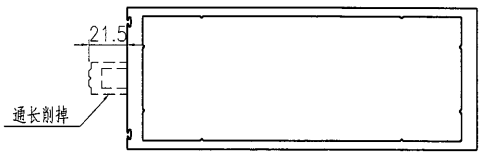

X84645铣避位

名稱	企料加工圖	制圖	曾建平	2016-12-02	修改			
材料	X84645	復核			日期			
顏色	PPG UCT515482XL(RY)-3 3 Coats 深灰色	批准			圖號	J835-AL40		

EG－DWG3

90

美特鋁質 有限公司
MIDI Aluminium Fabricator Ltd.

工程號	J835	地盤	將軍澳66D平台

产品編号	L(MM)	数量	A	N	M	B	N1	M1	备注
		15							

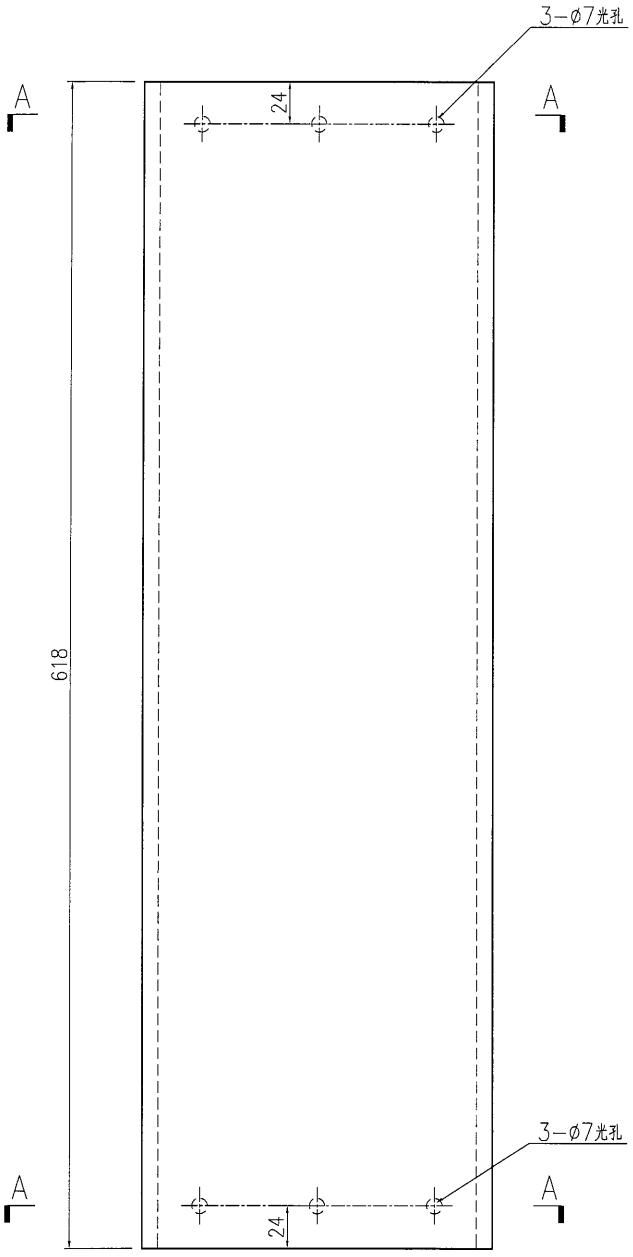

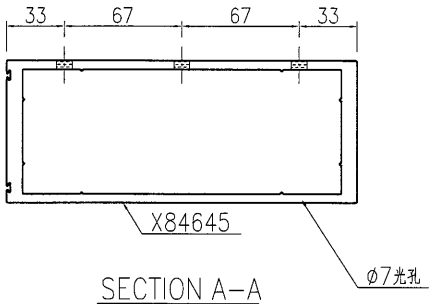

SECTION A－A

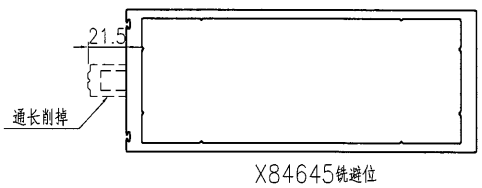

X84645铣避位

名稱	企料加工圖	制圖	曾建平	2016-12-02	修改			
材料	X84645	復核			日期			
顏色	PPG UCT515482XL(RY)-3 3 Coats 深灰色	批准			圖號	J835－AL41		

EG-DWG3

美特鋁質 有限公司
MIDI Aluminium Fabricator Ltd.

工程號	J835	地盤	將軍澳66D平台

产品编号	L(MM)	数量	A	N	M	B	N1	M1	备注
		88							

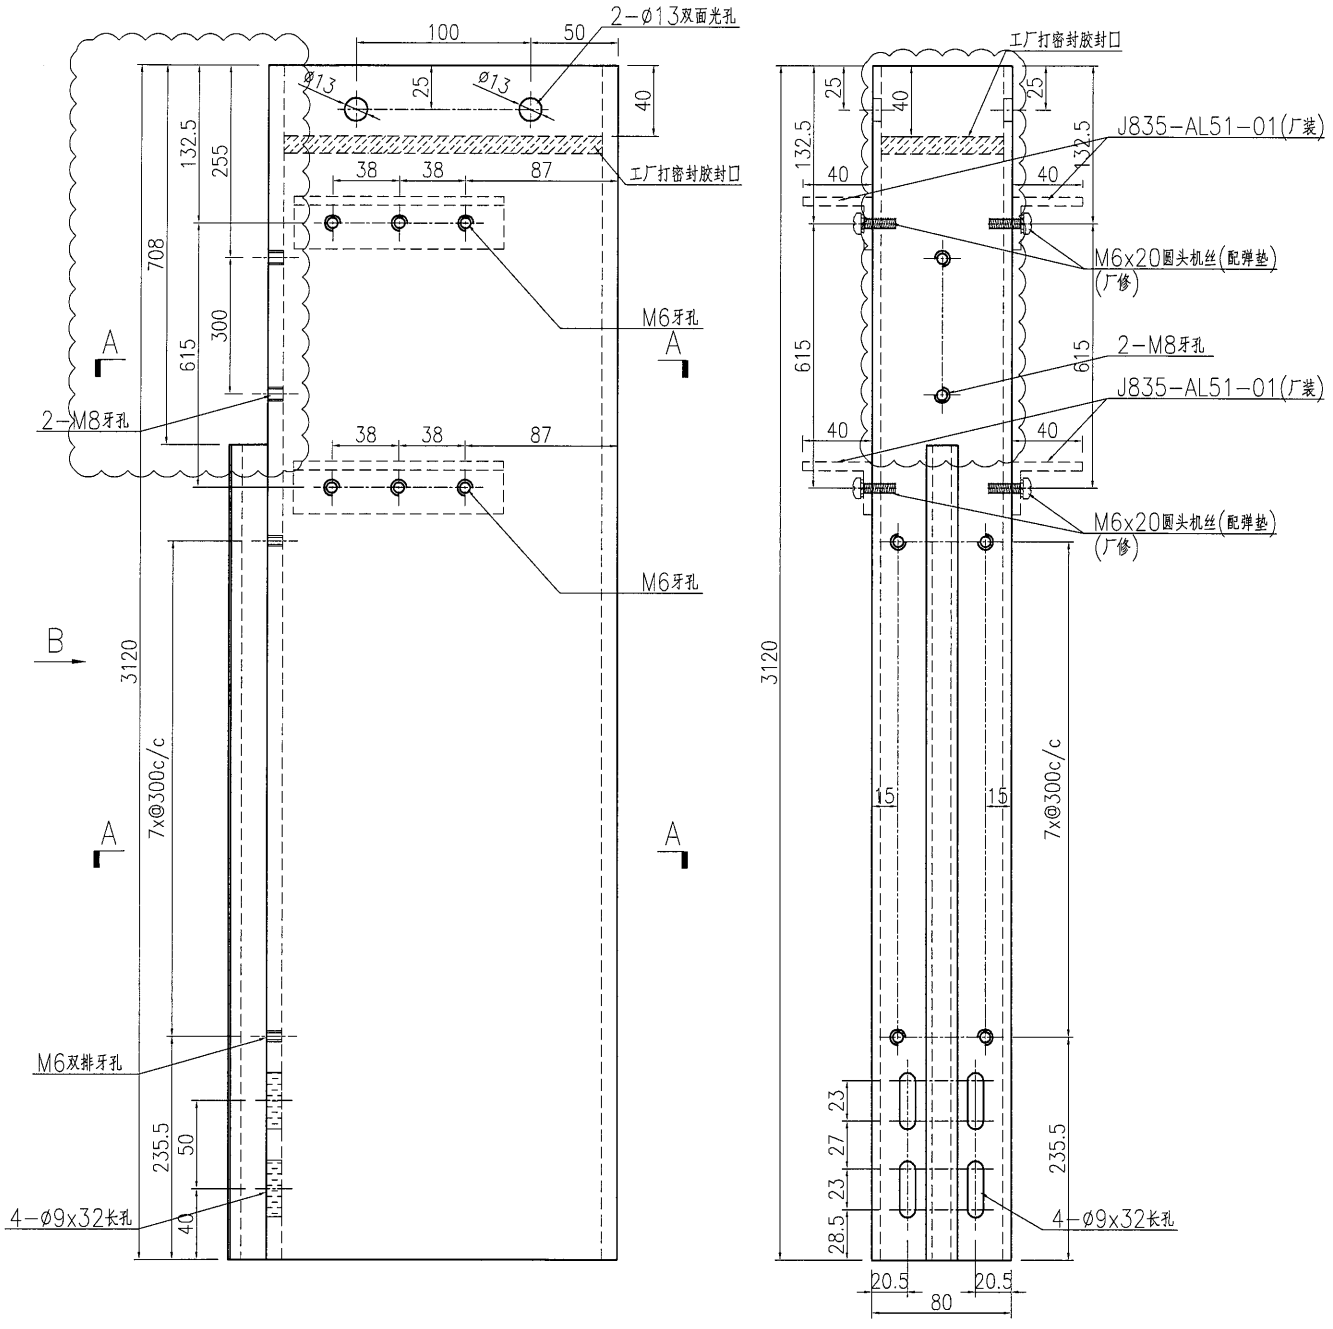

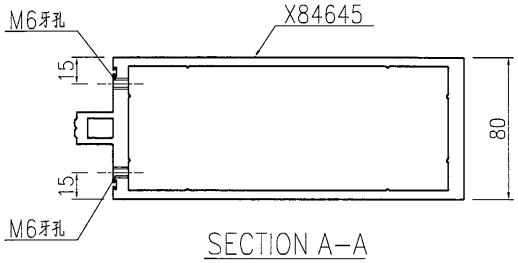

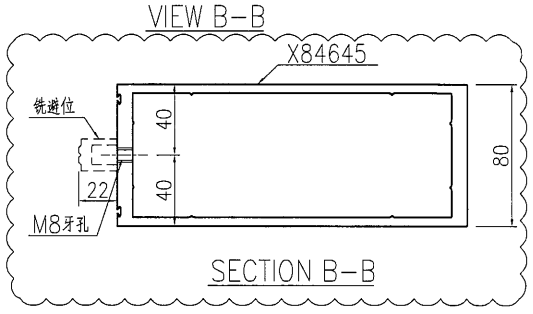

名稱	企料加工圖	制圖	曾建平	2016-12-02	修改	A	B	C
材料	X84645	復核			日期	2016-12-10	2016-12-20	2016-12-23
顏色	PPG UCT515482XL(RY)-3 3 Coats 深灰色	批准			圖號	J835-AL42		

EG-DWG3

X2

美特鋁質 有限公司
MIDI Aluminium Fabricator Ltd.

工程號	J835	地盤	將軍澳66D平台

产品编号	L(MM)	数量	A	N	M	B	N1	M1	备注
		17							

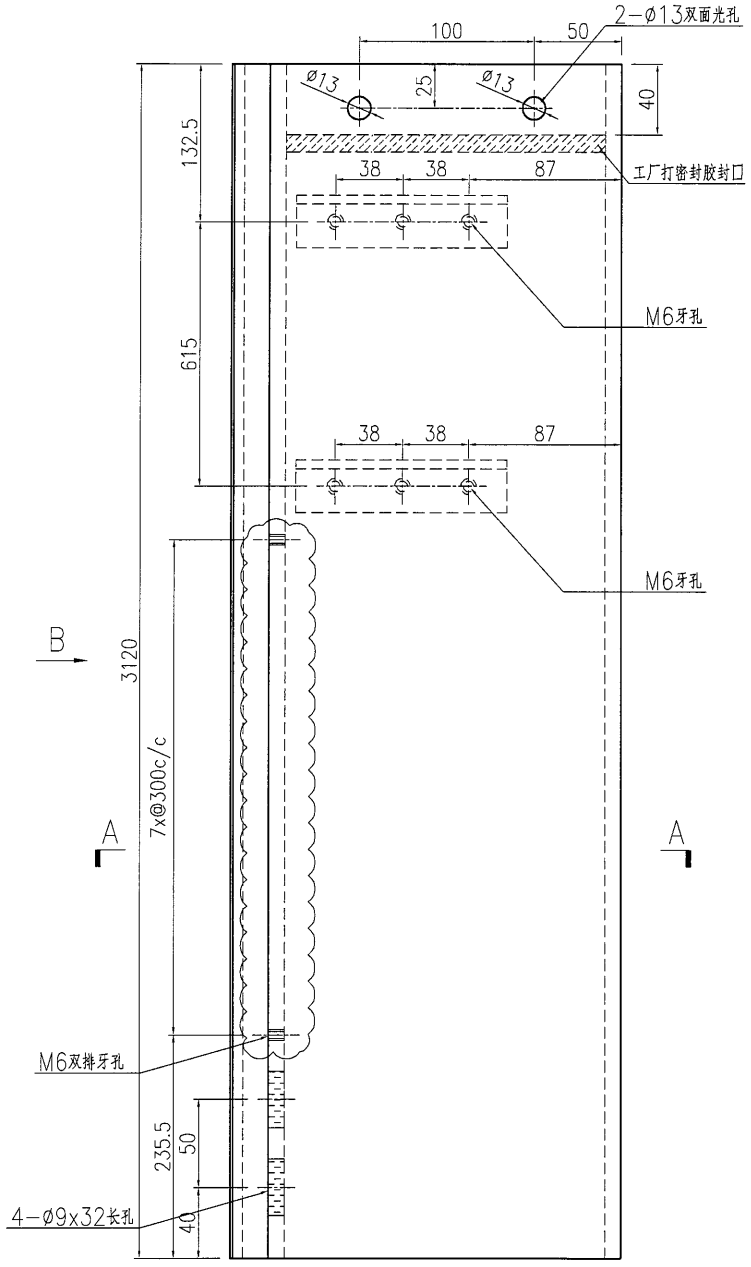

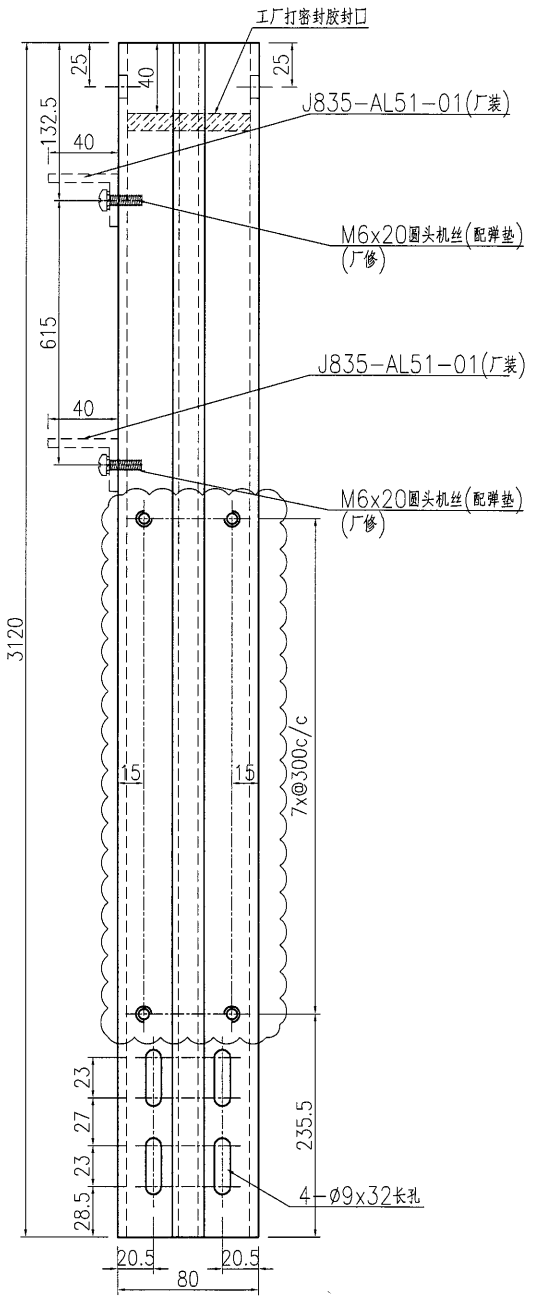

VIEW B-B

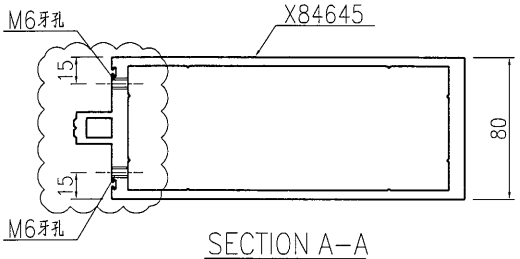

SECTION A-A

名稱	企料加工圖	制圖	曾建平	2016-12-02	修改	A	B	
材料	X84645	復核			日期	2016-12-10	2016-12-20	
顏色	PPG UCT515482XL(RY)-3 3 Coats 深灰色	批准			圖號	J835-AL43		

美特鋁質 有限公司
MIDI Aluminium Fabricator Ltd.

工程號	J835	地盤	將軍澳66D平台

产品编号	L(MM)	数量	A	N	M	B	N1	M1	备注
		17							

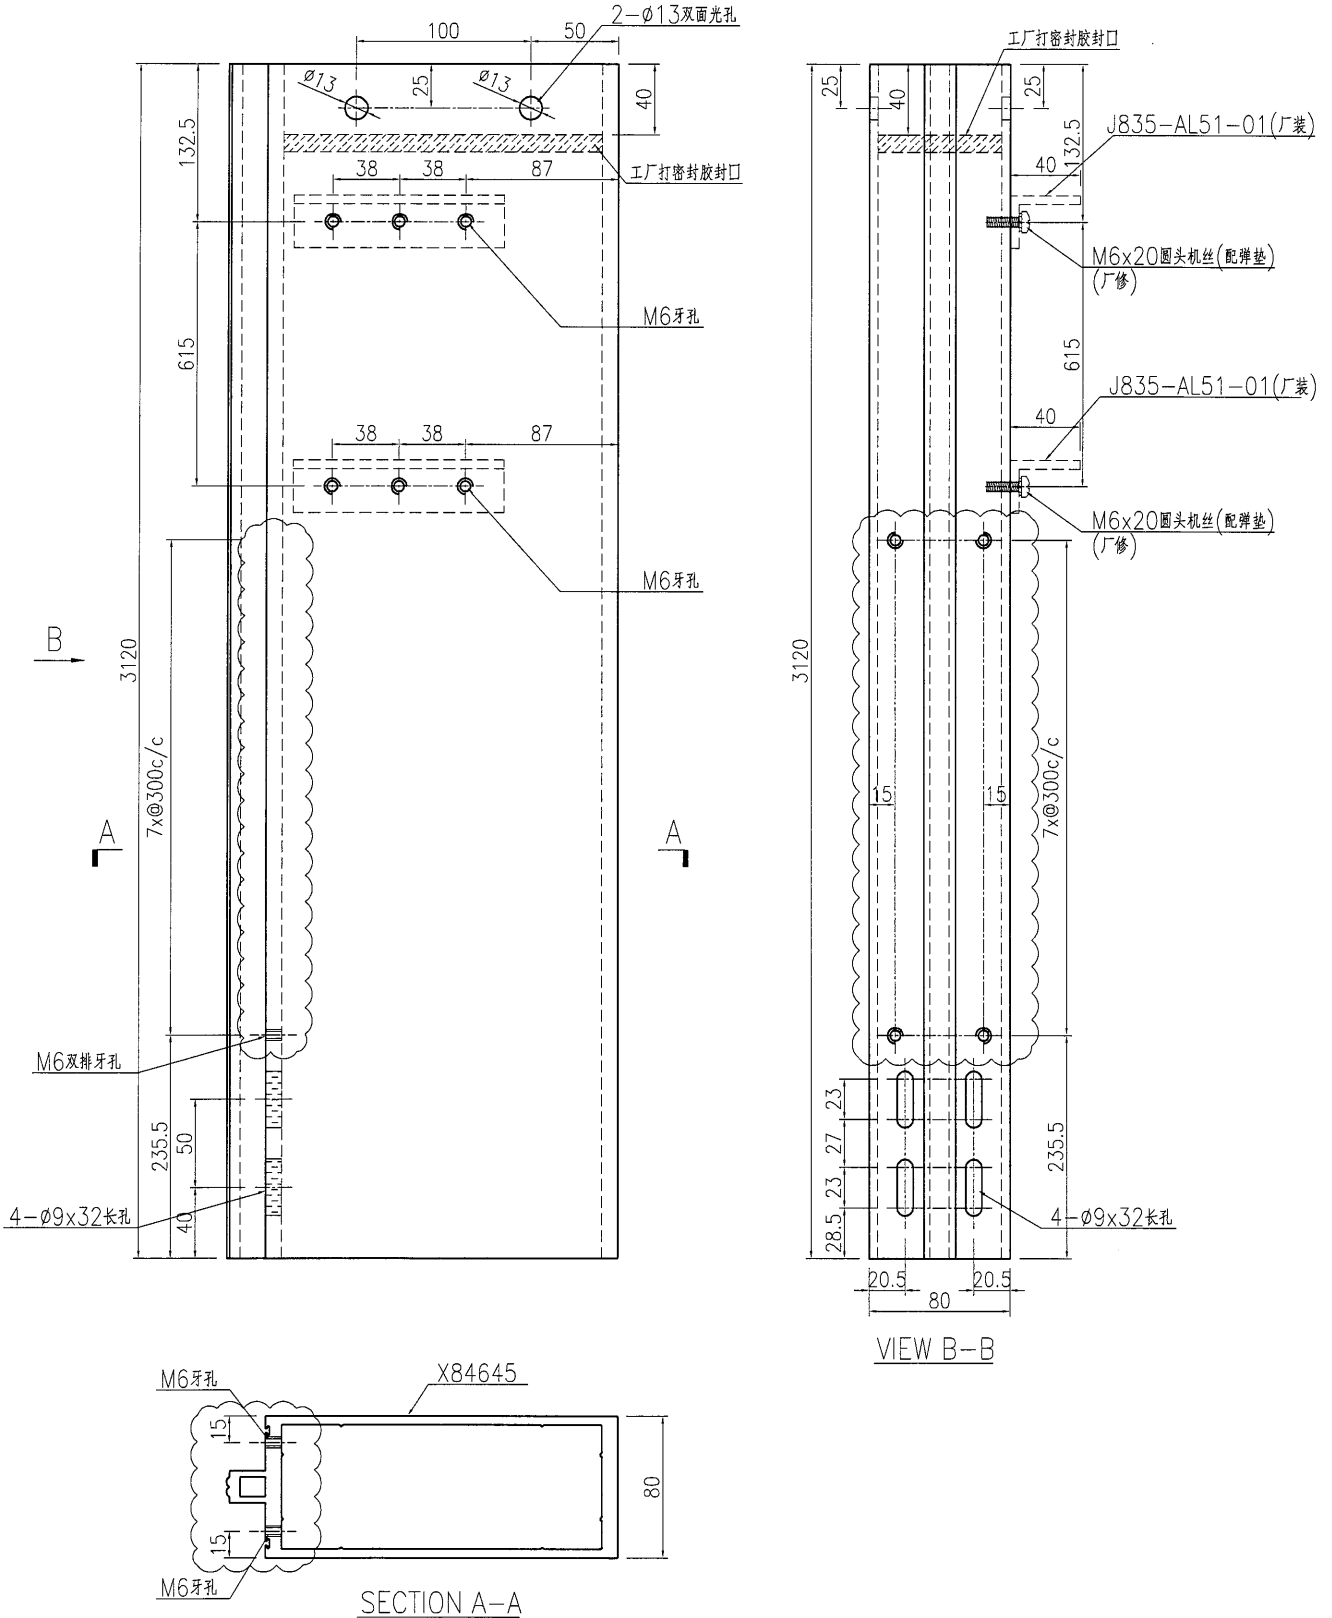

名稱	企料加工圖	制圖	曾建平	2016-12-02	修改	A	B	
材料	X84645	復核			日期	2016-12-10	2016-12-20	
顏色	PPG UCT515482XL(RY)-3 3 Coats 深灰色	批准			圖號	J835-AL44		

EG-DWG3

04

美特鋁質 有限公司
MIDI Aluminium Fabricator Ltd.

工程號	J835	地盤	將軍澳66D平台

产品编号	L(MM)	数量	A	N	M	B	N1	M1	备注
		3							

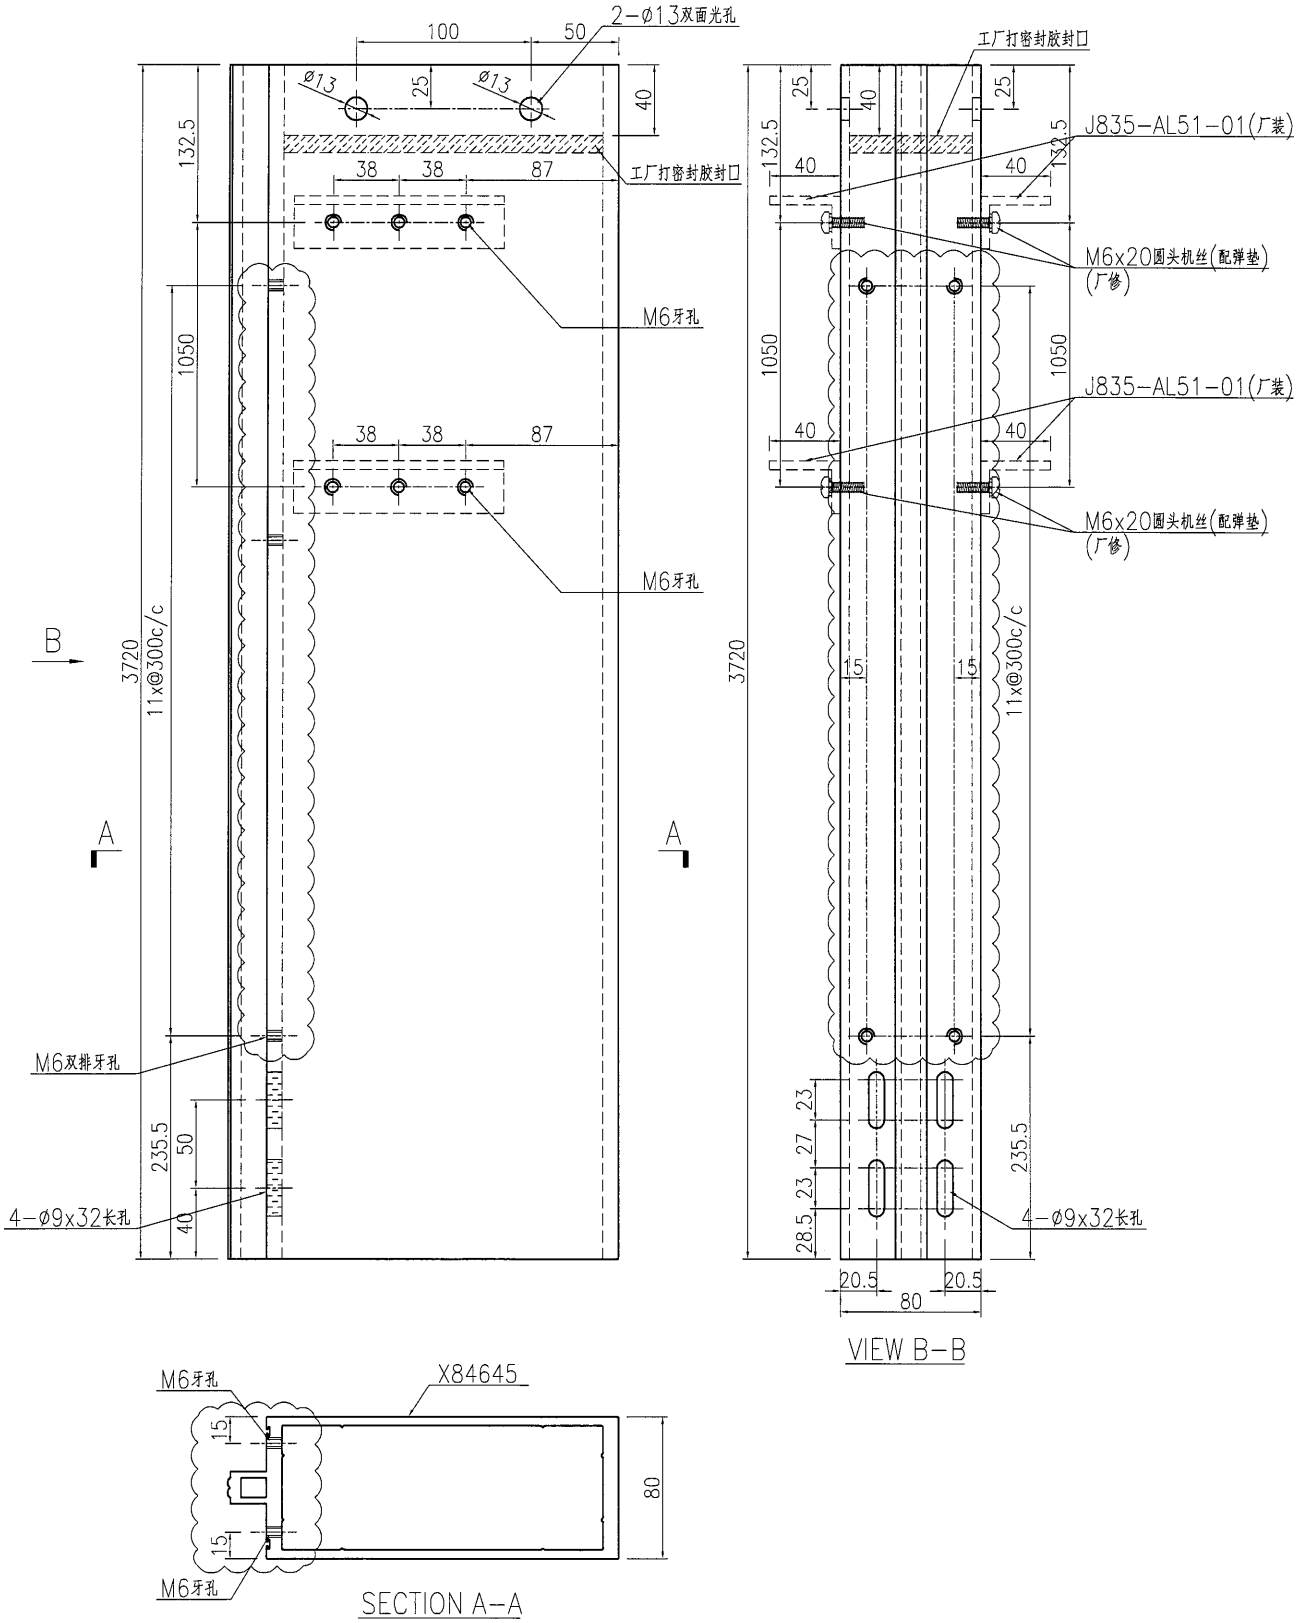

名稱	企料加工圖	制圖	曾建平	2016-12-02	修改	A	B	
材料	X84645	復核			日期	2016-12-10	2016-12-20	
顏色	PPG UCT515482XL(RY)-3 3 Coats 深灰色	批准			圖號	J835-AL45		

EG-DWG3

05

美特鋁質 有限公司
MIDI Aluminium Fabricator Ltd.

工程號	J835	地盤	將軍澳66D平台

产品编号	L(MM)	数量	A	N	M	B	N1	M1	备注
		1							

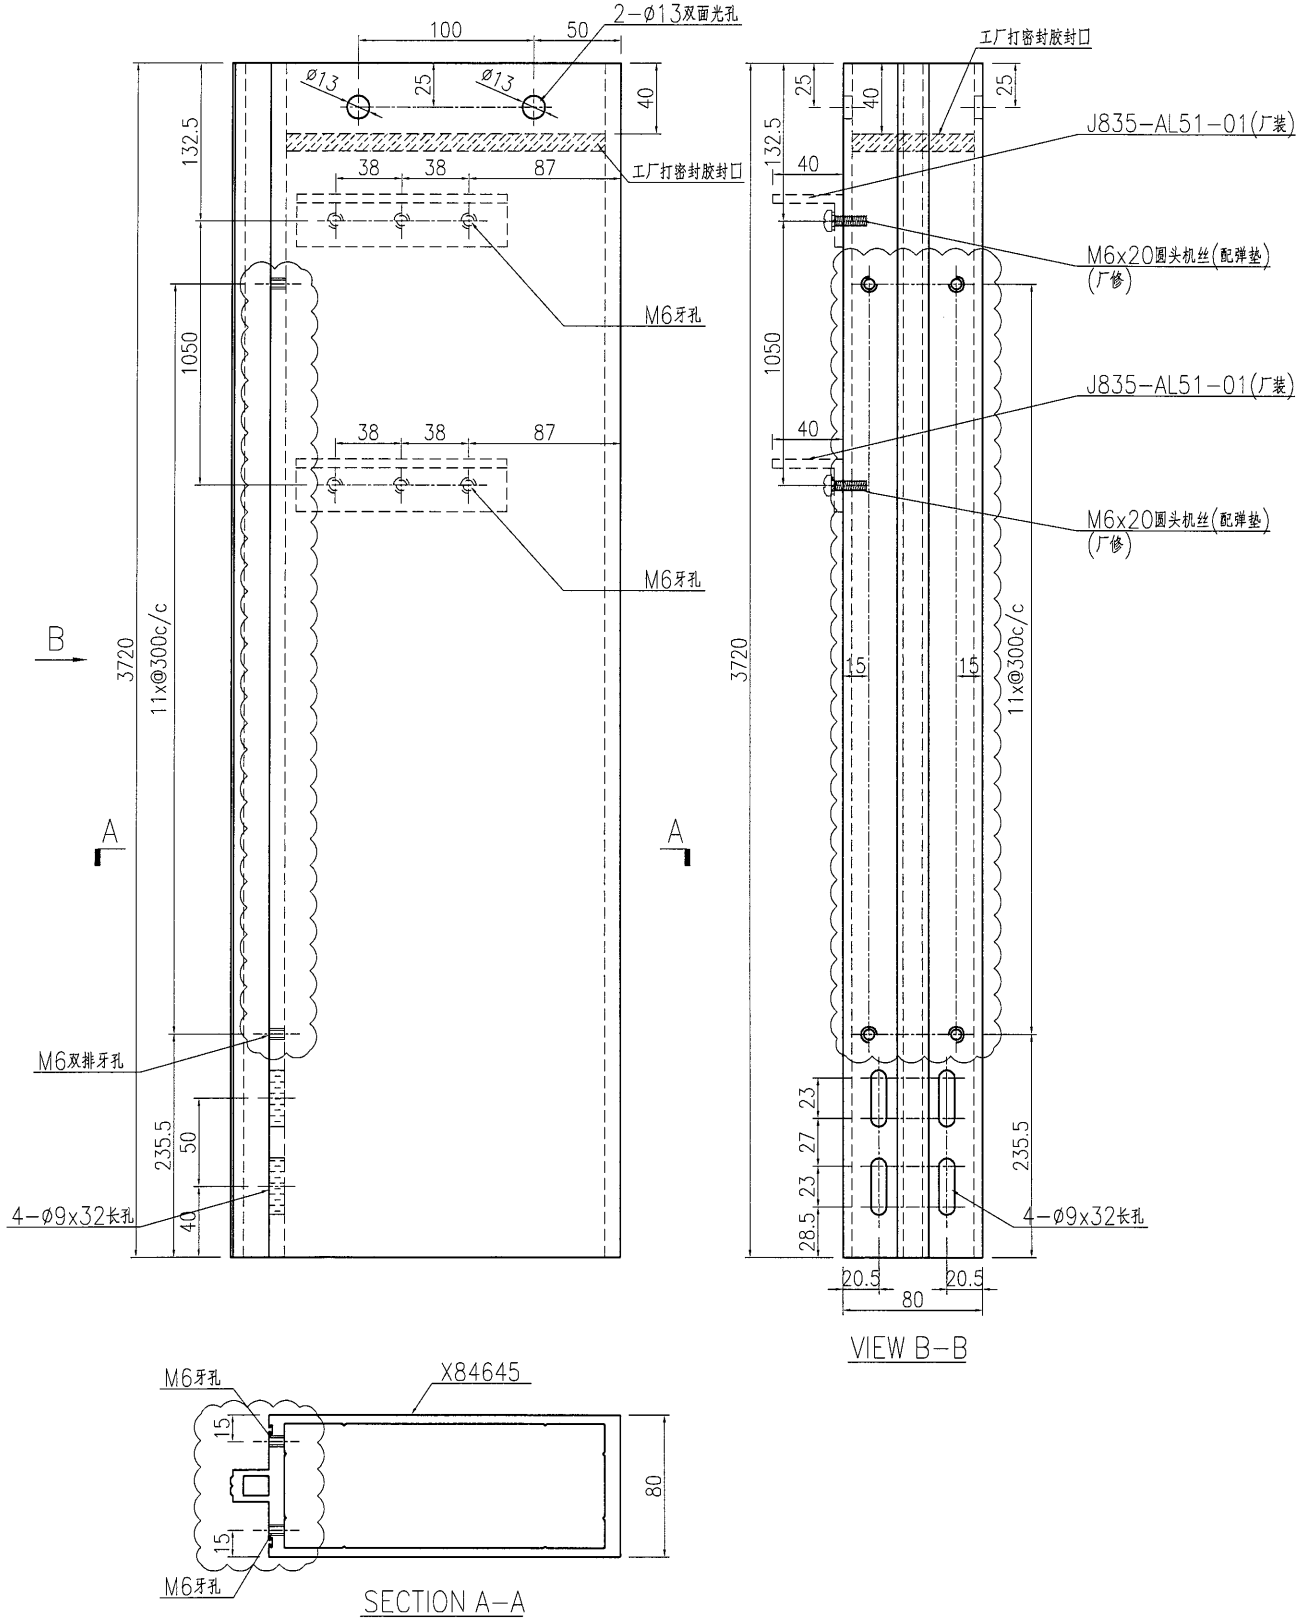

名稱	企料加工圖	制圖	曾建平	2016-12-02	修改	A	B	
材料	X84645	復核			日期	2016-12-10	2016-12-20	
顏色	PPG UCT515482XL(RY)-3 3 Coats 深灰色	批准			圖號	J835-AL46		

美特鋁質 有限公司
MIDI Aluminium Fabricator Ltd.

工程號	J835	地盤	將軍澳66D平台

产品编号	L(MM)	数量	A	N	M	B	N1	M1	备注
		1							

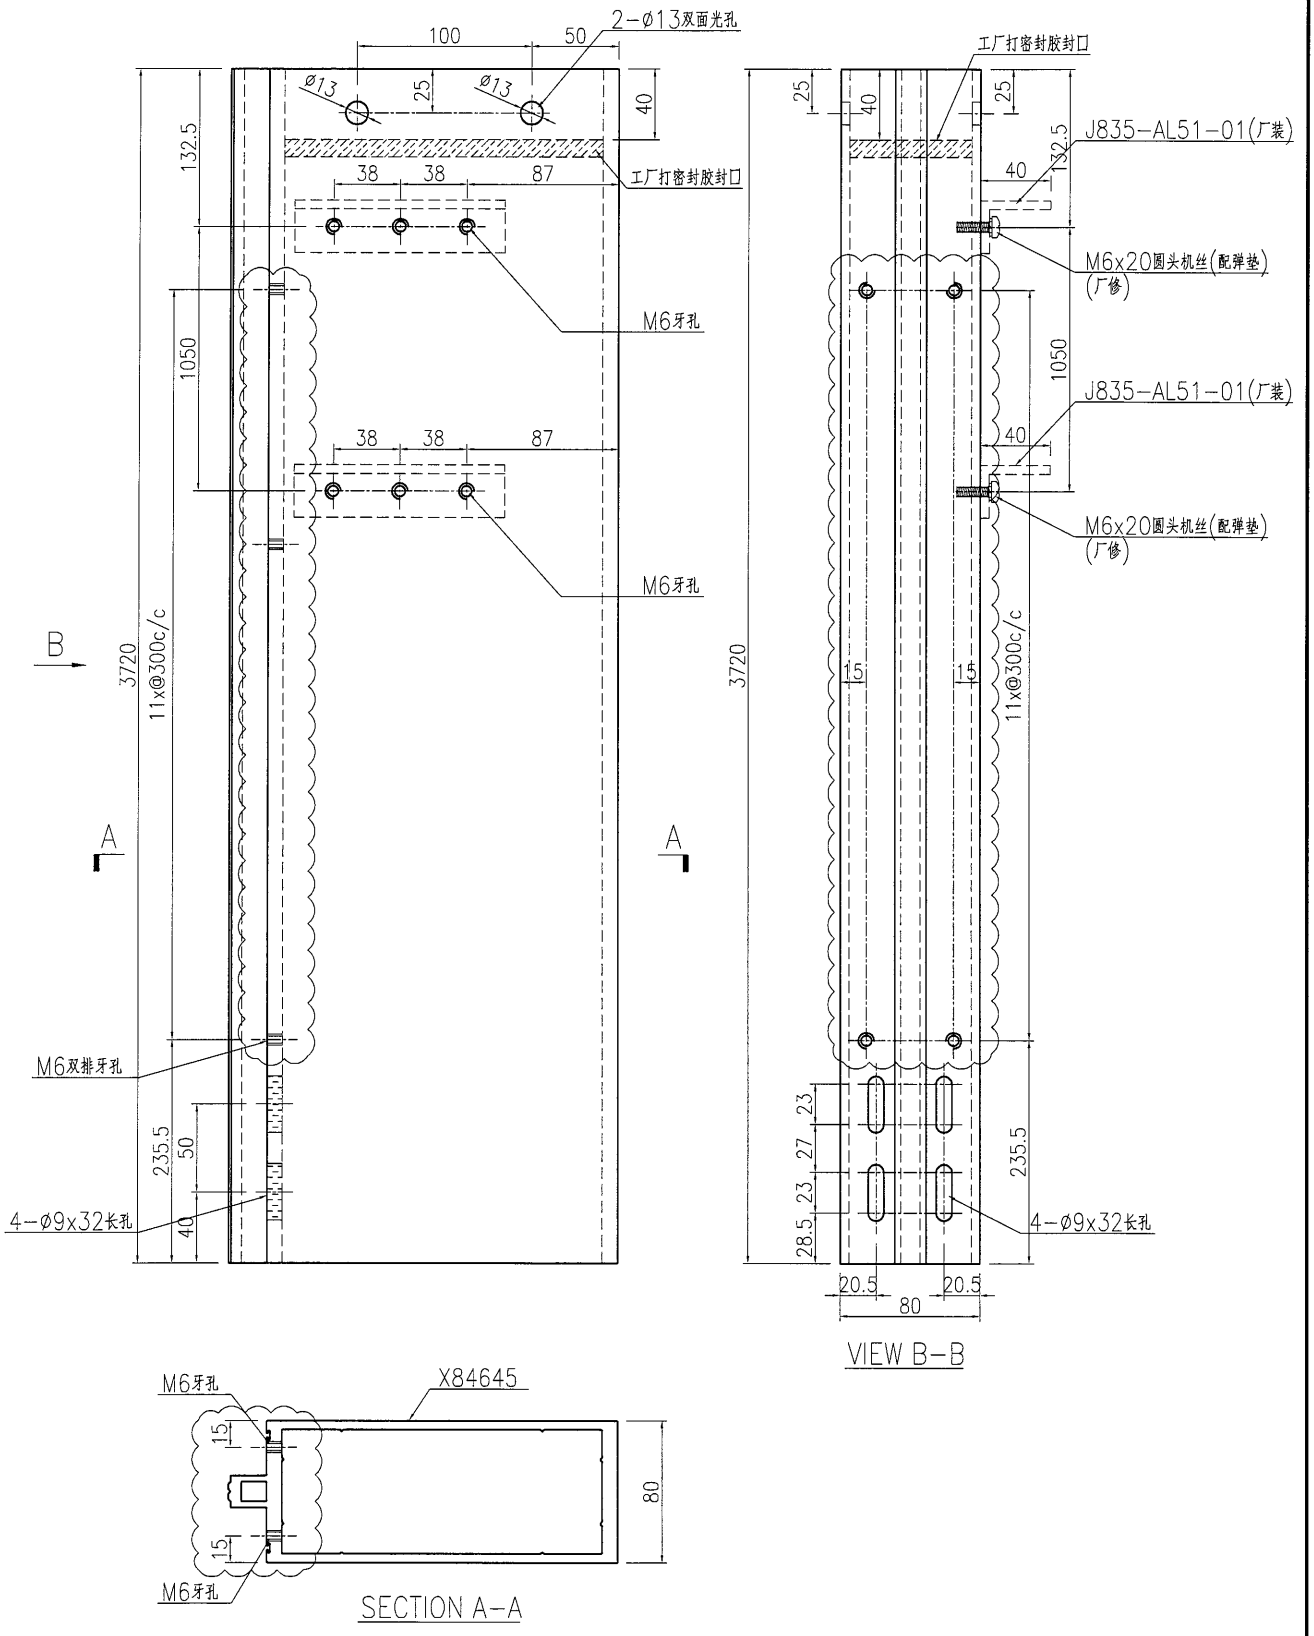

名稱	企料加工圖	制圖	曾建平	2016-12-02	修改	A	B	
材料	X84645	復核			日期	2016-12-10	2016-12-20	
顏色	PPG UCT515482XL(RY)-3 3 Coats 深灰色	批准			圖號	J835-AL47		

EG-DWG3

美特鋁質 有限公司
MIDI Aluminium Fabricator Ltd.

工程號	J835	地盤	將軍澳66D平台

产品编号	L(MM)	数量	A	N	M	B	N1	M1	备注
		3							

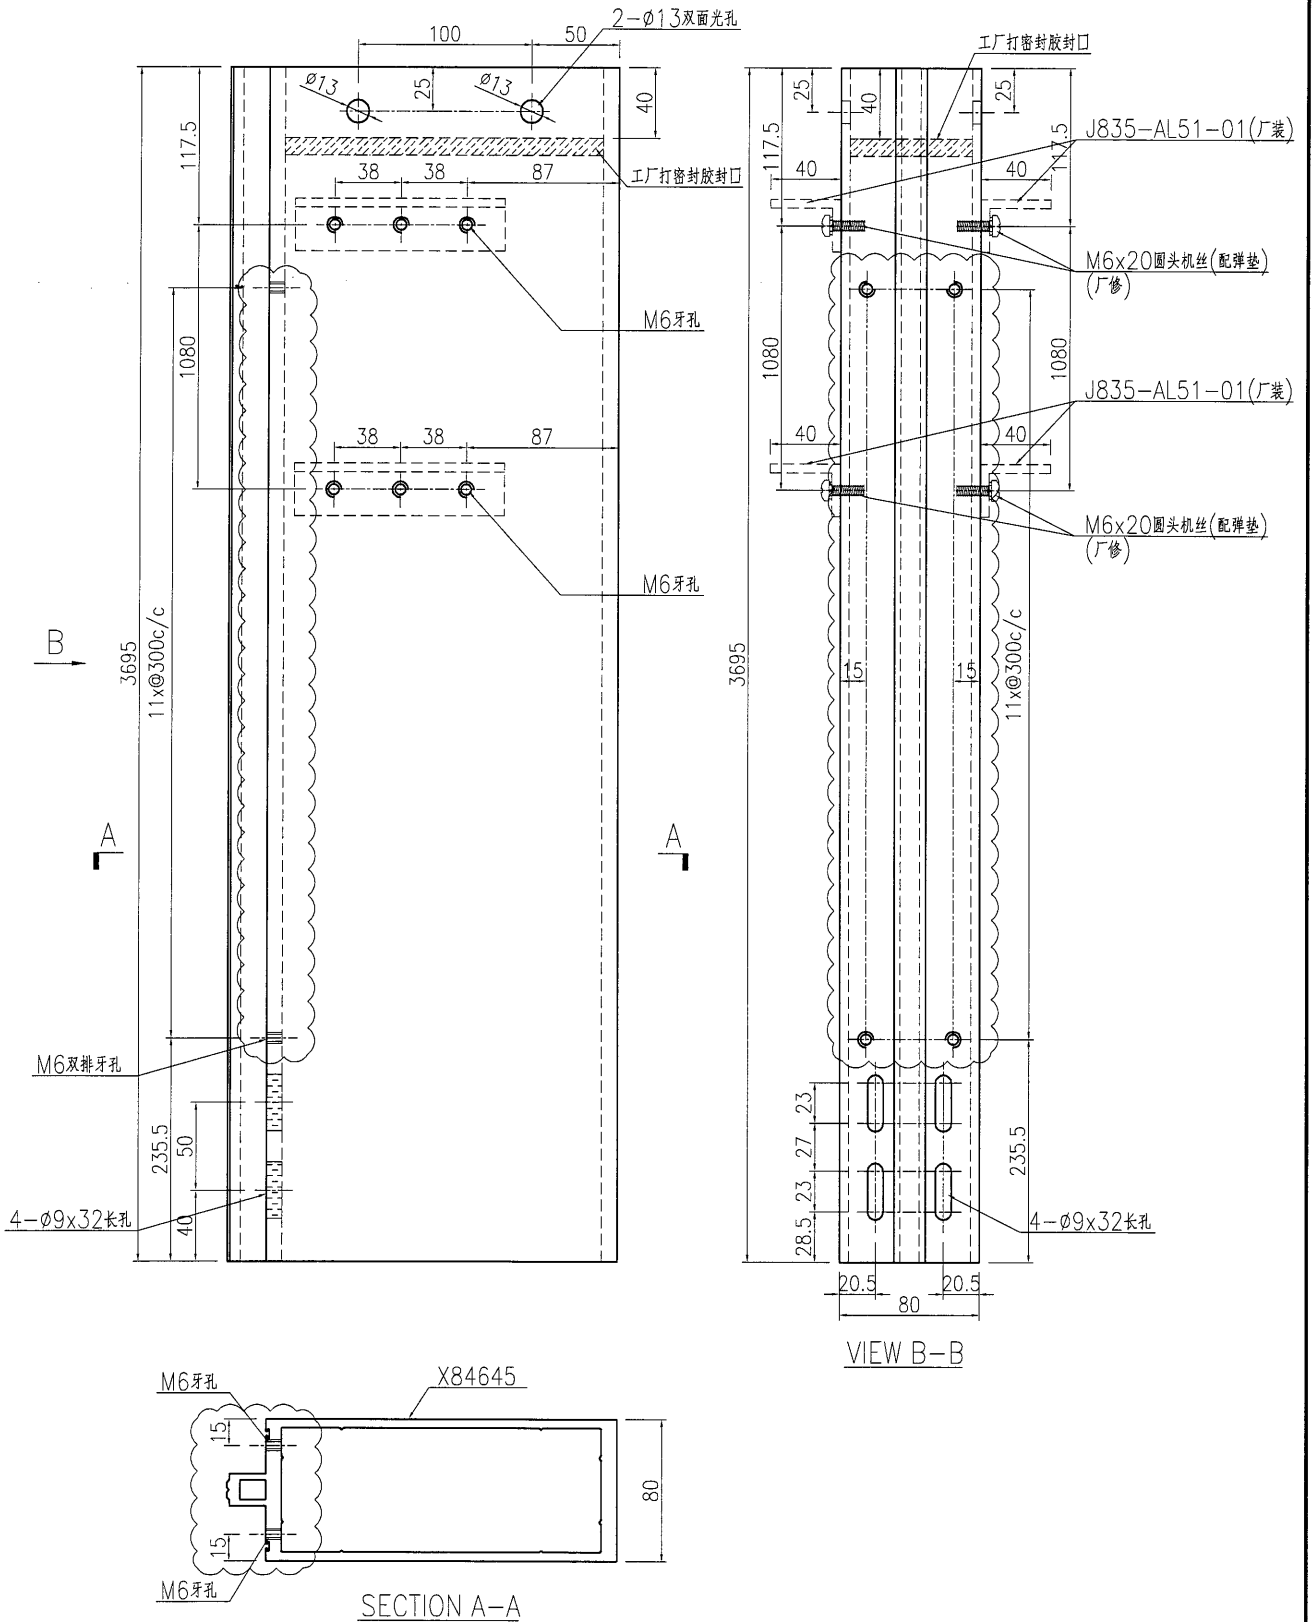

名稱	企料加工圖	制圖	曾建平	2016-12-02	修改	A	B	
材料	X84645	復核			日期	2016-12-10	2016-12-20	
顏色	PPG UCT515482XL(RY)-3 3 Coats 深灰色	批准			圖號	J835-AL48		

EG-DWG3

美特鋁質 有限公司
MIDI Aluminium Fabricator Ltd.

工程號	J835	地盤	將軍澳66D平台

产品编号	L(MM)	数量	A	N	M	B	N1	M1	备注
		1							

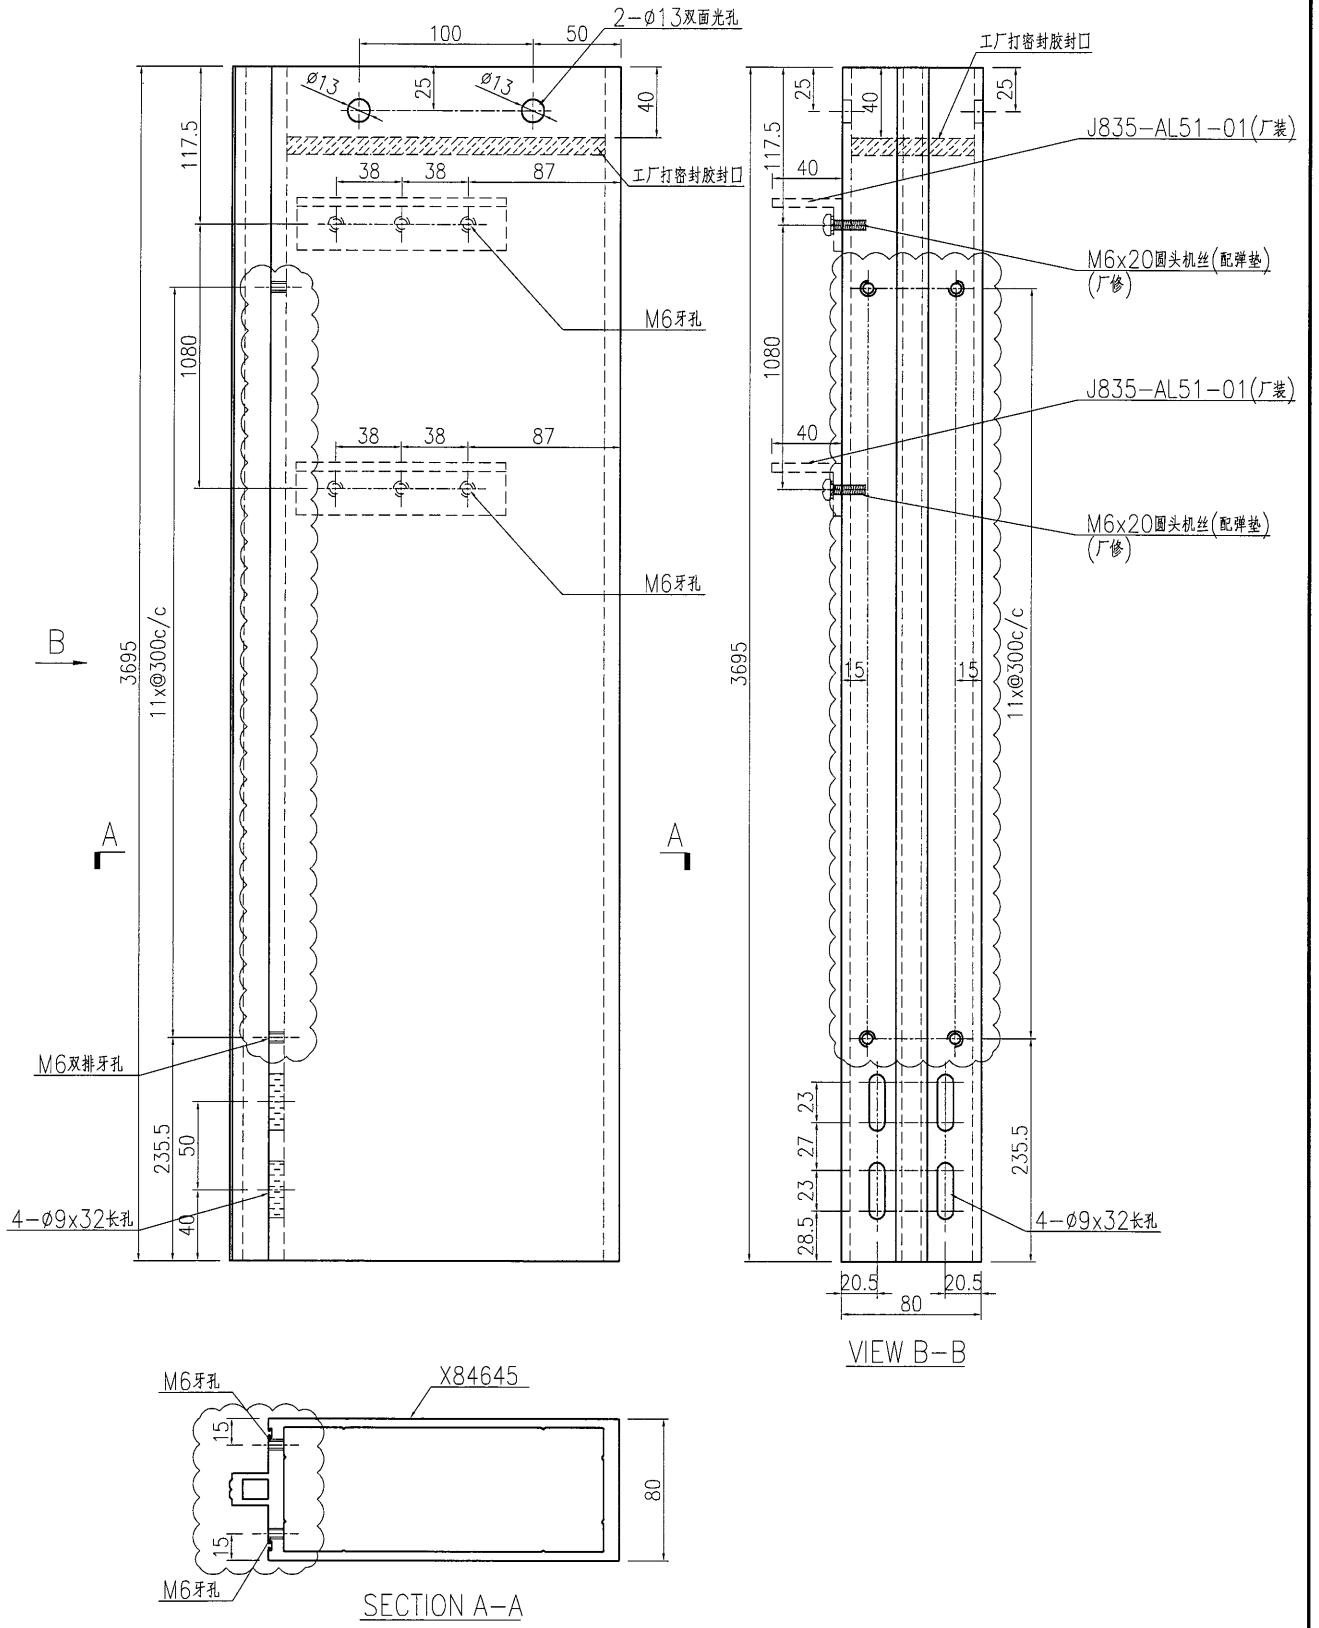

名稱	企料加工圖	制圖	曾建平	2016-12-02	修改	A	B	
材料	X84645	復核			日期	2016-12-10	2016-12-20	
顏色	PPG UCT515482XL(RY)-3 3 Coats 深灰色	批准			圖號	J835-AL49		

美特鋁質 有限公司
MIDI Aluminium Fabricator Ltd.

工程號	J835	地盤	將軍澳66D平台

产品编号	L(MM)	数量	A	N	M	B	N1	M1	备注
		1							

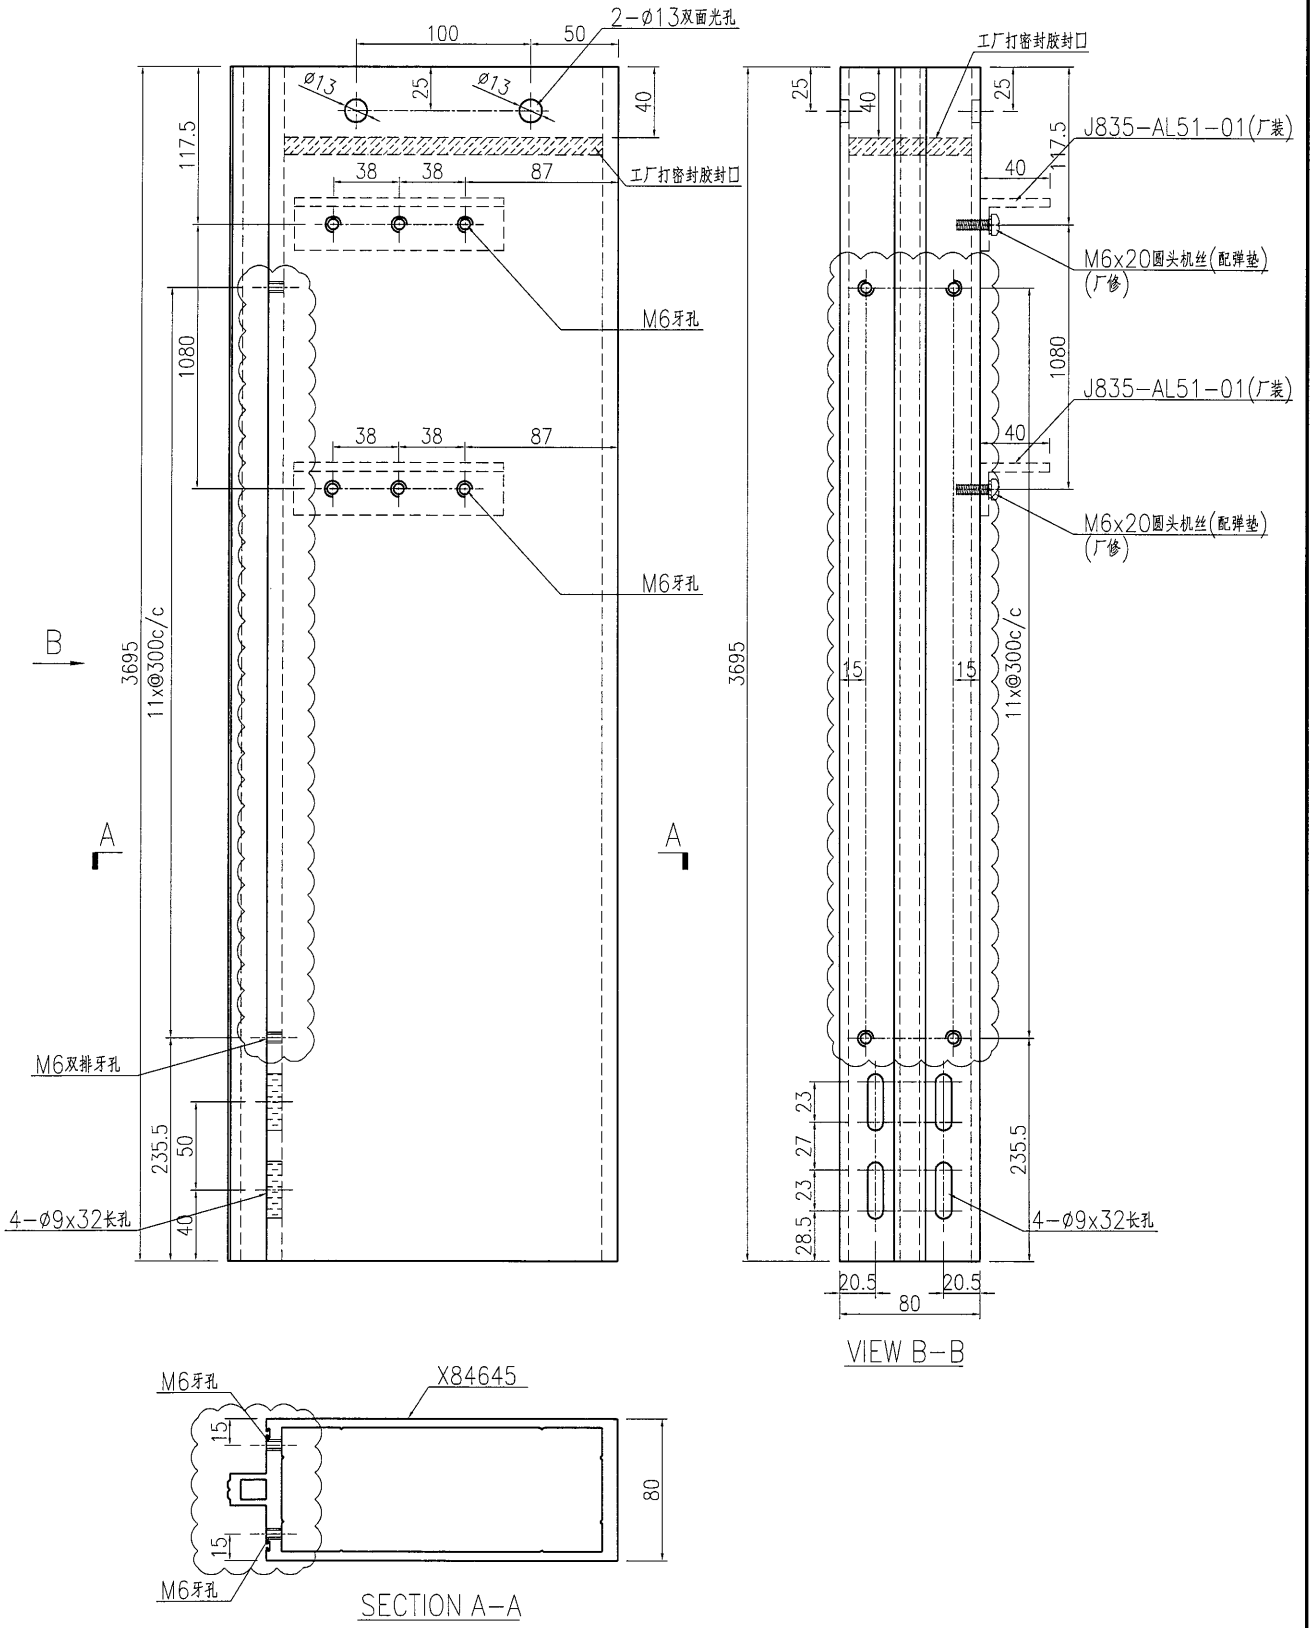

名稱	企料加工圖	制圖	曾建平	2016-12-02	修改	A	B	
材料	X84645	復核			日期	2016-12-10	2016-12-20	
顏色	PPG UCT515482XL(RY)-3 3 Coats 深灰色	批准			圖號	J835-AL50		

EG-DWG3

美特鋁質 有限公司 MIDI Aluminium Fabricator Ltd.			
工程號	J835	地盤	將軍澳66D平台

产品编号	L(MM)	数量	A	N	M	B	N1	M1	备注
J835-AL51-01		950							

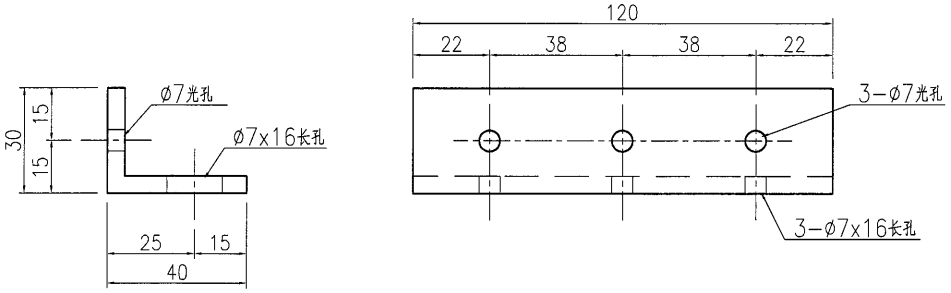

产品编号	L(MM)	数量	A	N	M	B	N1	M1	备注
J835-AL51-02		120							

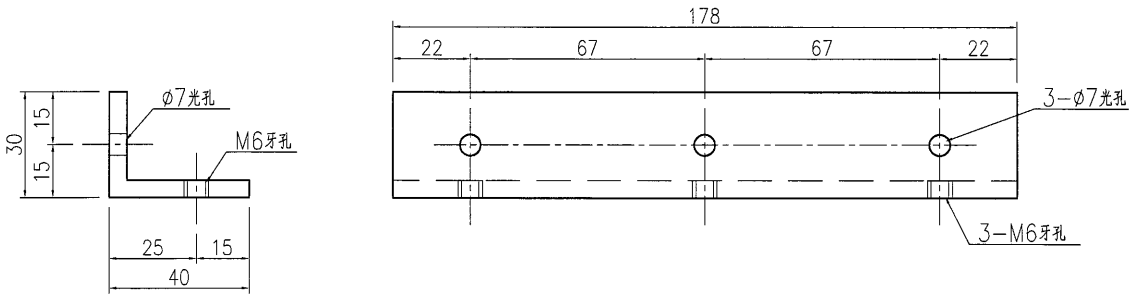

名稱	鋁角加工圖	制圖	曾建平	2016-12-02	修改			
材料	40x30x5mm厚鋁角	復核			日期			
顏色	MILL	批准			圖號	J835-AL51		

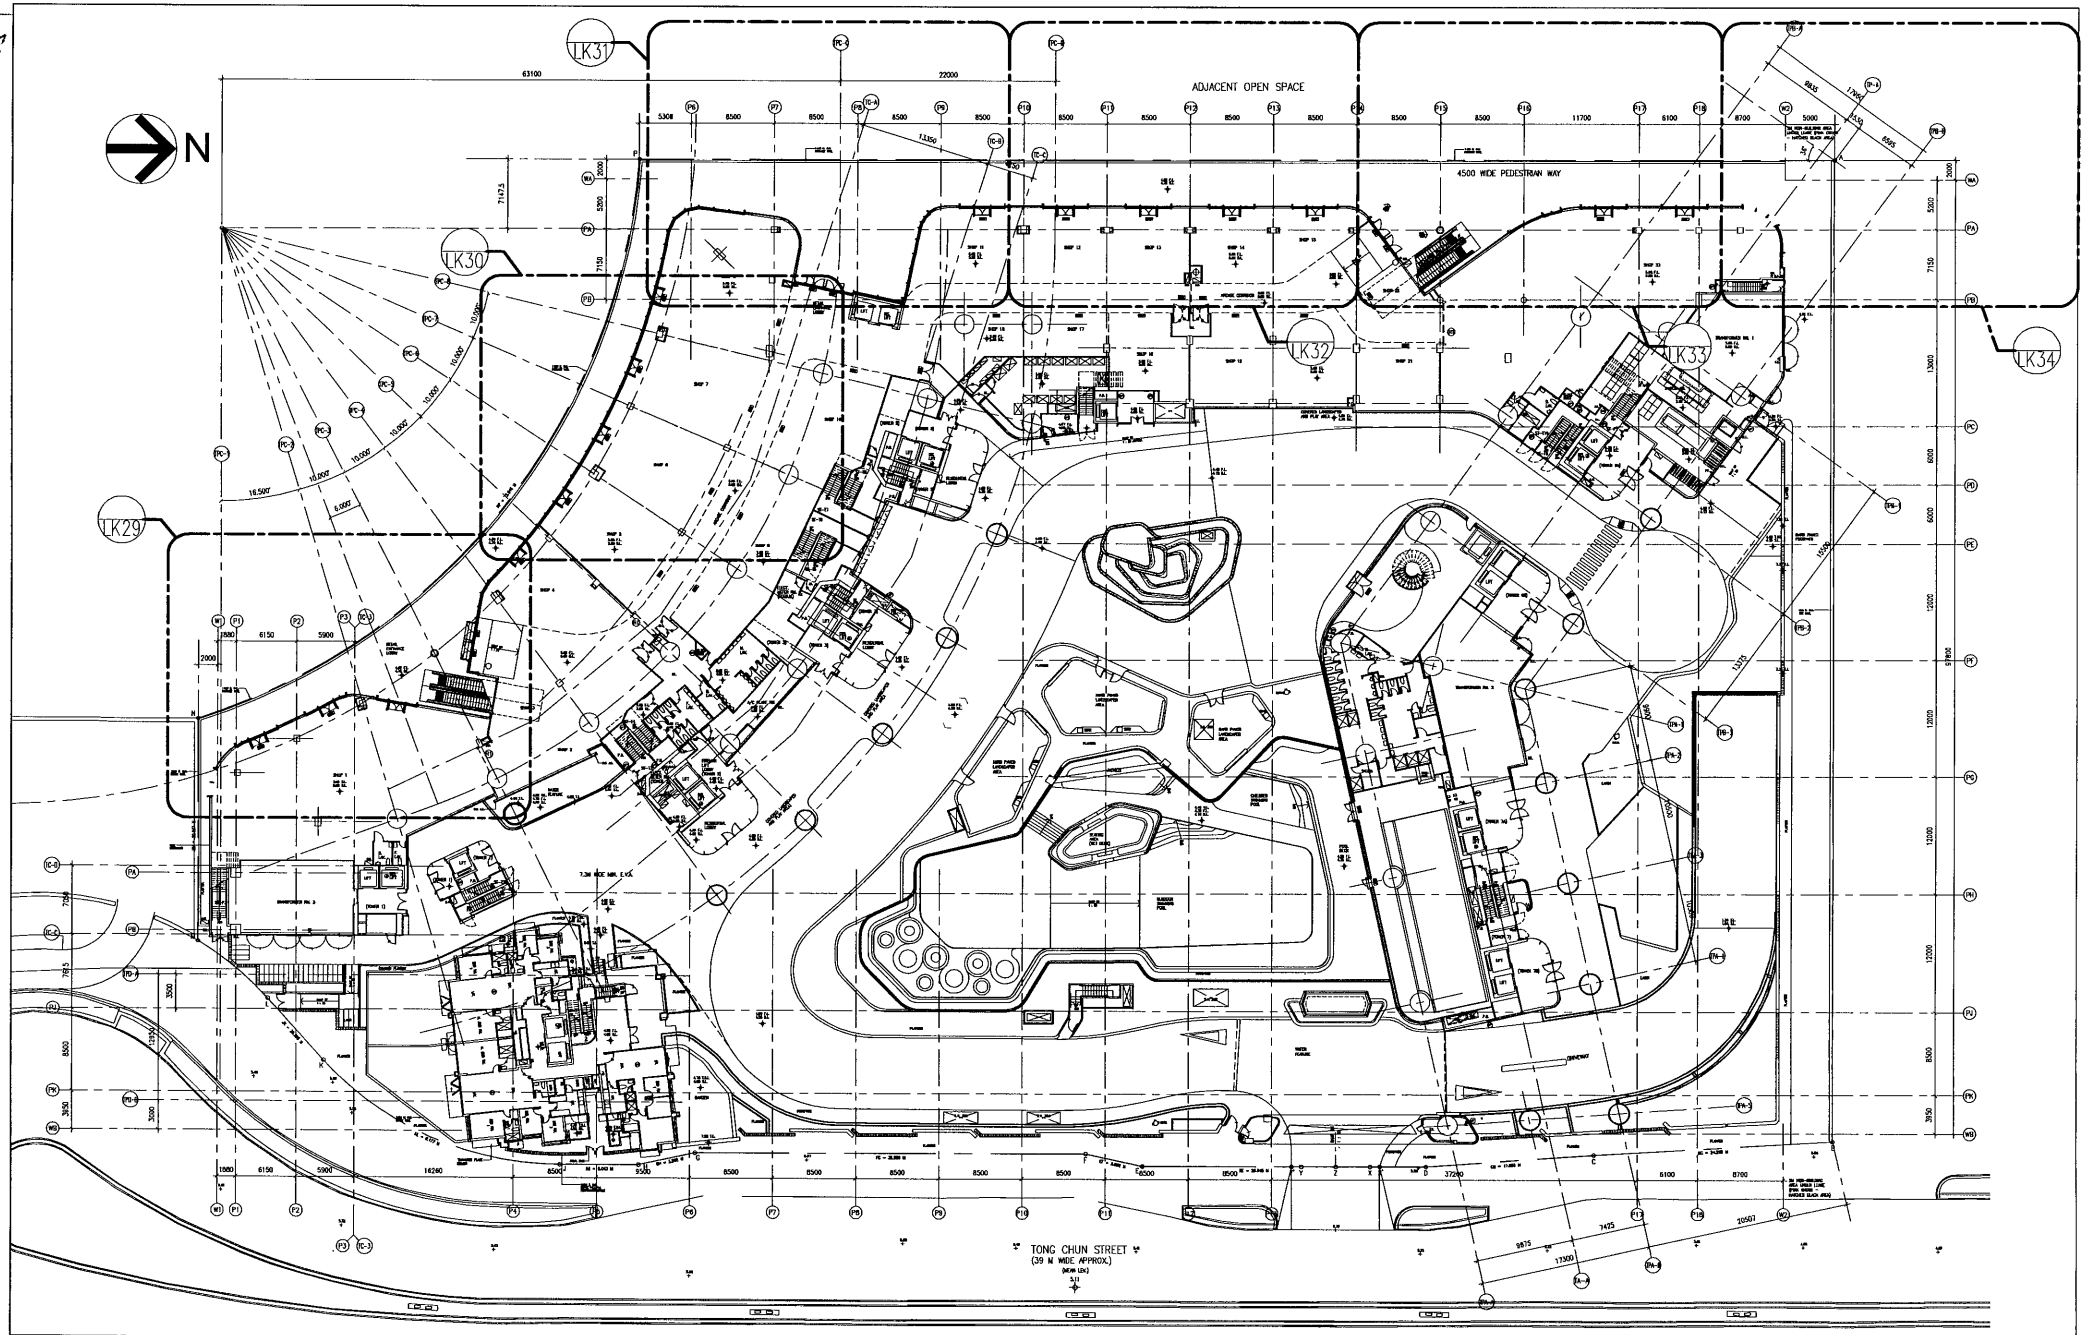

美特鋁質有限公司 MIDI Aluminium Fabricator Ltd.	工程號 :J-835	窗號 : -	數量: -	繪圖:曾建平	日期: 2016.12.02	批准:	日期:	名稱: 企橫料位置圖	圖号: J835-LK27
	地盤:將軍澳66D平台	顏色 :	位置: -	校核:	日期:	採用: 地盤 ☑ 工廠 ☐		版次:	版次:

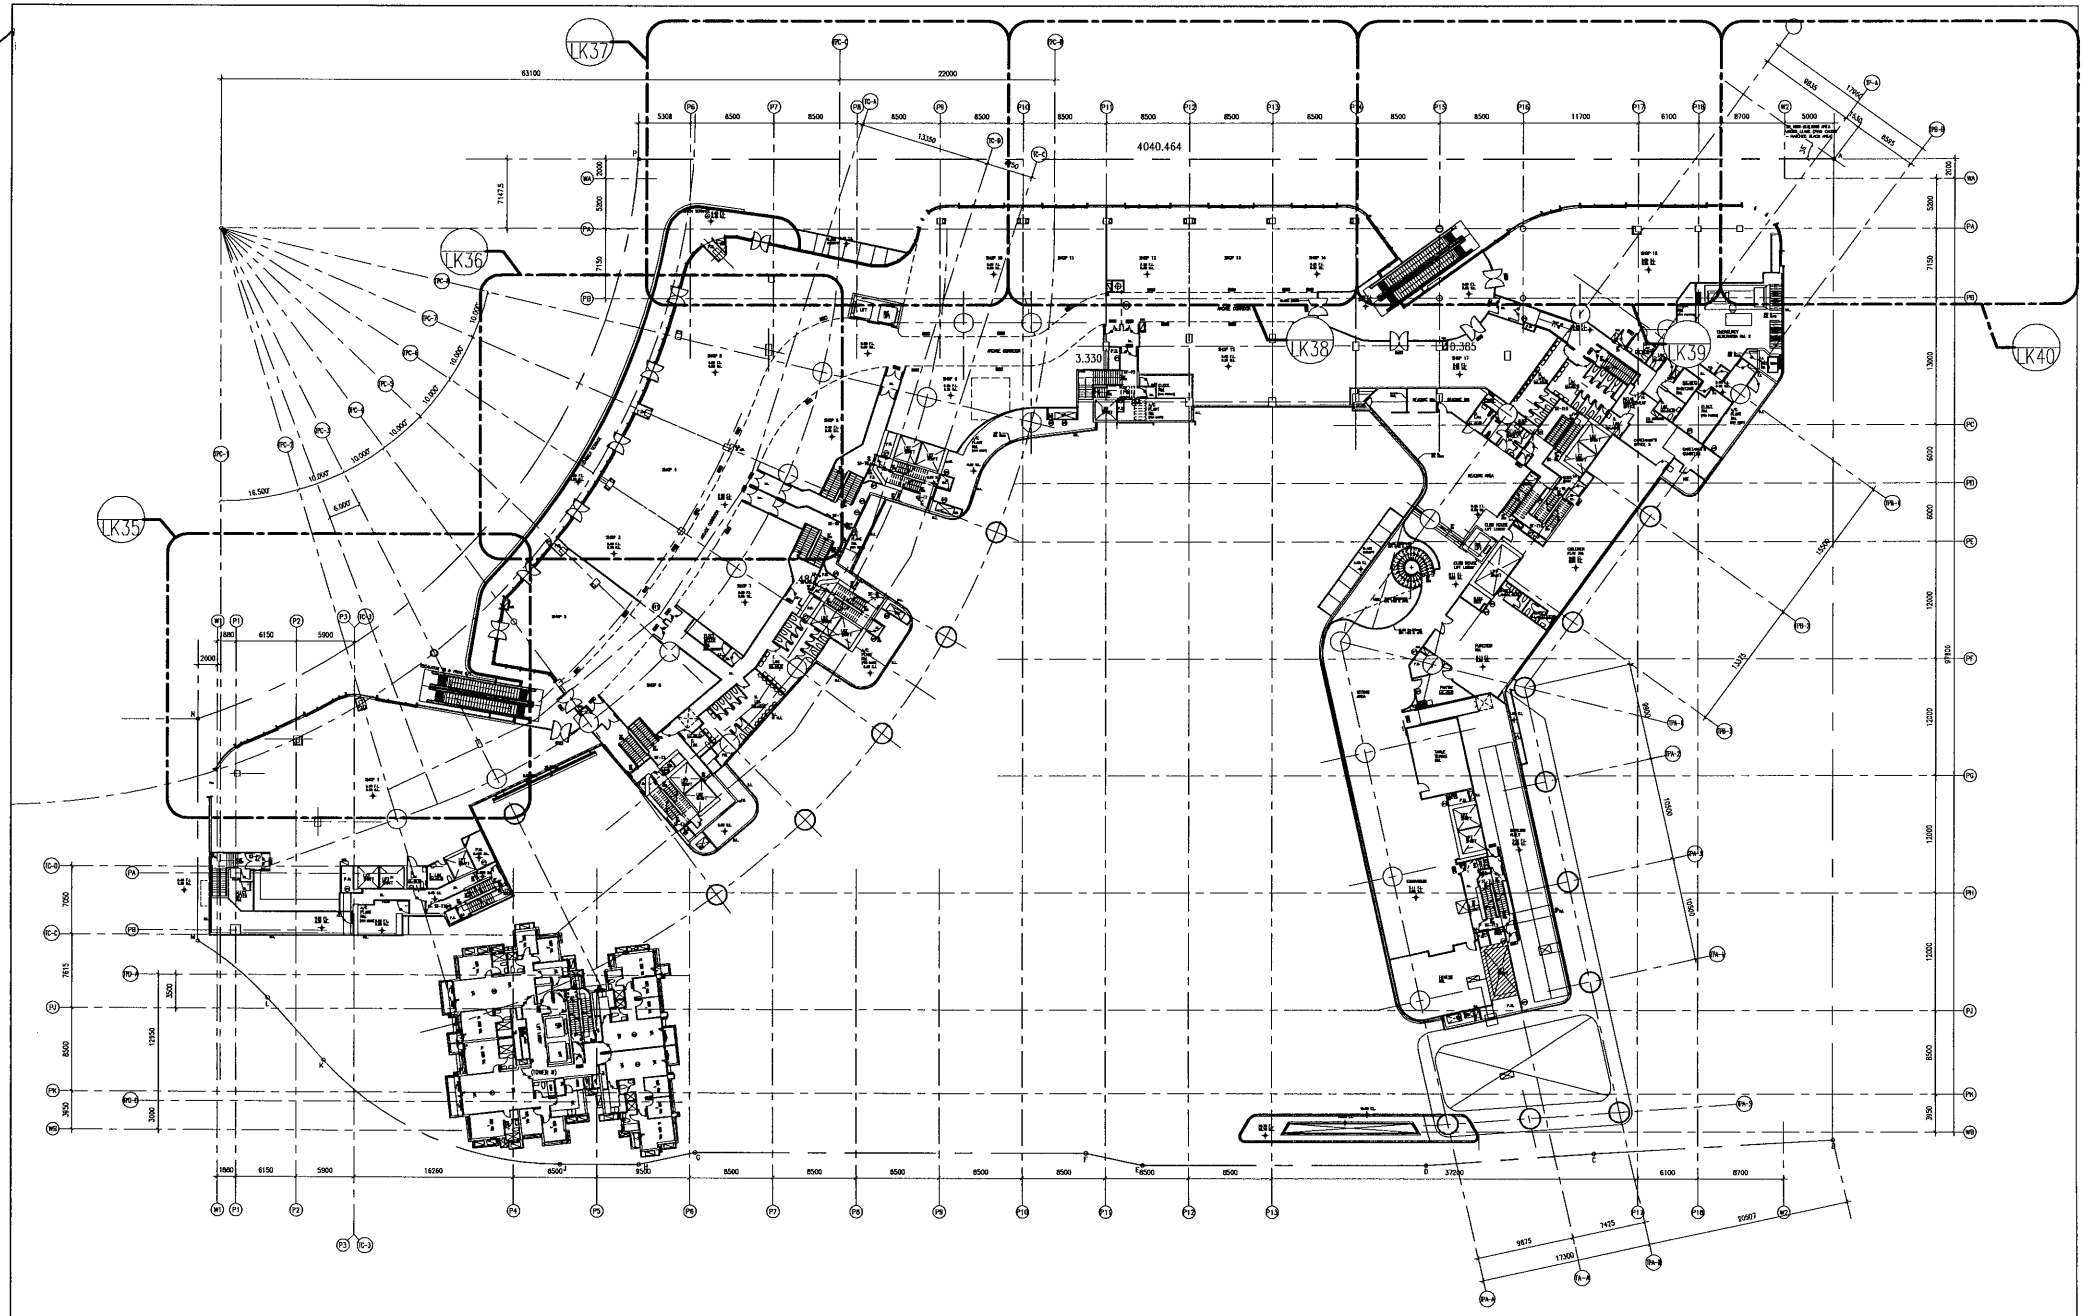

美特鋁質有限公司 MIDI Aluminium Fabricator Ltd.	工程號 :J-835	窗號 : -	數量: -	繪圖:曾建平	日期: 2016.12.02	批准:	日期:	名稱: 企橫料位置圖	圖号: J835-LK28
	地盤:將軍澳66D平台	顏色 :	位置: -	校核:	日期:	採用: 地盤 ☑ 工廠 ☐		版次:	版次:

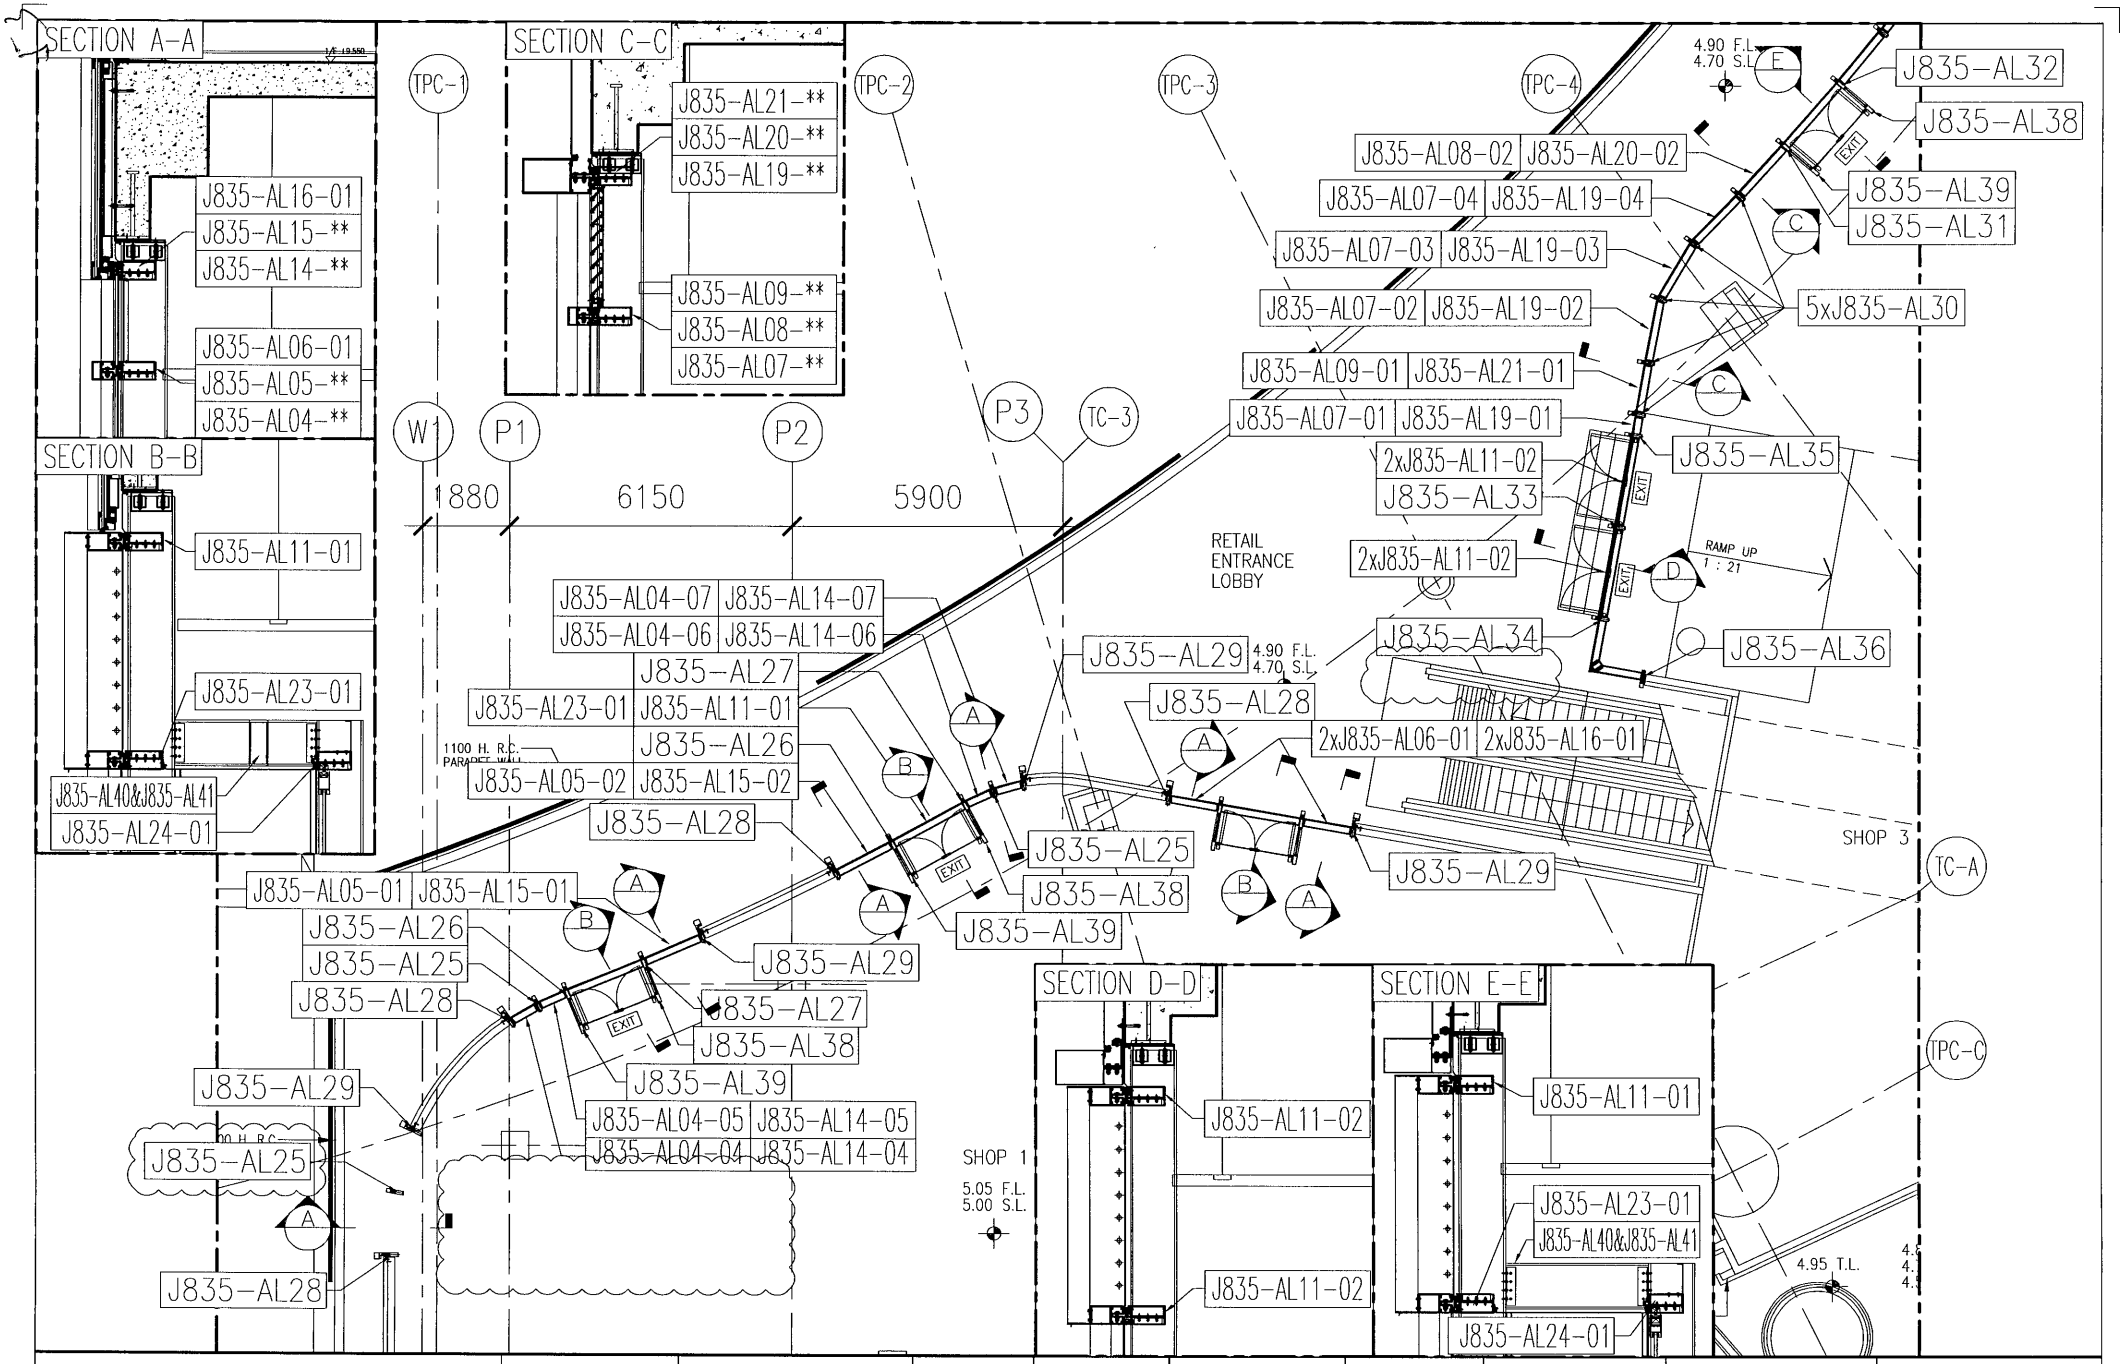

美特鋁質有限公司 MIDI Aluminium Fabricator Ltd.	工程號 :J-835	窗號 : -	數量: -	繪圖:曾建平	日期: 2016.12.02	批准:	日期:	名稱: 企橫料位置圖	圖号: J835-LK29
	地盤:將軍澳66D平台	顏色 :	位置: -	校核:	日期:	採用: 地盤 ☑ 工廠 ☐		版次:	版次:A

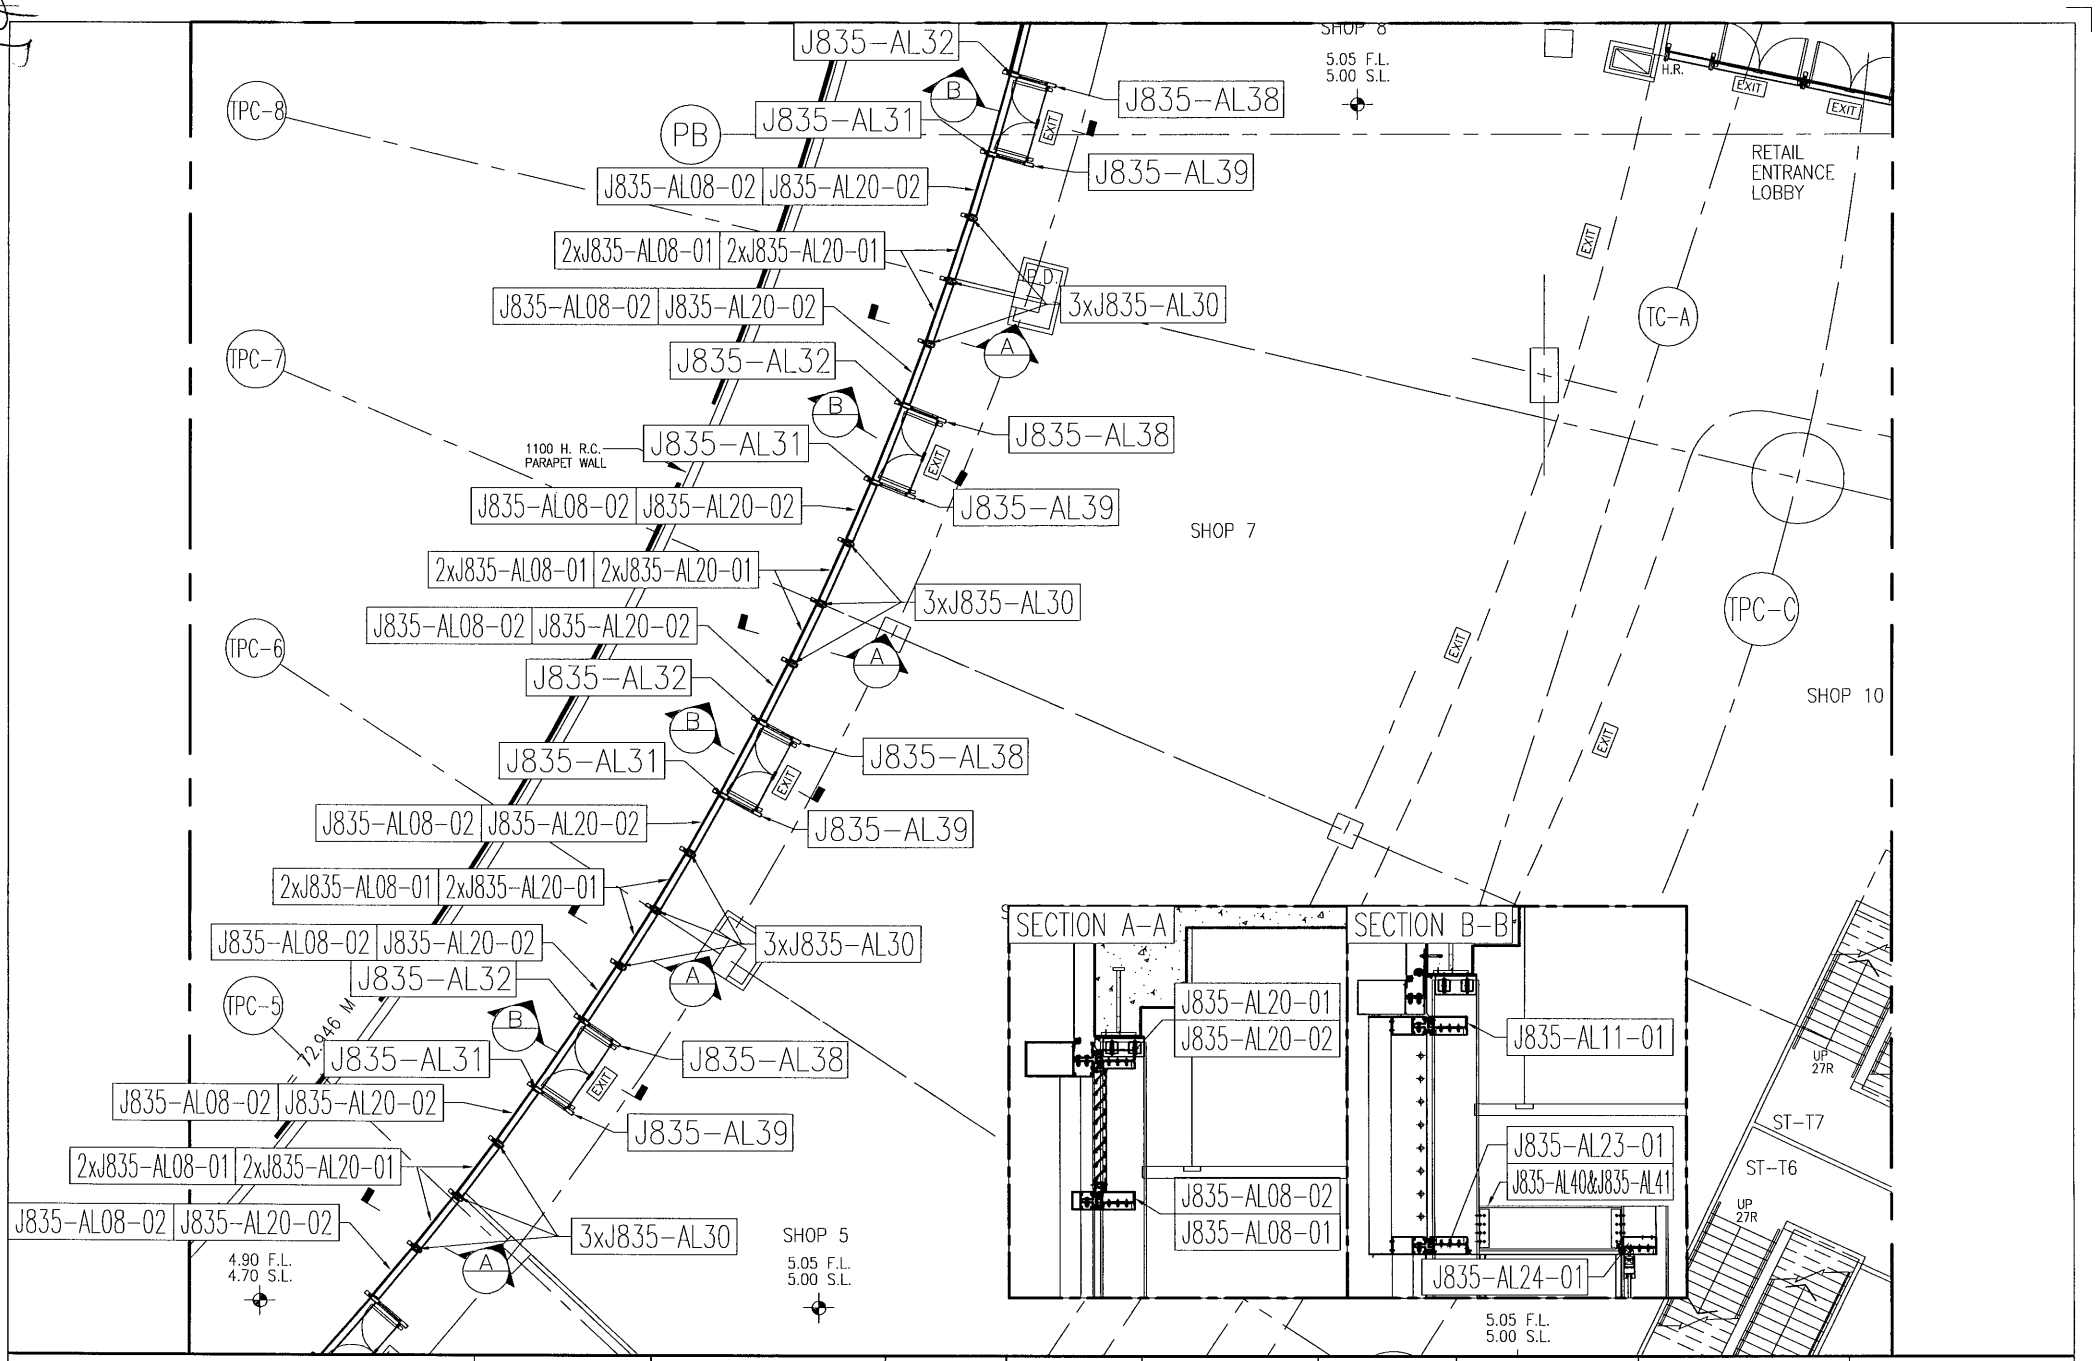

美特鋁質有限公司 MIDI Aluminium Fabricator Ltd.	工程號 :J-835	窗號 : -	數量: -	繪圖:曾建平	日期: 2016.12.02	批准:	日期:	名稱: 企橫料位置圖	圖号: J835-LK30
	地盤:將軍澳66D平台	顏色 :	位置: -	校核:	日期:	採用: 地盤 ☑ 工廠 ☐		版次:	版次:

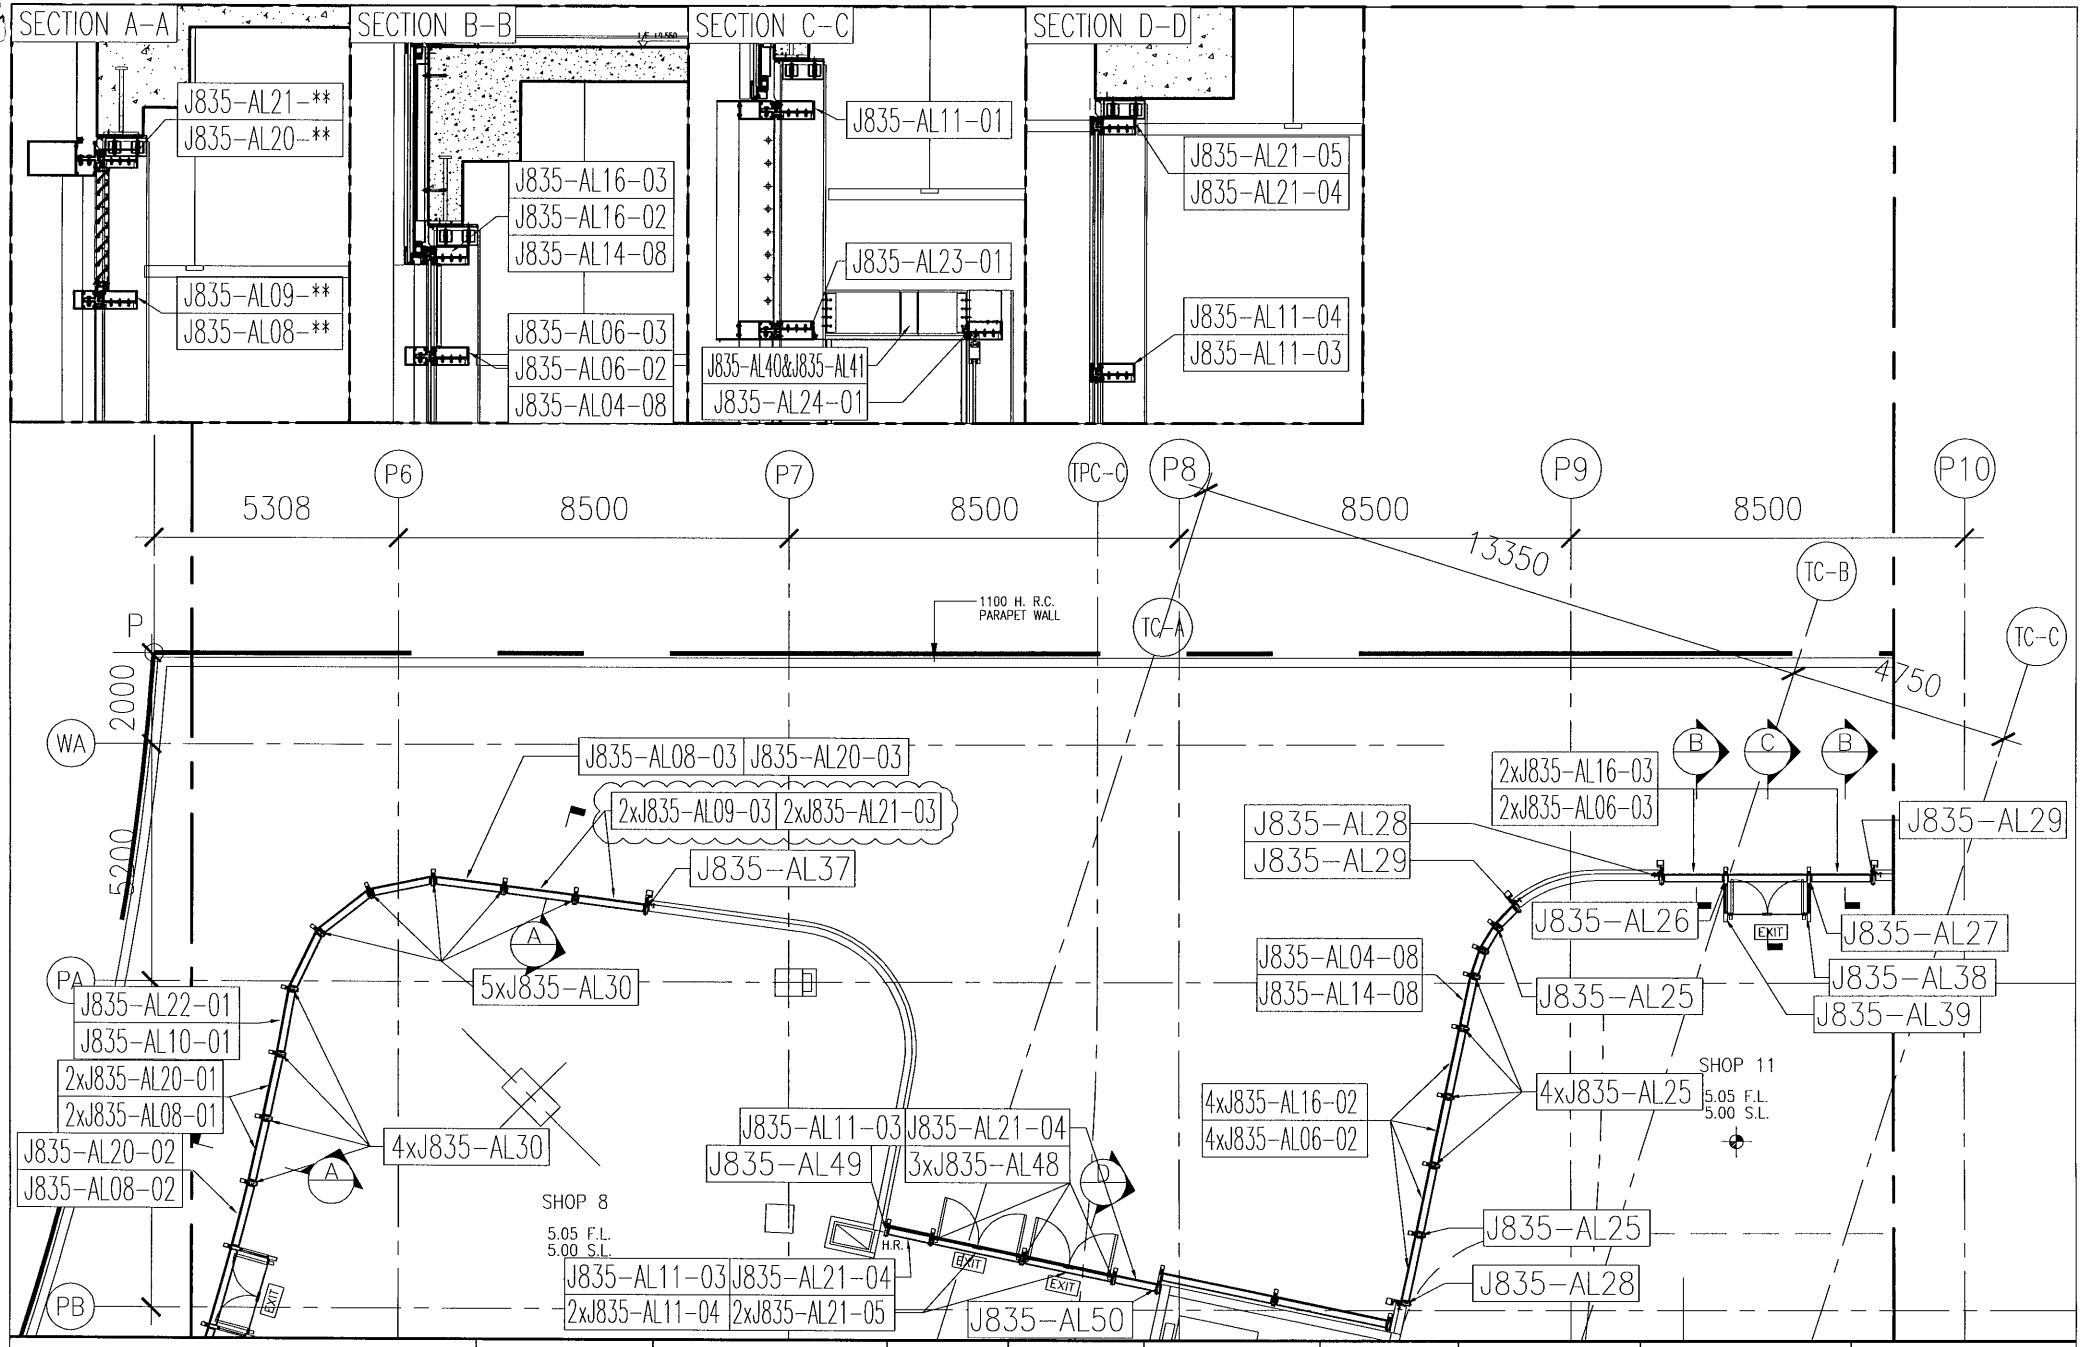

美特鋁質有限公司 MIDI Aluminium Fabricator Ltd.	工程號 :J-835	窗號 : -	數量: -	繪圖:曾建平	日期: 2016.12.02	批准:	日期:	名稱: 企橫料位置圖	圖号: J835-LK31
	地盤:將軍澳66D平台	顏色 :	位置: -	校核:	日期:	採用: 地盤 ☑ 工廠 ☐		版次:	版次:A

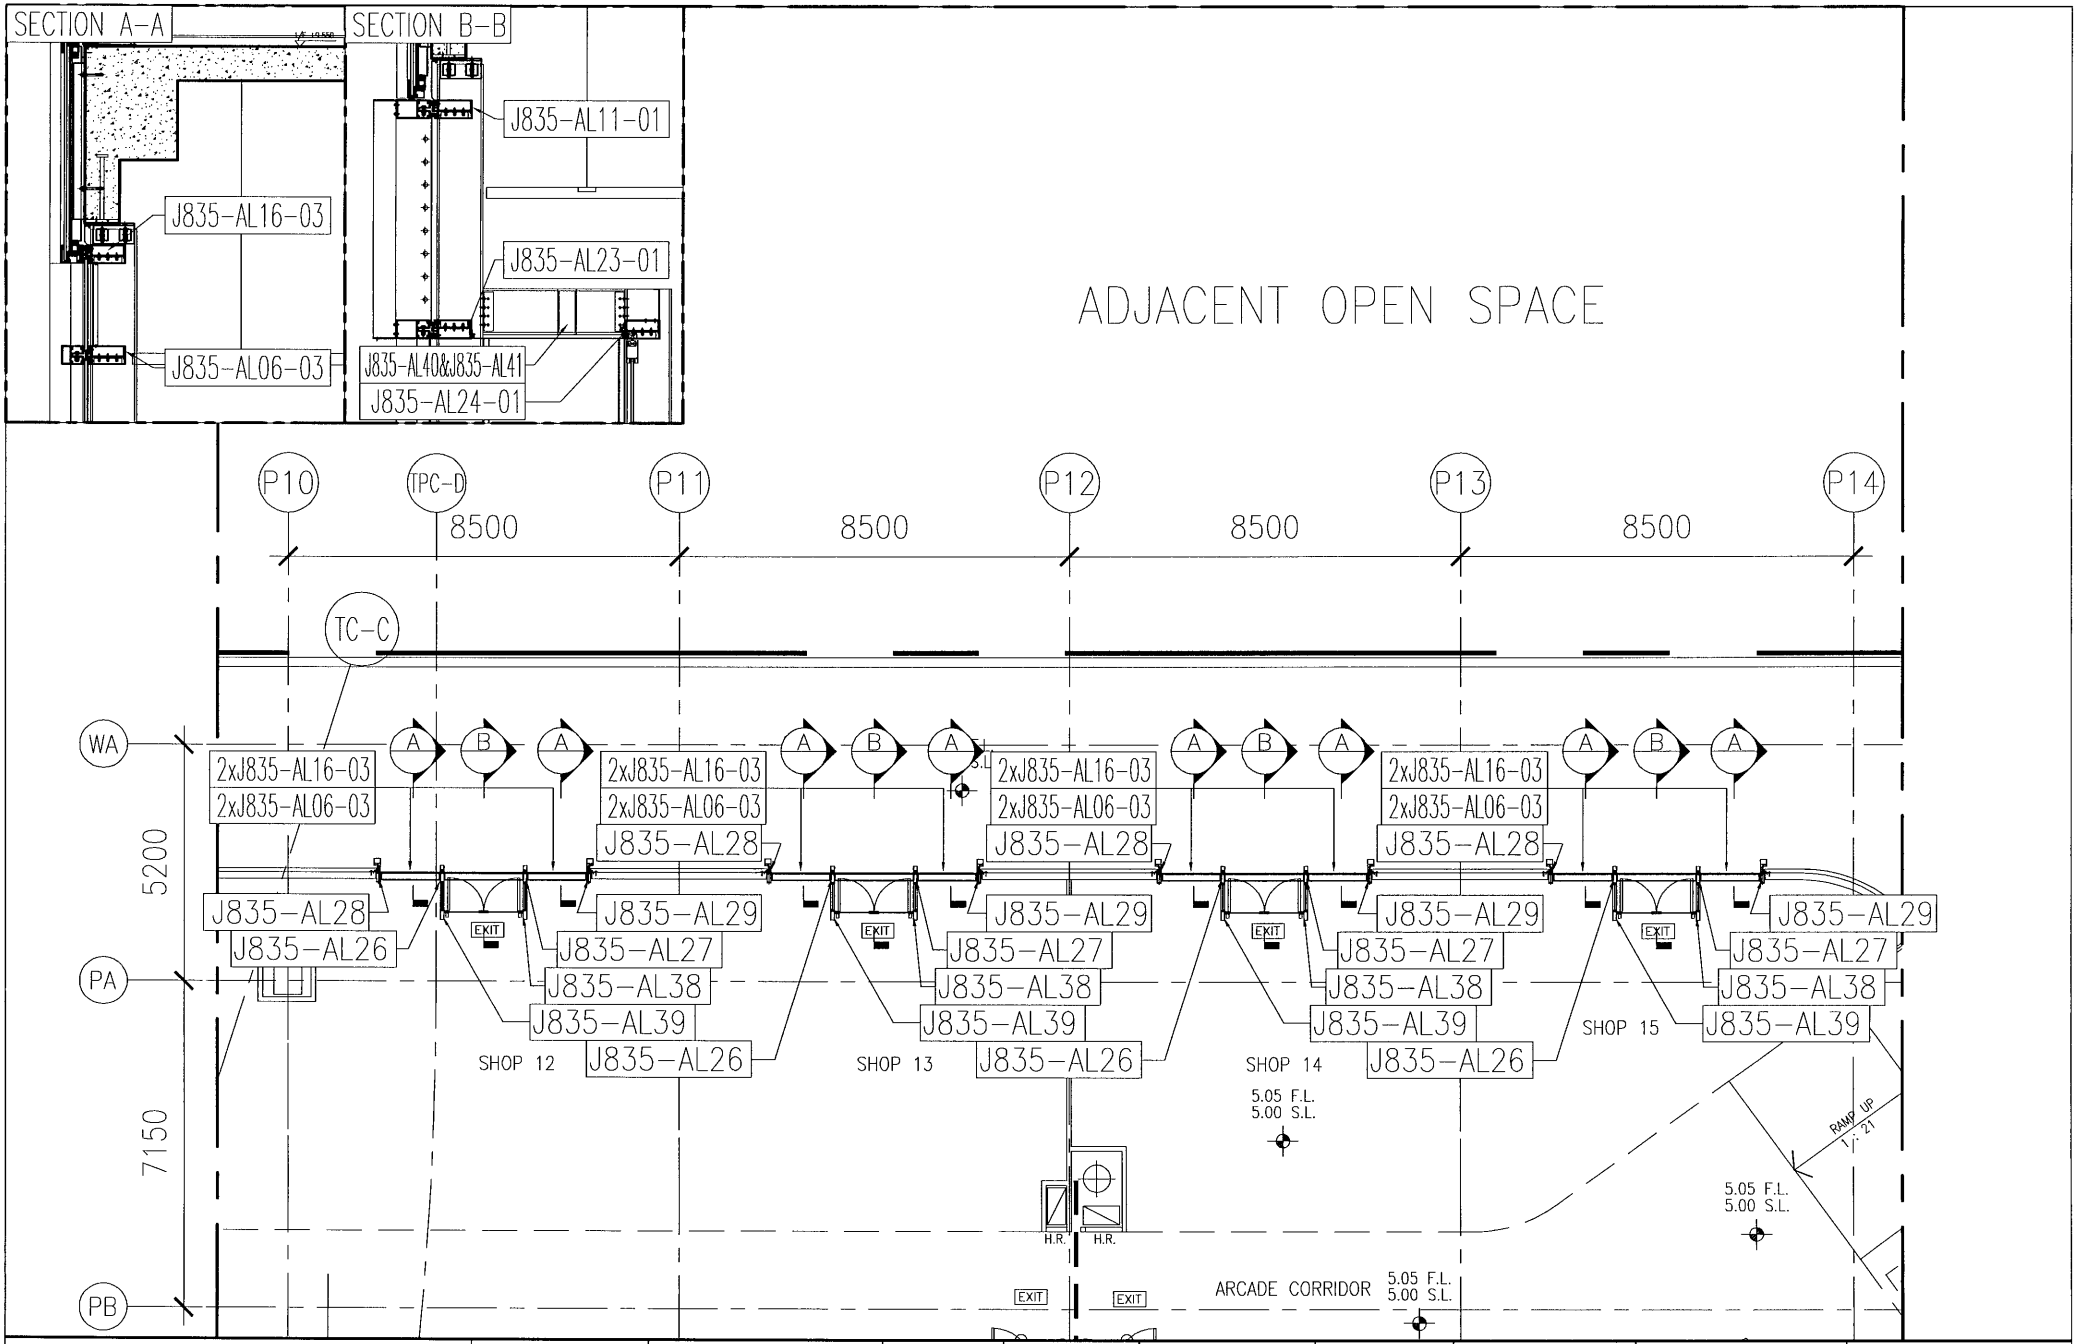

美特鋁質有限公司 MIDI Aluminium Fabricator Ltd.	工程號 :J-835	窗號 : -	數量: -	繪圖:曾建平	日期: 2016.12.02	批准:	日期:	名稱: 企橫料位置圖	圖号: J835-LK32
	地盤:將軍澳66D平台	顏色 :	位置: -	校核:	日期:	採用: 地盤 ☑ 工廠 ☐		版次:	版次:

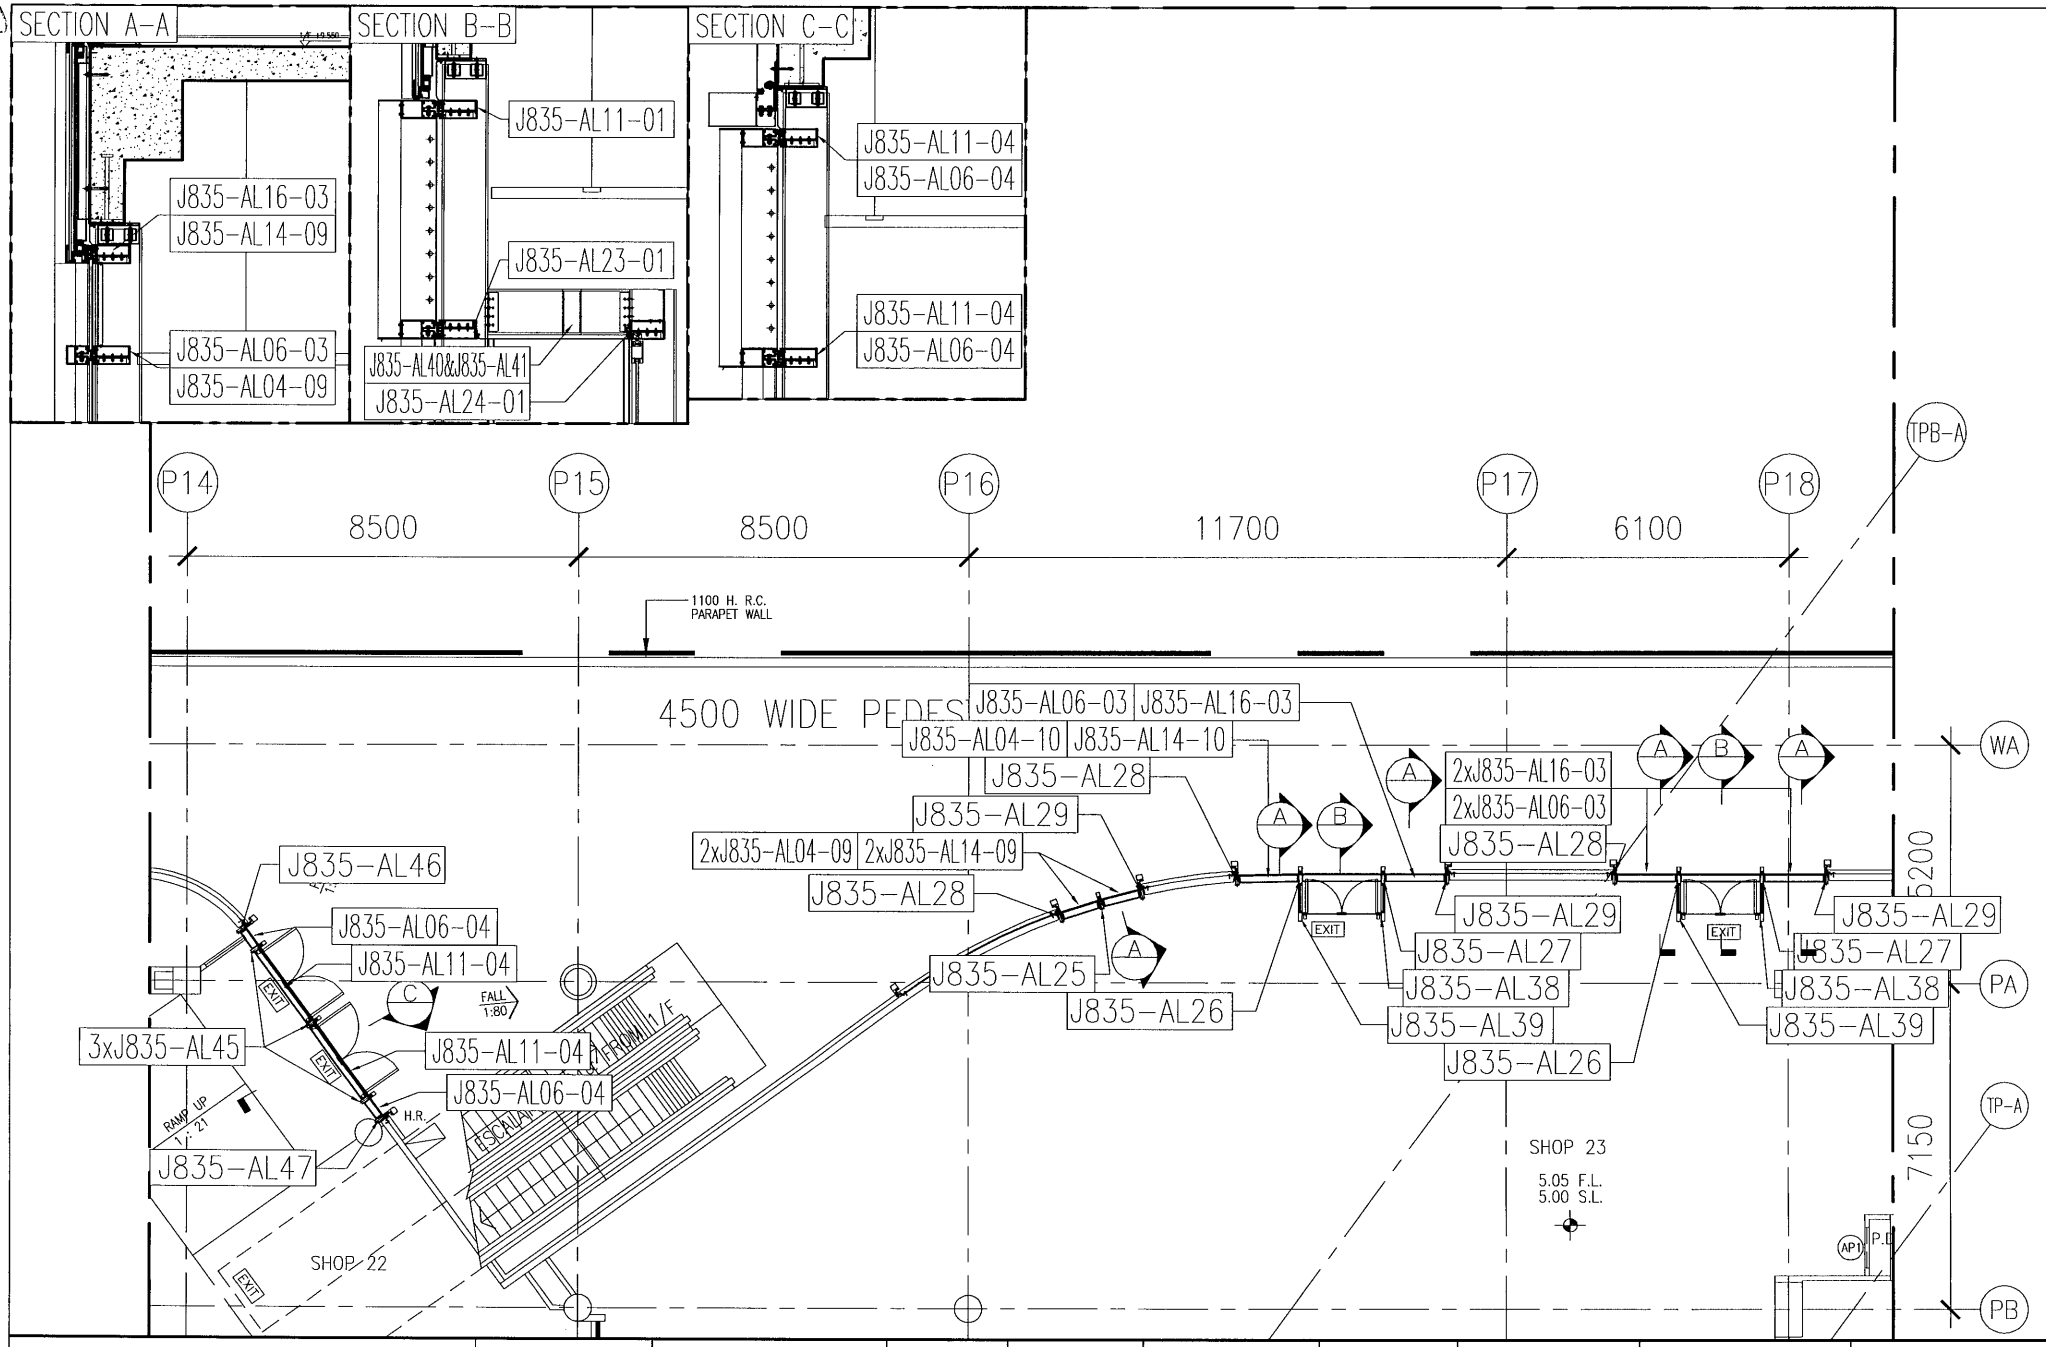

美特鋁質有限公司 MIDI Aluminium Fabricator Ltd.	工程號 :J-835	窗號 : -	數量: -	繪圖:曾建平	日期: 2016.12.02	批准:	日期:	名稱: 企橫料位置圖	圖号: J835-LK33
	地盤:將軍澳66D平台	顏色 :	位置: -	校核:	日期:	採用: 地盤 ☑ 工廠 ☐		版次:	版次:

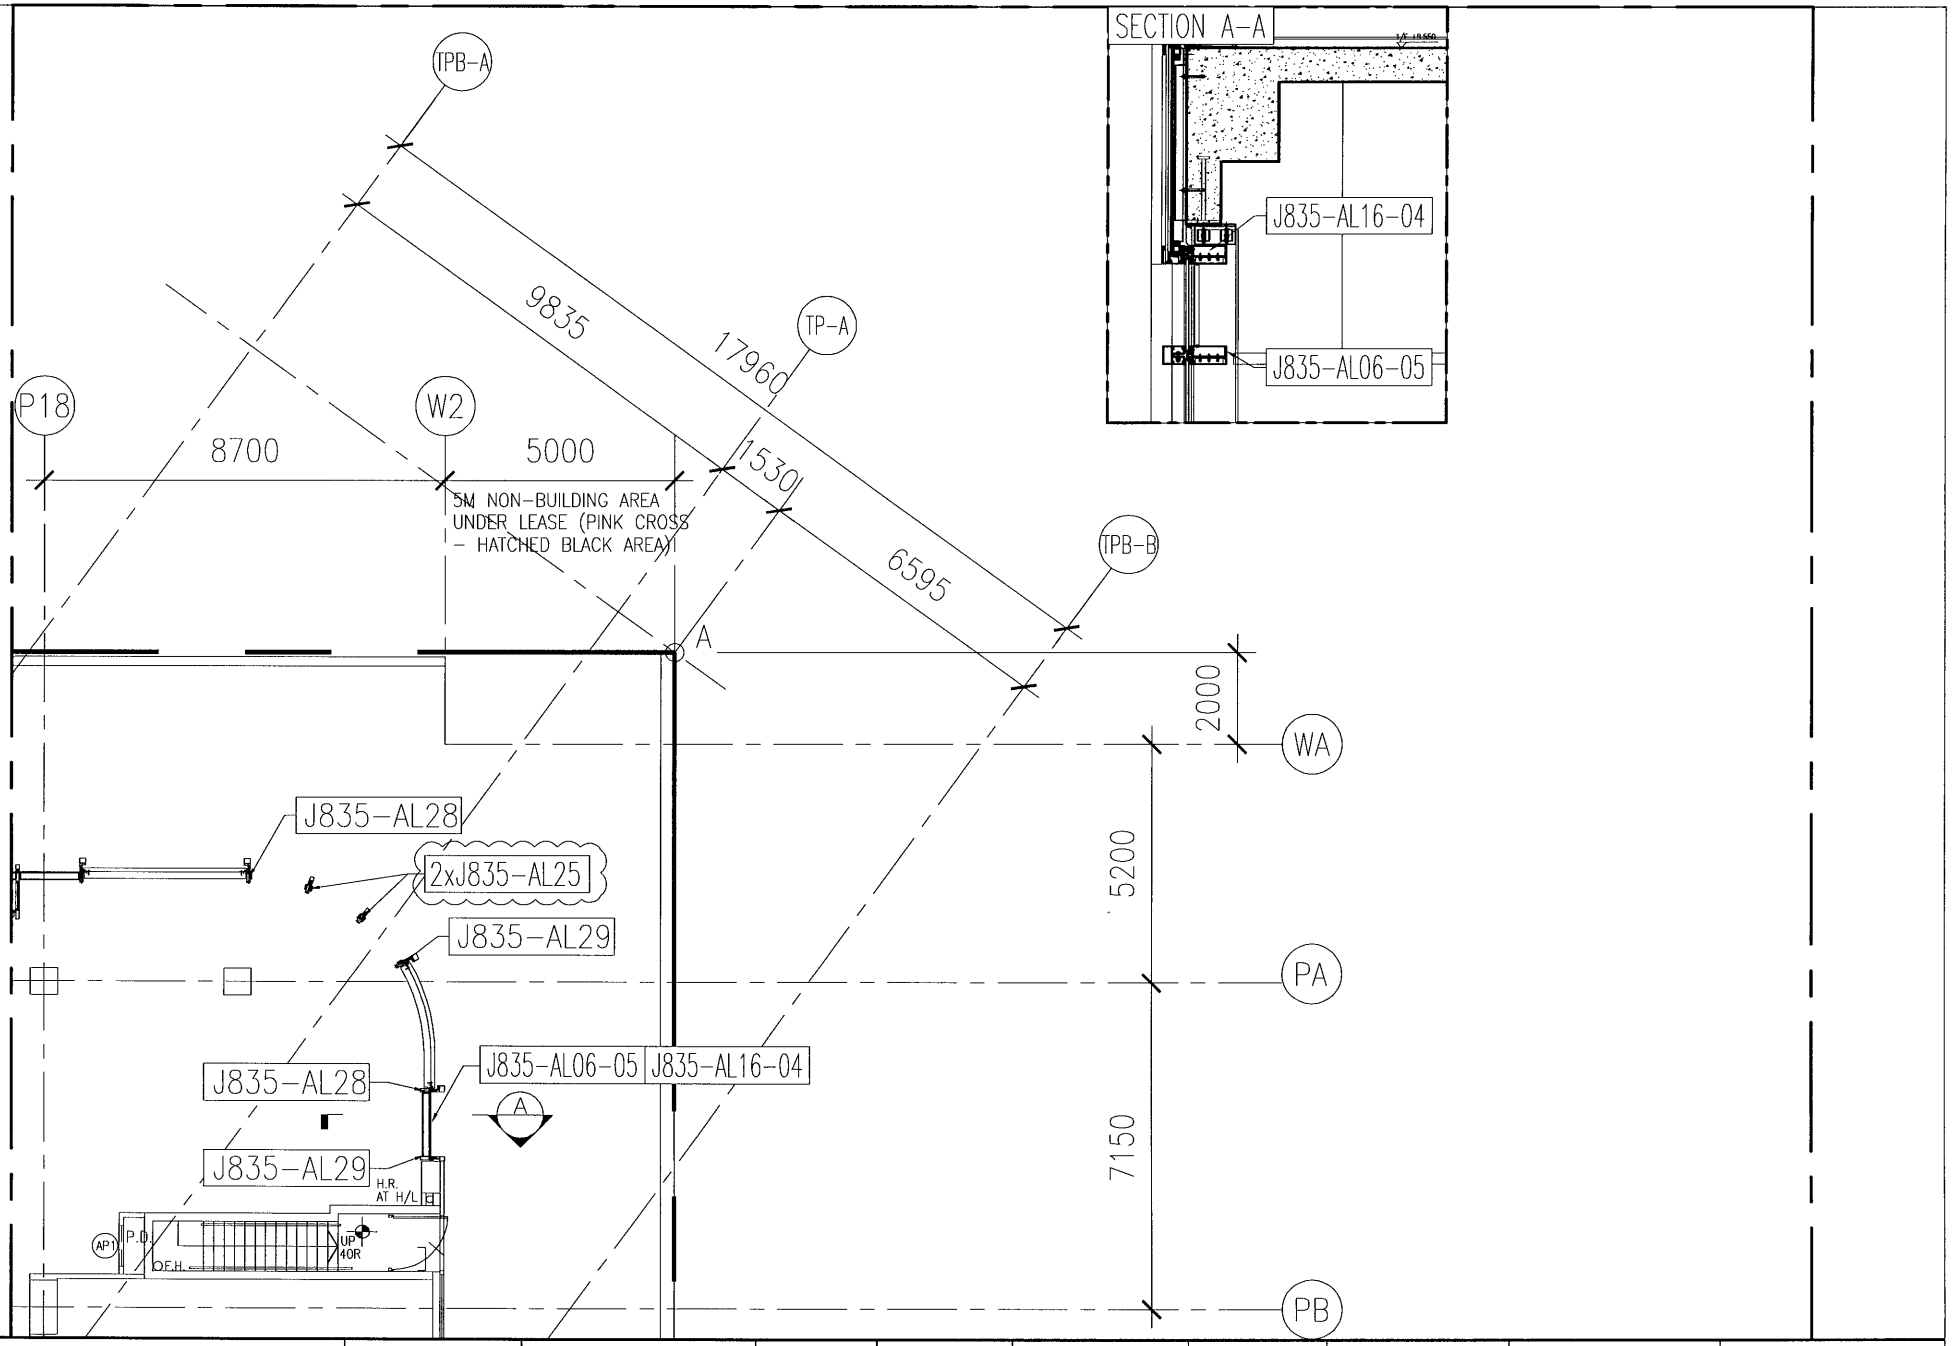

美特鋁質有限公司 MIDI Aluminium Fabricator Ltd.	工程號 :J-835	窗號 : -	數量: -	繪圖:曾建平	日期: 2016.12.02	批准:	日期:	名稱: 企橫料位置圖	圖号: J835-LK34
	地盤:將軍澳66D平台	顏色 :	位置: -	校核:	日期:	採用: 地盤 ☑ 工廠 ☐		版次:	版次:A

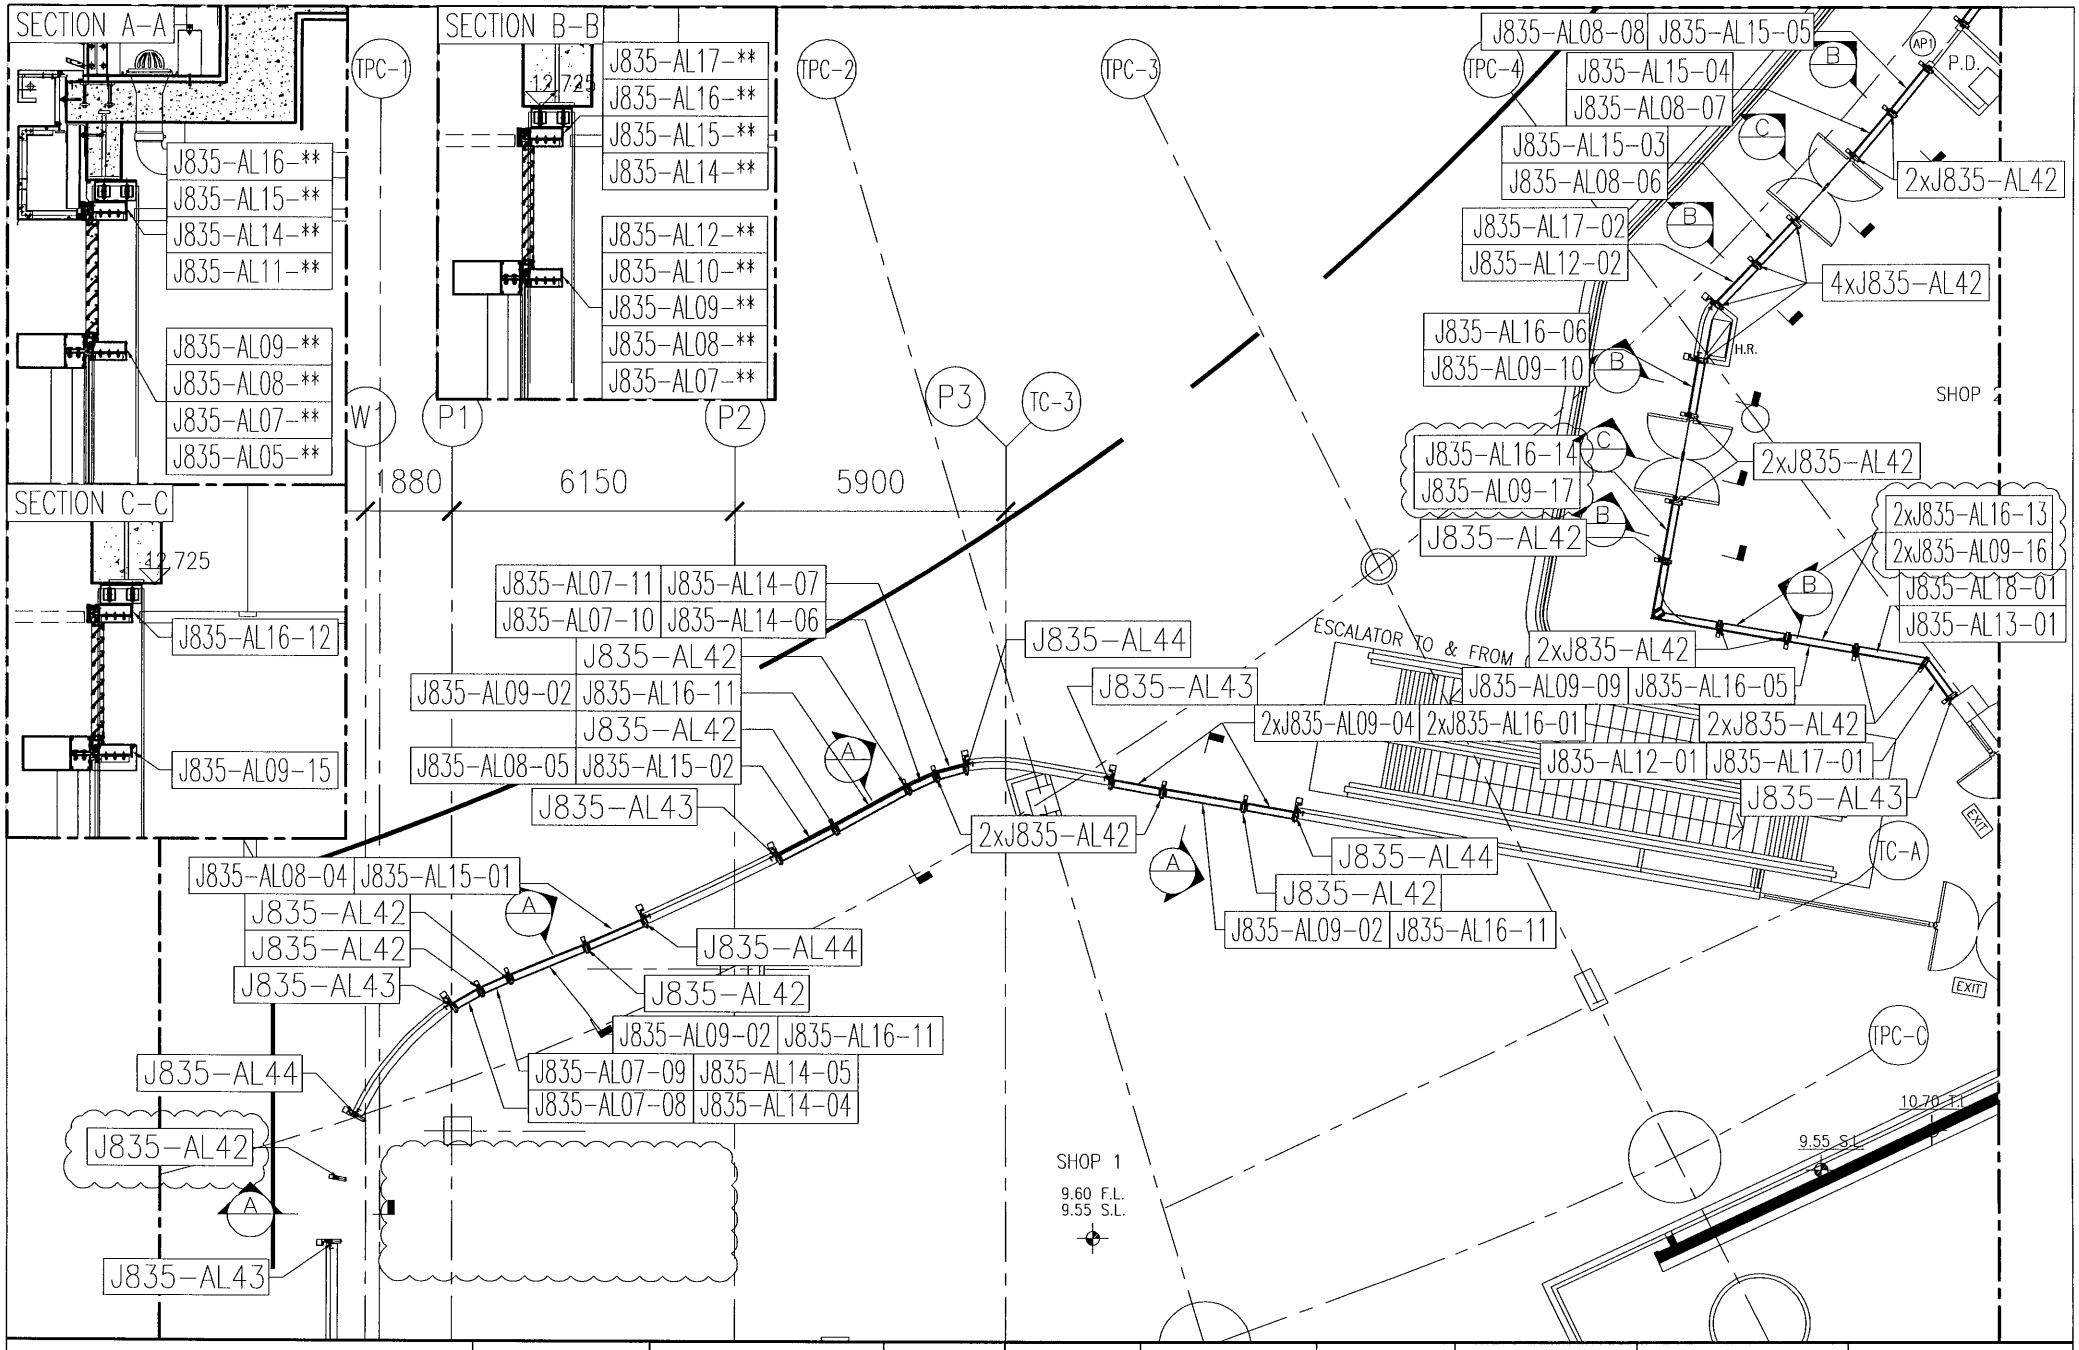

美特鋁質有限公司 MIDI Aluminium Fabricator Ltd.	工程號 :J-835	窗號 : -	數量: -	繪圖:曾建平	日期: 2016.12.02	批准:	日期:	名稱: 企橫料位置圖	圖号: J835-LK35
	地盤:將軍澳66D平台	顏色 :	位置: -	校核:	日期:	採用: 地盤 ☑ 工廠 ☐		版次:	版次:A

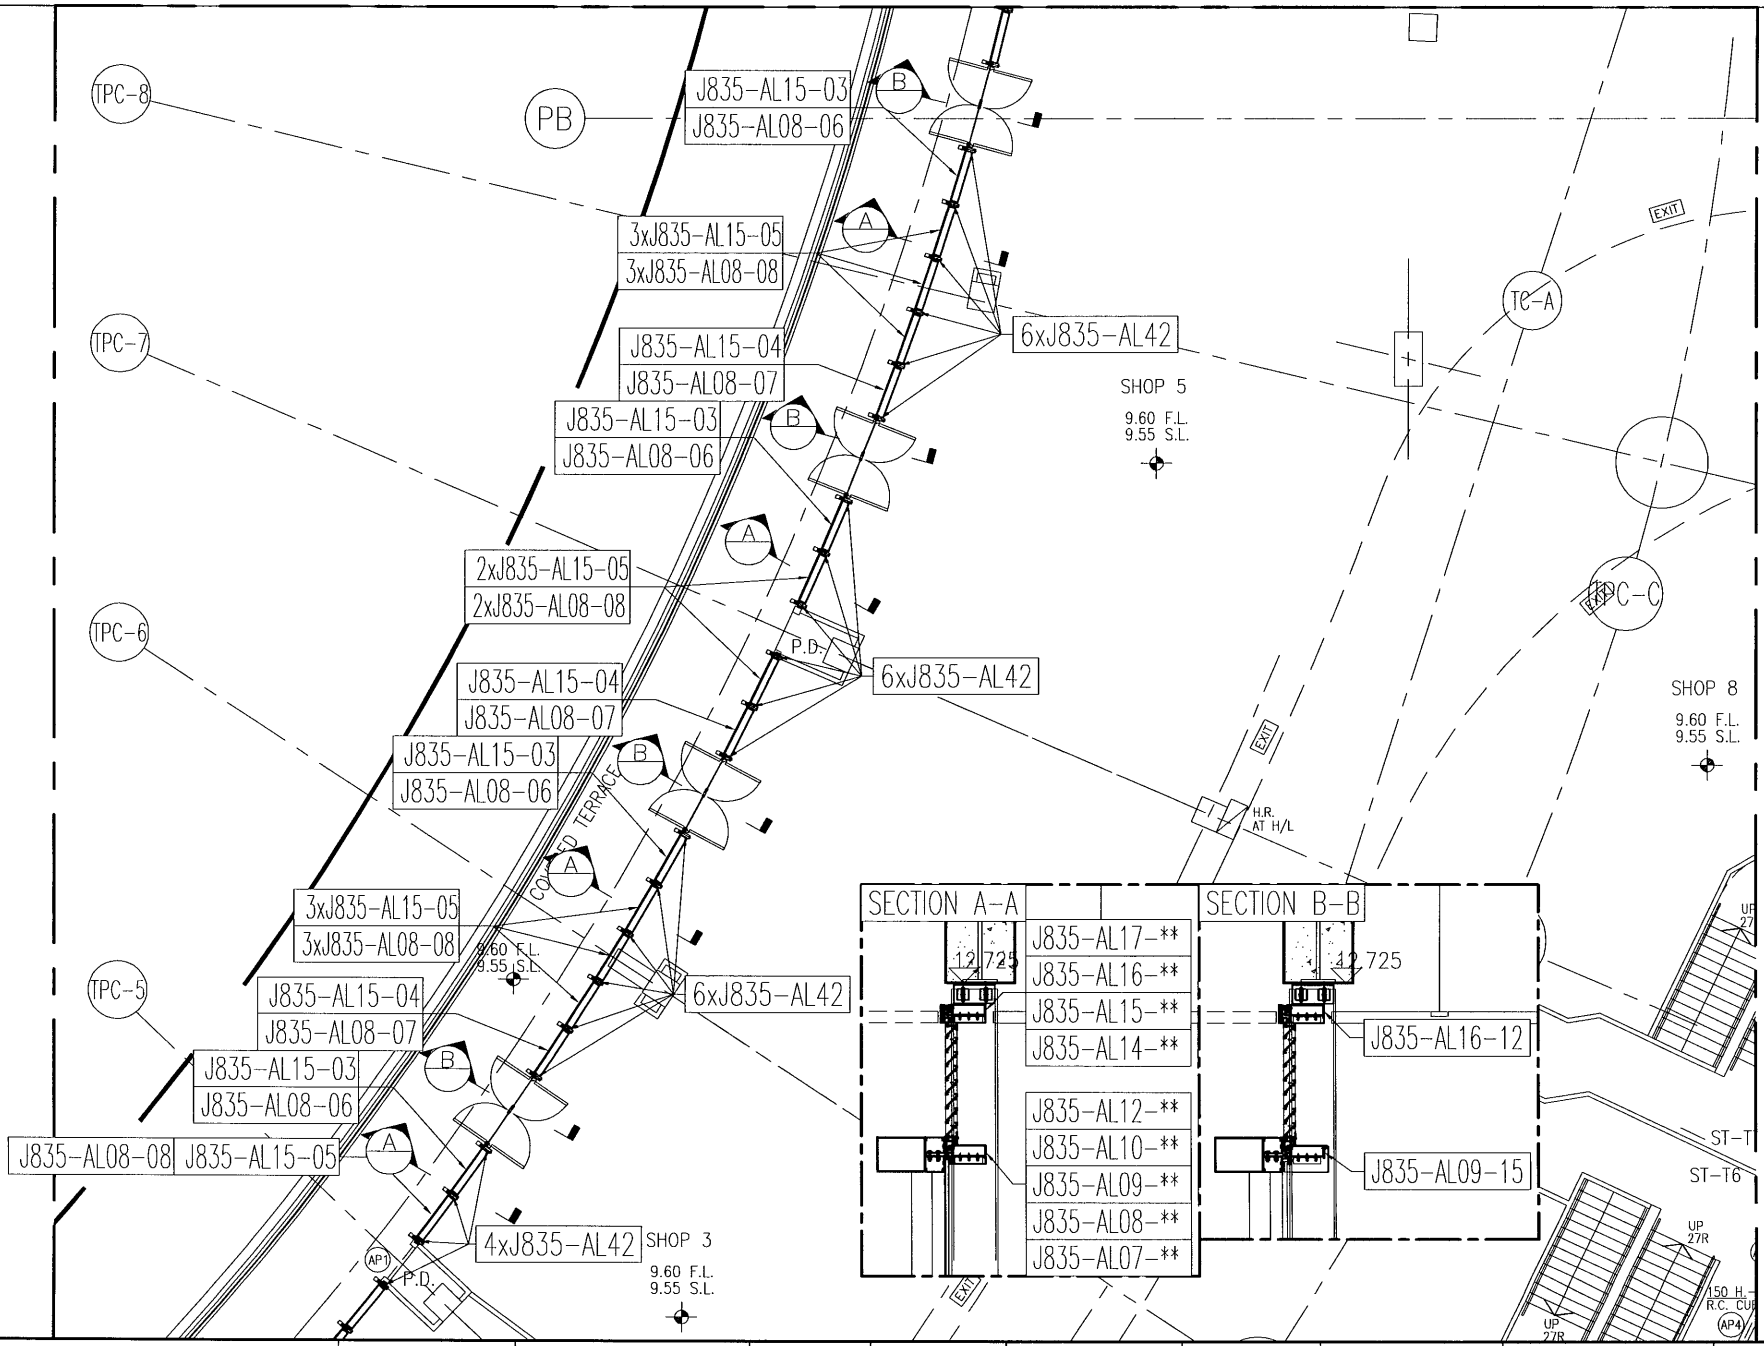

美特鋁質有限公司 MIDI Aluminium Fabricator Ltd.	工程號 :J-835	窗號 : -	數量: -	繪圖:曾建平	日期: 2016.12.02	批准:	日期:	名稱: 企横料位置圖	圖号: J835-LK36
	地盤:將軍澳66D平台	顏色 :	位置: -	校核:	日期:	採用: 地盤 ☑ 工廠 ☐		版次:	版次:

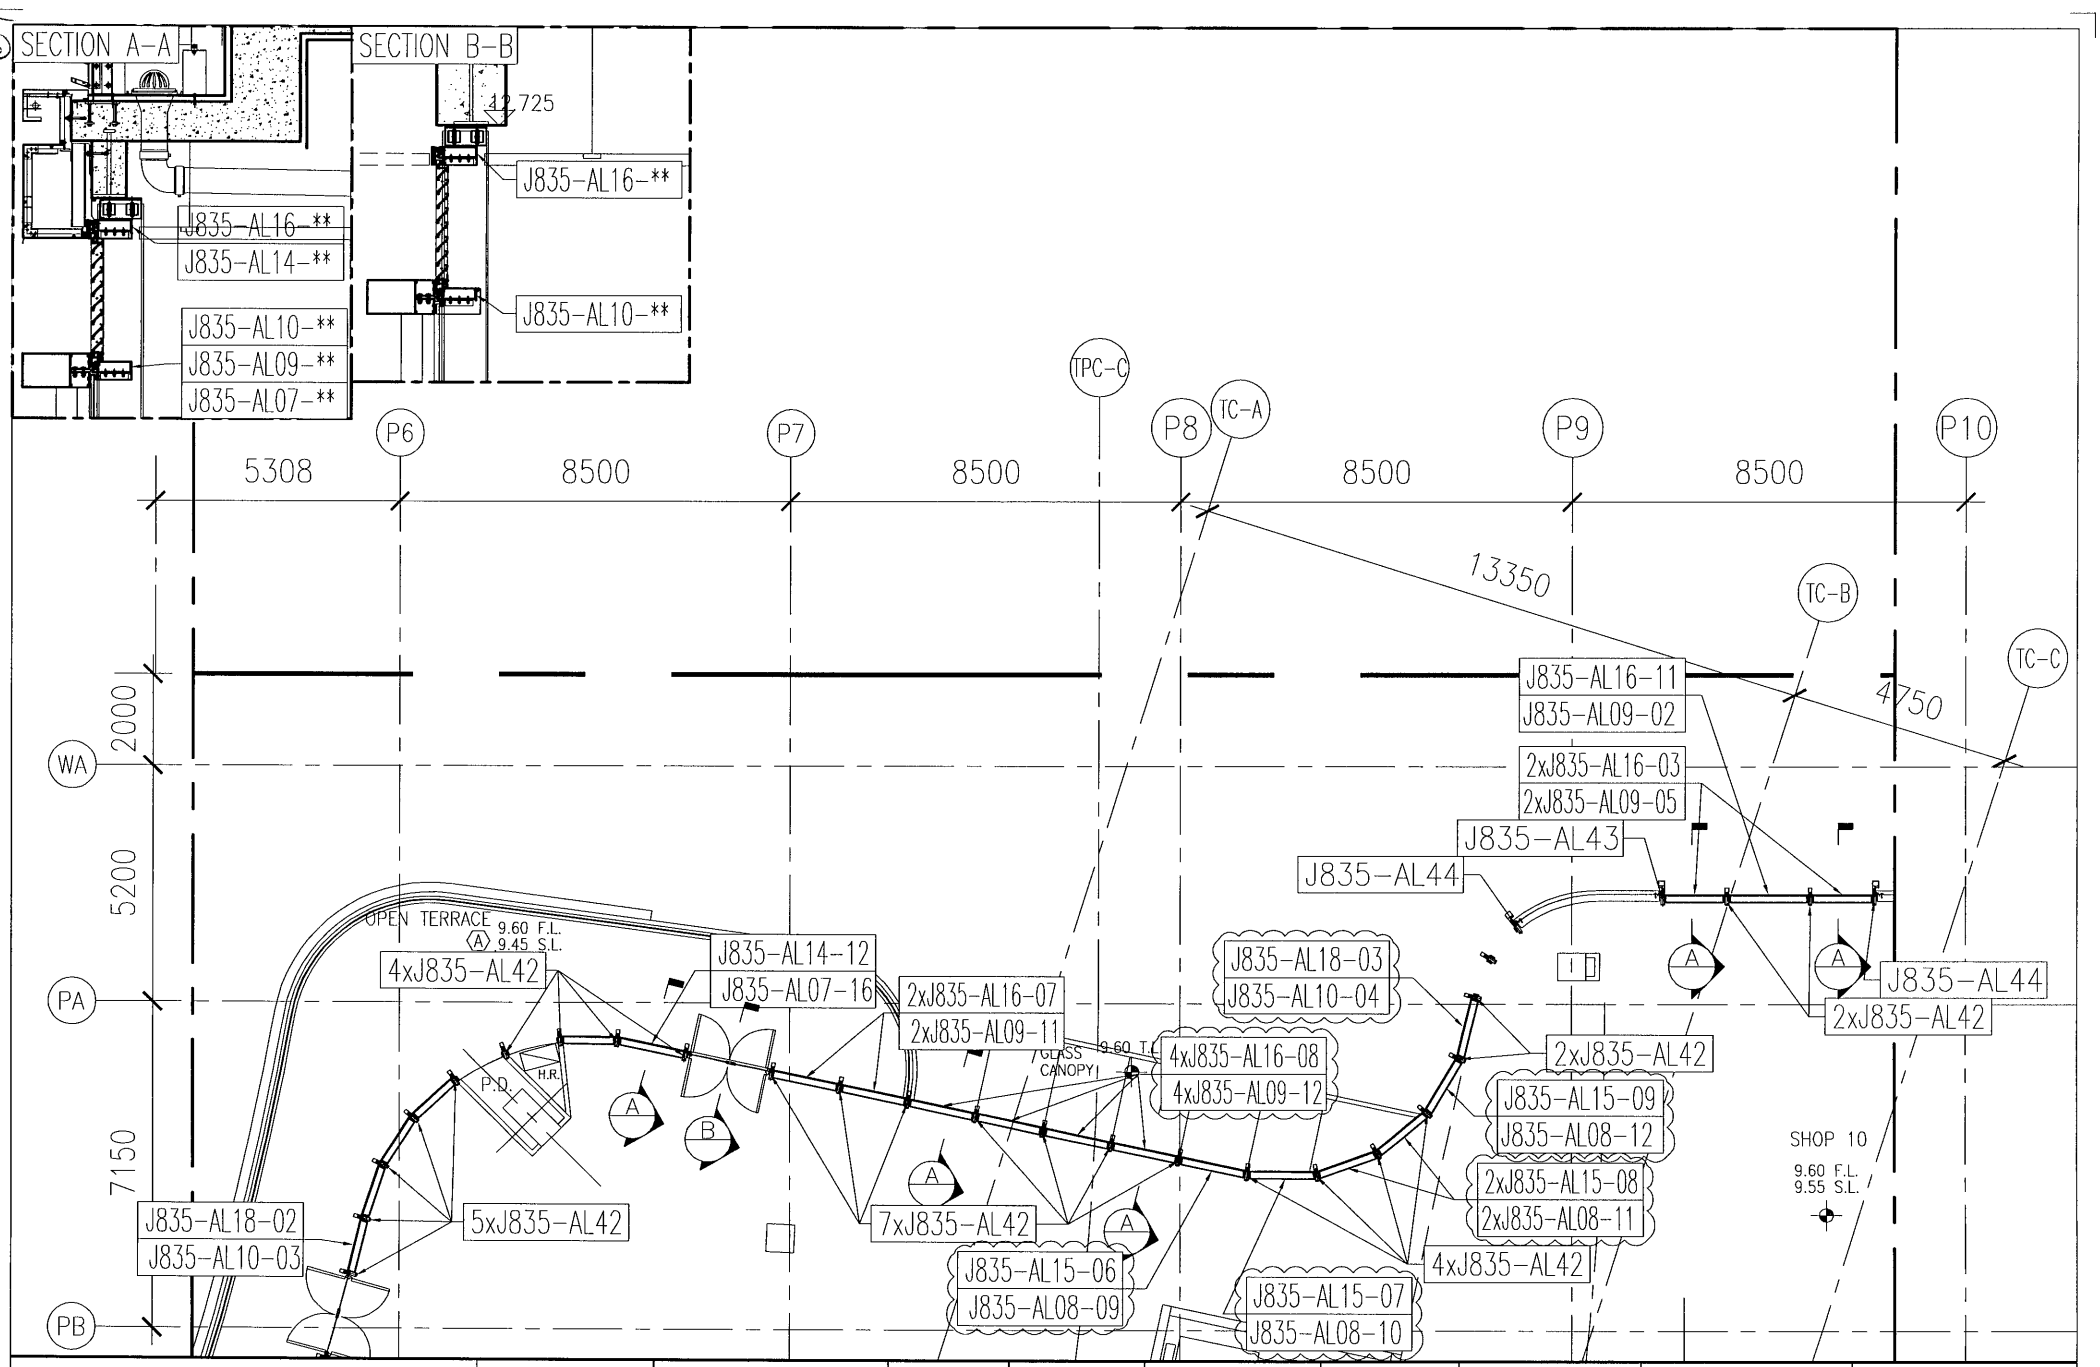

美特鋁質有限公司 MIDI Aluminium Fabricator Ltd.	工程號 :J-835	窗號 : -	數量: -	繪圖:曾建平	日期: 2016.12.02	批准:	日期:	名稱: 企橫料位置圖	圖号: J835-LK37
	地盤:將軍澳66D平台	顏色 :	位置: -	校核:	日期:	採用: 地盤 ☑ 工廠 ☐		版次:	版次:A

62

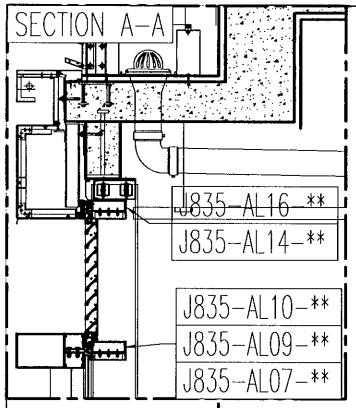

P10 TPC-D P11 P12 P13 P14

8500 8500 8500 8500

4040.464

TC-C

WA

PA

PB

5200

7150

J835-AL16-11
J835-AL09-02
2xJ835-AL16-03
2xJ835-AL09-05
J835-AL43
J835-AL44
2xJ835-AL42

SHOP 11

SHOP 12
9.60 F.L.
9.55 S.L.

SHOP 13

SHOP 14
9.60 F.L.
9.55 S.L.

EXIT

H.R.

GLASS DOOR

9.60
9.55

美特鋁質有限公司 MIDI Aluminium Fabricator Ltd.	工程號 :J-835	窗號 : -	數量: -	繪圖:曾建平	日期: 2016.12.02	批准:	日期:	名稱: 企橫料位置圖	圖号: J835-LK38
	地盤:將軍澳66D平台	顏色 :	位置: -	校核:	日期:	採用: 地盤 ☑ 工廠 ☐		版次:	版次:

63

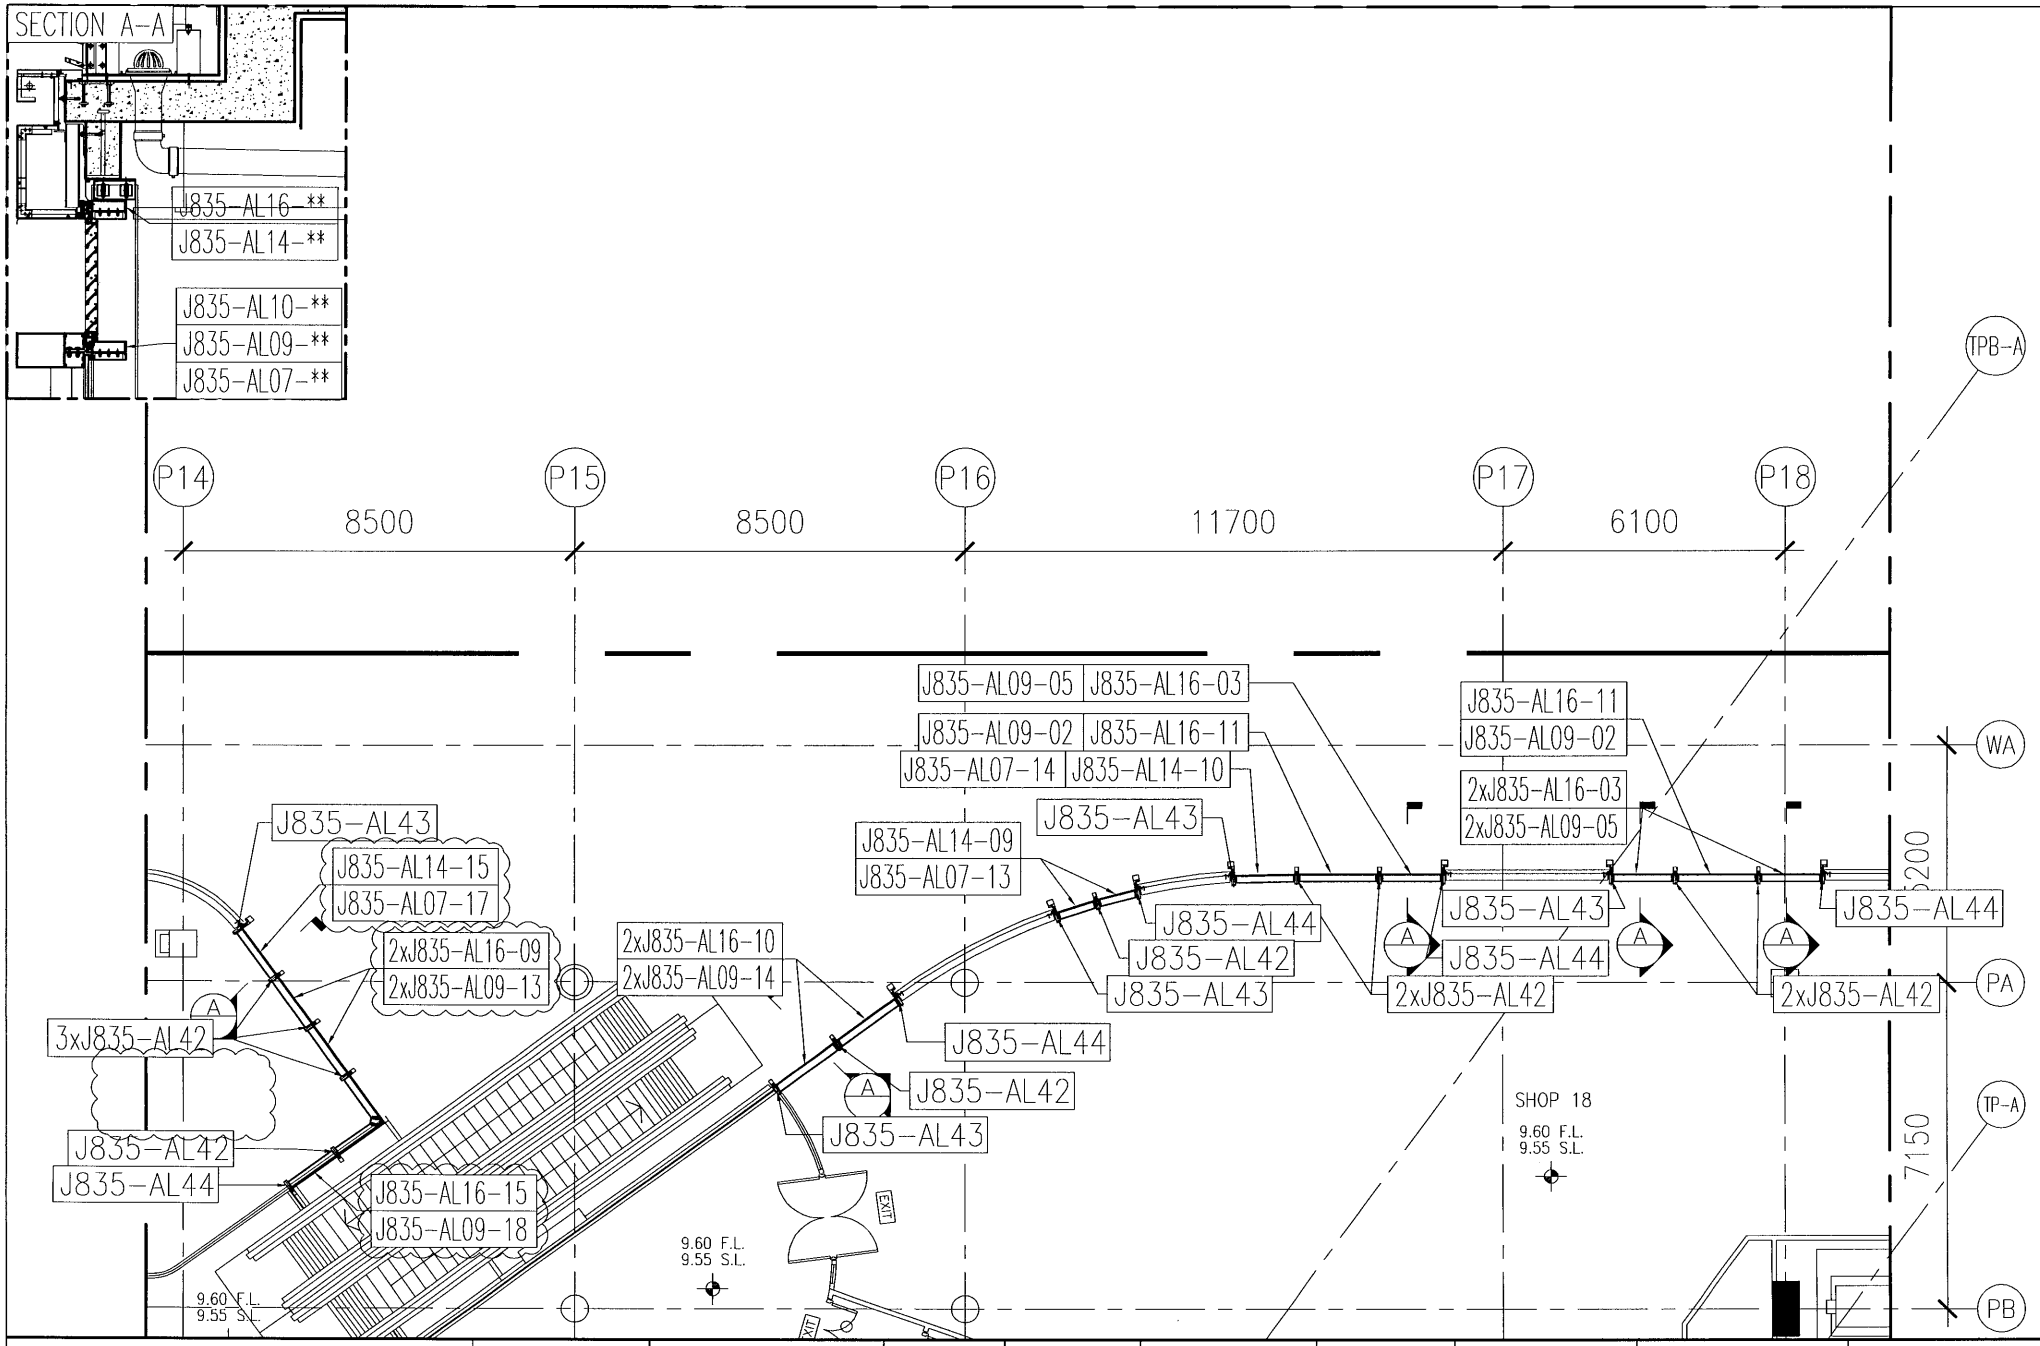

美特鋁質有限公司 MIDI Aluminium Fabricator Ltd.	工程號 :J-835	窗號：-	數量: -	繪圖:曾建平	日期: 2016.12.02	批准:	日期:	名稱: 企橫料位置圖	圖号: J835-LK39
	地盤:將軍澳66D平台	顏色：	位置: -	校核:	日期:	採用: 地盤 ☑ 工廠 ☐		版次:	版次:A

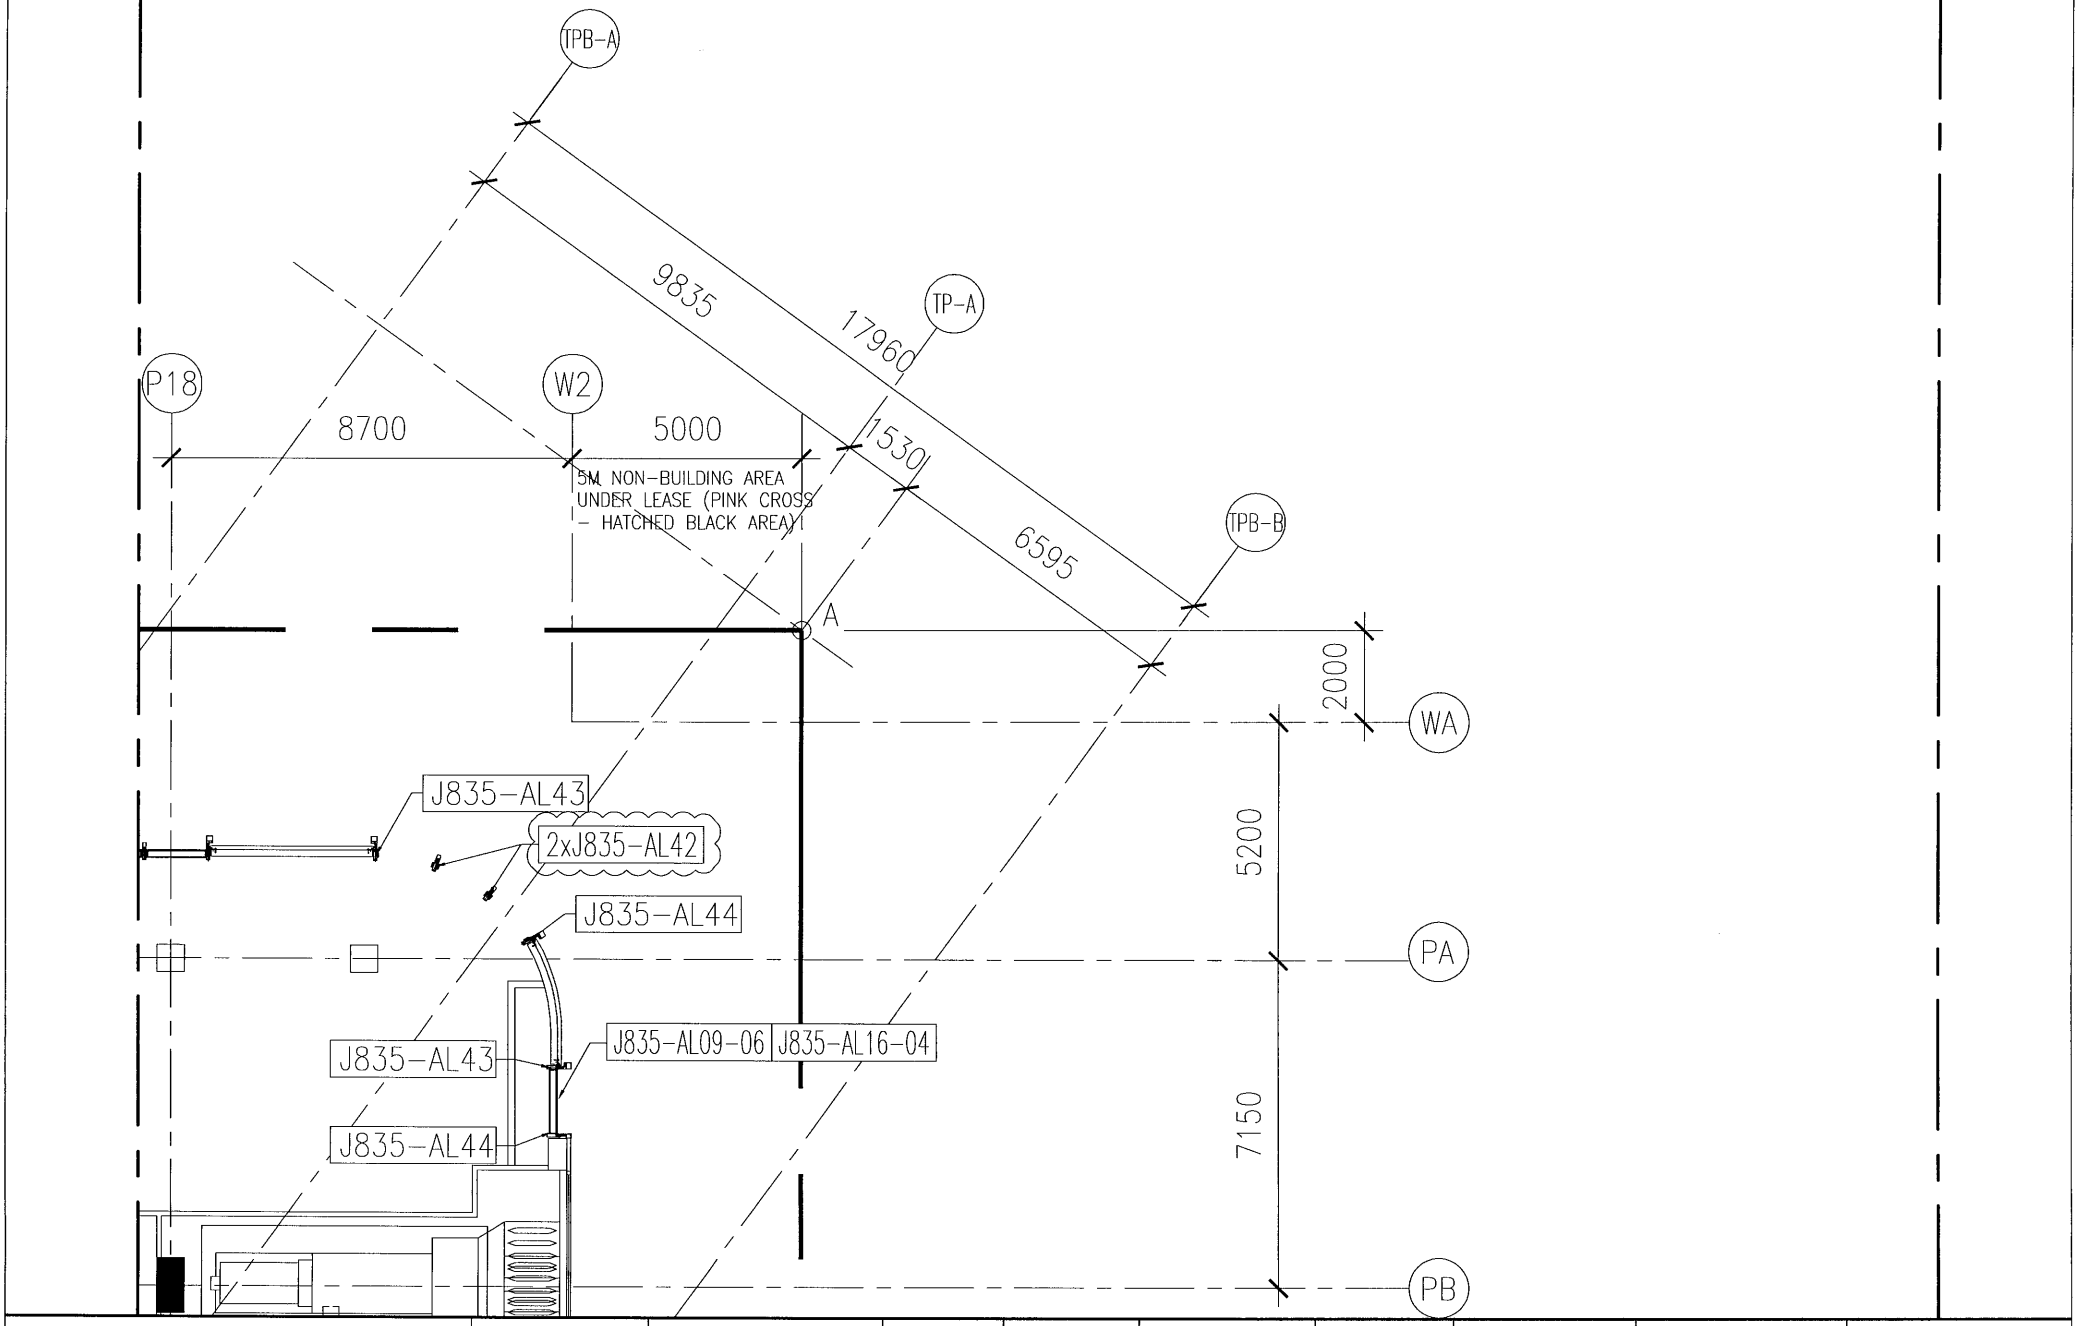

美特鋁質有限公司 MIDI Aluminium Fabricator Ltd.	工程號 :J-835	窗號 : -	數量: -	繪圖:曾建平	日期: 2016.12.02	批准:	日期:	名稱: 企橫料位置圖	圖号: J835-LK40
	地盤:將軍澳66D平台	顏色 :	位置: -	校核:	日期:	採用: 地盤 ☑ 工廠 ☐		版次:	版次:A

J-835工程单元式幕墙 EI/6417/16-B派窗表

65

序號	出貨編號	位置	鋁板厚度	顏色	長度	寬度	面積	數量	总面积	G/F	1/F
1	J835-AL04-04	LK29			616			1		1	
2	J835-AL04-05	LK29			616			1		1	
3	J835-AL04-06	LK29			612.5			1		1	
4	J835-AL04-07	LK29			612.5			1		1	
5	J835-AL04-08	LK31			1089.5			1		1	
6	J835-AL04-09	LK33			844			2		2	
7	J835-AL04-10	LK33			1304.5			1		1	
8	J835-AL05-01	LK29			1308.5			1		1	
9	J835-AL05-02	LK29			1308.5			1		1	
10	J835-AL06-01	LK29			1053			2		2	
11	J835-AL06-02	LK31			1451.5			4		4	
12	J835-AL06-03	LK31			1303			13		2	
		LK32			1303					8	
		LK33			1303					3	
13	J835-AL06-04	LK33			447			4		4	
14	J835-AL06-05	LK34			1313			1		1	
15	J835-AL07-01	LK29			383			1		1	
16	J835-AL07-02	LK29			1367.5			1		1	
17	J835-AL07-03	LK29			1354			1		1	
18	J835-AL07-04	LK29			1368			1		1	
19	J835-AL07-08	LK35			616			1			1
20	J835-AL07-09	LK35			616			1			1
21	J835-AL07-10	LK35			612.5			1			1
22	J835-AL07-11	LK35			612.5			1			1
23	J835-AL07-12				1089.5			0			
24	J835-AL07-13	LK39			844			2			2
25	J835-AL07-14	LK39			1304.5			1			1
26	J835-AL07-16	LK37			1438.5			1			1
27	J835-AL07-17	LK39			1239			1			1
	J835-AL07-18	LK31			1497			1		1	
28	J835-AL08-01	LK30			1371.5			10		8	
		LK31			1371.5					2	
29	J835-AL08-02	LK29			1374			10		1	
		LK30			1374					8	
		LK31			1374					1	
30	J835-AL08-03				1479			0			
31	J835-AL08-04	LK35			1308.5			1			1
32	J835-AL08-05	LK35			1308.5			1			1
33	J835-AL08-06	LK35			1161			5			1
		LK36			1161						4
34	J835-AL08-07	LK35			1161			4			1
		LK36			1161						3
35	J835-AL08-08	LK35			1159.5			10			1
		LK36			1159.5						9
36	J835-AL08-09	LK37			1444.5			1			1
37	J835-AL08-10	LK37			1460.5			1			1
38	J835-AL08-11	LK37			1346			2			2
39	J835-AL08-12	LK37			1332.5			1			1

J-835工程单元式幕墙 EI/6417/16-B派窗表

66

序號	出貨編號	位置	鋁板厚度	顏色	長度	寬度	面積	數量	总面积	G/F	1/F
40	J835-AL09-01	LK29			1066.5			1		1	
41	J835-AL09-02	LK35			1718			10			3
		LK37			1718						1
		LK38			1718						4
		LK39			1718						2
42	J835-AL09-03	LK31			1480			2		2	
43	J835-AL09-04	LK35			1053			2			2
44	J835-AL09-05	LK37			1303			13			2
		LK38			1303						8
		LK39			1303						3
45	J835-AL09-06	LK40			1403			1			1
46	J835-AL09-09	LK35			1572.5			1			1
47	J835-AL09-10	LK35			1145.5			1			1
48	J835-AL09-11	LK37			1432			2			2
49	J835-AL09-12	LK37			1427			4			4
50	J835-AL09-13	LK39			1198			2			2
51	J835-AL09-14	LK39			1564.5			2			2
52	J835-AL09-15	LK35			1843			7			2
		LK36			1843						4
		LK37			1843						1
53	J835-AL09-16	LK35			1409			2			2
54	J835-AL09-17	LK35			1214.5			1			1
55	J835-AL09-18	LK39			1177.5			1			1
56	J835-AL10-01	LK31			1369.5			1		1	
57	J835-AL10-02				1572			0			
58	J835-AL10-03	LK37			1160.5			1			1
59	J835-AL10-04	LK37			1325			1			1
60	J835-AL11-01	LK29			1718			15		4	
		LK30			1718					4	
		LK31			1718					1	
		LK32			1718					4	
		LK33			1718					2	
61	J835-AL11-02	LK29			1953			4		4	
62	J835-AL11-03	LK31			905			2		2	
63	J835-AL11-04	LK31			1948			6		2	
		LK33			1948					4	
64	J835-AL12-01	LK35			904.5			1			1
65	J835-AL12-02	LK35			1149.5			1			1
66	J835-AL13-01	LK35			1475.5			1			1
67	J835-AL14-04	LK29			616			2		1	
		LK35			616						1
68	J835-AL14-05	LK29			616			2		1	
		LK35			616						1
68	J835-AL14-06	LK29			612.5			2		1	
		LK35			612.5						1
69	J835-AL14-07	LK29			612.5			2		1	
		LK35			612.5						1
70	J835-AL14-08	LK31			1089.5			2		2	

J-835工程单元式幕墙 EI/6417/16-B派窗表

序號	出貨編號	位置	鋁板厚度	顏色	長度	寬度	面積	數量	总面积	G/F	1/F
71	J835-AL14-09	LK33			844			4		2	
		LK39			844						2
72	J835-AL14-10	LK33			1304.5			2		1	
		LK39			1304.5						1
73	J835-AL14-12	LK37			1438.5			1			1
	J835-AL14-14				1345.5			0			
75	J835-AL14-15	LK39			1239			1			1
76	J835-AL15-01	LK29			1308.5			2		1	
		LK35			1308.5						1
77	J835-AL15-02	LK29			1308.5			2		1	
		LK35			1308.5						1
78	J835-AL15-03	LK35			1161			5			1
		LK36			1161						4
79	J835-AL15-04	LK35			1161			4			1
		LK36			1161						3
80	J835-AL15-05	LK35			1159.5			10			1
		LK36			1159.5						9
81	J835-AL15-06	LK37			1444.5			1			1
82	J835-AL15-07	LK37			1460.5			1			1
83	J835-AL15-08	LK37			1346			2			2
84	J835-AL15-09	LK37			1332.5			1			1
85	J835-AL16-01	LK29			1053			4		2	
		LK35			1053						2
86	J835-AL16-02	LK31			1451.5			4		4	
87	J835-AL16-03	LK31			1303			26		2	
		LK32			1303					8	
		LK33			1303					3	
		LK37			1303						2
		LK38			1303						8
		LK39			1303						3
88	J835-AL16-04	LK34			1403			2		1	
		LK40			1403						1
89	J835-AL16-05	LK35			1572.5			1			1
90	J835-AL16-06	LK35			1145.5			1			1
91	J835-AL16-07	LK37			1432			2			2
92	J835-AL16-08	LK37			1427			4			4
93	J835-AL16-09	LK39			1198			2			2
94	J835-AL16-10	LK39			1564.5			2			2
95	J835-AL16-11	LK35			1718			10			3
		LK37			1718						1
		LK38			1718						4
		LK39			1718						2
96	J835-AL16-12	LK35			1843			7			2
		LK36			1843						4
		LK37			1843						1
97	J835-AL16-13	LK35			1409			2			2
98	J835-AL16-14	LK35			1214.5			1			1
99	J835-AL16-15	LK39			1177.5			1			1

J-835工程单元式幕墙 EI/6417/16-B派窗表

序號	出貨編號	位置	鋁板厚度	顏色	長度	寬度	面積	數量	总面积	G/F	1/F
100	J835-AL17-01	LK35			904.5			1			1
101	J835-AL17-02	LK35			1149.5			1			1
102	J835-AL18-01	LK35			1475.5			1			1
103	J835-AL18-02	LK37			1160.5			1			1
104	J835-AL18-03	LK37			1325			1			1
105	J835-AL19-01	LK29			383			1		1	
106	J835-AL19-02	LK29			1367.5			1		1	
107	J835-AL19-03	LK29			1354			1		1	
108	J835-AL19-04	LK29			1368			1		1	
109	J835-AL20-01	LK30			1371.5			10		8	
		LK31			1371.5					2	
110	J835-AL20-02	LK29			1374			10		1	
		LK30			1374					8	
		LK31			1374					1	
111	J835-AL20-03	LK31			1367.5			1		1	
112	J835-AL21-01	LK29			1066.5			1		1	
114	J835-AL21-03	LK31			1353			2		2	
115	J835-AL21-04	LK31			905			2		2	
116	J835-AL21-05	LK31			1948			2		2	
117	J835-AL22-01	LK31			1369.5			1		1	
118	J835-AL23-01	LK29			1718			15		4	
		LK30			1718					4	
		LK31			1718					1	
		LK32			1718					4	
		LK33			1718					2	
119	J835-AL24-01	LK29			1718			15		4	
		LK30			1718					4	
		LK31			1718					1	
		LK32			1718					4	
		LK33			1718					2	
120	J835-AL25	LK29			3720			12		3	
		LK31			3720					6	
		LK33			3720					1	
		LK34			3720					2	
121	J835-AL26	LK29			3720			10		3	
		LK31			3720					1	
		LK32			3720					4	
		LK33			3720					2	
122	J835-AL27	LK29			3720			10		3	
		LK31			3720					1	
		LK32			3720					4	
		LK33			3720					2	
123	J835-AL28	LK29			3720			15		4	
		LK31			3720					2	
		LK32			3720					4	
		LK33			3720					3	
		LK34			3720					2	
		LK29			3720					4	

J-835工程单元式幕墙 EI/6417/16-B派窗表

序號	出貨編號	位置	鋁板厚度	顏色	長度	寬度	面積	數量	总面积	G/F	1/F
124	J835-AL29	LK31			3720			15		2	
		LK32			3720					4	
		LK33			3720					3	
		LK34			3720					2	
125	J835-AL30	LK29			3720			26		5	
		LK30			3720					12	
		LK31			3720					9	
126	J835-AL31	LK29			3720			5		1	
		LK30			3720					4	
127	J835-AL32	LK29			3720			5		1	
		LK30			3720					4	
128	J835-AL33	LK29			3720			1		1	
129	J835-AL34	LK29			3720			1		1	
130	J835-AL35	LK29			3720			1		1	
131	J835-AL36	LK29			3720			1		1	
132	J835-AL37	LK31			3720			1		1	
133	J835-AL38	LK29			2737			15		4	
		LK30			2737					4	
		LK31			2737					1	
		LK32			2737					4	
		LK33			2737					2	
134	J835-AL39	LK29			2737			15		4	
		LK30			2737					4	
		LK31			2737					1	
		LK32			2737					4	
		LK33			2737					2	
135	J835-AL40	LK29			618			15		4	
		LK30			618					4	
		LK31			618					1	
		LK32			618					4	
		LK33			618					2	
136	J835-AL41	LK29			618			15		4	
		LK30			618					4	
		LK31			618					1	
		LK32			618					4	
		LK33								2	
137	J835-AL42	LK35			3120			88			22
		LK36			3120						22
		LK37			3120						24
		LK38			3120						8
		LK39			3120						10
		LK40			3120						2
138	J835-AL43	LK35			3120			17			5
		LK37			3120						1
		LK38			3120						4
		LK39			3120						5
		LK40			3120						2
		LK35			3120						4

J-835工程单元式幕墙 EI/6417/16-B派窗表

序號	出貨編號	位置	鋁板厚度	顏色	長度	寬度	面積	數量	总面积	G/F	1/F
139	J835-AL44	LK37			3120			17			2
		LK38			3120						4
		LK39			3120						5
		LK40			3120						2
140	J835-AL45	LK33			3720			3		3	
141	J835-AL46	LK33			3720			1		1	
142	J835-AL47	LK33			3720			1		1	
143	J835-AL48	LK31			3695			3		3	
144	J835-AL49	LK31			3695			1		1	
145	J835-AL50	LK31			3695			1		1	
							合計	657		357	300